



工程指示 / 要求簡箋(E.I.)

工程指示編號：EI / 0008/19 修改版次：  
 工程編號：J835 工程名稱：TKO66D2  
 工程項目：地盤用鋁摺件 (T3 Lobby 座數)  
 收件人：生統 發件人：Timmy 日期：03/01/2019

要求提供 /  確認 事項：

- |   |                                     |                               |
|---|-------------------------------------|-------------------------------|
| <input type="checkbox"/> 初步鋁料 B.M.                    | <input type="checkbox"/> 加工拆圖，然後生產  | <input type="checkbox"/> 尺寸表  |
| <input type="checkbox"/> 正式鋁料 B.M.                    | <input type="checkbox"/> 技術上資料 / 指示 | <input type="checkbox"/> 報價   |
| <input type="checkbox"/> 玻璃 B.M.                      | <input type="checkbox"/> 樣辦或貨品說明書   | <input type="checkbox"/> 分判合約 |
| <input checked="" type="checkbox"/> 其他： <u>鋁摺件加工圖</u> |                                     |                               |

內容：

按附頁加工圖紙加工，並請按期完成。

請在 24/01/2019 前完成上列要求。

附有關圖紙 / 文件：

1+7 頁

以上項目為：

原合約工程包  原合約工程加 / 減賬  新工程報價

原因：-

分發東莞各部門：

- ( ) 生產技術總監  連附件 ( ) 技術部  連附件 ( ) 生產部  連附件 ( ) 機械設計部  連附件  
 ( ) 採購部  連附件 (X) 生產統籌部  連附件  
 ( ) 質檢部  連附件 ( ) 會計部  連附件 ( ) 報關組  連附件 ( ) 其他 \_\_\_\_\_  連附件

分發香港各部門：

- ( ) 行政部  連附件 ( ) 會計部  連附件 ( ) 統籌部  連附件 ( ) 工程部地盤科文  連附件  
 ( ) 採購部  連附件 ( ) QS 部  連附件 ( ) 維修部  連附件 ( ) 其他 \_\_\_\_\_  連附件

傳遞編號：HK - 0010/19 (FTP)

發件人簽署：

項目經理簽署：P.P.

美特鋁質有限公司

MIDI Aluminium Fabricator Ltd.

工程號: J835

計算: Timmy

日期: 2019/01/2

送呈: 施哥

地盤用鋁板B.M.表

地盤: 將軍澳66D平台

核對:

日期:

副本:

項目類別: glass wall 電梯大堂

批准:

日期:

B.M.編號:

總展開面積:

4.91

總V.F.:

3.29

此B.M.依據







| 序號 | 修改標示 | 鋁板編號        | 鋁板名稱    | 噴塗顏色                     | 實用 | 後備 | 總數 | 單位 | 單件V.F.<br>(M2) | 總V.F.<br>(M2) | 單件展開<br>面積(M2) | 總展開面積<br>(M2) |
|----|------|-------------|---------|--------------------------|----|----|----|----|----------------|---------------|----------------|---------------|
| 1  |      | J835-LB190  | 3mm 厚鋁板 | UCT26065SC-3 3 Coats 古銅色 | 1  | 0  | 1  | 件  | 1.18           | 1.18          | 1.18           | 1.18          |
| 2  |      | J835-LB192b |         |                          | 1  | 0  | 1  | 件  | 0.51           | 0.51          | 0.51           | 0.51          |
| 3  |      | J835-LB197  |         |                          | 1  | 0  | 1  | 件  | 1.11           | 1.11          | 1.11           | 1.11          |
| 4  |      | J835-LB199  | 2mm 厚鋁板 | UCT26065SC-3 3 Coats 古銅色 | 1  | 0  | 1  | 件  | 0.49           | 0.49          | 0.49           | 0.49          |
| 5  |      | J835-LB251  |         |                          | 2  | 1  | 3  | 件  | 0.00           | 0.00          | 0.01           | 0.04          |
| 6  |      | J835-LB251a | 2mm 厚鋁板 | UCT26065SC-3 3 Coats 古銅色 | 4  | 0  | 4  | 件  | 0.00           | 0.00          | 0.11           | 0.45          |
| 7  |      | J835-LB252  | 3mm 厚鋁板 | MILL                     | 3  | 0  | 3  | 件  |                |               | 0.38           | 1.13          |
| 8  |      |             |         |                          |    |    | 14 | 件  |                |               |                | 4.91          |



美特鋁質 有限公司  
MIDI Aluminium Fabricator Ltd.

| 产品编号 | L(MM) | 数量 | A | N | M | B | N1 | M1 | 备注 |
|------|-------|----|---|---|---|---|----|----|----|
|      |       | 1  |   |   |   |   |    |    |    |

|     |      |    |          |
|-----|------|----|----------|
| 工程號 | J835 | 地盤 | 將軍澳66D平台 |
|-----|------|----|----------|

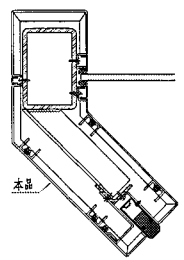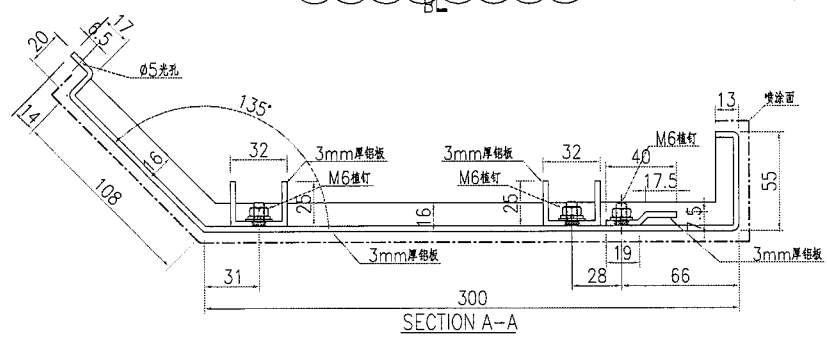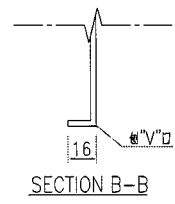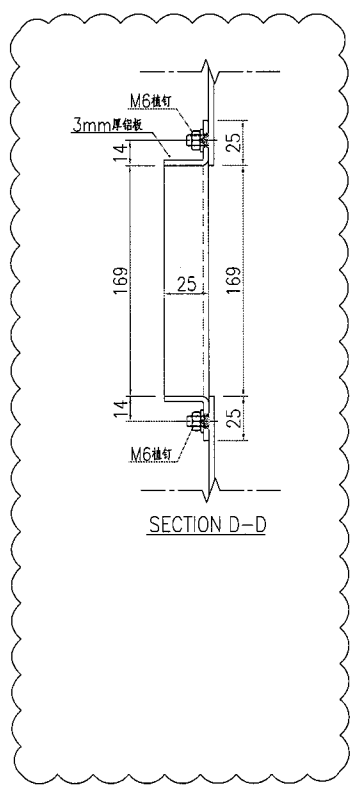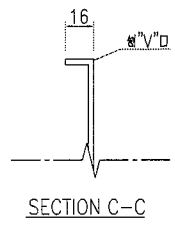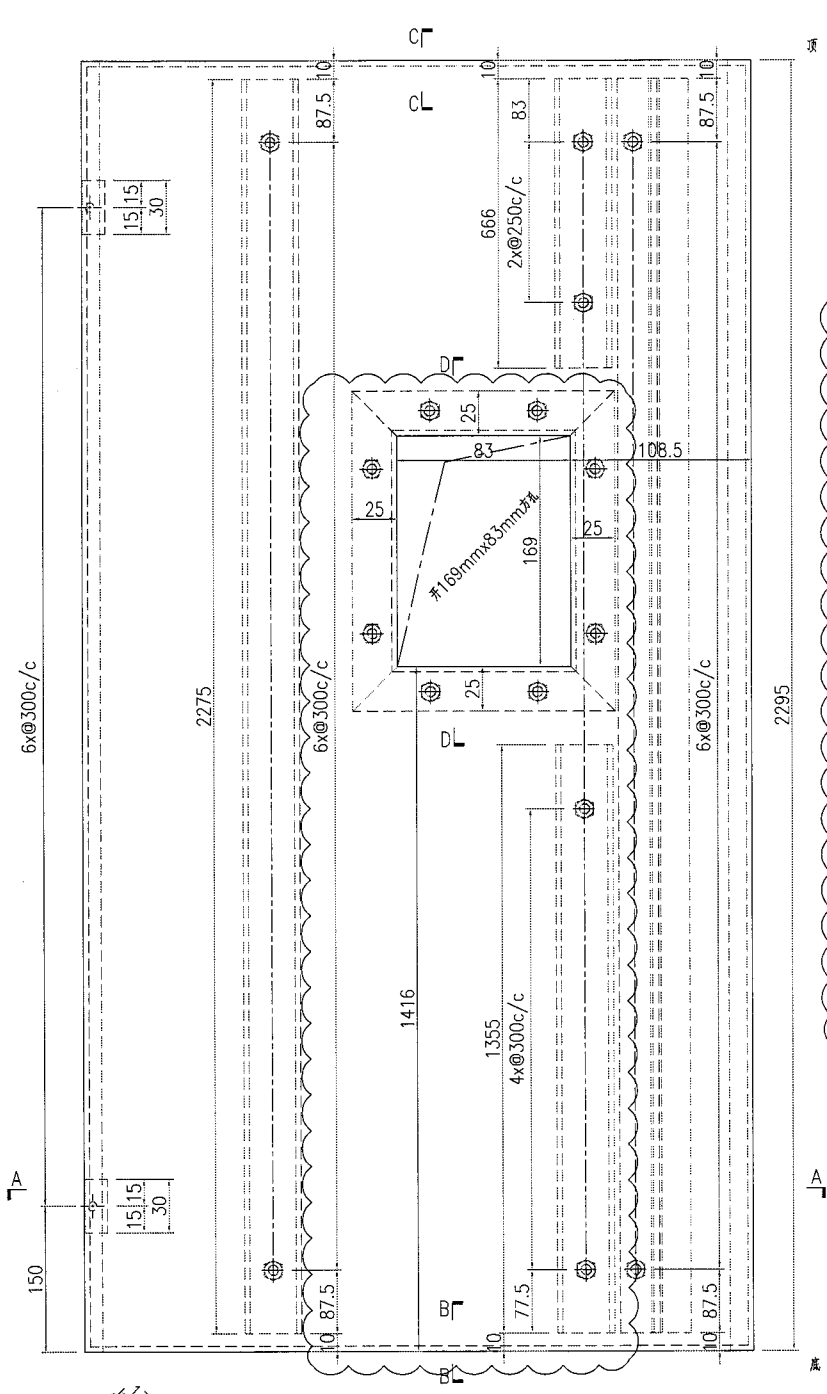




|    |                          |    |     |            |    |            |  |  |
|----|--------------------------|----|-----|------------|----|------------|--|--|
| 名稱 | 鋁板加工圖                    | 制圖 | 曾建平 | 2017-04-17 | 修改 | A          |  |  |
| 材料 | 3mm厚鋁板                   | 復核 |     |            | 日期 | 2017-05-13 |  |  |
| 顏色 | UCT26065SC-3 3 Coats 古銅色 | 批准 |     |            | 圖號 | J835-LB190 |  |  |




美特鋁質 有限公司  
MIDI Aluminium Fabricator Ltd.

| 产品编号 | L(MM) | 数量 | A | N | M | B | N1 | M1 | 备注 |
|------|-------|----|---|---|---|---|----|----|----|
|      |       | 1  |   |   |   |   |    |    |    |


|     |      |    |          |
|-----|------|----|----------|
| 工程號 | J835 | 地盤 | 將軍澳66D平台 |
|-----|------|----|----------|

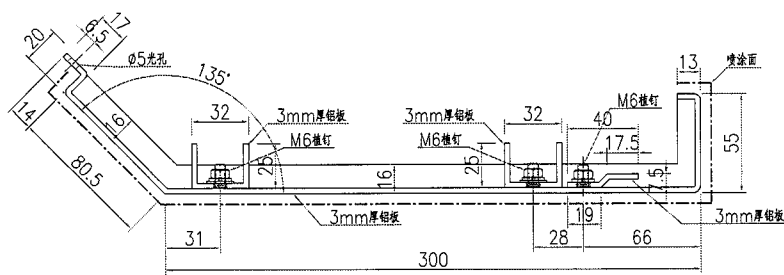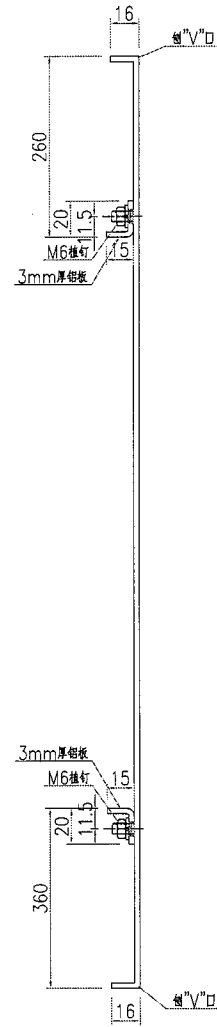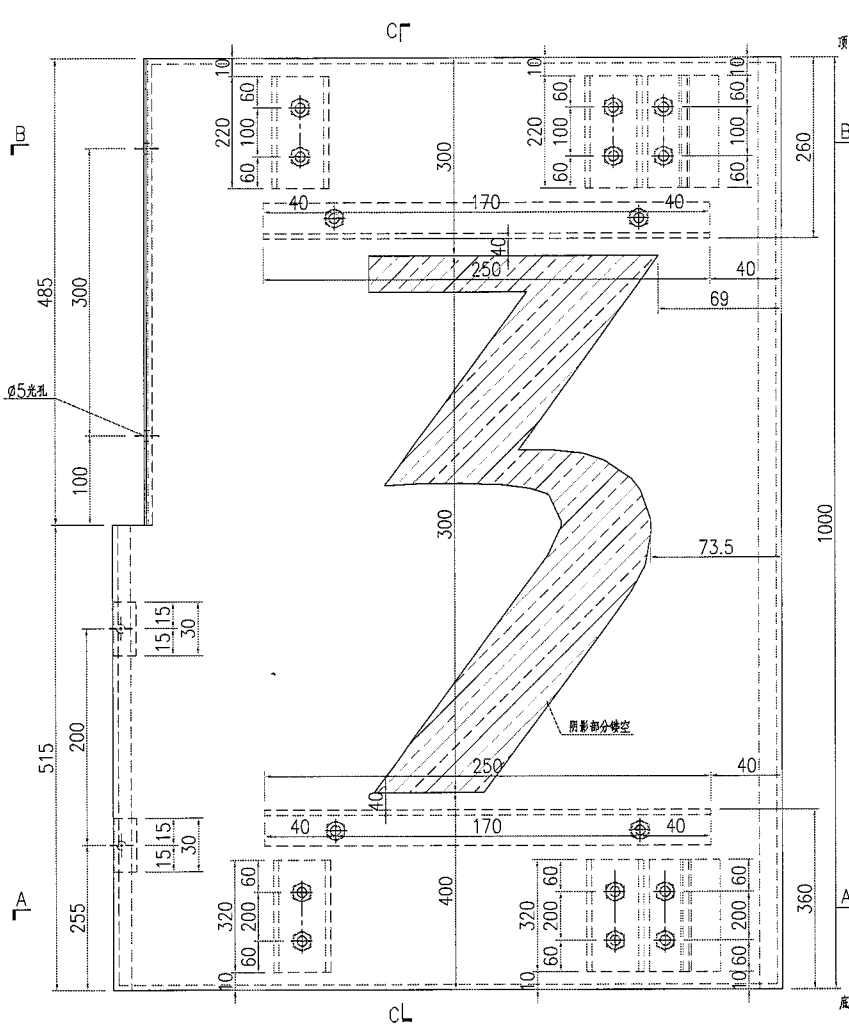

SECTION B-B

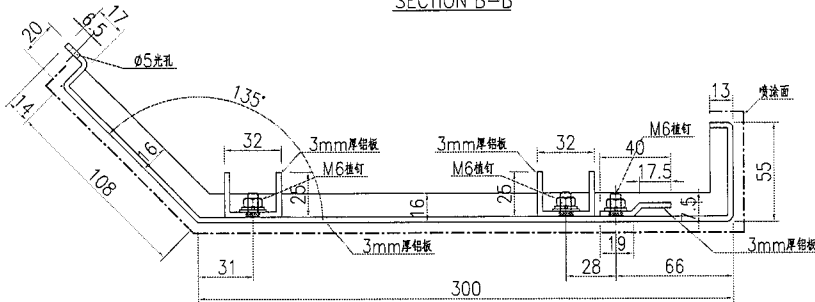

SECTION A-A

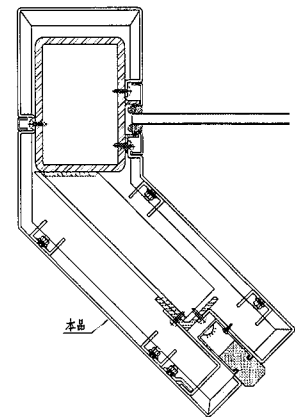






|    |                          |    |     |            |    |             |  |
|----|--------------------------|----|-----|------------|----|-------------|--|
| 名稱 | 鋁板加工圖                    | 制圖 | 曾建平 | 2017-04-17 | 修改 |             |  |
| 材料 | 3mm厚鋁板                   | 復核 |     |            | 日期 |             |  |
| 顏色 | UCT26065SC-3 3 Coats 古銅色 | 批准 |     |            | 圖號 | J835-LB192b |  |



美特鋁質有限公司  
MIDI Aluminium Fabricator Ltd.

| 产品编号 | L(MM) | 数量 | A | N | M | B | N1 | M1 | 备注 |
|------|-------|----|---|---|---|---|----|----|----|
|      |       | 1  |   |   |   |   |    |    |    |

|     |      |    |          |
|-----|------|----|----------|
| 工程號 | J835 | 地盤 | 將軍澳66D平台 |
|-----|------|----|----------|

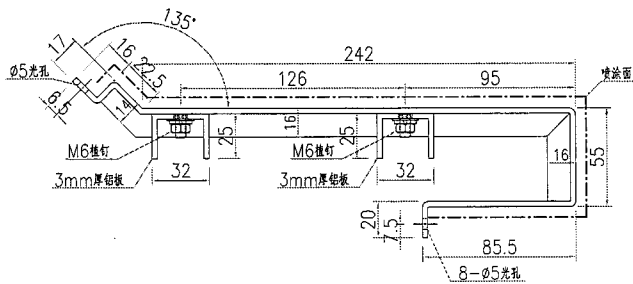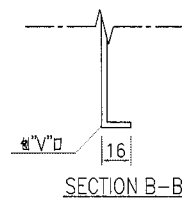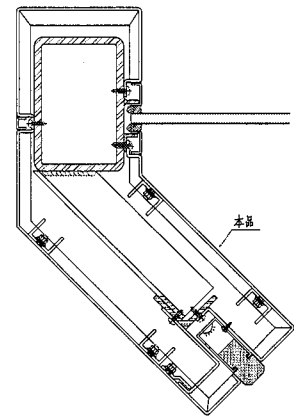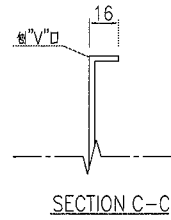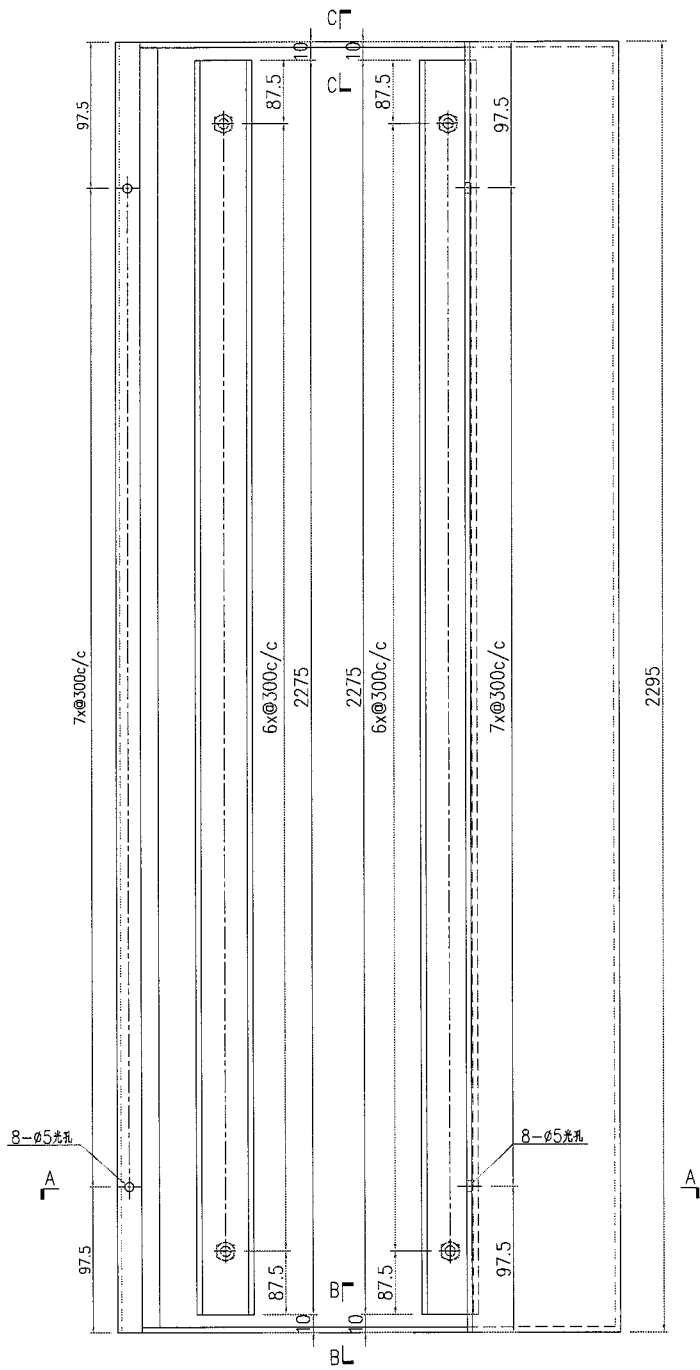






|    |                         |    |     |            |    |            |  |  |
|----|-------------------------|----|-----|------------|----|------------|--|--|
| 名稱 | 鋁板加工圖                   | 制圖 | 曾建平 | 2017-04-17 | 修改 |            |  |  |
| 材料 | 3mm厚鋁板                  | 復核 |     |            | 日期 |            |  |  |
| 顏色 | UCT26065SC-3 3 Coats 古銅 | 批准 |     |            | 圖號 | J835-LB197 |  |  |



美特鋁質有限公司  
MIDI Aluminium Fabricator Ltd.

| 产品编号 | L(MM) | 数量 | A | N | M | B | N1 | M1 | 备注 |
|------|-------|----|---|---|---|---|----|----|----|
|      |       | 1  |   |   |   |   |    |    |    |

|     |      |    |          |
|-----|------|----|----------|
| 工程號 | J835 | 地盤 | 將軍澳66D平台 |
|-----|------|----|----------|

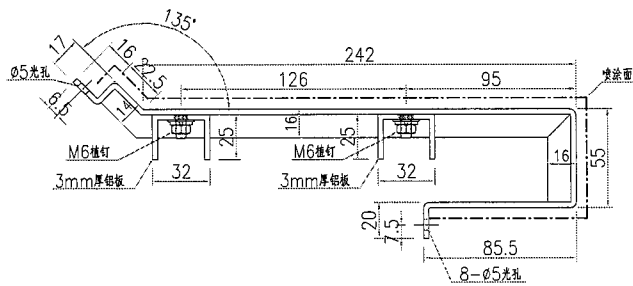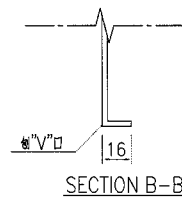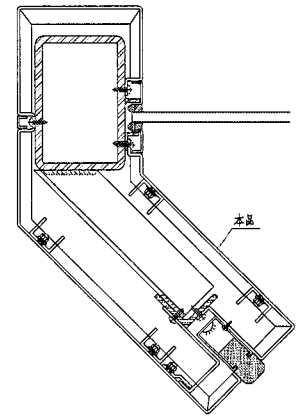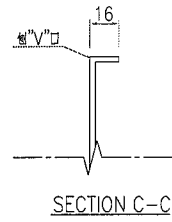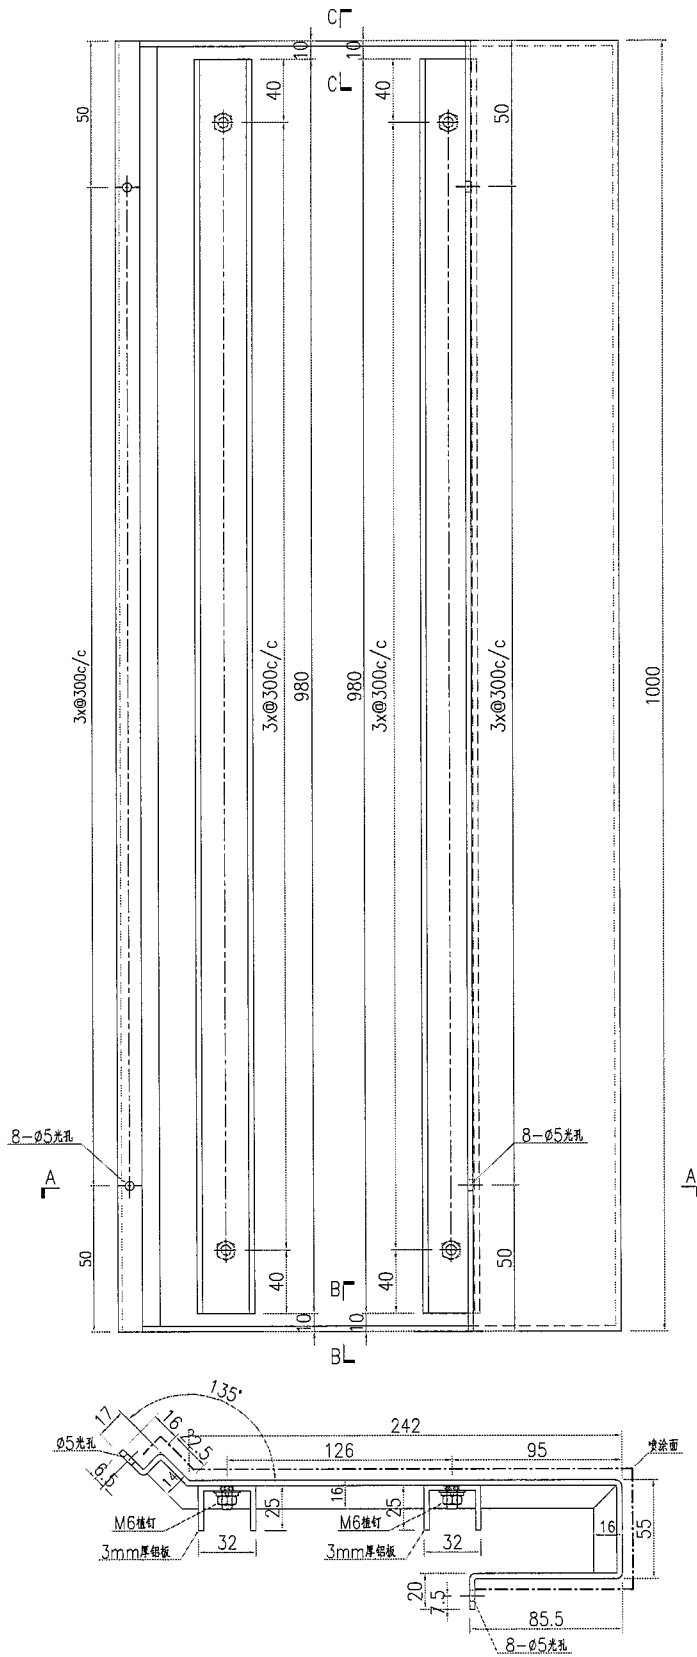




|    |                         |    |     |            |    |            |  |  |
|----|-------------------------|----|-----|------------|----|------------|--|--|
| 名稱 | 鋁板加工圖                   | 制圖 | 曾建平 | 2017-04-17 | 修改 |            |  |  |
| 材料 | 3mm厚鋁板                  | 復核 |     |            | 日期 |            |  |  |
| 顏色 | UCT26065SC-3 3 Coats 古銅 | 批准 |     |            | 圖號 | J835-LB199 |  |  |



美特鋁質有限公司  
MIDI Aluminium Fabricator Ltd.

| 产品编号   | L(MM) | 数量 | A | N | M | B | N1 | M1 | 备注 |
|--------|-------|----|---|---|---|---|----|----|----|
| LB251  | 300   | 3  |   |   |   |   |    |    |    |
| LB251a | 2300  | 4  |   |   |   |   |    |    |    |

|     |      |    |          |
|-----|------|----|----------|
| 工程號 | J835 | 地盤 | 將軍澳66D平台 |
|-----|------|----|----------|

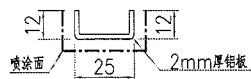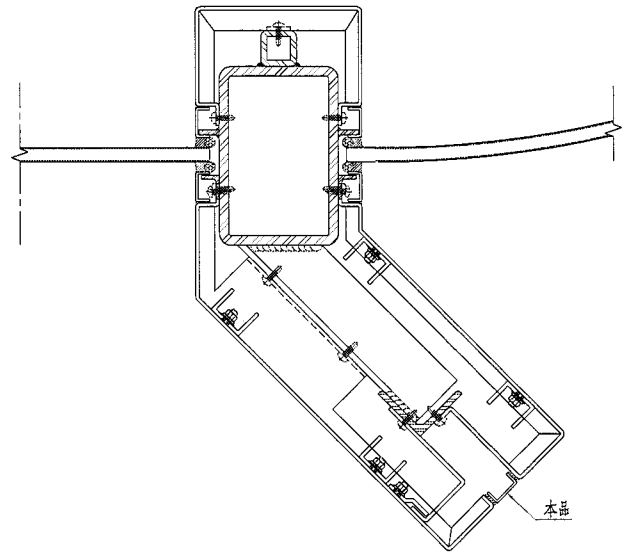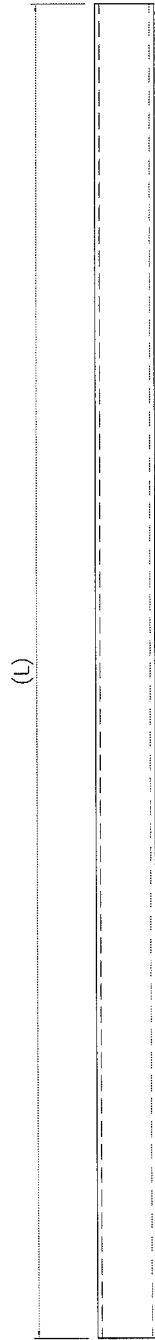

SECTION A-A




|    |                         |    |     |            |    |            |  |  |
|----|-------------------------|----|-----|------------|----|------------|--|--|
| 名稱 | 鋁板加工圖                   | 制圖 | 曾建平 | 2017-04-17 | 修改 | A          |  |  |
| 材料 | 2mm厚鋁板                  | 復核 |     |            | 日期 | 2017-05-13 |  |  |
| 顏色 | UCT26065SC-3 3 Coats 古銅 | 批准 |     |            | 圖號 | J835-LB251 |  |  |



美特鋁質 有限公司  
MIDI Aluminium Fabricator Ltd.


| 产品编号 | L(MM) | 数量 | A | N | M | B | N1 | M1 | 备注 |
|------|-------|----|---|---|---|---|----|----|----|
|      |       | 3  |   |   |   |   |    |    |    |

|     |      |    |          |
|-----|------|----|----------|
| 工程號 | J835 | 地盤 | 將軍澳66D平台 |
|-----|------|----|----------|

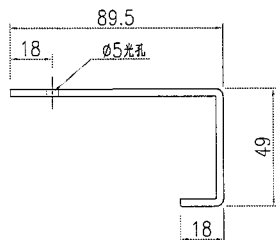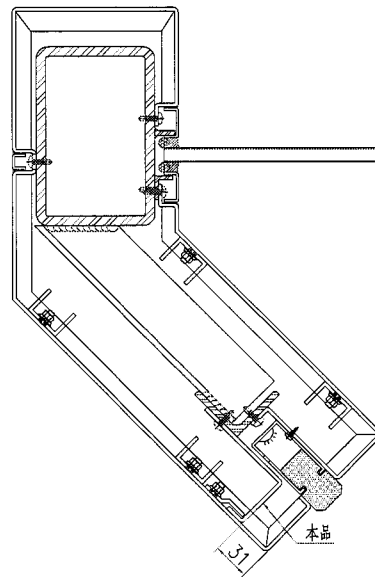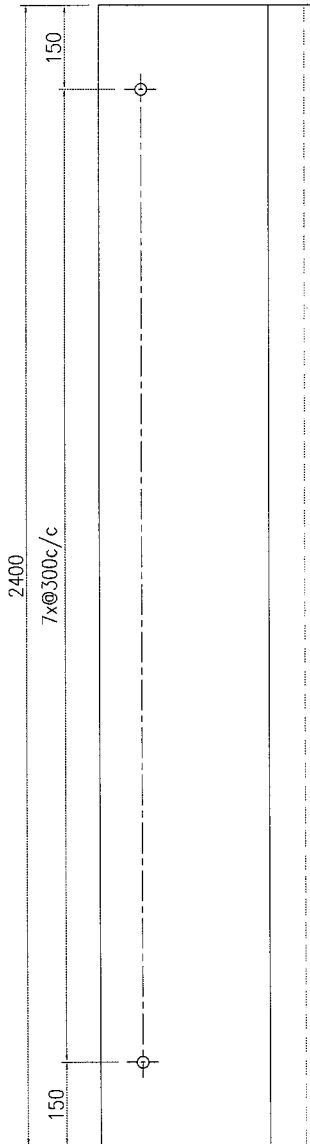

|    |        |    |     |            |    |            |  |  |
|----|--------|----|-----|------------|----|------------|--|--|
| 名稱 | 鋁板加工圖  | 制圖 | 曾建平 | 2017-04-17 | 修改 |            |  |  |
| 材料 | 3mm厚鋁板 | 復核 |     |            | 日期 |            |  |  |
| 顏色 | MILL   | 批准 |     |            | 圖號 | J835-LB252 |  |  |

|              |       |       |         |                |   |                |
|--------------|-------|-------|---------|----------------|---|----------------|
| 工程號: J-835   | 窗號: - | 數量: - | 繪圖: 曾建平 | 日期: 2017.04.15 | 批准:   | 名稱: 鋁板位置圖      |
| 地盤: 將軍澳60D平台 | 顏色: - | 位置: - | 校核:     | 日期:            | 採用: <input checked="" type="checkbox"/> 地盤 <input type="checkbox"/> 工廠口 | 圖号: J835-LK209 |
|              |       |       |         |                |   | 版次: A          |
|              |       |       |         |                |   | 版次:            |

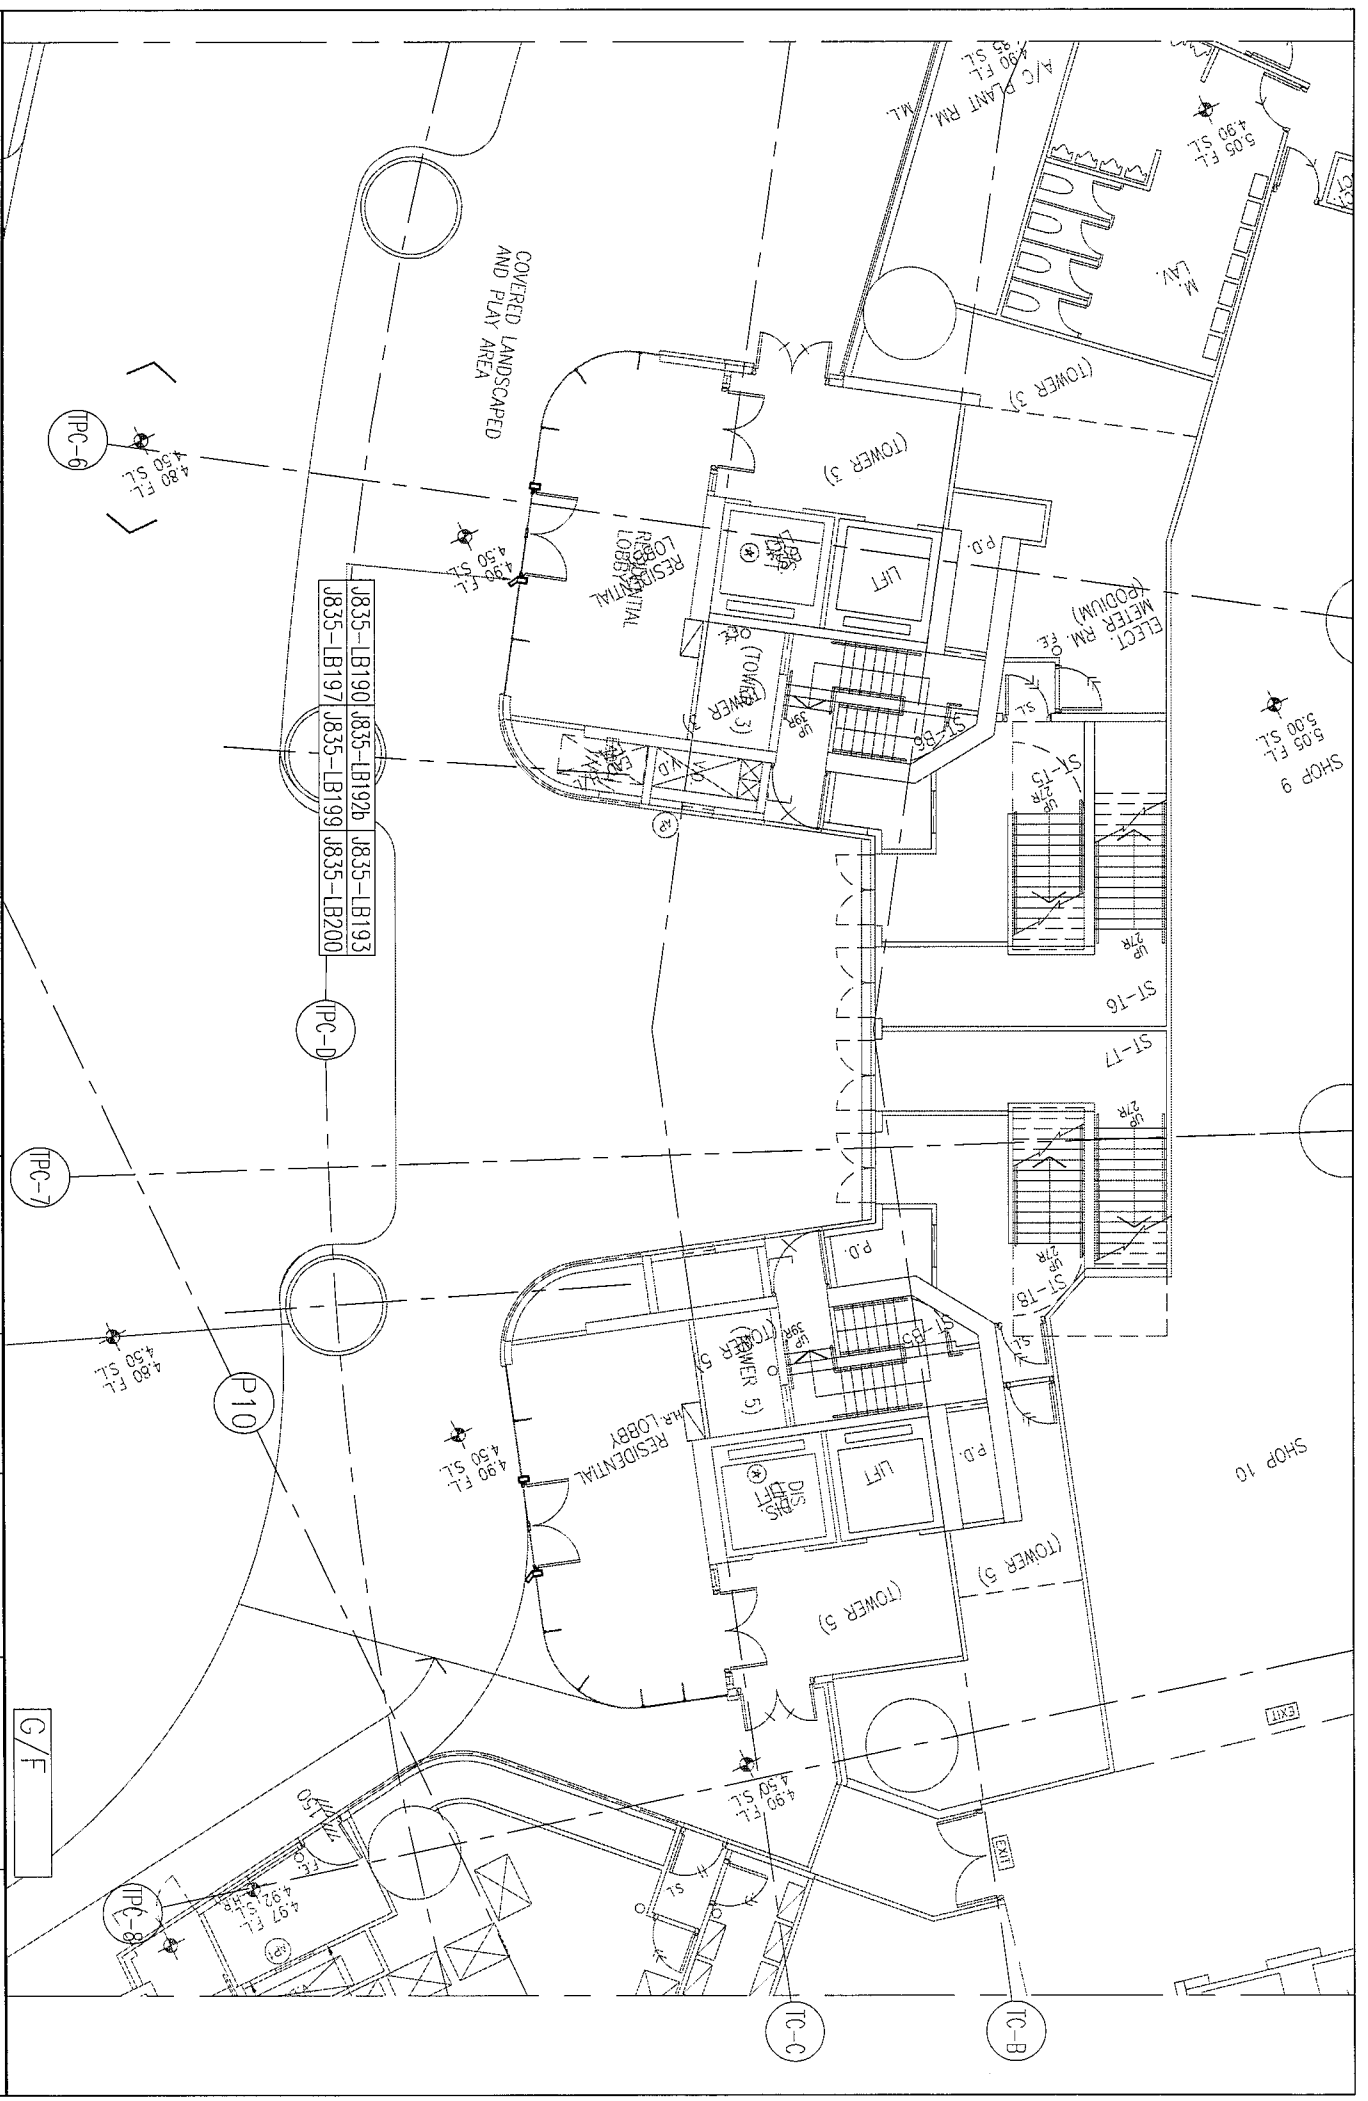

G/F