



工程指示 / 要求簡箋(E.I.)

工程指示編號：EI / 0728/19

修改版次：E

工程編號：J835

工程名稱：TKO66D2 A&A Works

急用

工程項目：鋁料加工圖

收件人：生統

發件人：Timmy

日期：26-7-2019

要求提供 / 確認 事項：

- | | | |
|------------------------------------|-------------------------------------|-------------------------------|
| <input type="checkbox"/> 初步鋁料 B.M. | <input type="checkbox"/> 加工拆圖，然後生產 | <input type="checkbox"/> 尺寸表 |
| <input type="checkbox"/> 正式鋁料 B.M. | <input type="checkbox"/> 技術上資料 / 指示 | <input type="checkbox"/> 報價 |
| <input type="checkbox"/> 玻璃 B.M. | <input type="checkbox"/> 樣辦或貨品說明書 | <input type="checkbox"/> 分判合約 |
| <input type="checkbox"/> 其他：_____ | | |

內容：

煩請按附頁加工圖紙加工，須按期完成。

請在 2-8-2019 前完成上列要求。

附有關圖紙 / 文件：

1+12 頁

以上項目為：

原合約工程包 原合約工程加 / 減賬 新工程報價

原因：-

分發東莞各部門：

- () 生產技術總監 連附件 () 技術部 連附件 () 生產部 連附件 () 機械設計部 連附件
 () 採購部 連附件 (X) 生產統籌部 連附件
 () 質檢部 連附件 () 會計部 連附件 () 報關組 連附件 () 其他 _____ 連附件

分發香港各部門：

- () 行政部 連附件 () 會計部 連附件 () 統籌部 連附件 () 工程部地盤科文 連附件
 () 採購部 連附件 () QS 部 連附件 () 維修部 連附件 () 其他 _____ 連附件





傳遞編號：HK - 1710/19 (FTP)

發件人簽署：

Timmy



項目經理簽署：P.P.

P.P.

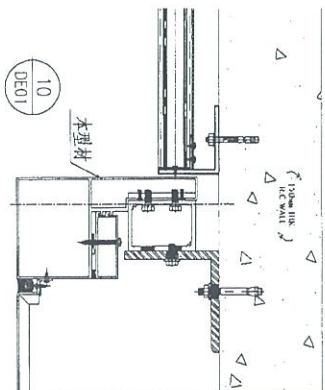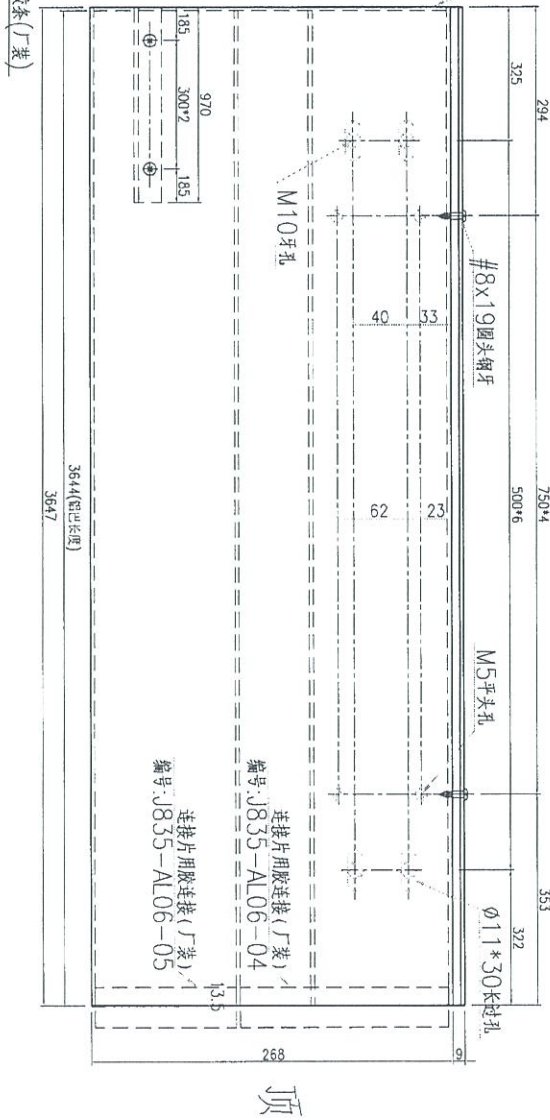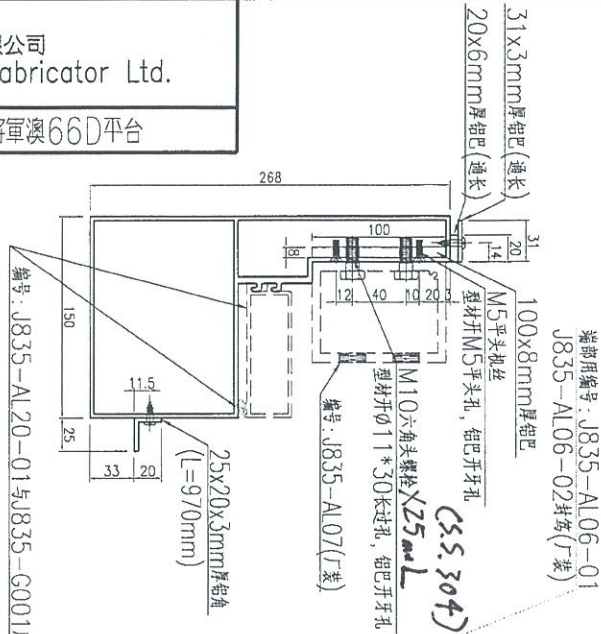
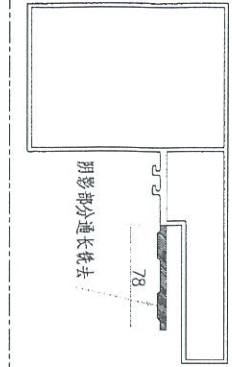


数量	备注
1	

名稱	型材加工圖	制圖	嚴建平	2019-06-10	修改	A		
材料	X85392+8mm厚铝+6mm厚铝+3mm厚铝+25x20x3mm厚铝	復核			日期	26/7		
顏色	PPG UCT39548XL-3 3Coats Silver	批准			圖號	J835-AL08		

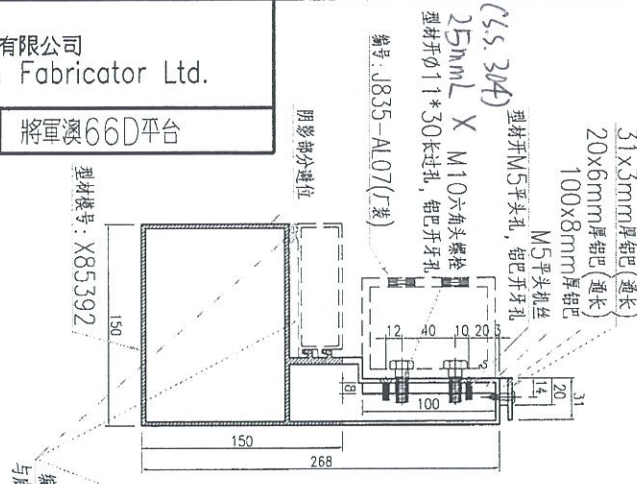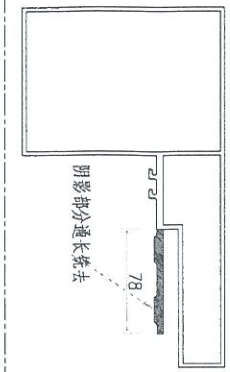

编号: J835-AL21-01与J835-G001底条(广装)
与底部平齐

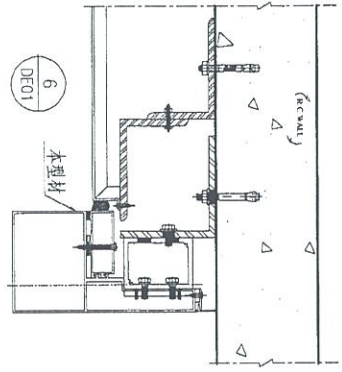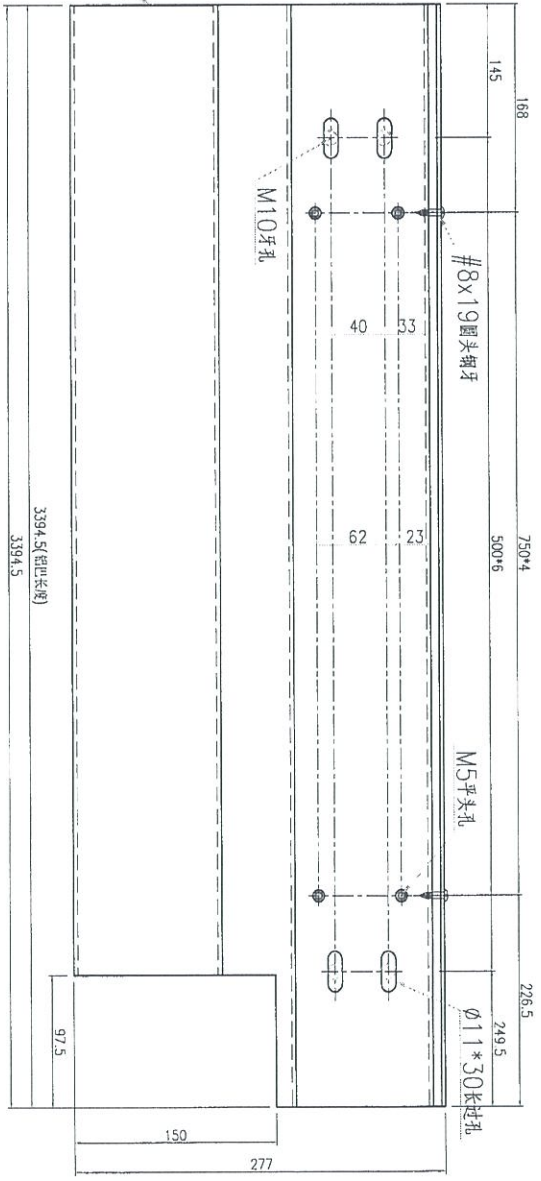





数量	备注
2	

名稱	型材加工圖	制圖	曾建平	2019-06-10	修改	A
材料	X85392+8mm厚铝巴+6mm厚铝巴+3mm厚铝巴	復核			日期	26/7
顏色	PPG UCT39548XL-3 3Coats Silver	批准			圖號	J835-AL11



美特鋁質 有限公司
MIDI Aluminium Fabricator Ltd.

工程號	J835	地盤	將軍澳66D平台
-----	------	----	----------

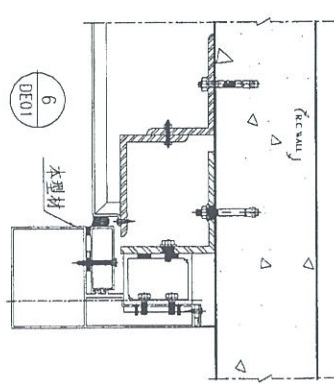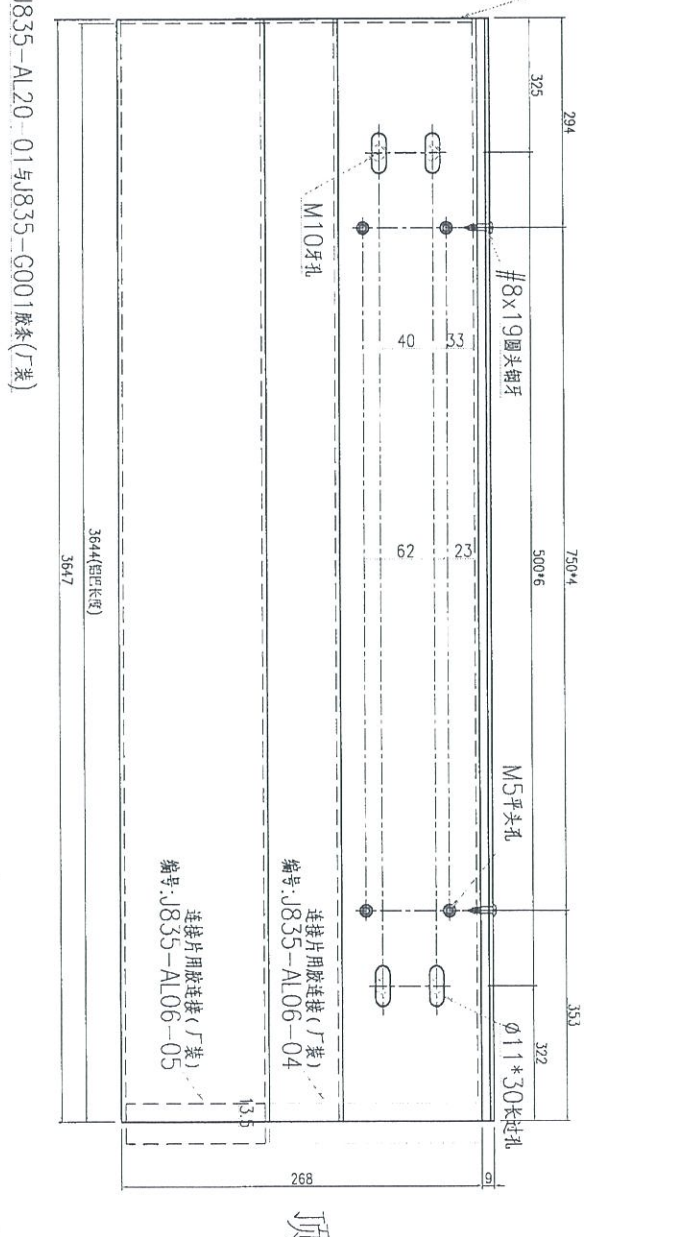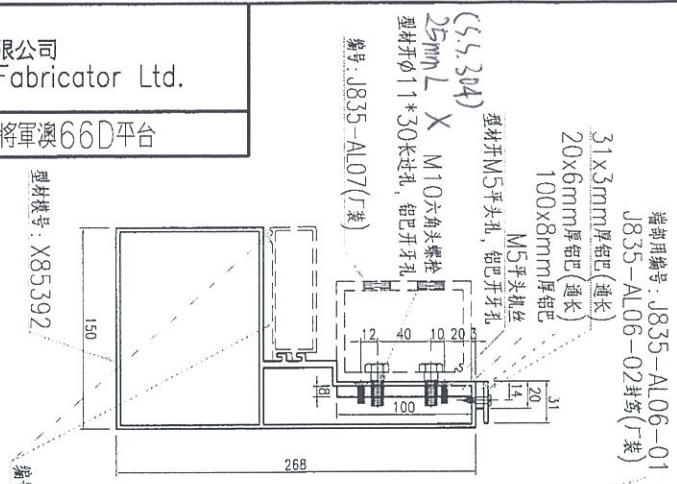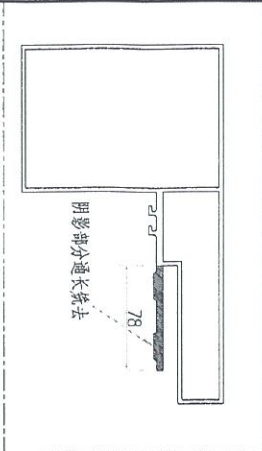





数量	备注
1	

名稱	型材加工圖	制圖	曾建平	2019-06-10	修改	A
材料	X85392+8mm厚铝巴+6mm厚铝巴+3mm厚铝巴	復核			日期	26/7
顏色	PPG UCT39548XL-3 3Coats Silver	批准			圖號	J835-AL12



美特鋁質 有限公司
MIDI Aluminium Fabricator Ltd.

工程號	J835	地盤	將軍澳66D平台
-----	------	----	----------

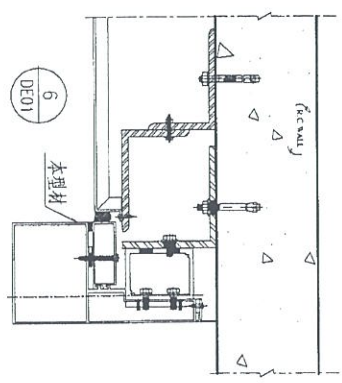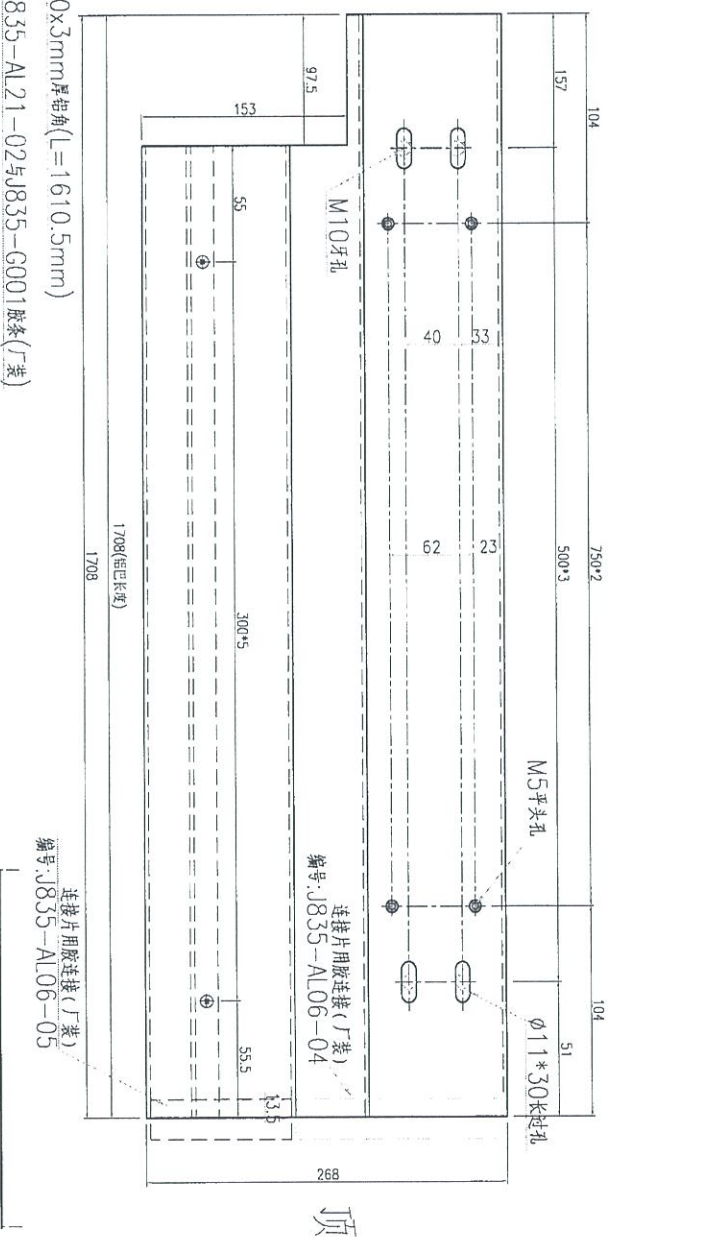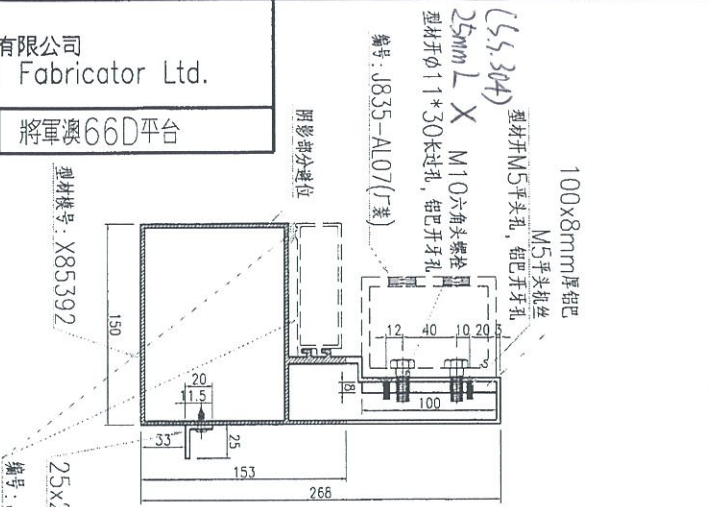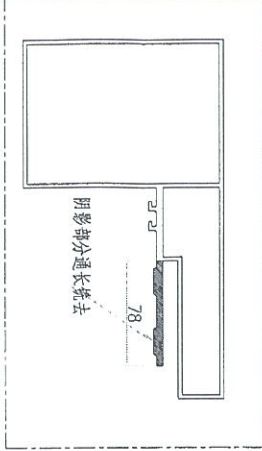





数量	备注
1	

名稱	型材加工圖	制圖	曾建平	2019-06-10	修改	A
材料	X85392+8mm厚鋁巴+25x20x3mm厚鋁角	復核			日期	26/7
顏色	PPG UCT39548XL-3 3Coats Silver	批准			圖號	J835-AL13



美特鋁質 有限公司
MIDI Aluminium Fabricator Ltd.

工程號	J835	地盤	將軍澳66D平台
-----	------	----	----------

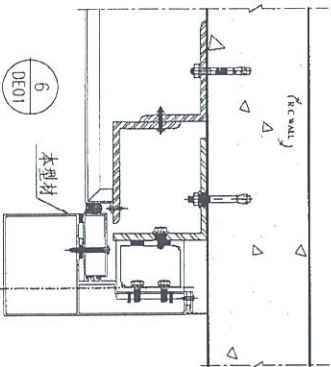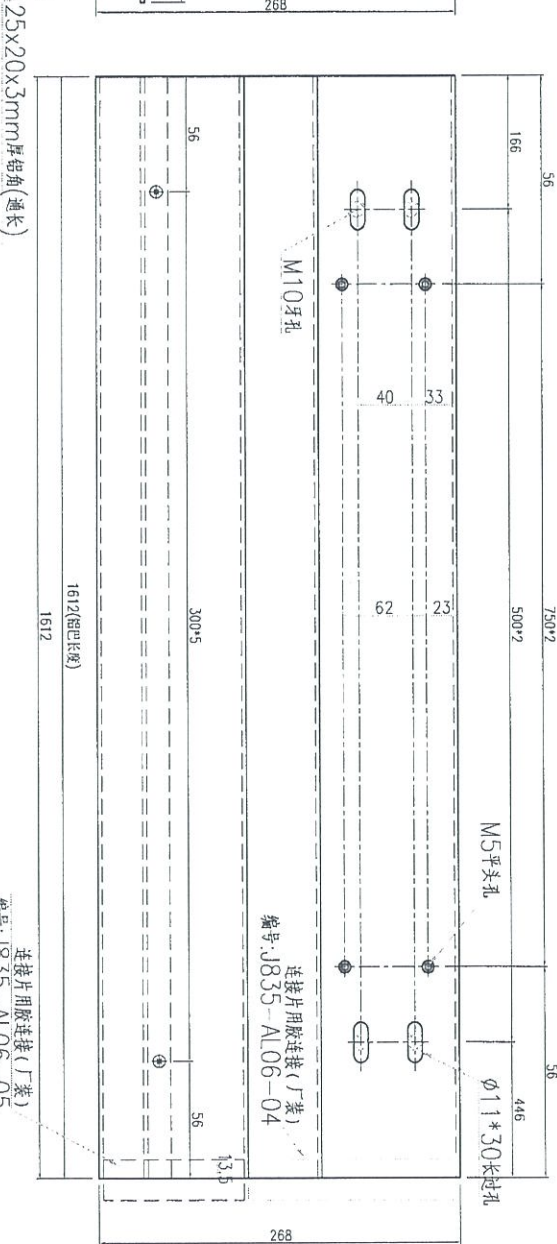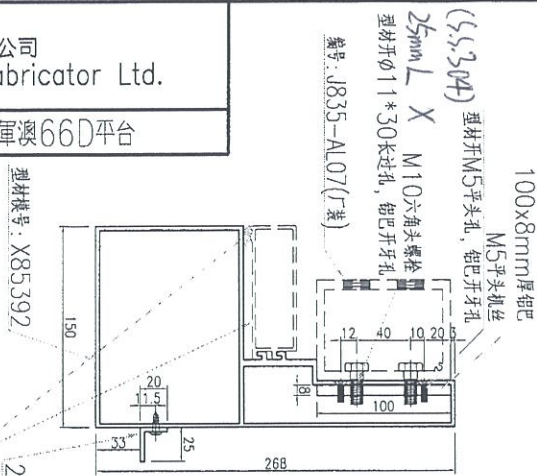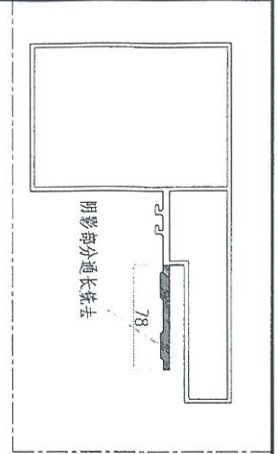





數量	备注
1	

名稱	型材加工圖	制圖	曾建平	2019-06-10	修改	A
材料	X85392+8mm厚鋁巴+25x20x3mm厚鋁角	復核			日期	26/7
顏色	PPG UCT39548XL-3 3Coats Silver	批准			圖號	J835-AL14



美特鋁質 有限公司
MIDI Aluminium Fabricator Ltd.

工程號 J835 地盤 將軍澳66D平台

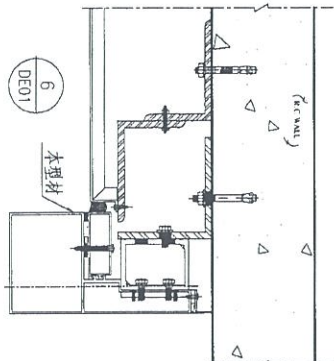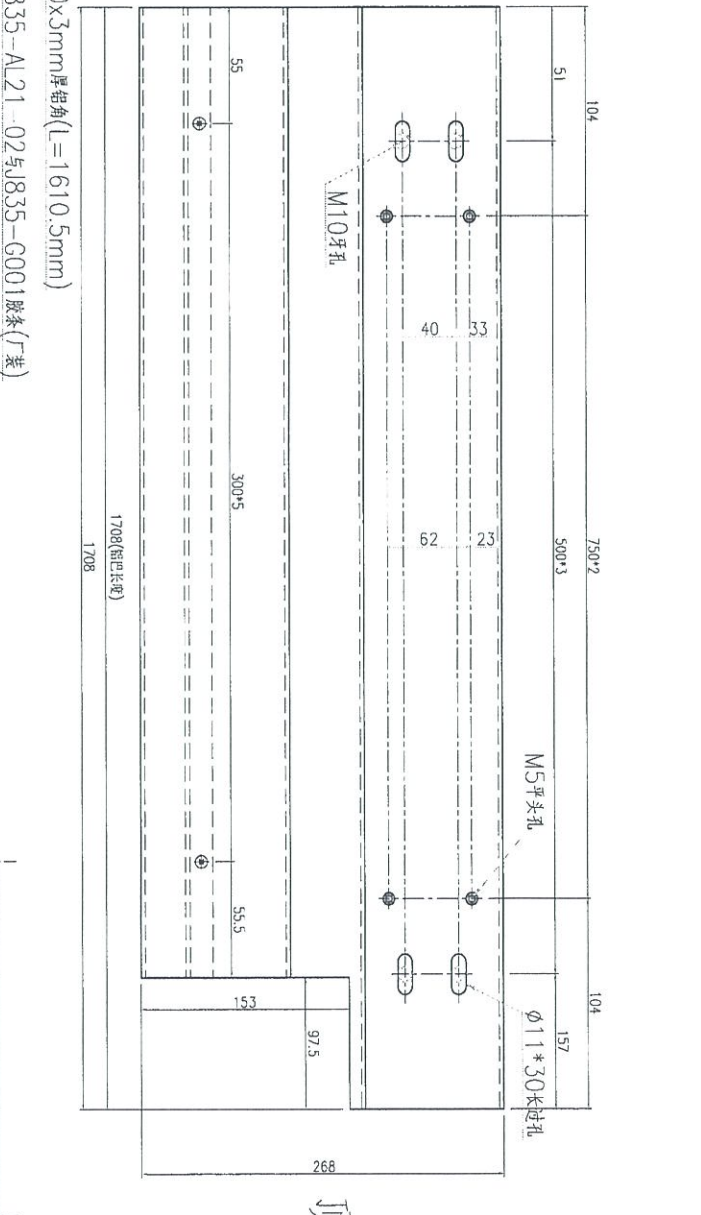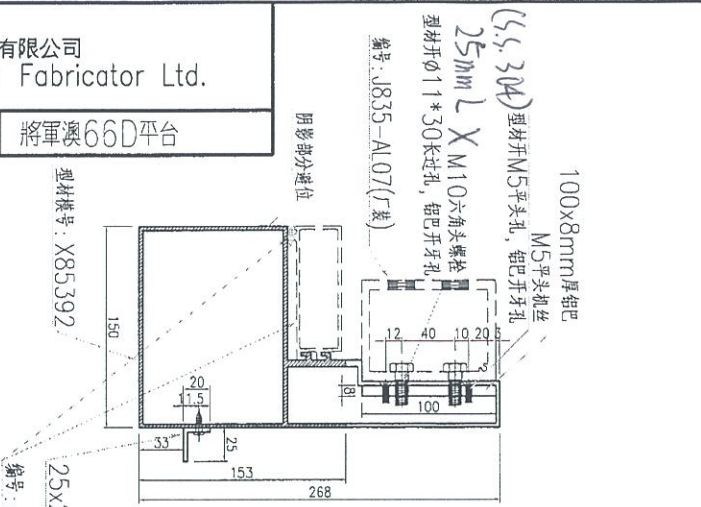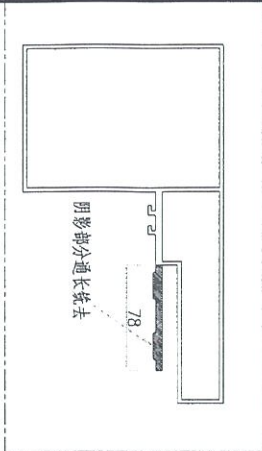

数量	备注
1	

名稱	型材加工圖	制圖	曾建平	2019-06-10	修改	A
材料	X85392+8mm厚铝巴+25x20x3mm厚铝角	復核			日期	26/7
顏色	PPG UCT39548XL-3 3Coats Silver	批准			圖號	J835-AL15


EG-DWG3

美特鋁質 有限公司
MIDI Aluminium Fabricator Ltd.



工程號 J835 地盤 將軍澳66D平台

型材號: X85392

編號: J835-AL21-04及J835-G001膠條(厂裝)




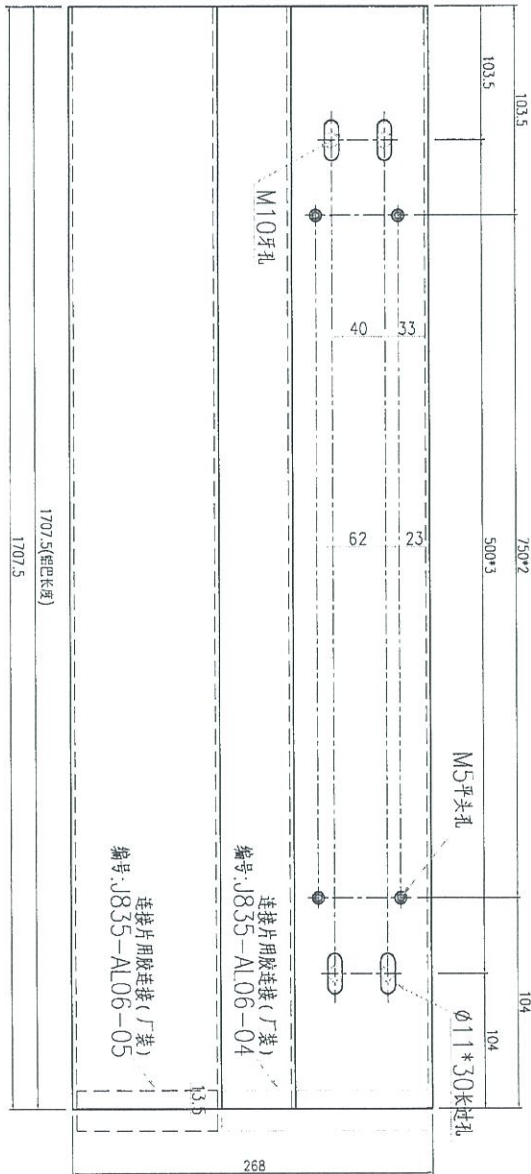


頂

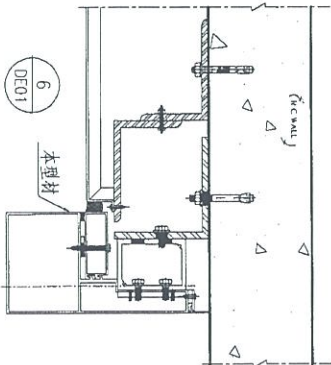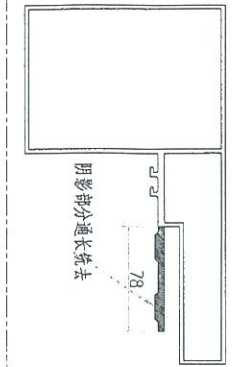

数量	备注
1	

名稱	型材加工圖	制圖	曾建平	2019-06-10	修改	A
材料	X85392+8mm厚鋁巴	復核			日期	26/7
顏色	PPG UCT39548XL-3 3Coats Silver	批准			圖號	J835-AL16

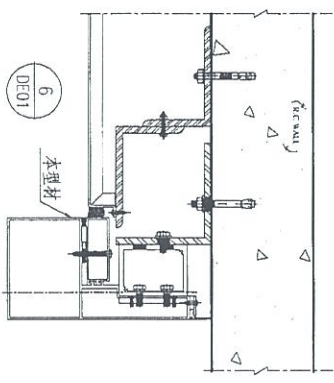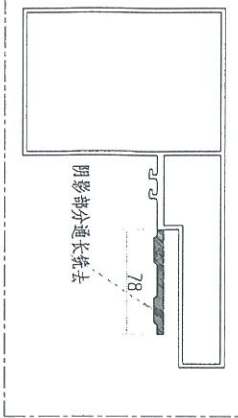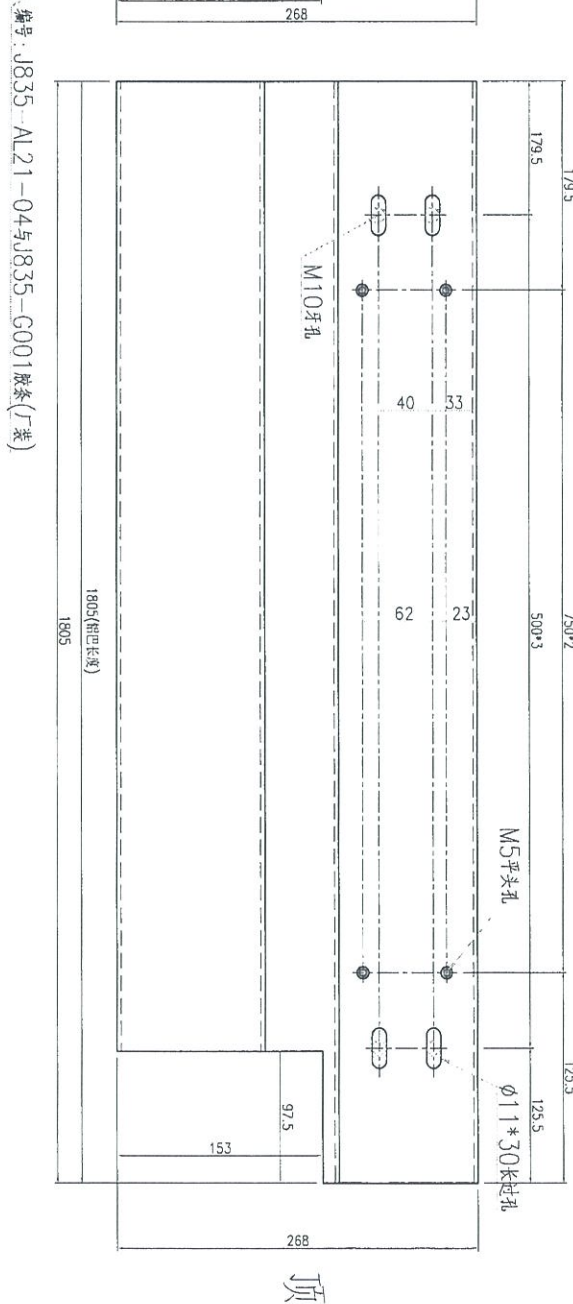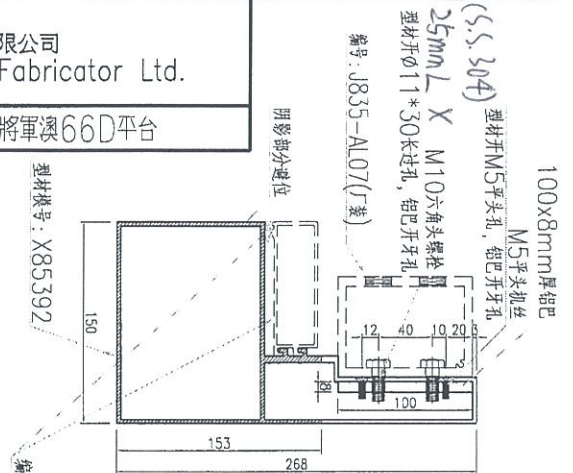




数量	备注
1	

名稱	型材加工圖	制圖	曾建平	2019-06-10	修改	A	
材料	X85392+8mm厚鋁巴	復核			日期	26/7	
顏色	PPG UCT39548XL-3 3Coats Silver	批准			圖號	J835-AL17	



美特鋁質 有限公司
MIDI Aluminium Fabricator Ltd.

工程號 J835 地盤 將軍澳66D平台

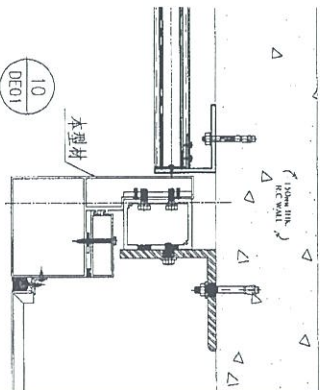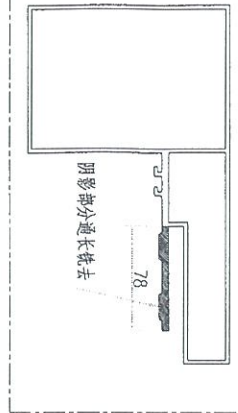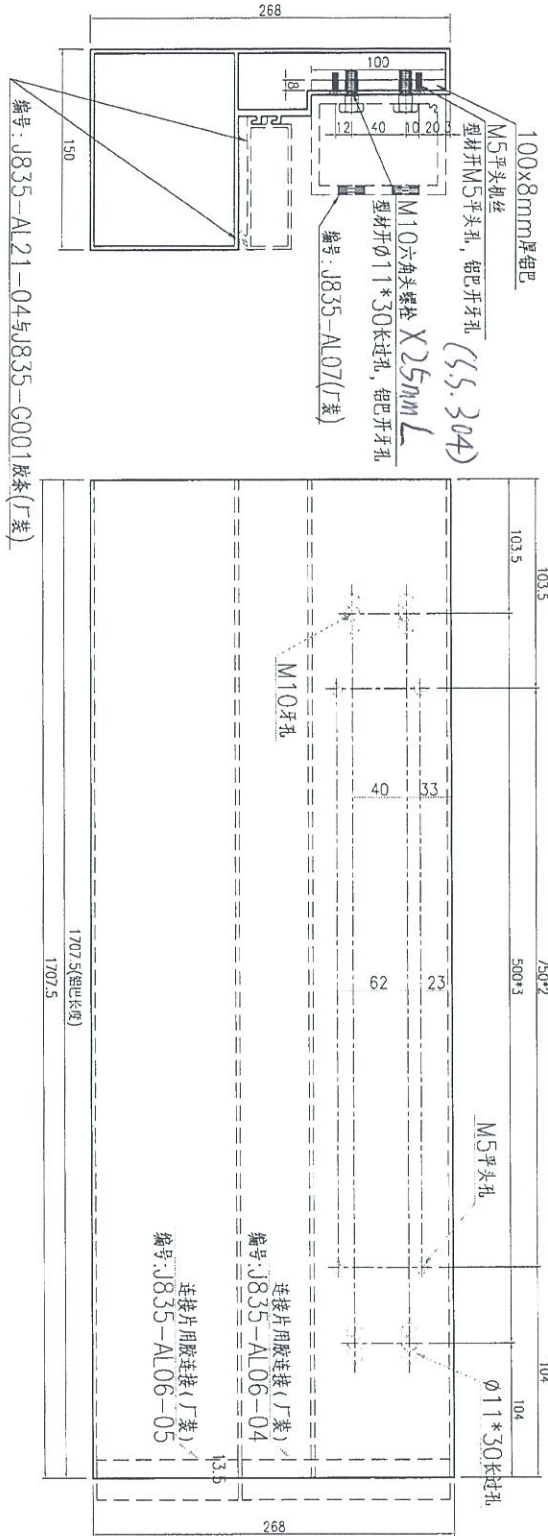



数量	备注
1	

名稱	型材加工圖	制圖	曾建平	2019-06-10	修改	A
材料	X85392+8mm厚鋁巴	復核			日期	26/7
顏色	PPG UCT39548XL-3 3Coats Silver	批准			圖號	J835-AL18

EG-DWG3

美特鋁質 有限公司
MIDI Aluminium Fabricator Ltd.

工程號 J835 地盤 將軍澳66D平台

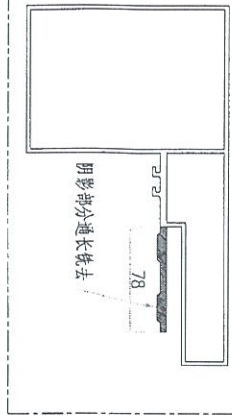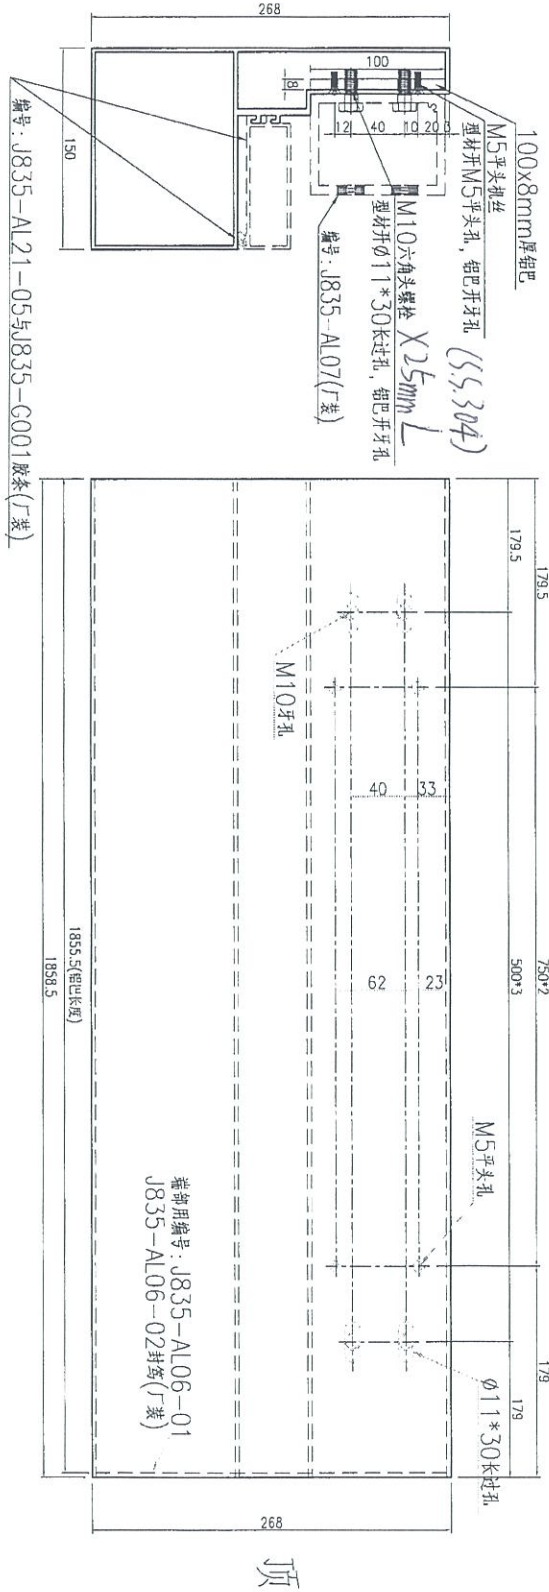

数量	备注
1	

名稱	型材加工圖	制圖	曾建平	2019-06-10	修改	A
材料	X85392+8mm厚鋁巴	復核			日期	26/7
顏色	PPG UCT39548XL-3 3Coats Silver	批准			圖號	J835-AL19