



工程指示 / 要求簡箋(E.I.)

工程指示編號：EI / 082919

修改版次：A

工程編號：J835

工程名稱：TKO66D2 A&A Works

工程項目：地盤用玻璃 BM

收件人：Maggie

發件人：Timmy

日期：17/05/2019

□要求提供 / ■確認 事項：

- | | | |
|---------------|----------------|----------|
| () 初步鋁料 B.M. | () 加工拆圖，然後生產 | () 尺寸表 |
| () 正式鋁料 B.M. | () 技術上資料 / 指示 | () 報價 |
| (x) 玻璃 B.M. | () 樣辦或貨品說明書 | () 分判合約 |
| () 其他：_____ | | |

內容：

按附頁玻璃 BM 訂購。

A 版 - 修正尺寸 前版本打錯 E10828, 應是 E10829 才正確

請在 01/08/19 前完成上列要求。

附有關圖紙 / 文件：

1+ 頁

以上項目為：

□ 原合約工程包 ■ 原合約工程加 / 減賬 □ 新工程報價

原因：-

分發東莞各部門：

- | | | | | | | | |
|------------|-------|-----------|-------|---------|-------|--------------|-------|
| () 生產技術總監 | □ 連附件 | () 技術部 | □ 連附件 | () 生產部 | □ 連附件 | () 機械設計部 | □ 連附件 |
| () 採購部 | □ 連附件 | () 生產統籌部 | □ 連附件 | | | | |
| () 質檢部 | □ 連附件 | () 會計部 | □ 連附件 | () 報關組 | □ 連附件 | () 其他 _____ | □ 連附件 |

分發香港各部門：

- | | | | | | | | |
|---------|-------|----------|-------|---------|-------|--------------|-------|
| () 行政部 | □ 連附件 | () 會計部 | □ 連附件 | () 統籌部 | □ 連附件 | () 工程部地盤科文 | □ 連附件 |
| (X) 採購部 | ■ 連附件 | () QS 部 | □ 連附件 | () 維修部 | □ 連附件 | () 其他 _____ | □ 連附件 |

傳遞編號：HK -

(FTP)

發件人簽署：

項目經理簽署：P.P.

工程號:	J-835	計算:	曾建平	日期:	09/07/2019	送呈:	施哥
地盤名稱:	將軍澳66D平台	核對:		日期:		副本:	
項目類別:	A & A WORKS	批准:		日期:		A/C Code:	
修改版本:	A	總計玻璃面積 (平方米):	17.849	此BM依據			

序號	修改內容	玻璃編號	顏色與類型	厚度 (mm)	玻璃尺寸		數量 (塊)	總面積 (平方米)	備注
					寬度W (mm)	高度H (mm)			
1		J835-G18A	8+1.5PVB+8mm THK. LAMINATED TEMPERED GLASS (樣板編號: D19050218)	17.5	886	2376	1	2.11	梗玻 (詳見加工圖 J835-G113)
2		J835-G18B			895	2376	1	2.13	梗玻 (詳見加工圖 J835-G114)
3		J835-G19			1768	2376	1	4.20	梗玻 (詳見加工圖 J835-G113)
4		J835-G20	8+2.3PVB+8mm THK. LAMINATED TEMPERED GLASS		1109	2376	2	5.27	梗玻 (詳見加工圖 J835-G114)
5		J835-G21	(合格証請顯示8+1.5PVB+8mm)	18.3	1745	2376	1	4.15	梗玻 (詳見加工圖 J835-G114)
6									
7							總計:	17.85	


加工注意事項:

- 1) 本表中所有玻璃對角線尺寸偏差要求不超過正負2mm。
- 2) 本表中所有玻璃要求粗磨邊及精磨邊處理並倒棱角。
- 3) 本表中不同種類玻璃參照玻璃加工圖加工。
- 4) 本表中所有強化玻璃均需HEAT SOAK TEST, 注意需按BD新標準做HEAT SOAK TEST。
- 5) 本表中所有強化玻璃之入爐方向均以寬度方向進入。
- 6) 本表中所有玻璃成品均需注明室內外面及其玻璃編號, 以便識別。

Z10829A

 美特鋁質 有限公司 MIDI Aluminium Fabricator Ltd.				類別	物料斗號		
修改	A			制圖	曾建平	2019.07.09	圖號 J835-GL14
日期	17/07/19			復核			數量 見下表
				批准			位置

玻璃編號	厚度(mm)	玻璃尺寸		數量 (塊)	備註
		寬度W(mm)	高度H(mm)		
J835-G20	18.3mm	1109	2376	2	
J835-G21		1745	2376	1	

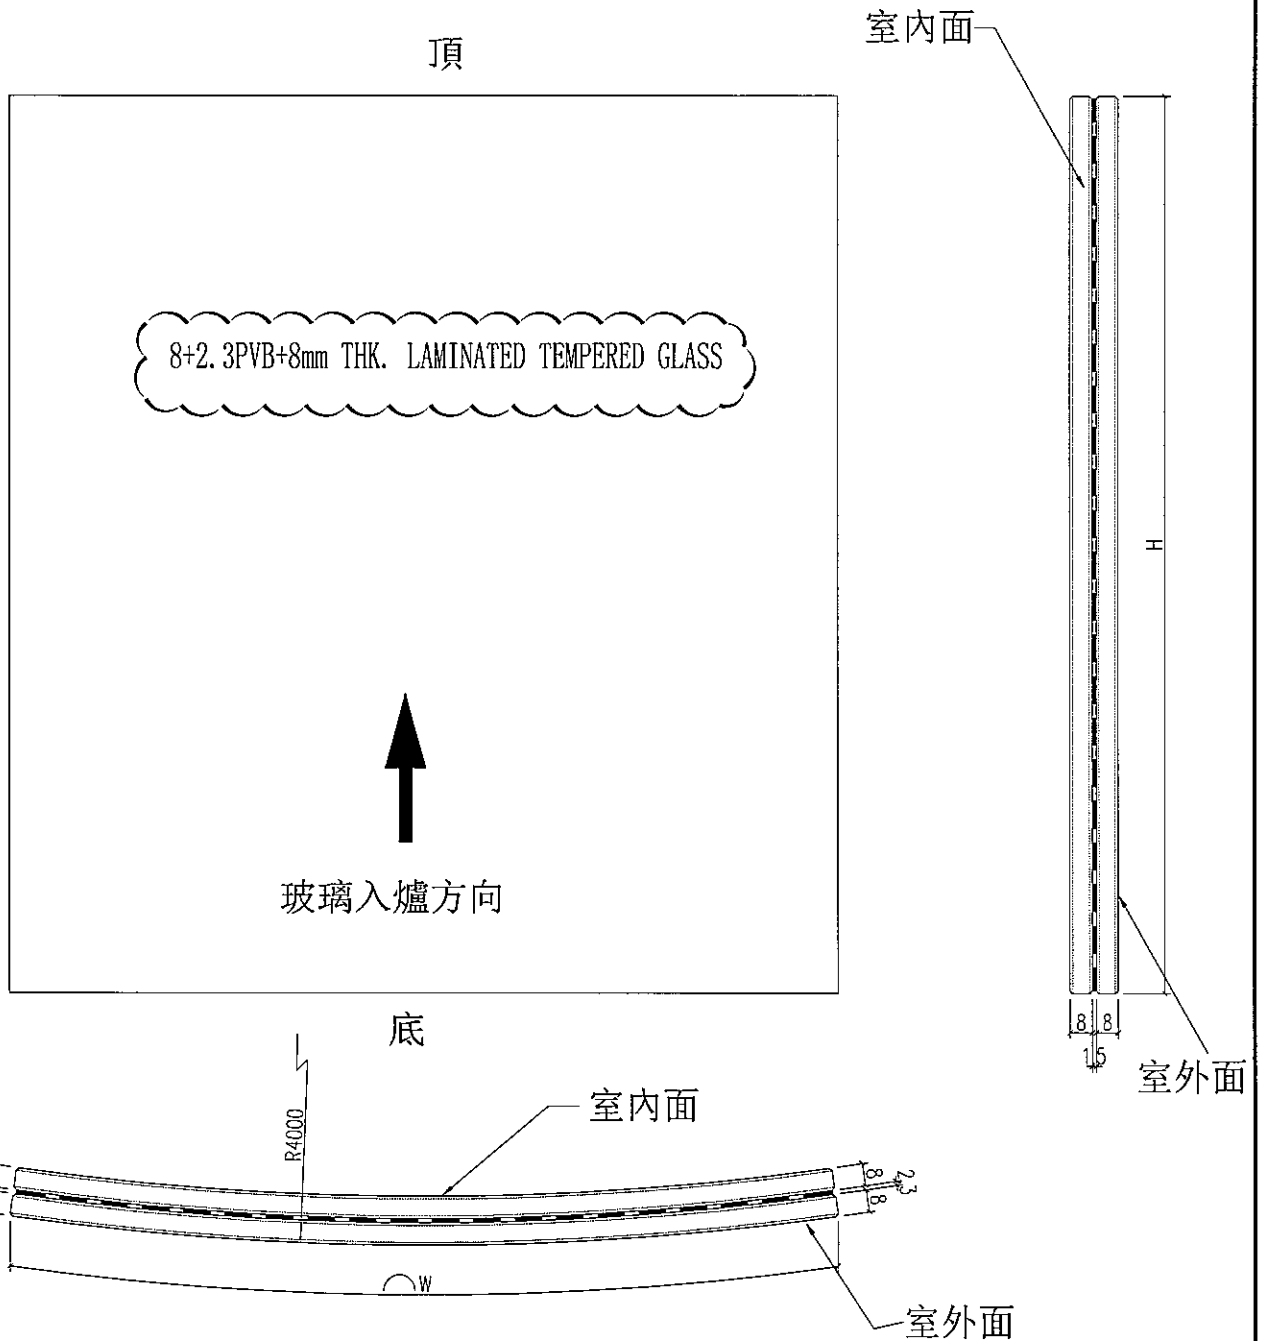

工程號	J-835	地盤	將軍澳天晉平臺	附件	需按BD新標準做HEAT SOAK TEST (合格証請顯示 8mm+ 1.5PVB+ 8mm)
名稱	玻璃加工圖		採用		
材料	8+2.3PVB+8mm THK. LAMINATED TEMPERED GLASS		地盤		
顏色	--		工廠		