



工程指示編號：EI / 0889/19

修改版次：B

工程編號：J835

工程名稱：TKO66D2 A&A Works

工程項目：鋁料加工圖(地臺門及電動門)

收件人：生統

發件人：Timmy

日期：23/08/2019

要求提供 / 確認 事項：

- | | | |
|------------------------------------|-------------------------------------|-------------------------------|
| <input type="checkbox"/> 初步鋁料 B.M. | <input type="checkbox"/> 加工拆圖，然後生產 | <input type="checkbox"/> 尺寸表 |
| <input type="checkbox"/> 正式鋁料 B.M. | <input type="checkbox"/> 技術上資料 / 指示 | <input type="checkbox"/> 報價 |
| <input type="checkbox"/> 玻璃 B.M. | <input type="checkbox"/> 樣辦或貨品說明書 | <input type="checkbox"/> 分判合約 |
| <input type="checkbox"/> 其他：_____ | | |

內容：

煩請按附頁加工圖紙加工，須按期完成。

B 版 -- 以 20x20x3mm 鋁角取代原本 25x20x2mm 鋁角加工組裝

請在 30/08/2019 前完成上列要求。

附有關圖紙 / 文件：

1+2 頁

以上項目為：

原合約工程包 原合約工程加 / 減賬 新工程報價

原因：-

分發東莞各部門：

- () 生產技術總監 連附件 () 技術部 連附件 () 生產部 連附件 () 機械設計部 連附件
 () 採購部 連附件 (X) 生產統籌部 連附件
 () 質檢部 連附件 () 會計部 連附件 () 報關組 連附件 () 其他 _____ 連附件

分發香港各部門：

- () 行政部 連附件 () 會計部 連附件 () 統籌部 連附件 (✓) 工程部地盤科文 連附件 Joe
 () 採購部 連附件 () QS 部 連附件 () 維修部 連附件 () 其他 _____ 連附件

傳遞編號：HK - 1868/19 (FTP)

發件人簽署：Timmy



項目經理簽署：P.P.



美特鋁質有限公司
MIDI Aluminium Fabricator Ltd.

产品编号	L(mm)	数量	A	B	N	M	N1	M1	备注
		2							

工程號	J835	地盤	將軍澳66D平台
-----	------	----	----------

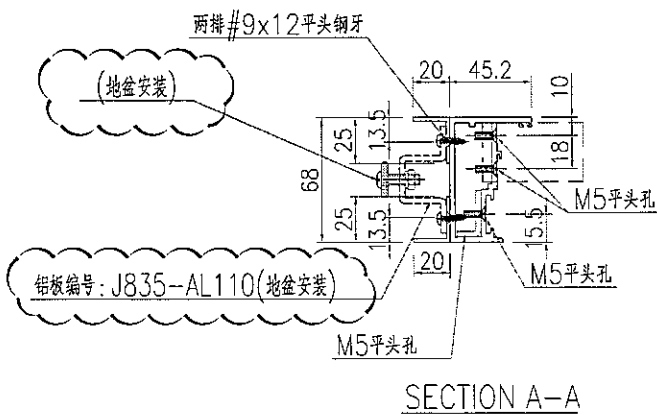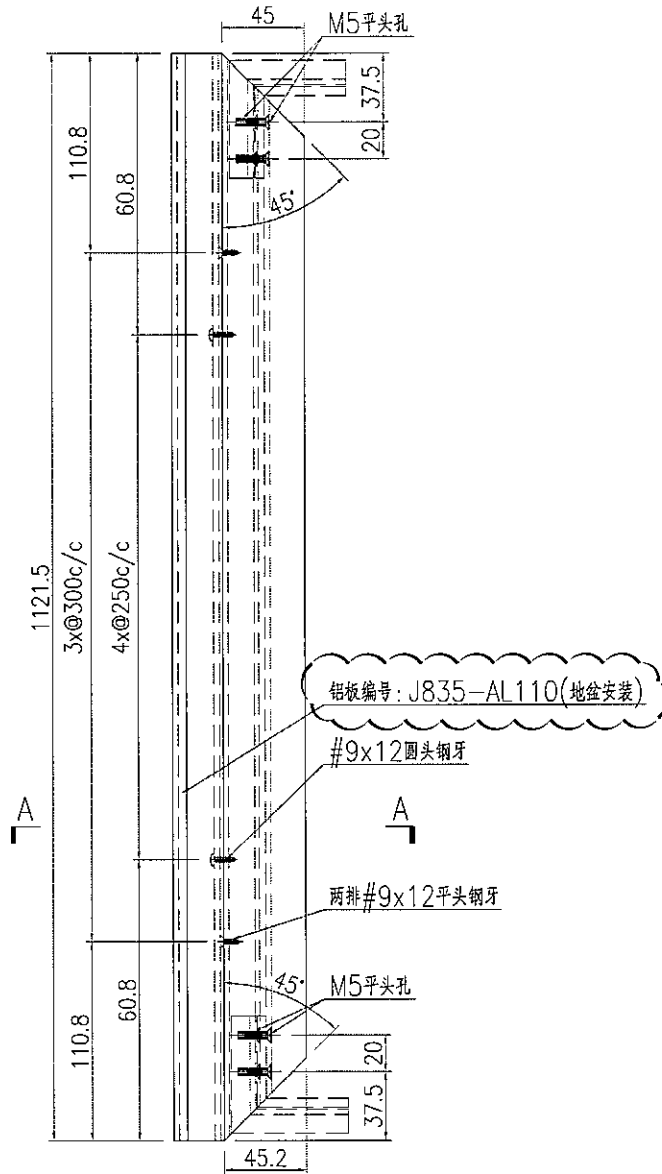

SECTION A-A

名稱	玉光企加工圖	制圖	曾建平	2019.07.25	修改	A		
材料	X848840+20x20x3mm厚鋁角	復核			日期	23/08		
顏色	PPG UC7515482XL(RY)-3 3 Coats Dark Grey	批准			圖號	J835-AL107		





美特鋁質 有限公司
MIDI Aluminium Fabricator Ltd.

产品编号	L(mm)	数量	A	N	M	B	N1	M1	备注
		2							

工程號 | J835 | 地盤 | 將軍澳66D平台

散出地盤

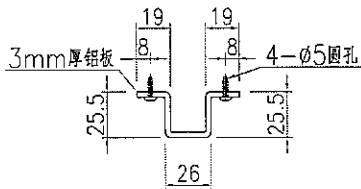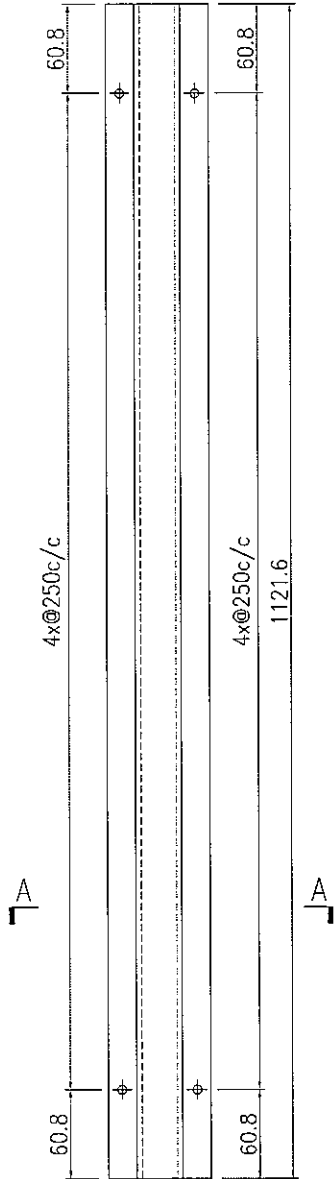

SECTION A-A

名稱	附件加工圖	制圖	曾建平	2019.07.25	修改	A		
材料	詳見加工圖	復核			日期	23/08		
顏色	MILL	批准			圖號	J835-AL110		