



工程指示 / 要求簡箋(E.I.)

工程指示編號：EI / 1036-19

修改版次：A

工程編號：J835

工程名稱：TKO66D2 A&A Works

工程項目：地盤用鋁摺件

收件人：生統

發件人：Timmy

日期：09/09/2019

要求提供 / 確認 事項：

- | | | |
|------------------------------------|-------------------------------------|-------------------------------|
| <input type="checkbox"/> 初步鋁料 B.M. | <input type="checkbox"/> 加工拆圖，然後生產 | <input type="checkbox"/> 尺寸表 |
| <input type="checkbox"/> 正式鋁料 B.M. | <input type="checkbox"/> 技術上資料 / 指示 | <input type="checkbox"/> 報價 |
| <input type="checkbox"/> 玻璃 B.M. | <input type="checkbox"/> 樣辦或貨品說明書 | <input type="checkbox"/> 分判合約 |
| <input type="checkbox"/> 其他：_____ | | |

內容：

煩請按附頁加工圖紙加工，須按期完成。

請在 25/09/2019 前完成上列要求。

附有關圖紙 / 文件：

1+1 頁

以上項目為：

原合約工程包 原合約工程加 / 減賬 新工程報價

原因：-_____

分發東莞各部門：

- () 生產技術總監 連附件 () 技術部 連附件 () 生產部 連附件 () 機械設計部 連附件
 () 採購部 連附件 (X) 生產統籌部 連附件
 () 質檢部 連附件 () 會計部 連附件 () 報關組 連附件 () 其他 _____ 連附件

分發香港各部門：

- () 行政部 連附件 () 會計部 連附件 () 統籌部 連附件 (X) 工程部地盤科文 連附件 **Joe**
 () 採購部 連附件 () QS 部 連附件 () 維修部 連附件 () 其他 _____ 連附件

傳遞編號：HK - 1968/19 (FTP)

發件人簽署：




項目經理簽署：P.P.



美特鋁質 有限公司
MIDI Aluminium Fabricator Ltd.

| 产品编号 | L(MM) | 数量 | A | N | M | B | N1 | M1 | 备注 |
|------|-------|----|---|---|---|---|----|----|----|
| | | 2 | | | | | | | |

工程號 J835 地盤 將軍澳66D平台

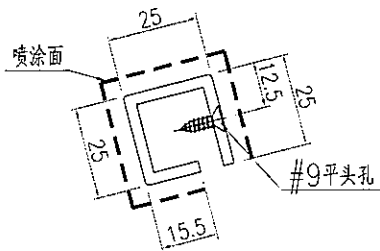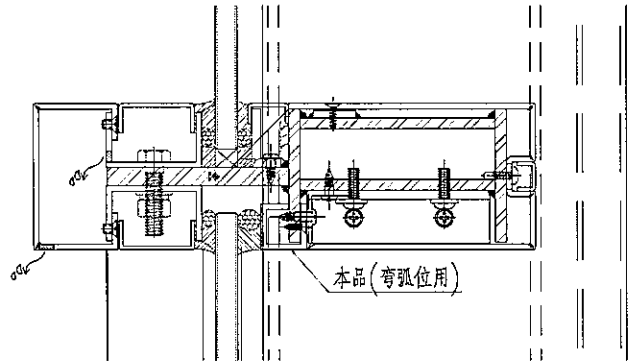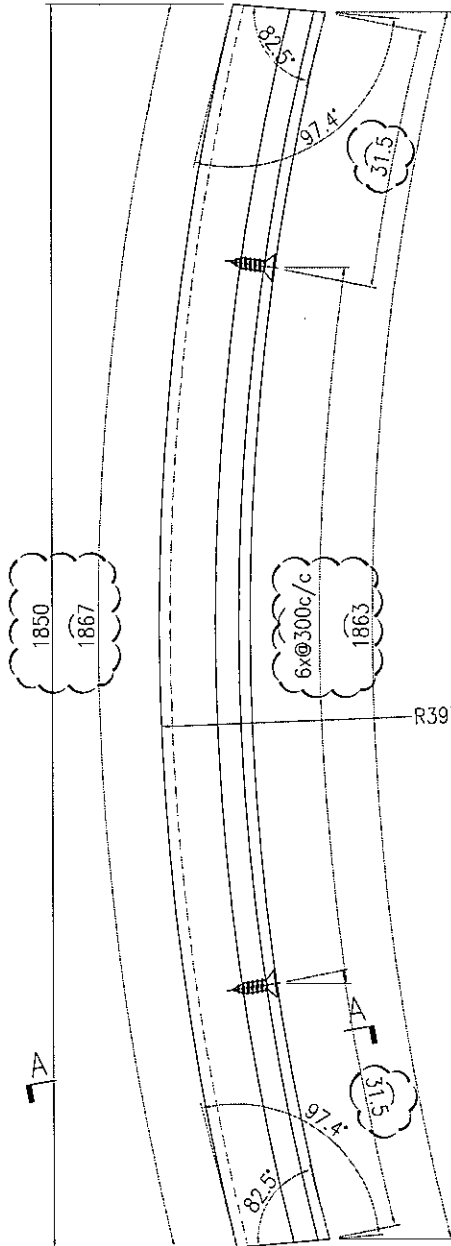

SECTION A-A

| | | | | | | | | |
|----|-------------------------|----|-----|------------|----|------------|---------|--|
| 名稱 | 鋁板加工圖 | 制圖 | 曾建平 | 2019-07-17 | 修改 | A | B | |
| 材料 | 3mm厚鋁板 | 復核 | | | 日期 | 12/08/19 | 9/09/19 | |
| 顏色 | UCT64301SC-3 3Coats 深灰色 | 批准 | | | 圖號 | J835-LB139 | | |