

工程指示 / 要求簡箋(E.I.)

工程指示編號：EI 5987 / 16

修改版次：C

工程編號：J835

工程名稱：TK0118

工程項目：鋸頁 — 確認地盤用鋸頁之2吋紙

收件人：生統

發件人：Eddie

日期：2016.10.20

□要求提供 / □確認 事項：

- ( ) 初步鋁料 B.M.                      ( ) 加工拆圖，然後生產                      ( ) 尺寸表
- ( ) 正式鋁料 B.M.                      ( ) 技術上資料 / 指示                      ( ) 報價
- ( ) 配件 B.M.                              ( ) 樣辦或貨品說明書                      ( ) 分判合約
- (x) 其他：\_\_\_\_\_

內容：請按附圖之2吋紙加工

請在 2016.10.24 前完成上列要求。

附有關圖紙 / 文件：

1+ 10月

以上項目為：

- 原合約工程包                       原合約工程加 / 減賬                       新工程報價

原因：-

分發東莞各部門：

- ( ) 生產技術總監  連附件    ( ) 技術部     連附件    ( ) 生產部     連附件    ( ) 機械設計部  連附件
- ( ) 採購部     連附件    ( ) 生產統籌部  連附件
- ( ) 質檢部     連附件    ( ) 會計部     連附件    ( ) 報關組     連附件    ( ) 其他 \_\_\_\_\_  連附件

分發香港各部門：

- ( ) 行政部  連附件    ( ) 會計部  連附件    ( ) 統籌部  連附件    ( ) 工程部地盤科文  連附件
- ( ) 採購部  連附件    ( ) QS 部  連附件    ( ) 維修部  連附件    ( ) 其他 \_\_\_\_\_  連附件

傳遞編號：

HK 2291/16 (FTP)

發件人簽署：


[Signature]




項目經理簽署：

圖則登記表  
DRAWING REGISTER

		接收日期 Receiving Date (適用於客戶圖則)													
工程名稱 Project Title:	將軍澳天晉平臺	年													
		月													
工程編號 Project No:	J-835	日													
分發予 Distributed To		發出日期 Issued Date													
		年	16	16	16	16									
		月	9	10	10	10									
		日	30	7	19	20									
圖則編號 Drg. No.	圖則名稱 Drawing Title	修訂編號 Revision No.													
835-TJ1	鋁角加工圖	-	-	A	-	原编号835-TJ11									
AL24-#1	百葉玉加工圖	-	-	-	A										
AL24-#2	百葉玉加工圖	-	-	-	A										
AL24-#3	百葉玉加工圖	-	-	-	A										
AL24-#4	百葉玉加工圖	-	-	-	-										
AL24-#5	百葉玉加工圖	-	-	-	-										
AL24-#6	百葉玉加工圖	-	-	-	-										
AL24a-#1	百葉玉加工圖	-	-	-	-										
AL24a-#2	百葉玉加工圖	-	-	-	-										
AL24a-#3	百葉玉加工圖	-	A	B	-										
AL24a-#4	百葉玉加工圖	-	-	A	-										
AL24a-#5	百葉玉加工圖	-	-	-	-										
AL24a-#6	百葉玉加工圖	-	-	-	-										
AL24-T1	百葉頂加工圖	-	-	-	-										
AL24-T2	百葉頂加工圖	-	-	-	-										
AL24-T3	百葉頂加工圖	-	-	-	-										
AL24a-T1	百葉頂加工圖	-	-	-	-										
AL24a-T2	百葉頂加工圖	-	-	-	-										
AL24a-T3	百葉頂加工圖	-	-	-	-										
AL24-M1	中橫料加工圖	-	-	-	-										
AL24-M2	中橫料加工圖	-	-	-	-										
AL24-M3	中橫料加工圖	-	-	-	-										
AL24-B1	生底橫加工圖	-	-	-	-										
AL24-B2	生底橫加工圖	-	-	-	-										
AL24-B3	生底橫加工圖	-	-	-	-										
AL24a-B1	生底橫加工圖	-	-	-	-										
AL24a-B2	生底橫加工圖	-	-	-	-										



 <b>美特鋁質</b> MIDI Aluminium Fabricator Ltd.		有限公司 T 限公司	類別 制圖 黃漢卿 復核 王禮秋 核准	物料號 2016.9.21 2016.9.21	圖號 AL24-#1 數量 1 位置
修訂	A				
日期	10.20				

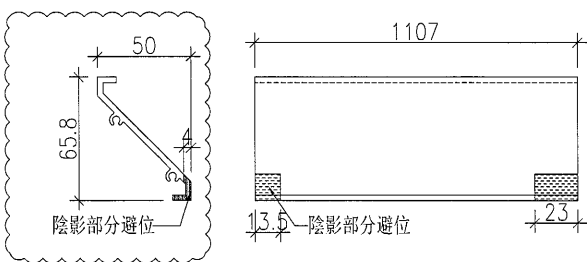
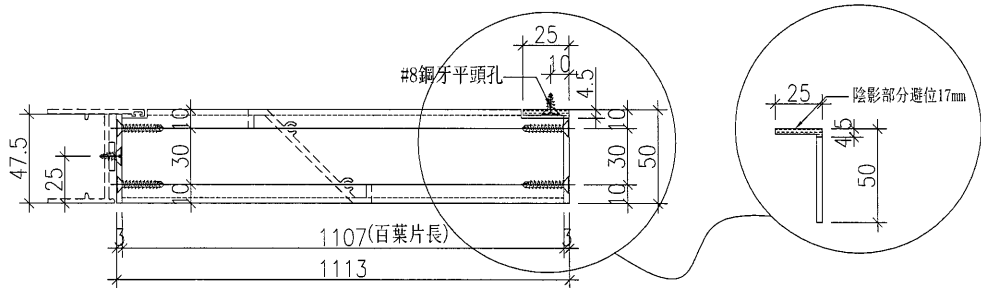
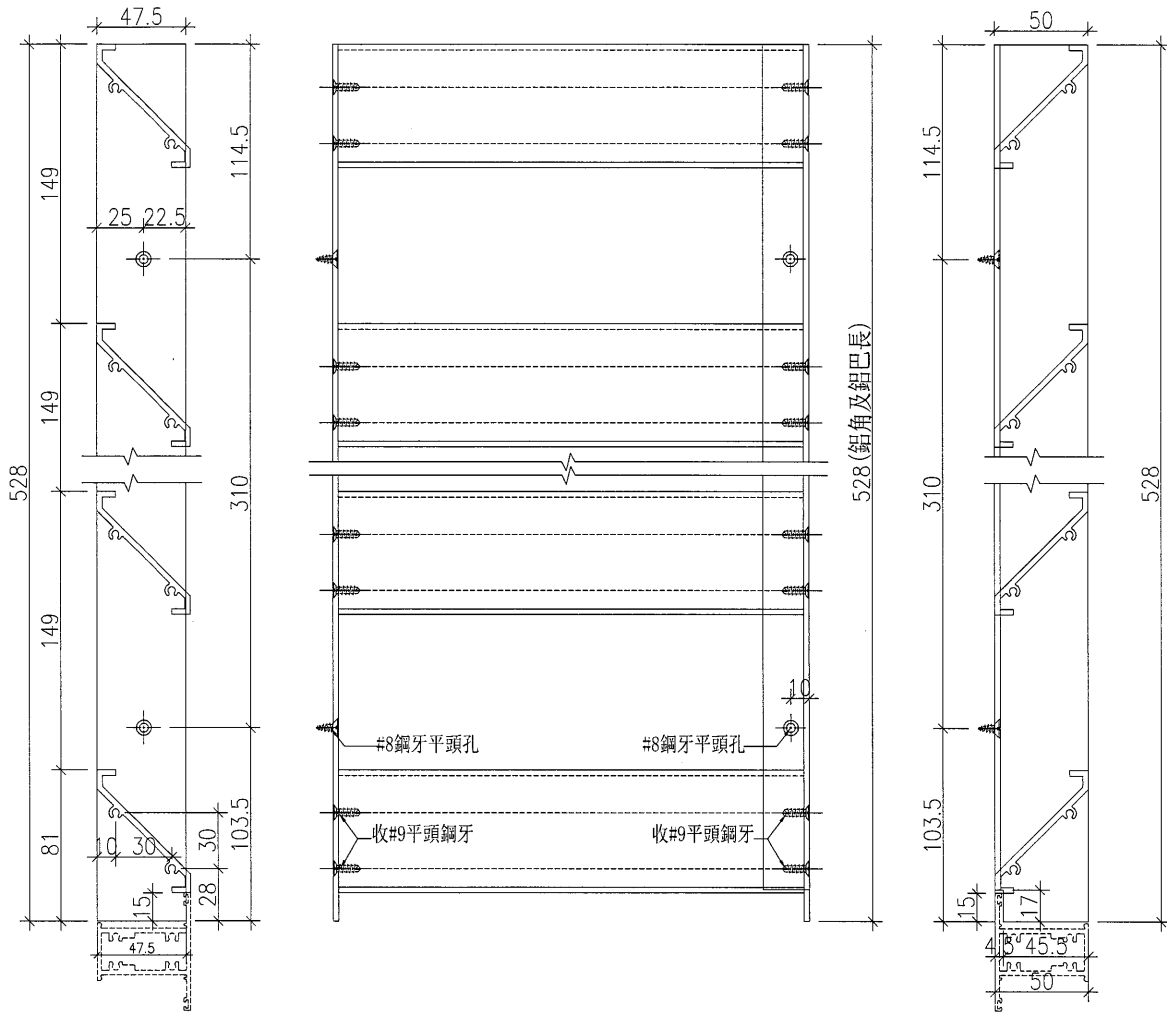


名稱	單幅數量	長度 (mm)
47.5x3百葉巴	1	528
50x25x3mm鋁角	1	528
百葉片	4	1107
#9x1'平頭鋼牙	16支	收百葉片

工程號	J-835	地盤	將軍澳天晉平臺
名稱	百葉玉加工圖	採用	
材料	47.5x3mm鋁巴+X843331+50x25x3鋁角	地盤	
顏色	PPG UCT26694SC-3	工廠	

附件


美特鋁質 有限公司 MIDI Aluminium Fabricator Ltd.				類別		物料號	
修訂	A			制圖	黃漢卿	2016.9.21	圖號 AL24-#2
日期	10.20			復核	王禮秋	2016.9.21	數量 7
				核准			位置

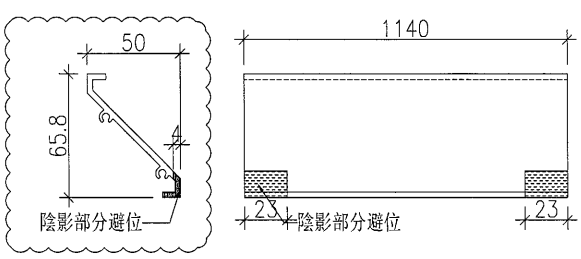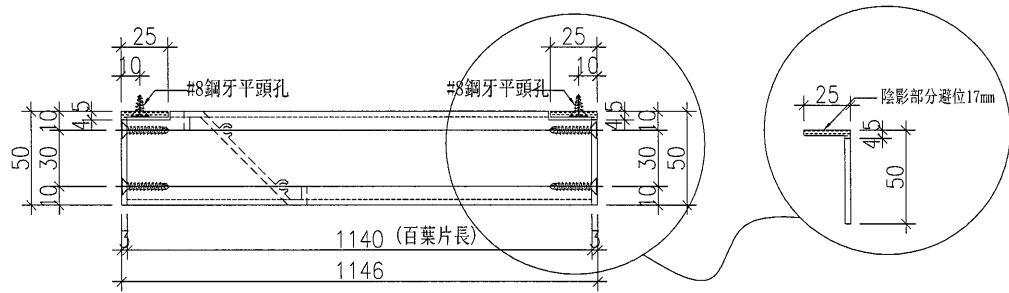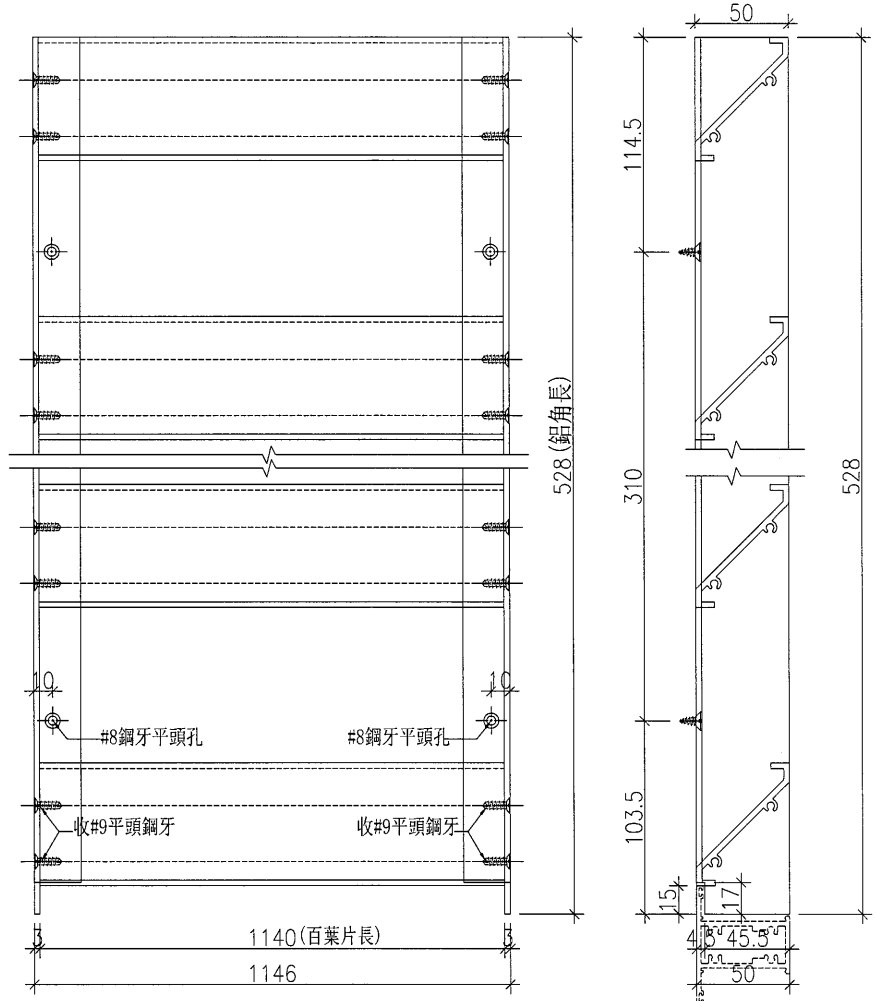

名稱	單幅數量	長度 (mm)
50x25x3mm鋁角	2	528
百葉片	4	1140
#9x1'平頭鋼牙	16支	收百葉片

工程號	J-835	地盤	將軍澳天晉平臺	附件
名稱	百葉玉加工圖		採用	
材料	47.5x3mm鋁巴+X843331+50x25x3鋁角		地盤	
顏色	PPG UCT26694SC-3		工廠	




 <b>美特鋁質</b> 有限公司 MIDI Aluminium Fabricator Ltd.				類別		物料號	
修圖	A			制圖	黃漢卿	2016.9.21	圖號 AL24-V1
日期	2016.10.20			復核	王禮秋	2016.9.21	數量 1
				核准			位置

原EI5987/16

廠裝

水線孔鋁角編號見835-SX1

#8鋼牙平頭孔

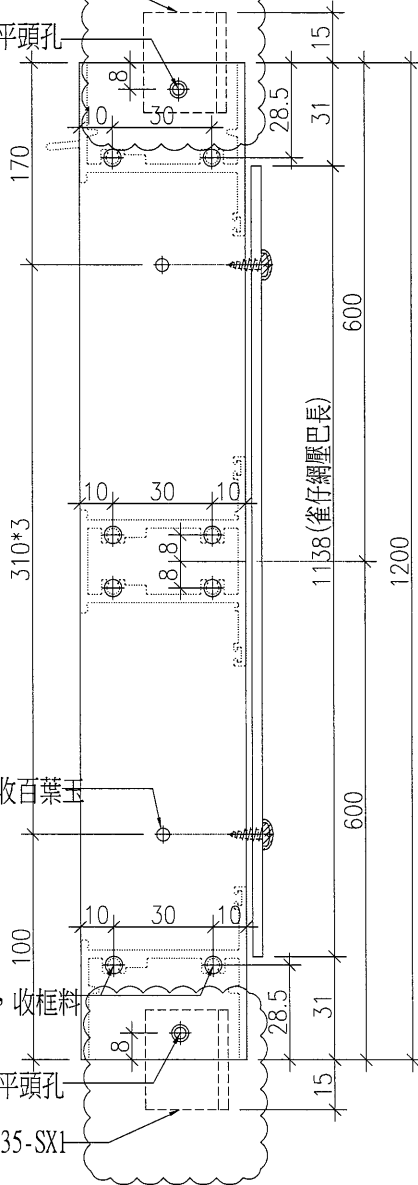


ø3.5過孔，收百葉玉

ø6過孔，收框料

#8鋼牙平頭孔

水線孔鋁角編號見835-SX1


廠裝

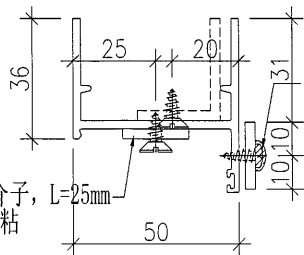



請勿收緊，以方便地盤拆卸  
收#8圓頭鋼牙

20x3mm鋁介子，L=25mm  
4個，用膠粘

工程號	J-835	地盤	將軍澳天晉平臺	附 件	名稱	單幅數量	備註
名稱	邊企加工圖						
材料	X848280+20x3mm鋁巴				#8x1/2' 圓頭鋼牙	4支	收雀網壓巴
顏色	PPG UCT26694SC-3				#8x1/2' 平頭鋼牙	2支	收水線孔鋁角


 <b>美特鋁質</b> 有限公司 MIDI Aluminium Fabricator Ltd.				類別		物料號	
修圖	A			制圖	黃漢卿	2016.9.21	圖號 AL24-V1R
日期	2016.10.20			復核	王禮秋	2016.9.21	數量 1
				√准			位置

原EI5987/16

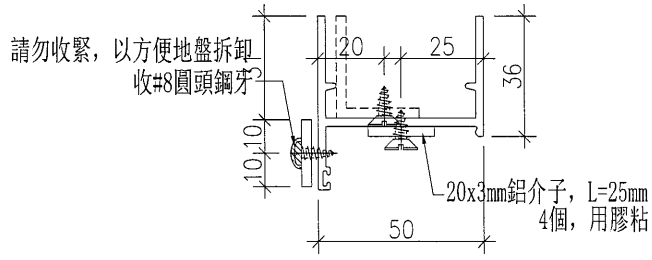
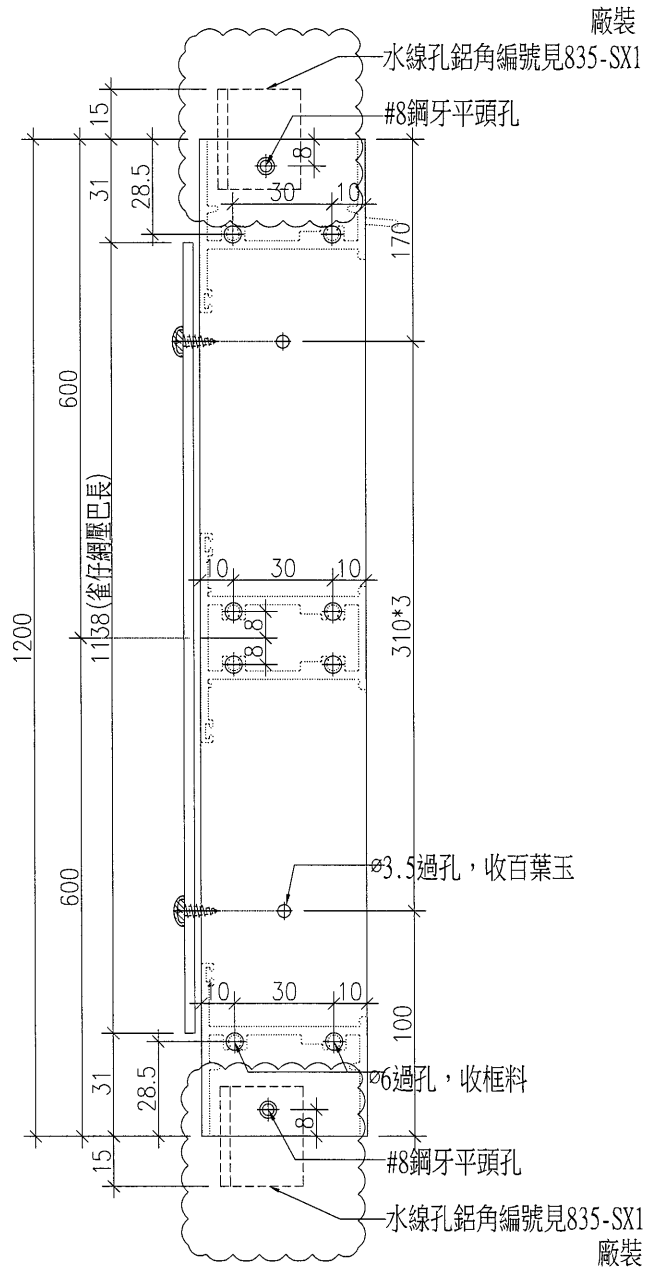


工程號	J-835	地盤	將軍澳天晉平臺	附 件	名稱	單幅數量	備註	
名稱	邊企加工圖				採用			
材料	X848280+20x3mm鋁巴				地盤	#8x1/2' 圓頭鋼牙	4支	收雀網壓巴
顏色	PPG UCT26694SC-3				工廠	#8x1/2' 平頭鋼牙	2支	收水線孔鋁角




 <b>美特鋁質</b> 有限公司 MIDI Aluminium Fabricator Ltd.		類別		物料料號	
修圖	A	制圖	黃漢卿	2016.9.21	圖號 AL24a-V2
日期	2016.10.20	復核	王禮秋	2016.9.21	數量 1
		Y准			位置


原EI5987/16

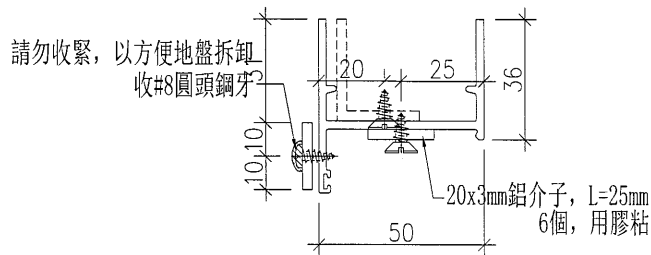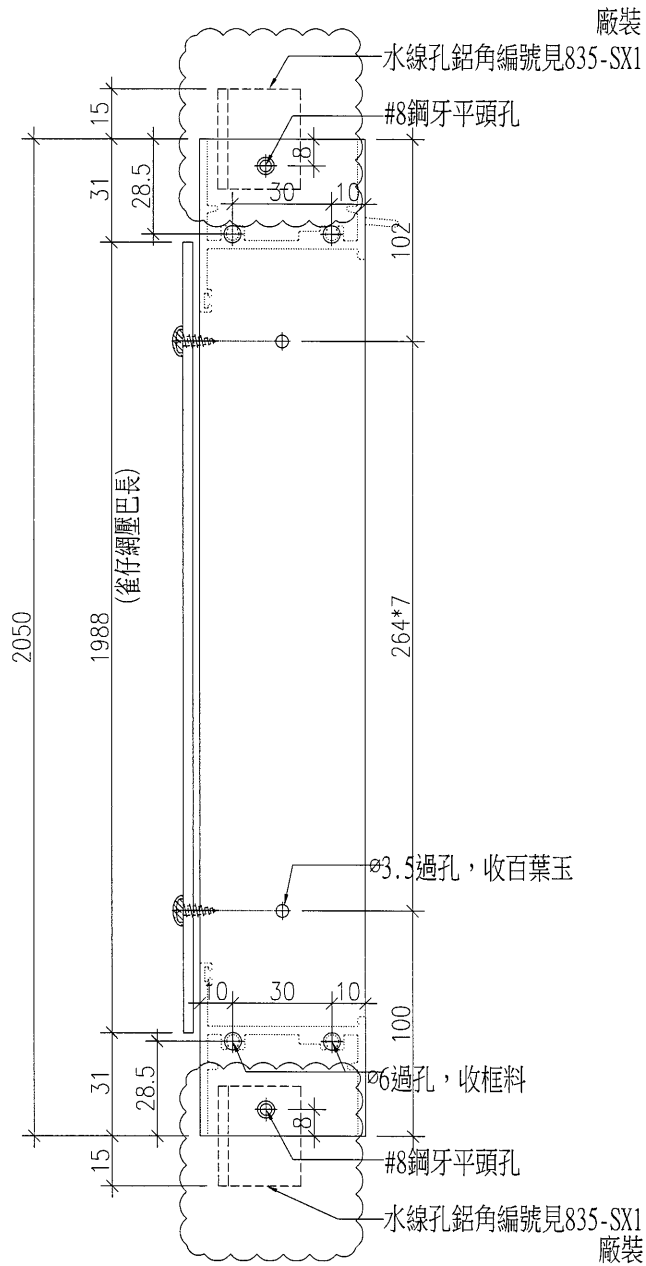

工程號	J-835	地盤	將軍澳天晉平臺	附 件	名稱	單幅數量	備註
名稱	邊企加工圖		採用				
材料	X848280+20x3mm 鋁巴		地盤		#8x1/2' 圓頭鋼牙	4支	收雀網壓巴
顏色	PPG UCT26694SC-3		工廠		#8x1/2' 平頭鋼牙	2支	收水線孔鋁角

 美特鋁質有限公司 MIDI Aluminium Fabricator Ltd.				類別		物料編號	
修	-	-		制圖	黃漢卿	2016.9.19	圖號 835-SX1
日期	-	-		復核	王禮秋	2016.9.19	數量 8
				y准			位置

原EI5987/16

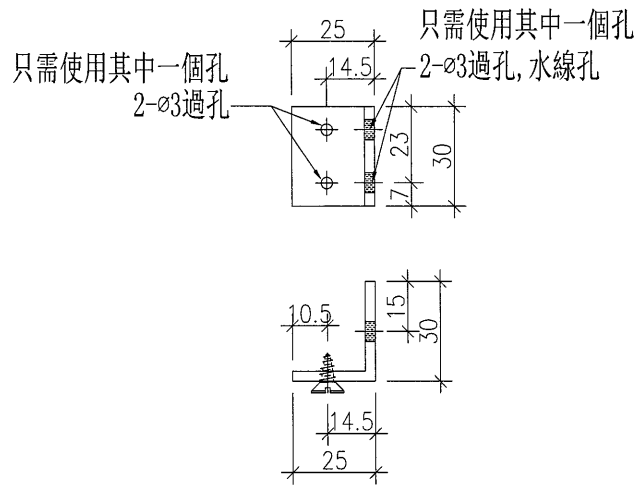

工程號	J-835	地盤	將軍澳天晉平臺	附 件
名稱	鋁角加工圖		採用	
材料	35x25x3mm鋁角		地盤	
顏色	MILL		工廠	