



工程指示 / 要求簡箋(E.I.)

工程指示編號：EI/ 6074/16

修改版次：-

工程編號：J835

工程名稱：TKO66D2 TL118

工程項目：確認地盤大貨鋁料及鋁板所使用之顏色 (鋁料及鋁板)

收件人：生統

發件人：Stanley

日期：18-10-2016

吳斌, 黃傑梅

要求提供 /  確認 事項：

- |                                    |                                     |                               |
|------------------------------------|-------------------------------------|-------------------------------|
| <input type="checkbox"/> 初步鋁料 B.M. | <input type="checkbox"/> 加工拆圖, 然後生產 | <input type="checkbox"/> 尺寸表  |
| <input type="checkbox"/> 正式鋁料 B.M. | <input type="checkbox"/> 技術上資料 / 指示 | <input type="checkbox"/> 報價   |
| <input type="checkbox"/> 配件 B.M.   | <input type="checkbox"/> 樣辦或貨品說明書   | <input type="checkbox"/> 分判合約 |
| <input type="checkbox"/> 其他：_____  |                                     |                               |

內容：

請根據附件要求, 大貨提供相對顏色之物料, 有關顏色要求如下：

1. Aluminium Extrusion PPG UCT26694SC-3 (3-Coat) Bronze (Architect Code : BC)

2. Aluminium Extrusion PPG UCT515482XL(RY)-3 Grey (Architect Code : DC)

3. Aluminium Extrusion UCT39548XL-3 Silver (Architect Code : SC)

4. Aluminium Cladding UCT34440SC-3 Silver (Architect Code : SC)

5. Aluminium Cladding UCT64301SC-3 Grey (Architect Code : DC)

6. Aluminium Cladding UCT26065SC-3 Bronze (Architect Code : BC)

請在 1-11-2016 前完成上列要求。

附有關圖紙 / 文件：

1 張大樓顏色圖

以上項目為：

原合約工程包  原合約工程加 / 減賬  新工程報價

原因：-

分發東莞各部門：

- |                                 |   |                              |                                   |
|---------------------------------|---|------------------------------|-----------------------------------|
| <input type="checkbox"/> 生產技術總監 | <input type="checkbox"/> 技術部              | <input type="checkbox"/> 生產部 | <input type="checkbox"/> 機械設計部    |
| <input type="checkbox"/> 採購部    | <input checked="" type="checkbox"/> 生產統籌部 |                              |                                   |
| <input type="checkbox"/> 質檢部    | <input type="checkbox"/> 會計部              | <input type="checkbox"/> 報關組 | <input type="checkbox"/> 其他 _____ |

分發香港各部門：

- |                              |                               |                              |                                   |
|------------------------------|-------------------------------|------------------------------|-----------------------------------|
| <input type="checkbox"/> 行政部 | <input type="checkbox"/> 會計部  | <input type="checkbox"/> 統籌部 | <input type="checkbox"/> 工程部地盤科文  |
| <input type="checkbox"/> 採購部 | <input type="checkbox"/> QS 部 | <input type="checkbox"/> 維修部 | <input type="checkbox"/> 其他 _____ |

傳遞編號：

HK2255/16

發件人簽署：

Harvey

項目經理簽署：

# DC 跟 66D2 大樽顏色 J.828


## 鋁料

- 色線 銀 AL-2 Silver Aluminum Extrusion - Fabricator code: UCT39548XL-3 (3 coatings) ✓ **SC**
- 主色 灰 AL-3 Grey Aluminum Extrusion - Fabricator code: UCT515482XL(RY)-3 (3 coatings) ✓ **PD T OK DE**

## 鋁板

- 面背板 白 AL-1 White Color Fabricator code: ~~UCT96878SC-3 (3 coatings)~~ ✓ **SC**
- 面背板 銀 AL-2 Silver Aluminum Cladding - Fabricator code: UCT34440SC-3 (3 coatings) ✓ **DC**
- 面背板 灰 AL-3 Grey Aluminum Extrusion - Fabricator code: UCT64301SC-3 (3 coatings) ✓ **DC**

- GL01 I.G.U. 8mm SSP1-50T(HS)#2+12A+8mm clear tempered Glass (S15081926)
- GL02 Spandrel 8mm Heat Strength Glass with Silver Reflective Coating (SSC1-50-T (S15081927))
- GL03 Protect Barrier 8mm Clear Tempered glass 無上
- GL04 I.G.U. 10mm SSP1-50T (HS)#2+12A+10mm Clear Tempered Glass (D15112061)
- GL05 Glass Cladding 10mm Tempered glass with Silver Reflective Coating (S15081931)

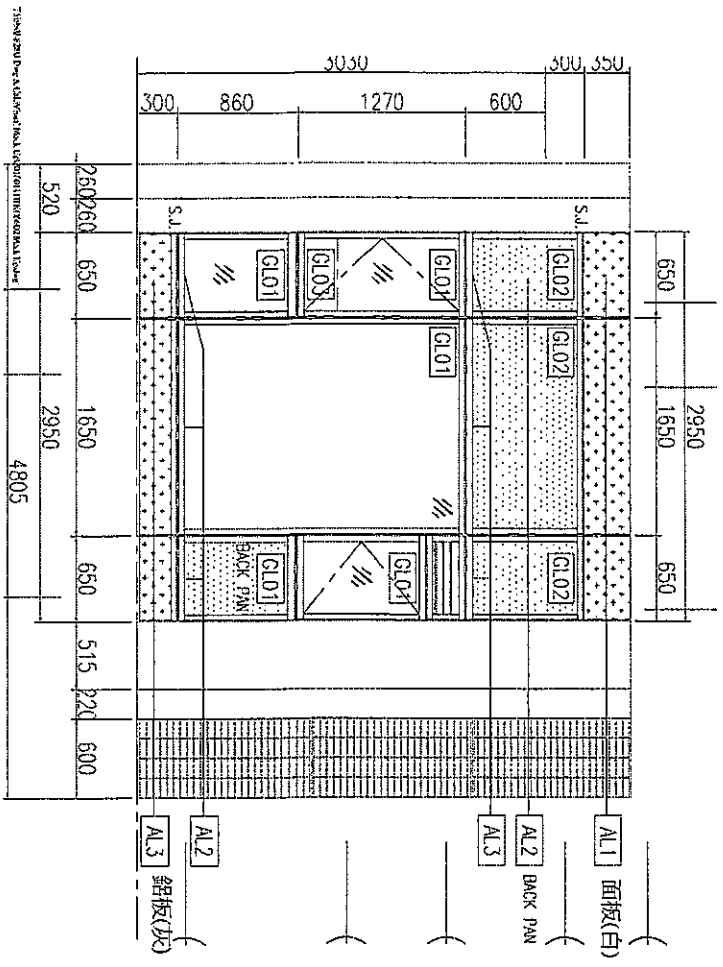

2016.07.22

Handwritten signature/initials