

工程指示 / 要求簡箋(E.I.)

工程指示編號：EI 6346

修改版次：A

工程編號：J835

工程名稱：TKO 65D 22/2

工程項目：~~金排板~~ - 玻璃廠用飲管板加2個網

收件人：陳統

發件人：Eddie

日期：2016.12.29

要求提供 /  確認 事項：

- |  |                                     |                               |
|--|-------------------------------------|-------------------------------|
| <input type="checkbox"/> 初步鋁料 B.M.           | <input type="checkbox"/> 加工拆圖，然後生產  | <input type="checkbox"/> 尺寸表  |
| <input type="checkbox"/> 正式鋁料 B.M.           | <input type="checkbox"/> 技術上資料 / 指示 | <input type="checkbox"/> 報價   |
| <input type="checkbox"/> 配件 B.M.             | <input type="checkbox"/> 樣辦或貨品說明書   | <input type="checkbox"/> 分判合約 |
| <input checked="" type="checkbox"/> 其他：_____ |                                     |                               |

內容：

請按附件中的圖紙加2個網板

請在 2016.12.31 前完成上列要求。

附有關圖紙 / 文件：

1+ 4 頁

以上項目為：

- 原合約工程包       原合約工程加 / 減賬       新工程報價

原因：-

分發東莞各部門：

- ( ) 生產技術總監  連附件    ( ) 技術部  連附件    ( ) 生產部  連附件    ( ) 機械設計部  連附件  
 ( ) 採購部  連附件    ( ) 生產統籌部  連附件  
 ( ) 質檢部  連附件    ( ) 會計部  連附件    ( ) 報關組  連附件    ( ) 其他 \_\_\_\_\_  連附件

分發香港各部門：

- ( ) 行政部  連附件    ( ) 會計部  連附件    ( ) 統籌部  連附件    ( ) 工程部地盤科文  連附件  
 ( ) 採購部  連附件    ( ) QS 部  連附件    ( ) 維修部  連附件    ( ) 其他 \_\_\_\_\_  連附件

傳遞編號：

HK 3058/16 (FTP)

發件人簽署：


項目經理簽署：





類別		物料號		
制圖	夏之川	2016. 11. 22	圖號	835-AP01
修改	A		數量	18
日期	2016. 12. 14		位置	

原E16346

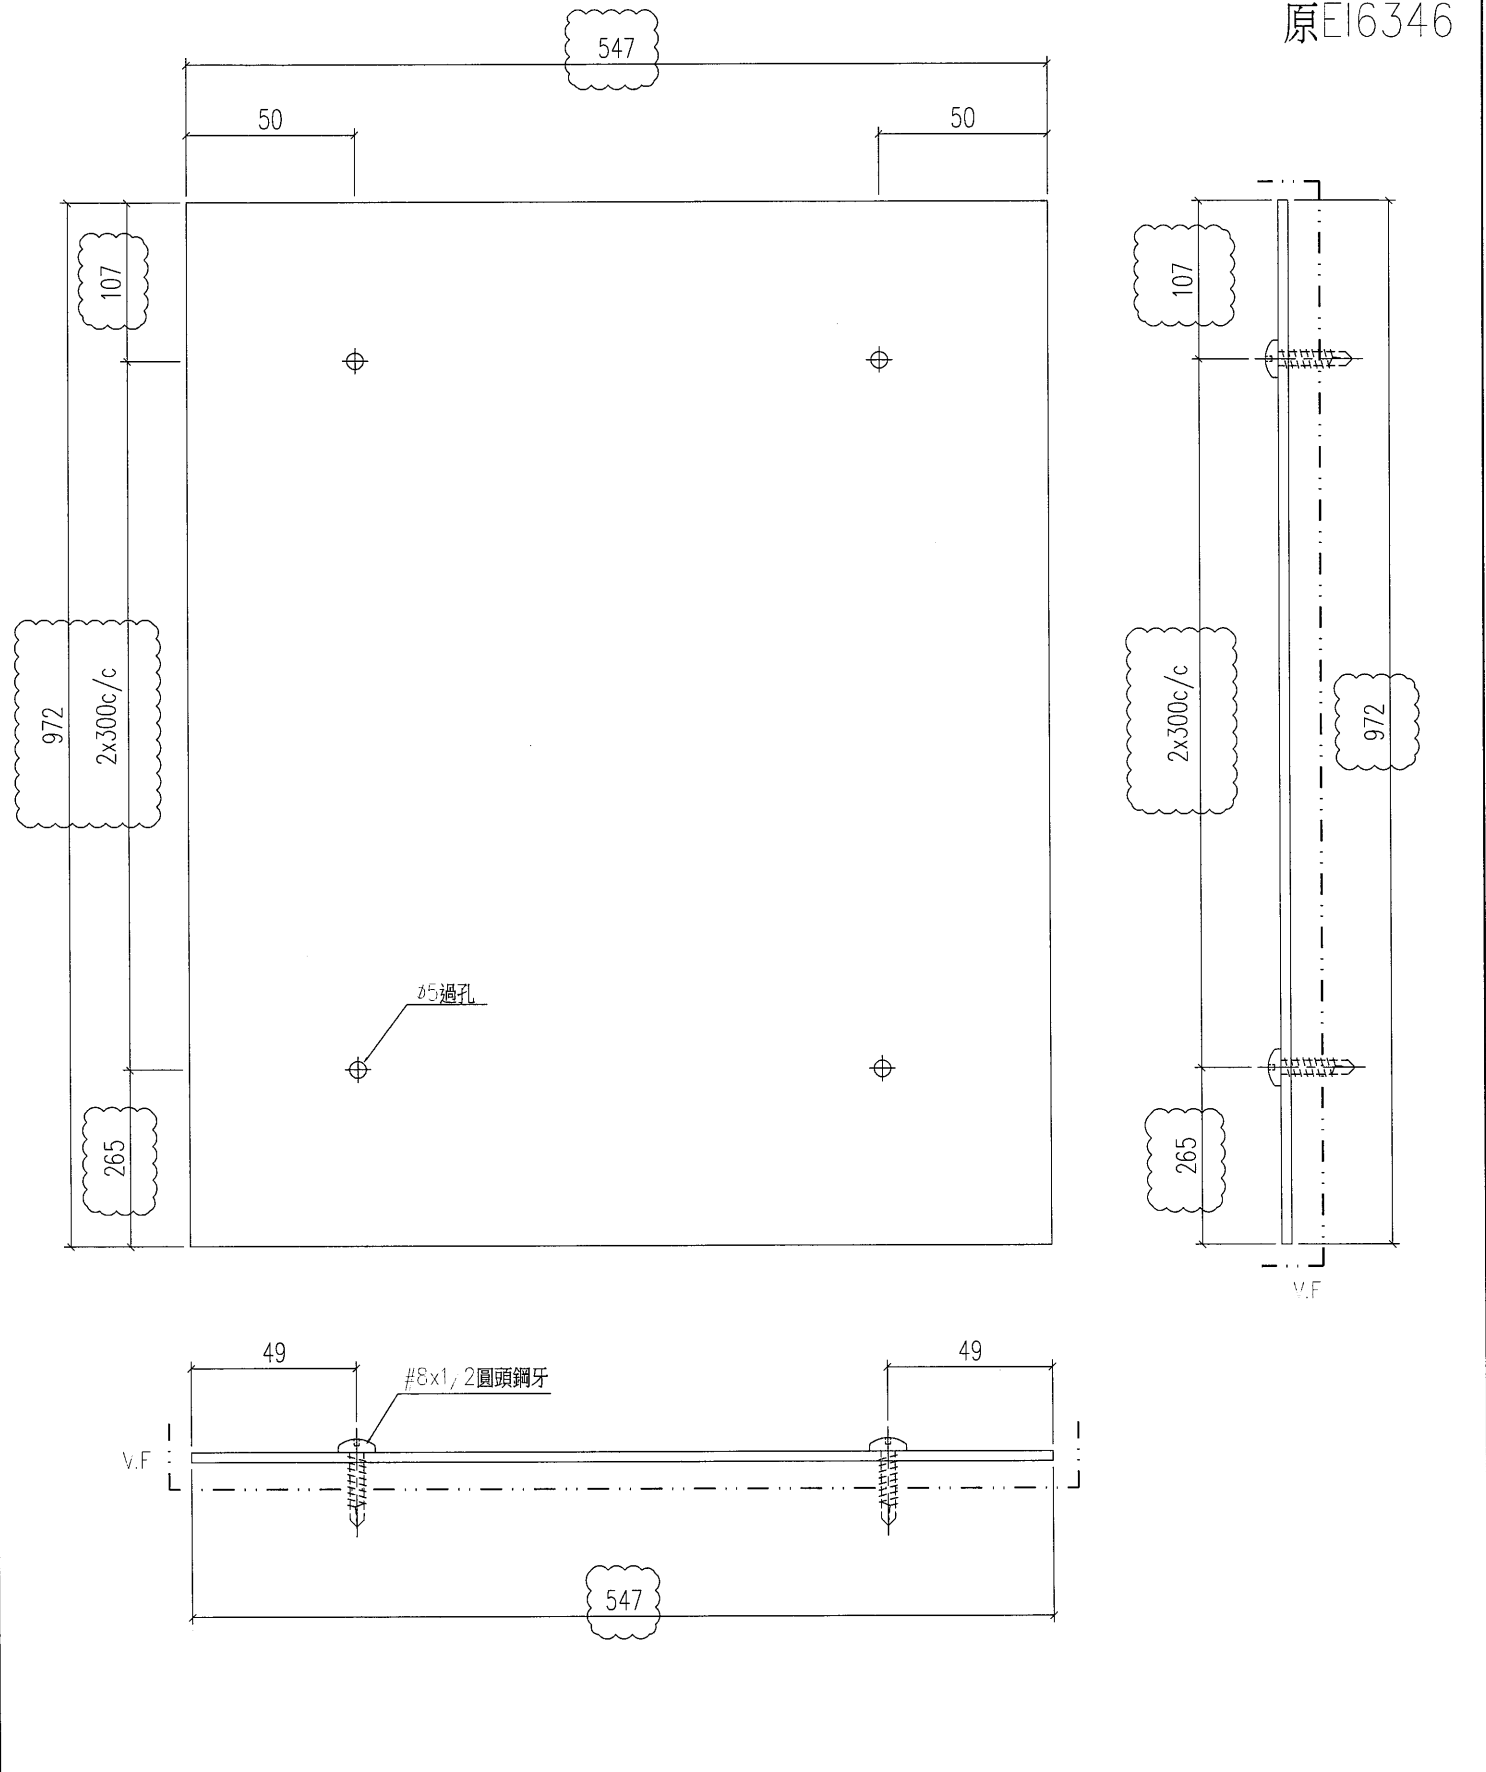


工程號	J-835	地盤	將軍澳
名稱	背板加工圖		採用
材料	3mm鋁板		地盤
顏色	DPC 11CT30548Y1-3 3 Coat Silver		工廠

附件

類別		物料號	
制圖	夏之川	2016. 11. 22	圖號 835-AP02
修改	A		數量 30
日期	2016. 12. 14		位置

原E16346

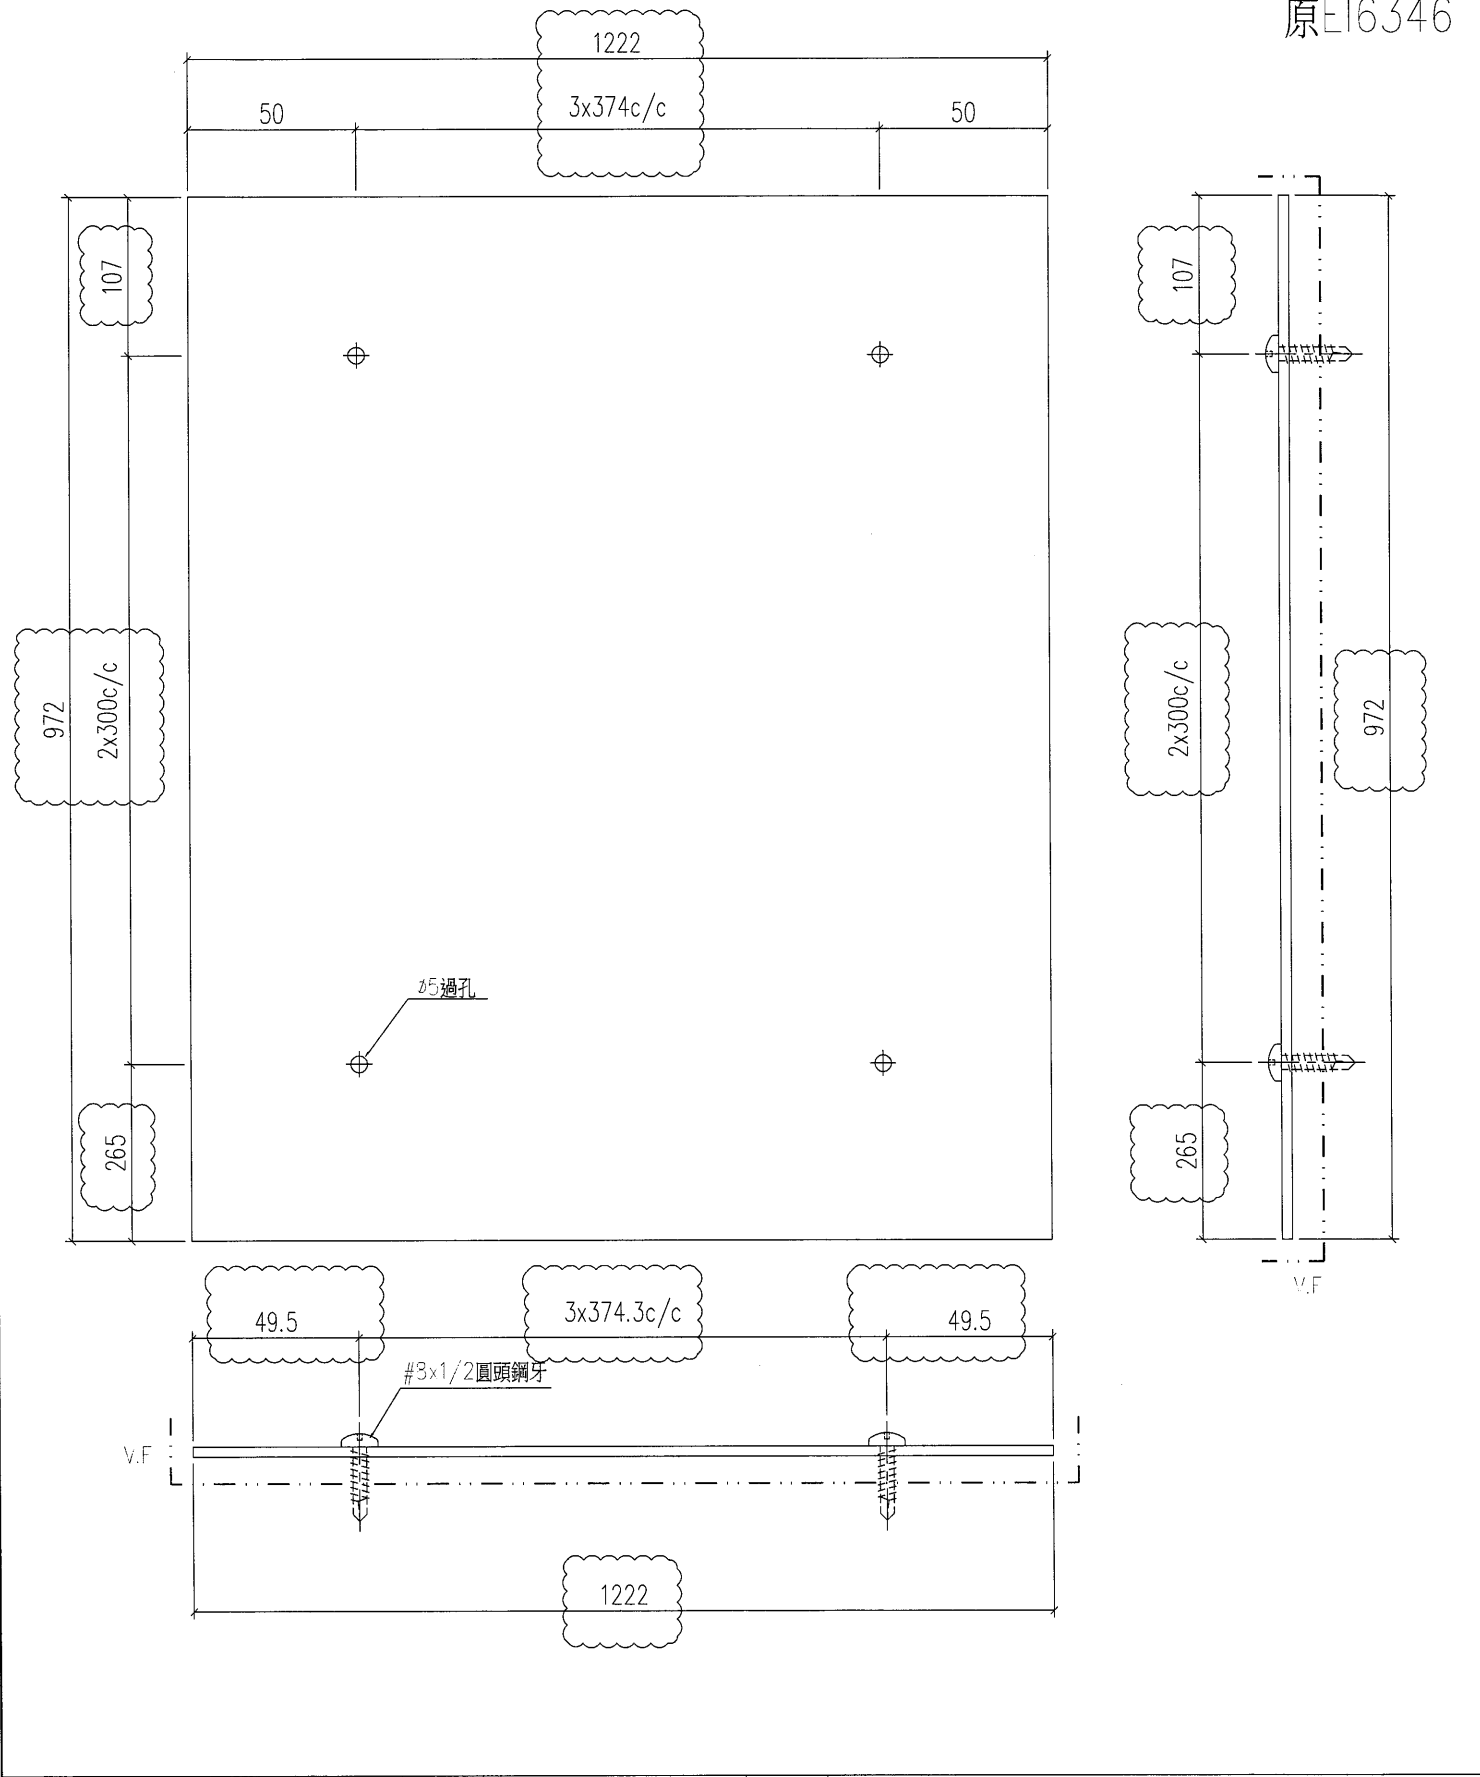

工程號	J-835	地盤	將軍澳
名稱	背板加工圖		採用
材料	3mm鋁板		地盤

附件