

工程指示 / 要求簡箋 (E.I.)

工程指示編號: EI 647 2/16 修改版次: B
 工程編號: J835 工程名稱: TK066D 平台
 工程項目: Glass Wall — 確認鋁料 B.M. 供訂購 (拉魯)
 收件人: 羅小姐 發件人: Eddie 日期: 2017.1.13

要求提供 / 確認 事項:

- | | | |
|---|-------------------------------------|-------------------------------|
| <input type="checkbox"/> 初步鋁料 B.M. | <input type="checkbox"/> 加工拆圖, 然後生產 | <input type="checkbox"/> 尺寸表 |
| <input type="checkbox"/> 正式鋁料 B.M. | <input type="checkbox"/> 技術上資料 / 指示 | <input type="checkbox"/> 報價 |
| <input type="checkbox"/> 配件 B.M. | <input type="checkbox"/> 樣辦或貨品說明書 | <input type="checkbox"/> 分判合約 |
| <input checked="" type="checkbox"/> 其他: _____ | | |

內容:

請提供原鋁料 B.M. 表訂購, 須按將

請在 _____ 前完成上列要求。

附有關圖紙 / 文件:

1+ 1 頁

以上項目為:

- 原合約工程包 原合約工程加 / 減賬 新工程報價

原因: -

分發東莞各部門:

- () 生產技術總監 連附件 () 技術部 連附件 () 生產部 連附件 () 機械設計部 連附件
 () 採購部 連附件 () 生產統籌部 連附件
 () 質檢部 連附件 () 會計部 連附件 () 報關組 連附件 () 其他 _____ 連附件

分發香港各部門:

- () 行政部 連附件 () 會計部 連附件 () 統籌部 連附件 () 工程部地盤科文 連附件
 () 採購部 連附件 () QS 部 連附件 () 維修部 連附件 () 其他 _____ 連附件

傳遞編號:

HK 01 63 / 16 (FTP)

發件人簽署:

項目經理簽署:

圖則登記表
DRAWING REGISTER

工程名稱 Project Title: 將軍澳66D平台		接收日期 Receiving Date (適用於客戶圖則)											
GLASS WALL 彎弧橫框加工圖		年											
工程編號 Project No: J-835		月											
		日											

分發予 Distributed To		發出日期 Issued Date											
		年	16	16	17								
		月	12	12	1								
		日	9	26	13								

圖則編號 Drg. No.	圖則名稱 Drawing Title
J835-AL44	彎弧橫料加工圖
J835-AL45	彎弧橫料加工圖
J835-AL46	彎弧橫料加工圖
J835-AL47	彎弧橫料加工圖
J835-AL48	彎弧橫料加工圖
J835-AL49	彎弧橫料加工圖
J835-AL50	彎弧橫料加工圖
J835-AL51	彎弧橫料加工圖
J835-AL52	彎弧橫料加工圖
J835-AL53	彎弧橫料加工圖
J835-AL54	彎弧橫料加工圖
J835-AL55	彎弧橫料加工圖
J835-AL56	彎弧橫料加工圖
J835-AL57	彎弧橫料加工圖
J835-AL58	彎弧橫料加工圖
J835-AL59	彎弧橫料加工圖
J835-AL60	彎弧橫料加工圖
J835-AL61	彎弧橫料加工圖
J835-AL62	彎弧橫料加工圖
J835-AL63	彎弧橫料加工圖
J835-AL64	彎弧橫料加工圖
J835-AL65	彎弧橫料加工圖
J835-AL66	彎弧橫料加工圖
J835-AL67	彎弧橫料加工圖
J835-AL68	彎弧橫料加工圖
J835-AL69	彎弧橫料加工圖
J835-AL70	彎弧橫料加工圖
J835-AL71	彎弧橫料加工圖

修訂編號 Revision No.									
-	-	-							
-	-	-							
-	A	-							
-	A	-							
-	A	-							
-	A	-							
-	-	-							
-	-	-							
-	-	-							
-	-	-							
-	A	-							
-	A	-							
-	取消	-							
-	取消	-							
-	取消	-							





美特鋁質有限公司
MIDI Aluminium Fabricator Ltd.

产品编号	L(MM)	数量	A	B	C	D	E	N	M
		4							

备注：此加工图两端各预长300mm料头。

工程號	J835	地盤	將軍澳66D平台
-----	------	----	----------

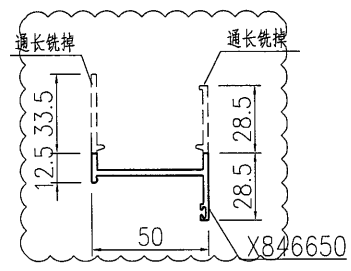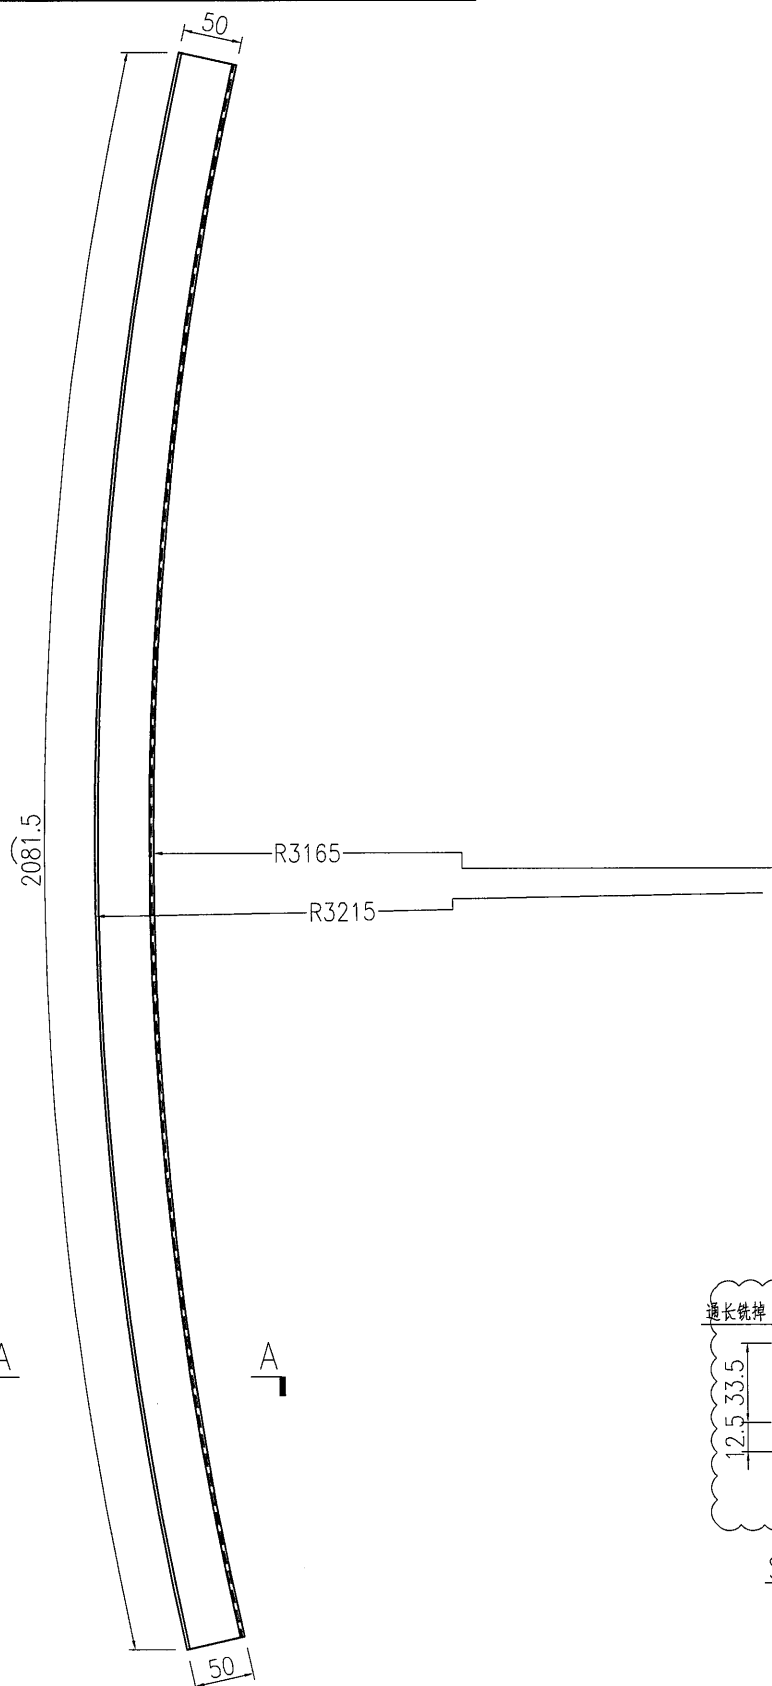

SECTION A-A
2:1

名稱	彎弧橫料加工圖	制圖	曾建平	2016-12-07	修改	A	B	
材料	X846650	復核			日期	2016-12-24	2017-01-13	
顏色	PPG UCT515482XL(RY)-3 3 Coats 深藍色	批准			圖號	J835-AL80		