



工程指示 / 要求簡箋(E.I.)

工程指示編號：EI 0475/17 修改版次：A  
 工程編號：J835 工程名稱：TK066D 平台  
 工程項目：鋁柵格—確認鋁料 B.M 表及拉膠加工圖紙 (TYPE 1)  
 收件人：羅小姐 發件人：Edlil 日期：拉膠 2017.1.23

要求提供 /  確認 事項：

- |   |                                     |                               |
|---|-------------------------------------|-------------------------------|
| <input type="checkbox"/> 初步鋁料 B.M.              | <input type="checkbox"/> 加工拆圖，然後生產  | <input type="checkbox"/> 尺寸表  |
| <input type="checkbox"/> 正式鋁料 B.M.              | <input type="checkbox"/> 技術上資料 / 指示 | <input type="checkbox"/> 報價   |
| <input type="checkbox"/> 配件 B.M.                | <input type="checkbox"/> 樣辦或貨品說明書   | <input type="checkbox"/> 分判合約 |
| <input checked="" type="checkbox"/> 其他：鋁料 B.M 表 |                                     |                               |

內容：請將附錄的鋁料 B.M 訂購須知用紙

請在 \_\_\_\_\_ 前完成上列要求。

附有關圖紙 / 文件：

1+ 10張

以上項目為：

- 原合約工程包       原合約工程加 / 減賬       新工程報價

原因：-

分發東莞各部門：

- ( ) 生產技術總監  連附件    ( ) 技術部  連附件    ( ) 生產部  連附件    ( ) 機械設計部  連附件  
 ( ) 採購部  連附件    ( ) 生產統籌部  連附件  
 ( ) 質檢部  連附件    ( ) 會計部  連附件    ( ) 報關組  連附件    ( ) 其他 \_\_\_\_\_  連附件

分發香港各部門：

- ( ) 行政部  連附件    ( ) 會計部  連附件    ( ) 統籌部  連附件    ( ) 工程部地盤科文  連附件  
 ( ) 採購部  連附件    ( ) QS 部  連附件    ( ) 維修部  連附件    ( ) 其他 \_\_\_\_\_  連附件

傳遞編號：

HK 0263/17 (FTP)

發件人簽署：

項目經理簽署：



J-835 Aluminium Grill 鋁料模圖

---

V.F




模號: X85378  
名稱: 裝飾條扣蓋  
合金狀態: 6063-T5  
重量: 0.397KG/M  
V.F.: 70 mm


V.F




模號: X85379  
名稱: 裝飾條後蓋  
合金狀態: 6063-T6  
重量: 0.450KG/M  
V.F.: 86 mm

 美特鋁質 有限公司 MIDI Aluminium Fabricator Ltd.		類別		物料號	
修改	A	制圖	夏之川	2016.12.23	圖號 J835-WF10
日期	2017.01.21	復核			數量 8+2 (後備) =10
		批准			位置


原 F16475

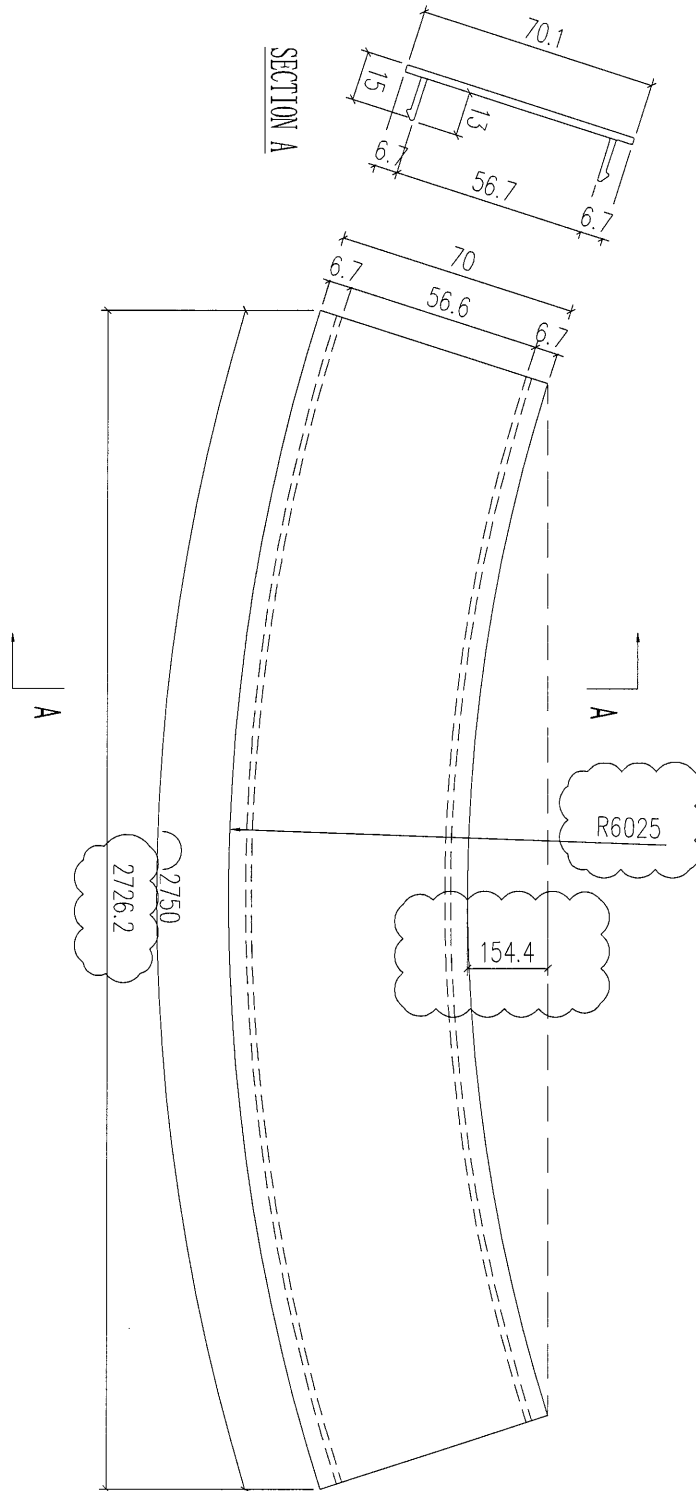

工程號	J-835	地盤	將軍澳	附件
名稱	裝飾條扣蓋		採用	
材料	X85378		地盤	
顏色	PPG UCT39548XL-3 3 Coats Silver		工廠	

 美特鋁質 有限公司 MIDI Aluminium Fabricator Ltd.				類別		物料號	
修改	A			制圖	夏之川	2016.12.23	圖號 J835-WF11
日期	2017.01.21			復核			數量 10-2 (後備) =12
				批准			位置


原 F16475

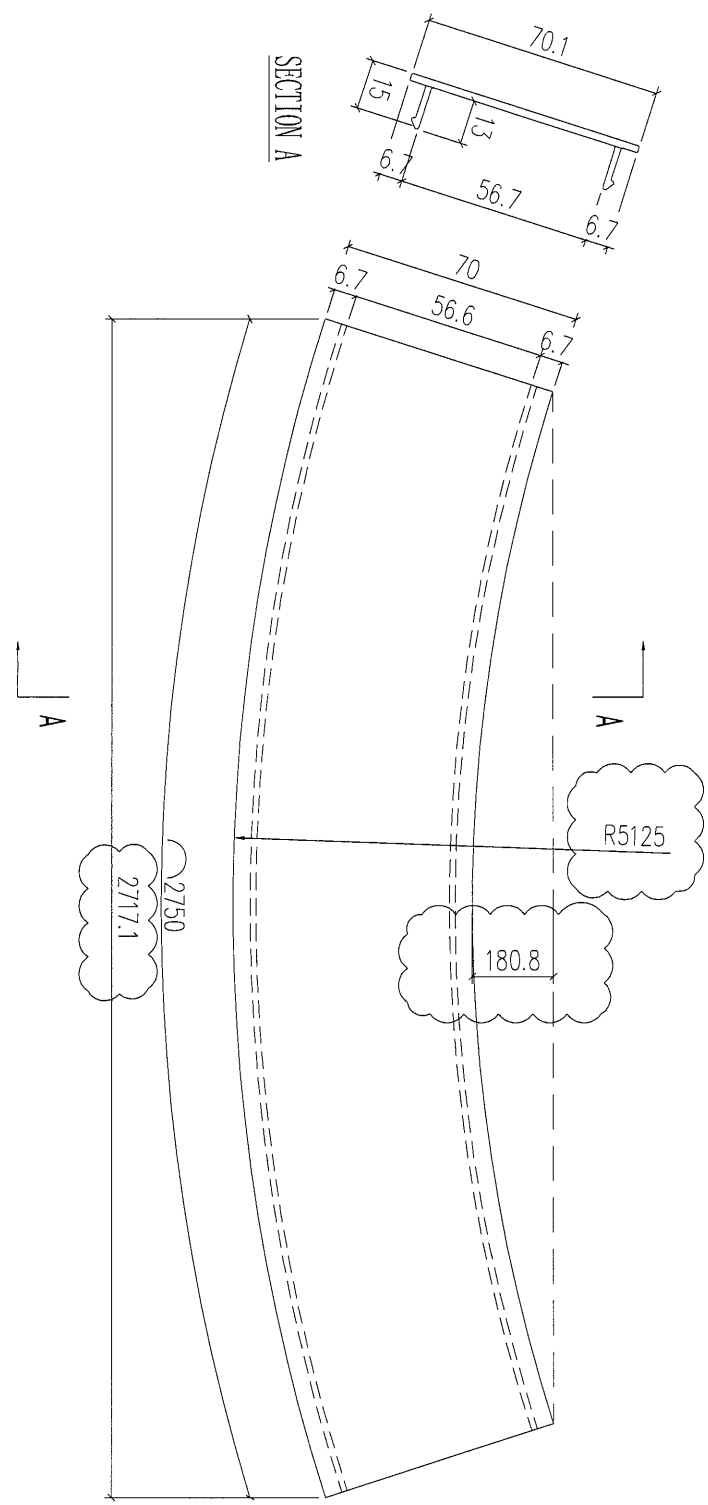

工程號	J-835	地盤	將軍澳	附件
名稱	裝飾條扣蓋		採用	
材料	X85378		地盤	
顏色	PPG UCT39548XL-3 3 Coats Silver		工廠	

 美特鋁質 有限公司 MIDI Aluminium Fabricator Ltd.				類別		物料編號	
修改	A			制圖	夏之川	2016.12.23	圖號 J835-WF12
日期	2017.01.21			復核			數量 6+2 (後備) =8
				批准			位置


原 E16475

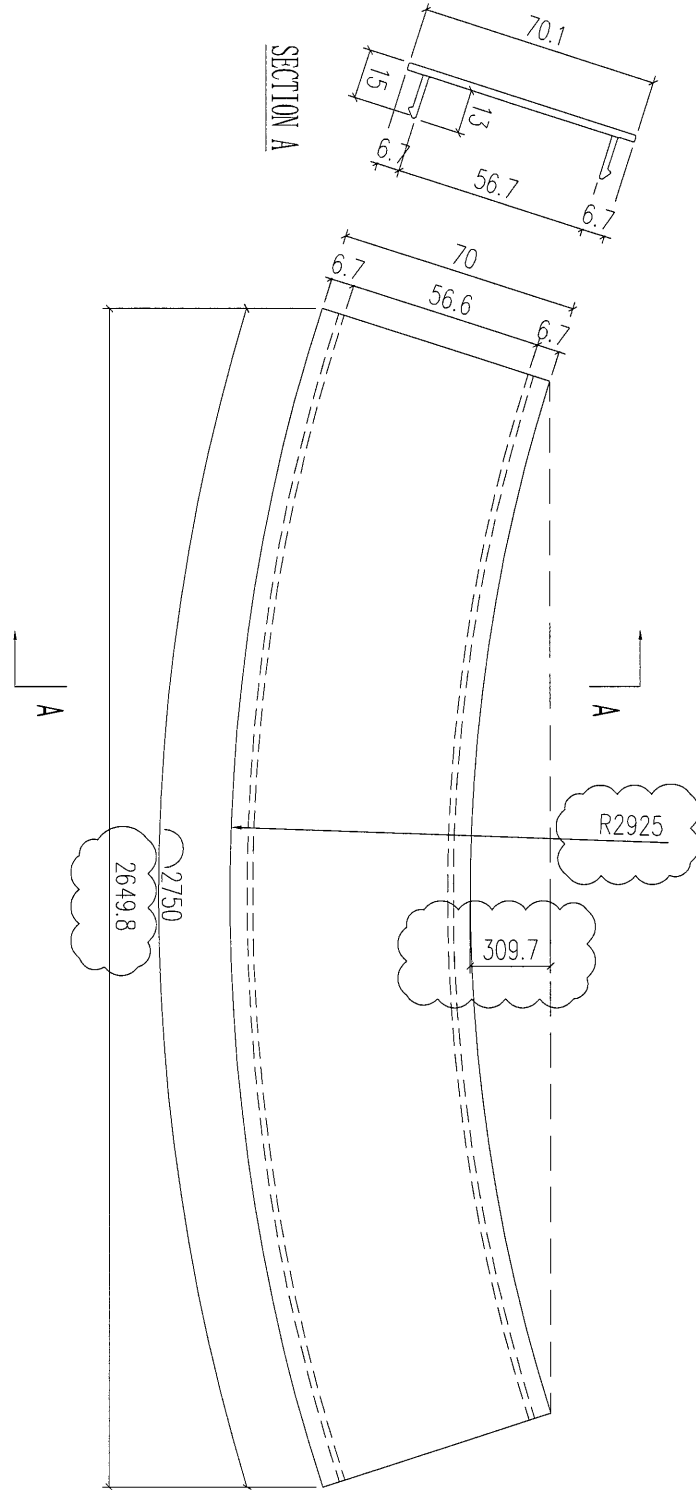

工程號	J-835	地盤	將軍澳	附 件
名稱	裝飾條扣蓋		採用	
材料	X85378		地盤	
顏色	PPG UCT39548XL-3 3 Coats Silver		工廠	

 美特鋁質 有限公司 MIDI Aluminium Fabricator Ltd.				類別		物料號	
修改	A			制圖	夏之川	2016.12.23	圖號 J835-WF13
日期	2017.01.21			復核			數量 6+2 (後備) =8
				批准			位置


原 EI6475

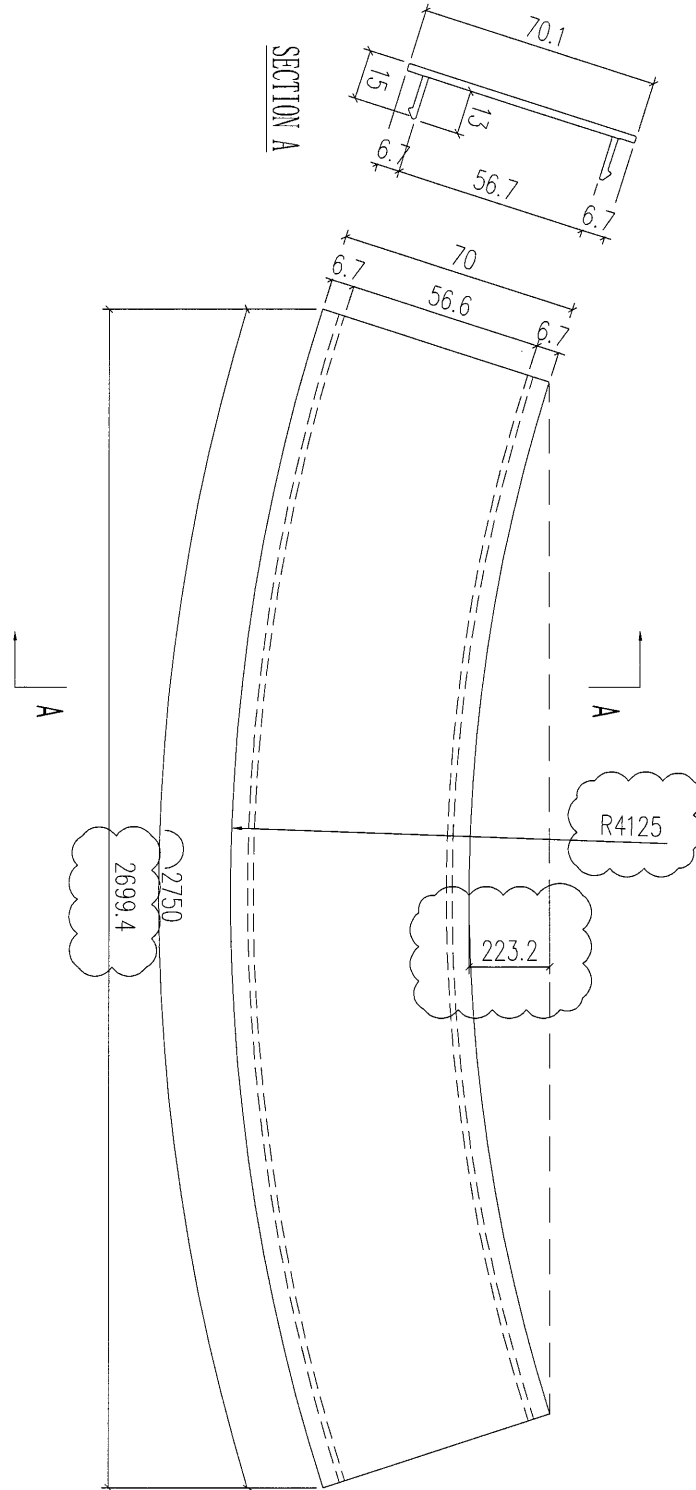

工程號	J-835	地盤	將軍澳	附 件
名稱	裝飾條扣蓋		採用	
材料	X85378		地盤	
顏色	PPG UCT39548XL-3 3 Coats Silver		工廠	

 美特鋁質 有限公司 MIDI Aluminium Fabricator Ltd.				類別		物料號		
				制圖	夏之川	2016.12.23	圖號	J835-WF14
修改	A			復核			數量	4+2 (後備) =6
日期	2017.01.21			批准			位置	

原 F16475

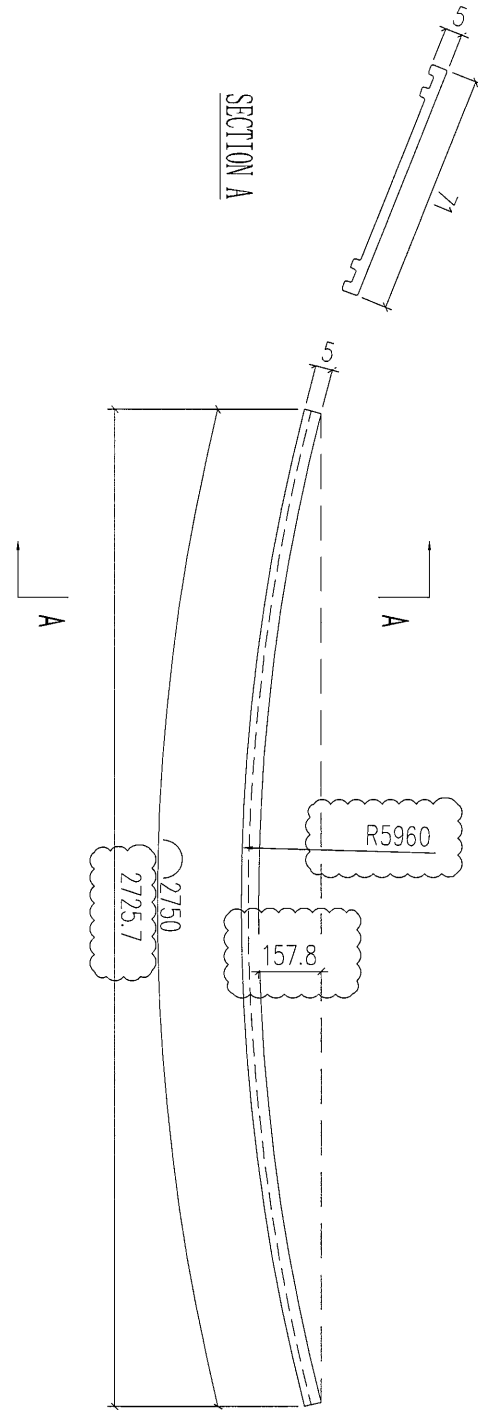


工程號	J-835	地盤	將軍澳	附件
名稱	裝飾條後蓋		採用	
材料	X85379		地盤	
顏色	PPG UCT39548XL-3 3 Coats Silver		工廠	



 美特鋁質 有限公司 MIDI Aluminium Fabricator Ltd.				類別		物料號	
修改	A			制圖	夏之川	2016.12.23	圖號 J835-WF15
日期	2017.01.21			復核			數量 5+2(後備)=7
				批准			位置


原 FI6475

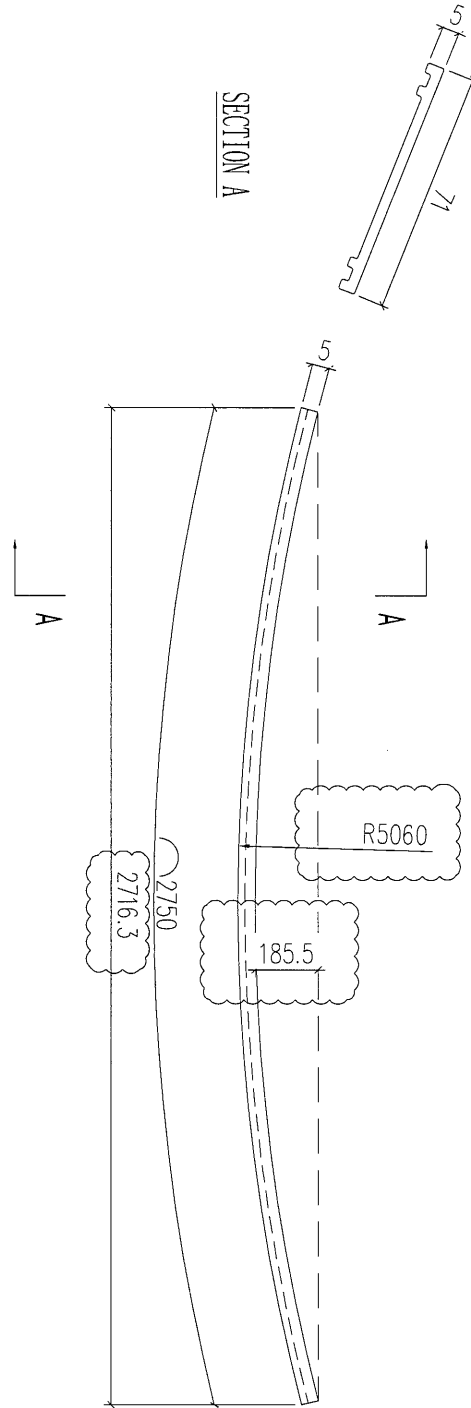

工程號	J-835	地盤	將軍澳	附件
名稱	裝飾條後蓋	採用		
材料	X85379	地盤		
顏色	PPG UCT39548XL-3 3 Coats Silver	工廠		

 美特鋁質 有限公司 MIDI Aluminium Fabricator Ltd.				類別		物料號	
修改	A			制圖	夏之川	2016.12.23	圖號 J835-WF16
日期	2017.01.21			復核			數量 3+2 (後備)=5
				批准			位置


原 FI6475

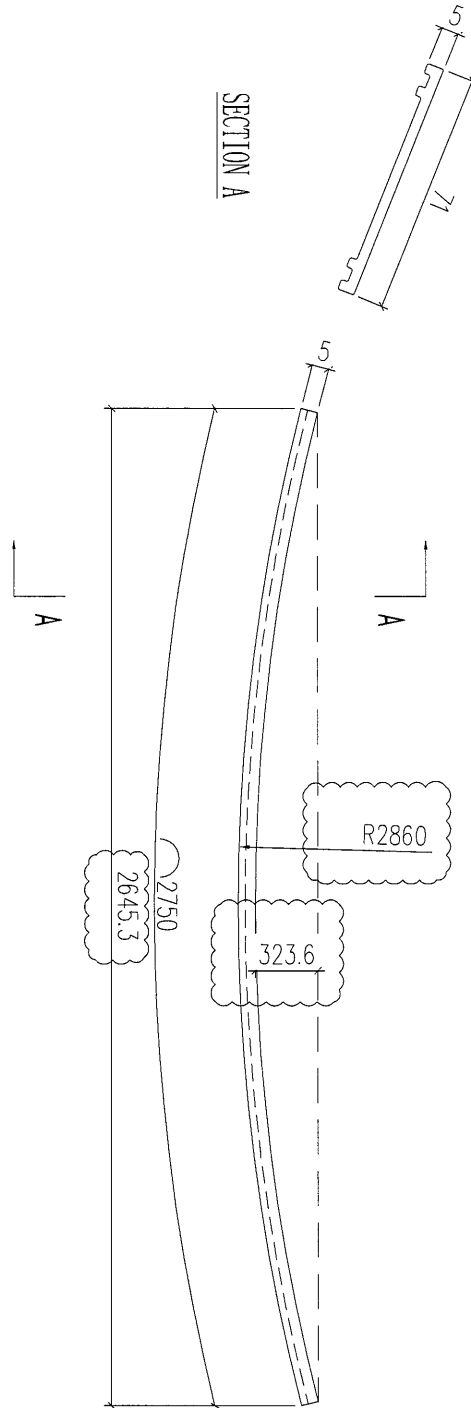

工程號	J-835	地盤	將軍澳	附件
名稱	裝飾條後蓋		採用	
材料	X85379		地盤	
顏色	PPG UCT39548XL-3 3 Coats Silver		工廠	

 美特鋁質 有限公司 MIDI Aluminium Fabricator Ltd.				類別		物料斗號	
				制圖	夏之川	2016.12.23	圖號 J835-WF17
修改	A			復核			數量 3+2 (後備) =5
日期	2017.01.21			批准			位置

原 F16475

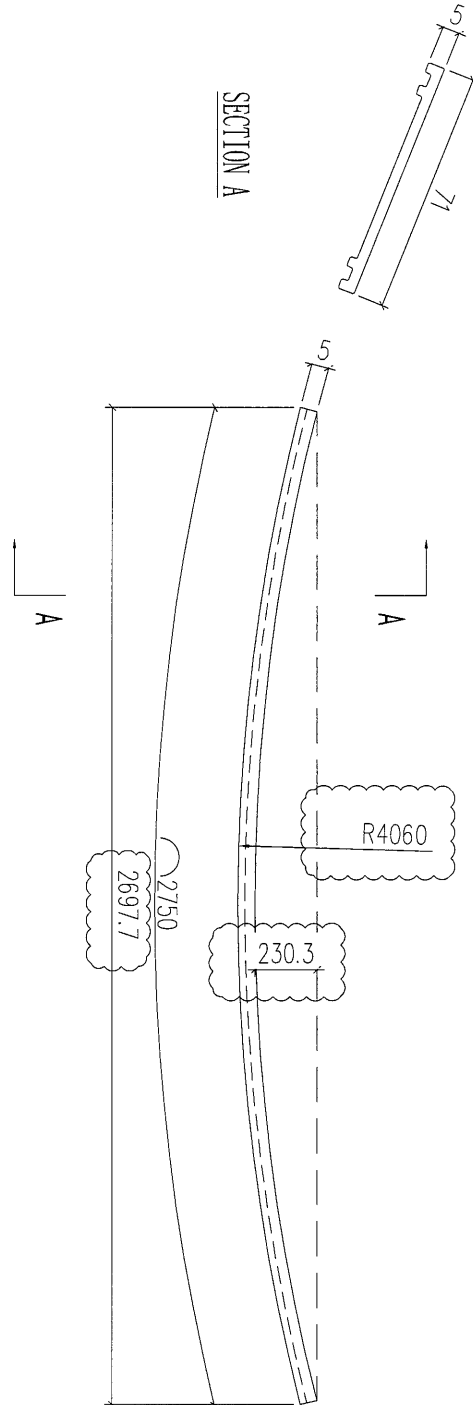

工程號	J-835	地盤	將軍澳	附件
名稱	裝飾條後蓋		採用	
材料	X85379		地盤	
顏色	PPG UCT39548XL-3 3 Coats Silver		工廠	