



工程指示 / 要求簡箋(E.I.)

工程指示編號: EI 6573

修改版次: A

工程編號: J835

工程名稱: TKO 66D 平台

工程項目: 盛利格 — 確認, 鋁料 + 2 吋鋼 (TYPE 1)

收件人: 盧冠廷

發件人: Eddie

日期: 2017-1-23

要求提供 /  確認 事項:

- 初步鋁料 B.M.
- 正式鋁料 B.M.
- 配件 B.M.
- 其他: \_\_\_\_\_
- 加工拆圖, 然後生產
- 技術上資料 / 指示
- 樣辦或貨品說明書
- 尺寸表
- 報價
- 分判合約

內容: 請按附件 2 吋鋼 + 2 吋鋼, 領材料

請在 2017. 1. 23 前完成上列要求。

附有關圖紙 / 文件:

1+

以上項目為:

- 原合約工程包
- 原合約工程加 / 減賬
- 新工程報價

原因: -

分發東莞各部門:

- 生產技術總監  連附件
- 技術部  連附件
- 生產部  連附件
- 機械設計部  連附件
- 採購部  連附件
- 生產統籌部  連附件
- 質檢部  連附件
- 會計部  連附件
- 報關組  連附件
- 其他 \_\_\_\_\_  連附件

分發香港各部門:

- 行政部  連附件
- 會計部  連附件
- 統籌部  連附件
- 工程部地盤科文  連附件
- 採購部  連附件
- QS 部  連附件
- 維修部  連附件
- 其他 \_\_\_\_\_  連附件

傳遞編號:

HK 0264/17 (FTP)


發件人簽署:

項目經理簽署:




 美特鋁質有限公司 MIDI Aluminium Fabricator Ltd.				類別		物料號	
修改	A			制圖	夏之川	2016.12.27	圖號 835-SD1
日期	2017.01.22			復核			數量 1
				批准			位置


使用鋁料BM: E16447A  
 拆圖編號J835-WF5

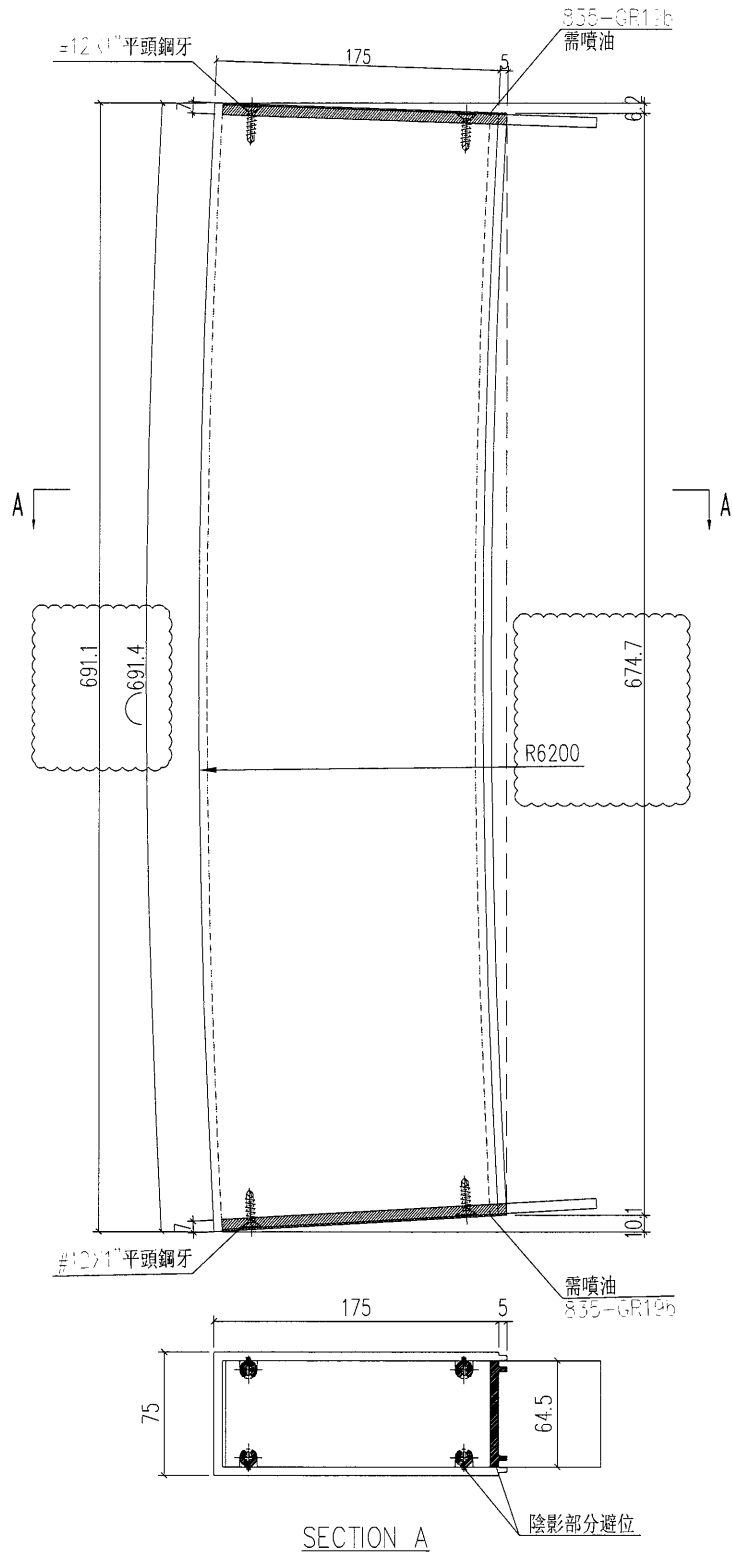

工程號	J-835	地盤	將軍澳	附件
名稱	裝飾條3		採用	
材料	X85480+6mm封口巴		地盤	
顏色	PPG UCT39548XL-3 3 Coats Silver		工廠	

 美特鋁質 有限公司 MIDI Aluminium Fabricator Ltd.				類別		物料號	
修改	A			制圖	夏之川	2016.12.27	圖號 835-SD2
日期	2017.01.22			復核			數量 9
				批准			位置


使用鋁料BM: E16447A  
 拆圖編號J835-WF5

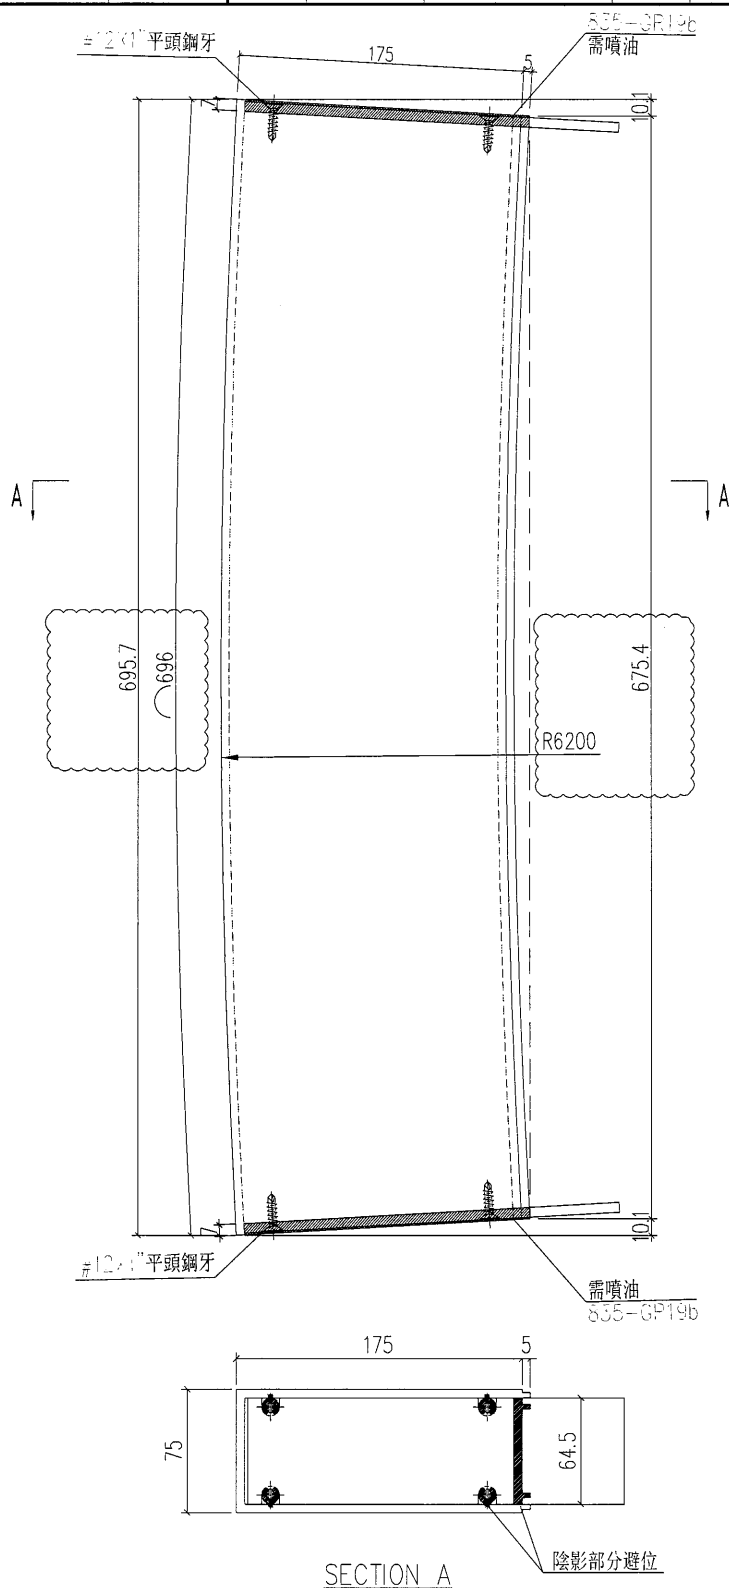

工程號	J-835	地盤	將軍澳	附 件
名稱	裝飾條3	採用		
材料	X85480+6mm封嘴巴	地盤		
顏色	PPG UCT39548XL-3 3 Coats Silver	工廠		

 美特鋁質 有限公司 MIDI Aluminium Fabricator Ltd.				類別		物料號	
修改	A			制圖	夏之川	2016.12.27	圖號 835-SD3
日期	2017.01.22			復核			數量 1
				批准			位置


使用鋁料BM: E16447A  
 拆圖編號J835-WF5

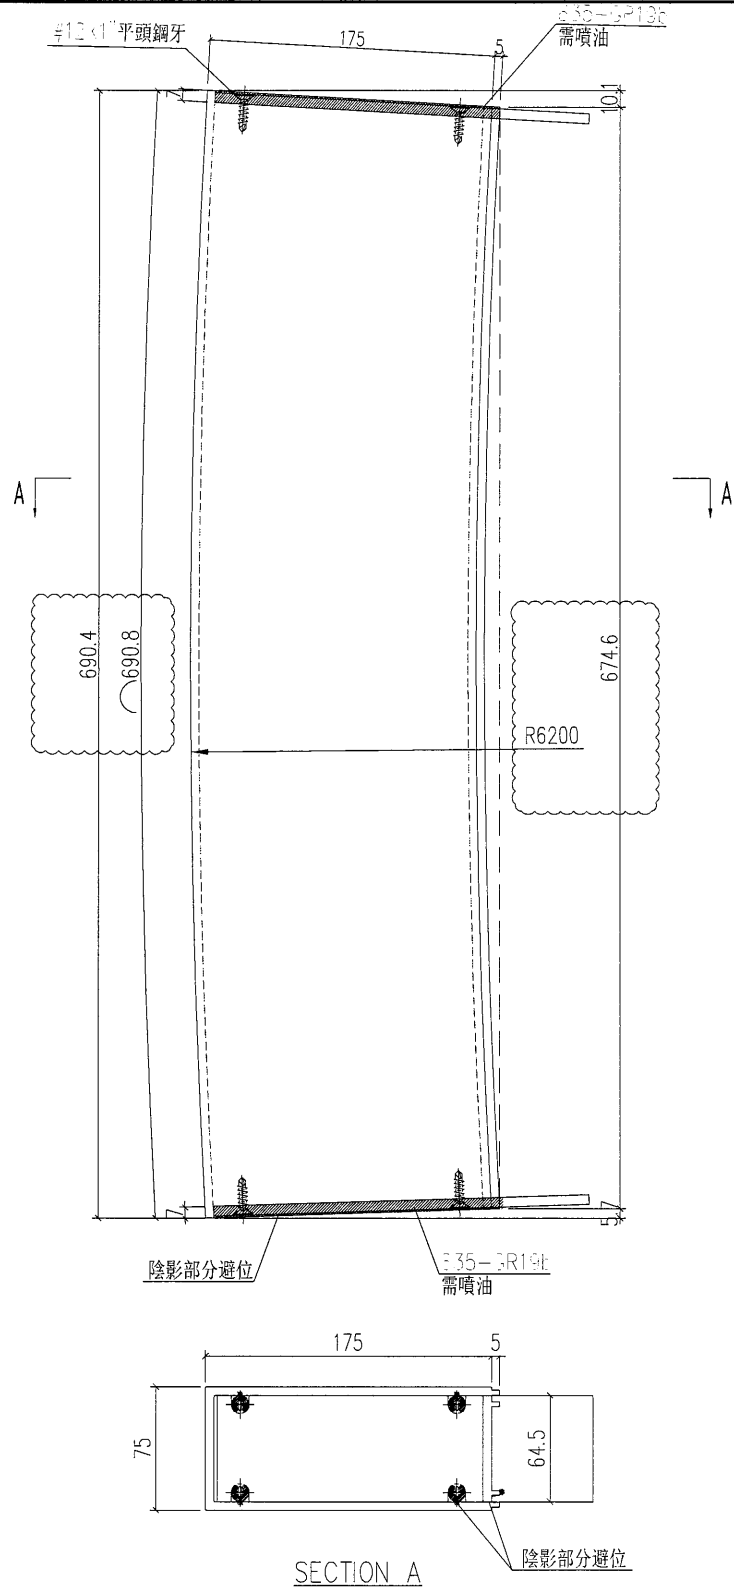

工程號	J-835	地盤	將軍澳	附 件
名稱	裝飾條3	採用		
材料	X85480+6mm封嘴巴	地盤		
顏色	PPG UCT39548XL-3 3 Coats Silver	工廠		

 美特鋁質 有限公司 MIDI Aluminium Fabricator Ltd.				類別		物料號	
修改	A			制圖	夏之川	2016.12.27	圖號 835-SD4
日期	2017.01.22			復核			數量 11
				批准			位置


使用鋁料BM: E16447A  
 拆圖編號J835-WF6

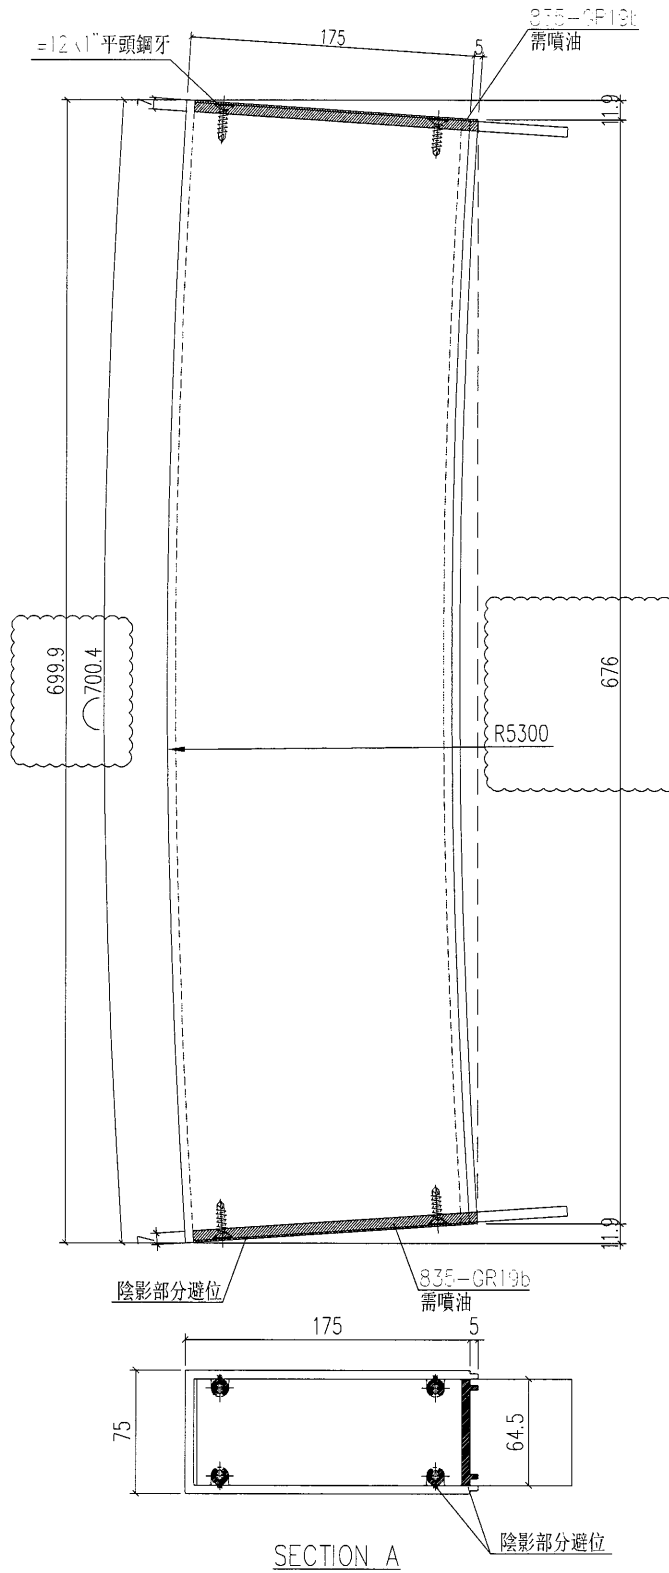

工程號	J-835	地盤	將軍澳	附件
名稱	裝飾條3		採用	
材料	X85480+6mm封嘴巴		地盤	
顏色	PPG UCT39548XL-3 3 Coats Silver		工廠	

 美特鋁質 有限公司 MIDI Aluminium Fabricator Ltd.				類別		物料號	
修改	A			制圖	夏之川	2016.12.27	圖號 835-SD5
日期	2017.01.22			復核			數量 1
				批准			位置


使用鋁料BM: E16447A  
拆圖編號 J835-WF7

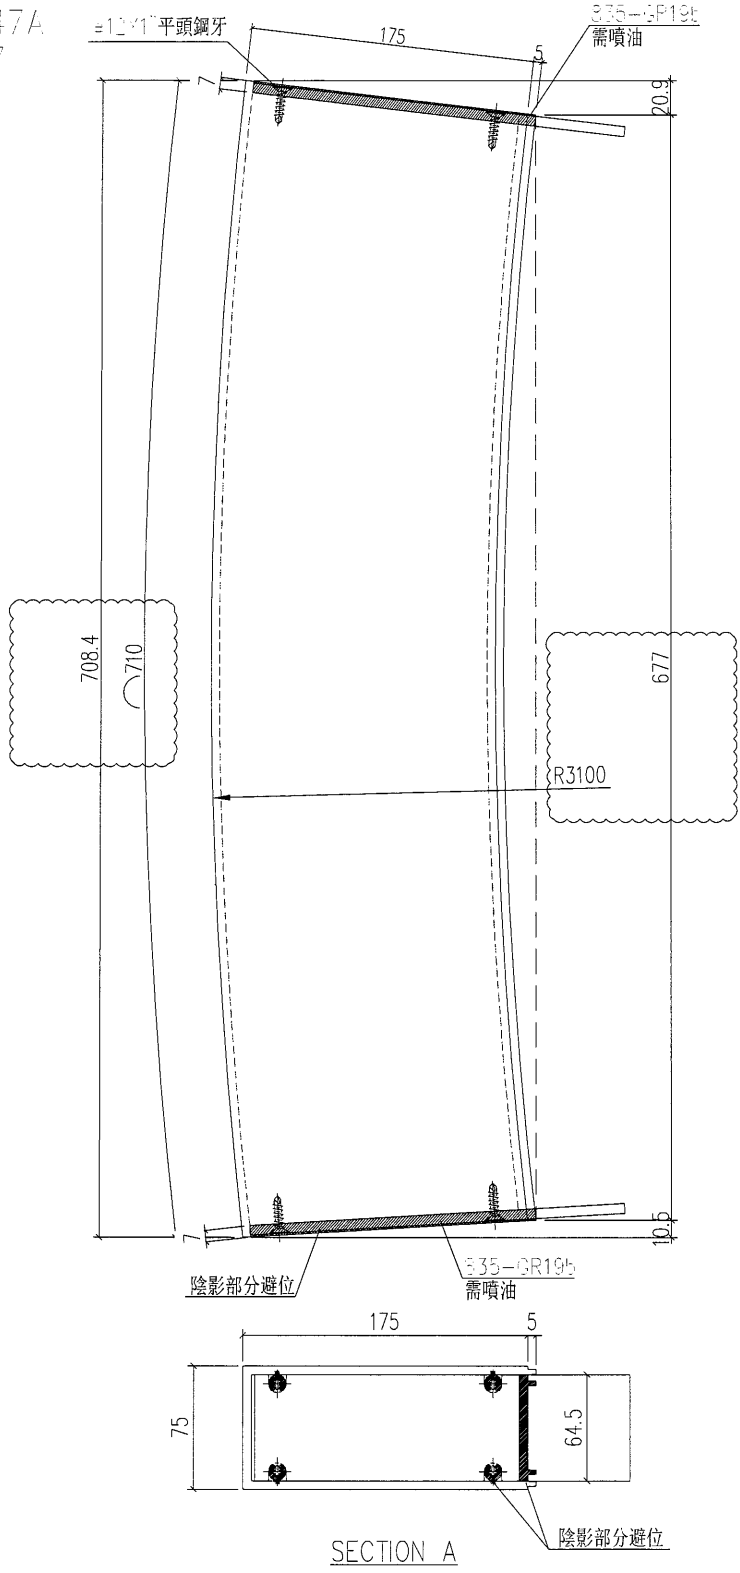

工程號	J-835	地盤	將軍澳	附 件
名稱	裝飾條3	採用		
材料	X85480+6mm封口巴	地盤		
顏色	PPG UCT39548XL-3 3 Coats Silver	工廠		

 美特鋁質 有限公司 MIDI Aluminium Fabricator Ltd.				類別		物料號	
修改	A			制圖	夏之川	2016.12.27	圖號 835-SD6
日期	2017.01.22			復核			數量 5
				批准			位置


使用鋁料BM: E16447A  
拆圖編號J835-WF7

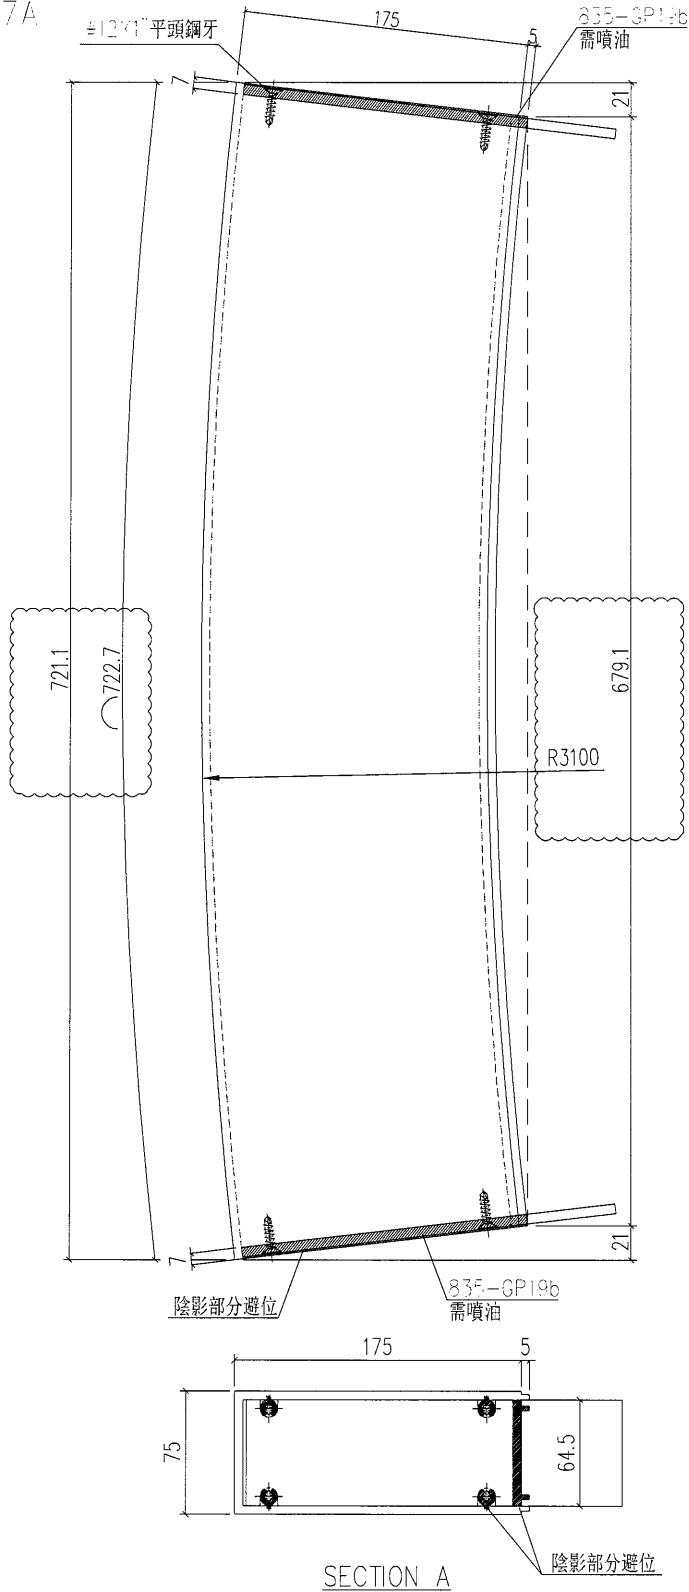

工程號	J-835	地盤	將軍澳	附件
名稱	裝飾條3	採用		
材料	X85480+6mm封口巴	地盤		
顏色	PPG UCT39548XL-3 3 Coats Silver	工廠		

美特鋁質 有限公司 MIDI Aluminium Fabricator Ltd.				類別		物料號	
修改	A			制圖	夏之川	2016.12.27	圖號 835-SD7
日期	2017.01.22			復核			數量 9
				批准			位置


使用鋁料BM: E16447  
拆圖編號J835-WF8

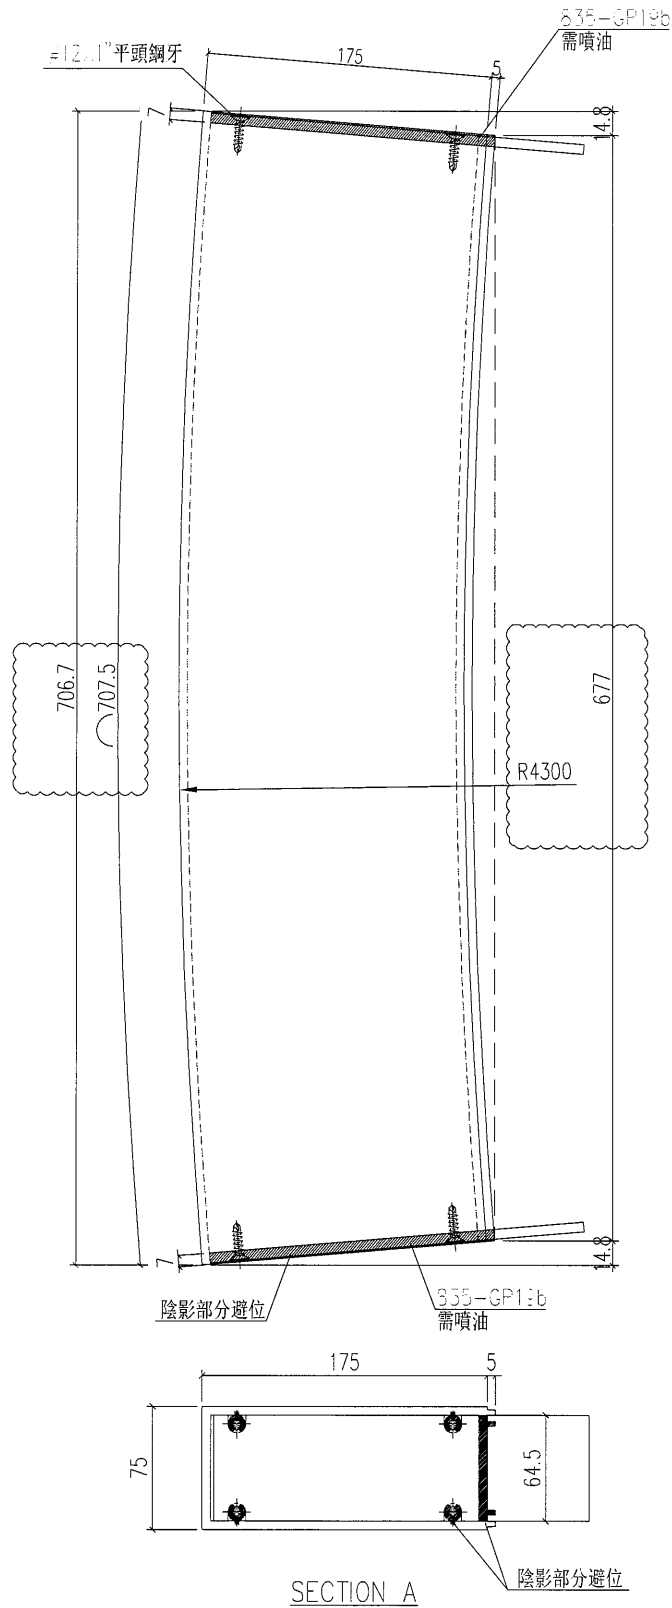

工程號	J-835	地盤	將軍澳	附件
名稱	裝飾條3		採用	
材料	X85480+6mm封口呆		地盤	
顏色	PPG UCT39548XL-3 3 Coats Silver		工廠	

 美特鋁質 有限公司 MIDI Aluminium Fabricator Ltd.				類別		物料號		
修改	A			制圖	夏之川	2016.12.27	圖號	835-SD1X
日期	2017.01.22			復核			數量	2
				批准			位置	

使用鋁料BM: EI6475A  
 拆圖編號J835-VF10

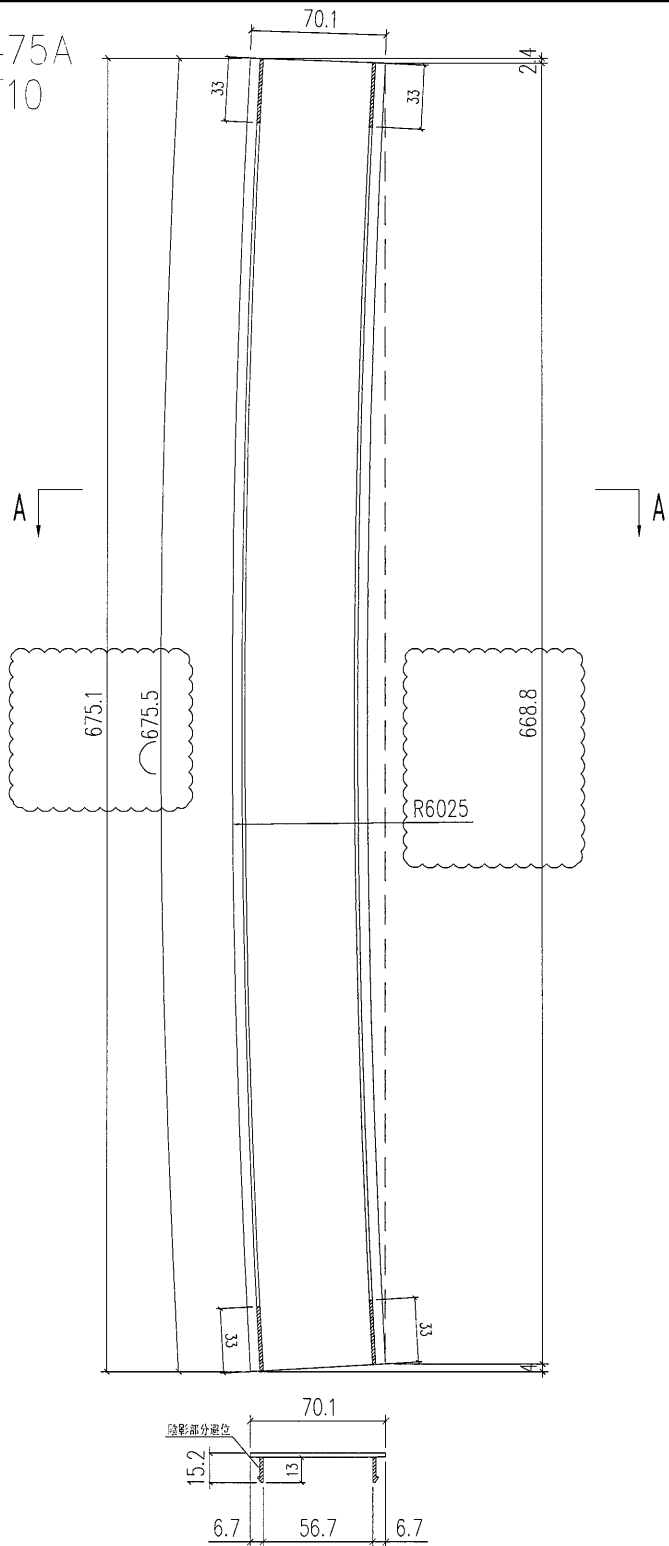


SECTION A


工程號	J-835	地盤	將軍澳	附 件
名稱	裝飾條扣蓋		採用	
材料	X85378		地盤	
顏色	PPG UCT39548XL-3 3 Coats Silver		工廠	

9

EG-DWG1

 美特鋁質 有限公司 MIDI Aluminium Fabricator Ltd.		類別		物料號	
修改	A	制圖	夏之川	2016.12.27	圖號 835-SD2X
日期	2017.01.22	復核			數量 18
		批准			位置


使用鋁料BM: EI6475A  
拆圖編號J835-WF10

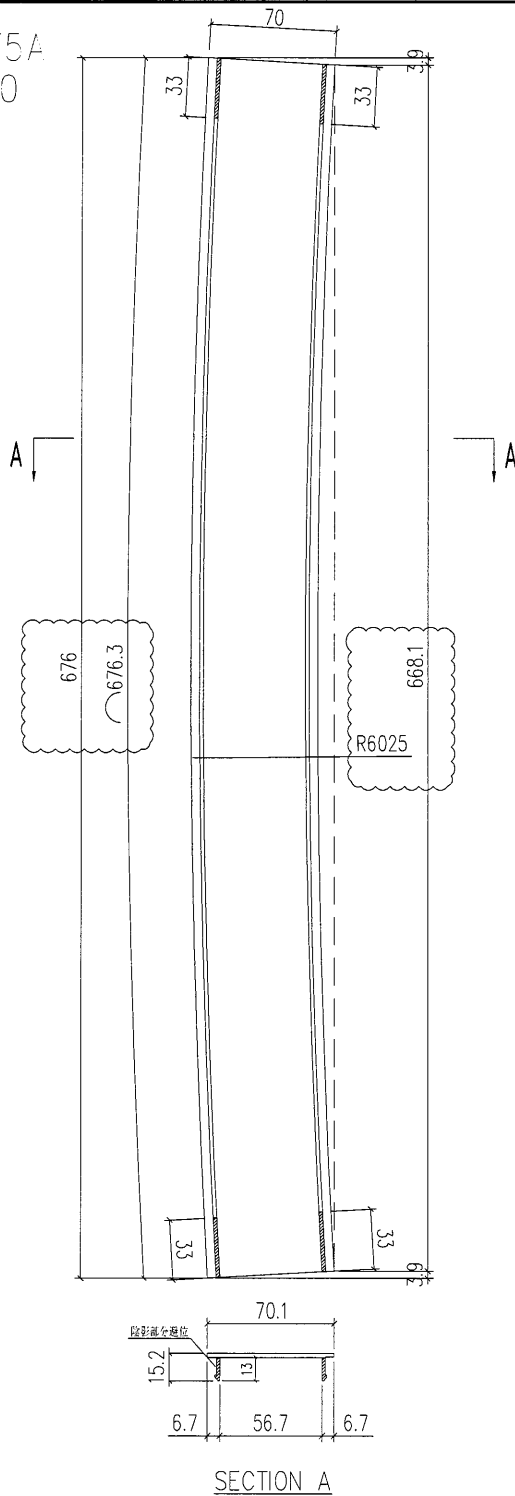

工程號	J-835	地盤	將軍澳	附 件
名稱	裝飾條扣蓋		採用	
材料	X85378		地盤	
顏色	PPG UCT39548XL-3 3 Coats Silver		工廠	

 美特鋁質 有限公司 MIDI Aluminium Fabricator Ltd.			類別		物料號		
修改	A		制圖	夏之川	2016.12.27	圖號	835-SD3X
日期	2017.01.22		復核			數量	2
			批准			位置	

使用鋁料BM: EI6475A  
 拆圖編號J835-VF10

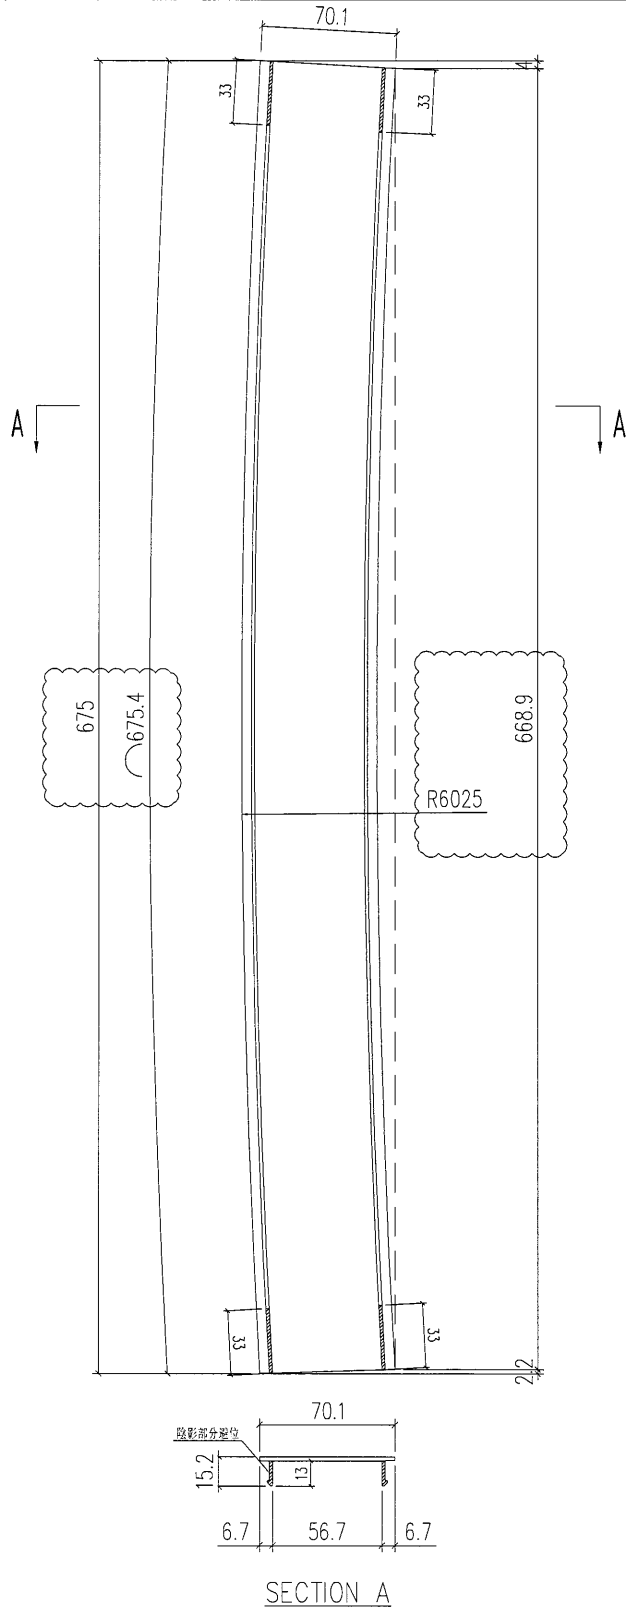


工程號	J-835	地盤	將軍澳	附件
名稱	裝飾條扣蓋	採用		
材料	X85378	地盤		
顏色	PPG UCT39548XL-3 3 Coats Silver	工廠		

EG-DWG1

 美特鋁質 有限公司 MIDI Aluminium Fabricator Ltd.		類別		物料號	
修改	A	制圖	夏之川	2016.12.27	圖號 835-SD4X
日期	2017.01.22	復核			數量 22
		批准			位置


使用鋁料BM: EI6475-1  
 拆圖編號JS35-WF11

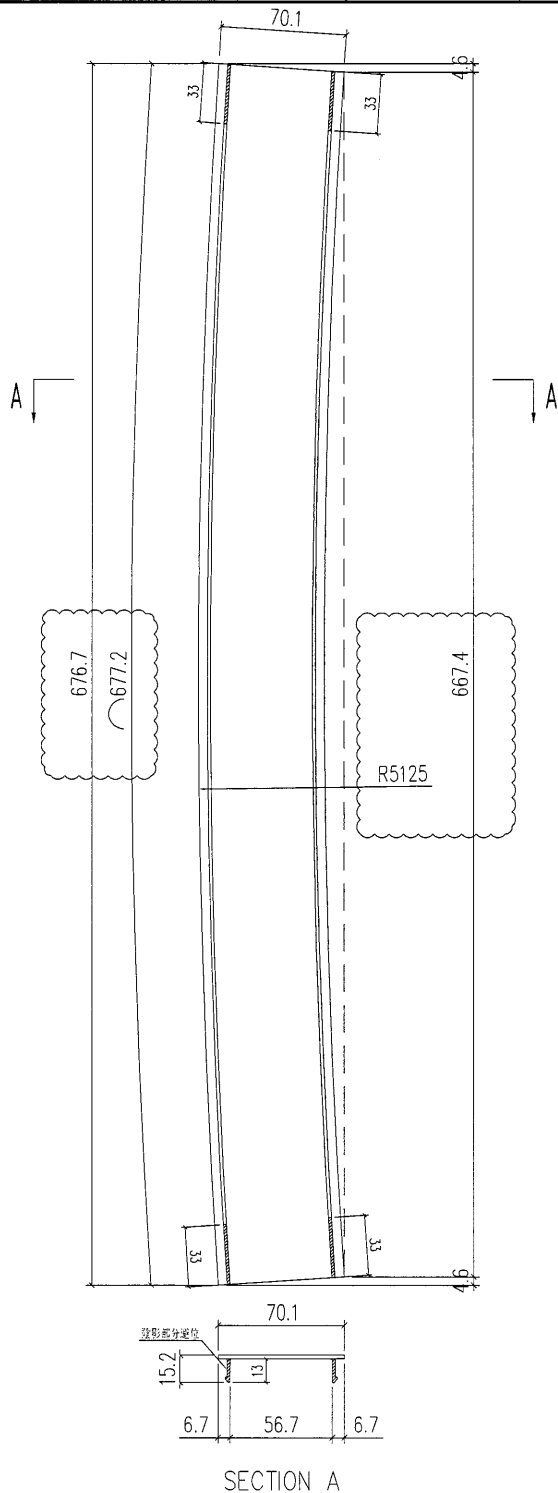

工程號	J-835	地盤	將軍澳	附 件
名稱	裝飾條扣蓋		採用	
材料	X85378		地盤	
顏色	PPG UCT39548XL-3 3 Coats Silver		工廠	

 美特鋁質 有限公司 MIDI Aluminium Fabricator Ltd.				類別		物料編號	
修改	A			制圖	夏之川	2016.12.27	圖號 835-SD5X
日期	2017.01.22			復核			數量 2
				批准			位置


使用鋁料BM: EI6475A  
 拆圖編號J835-V/F12

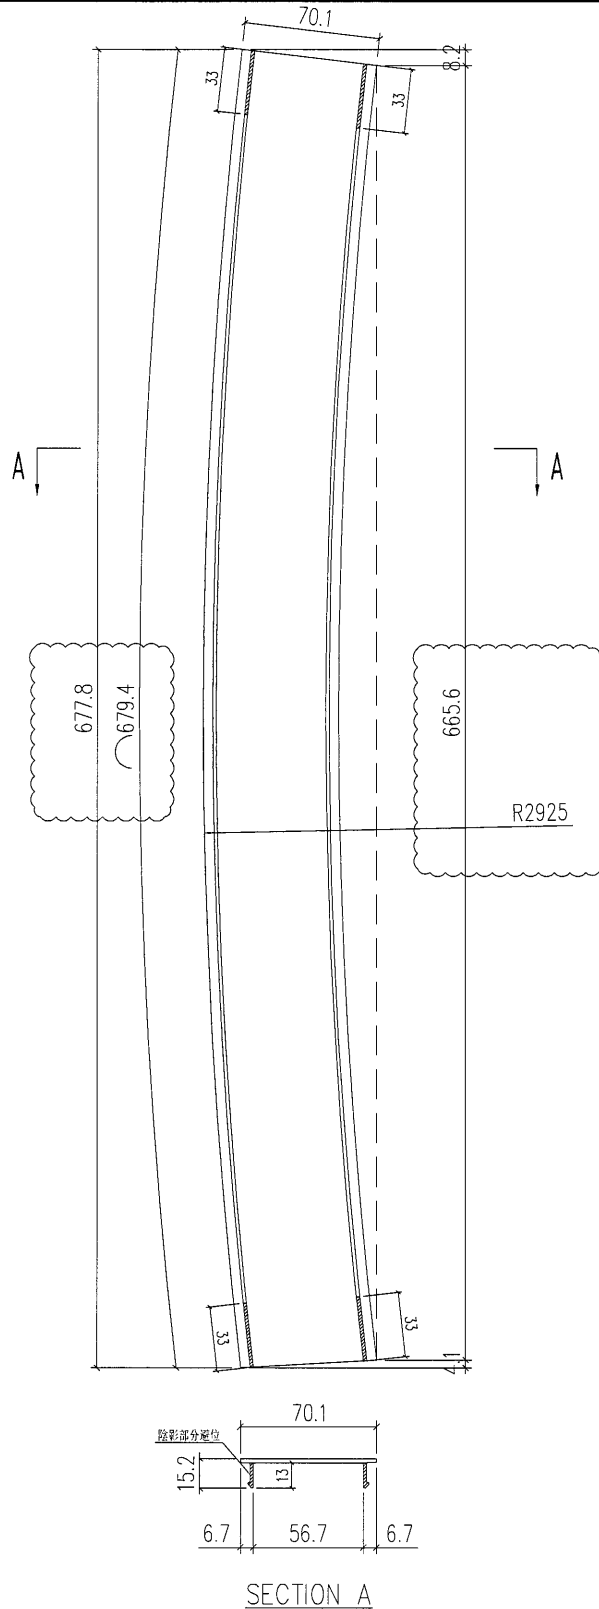


工程號	J-835	地盤	將軍澳	附 件
名稱	裝飾條扣蓋		採用	
材料	X85378		地盤	
顏色	PPG UCT39548XL-3 3 Coats Silver		工廠	

 美特鋁質 有限公司 MIDI Aluminium Fabricator Ltd.				類別		物料編號	
修改	A			制圖	夏之川	2016.12.27	圖號 835-SD6X
日期	2017.01.22			復核			數量 10
				批准			位置


使用鋁料BM: EI6475A  
 拆圖編號J835-V/F12

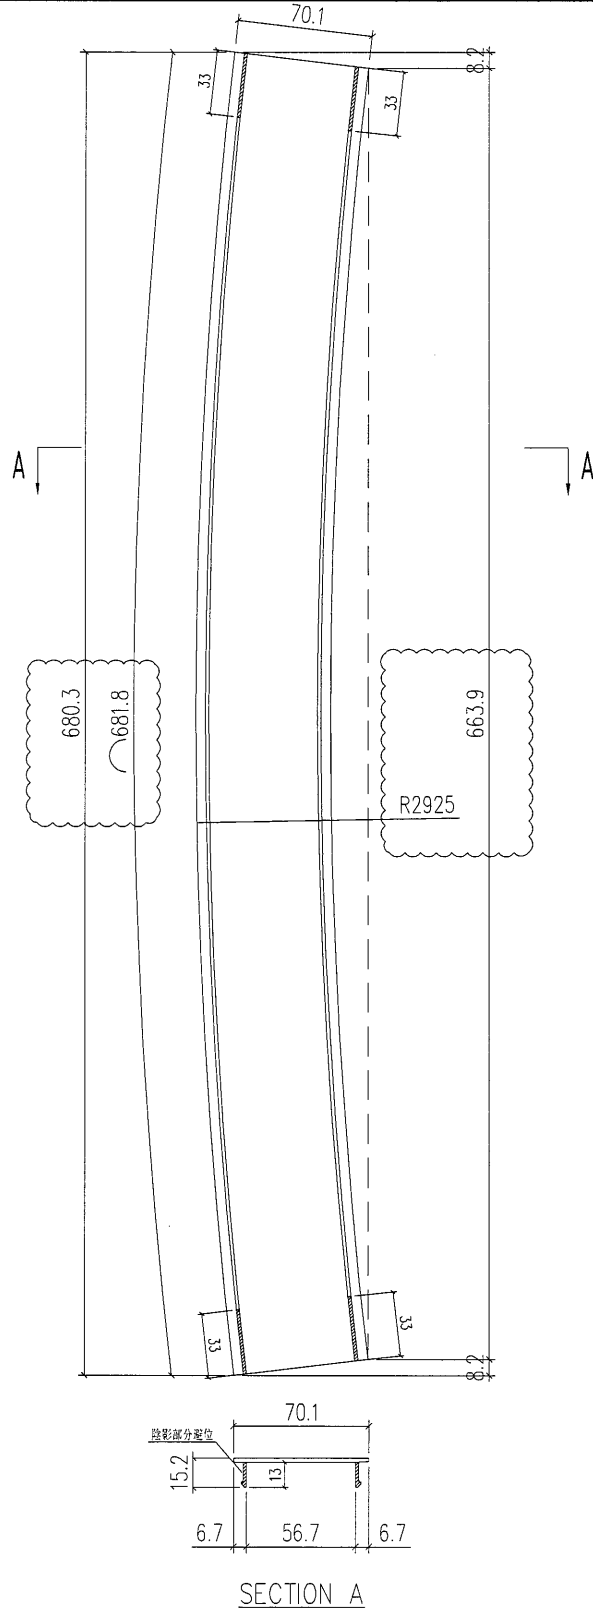

工程號	J-835	地盤	將軍澳	附件
名稱	裝飾條扣蓋	採用		
材料	X85378	地盤		
顏色	PPG UCT39548XL-3 3 Coats Silver	工廠		

 美特鋁質 有限公司 MIDI Aluminium Fabricator Ltd.				類別		物料號	
				制圖	夏之川	2016.12.27	圖號
修改	A			復核			數量
日期	2017.01.22			批准			位置


使用鋁料BM: E16475A  
 拆圖編號J835-VF13

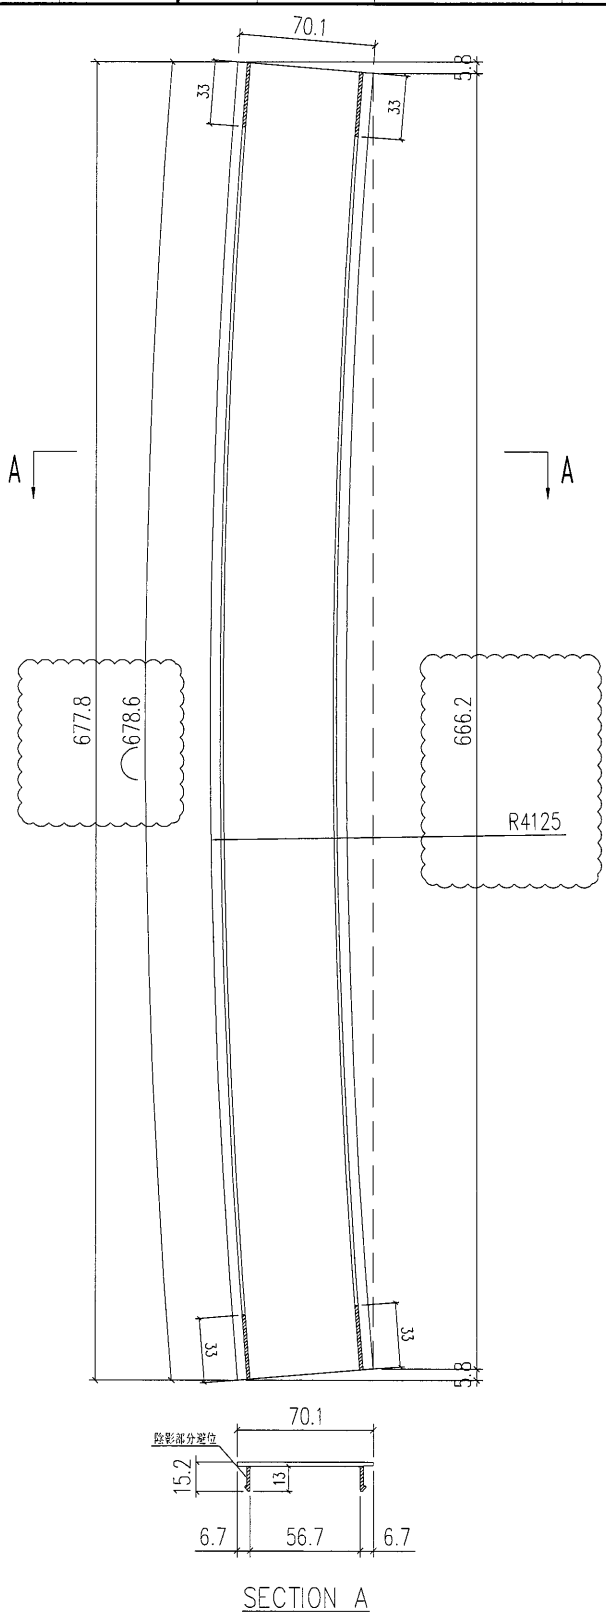

工程號	J-835	地盤	將軍澳	附 件
名稱	裝飾條扣蓋		採用	
材料	X85378		地盤	
顏色	PPG UCT39548XL-3 3 Coats Silver		工廠	

 美特鋁質 有限公司 MIDI Aluminium Fabricator Ltd.				類別		物料編號	
				制圖	夏之川	2016.12.27	圖號 835-SD1Y
修改	A			復核			數量 1
日期	2017.01.22			批准			位置


使用鋁料BM: EI6475A  
 拆圖編號J835-V/F14

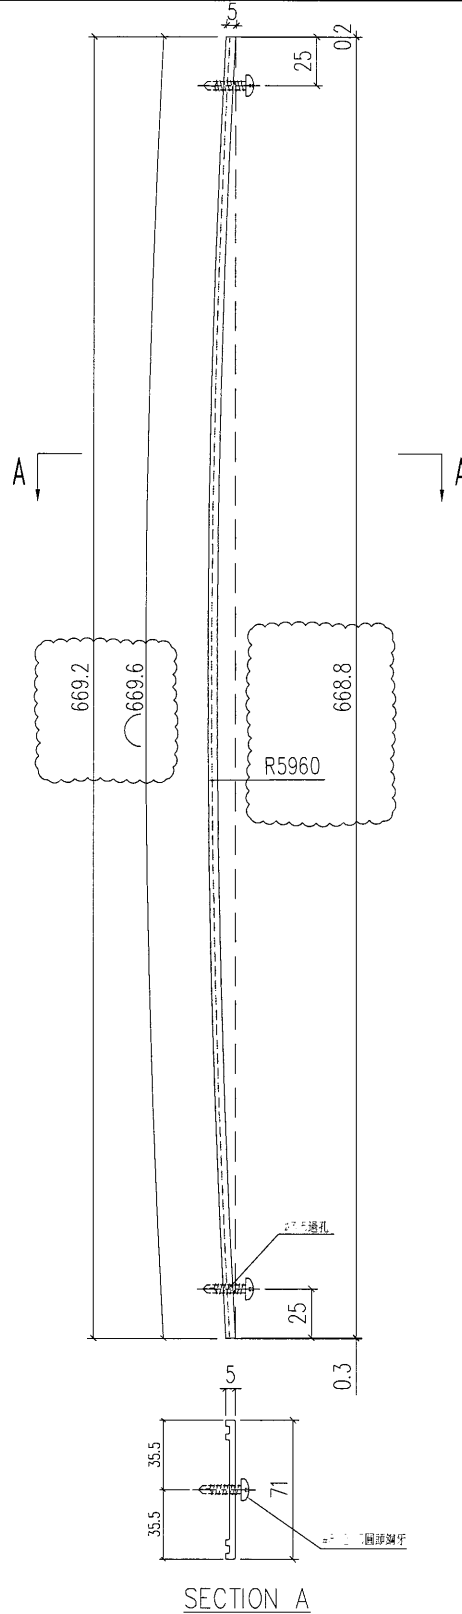

工程號	J-835	地盤	將軍澳	附件
名稱	裝飾條後蓋	採用		
材料	X85379	地盤		
顏色	PPG UCT39548XL-3 3 Coats Silver	工廠		

 美特鋁質 有限公司 MIDI Aluminium Fabricator Ltd.				類別		物料斗號	
修改	A			制圖	夏之川	2016.12.27	圖號 835-SD2Y
日期	2017.01.22			復核			數量 9
				批准			位置


使用鋁料BM: EI6475A  
 拆圖編號J835-V/F14

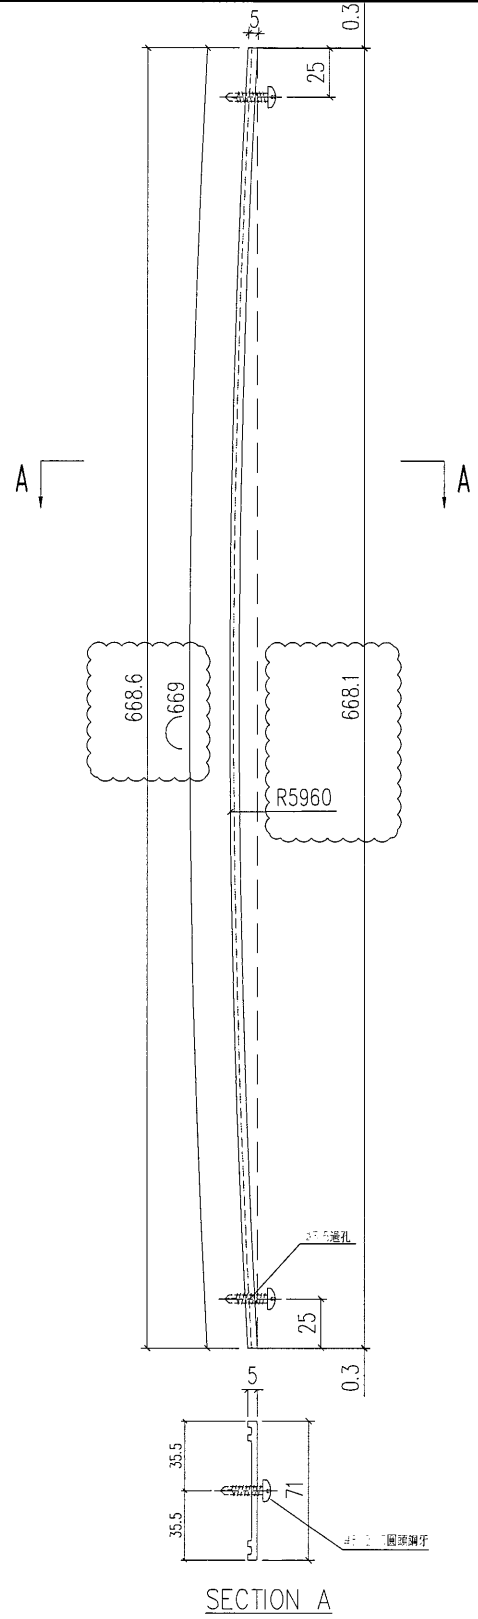

工程號	J-835	地盤	將軍澳	附件
名稱	裝飾條後蓋		採用	
材料	X85379		地盤	
顏色	PPG UCT39548XL-3 3 Coats Silver		工廠	

 美特鋁質 有限公司 MIDI Aluminium Fabricator Ltd.				類別		物料編號	
修改	A			制圖	夏之川	2016.12.27	圖號 835-SD3Y
日期	2017.01.22			復核			數量 1
				批准			位置

使用鋁料BM: EI6475A  
 拆圖編號J835-V/F14

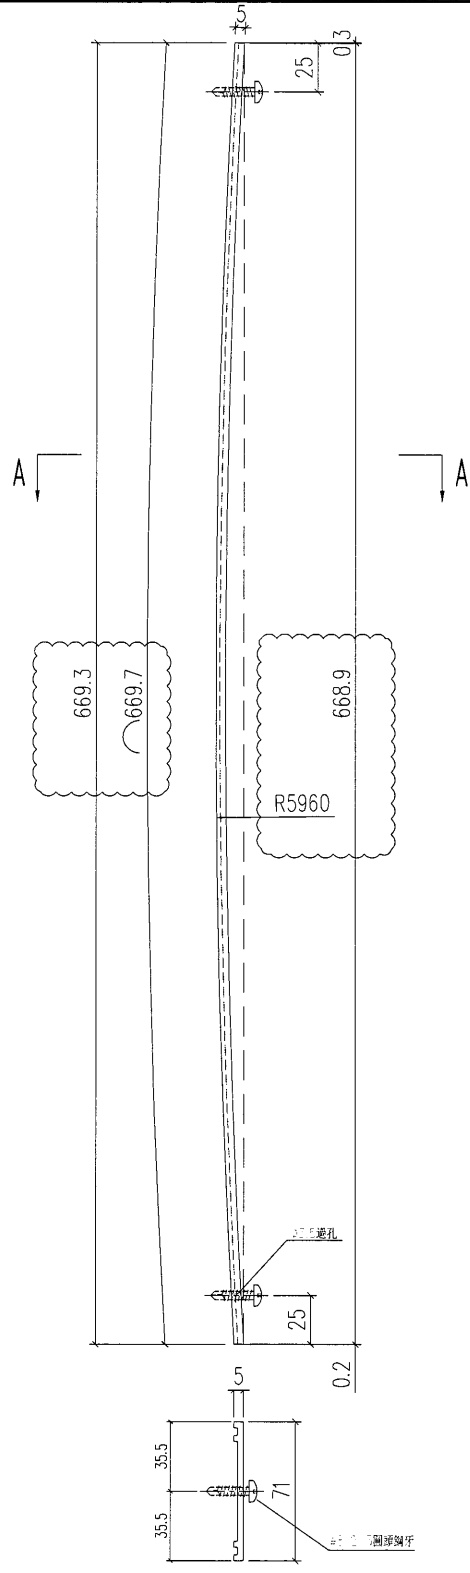


SECTION A

工程號	J-835	地盤	將軍澳	附件
名稱	裝飾條後蓋	採用		
材料	X85379	地盤		
顏色	PPG UCT39548XL-3 3 Coats Silver	工廠		

 美特鋁質 有限公司 MIDI Aluminium Fabricator Ltd.				類別		物料號	
修改	A			制圖	夏之川	2016.12.27	圖號 835-SD4Y
日期	2017.01.22			復核			數量 11
				批准			位置

使用鋁料BM: EI6475A  
 拆圖編號J835-V/F15

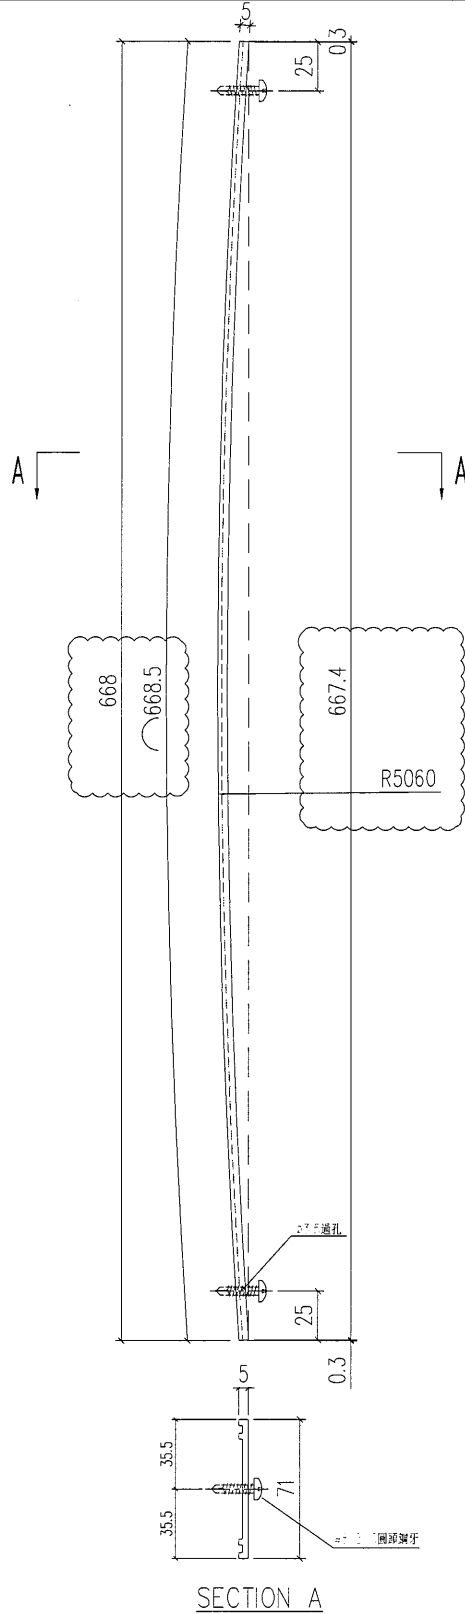


SECTION A

工程號	J-835	地盤	將軍澳	附 件
名稱	裝飾條後蓋	採用		
材料	X85379	地盤		
顏色	PPG UCT39548XL-3 3 Coats Silver	工廠		

 美特鋁質 有限公司 MIDI Aluminium Fabricator Ltd.				類別		物料斗號	
				制圖	夏之川	2016.12.27	圖號 835-SD5Y
修改	A			復核			數量 1
日期	2017.01.22			批准			位置

使用鋁料BM: EI6475A  
 拆圖編號J835-V/F16

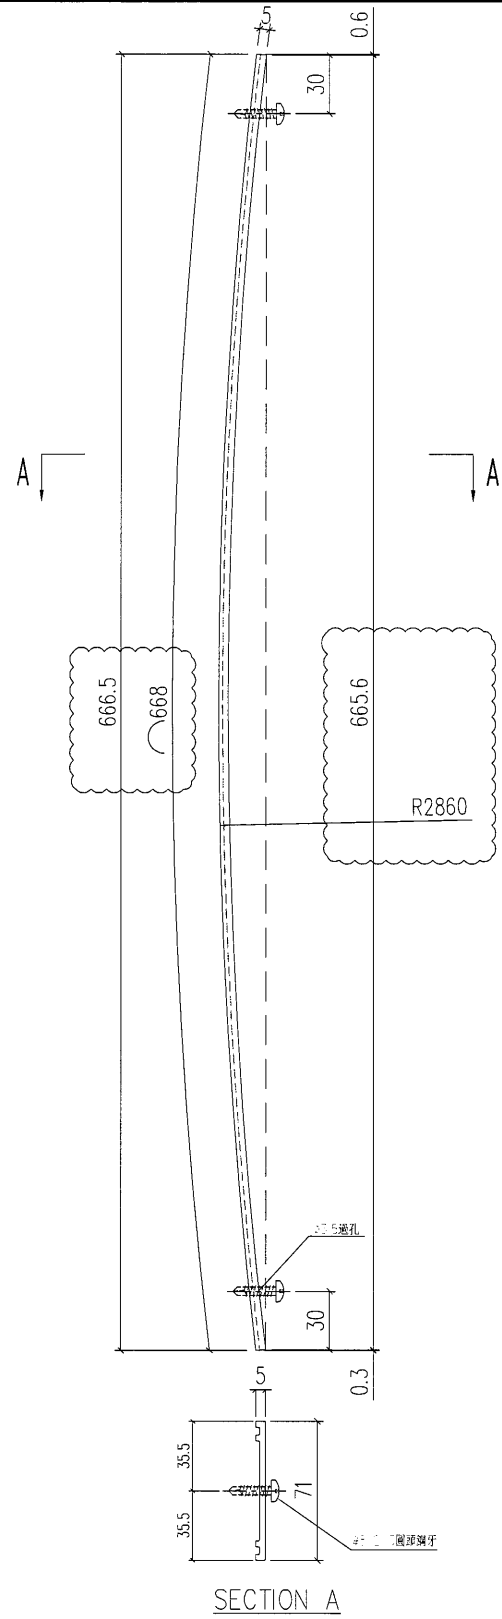


SECTION A

工程號	J-835	地盤	將軍澳	附件
名稱	裝飾條後蓋		採用	
材料	X85379	地盤		
顏色	PPG UCT39548XL-3 3 Coats Silver	工廠		

 美特鋁質 有限公司 MIDI Aluminium Fabricator Ltd.				類別		物料編號	
修改	A			制圖	夏之川	2016.12.27	圖號 835-SD6Y
日期	2017.01.22			復核			數量 5
				批准			位置


使用鋁料BM: EI6475A  
 拆圖編號J835-V/F16

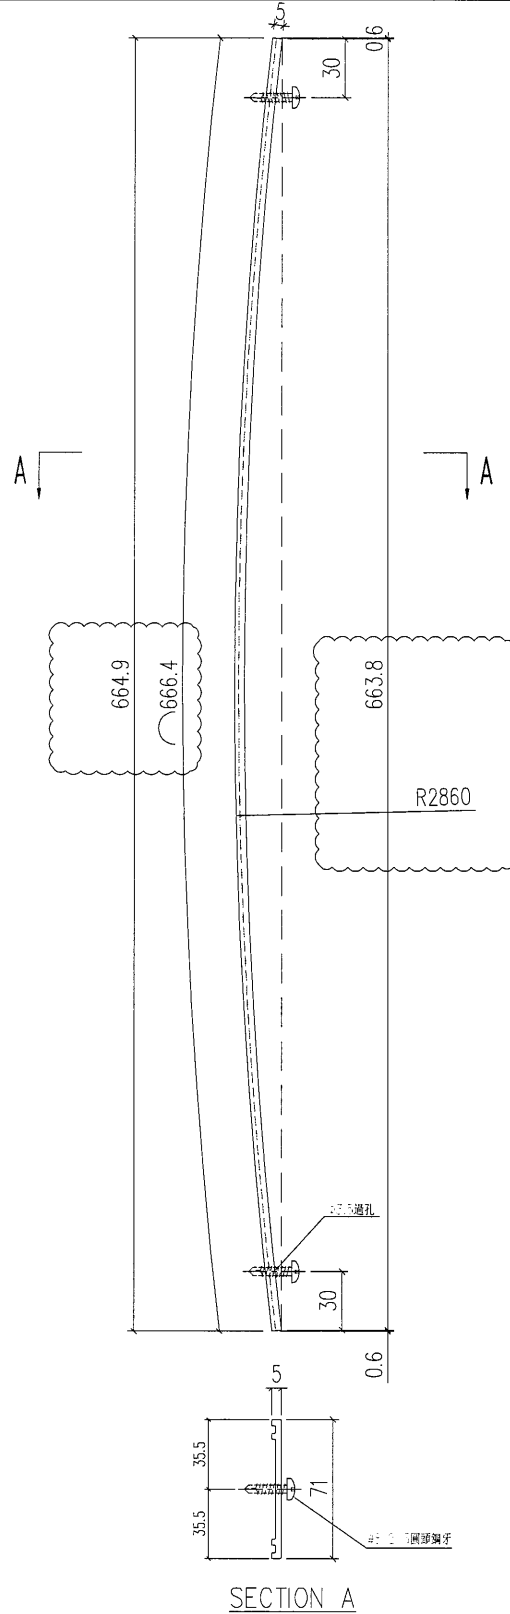

工程號	J-835	地盤	將軍澳	附件			
名稱	裝飾條後蓋		採用				
材料	X85379		地盤				
顏色	PPG UCT39548XL-3 3 Coats Silver		工廠				

 美特鋁質 有限公司 MIDI Aluminium Fabricator Ltd.				類別		物料號		
				制圖	夏之川	2016.12.27	圖號	835-SD7Y
修改	A			復核			數量	9
日期	2017.01.22			批准			位置	

使用鋁料BM: EI6475A  
 拆圖編號J835-VF17


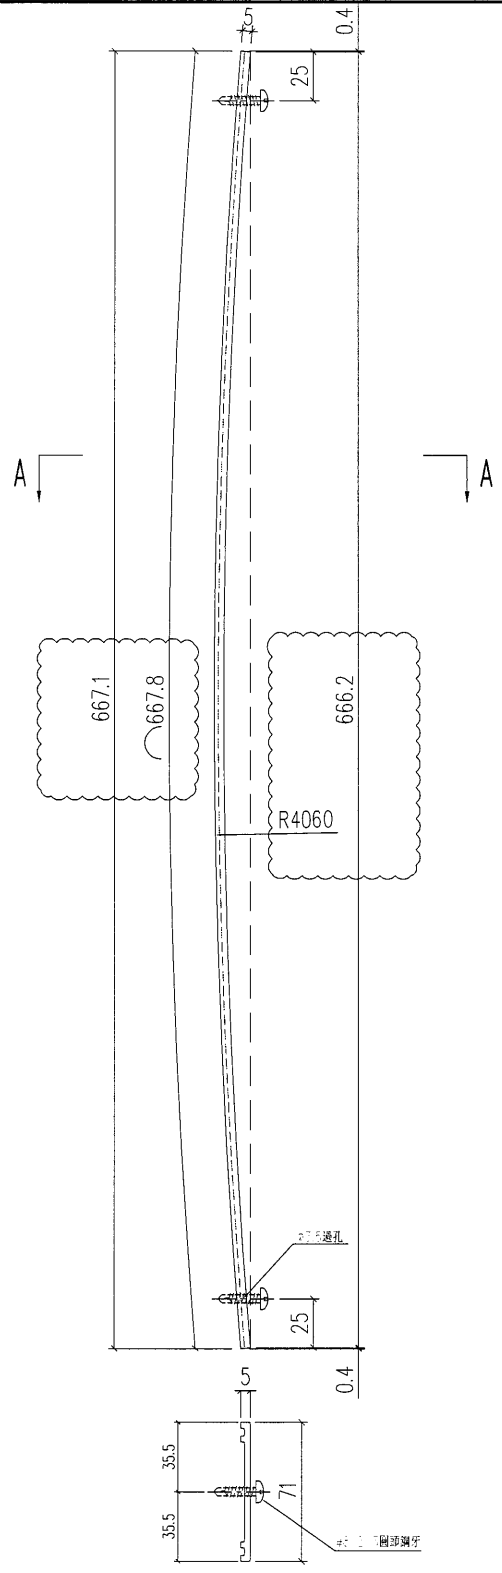


SECTION A

工程號	J-835	地盤	將軍澳	附件
名稱	裝飾條後蓋		採用	
材料	X85379	地盤		
顏色	PPG UCT39548XL-3 3 Coats Silver		工廠	


 美特鋁質 有限公司 MIDI Aluminium Fabricator Ltd.	類別		物料號		
	制圖	夏之川	2016.12.27	圖號	835-GR19b
修改				數量	74
日期				位置	


使用鋁料BM: EI6024B

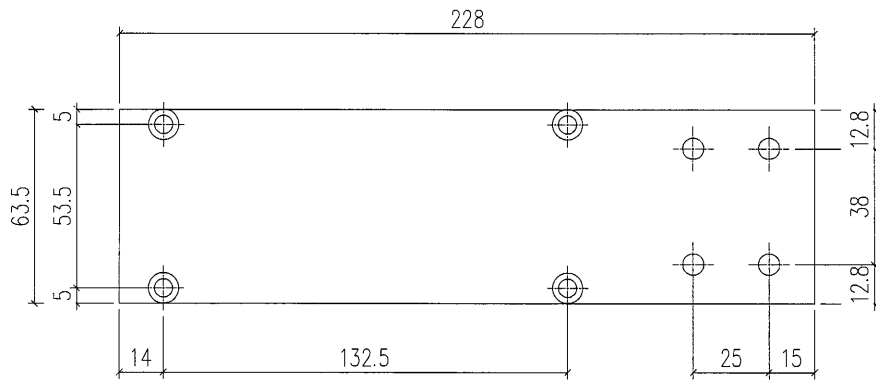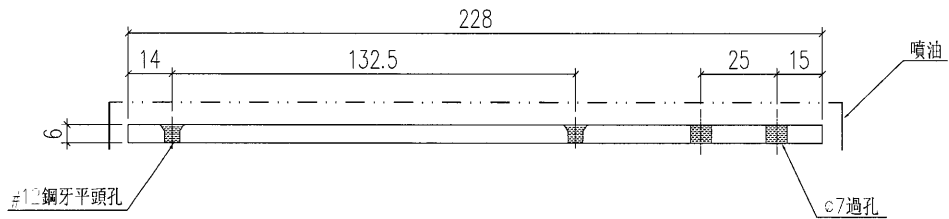

工程號	J-835	地盤	將軍澳	附件
名稱	封口片加工圖		採用	
材料	PE00E4015 (80x6mm鋁巴)		地盤	
顏色	PPG UCT39548XL-3 3 Coats Silver		工廠	



 美特鋁質 有限公司 MIDI Aluminium Fabricator Ltd.		類別		物料號	
		制圖	夏之川	2016.12.27	圖號 835-SD9
修改		復核			數量 -
日期		批准			位置

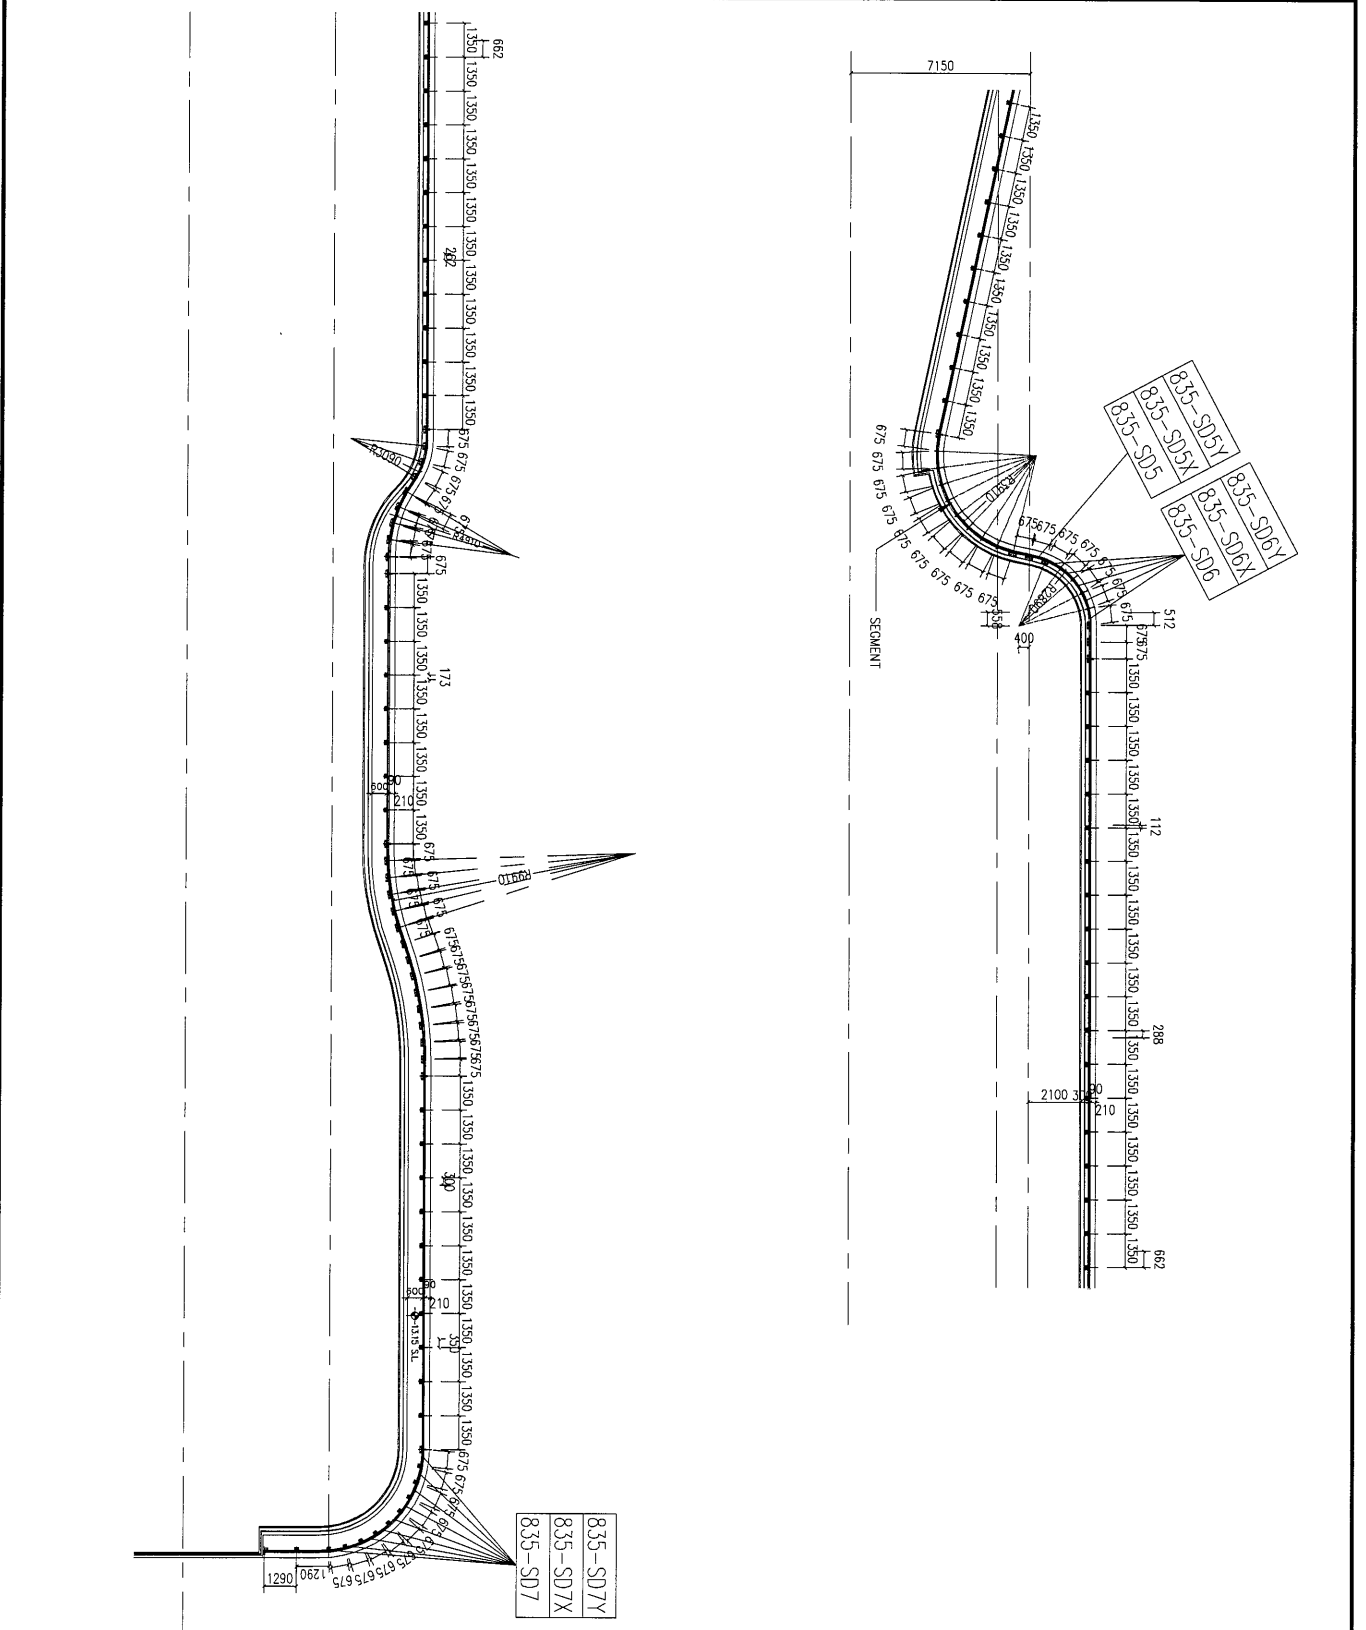

工程號	J-835	地盤	將軍澳	附件
名稱	位置圖		採用	
材料			地盤	
顏色			工廠	