

工程指示 / 要求簡箋(E.I.)

工程指示編號：EI 6618 修改版次：  
 工程編號：J835 工程名稱：TK066D2平台  
 工程項目：鋁飾板 — 確認模具圖紙 X853P4  
 收件人：羅小姐 發件人：Eddie 日期：2017-1-4

要求提供 /  確認 事項：

- |  |                                     |                               |
|--|-------------------------------------|-------------------------------|
| <input type="checkbox"/> 初步鋁料 B.M.           | <input type="checkbox"/> 加工拆圖，然後生產  | <input type="checkbox"/> 尺寸表  |
| <input type="checkbox"/> 正式鋁料 B.M.           | <input type="checkbox"/> 技術上資料 / 指示 | <input type="checkbox"/> 報價   |
| <input type="checkbox"/> 配件 B.M.             | <input type="checkbox"/> 樣辦或貨品說明書   | <input type="checkbox"/> 分判合約 |
| <input checked="" type="checkbox"/> 其他：_____ |                                     |                               |

內容：

現確認模具圖紙 X85394

請提供 300mm 長鋁料辦件確認

請在 2017.1.6 前完成上列要求。

附有關圖紙 / 文件：

1+ 1張

以上項目為：

- 原合約工程包       原合約工程加 / 減賬       新工程報價

原因：-

分發東莞各部門：

- ( ) 生產技術總監  連附件    ( ) 技術部  連附件    ( ) 生產部  連附件    ( ) 機械設計部  連附件  
 ( ) 採購部  連附件    ( ) 生產統籌部  連附件  
 ( ) 質檢部  連附件    ( ) 會計部  連附件    ( ) 報關組  連附件    ( ) 其他 \_\_\_\_\_  連附件

分發香港各部門：

- ( ) 行政部  連附件    ( ) 會計部  連附件    ( ) 統籌部  連附件    ( ) 工程部地盤科文  連附件  
 ( ) 採購部  連附件    ( ) QS 部  連附件    ( ) 維修部  連附件    ( ) 其他 \_\_\_\_\_  連附件

傳遞編號：

HK 0023/16 (FTP)




發件人簽署：

*[Signature]* 2017.1.4

項目經理簽署：

CUSTOMER	HONGKONG CO.	CUSTOMER APPROVAL	CUST PART NO.	X85394
			SECTION NO.	LH0088229

美特鋁質有限公司  
承認圖面  
日期 4/16/17

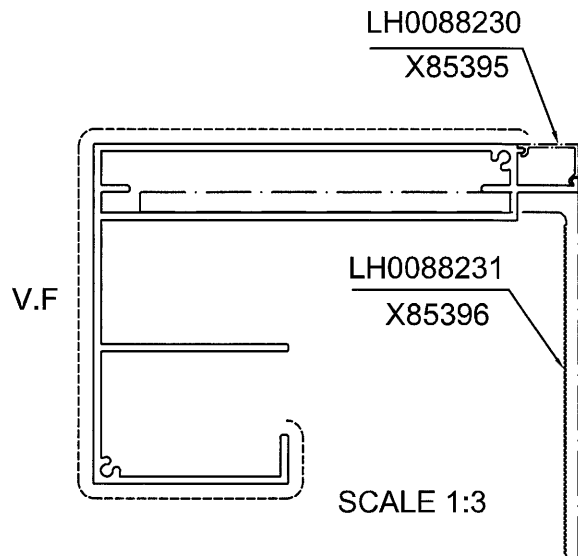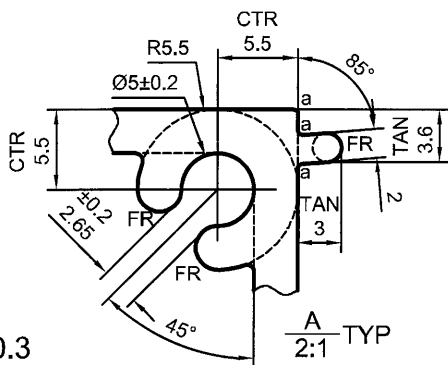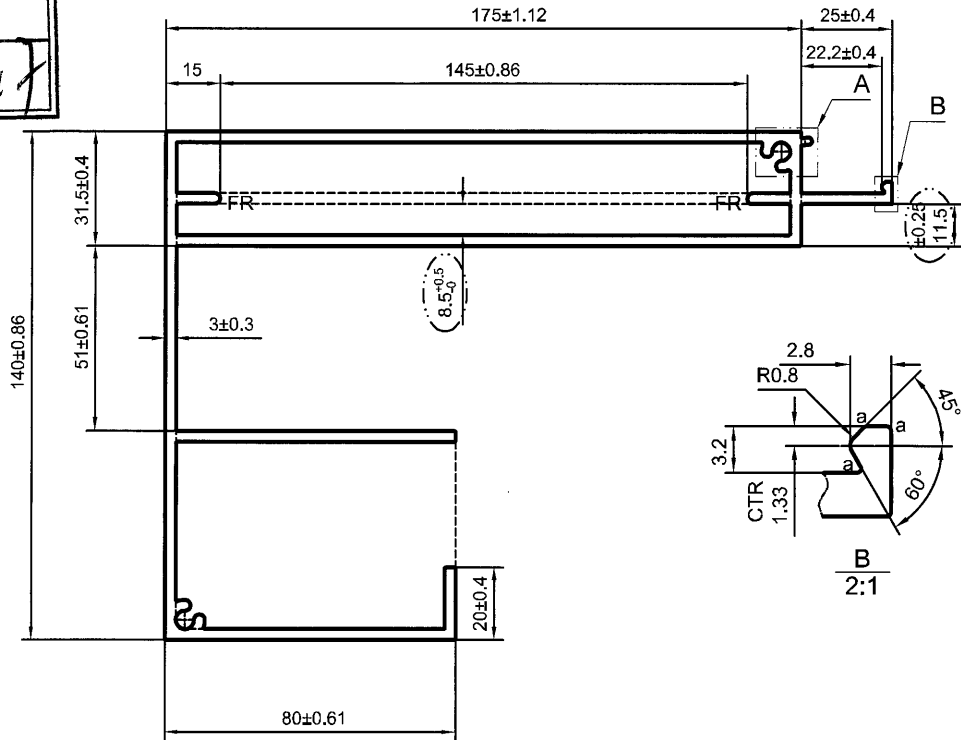

\*配合尺寸以实物配合效果为准!

SIGNATURE GRADEING	HIGH SIGNATURE GRADEING	C.C.DIA(MM)	Ø 236.74						
AREA (SQ MM)	2250.91 (2385.95)	UNSPECIFIED THICKNESS	3 <sup>+0.4</sup> <sub>-0</sub>	PERIMETER (MM)	1040.61	STANDARD	GB 5237.1	SCALE	1:2
MASS (KG/M)	6.466	UNSPECIFIED CORNERS	R 0.5	SURFACE AREA	414.81	ALLOY	6063-T6	VERSION	B
COMPANY ISSUE		B	DRAWN	蔡晓巡	DATE	2016-12-25	APPELLATION	-	PAGE OF
			STANDARDIZATION		DATE				
			TO SIGN	陈国提	DATE				
			AUDITING		DATE				
MARKER	MODIFY	FILE NO	SIGNATURE	DATE	APPROV	DATE			

 PANASIA ALUMINUM (CHINA) LIMITED