

工程指示 / 要求簡箋(E.I.)

工程指示編號：EI 6648 修改版次：A
 工程編號：J835 工程名稱：TKO 66D 平台
 工程項目：鋁飾板 - 確認 鋁料 加 2 周紙 (廣告牌及鋁飾條)
 收件人：生結 發件人：Edelie 日期：2017.1.16

要求提供 / 確認 事項：

- | | | |
|---|-------------------------------------|-------------------------------|
| <input type="checkbox"/> 初步鋁料 B.M. | <input type="checkbox"/> 加工拆圖，然後生產 | <input type="checkbox"/> 尺寸表 |
| <input type="checkbox"/> 正式鋁料 B.M. | <input type="checkbox"/> 技術上資料 / 指示 | <input type="checkbox"/> 報價 |
| <input type="checkbox"/> 配件 B.M. | <input type="checkbox"/> 樣辦或貨品說明書 | <input type="checkbox"/> 分判合約 |
| <input checked="" type="checkbox"/> 其他：鋁料加 2 周紙 | | |

內容：請按附頁 2 周紙，須按期完成。

請在 2017.2 月底 前完成上列要求。

附有關圖紙 / 文件：

1+ 70 頁

以上項目為：

- 原合約工程包 原合約工程加 / 減賬 新工程報價

原因：-

分發東莞各部門：

- () 生產技術總監 連附件 () 技術部 連附件 () 生產部 連附件 () 機械設計部 連附件
 () 採購部 連附件 () 生產統籌部 連附件
 () 質檢部 連附件 () 會計部 連附件 () 報關組 連附件 () 其他 _____ 連附件

分發香港各部門：

- () 行政部 連附件 () 會計部 連附件 () 統籌部 連附件 () 工程部地盤科文 連附件
 () 採購部 連附件 () QS 部 連附件 () 維修部 連附件 () 其他 _____ 連附件

傳遞編號：

HK 0191/16 (FTP)

發件人簽署：

項目經理簽署：





美特鋁質 有限公司
MIDI Aluminium Fabricator Ltd.

工程號

J-835

地盤

天晉平臺

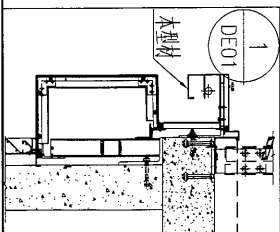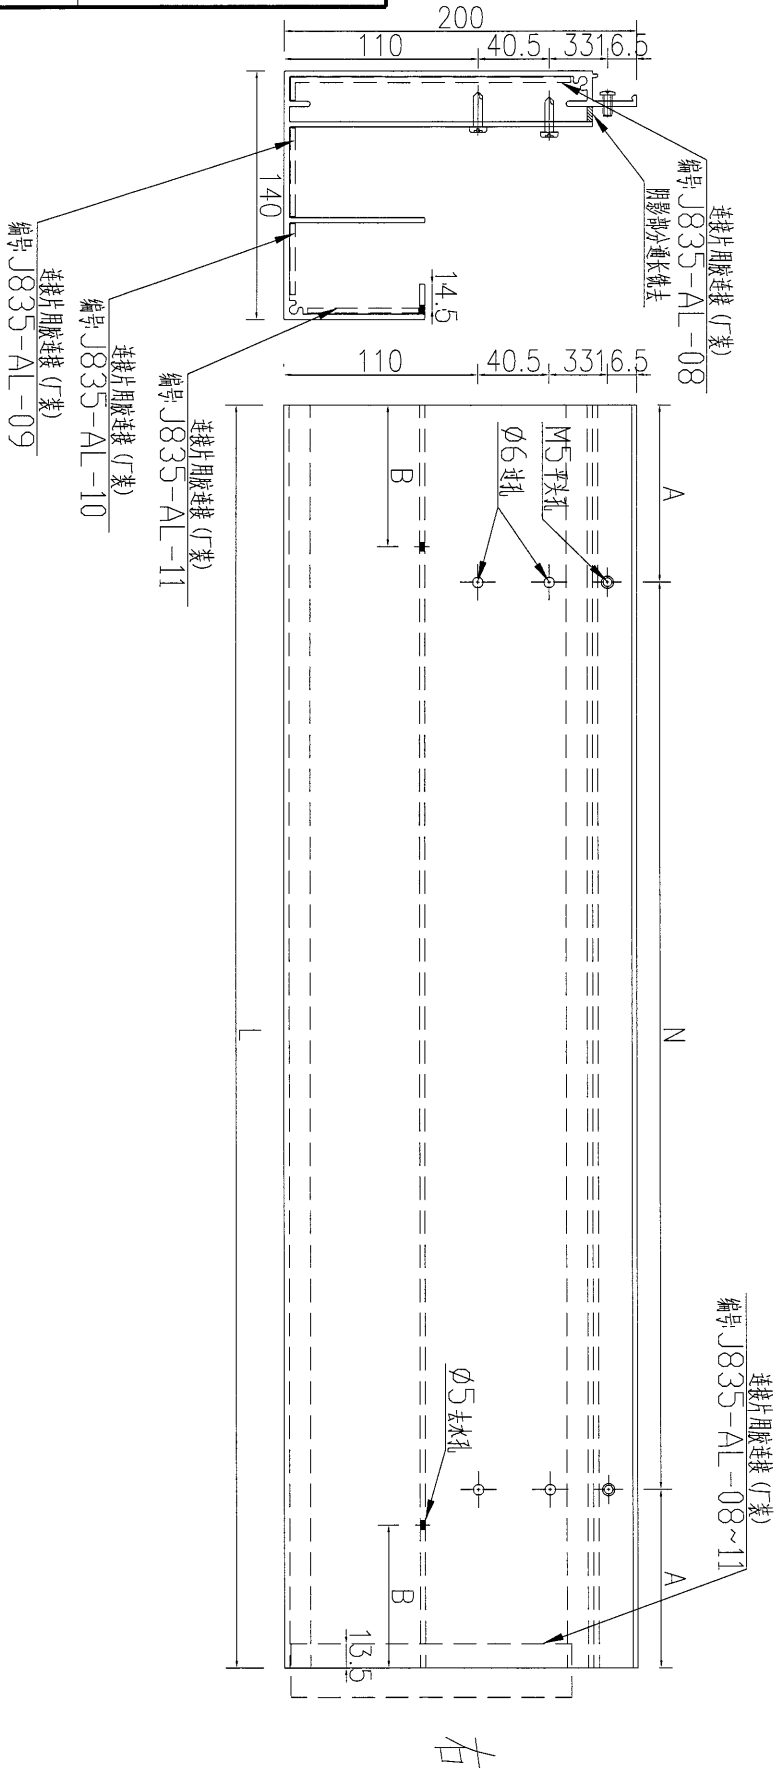

N字號	物料編號	長度 (L)	A	N	B	分格	數量
1	J835-HST-01	892	146	300*2	223	895	1
2	J835-HST-02	1347	73.5	300*4	336.75	1350	63
3	J835-HST-03	672	36	300*2	168	675	90
4	J835-HST-04	1287	43.5	300*4	321.75	1290	2

名稱	鋁飾條2
材料	X85394
顏色	PPG 11CT39548X1 -3 3Coats Silver

制圖	吳祿瑜
復核	
批准	

2017.01.04

修改



日期

圖號

J835-HST-01




工程號 J-835 地盤 天晉平臺

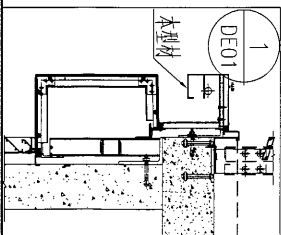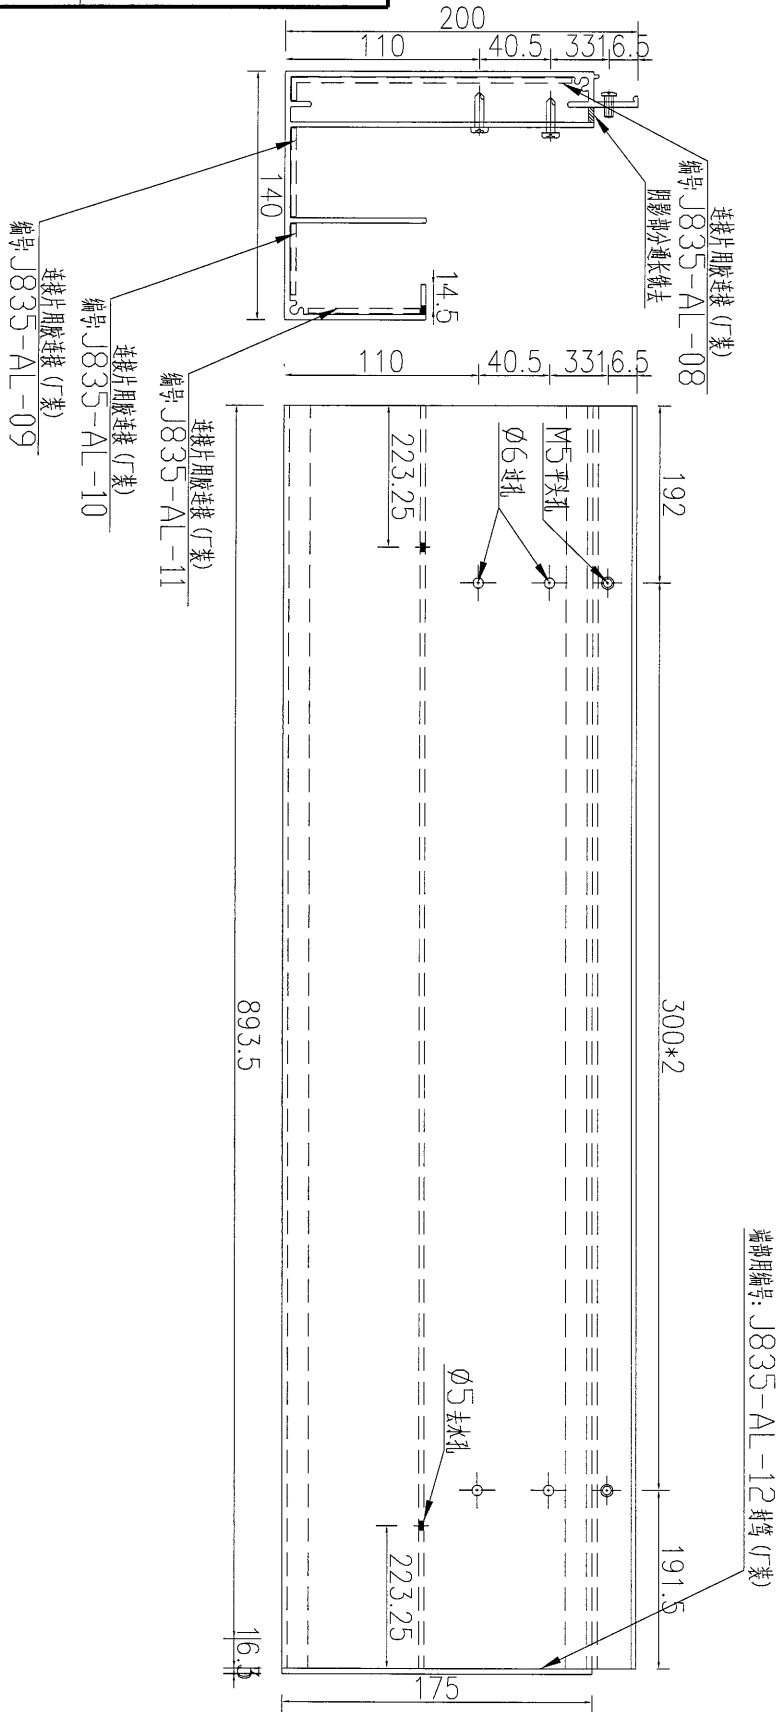

数量	备注
1	



名稱	鋁飾條2	制圖	吳禕瑜	2017.01.04	修改		
材料	X85394	復核			日期		
顏色	PPG UCT39548XL-3 3Coats Silver	批准			圖號	J835-HST-01A	

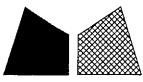

美特鋁質 有限公司
MIDI Aluminium Fabricator Ltd.

工程號 J-835 地盤 天晉平臺

序號	物料編號	長度 (L)	a	n	價格	數量
1	J835-HST-05	892	196	500	895	2
2	J835-HST-06	1347	173.5	500*2	1350	34
3	J835-HST-07	672	86	500	675	72
4	J835-HST-07A	672	14		675	18

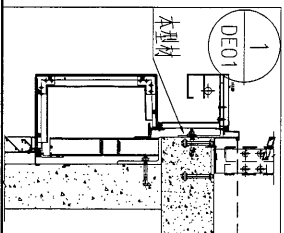
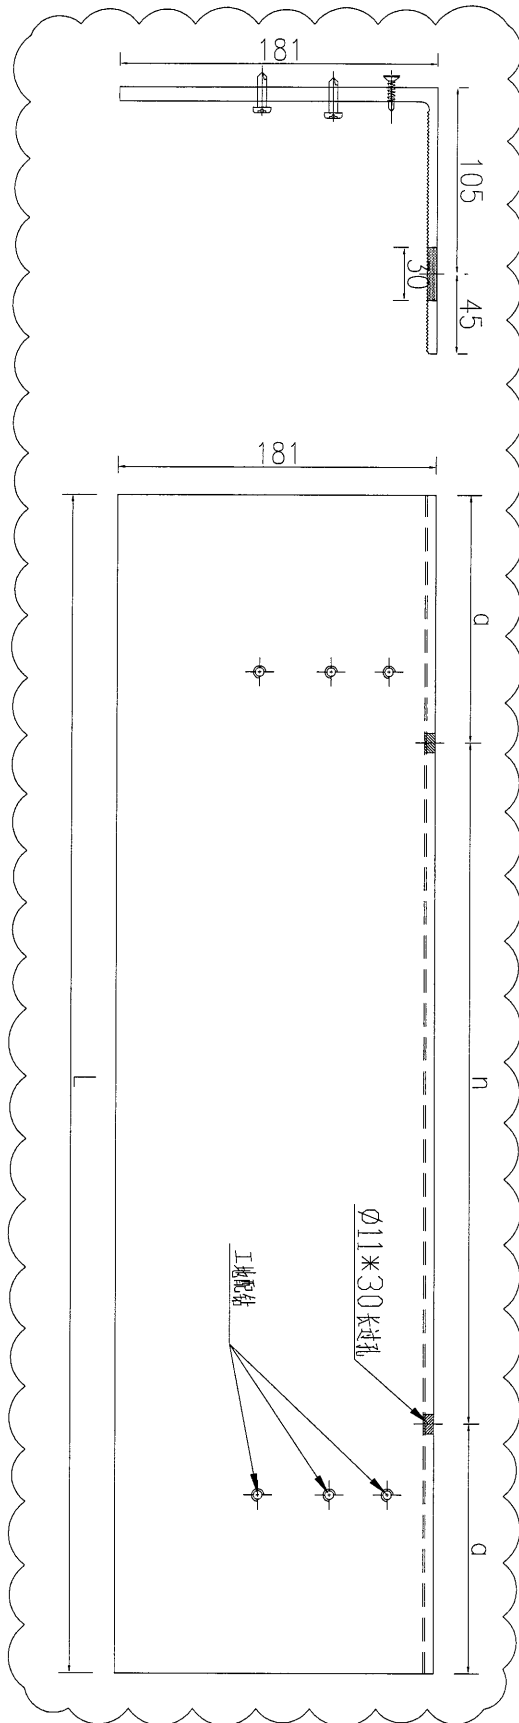


名稱	鋁碼	制圖	吳祿瑜	2017.01.04	修改	A
材料	X85396	復核			日期	2017.01.10
顏色	MILL	批准			圖號	J835-HST-05



美特鋁質 有限公司
MIDI Aluminium Fabricator Ltd.

工程號 J-835 地盤 天晉平臺

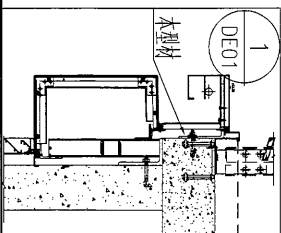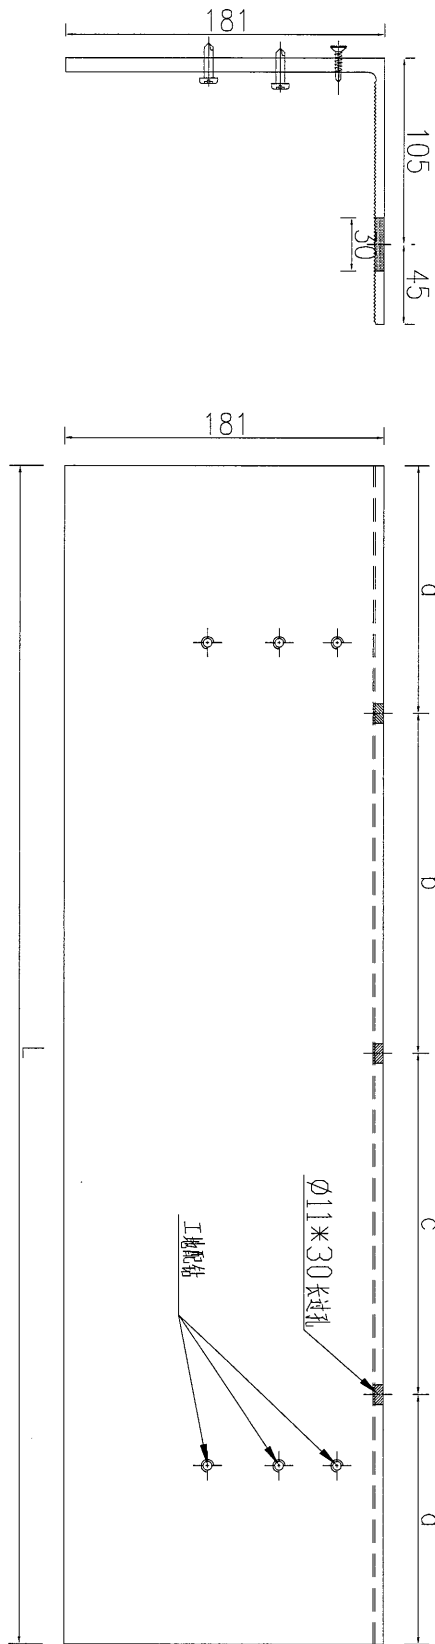

序號	物料編號	長度 (L)	a	b	c	分格	數量
1	J835-HST-06A	1347	14	644	675	1350	29
2	J835-HST-08	1287	14	614	645	1290	2



名稱	鋁碼	制圖	吳祿瑜	2017.01.04	修改		
材料	X85396	復核			日期		
顏色	MILL	批准			圖號	J835-HST-05A	



美特鋁質 有限公司
MIDI Aluminium Fabricator Ltd.

工程號 J-835 地盤 天晉平臺

注: 此型材用 E16473 圖號 J835-WHL3 进行加工

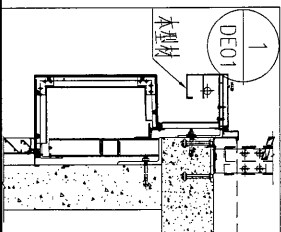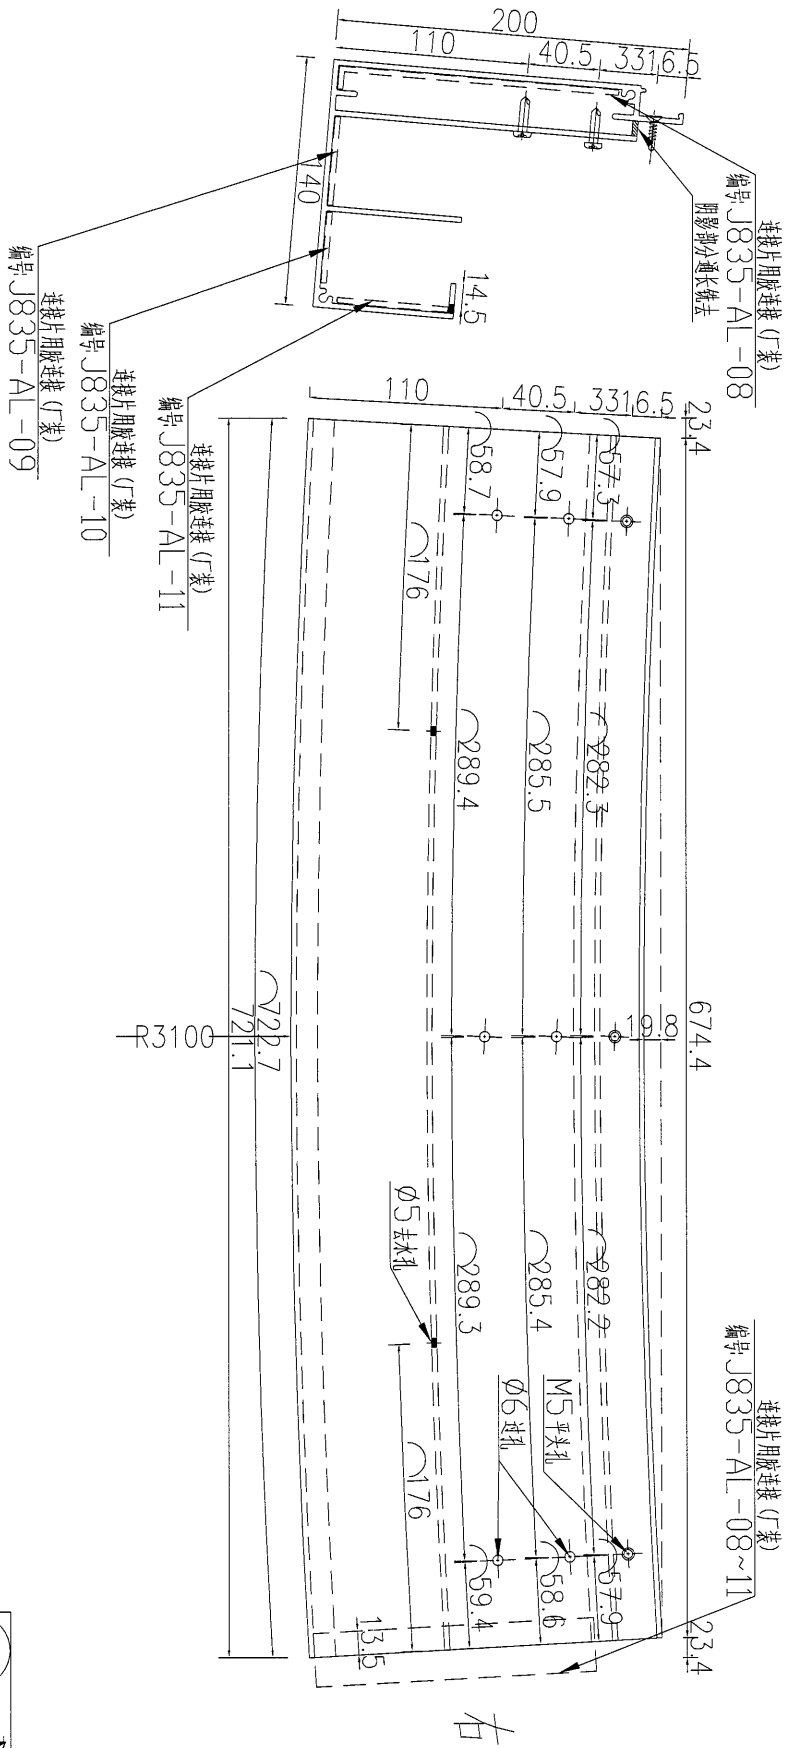

数量	备注
6	



名稱	鋁飾條2	制圖	吳祿瑜	2017.01.04	修改		
材料	X85394	復核			日期		
顏色	PPG UCT39548XL-3 3Coats Silver	批准			圖號	J835-HST-09b	



美特鋁質 有限公司
MIDI Aluminium Fabricator Ltd.


工程號 J-835 地盤 天簷平臺

注: 此型材用 E16473 圖號 J835-WHL4 进行加工

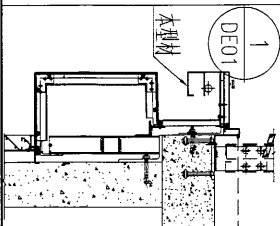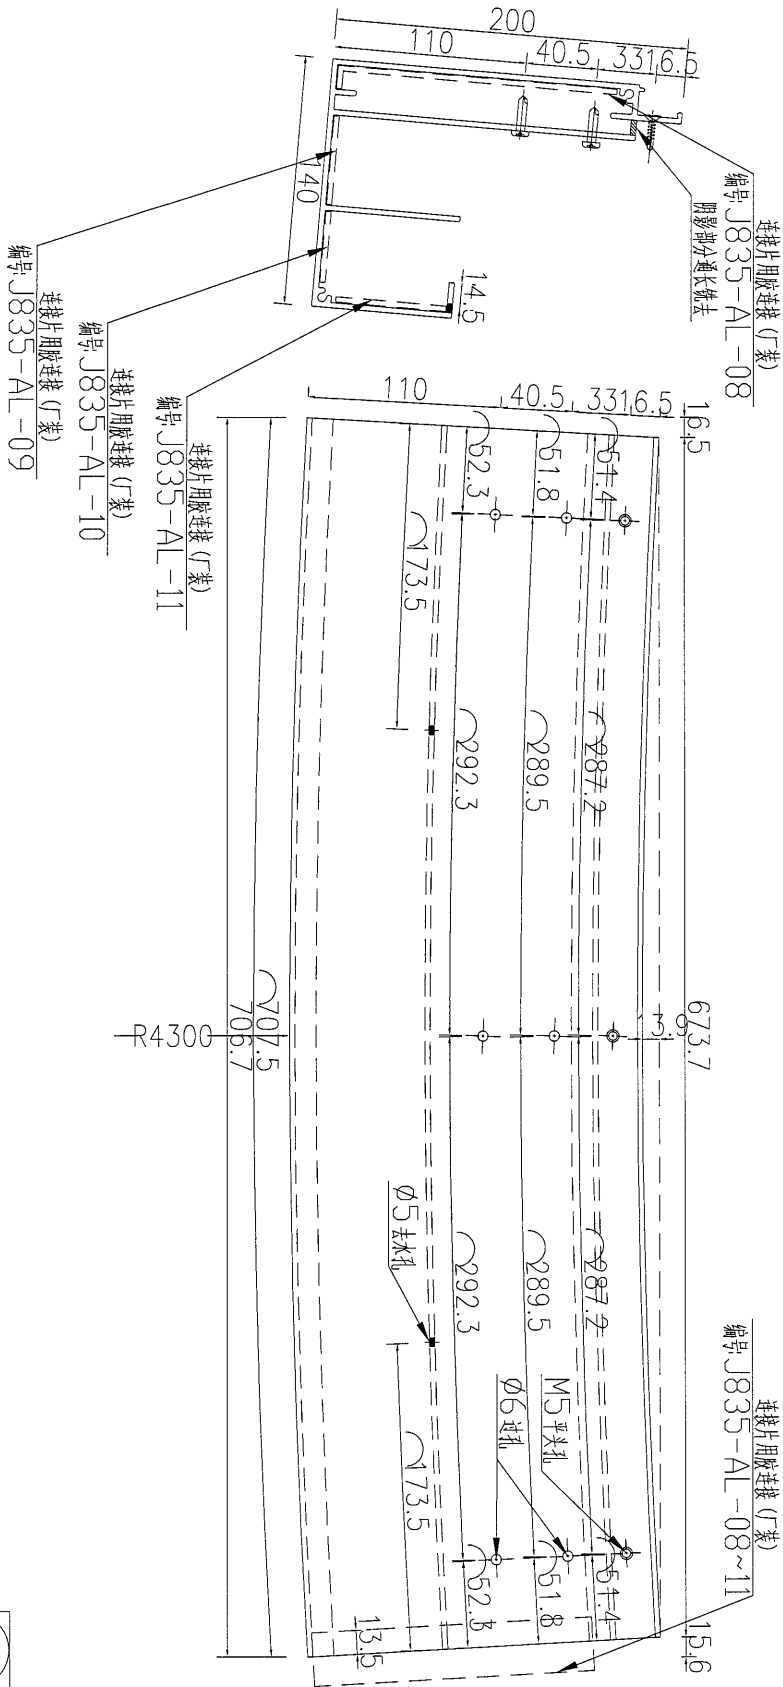

数量	备注
9	



名稱	鋁飾條2	制圖	吳祎瑜	2017.01.04	修改		
材料	X85394	復核			日期		
顏色	PPG UCT39548XL-3 3Coats Silver	批准			圖號	J835-HST-09c	

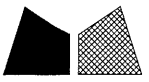

美特鋁質 有限公司
MIDI Aluminium Fabricator Ltd.

工程號 J-835 地盤 天晉平臺



注: 此型材用E16473圖號J835-WHL5进行加工

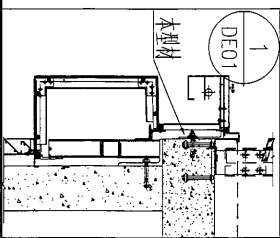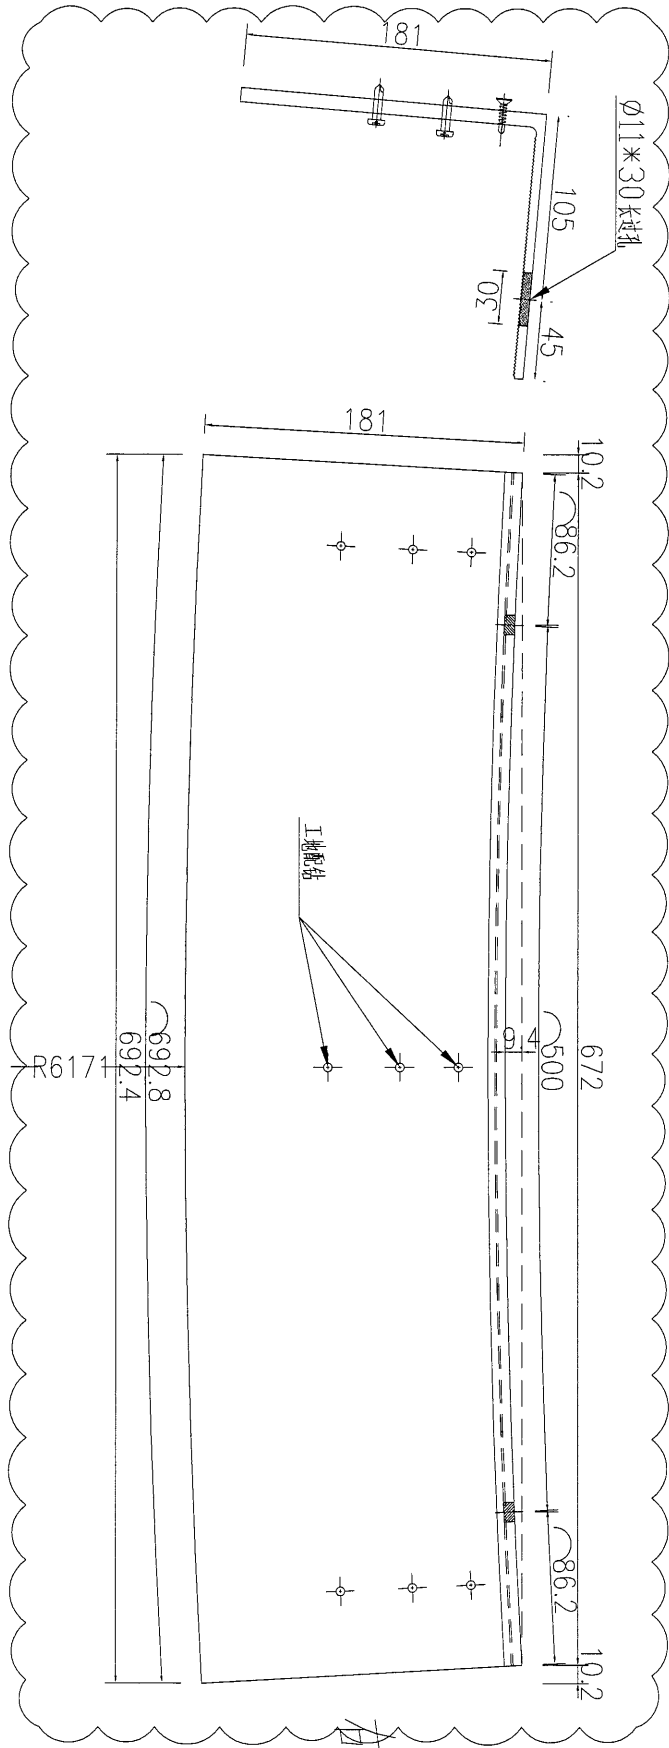

数量	备注
11	

名稱	鋁碼	制圖	吳祿瑜	2017.01.04	修改	A		
材料	X85396	復核			日期	2017.01.10		
顏色	MILL	批准			圖號	J835-HST-10		

注: 此型材用E16473图号J835-WHL6进行加工

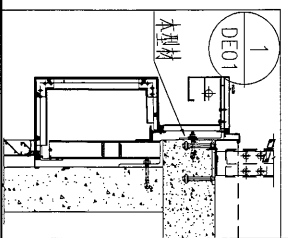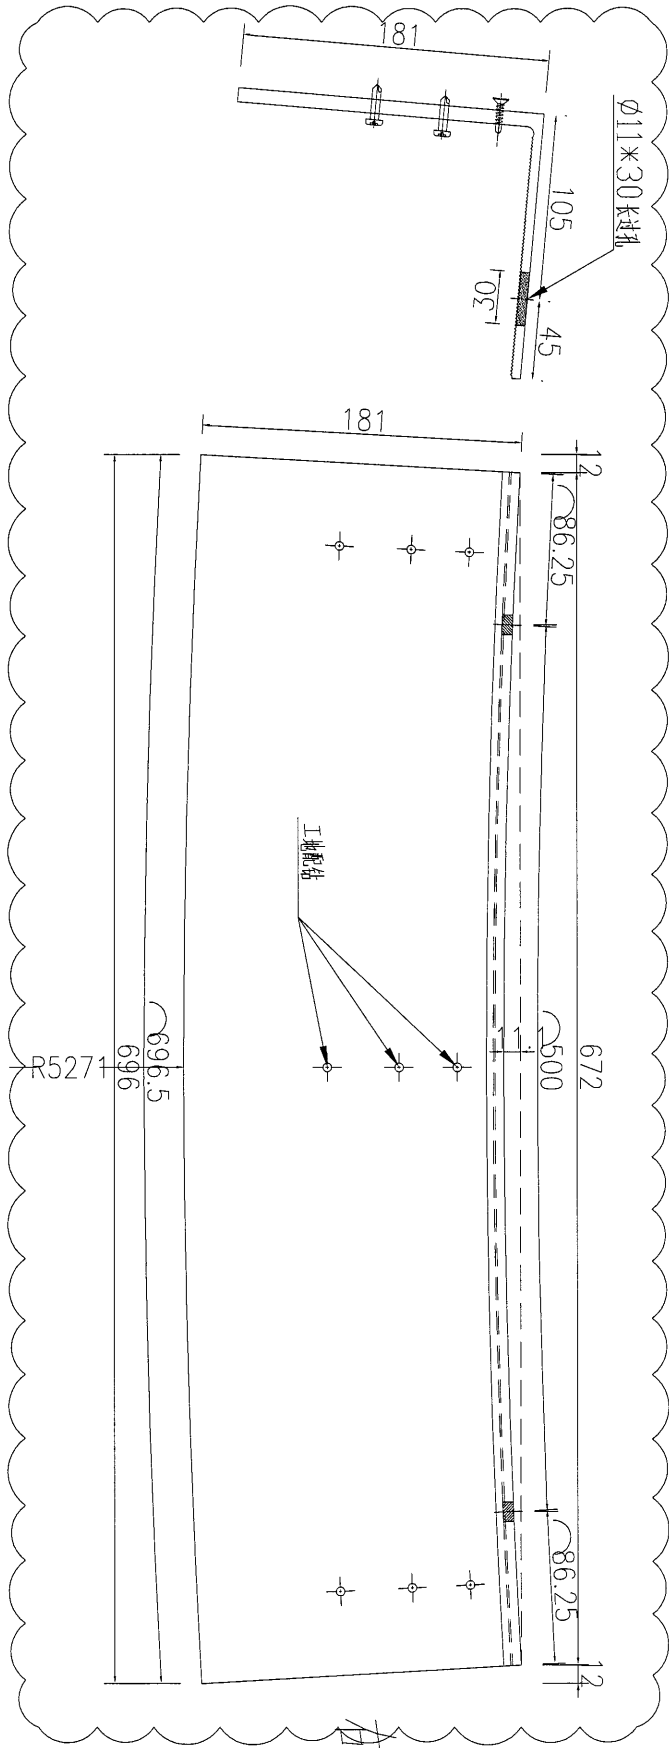

数量	备注
11	



名稱	鋁碼	制圖	吳沛瑜	2017.01.04	修改	A	
材料	X85396	復核			日期	2017.01.10	
顏色	MILL	批准			圖號	J835-HST-10a	



美特鋁質 有限公司
MIDI Aluminium Fabricator Ltd.


工程號 J-835 地盤 天晉平臺

注: 此型材用E16473图号J835-WHL7进行加工

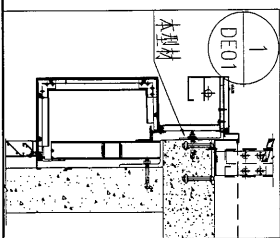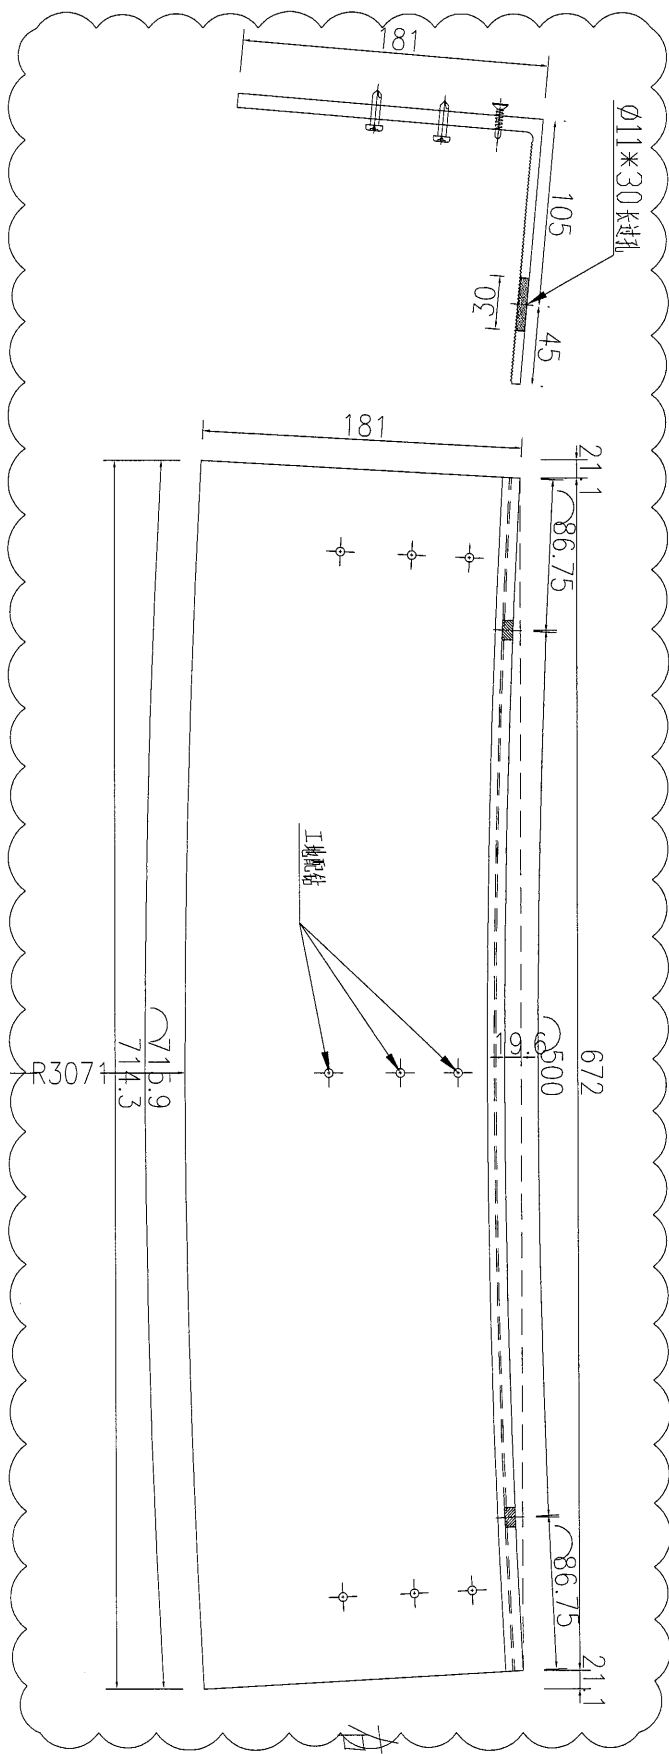

数量	备注
3	

名稱	鋁碼	制圖	吳祿瑜	2017.01.04	修改	A		
材料	X85396	復核			日期	2017.01.10		
顏色	MILL	批准			圖號	J835-HST-10b		


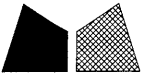


美特鋁質 有限公司
MIDI Aluminium Fabricator Ltd.

工程號 J-835 地盤 天晉平臺


注: 此型材用 I6473 圖號 J835-WHL7 进行加工

14

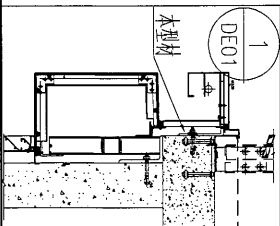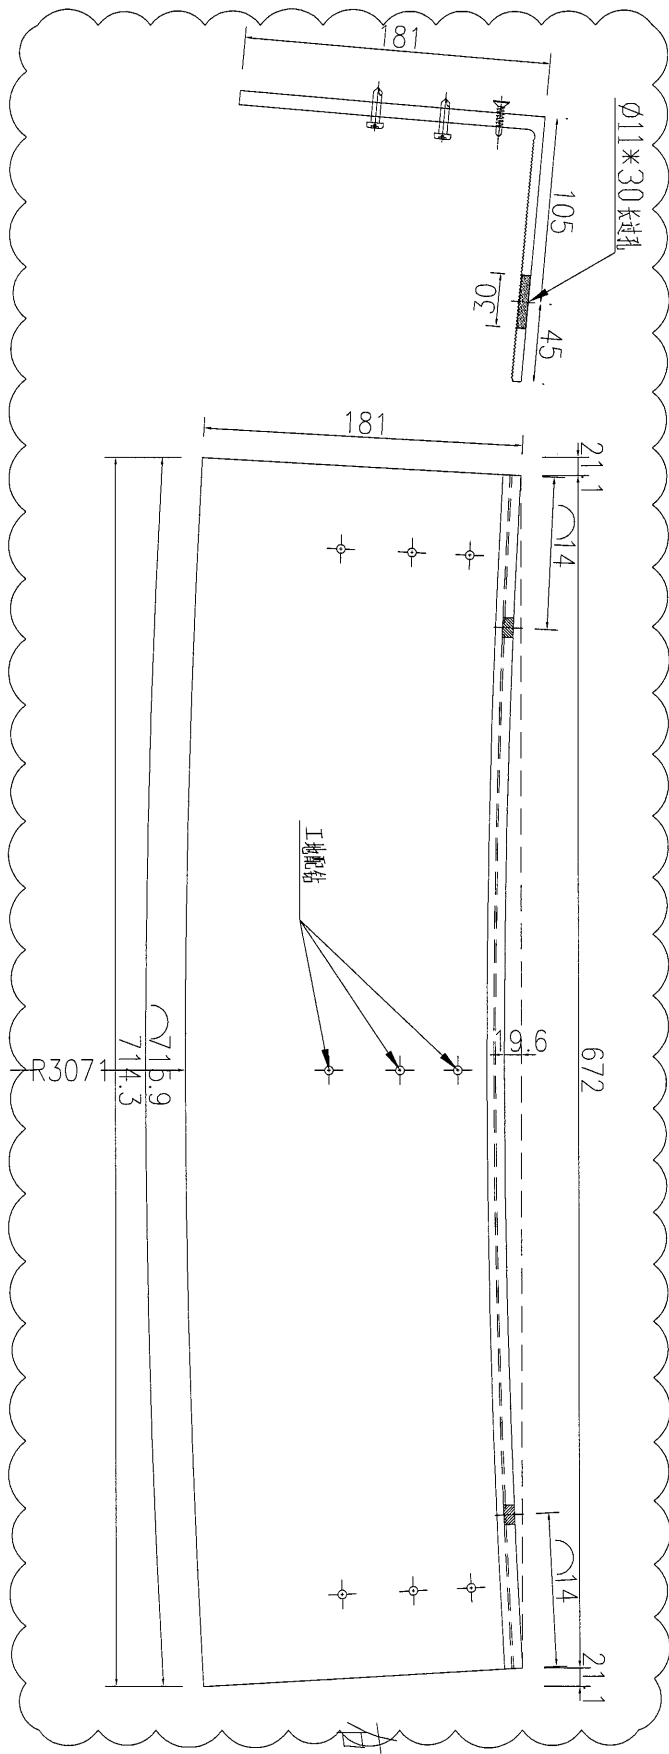

数量	备注
3	



名稱	鋁碼	制圖	吳祿瑜	2017.01.04	修改	A	
材料	X85396	復核			日期	2017.01.10	
顏色	MILL	批准			圖號	J835-HST-10B	

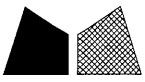

美特鋁質 有限公司
MIDI Aluminium Fabricator Ltd.

工程號 J-835 地盤 天晉平臺

注: 此型材料E16473圖號J835-WHL8进行加工

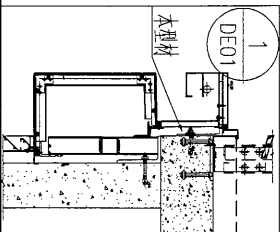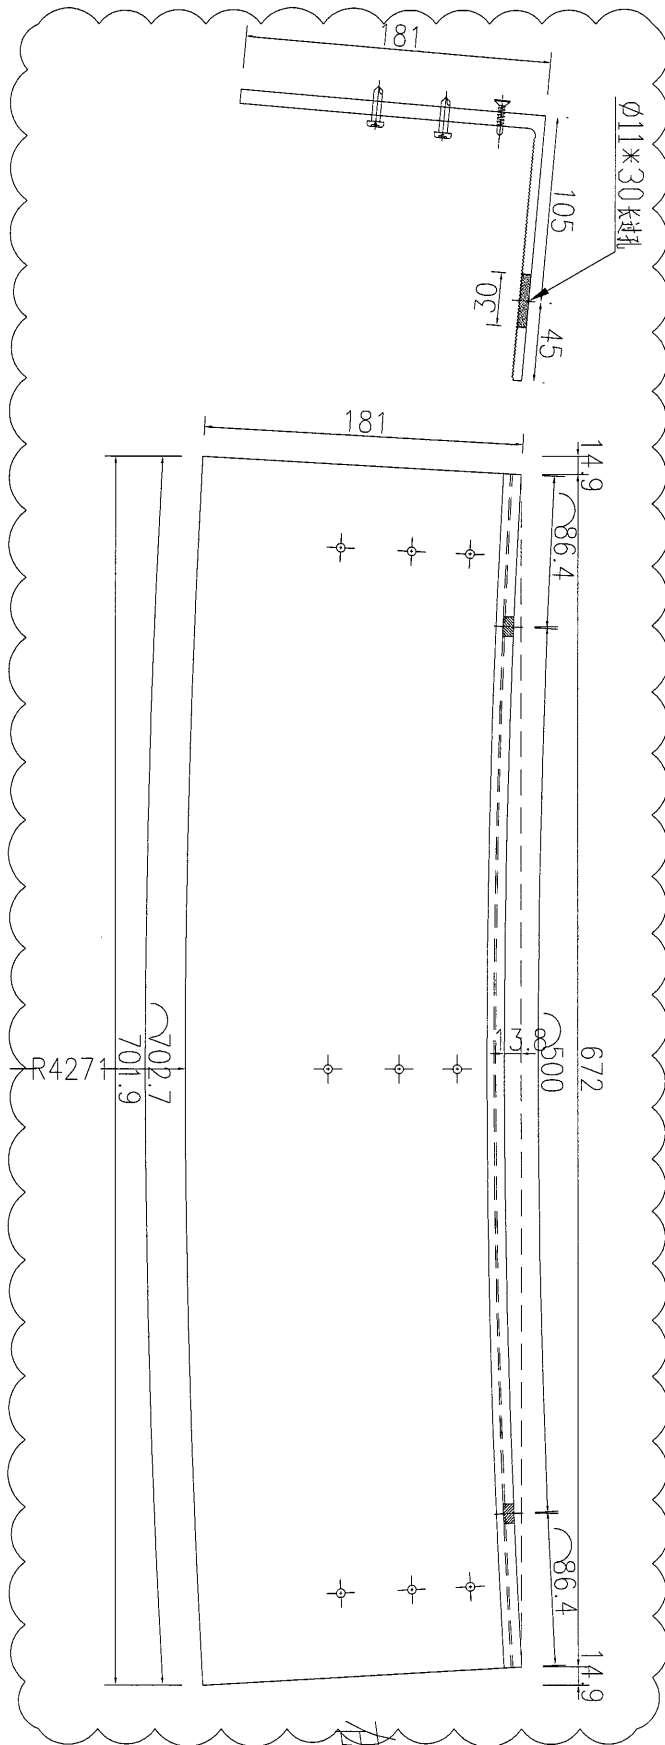

数量	备注
6	

名稱	鋁碼	制圖	吳祎瑜	2017.01.04	修改	A	
材料	X85396	復核			日期	2017.01.10	
顏色	MI L	批准			圖號	J835-HST-10c	





美特鋁質 有限公司
MIDI Aluminium Fabricator Ltd.

工程號 J-835 地盤 天晉平臺





注: 此型材用E16473圖號J835-WHL8进行加工

16

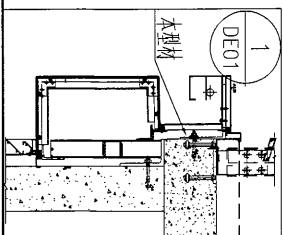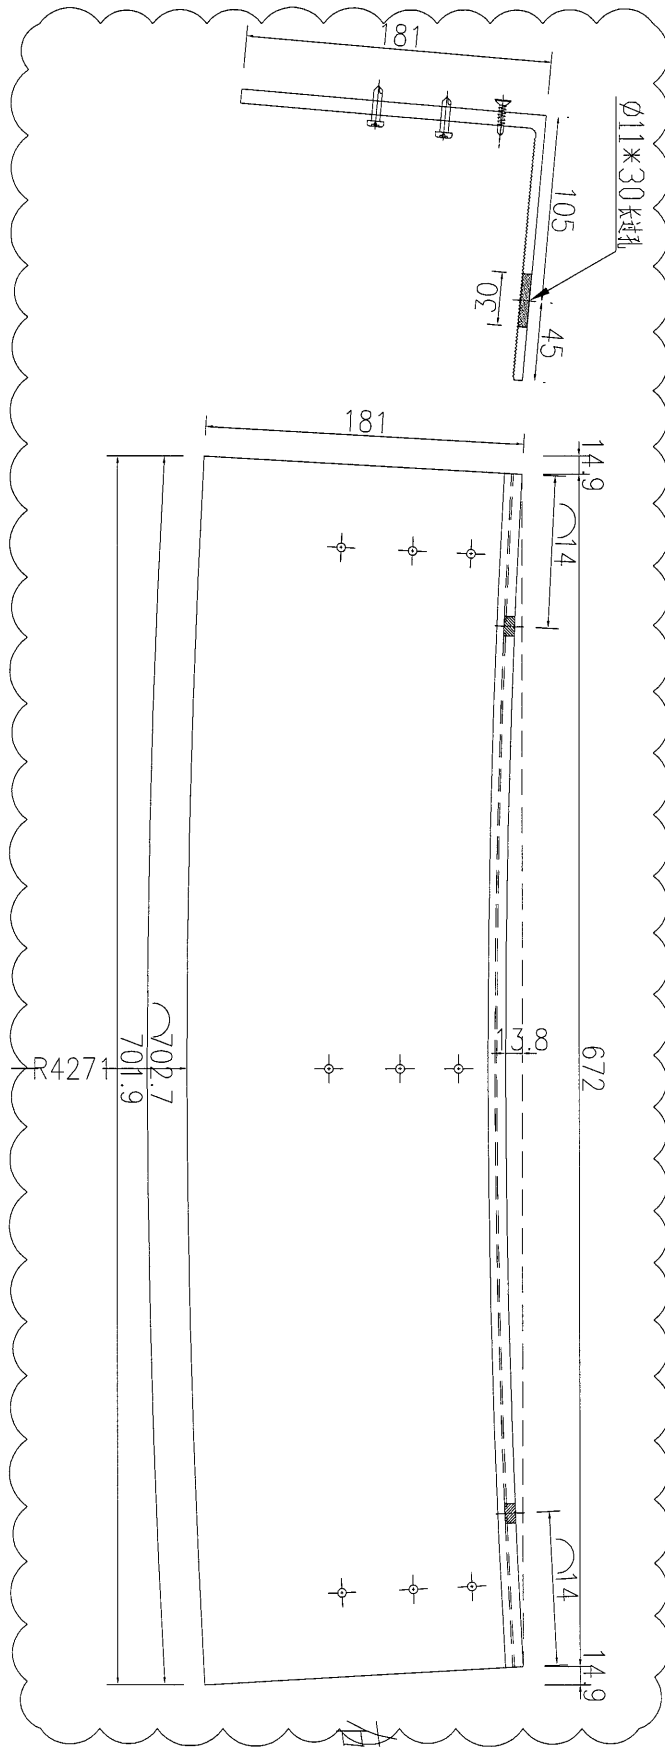

数量	备注
3	

名稱	鋁碼	制圖	吳祿瑜	2017.01.04	修改	A	
材料	X85396	復核			日期	2017.01.10	
顏色	MILL	批准			圖號	J835-HST-10C	

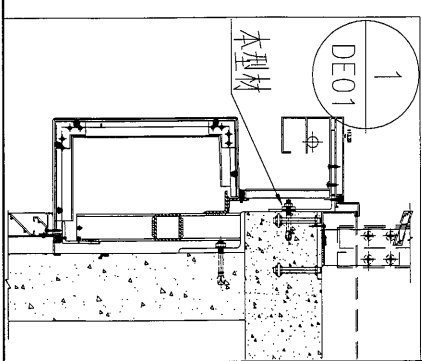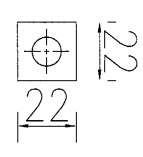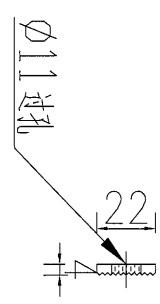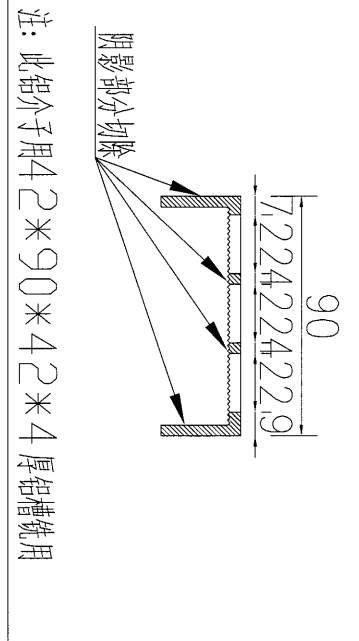




数量	备注
547	

名稱	22mm 鋁介子	制圖	吳禕瑜	2017.01.04	修改		
材料	X85035	復核			日期		
顏色	M111	批准			圖號	J835-AL-01	



工程號 J-835 地盤 天晉平臺


18

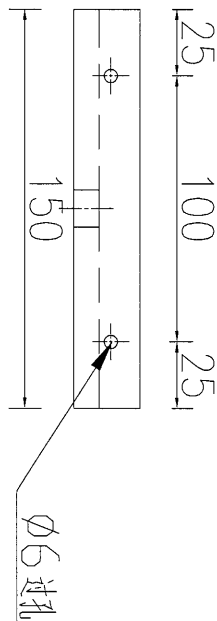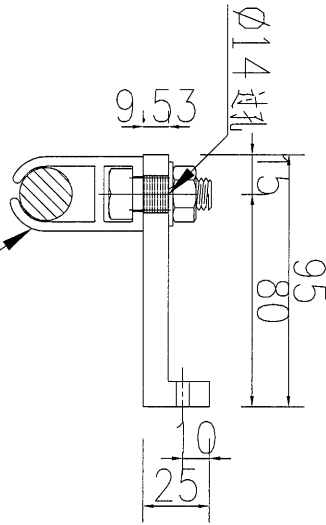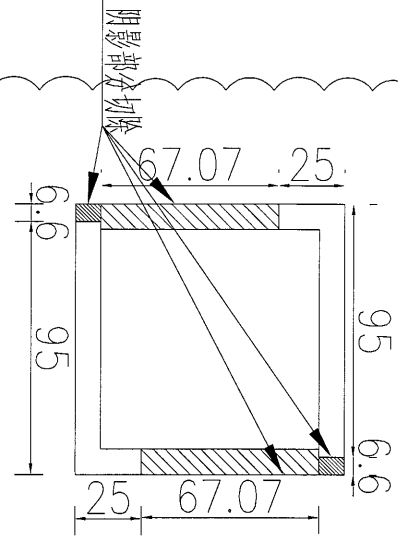

编号: J835-XC-01(厂装)

数量 298

备注

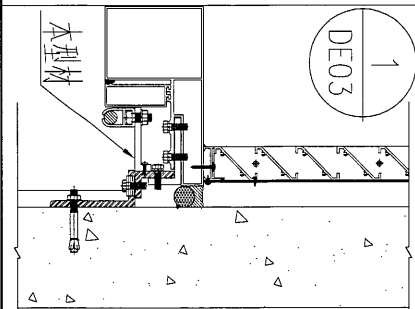




名稱	101.6*101.6*9.53mm厚方管	制圖	吳禕瑜	2017.01.04	修改	A
材料	T10000065	復核			日期	2017.01.10
顏色	PPG UCT39548XL-3 3Coats Silver	批准			圖號	J835-AL-02



美特鋁質 有限公司
MIDI Aluminium Fabricator Ltd.

19

工程號	J-835	地盤	天晉平臺
-----	-------	----	------

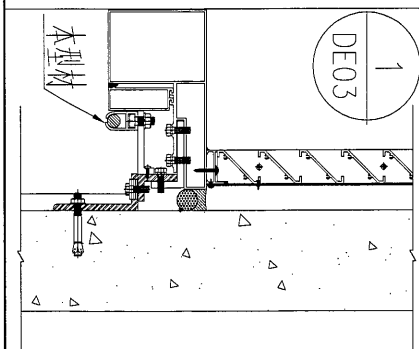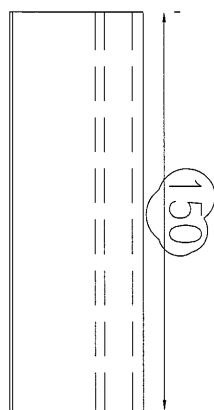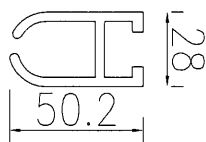


298	数量
	备注


名稱	鋁飾通	制圖	吳祎瑜	2017.01.04	修改	A	
材料	X85314	復核			日期	2017.01.10	
顏色	PPG UCT39548XL-3 3Coats Silver	批准			圖號	J835-XC-01	

 美特鋁質 有限公司
MIDI Aluminium Fabricator Ltd.


工程號 J-835 地盤 天晉平臺

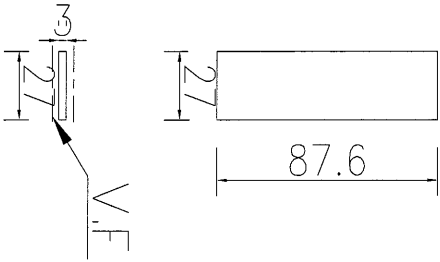


物料编号	J835-AL-05
数量	40
备注	

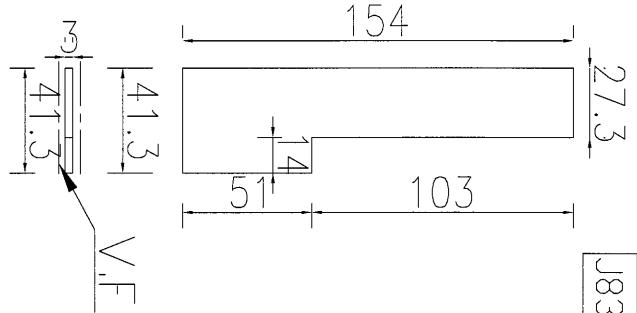

物料编号	J835-AL-03
数量	50
备注	

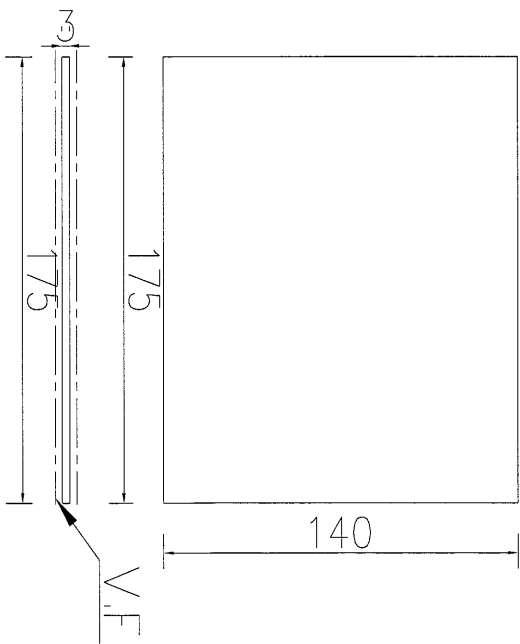

物料编号	J835-AL-12
数量	1
备注	

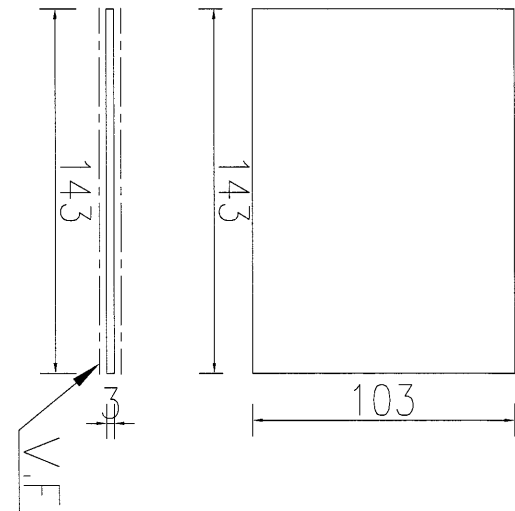



物料编号	J835-AL-04
数量	50
备注	


名稱	鋁	制圖	吳禕瑜	2017.01.04	修改	
材料	3mm厚鋁板	復核			日期	
顏色	PPG UCT39548XL-3 3Coats Silver	批准			圖號	J835-AL1

 美特鋁質 有限公司
MIDI Aluminium Fabricator Ltd.




工程號 J-835 地盤 天簷平臺

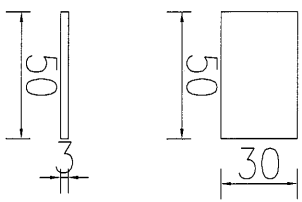	物料编号	J835-AL-09	数量	250	备注
	物料编号	J835-AL-06	数量	190	备注
	物料编号	J835-AL-07	数量	380	备注

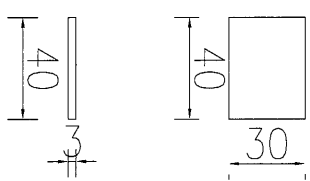	物料编号	J835-AL-10	数量	250	备注
	物料编号	J835-AL-11	数量	250	备注
	物料编号	J835-AL-08	数量	250	备注

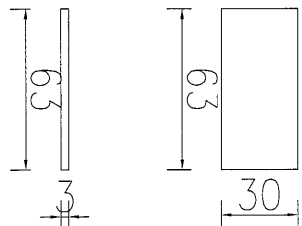

名稱	連接片	制圖	吳祿瑜	2017.01.04	修改	
材料	3mm厚鋁板	復核			日期	
顏色	PPG UCT39548XL-3 3Coats Silver	批准			圖號	J835-AL2

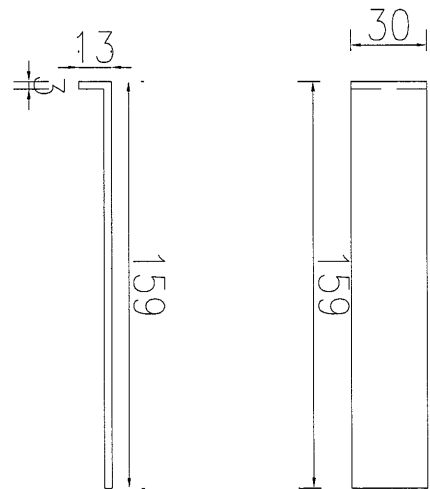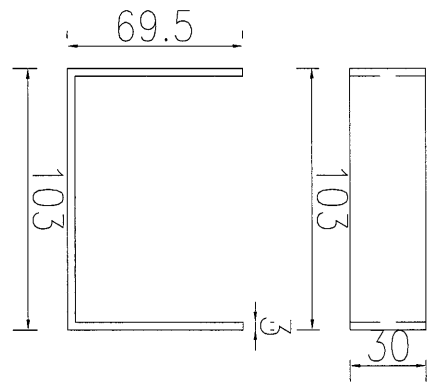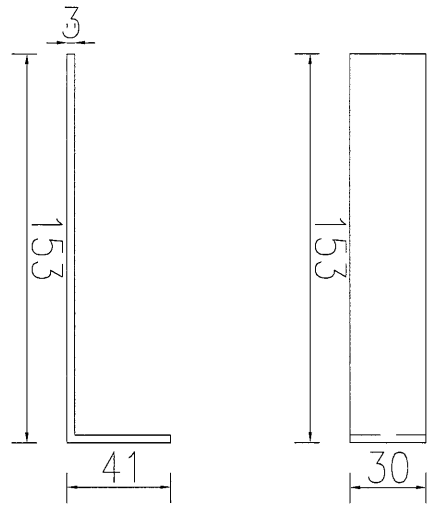


美特鋁質 有限公司
MIDI Aluminium Fabricator Ltd.

工程號	J-835	地盤	天晉平臺
-----	-------	----	------

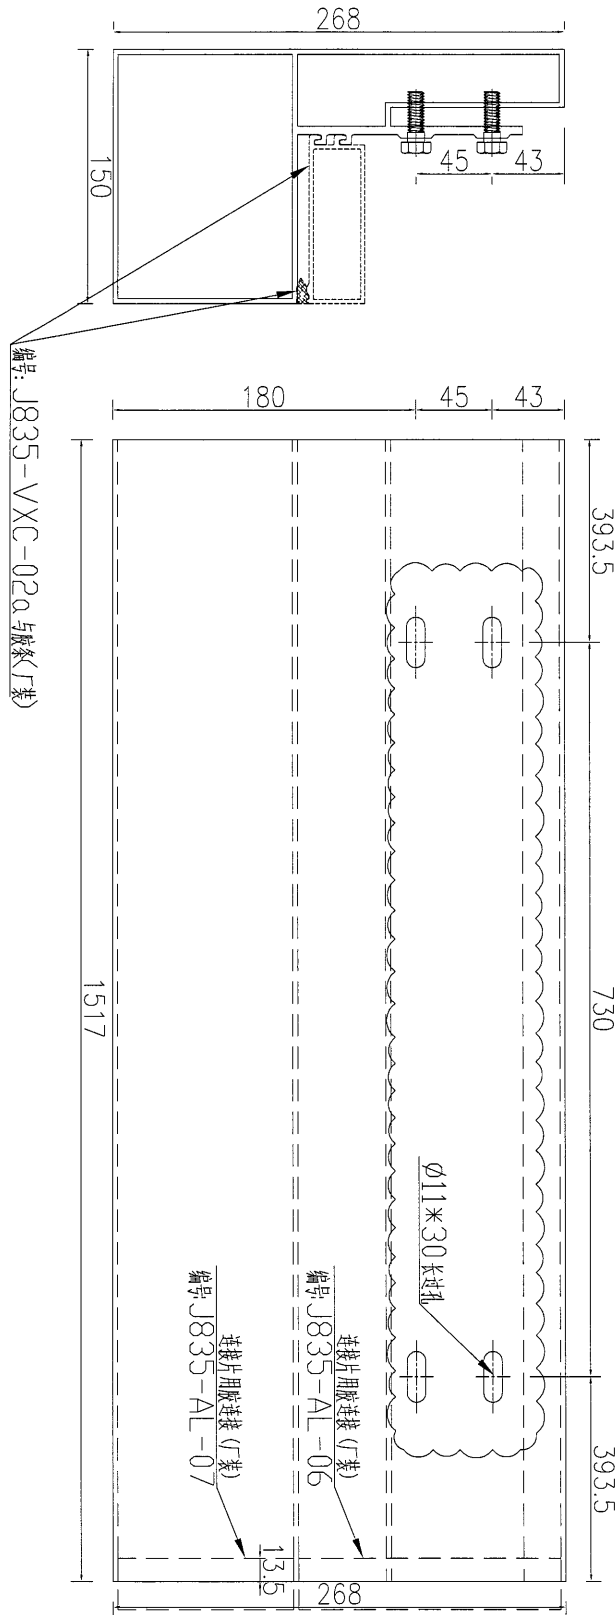

頂

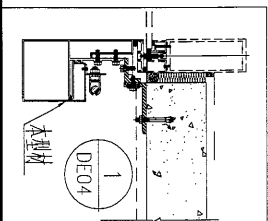


数量	45	备注	
----	----	----	--

名稱	鋁飾條	制圖	吳沛瑜	2017.01.04	修改	A	
材料	X85392	復核			日期	2017.01.10	
顏色	PPG UCT39548XL-3 3Coats Silver	批准			圖號	J835-VXC-01a	

美特鋁質 有限公司
MIDI Aluminium Fabricator Ltd.

工程號 J-835 地盤 天晉平臺

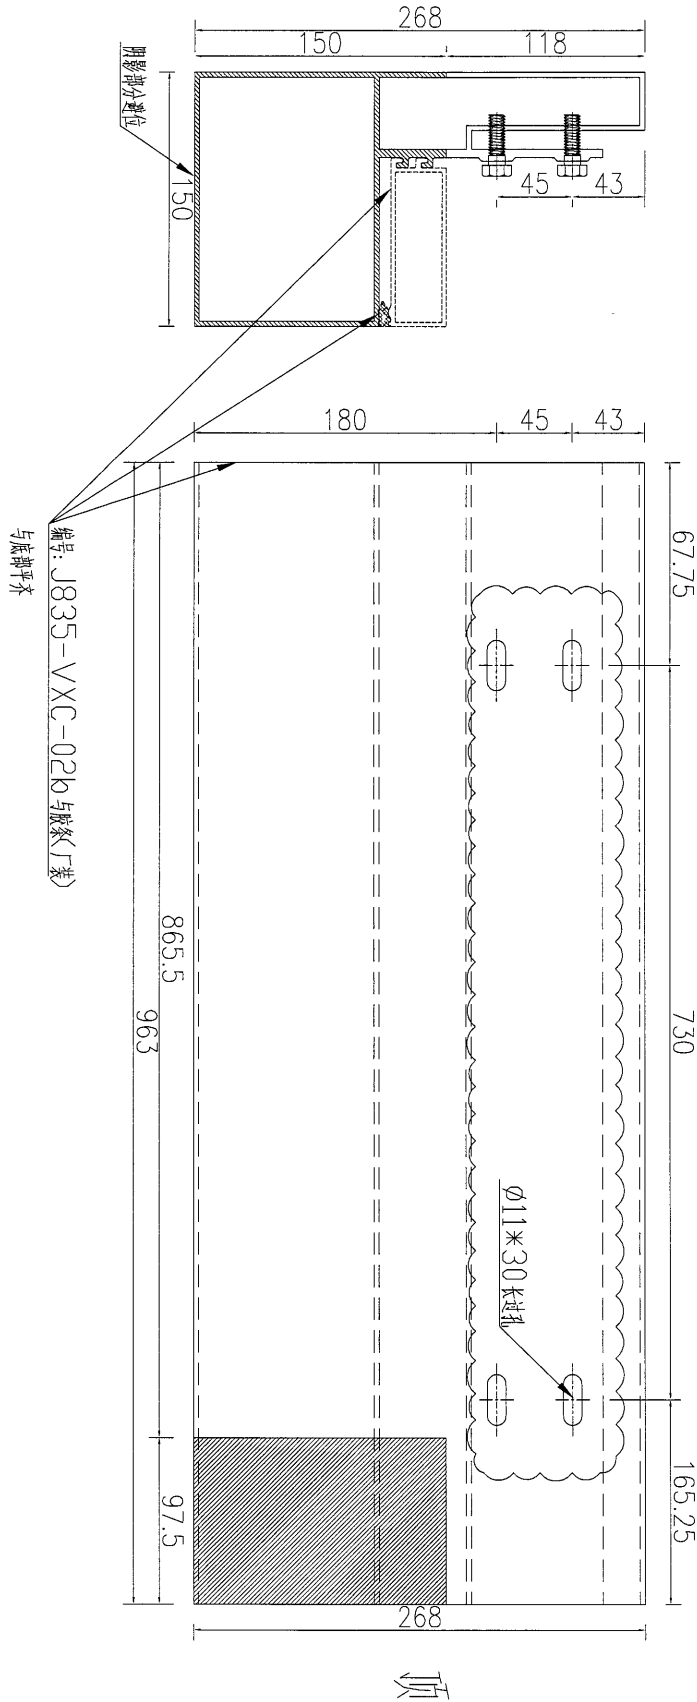



数量	15
备注	

名稱	鋁飾條	制圖	吳神瑜	2017.01.04	修改	A
材料	X85392	復核			日期	2017.01.10
顏色	PPG UCT39548XL-3 3Coats Silver	批准			圖號	J835-VXC-01b



美特鋁質 有限公司
MIDI Aluminium Fabricator Ltd.

工程號	J-835	地盤	天簷平臺
-----	-------	----	------

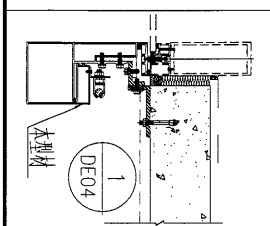
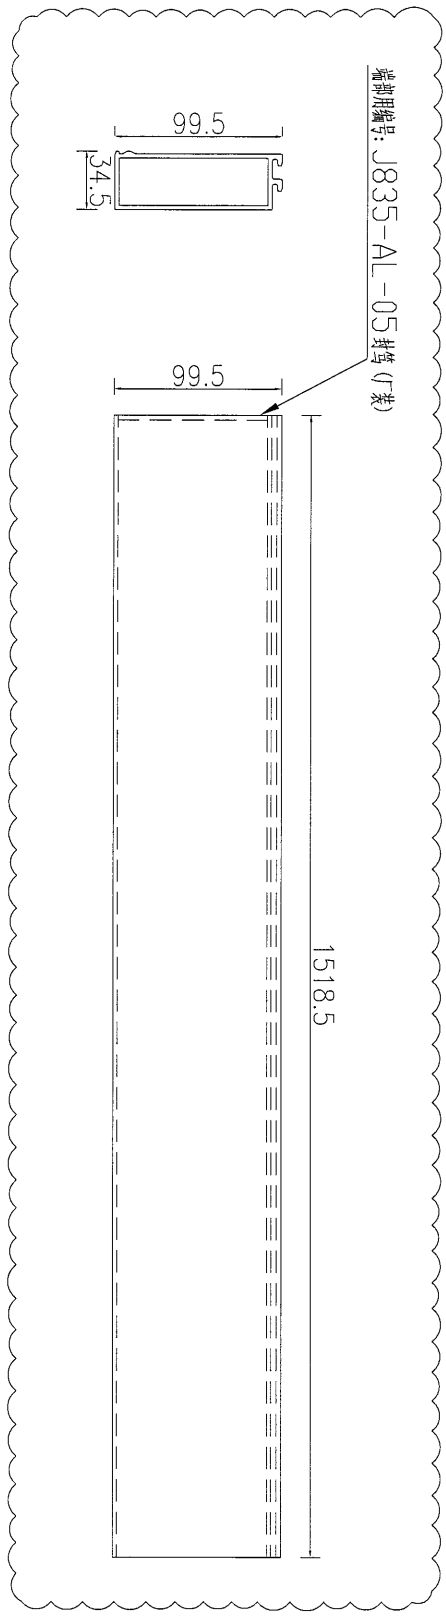


数量	16
备注	

名稱	鋁飾通	制圖	吳禕瑜	2017.01.04	修改	A	
材料	X85393	復核			日期	2017.01.10	
顏色	PPG UCT39548XL-3 3Coats Silver	批准			圖號	J835-VXC-02	


美特鋁質 有限公司
 MIDI Aluminium Fabricator Ltd.

工程號	J-835	地盤	天晉平臺
-----	-------	----	------

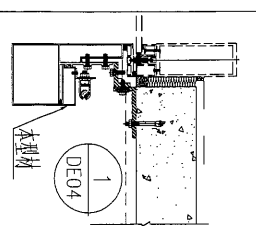
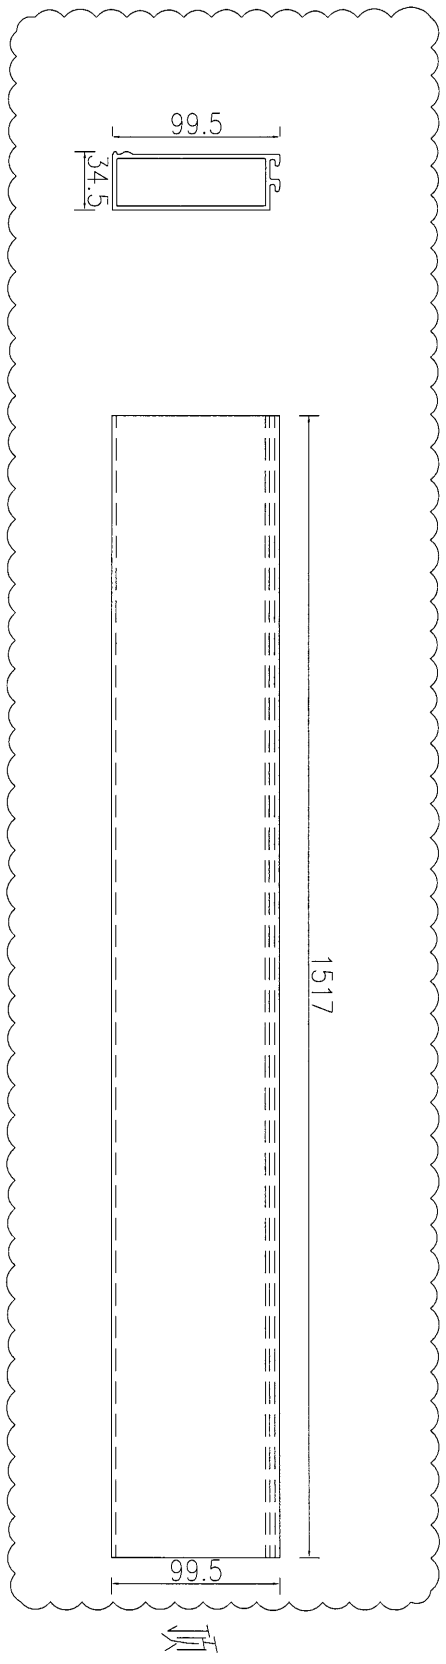


數量	48
备注	

名稱	鋁飾通	制圖	吳禕瑜	2017.01.04	修改	A		
材料	X85393	復核			日期	2017.01.10		
顏色	PPG UCT39548XL-3 3Coats Silver	批准			圖號	J835-VXC-02a		

美特鋁質有限公司
MIDI Aluminium Fabricator Ltd.

工程號 J-835 地盤 天晉平臺


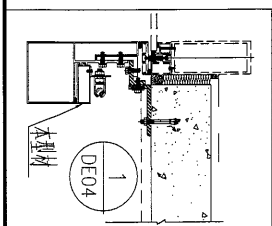
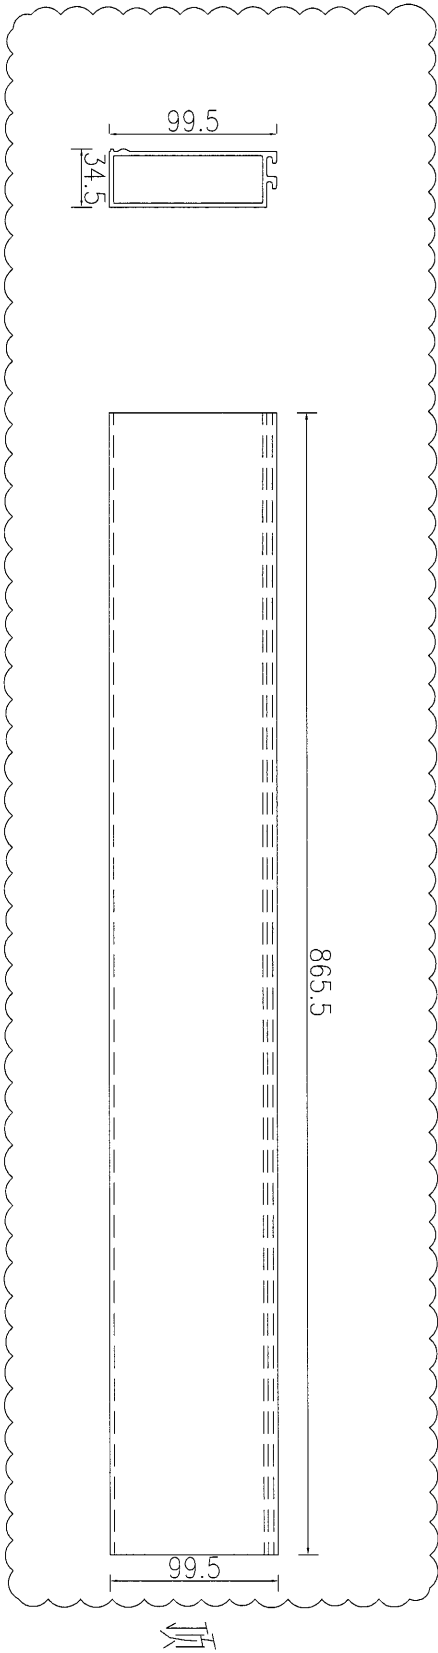


16	數量
	备注


名稱	鋁飾通	制圖	吳祿瑜	2017.01.04	修改	A	
材料	X85393	復核			日期	2017.01.10	
顏色	PPG UCT39548XL-3 3Coats Silver	批准			圖號	J835-VXC-02b	

美特鋁質 有限公司
MIDI Aluminium Fabricator Ltd.

工程號 J-835 地盤 天管平臺

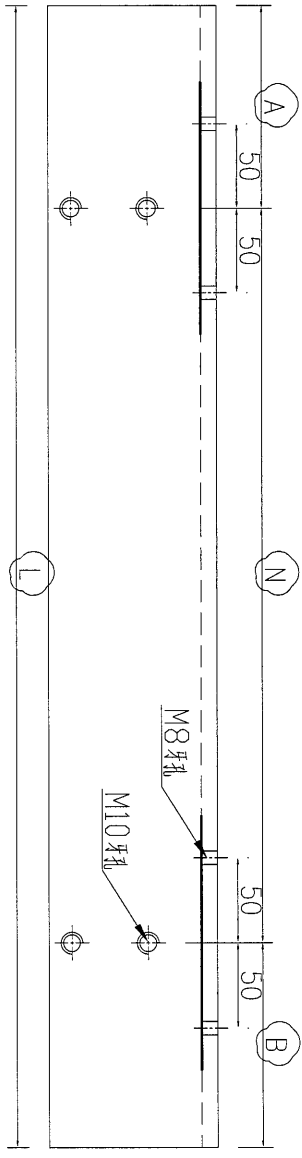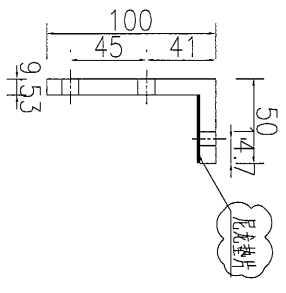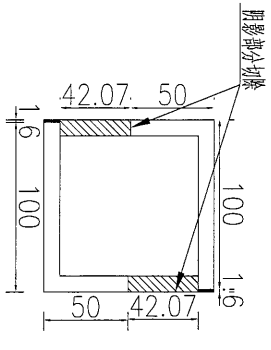

頂

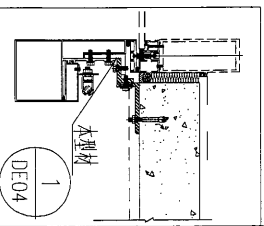


序號	物料編號	長度 (L)	A	N	B	數量
1	J835-VXC-03	1518.5	394.25	730	394.25	30
2	J835-VXC-03a	1517	393.5	730	393.5	90
3	J835-VXC-03b	963	67.75	730	165.25	30

名稱	101.6*101.6*9.53mm厚方管	制圖	吳祿瑜	2017.01.04	修改	A	
材料	T10000065	復核			日期	2017.01.10	
顏色	MILL	批准			圖號	J835-VXC-03	

美特鋁質 有限公司
MIDI Aluminium Fabricator Ltd.

工程號 J-835 地盤 天晉平臺


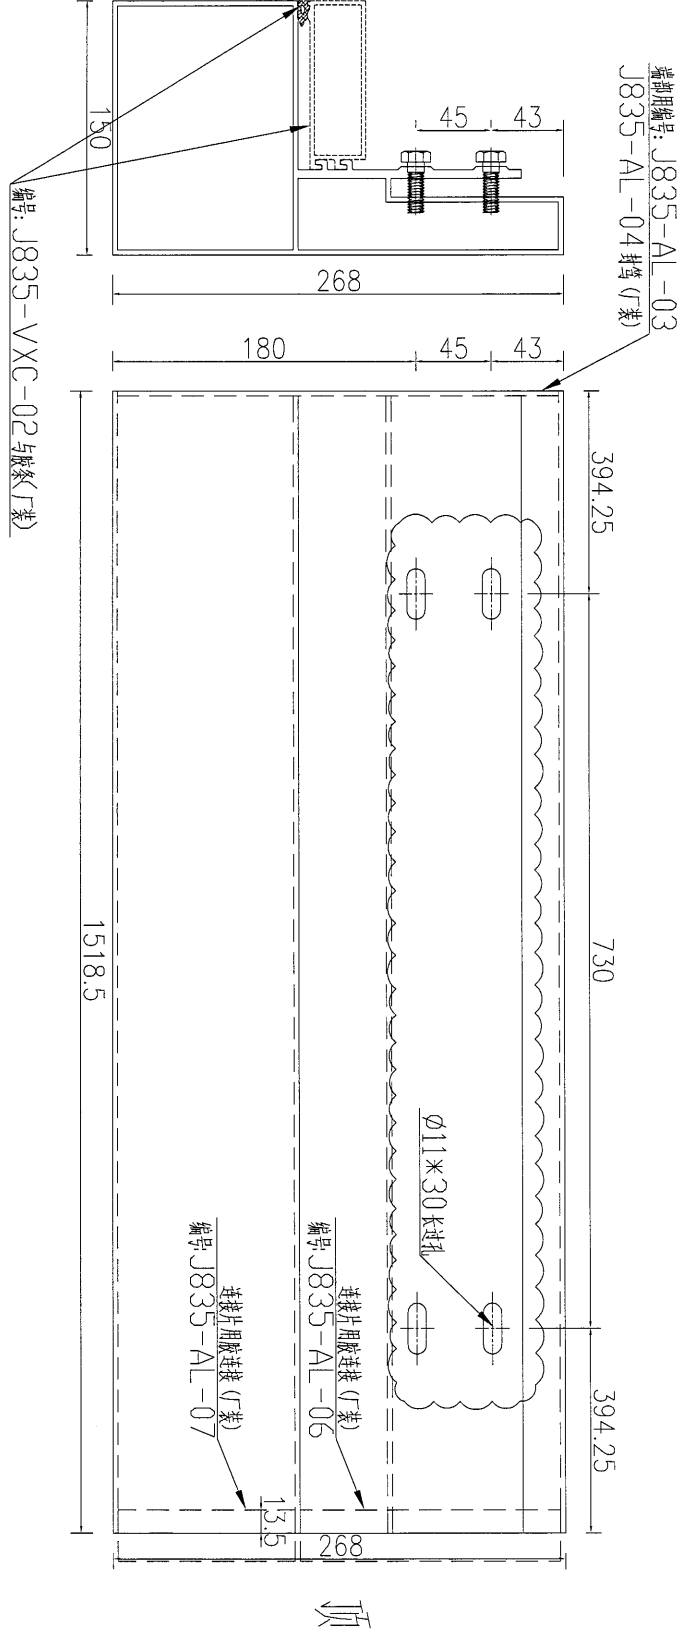


15	數量	備注
----	----	----

名稱	鋁飾條	制圖	吳祿瑜	2017.01.04	修改	A
材料	X85392	復核			日期	2017.01.10
顏色	PPG UCT39548XL-3 3Coats Silver	批准			圖號	J835-VXC-04

美特鋁質 有限公司
MIDI Aluminium Fabricator Ltd.

工程號	J-835	地盤	天晉平臺
-----	-------	----	------

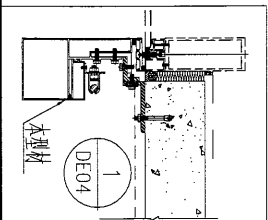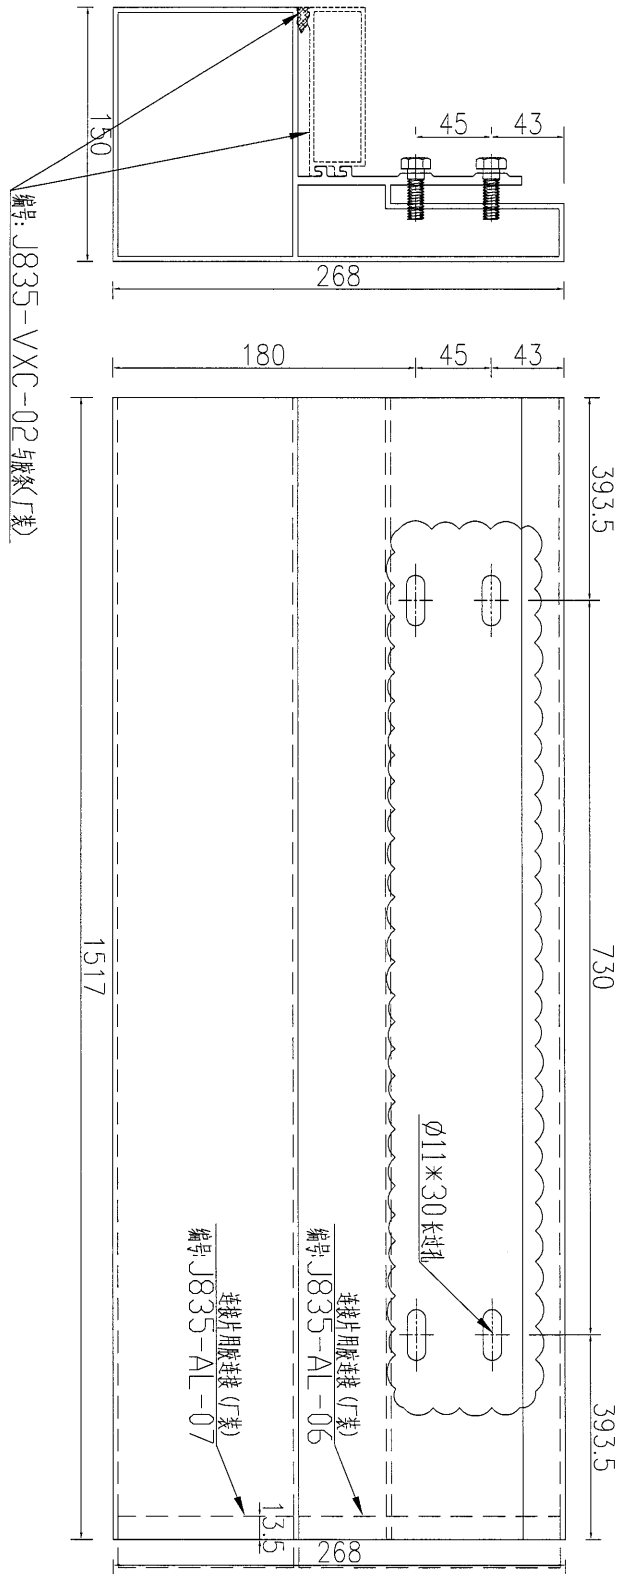


数量	45
备注	

名稱	鋁飾條	制圖	吳祥瑜	2017.01.04	修改	A	
材料	X85392	復核			日期	2017.01.10	
顏色	PPG UCT39548XL-3 3Coats Silver	批准			圖號	J835-VXC-04a	


美特鋁質有限公司
MIDI Aluminium Fabricator Ltd.

工程號	J-835	地盤	天晉平臺
-----	-------	----	------

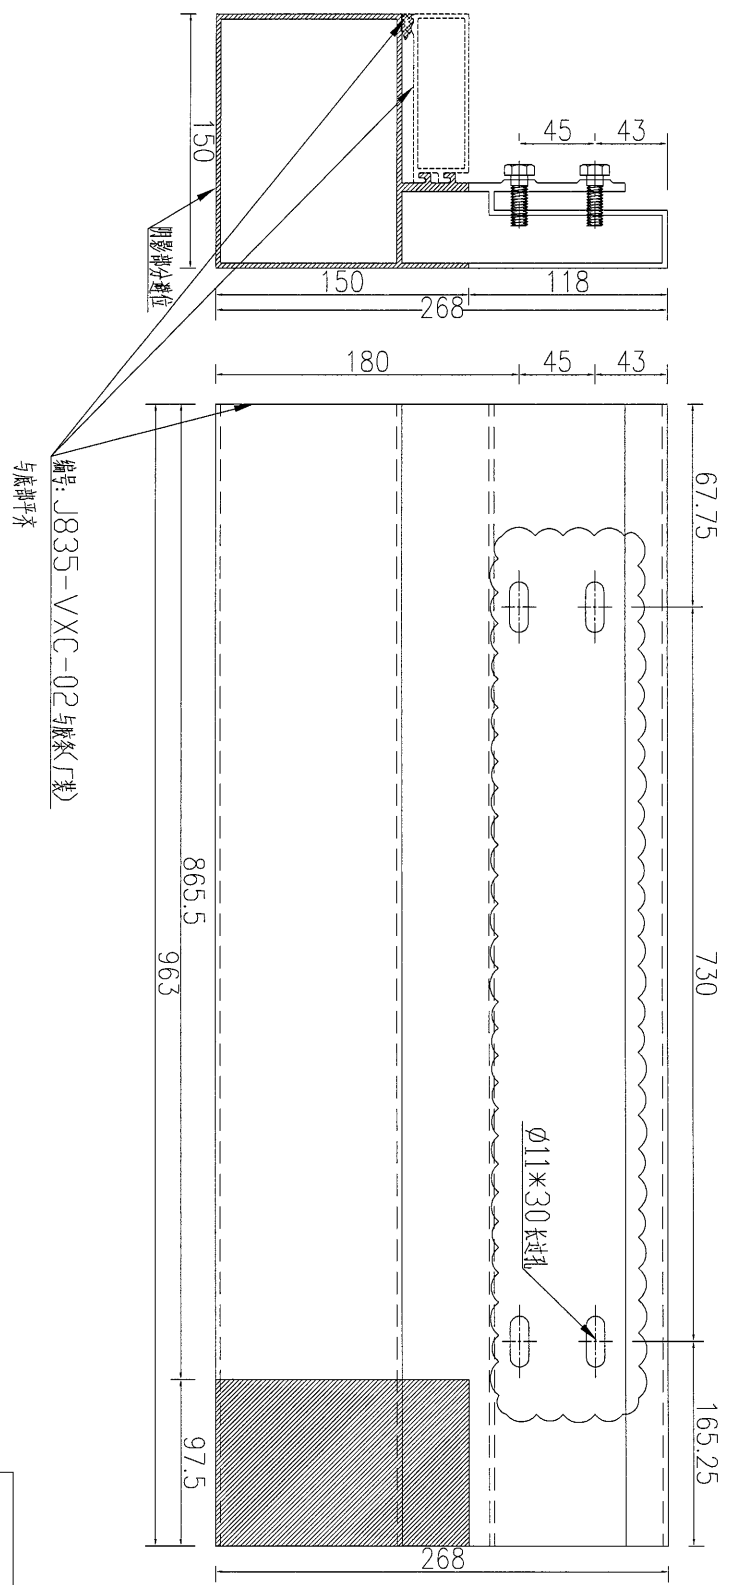

頂


15	數量
	备注

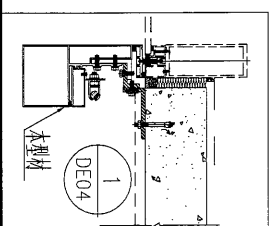


名稱	鋁飾條	制圖	吳禕瑜	2017.01.04	修改	A	
材料	X85392	復核			日期	2017.01.10	
顏色	PPG UCT39548XL-3 3Coats Silver	批准			圖號	J835-VXC-04b	

美特鋁質 有限公司
MIDI Aluminium Fabricator Ltd.

工程號	J-835	地盤	天晉平臺
-----	-------	----	------

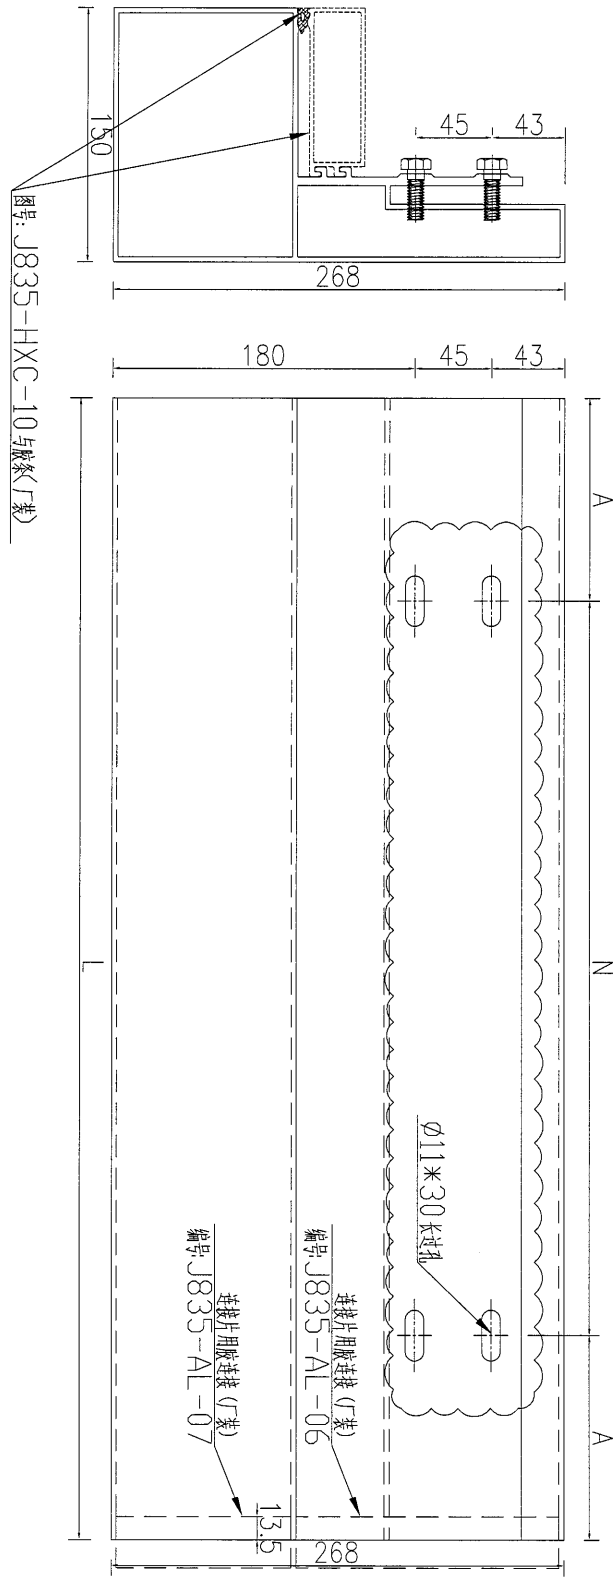



序號	物料編號	長度 (L)	A	N	B	數量
1	J835-HXC-01	1724.5	286.5	500*2	438	1
2	J835-HXC-02	1494.5	246	500*2	248.5	1
3	J835-HXC-03	1707.5	254	400*3	253.5	1
4	J835-HXC-04	1709	254.5	400*3	254.5	8
5	J835-HXC-05	1293	170	400*2	323	1
6	J835-HXC-06	1850.5	102	500*3	248.5	4
7	J835-HXC-07	1700.5	400.5	450*2	400	2

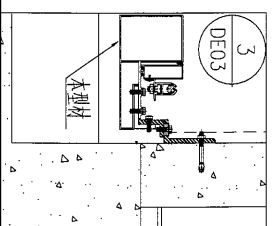

名稱	鋁飾條	制圖	吳禕瑜	2017.01.01	修改	A
材料	X85392	復核			日期	2017.01.10
顏色	PPG UCT39548XL-3 3Coats Silver	批准			圖號	J835-HXC-01

美特鋁質 有限公司
MIDI Aluminium Fabricator Ltd.

工程號 J-835 地盤 天晉平臺

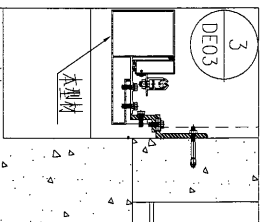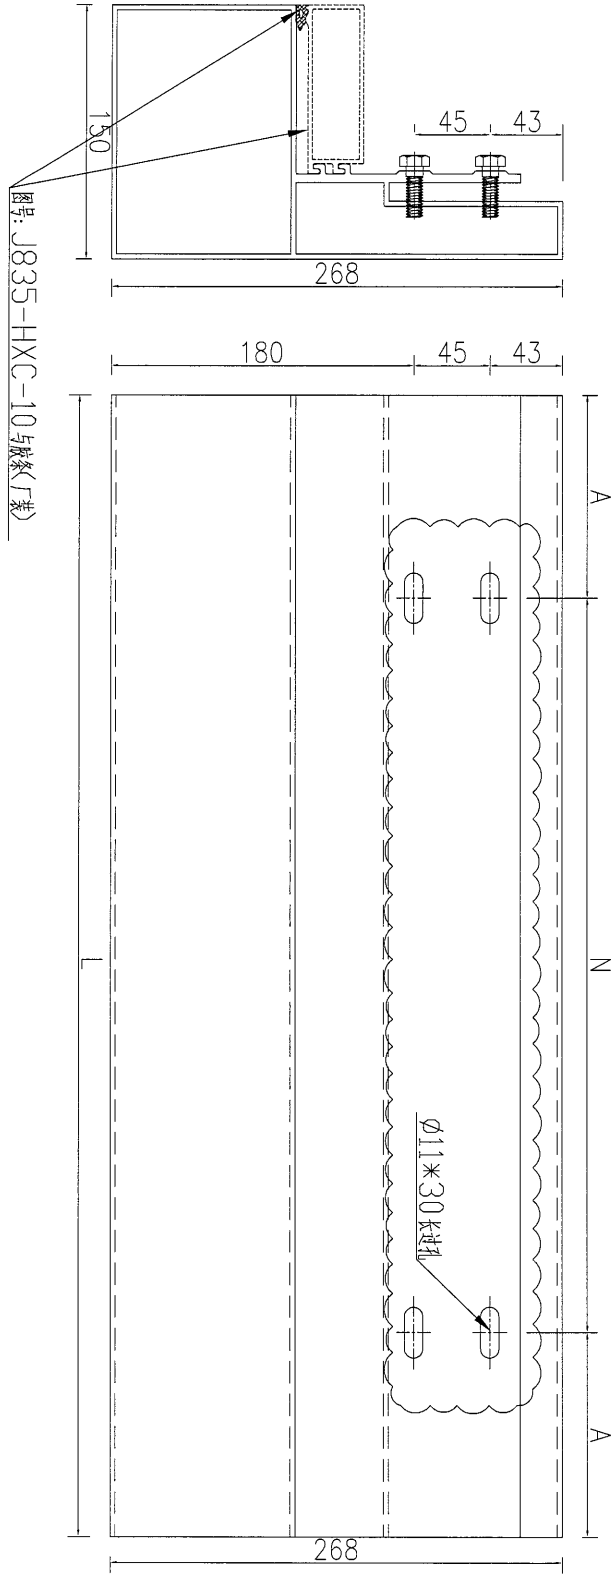



序號	物料編號	長度 (L)	A	N	B	數量
1	J835-HXC-02A	1494.5	248.5	500*2	246	1
2	J835-HXC-03A	1707.5	253.5	400*3	254	1
3	J835-HXC-06A	1850.5	248.5	500*3	102	4
4	J835-HXC-07A	1700.5	400	450*2	400.5	2

名稱	鋁飾條	制圖	吳禕瑜	2017.01.01	修改	A
材料	X85392	復核			日期	2017.01.10
顏色	PPG UCT39548XL-3 3Coats Silver	批准			圖號	J835-HXC-01A

美特鋁質 有限公司
MIDI Aluminium Fabricator Ltd.

工程號 J-835 地盤 天晉平臺

序號	物料編號	長度 (L)	A	N	B	數量
1	J835-HXC-01a	1877.5	439.5	500*2	438	1
2	J835-HXC-02a	1647.5	399	500*2	248.5	1
3	J835-HXC-03a	1860.5	407	400*3	253.5	1
4	J835-HXC-05a	1446	323	400*2	323	1
5	J835-HXC-06a	2003.5	255	500*3	248.5	1
6	J835-HXC-07a	1853.5	553.5	450*2	400	1

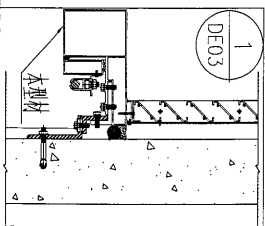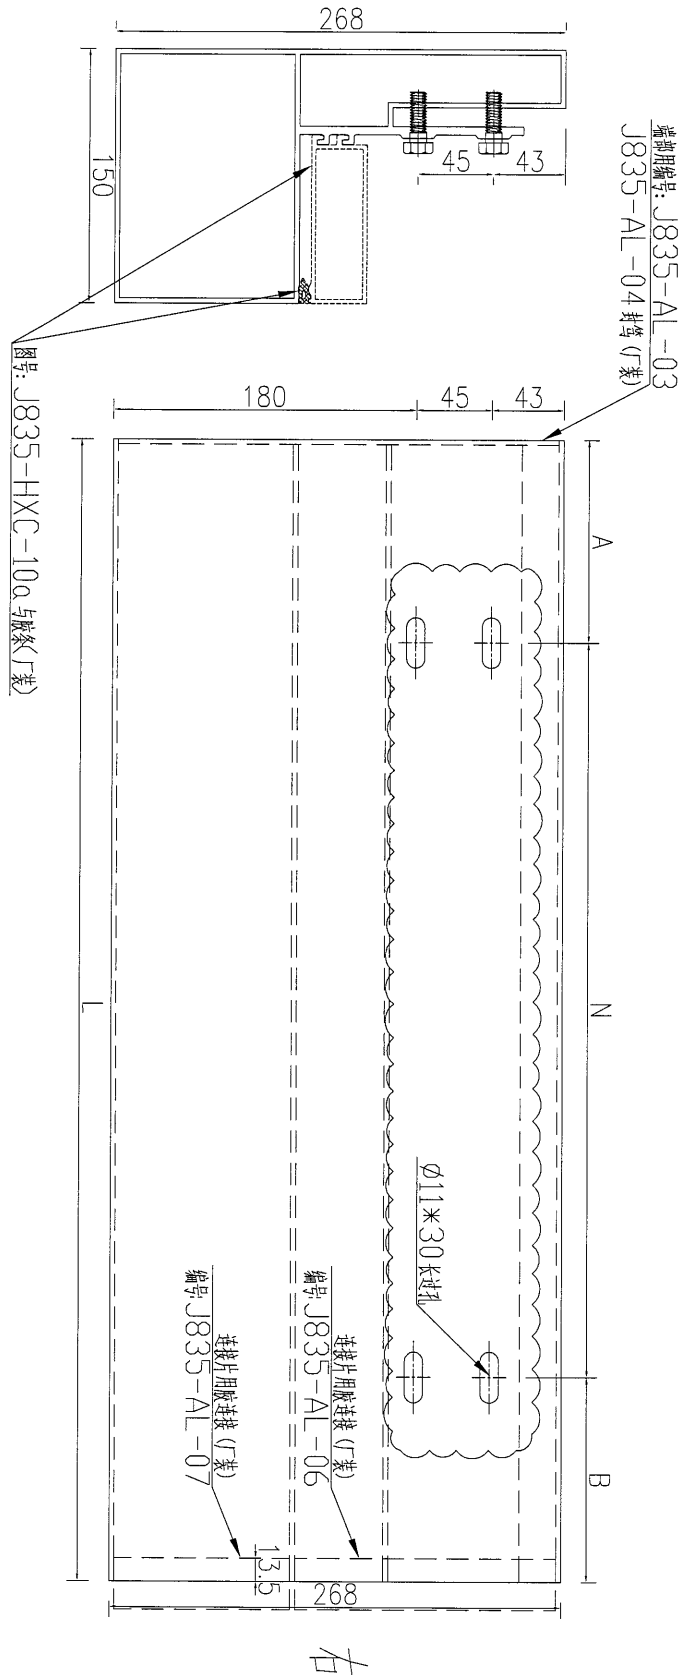


名稱	鋁飾條	制圖	吳祿瑜	2017.01.01	修改	A
材料	X85392	復核			日期	2017.01.10
顏色	PPG UCT39548XL-3 3Coats Silver	批准			圖號	J835-HXC-01a




美特鋁質 有限公司
MIDI Aluminium Fabricator Ltd.

工程號 J-835 地盤 天晉平臺

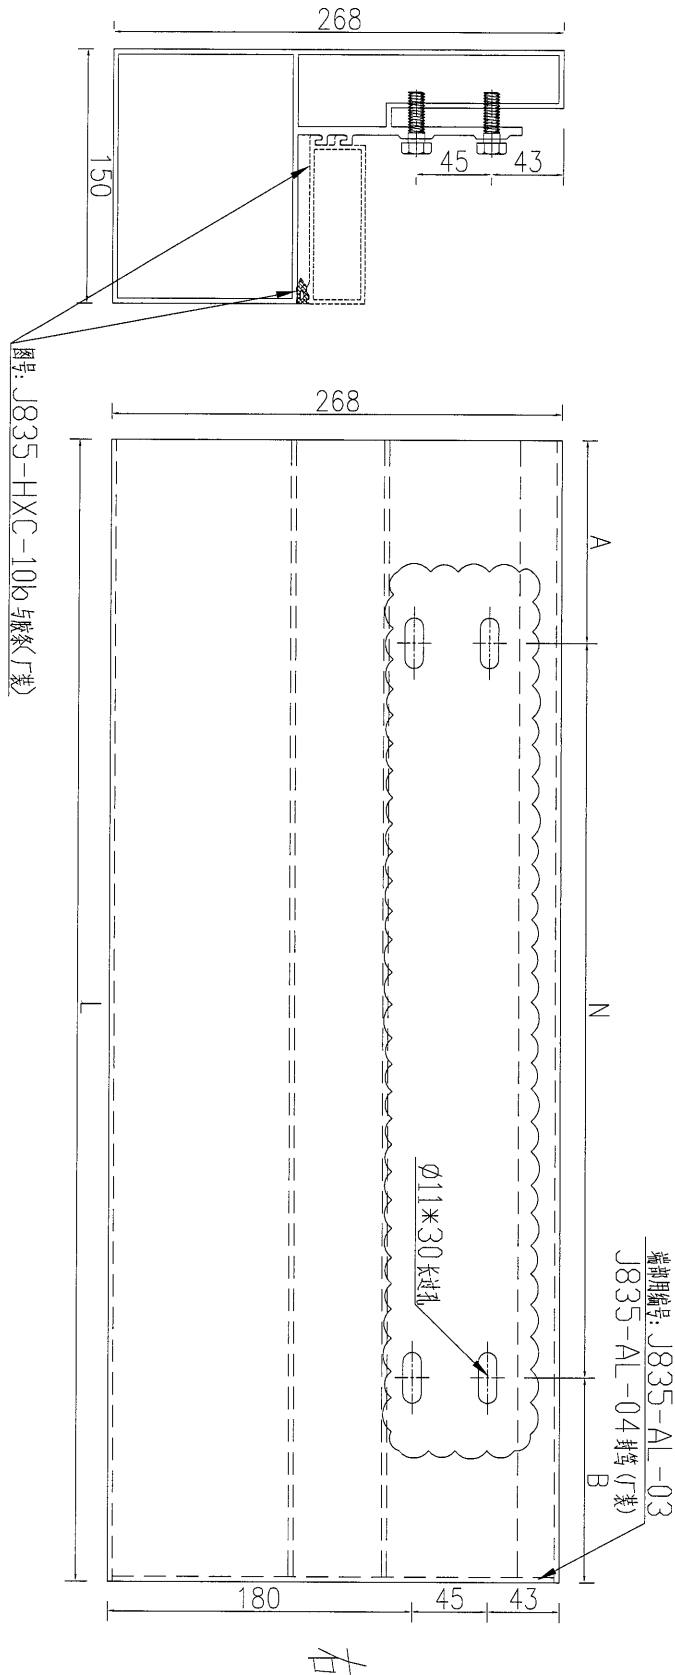



序號	物料編號	長度 (L)	A	N	B	數量
1	J835-HXC-02b	1647.5	248.5	500*2	399	1
2	J835-HXC-03b	1860.5	253.5	400*3	407	1
3	J835-HXC-06b	2003.5	248.5	500*3	255	1
4	J835-HXC-07b	1853.5	400	450*2	553.5	1

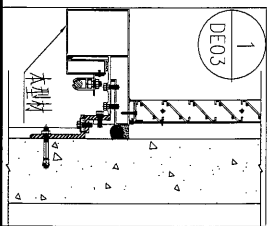

名稱	鋁飾條	制圖	吳沛瑜	2017.01.01	修改	A	
材料	X85392	復核			日期	2017.01.10	
顏色	PPG UCT39548XL-3 3Coats Silver	批准			圖號	J835-HXC-02b	

美特鋁質 有限公司
MIDI Aluminium Fabricator Ltd.

工程號	J-835	地盤	天晉平臺
-----	-------	----	------

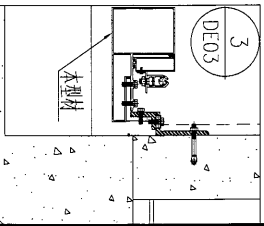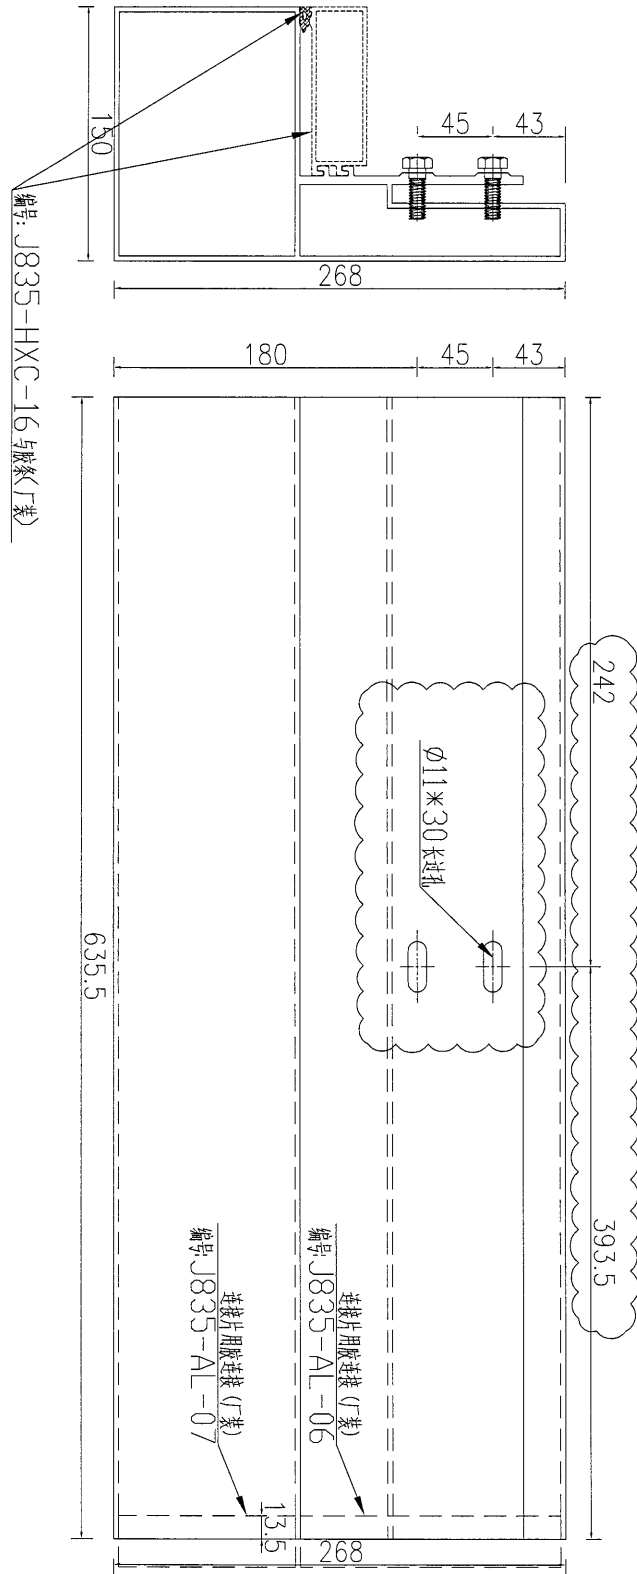


數量	1	备注
----	---	----

名稱	鋁飾條	制圖	吳沛瑜	2017.01.01	修改	A
材料	X85392	復核			日期	2017.01.10
顏色	PPG UCT39548XL-3 3Coats Silver	批准			圖號	J835-HXC-08


美特鋁質 有限公司
MIDI Aluminium Fabricator Ltd.

工程號 J-835 地盤 天晉平臺

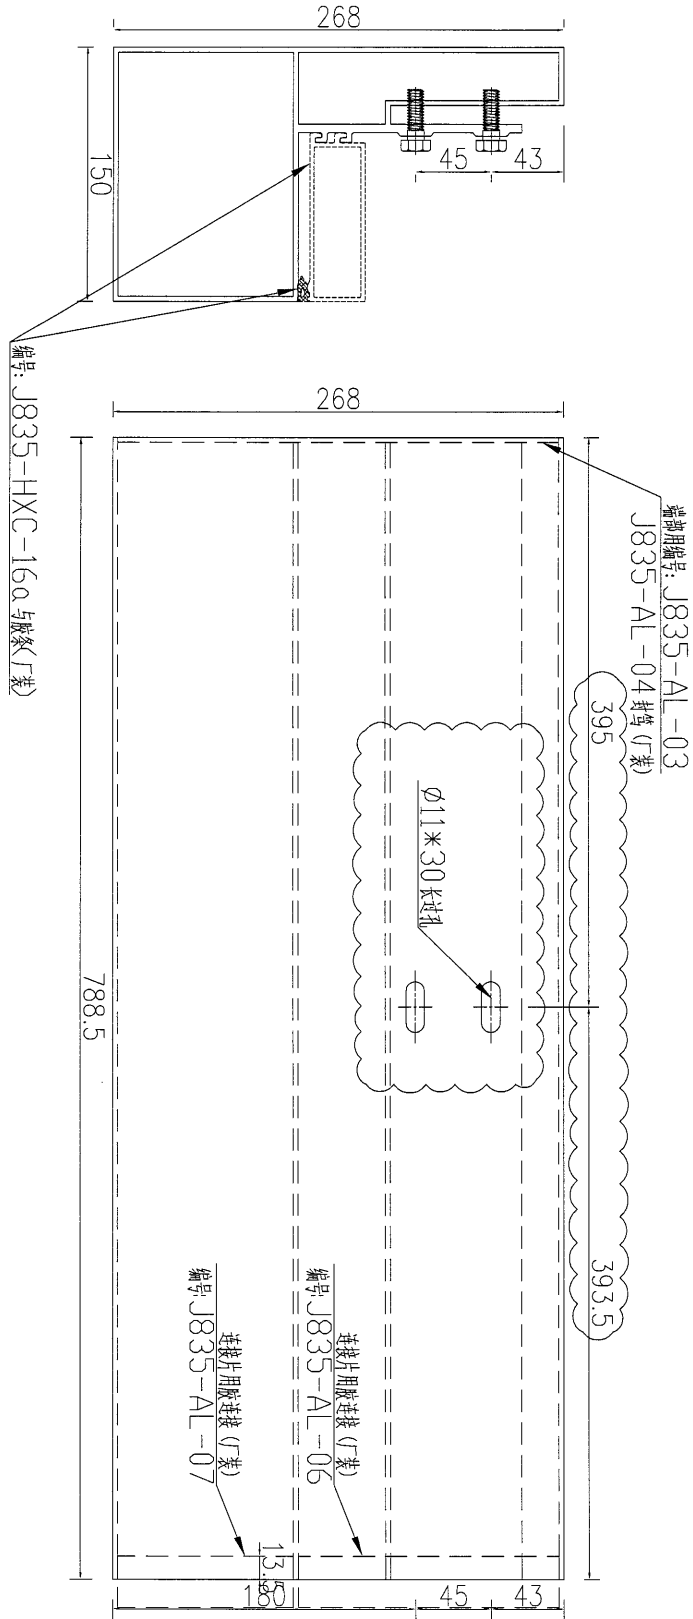

数量	1	备注
----	---	----



名稱	鋁飾條	制圖	吳沛瑜	2017.01.01	修改	A
材料	X85392	復核			日期	2017.01.10
顏色	PPG UCT39548XL-3 3Coats Silver	批准			圖號	J835-HXC-08a

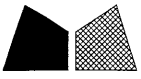

美特鋁質 有限公司
MIDI Aluminium Fabricator Ltd.

工程號 J-835 地盤 天晉平臺

序號	物料編號	長度 (L)	數量
1	J835-HXC-10	1494.5	2
2	J835-HXC-11	1707.5	2
3	J835-HXC-12	1709	8
4	J835-HXC-13	1292.5	1
5	J835-HXC-14	1850.5	4
6	J835-HXC-15	1700.5	2
7	J835-HXC-16	635.5	1

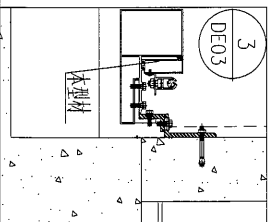
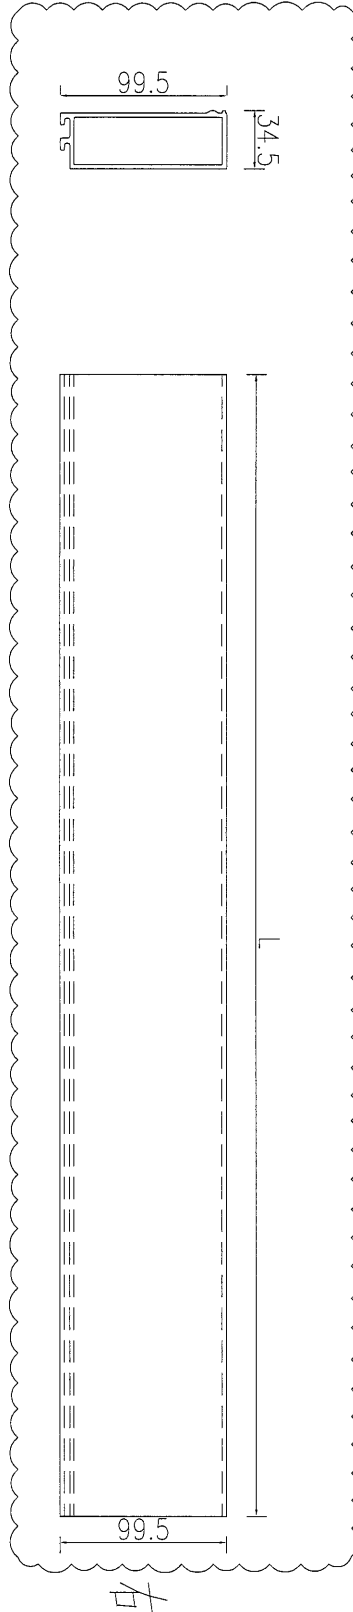


名稱	鋁飾通	制圖	吳禕瑜	2017.01.01	修改	A
材料	X85393	復核			日期	2017.01.10
顏色	PPG UCT39548XL-3 3Coats Silver	批准			圖號	J835-HXC-10

 美特鋁質 有限公司
MIDI Aluminium Fabricator Ltd.

工程號 J-835 地盤 天晉平臺

序號	物料編號	長度 (L)	數量
1	J835-HXC-10a	1647.5	1
2	J835-HXC-11a	1860.5	1
3	J835-HXC-13a	1445.5	1
4	J835-HXC-14a	2003.5	1
5	J835-HXC-15a	1853.5	1
6	J835-HXC-16a	788.5	1

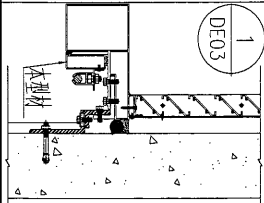
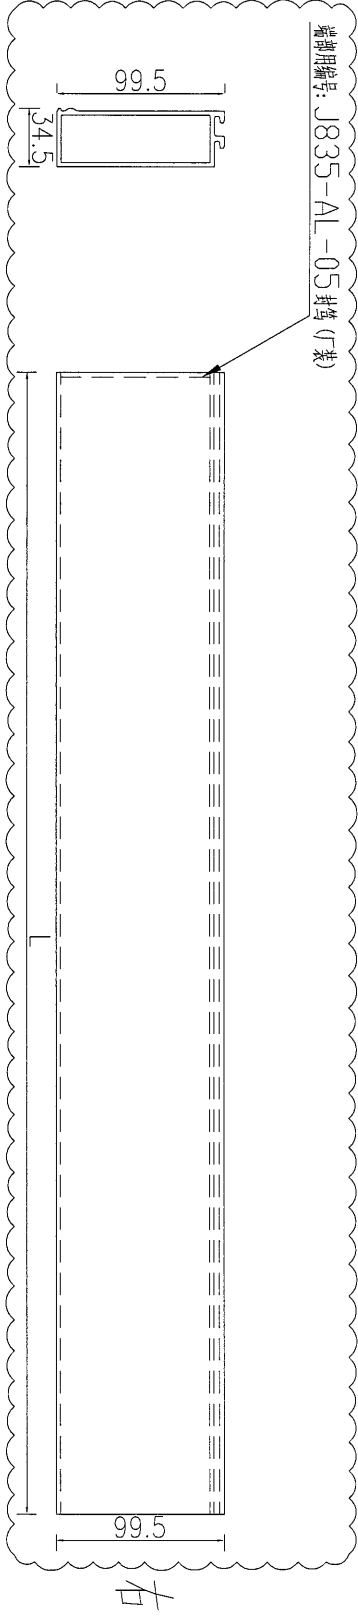


名稱	鋁飾通	制圖	吳禕瑜	2017.01.01	修改	A
材料	X85393	復核			日期	2017.01.10
顏色	PPG UCT39548XL-3 3Coats Silver	批准			圖號	J835-HXC-10a

 美特鋁質 有限公司
MIDI Aluminium Fabricator Ltd.

工程號 J-835 地盤 天晉平臺




序號	物料編號	長度 (L)	數量
1	J835-HXC-10b	1647.5	1
2	J835-HXC-11b	1860.5	1
3	J835-HXC-14b	2003.5	1
4	J835-HXC-15b	1853.5	1

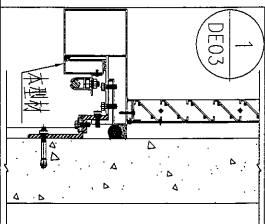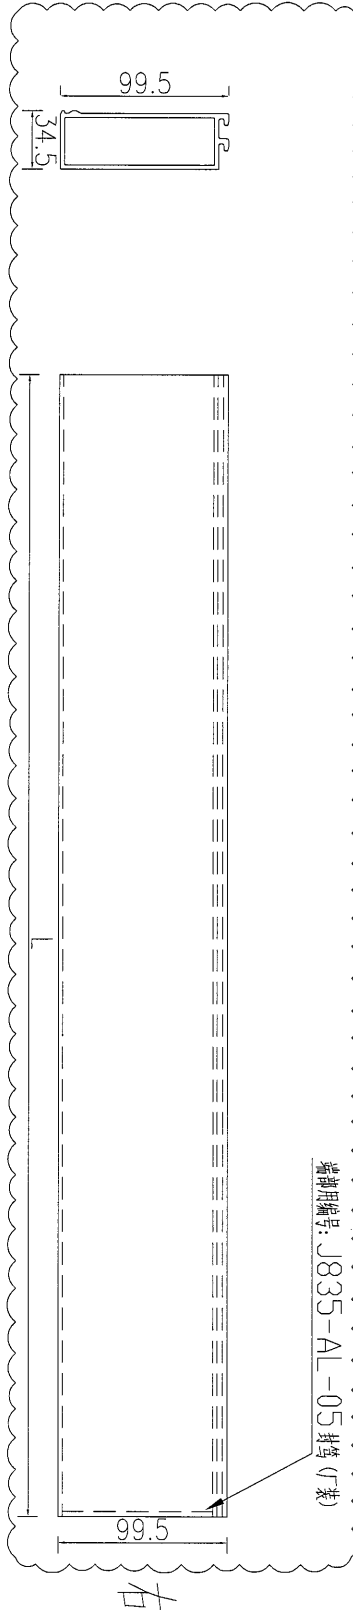

名稱	鋁飾通	制圖	吳祿瑜	2017.01.01	修改	A		
材料	X85393	復核			日期	2017.01.10		
顏色	PPG UCT39548XL-3 3Coats Silver	批准			圖號	J835-HXC-10b		


美特鋁質 有限公司
MIDI Aluminium Fabricator Ltd.

工程號 J-835 地盤 天晉平臺

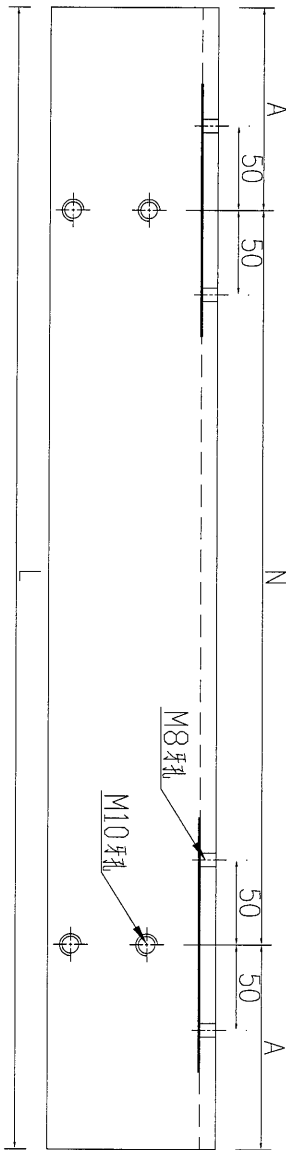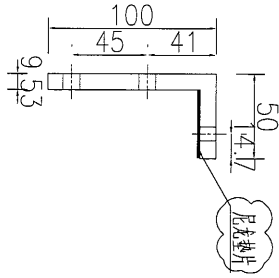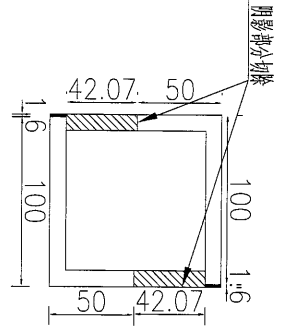

右

杆掃掃 J835-HXC-

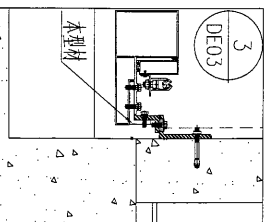

名稱	101.6*101.6*9.53mm厚方管	制圖	吳祿瑜	2017.01.04	修改	A		7A
材料	T10000065	復核			日期	2017.01.10		
顏色	MILL	批准			圖號	J835-HXC-17		

✓


美特鋁質 有限公司
 MIDI Aluminium Fabricator Ltd.

工程號 J-835 地盤 天晉平臺




序號	物料編號	長度 (L)	A	N	B	數量
1	J835-HXC-17	1724.5	286.5	500*2	438	1
2	J835-HXC-18	1494.5	246	500*2	248.5	1
3	J835-HXC-19	1707.5	254	400*3	253.5	1
4	J835-HXC-20	1709	254.5	400*3	254.5	8
5	J835-HXC-21	1292.5	170	400*2	323	1
6	J835-HXC-22	1850.5	102	500*3	248.5	4
7	J835-HXC-23	1700.5	400.5	450*2	400	2
8						
9	J835-HXC-18A	1494.5	248.5	500*2	246	1
10	J835-HXC-19A	1707.5	253.5	400*3	254	1
11	J835-HXC-22A	1850.5	248.5	500*3	102	4
12	J835-HXC-23A	1700.5	400	450*2	400.5	2
13						
14	J835-HXC-17a	1877.5	439.5	500*2	438	1
15	J835-HXC-18a	1647.5	399	500*2	248.5	1
16	J835-HXC-19a	1860.5	407	400*3	253.5	1
17	J835-HXC-21a	1445.5	323	400*2	323	1
18	J835-HXC-22a	2003.5	255	500*3	248.5	1
19	J835-HXC-23a	1853.5	553.5	450*2	400	1
20						
21	J835-HXC-18b	1647.5	248.5	500*2	399	1
22	J835-HXC-19b	1860.5	253.5	400*3	407	1
23	J835-HXC-22b	2003.5	248.5	500*3	255	1
24	J835-HXC-23b	1853.5	400	450*2	553.5	1

名稱	101.6*101.6*9.53mm厚方管	制圖	吳禕瑜	2017.01.04	修改	A
材料		復核			日期	2017.01.10
顏色		批准			圖號	J835-HXC-17A


美特鋁質 有限公司
MIDI Aluminium Fabricator Ltd.

工程號 J-835 地盤 天晉平臺

序號	物料編號	長度 (L)	A	B	數量
1	J835-HXC-24	635.5	242	393.5	1
2	J835-HXC-24a	788.5	395	393.5	1

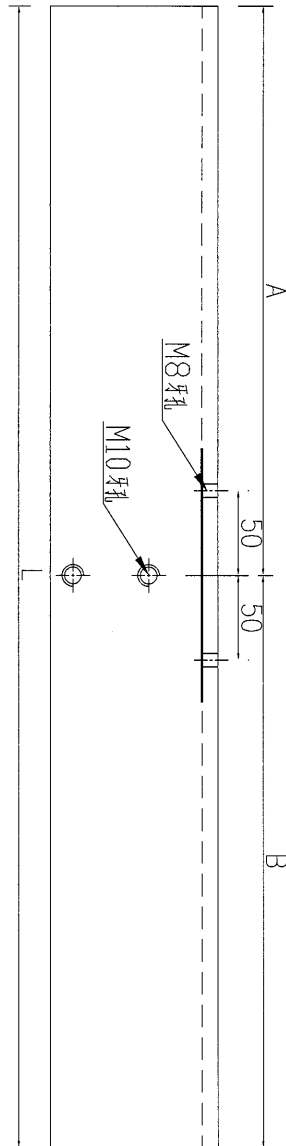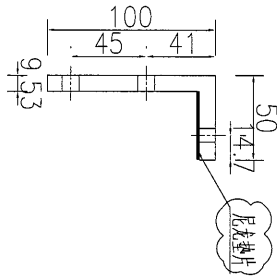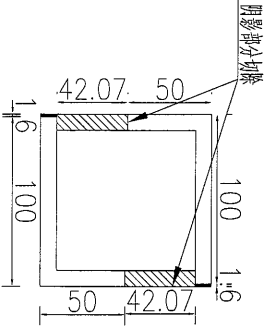

右

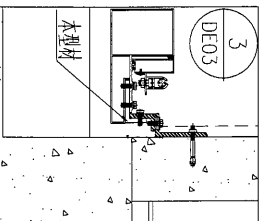


名稱	101.6*101.6*9.53mm厚方管	制圖	吳禕瑜	2017.01.04	修改	A	
材料	T10000065	復核			日期	2017.01.10	
顏色	MILL	批准			圖號	J835-HXC-24	


美特鋁質 有限公司
MIDI Aluminium Fabricator Ltd.

工程號 J-835 地盤 天管平臺

注: 此型材用E16473圖號J835-WHL13进行加工

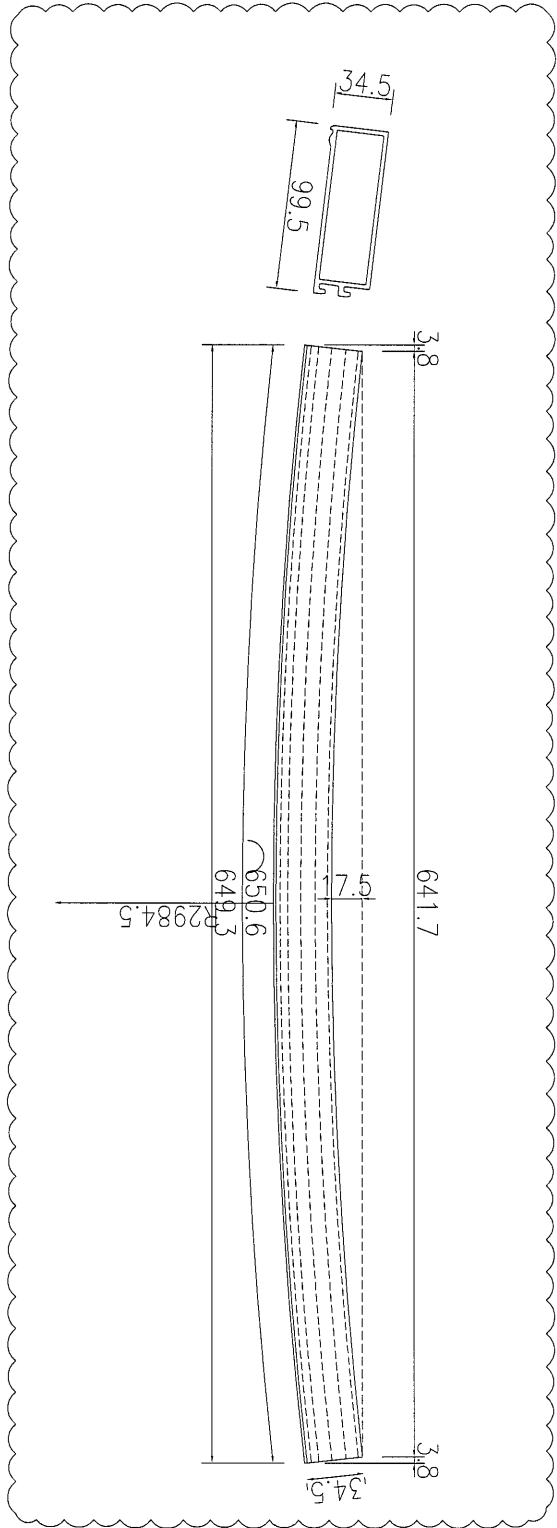

右

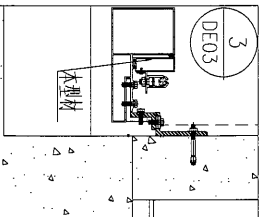


数量	1	备注
----	---	----

名稱	鋁飾通	制圖	吳禕瑜	2017.01.01	修改	A
材料	X85393	復核			日期	2017.01.10
顏色	PPG UCT39548XL-3 3Coats Silver	批准			圖號	J835-HXC-26


美特鋁質 有限公司
MIDI Aluminium Fabricator Ltd.

工程號 J-835 地盤 天晉平臺

注: 此型材用E16473圖號J835-WHL13进行加工

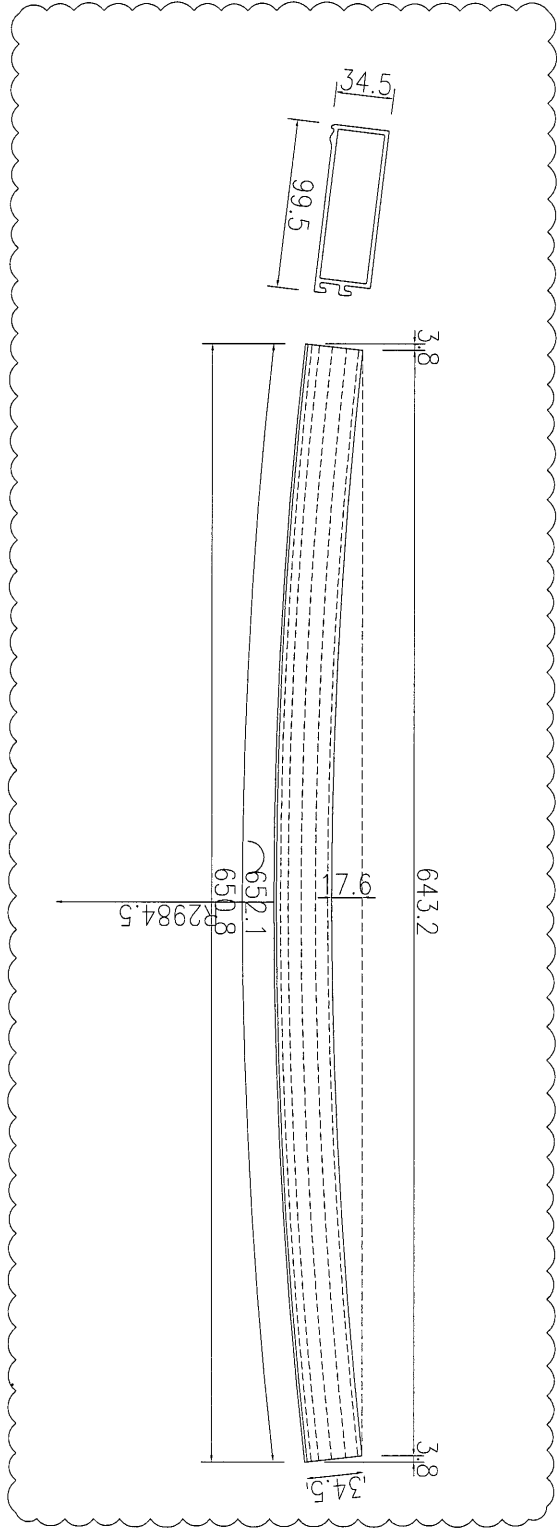

右

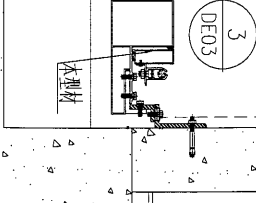


数量	4	备注
----	---	----

名稱	鋁飾通	制圖	吳禕瑜	2017.01.01	修改	A
材料	X85393	復核			日期	2017.01.10
顏色	PPG UCT39548XL-3 3Coats Silver	批准			圖號	J835-HXC-26a

美特鋁質 有限公司
MIDI Aluminium Fabricator Ltd.


工程號 J-835 地盤 天晉平臺

注: 此型材用E16473圖號J835-WHL13进行加工

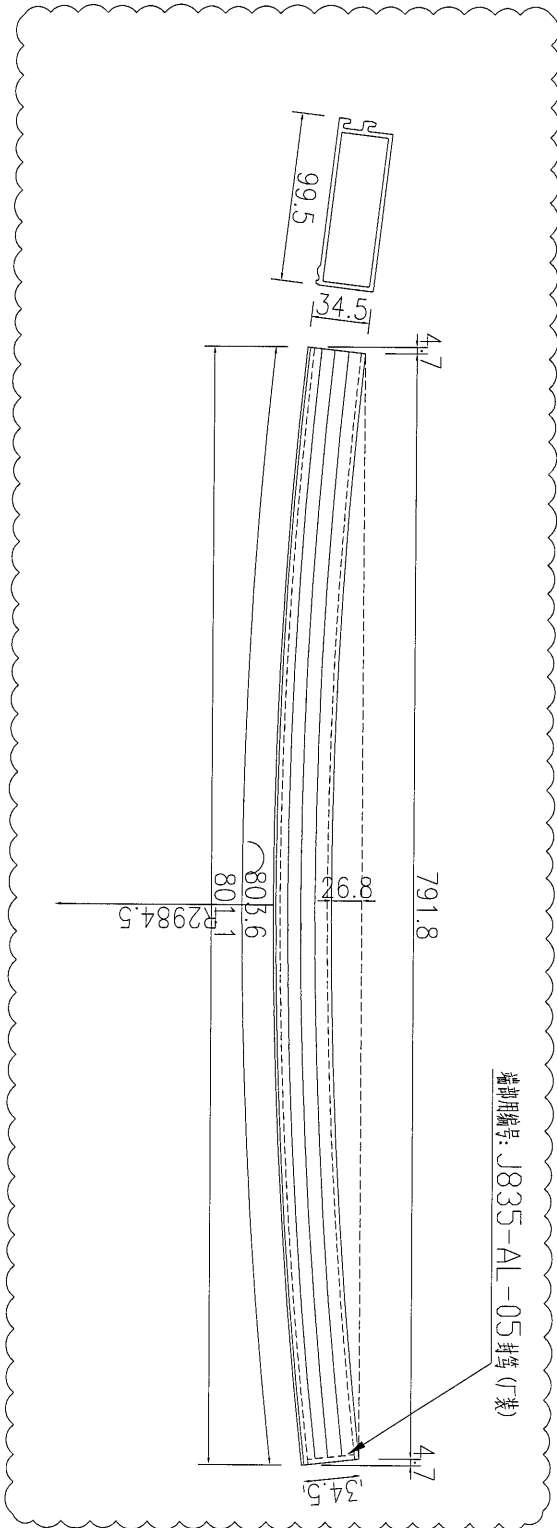

右

数量	备注
1	

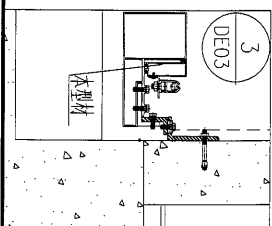


名稱	鋁飾通	制圖	吳祚瑜	2017.01.01	修改	A
材料	X85393	復核			日期	2017.01.10
顏色	PPG UCT39548XL-3 3Coats Silver	批准			圖號	J835-HXC-26b

49


美特鋁質 有限公司
MIDI Aluminium Fabricator Ltd.

工程號 J-835 地盤 天晉平臺

注: 此型材料E16473圖號J835-WHL18进行加工

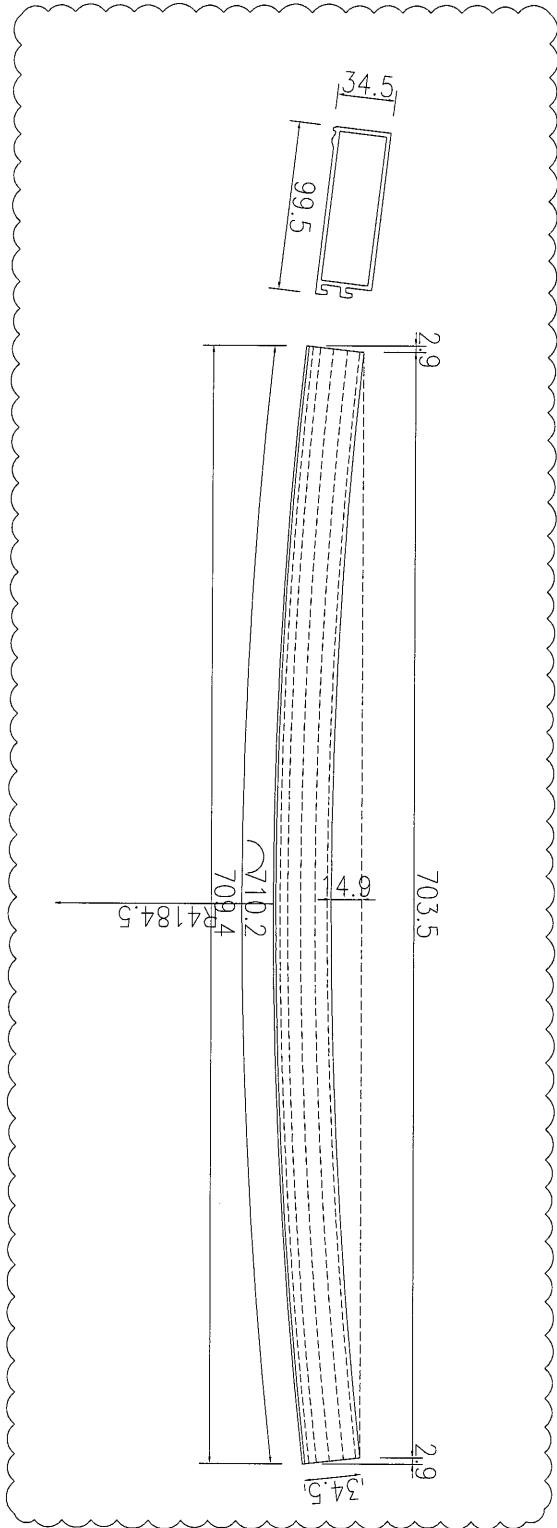

右

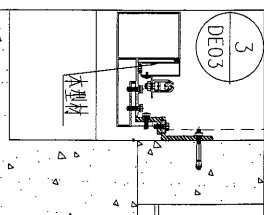


数量	备注
1	

名稱	鋁飾通	制圖	吳祿瑜	2017.01.01	修改	A	
材料	X85393	復核			日期	2017.01.10	
顏色	PPG UCT39548XL-3 3Coats Silver	批准			圖號	J835-HXC-27	


美特鋁質有限公司
MIDI Aluminium Fabricator Ltd.

工程號 J-835 地盤 天簷平臺

注: 此型材料E16473圖號J835-WHL18进行加工

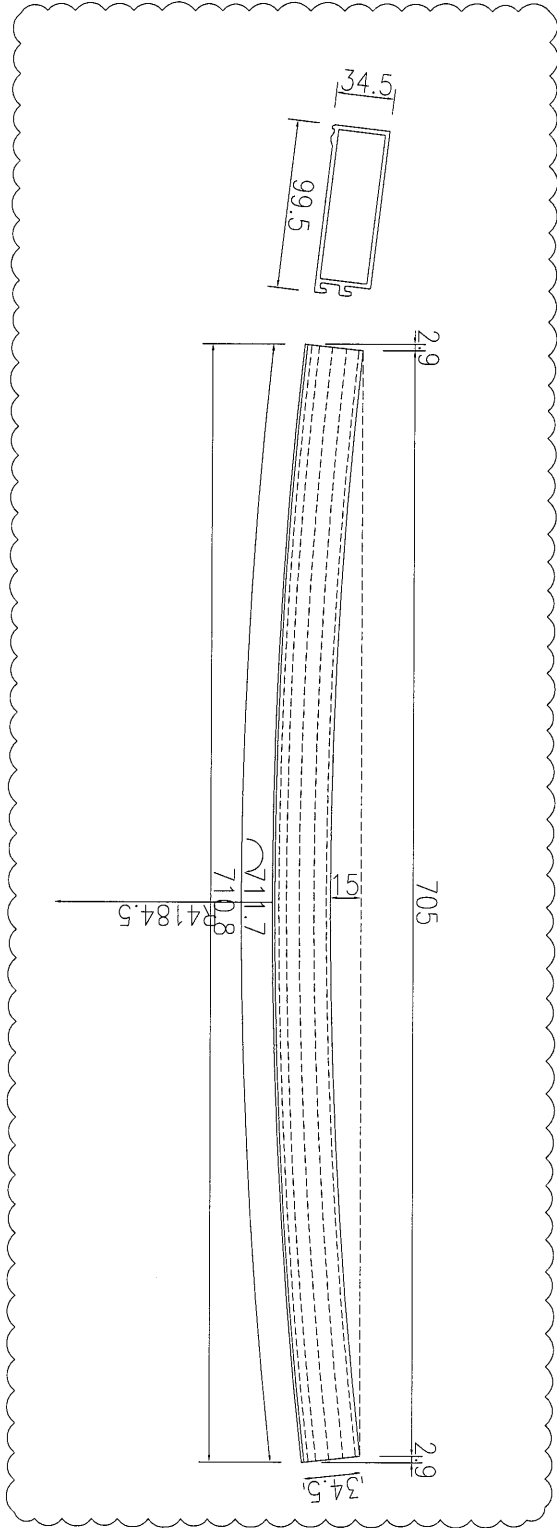

右

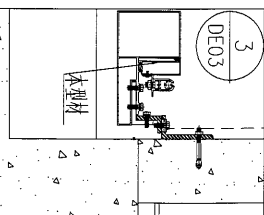

数量	4	备注
----	---	----


名稱	鋁飾通	制圖	吳祿瑜	2017.01.01	修改	A
材料	X85393	復核			日期	2017.01.10
顏色	PPG UCT39548XL-3 3Coats Silver	批准			圖號	J835-HXC-27a

49

美特鋁質 有限公司
MIDI Aluminium Fabricator Ltd.


工程號 J-835 地盤 天晉平臺

注: 此型材用E16473圖号J835-WHL18进行加工

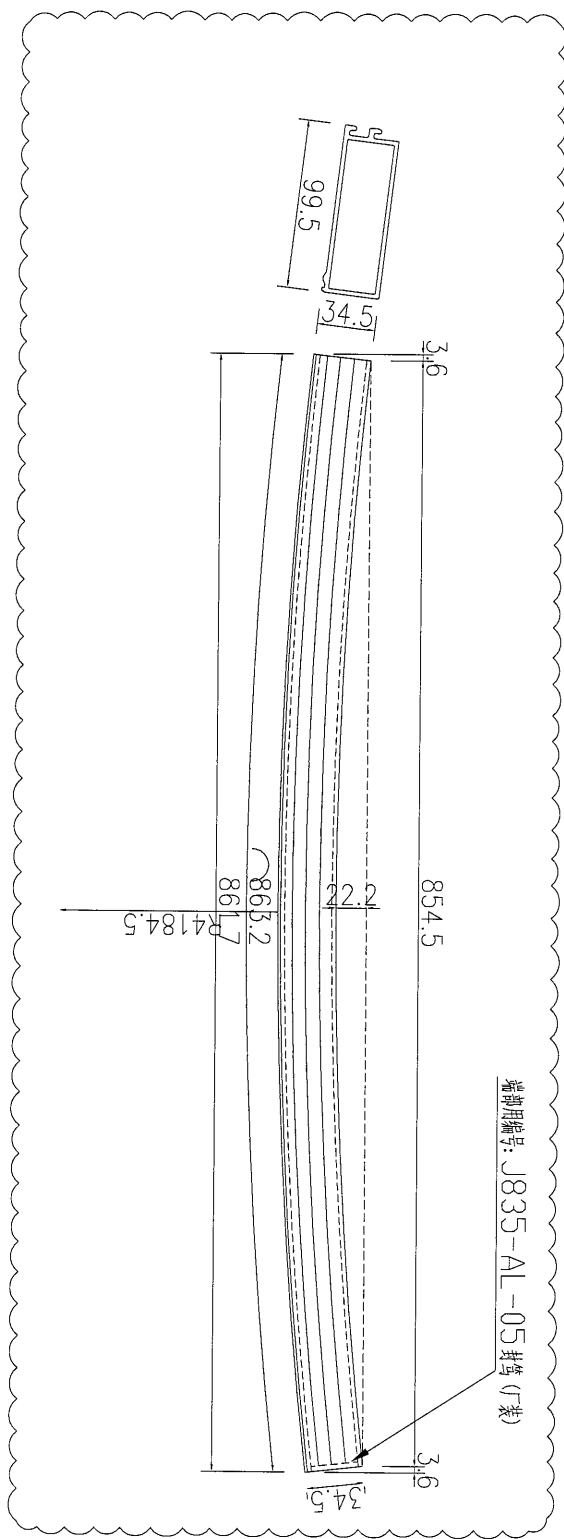


右


数量	备注
1	

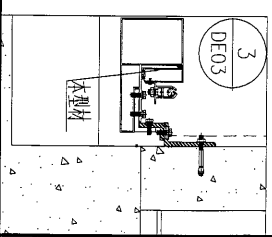


名稱	鋁飾通	制圖	吳祚瑜	2017.01.01	修改	A	
材料	X85393	復核			日期	2017.01.10	
顏色	PPG UCT39548XL-3 3Coats Silver	批准			圖號	J835-HXC-27b	

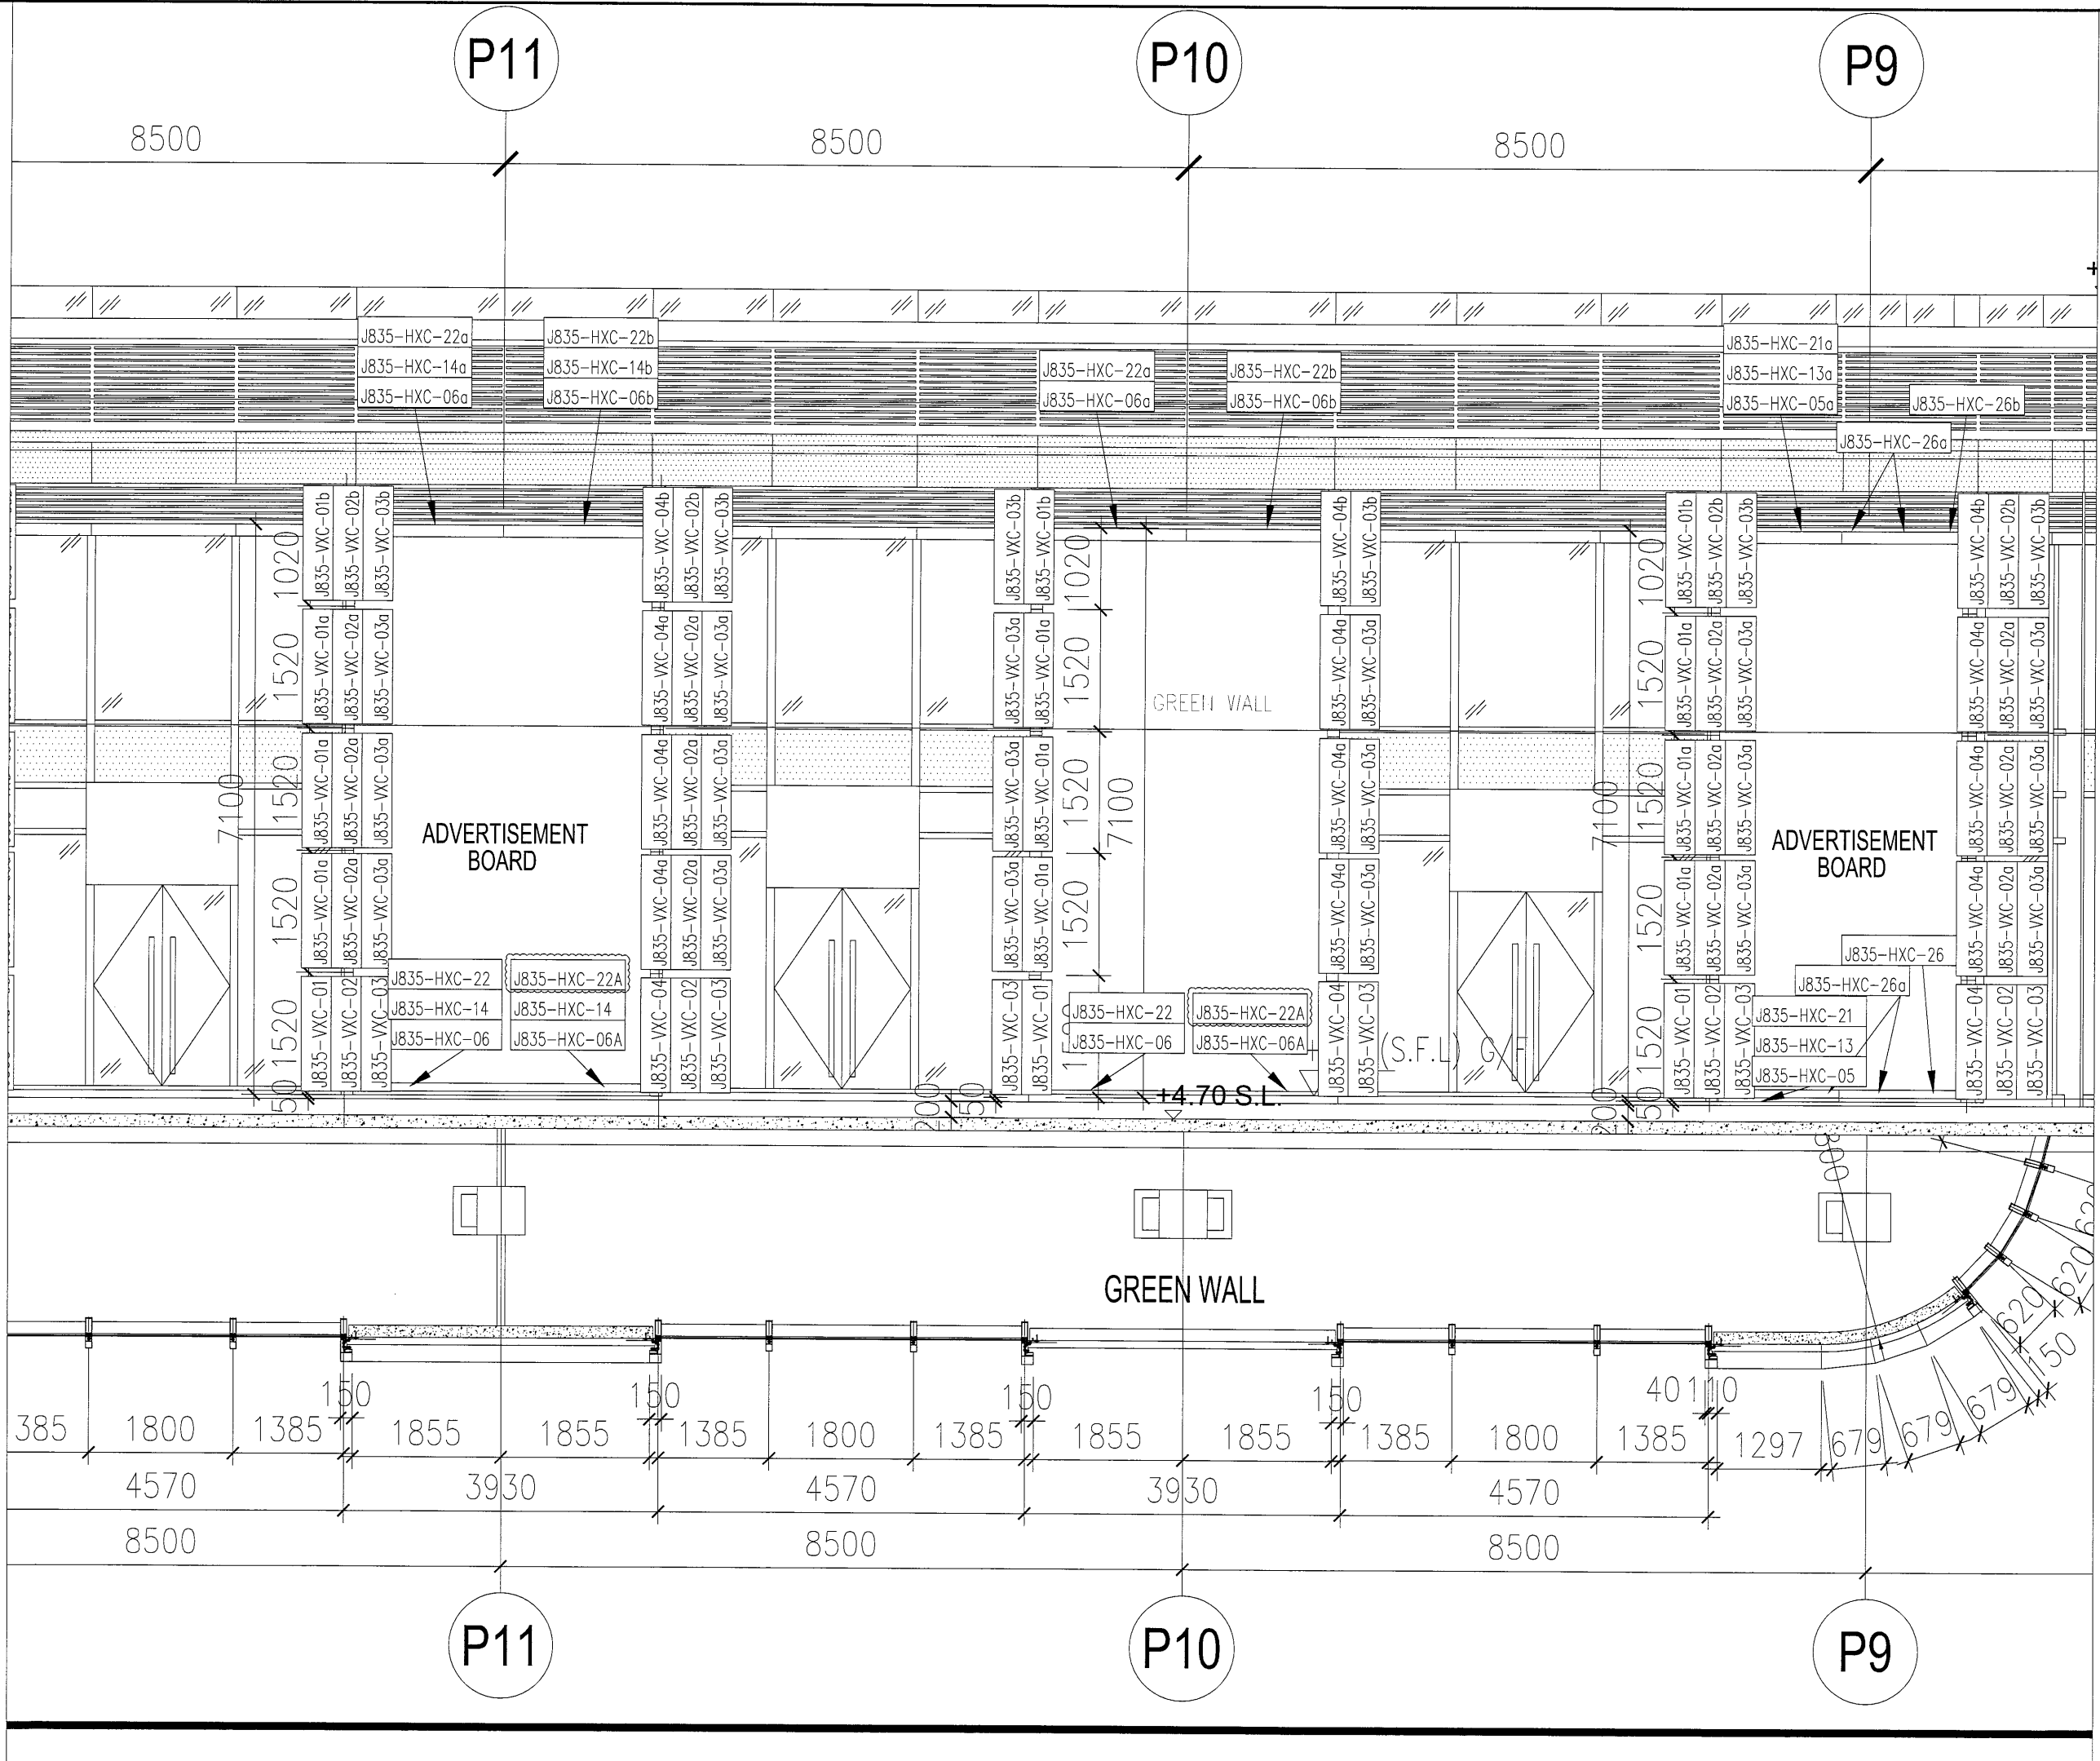

名稱	TYPE1 型材安裝位置圖	制圖	吳沛瑜	2017.01.05	修改	A
材料		復核	王礼秋	2017.01.05	日期	2017.01.11
顏色		批准			圖號	J835-XCW4

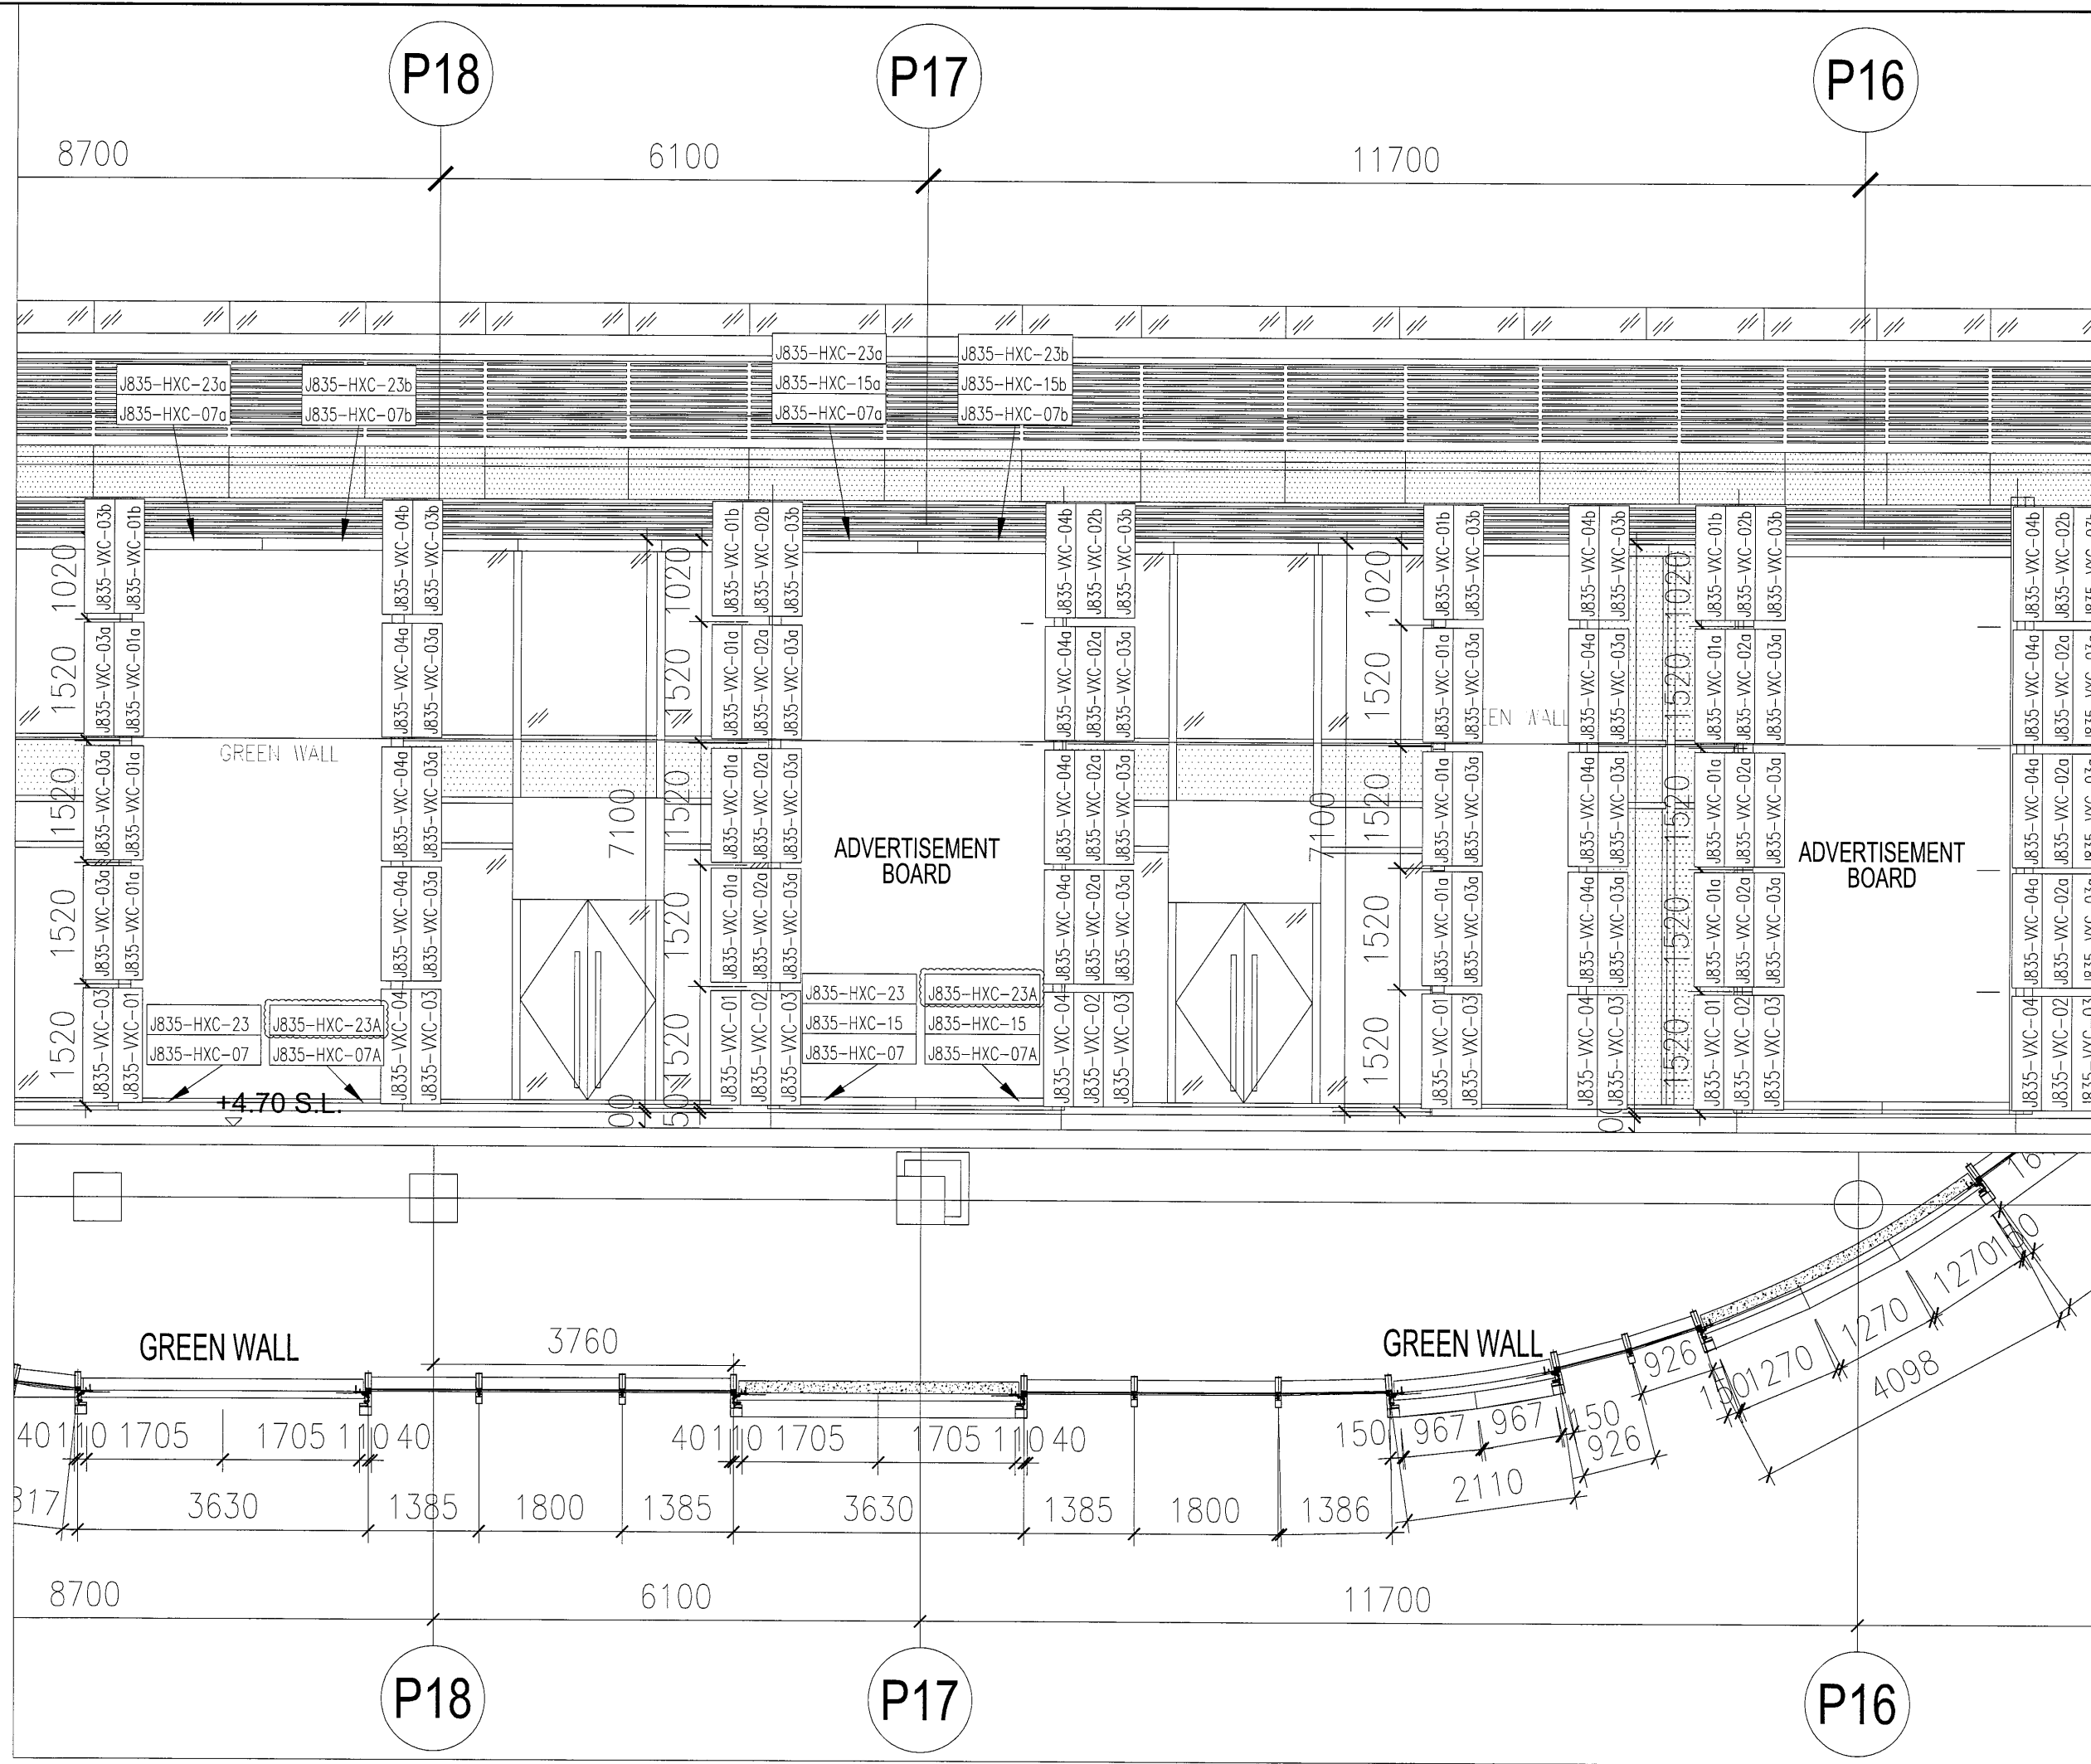

名稱	TYPE1 型材安裝位置圖	制圖	吳神瑜	2017.01.05	修改	A
材料		復核	王礼秋	2017.01.05	日期	2017.01.11
顏色		批准			圖號	J835-XCW6

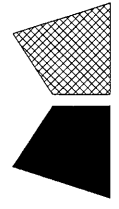


美特鋁質 有限公司
MIDI Aluminium Fabricator Ltd.

工程號

J-835

地盤

天晉平臺

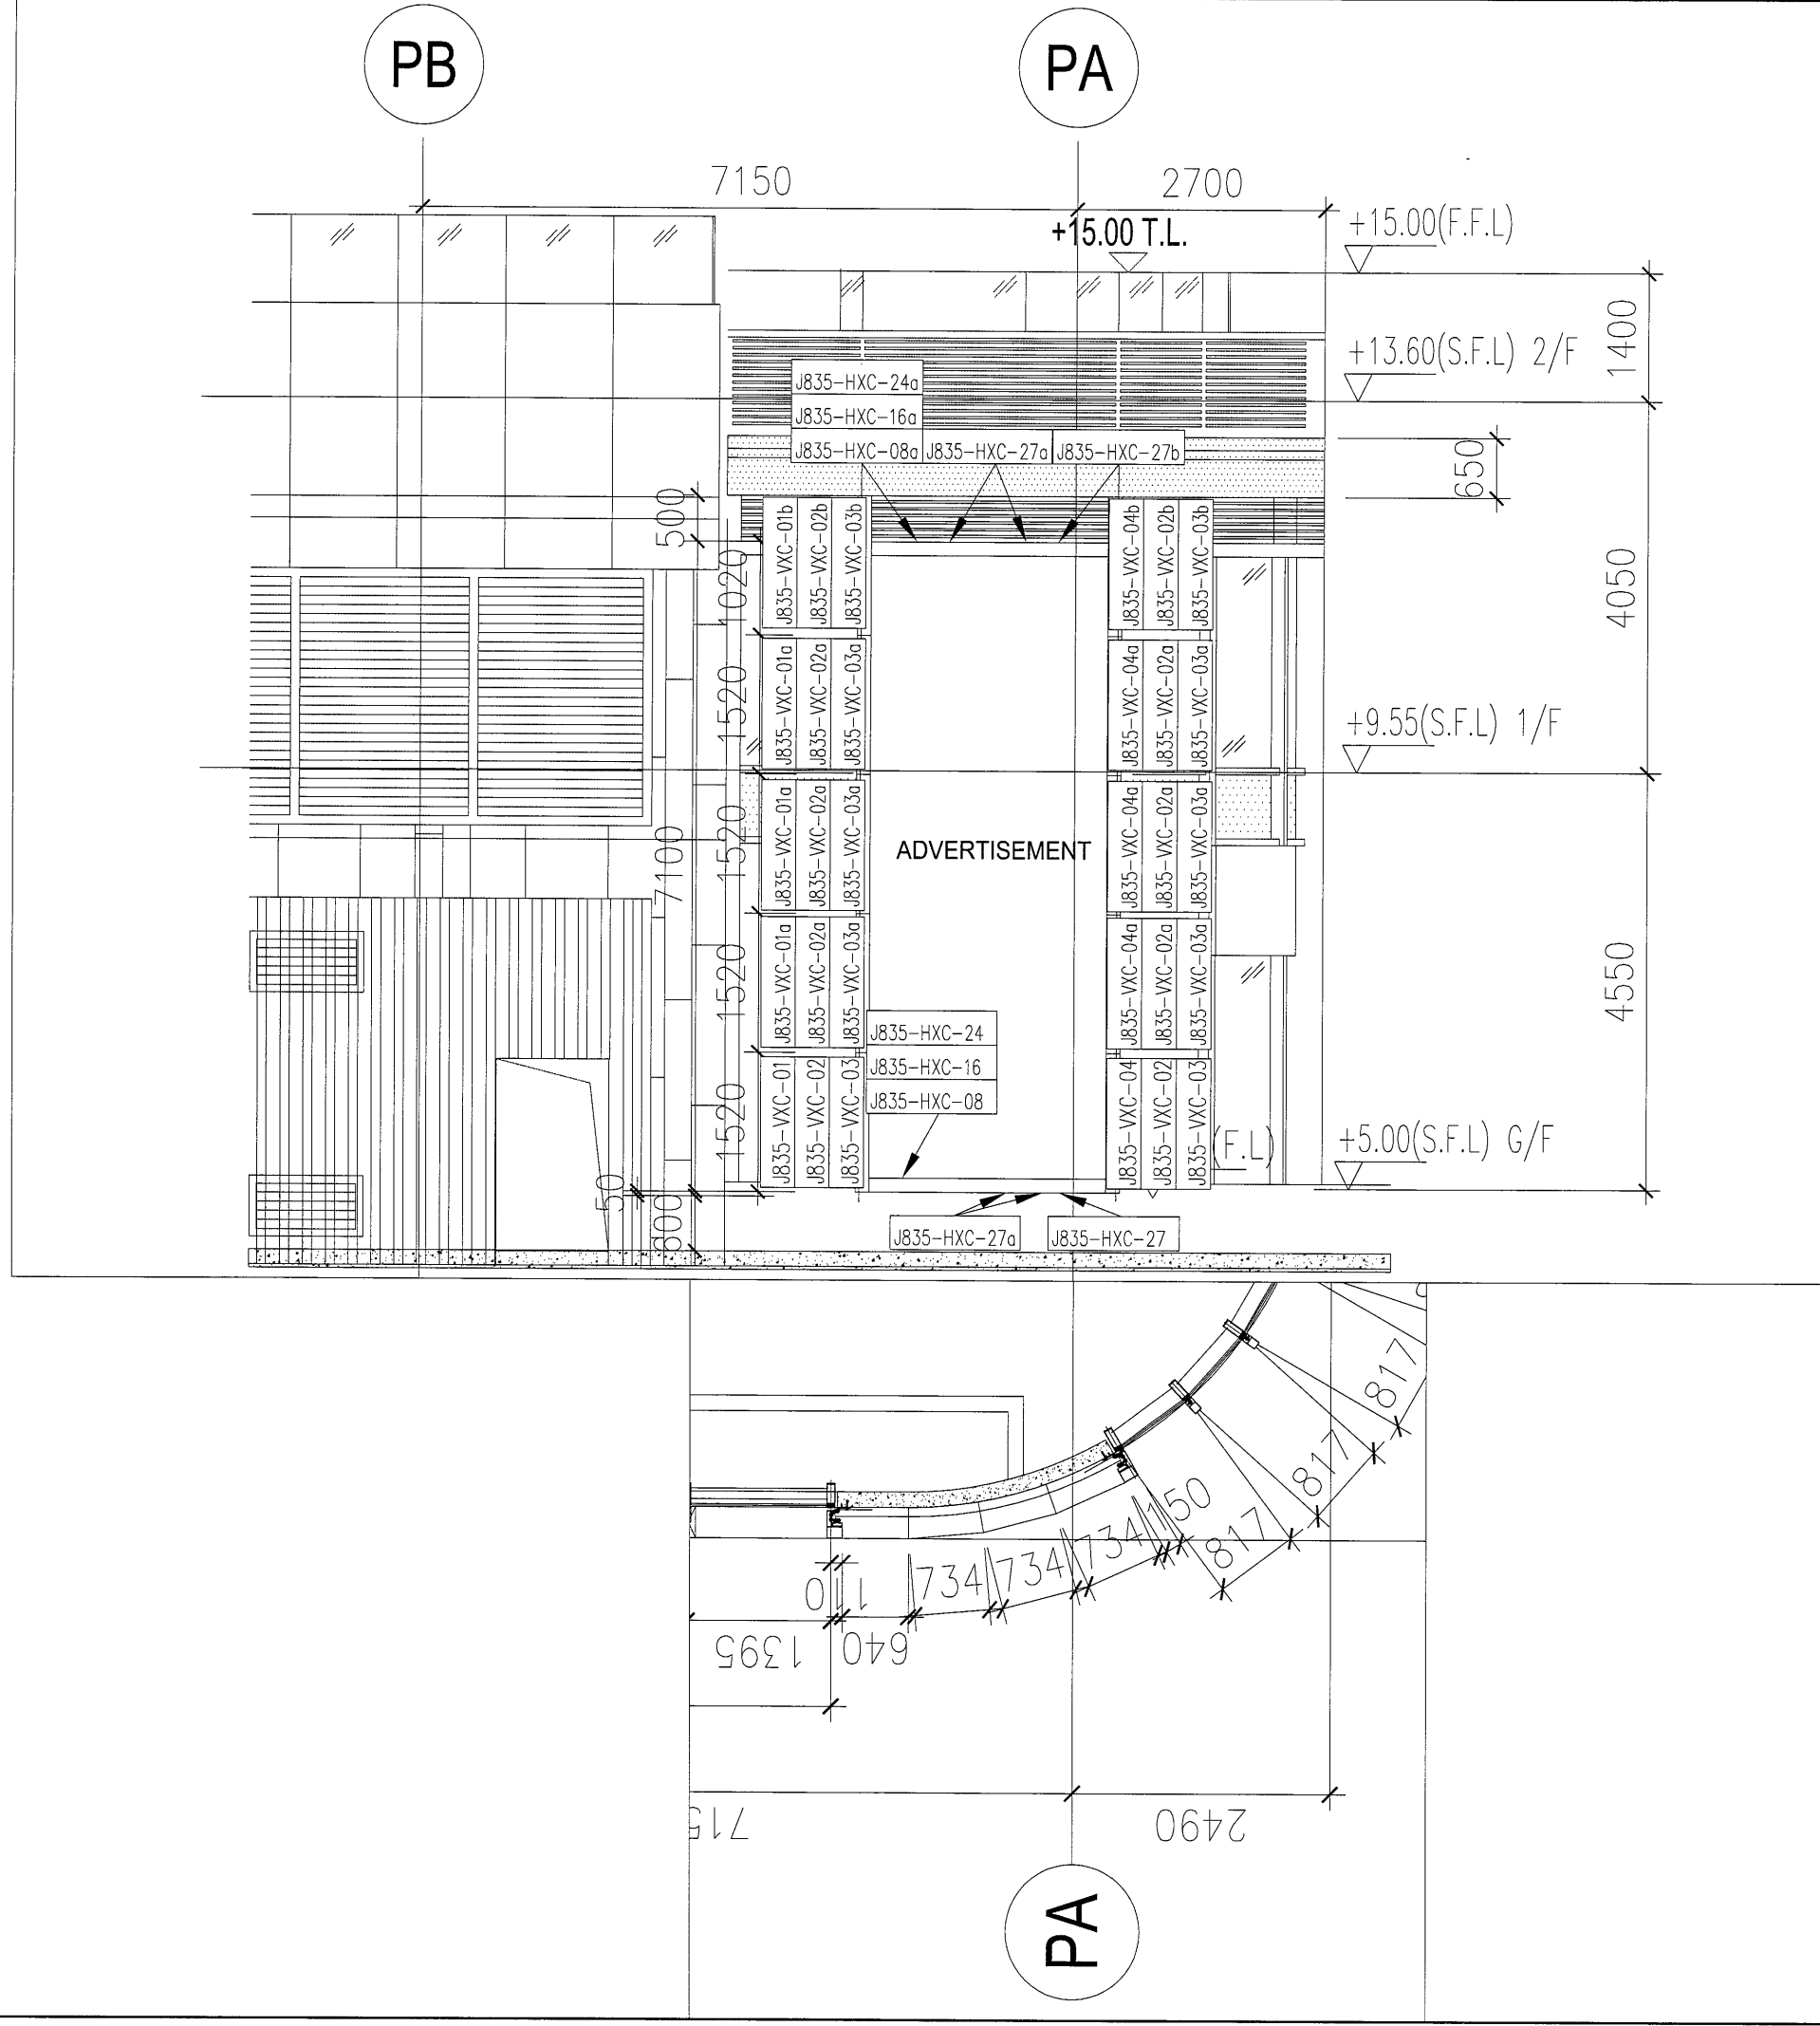

名稱 TYPE1 型材安裝位置圖

制圖 吳禕瑜

修改

材料

復核

2017.01.05

日期

王礼秋

圖號 J835-XCW7

顏色

批准

2017.01.05

圖號 J835-XCW7



鋁材開料總表

工程號碼: J-835 工程名稱: 將軍澳天晉平臺

序號	鋁料編號	名稱	表面處理		開料長度	實用長料總數量		浪費率(%)
			顏色	層厚		支數	長度	
17	X85394	鋁飾條 2(EI6028)	銀色		5500	28	154000	2.02
18	X85396	鋁碼(EI6028)	MILL		5500	28	154000	2.02
19	X85035	42*90*42*4mm厚 鋁槽(一開三) EI6593	深灰		5510	3	16530	13.60
20	T10000065(2)	101.6*101.6*9.53mm厚 方管(一開二) EI6394	銀色		5800	9	52200	11.74
21	X85314	鋁飾通(EI6028)	銀色		6050	8	48400	4.85
22	X85392	鋁飾條 1(EI6028)	銀色		6050	52	314600	11.97
23	X85393	鋁飾通(EI6028)	銀色		6050	30	181500	10.87
24	T10000065	101.6*101.6*9.53mm厚 方管(一開二) EI6593	MILL		5800	52	301600	8.18

送至: _____

由: _____

日期: _____

簡短說明: _____

工程號碼: J-835, 工程名稱: 將軍澳天晉平臺
 開料長度: 5500, 總長料支數: 28, 總開料支數: 157
 鋸片厚度(mm): 4, 料頭尾總切除(mm): 20, 浪費率(%): 2.02

鋁材開料清單 X85394

鋁料 長度	窗號	編號(用料狀況)	實用長度(長料開數)	需要 支數	開料 支數	長料 支數	餘料 支數	編號(剩餘長度)
5500	J835-HST-02	1-16	1347.0	63	63	16	0	1-15@(76)x15 16@(1427)x1
5500	J835-HST-04	(餘料)16	1287.0	2	1	0	1	16@(136)x1
5500	J835-HST-04	17	1287.0		1	1	0	17@(4189)x1
5500	J835-HST-01A	(餘料)17	893.5	1	1	0	1	17@(3291.5)x1
5500	J835-HST-01	(餘料)17	892.0	1	1	0	1	17@(2395.5)x1
5500	J835-HST-03	(餘料)17	672.0	90	3	0	1	17@(367.5)x1
5500	J835-HST-03	18-28	672.0		87	11	0	18-27@(72)x10 28@(748)x1

60

工程號碼:J-835, 工程名稱:將軍澳天晉平臺

開料長度:5500, 總長料支數:28, 總開料支數:157

鋸片厚度(mm):4, 料頭尾總切除(mm):20, 浪費率(%):2.02

鋁材開料清單 X85396

	窗號	編號(用料狀況)	實用長度(長料開數)	需要 支數	開料 支數	長料 支數	餘料 支數	編號(剩餘長度)
5500	J835-HST-06A	(餘料)9	1347.0	63	2	0	1	9@(76)x1
5500	J835-HST-06, J835-HST-06A	1-16	1347.0		61	16	0	1-8@(76)x8 9@(2778)x1 10-15@(76)x6 16@(1427)x1
5500	J835-HST-08	(餘料)16	1287.0	2	1	0	1	16@(136)x1
5500	J835-HST-08	17	1287.0		1	1	0	17@(4189)x1
5500	J835-HST-05	(餘料)17	892.0	2	2	0	1	17@(2397)x1
5500	J835-HST-07, J835-HST-07A	(餘料)17, 26	672.0	90	6	0	2	17@(369)x1 26@(72)x1
5500	J835-HST-07, J835-HST-07A	18-28	672.0		84	11	0	18-25@(72)x8 26@(2100)x1 27@(72)x1 28@(748)x1

61

工程號碼: J-835, 工程名稱: 將軍澳天晉平臺

開料長度: 5510, 總長料支數: 3, 總開料支數: 547

鋸片厚度(mm): 4, 料頭尾總切除(mm): 20, 浪費率(%): 13.6

鋁材開料清單 X85035

鋁料 長度	窗號	編號(用料狀況)	實用長度(長料開數)	需要 支數	開料 支數	長料 支數	餘料 支數	編號(剩餘長度)
5510	J835-AL-01	1-3	22.0	547	547	3	0	1-2@(4)x2 3@(2240)x1

注: 此料為一開三, 實際用料為1支。

62



工程號碼:J-835, 工程名稱:將軍澳天晉平臺
 開料長度:5800, 總長料支數:9, 總開料支數:298

鋁材開料清單 T10000065(2) 鋸片厚度(mm):4, 料頭尾總切除(mm):20, 浪費率(%):11.74

鋁料 長度	窗號	編號(用料狀況)	實用長度(長料開數)	需要 支數	開料 支數	長料 支數	餘料 支數	編號(剩餘長度)
5800	J835-AL-02	1-9	150.0	298	298	9	0	1-8@(82)x8 9@(5472)x1

注：此料為一開二，實際用料為5支。

鋁材開料清單 X85314

工程號碼: J-835, 工程名稱: 將軍澳天晉平臺
 開料長度: 6050, 總長料支數: 8, 總開料支數: 298
 鋸片厚度(mm): 4, 料頭尾總切除(mm): 20, 浪費率(%): 4.85

鋁料 長度	窗號	編號(用料狀況)	實用長度(長料開數)	需要 支數	開料 支數	長料 支數	餘料 支數	編號(剩餘長度)
6050	J835-XC-01	1-8	150.0	298	298	8	0	1-7@(24)x7 8@(2180)x1

工程號碼: J-835, 工程名稱: 將軍澳天晉平臺

開料長度: 6050, 總長料支數: 52, 總開料支數: 188

鋸片厚度(mm): 4, 料頭尾總切除(mm): 20, 浪費率(%): 11.97

鋁材開料清單 X85392

鋁料 長度	窗號	編號(用料狀況)	實用長度(長料開數)	需要 支數	開料 支數	長料 支數	餘料 支數	編號(剩餘長度)
6050	J835-HXC-06b	(餘料)1	2003.5	2	1	0	1	1@(2015)x1
6050	J835-HXC-06a	1	2003.5		1	1	0	1@(4022.5)x1
6050	J835-HXC-01a	(餘料)1	1877.5	1	1	0	1	1@(133.5)x1
6050	J835-HXC-03b	(餘料)2	1860.5	2	1	0	1	2@(2301)x1
6050	J835-HXC-03a	2	1860.5		1	1	0	2@(4165.5)x1
6050	J835-HXC-07a	(餘料)2	1853.5	2	1	0	1	2@(443.5)x1
6050	J835-HXC-07b	3	1853.5		1	1	0	3@(4172.5)x1
6050	J835-HXC-06, J835-HXC-06A	(餘料)3-4	1850.5	8	3	0	2	3@(463.5)x1 4@(466.5)x1
6050	J835-HXC-06, J835-HXC-06A	4-5	1850.5		5	2	0	4@(2321)x1 5@(466.5)x1
6050	J835-HXC-01	6	1724.5	1	1	1	0	6@(4301.5)x1
6050	J835-HXC-04	(餘料)6	1709.0	8	2	0	1	6@(875.5)x1
6050	J835-HXC-04	7-8	1709.0		6	2	0	7-8@(891)x2
6050	J835-HXC-03A	(餘料)9	1707.5	2	1	0	1	9@(2607)x1
6050	J835-HXC-03	9	1707.5		1	1	0	9@(4318.5)x1
6050	J835-HXC-07, J835-HXC-07A	(餘料)9-10	1700.5	4	3	0	2	9@(902.5)x1 10@(916.5)x1
6050	J835-HXC-07	10	1700.5		1	1	0	10@(4325.5)x1
6050	J835-HXC-02b	(餘料)11	1647.5	2	1	0	1	11@(2727)x1
6050	J835-HXC-02a	11	1647.5		1	1	0	11@(4378.5)x1
6050	J835-VXC-01, J835-VXC-04	(餘料)11, 16	1518.5	30	2	0	2	11@(1204.5)x1 16@(1462.5)x1
6050	J835-VXC-01, J835-VXC-04	12-21	1518.5		28	10	0	12-15@(1462.5)x4 16@(2985)x1 17-20@(1462.5)x4 21@(2985)x1
6050	J835-VXC-01a, J835-VXC-04a	(餘料)21, 36	1517.0	90	2	0	2	21@(1464)x1 36@(1467)x1
6050	J835-VXC-01a, J835-VXC-04a	22-51	1517.0		88	30	0	22-35@(1467)x14 36@(2988)x1 37-50@(1467)x14 51@(2988)x1
6050	J835-HXC-02	(餘料)51	1494.5	2	1	0	1	51@(1489.5)x1
6050	J835-HXC-02A	52	1494.5		1	1	0	52@(4531.5)x1
6050	J835-HXC-05a	(餘料)12	1445.5	1	1	0	1	12@(13)x1
6050	J835-HXC-05	(餘料)13	1292.5	1	1	0	1	13@(166)x1
6050	J835-VXC-01b, J835-VXC-04b	(餘料)11, 14-42	963.0	30	30	0	30	11@(237.5)x1 14-20@(495.5)x7 21@(497)x1 22-42@(500)x21
6050	J835-HXC-08a	(餘料)6	788.5	1	1	0	1	6@(83)x1
6050	J835-HXC-08	(餘料)7	635.5	1	1	0	1	7@(251.5)x1

65

工程號碼: J-835, 工程名稱: 將軍澳天晉平臺
開料長度: 6050, 總長料支數: 30, 總開料支數: 110
鋸片厚度(mm): 4, 料頭尾總切除(mm): 20, 浪費率(%): 10.87

鋁材開料清單 X85393

鋁料 長度	窗號	編號(用料狀況)	實用長度(長料開數)	需要 支數	開料 支數	長料 支數	餘料 支數	編號(剩餘長度)
6050	J835-HXC-14b	(餘料)1	2003.5	2	1	0	1	1@(2015)x1
6050	J835-HXC-14a	1	2003.5		1	1	0	1@(4022.5)x1
6050	J835-HXC-11a	(餘料)1	1860.5	2	1	0	1	1@(150.5)x1
6050	J835-HXC-11b	2	1860.5		1	1	0	2@(4165.5)x1
6050	J835-HXC-15a, J835-HXC-15b	(餘料)2, 2	1853.5	2	2	0	2	2@(2308)x1 2@(450.5)x1
6050	J835-HXC-14	3-4	1850.5	4	4	2	0	3@(466.5)x1 4@(4175.5)x1
6050	J835-HXC-12	(餘料)4	1709.0	8	2	0	1	4@(749.5)x1
6050	J835-HXC-12	5-6	1709.0		6	2	0	5-6@(891)x2
6050	J835-HXC-11	7	1707.5	2	2	1	0	7@(2607)x1
6050	J835-HXC-15	(餘料)7	1700.5	2	1	0	1	7@(902.5)x1
6050	J835-HXC-15	8	1700.5		1	1	0	8@(4325.5)x1
6050	J835-HXC-10a, J835-HXC-10b	(餘料)8, 8	1647.5	2	2	0	2	8@(2674)x1 8@(1022.5)x1
6050	J835-VXC-02	9-14	1518.5	16	16	6	0	9-13@(1462.5)x5 14@(4507.5)x1
6050	J835-VXC-02a	(餘料)14	1517.0	48	2	0	1	14@(1465.5)x1
6050	J835-VXC-02a	15-30	1517.0		46	16	0	15-29@(1467)x15 30@(4509)x1
6050	J835-HXC-10	(餘料)30	1494.5	2	2	0	1	30@(1512)x1
6050	J835-HXC-13a	(餘料)9	1445.5	1	1	0	1	9@(13)x1
6050	J835-HXC-13	(餘料)10	1292.5	1	1	0	1	10@(166)x1
6050	J835-VXC-02b	(餘料)5-8, 11-22	865.5	16	16	0	16	5-6@(21.5)x2 7@(33)x1 8@(153)x1 11-13@(593)x3 14@(596)x1 15-22@(597.5)x8
6050	J835-HXC-16a	(餘料)23	788.5	1	1	0	1	23@(674.5)x1
6050	J835-HXC-16	(餘料)4	635.5	1	1	0	1	4@(110)x1

工程號碼: J-835, 工程名稱: 將軍澳天晉平臺
開料長度: 5800, 總長料支數: 52, 總開料支數: 188
鋸片厚度(mm): 4, 料頭尾總切除(mm): 20, 浪費率(%): 8.18

鋁材開料清單 T10000065

鋁料 長度	窗號	編號(用料狀況)	實用長度(長料開數)	需要 支數	開料 支數	長料 支數	餘料 支數	編號(剩餘長度)
5800	J835-HXC-17	1	1724.5		1	1	0	1@(4051.5)x1
5800	J835-HXC-22a, J835-HXC-22b	(餘料)1, 1	2003.5		2	0	2	1@(2044)x1 1@(36.5)x1
5800	J835-HXC-17a	2	1877.5		1	1	0	2@(3898.5)x1
5800	J835-HXC-19a, J835-HXC-19b	(餘料)2, 2	1860.5		2	0	2	2@(2034)x1 2@(169.5)x1
5800	J835-HXC-23a, J835-HXC-23b	3, 3	1853.5		2	1	1	3@(3922.5)x1 3@(2065)x1
5800	J835-HXC-22, J835-HXC-22A	(餘料)3-6	1850.5		8	3	1	3@(210.5)x1 4-5@(216.5)x2 6@(3925.5)x1
5800	J835-HXC-20	(餘料)6-7	1709.0		5	1	1	6@(499.5)x1 7@(641)x1
5800	J835-HXC-24	(餘料)7	635.5		1	0	1	7@(1.5)x1
5800	J835-HXC-20	8	1709.0		3	1	0	8@(641)x1
5800	J835-HXC-19, J835-HXC-19A	9, 9	1707.5		2	1	1	9@(4068.5)x1 9@(2357)x1
5800	J835-HXC-23, J835-HXC-23A	(餘料)9-10, 10	1700.5		4	1	2	9@(652.5)x1 10@(4075.5)x1 10@(666.5)x1
5800	J835-HXC-18a, J835-HXC-18b	11, 11	1647.5		2	1	1	11@(4128.5)x1 11@(2477)x1
5800	J835-VXC-03	(餘料)11	1518.5		1	0	1	11@(954.5)x1
5800	J835-HXC-24a	(餘料)11	788.5		1	0	1	11@(162)x1
5800	J835-VXC-03	12	1518.5		3	1	0	12@(1212.5)x1
5800	J835-VXC-03b	(餘料)12	963.0		1	0	1	12@(245.5)x1
5800	J835-VXC-03	13	1518.5		3	1	0	13@(1212.5)x1
5800	J835-VXC-03b	(餘料)13	963.0		1	0	1	13@(245.5)x1
5800	J835-VXC-03	14	1518.5		3	1	0	14@(1212.5)x1
5800	J835-VXC-03b	(餘料)14	963.0		1	0	1	14@(245.5)x1
5800	J835-VXC-03	15	1518.5		3	1	0	15@(1212.5)x1
5800	J835-VXC-03b	(餘料)15	963.0		1	0	1	15@(245.5)x1
5800	J835-VXC-03	16	1518.5		3	1	0	16@(1212.5)x1
5800	J835-VXC-03b	(餘料)16	963.0		1	0	1	16@(245.5)x1
5800	J835-VXC-03	17	1518.5		3	1	0	17@(1212.5)x1
5800	J835-VXC-03b	(餘料)17	963.0		1	0	1	17@(245.5)x1
5800	J835-VXC-03	18	1518.5		3	1	0	18@(1212.5)x1
5800	J835-VXC-03b	(餘料)18	963.0		1	0	1	18@(245.5)x1
5800	J835-VXC-03	19	1518.5		3	1	0	19@(1212.5)x1
5800	J835-VXC-03b	(餘料)19	963.0		1	0	1	19@(245.5)x1
5800	J835-VXC-03	20	1518.5		3	1	0	20@(1212.5)x1
5800	J835-VXC-03b	(餘料)20	963.0		1	0	1	20@(245.5)x1
5800	J835-VXC-03	21	1518.5		2	1	0	21@(2735)x1
5800	J835-VXC-03a	(餘料)21	1517.0		1	0	1	21@(1214)x1
5800	J835-VXC-03b	(餘料)21	963.0		1	0	1	21@(247)x1
5800	J835-VXC-03a	22	1517.0		3	1	0	22@(1217)x1
5800	J835-VXC-03b	(餘料)22	963.0		1	0	1	22@(250)x1
5800	J835-VXC-03a	23	1517.0		3	1	0	23@(1217)x1
5800	J835-VXC-03b	(餘料)23	963.0		1	0	1	23@(250)x1
5800	J835-VXC-03a	24	1517.0		3	1	0	24@(1217)x1
5800	J835-VXC-03b	(餘料)24	963.0		1	0	1	24@(250)x1
5800	J835-VXC-03a	25	1517.0		3	1	0	25@(1217)x1
5800	J835-VXC-03b	(餘料)25	963.0		1	0	1	25@(250)x1



美特鋁質有限公司
MIDI ALUMINIUM FABRICATOR LTD

工程號碼: J-835, 工程名稱: 將軍澳天晉平臺
開料長度: 5800, 總長料支數: 52, 總開料支數: 188
鋸片厚度(mm): 4, 料頭尾總切除(mm): 20, 浪費率(%): 8.18

鋁材開料清單 T10000065

鋁料 長度	窗號	編號(用料狀況)	實用長度(長料開數)	需要 支數	開料 支數	長料 支數	餘料 支數	編號(剩餘長度)
5800	J835-VXC-03a	26	1517.0		3	1	0	26@(1217)x1
5800	J835-VXC-03b	(餘料)26	963.0		1	0	1	26@(250)x1
5800	J835-VXC-03a	27	1517.0		3	1	0	27@(1217)x1
5800	J835-VXC-03b	(餘料)27	963.0		1	0	1	27@(250)x1
5800	J835-VXC-03a	28	1517.0		3	1	0	28@(1217)x1
5800	J835-VXC-03b	(餘料)28	963.0		1	0	1	28@(250)x1
5800	J835-VXC-03a	29	1517.0		3	1	0	29@(1217)x1
5800	J835-VXC-03b	(餘料)29	963.0		1	0	1	29@(250)x1
5800	J835-VXC-03a	30	1517.0		3	1	0	30@(1217)x1
5800	J835-VXC-03b	(餘料)30	963.0		1	0	1	30@(250)x1
5800	J835-VXC-03a	31	1517.0		3	1	0	31@(1217)x1
5800	J835-VXC-03b	(餘料)31	963.0		1	0	1	31@(250)x1
5800	J835-VXC-03a	32	1517.0		3	1	0	32@(1217)x1
5800	J835-VXC-03b	(餘料)32	963.0		1	0	1	32@(250)x1
5800	J835-VXC-03a	33	1517.0		3	1	0	33@(1217)x1
5800	J835-VXC-03b	(餘料)33	963.0		1	0	1	33@(250)x1
5800	J835-VXC-03a	34	1517.0		3	1	0	34@(1217)x1
5800	J835-VXC-03b	(餘料)34	963.0		1	0	1	34@(250)x1
5800	J835-VXC-03a	35	1517.0		3	1	0	35@(1217)x1
5800	J835-VXC-03b	(餘料)35	963.0		1	0	1	35@(250)x1
5800	J835-VXC-03a	36	1517.0		3	1	0	36@(1217)x1
5800	J835-VXC-03b	(餘料)36	963.0		1	0	1	36@(250)x1
5800	J835-VXC-03a	37	1517.0		3	1	0	37@(1217)x1
5800	J835-VXC-03b	(餘料)37	963.0		1	0	1	37@(250)x1
5800	J835-VXC-03a	38	1517.0		3	1	0	38@(1217)x1
5800	J835-VXC-03b	(餘料)38	963.0		1	0	1	38@(250)x1
5800	J835-VXC-03a	39	1517.0		3	1	0	39@(1217)x1
5800	J835-VXC-03b	(餘料)39	963.0		1	0	1	39@(250)x1
5800	J835-VXC-03a	40	1517.0		3	1	0	40@(1217)x1
5800	J835-VXC-03b	(餘料)40	963.0		1	0	1	40@(250)x1
5800	J835-VXC-03a	41	1517.0		3	1	0	41@(1217)x1
5800	J835-VXC-03b	(餘料)41	963.0		1	0	1	41@(250)x1
5800	J835-VXC-03a	42-51	1517.0		29	10	0	42-50@(1217)x9 51@(2738)x1
5800	J835-HXC-18, J835-HXC-18A	(餘料)51-52	1494.5		2	1	1	51@(1239.5)x1 52@(4281.5)x1
5800	J835-HXC-21a	(餘料)52			1	0	1	52@(2832)x1
5800	J835-HXC-21	(餘料)52	1292.5		1	0	1	52@(1535.5)x1

注: 此料為一開二, 實際用料為26支。

J-835工程鋁板項目 (PE01~06) 型材派窗表

68

序號	出貨編號	位置	鋁板厚度	顏色	長度	寬度	面積	數量	总面积	G/F	1/F	2/F
1	J835-HST-01	J835-XCW1		UCT39548XL-3 3Coats Silver	892		0.000	1	0.000			1
2	J835-HST-01A	J835-XCW1		UCT39548XL-3 3Coats Silver	893.5		0.000	1	0.000			1
3	J835-HST-02	J835-XCW1		UCT39548XL-3 3Coats Silver	1347		0.000	8	0.000			8
4	J835-HST-02	J835-XCW2		UCT39548XL-3 3Coats Silver	1347		0.000	55	0.000			55
5	J835-HST-03	J835-XCW1		UCT39548XL-3 3Coats Silver	672		0.000	86	0.000			86
6	J835-HST-03	J835-XCW2		UCT39548XL-3 3Coats Silver	672		0.000	4	0.000			4
7	J835-HST-04	J835-XCW2		UCT39548XL-3 3Coats Silver	1287		0.000	2	0.000			2
8	J835-HST-05	J835-XCW1		MILL	892		0.000	2	0.000			2
9	J835-HST-06	J835-XCW1		MILL	1347		0.000	8	0.000			8
10	J835-HST-06	J835-XCW2		MILL	1347		0.000	26	0.000			26
11	J835-HST-06A	J835-XCW2		MILL	1347		0.000	29	0.000			29
12	J835-HST-07	J835-XCW1		MILL	672		0.000	70	0.000			70
13	J835-HST-07	J835-XCW2		MILL	672		0.000	2	0.000			2
14	J835-HST-07A	J835-XCW1		MILL	672		0.000	16	0.000			16
15	J835-HST-07A	J835-XCW2		MILL	672		0.000	2	0.000			2
16	J835-HST-08	J835-XCW2		MILL	1287		0.000	2	0.000			2
17	J835-HST-09	J835-XCW1		UCT39548XL-3 3Coats Silver	695.7		0.000	11	0.000			11
18	J835-HST-09a	J835-XCW1		UCT39548XL-3 3Coats Silver	699.9		0.000	11	0.000			11
19	J835-HST-09b	J835-XCW2		UCT39548XL-3 3Coats Silver	721.1		0.000	6	0.000			6
20	J835-HST-09c	J835-XCW2		UCT39548XL-3 3Coats Silver	706.7		0.000	9	0.000			9
21	J835-HST-10	J835-XCW1		UCT39548XL-3 3Coats Silver	692.4		0.000	11	0.000			11
22	J835-HST-10a	J835-XCW1		UCT39548XL-3 3Coats Silver	696.5		0.000	11	0.000			11
23	J835-HST-10b	J835-XCW2		UCT39548XL-3 3Coats Silver	714.3		0.000	3	0.000			3
24	J835-HST-10B	J835-XCW2		UCT39548XL-3 3Coats Silver	714.3		0.000	3	0.000			3
25	J835-HST-10c	J835-XCW2		UCT39548XL-3 3Coats Silver	701.9		0.000	6	0.000			6
26	J835-HST-10C	J835-XCW2		UCT39548XL-3 3Coats Silver	701.9		0.000	3	0.000			3
27	J835-VXC-01	J835-XCW3		UCT39548XL-3 3Coats Silver	1518.5		0.000	4	0.000	4		
28	J835-VXC-01a	J835-XCW3		UCT39548XL-3 3Coats Silver	1517		0.000	12	0.000	8	4	
29	J835-VXC-01b	J835-XCW3		UCT39548XL-3 3Coats Silver	963		0.000	4	0.000		4	
30	J835-VXC-03	J835-XCW3		MILL	1518.5		0.000	8	0.000	8		
31	J835-VXC-03a	J835-XCW3		MILL	1517		0.000	24	0.000	16	8	
32	J835-VXC-03b	J835-XCW3		MILL	963		0.000	8	0.000		8	
33	J835-VXC-04	J835-XCW3		UCT39548XL-3 3Coats Silver	1518.5		0.000	4	0.000	4		
34	J835-VXC-04a	J835-XCW3		UCT39548XL-3 3Coats Silver	1517		0.000	12	0.000	8	4	
35	J835-VXC-04b	J835-XCW3		UCT39548XL-3 3Coats Silver	963		0.000	4	0.000		4	
36	J835-HXC-01	J835-XCW3		UCT39548XL-3 3Coats Silver	1724.5		0.000	1	0.000	1		
37	J835-HXC-01a	J835-XCW3		UCT39548XL-3 3Coats Silver	1877.5		0.000	1	0.000		1	
38	J835-HXC-02	J835-XCW3		UCT39548XL-3 3Coats Silver	1494.5		0.000	1	0.000	1		
39	J835-HXC-02A	J835-XCW3		UCT39548XL-3 3Coats Silver	1494.5		0.000	1	0.000	1		
40	J835-HXC-02a	J835-XCW3		UCT39548XL-3 3Coats Silver	1647.5		0.000	1	0.000		1	
41	J835-HXC-02b	J835-XCW3		UCT39548XL-3 3Coats Silver	1647.5		0.000	1	0.000		1	
42	J835-HXC-03	J835-XCW3		UCT39548XL-3 3Coats Silver	1707.5		0.000	1	0.000	1		
43	J835-HXC-03A	J835-XCW3		UCT39548XL-3 3Coats Silver	1707.5		0.000	1	0.000	1		
44	J835-HXC-03a	J835-XCW3		UCT39548XL-3 3Coats Silver	1860.5		0.000	1	0.000		1	
45	J835-HXC-03b	J835-XCW3		UCT39548XL-3 3Coats Silver	1860.5		0.000	1	0.000		1	
46	J835-HXC-04	J835-XCW3		UCT39548XL-3 3Coats Silver	1709		0.000	8	0.000	4	4	
47	J835-HXC-17	J835-XCW3		MILL	1724.5		0.000	1	0.000	1		
48	J835-HXC-17a	J835-XCW3		MILL	1877.5		0.000	1	0.000		1	

J-835工程鋁板項目 (PE01~06) 型材派窗表

68

序號	出貨編號	位置	鋁板厚度	顏色	長度	寬度	面積	數量	总面积	G/F	1/F	2/F
49	J835-HXC-18	J835-XCW3		MILL	1494.5		0.000	1	0.000	1		
50	J835-HXC-18A	J835-XCW3		MILL	1494.5		0.000	1	0.000	1		
51	J835-HXC-18a	J835-XCW3		MILL	1647.5		0.000	1	0.000		1	
52	J835-HXC-18b	J835-XCW3		MILL	1647.5		0.000	1	0.000		1	
53	J835-HXC-19	J835-XCW3		MILL	1707.5		0.000	1	0.000	1		
54	J835-HXC-19A	J835-XCW3		MILL	1707.5		0.000	1	0.000	1		
55	J835-HXC-19a	J835-XCW3		MILL	1860.5		0.000	1	0.000		1	
56	J835-HXC-19b	J835-XCW3		MILL	1860.5		0.000	1	0.000		1	
57	J835-HXC-20	J835-XCW3		MILL	1709		0.000	8	0.000	4	4	
58	J835-VXC-01	J835-XCW4		UCT39548XL-3 3Coats Silver	1518.5		0.000	3	0.000	3		
59	J835-VXC-01a	J835-XCW4		UCT39548XL-3 3Coats Silver	1517		0.000	9	0.000	6	3	
60	J835-VXC-01b	J835-XCW4		UCT39548XL-3 3Coats Silver	963		0.000	3	0.000		3	
61	J835-VXC-03	J835-XCW4		MILL	1518.5		0.000	6	0.000	6		
62	J835-VXC-03a	J835-XCW4		MILL	1517		0.000	18	0.000	12	6	
63	J835-VXC-03b	J835-XCW4		MILL	963		0.000	6	0.000		6	
64	J835-VXC-04	J835-XCW4		UCT39548XL-3 3Coats Silver	1518.5		0.000	3	0.000	3		
65	J835-VXC-04a	J835-XCW4		UCT39548XL-3 3Coats Silver	1517		0.000	9	0.000	6	3	
66	J835-VXC-04b	J835-XCW4		UCT39548XL-3 3Coats Silver	963		0.000	3	0.000		3	
67	J835-HXC-05	J835-XCW4		UCT39548XL-3 3Coats Silver	1292.5		0.000	1	0.000	1		
68	J835-HXC-05a	J835-XCW4		UCT39548XL-3 3Coats Silver	1445.5		0.000	1	0.000		1	
69	J835-HXC-06	J835-XCW4		UCT39548XL-3 3Coats Silver	1850.5		0.000	2	0.000	2		
70	J835-HXC-06A	J835-XCW4		UCT39548XL-3 3Coats Silver	1850.5		0.000	2	0.000	2		
71	J835-HXC-06a	J835-XCW4		UCT39548XL-3 3Coats Silver	2003.5		0.000	2	0.000		2	
72	J835-HXC-06b	J835-XCW4		UCT39548XL-3 3Coats Silver	2003.5		0.000	2	0.000		2	
73	J835-HXC-21	J835-XCW4		MILL	1292.5		0.000	1	0.000	1		
74	J835-HXC-21a	J835-XCW4		MILL	1445.5		0.000	1	0.000		1	
75	J835-HXC-22	J835-XCW4		MILL	1850.5		0.000	2	0.000	2		
76	J835-HXC-22A	J835-XCW4		MILL	1850.5		0.000	2	0.000	2		
77	J835-HXC-22a	J835-XCW4		MILL	2003.5		0.000	2	0.000		2	
78	J835-HXC-22b	J835-XCW4		MILL	2003.5		0.000	2	0.000		2	
79	J835-HXC-26	J835-XCW4		UCT39548XL-3 3Coats Silver	649.3		0.000	1	0.000	1		
80	J835-HXC-26a	J835-XCW4		UCT39548XL-3 3Coats Silver	650.8		0.000	4	0.000	2	2	
81	J835-HXC-26b	J835-XCW4		UCT39548XL-3 3Coats Silver	801.1		0.000	1	0.000		1	
82	J835-VXC-01	J835-XCW5		UCT39548XL-3 3Coats Silver	1518.5		0.000	3	0.000	3		
83	J835-VXC-01a	J835-XCW5		UCT39548XL-3 3Coats Silver	1517		0.000	9	0.000	6	3	
84	J835-VXC-01b	J835-XCW5		UCT39548XL-3 3Coats Silver	963		0.000	3	0.000		3	
85	J835-VXC-03	J835-XCW5		MILL	1518.5		0.000	6	0.000	6		
86	J835-VXC-03a	J835-XCW5		MILL	1517		0.000	18	0.000	12	6	
87	J835-VXC-03b	J835-XCW5		MILL	963		0.000	6	0.000		6	
88	J835-VXC-04	J835-XCW5		UCT39548XL-3 3Coats Silver	1518.5		0.000	3	0.000	3		
89	J835-VXC-04a	J835-XCW5		UCT39548XL-3 3Coats Silver	1517		0.000	9	0.000	6	3	
90	J835-VXC-04b	J835-XCW5		UCT39548XL-3 3Coats Silver	963		0.000	3	0.000		3	
91	J835-HXC-06	J835-XCW5		UCT39548XL-3 3Coats Silver	1850.5		0.000	2	0.000	2		
92	J835-HXC-06A	J835-XCW5		UCT39548XL-3 3Coats Silver	1850.5		0.000	2	0.000	2		
93	J835-HXC-06a	J835-XCW5		UCT39548XL-3 3Coats Silver	2003.5		0.000	2	0.000		2	
94	J835-HXC-06b	J835-XCW5		UCT39548XL-3 3Coats Silver	2003.5		0.000	2	0.000		2	
95	J835-HXC-22	J835-XCW5		MILL	1850.5		0.000	2	0.000	2		
96	J835-HXC-22	J835-XCW5		MILL	1850.5		0.000	2	0.000	2		

J-835工程鋁板項目 (PE01~06) 型材派窗表



序號	出貨編號	位置	鋁板厚度	顏色	長度	寬度	面積	數量	总面积	G/F	1/F	2/F
97	J835-HXC-22a	J835-XCW5		MILL	2003.5		0.000	2	0.000		2	
98	J835-HXC-22b	J835-XCW5		MILL	2003.5		0.000	2	0.000		2	
99	J835-VXC-01	J835-XCW6		UCT39548XL-3 3Coats Silver	1518.5		0.000		0.000	4		
100	J835-VXC-01a	J835-XCW6		UCT39548XL-3 3Coats Silver	1517		0.000	12	0.000	8	4	
101	J835-VXC-01b	J835-XCW6		UCT39548XL-3 3Coats Silver	963		0.000	4	0.000		4	
102	J835-VXC-03	J835-XCW6		MILL	1518.5		0.000	8	0.000	8		
103	J835-VXC-03a	J835-XCW6		MILL	1517		0.000	24	0.000	16	8	
104	J835-VXC-03b	J835-XCW6		MILL	963		0.000	8	0.000		8	
105	J835-VXC-04	J835-XCW6		UCT39548XL-3 3Coats Silver	1518.5		0.000	4	0.000	4		
106	J835-VXC-04a	J835-XCW6		UCT39548XL-3 3Coats Silver	1517		0.000	12	0.000	8	4	
107	J835-VXC-04b	J835-XCW6		UCT39548XL-3 3Coats Silver	963		0.000	4	0.000		4	
108	J835-HXC-07	J835-XCW6		UCT39548XL-3 3Coats Silver	1700.5		0.000	2	0.000	2		
109	J835-HXC-07A	J835-XCW6		UCT39548XL-3 3Coats Silver	1700.5		0.000	2	0.000	2		
110	J835-HXC-07a	J835-XCW6		UCT39548XL-3 3Coats Silver	1853.5		0.000	2	0.000		2	
111	J835-HXC-07b	J835-XCW6		UCT39548XL-3 3Coats Silver	1853.5		0.000	2	0.000		2	
112	J835-HXC-23	J835-XCW6		MILL	1700.5		0.000	2	0.000	2		
113	J835-HXC-23A	J835-XCW6		MILL	1700.5		0.000	2	0.000	2		
114	J835-HXC-23a	J835-XCW6		MILL	1853.5		0.000	2	0.000		2	
115	J835-HXC-23b	J835-XCW6		MILL	1853.5		0.000	2	0.000		2	
116	J835-VXC-01	J835-XCW7		UCT39548XL-3 3Coats Silver	1518.5		0.000	1	0.000	1		
117	J835-VXC-01a	J835-XCW7		UCT39548XL-3 3Coats Silver	1517		0.000	3	0.000	2	1	
118	J835-VXC-01b	J835-XCW7		UCT39548XL-3 3Coats Silver	963		0.000	1	0.000		1	
119	J835-VXC-03	J835-XCW7		MILL	1518.5		0.000	2	0.000	2		
120	J835-VXC-03a	J835-XCW7		MILL	1517		0.000	6	0.000	4	2	
121	J835-VXC-03b	J835-XCW7		MILL	963		0.000	2	0.000		2	
122	J835-VXC-04	J835-XCW7		UCT39548XL-3 3Coats Silver	1518.5		0.000	1	0.000	1		
123	J835-VXC-04a	J835-XCW7		UCT39548XL-3 3Coats Silver	1517		0.000	3	0.000	2	1	
124	J835-VXC-04b	J835-XCW7		UCT39548XL-3 3Coats Silver	963		0.000	1	0.000		1	
125	J835-HXC-08	J835-XCW7		UCT39548XL-3	672		0.000	1	0.000	1		
126	J835-HXC-08a	J835-XCW7		UCT39548XL-3	1347		0.000	1	0.000		1	
127	J835-HXC-24	J835-XCW7		MILL	635.5		0.000	1	0.000	1		
128	J835-HXC-24a	J835-XCW7		MILL	788.5		0.000	1	0.000		1	
129	J835-HXC-27	J835-XCW7		UCT39548XL-3 3Coats Silver	709.4		0.000	1	0.000	1		
130	J835-HXC-27a	J835-XCW7		UCT39548XL-3 3Coats Silver	710.8		0.000	4	0.000	2	2	
131	J835-HXC-27b	J835-XCW7		UCT39548XL-3 3Coats Silver	861.7		0.000	1	0.000		1	