



工程指示 / 要求簡箋(E.I.)

工程指示編號：EI 6648 修改版次：B
 工程編號：J835 工程名稱：JKO 66D 平包
 工程項目：鋁板 - 確認鋁料加工圖紙 (廣告牌及鋁/鋅條)
 收件人：生總 發件人：Eddik 日期：2017.2.8

要求提供 / 確認 事項：

- | | | |
|--|-------------------------------------|-------------------------------|
| <input type="checkbox"/> 初步鋁料 B.M. | <input type="checkbox"/> 加工拆圖，然後生產 | <input type="checkbox"/> 尺寸表 |
| <input type="checkbox"/> 正式鋁料 B.M. | <input type="checkbox"/> 技術上資料 / 指示 | <input type="checkbox"/> 報價 |
| <input type="checkbox"/> 配件 B.M. | <input type="checkbox"/> 樣辦或貨品說明書 | <input type="checkbox"/> 分判合約 |
| <input checked="" type="checkbox"/> 其他： <u>於材料加工圖紙</u> | | |

內容：鑄板及鋁/鋅條加工圖紙

請在 2017.2.8 前完成上列要求。

附有關圖紙 / 文件：

1+ 87頁

以上項目為：

- 原合約工程包 原合約工程加 / 減賬 新工程報價

原因：-

分發東莞各部門：

- () 生產技術總監 連附件 () 技術部 連附件 () 生產部 連附件 () 機械設計部 連附件
 () 採購部 連附件 () 生產統籌部 連附件
 () 質檢部 連附件 () 會計部 連附件 () 報關組 連附件 () 其他 _____ 連附件

分發香港各部門：

- () 行政部 連附件 () 會計部 連附件 () 統籌部 連附件 () 工程部地盤科文 連附件
 () 採購部 連附件 () QS 部 連附件 () 維修部 連附件 () 其他 _____ 連附件

傳遞編號：

HK 0318/17 (FTP)

發件人簽署：Eddik

項目經理簽署：

圖則登記表
DRAWING REGISTER

		接收日期 Receiving Date (適用於客戶圖則)									
工程名稱 Project Title:	天晉平臺	年									
鋁板項目	EI6648	月									
工程編號 Project No:	J-835	日									
分發予 Distributed To		發出日期 Issued Date									
		年	17	17	17						
		月	01	01	02						
		日	05	11	04						
圖則編號 Drg. No.	圖則名稱 Drawing Title	修訂編號 Revision No.									
J835-HST-01	鋁飾條2	-	-	A							
J835-HST-01A	鋁飾條2	-	-	A							
J835-HST-05	鋁碼	-	A	B							
J835-HST-05A	鋁碼		-	A							
J835-HST-07A	鋁碼			-							
J835-HST-09	鋁飾條2	-	-	A							
J835-HST-09a	鋁飾條2	-	-	A							
J835-HST-09b	鋁飾條2	-	-	A							
J835-HST-09c	鋁飾條2	-	-	A							
J835-HST-10	鋁碼	-	A	B							
J835-HST-10a	鋁碼	-	A	B							
J835-HST-10b	鋁碼	-	A	B							
J835-HST-10B	鋁碼	-	A	B							
J835-HST-10c	鋁碼	-	A	B							
J835-HST-10C	鋁碼	-	A	B							
J835-AL-01	22mm鋁介子	-	-	-							
J835-AL-02	101.6*101.6*9.53mm厚方管	-	A	取消							
J835-AL-13	鋁通										
J835-XC-01	鋁飾通	-	A	B							
J835-AL1	鋁巴	-	-	A							
J835-AL2	連接片	-	-	-							
J835-AL13	鋁通			-							
J835-AL13A	鋁通			-							
J835-VXC-01	鋁飾條1	-	A	B							
J835-VXC-01a	鋁飾條1	-	A	B							
J835-VXC-01b	鋁飾條1	-	A	B							
J835-VXC-02	鋁飾通	-	A	B							
J835-VXC-02a	鋁飾通	-	A	B							



圖則登記表
DRAWING REGISTER

		接收日期 Receiving Date (適用於客戶圖則)									
工程名稱 Project Title:	天晉平臺	年									
鋁板項目	EI6648	月									
工程編號 Project No:	J-835	日									
分發予 Distributed To		發出日期 Issued Date									
		年	17	17	17						
		月	01	01	02						
		日	05	11	04						
圖則編號 Drg. No.	圖則名稱 Drawing Title	修訂編號 Revision No.									
J835-VXC-02b	鋁飾通	-	A	B							
J835-VXC-03	101.6*101.6*9.53mm厚方管	-	A	取消							
J835-VXC-04	鋁飾條1	-	A	B							
J835-VXC-04a	鋁飾條1	-	A	B							
J835-VXC-04b	鋁飾條1	-	A	B							
J835-HXC-01	鋁飾條1	-	A	B							
J835-HXC-01A	鋁飾條1	-	A	B							
J835-HXC-01a	鋁飾條1	-	A	B							
J835-HXC-02b	鋁飾條1	-	A	B							
J835-HXC-08	鋁飾條1	-	A	B							
J835-HXC-08a	鋁飾條1	-	A	B							
J835-HXC-10	鋁飾通	-	A	B							
J835-HXC-10a	鋁飾通	-	A	B							
J835-HXC-10b	鋁飾通	-	A	B							
J835-HXC-17	101.6*101.6*9.53mm厚方管	-	A	取消							
J835-HXC-17A	101.6*101.6*9.53mm厚方管	-	A	取消							
J835-HXC-24	101.6*101.6*9.53mm厚方管	-	A	取消							
J835-HXC-26	鋁飾通	-	A	-							
J835-HXC-26a	鋁飾通	-	A	-							
J835-HXC-26b	鋁飾通	-	A	B							
J835-HXC-27	鋁飾通	-	A	-							
J835-HXC-27a	鋁飾通	-	A	-							
J835-HXC-27b	鋁飾通	-	A	B							
J835-HXC-28	鋁飾通			-							
J835-HXC-28a	鋁飾通			-							
J835-HXC-28b	鋁飾通			-							
J835-HXC-29	鋁飾條1			-							
J835-HXC-29a	鋁飾條1			-							

圖則登記表 DRAWING REGISTER												
		接收日期 Receiving Date (適用於客戶圖則)										
工程名稱 Project Title:		天晉平臺		年								
鋁板項目		EI6648		月								
工程編號 Project No:		J-835		日								
分發予 Distributed To				發出日期 Issued Date								
				年	17	17	17					
				月	01	01	02					
				日	05	11	04					
圖則編號 Drg. No.		圖則名稱 Drawing Title		修訂編號 Revision No.								
J835-HXC-29b		鋁飾條1				-						
J835-HXC-30		鋁飾條1				-						
J835-HXC-30a		鋁飾條1				-						
J835-HXC-30b		鋁飾條1				-						
J835-HXC-31		鋁飾條1				-						
J835-HXC-31a		鋁飾條1				-						
J835-HXC-31b		鋁飾條1				-						
J835-XCW1		TYPE1 型材安裝位置圖			-	-	-					
J835-XCW2		TYPE1 型材安裝位置圖			-	-	-					
J835-XCW3		TYPE1 型材安裝位置圖			-	A	B					
J835-XCW4		TYPE1 型材安裝位置圖			-	A	B					
J835-XCW5		TYPE1 型材安裝位置圖			-	A	B					
J835-XCW6		TYPE1 型材安裝位置圖			-	A	B					
J835-XCW7		TYPE1 型材安裝位置圖			-	-	A					
J835-XCW8		TYPE1 型材安裝位置圖			-	-	A					

美特鋁質 有限公司
MIDI Aluminium Fabricator Ltd.

工程號 J-835 地盤 天晉平臺

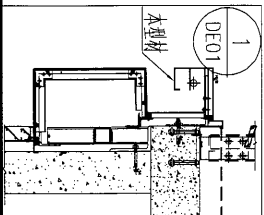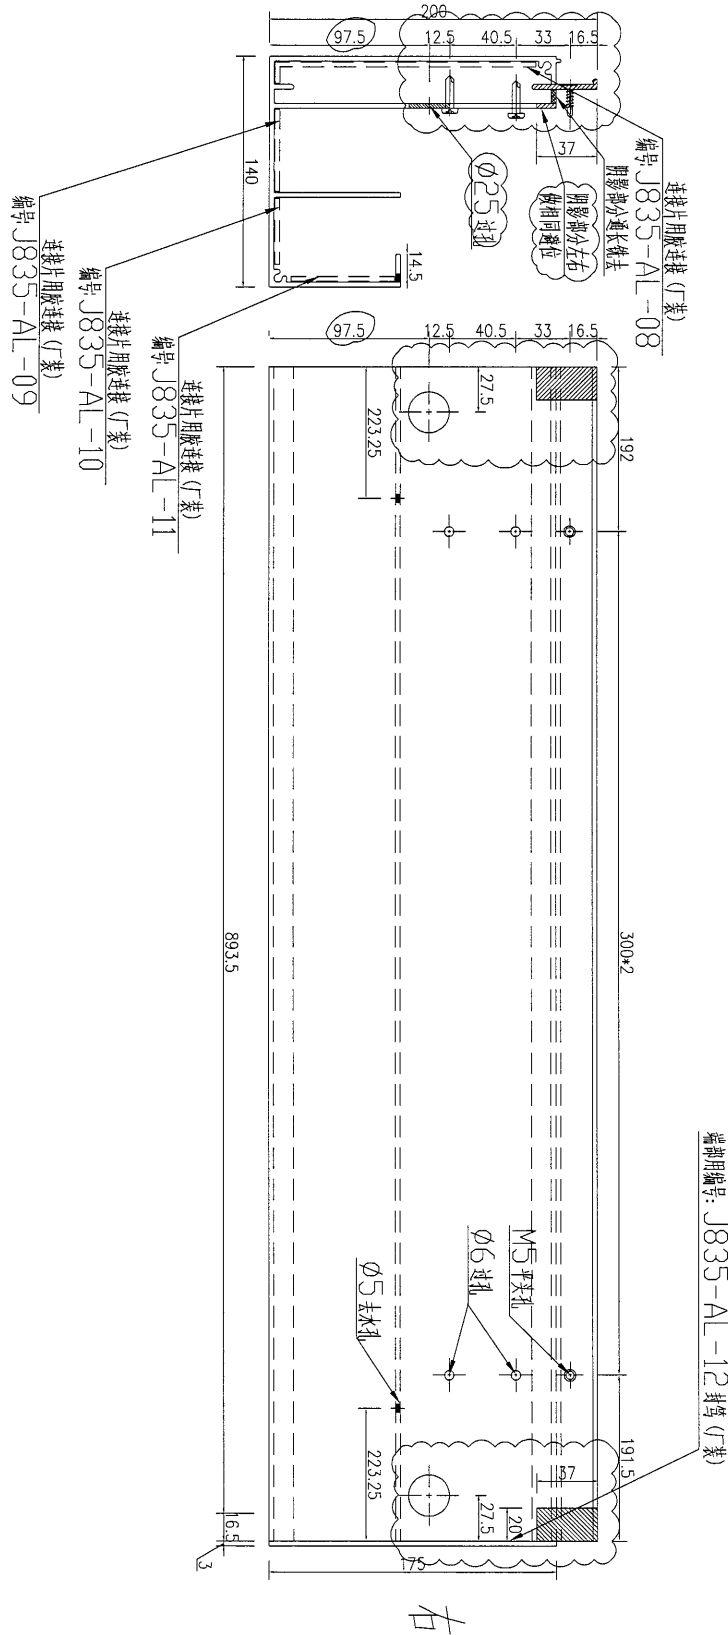

數量	備註
1	

名稱	鋁飾條2	制圖	吳沛瑜	2017.01.04	修改	A	
材料	X85394	復核			日期	2017.01.24	
顏色	PPG UCT39548XL-3 3Coats Silver	批准			圖號	J835-HST-01A	




EG-DWG3



美特鋁質 有限公司
MIDI Aluminium Fabricator Ltd.

工程號	J-835	地盤	天晉平臺
-----	-------	----	------


序號	物料編號	長度(L)	a	n	分格	數量
1	J835-HST-05	802	151	500	895	2
2	J835-HST-06	1257	128.5	500*2	1350	34
3	J835-HST-07	582	41	500	675	72

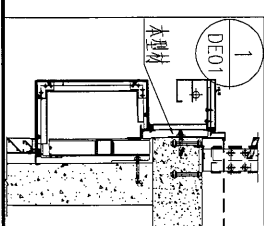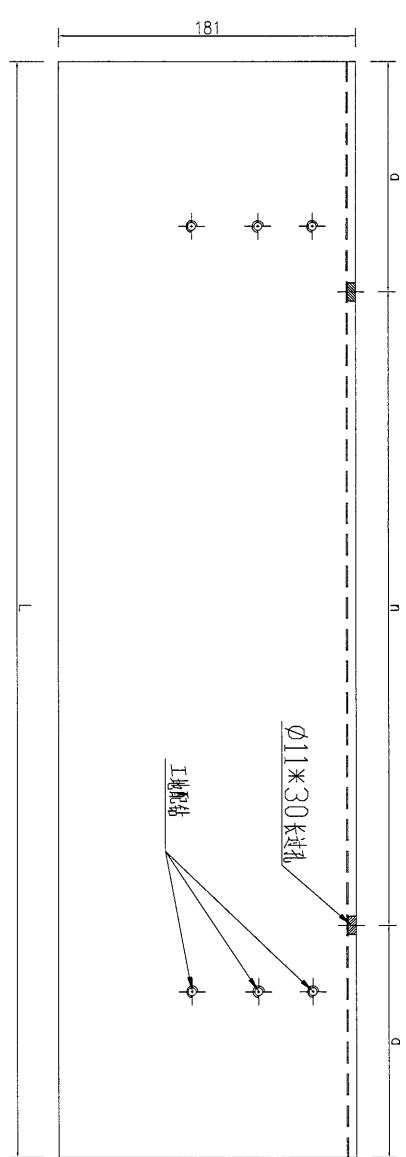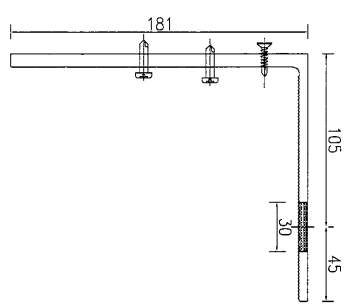


名稱	鋁碼	制圖	吳沛瑜	2017.01.04	修改	A	B
材料	X85396	復核			日期	2017.01.10	2017.01.24
顏色	MILL	批准			圖號	J835-HST-05	

美特鋁質有限公司
MIDI Aluminium Fabricator Ltd.

工程號 J-835 地盤 天晉平臺

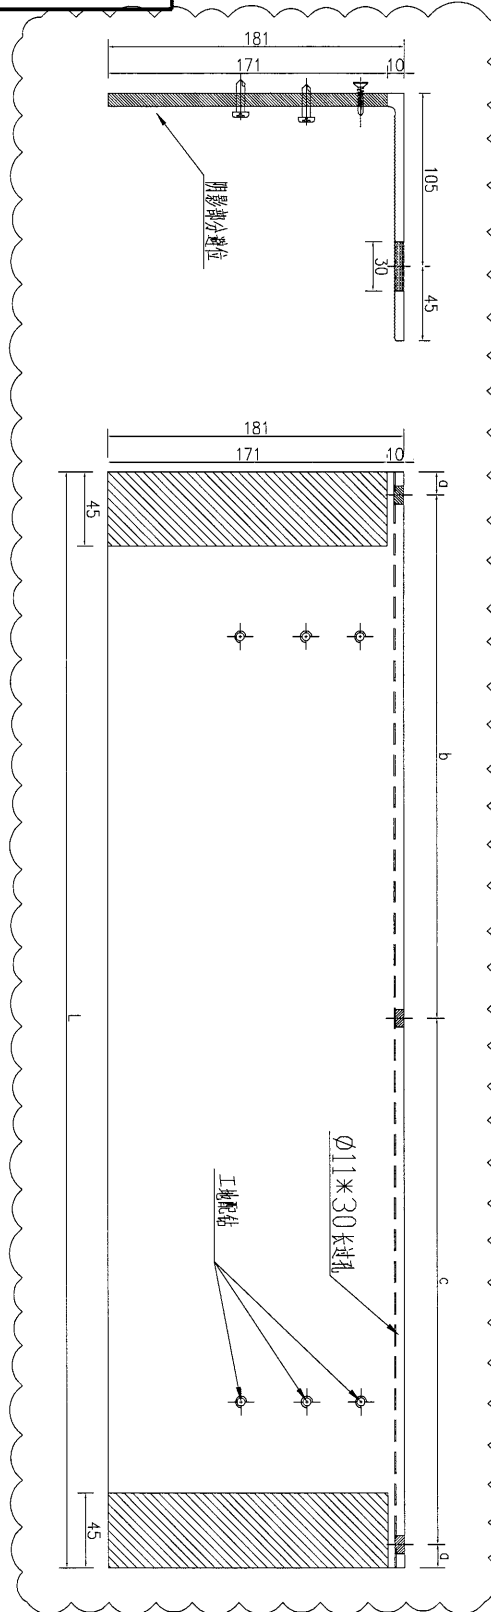

右



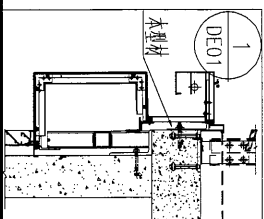


序號	物料編號	長度 (L)	a	b	c	分格	數量
1	J835-HST-06A	1347	14	644	675	1350	29
2	J835-HST-08	1287	14	614	645	1290	2

名稱	鋁碼	制圖	吳沛瑜	2017.01.04	修改	A	
材料	X85396	復核			日期	2017.01.24	
顏色	MILL	批准			圖號	J835-HST-05A	

美特鋁質 有限公司
MIDI Aluminium Fabricator Ltd.

工程號 J-835 地盤 天晉平臺

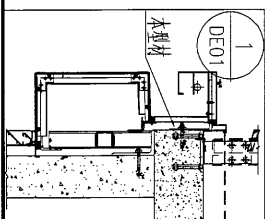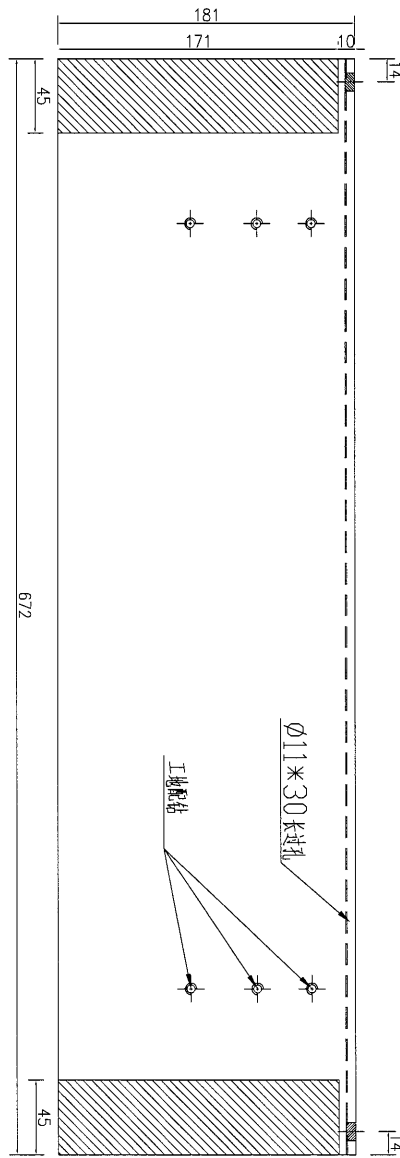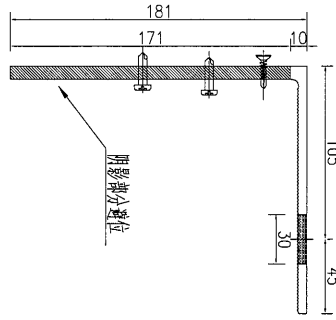



數量	18
备注	

名稱	鋁碼	制圖	吳禕瑜	2017.01.24	修改		
材料	X85396	復核			日期		
顏色	MILL	批准			圖號	J835-HST-07A	


美特铝质 有限公司
 MIDI Aluminium Fabricator Ltd.

工程號	J-835	地盤	天簷平臺
-----	-------	----	------

注：此型材用E16473图号J835-WHL3进行加工

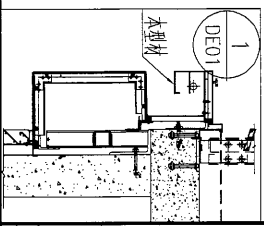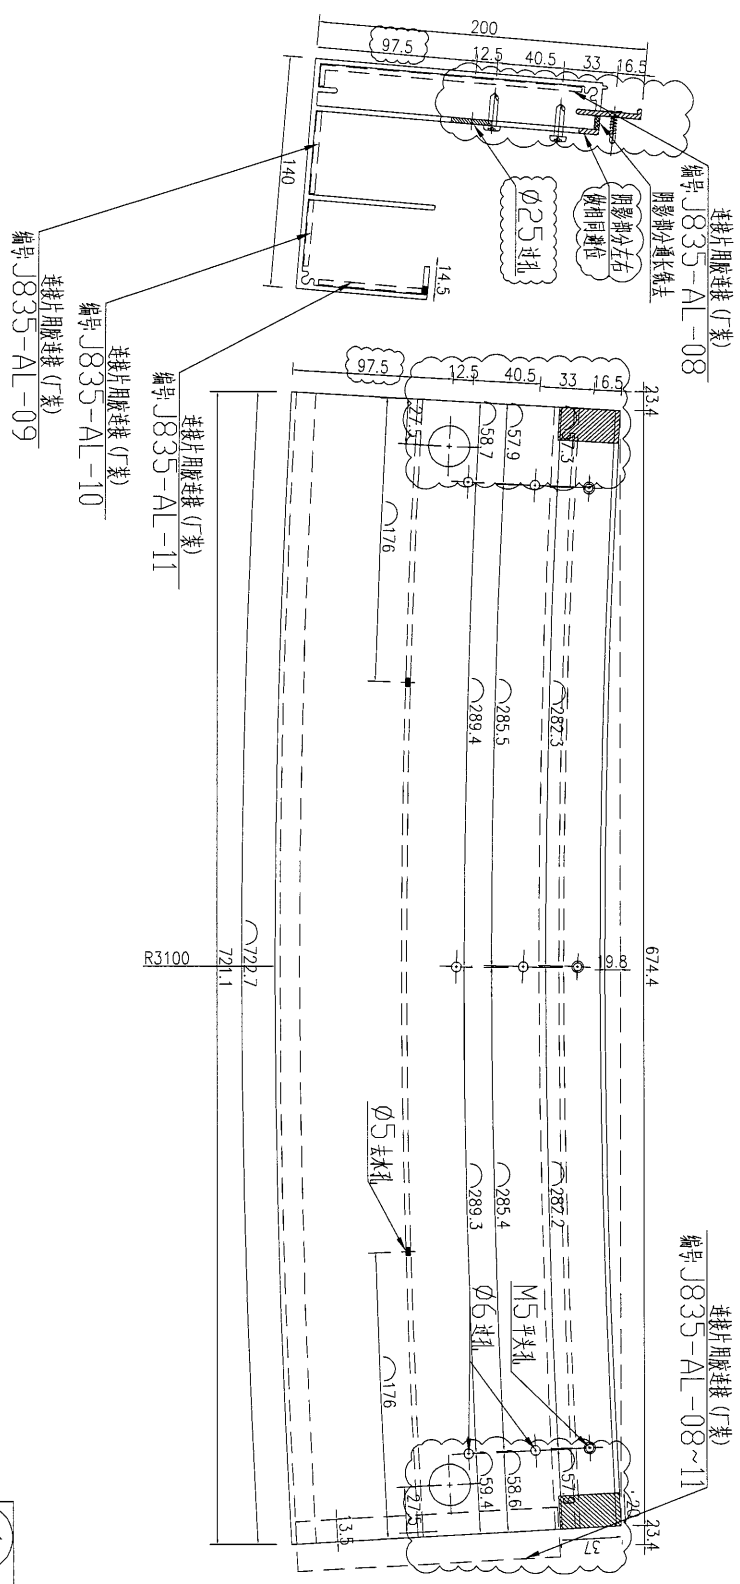

数量	备注
6	

名稱	鋁飾條2	制圖	吴沛瑜	2017.01.04	修改	A	
材料	X85394	復核			日期	2017.01.24	
顏色	PPG UCT39548XL-3 3Coats Silver	批准			圖號	J835-HST-09b	



美特鋁質 有限公司
MIDI Aluminium Fabricator Ltd.


工程號

J-835

地盤

天簷平臺

注: 此型材用E16473圖号J835-WHL4进行加工

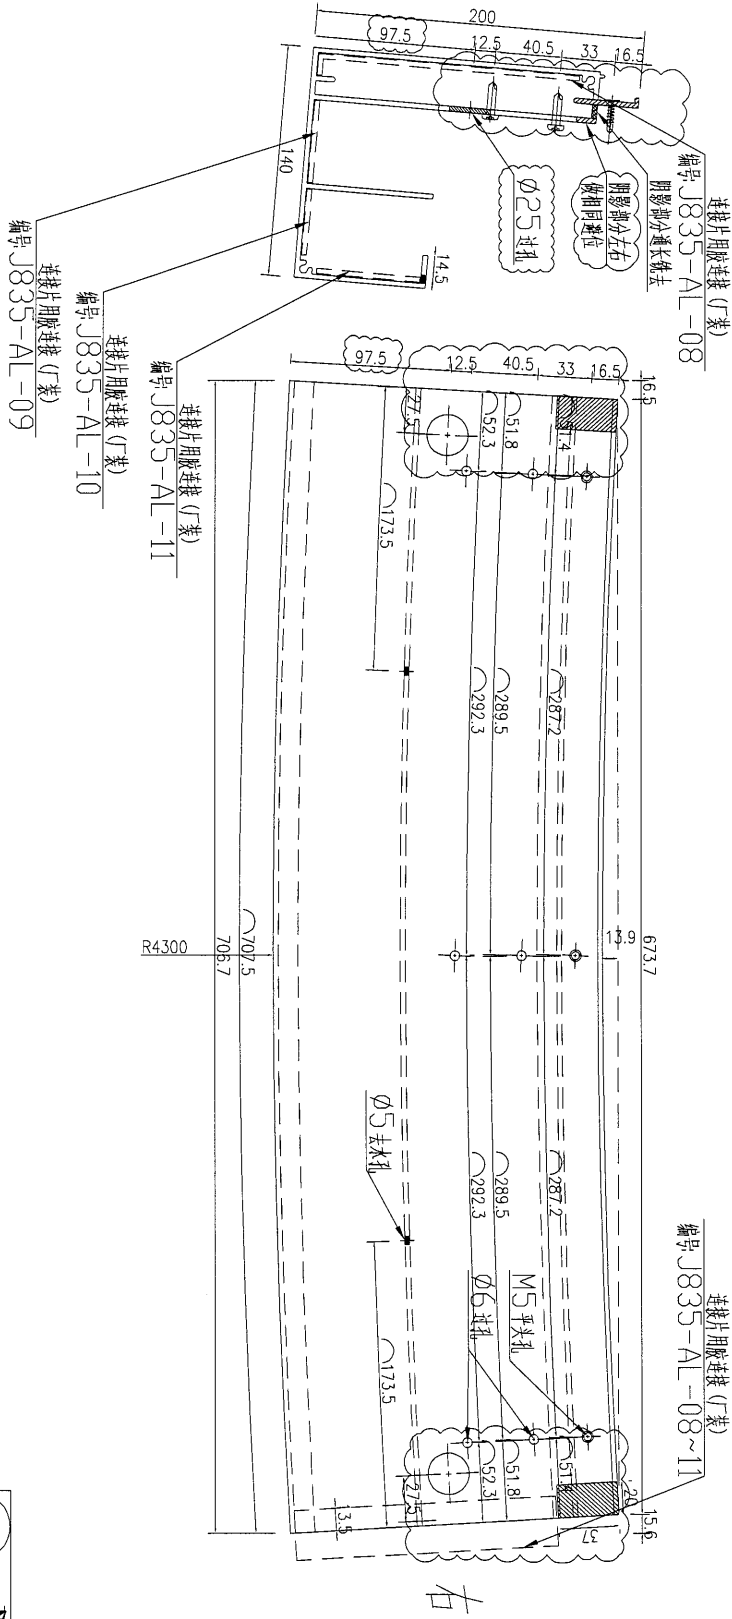

数量	备注
9	

名稱	鋁飾條2	制圖	吴沛瑜	2017.01.04	修改	A	
材料	X85394	復核			日期	2017.01.24	
顏色	PPG UCT39548XL-3 3Coats Silver	批准			圖號	J835-HST-09c	



美特鋁質 有限公司
MIDI Aluminium Fabricator Ltd.



工程號

J-835

地盤


天晉平臺

注：此型材用E16473圖號J835-WHL5进行加工

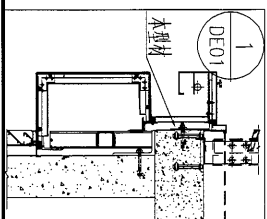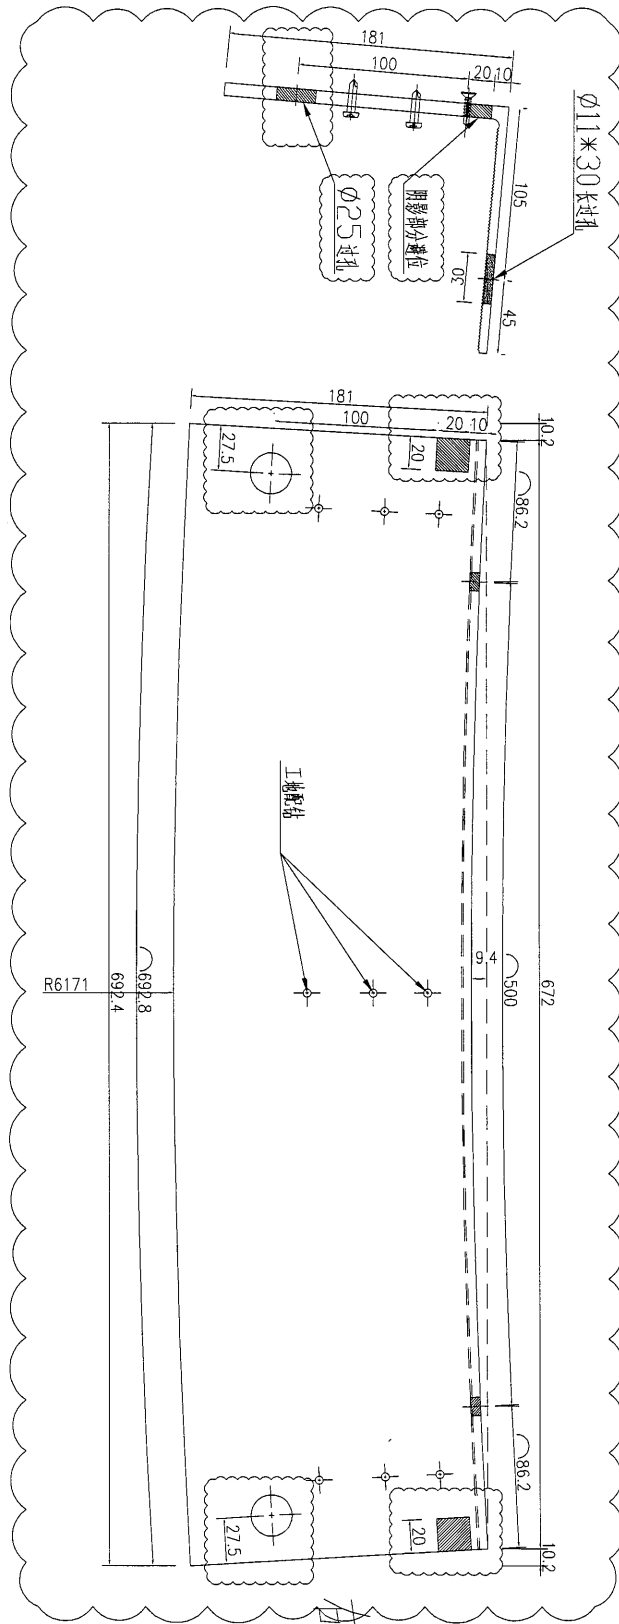

数量	11	备注
----	----	----



名稱	鋁碼	制圖	吳沛瑜	2017.01.04	修改	A	B
材料	X85396	復核			日期	2017.01.10	2017.01.24
顏色	MILL	批准			圖號	J835-HST-10	

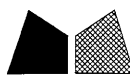

美特鋁質 有限公司
MIDI Aluminium Fabricator Ltd.

工程號 J-835 地盤 天晉平臺

注：此型材用E16473圖號J835-WHL6进行加工

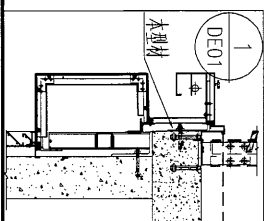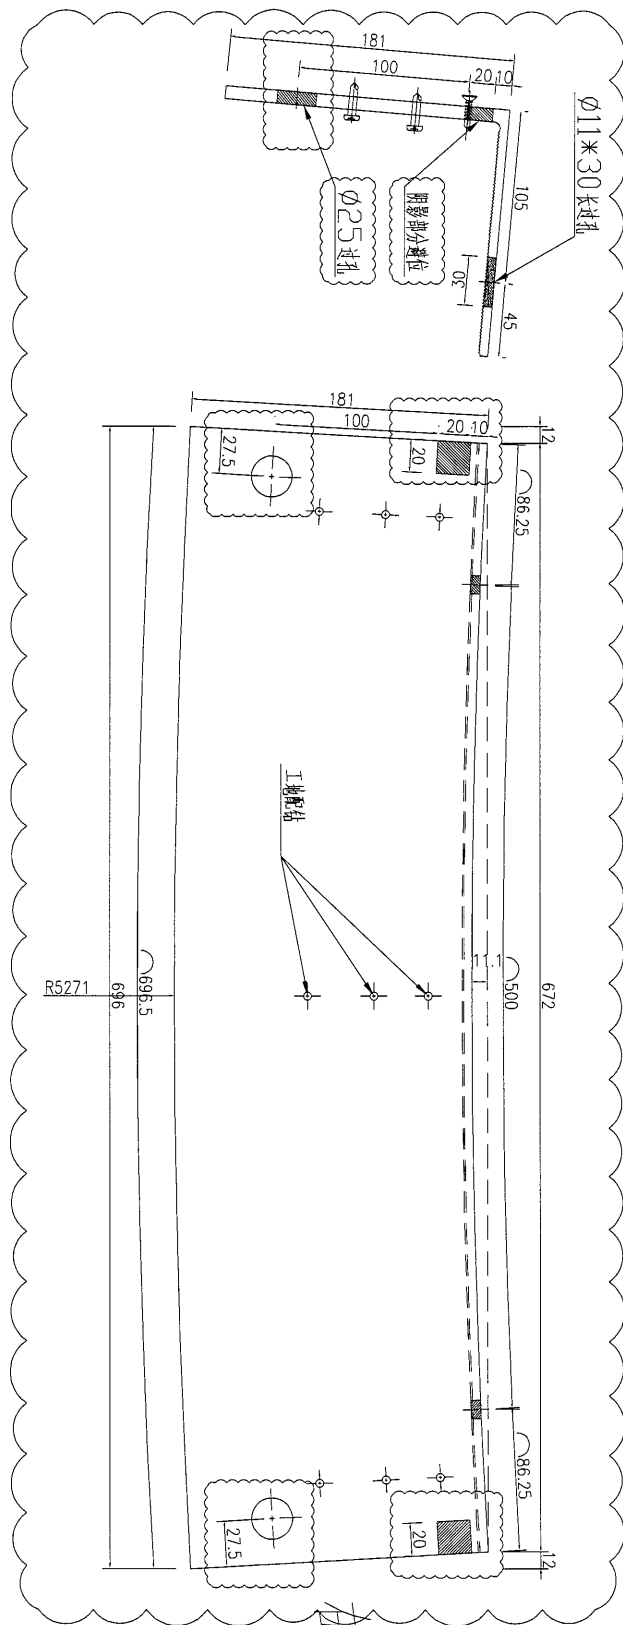

数量	11	备注
----	----	----



名稱	鋁碼	制圖	吳禕瑜	2017.01.04	修改	A	B
材料	X85396	復核			日期	2017.01.10	2017.01.24
顏色	MILL	批准			圖號	J835-HST-10a	



美特鋁質 有限公司
MIDI Aluminium Fabricator Ltd.

工程號 | J-835 | 地盤 | 天晉平臺

注：此型材用E16473圖號J835-WHL7 进行加工

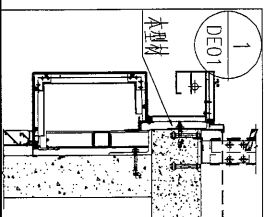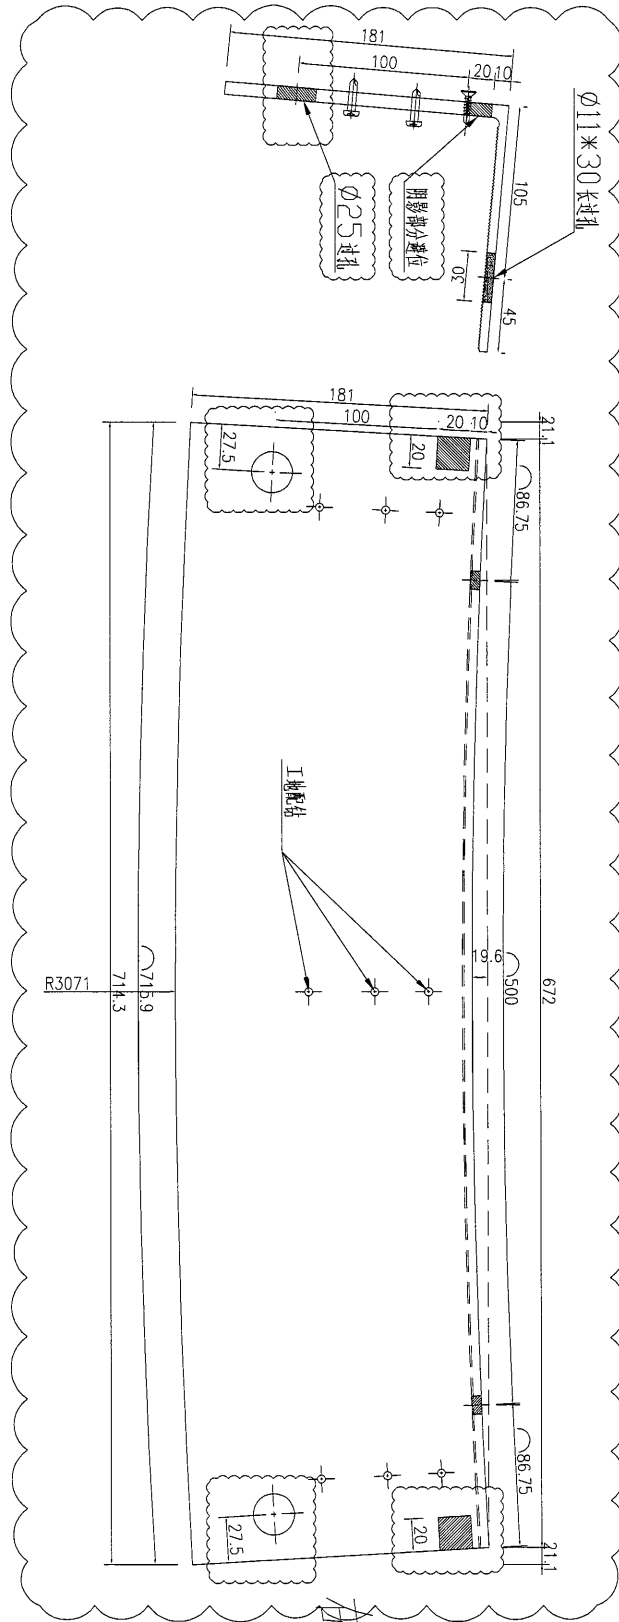



数量	3	备注
----	---	----

名稱	鋁碼	制圖	吳祥瑜	2017.01.04	修改	A	B
材料	X85396	復核			日期	2017.01.10	2017.01.24
顏色	MILL	批准			圖號	J835-HST-10b	

美特铝质 有限公司
MIDI Aluminium Fabricator Ltd.

工程號 J-835 地盤 天晉平臺

注: 此型材用E16473图号J835-WHL7进行加工

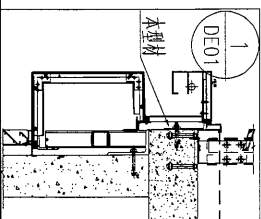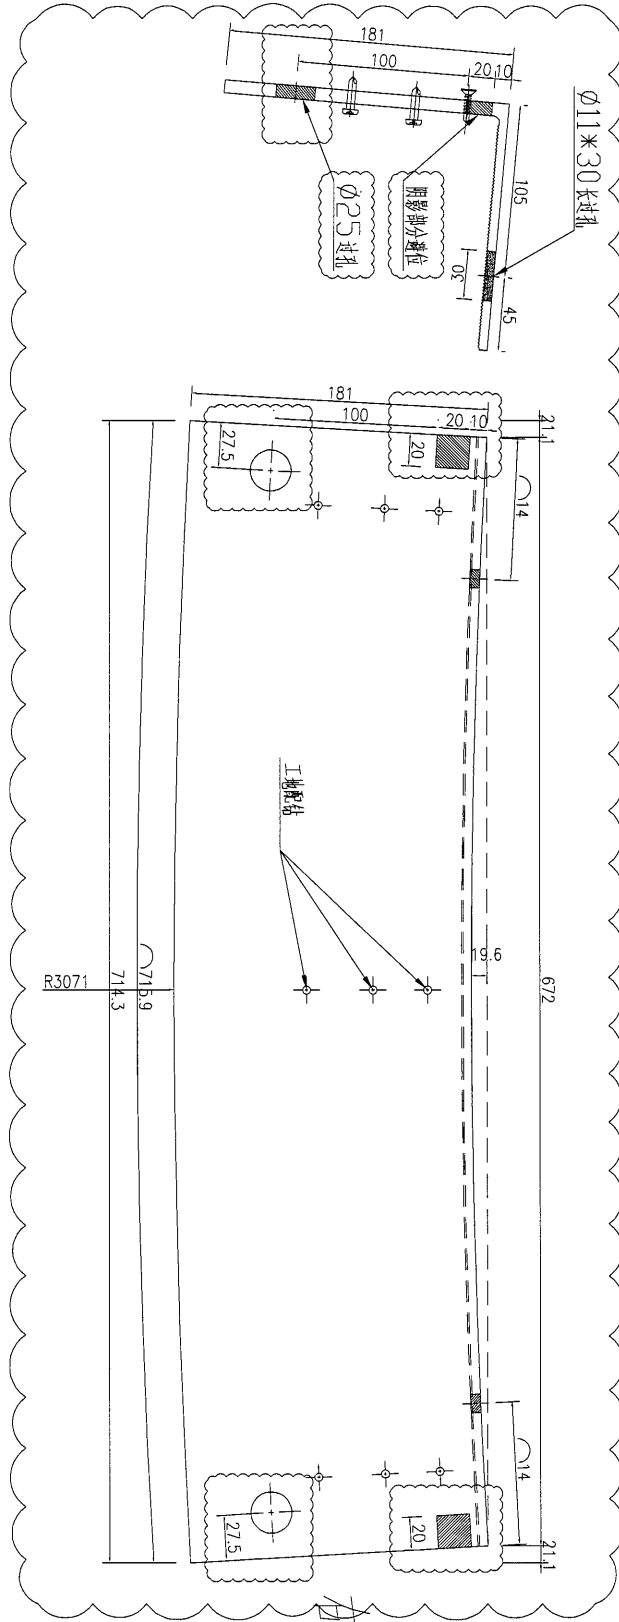



数量	3	备注
----	---	----

名稱	鋁碼	制圖	吳沛瑜	2017.01.04	修改	A	B
材料	X85396	復核			日期	2017.01.10	2017.01.24
顏色	MILL	批准			圖號	J835-HST-10B	

美特鋁質有限公司
MIDI Aluminium Fabricator Ltd.

工程號 J-835 地盤 天晉平臺

注：此型材用E16473圖號J835-WHL8进行加工

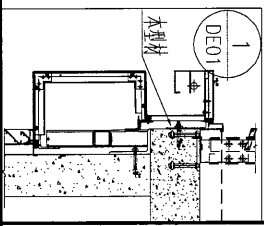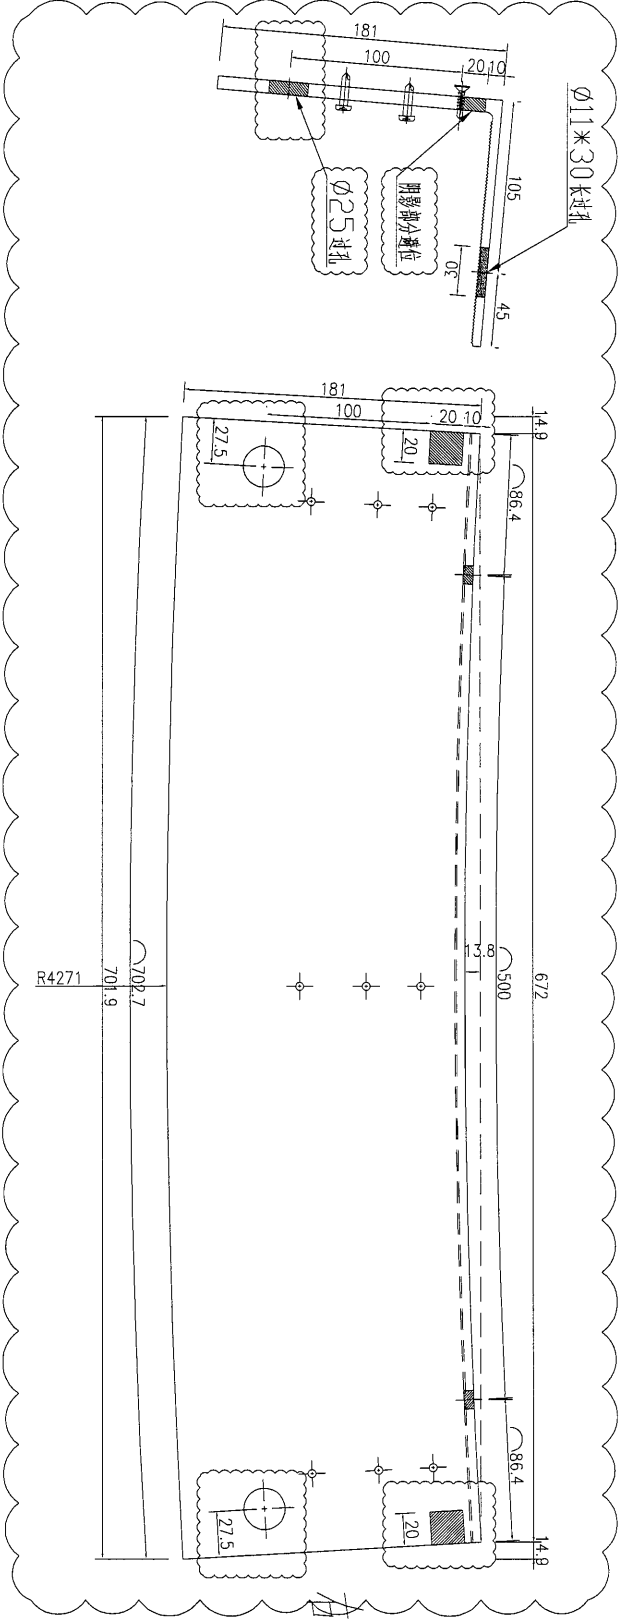

数量	6
备注	



名稱	鋁碼	制圖	吳沛瑜	2017.01.04	修改	A	B
材料	X85396	復核			日期	2017.01.10	2017.01.24
顏色	MILL	批准			圖號	J835-HST-10c	



美特鋁質 有限公司
MIDI Aluminium Fabricator Ltd.

工程號 J-835 地盤 天簷平臺

注：此型材用E16473圖號J835-WHL8进行加工

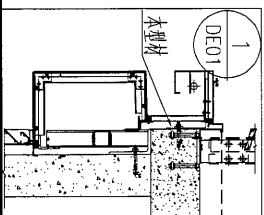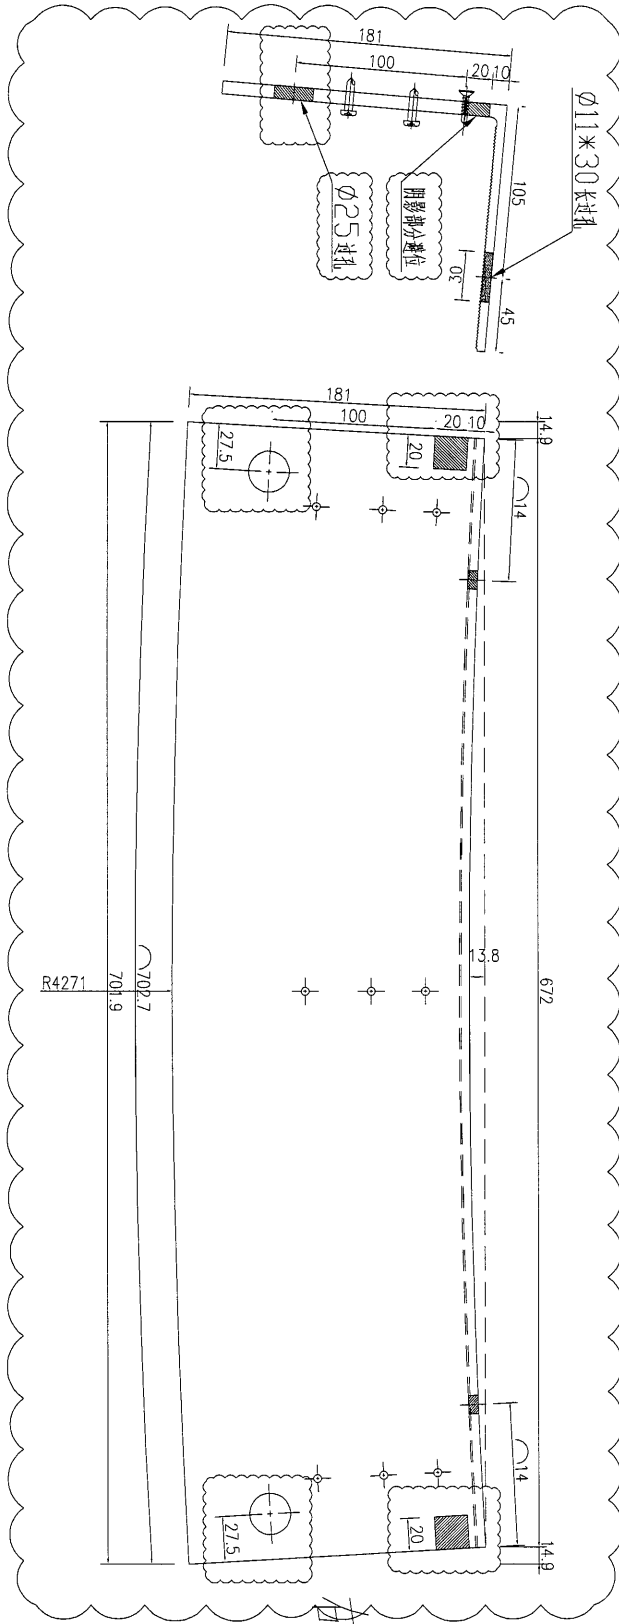





数量	3
备注	

名稱	鋁碼	制圖	吳沛瑜	2017.01.04	修改	A	B
材料	X85396	復核			日期	2017.01.10	2017.01.24
顏色	MILL	批准			圖號	J835-HST-10C	

 美特鋁質 有限公司
MIDI Aluminium Fabricator Ltd.

工程號 J-835 地盤 天晉平臺

注：此鋁介子用42*90*42*4厚鋁槽統用

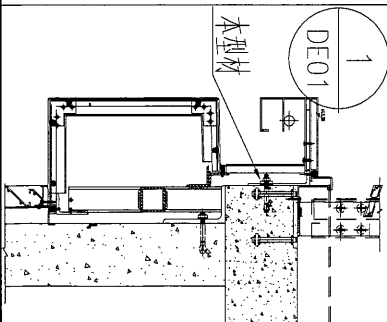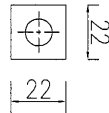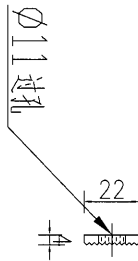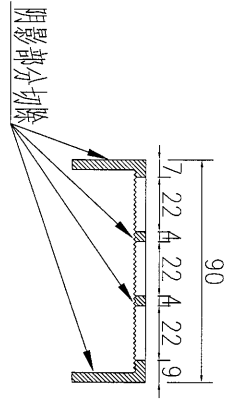


数量	547	备注
----	-----	----



名稱	22mm 鋁介子	制圖	吳沛瑜	2017.01.04	修改	
材料	X85035	復核			日期	
顏色	MILL	批准			圖號	J835-AL-01

美特鋁質 有限公司
MIDI Aluminium Fabricator Ltd.

工程號	J-835	地盤	天簷平臺
-----	-------	----	------

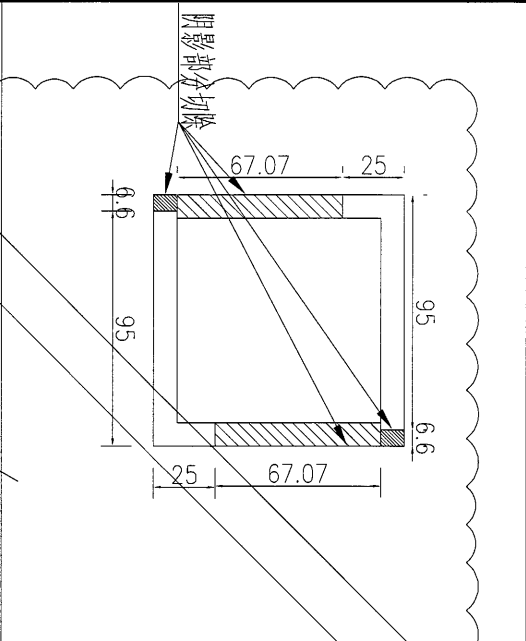


編號: J835-XC-01(1張)

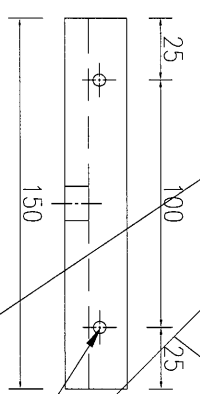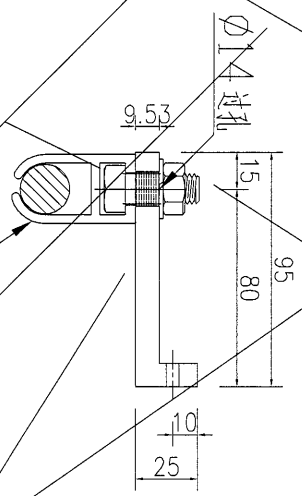

数量 298




备注

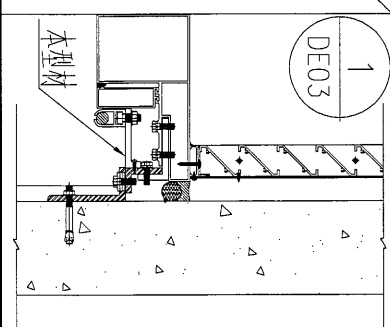

名稱	101.6*101.6*9.53mm厚方管	制圖	吳沛瑜	2017.01.04	修改	A
材料	T10000065	復核			日期	2017.01.10
顏色	PPG UCT39548XL-3 3Coats Silver	批准			圖號	J835-AL-02

 美特鋁質 有限公司
MIDI Aluminium Fabricator Ltd.

工程號 J-835 地盤 天晉平臺

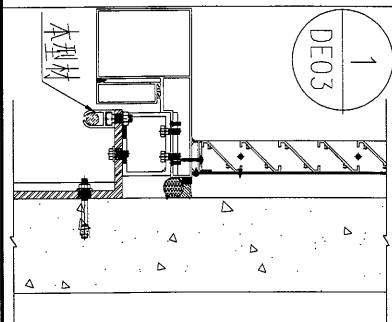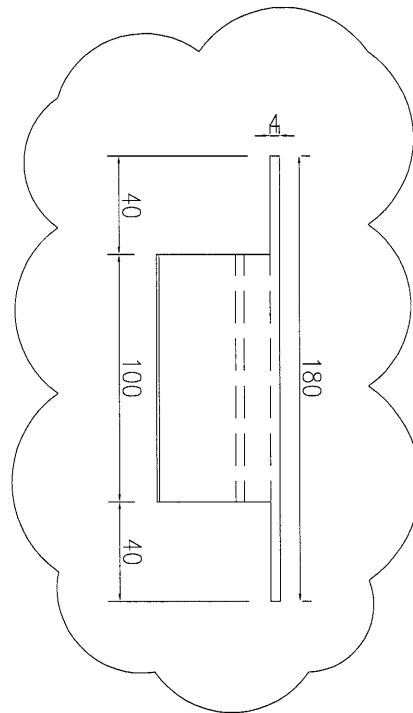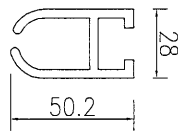

456	數量
	備注


名稱	鋁飾通	制圖	吳祿瑜	2017.01.04	修改	A	B
材料	X85314	復核			日期	2017.01.10	2017.01.24
顏色	PPG UCT39548XL-3 3Coats Silver	批准			圖號	J835-XC-01	

EG-DWG3




美特鋁質 有限公司
MIDI Aluminium Fabricator Ltd.


工程號 J-835 地盤 天晉平臺

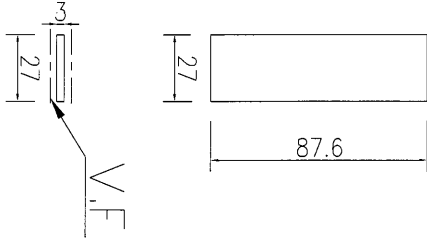


物料编号	J835-AL-05
数量	45
备注	

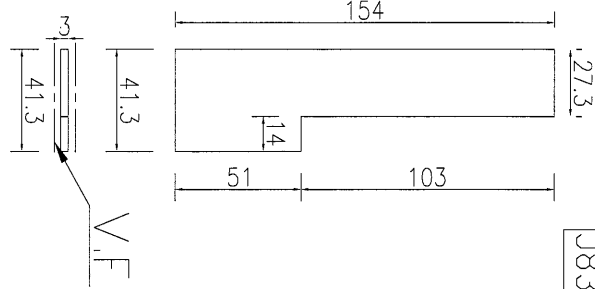


物料编号	J835-AL-03
数量	50
备注	

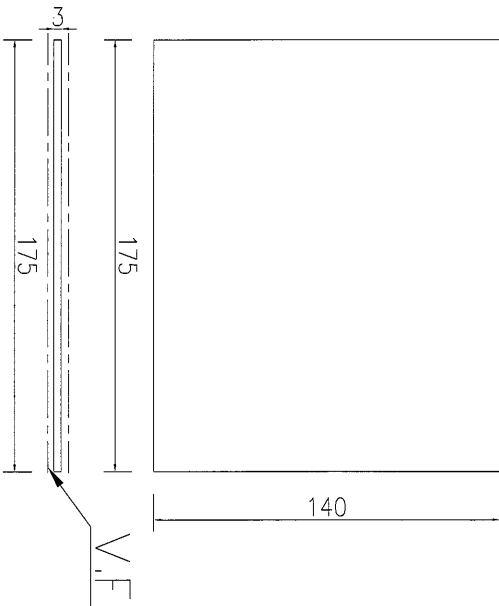

物料编号	J835-AL-12
数量	1
备注	

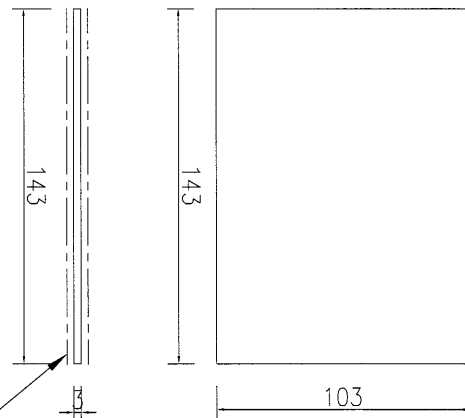

物料编号	J835-AL-04
数量	50
备注	

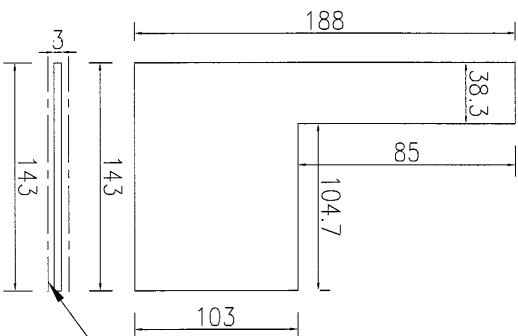


物料编号	J835-AL-14
数量	4
备注	

名稱	鋁	制圖	吳禕瑜	2017.01.04	修改	A
材料	3mm厚鋁板	復核			日期	2017.02.03
顏色	PPG UCT39548XL-3 3Coats Silver	批准			圖號	J835-AL1


EG-DWG3

 美特鋁質 有限公司
MIDI Aluminium Fabricator Ltd.


工程號 J-835 地盤 天晉平臺

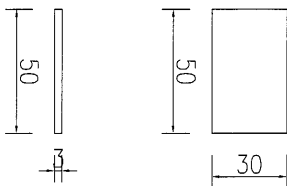


物料编号	J835-AL-09
数量	250
备注	

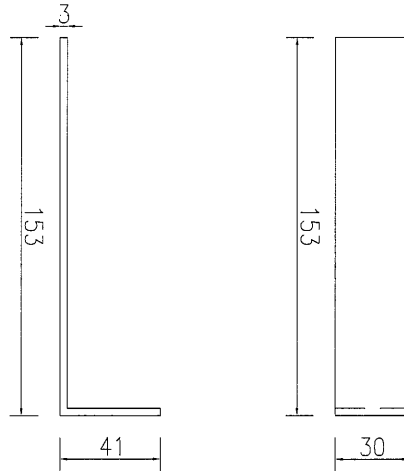


物料编号	J835-AL-06
数量	190
备注	

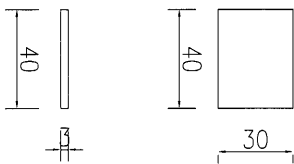


物料编号	J835-AL-10
数量	250
备注	

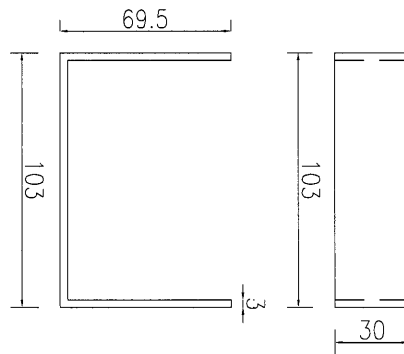

物料编号	J835-AL-07
数量	380
备注	

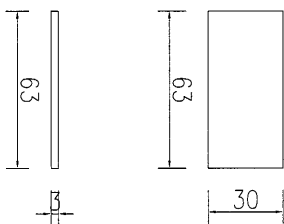

物料编号	J835-AL-11
数量	250
备注	

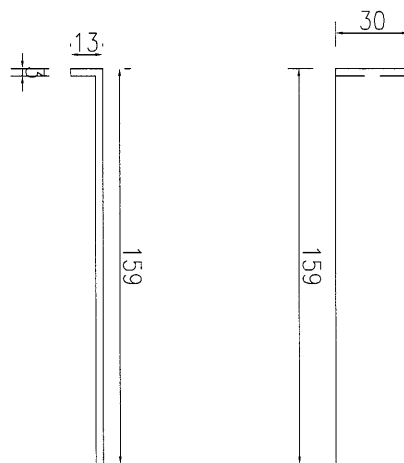



物料编号	J835-AL-08
数量	250
备注	

名稱	連接片	制圖	吳沛瑜	2017.01.04	修改	
材料	3mm厚鋁板	復核			日期	
顏色	MILL	批准			圖號	J835-AL2



美特鋁質 有限公司
MIDI Aluminium Fabricator Ltd.

工程號 J-835 地盤 天晉平臺

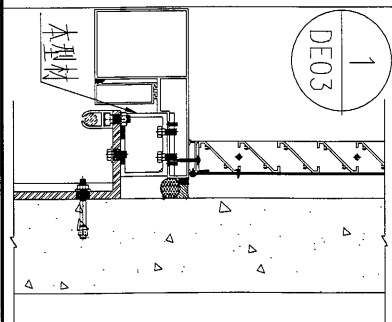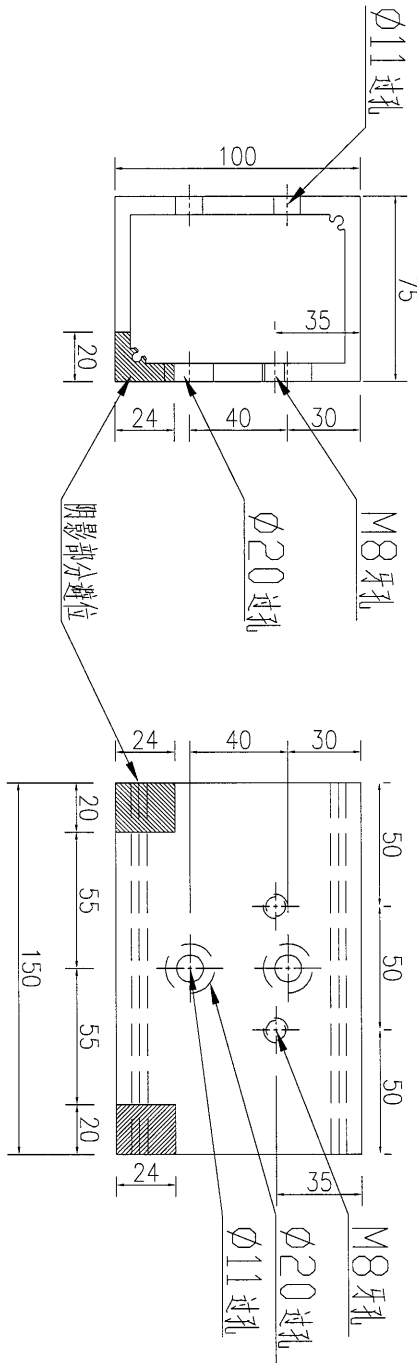




数量	652
备注	

名稱	鋁通	制圖	吳沛瑜	2017.01.24	修改	
材料	X85251	復核			日期	
顏色	MILL	批准			圖號	J835-AL-13



美特鋁質 有限公司
MIDI Aluminium Fabricator Ltd.

工程號 J-835 地盤 天晉平臺

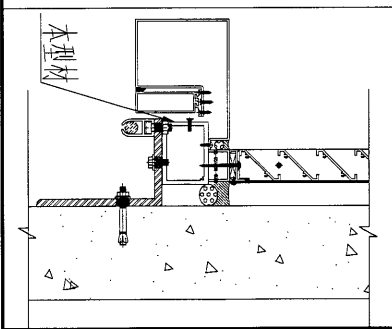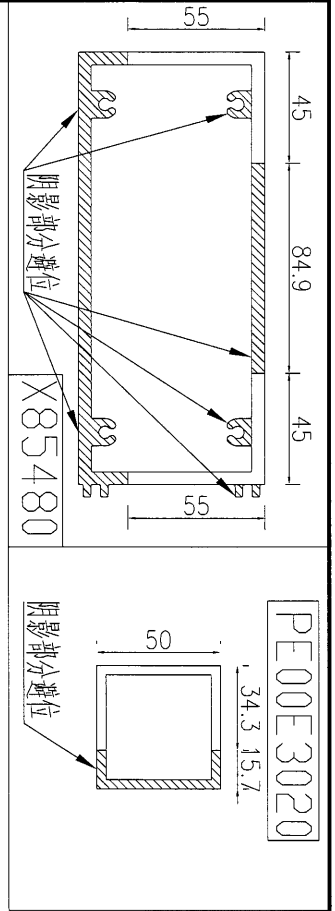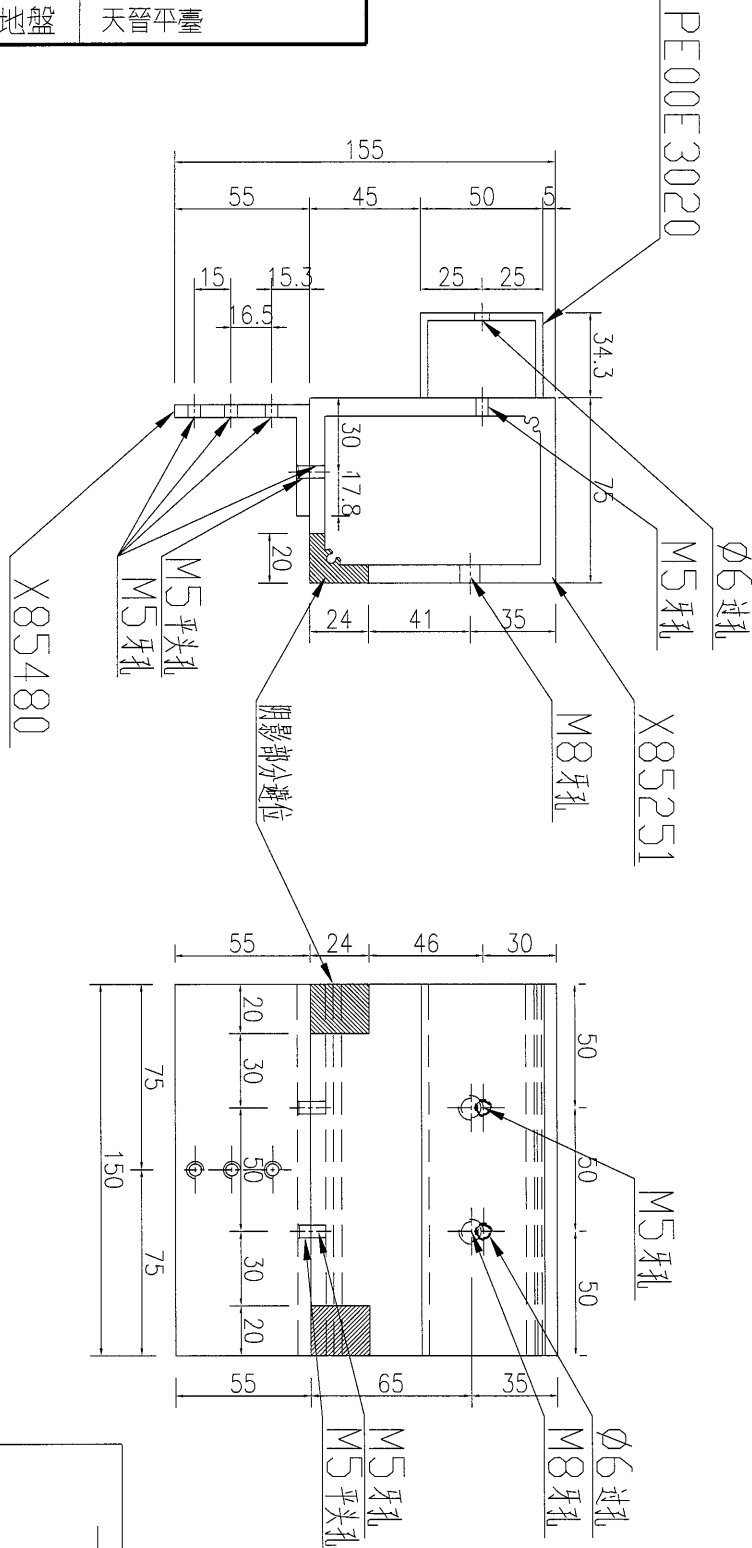




数量	30
备注	

名稱	鋁通	制圖	吳沛瑜	2017.01.24	修改	
材料	X85251+X85480+PE00E3020	復核			日期	
顏色	MILL	批准			圖號	J835-AL-13A



美特铝质有限公司
MIDI Aluminium Fabricator Ltd.

工程號	J-835	地盤	天晉平臺
-----	-------	----	------

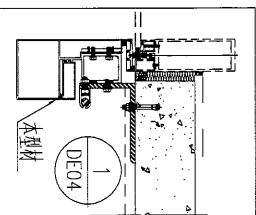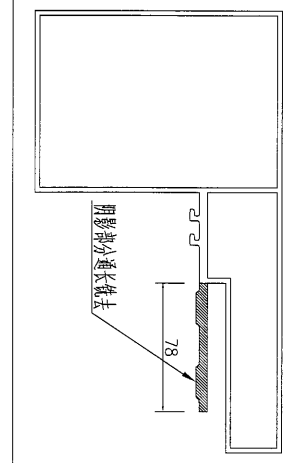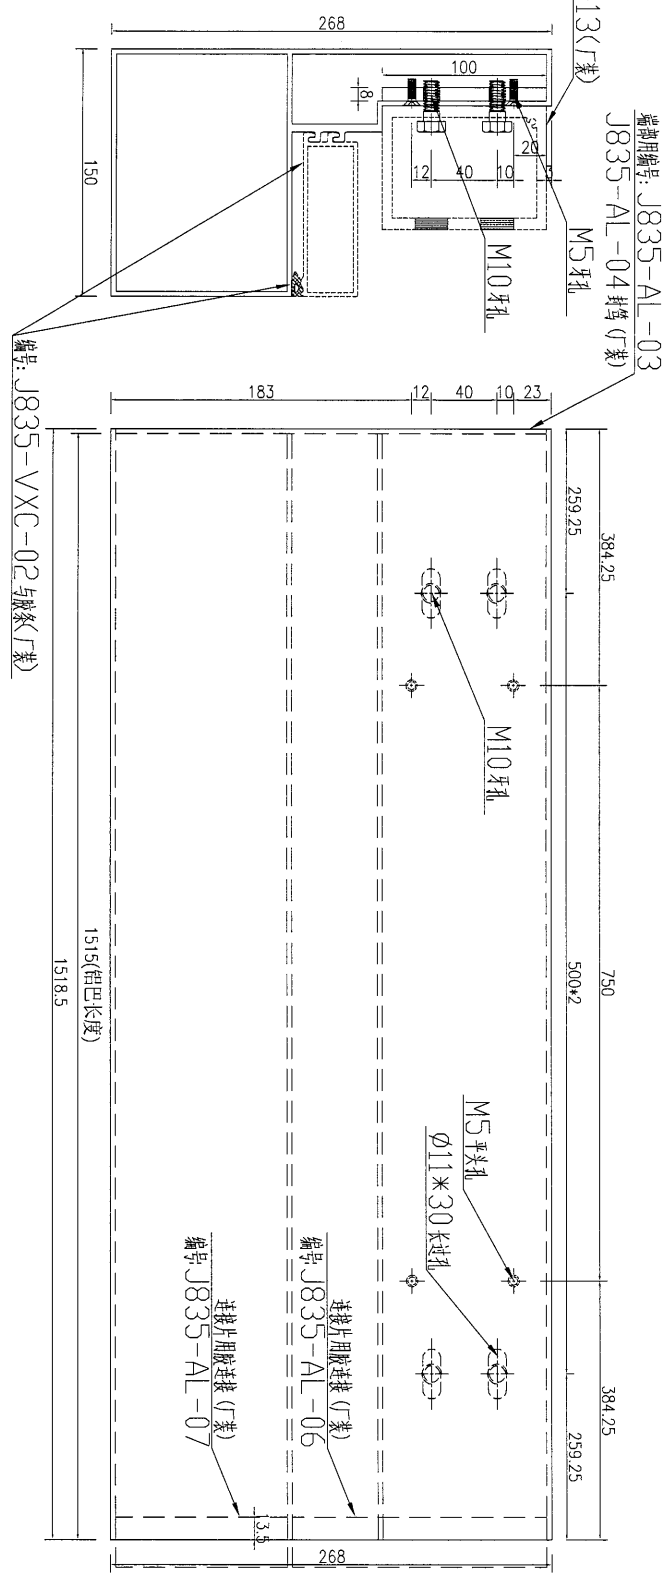





數量	15
备注	

名稱	鋁飾條	制圖	吳沛瑜	2017.01.04	修改	A	B
材料	X85392+8mm厚鋁巴	復核			日期	2017.01.10	2017.01.24
顏色	PPG UCT39548XL-3 3Coats Silver	批准			圖號	J835-VXC-01	



美特鋁質有限公司
MIDI Aluminium Fabricator Ltd.

工程號 J-835 地盤 天晉平臺

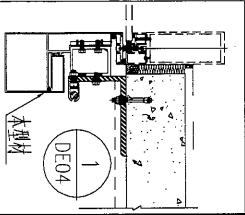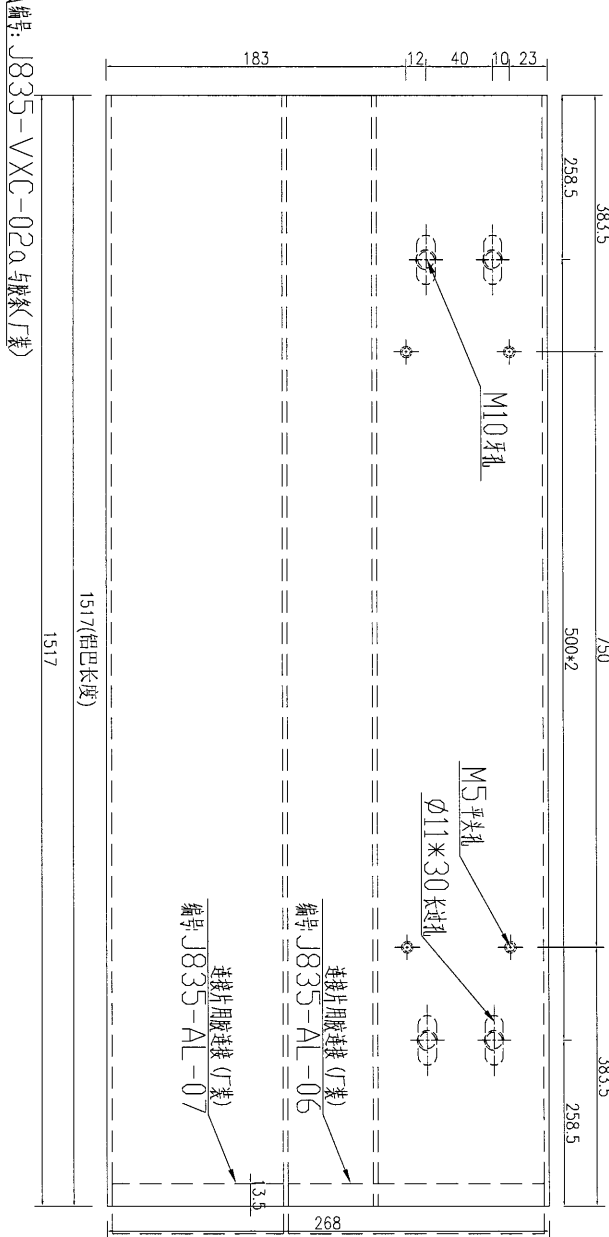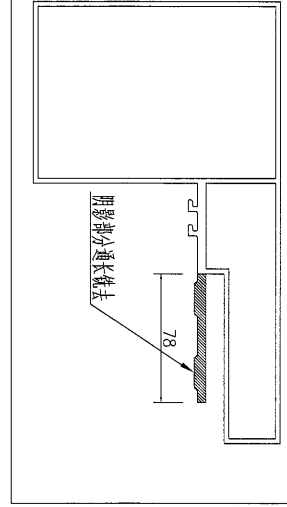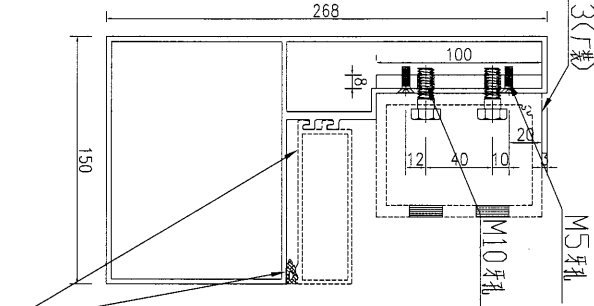




數量	45
备注	

名稱	鋁飾條	制圖	吳沛瑜	2017.01.04	修改	A	B
材料	X85392+8mm厚鋁巴	復核			日期	2017.01.10	2017.01.24
顏色	PPG UCT39548XL-3 3Coats Silver	批准			圖號	J835-VXC-01a	


美特鋁質有限公司
MIDI Aluminium Fabricator Ltd.

工程號 J-835 地盤 天晉平臺

編號: J835-AL-13(7裝)

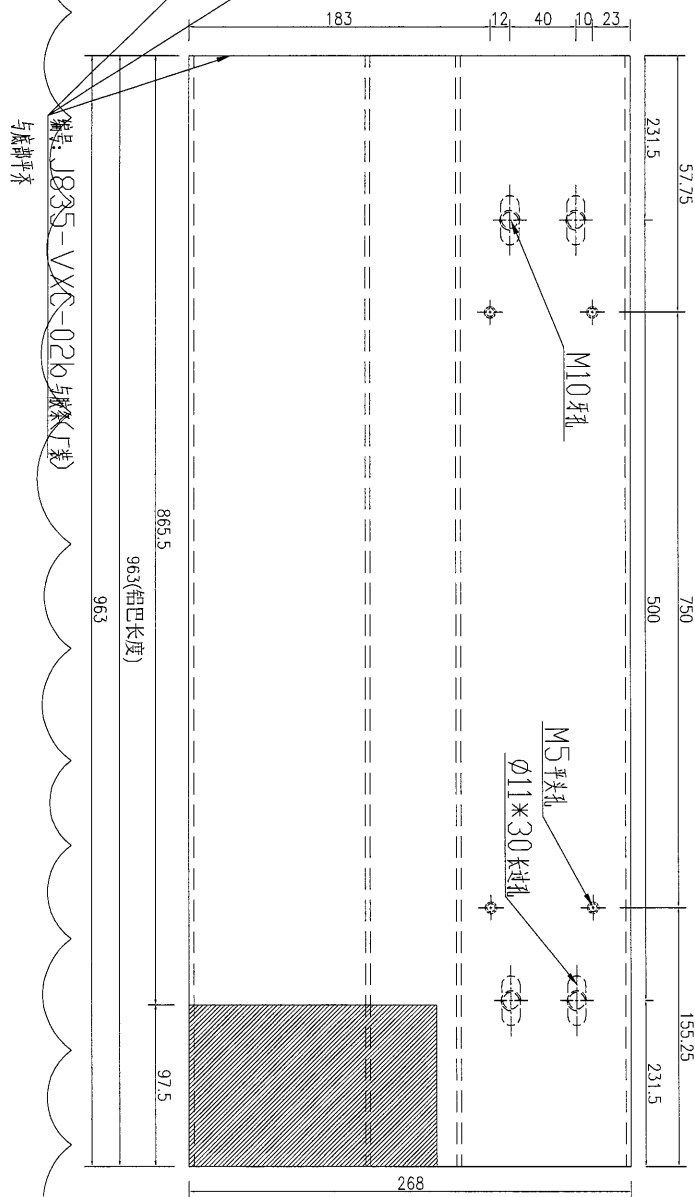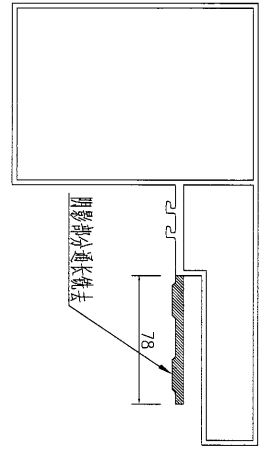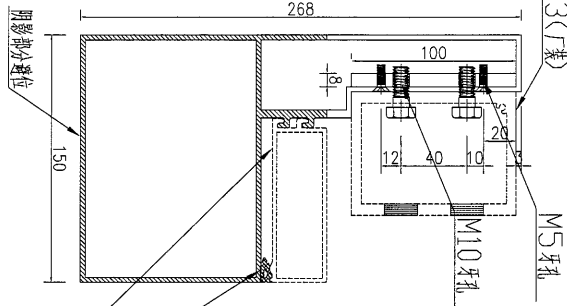

頂

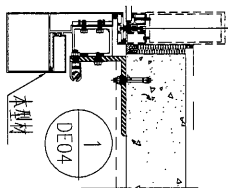

数量 15


备注

名稱	鋁飾條	制圖	吳禕瑜	2017.01.04	修改	A	B
材料	X85392+8mm厚铝巴	復核			日期	2017.01.10	2017.01.24
顏色	PPG UCT39548XL-3 3Coats Silver	批准			圖號	J835-VXC-01b	




美特鋁質 有限公司
MIDI Aluminium Fabricator Ltd.


工程號	J-835	地盤	天晉平臺
-----	-------	----	------

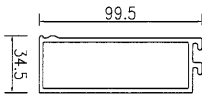

零件編號: J835-AL-05 封管(裝)

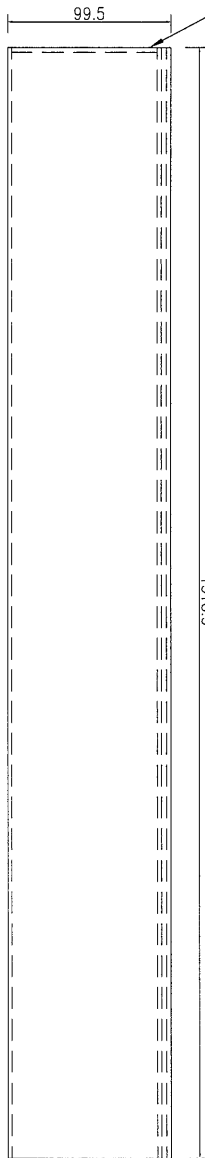

頂

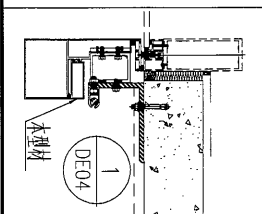

30	數量
	备注

名稱	鋁飾通	制圖	吳禕瑜	2017.01.04	修改	A	B
材料	X85393	復核			日期	2017.01.10	2017.02.04
顏色	PPG UCT39548XL-3 3Coats Silver	批准			圖號	J835-VXC-02	






美特鋁質 有限公司
MIDI Aluminium Fabricator Ltd.

工程號

J-835

地盤

天簷平臺

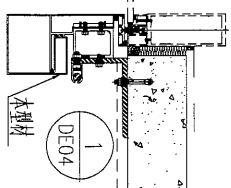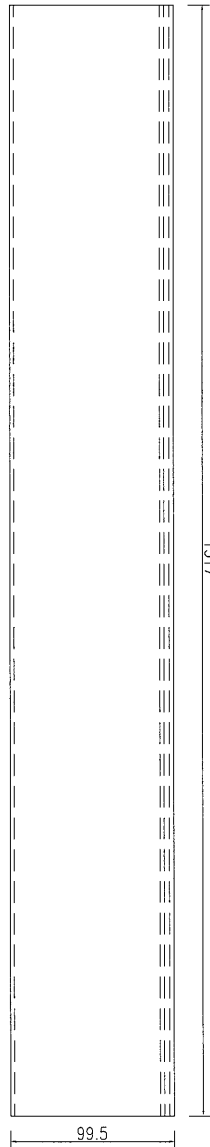
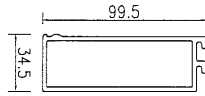


90	數量
	備註


名稱	鋁飾通	制圖	吳禕瑜	2017.01.04	修改	A	B
材料	X85393	復核			日期	2017.01.10	2017.02.04
顏色	PPG UCT39548XL-3 3Coats Silver	批准			圖號	J835-VXC-02a	

 美特鋁質 有限公司
MIDI Aluminium Fabricator Ltd.

工程號	J-835	地盤	天晉平臺
-----	-------	----	------

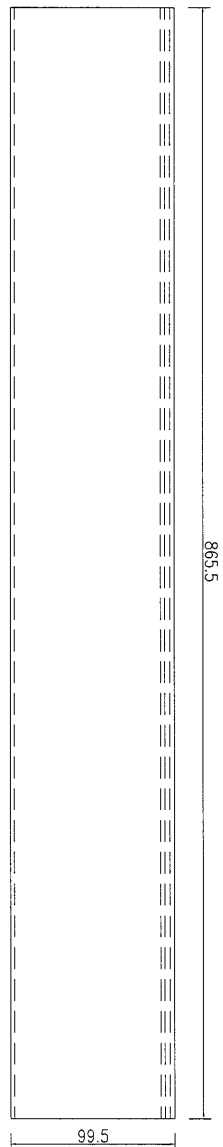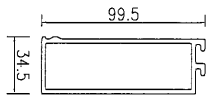

頂




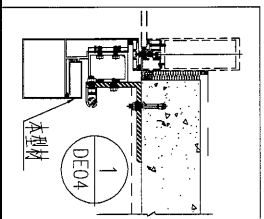


(30)	數量
	备注

名稱	鋁飾通	制圖	吳沛瑜	2017.01.04	修改	A	B
材料	X85393	復核			日期	2017.01.10	2017.02.04
顏色	PPG UCT39548XL-3 3Coats Silver	批准			圖號	J835-VXC-02b	

 美特鋁質 有限公司
MIDI Aluminium Fabricator Ltd.

工程號 | J-835 | 地盤 | 天晉平臺

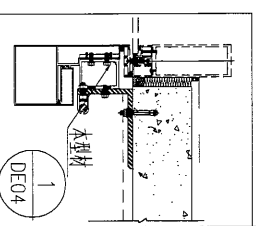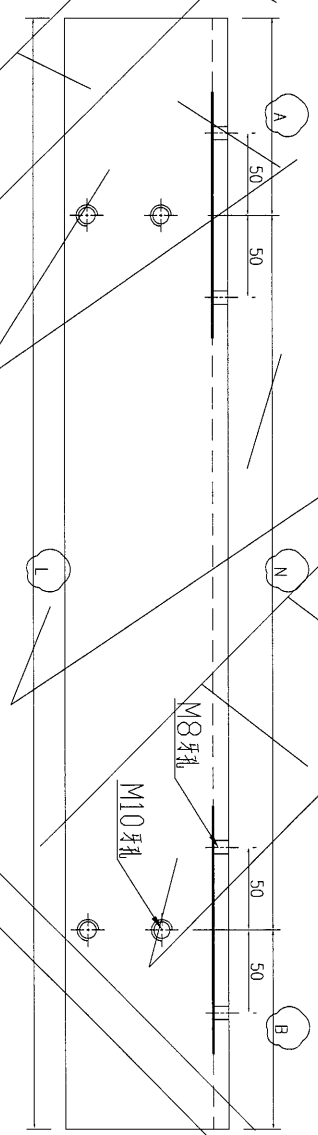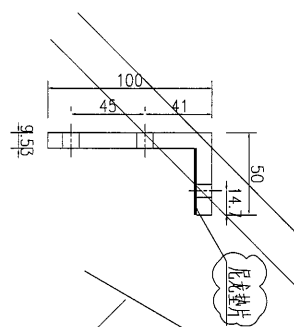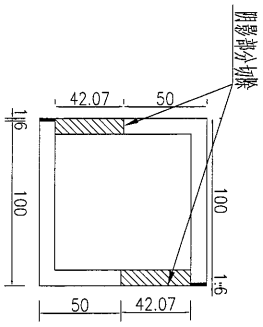

序號	物料編號	長度 (L)	A	N	B	數量
1	J835-VXC-03	1518.5	394.25	730	394.25	30
2	J835-VXC-03a	1517	393.5	730	393.5	90
3	J835-VXC-03b	963	67.75	730	165.25	30



名稱	101.6*101.6*9.53mm厚方管	制圖	吳禕瑜	2017.01.04	修改	A	
材料	T10000065	復核			日期	2017.01.10	
顏色	MILL	批准			圖號	J835-VXC-03	

美特鋁質有限公司
MIDI Aluminium Fabricator Ltd.

工程號 J-835 地盤 天晉平臺


編號: J835-AL-13(片裝) 增補編號: J835-AL-03
J835-AL-04(封角(片裝))

編號: J835-VXC-02(線條(片裝))

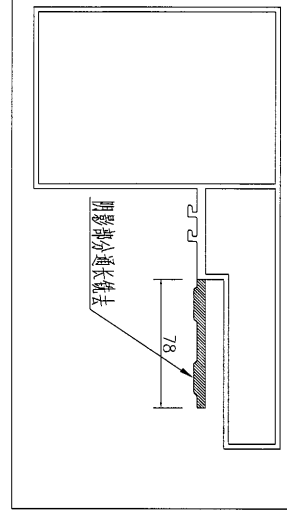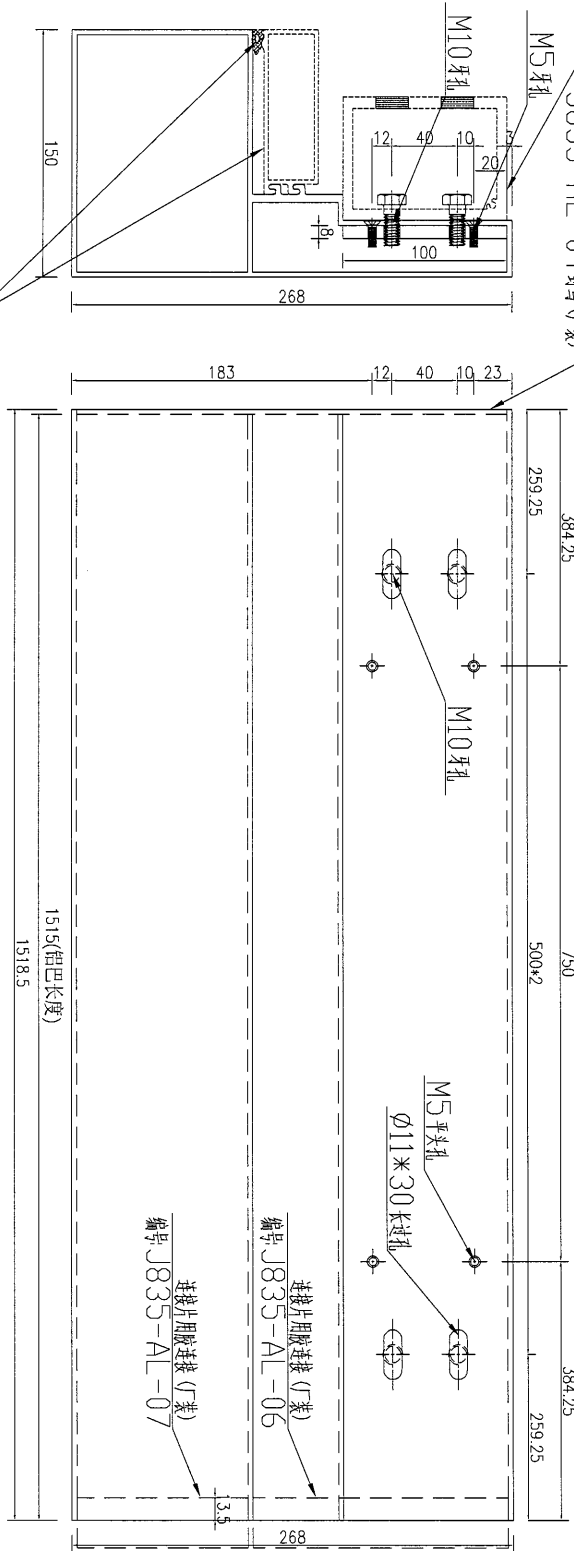

數量	15	備註
----	----	----

頂

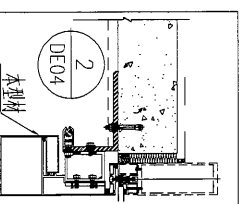

名稱	鋁飾條	制圖	吳禕瑜	2017.01.04	修改	A	B
材料	X85392+8mm厚鋁巴	復核			日期	2017.01.10	2017.01.24
顏色	PPG UCT39548XL-3 3Coats Silver	批准			圖號	J835-VXC-04	



美特鋁質有限公司
MIDI Aluminium Fabricator Ltd.



工程號

J-835


地盤

天晉平臺

編號: J835-AL-13(丁裝)

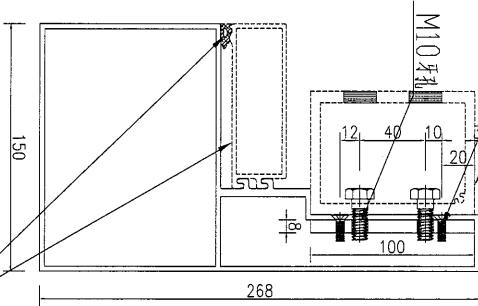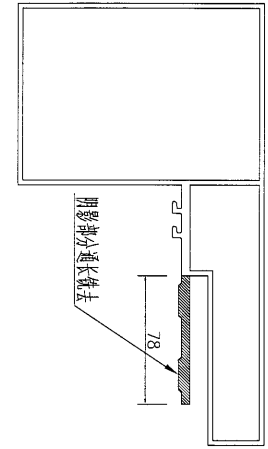

編號: J835-VXC-02a(與膠條丁裝)

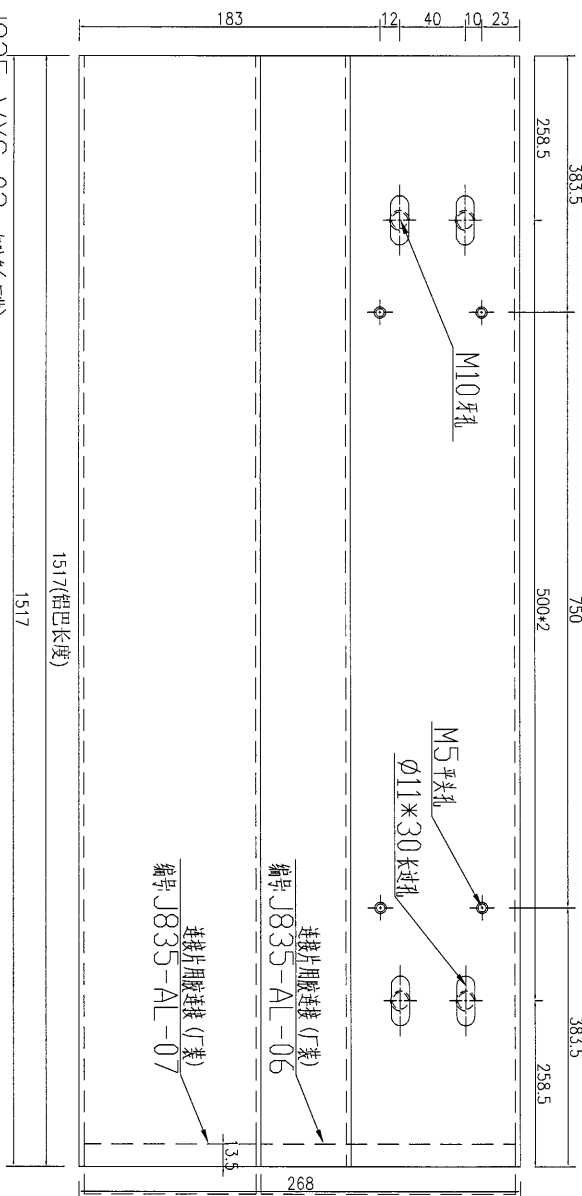


編號 J835-AL-07
連接用膠條連接(丁裝)

編號 J835-AL-06
連接用膠條連接(丁裝)

數量
45

備註

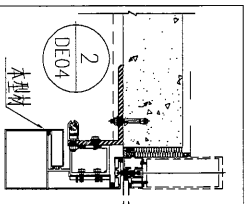

名稱	鋁飾條	制圖	吳沛瑜	2017.01.04	修改	A	B
材料	X85392+8mm厚鋁巴	復核			日期	2017.01.10	2017.01.24
顏色	PPG UCT39548XL-3 3Coats Silver	批准			圖號	J835-VXC-04a	



美特鋁質有限公司
MIDI Aluminium Fabricator Ltd.



工程號

J-835

地盤


天晉平臺

編號: J835-AL-13(天)

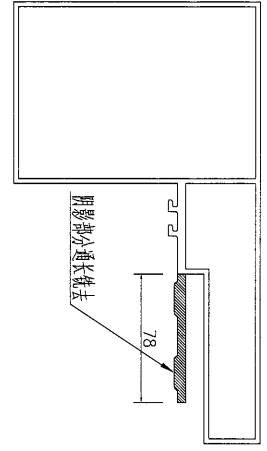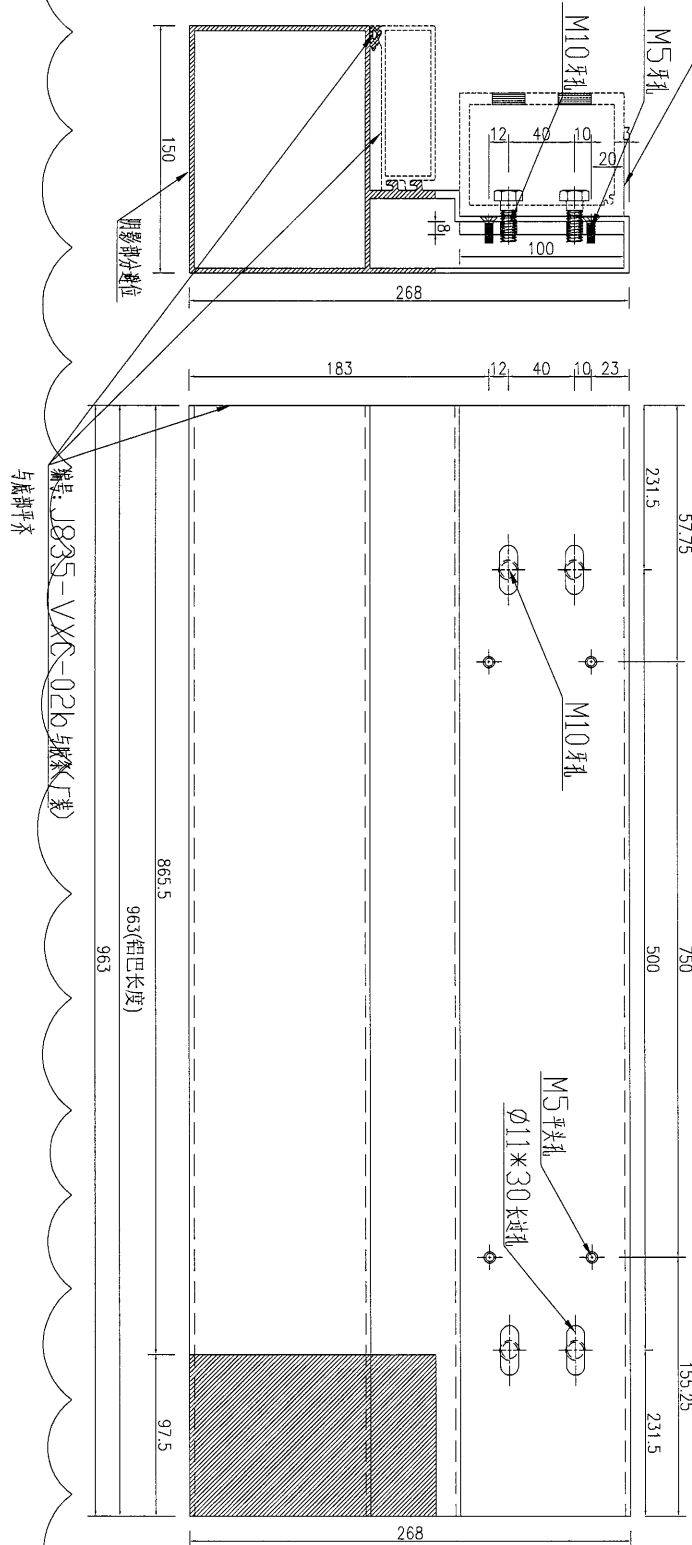

編號: J835-VXC-02b(天)与底脚平齐

数量	15
备注	

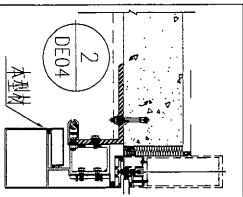


名稱	鋁飾條	制圖	吳禕瑜	2017.01.04	修改	A	B
材料	X85392+8mm厚铝巴	復核			日期	2017.01.10	2017.01.24
顏色	PPG UCT39548XL-3 3Coats Silver	批准			圖號	J835-VXC-04b	




美特鋁質有限公司
MIDI Aluminium Fabricator Ltd.

工程號	J-835	地盤	天晉平臺
-----	-------	----	------


編號: J835-Al-13(7裝)

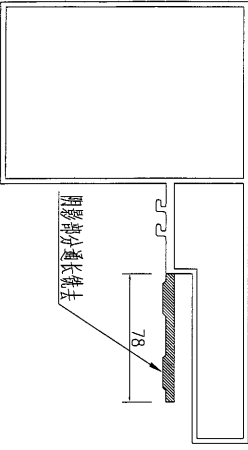

圖號: J835-HXC-10(與廠家7裝)

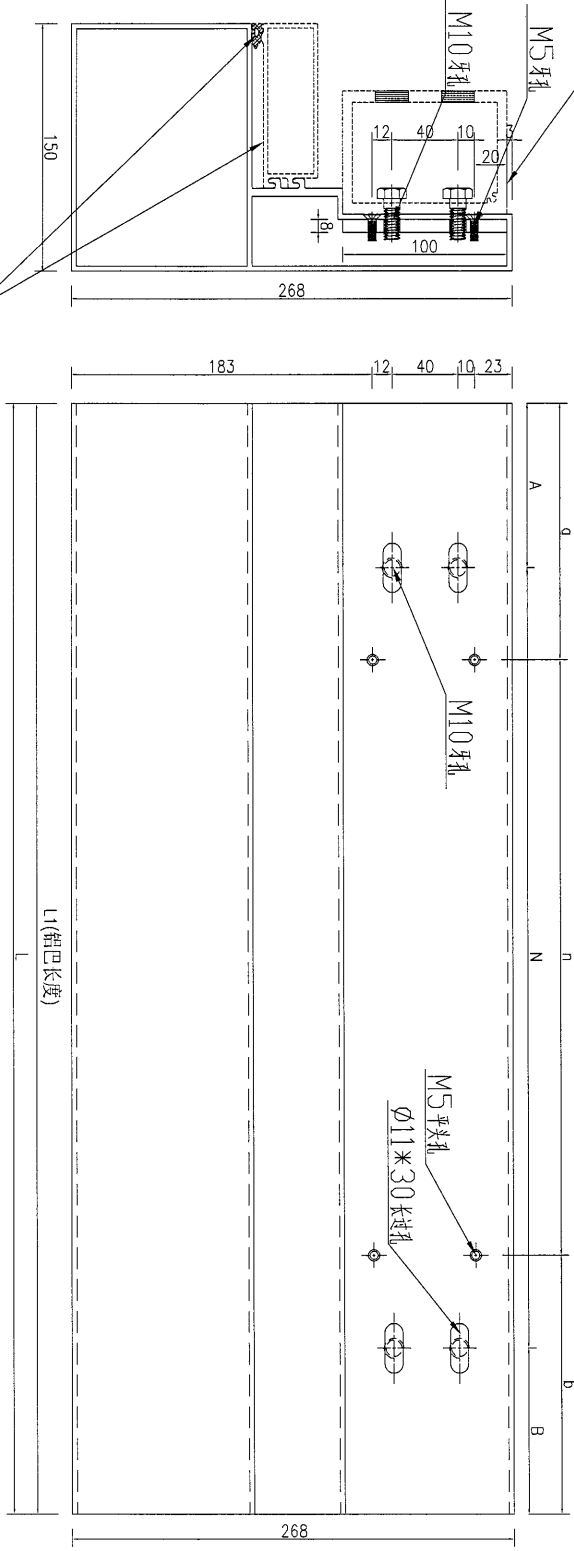

右



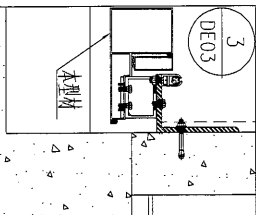


序號	物料編號	長度 (L)	鋁巴長度 (L1)	A	N	B	a	n	b	數量
1	J835-HXC-02A	1500.75	1500.75	250.75	500*2	250	375	750	375.75	1
2	J835-HXC-03A	1707.5	1707.5	253.5	400*3	254	104	750*2	103.5	1
3	J835-HXC-06A	1850.5	1850.5	248.5	500*3	102	175	750*2	175.5	4
4	J835-HXC-07A	1700.5	1700.5	400	450*2	400.5	100	750*2	100.5	2

名稱	鋁飾條	制圖	吳禕瑜	2017.01.01	修改	A	B
材料	X85392+8mm厚鋁巴	復核			日期	2017.01.10	2017.01.24
顏色	PPG UCT39548XL-3 3Coats Silver	批准			圖號	J835-HXC-01A	

美特鋁質 有限公司
MIDI Aluminium Fabricator Ltd.

工程號 J-835 地盤 天晉平臺


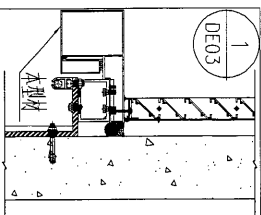
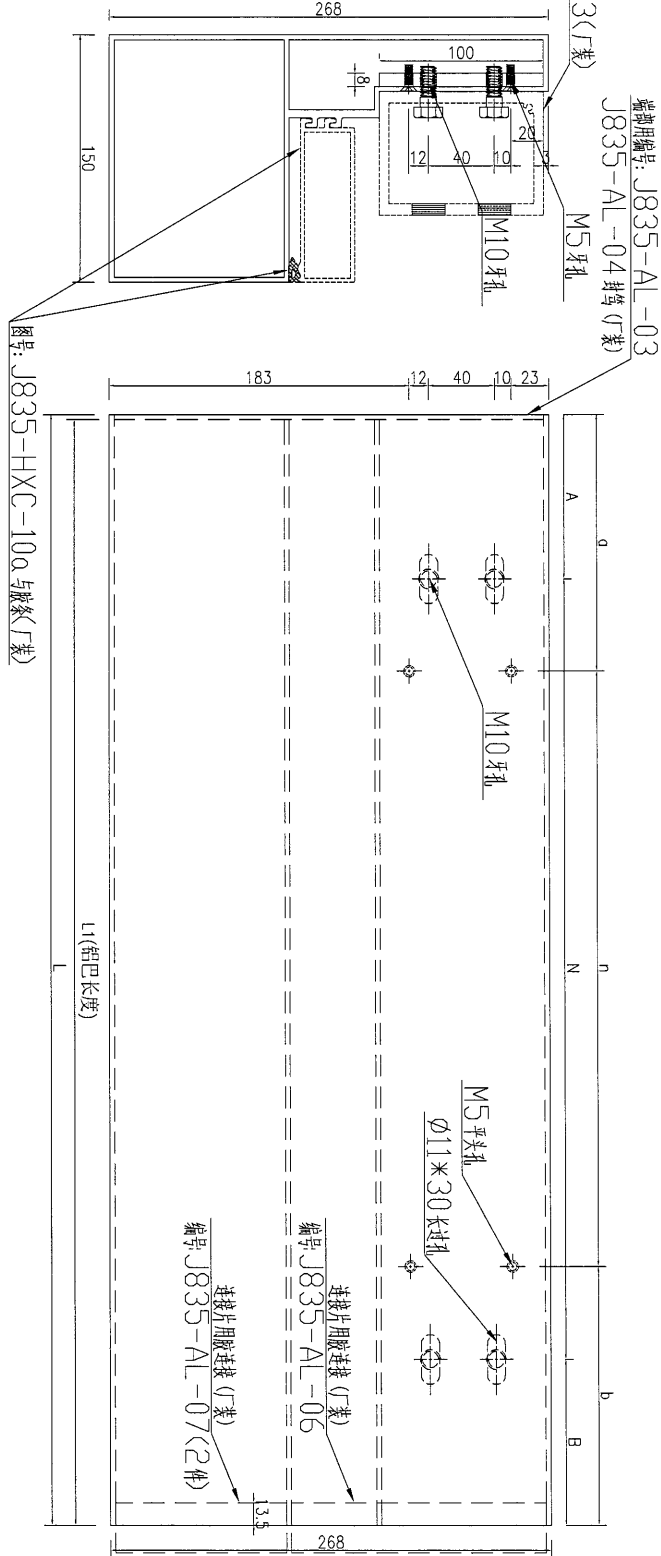
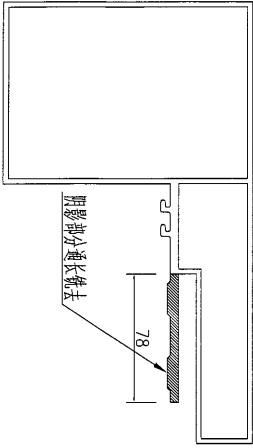


序號	物料編號	長度 (L)	鋁巴長度 (L1)	A	N	B	a	n	b	數量
1	J835-HXC-01a	1947.5	1944	474	500*2	473.5	300	750*2	147.5	1
2	J835-HXC-02a	1653.75	1650.25	403.75	500*2	250	528	750	375.75	1
3	J835-HXC-03a	1860.5	1857	407	400*3	253.5	257	750*2	103.5	1
4	J835-HXC-05a	1446	1442.5	323	400*2	323	424.5	750	271.5	1
5	J835-HXC-06a	2003.5	2000	255	500*3	248.5	328	750*2	175.5	1
6	J835-HXC-07a	1853.5	1850	553.5	450*2	400	253	750*2	100.5	1

名稱	鋁飾條	制圖	吳沛瑜	2017.01.01	修改	A	B
材料	X85392+8mm厚鋁巴	復核			日期	2017.01.10	2017.01.24
顏色	PPG UCT39548XL-3 3Coats Silver	批准			圖號	J835-HXC-01a	

美特鋁質 有限公司
MIDI Aluminium Fabricator Ltd.

工程號: J-835 地盤: 天督平臺

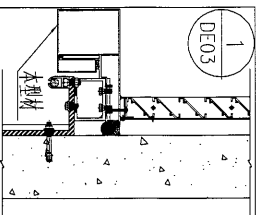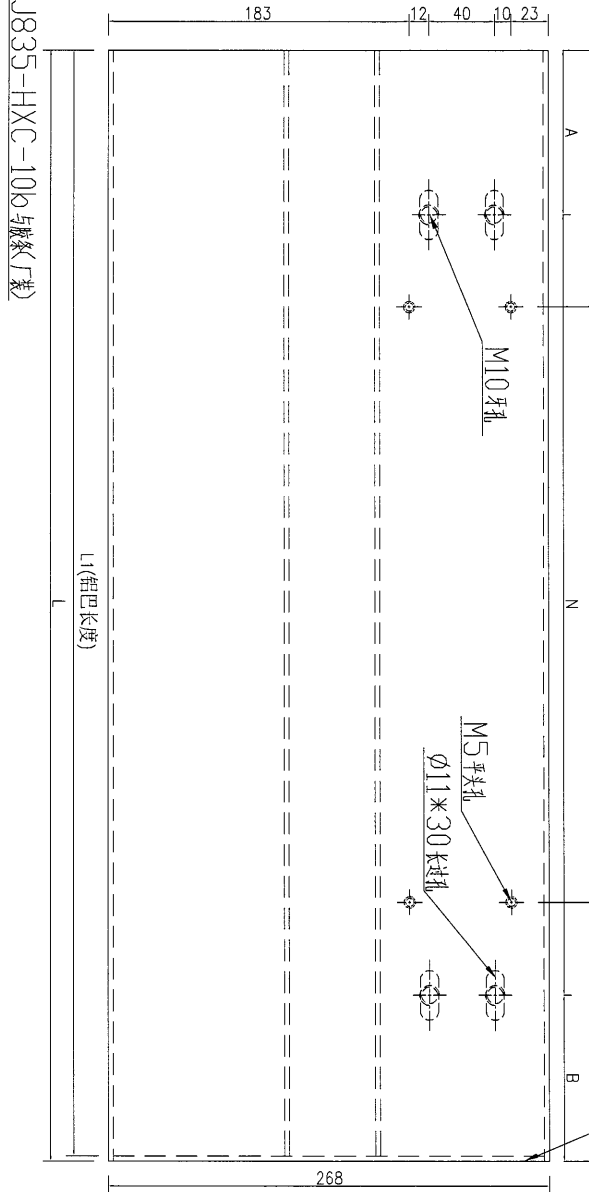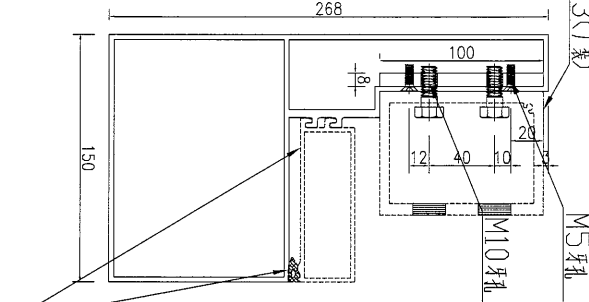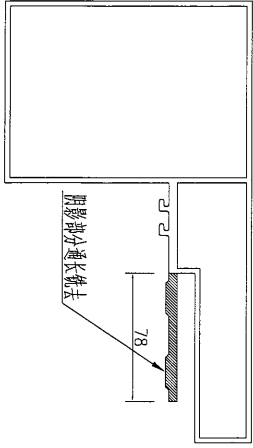




序號	物料編號	長度 (L)	鋁巴長度 (L1)	A	N	B	a	n	b	數量
1	J835-HXC-02b	1653.75	1650.25	403.75	500*2	250	528	750	375.75	1
2	J835-HXC-03b	1860.5	1857	253.5	400*3	407	257	750*2	103.5	1
3	J835-HXC-06b	2003.5	2000	248.5	500*3	255	328	750*2	175.5	1
4	J835-HXC-07b	1853.5	1850	400	450*2	553.5	253	750*2	100.5	1

名稱	鋁飾條	制圖	吳沛瑜	2017.01.01	修改	A	B
材料	X85392+8mm厚鋁巴	復核			日期	2017.01.10	2017.01.24
顏色	PPG UCT39548XL-3 3Coats Silver	批准			圖號	J835-HXC-02b	



美特鋁質 有限公司
MIDI Aluminium Fabricator Ltd.

工程號	J-835	地盤	天晉平臺
-----	-------	----	------

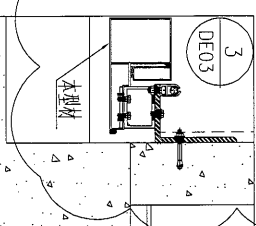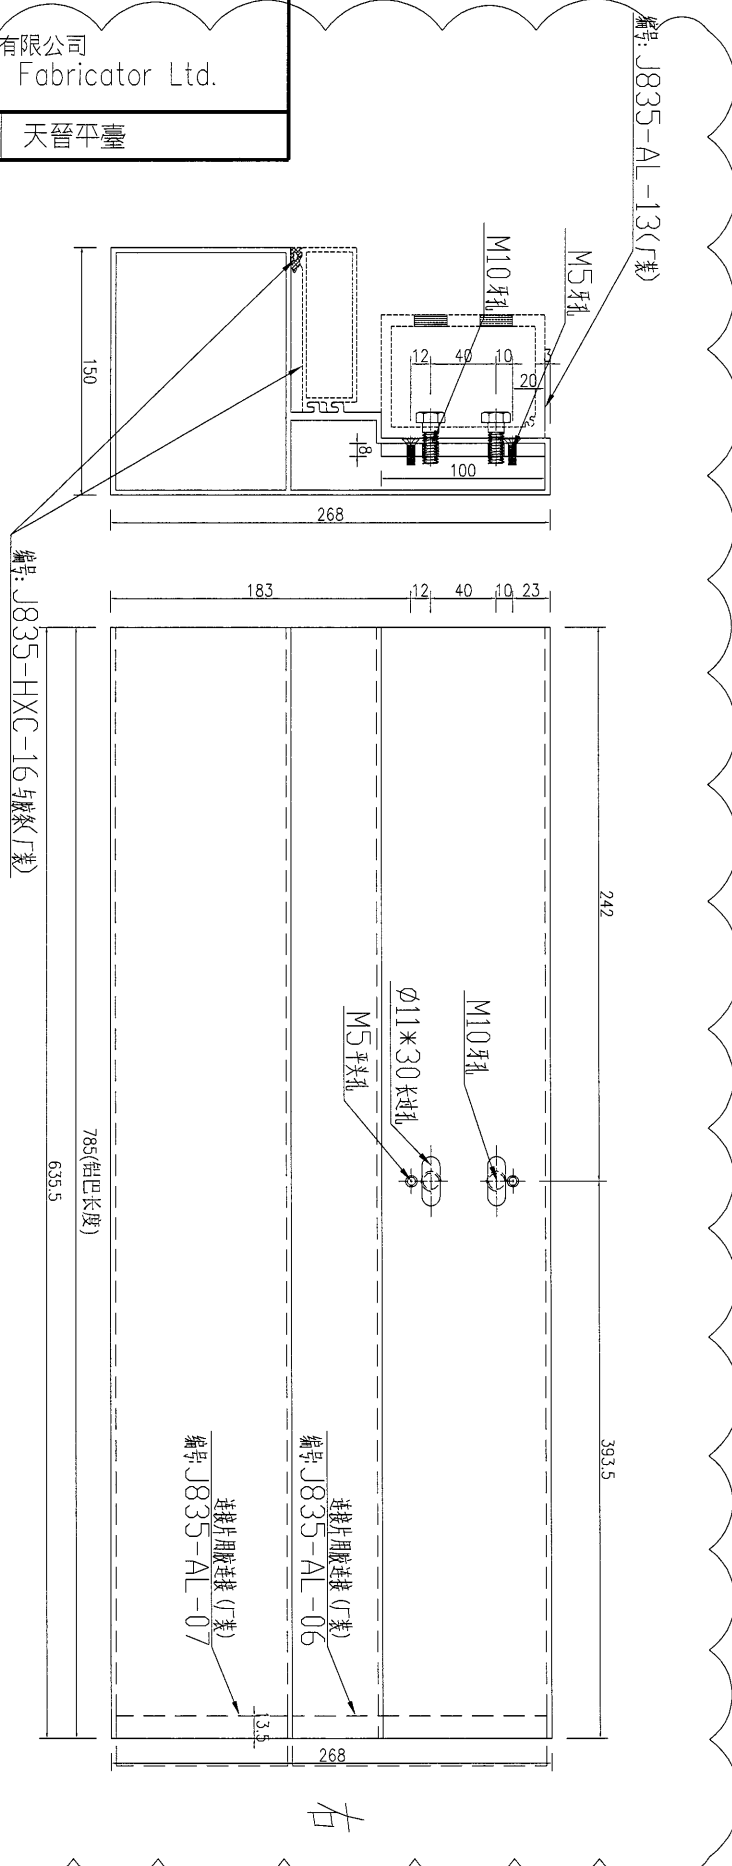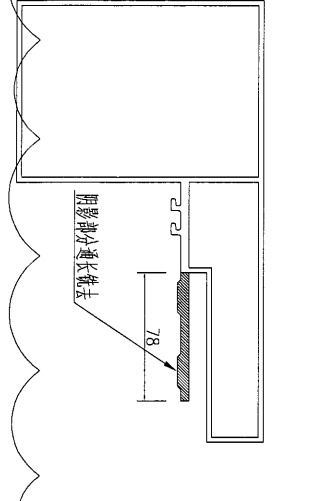




数量	备注
1	

名稱	鋁飾條	制圖	吳沛瑜	2017.01.01	修改	A	B
材料	X85392+8mm厚鋁巴	復核			日期	2017.01.10	2017.01.24
顏色	PPG UCT39548XL-3 3Coats Silver	批准			圖號	J835-HXC-08	



美特鋁質有限公司
MIDI Aluminium Fabricator Ltd.

工程號	J-835	地盤	天晉平臺
-----	-------	----	------

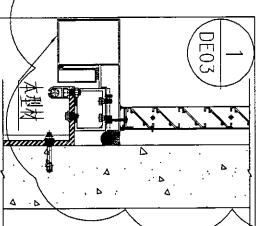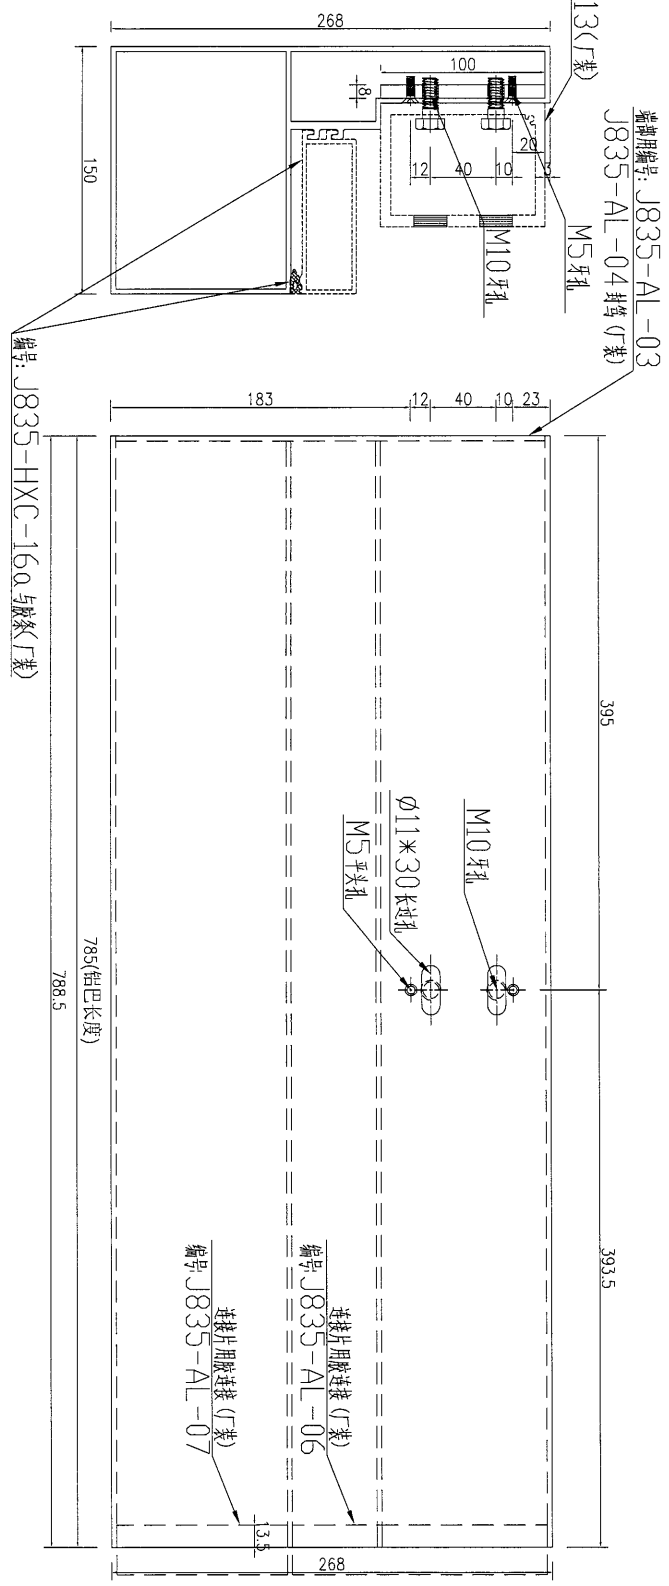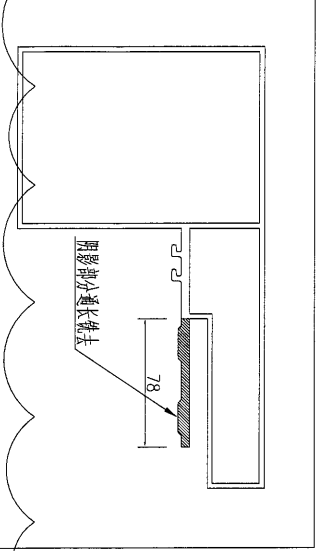

數量	备注
1	

名稱	鋁飾條	制圖	吳禕瑜	2017.01.01	修改	A	B
材料	X85392+8mm厚鋁巴	復核			日期	2017.01.10	2017.01.24
顏色	PPG UCT39548XL-3 3Coats Silver	批准			圖號	J835-HXC-08a	



EG-DWG3




美特鋁質 有限公司
MIDI Aluminium Fabricator Ltd.

工程號	J-835	地盤	天晉平臺
-----	-------	----	------

序號	物料編號	長度 (L)	數量
1	J835-HXC-10	1500.75	2
2	J835-HXC-11	1707.5	2
3	J835-HXC-12	1709	8
4	J835-HXC-13	1293	1
5	J835-HXC-14	1850.5	8
6	J835-HXC-15	1700.5	4
7	J835-HXC-16	635.5	1
8	J835-HXC-32	1794.5	1

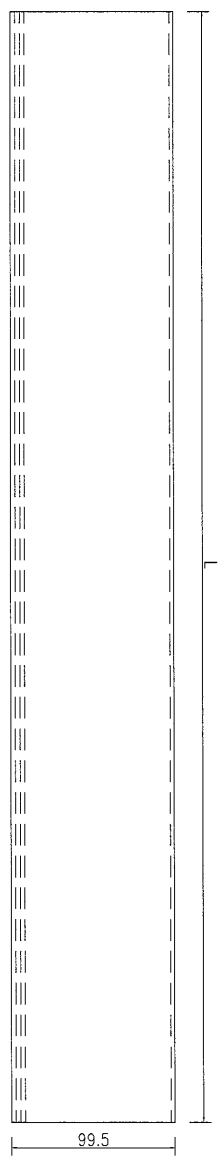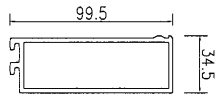

右

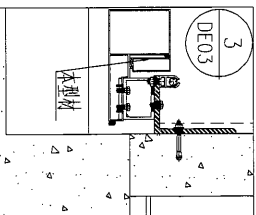

名稱	鋁飾通	制圖	吳祿瑜	2017.01.01	修改	A	B
材料	X85393	復核			日期	2017.01.10	2017.02.04
顏色	PPG UCT39548XL-3 3Coats Silver	批准			圖號	J835-HXC-10	

EG-DWG3





美特鋁質 有限公司
MIDI Aluminium Fabricator Ltd.


工程號 J-835 地盤 天晉平臺

序號	物料編號	長度 (L)	數量
1	J835-HXC-10a	1653.75	1
2	J835-HXC-11a	1860.5	1
3	J835-HXC-13a	1446	1
4	J835-HXC-14a	2003.5	1
5	J835-HXC-15a	1853.5	1
6	J835-HXC-16a	788.5	1
7	J835-HXC-32a	1947.5	1

零件編號: J835-AL-05 封蓋 (封)

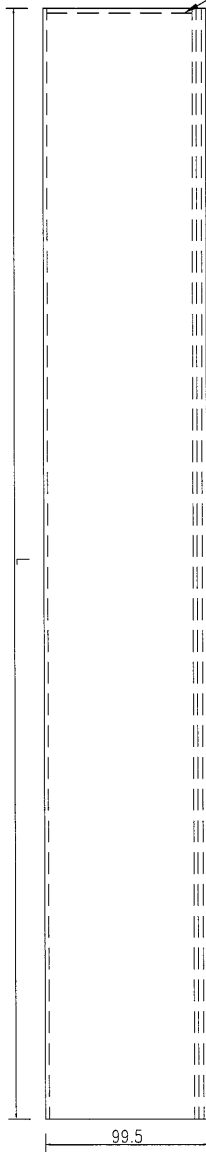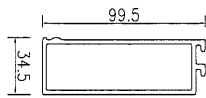

右


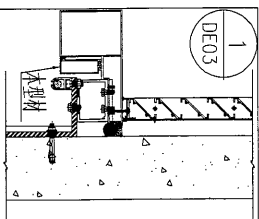


名稱	鋁飾通	制圖	吳祿瑜	2017.01.01	修改	A	B
材料	X85393	復核			日期	2017.01.10	2017.02.04
顏色	PPG UCT39548XL-3 3Coats Silver	批准			圖號	J835-HXC-10a	


 美特鋁質 有限公司
MIDI Aluminium Fabricator Ltd.

工程號 J-835 地盤 天晉平臺

序號	物料編號	長度 (L)	數量
1	J835-HXC-10b	{1653, 75}	1
2	J835-HXC-11b	1860.5	1
3	J835-HXC-14b	2003.5	1
4	J835-HXC-15b	1853.5	1

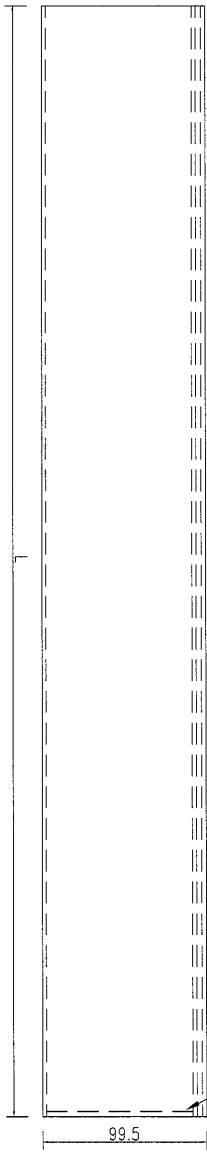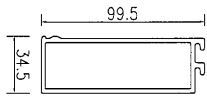

右




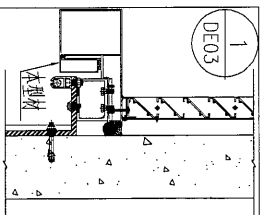


名稱	鋁飾通	制圖	吳祿瑜	2017.01.01	修改	A	B
材料	X85393	復核			日期	2017.01.10	2017.02.04
顏色	PPG UCT39548XL-3 3Coats Silver	批准			圖號	J835-HXC-10b	



美特鋁質 有限公司
MIDI Aluminium Fabricator Ltd.

工程號	J-835	地盤	天簷平臺
-----	-------	----	------

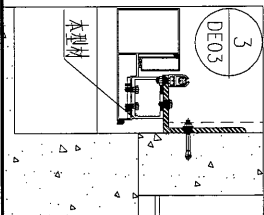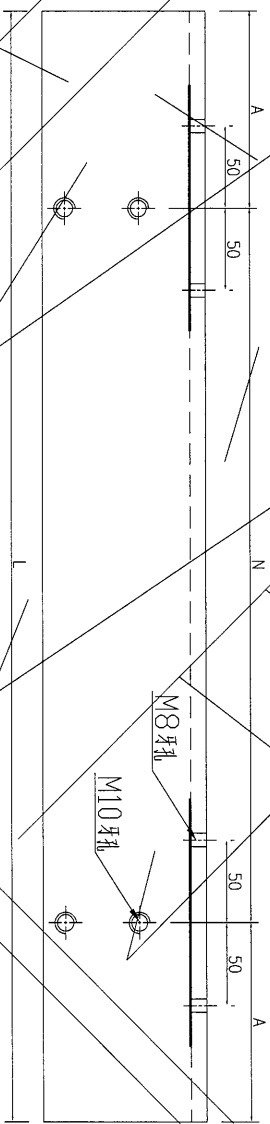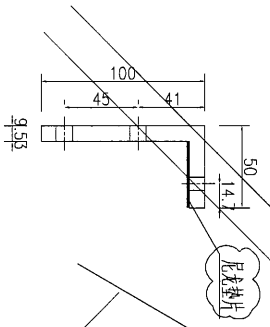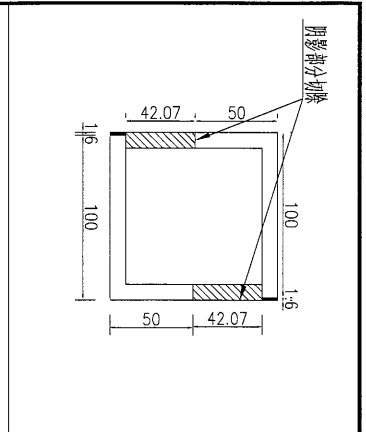

数据表见J835-HXC-17A

名稱	101.6*101.6*9.53mm厚方管	制圖	吳禕瑜	2017.01.04	修改	A	
材料	T10000065	復核			日期	2017.01.10	
顏色	MILL	批准			圖號	J835-HXC-17	



美特鋁質 有限公司
MIDI Aluminium Fabricator Ltd.

加工圖見J835-HXC-17

工程號	J-835	地盤	天簷平臺
-----	-------	----	------




序號	物料編號	長度 (L)	A	N	B	數量
1	J835-HXC-17	1724.5	286.5	500*2	438	1
2	J835-HXC-18	1494.5	246	500*2	248.5	1
3	J835-HXC-19	1707.5	254	400*3	253.5	1
4	J835-HXC-20	1709	254.5	400*3	254.5	8
5	J835-HXC-21	1292.5	170	400*2	323	1
6	J835-HXC-22	1850.5	102	500*3	248.5	4
7	J835-HXC-23	1700.5	400.5	450*2	400	2
8						
9	J835-HXC-18A	1494.5	248.5	500*2	246	1
10	J835-HXC-19A	1707.5	253.5	400*3	254	1
11	J835-HXC-22A	1850.5	248.5	500*3	102	4
12	J835-HXC-23A	1700.5	400	450*2	400.5	2
13						
14	J835-HXC-17a	1877.5	439.5	500*2	438	1
15	J835-HXC-18a	1647.5	399	500*2	248.5	1
16	J835-HXC-19a	1860.5	407	400*3	253.5	1
17	J835-HXC-21a	1445.5	323	400*2	323	1
18	J835-HXC-22a	2003.5	255	500*3	248.5	1
19	J835-HXC-23a	1853.5	553.5	450*2	400	1
20						
21	J835-HXC-18b	1647.5	248.5	500*2	399	1
22	J835-HXC-19b	1860.5	253.5	400*3	407	1
23	J835-HXC-22b	2003.5	248.5	500*3	255	1
24	J835-HXC-23b	1853.5	400	450*2	553.5	1

名稱	101.6*101.6*9.53mm厚方管	制圖	吳禕瑜	2017.01.04	修改	A
材料		復核			日期	2017.01.10
顏色		批准			圖號	J835-HXC-17A




美特鋁質 有限公司
MIDI Aluminium Fabricator Ltd.

工程號	J-835	地盤	天晉平臺
-----	-------	----	------

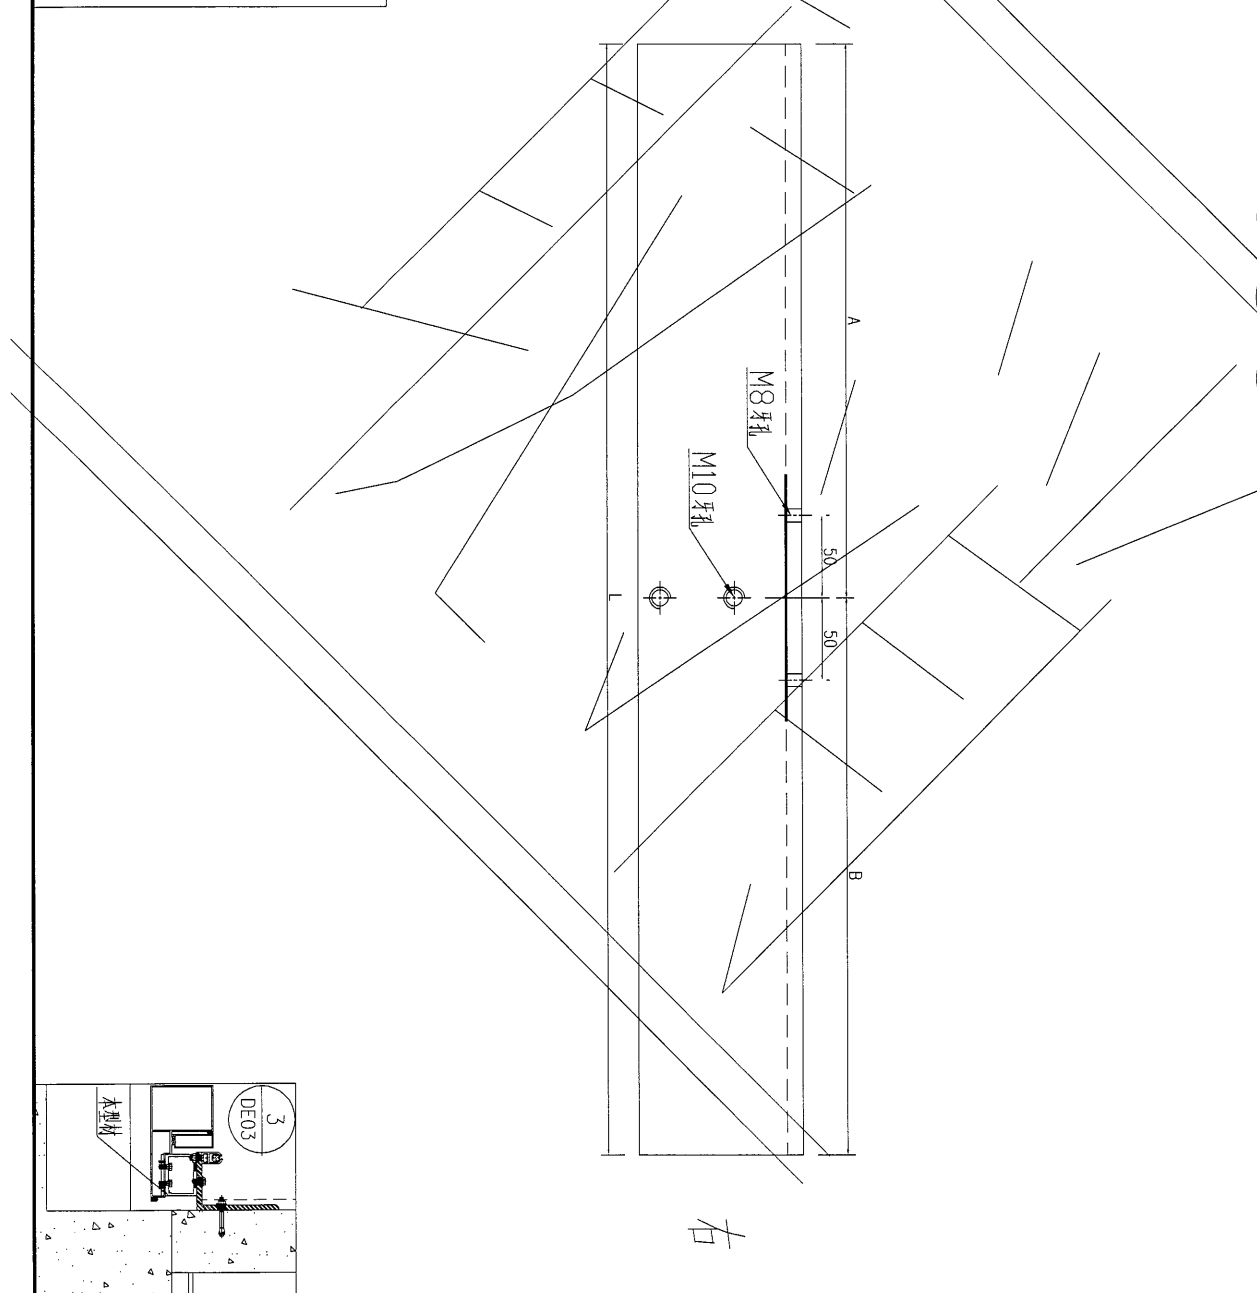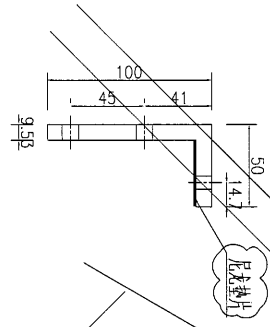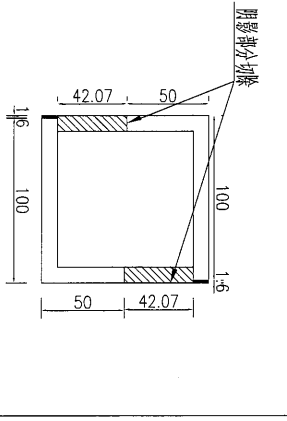

序號	物料編號	長度 (L)	A	B	數量
1	J835-HXC-24	635.5	242	393.5	1
2	J835-HXC-24a	788.5	395	393.5	1


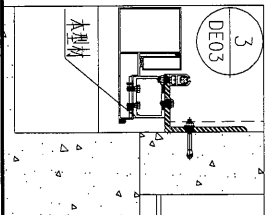


名稱	101.6*101.6*9.53mm厚方管	制圖	吳禕瑜	2017.01.04	修改	A	
材料	T10000065	復核			日期	2017.01.10	
顏色	MILL	批准			圖號	J835-HXC-24	


美特鋁質 有限公司
 MIDI Aluminium Fabricator Ltd.

工程號	J-835	地盤	天晉平臺
-----	-------	----	------

注: 此型材料E16473圖號J835-WHL13进行加工

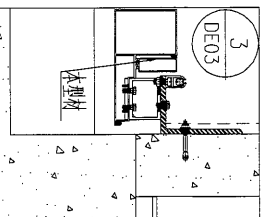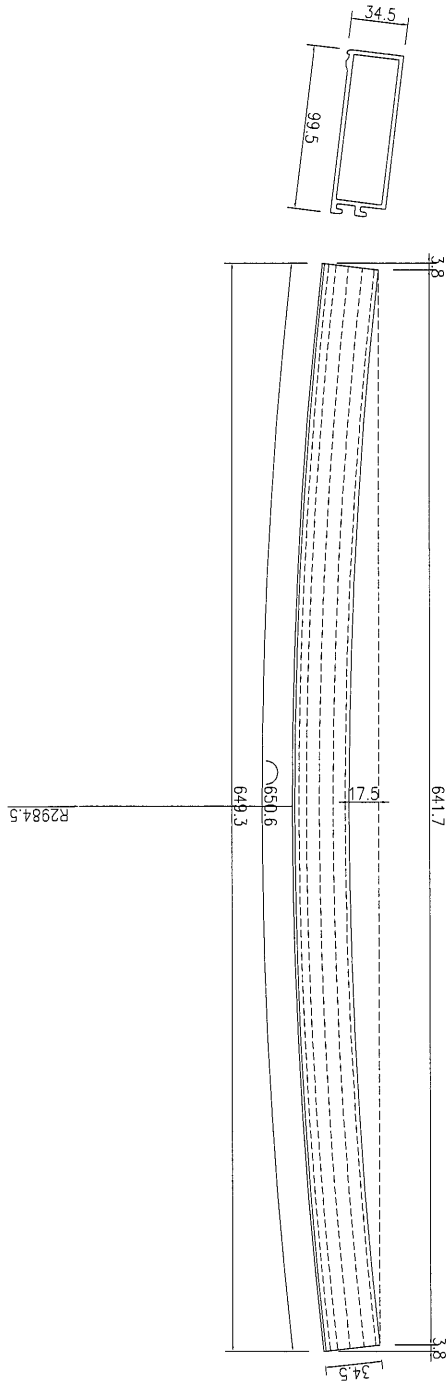

数量	备注
1	


名稱	鋁飾通	制圖	吳禕瑜	2017.01.01	修改	A	
材料	X85393	復核			日期	2017.01.10	
顏色	PPG UCT39548XL-3 3Coats Silver	批准			圖號	J835-HXC-26	

ep


美特鋁質 有限公司
MIDI Aluminium Fabricator Ltd.

工程號 J-835 地盤 天晉平臺

注: 此型材料E16473圖號J835-WHL13进行加工

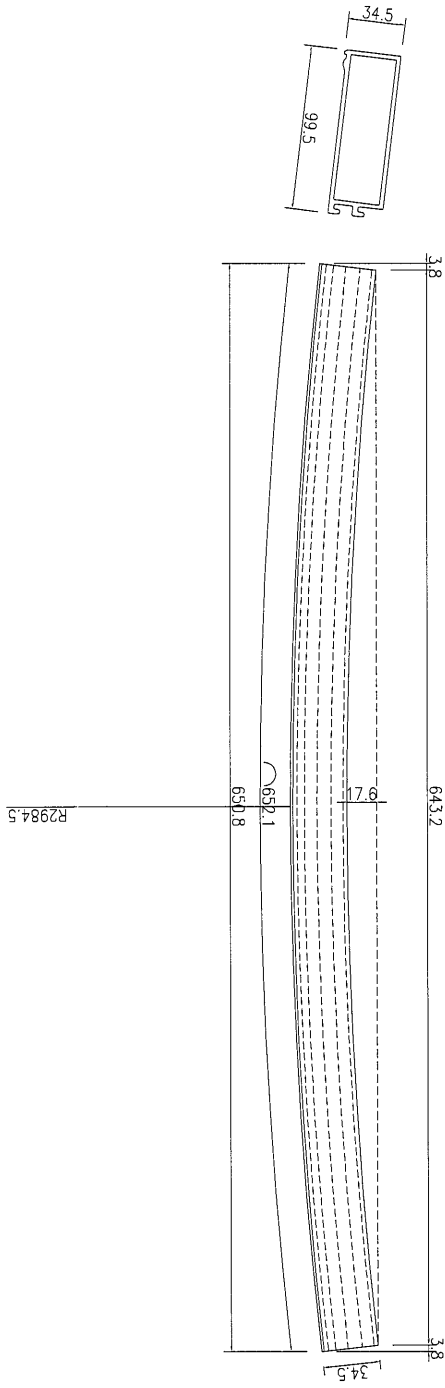

右

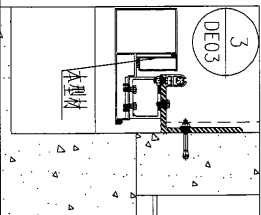

数量	4	备注
----	---	----



名稱	鋁飾通	制圖	吳禕瑜	2017.01.01	修改	A
材料	X85393	復核			日期	2017.01.10
顏色	PPG UCT39548XL-3 3Coats Silver	批准			圖號	J835-HXC-26a



美特鋁質 有限公司
MIDI Aluminium Fabricator Ltd.

工程號 J-835 地盤 天晉平臺

注: 此型材用E16473圖號J835-WHL13進行加工

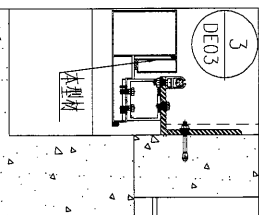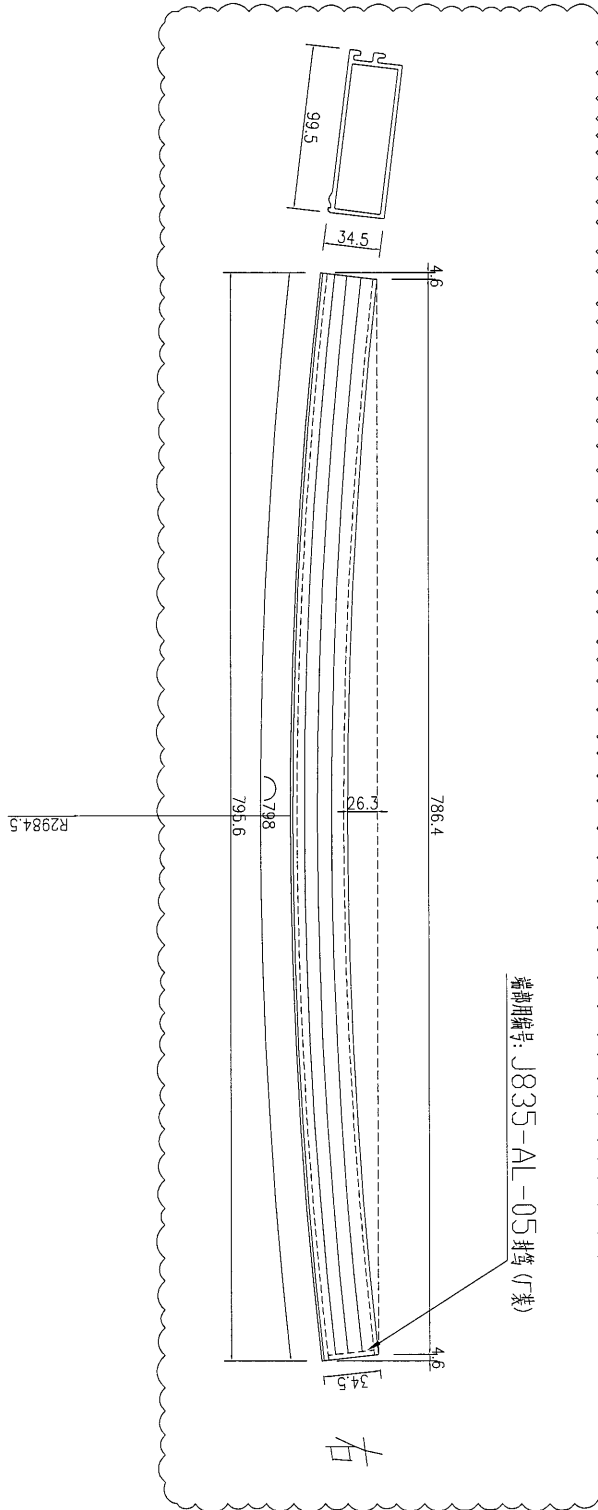

數量	备注
1	



名稱	鋁飾通	制圖	吳沛瑜	2017.01.01	修改	A	B
材料	X85393	復核			日期	2017.01.10	2017.02.04
顏色	PPG UCT39548XL-3 3Coats Silver	批准			圖號	J835-HXC-26b	



美特鋁質 有限公司
MIDI Aluminium Fabricator Ltd.

工程號	J-835	地盤	天晉平臺
-----	-------	----	------

注：此型材用E16473圖號J835-WHL18进行加工

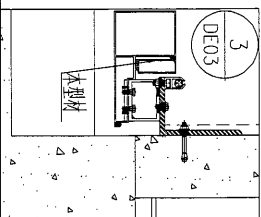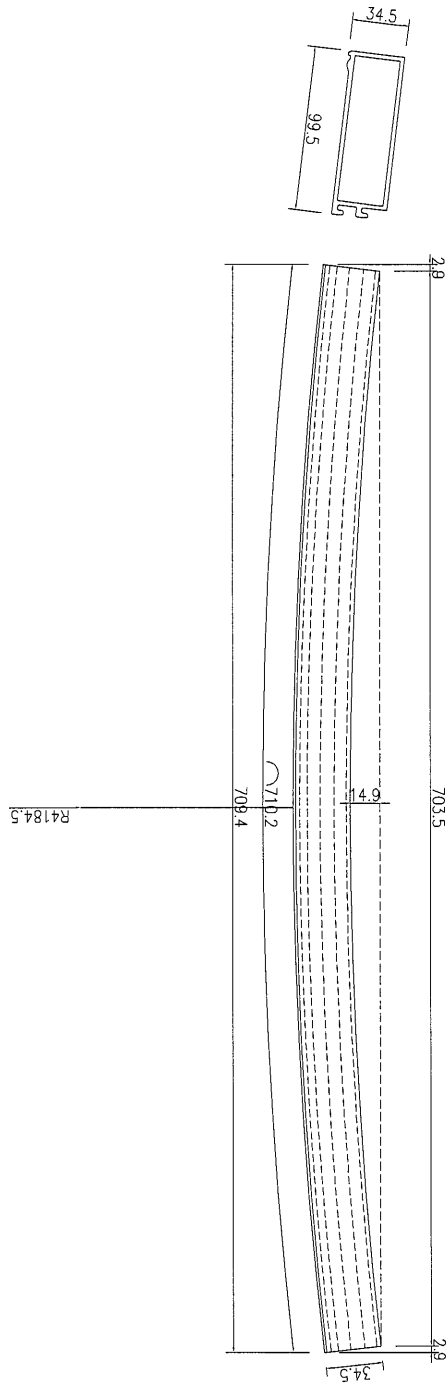

数量	备注
1	

名稱	鋁飾通	制圖	吳禕瑜	2017.01.01	修改	A		
材料	X85393	復核			日期	2017.01.10		
顏色	PPG UCT39548XL-3 3Coats Silver	批准			圖號	J835-HXC-27		

52



EG-DWG3




美特鋁質 有限公司
MIDI Aluminium Fabricator Ltd.

工程號	J-835	地盤	天晉平臺
-----	-------	----	------

注: 此型材料E16473圖號J835-WHL18进行加工

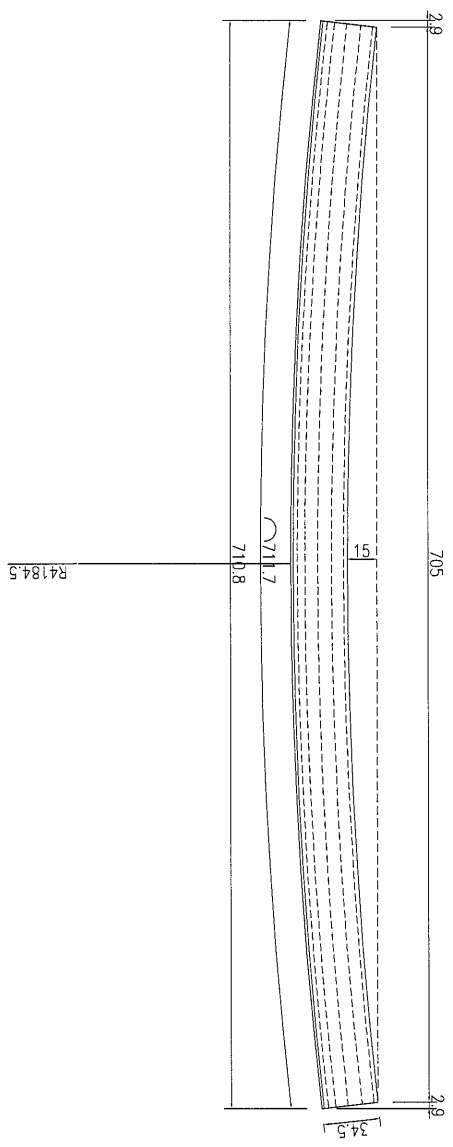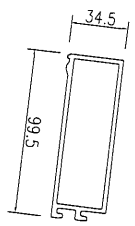

右

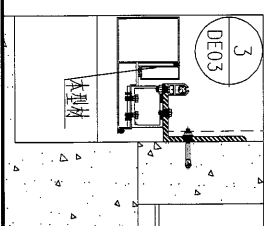

数量	4	备注
----	---	----



名稱	鋁飾通	制圖	吳禕瑜	2017.01.01	修改	A
材料	X85393	復核			日期	2017.01.10
顏色	PPG UCT39548XL-3 3Coats Silver	批准			圖號	J835-HXC-27a



美特鋁質 有限公司
MIDI Aluminium Fabricator Ltd.


工程號	J-835	地盤	天晉平臺
-----	-------	----	------

注: 此型材用E16473圖號J835-WHL18进行加工

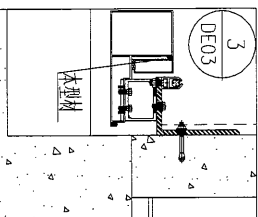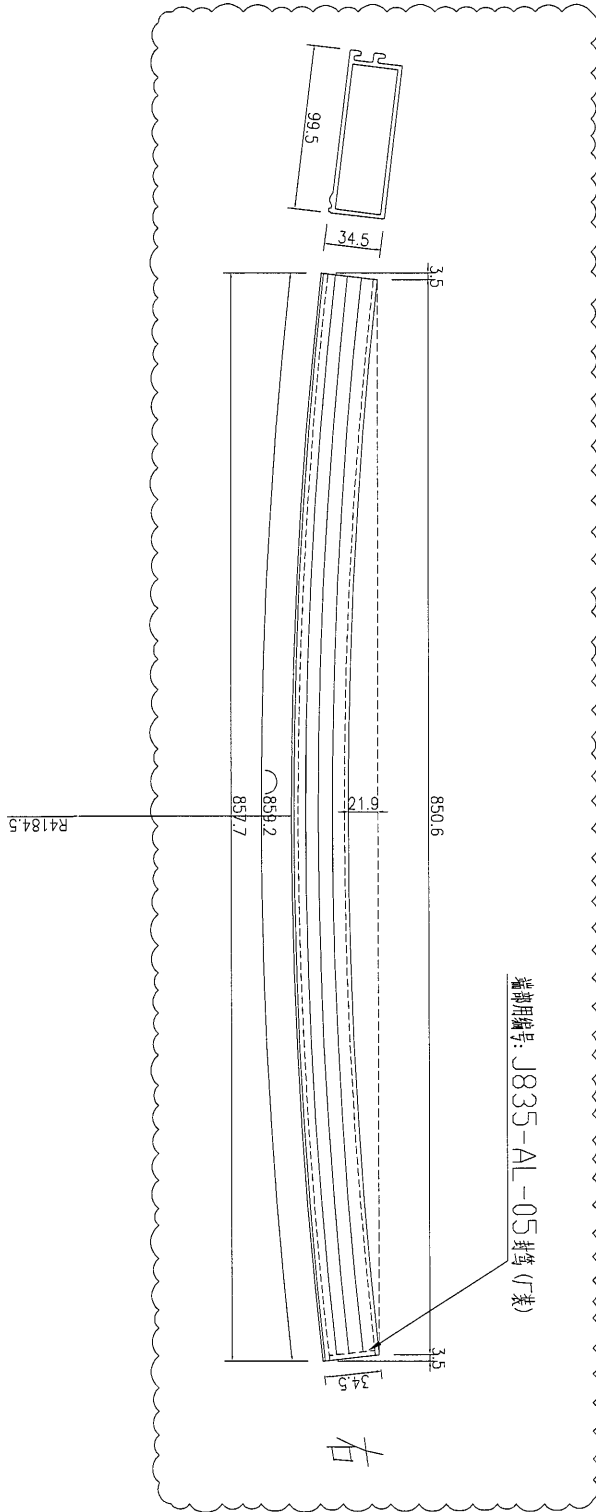

数量	备注
1	



名稱	鋁飾通	制圖	吳沛瑜	2017.01.01	修改	A	B
材料	X85393	復核			日期	2017.01.10	2017.02.04
顏色	PPG UCT39548XL-3 3Coats Silver	批准			圖號	J835-HXC-27b	

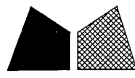

美特鋁質 有限公司
MIDI Aluminium Fabricator Ltd.

工程號	J-835	地盤	天晉平臺
-----	-------	----	------

注: 此型材料E16473圖號J835-WHL10进行加工

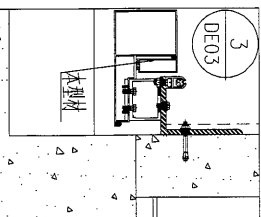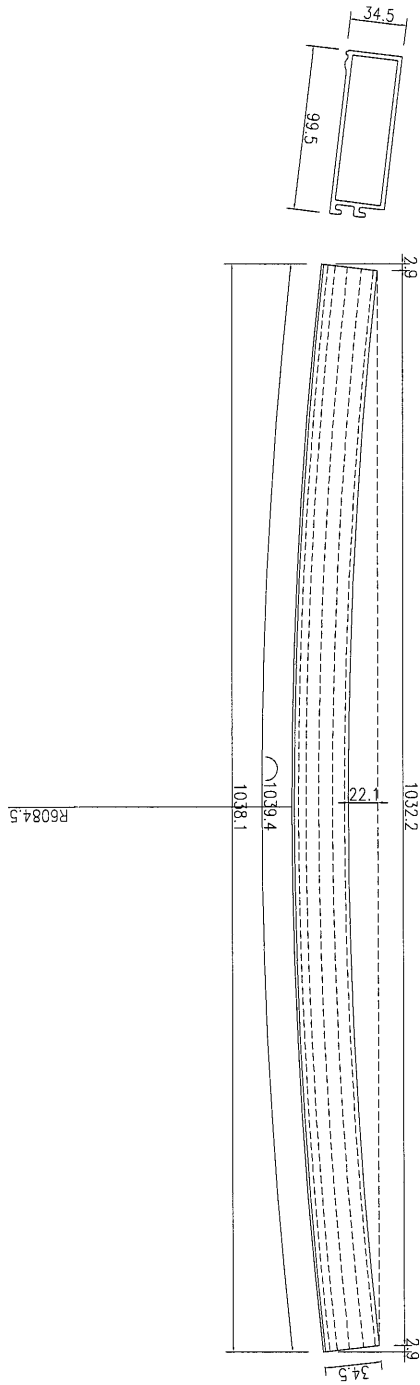

数量	2	备注	
----	---	----	--



名稱	鋁飾通	制圖	吳禕瑜	2017.02.04	修改		
材料	X85393	復核			日期		
顏色	PPG UCT39548XL-3 3Coats Silver	批准			圖號	J835-HXC-28	



美特鋁質 有限公司
MIDI Aluminium Fabricator Ltd.

工程號	J-835	地盤	天晉平臺
-----	-------	----	------

注: 此型材料E16473圖號J835-WHL10进行加工

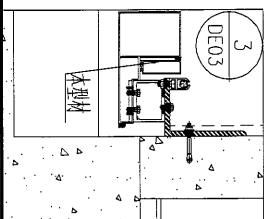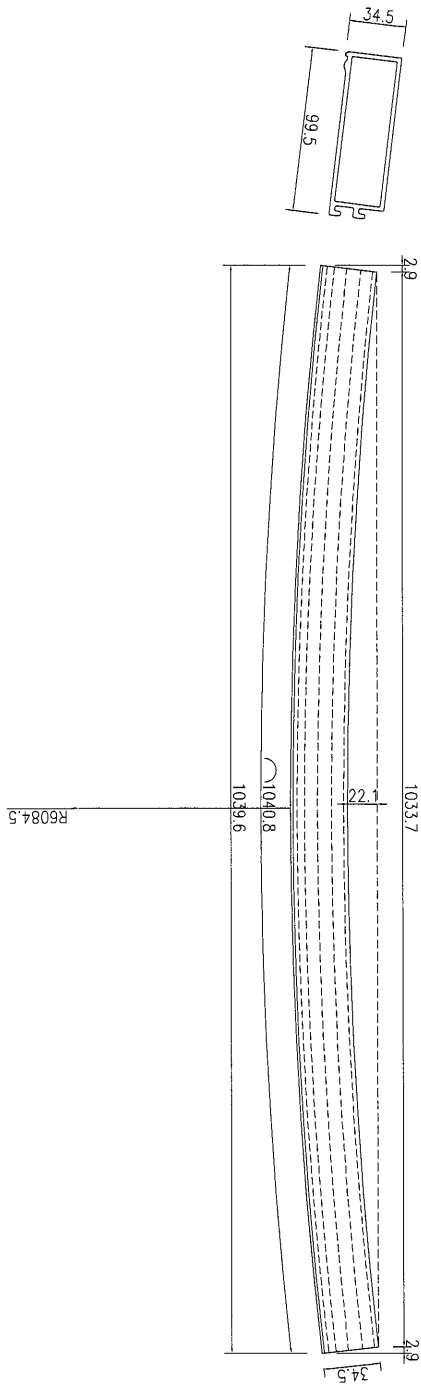

数量	2	备注
----	---	----



名稱	鋁飾通	制圖	吳祿瑜	2017.02.04	修改		
材料	X85393	復核			日期		
顏色	PPG UCT39548XL-3 3Coats Silver	批准			圖號	J835-HXC-28a	



美特鋁質 有限公司
MIDI Aluminium Fabricator Ltd.

工程號	J-835	地盤	天晉平臺
-----	-------	----	------

注：此型材用E16473圖號J835-WHL10进行加工

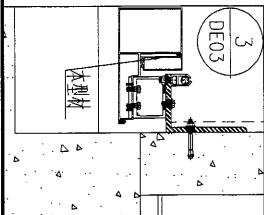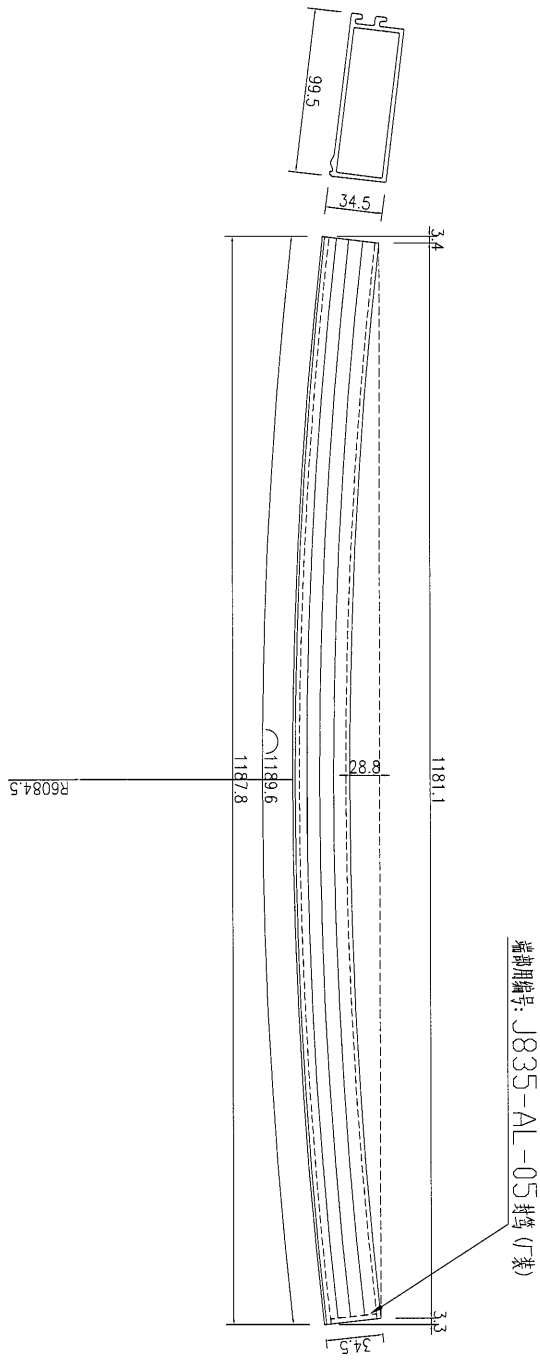




数量	备注
2	

名稱	鋁飾通	制圖	吳禕瑜	2017.02.04	修改		
材料	X85393	復核			日期		
顏色	PPG UCT39548XL-3 3Coats Silver	批准			圖號	J835-HXC-28b	




美特鋁質 有限公司
MIDI Aluminium Fabricator Ltd.

工程號 J-835 地盤 天啓平臺

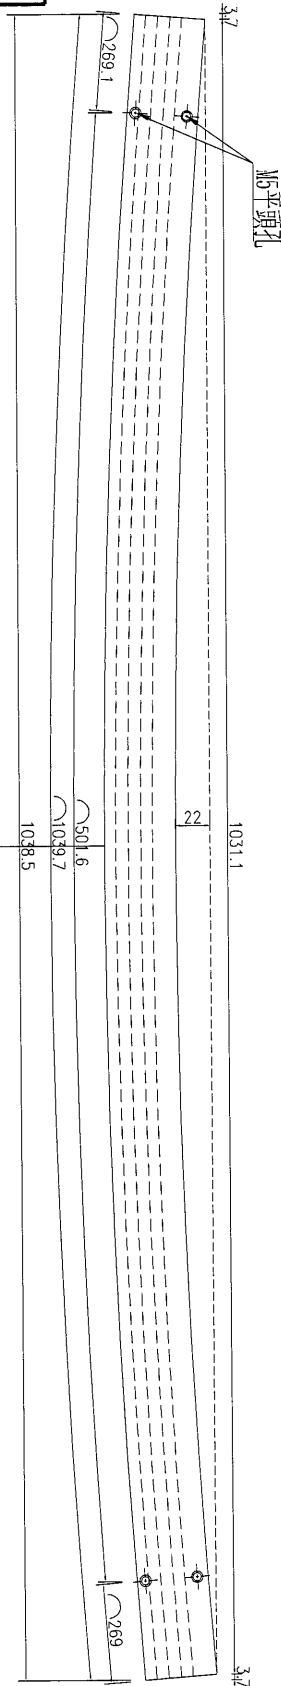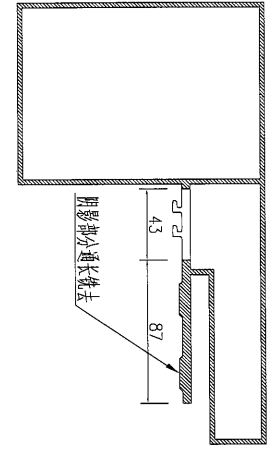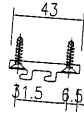

注：此型材用圖號 J835-WHL22 进行加工

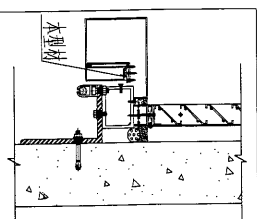

数量	2	备注	
----	---	----	--

名稱	鋁飾條	制圖	吳祎瑜	2017.02.02	修改		
材料	X85392	復核			日期		
顏色	PPG UCT39548XL-3 3Coats Silver	批准			圖號	J835-HXC-29	

EG-DWG3






美特鋁質 有限公司
MIDI Aluminium Fabricator Ltd.

工程號


J-835

地盤

天晉平臺

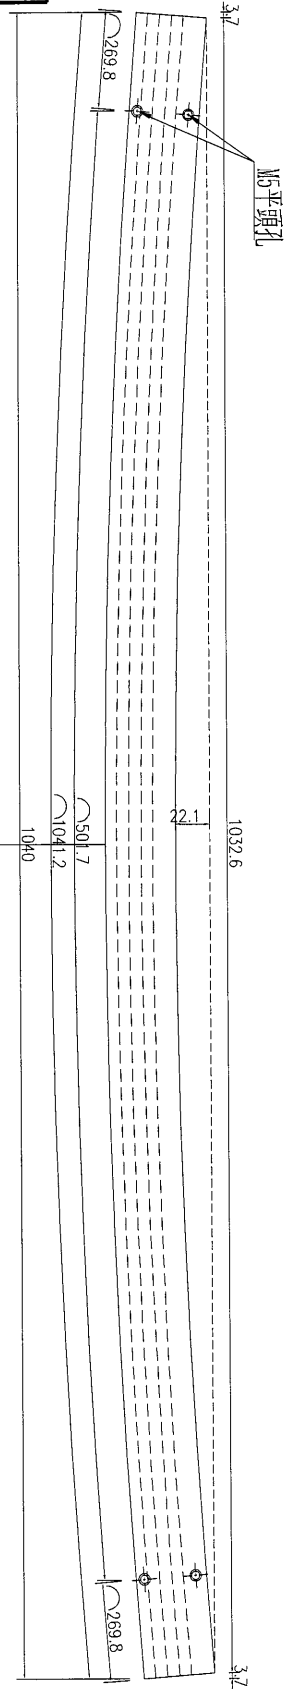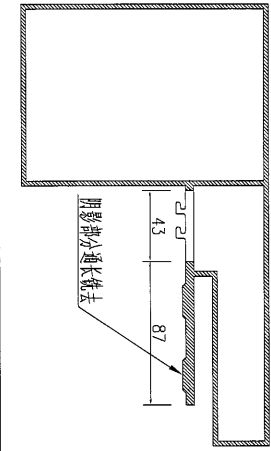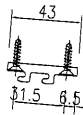

注: 此型材用圖号 J835-WHL22 进行加工

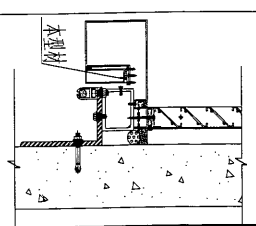

数量	2	备注
----	---	----




名稱	鋁飾條1	制圖	吳祚瑜	2017.02.02	修改		
材料	X85392	復核			日期		
顏色	PPG UCT39548XL-3 3Coats Silver	批准			圖號	J835-HXC-29a	

59




美特鋁質 有限公司
MIDI Aluminium Fabricator Ltd.

工程號 J-835 地盤 天晉平臺

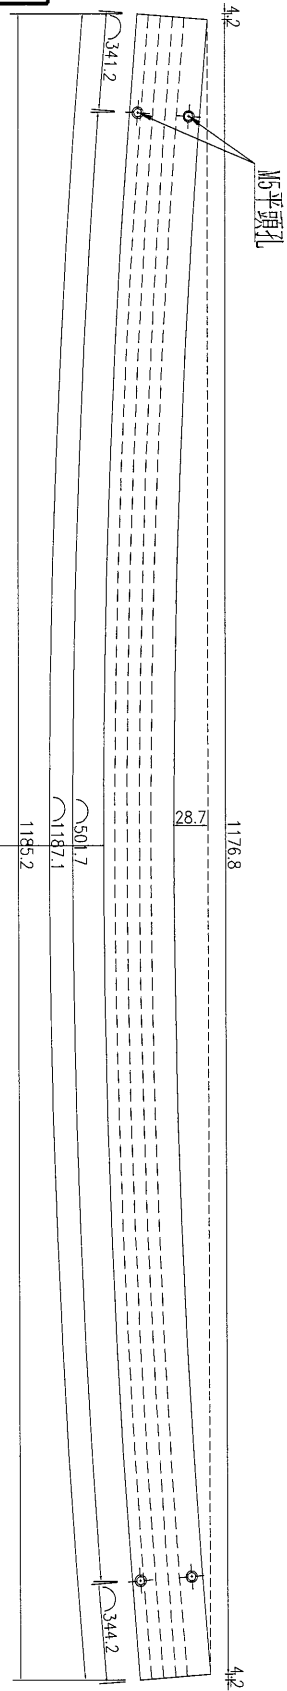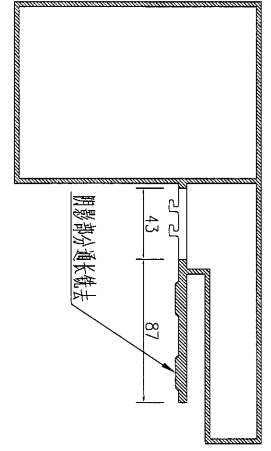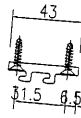

M5平頭孔

注：此型材用圖號 J835-WHL22 进行加工

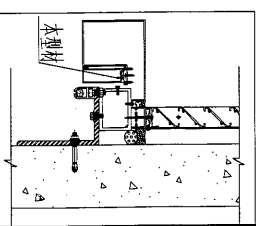




數量	2	备注
----	---	----

名稱	鋁飾條	制圖	吳禕瑜	2017.02.02	修改	
材料	X85392	復核			日期	
顏色	PPG UCT39548XL-3 3Coats Silver	批准			圖號	J835-HXC-29b




美特鋁質 有限公司
MIDI Aluminium Fabricator Ltd.

工程號 J-835 地盤 天晉平臺

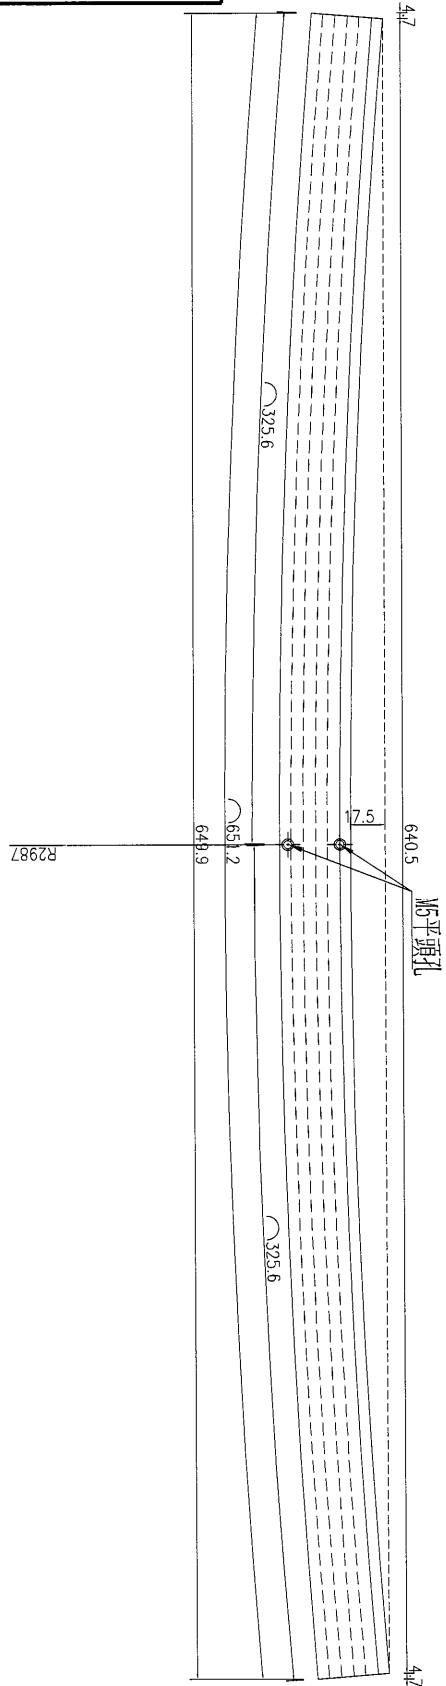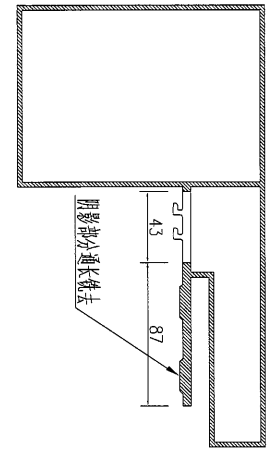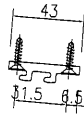

注: 此型材用圖號 J835-WHL23 进行加工



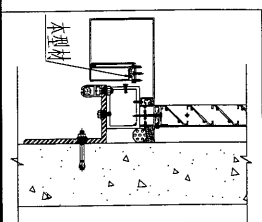


数量	备注
1	


名稱	鋁飾條	制圖	吳沛瑜	2017.02.02	修改		
材料	X85392	復核			日期		
顏色	PPG UCT39548XL-3 3Coats Silver	批准			圖號	J835-HXC-30	

美特鋁質 有限公司
MIDI Aluminium Fabricator Ltd.

工程號 J-835 地盤 天晉平臺

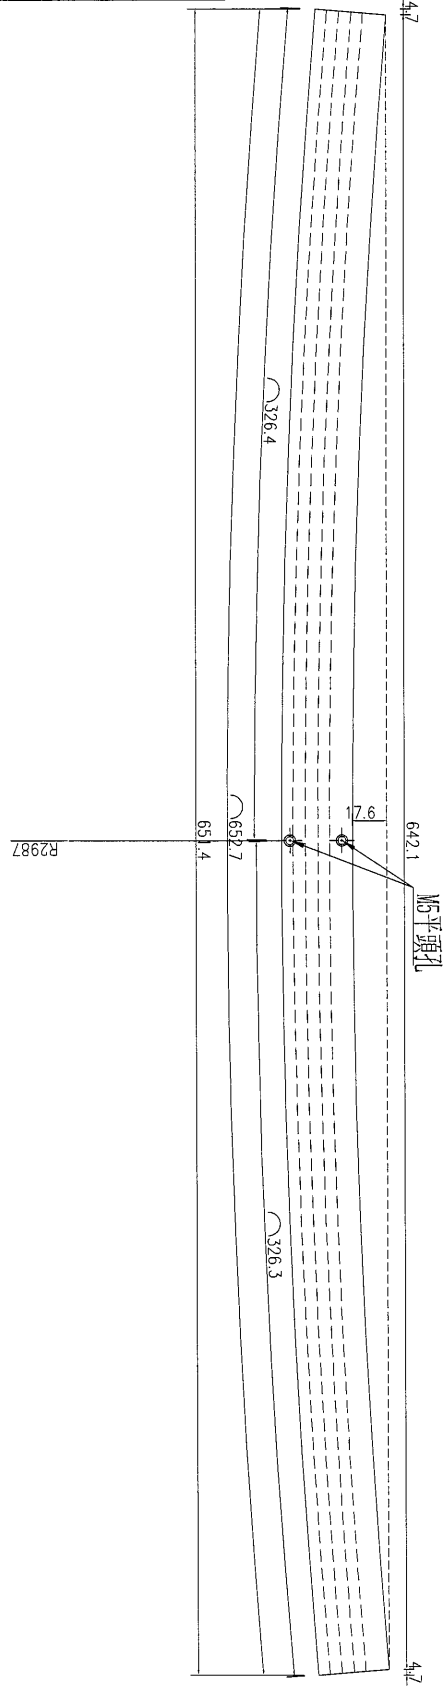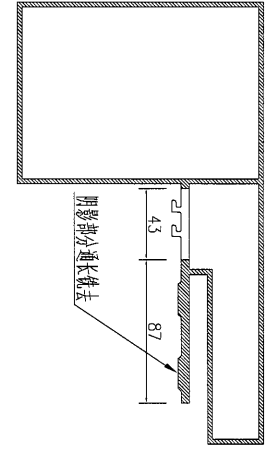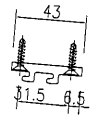

注：此型材用图号 J835-WHL23 进行加工



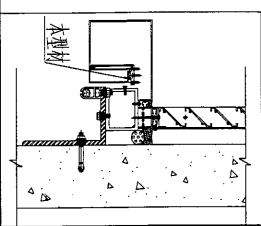


数量	4	备注	
----	---	----	--


名稱	鋁飾條	制圖	吳禕瑜	2017.02.02	修改		
材料	X85392	復核			日期		
顏色	PPG UCT39548XL-3 3Coats Silver	批准			圖號	J835-HXC-30a	

美特鋁質 有限公司
MIDI Aluminium Fabricator Ltd.

工程號 J-835 地盤 天晉平臺

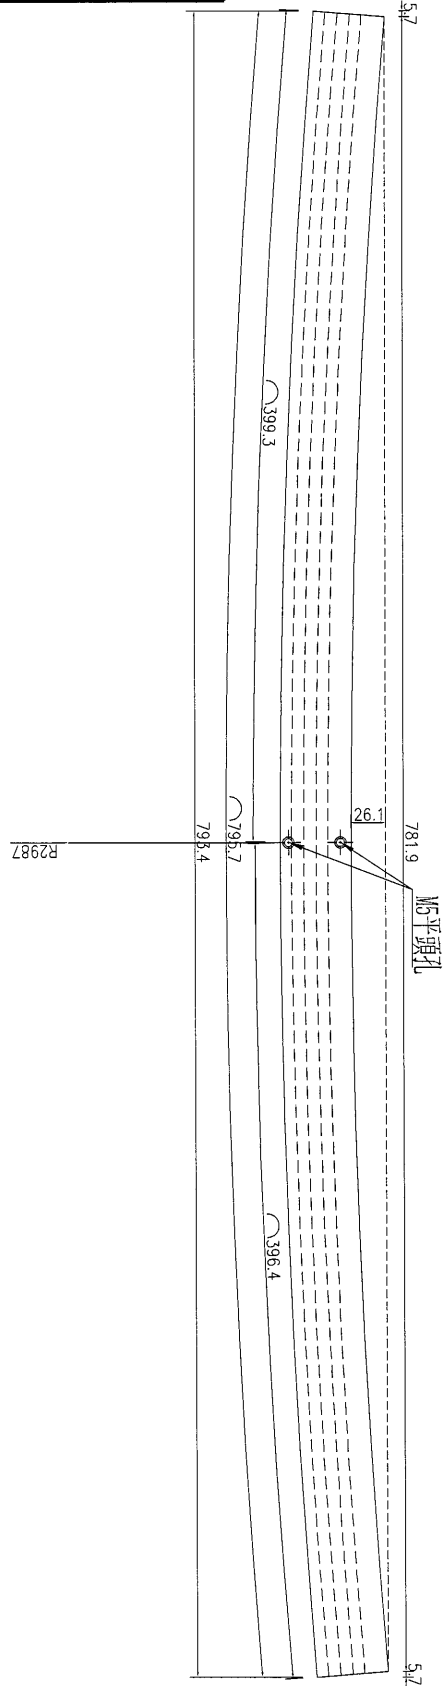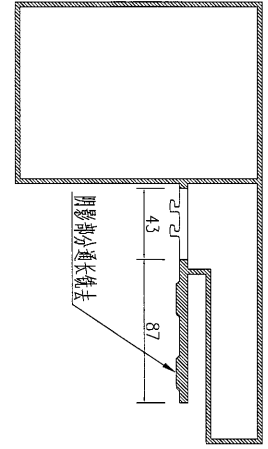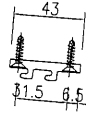


注: 此型材用图号 J835-WHL23 进行加工

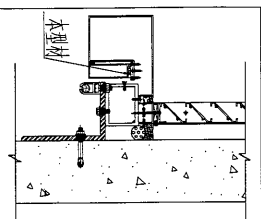




数量	1	备注
----	---	----

名稱	鋁飾條	制圖	吳禕瑜	2017.02.02	修改		
材料	X85392	復核			日期		
顏色	PPG UCT39548XL-3 3Coats Silver	批准			圖號	J835-HXC-30b	

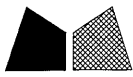


美特鋁質 有限公司
MIDI Aluminium Fabricator Ltd.

工程號	J-835	地盤	天晉平臺
-----	-------	----	------

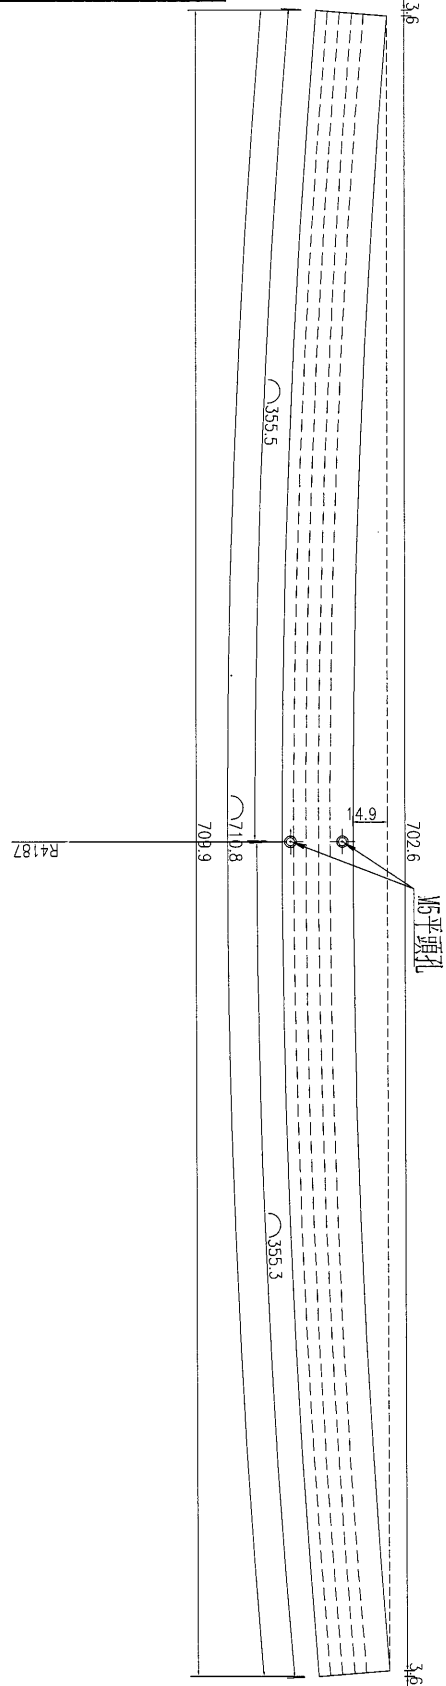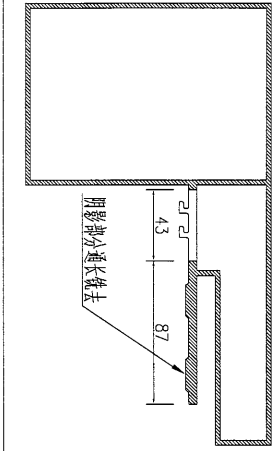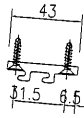

注: 此型材用图号 J835-WHL24 进行加工



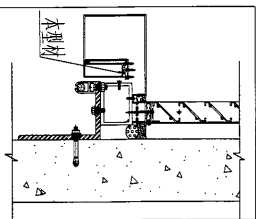


数量	备注
1	


名稱	鋁飾條	制圖	吳禕瑜	2017.02.02	修改		
材料	X85392	復核			日期		
顏色	PPG UCT39548XL-3 3Coats Silver	批准			圖號	J835-HXC-31	

 美特鋁質 有限公司
MIDI Aluminium Fabricator Ltd.

工程號 | J-835 | 地盤 | 天晉平臺

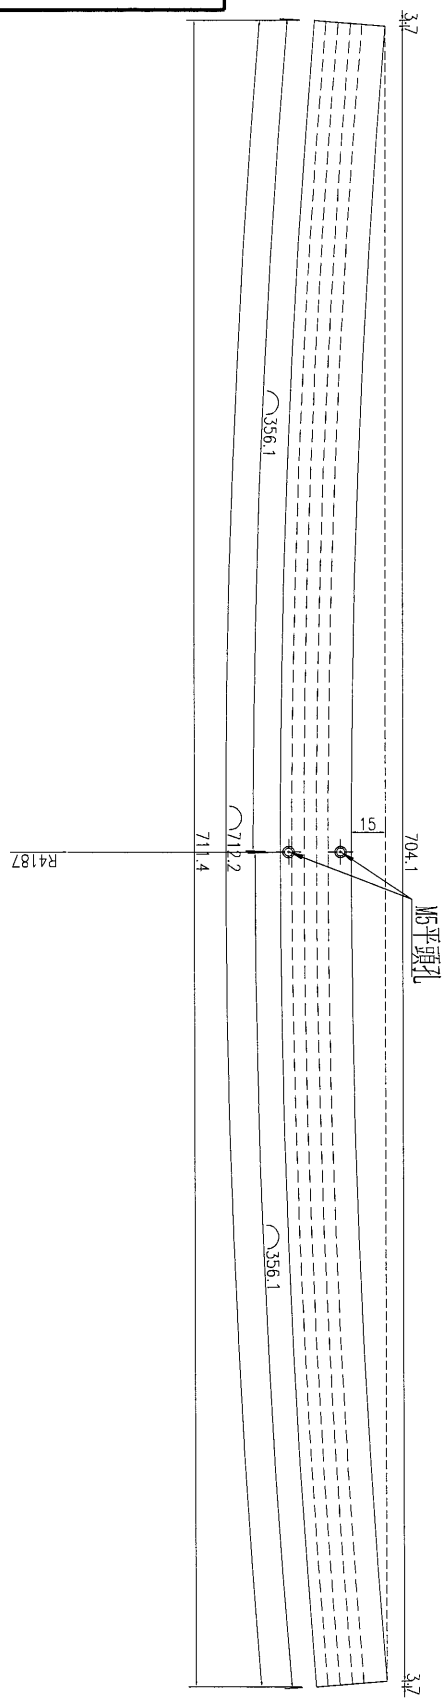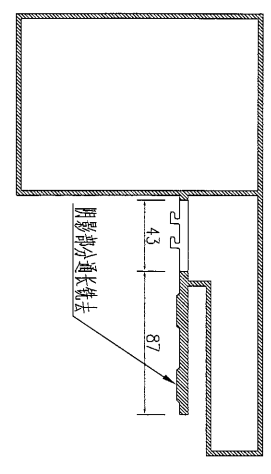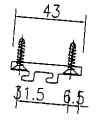

注：此型材用图号 J835-WHL24 进行加工

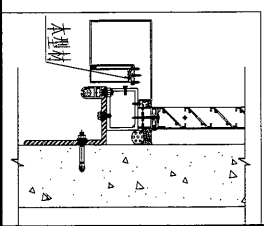

数量	4	备注	
----	---	----	--

名稱	鋁飾條	制圖	吴沛瑜	2017.02.02	修改		
材料	X85392	復核			日期		
顏色	PPG UCT39548XL-3 3Coats Silver	批准			圖號	J835-HXC-31a	






美特鋁質 有限公司
MIDI Aluminium Fabricator Ltd.

工程號


J-835

地盤

天晉平臺

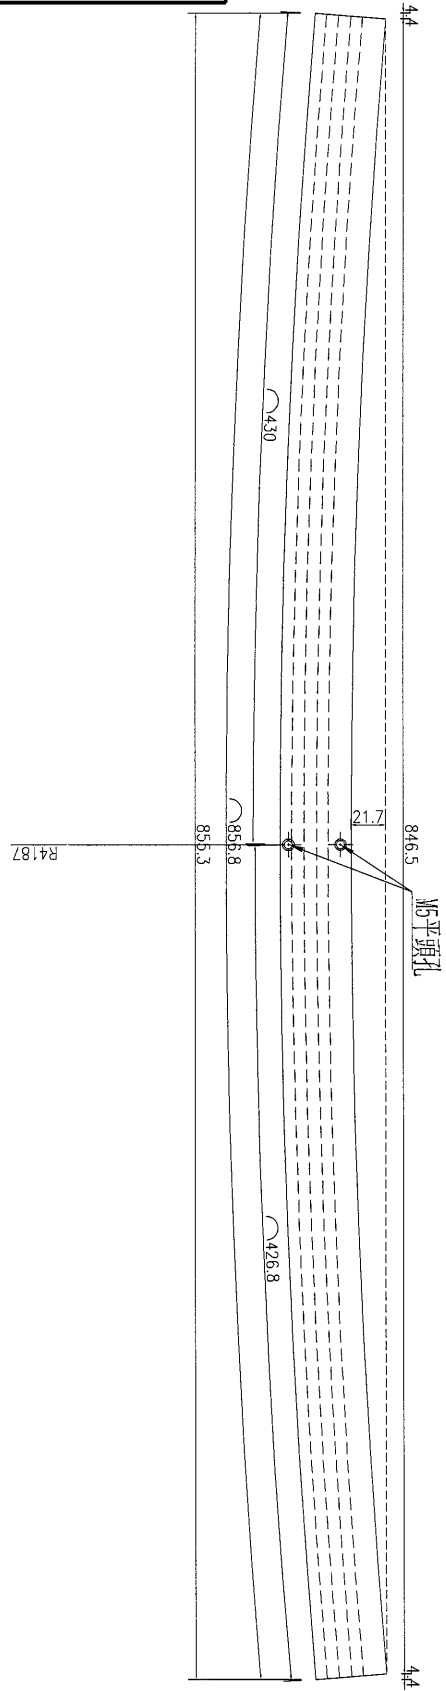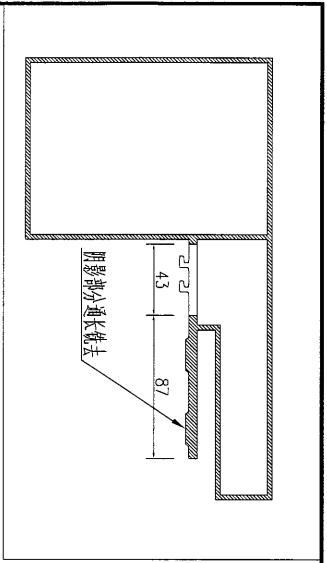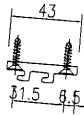

注: 此型材用图号 J835-WHL24 进行加工

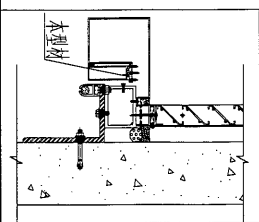

数量	备注
1	

名稱	鋁飾條	制圖	吳禕瑜	2017.02.02	修改		
材料	X85392	復核			日期		
顏色	PPG UCT39548XL-3 3Coats Silver	批准			圖號	J835-HXC-31b	




美特鋁質 有限公司
MIDI Aluminium Fabricator Ltd.

工程號

J-835

地盤

天晉平臺

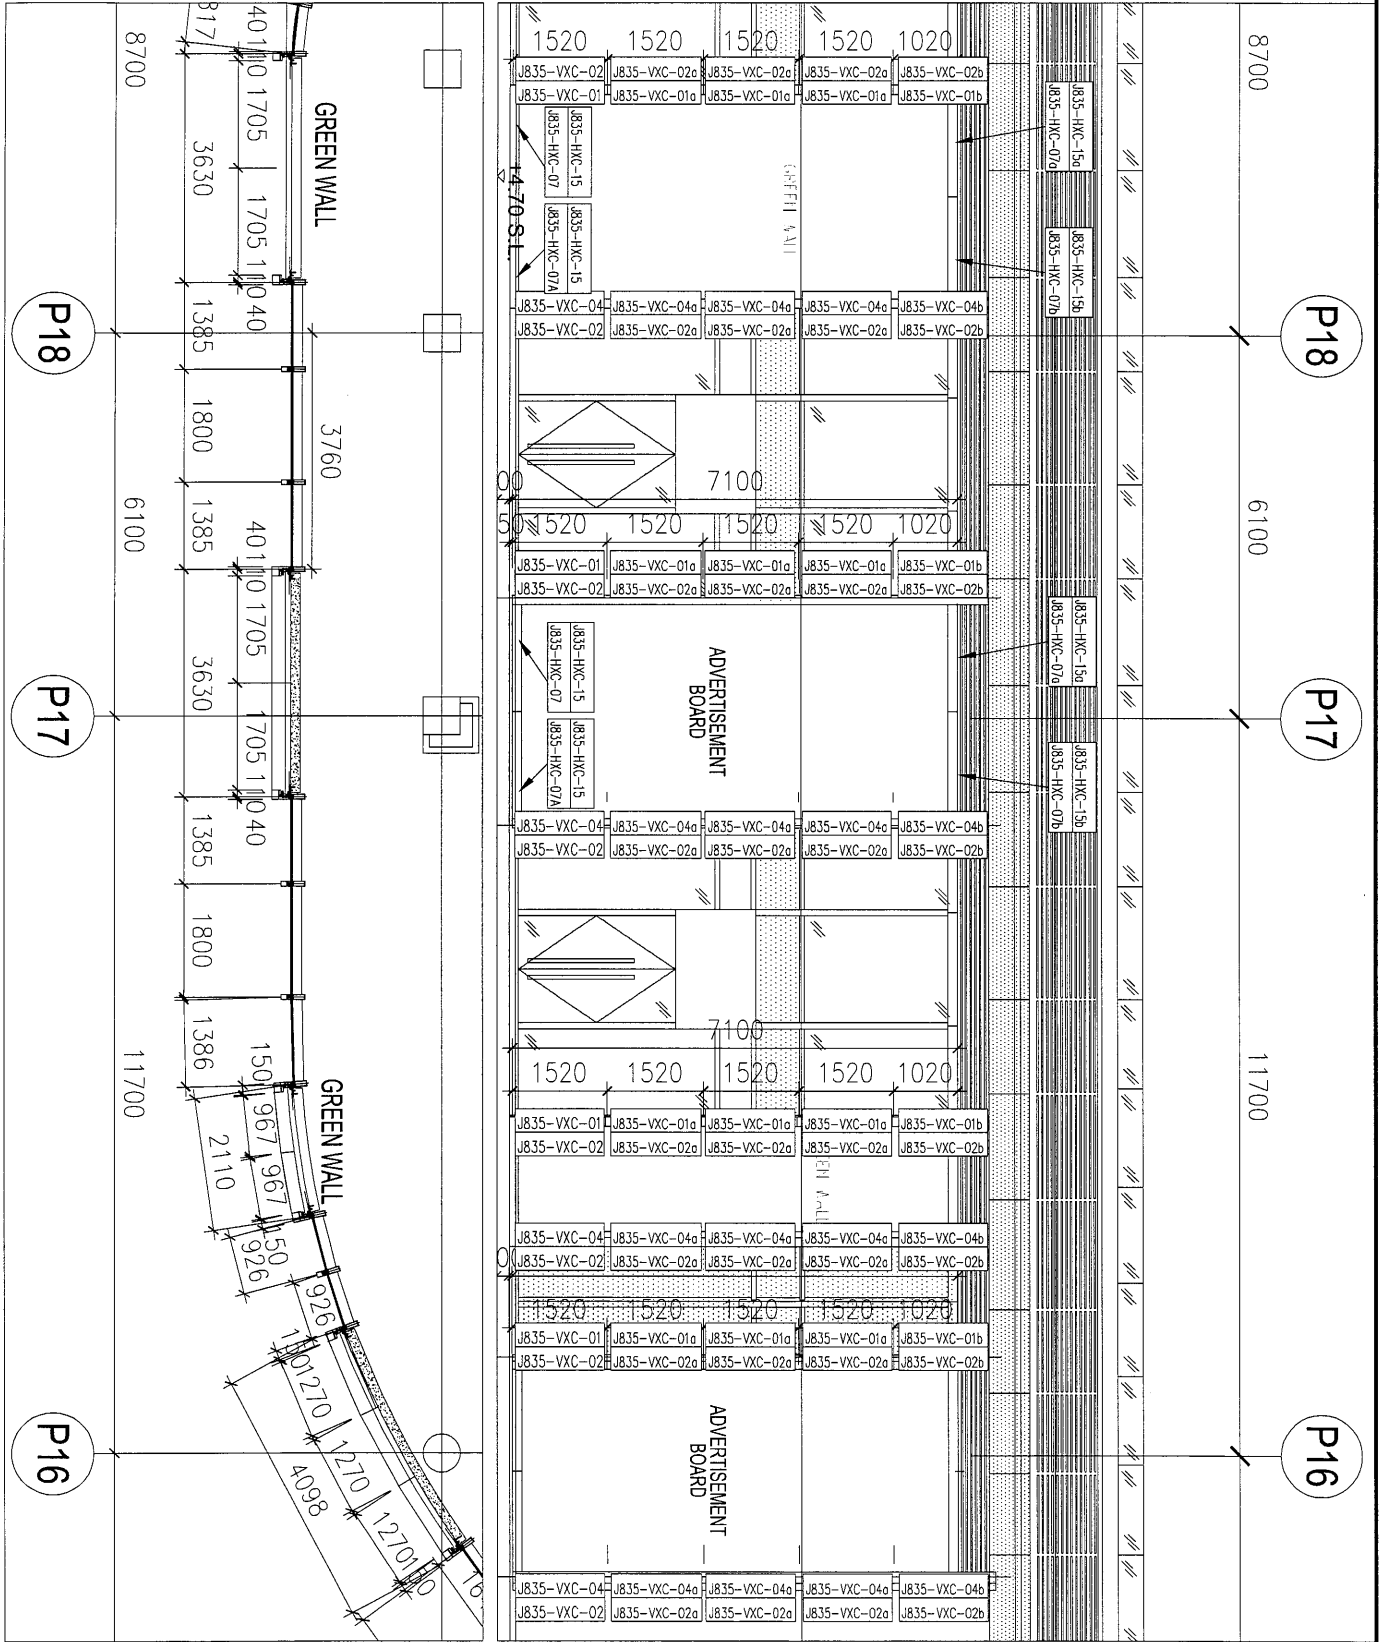

名稱	TYPE1型材安裝位置圖	制圖	吳沛瑜	2017.01.05	修改	A	B
材料		復核	王礼秋	2017.01.05	日期	2017.01.11	2017.01.24
顏色		批准			圖號	J835-XCW6	




美特鋁質 有限公司
MIDI Aluminium Fabricator Ltd.

工程號

J-835

地盤

天晉平臺

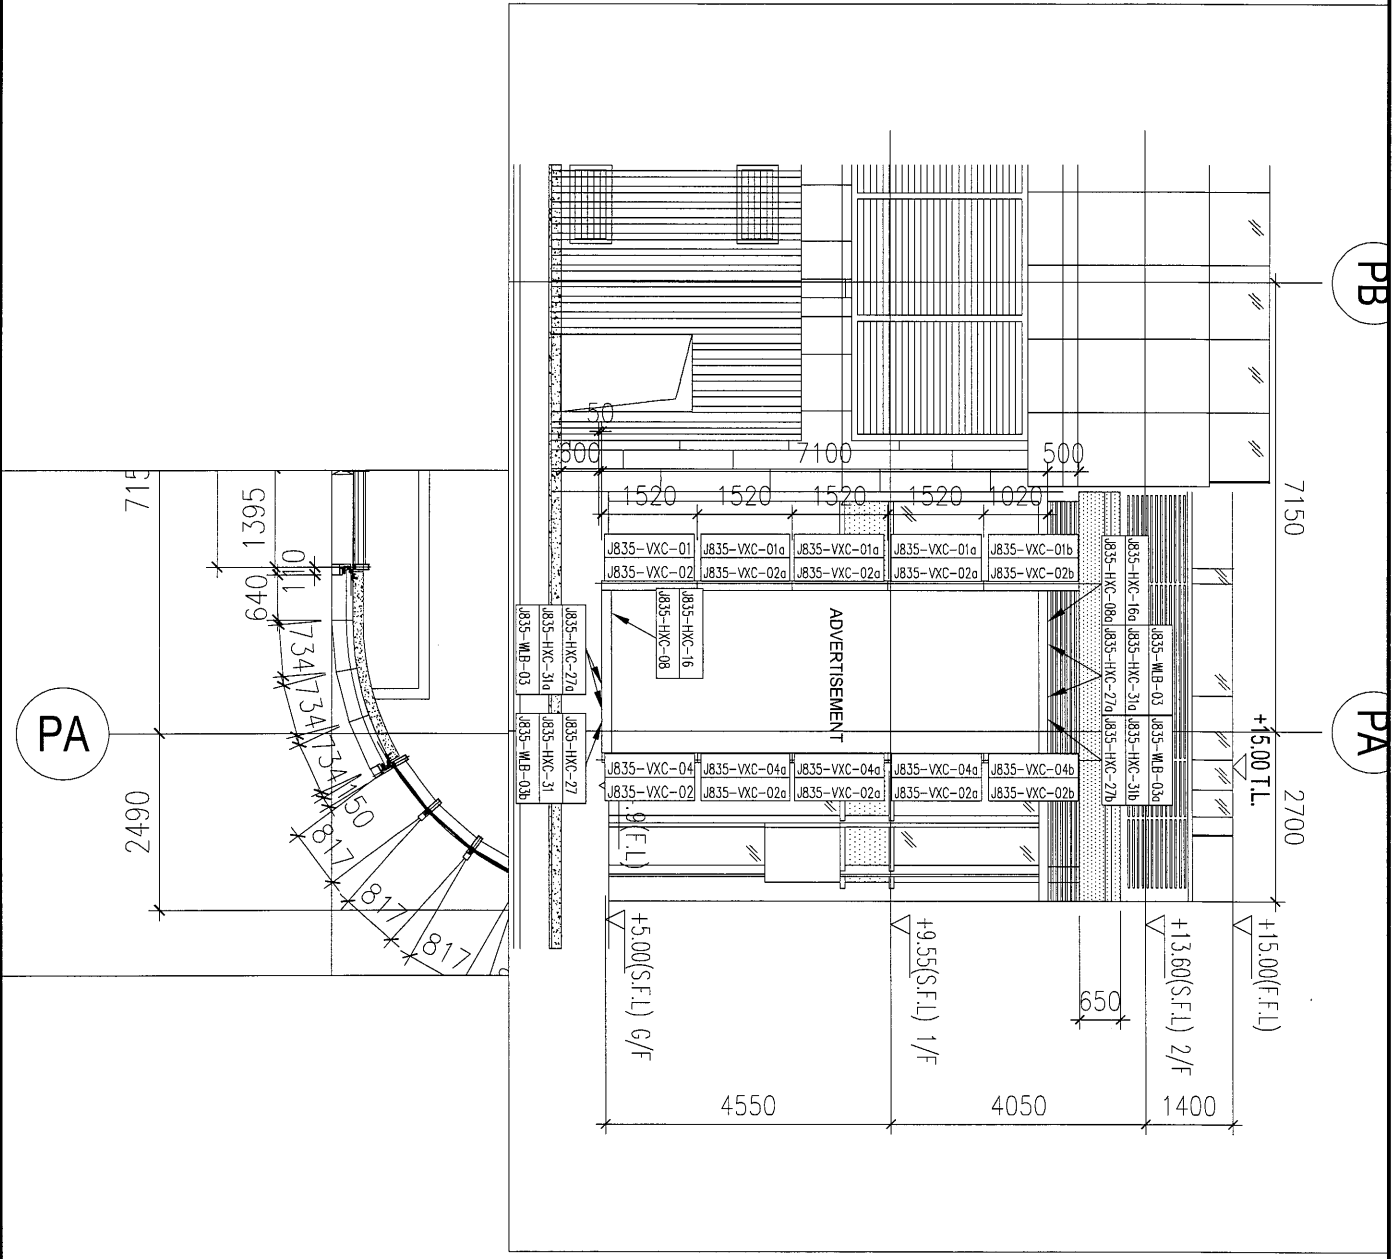

名稱	TYPE1型材安裝位置圖	制圖	吳沛瑜	2017.01.05	修改	A	
材料		復核	王禮秋	2017.01.05	日期	2017.01.24	
顏色		批准			圖號	J835-XCW7	




美特鋁質 有限公司
MIDI Aluminium Fabricator Ltd.

工程號

J-835

地盤

天晉平臺

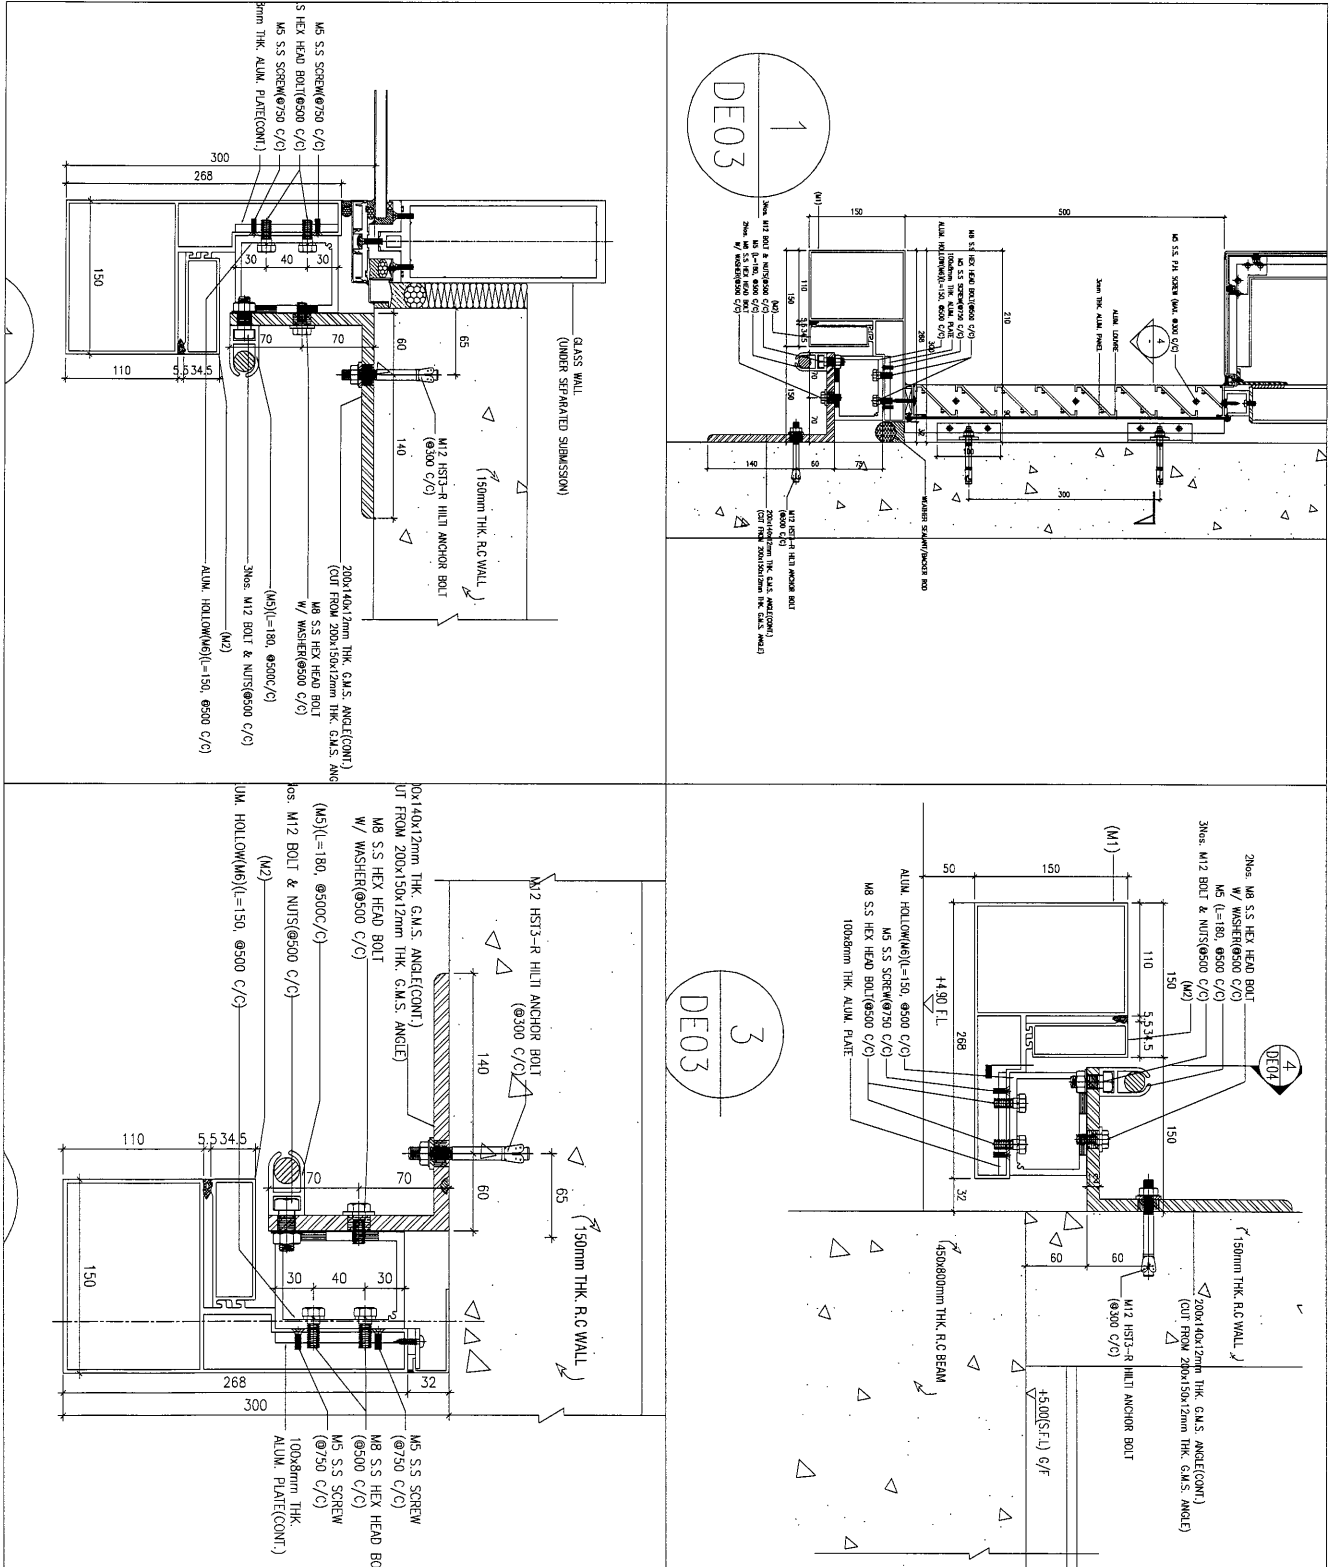

名稱	TYPE1型材安裝位置圖	制圖	吳沛瑜	2017.01.05	修改	A
材料		復核	王礼秋	2017.01.05	日期	2017.02.04
顏色		批准			圖號	J835-XCW8



鋁材開料總表

工程號碼: J-835 工程名稱: 將軍澳天晉平臺

序號	鋁料編號	名稱	表面處理		開料長度	實用長料總數量		浪費率(%)
			顏色	層厚		支數	長度	
17	X85394	鋁飾條 2(EI6028)	銀色		5500	28	154000	2.02
18	X85396	鋁碼(EI6028)	MILL		5500	27	148500	4.95
19	X85035	42*90*42*4mm厚 鋁槽(一開三) EI6593	MILL		5510	3	16530	13.60
21	X85314	鋁飾通(EI6028)	銀色		6050	15	90750	7.21
22	X85392	鋁飾條 1(EI6028)	銀色		6050	52	314600	11.92
23	X85393	鋁飾通(EI6028)	銀色		6050	50	302500	12.95
24	X85251	鋁通(使用829倉存)	MILL		5800	19	110200	4.35
25	X85480	裝飾條3(EI6447)	MILL		5500	1	5500	15.64
26	PE00E3020	50*50*3mm鋁通(EI6394)	MILL		4700	1	4700	1.28

送至: _____

由: _____

日期: _____

簡短說明: _____

75



鋁材開料清單 X85394

工程號碼: J-835, 工程名稱: 將軍澳天晉平臺
 開料長度: 5500, 總長料支數: 28, 總開料支數: 157
 鋸片厚度(mm): 4, 料頭尾總切除(mm): 20, 浪費率(%): 2.02

鋁料 長度	窗號	編號(用料狀況)	實用長度(長料開數)	需要 支數	開料 支數	長料 支數	餘料 支數	編號(剩餘長度)
5500	J835-HST-02	1-16	1347.0	63	63	16	0	1-15@(76)x15 16@(1427)x1
5500	J835-HST-04	(餘料)16	1287.0	2	1	0	1	16@(136)x1
5500	J835-HST-04	17	1287.0		1	1	0	17@(4189)x1
5500	J835-HST-01A	(餘料)17	893.5	1	1	0	1	17@(3291.5)x1
5500	J835-HST-01	(餘料)17	892.0	1	1	0	1	17@(2395.5)x1
5500	J835-HST-03	(餘料)17	672.0	90	3	0	1	17@(367.5)x1
5500	J835-HST-03	18-28	672.0		87	11	0	18-27@(72)x10 28@(748)x1

76



鋁材開料清單 X85396

工程號碼: J-835, 工程名稱: 將軍澳天晉平臺
 開料長度: 5500, 總長料支數: 27, 總開料支數: 157
 鋸片厚度(mm): 4, 料頭尾總切除(mm): 20, 浪費率(%): 4.95

	窗號	編號(用料狀況)	實用長度(長料開數)	需要 支數	開料 支數	長料 支數	餘料 支數	編號(剩餘長度)
5500	J835-HST-06A	1-8	1347.0	29	29	8	0	1-7@(76)x7 8@(4129)x1
5500	J835-HST-08	(餘料)8	1287.0	2	2	0	1	8@(1547)x1
5500	J835-HST-06	(餘料)8	1257.0	34	1	0	1	8@(286)x1
5500	J835-HST-06	9-17	1257.0		33	9	0	9-16@(436)x8 17@(4219)x1
5500	J835-HST-05	(餘料)17	802.0	2	2	0	1	17@(2607)x1
5500	J835-HST-07A	(餘料)17	672.0	18	3	0	1	17@(579)x1
5500	J835-HST-07A	18-19	672.0		15	2	0	18@(72)x1 19@(748)x1
5500	J835-HST-07	(餘料)19	582.0	72	1	0	1	19@(162)x1
5500	J835-HST-07	20-27	582.0		71	8	0	20-26@(206)x7 27@(792)x1

制表者: _____

77



工程號碼: J-835, 工程名稱: 將軍澳天晉平臺

開料長度: 5510, 總長料支數: 3, 總開料支數: 547

鋸片厚度(mm): 4, 料頭尾總切除(mm): 20, 浪費率(%): 13.6

鋁材開料清單 X85035

鋁料 長度	窗號	編號(用料狀況)	實用長度(長料開數)	需要 支數	開料 支數	長料 支數	餘料 支數	編號(剩餘長度)
5510	J835-AL-01	1-3	22.0	547	547	3	0	1-2@(4)x2 3@(2240)x1

注：此料為一開三，實際用料為1支。

78



美特鋁質有限公司
MIDI ALUMINIUM FABRICATOR LTD

工程號碼: J-835, 工程名稱: 將軍澳天晉平臺
開料長度: 6050, 總長料支數: 15, 總開料支數: 456
鋸片厚度 (mm): 4, 料頭尾總切除 (mm): 20, 浪費率 (%): 7.21

鋁材開料清單 X85314

鋁料 長度	窗號	編號(用料狀況)	實用長度(長料開數)	需要 支數	開料 支數	長料 支數	餘料 支數	編號(剩餘長度)
6050	J835-XC-01	1-15	180.0	456	456	15	0	1-14@(142)x14 15@(4558)x1

制表者: _____

工程號碼: J-835, 工程名稱: 將軍澳天晉平臺

開料長度: 6050, 總長料支數: 52, 總開料支數: 188

鋸片厚度(mm): 4, 料頭尾總切除(mm): 20, 浪費率(%): 11.92

鋁材開料清單 X85392


鋁料長度	窗號	編號(用料狀況)	實用長度(長料開數)	需要支數	開料支數	長料支數	餘料支數	編號(剩餘長度)
6050	J835-HXC-06a, J835-HXC-06b	(餘料)1, 1	2003.5	2	2	0	2	1@(2224)x1 1@(216.5)x1
6050	J835-HXC-01a	2	1947.5	1	1	1	0	2@(4078.5)x1
6050	J835-HXC-03a, J835-HXC-03b	(餘料)2, 2	1860.5	2	2	0	2	2@(2214)x1 2@(349.5)x1
6050	J835-HXC-07b	(餘料)3	1853.5	2	1	0	1	3@(2315)x1
6050	J835-HXC-07a	3	1853.5		1	1	0	3@(4172.5)x1
6050	J835-HXC-06	(餘料)3	1850.5	8	1	0	1	3@(460.5)x1
6050	J835-HXC-06, J835-HXC-06A	4-6	1850.5		7	3	0	4-5@(466.5)x2 6@(4175.5)x1
6050	J835-HXC-01	1	1794.5	1	1	1	0	1@(4231.5)x1
6050	J835-HXC-04	(餘料)6	1709.0	8	2	0	1	6@(749.5)x1
6050	J835-HXC-04	7-8	1709.0		6	2	0	7-8@(891)x2
6050	J835-HXC-03A	(餘料)9	1707.5	2	1	0	1	9@(2607)x1
6050	J835-HXC-03	9	1707.5		1	1	0	9@(4318.5)x1
6050	J835-HXC-07, J835-HXC-07A	(餘料)9-10	1700.5	4	3	0	2	9@(902.5)x1 10@(916.5)x1
6050	J835-HXC-07	10	1700.5		1	1	0	10@(4325.5)x1
6050	J835-HXC-02b	(餘料)11	1653.8	2	1	0	1	11@(2714.5)x1
6050	J835-HXC-02a	11	1653.8		1	1	0	11@(4372.3)x1
6050	J835-VXC-01, J835-VXC-04	(餘料)11, 16	1518.5	30	2	0	2	11@(1192)x1 16@(1462.5)x1
6050	J835-VXC-01, J835-VXC-04	12-21	1518.5		28	10	0	12-15@(1462.5)x4 16@(2985)x1 17-20@(1462.5)x4 21@(2985)x1
6050	J835-VXC-01a, J835-VXC-04a	(餘料)21, 36	1517.0	90	2	0	2	21@(1464)x1 36@(1467)x1
6050	J835-VXC-01a, J835-VXC-04a	22-51	1517.0		88	30	0	22-35@(1467)x14 36@(2988)x1 37-50@(1467)x14 51@(2988)x1
6050	J835-HXC-02	(餘料)51	1500.8	2	1	0	1	51@(1483.3)x1
6050	J835-HXC-02A	52	1500.8		1	1	0	52@(4525.3)x1
6050	J835-HXC-05a	(餘料)12	1446.0	1	1	0	1	12@(12.5)x1
6050	J835-HXC-05	(餘料)13	1293.0	1	1	0	1	13@(165.5)x1
6050	J835-VXC-01b, J835-VXC-04b	(餘料)11, 14-42	963.0	30	30	0	30	11@(225)x1 14-20@(495.5)x7 21@(497)x1 22-42@(500)x21
6050	J835-HXC-08a	(餘料)7	788.5	1	1	0	1	7@(98.5)x1
6050	J835-HXC-08	(餘料)6	635.5	1	1	0	1	6@(110)x1

工程號碼: J-835, 工程名稱: 將軍澳天晉平臺
開料長度: 6050, 總長料支數: 50, 總開料支數: 182
鋸片厚度(mm): 4, 料頭尾總切除(mm): 20, 浪費率(%): 12.95

鋁材開料清單 X85393

鋁料 長度	窗號	編號(用料狀況)	實用長度(長料開數)	需要 支數	開料 支數	長料 支數	餘料 支數	編號(剩餘長度)
6050	J835-HXC-14a	(餘料)1	2003.5	2	1	0	1	1@(1013)x1
6050	J835-HXC-14b	2	2003.5		1	1	0	2@(4022.5)x1
6050	J835-HXC-32a	(餘料)2	1947.5	1	1	0	1	2@(2071)x1
6050	J835-HXC-11a	(餘料)2	1860.5	2	1	0	1	2@(206.5)x1
6050	J835-HXC-11b	3	1860.5		1	1	0	3@(4165.5)x1
6050	J835-HXC-15a, J835-HXC-15b	(餘料)3, 3	1853.5	2	2	0	2	3@(2308)x1 3@(450.5)x1
6050	J835-HXC-14	4-5	1850.5	4	4	2	0	4@(466.5)x1 5@(4175.5)x1
6050	J835-HXC-32	(餘料)5	1794.5	1	1	0	1	5@(2377)x1
6050	J835-HXC-12	(餘料)5	1709.0	8	1	0	1	5@(664)x1
6050	J835-HXC-12	6-8	1709.0		7	3	0	6-7@(891)x2 8@(4317)x1
6050	J835-HXC-11	(餘料)8	1707.5	2	2	0	1	8@(894)x1
6050	J835-HXC-15	9	1700.5	2	2	1	0	9@(2621)x1
6050	J835-HXC-10a	(餘料)9	1653.8	2	1	0	1	9@(963.3)x1
6050	J835-HXC-10b	10	1653.8		1	1	0	10@(4372.3)x1
6050	J835-VXC-02	(餘料)10	1518.5	30	2	0	1	10@(1327.3)x1
6050	J835-VXC-02	11-20	1518.5		28	10	0	11-19@(1462.5)x9 20@(4507.5)x1
6050	J835-VXC-02a	(餘料)20	1517.0	90	2	0	1	20@(1465.5)x1
6050	J835-VXC-02a	21-50	1517.0		88	30	0	21-49@(1467)x29 50@(4509)x1
6050	J835-HXC-10	1	1500.8	2	2	1	0	1@(3020.5)x1
6050	J835-HXC-13a	(餘料)11	1446.0	1	1	0	1	11@(12.5)x1
6050	J835-HXC-13	(餘料)10	1293.0	1	1	0	1	10@(30.3)x1
6050	J835-VXC-02b	(餘料)1, 6-9, 12-36	865.5	30	30	0	30	1@(143.5)x1 6-7@(21.5)x2 8@(24.5)x1 9@(93.8)x1 12-19@(593)x8 20@(596)x1 21-36@(597.5)x16
6050	J835-HXC-16a	(餘料)37	788.5	1	1	0	1	37@(674.5)x1
6050	J835-HXC-16	(餘料)5	635.5	1	1	0	1	5@(24.5)x1

81

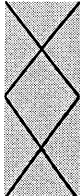


美特鋁質有限公司
MIDI ALUMINIUM FABRICATOR LTD

工程號碼: J-835, 工程名稱: 將軍澳天晉平臺
開料長度: 5800, 總長料支數: 19, 總開料支數: 682
鋸片厚度(mm): 4, 料頭尾總切除(mm): 20, 浪費率(%): 4.35

鋁材開料清單 X85251

鋁料 長度	窗號	編號(用料狀況)	實用長度(長料開數)	需要 支數	開料 支數	長料 支數	餘料 支數	編號(剩餘長度)
5800	J835-AL-13A, J835-AL-13, J835-AL-13A	(餘料)18, 1-19	150.0	682	682	19	1	18@(82)x1 1-17@(82)x17 18@(2238)x1 19@(3316)x1

Handwritten mark

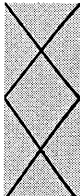

美特鋁質有限公司
MIDI ALUMINIUM FABRICATOR LTD

工程號碼: J-835, 工程名稱: 將軍澳天晉平臺
開料長度: 5500, 總長料支數: 1, 總開料支數: 30
鋸片厚度(mm): 4, 料頭尾總切除(mm): 20, 浪費率(%): 15.64

鋁材開料清單 X85480

鋁料 長度	窗號	編號(用料狀況)	實用長度(長料開數)	需要 支數	開料 支數	長料 支數	餘料 支數	編號(剩餘長度)
5500	J835-AL-13A	1	150.0	30	30	1	0	1@(860)x1

制表者: _____

83

工程號碼: J-835, 工程名稱: 將軍澳天晉平臺
開料長度: 4700, 總長料支數: 1, 總開料支數: 30
鋸片厚度(mm): 4, 料頭尾總切除(mm): 20, 浪費率(%): 1.28

鋁材開料清單 PE00E3020

鋁料 長度	窗號	編號(用料狀況)	實用長度(長料開數)	需要 支數	開料 支數	長料 支數	餘料 支數	編號(剩餘長度)
4700	J835-AL-13A	1	150.0	30	30	1	0	1@(60)x1

J-835工程鋁板項目 (PE01~06) 型材派窗表

84

序號	出貨編號	位置	鋁板厚度	顏色	長度	寬度	面積	數量	總面積	G/F	1/F	2/F
1	J835-HST-01	J835-XCW1		UCT39548XL-3 3Coats Silver	892		0.000	1	0.000			1
2	J835-HST-01A	J835-XCW1		UCT39548XL-3 3Coats Silver	893.5		0.000	1	0.000			1
3	J835-HST-02	J835-XCW1		UCT39548XL-3 3Coats Silver	1347		0.000	8	0.000			8
4	J835-HST-03	J835-XCW1		UCT39548XL-3 3Coats Silver	672		0.000	86	0.000			86
5	J835-HST-05	J835-XCW1		MILL	892		0.000	2	0.000			2
6	J835-HST-06	J835-XCW1		MILL	1347		0.000	8	0.000			8
7	J835-HST-07	J835-XCW1		MILL	672		0.000	70	0.000			70
8	J835-HST-07A	J835-XCW1		MILL	672		0.000	16	0.000			16
9	J835-HST-09	J835-XCW1		UCT39548XL-3 3Coats Silver	695.7		0.000	11	0.000			11
10	J835-HST-09a	J835-XCW1		UCT39548XL-3 3Coats Silver	699.9		0.000	11	0.000			11
11	J835-HST-10	J835-XCW1		MILL	692.4		0.000	11	0.000			11
12	J835-HST-10a	J835-XCW1		MILL	696.5		0.000	11	0.000			11
13	J835-HST-02	J835-XCW2		UCT39548XL-3 3Coats Silver	1347		0.000	55	0.000			55
14	J835-HST-03	J835-XCW2		UCT39548XL-3 3Coats Silver	672		0.000	4	0.000			4
15	J835-HST-04	J835-XCW2		UCT39548XL-3 3Coats Silver	1287		0.000	2	0.000			2
16	J835-HST-06	J835-XCW2		MILL	1347		0.000	26	0.000			26
17	J835-HST-06A	J835-XCW2		MILL	1347		0.000	29	0.000			29
18	J835-HST-07	J835-XCW2		MILL	672		0.000	2	0.000			2
19	J835-HST-07A	J835-XCW2		MILL	672		0.000	2	0.000			2
20	J835-HST-08	J835-XCW2		MILL	1287		0.000	2	0.000			2
21	J835-HST-09b	J835-XCW2		UCT39548XL-3 3Coats Silver	721.1		0.000	6	0.000			6
22	J835-HST-09c	J835-XCW2		UCT39548XL-3 3Coats Silver	706.7		0.000	9	0.000			9
23	J835-HST-10b	J835-XCW2		MILL	714.3		0.000	3	0.000			3
24	J835-HST-10B	J835-XCW2		MILL	714.3		0.000	3	0.000			3
25	J835-HST-10c	J835-XCW2		MILL	701.9		0.000	6	0.000			6
26	J835-HST-10C	J835-XCW2		MILL	701.9		0.000	3	0.000			3
27	J835-VXC-01	J835-XCW3		UCT39548XL-3 3Coats Silver	1518.5		0.000	4	0.000	4		
28	J835-VXC-01a	J835-XCW3		UCT39548XL-3 3Coats Silver	1517		0.000	12	0.000	8	4	
29	J835-VXC-01b	J835-XCW3		UCT39548XL-3 3Coats Silver	963		0.000	4	0.000		4	
30	J835-VXC-02	J835-XCW3		UCT39548XL-3 3Coats Silver	1518.5		0.000	8	0.000	8		
31	J835-VXC-02a	J835-XCW3		UCT39548XL-3 3Coats Silver	1517		0.000	24	0.000	16	8	
32	J835-VXC-02b	J835-XCW3		UCT39548XL-3 3Coats Silver	963		0.000	8	0.000		8	
33	J835-VXC-04	J835-XCW3		UCT39548XL-3 3Coats Silver	1518.5		0.000	4	0.000	4		
34	J835-VXC-04a	J835-XCW3		UCT39548XL-3 3Coats Silver	1517		0.000	12	0.000	8	4	
35	J835-VXC-04b	J835-XCW3		UCT39548XL-3 3Coats Silver	963		0.000	4	0.000		4	
36	J835-HXC-01	J835-XCW3		UCT39548XL-3 3Coats Silver	1794.5		0.000	1	0.000	1		
37	J835-HXC-01a	J835-XCW3		UCT39548XL-3 3Coats Silver	1947.5		0.000	1	0.000		1	
38	J835-HXC-02	J835-XCW3		UCT39548XL-3 3Coats Silver	1500.75		0.000	1	0.000	1		
39	J835-HXC-02A	J835-XCW3		UCT39548XL-3 3Coats Silver	1500.75		0.000	1	0.000	1		
40	J835-HXC-02a	J835-XCW3		UCT39548XL-3 3Coats Silver	1653.75		0.000	1	0.000		1	
41	J835-HXC-02b	J835-XCW3		UCT39548XL-3 3Coats Silver	1653.75		0.000	1	0.000		1	
42	J835-HXC-03	J835-XCW3		UCT39548XL-3 3Coats Silver	1707.5		0.000	1	0.000	1		
43	J835-HXC-03A	J835-XCW3		UCT39548XL-3 3Coats Silver	1707.5		0.000	1	0.000	1		
44	J835-HXC-03a	J835-XCW3		UCT39548XL-3 3Coats Silver	1860.5		0.000	1	0.000		1	
45	J835-HXC-03b	J835-XCW3		UCT39548XL-3 3Coats Silver	1860.5		0.000	1	0.000		1	
46	J835-HXC-04	J835-XCW3		UCT39548XL-3 3Coats Silver	1709		0.000	8	0.000	4	4	
47	J835-HXC-10	J835-XCW3		UCT39548XL-3 3Coats Silver	1500.75		0.000	2	0.000	2		
48	J835-HXC-10a	J835-XCW3		UCT39548XL-3 3Coats Silver	1653.75		0.000	1	0.000		1	

J-835工程鋁板項目 (PE01~06) 型材派窗表



序號	出貨編號	位置	鋁板厚度	顏色	長度	寬度	面積	數量	总面积	G/F	1/F	2/F
49	J835-HXC-10b	J835-XCW3		UCT39548XL-3 3Coats Silver	1653.75		0.000	1	0.000		1	
50	J835-HXC-11	J835-XCW3		UCT39548XL-3 3Coats Silver	1707.5		0.000	2	0.000	2		
51	J835-HXC-11a	J835-XCW3		UCT39548XL-3 3Coats Silver	1860.5		0.000	1	0.000		1	
52	J835-HXC-11b	J835-XCW3		UCT39548XL-3 3Coats Silver	1860.5		0.000	1	0.000		1	
53	J835-HXC-12	J835-XCW3		UCT39548XL-3 3Coats Silver	1709		0.000	8	0.000	4	4	
54	J835-HXC-28	J835-XCW3		UCT39548XL-3 3Coats Silver	1038.1		0.000	2	0.000	2		
55	J835-HXC-28a	J835-XCW3		UCT39548XL-3 3Coats Silver	1040.8		0.000	2	0.000	1	1	
56	J835-HXC-28b	J835-XCW3		UCT39548XL-3 3Coats Silver	1189.6		0.000	2	0.000		2	
57	J835-HXC-29	J835-XCW3		UCT39548XL-3 3Coats Silver	1039.7		0.000	2	0.000	2		
58	J835-HXC-29a	J835-XCW3		UCT39548XL-3 3Coats Silver	1041.2		0.000	2	0.000	1	1	
59	J835-HXC-29b	J835-XCW3		UCT39548XL-3 3Coats Silver	1187.1		0.000	2	0.000		2	
60	J835-WLB-01	J835-XCW3		UCT34440SC-3 3Coats Silver	1212.1		0.000	1	0.000		1	
61	J835-WLB-01a	J835-XCW3		UCT34440SC-3 3Coats Silver	1060.6		0.000	1	0.000	1		
62	J835-WLB-01b	J835-XCW3		UCT34440SC-3 3Coats Silver	1212.1		0.000	1	0.000		1	
63	J835-WLB-01c	J835-XCW3		UCT34440SC-3 3Coats Silver	1059.1		0.000	2	0.000	2		
64	J835-HXC-32	J835-XCW3		UCT39548XL-3 3Coats Silver	1794.5		0.000	1	0.000	1		
65	J835-HXC-32a	J835-XCW3		UCT39548XL-3 3Coats Silver	1947.5		0.000	1	0.000		1	
66	J835-VXC-01	J835-XCW4		UCT39548XL-3 3Coats Silver	1518.5		0.000	3	0.000	3		
67	J835-VXC-01a	J835-XCW4		UCT39548XL-3 3Coats Silver	1517		0.000	9	0.000	6	3	
68	J835-VXC-01b	J835-XCW4		UCT39548XL-3 3Coats Silver	963		0.000	3	0.000		3	
69	J835-VXC-02	J835-XCW4		UCT39548XL-3 3Coats Silver	1518.5		0.000	6	0.000	6		
70	J835-VXC-02a	J835-XCW4		UCT39548XL-3 3Coats Silver	1517		0.000	18	0.000	12	6	
71	J835-VXC-02b	J835-XCW4		UCT39548XL-3 3Coats Silver	963		0.000	6	0.000		6	
72	J835-VXC-04	J835-XCW4		UCT39548XL-3 3Coats Silver	1518.5		0.000	3	0.000	3		
73	J835-VXC-04a	J835-XCW4		UCT39548XL-3 3Coats Silver	1517		0.000	9	0.000	6	3	
74	J835-VXC-04b	J835-XCW4		UCT39548XL-3 3Coats Silver	963		0.000	3	0.000		3	
75	J835-HXC-05	J835-XCW4		UCT39548XL-3 3Coats Silver	1293		0.000	1	0.000	1		
76	J835-HXC-05a	J835-XCW4		UCT39548XL-3 3Coats Silver	1445.5		0.000	1	0.000		1	
77	J835-HXC-06	J835-XCW4		UCT39548XL-3 3Coats Silver	1850.5		0.000	2	0.000	2		
78	J835-HXC-06A	J835-XCW4		UCT39548XL-3 3Coats Silver	1850.5		0.000	2	0.000	2		
79	J835-HXC-06a	J835-XCW4		UCT39548XL-3 3Coats Silver	2003.5		0.000	2	0.000		2	
80	J835-HXC-06b	J835-XCW4		UCT39548XL-3 3Coats Silver	2003.5		0.000	2	0.000		2	
81	J835-HXC-13	J835-XCW4		UCT39548XL-3 3Coats Silver	1293		0.000	1	0.000	1		
82	J835-HXC-13a	J835-XCW4		UCT39548XL-3 3Coats Silver	1445.5		0.000	1	0.000		1	
83	J835-VXC-14	J835-XCW4		UCT39548XL-3 3Coats Silver	1850.5		0.000	4	0.000	4		
84	J835-VXC-14a	J835-XCW4		UCT39548XL-3 3Coats Silver	2003.5		0.000	2	0.000		2	
85	J835-VXC-14b	J835-XCW4		UCT39548XL-3 3Coats Silver	2003.5		0.000	2	0.000		2	
86	J835-HXC-26	J835-XCW4		UCT39548XL-3 3Coats Silver	650.6		0.000	1	0.000	1		
87	J835-HXC-26a	J835-XCW4		UCT39548XL-3 3Coats Silver	652.1		0.000	4	0.000	2	2	
88	J835-HXC-26b	J835-XCW4		UCT39548XL-3 3Coats Silver	798		0.000	1	0.000		1	
89	J835-HXC-30	J835-XCW4		UCT39548XL-3 3Coats Silver	651.2		0.000	1	0.000	1		
90	J835-HXC-30a	J835-XCW4		UCT39548XL-3 3Coats Silver	652.7		0.000	4	0.000	2	2	
91	J835-HXC-30b	J835-XCW4		UCT39548XL-3 3Coats Silver	795.7		0.000	1	0.000		1	
92	J835-WLB-02	J835-XCW4		UCT34440SC-3 3Coats Silver	677.4		0.000	4	0.000	2	2	
93	J835-WLB-02a	J835-XCW4		UCT34440SC-3 3Coats Silver	828.9		0.000	1	0.000		1	
94	J835-WLB-02b	J835-XCW4		UCT34440SC-3 3Coats Silver	675.9		0.000	1	0.000	1		
95	J835-VXC-01	J835-XCW5		UCT39548XL-3 3Coats Silver	1518.5		0.000	3	0.000	3		
96	J835-VXC-01a	J835-XCW5		UCT39548XL-3 3Coats Silver	1517		0.000	9	0.000	6	3	

J-835工程鋁板項目 (PE01~06) 型材派窗表

86

序號	出貨編號	位置	鋁板厚度	顏色	長度	寬度	面積	數量	总面积	G/F	1/F	2/F
97	J835-VXC-01b	J835-XCW5		UCT39548XL-3 3Coats Silver	963		0.000	3	0.000		3	
98	J835-VXC-02	J835-XCW5		UCT39548XL-3 3Coats Silver	1518.5		0.000	6	0.000	6		
99	J835-VXC-02a	J835-XCW5		UCT39548XL-3 3Coats Silver	1517		0.000	18	0.000	12	6	
100	J835-VXC-02b	J835-XCW5		UCT39548XL-3 3Coats Silver	963		0.000	6	0.000		6	
101	J835-VXC-04	J835-XCW5		UCT39548XL-3 3Coats Silver	1518.5		0.000	3	0.000	3		
102	J835-VXC-04a	J835-XCW5		UCT39548XL-3 3Coats Silver	1517		0.000	9	0.000	6	3	
103	J835-VXC-04b	J835-XCW5		UCT39548XL-3 3Coats Silver	963		0.000	3	0.000		3	
104	J835-HXC-06	J835-XCW5		UCT39548XL-3 3Coats Silver	1850.5		0.000	2	0.000	2		
105	J835-HXC-06A	J835-XCW5		UCT39548XL-3 3Coats Silver	1850.5		0.000	2	0.000	2		
106	J835-HXC-06a	J835-XCW5		UCT39548XL-3 3Coats Silver	2003.5		0.000	2	0.000		2	
107	J835-HXC-06b	J835-XCW5		UCT39548XL-3 3Coats Silver	2003.5		0.000	2	0.000		2	
108	J835-VXC-14	J835-XCW5		UCT39548XL-3 3Coats Silver	1850.5		0.000	4	0.000	4		
109	J835-VXC-14a	J835-XCW5		UCT39548XL-3 3Coats Silver	2003.5		0.000	2	0.000		2	
110	J835-VXC-14b	J835-XCW5		UCT39548XL-3 3Coats Silver	2003.5		0.000	2	0.000		2	
111	J835-VXC-01	J835-XCW6		UCT39548XL-3 3Coats Silver	1518.5		0.000	4	0.000	4		
112	J835-VXC-01a	J835-XCW6		UCT39548XL-3 3Coats Silver	1517		0.000	12	0.000	8	4	
113	J835-VXC-01b	J835-XCW6		UCT39548XL-3 3Coats Silver	963		0.000	4	0.000		4	
114	J835-VXC-02	J835-XCW6		UCT39548XL-3 3Coats Silver	1518.5		0.000	6	0.000	6		
115	J835-VXC-02a	J835-XCW6		UCT39548XL-3 3Coats Silver	1517		0.000	18	0.000	12	6	
116	J835-VXC-02b	J835-XCW6		UCT39548XL-3 3Coats Silver	963		0.000	6	0.000		6	
117	J835-VXC-04	J835-XCW6		UCT39548XL-3 3Coats Silver	1518.5		0.000	4	0.000	4		
118	J835-VXC-04a	J835-XCW6		UCT39548XL-3 3Coats Silver	1517		0.000	12	0.000	8	4	
119	J835-VXC-04b	J835-XCW6		UCT39548XL-3 3Coats Silver	963		0.000	4	0.000		4	
120	J835-HXC-07	J835-XCW6		UCT39548XL-3 3Coats Silver	1700.5		0.000	2	0.000	2		
121	J835-HXC-07A	J835-XCW6		UCT39548XL-3 3Coats Silver	1700.5		0.000	2	0.000	2		
122	J835-HXC-07a	J835-XCW6		UCT39548XL-3 3Coats Silver	1853.5		0.000	2	0.000		2	
123	J835-HXC-07b	J835-XCW6		UCT39548XL-3 3Coats Silver	1853.5		0.000	2	0.000		2	
124	J835-HXC-15	J835-XCW6		UCT39548XL-3 3Coats Silver	1700.5		0.000	4	0.000	4		
125	J835-HXC-15a	J835-XCW6		UCT39548XL-3 3Coats Silver	1853.5		0.000	2	0.000		2	
126	J835-HXC-15b	J835-XCW6		UCT39548XL-3 3Coats Silver	1853.5		0.000	2	0.000		2	
127	J835-VXC-01	J835-XCW7		UCT39548XL-3 3Coats Silver	1518.5		0.000	1	0.000	1		
128	J835-VXC-01a	J835-XCW7		UCT39548XL-3 3Coats Silver	1517		0.000	3	0.000	2	1	
129	J835-VXC-01b	J835-XCW7		UCT39548XL-3 3Coats Silver	963		0.000	1	0.000		1	
130	J835-VXC-02	J835-XCW7		UCT39548XL-3 3Coats Silver	1518.5		0.000	2	0.000	2		
131	J835-VXC-02a	J835-XCW7		UCT39548XL-3 3Coats Silver	1517		0.000	6	0.000	4	2	
132	J835-VXC-02b	J835-XCW7		UCT39548XL-3 3Coats Silver	963		0.000	2	0.000		2	
133	J835-VXC-04	J835-XCW7		UCT39548XL-3 3Coats Silver	1518.5		0.000	1	0.000	1		
134	J835-VXC-04a	J835-XCW7		UCT39548XL-3 3Coats Silver	1517		0.000	3	0.000	2	1	
135	J835-VXC-04b	J835-XCW7		UCT39548XL-3 3Coats Silver	963		0.000	1	0.000		1	
136	J835-HXC-08	J835-XCW7		UCT39548XL-3 3Coats Silver	635.5		0.000	1	0.000	1		
137	J835-HXC-08a	J835-XCW7		UCT39548XL-3 3Coats Silver	788.5		0.000	1	0.000		1	
138	J835-HXC-27	J835-XCW7		UCT39548XL-3 3Coats Silver	709.4		0.000	1	0.000	1		
139	J835-HXC-27a	J835-XCW7		UCT39548XL-3 3Coats Silver	710.8		0.000	4	0.000	2	2	
140	J835-HXC-27b	J835-XCW7		UCT39548XL-3 3Coats Silver	861.7		0.000	1	0.000		1	
141	J835-HXC-31	J835-XCW7		UCT39548XL-3 3Coats Silver	710.8		0.000	1	0.000	1		
142	J835-HXC-31a	J835-XCW7		UCT39548XL-3 3Coats Silver	712.2		0.000	4	0.000	2	2	
143	J835-HXC-31b	J835-XCW7		UCT39548XL-3 3Coats Silver	856.8		0.000	1	0.000		1	
144	J835-WLB-03	J835-XCW7		UCT34440SC-3 3Coats Silver	731.4		0.000	4	0.000	2	2	

J-835工程鋁板項目 (PE01~06) 型材派窗表

87

序號	出貨編號	位置	鋁板厚度	顏色	長度	寬度	面積	數量	总面积	G/F	1/F	2/F
145	J835-WLB-03a	J835-XCW7		UCT34440SC-3 3Coats Silver	882.9		0.000	1	0.000		1	
146	J835-WLB-03b	J835-XCW7		UCT34440SC-3 3Coats Silver	729.9		0.000	1	0.000	1		