



工程指示 / 要求簡箋(E.I.)

工程指示編號：EI 6648

修改版次：D

工程編號：J835

工程名稱：TKO 66D 平台

工程項目：鋁飾板 — 確認鋁料

加 2 圖紙 (廣告牌及鋁飾線)

收件人：生熟

發件人：Edolde

日期：2017-2-14

要求提供 / 確認 事項：

- () 初步鋁料 B.M.
- () 加工拆圖，然後生產
- () 尺寸表
- () 正式鋁料 B.M.
- () 技術上資料 / 指示
- () 報價
- () 配件 B.M.
- () 樣辦或貨品說明書
- () 分判合約
- (x) 其他：鋁料加 2 圖紙

內容：請按改後加 2 圖紙，須拆板

請在 2017.2.14 前完成上列要求。

附有關圖紙 / 文件：

1+ 73 頁

以上項目為：

- 原合約工程包 原合約工程加 / 減賬 新工程報價

原因：-

分發東莞各部門：

- () 生產技術總監 連附件 () 技術部 連附件 () 生產部 連附件 () 機械設計部 連附件
- () 採購部 連附件 () 生產統籌部 連附件
- () 質檢部 連附件 () 會計部 連附件 () 報關組 連附件 () 其他 _____ 連附件

分發香港各部門：

- () 行政部 連附件 () 會計部 連附件 () 統籌部 連附件 () 工程部地盤科文 連附件
- () 採購部 連附件 () QS 部 連附件 () 維修部 連附件 () 其他 _____ 連附件

傳遞編號：

HK 0390 / 17 (FTP)

發件人簽署：

(Signature)

項目經理簽署：

圖則登記表 DRAWING REGISTER												
		接收日期 Receiving Date (適用於客戶圖則)										
工程名稱 Project Title:		天晉66D平臺		年								
		鋁板項目		月								
工程編號 Project No:		J-835		日								
分發予 Distributed To				發出日期 Issued Date								
				年	17	17	17	17	17			
				月	01	01	02	02	02			
				日	05	11	04	10	14			
圖則編號 Drg. No.		圖則名稱 Drawing Title		修訂編號 Revision No.								
J835-HST-01 /	鋁飾條2		-	-	A	-	-					
J835-HST-01A /	鋁飾條2		-	-	A	-	-					
J835-HST-05 /	鋁碼		-	A	B	-	-					
J835-HST-05A /	鋁碼			-	A	-	-					
J835-HST-07A /	鋁碼				-	-	-					
J835-HST-09 /	鋁飾條2		-	-	A	-	-					
J835-HST-09a /	鋁飾條2		-	-	A	-	-					
J835-HST-09b /	鋁飾條2		-	-	A	-	-					
J835-HST-09c /	鋁飾條2		-	-	A	-	-					
J835-HST-10 /	鋁碼		-	A	B	-	-					
J835-HST-10a /	鋁碼		-	A	B	-	-					
J835-HST-10b /	鋁碼		-	A	B	-	-					
J835-HST-10B /	鋁碼		-	A	B	-	-					
J835-HST-10c /	鋁碼		-	A	B	-	-					
J835-HST-10C /	鋁碼		-	A	B	-	-					
J835-AL-01 /	22mm鋁介子		-	-	-	-	-					
J835-AL-02 /	101.6*101.6*9.53mm厚方管		-	A	取消		-					
J835-AL-13	鋁通				-	-	-					
J835-XC-01 /	鋁飾通		-	A	B	C	-					
J835-AL1 /	鋁巴		-	-	A	-	-					
J835-AL2 /	連接片		-	-	-	-	-					
J835-AL13 /	鋁通				-	A	B					
J835-AL13A /	鋁通				-	A	B					
J835-VXC-01 /	鋁飾條1		-	A	B	C	D					
J835-VXC-01a /	鋁飾條1		-	A	B	取消						
J835-VXC-01b /	鋁飾條1		-	A	B	C	D					
J835-VXC-02 /	鋁飾通		-	A	B	C	D					
J835-VXC-02a /	鋁飾通		-	A	B	取消						


圖則登記表
DRAWING REGISTER

		接收日期 Receiving Date (適用於客戶圖則)									
工程名稱 Project Title:	天晉66D平臺	年									
鋁板項目		月									
工程編號 Project No:	J-835	日									
分發予 Distributed To		發出日期 Issued Date									
		年	17	17	17	17	17				
		月	01	01	02	02	02				
		日	05	11	04	10	14				
圖則編號 Drg. No.	圖則名稱 Drawing Title	修訂編號 Revision No.									
J835-VXC-02b /	鋁飾通	-	A	B	C	D					
J835-VXC-03 /	101.6*101.6*9.53mm厚方管	-	A	取消							
J835-VXC-04 /	鋁飾條1	-	A	B	C	D					
J835-VXC-04a /	鋁飾條1	-	A	B	取消						
J835-VXC-04b /	鋁飾條1	-	A	B	C	D					
J835-HXC-01 /	鋁飾條1	-	A	B	C	-					
J835-HXC-01A /	鋁飾條1	-	A	B	C	-					
J835-HXC-01a /	鋁飾條1	-	A	B	C	D					
J835-HXC-02b /	鋁飾條1	-	A	B	C	D					
J835-HXC-08 /	鋁飾條1	-	A	B	C	-					
J835-HXC-08a /	鋁飾條1	-	A	B	C	-					
J835-HXC-10 /	鋁飾通	-	A	B	-	-					
J835-HXC-10a /	鋁飾通	-	A	B	-	C					
J835-HXC-10b /	鋁飾通	-	A	B	-	C					
J835-HXC-17 /	101.6*101.6*9.53mm厚方管	-	A	取消		-					
J835-HXC-17A /	101.6*101.6*9.53mm厚方管	-	A	取消		-					
J835-HXC-24 /	101.6*101.6*9.53mm厚方管	-	A	取消		-					
J835-HXC-26 /	鋁飾通	-	A	-	-	-					
J835-HXC-26a /	鋁飾通	-	A	-	-	-					
J835-HXC-26b /	鋁飾通	-	A	B	-	-					
J835-HXC-27 /	鋁飾通	-	A	-	-	-					
J835-HXC-27a /	鋁飾通	-	A	-	-	-					
J835-HXC-27b /	鋁飾通	-	A	B	-	-					
J835-HXC-28 /	鋁飾通			-	-	-					
J835-HXC-28a /	鋁飾通			-	-	-					
J835-HXC-28b /	鋁飾通			-	-	-					
J835-HXC-29 /	鋁飾條1			-	-	-					
J835-HXC-29a /	鋁飾條1			-	-	-					



美特鋁質 有限公司
MIDI Aluminium Fabricator Ltd.

工程號	J-835	地盤	天晉平臺
-----	-------	----	------

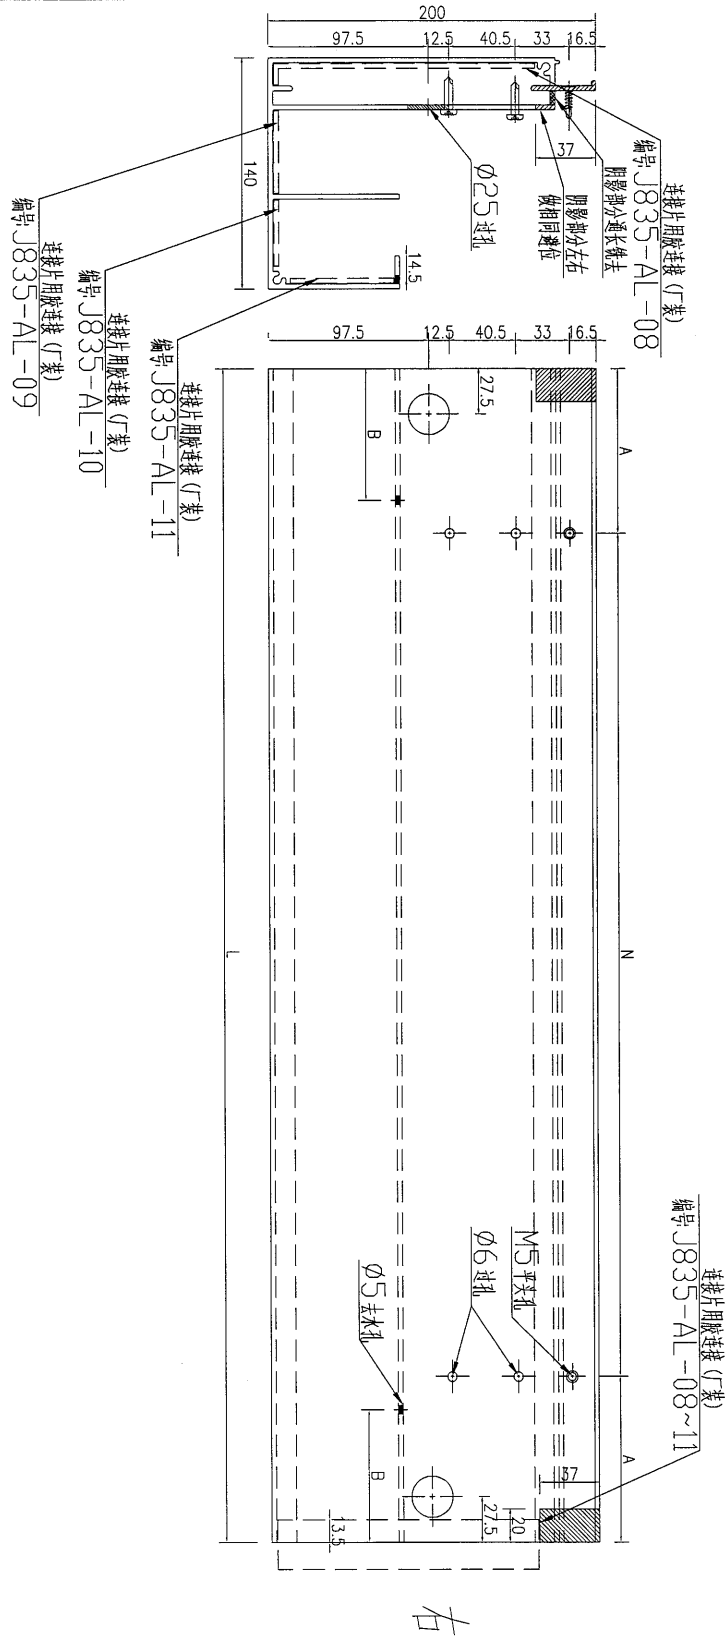


序號	物料編號	長度 (L)	A	N	B	分格	數量
1	J835-HST-01	892	146	300*2	223	895	1
2	J835-HST-02	1347	73.5	300*4	336.75	1350	63
3	J835-HST-03	672	36	300*2	168	675	90
4	J835-HST-04	1287	43.5	300*4	321.75	1290	2

名稱	鋁飾條2	制圖	吳禎瑜	2017.01.04	修改	A	
材料	X85394	復核			日期	2017.01.24	
顏色	PPG UCT39548XL-3 3Coats Silver	批准			圖號	J835-HST-01	



美特鋁質 有限公司
MIDI Aluminium Fabricator Ltd.

工程號	J-835	地盤	天晉平臺
-----	-------	----	------

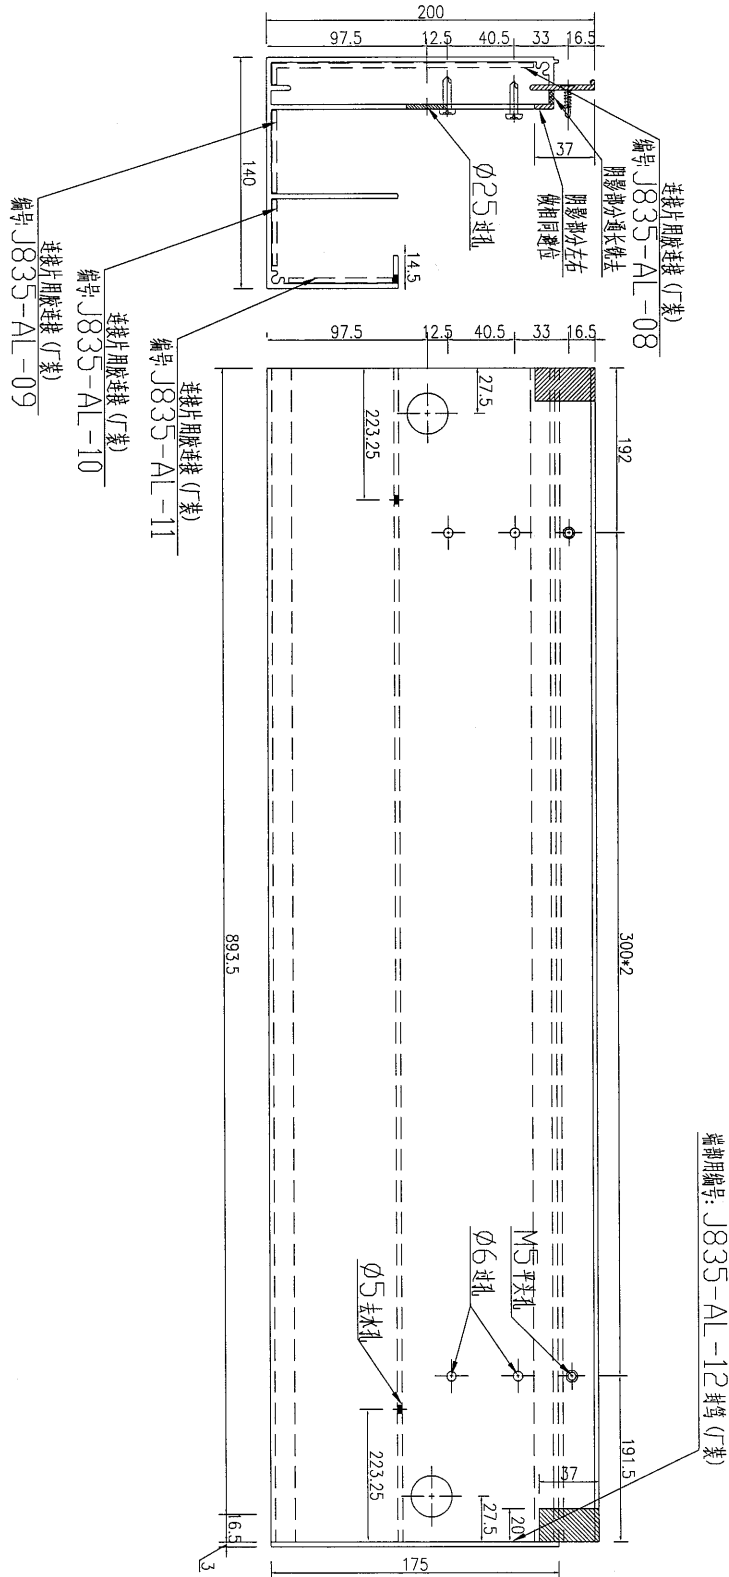

端部編號: J835-AL-12 封端 (J裝)

右

数量	备注
1	

名稱	鋁飾條2	制圖	吳禕瑜	2017.01.04	修改	A
材料	X85394	復核			日期	2017.01.24
顏色	PPG UCT39548XL-3 3Coats Silver	批准			圖號	J835-HST-01A

EG-DWG3





美特鋁質 有限公司
MIDI Aluminium Fabricator Ltd.

工程號


J-835

地盤

天晉平臺

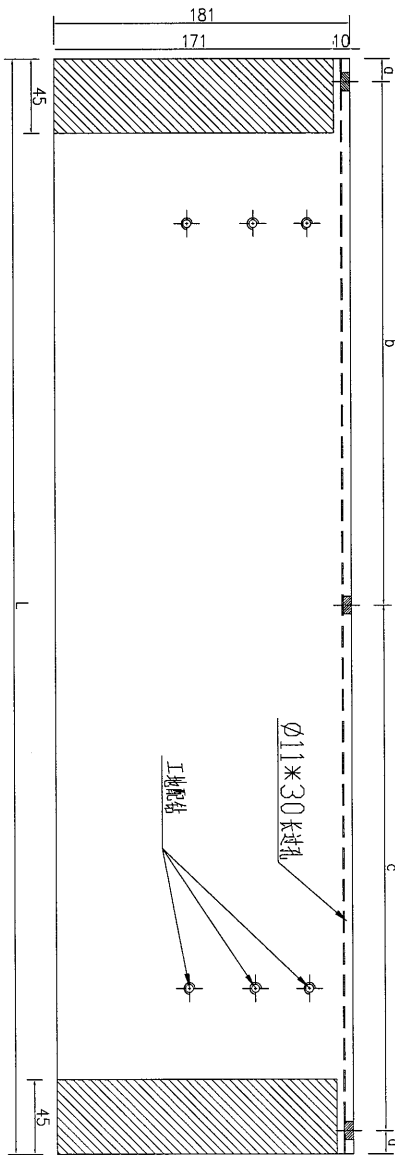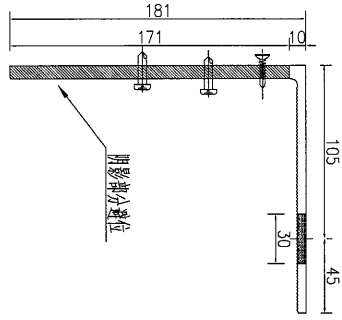

右

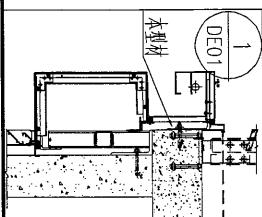

序號	物料編號	長度 (L)	a	b	c	分格	數量
1	J835-HST-06A	1347	14	644	675	1350	29
2	J835-HST-08	1287	14	614	645	1290	2

名稱	鋁碼	制圖	吳祿瑜	2017.01.04	修改	A	
材料	X85396	復核			日期	2017.01.24	
顏色	MILL	批准			圖號	J835-HST-05A	

8

EG-DWG3





美特鋁質 有限公司
MIDI Aluminium Fabricator Ltd.

工程號


J-835

地盤

天簷平臺

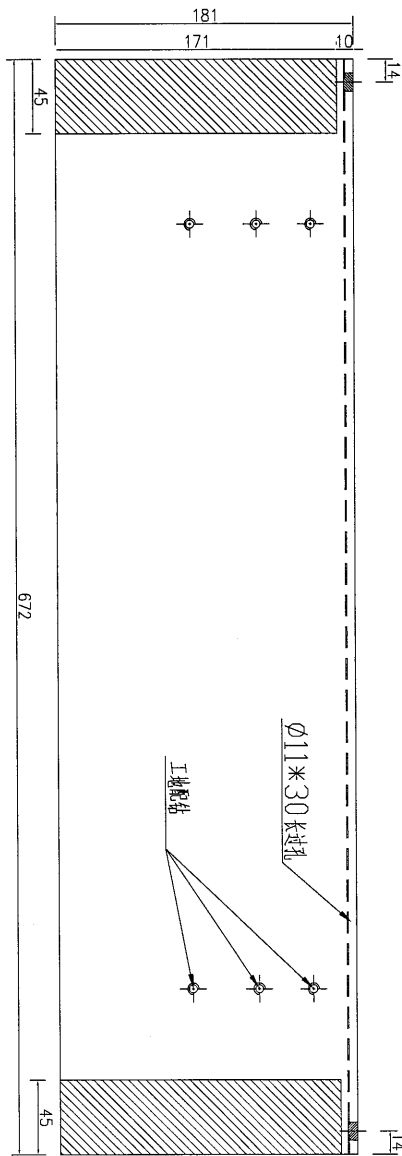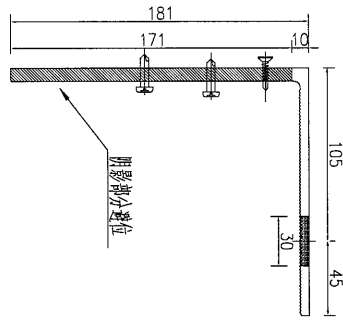

右

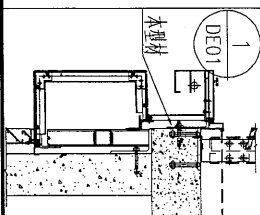

数量	备注
18	

名稱	鋁碼	制圖	吳沛瑜	2017.01.24	修改		
材料	X85396	復核			日期		
顏色	MILL	批准			圖號	J835-HST-07A	



EG-DWG3



美特鋁質 有限公司
MIDI Aluminium Fabricator Ltd.

工程號	J-835	地盤	天簷平臺
-----	-------	----	------

注: 此型材料E16473圖號J835-WHL2进行加工

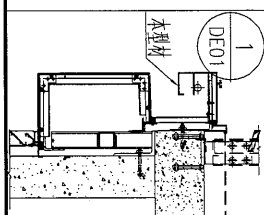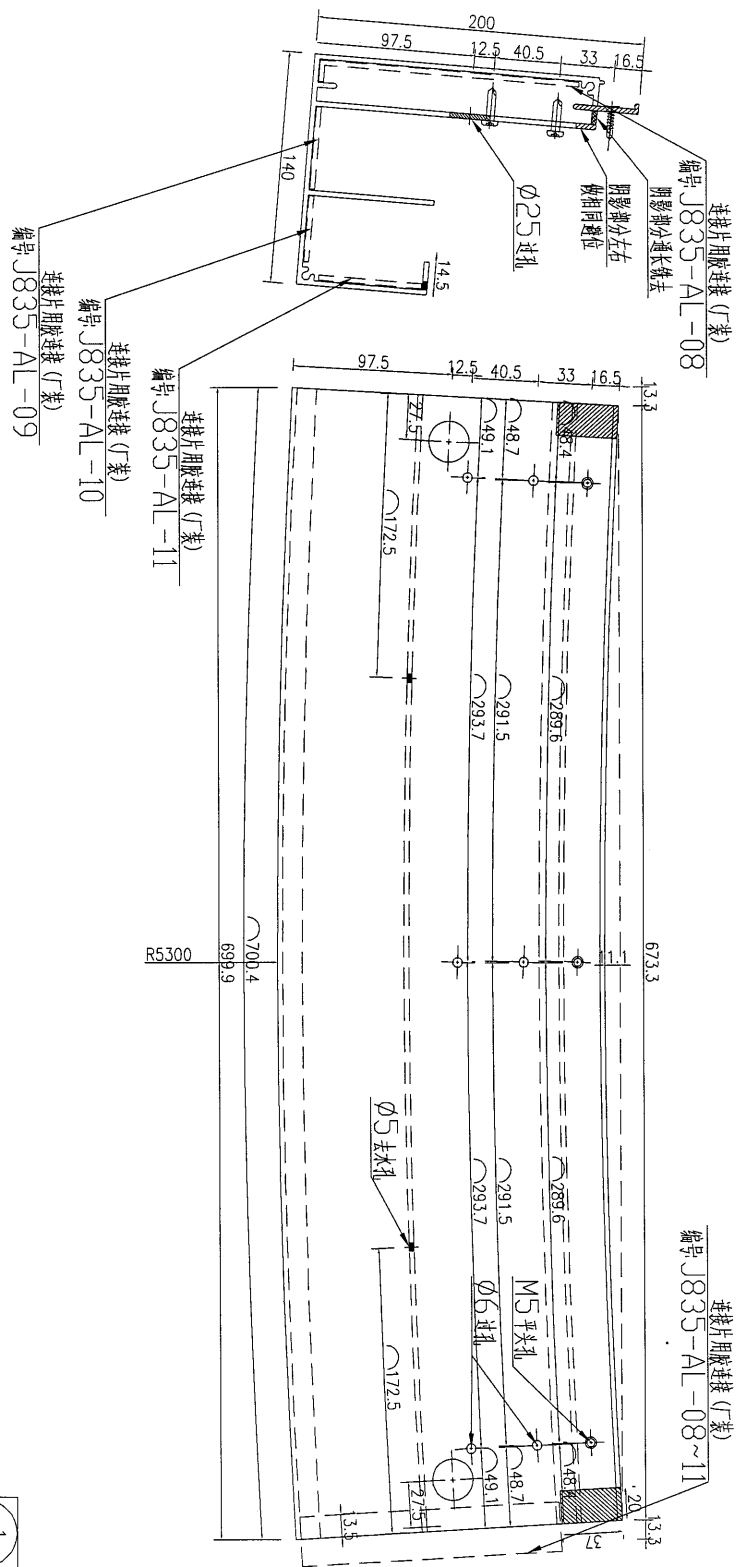

数量	备注
11	

名稱	鋁飾條2	制圖	吳沛瑜	2017.01.04	修改	A
材料	X85394	復核			日期	2017.01.24
顏色	PPG UCT39548XL-3 3Coats Silver	批准			圖號	J835-HST-09a

EG-DWG3



美特鋁質 有限公司
MIDI Aluminium Fabricator Ltd.



工程號

J-835

地盤

天管平臺

注: 此型材用E16473圖号J835-WHL5进行加工

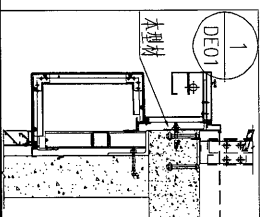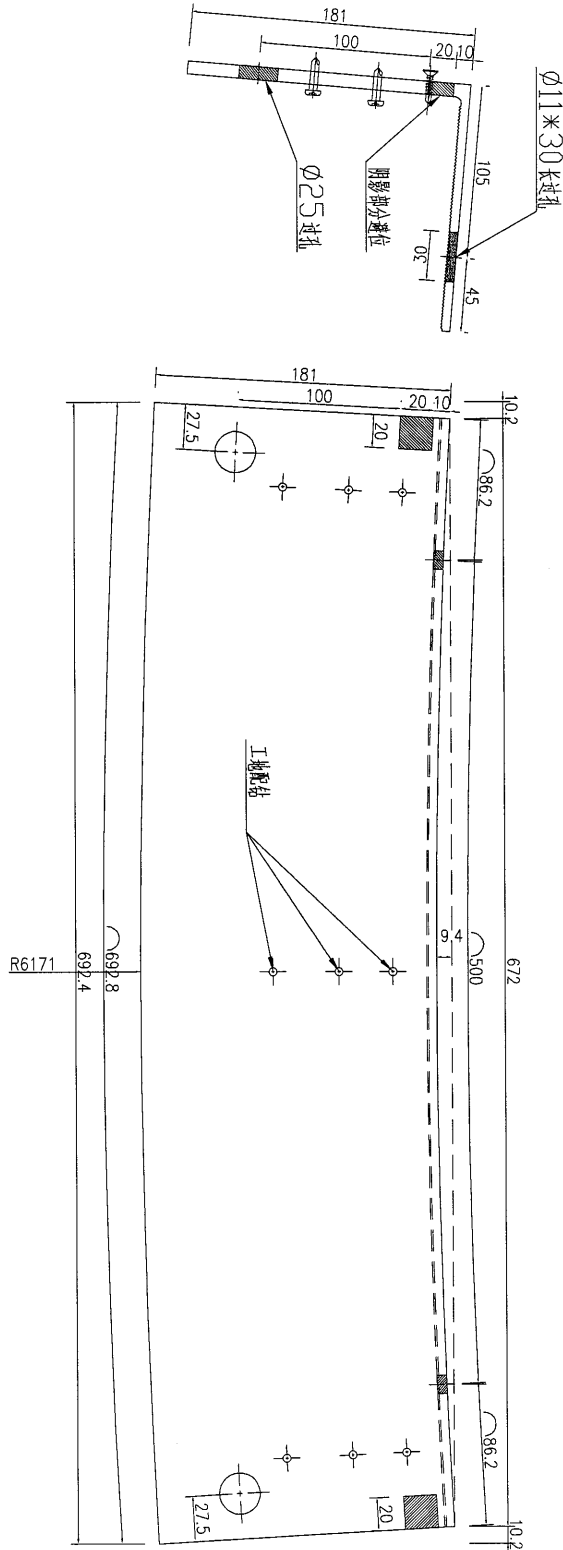

数量	备注
11	

名稱	鋁碼	制圖	吳沛瑜	2017.01.04	修改	A	B
材料	X85396	復核			日期	2017.01.10	2017.01.24
顏色	MILL	批准			圖號	J835-HST-10	



美特鋁質 有限公司
MIDI Aluminium Fabricator Ltd.



工程號

J-835

地盤

天晉平臺

注：此型材用E16473圖號J835-WHL6进行加工

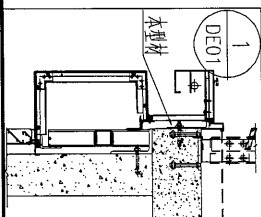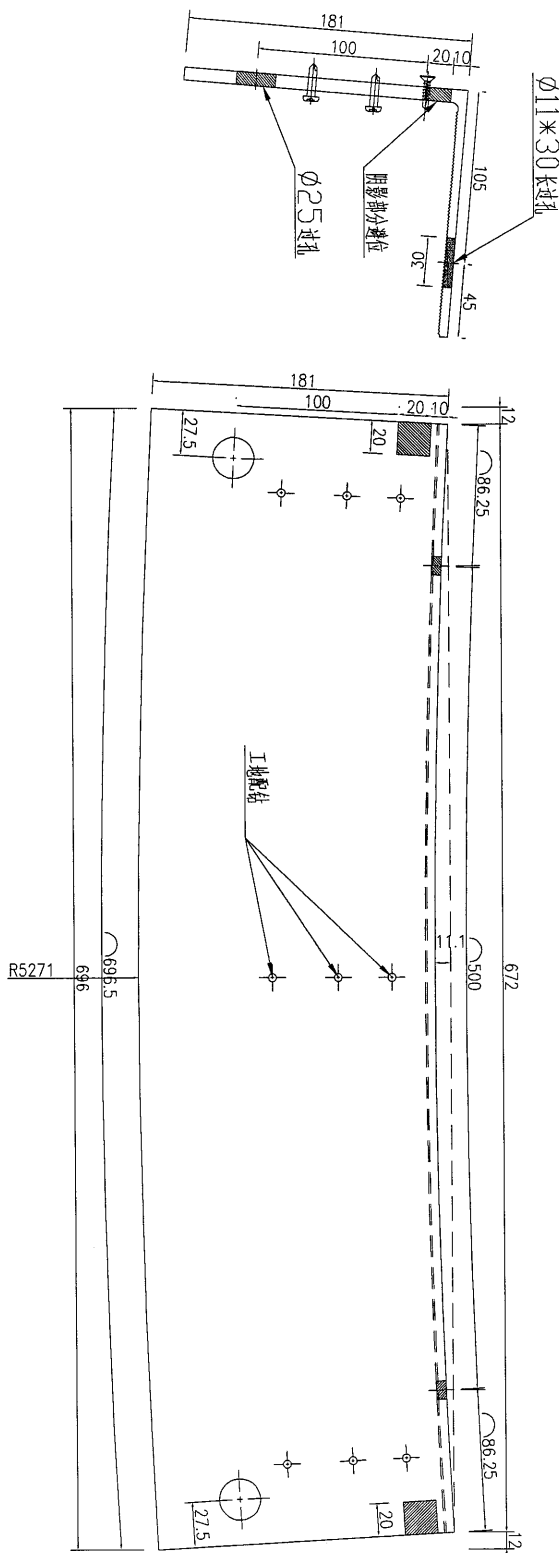


数量	备注
11	

名稱	鋁碼	制圖	吳沛瑜	2017.01.04	修改	A	B
材料	X85396	復核			日期	2017.01.10	2017.01.24
顏色	MILL	批准			圖號	J835-HST-10a	


 美特鋁質 有限公司
MIDI Aluminium Fabricator Ltd.

工程號 J-835 地盤 天晉平臺

注: 此型材用 E16473 圖號 J835-WHL7 進行加工

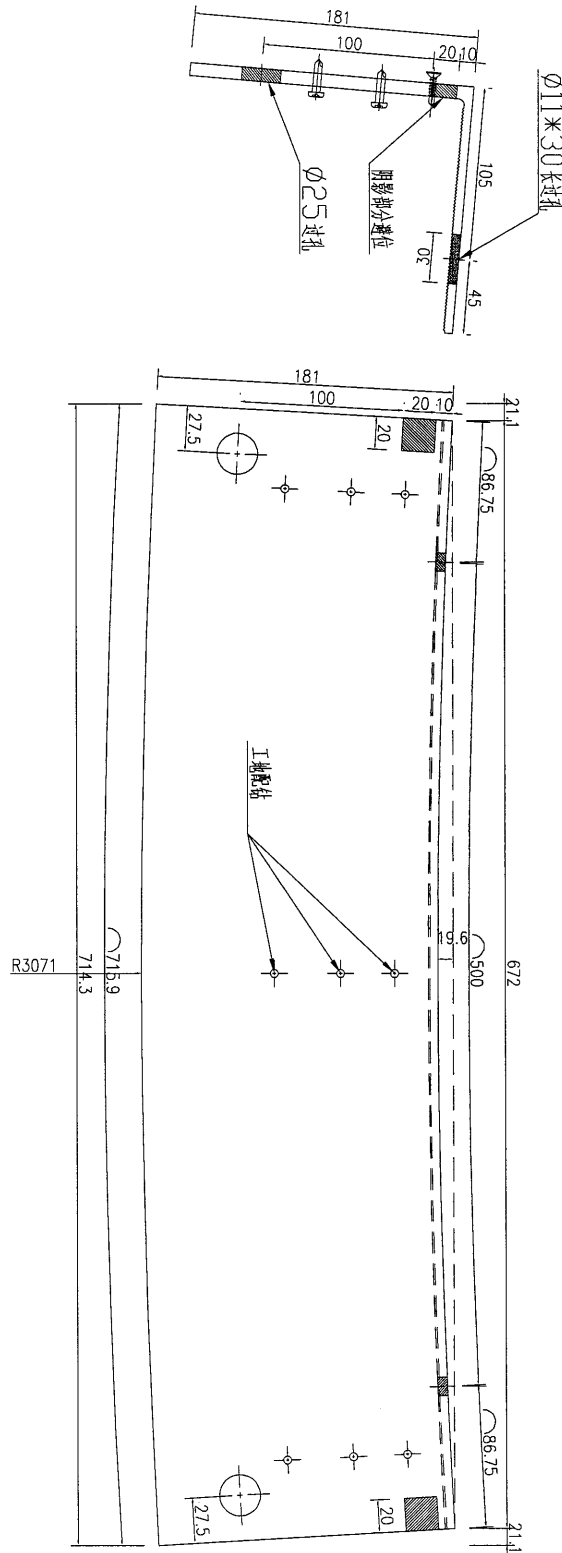

右

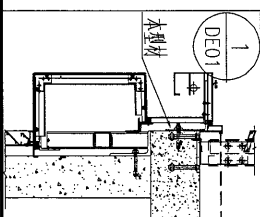

數量	备注
3	

名稱	鋁碼	制圖	吳沛瑜	2017.01.04	修改	A	B
材料	X85396	復核			日期	2017.01.10	2017.01.24
顏色	MILL	批准			圖號	J835-HST-10b	

EG-DWG3



美特鋁質 有限公司
MIDI Aluminium Fabricator Ltd.


工程號

J-835

地盤

天晉平臺

注: 此型材用 I6473 圖號 J835-WHL7 進行加工

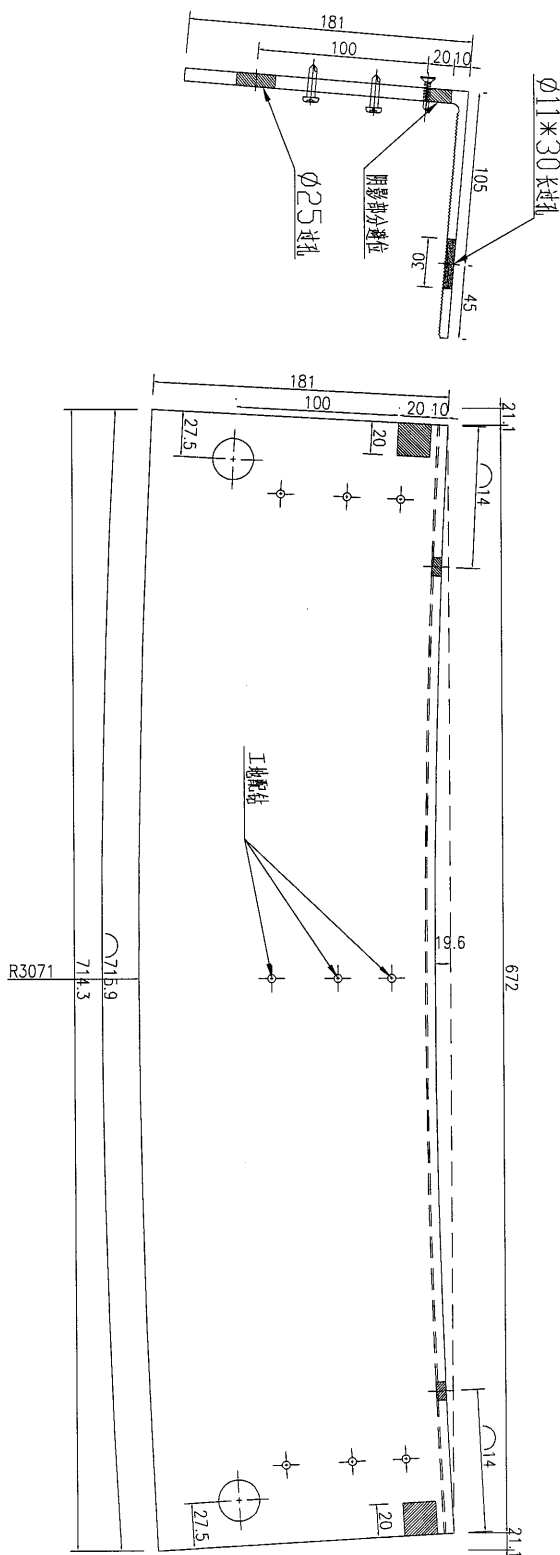

数量	备注
3	


名稱	鋁碼	制圖	吳沛瑜	2017.01.04	修改	A	B
材料	X85396	復核			日期	2017.01.10	2017.01.24
顏色	MILL	批准			圖號	J835-HST-10B	

EG-DWG3


美特鋁質 有限公司
MIDI Aluminium Fabricator Ltd.

工程號 J-835 地盤 天晉平臺

注: 此型材料E16473圖号J835-WHL8进行加工

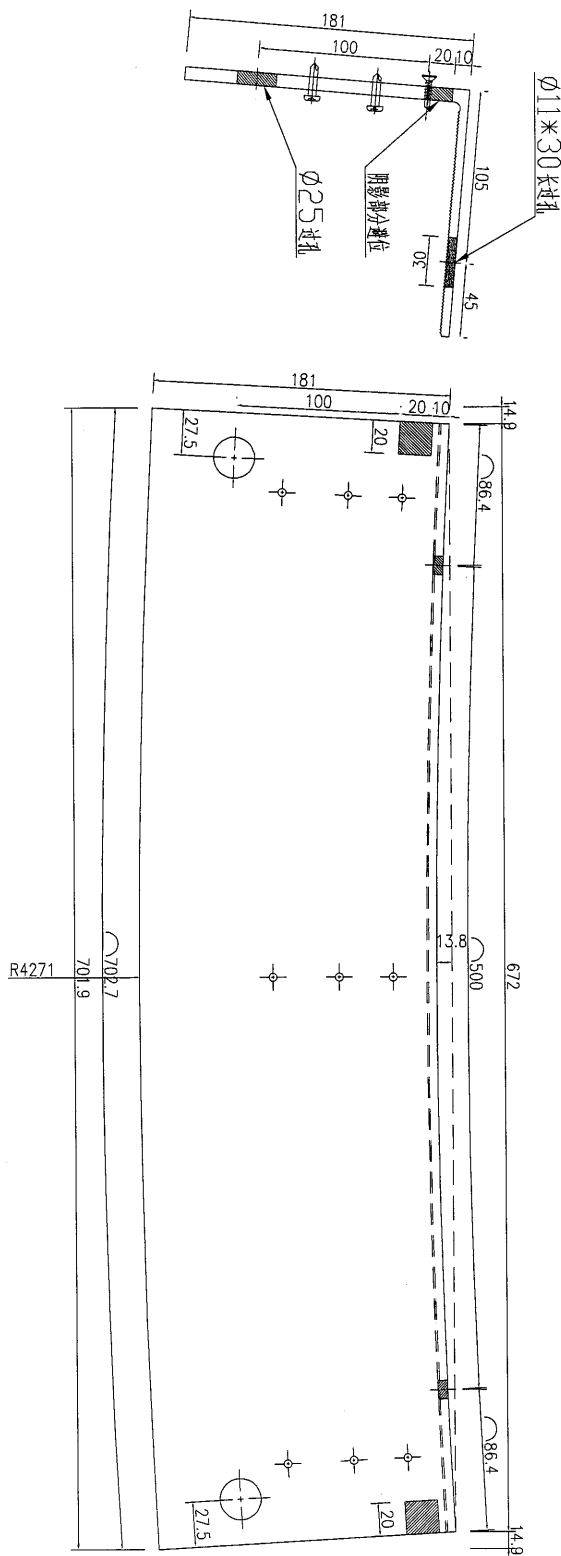

右

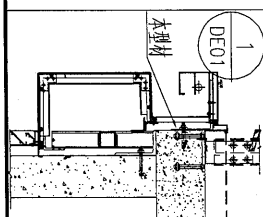

数量	备注
6	

名稱	鋁碼	制圖	吳祎瑜	2017.01.04	修改	A	B
材料	X85396	復核			日期	2017.01.10	2017.01.24
顏色	MILL	批准			圖號	J835-HST-10c	

EG-DWG3



美特鋁質 有限公司
MIDI Aluminium Fabricator Ltd.


工程號

J-835


地盤

天管平臺

注: 此型材用E16473圖號J835-WHL8进行加工

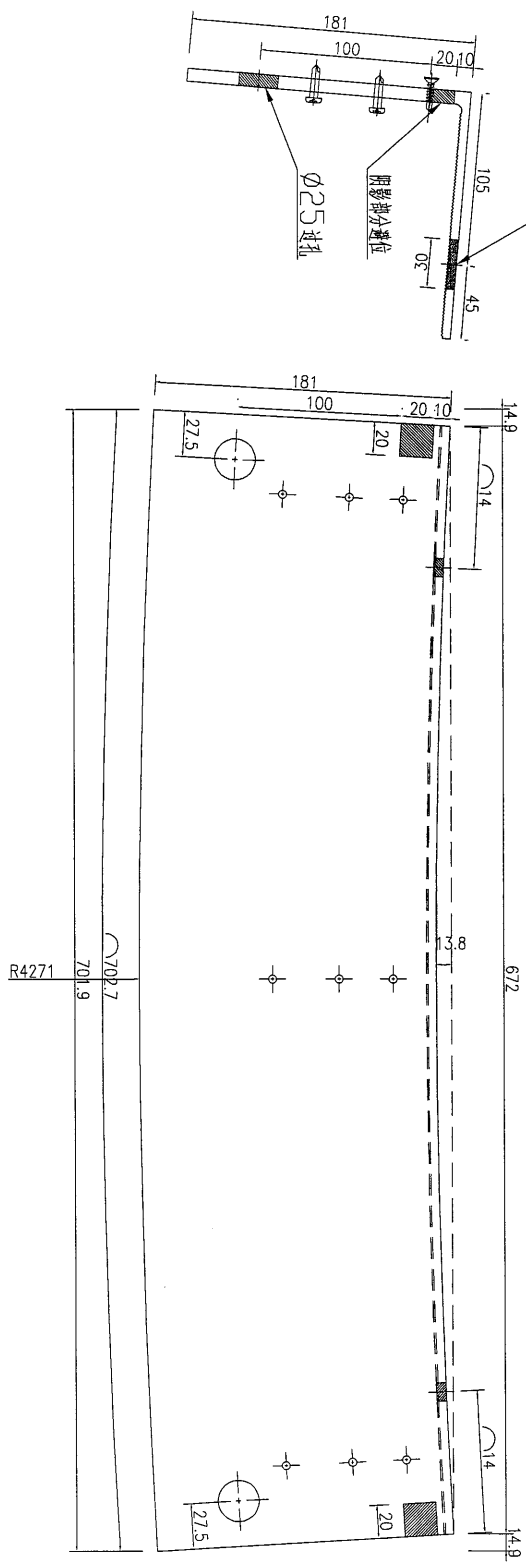

右

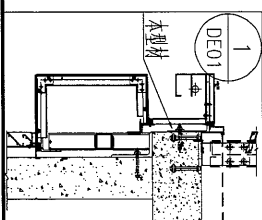





数量	备注
3	

名稱	鋁碼	制圖	吳沛瑜	2017.01.04	修改	A	B
材料	X85396	復核			日期	2017.01.10	2017.01.24
顏色	MILL	批准			圖號	J835-HST-10C	

EG-DWG3


美特鋁質 有限公司
 MIDI Aluminium Fabricator Ltd.

工程號	J-835	地盤	天管平臺
-----	-------	----	------

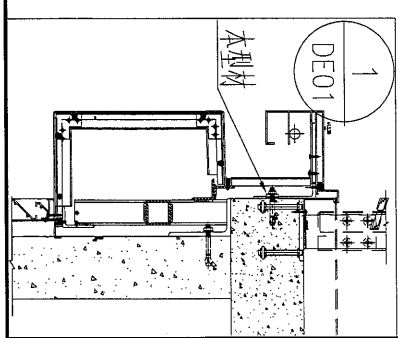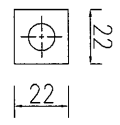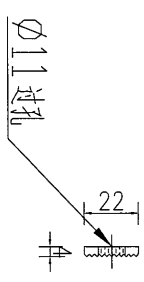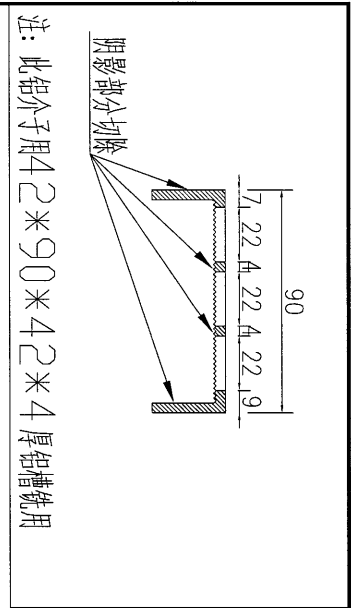

数量	备注
547	

名稱	22mm鋁介子	制圖	吳祚瑜	2017.01.04	修改		
材料	X85035	復核			日期		
顏色	MILL	批准			圖號	J835-AL-01	





美特鋁質 有限公司
MIDI Aluminium Fabricator Ltd.

工程號


J-835

地盤

天管平臺

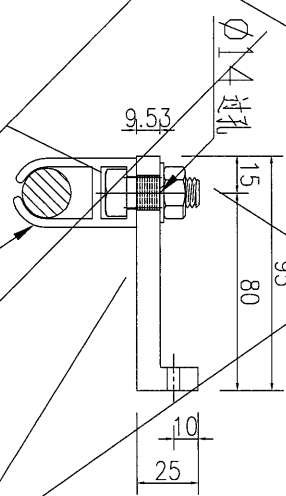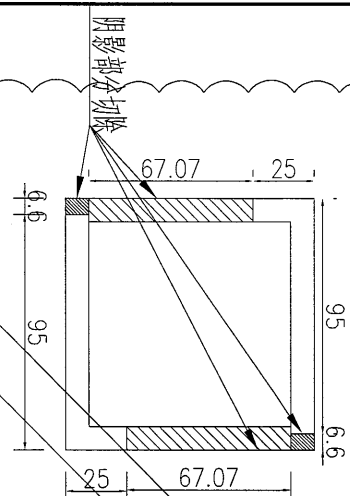


編號: J835-XC-01 (共)

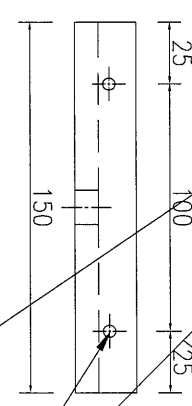

數量
298

备注

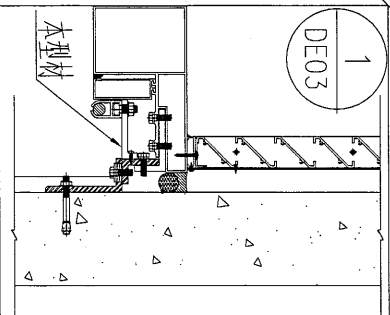

名稱	101.6*101.6*9.53mm厚方管	制圖	吳禕瑜	2017.01.04	修改	A
材料	T10000065	復核			日期	2017.01.10
顏色	PPG UCT39548XL-3 3Coats Silver	批准			圖號	J835-AL-02

EG-DWG3






美特鋁質 有限公司
MIDI Aluminium Fabricator Ltd.

工程號

J-835

地盤

天管平臺

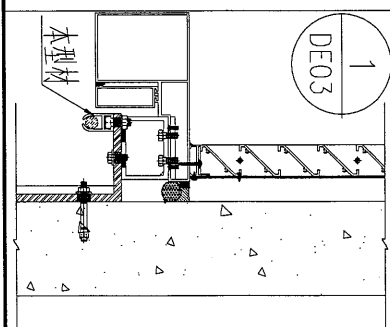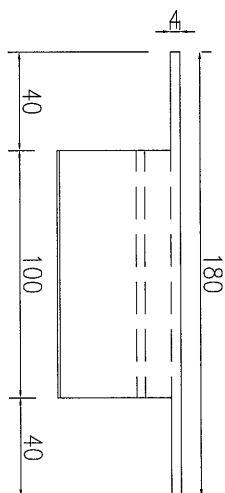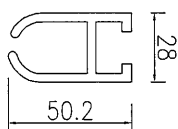


598	數量
	备注


名稱	鋁飾通	制圖	吳祿瑜	2017.01.04	修改	A	B	C
材料	X85314	復核			日期	2017.01.10	2017.01.24	2017.02.10
顏色	PPG UCT39548XL-3 3Coats Silver	批准			圖號	J835-XC-01		

 美特鋁質 有限公司
MIDI Aluminium Fabricator Ltd.


工程號 J-835 地盤 天晉平臺

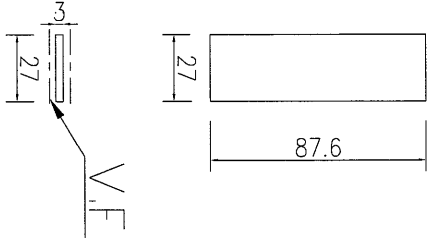


物料编号	数量	备注
J835-AL-05	45	

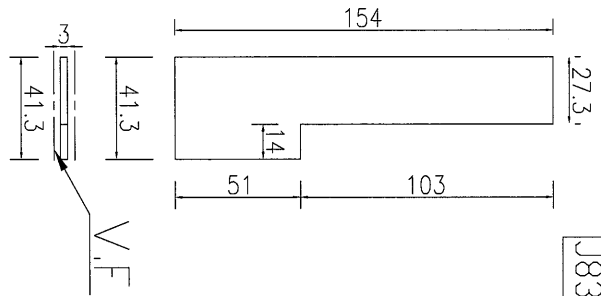


物料编号	数量	备注
J835-AL-03	50	

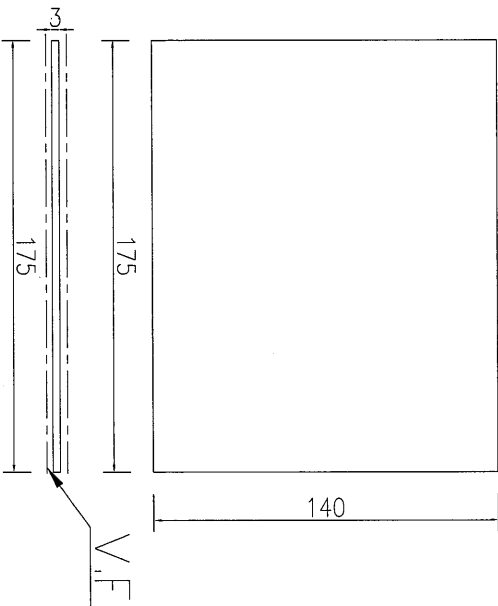

物料编号	数量	备注
J835-AL-12	1	

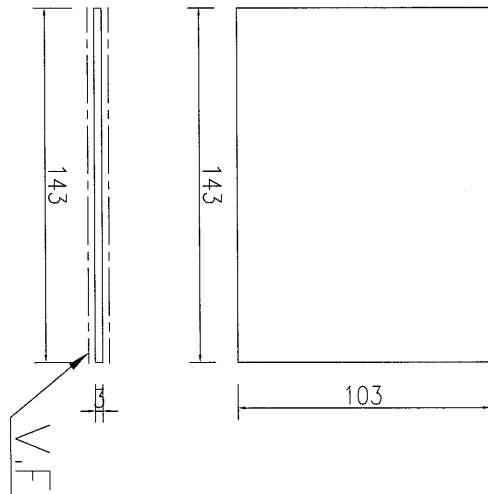

物料编号	数量	备注
J835-AL-04	50	

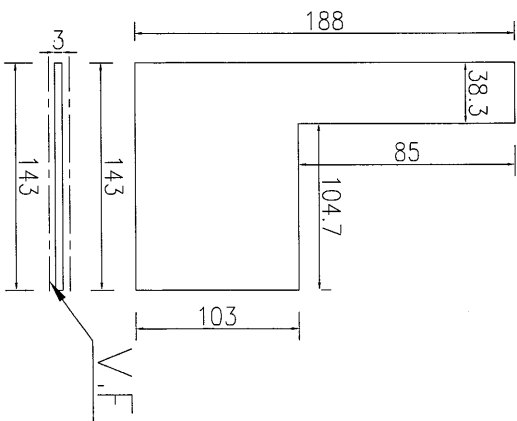

物料编号	数量	备注
J835-AL-14	4	

名稱	鋁巴	制圖	吳祥瑜	2017.01.04	修改	A
材料	3mm 厚鋁板	復核			日期	2017.02.03
顏色	PPG UCT39548XL-3 3Coats Silver	批准			圖號	J835-AL1

EG-DWG3




美特鋁質 有限公司
MIDI Aluminium Fabricator Ltd.

工程號


J-835

地盤


天晉平臺

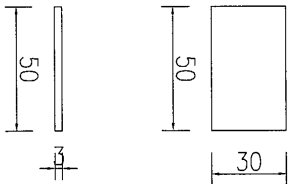


物料编号	J835-AL-09
数量	250
备注	

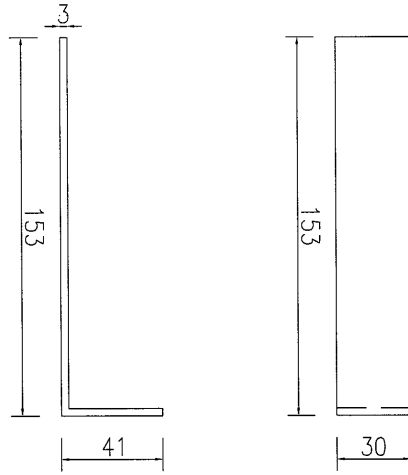


物料编号	J835-AL-06
数量	190
备注	

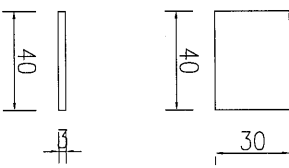


物料编号	J835-AL-10
数量	250
备注	

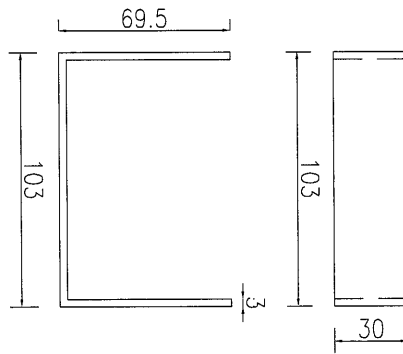

物料编号	J835-AL-07
数量	380
备注	

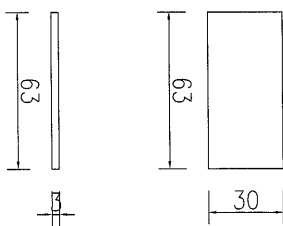

物料编号	J835-AL-11
数量	250
备注	

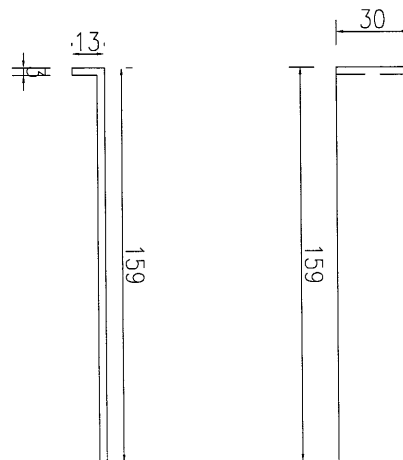

物料编号	J835-AL-08
数量	250
备注	




名稱	連接片	制圖	吳祚瑜	2017.01.04	修改	
材料	3mm厚鋁板	復核			日期	
顏色	MILL	批准			圖號	J835-AL2

EG-DWG3



美特鋁質 有限公司
MIDI Aluminium Fabricator Ltd.

工程號	J-835	地盤	天管平臺
-----	-------	----	------

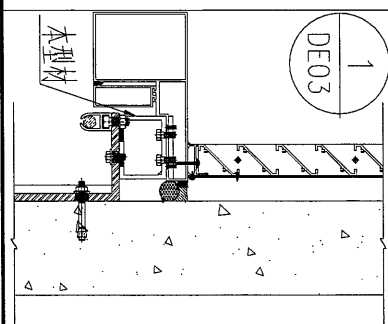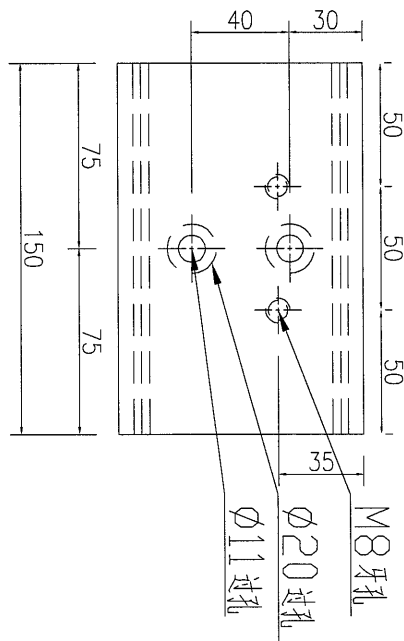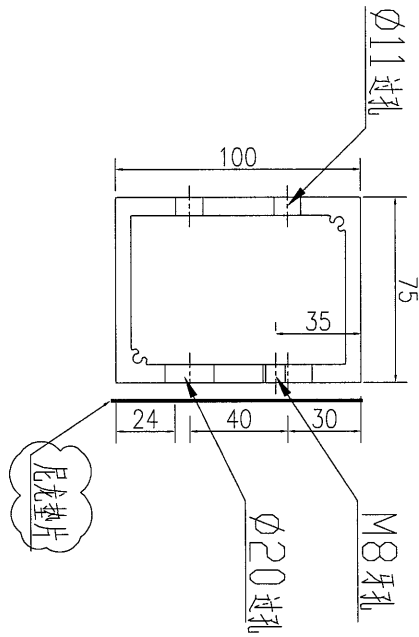

数量	674	备注	
----	-----	----	--




名稱	鋁通	制圖	吳禕瑜	2017.01.24	修改	A	B
材料	X85251	復核			日期	2017.02.10	2017.02.14
顏色	MILL	批准			圖號	J835-AL-13	



美特鋁質 有限公司
MIDI Aluminium Fabricator Ltd.

工程號 J835 地盤 天簷平臺

序号	附件规格	名称	数量	备注
3	M5x15mm	平头螺丝	150	IT
2	J835-G001	胶条	56米	IT
1	M10x30mm	六角头螺丝	240	IT

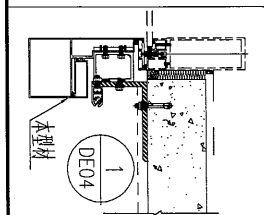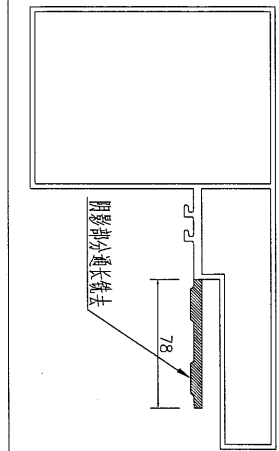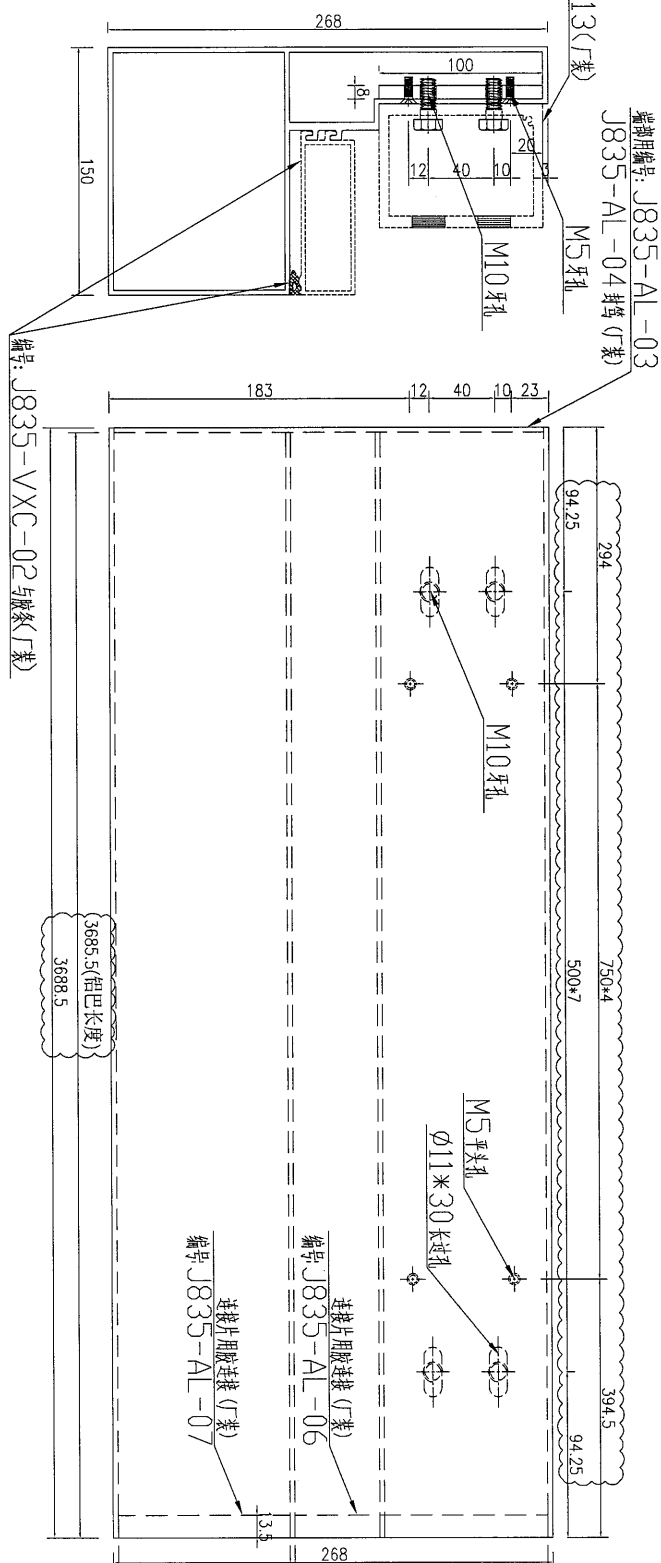

数量	备注
15	

名稱	鋁飾條1	制圖	吳祿瑜	2017.01.04	修改	B	C	D
材料	X85392+8mm厚铝巴	復核			日期	2017.01.24	2017.02.10	2017.02.14
顏色	PPG UCT39548XL-3 3Coats Silver	批准			圖號	J835-VXC-01		

27

EG-DWG3




美特鋁質有限公司
MIDI Aluminium Fabricator Ltd.

工程號

J-835

地盤

天管平臺

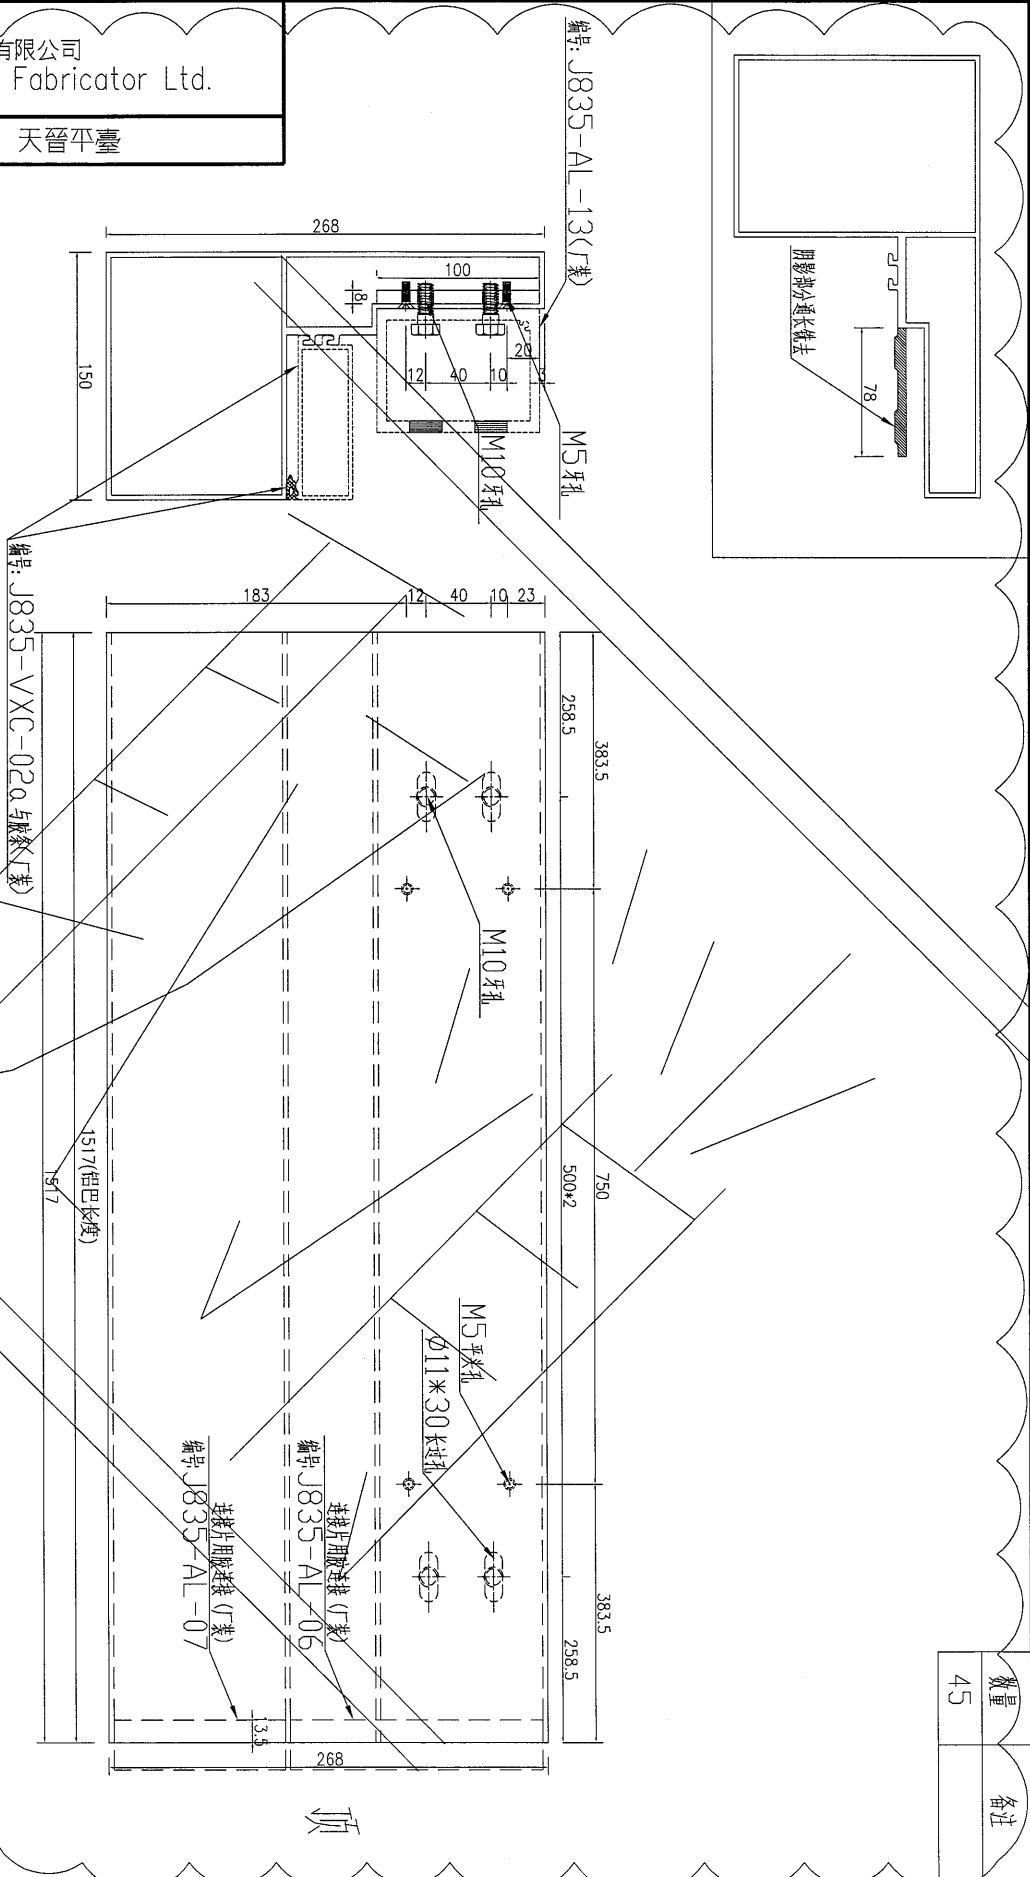

数量	备注
45	


名稱	鋁飾條	制圖	吳祿瑜	2017.01.04	修改	A	B
材料	X85392+8mm厚铝巴	復核			日期	2017.01.10	2017.01.24
顏色	PPG UCT39548XL-3 3Coats Silver	批准			圖號	J835-VXC-01a	



美特鋁質 有限公司
MIDI Aluminium Fabricator Ltd.

工程號 J-835 地盤 天晉平臺

序号	物料规格	名称	数量	备注
3	M5x15mm	平头螺丝	150	个
2	J835-G001	胶条	49米	个
1	M10x30mm	六角头螺丝	240	个


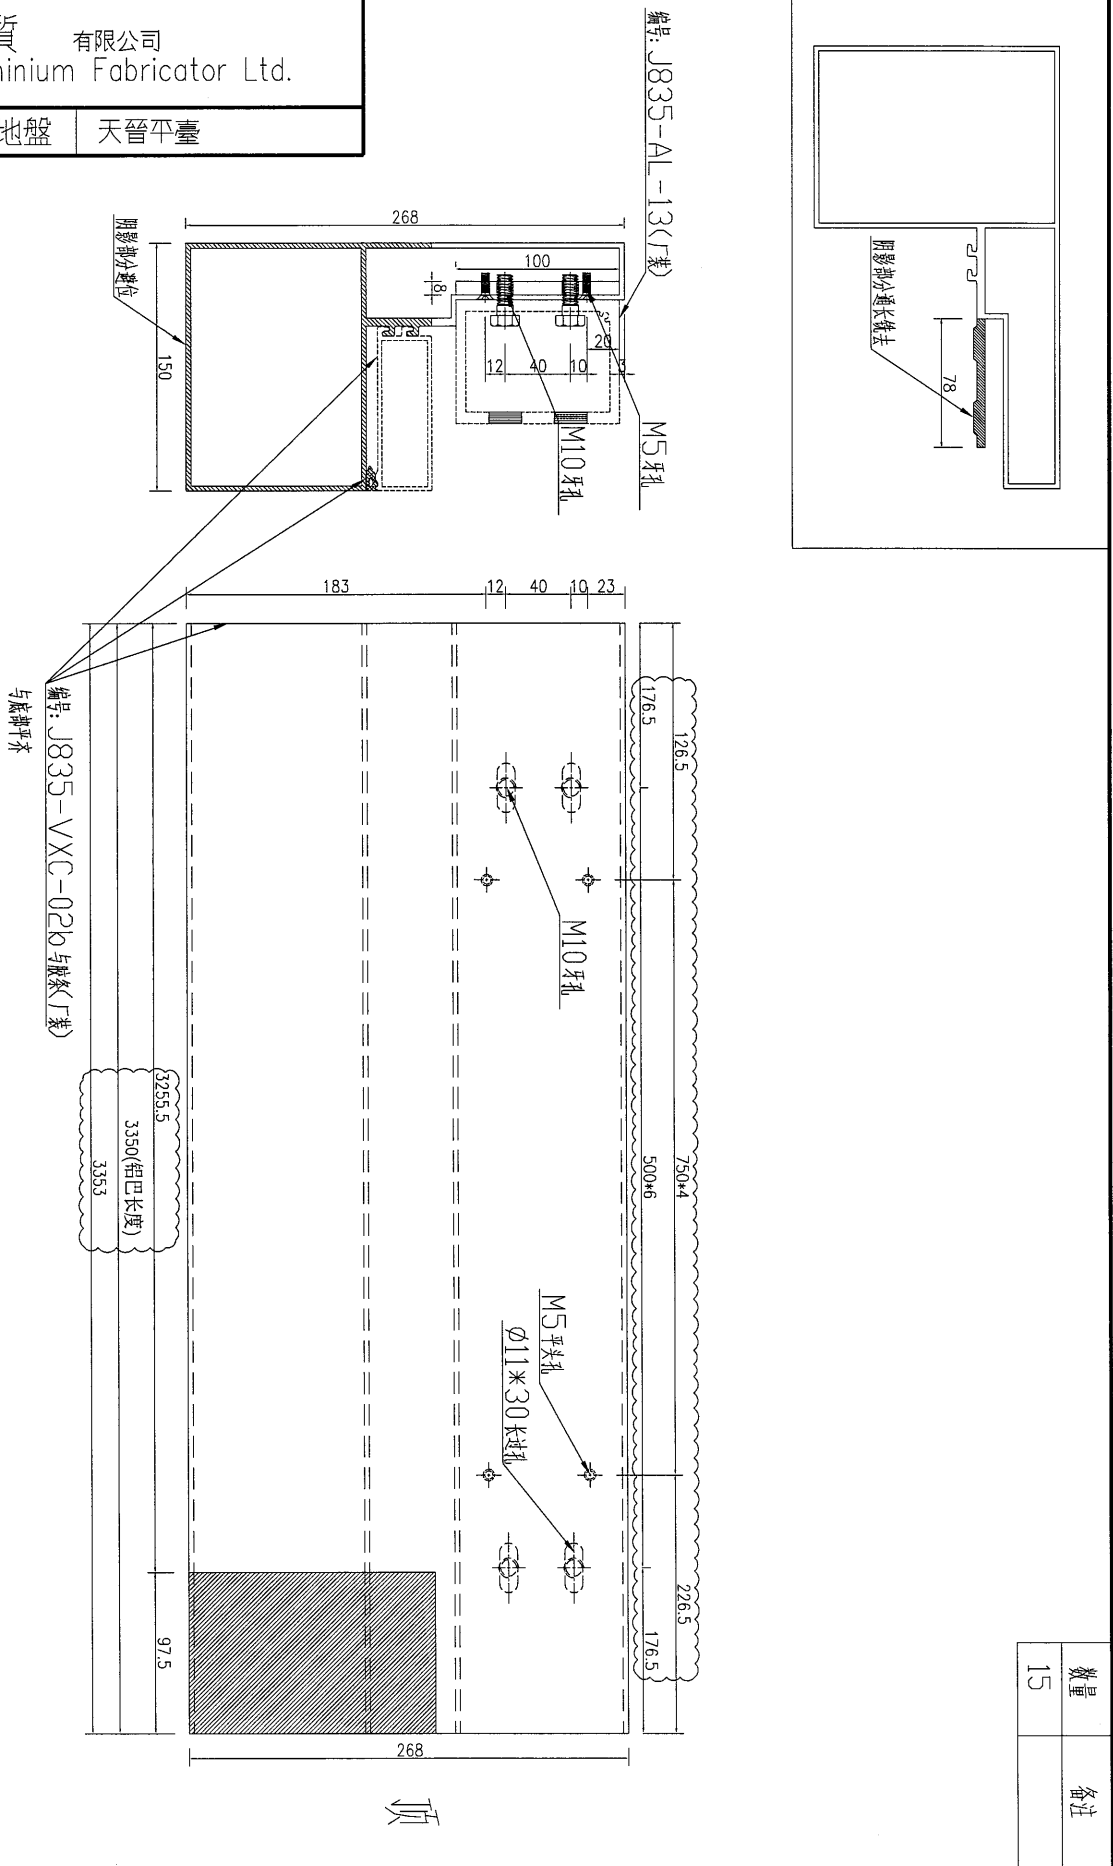


数量	备注
15	

名稱	鋁飾條	制圖	吳沛瑜	2017.01.04	修改	B	C	D
材料	X85392+8mm厚鋁巴	復核			日期	2017.01.24	2017.02.10	2017.02.14
顏色	PPG UCT39548XL-3 3Coats Silver	批准			圖號	J835-VXC-01b		

EG-DWG3


 美特鋁質 有限公司 MIDI Aluminium Fabricator Ltd.			
工程號	J-835	地盤	天晉平臺

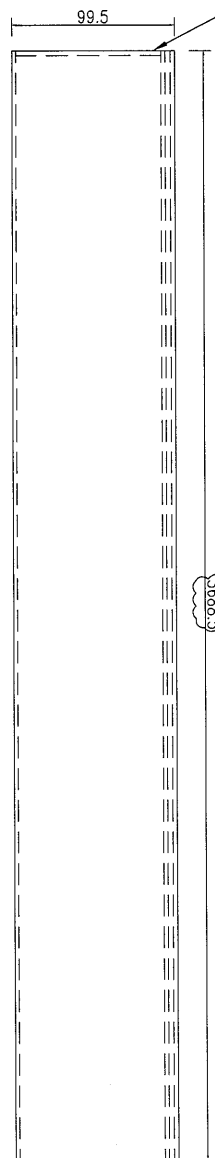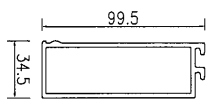

零件圖編號: J835-AL-05 封邊 (T裝)

3688.5

頂

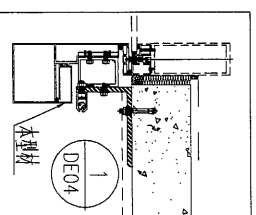



數量	30	備注
----	----	----

名稱	鋁飾通	制圖	吳禕瑜	2017.01.04	修改	B	C	D
材料	X85393	復核			日期	2017.02.04	2017.02.10	2017.02.14
顏色	PPG UCT39548XL-3 3Coats Silver	批准			圖號	J835-VXC-02		




美特鋁質 有限公司
MIDI Aluminium Fabricator Ltd.

工程號	J-835	地盤	天管平臺
-----	-------	----	------

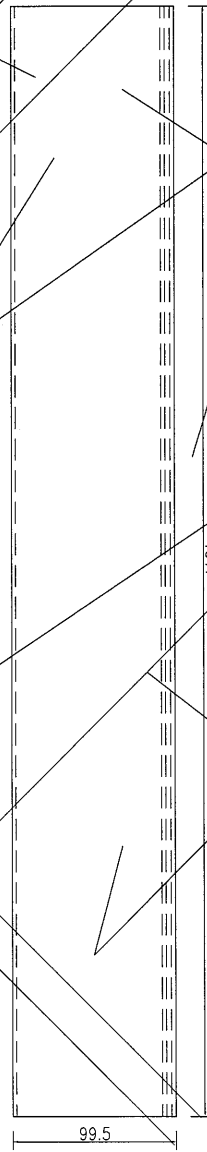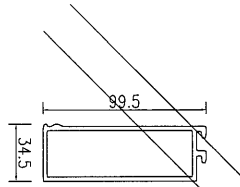

頂

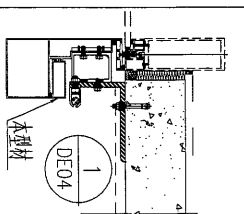



90	數量	備注
----	----	----

名稱	鋁飾通	制圖	吳祿瑜	2017.01.04	修改	A	B
材料	X85393	復核			日期	2017.01.10	2017.02.04
顏色	PPG UCT39548XL-3 3Coats Silver	批准			圖號	J835-VXC-02a	




美特鋁質 有限公司
MIDI Aluminium Fabricator Ltd.

工程號	J-835	地盤	天晉平臺
-----	-------	----	------

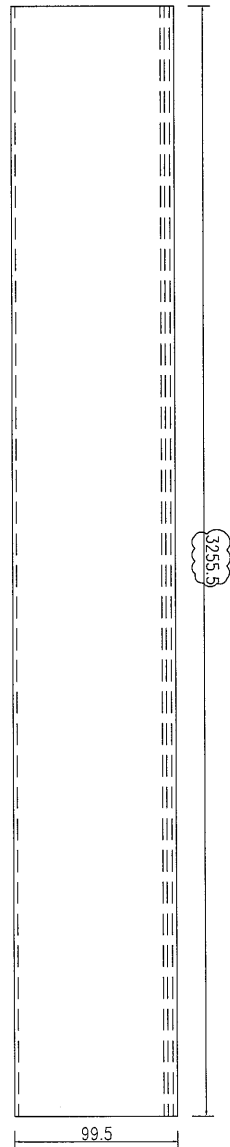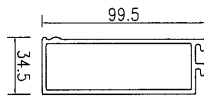

頂

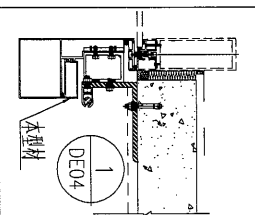




30	數量	備注
----	----	----

名稱	鋁飾通	制圖	吳祚瑜	2017.01.04	修改	B	C	D
材料	X85393	復核			日期	2017.02.04	2017.02.10	2017.02.14
顏色	PPG UCT39548XL-3 3Coats Silver	批准			圖號	J835-VXC-02b		




美特鋁質 有限公司
MIDI Aluminium Fabricator Ltd.

工程號	J-835	地盤	天管平臺
-----	-------	----	------

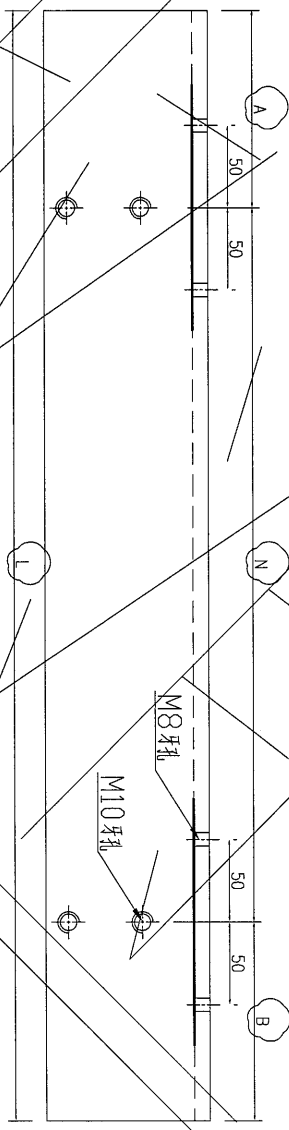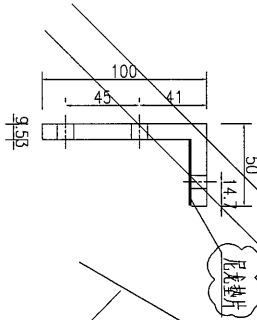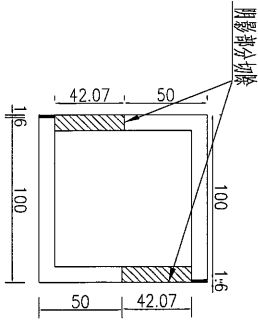

序號	物料編號	長度 (L)	A	N	B	數量
1	J835-VXC-03	1518.5	394.25	730	394.25	30
2	J835-VXC-03a	1517	393.5	730	393.5	90
3	J835-VXC-03b	963	67.75	730	165.25	30


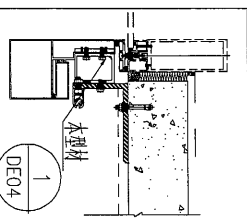


名稱	101.6*101.6*9.53mm厚方管	制圖	吳祿瑜	2017.01.04	修改	A	
材料	T10000065	復核			日期	2017.01.10	
顏色	MILL	批准			圖號	J835-VXC-03	

美特鋁質 有限公司
MIDI Aluminium Fabricator Ltd.


工程號: J835-835 地盤 天晉平臺

序號	物料規格	名稱	數量	備註
3	M5x15mm	平頭螺絲	150	丁
2	J835-G001	膠條	56米	丁
1	M10x30mm	六角螺絲	240	丁

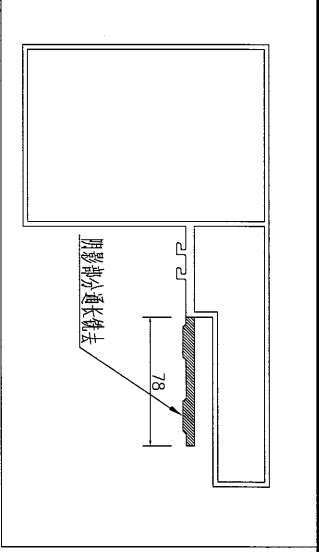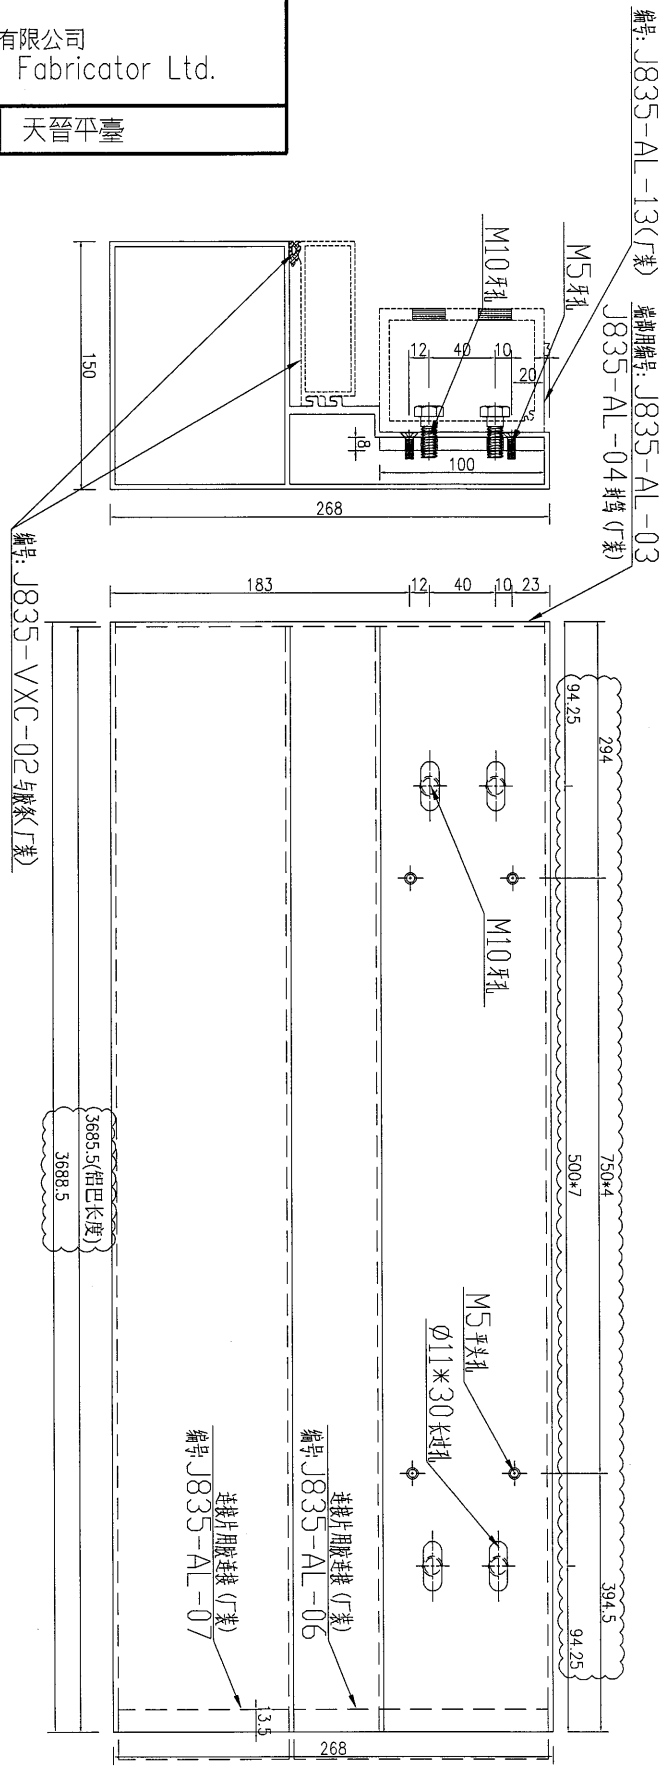



數量	備註
15	

名稱	鋁飾條	制圖	吳祿瑜	2017.01.04	修改	B	C	D
材料	X85392+8mm厚鋁巴	復核			日期	2017.01.24	2017.02.10	2017.02.14
顏色	PPG UCT39548XL-3 3Coats Silver	批准			圖號	J835-VXC-04		




美特鋁質有限公司
MIDI Aluminium Fabricator Ltd.

工程號	J-835	地盤	天晉平臺
-----	-------	----	------

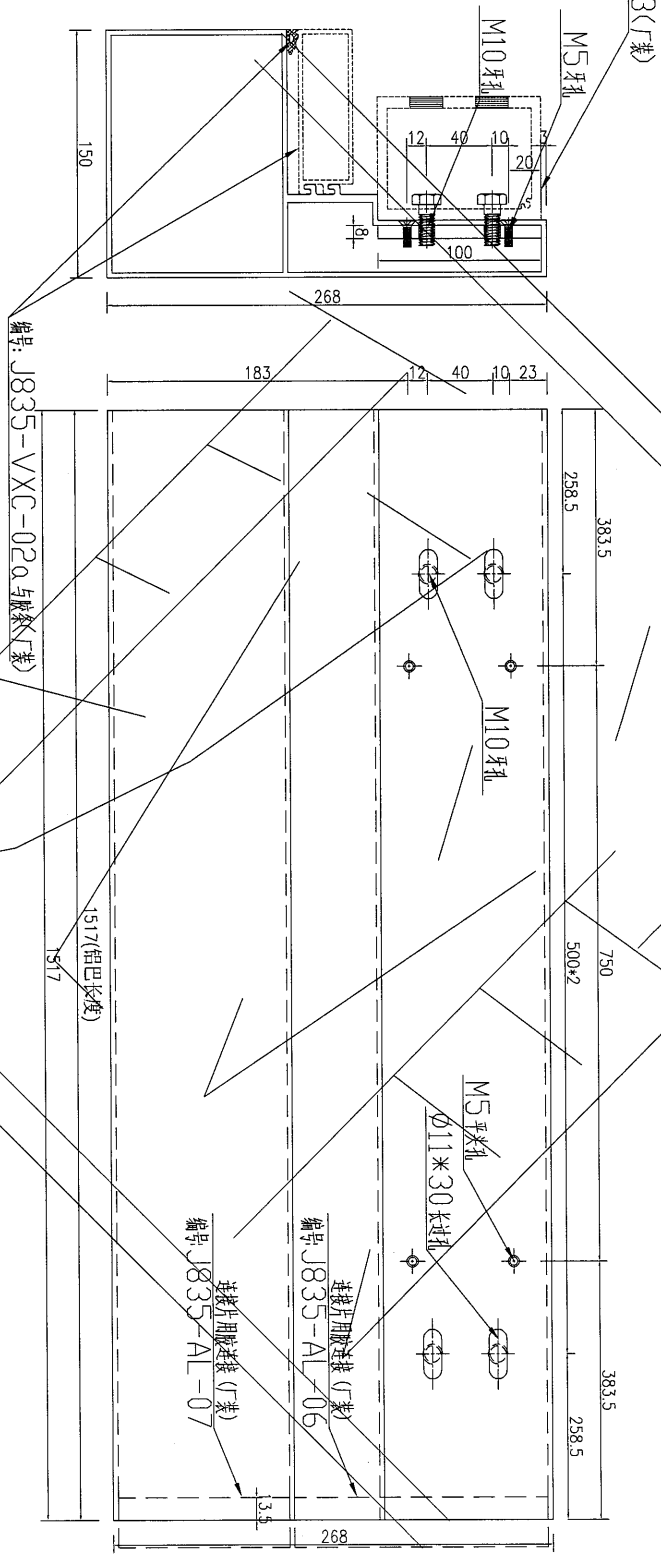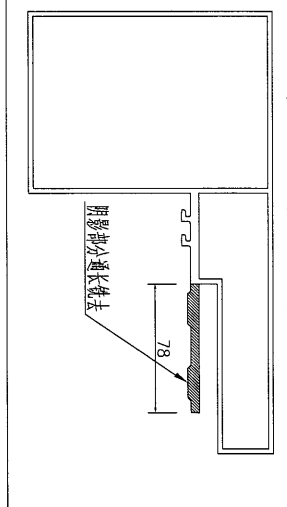

數量	45	备注
----	----	----

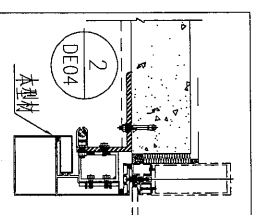

頂



名稱	鋁飾條	制圖	吳祿瑜	2017.01.04	修改	A	B
材料	X85392+8mm厚鋁巴	復核			日期	2017.01.10	2017.01.24
顏色	PPG UCT39548XL-3 3Coats Silver	批准			圖號	J835-VXC-04a	



美特鋁質 有限公司
MIDI Aluminium Fabricator Ltd.


工程號: J-835 地盤 天晉平臺

序号	材料规格	名称	数量	备注
3	M5x15mm	平头机丝	150	个
2	J835-G001	胶条	49米	个
1	M10x30mm	六角机丝	240	个

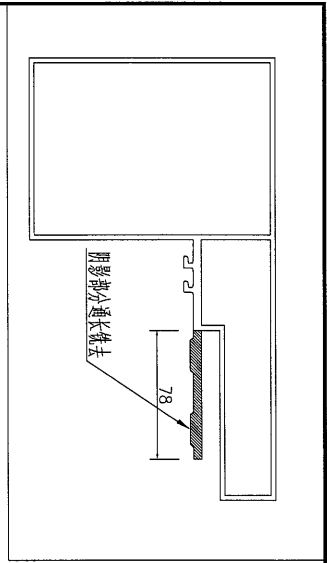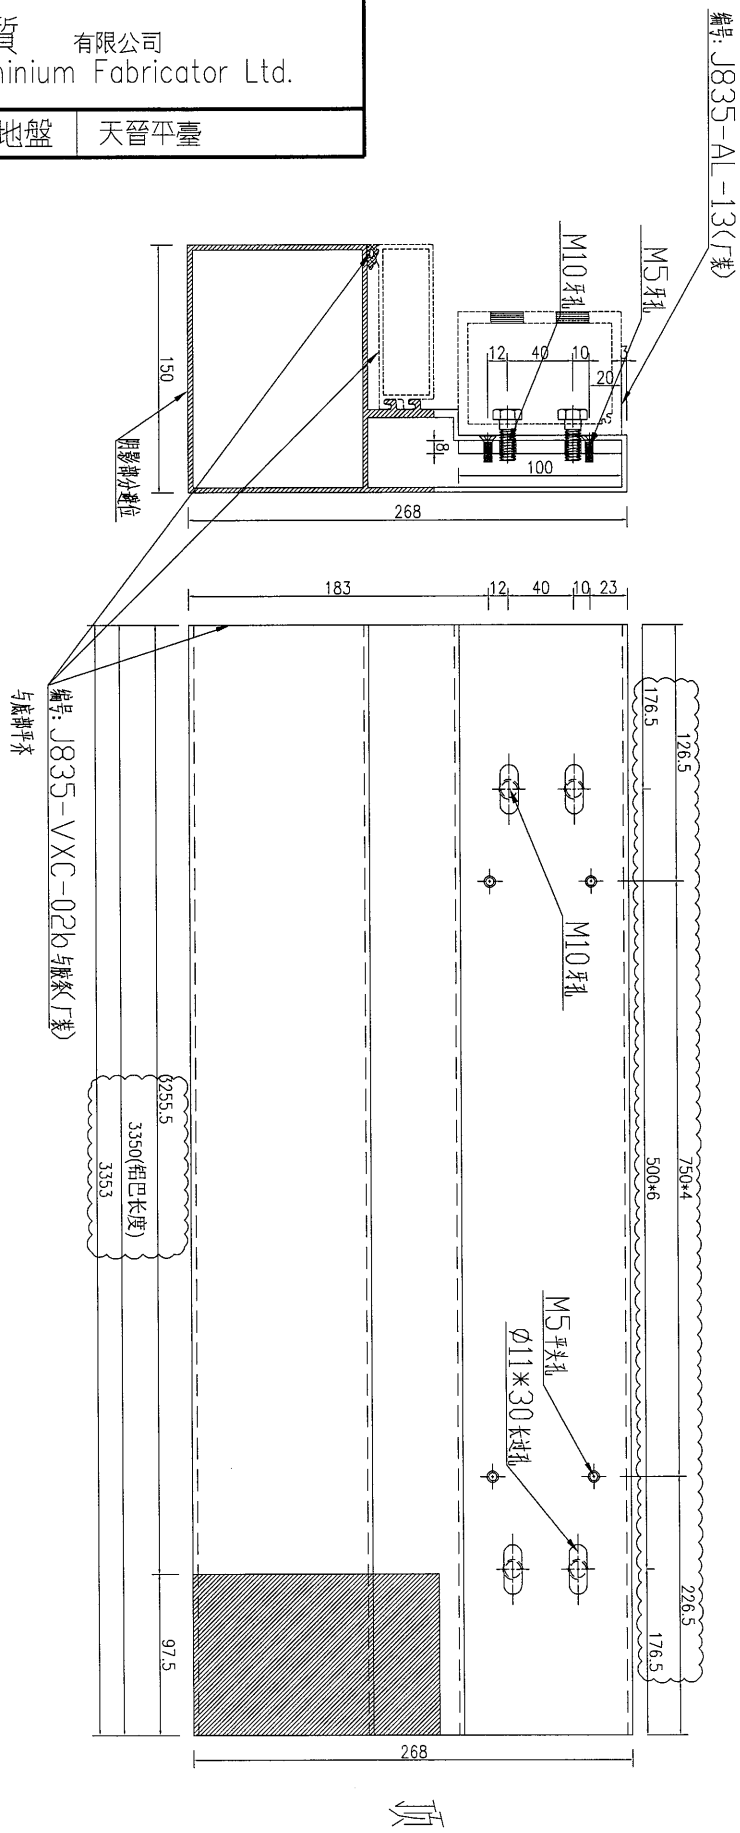




数量	备注
15	

名稱	鋁飾條	制圖	吳禕瑜	2017.01.04	修改	B	C	D
材料	X85392+8mm厚鋁巴	復核			日期	2017.01.24	2017.02.10	2017.02.14
顏色	PPG UCT39548XL-3 3Coats Silver	批准			圖號	J835-VXC-04b		

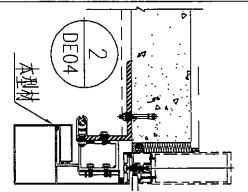




工程號 J-835 地盤 天晉平臺

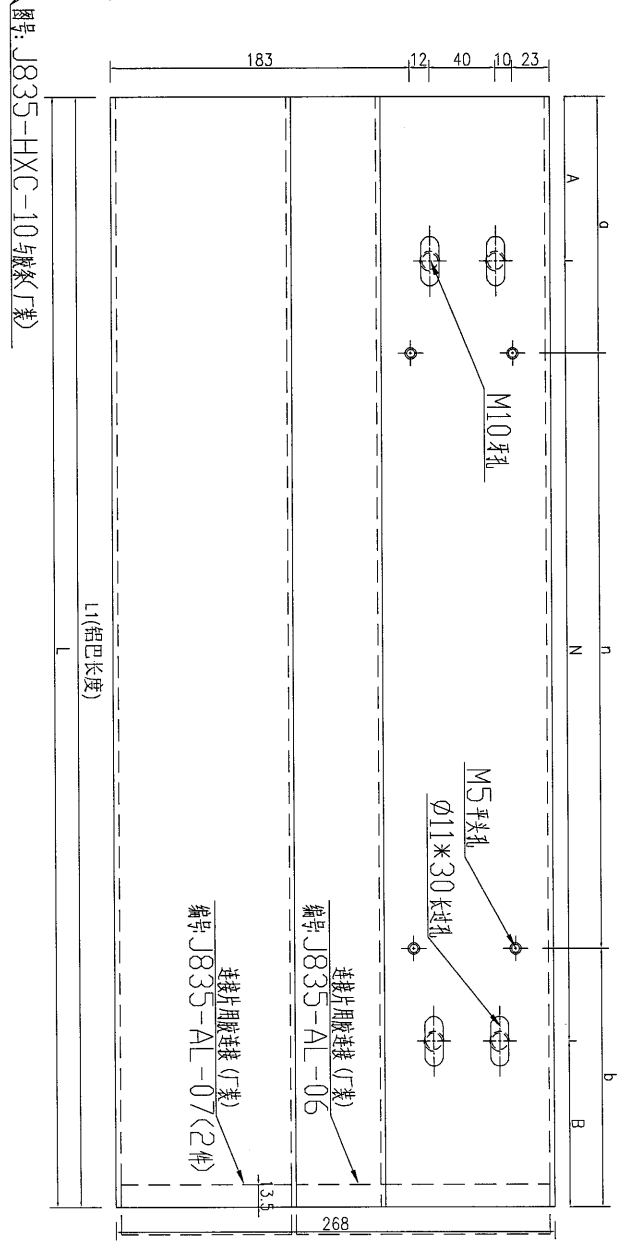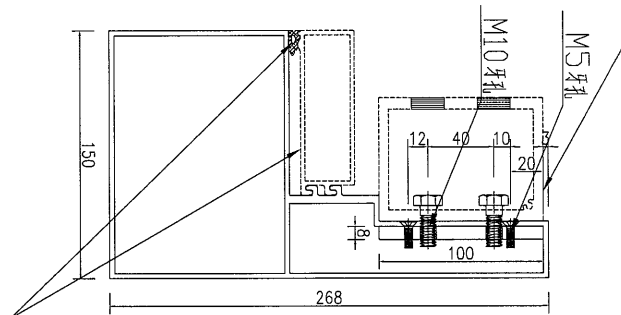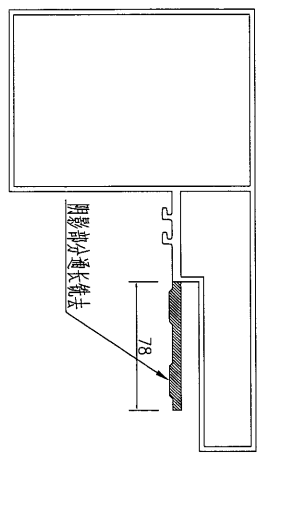

編號: J835-AL-13(打裝)

序號	物料編號	長度 (L)	鋁巴長度 (L1)	A	N	B	a	n	b	數量
1	J835-HXC-01	1794.5	1794.5	321	500*2	473.5	147	750*2	147.5	1
2	J835-HXC-02	1500.75	1500.75	250.75	500*2	250	375	750	375.75	1
3	J835-HXC-03	1707.5	1707.5	254	400*3	253.5	104	750*2	103.5	1
4	J835-HXC-04	1709	1709	254.5	400*3	254.5	104.5	750*2	104.5	8
5	J835-HXC-05	1293	1293	170	400*2	323	271.5	750	271.5	1
6	J835-HXC-06	1850.5	1850.5	102	500*3	248.5	175	750*2	175.5	4
7	J835-HXC-07	1700.5	1700.5	400.5	450*2	400	100	750*2	100.5	2

序號	鋼件規格	名稱	數量	備註
3	M5x15mm	平頭螺絲	100	打
2	J835-G001	散條	31米	打
1	M10x30mm	六角螺絲	134	打

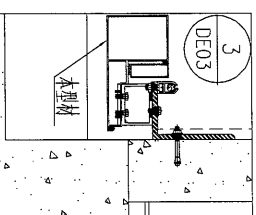

名稱	鋁飾條	制圖	吳禕瑜	2017.01.01	修改	A	B	C
材料	X85392+8mm厚鋁巴	復核			日期	2017.01.10	2017.01.24	2017.02.10
顏色	PPG UCT39548XL-3 3Coats Silver	批准			圖號	J835-HXC-01		




美特鋁質 有限公司
MIDI Aluminium Fabricator Ltd.


工程號	J-835	地盤	天晉平臺
-----	-------	----	------

序號	物料編號	長度 (L)	鋁巴長度 (L1)	A	N	B	a	n	b	數量
1	J835-HXC-02b	1653.75	1650.25	403.75	500*2	250	528	750	375.75	1
2	J835-HXC-03b	1860.5	1857	233.5	400*3	407	257	750*2	103.5	1
3	J835-HXC-06b	2003.5	2000	248.5	500*3	255	328	750*2	175.5	4
4	J835-HXC-07b	1853.5	1850	400	450*2	553.5	253	750*2	100.5	2


圖號: J835-AL-13(封裝)

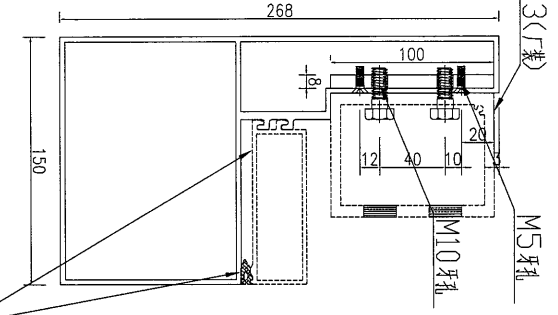


圖號: J835-HXC-10b(封裝)

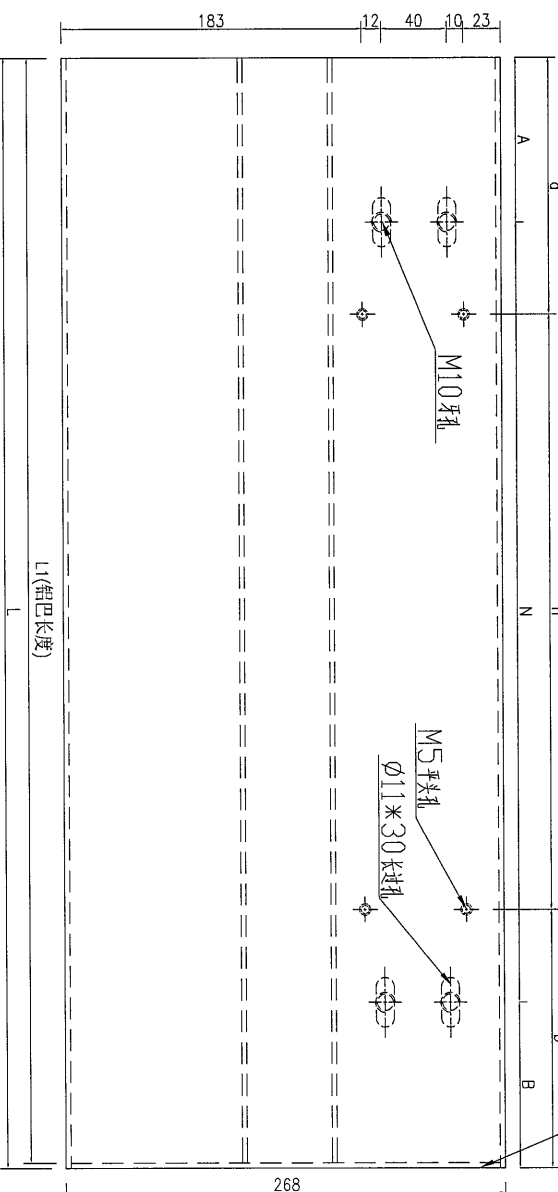

圖號: J835-AL-03
J835-AL-04封裝(裝)

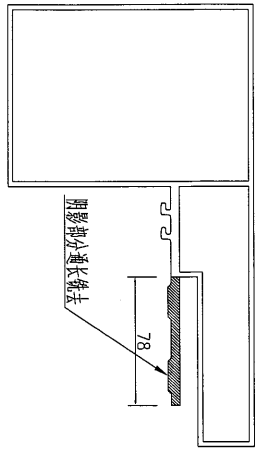

序號	物料編號	名稱	數量	備註
1	M5X15mm	平頭螺絲	22	IT
2	J835-G001	條	8	IT
3	M10X30mm	六角螺絲	28	IT


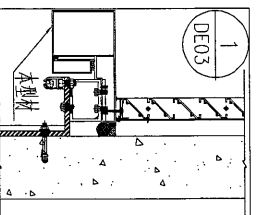


名稱	鋁飾條	制圖	吳禕瑜	2017.01.01	修改	B	C	D
材料	X85392+8mm厚鋁巴	復核			日期	2017.01.24	2017.02.10	2017.02.14
顏色	PPG UCT39548XL-3 3Coats Silver	批准			圖號	J835-HXC-02b		





美特鋁質 有限公司
MIDI Aluminium Fabricator Ltd.

工程號	J-835	地盤	天晉平臺
-----	-------	----	------

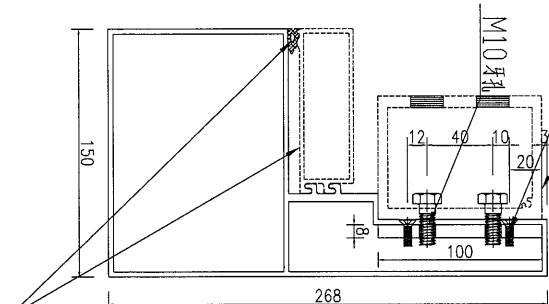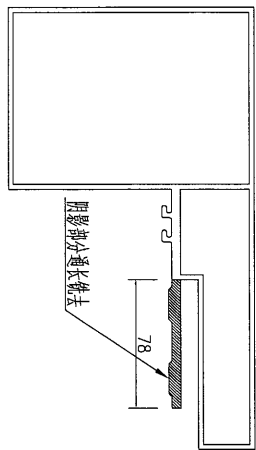


編號: J835-AL-13(工廠)

編號: J835-HXC-16(廠家)

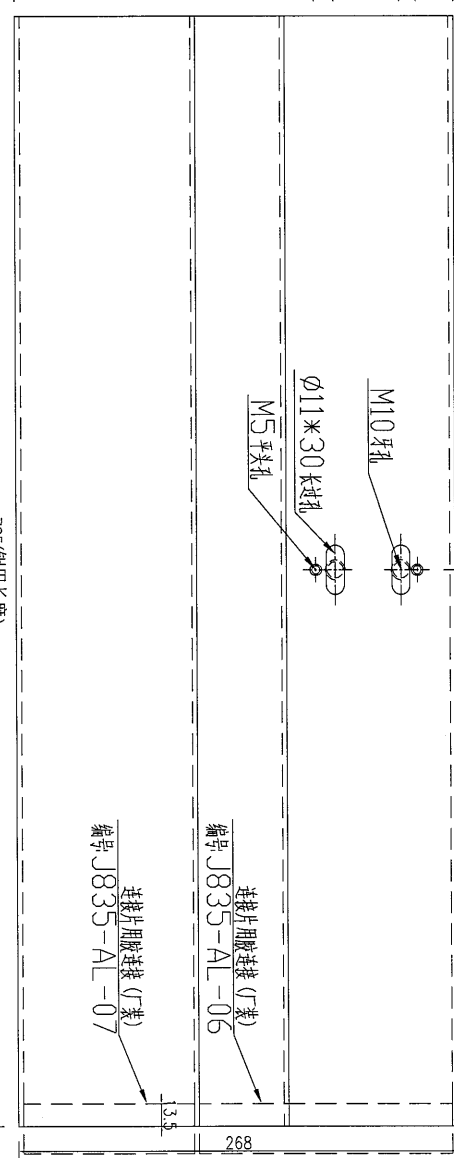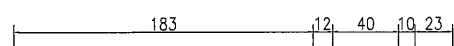

右

序號	零件規格	名稱	數量	備註
1	M10x30mm	六角長螺絲	2	工廠
2	J835-G001	膠條	0.7米	工廠
3	M5x15mm	平頭螺絲	2	工廠

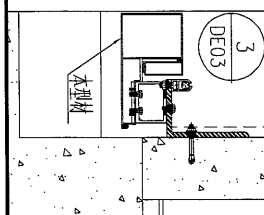



數量	備註
1	

名稱	鋁飾條1	制圖	吳祿瑜	2017.01.01	修改	A	B	C
材料	X85392+8mm厚鋁巴	復核			日期	2017.01.10	2017.01.24	2017.02.10
顏色	PPG UCT39548XL-3 3Coats Silver	批准			圖號	J835-HXC-08		




美特鋁質 有限公司
MIDI Aluminium Fabricator Ltd.

工程號 J-835 地盤 天管平臺

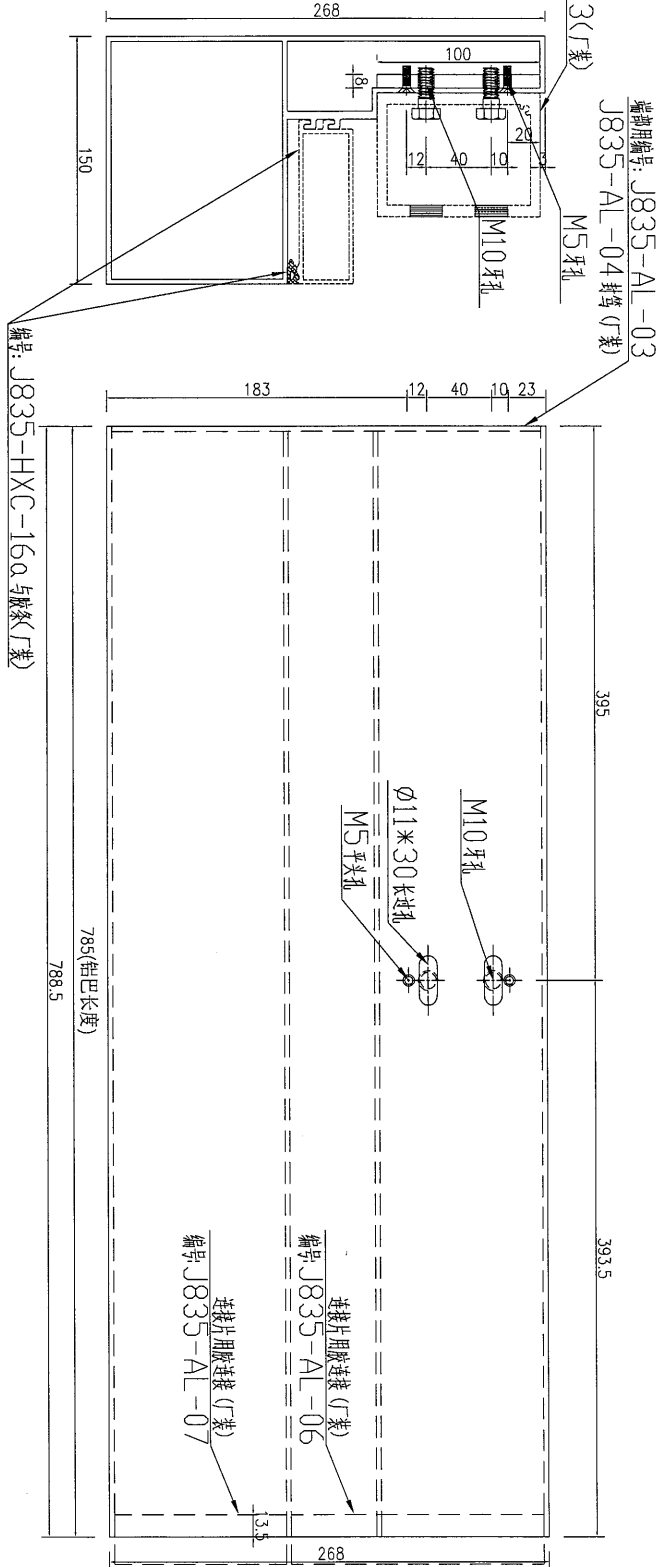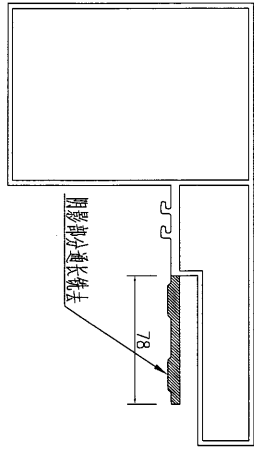

序号	物料规格	名称	数量	备注
1	M10x30mm	六角头螺丝	2	丁
2	J835-G001	胶条	08米	丁
3	M5x15mm	平头螺丝	2	丁

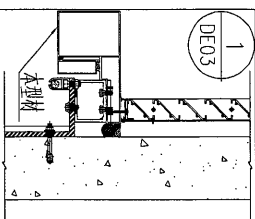

数量	备注
1	

名稱	鋁飾條	制圖	吳沛瑜	2017.01.01	修改	A	B	C
材料	X85392+8mm厚鋁巴	復核			日期	2017.01.10	2017.01.24	2017.02.10
顏色	PPG UCT39548XL-3 3Coats Silver	批准			圖號	J835-HXC-08a		

EG-DWG3



美特鋁質 有限公司
MIDI Aluminium Fabricator Ltd.



工程號

J-835


地盤

天晉平臺

序號	物料編號	長度 (L)	數量
1	J835-HXC-10	1500.75	2
2	J835-HXC-11	1707.5	2
3	J835-HXC-12	1709	8
4	J835-HXC-13	1293	1
5	J835-HXC-14	1850.5	8
6	J835-HXC-15	1700.5	4
7	J835-HXC-16	635.5	1
8	J835-HXC-32	1794.5	1

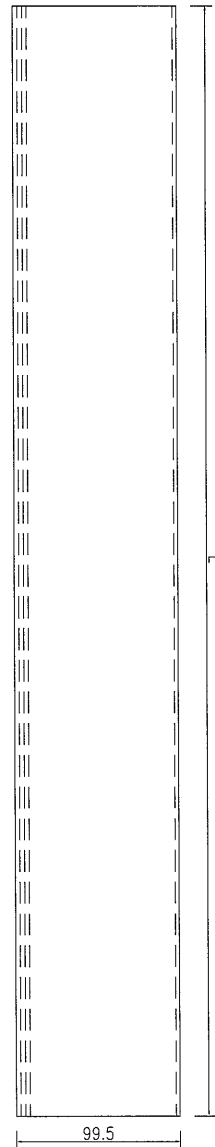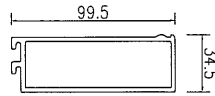

右

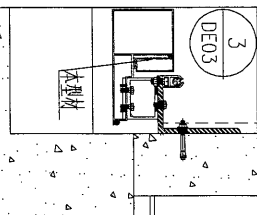

名稱	鋁飾通	制圖	吳祚瑜	2017.01.01	修改	A	B
材料	X85393	復核			日期	2017.01.10	2017.02.04
顏色	PPG UCT39548XL-3 3Coats Silver	批准			圖號	J835-HXC-10	


EG-DWG3




美特鋁質 有限公司
MIDI Aluminium Fabricator Ltd.

工程號	J-835	地盤	天晉平臺
-----	-------	----	------


序號	物料編號	長度 (L)	數量
1	J835-HXC-10a	1653.75	1
2	J835-HXC-11a	1860.5	1
3	J835-HXC-13a	1446	1
4	J835-HXC-14a	2003.5	4
5	J835-HXC-15a	1853.5	2
6	J835-HXC-16a	788.5	1
7	J835-HXC-32a	1947.5	1

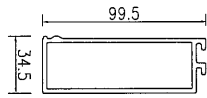

物料編號: J835-AL-05封條 (裝)

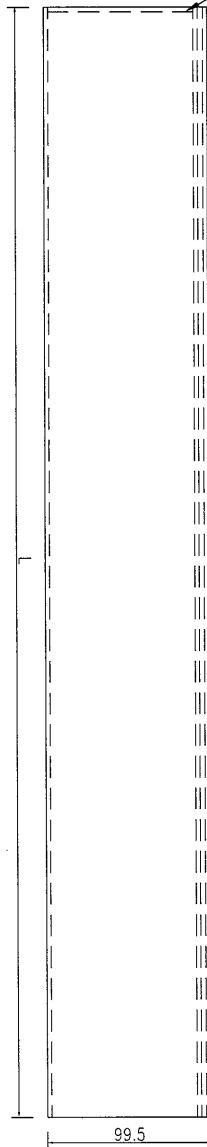

右

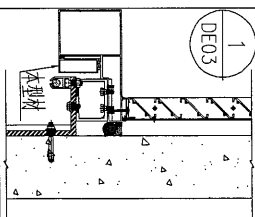

名稱	鋁飾通	制圖	吳禕瑜	2017.01.01	修改	A	B	C
材料	X85393	復核			日期	2017.01.10	2017.02.04	2017.02.14
顏色	PPG UCT39548XL-3 3Coats Silver	批准			圖號	J835-HXC-10a		

EG-DWG3



美特鋁質 有限公司
MIDI Aluminium Fabricator Ltd.



工程號

J-835


地盤

天晉平臺

序號	物料編號	長度 (L)	數量
1	J835-HXC-10b	1653.75	1
2	J835-HXC-11b	1860.5	1
3	J835-HXC-14b	2003.5	4
4	J835-HXC-15b	1853.5	2

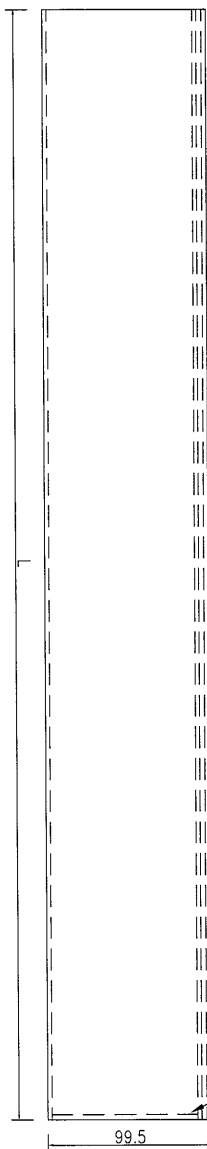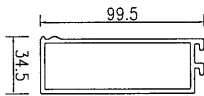

詳細編號: J835-AL-05 封條 (裝)

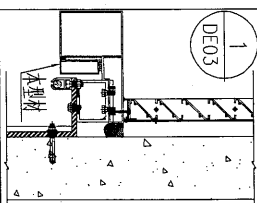

名稱	鋁飾通	制圖	吳祚瑜	2017.01.01	修改	A	B	C
材料	X85393	復核			日期	2017.01.10	2017.02.04	2017.02.14
顏色	PPG UCT39548XL-3 3Coats Silver	批准			圖號	J835-HXC-10b		

85

EG-DWG3






美特鋁質 有限公司
MIDI Aluminium Fabricator Ltd.

工程號


J-835

地盤

天晉平臺

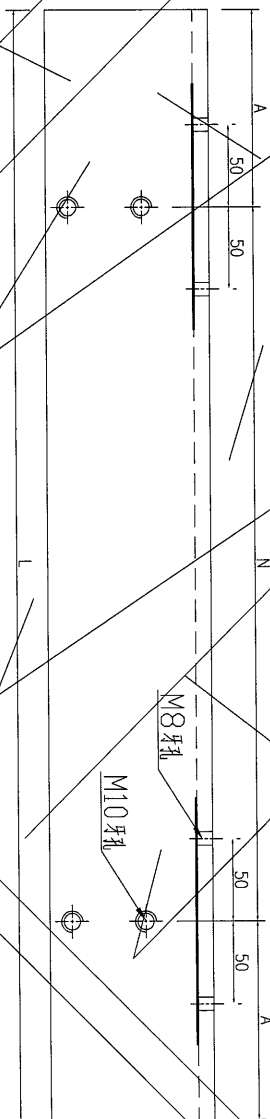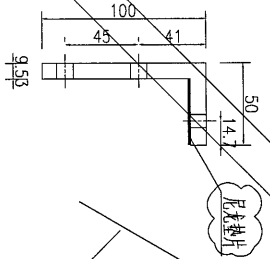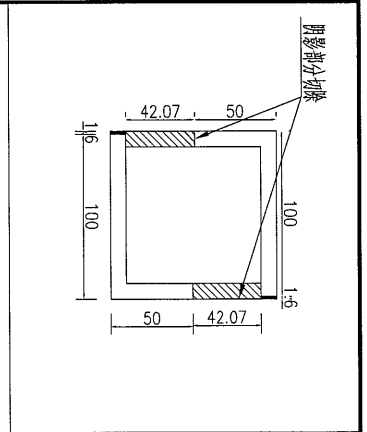

右

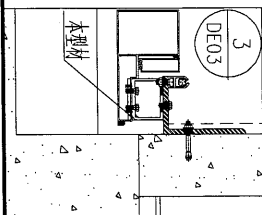

数据表见J835-HXC-17A

名稱	101.6*101.6*9.53mm厚方管	制圖	吳禕瑜	2017.01.04	修改	A	
材料	T10000065	復核			日期	2017.01.10	
顏色	MILL	批准			圖號	J835-HXC-17	

加工圖見J835-HXC-17



美特鋁質 有限公司
MIDI Aluminium Fabricator Ltd.

工程號	J-835	地盤	天晉平臺
-----	-------	----	------

序號	物料編號	長度 (L)	A	N	B	數量
1	J835-HXC-17	1724.5	286.5	500*2	438	1
2	J835-HXC-18	1494.5	246	500*2	248.5	1
3	J835-HXC-19	1707.5	254	400*3	253.5	1
4	J835-HXC-20	1709	254.5	400*3	254.5	8
5	J835-HXC-21	1292.5	170	400*2	323	1
6	J835-HXC-22	1850.5	102	500*3	248.5	4
7	J835-HXC-23	1700.5	400.5	450*2	400	2
8						
9	J835-HXC-18A	1494.5	248.5	500*2	246	1
10	J835-HXC-19A	1707.5	253.5	400*3	254	1
11	J835-HXC-22A	1850.5	248.5	500*3	102	4
12	J835-HXC-23A	1700.5	400	450*2	400.5	2
13						
14	J835-HXC-17a	1877.5	439.5	500*2	438	1
15	J835-HXC-18a	1647.5	399	500*2	248.5	1
16	J835-HXC-19a	1860.5	407	400*3	253.5	1
17	J835-HXC-21a	1445.5	323	400*2	323	1
18	J835-HXC-22a	2003.5	255	500*3	248.5	1
19	J835-HXC-23a	1853.5	553.5	450*2	400	1
20						
21	J835-HXC-18b	1647.5	248.5	500*2	399	1
22	J835-HXC-19b	1860.5	253.5	400*3	407	1
23	J835-HXC-22b	2003.5	248.5	500*3	255	1
24	J835-HXC-23b	1853.5	400	450*2	553.5	1




名稱	101.6*101.6*9.53mm厚方管	制圖	吳沛瑜	2017.01.04	修改	A
材料		復核			日期	2017.01.10
顏色		批准			圖號	J835-HXC-17A

EG-DWG3




美特鋁質 有限公司
MIDI Aluminium Fabricator Ltd.

工程號	J-835	地盤	天管平臺
-----	-------	----	------

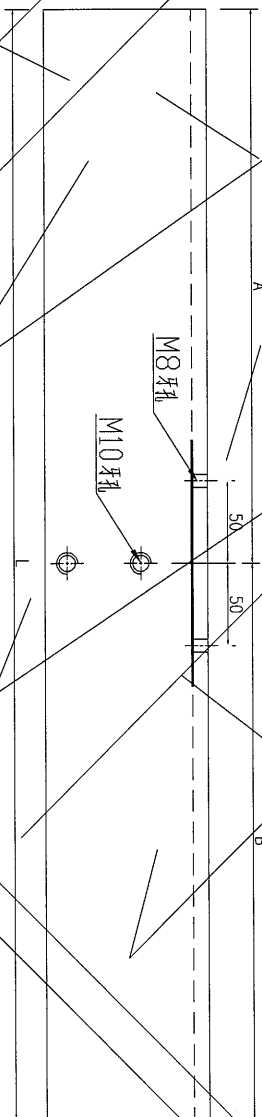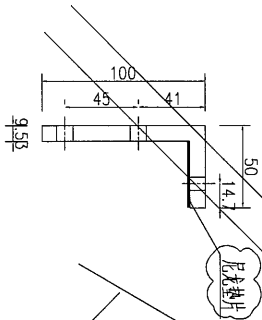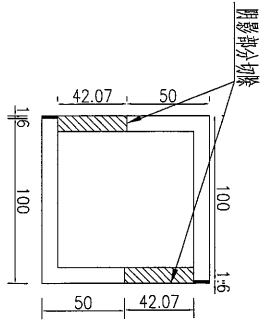

序號	物料編號	長度 (L)	A	B	數量
1	J835-HXC-24	635.5	242	393.5	1
2	J835-HXC-24a	788.5	395	393.5	1

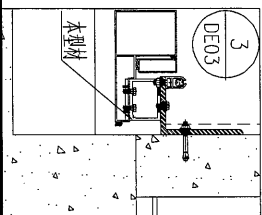



名稱	101.6*101.6*9.53mm厚方管	制圖	吳祎瑜	2017.01.04	修改	A
材料	T10000065	復核			日期	2017.01.10
顏色	MILL	批准			圖號	J835-HXC-24




美特鋁質 有限公司
MIDI Aluminium Fabricator Ltd.

工程號	J-835	地盤	天晉平臺
-----	-------	----	------

注: 此型材料 E16473 圖號 J835-WHL13 進行加工

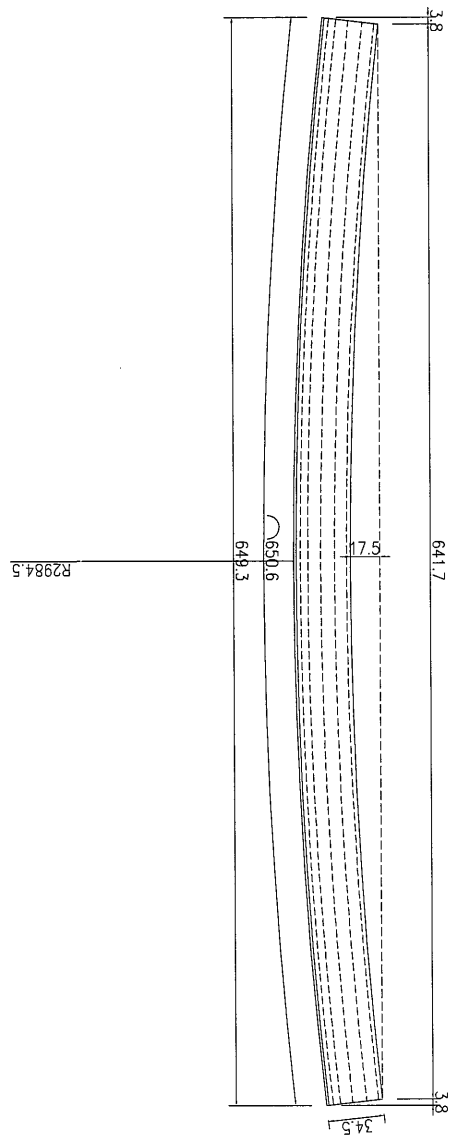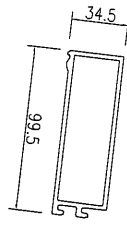

右

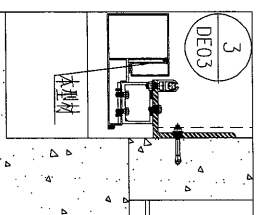

數量	1	備註
----	---	----



名稱	鋁飾通	制圖	吳祚瑜	2017.01.01	修改	A
材料	X85393	復核			日期	2017.01.10
顏色	PPG UCT39548XL-3 3Coats Silver	批准			圖號	J835-HXC-26




美特鋁質 有限公司
MIDI Aluminium Fabricator Ltd.

工程號	J-835	地盤	天晉平臺
-----	-------	----	------

注: 此型材料E16473圖號J835-WHL13 进行加工

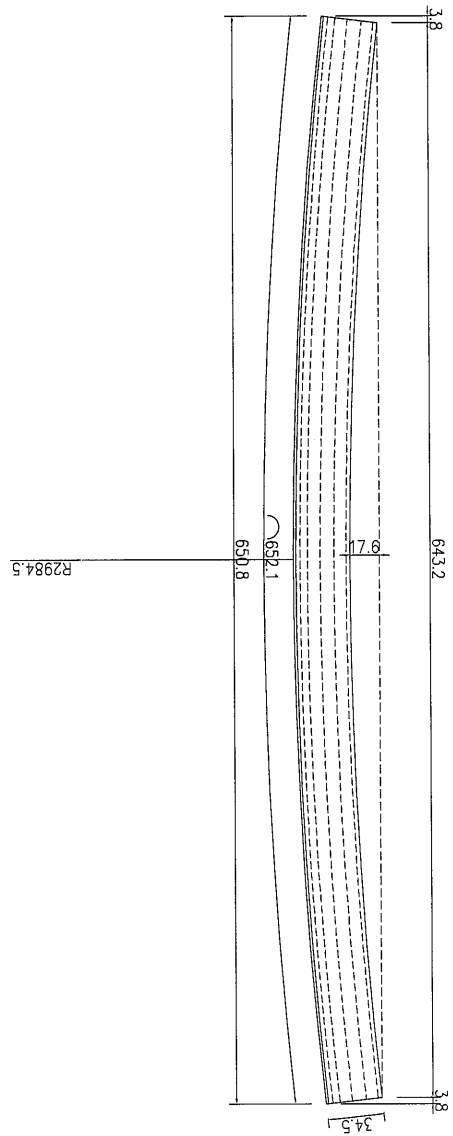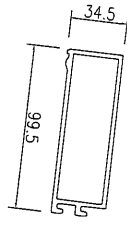

右

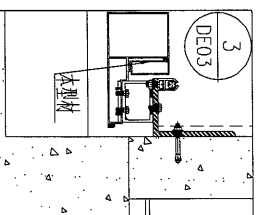

数量	4	备注	
----	---	----	--


名稱	鋁飾通	制圖	吳禕瑜	2017.01.01	修改	A	
材料	X85393	復核			日期	2017.01.10	
顏色	PPG UCT39548XL-3 3Coats Silver	批准			圖號	J835-HXC-26a	



美特鋁質 有限公司
MIDI Aluminium Fabricator Ltd.


工程號 J-835 地盤 天晉平臺

注: 此型材料 E16473 圖號 J835-WHL13 进行加工

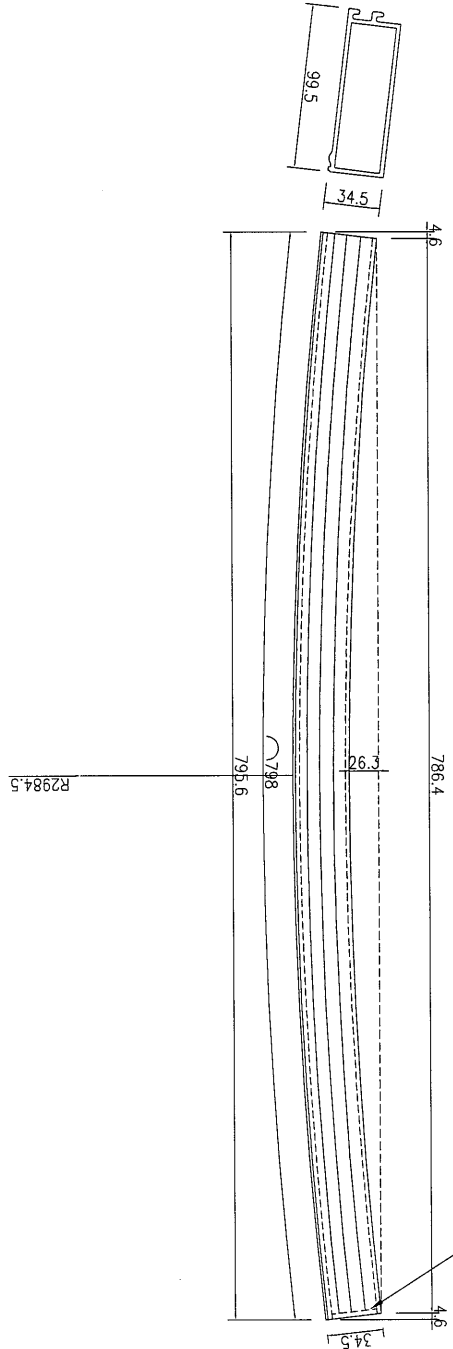

增補圖號: J835-AL-05 封等 (丁裝)

右

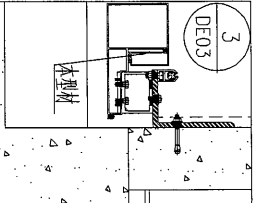



数量	备注
1	

名稱	鋁飾通	制圖	吳禕瑜	2017.01.01	修改	A	B
材料	X85393	復核			日期	2017.01.10	2017.02.04
顏色	PPG UCT39548XL-3 3Coats Silver	批准			圖號	J835-HXC-26b	

5

 美特鋁質 有限公司 MIDI Aluminium Fabricator Ltd.			
工程號	J-835	地盤	天晉平臺

注: 此型材料E16473圖號J835-WHL18 进行加工

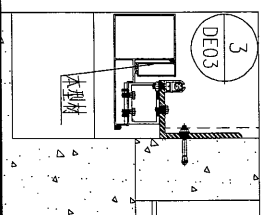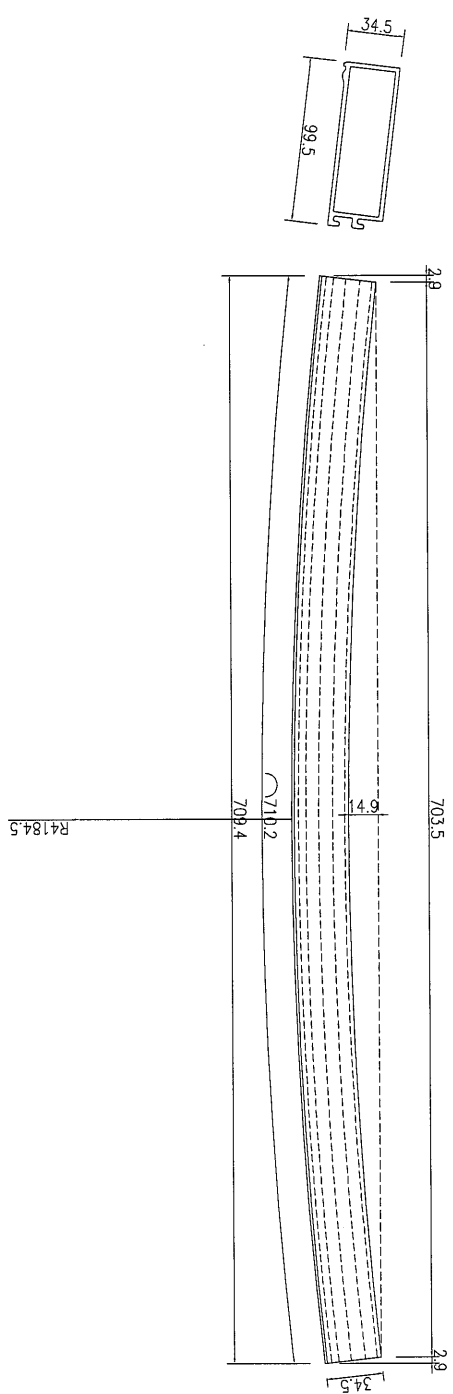

数量	1	备注
----	---	----

名稱	鋁飾通	制圖	吳祎瑜	2017.01.01	修改	A
材料	X85393	復核			日期	2017.01.10
顏色	PPG UCT39548XL-3 3Coats Silver	批准			圖號	J835-HXC-27



52




美特鋁質 有限公司
MIDI Aluminium Fabricator Ltd.

工程號	J-835	地盤	天晉平臺
-----	-------	----	------

注: 此型材用E16473圖號J835-WHL18进行加工

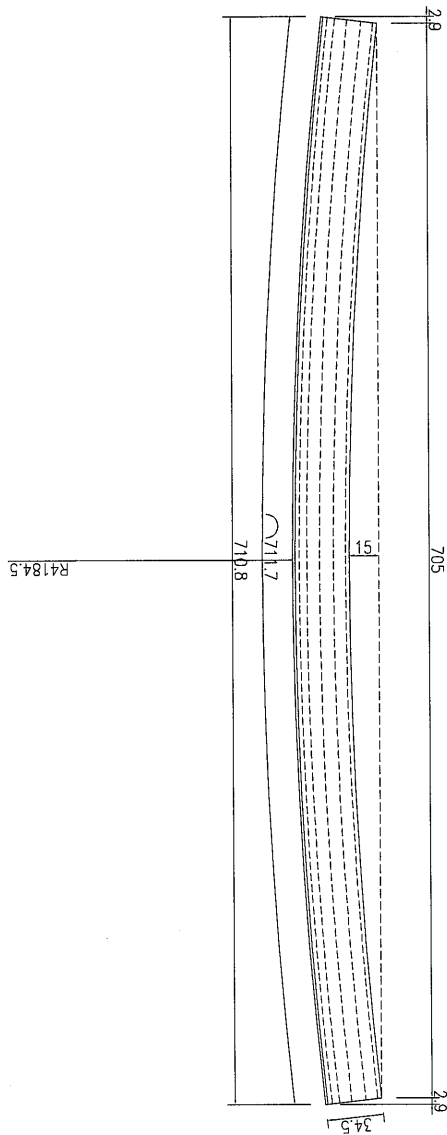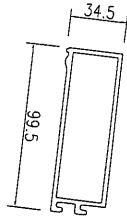

右

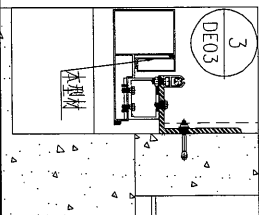



数量	4	备注	
----	---	----	--

名稱	鋁飾通	制圖	吳沛瑜	2017.01.01	修改	A	
材料	X85393	復核			日期	2017.01.10	
顏色	PPG UCT39548XL-3 3Coats Silver	批准			圖號	J835-HXC-27a	


美特鋁質 有限公司
 MIDI Aluminium Fabricator Ltd.

工程號	J-835	地盤	天管平臺
-----	-------	----	------

注: 此型材料E16473圖號J835-WHL18进行加工

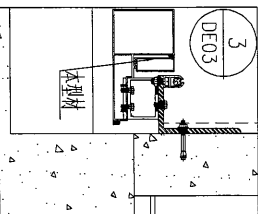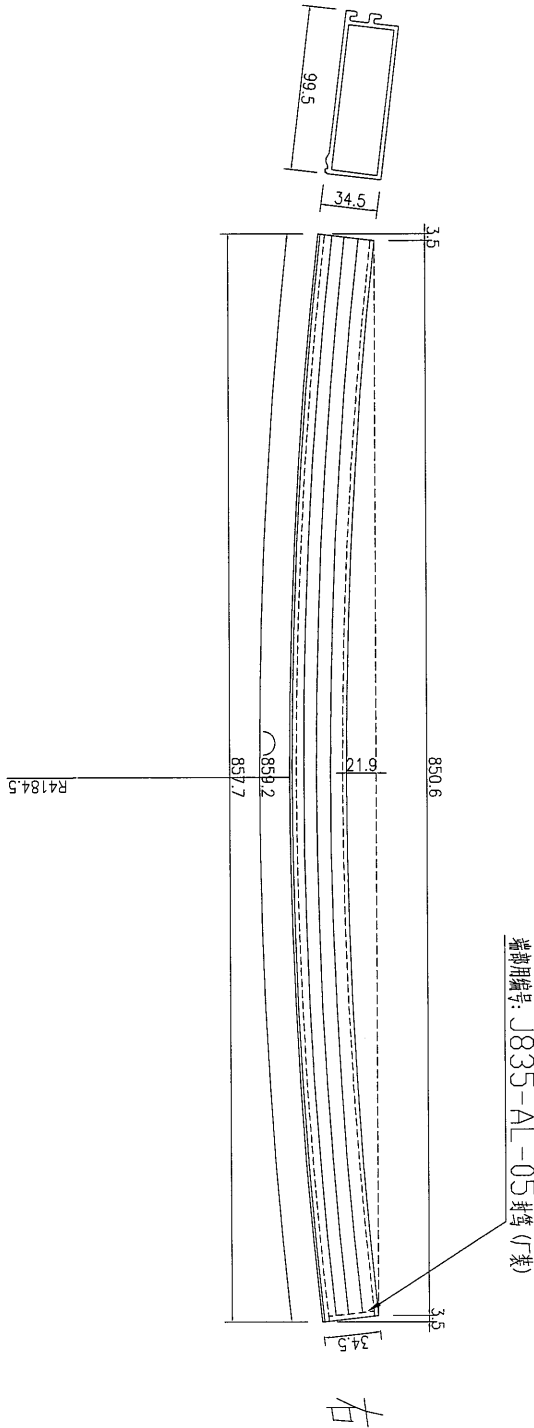



数量	备注
1	

名稱	鋁飾通	制圖	吳祚瑜	2017.01.01	修改	A	B
材料	X85393	復核			日期	2017.01.10	2017.02.04
顏色	PPG UCT39548XL-3 3Coats Silver	批准			圖號	J835-HXC-27b	


EG-DWG3

 美特鋁質 有限公司 MIDI Aluminium Fabricator Ltd.			
工程號	J-835	地盤	天晉平臺

注: 此型材料E16473圖號J835-WHL10进行加工

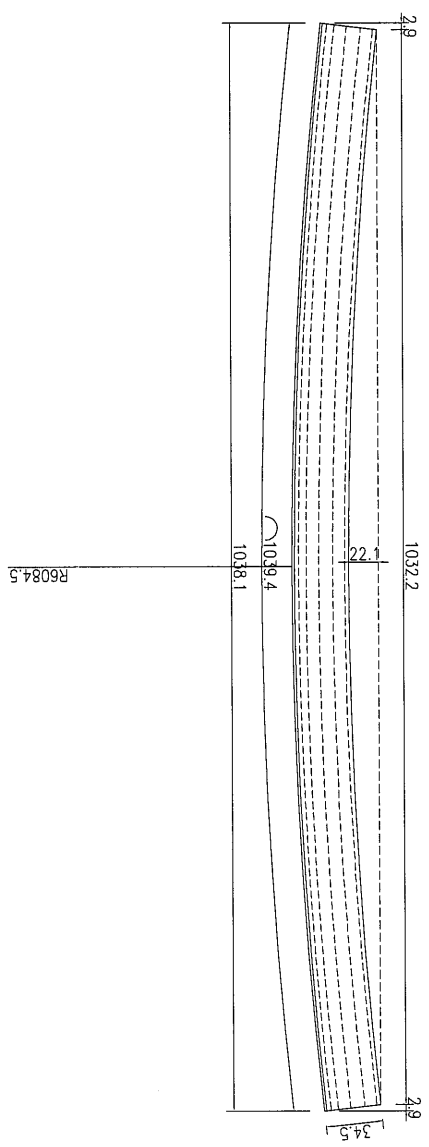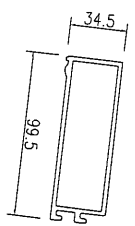

右

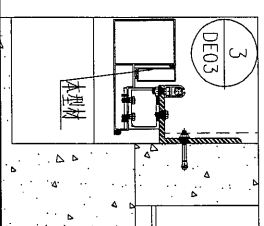



数量	2	备注
----	---	----

名稱	鋁飾通	制圖	吳祎瑜	2017.02.04	修改		
材料	X85393	復核			日期		
顏色	PPG UCT39548XL-3 3Coats Silver	批准			圖號	J835-HXC-28	


 美特鋁質 有限公司
MIDI Aluminium Fabricator Ltd.

工程號 J-835 地盤 天晉平臺

注: 此型材料E16473圖號J835-WHL10 进行加工

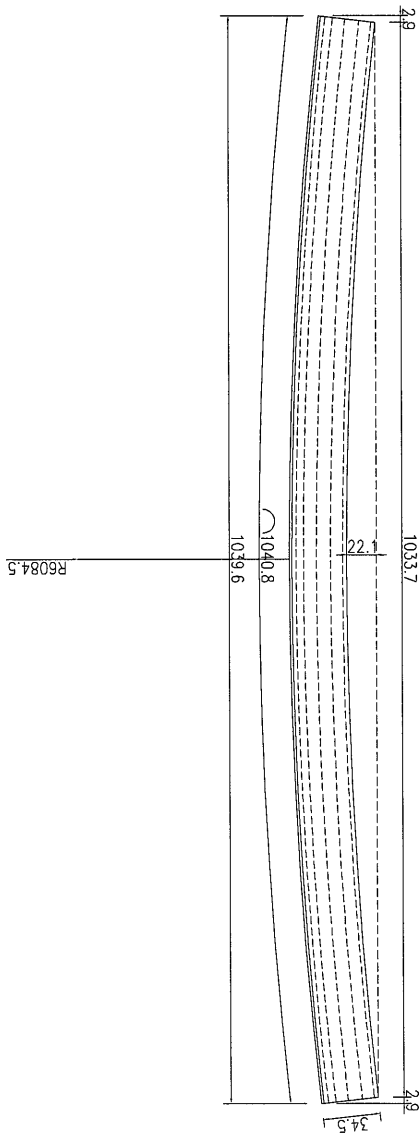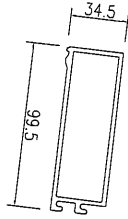

右

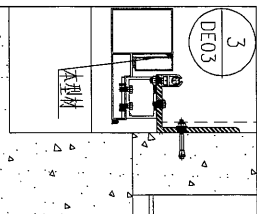



数量	2	备注
----	---	----

名稱	鋁飾通	制圖	吳禕瑜	2017.02.04	修改		
材料	X85393	復核			日期		
顏色	PPG UCT39548XL-3 3Coats Silver	批准			圖號	J835-HXC-28a	

美特鋁質 有限公司
MIDI Aluminium Fabricator Ltd.

工程號 J-835 地盤 天管平臺

注: 此型材料 E16473 圖號 J835-WHL10 進行加工


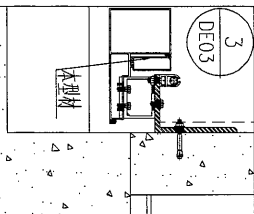
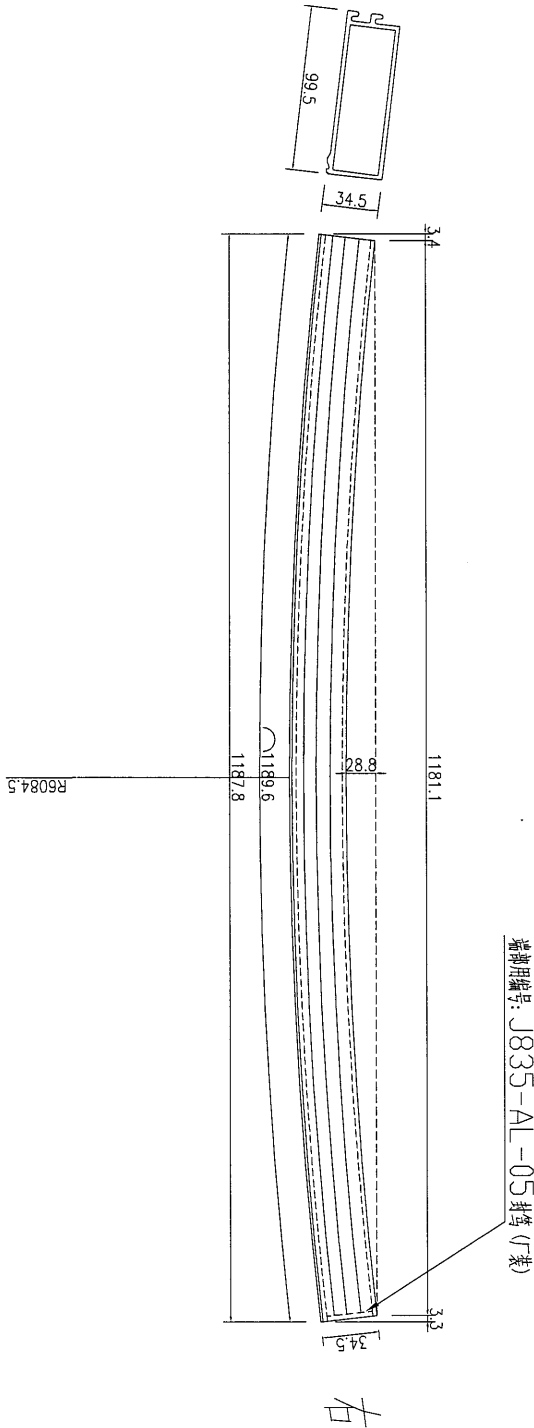


數量	備註
2	

名稱	鋁飾通	制圖	吳祚瑜	2017.02.04	修改		
材料	X85393	復核			日期		
顏色	PPG UCT39548XL-3 3Coats Silver	批准			圖號	J835-HXC-28b	


 美特鋁質 有限公司
MIDI Aluminium Fabricator Ltd.

工程號 J-835 地盤 天晉平臺

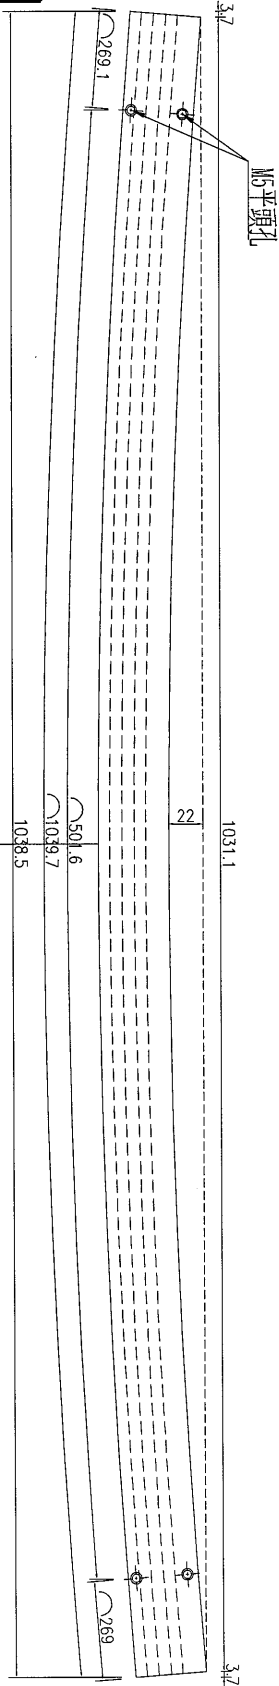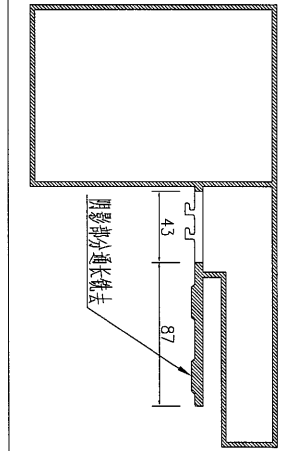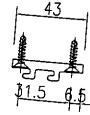

R6087

注：此型材用圖號 J835-WHL22 进行加工



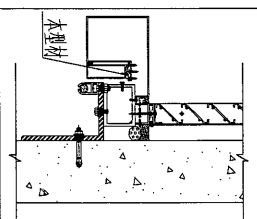


数量	备注
2	


名稱	鋁飾條	制圖	吳祿瑜	2017.02.02	修改		
材料	X85392	復核			日期		
顏色	PPG UCT39548XL-3 3Coats Silver	批准			圖號	J835-HXC-29	

 美特鋁質 有限公司
MIDI Aluminium Fabricator Ltd.

工程號 J-835 地盤 天晉平臺

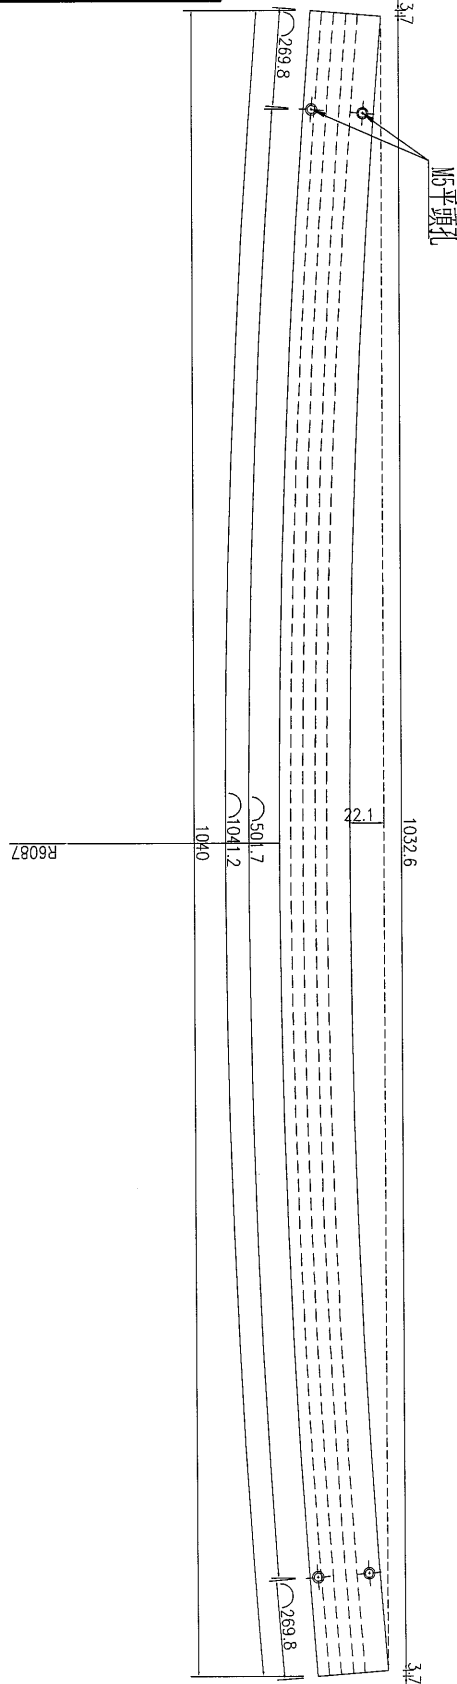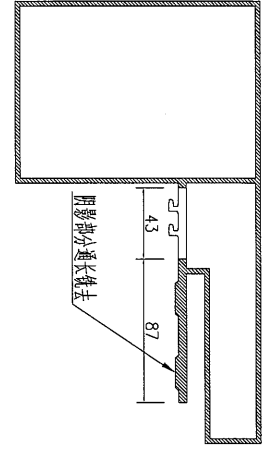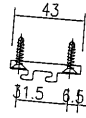

注：此型材用圖號J835-WHL22 进行加工

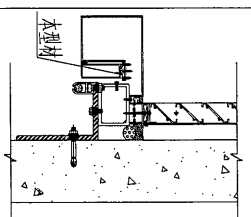

数量	备注
2	

名稱	鋁飾條	制圖	吳沛瑜	2017.02.02	修改	
材料	X85392	復核			日期	
顏色	PPG UCT39548XL-3 3Coats Silver	批准			圖號	J835-HXC-29a






美特鋁質 有限公司
MIDI Aluminium Fabricator Ltd.

工程號

J-835


地盤

天管平臺

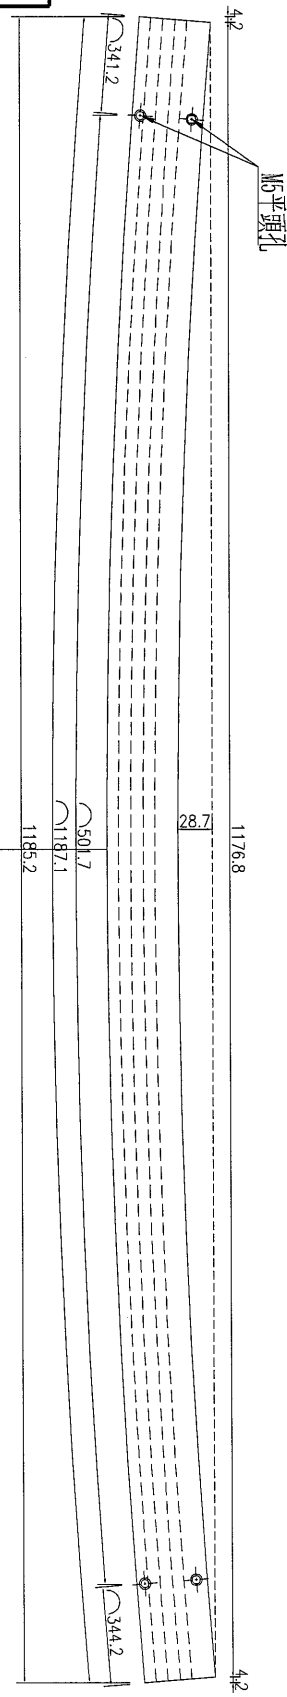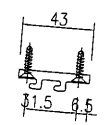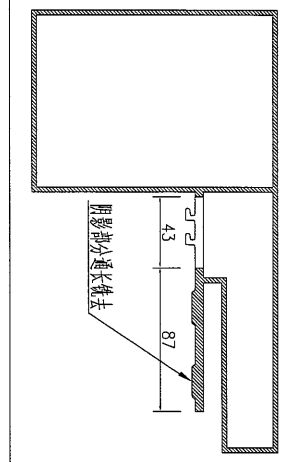

注：此型材用图号 J835-WHL22 进行加工

数量	备注
2	


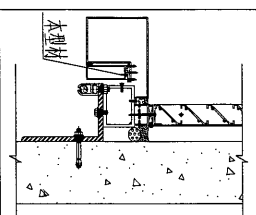


名稱	鋁飾條	制圖	吳祎瑜	2017.02.02	修改		
材料	X85392	復核			日期		
顏色	PPG UCT39548XL-3 3Coats Silver	批准			圖號	J835-HXC-29b	





美特鋁質 有限公司
MIDI Aluminium Fabricator Ltd.

工程號 J-835 地盤 天晉平臺

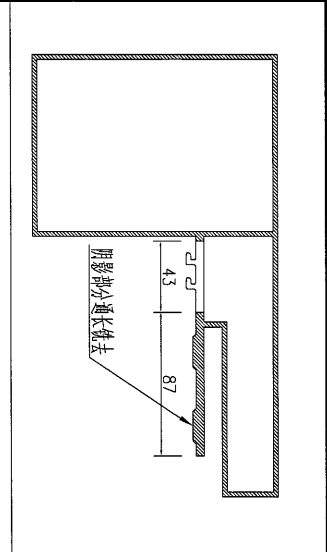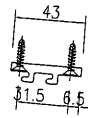

注: 此型材用图号 J835-WHL23 进行加工

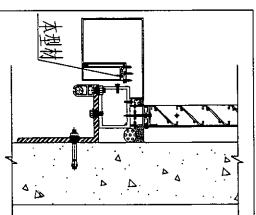
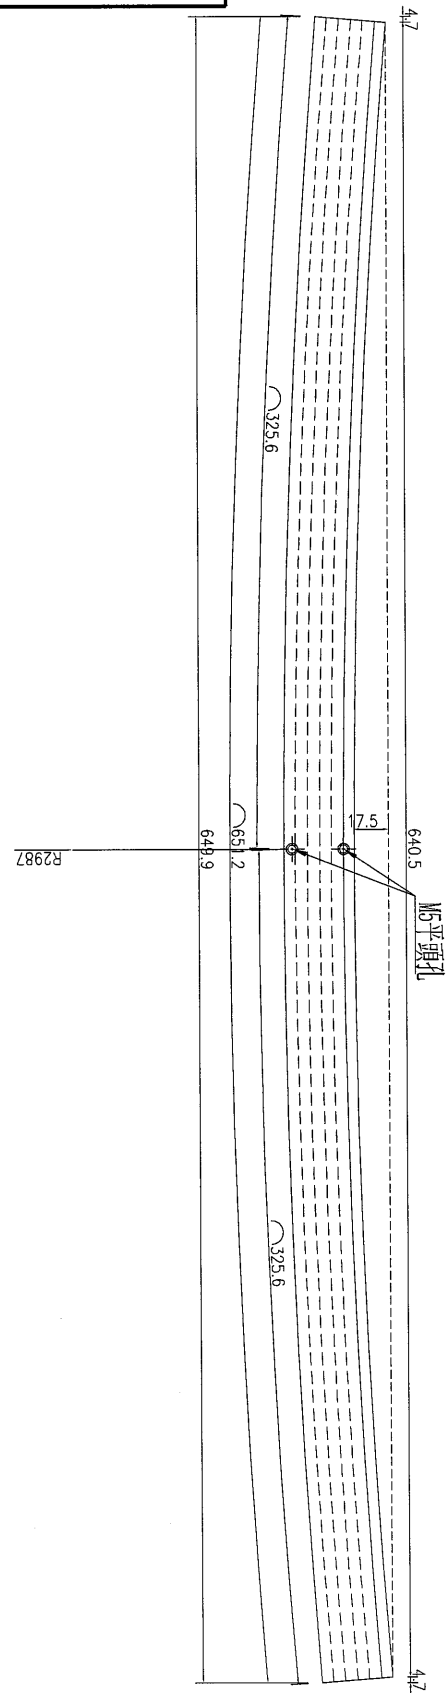


数量	备注
1	



名稱	鋁飾條	制圖	吳沛瑜	2017.02.02	修改		
材料	X85392	復核			日期		
顏色	PPG UCT39548XL-3 3Coats Silver	批准			圖號	J835-HXC-30	

 美特鋁質 有限公司
MIDI Aluminium Fabricator Ltd.

工程號 J-835 地盤 天晉平臺

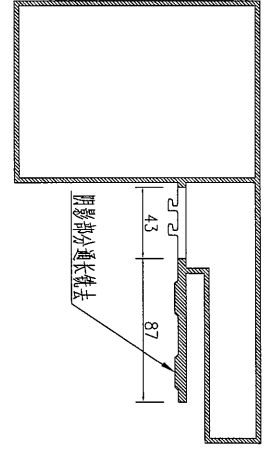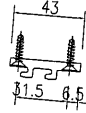

注：此型材用圖號 J835-WHL23 进行加工

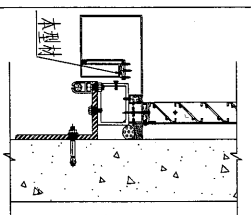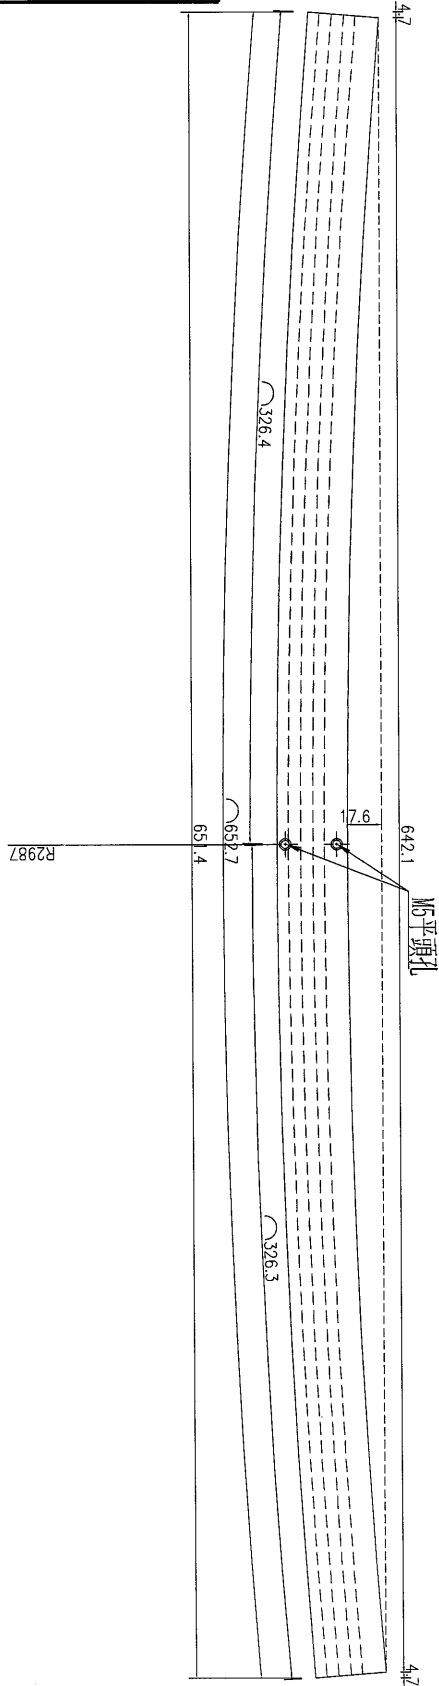

数量	4	备注	
----	---	----	--

名稱	鋁飾條	制圖	吳沛瑜	2017.02.02	修改		
材料	X85392	復核			日期		
顏色	PPG UCT39548XL-3 3Coats Silver	批准			圖號	J835-HXC-30a	






美特鋁質 有限公司
MIDI Aluminium Fabricator Ltd.

工程號


J-835

地盤

天晉平臺

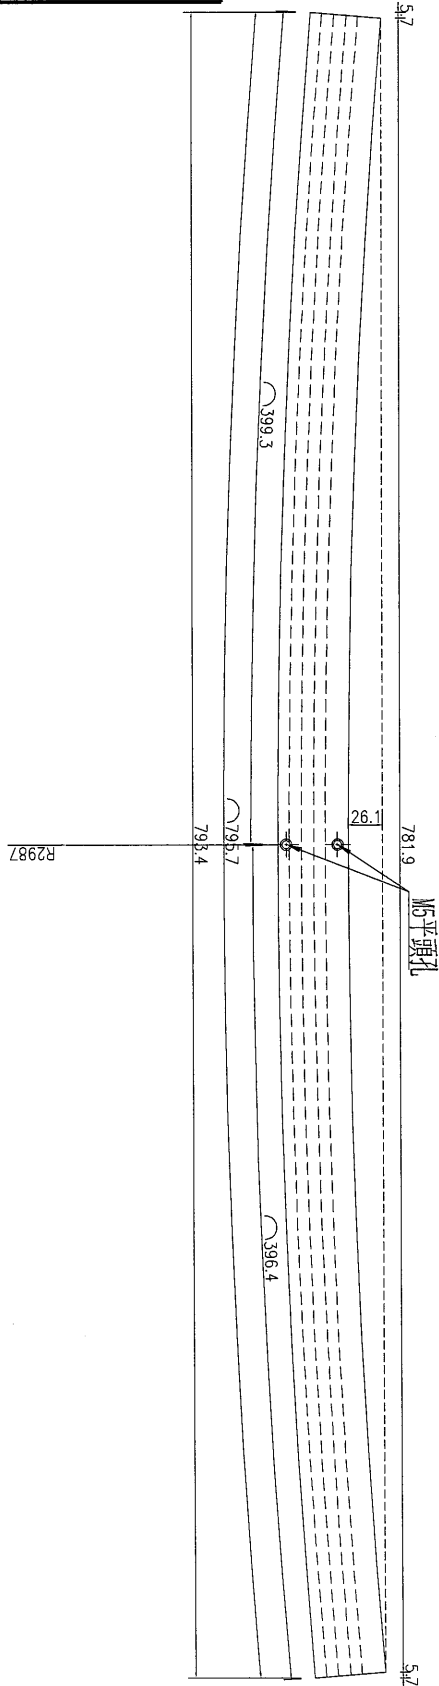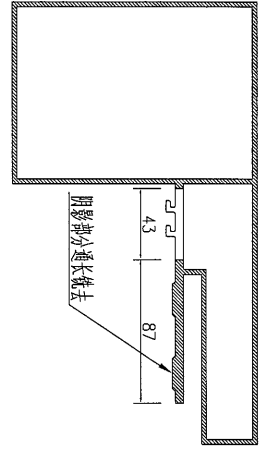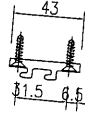

注: 此型材用圖号 J835-WHL 23 进行加工

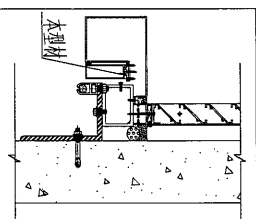

数量	备注
1	

名稱	鋁飾條	制圖	吳禕瑜	2017.02.02	修改		
材料	X85392	復核			日期		
顏色	PPG UCT39548XL-3 3Coats Silver	批准			圖號	J835-HXC-30b	

EG-DWG3






美特鋁質 有限公司
MIDI Aluminium Fabricator Ltd.

工程號


J-835

地盤

天管平臺

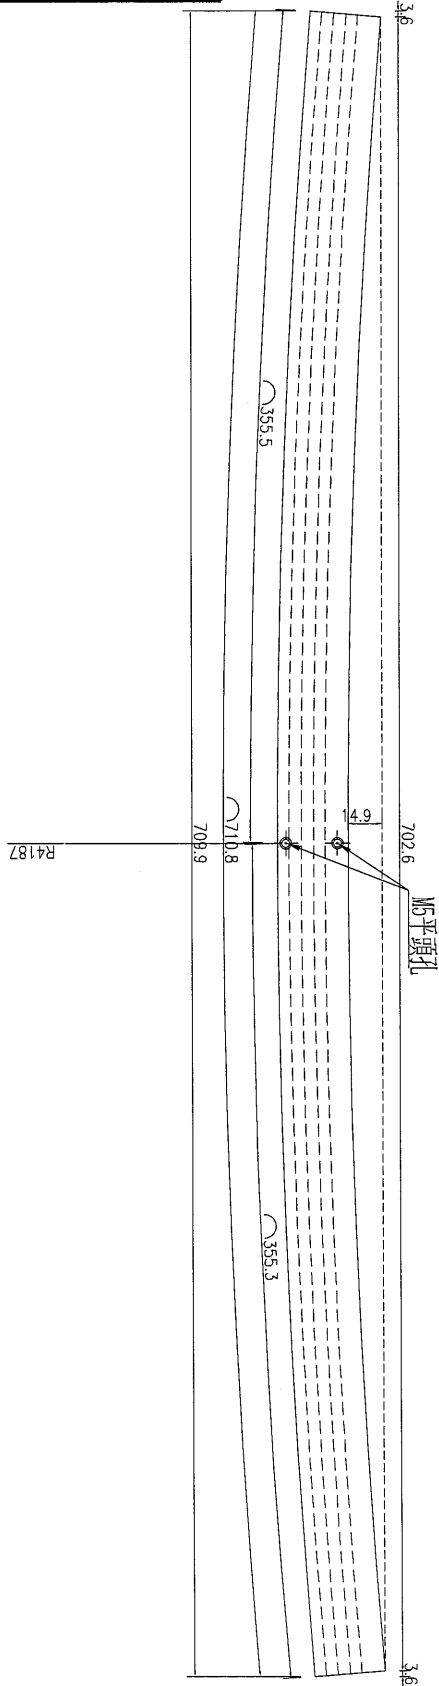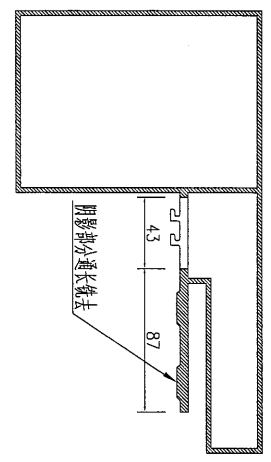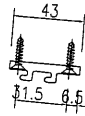

注: 此型材用图号 J835-WHL24 进行加工

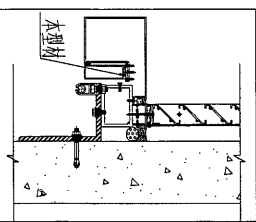

数量	备注
1	




名稱	鋁飾條	制圖	吳祎瑜	2017.02.02	修改		
材料	X85392	復核			日期		
顏色	PPG UCT39548XL-3 3Coats Silver	批准			圖號	J835-HXC-31	

EG-DWG3




美特鋁質 有限公司
MIDI Aluminium Fabricator Ltd.

工程號	J-835	地盤	天晉平臺
-----	-------	----	------

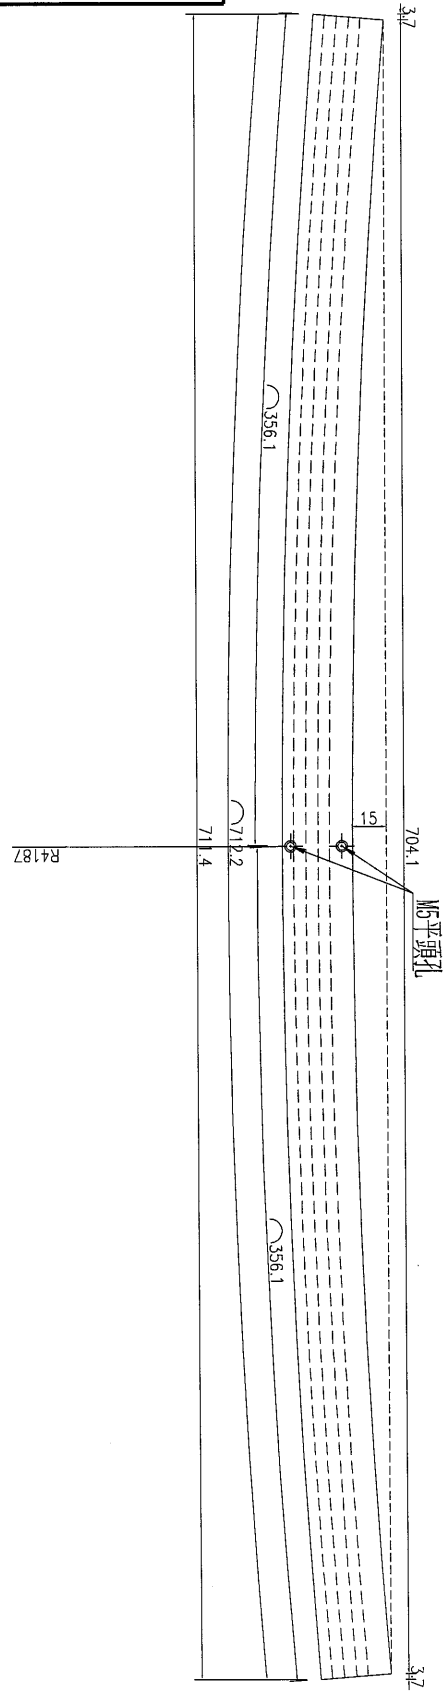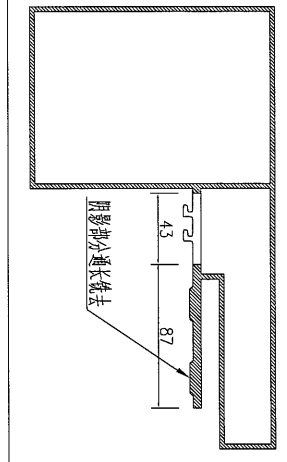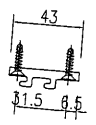

注：此型材用图号 J835-WHL24 进行加工

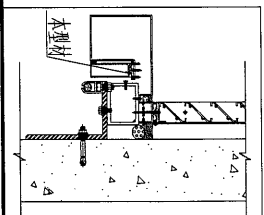

数量	备注
4	




名稱	鋁飾條	制圖	吳沛瑜	2017.02.02	修改		
材料	X85392	復核			日期		
顏色	PPG UCT39548XL-3 3Coats Silver	批准			圖號	J835-HXC-31a	

EG-DWG3




美特鋁質 有限公司
MIDI Aluminium Fabricator Ltd.

工程號	J-835	地盤	天簷平臺
-----	-------	----	------

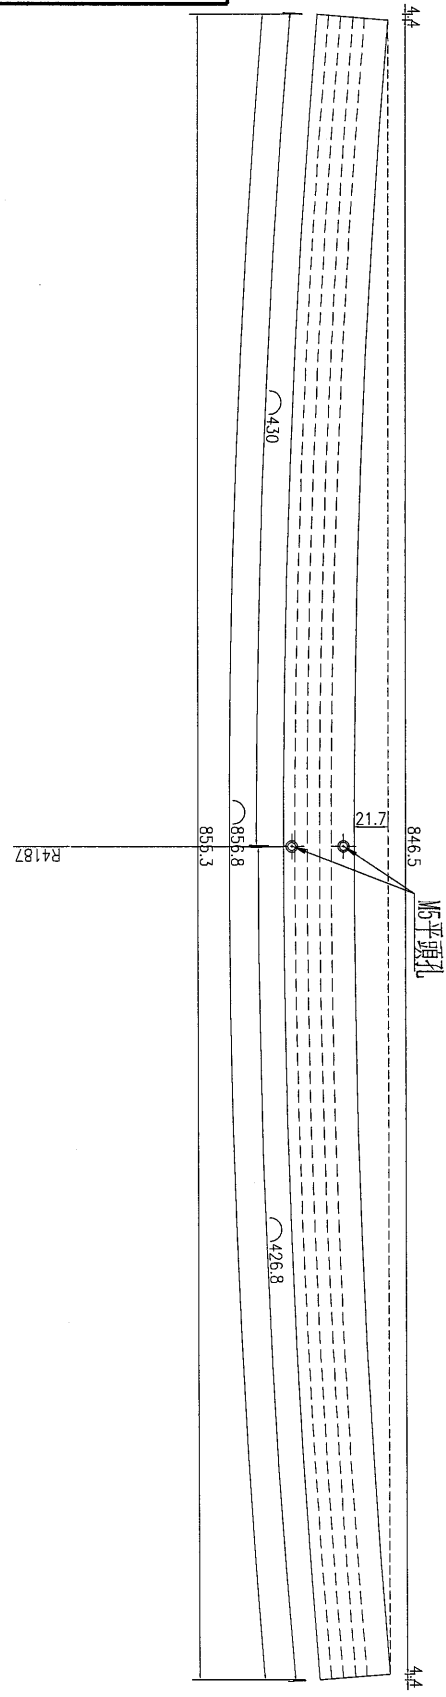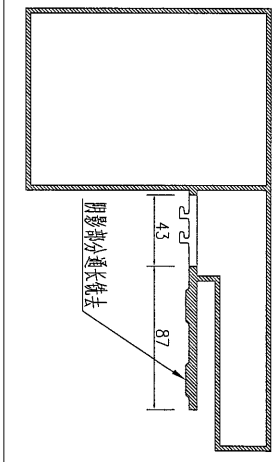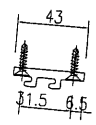

注: 此型材用图号 J835-WHL24 进行加工

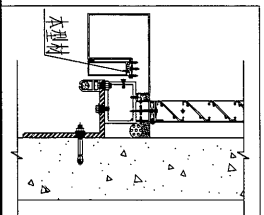


数量	1	备注	
----	---	----	--

名稱	鋁飾條	制圖	吳禕瑜	2017.02.02	修改		
材料	X85392	復核			日期		
顏色	PPG UCT39548XL-3 3Coats Silver	批准			圖號	J835-HXC-31b	



美特鋁質 有限公司
MIDI Aluminium Fabricator Ltd.

工程號 J-835 地盤 天晉平臺

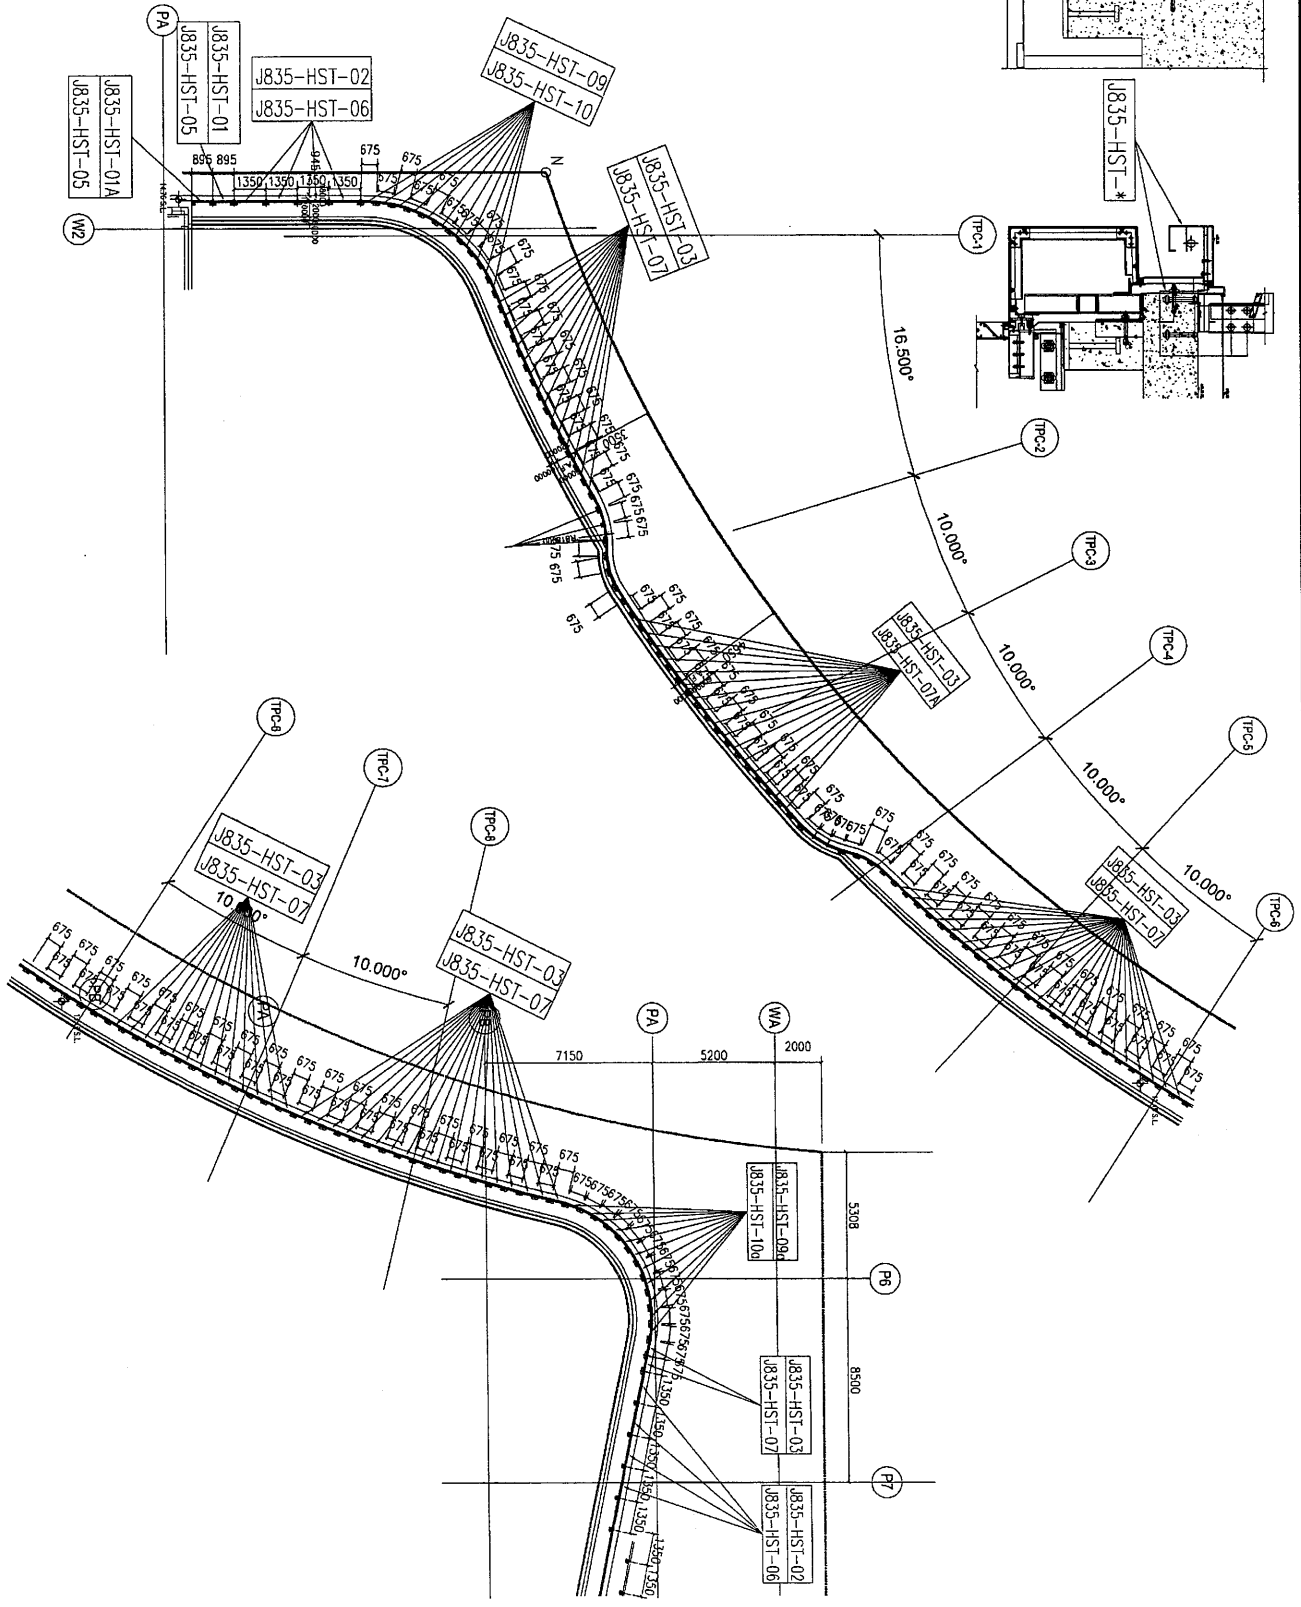

名稱	TYPE1型材安裝位置圖	制圖	吳沛瑜	2017.01.05	修改		
材料		復核	王礼秋	2017.01.05	日期		
顏色		批准			圖號	J835-XCW1	





美特鋁質 有限公司
MIDI Aluminium Fabricator Ltd.

工程號

J-835

地盤

天簷平臺

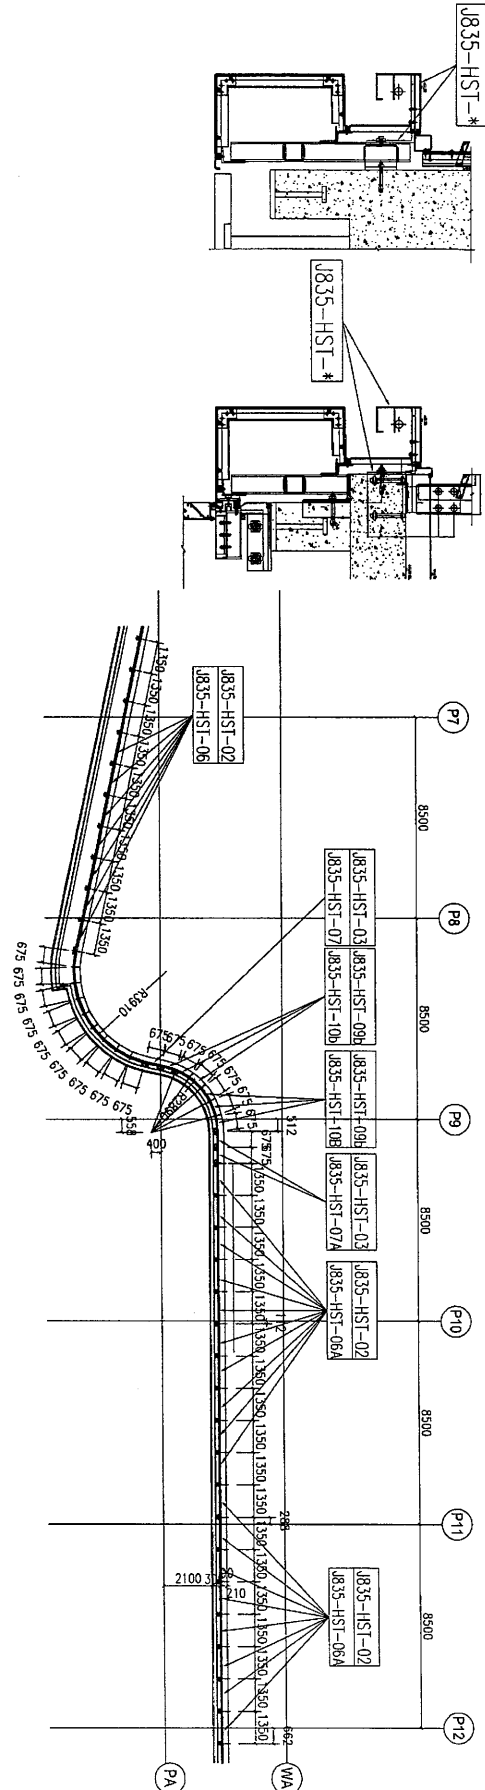
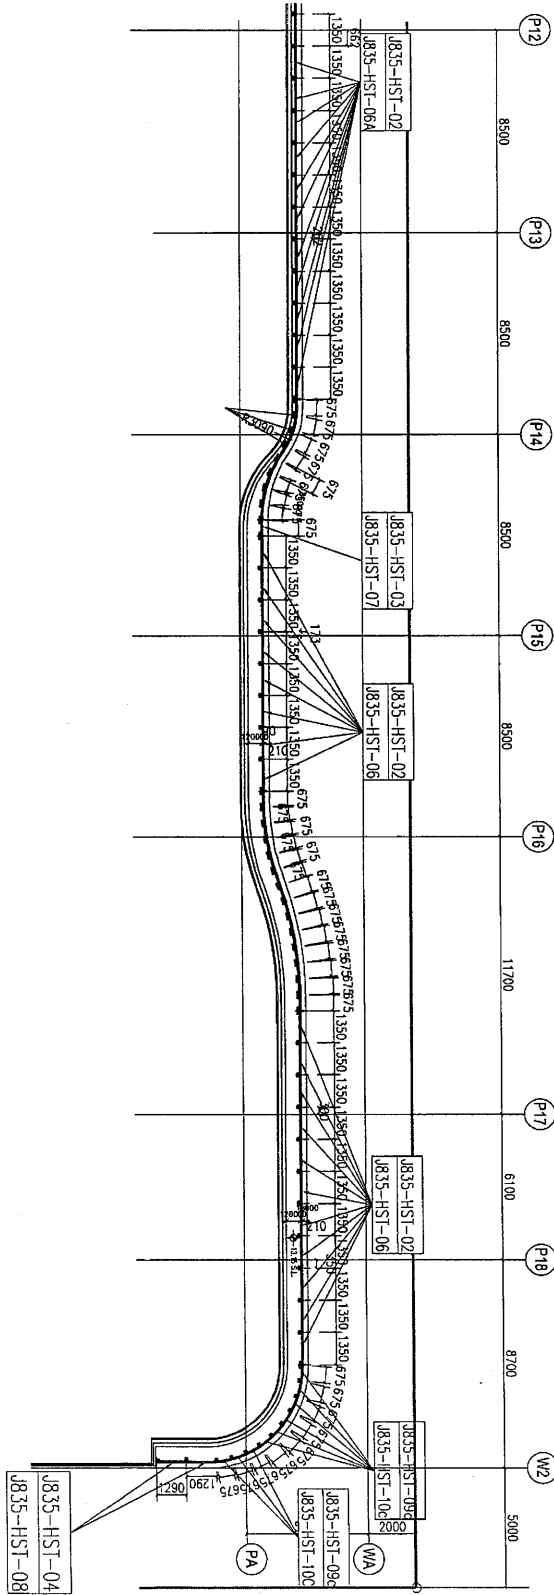


名稱	TYPE1 型材安裝位置圖	制圖	吳沛瑜	2017.01.05	修改	
材料		復核	王礼秋	2017.01.05	日期	
顏色		批准			圖號	J835-XCW2



美特鋁質 有限公司
MIDI Aluminium Fabricator Ltd.

工程號	J-835	地盤	天晉平臺
-----	-------	----	------

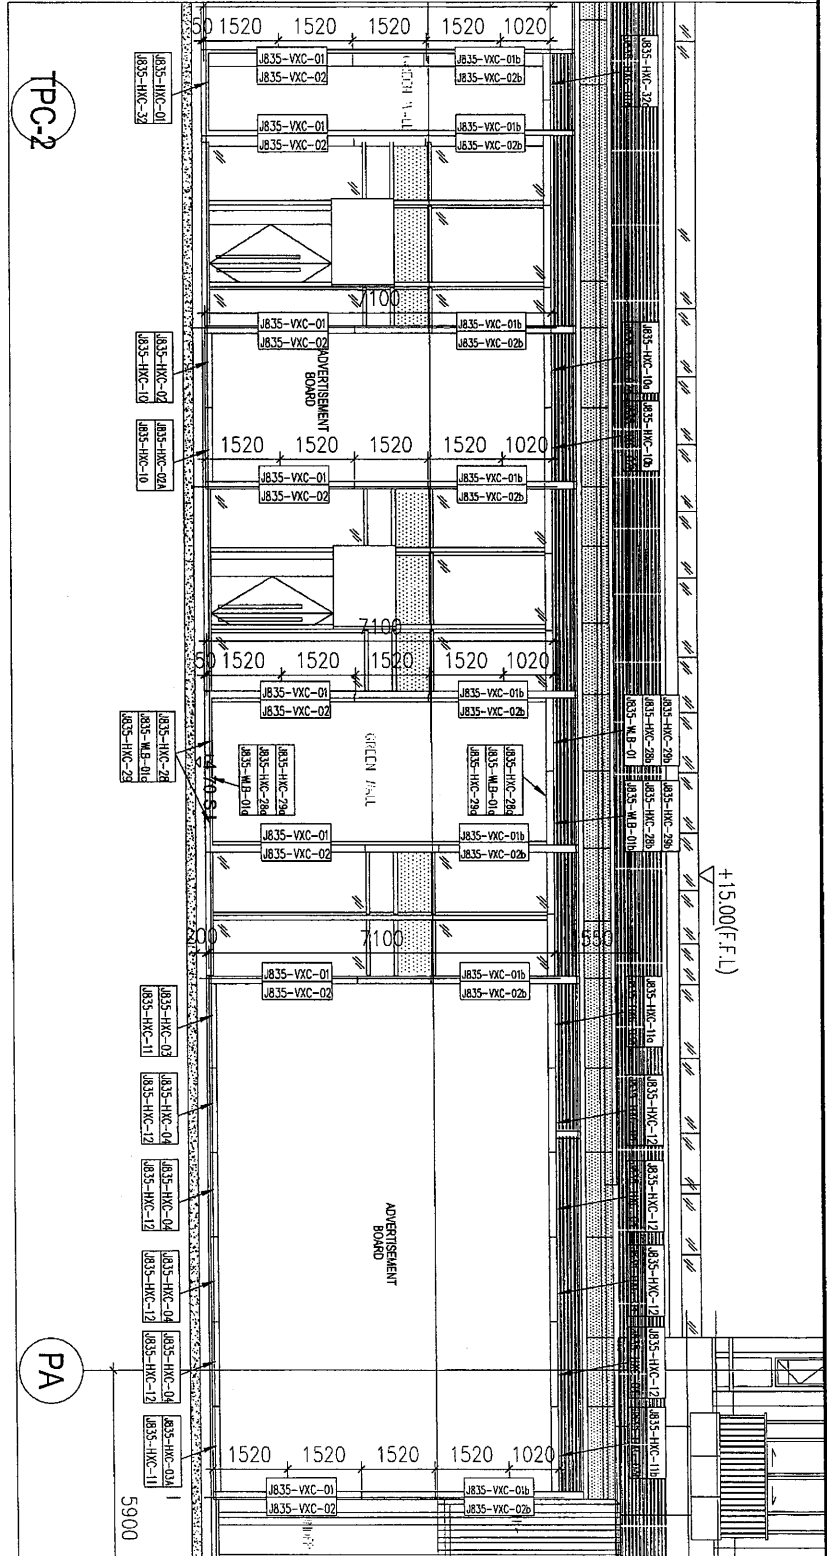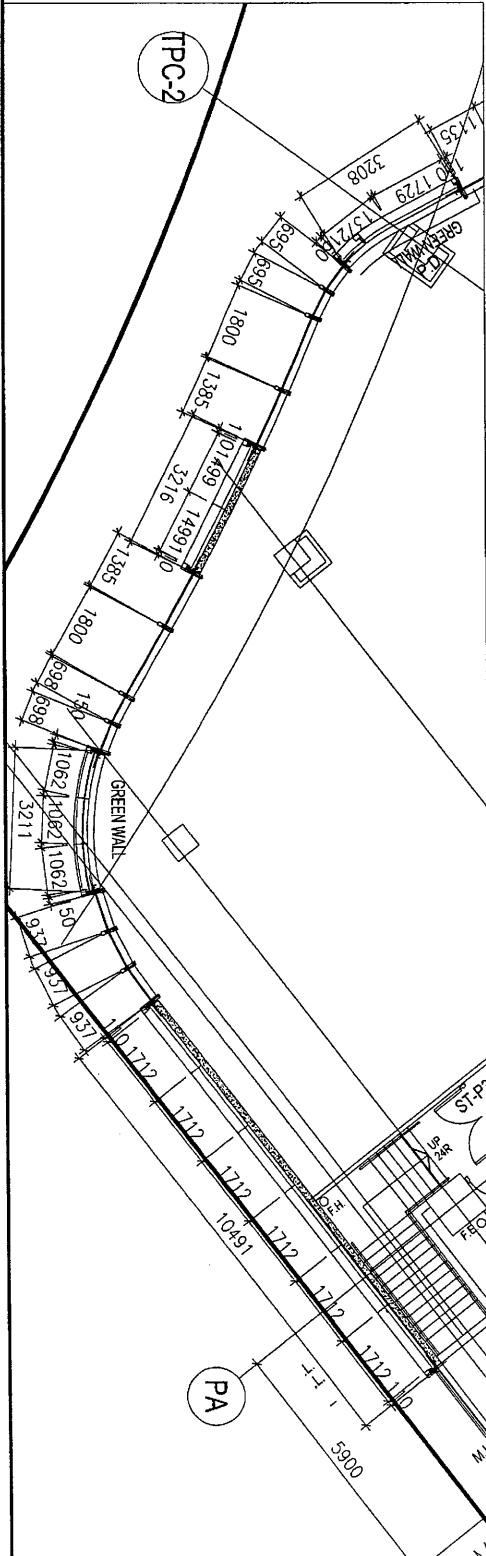

名稱	TYPE1型材安裝位置圖	制圖	吳沛瑜	2017.01.05	修改	A	B	C
材料		復核	王礼秋	2017.01.05	日期	2017.01.11	2017.01.24	2017.02.10
顏色		批准			圖號	J835-XCW3		





美特鋁質 有限公司
MIDI Aluminium Fabricator Ltd.

工程號

J-835

地盤

天晉平臺

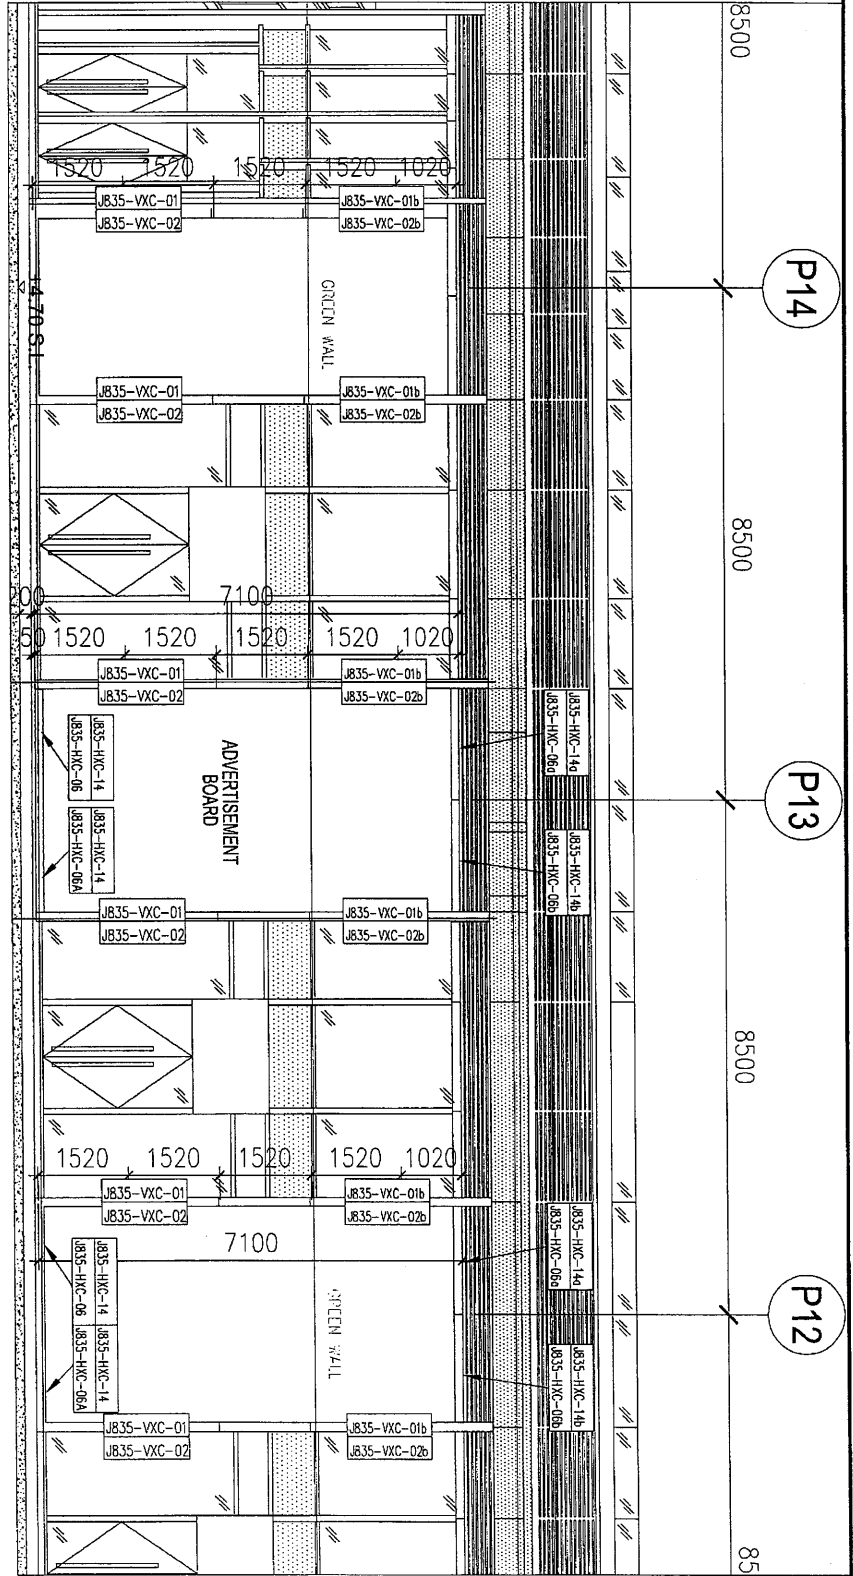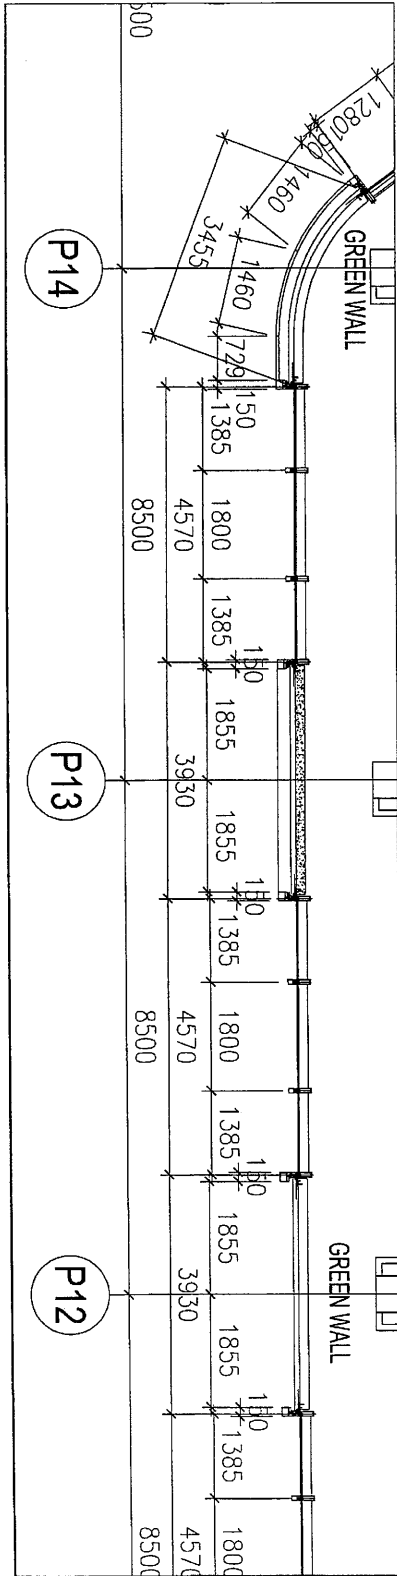

名稱	TYPE1型材安裝位置圖	制圖	吳祚瑜	2017.01.05	修改	A	B	C
材料		復核	王礼秋	2017.01.05	日期	2017.01.11	2017.01.24	2017.02.10
顏色		批准			圖號	J835-XCW5		


72

EG-DWG3



美特鋁質 有限公司
MIDI Aluminium Fabricator Ltd.

工程號	J-835	地盤	天晉平臺
-----	-------	----	------

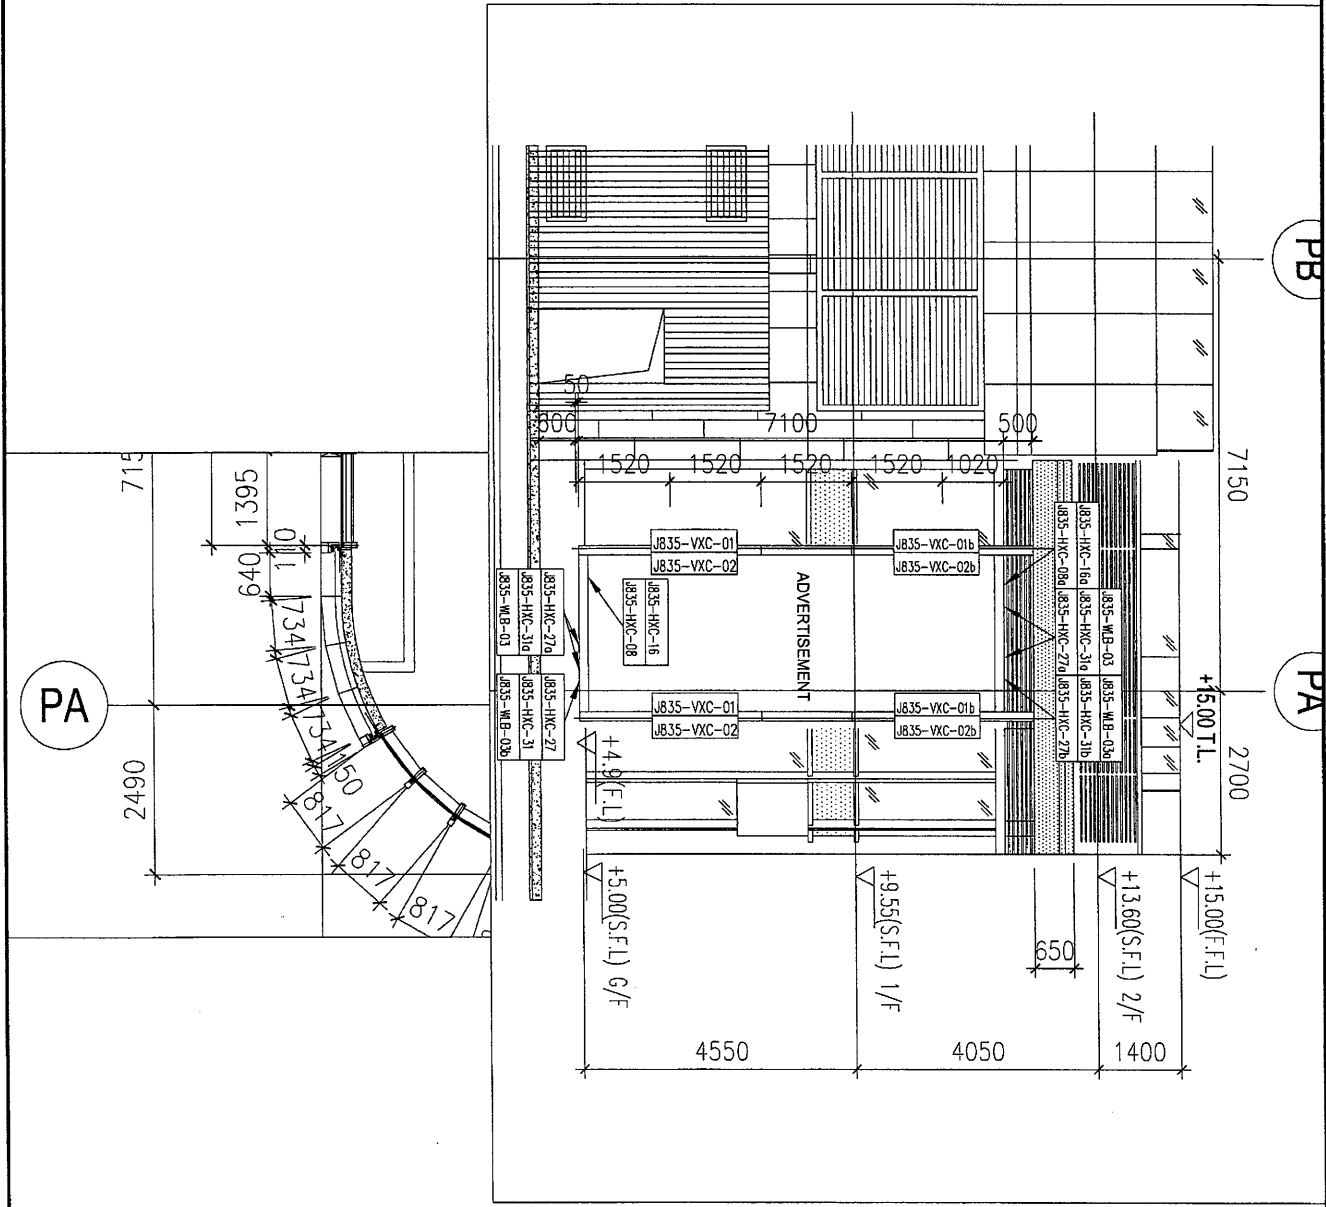

名稱	TYPE 1 型材安裝位置圖	制圖	吳沛瑜	2017.01.05	修改	A	B
材料		復核	王礼秋	2017.01.05	日期	2017.01.24	2017.02.10
顏色		批准			圖號	J835-XCW7	







美特鋁質 有限公司
MIDI Aluminium Fabricator Ltd.

工程號

J-835

地盤

天簷平臺

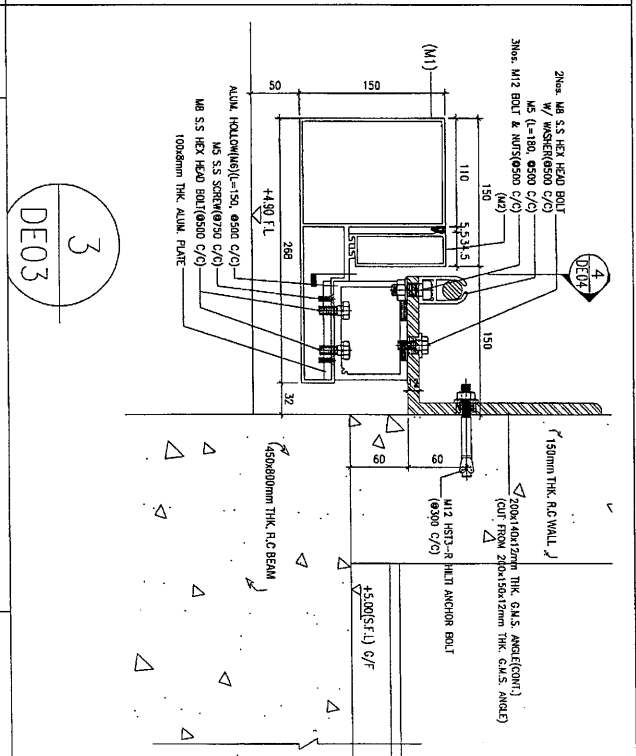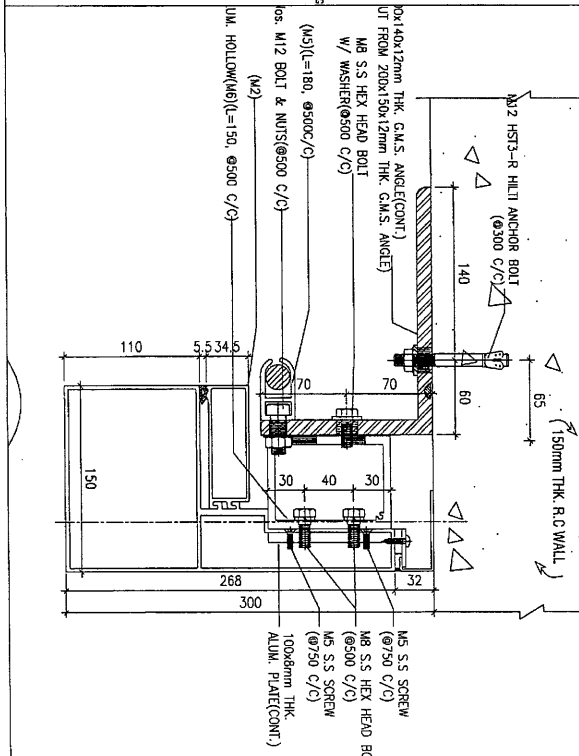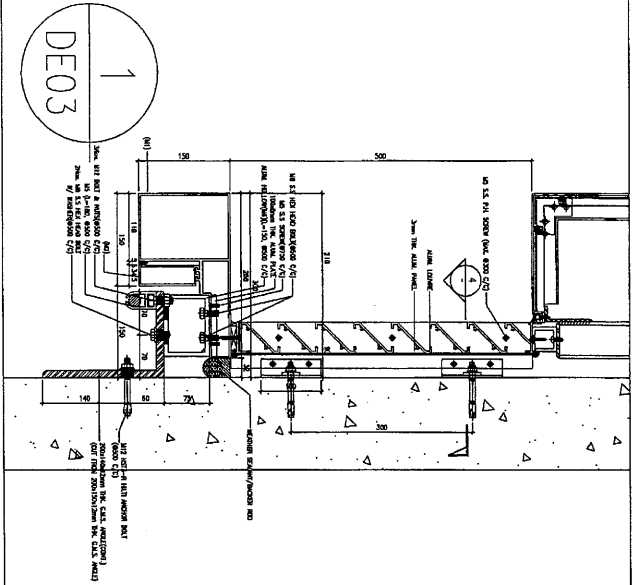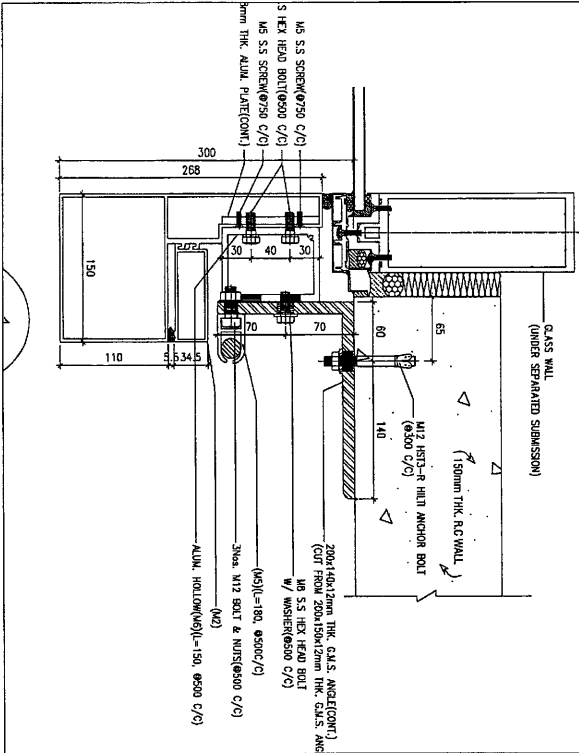

名稱	TYPE1 型材安裝位置圖	制圖	吳沛瑜	2017.01.05	修改	A
材料		復核	王礼秋	2017.01.05	日期	2017.02.04
顏色		批准			圖號	J835-XCW8