



工程指示 / 要求簡箋(E.I.)

工程指示編號：EI 6648

修改版次：E

工程編號：J835

工程名稱：TK066D平台

工程項目：鋁飾板 — 確認, 鋁料加工圖紙 (廣告牌及鋁飾板)

收件人：生統

發件人：Eddie

日期：2017.2.16

□要求提供 / □確認 事項：

- ( ) 初步鋁料 B.M.
- ( ) 加工拆圖，然後生產
- ( ) 尺寸表
- ( ) 正式鋁料 B.M.
- ( ) 技術上資料 / 指示
- ( ) 報價
- ( ) 配件 B.M.
- ( ) 樣辦或貨品說明書
- ( ) 分判合約
- (x) 其他：鋁料加工圖紙

內容：請接附加工圖紙加工，須接期。

請在 2017.2.16 前完成上列要求。

附有關圖紙 / 文件：

1+ 87張

以上項目為：

- 原合約工程包
- 原合約工程加 / 減賬
- 新工程報價

原因：-

分發東莞各部門：

- ( ) 生產技術總監 □連附件
- ( ) 技術部 □連附件
- ( ) 生產部 □連附件
- ( ) 機械設計部 □連附件
- ( ) 採購部 □連附件
- ( ) 生產統籌部 □連附件
- ( ) 質檢部 □連附件
- ( ) 會計部 □連附件
- ( ) 報關組 □連附件
- ( ) 其他 \_\_\_\_\_ □連附件

分發香港各部門：

- ( ) 行政部 □連附件
- ( ) 會計部 □連附件
- ( ) 統籌部 □連附件
- ( ) 工程地盤科文 □連附件
- ( ) 採購部 □連附件
- ( ) QS 部 □連附件
- ( ) 維修部 □連附件
- ( ) 其他 \_\_\_\_\_ □連附件

傳遞編號：

HK 0415/17(FTP)

發件人簽署：

項目經理簽署：






圖則登記表 DRAWING REGISTER															
接收日期 Receiving Date (適用於客戶圖則)															
工程名稱 Project Title:		天晉平臺			年 月 日										
鋁板項目															
工程編號 Project No:		J-835													
分發予 Distributed To					發出日期 Issued Date										
EI6648					年	17	17	17	17	17	17				
					月	01	01	02	02	02	02				
					日	05	11	04	10	14	15				
圖則編號 Drg. No.		圖則名稱 Drawing Title			修訂編號 Revision No.										
J835-HXC-30 ✓		鋁飾條1													
J835-HXC-30a ✓		鋁飾條1													
J835-HXC-30b ✓		鋁飾條1													
J835-HXC-31 ✓		鋁飾條1													
J835-HXC-31a ✓		鋁飾條1													
J835-HXC-31b ✓		鋁飾條1													
J835-XCW1		TYPE1型材安裝位置圖			-	-	-	-	-	-					
J835-XCW2		TYPE1型材安裝位置圖			-	-	-	-	-	-					
J835-XCW3		TYPE1型材安裝位置圖			-	A	B	C	-	-					
J835-XCW4		TYPE1型材安裝位置圖			-	A	B	C	-	-					
J835-XCW5		TYPE1型材安裝位置圖			-	A	B	C	-	-					
J835-XCW6		TYPE1型材安裝位置圖			-	A	B	C	-	-					
J835-XCW7		TYPE1型材安裝位置圖			-	-	A	B	-	-					
J835-XCW8		TYPE1型材安裝位置圖			-	-	A	-	-	-					






美特鋁質 有限公司  
MIDI Aluminium Fabricator Ltd.

工程號	J-835	地盤	天簷平臺
-----	-------	----	------

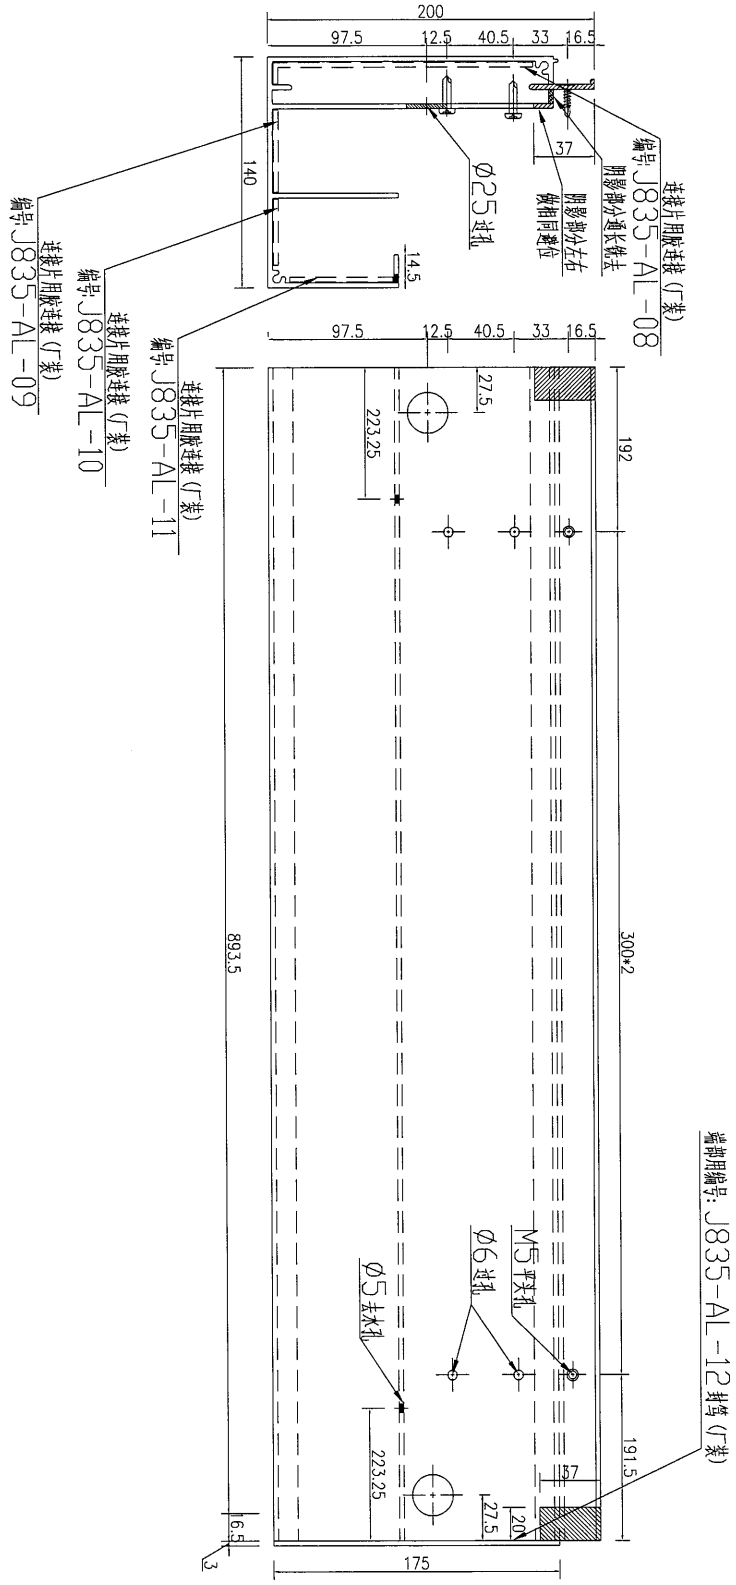

端部用編號: J835-AL-12 封條 (封裝)

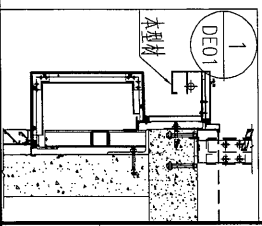

数量	备注
1	

名稱	鋁飾條2	制圖	吳沛瑜	2017.01.04	修改	A
材料	X85394	復核			日期	2017.01.24
顏色	PPG UCT39548XL-3 3Coats Silver	批准			圖號	J835-HST-01A





美特鋁質 有限公司  
MIDI Aluminium Fabricator Ltd.

工程號


J-835

地盤

天晉平臺

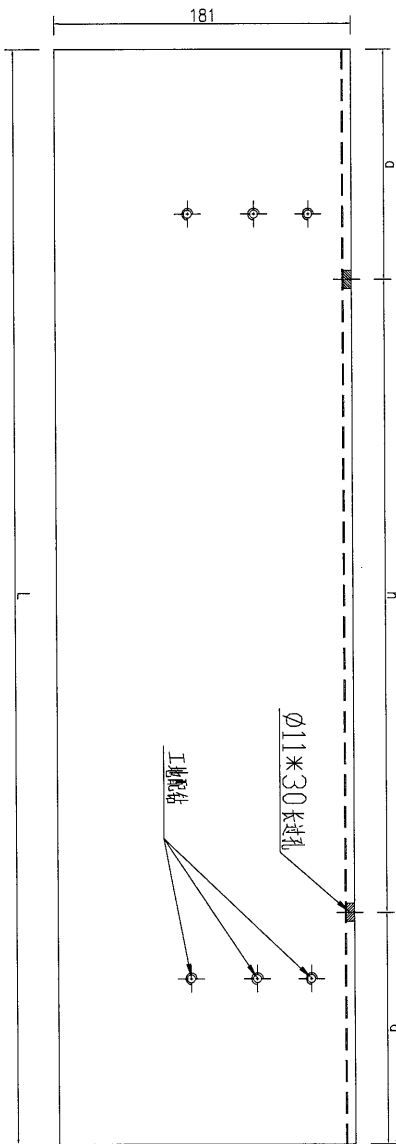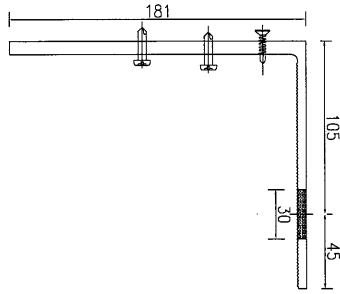

右


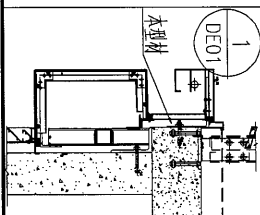


序號	物料編號	長度 (L)	a	n	分格	數量
1	J835-HST-05	802	151	500	895	2
2	J835-HST-06	1257	128.5	500*2	1350	34
3	J835-HST-07	582	41	500	675	72


名稱	鋁碼	制圖	吳禕瑜	2017.01.04	修改	A	B
材料	X85396	復核			日期	2017.01.10	2017.01.24
顏色	MILL	批准			圖號	J835-HST-05	


**美特鋁質** 有限公司  
 MIDI Aluminium Fabricator Ltd.

工程號 J-835    地盤    天管平臺

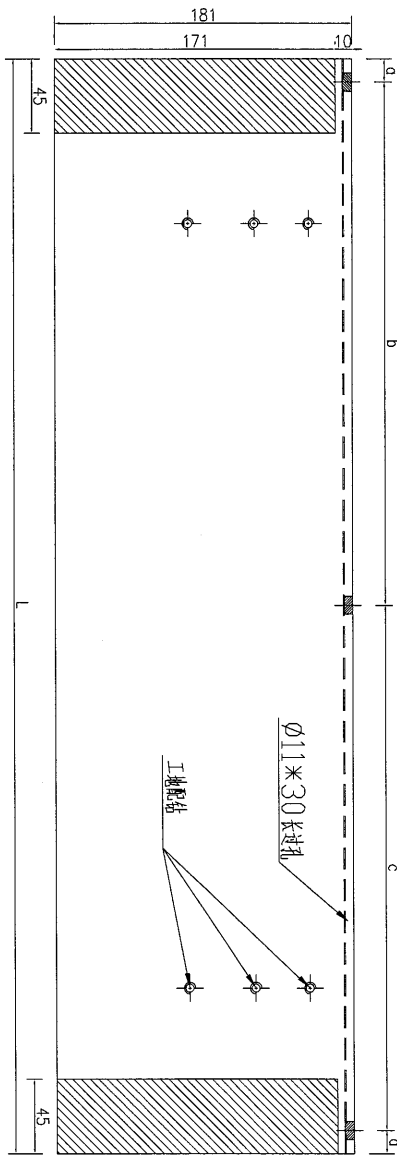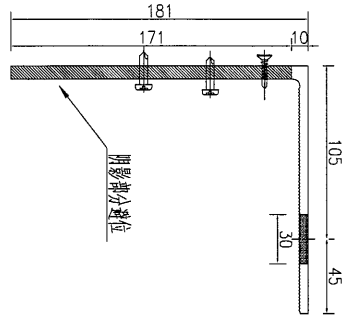

右

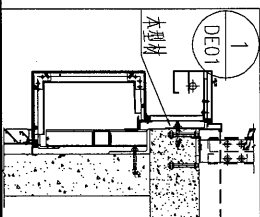



序號	物料編號	長度 (L)	a	b	c	分格	數量
1	J835-HST-06A	1347	14	644	675	1350	29
2	J835-HST-08	1287	14	614	645	1290	2

名稱	鋁碼	制圖	吳祎瑜	2017.01.04	修改	A	
材料	X85396	復核			日期	2017.01.24	
顏色	MILL	批准			圖號	J835-HST-05A	




美特鋁質 有限公司  
MIDI Aluminium Fabricator Ltd.

工程號	J-835	地盤	天簷平臺
-----	-------	----	------

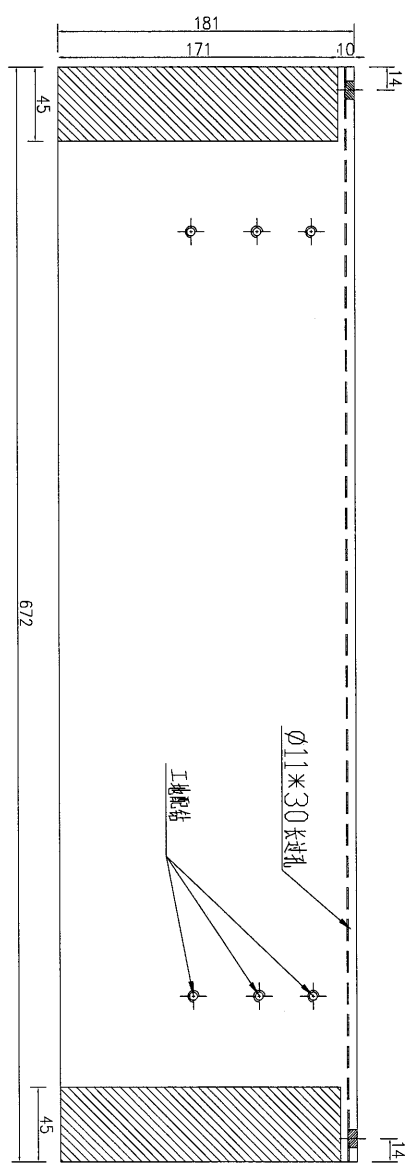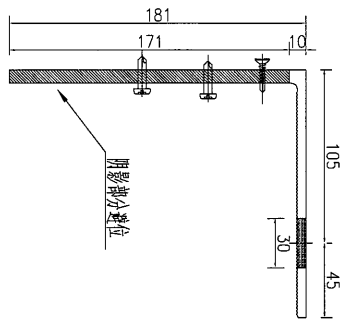

右

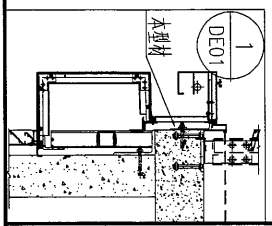



数量	18
备注	

名稱	鋁碼	制圖	吳祚瑜	2017.01.24	修改		
材料	X85396	復核			日期		
顏色	MILL	批准			圖號	J835-HST-07A	

美特鋁質 有限公司  
MIDI Aluminium Fabricator Ltd.

工程號 J-835 地盤 天晉平臺

注: 此型材用 I6473 圖號 J835-WHL1 进行加工

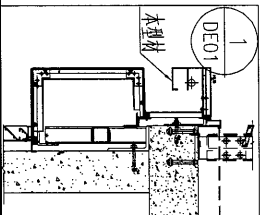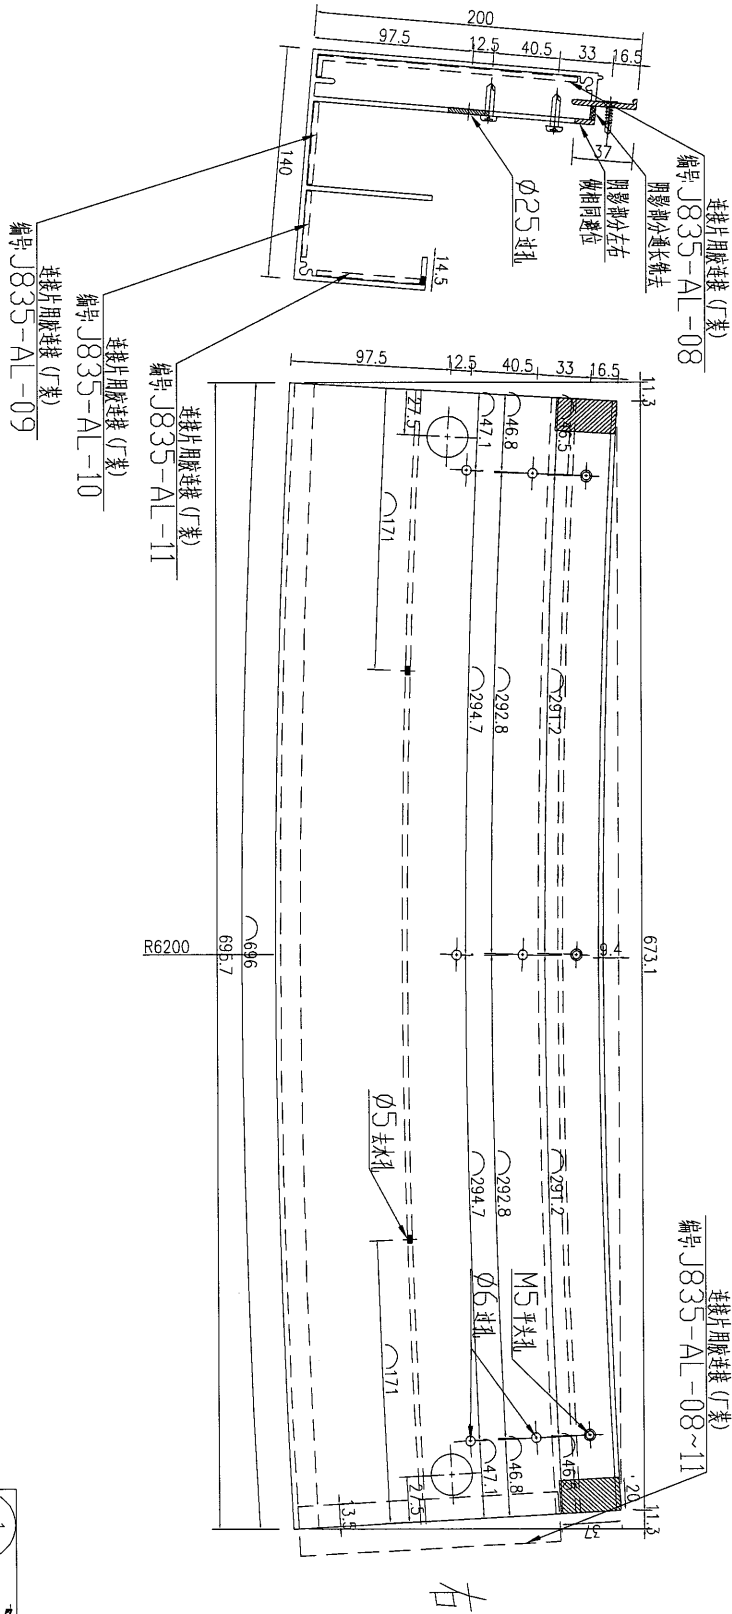



数量	备注
11	

名稱	鋁飾條2	制圖	吳祿瑜	2017.01.04	修改	A
材料	X85394	復核			日期	2017.01.24
顏色	PPG UCT39548XL-3 3Coats Silver	批准			圖號	J835-HST-09

**美特鋁質** 有限公司  
MIDI Aluminium Fabricator Ltd.

工程號	J-835	地盤	天晉平臺
-----	-------	----	------

注: 此型材料E16473圖号J835-WHL2进行加工

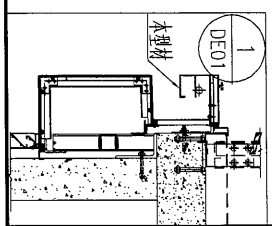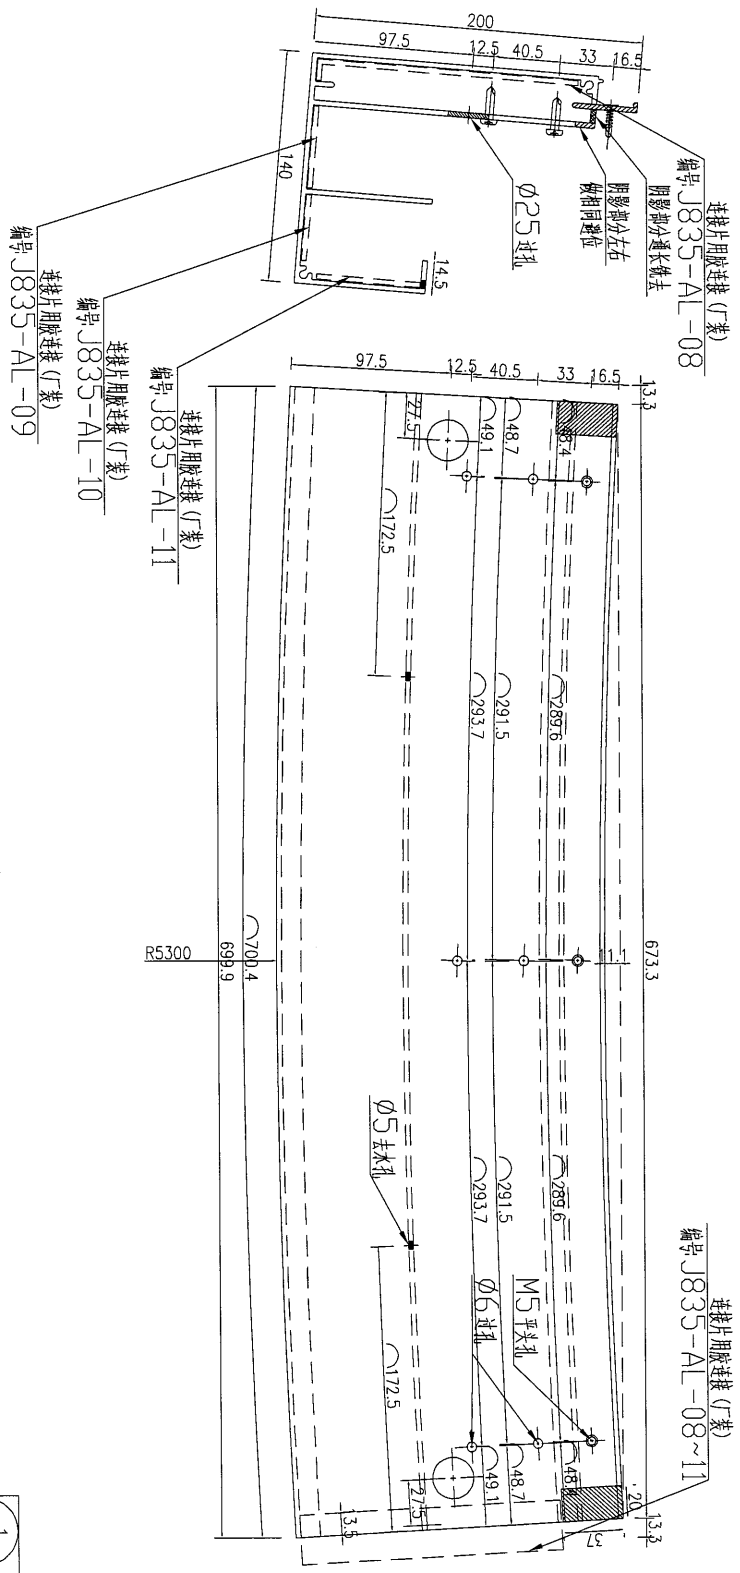

数量	备注
11	

名稱	鋁飾條2	制圖	吳祎瑜	2017.01.04	修改	A
材料	X85394	復核			日期	2017.01.24
顏色	PPG UCT39548XL-3 3Coats Silver	批准			圖號	J835-HST-09a







美特鋁質 有限公司  
MIDI Aluminium Fabricator Ltd.

工程號 J-835 地盤 天晉平臺

注：此型材用E16473圖號J835-WHL5进行加工

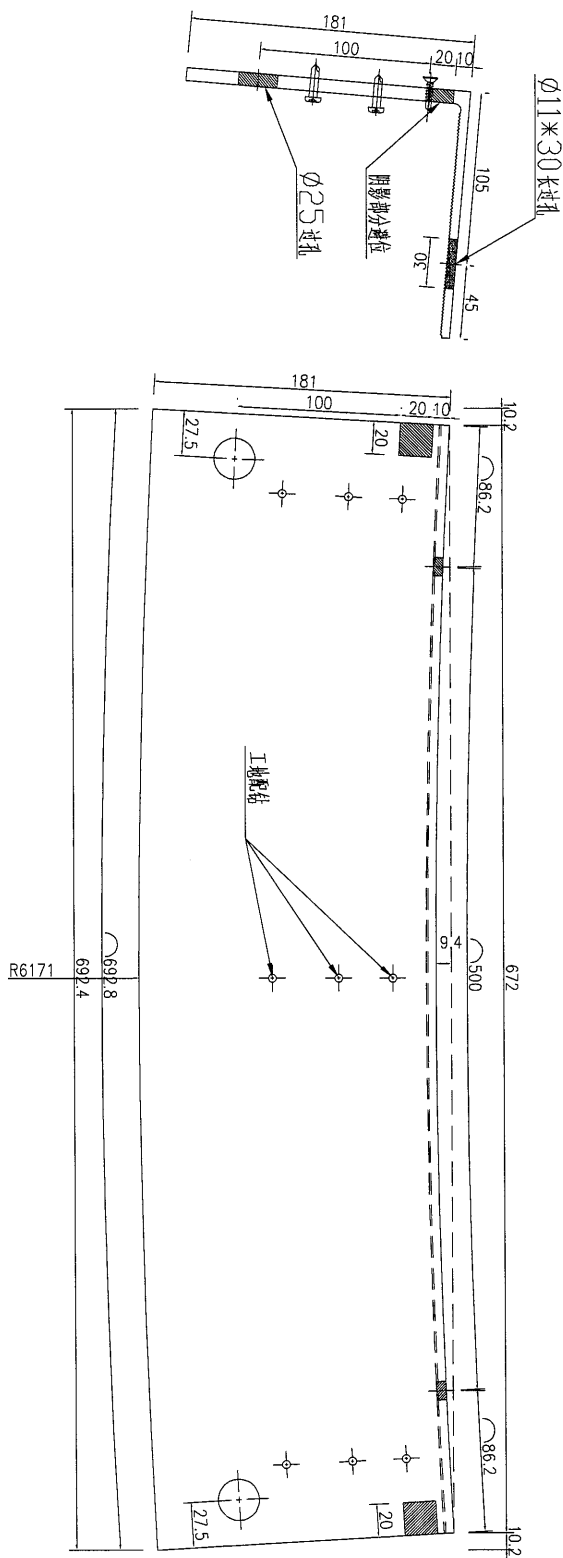

右

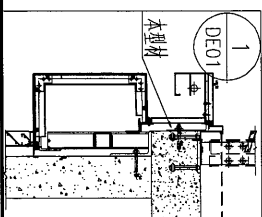


数量	备注
11	

名稱	鋁碼	制圖	吳祚瑜	2017.01.04	修改	A	B
材料	X85396	復核			日期	2017.01.10	2017.01.24
顏色	MILL	批准			圖號	J835-HST-10	


**美特鋁質** 有限公司  
MIDI Aluminium Fabricator Ltd.

工程號	J-835	地盤	天晉平臺
-----	-------	----	------

注: 此型材用E16473圖號J835-WHL6进行加工

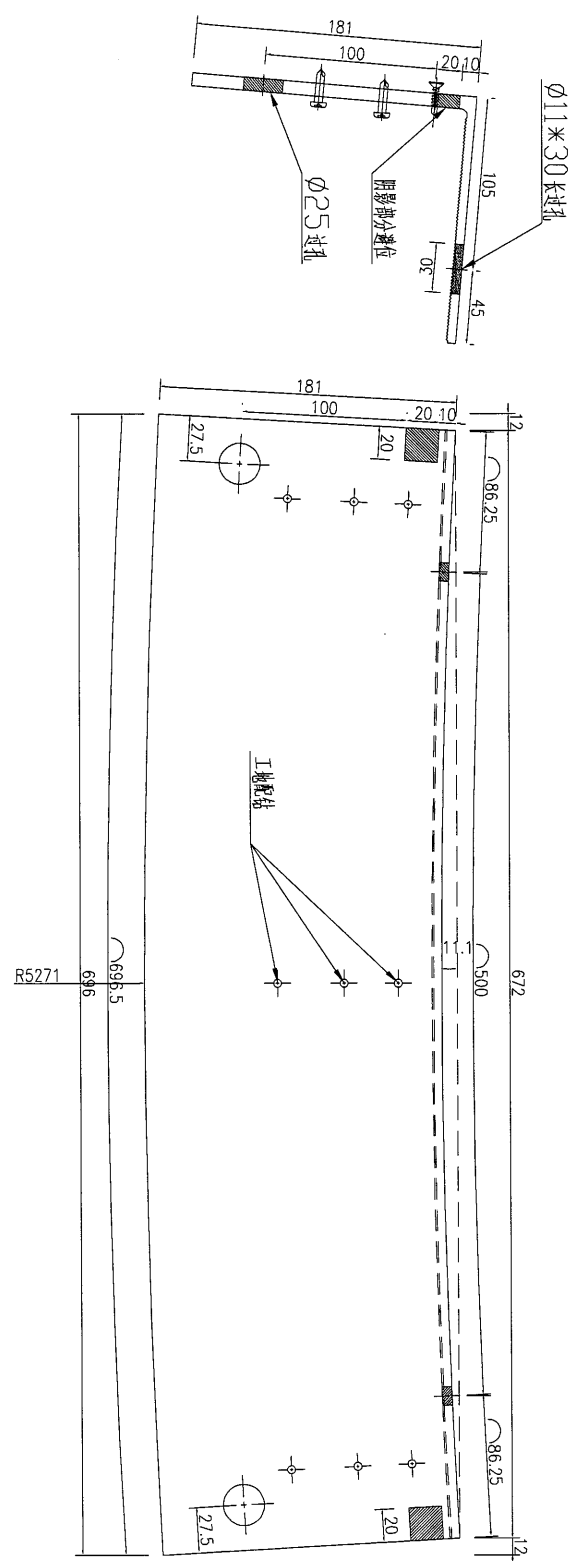

右

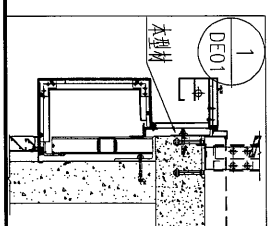



数量	备注
11	

名稱	鋁碼	制圖	吳祎瑜	2017.01.04	修改	A	B
材料	X85396	復核			日期	2017.01.10	2017.01.24
顏色	MILL	批准			圖號	J835-HST-10a	

美特鋁質 有限公司  
MIDI Aluminium Fabricator Ltd.

工程號 J-835 地盤 天晉平臺

注: 此型材用E16473圖号J835-WHL7 进行加工

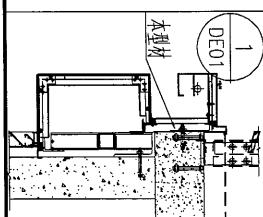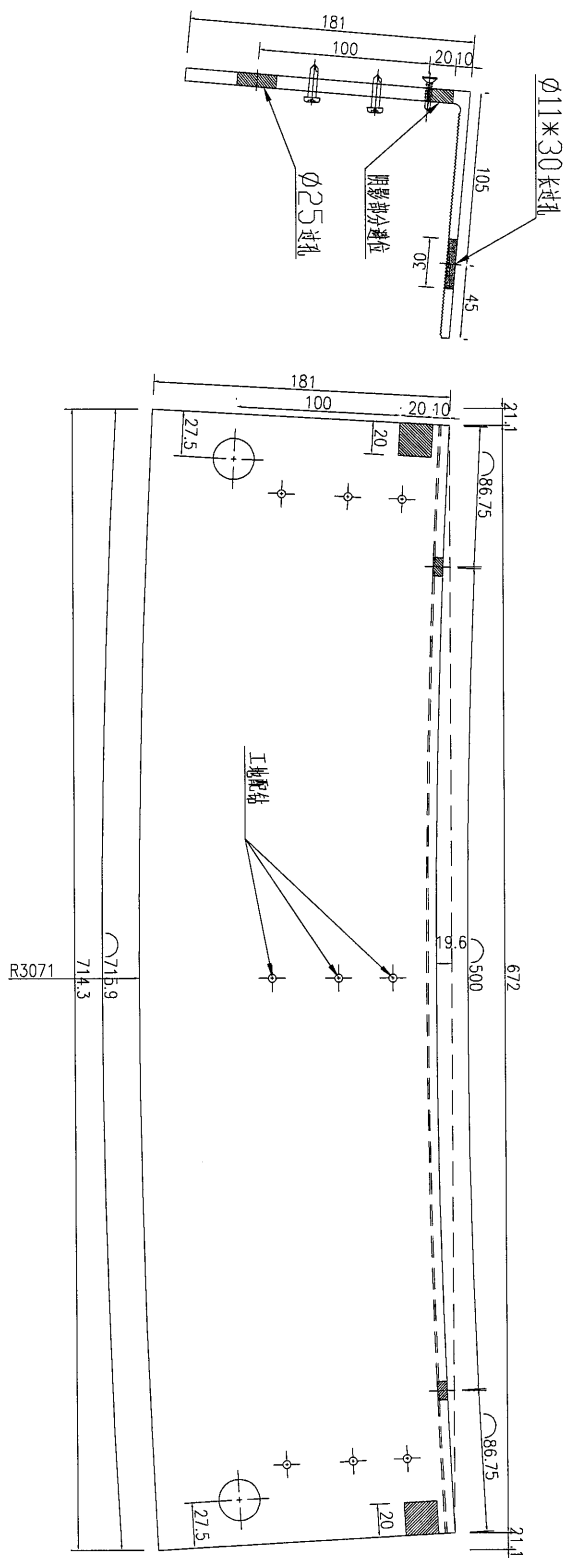


数量	备注
3	

名稱	鋁碼	制圖	吳祚瑜	2017.01.04	修改	A	B
材料	X85396	復核			日期	2017.01.10	2017.01.24
顏色	MILL	批准			圖號	J835-HST-10b	


美特鋁質 有限公司  
MIDI Aluminium Fabricator Ltd.

工程號 J-835 地盤 天晉平臺

注: 此型材用E16473圖号J835-WHL7进行加工

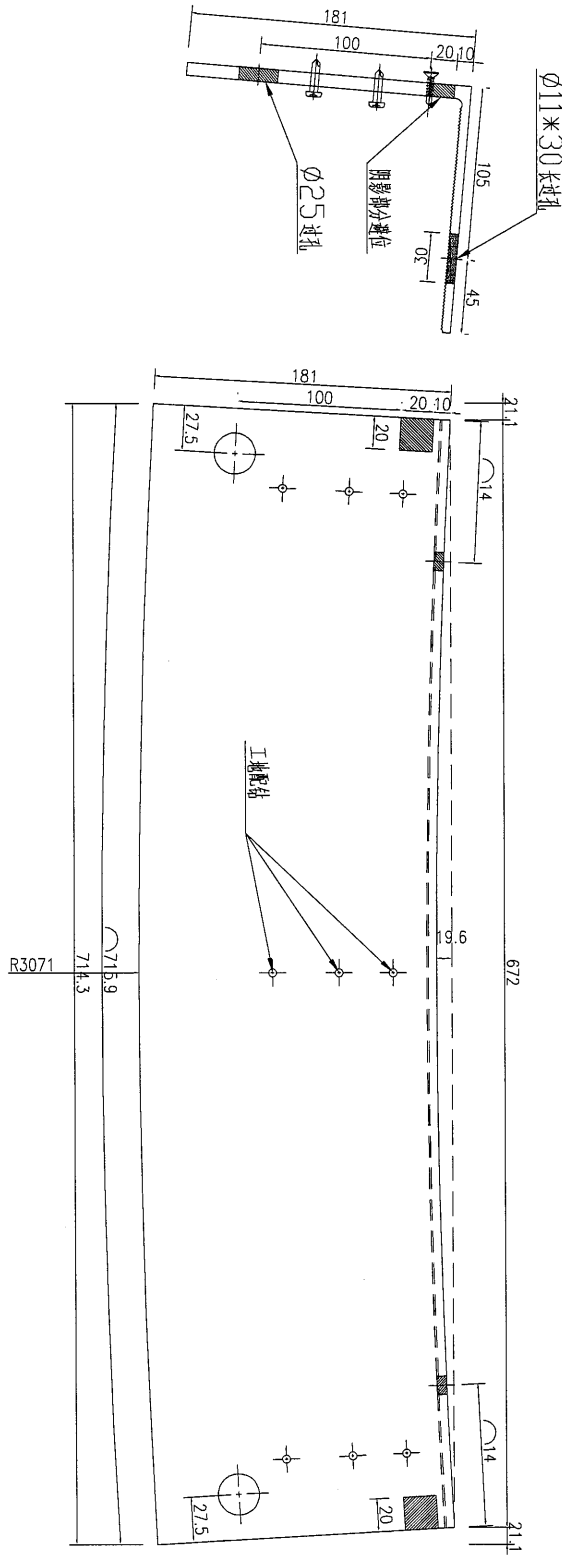

右

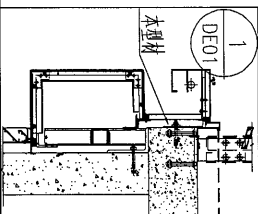



数量	备注
3	

名稱	鋁碼	制圖	吳沛瑜	2017.01.04	修改	A	B
材料	X85396	復核			日期	2017.01.10	2017.01.24
顏色	MILL	批准			圖號	J835-HST-10B	

美特鋁質 有限公司  
MIDI Aluminium Fabricator Ltd.

工程號 J-835 地盤 天晉平臺

注：此型材用E16473 圖號J835-WHL8 进行加工

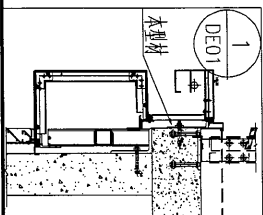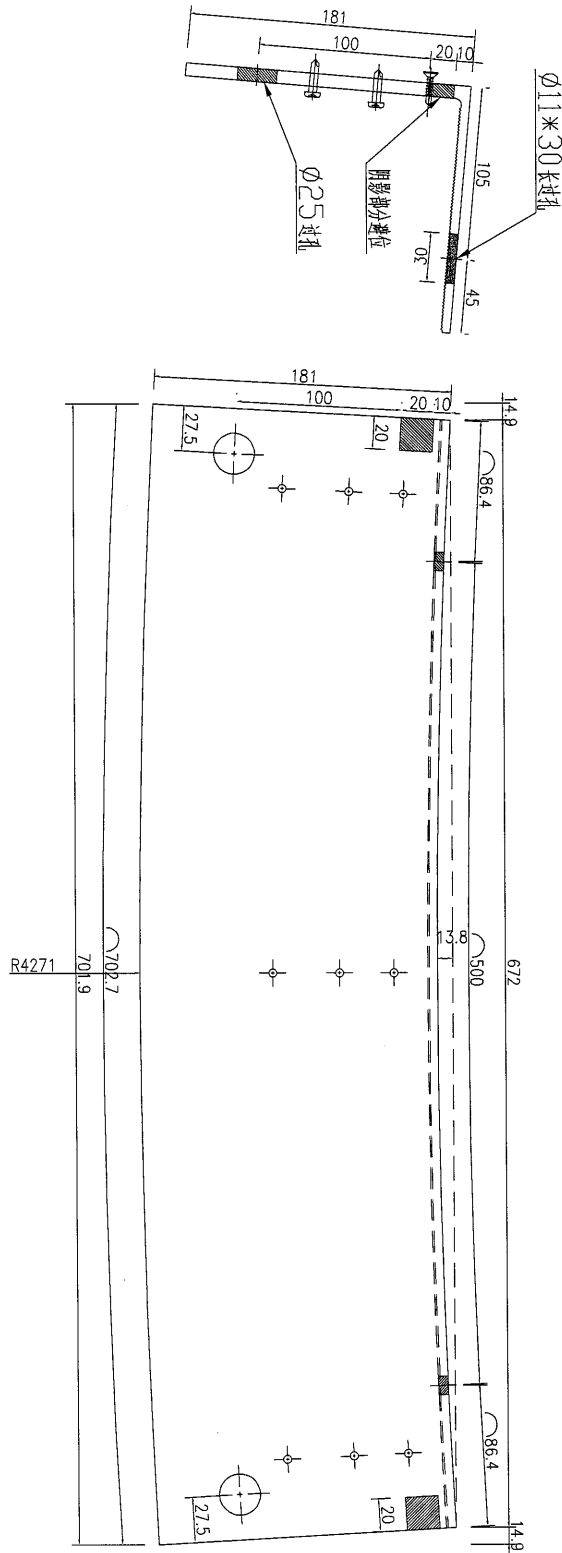

数量	备注
6	

名稱	鋁碼	制圖	吳禕瑜	2017.01.04	修改	A	B
材料	X85396	復核			日期	2017.01.10	2017.01.24
顏色	MILL	批准			圖號	J835-HST-10c	



18

EG-DWG3

美特鋁質 有限公司  
MIDI Aluminium Fabricator Ltd.

工程號 J-835 地盤 天晉平臺

注：此型材用E16473 圖號J835-WHL8 进行加工



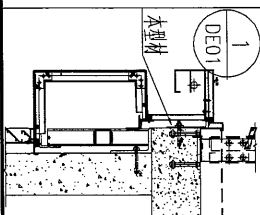
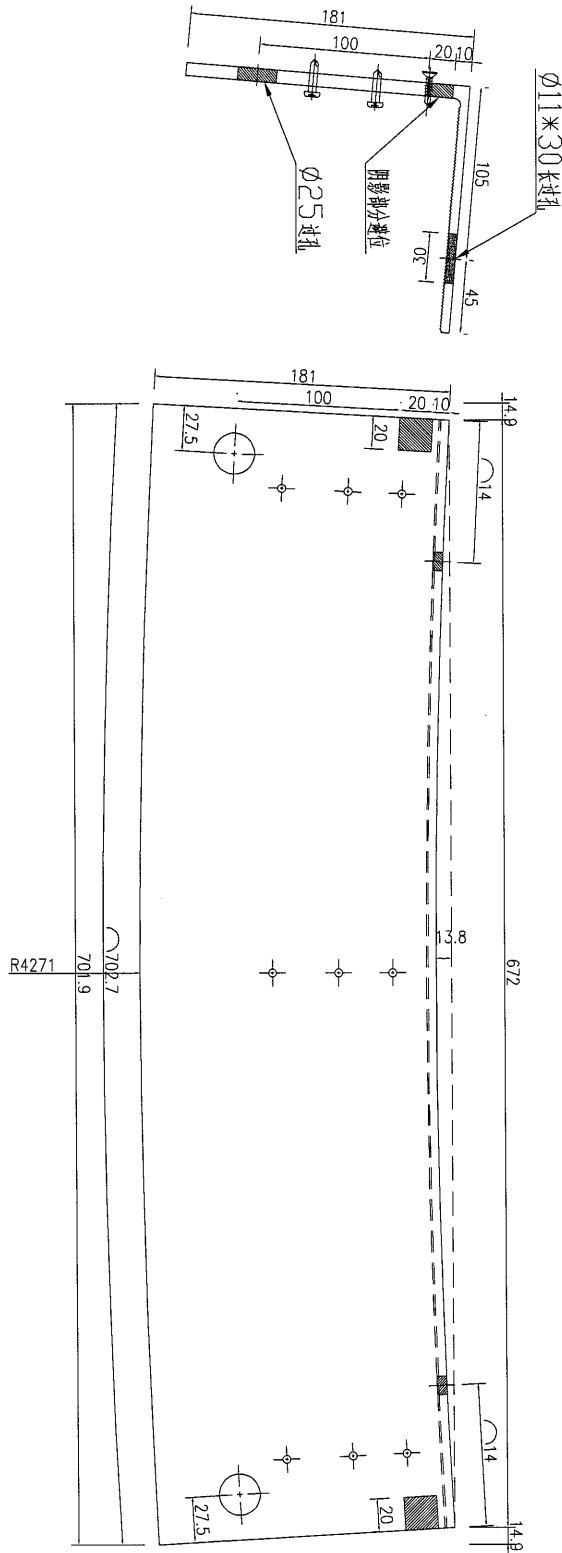


数量	备注
3	

名稱	鋁碼	制圖	吳祎瑜	2017.01.04	修改	A	B
材料	X85396	復核			日期	2017.01.10	2017.01.24
顏色	MILL	批准			圖號	J835-HST-10C	

 美特鋁質 有限公司  
MIDI Aluminium Fabricator Ltd.

工程號	J-835	地盤	天晉平臺
-----	-------	----	------

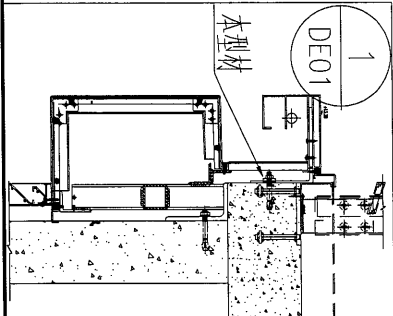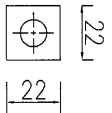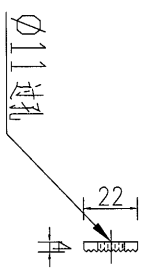
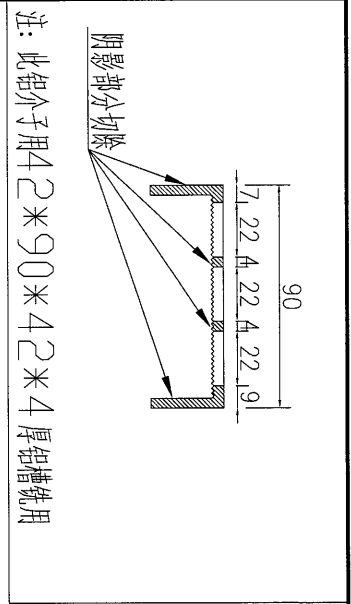


数量	547	备注
----	-----	----


名稱	22mm 鋁介子	制圖	吳禕瑜	2017.01.04	修改		
材料	X85035	復核			日期		
顏色	MILL	批准			圖號	J835-AL-01	

美特鋁質 有限公司  
MIDI Aluminium Fabricator Ltd.

工程號 J-835 地盤 天晉平臺

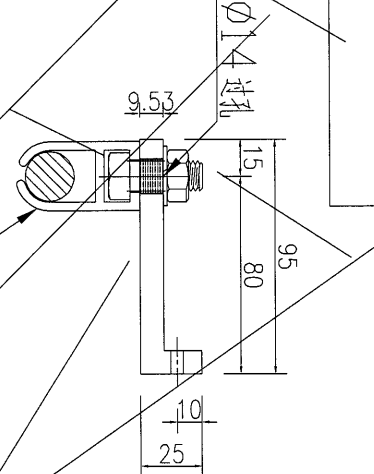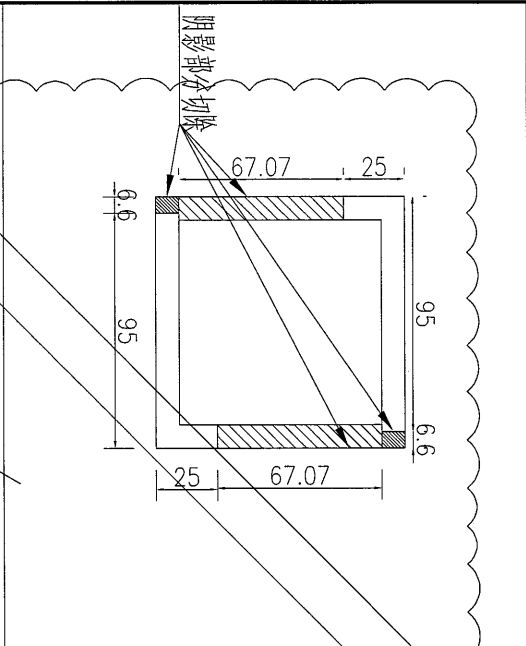


編號: J835-XC-01(裝)

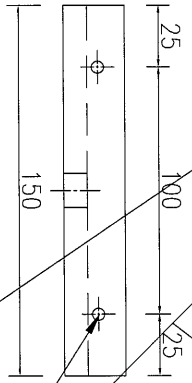

Ø6 過孔

數量 298




备注

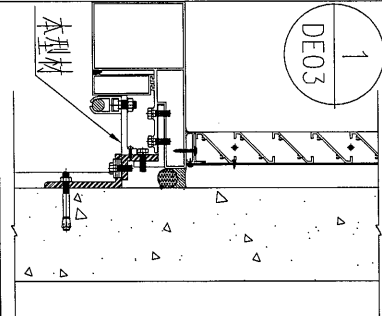

名稱	101.6*101.6*9.53mm厚方管	制圖	吳沛瑜	2017.01.04	修改	A
材料	T10000065	復核			日期	2017.01.10
顏色	PPG UCT39548XL-3 3Coats Silver	批准			圖號	J835-AL-02


**美特鋁質** 有限公司  
 MIDI Aluminium Fabricator Ltd.

工程號	J-835	地盤	天晉平臺
-----	-------	----	------

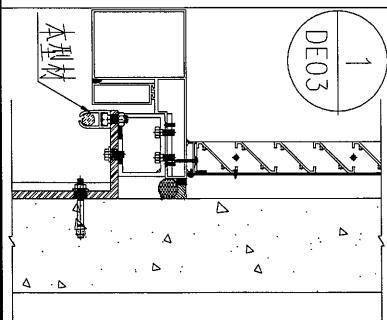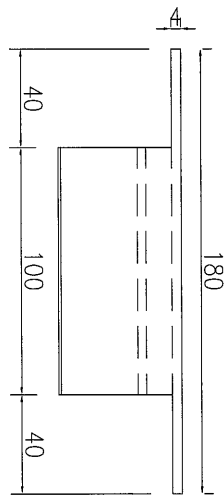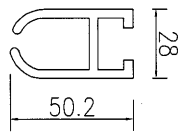

598	數量
	备注


名稱	鋁飾通	制圖	吳沛瑜	2017.01.04	修改	A	B	C
材料	X85314	復核			日期	2017.01.10	2017.01.24	2017.02.10
顏色	PPG UCT39548XL-3 3Coats Silver	批准			圖號	J835-XC-01		

EG-DWG3




美特鋁質 有限公司  
MIDI Aluminium Fabricator Ltd.


工程號	J-835	地盤	天晉平臺
-----	-------	----	------

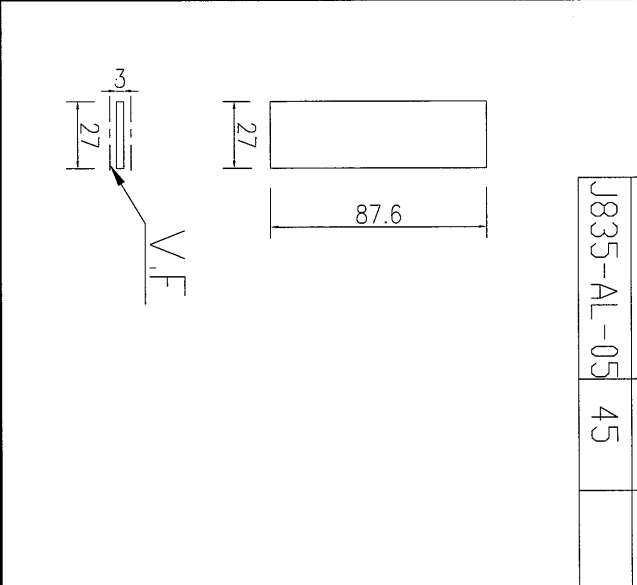


物料编号	J835-AL-05	数量	45	备注
------	------------	----	----	----

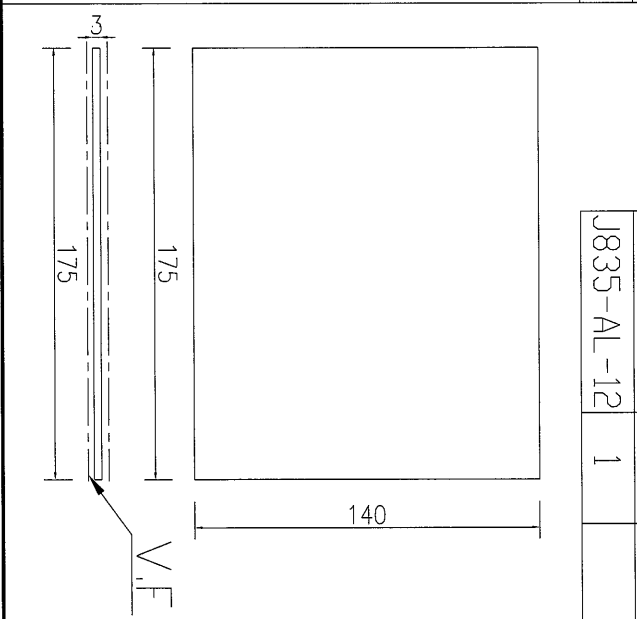


物料编号	J835-AL-12	数量	1	备注
------	------------	----	---	----

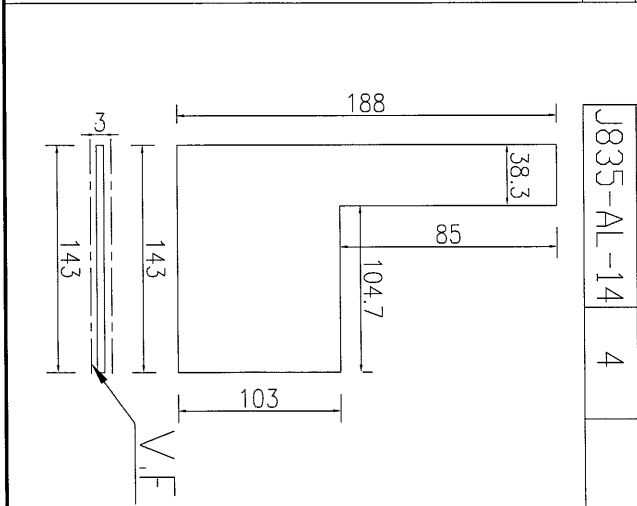

物料编号	J835-AL-14	数量	4	备注
------	------------	----	---	----

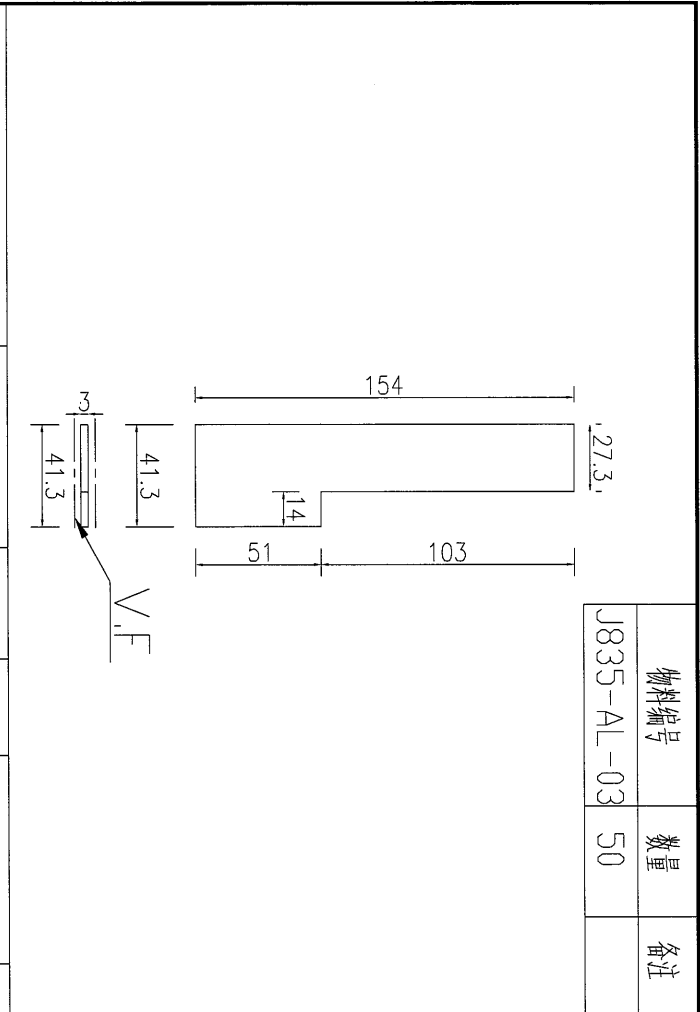

物料编号	J835-AL-03	数量	50	备注
------	------------	----	----	----

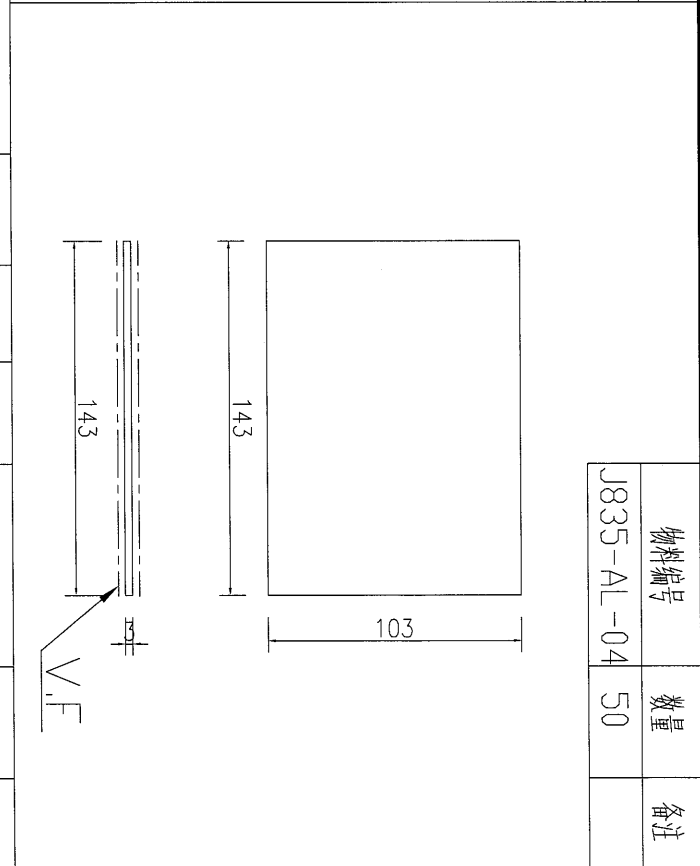

物料编号	J835-AL-04	数量	50	备注
------	------------	----	----	----

名稱	鋁巴	制圖	吳祥瑜	2017.01.04	修改	A	
材料	3mm厚鋁板	復核			日期	2017.02.03	
顏色	PPG UCT39548XL-3 3Coats Silver	批准			圖號	J835-AL1	

EG-DWG3



美特鋁質 有限公司  
MIDI Aluminium Fabricator Ltd.

工程號 J-835 地盤 天晉平臺

	物料编号	J835-AL-09	数量	250	备注
	物料编号	J835-AL-06	数量	190	备注

	物料编号	J835-AL-06	数量	190	备注
	物料编号	J835-AL-07	数量	380	备注

	物料编号	J835-AL-10	数量	250	备注
	物料编号	J835-AL-08	数量	250	备注

	物料编号	J835-AL-07	数量	380	备注
	物料编号	J835-AL-11	数量	250	备注

	物料编号	J835-AL-11	数量	250	备注
	物料编号	J835-AL-08	数量	250	备注



	物料编号	J835-AL-08	数量	250	备注

名稱	連接片	制圖	吳祿瑜	2017.01.04	修改			
材料	3mm厚鋁板	復核			日期			
顏色	MILL	批准			圖號	J835-AL2		



美特鋁質 有限公司  
MIDI Aluminium Fabricator Ltd.

工程號 J-835 地盤 天晉平臺

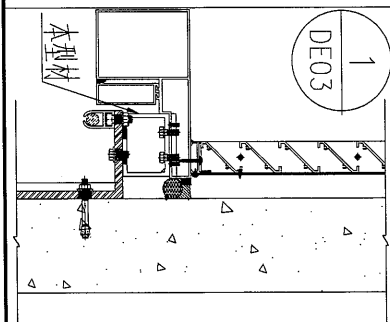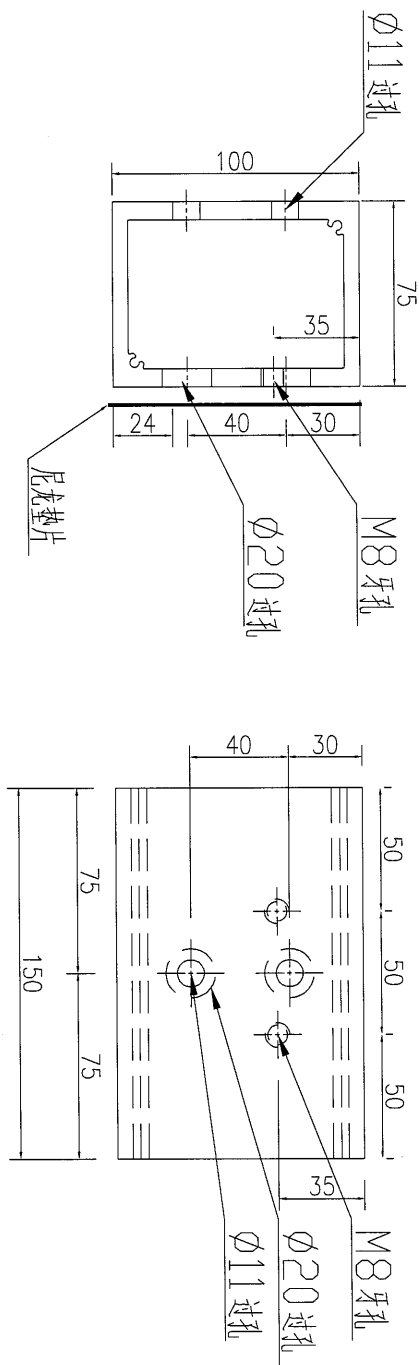

数量	674
备注	

名稱	鋁通	制圖	吳禕瑜	2017.01.24	修改	A	B
材料	X85251	復核			日期	2017.02.10	2017.02.14
顏色	MILL	批准			圖號	J835-AL-13	




25

EG-DWG3

美特鋁質 有限公司  
MIDI Aluminium Fabricator Ltd.

工程號 J-835 地盤 天晉平臺

序号	部件规格	名称	数量	备注
1	M8x30mm	六角头机丝	60	I/F
2	M5x45mm	圆头机丝	60	I/F
3	M5x15mm	平头机丝	60	I/F

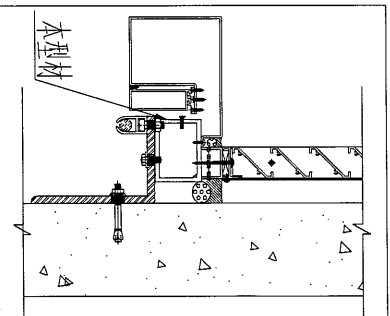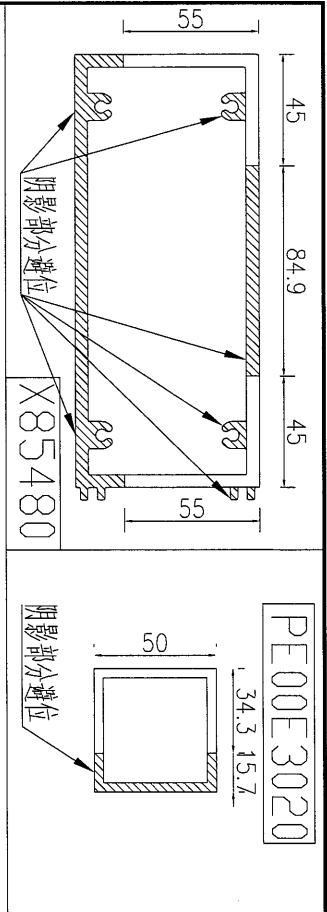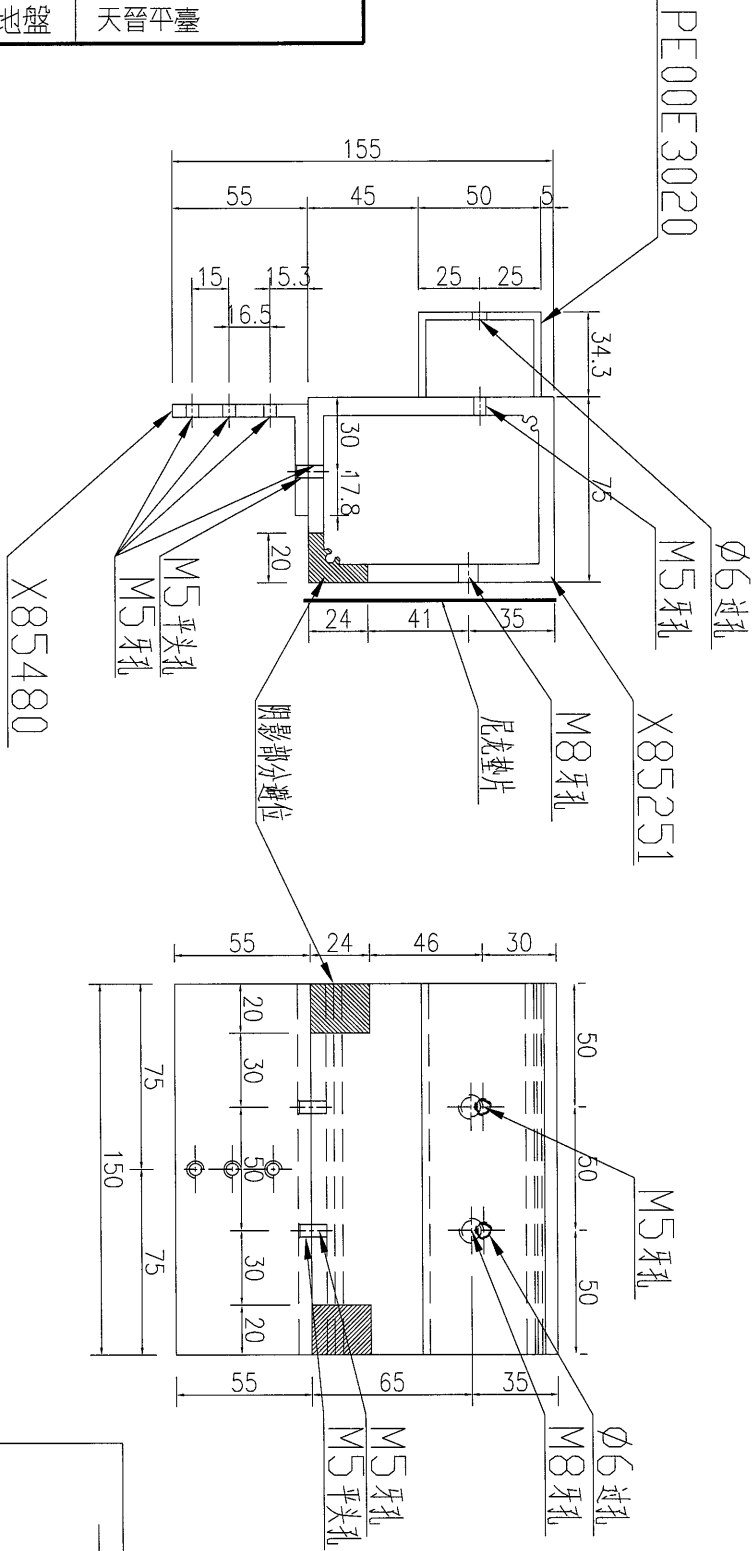




数量	备注
30	

名稱	鋁通	制圖	吳禕瑜	2017.01.24	修改	A	B
材料	X85251+X85480+PE00E3020	復核			日期	2017.02.10	2017.02.14
顏色	MILL	批准			圖號	J835-AL-13A	

**美特鋁質** 有限公司  
MIDI Aluminium Fabricator Ltd.

工程號 J-835 地盤 天晉平臺

序号	附件规格	名称	数量	备注
3	M5x15mm	平头机丝	150	IT
2	J835-G001	胶条	56米	IT
1	M10x30mm	六角头机丝	240	IT

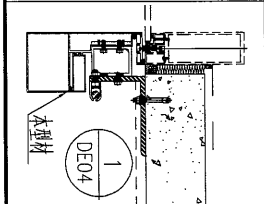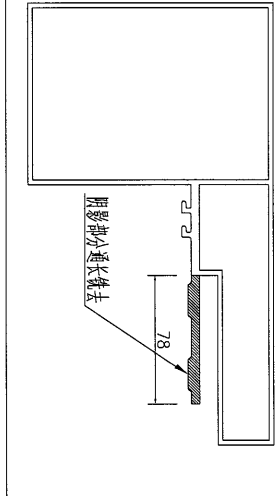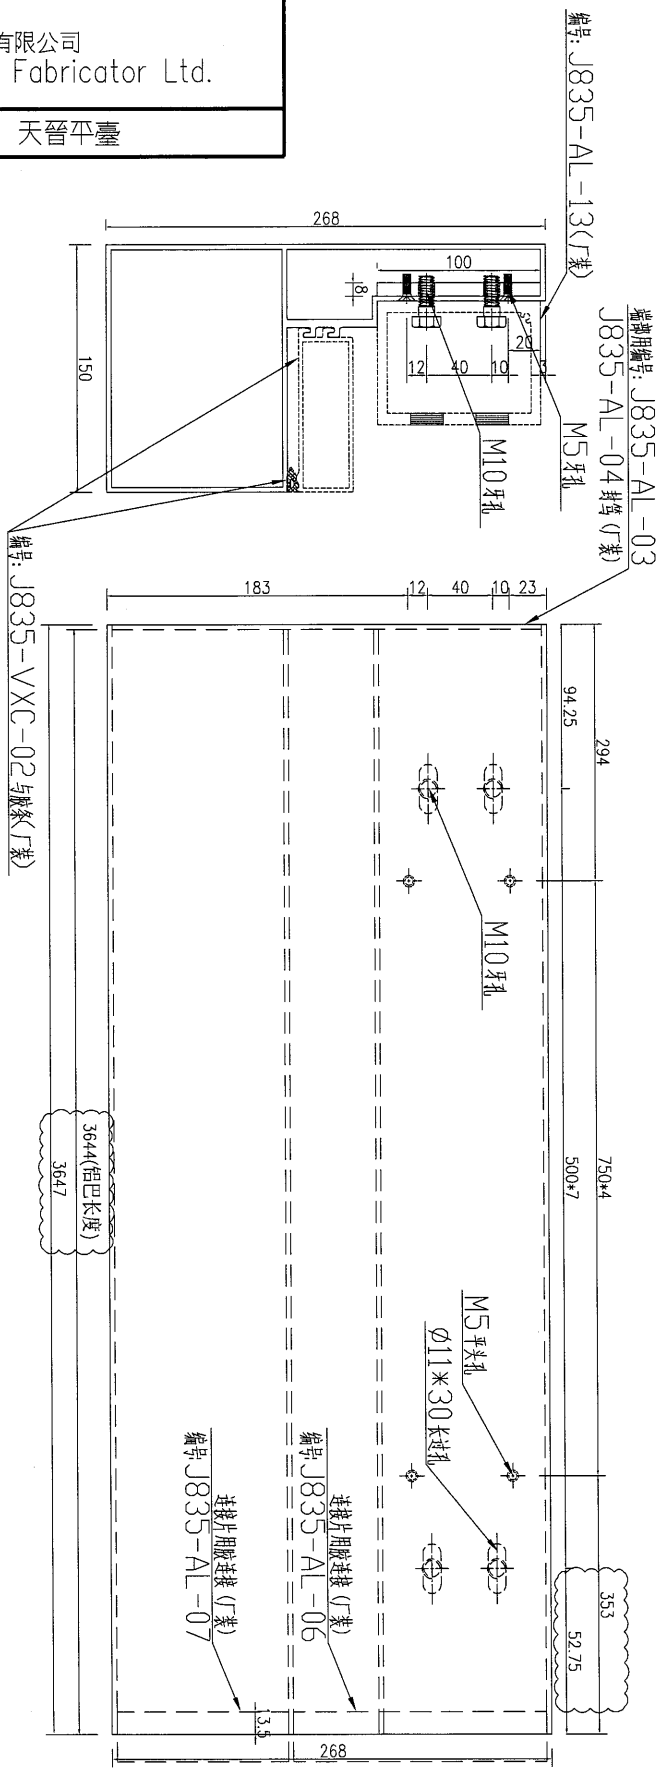

数量	备注
15	

名称	铝饰条	制图	吴祎瑜	2017.01.04	修改	C	D	E
材料	X85392+8mm厚铝巴	复核			日期	2017.02.10	2017.02.14	2017.02.15
颜色	PPG UCT39548XL-3 3Coats Silver	批准			图号	J835-VXC-01		








美特鋁質 有限公司  
MIDI Aluminium Fabricator Ltd.

工程號	J-835	地盤	天晉平臺
-----	-------	----	------

序号	零件规格	名称	数量	备注
3	M5×15mm	平头螺丝	150	IT
2	J835-G001	胶条	49米	IT
1	M10×30mm	六角头螺丝	240	IT

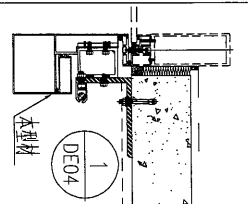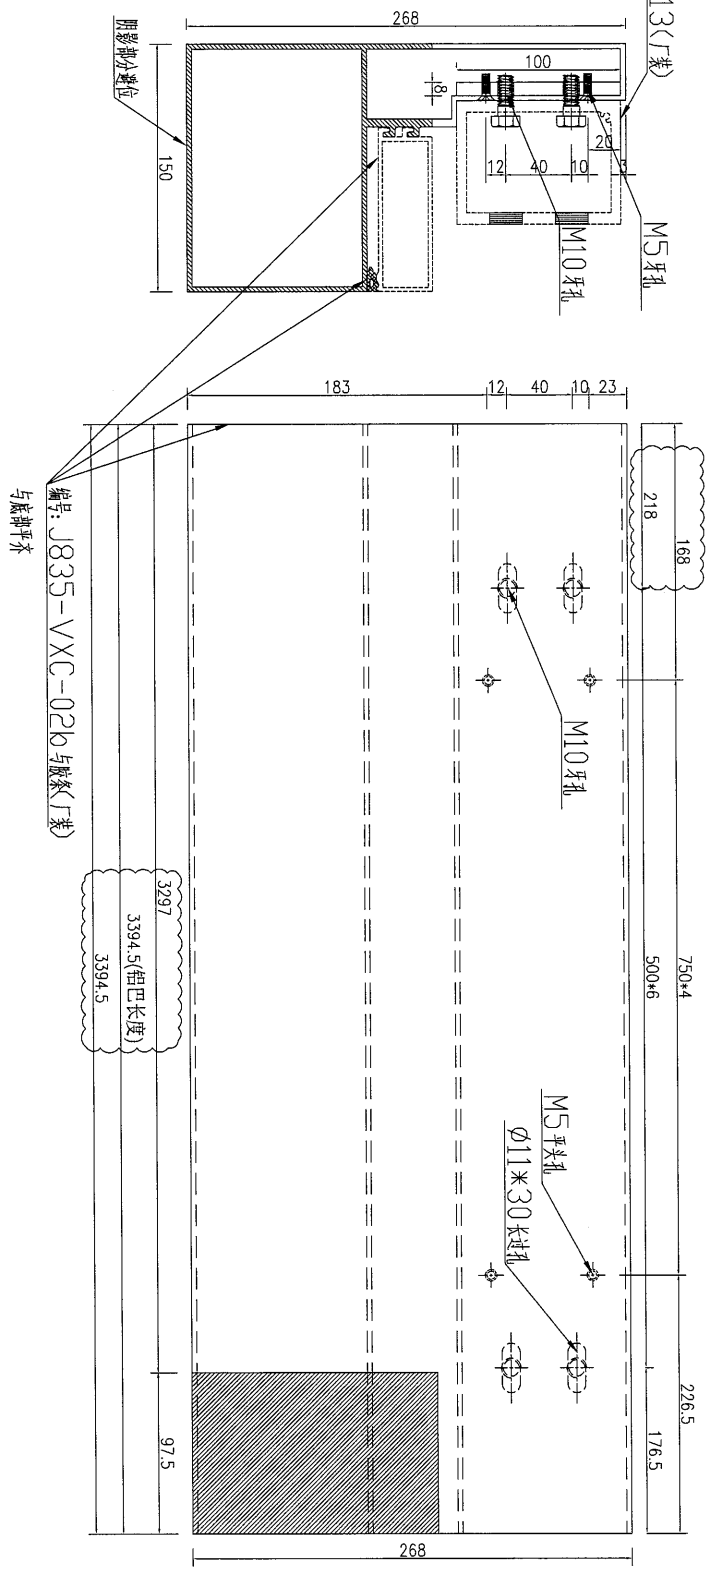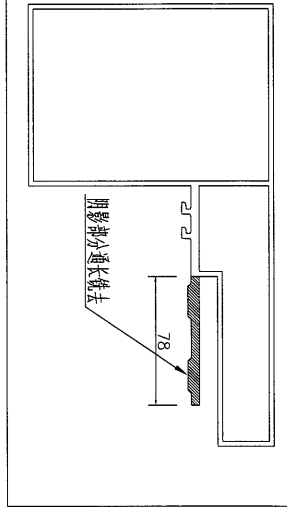


数量	备注
15	

名稱	鋁飾條	制圖	吳沛瑜	2017.01.04	修改	C	D	E
材料	X85392+8mm厚鋁巴	復核			日期	2017.02.10	2017.02.14	2017.02.15
顏色	PPG UCT39548XL-3 3Coats Silver	批准			圖號	J835-VXC-01b		




美特鋁質 有限公司  
MIDI Aluminium Fabricator Ltd.


工程號	J-835	地盤	天晉平臺
-----	-------	----	------

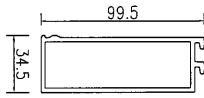

零件編號: J835-AL-05 封條 (T裝)

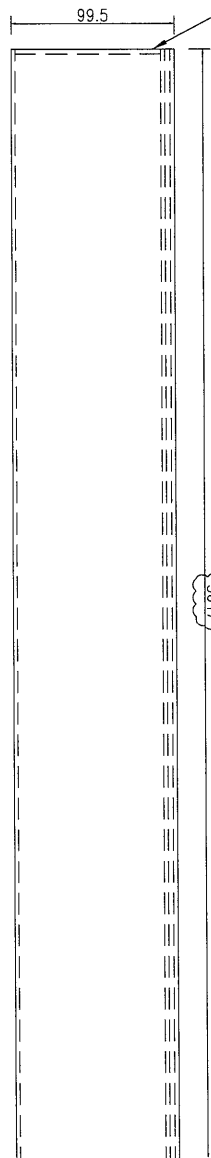

頂

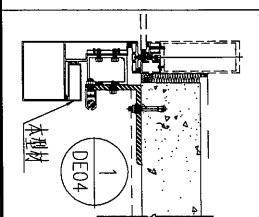


數量	30
备注	

名稱	鋁飾通	制圖	吳祿瑜	2017.01.04	修改	C	D	E
材料	X85393	復核			日期	2017.02.10	2017.02.14	2017.02.15
顏色	PPG UCT39548XL-3 3Coats Silver	批准			圖號	J835-VXC-02		




美特鋁質 有限公司  
MIDI Aluminium Fabricator Ltd.

工程號 J-835 地盤 天晉平臺

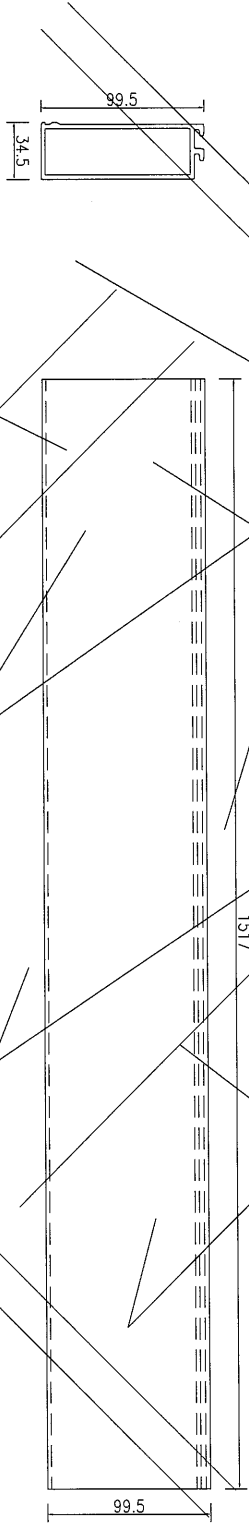

頂

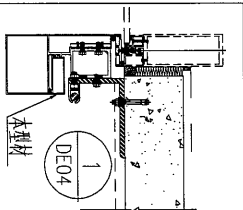



90	數量
	备注

名稱	鋁飾通	制圖	吳祿瑜	2017.01.04	修改	A	B
材料	X85393	復核			日期	2017.01.10	2017.02.04
顏色	PPG UCT39548XL-3 3Coats Silver	批准			圖號	J835-VXC-02a	




美特鋁質 有限公司  
MIDI Aluminium Fabricator Ltd.

工程號	J-835	地盤	天晉平臺
-----	-------	----	------

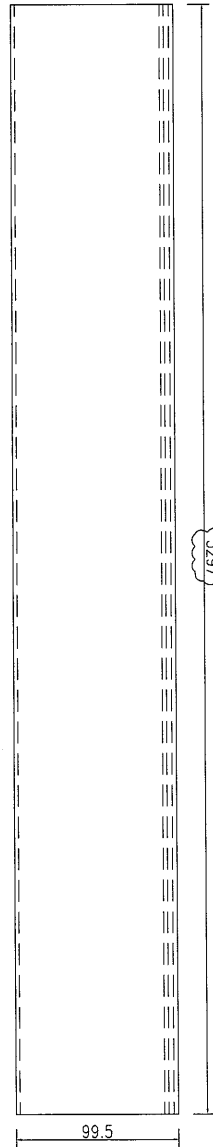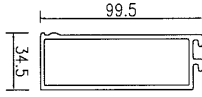

頂

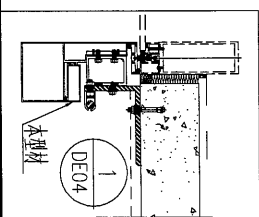




30	數量
	备注

名稱	鋁飾通	制圖	吳祿瑜	2017.01.04	修改	C	D	E
材料	X85393	復核			日期	2017.02.10	2017.02.14	2017.02.15
顏色	PPG UCT39548XL-3 3Coats Silver	批准			圖號	J835-VXC-02b		




美特鋁質 有限公司  
MIDI Aluminium Fabricator Ltd.

工程號 J-835 地盤 天晉平臺

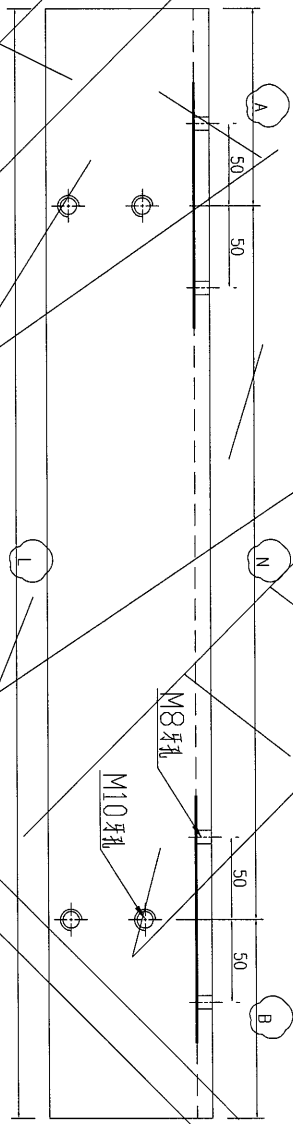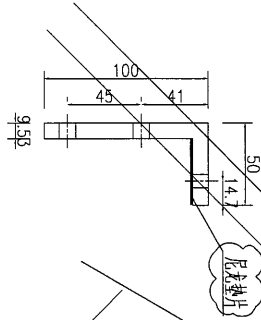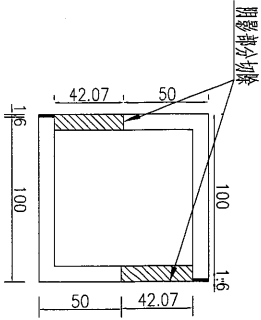

頂

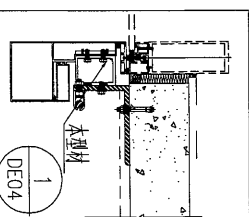

1  
DF04

序號	物料編號	長度 (L)	A	N	B	數量
1	J835-VXC-03	1518.5	394.25	730	394.25	30
2	J835-VXC-03a	1517	393.5	730	393.5	90
3	J835-VXC-03b	963	67.75	730	165.25	30




名稱	101.6*101.6*9.53mm厚方管	制圖	吳祿瑜	2017.01.04	修改	A	
材料	T10000065	復核			日期	2017.01.10	
顏色	MILL	批准			圖號	J835-VXC-03	



美特鋁質 有限公司  
MIDI Aluminium Fabricator Ltd.


工程號	J-835	地盤	天晉平臺
-----	-------	----	------

序号	附件规格	名称	数量	备注
3	M5×15mm	平头螺丝	150	IT
2	J835-G001	胶条	56米	IT
1	M10×30mm	六角头螺丝	240	IT

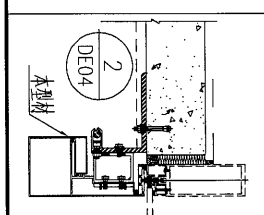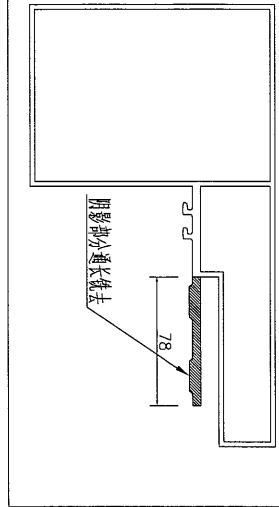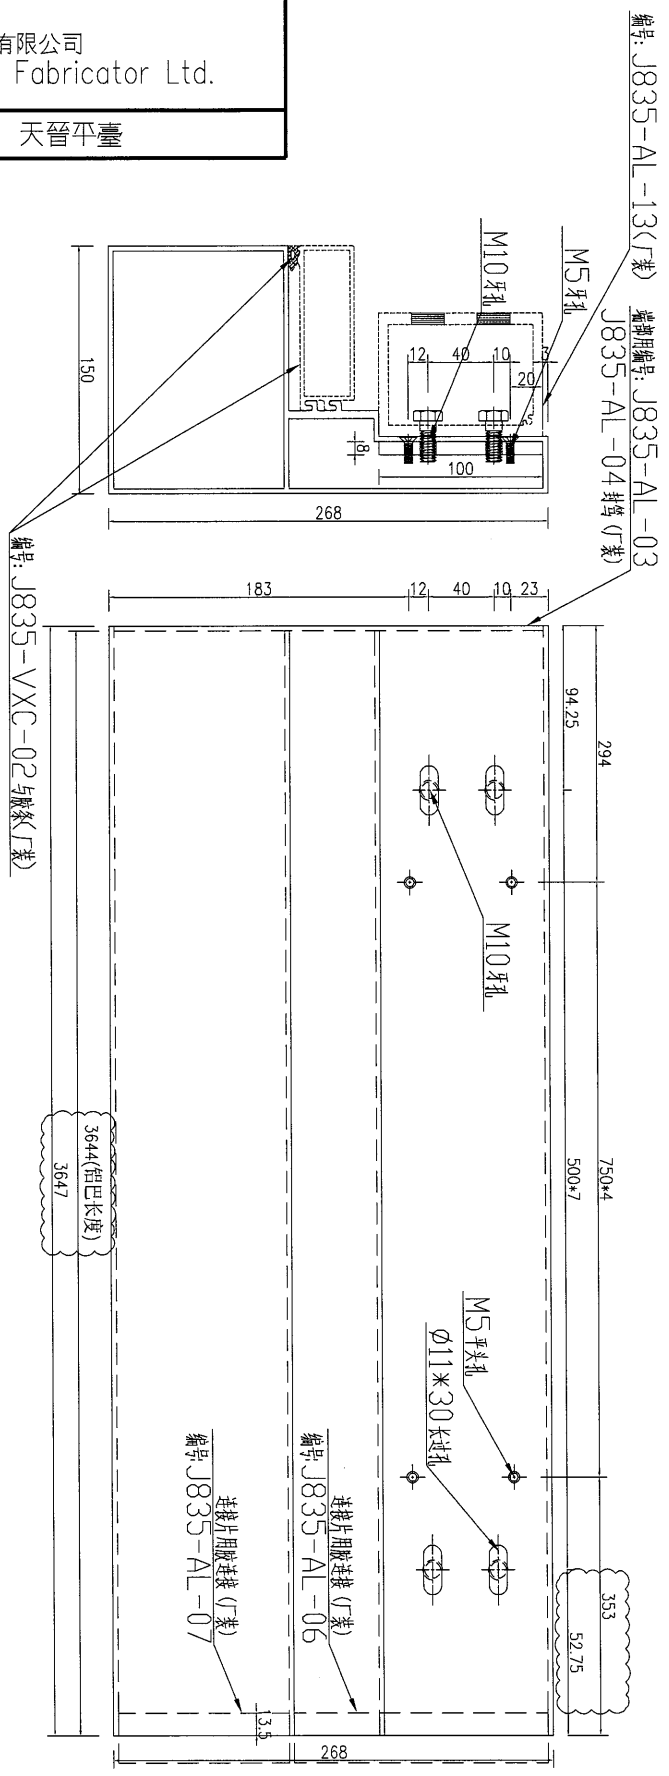


数量	备注
15	

名稱	鋁飾條	制圖	吳沛瑜	2017.01.04	修改	C	D	E
材料	X85392+8mm厚鋁巴	復核			日期	2017.02.10	2017.02.14	2017.02.15
顏色	PPG UCT39548XL-3 3Coats Silver	批准			圖號	J835-VXC-04		

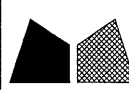
 美特鋁質有限公司  
MIDI Aluminium Fabricator Ltd.

工程號	J-835	地盤	天晉平臺
-----	-------	----	------


編號: J835-AL-13(片裝)

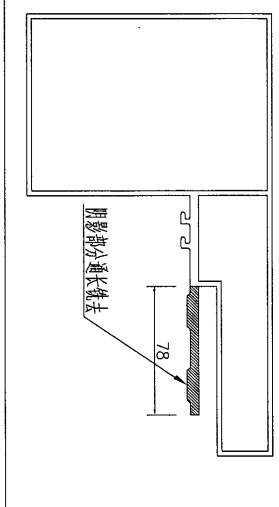

編號: J835-VXC-02a(片裝)

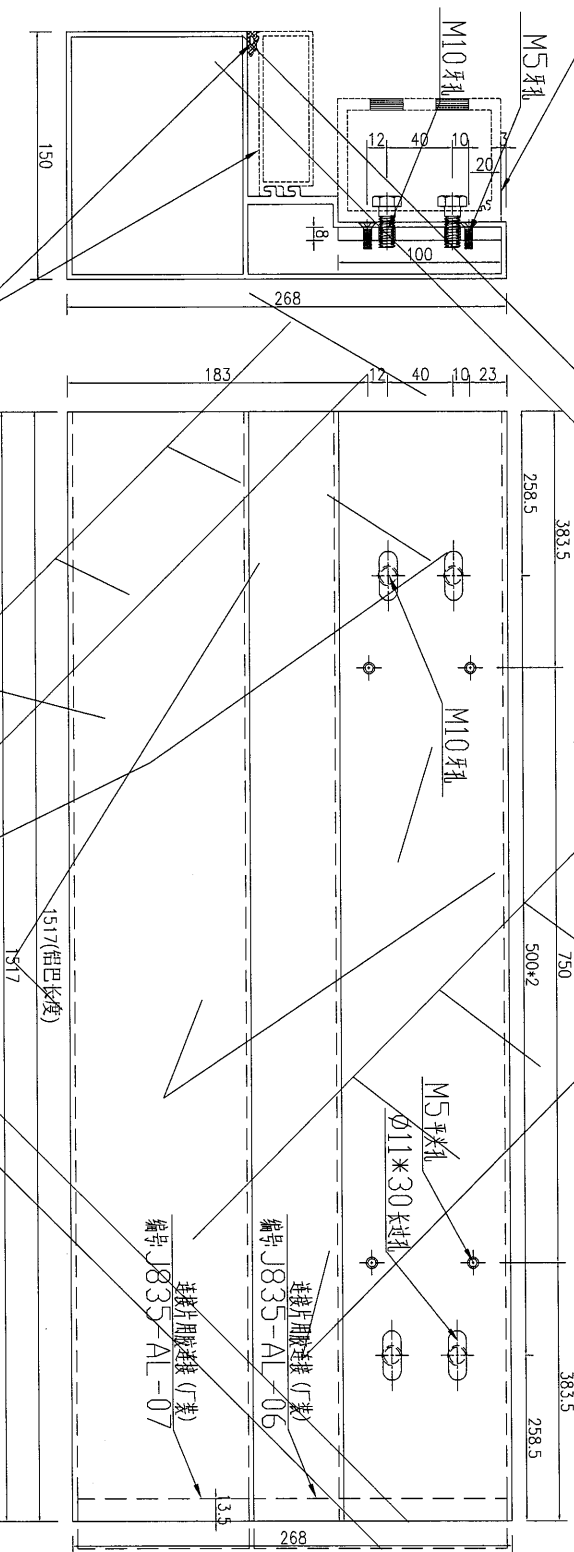

頂

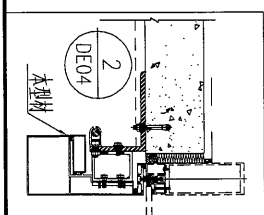



數量	45	备注
----	----	----

名稱	鋁飾條	制圖	吳祎瑜	2017.01.04	修改	A	B
材料	X85392+8mm厚铝巴	復核			日期	2017.01.10	2017.01.24
顏色	PPG UCT39548XL-3 3Coats Silver	批准			圖號	J835-VXC-04a	

 **美特鋁質** 有限公司  
MIDI Aluminium Fabricator Ltd.

工程號 J-835 地盤 天晉平臺

序号	附件规格	名称	数量	备注
3	M5×15mm	平头机丝	150	IT
2	J835-G001	胶条	49米	IT
1	M10×30mm	六角头机丝	240	IT

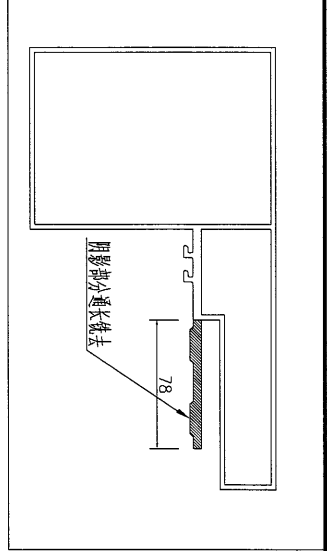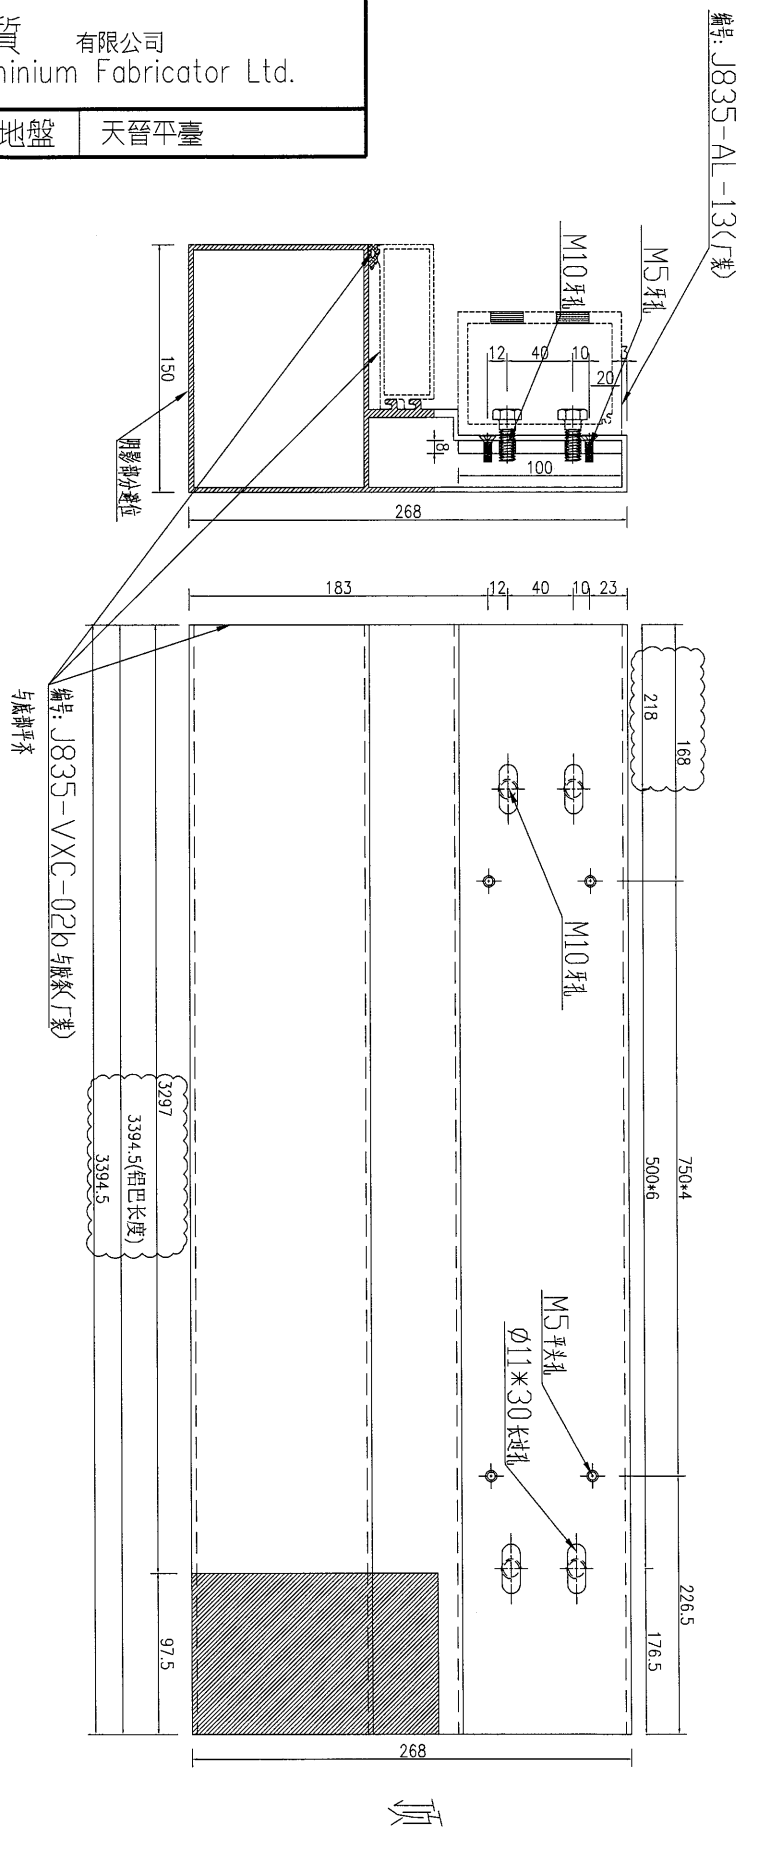

数量	备注
15	

名稱	鋁飾條	制圖	吳沛瑜	2017.01.04	修改	C	D	E
材料	X85392+8mm厚鋁巴	復核			日期	2017.02.10	2017.02.14	2017.02.15
顏色	PPG UCT39548XL-3 3Coats Silver	批准			圖號	J835-VXC-04b		





美特鋁質有限公司  
MIDI Aluminium Fabricator Ltd.


工程號	J-835	地盤	天晉平臺
-----	-------	----	------

序號	物料編號	長度 (L)	鋁巴長度 (L1)	A	N	B	a	n	b	數量
1	J835-HXC-01	1794.5	1794.5	321	500*2	473.5	147	750*2	147.5	1
2	J835-HXC-02	1500.75	1500.75	250.75	500*2	250	375	750	375.75	1
3	J835-HXC-03	1707.5	1707.5	254	400*3	253.5	104	750*2	103.5	1
4	J835-HXC-04	1709	1709	254.5	400*3	254.5	104.5	750*2	104.5	8
5	J835-HXC-05	1293	1293	170	400*2	323	271.5	750	271.5	1
6	J835-HXC-06	1850.5	1850.5	102	500*3	248.5	175	750*2	175.5	4
7	J835-HXC-07	1700.5	1700.5	400.5	450*2	400	100	750*2	100.5	2

編號: J835-AL-13(7裝)

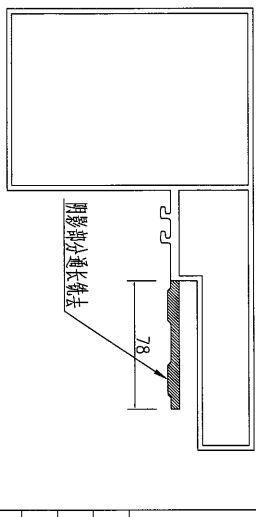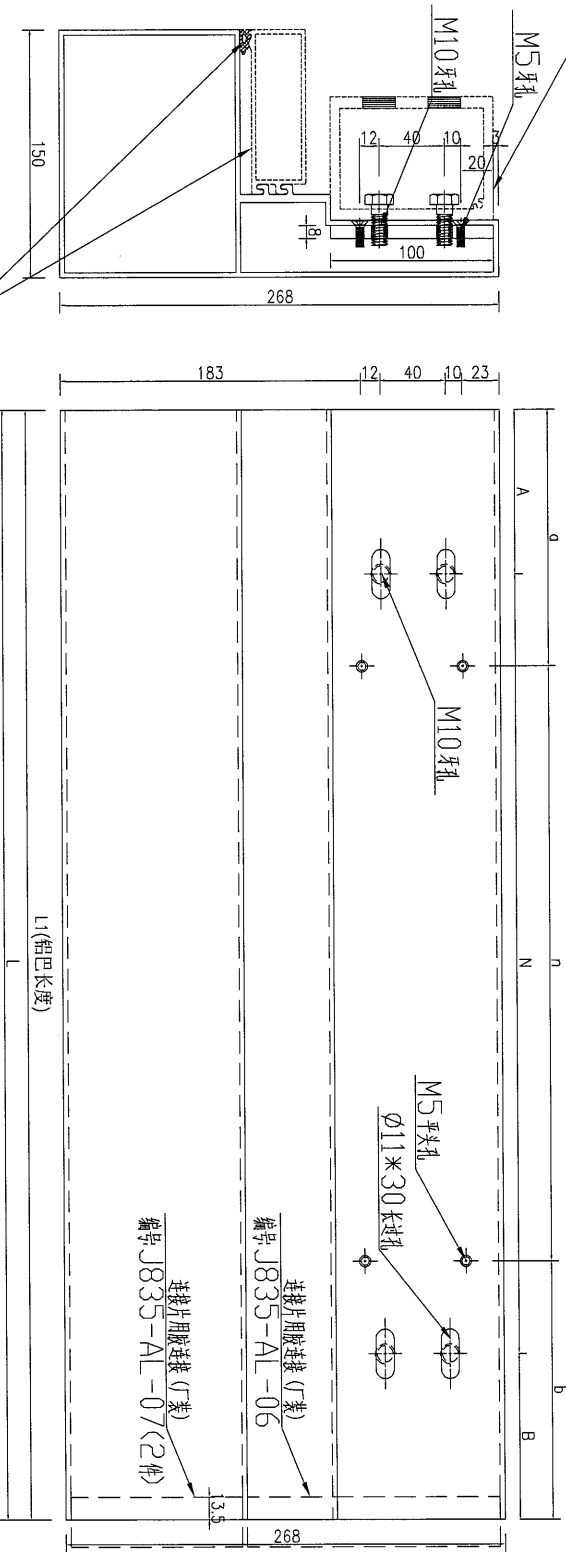

序號	附件規格	名稱	數量	備註
3	M5x15mm	平頭螺絲	100	丁
2	J835-G001	膠條	31米	丁
1	M10x30mm	六角螺絲	134	丁

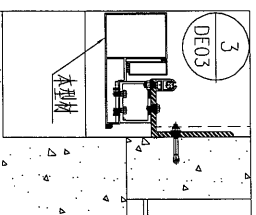


名稱	鋁飾條	制圖	吳祥瑜	2017.01.01	修改	A	B	C
材料	X85392+8mm厚鋁巴	復核			日期	2017.01.10	2017.01.24	2017.02.10
顏色	PPG UCT39548XL-3 3Coats Silver	批准			圖號	J835-HXC-01		





美特鋁質 有限公司  
MIDI Aluminium Fabricator Ltd.

工程號	J-835	地盤	天晉平臺
-----	-------	----	------

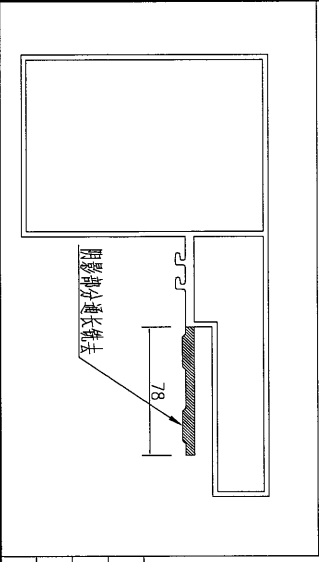


序号	物料规格	名称	数量	备注
1	M10x30mm	六角头螺丝	58	丁
2	J835-G001	胶条	15米	丁
3	M5x15mm	平头螺丝	46	丁

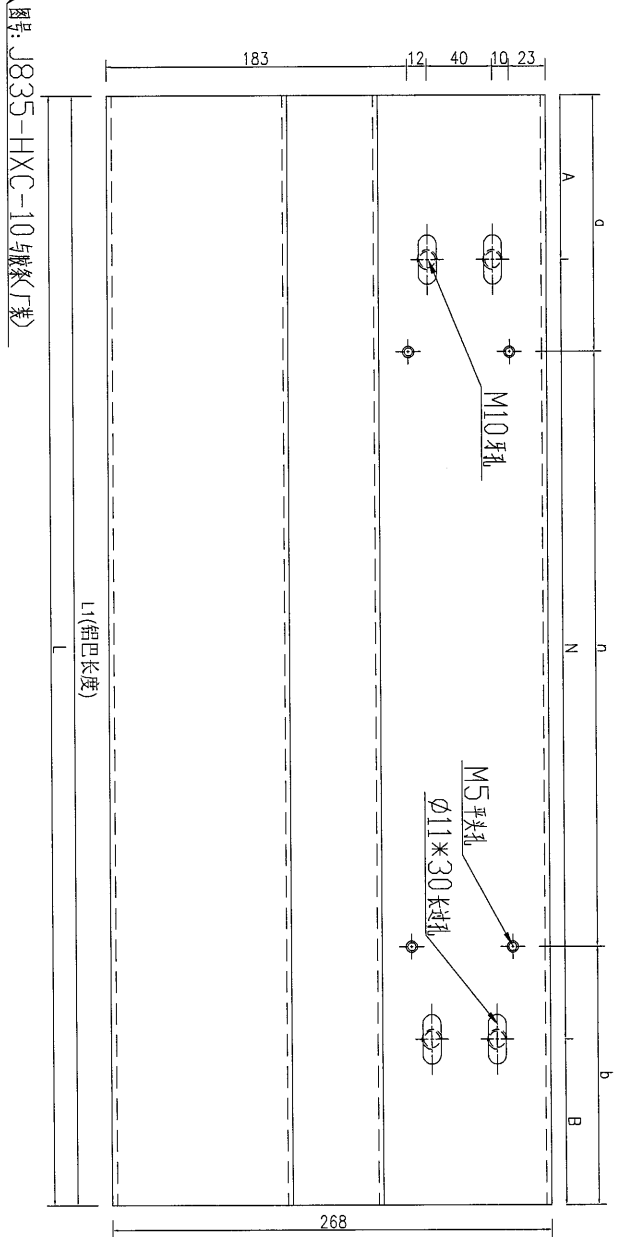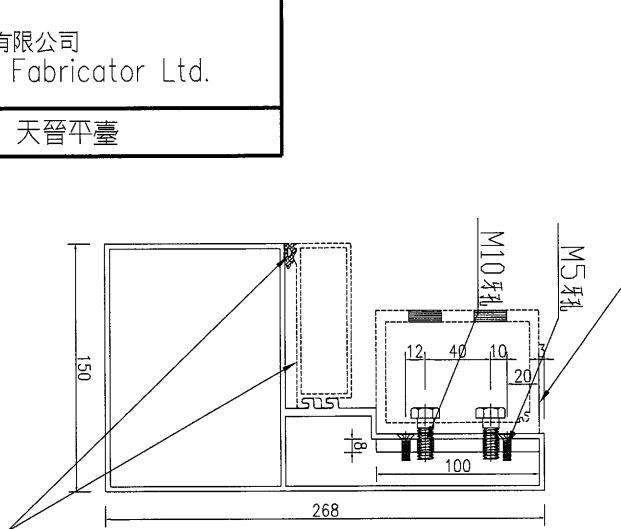

编号: J835-AI-13(广装)

编号: J835-HXC-10(与胶条广装)

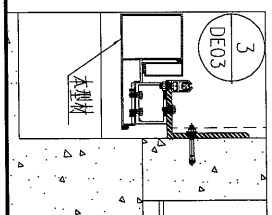


序号	物料编号	长度 (L)	铝巴长度 (L1)	A	N	B	a	n	b	数量
1	J835-HXC-02A	1500.75	1500.75	250.75	500*2	250	375	750	375.75	1
2	J835-HXC-03A	1707.5	1707.5	253.5	400*3	254	104	750*2	103.5	1
3	J835-HXC-06A	1850.5	1850.5	248.5	500*3	102	175	750*2	175.5	4
4	J835-HXC-07A	1700.5	1700.5	400	450*2	400.5	100	750*2	100.5	2

名稱	鋁飾條	制圖	吳祎瑜	2017.01.01	修改	A	B	C
材料	X85392+8mm厚鋁巴	復核			日期	2017.01.10	2017.01.24	2017.02.10
顏色	PPG UCT39548XL-3 3Coats Silver	批准			圖號	J835-HXC-01A		




美特鋁質有限公司  
MIDI Aluminium Fabricator Ltd.

工程號	J-835	地盤	天晉平臺
-----	-------	----	------

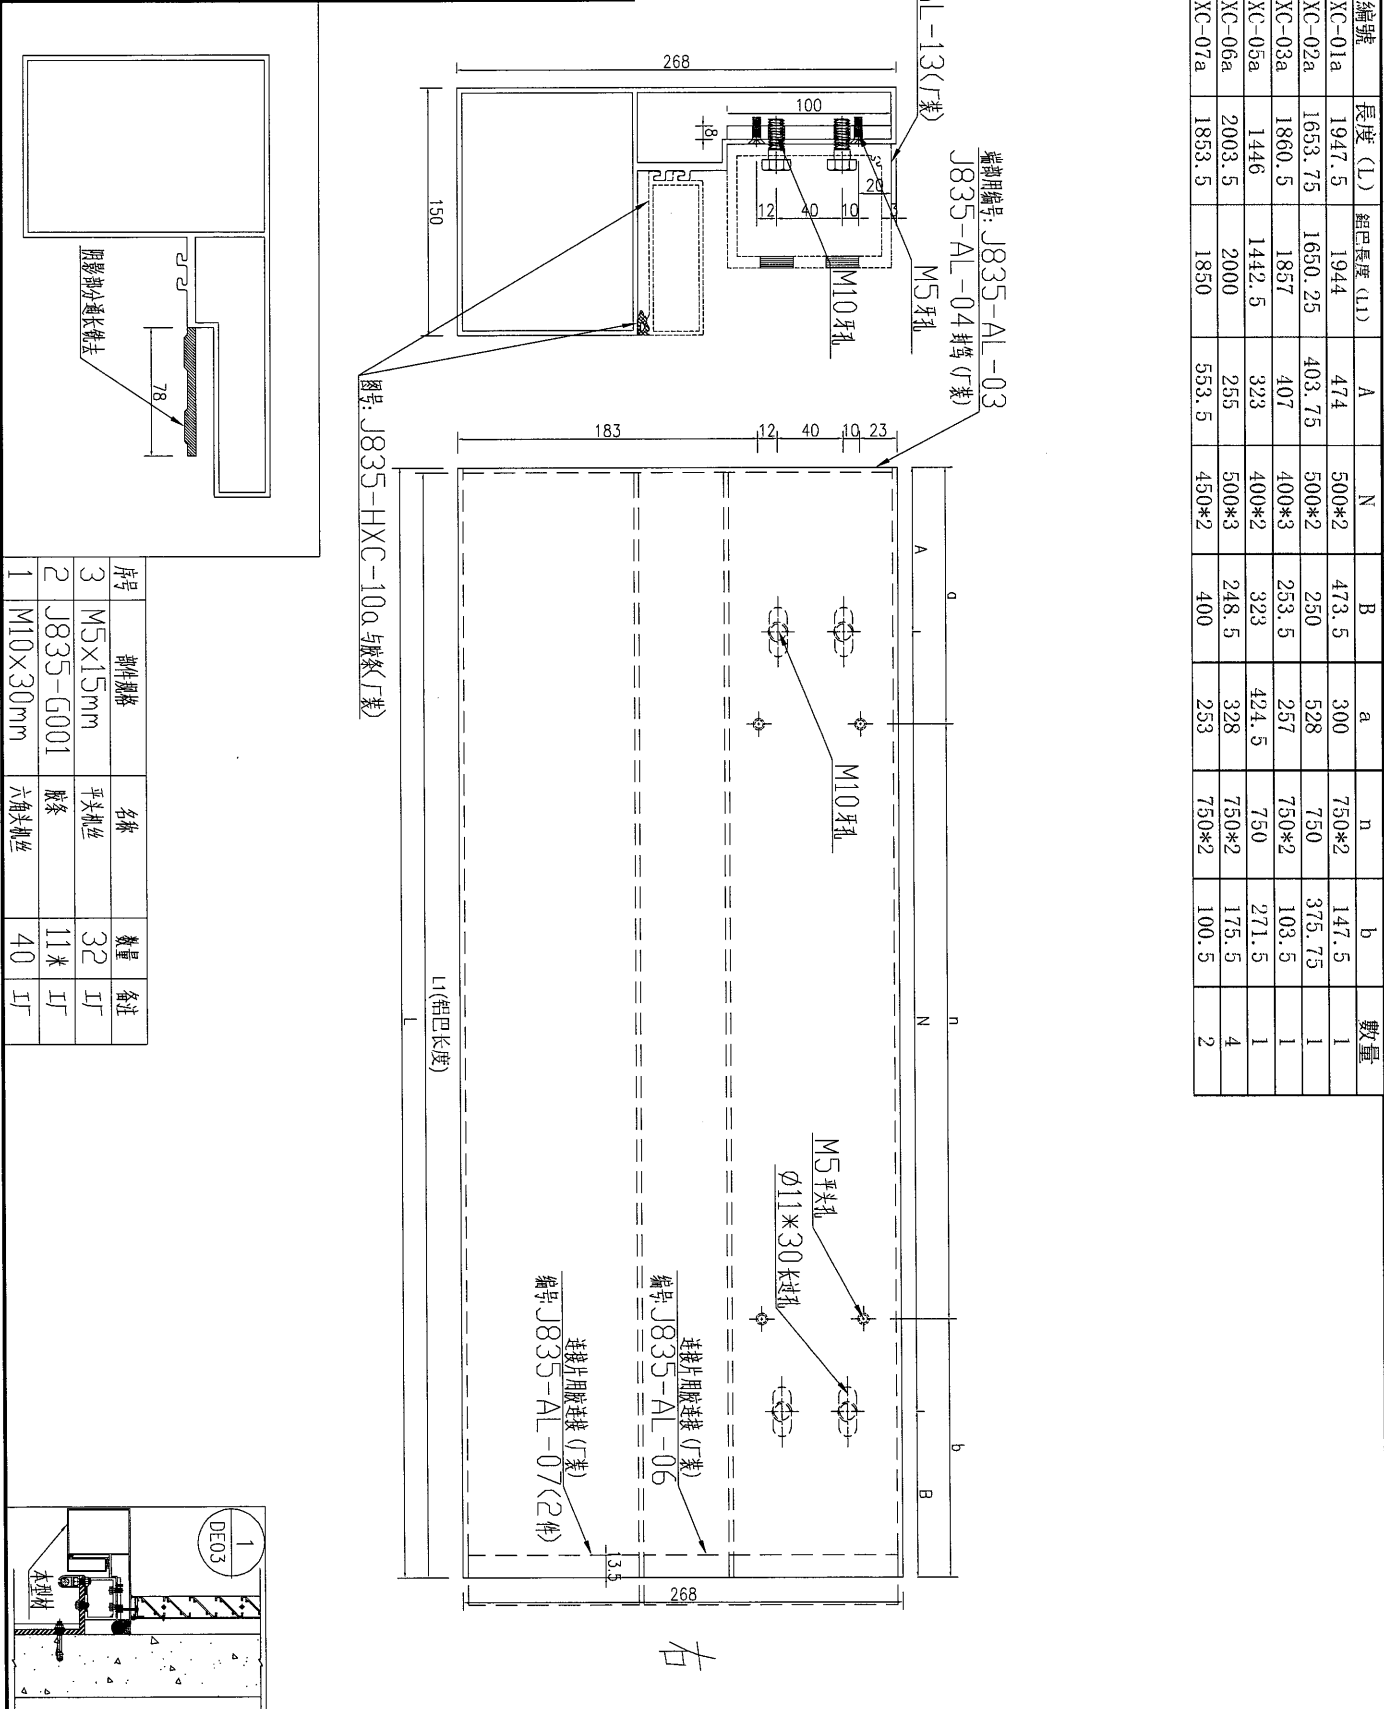

序號	螺絲規格	名稱	數量	備註
1	M10×30mm	六角螺絲	40	丁
3	M5×15mm	平頭螺絲	32	丁

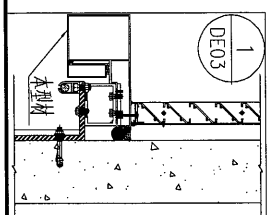

名稱	鋁飾條	制圖	吳禕瑜	2017.01.01	修改	B	C	D
材料	X85392+8mm厚鋁巴	復核			日期	2017.01.24	2017.02.10	2017.02.14
顏色	PPG UCT39548XL-3 3Coats Silver	批准			圖號	J835-HXC-01a		


39

**美特鋁質** 有限公司  
MIDI Aluminium Fabricator Ltd.


工程號 J-835 地盤 天晉平臺

序號	物料編號	長度 (L)	鋁巴長度 (L1)	A	N	B	a	n	b	數量
1	J835-HXC-02b	1653.75	1650.25	403.75	500*2	250	528	750	375.75	1
2	J835-HXC-03b	1860.5	1857	253.5	400*3	407	257	750*2	103.5	1
3	J835-HXC-06b	2003.5	2000	248.5	500*3	255	328	750*2	175.5	4
4	J835-HXC-07b	1853.5	1850	400	450*2	553.5	253	750*2	100.5	2


編號: J835-AL-13(尺裝)

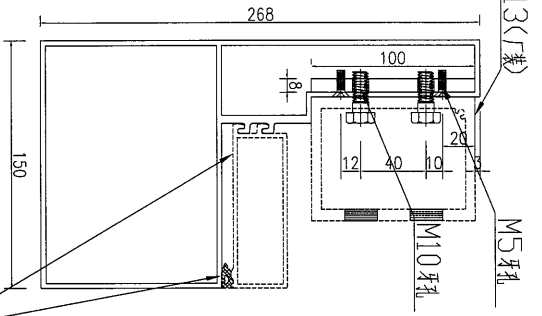


圖號: J835-HXC-10b 尺裝(尺裝)

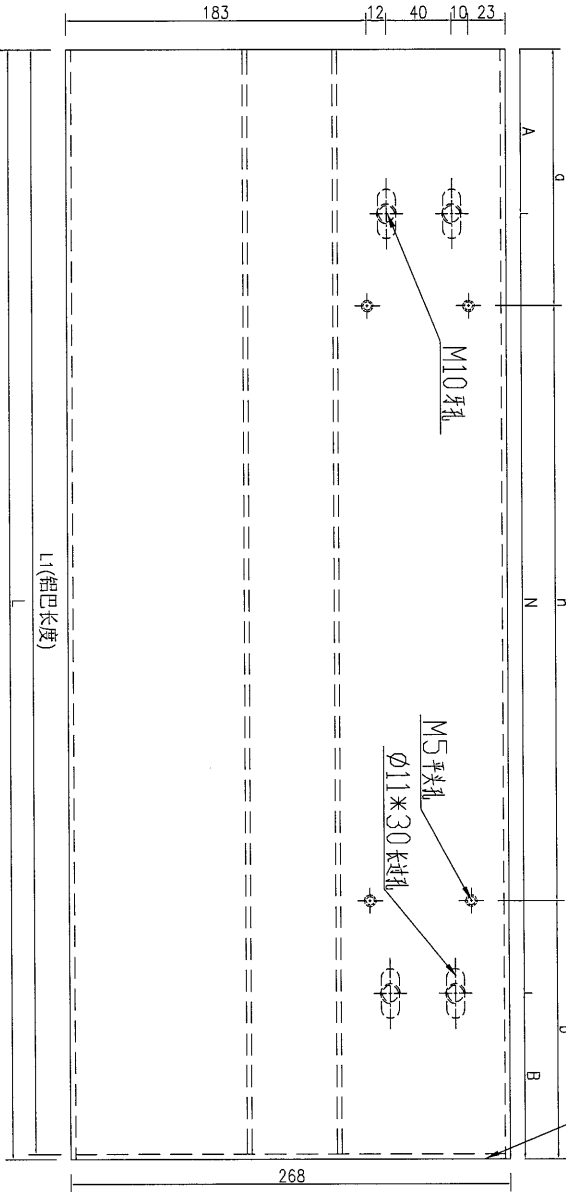

圖號: J835-AL-03  
J835-AL-04 尺裝(尺裝)

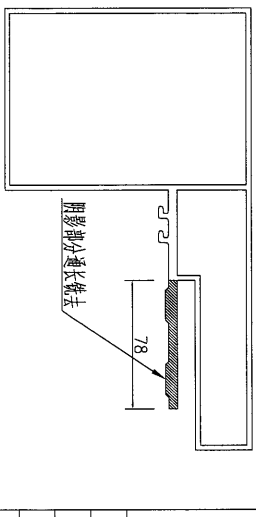

序號	物料規格	名稱	數量	備註
3	M5x15mm	平頭螺絲	22	吋
2	J835-G001	膠條	8米	吋
1	M10x30mm	六角螺絲	28	吋

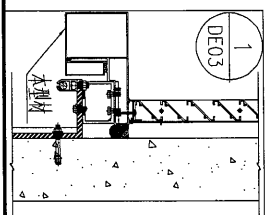


名稱	鋁飾條	制圖	吳祿瑜	2017.01.01	修改	B	C	D
材料	X85392+8mm厚鋁巴	復核			日期	2017.01.24	2017.02.10	2017.02.14
顏色	PPG UCT39548XL-3 3Coats Silver	批准			圖號	J835-HXC-02b		






美特鋁質 有限公司  
MIDI Aluminium Fabricator Ltd.

工程號	J-835	地盤	天晉平臺
-----	-------	----	------

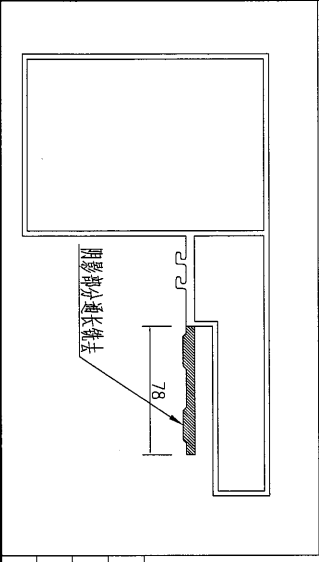

序号	物料规格	名称	数量	备注
3	M5x15mm	平头机丝	2	丁
2	J835-G001	胶条	0.7米	丁
1	M10x30mm	六角头机丝	2	丁

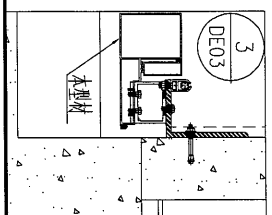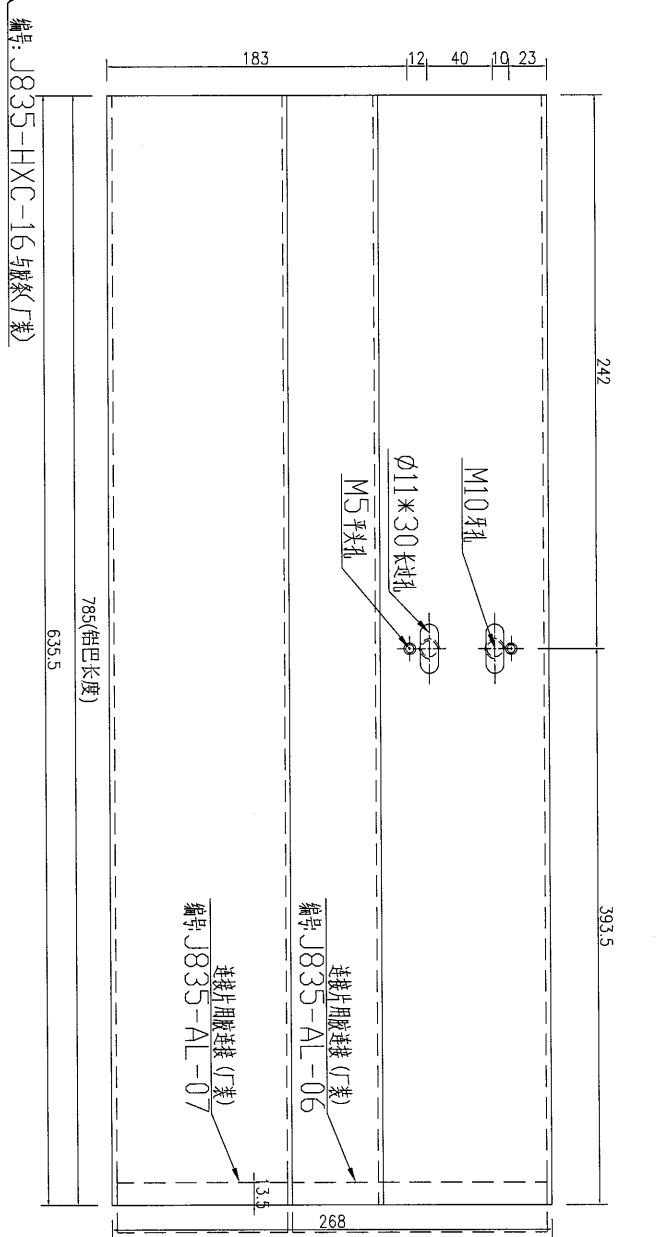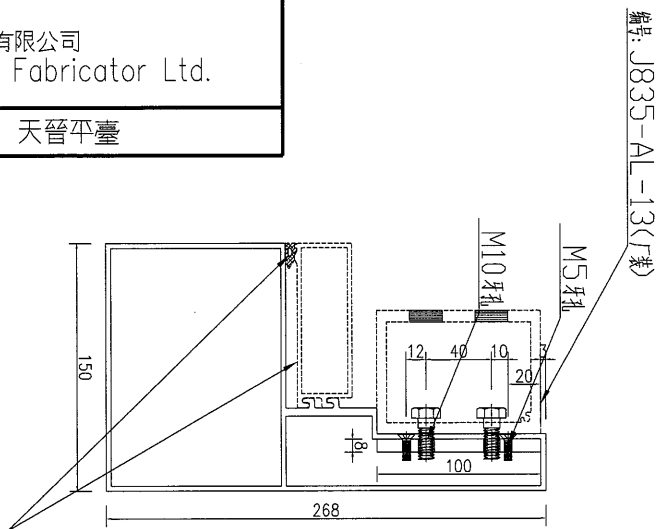



数量	备注
1	

名稱	鋁飾條	制圖	吳沛瑜	2017.01.01	修改	A	B	C
材料	X85392+8mm厚鋁巴	復核			日期	2017.01.10	2017.01.24	2017.02.10
顏色	PPG UCT39548XL-3 3Coats Silver	批准			圖號	J835-HXC-08		




美特鋁質 有限公司  
MIDI Aluminium Fabricator Ltd.

工程號 J-835 地盤 天晉平臺

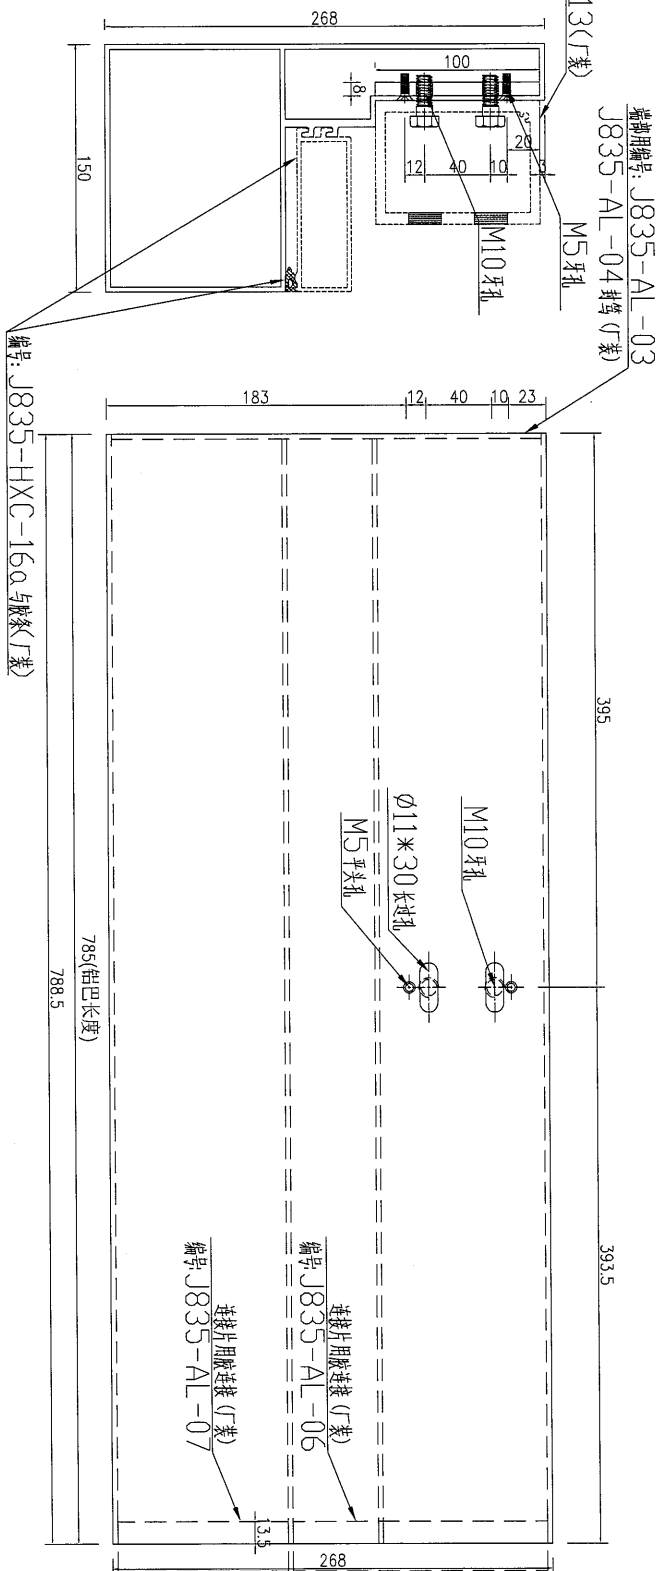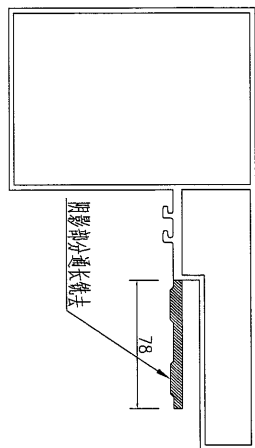

序號	零件規格	名稱	數量	備註
3	M5×15mm	平頭螺絲	2	丁
2	J835-G001	膠條	08米	丁
1	M10×30mm	六角螺絲	2	丁

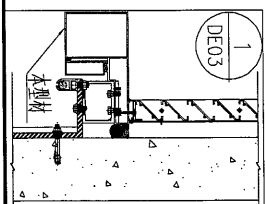



數量	備註
1	

名稱	鋁飾條	制圖	吳禕瑜	2017.01.01	修改	A	B	C
材料	X85392+8mm厚鋁巴	復核			日期	2017.01.10	2017.01.24	2017.02.10
顏色	PPG UCT39548XL-3 3Coats Silver	批准			圖號	J835-HXC-08a		


 美特鋁質 有限公司  
MIDI Aluminium Fabricator Ltd.

工程號 J-835 地盤 天晉平臺

序號	物料編號	長度 (L)	數量
1	J835-HXC-10	1500.75	2
2	J835-HXC-11	1707.5	2
3	J835-HXC-12	1709	8
4	J835-HXC-13	1293	1
5	J835-HXC-14	1850.5	8
6	J835-HXC-15	1700.5	4
7	J835-HXC-16	635.5	1
8	J835-HXC-32	1794.5	1

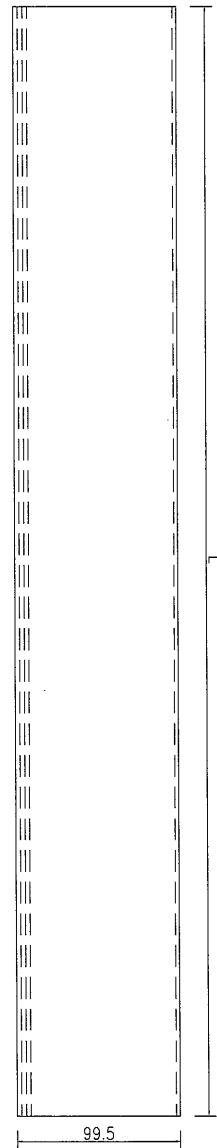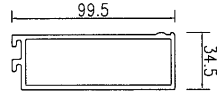

右

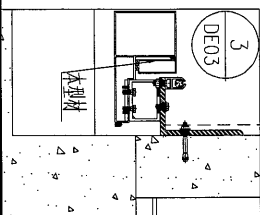


名稱	鋁飾通	制圖	吳祎瑜	2017.01.01	修改	A	B
材料	X85393	復核			日期	2017.01.10	2017.02.04
顏色	PPG UCT39548XL-3 3Coats Silver	批准			圖號	J835-HXC-10	

EG-DWG3



 美特鋁質 有限公司  
MIDI Aluminium Fabricator Ltd.

工程號	J-835	地盤	天晉平臺
-----	-------	----	------

序號	物料編號	長度 (L)	數量
1	J835-HXC-10a	1653.75	1
2	J835-HXC-11a	1860.5	1
3	J835-HXC-13a	1446	1
4	J835-HXC-14a	2003.5	4
5	J835-HXC-15a	1853.5	2
6	J835-HXC-16a	788.5	1
7	J835-HXC-32a	1947.5	1

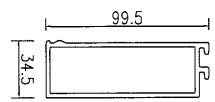

螺絲編號: J835-AL-05 封蓋 (封)

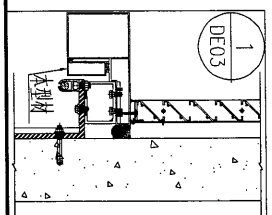
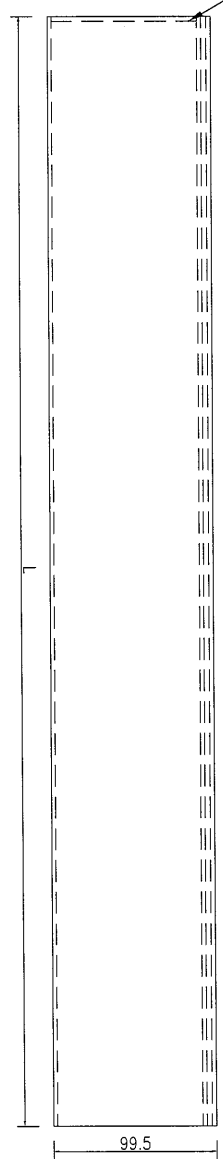


名稱	鋁飾通	制圖	吳祿瑜	2017.01.01	修改	A	B	C
材料	X85393	復核			日期	2017.01.10	2017.02.04	2017.02.14
顏色	PPG UCT39548XL-3 3Coats Silver	批准			圖號	J835-HXC-10a		

 美特鋁質 有限公司  
MIDI Aluminium Fabricator Ltd.


工程號	J-835	地盤	天晉平臺
-----	-------	----	------

序號	物料編號	長度 (L)	數量
1	J835-HXC-10b	1653.75	1
2	J835-HXC-11b	1860.5	1
3	J835-HXC-14b	2003.5	4
4	J835-HXC-15b	1853.5	2

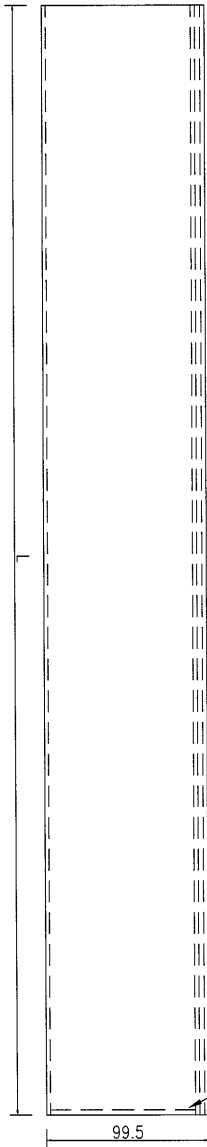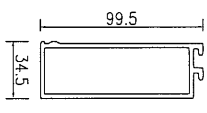

右

物料編號: J835-AL-05 封管 (封)

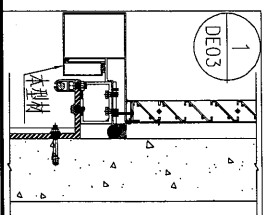

名稱	鋁飾通	制圖	吳祿瑜	2017.01.01	修改	A	B	C
材料	X85393	復核			日期	2017.01.10	2017.02.04	2017.02.14
顏色	PPG UCT39548XL-3 3Coats Silver	批准			圖號	J835-HXC-10b		





05

EG-DWG3



美特鋁質 有限公司  
MIDI Aluminium Fabricator Ltd.

工程號	J-835	地盤	天晉平臺
-----	-------	----	------

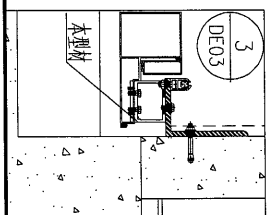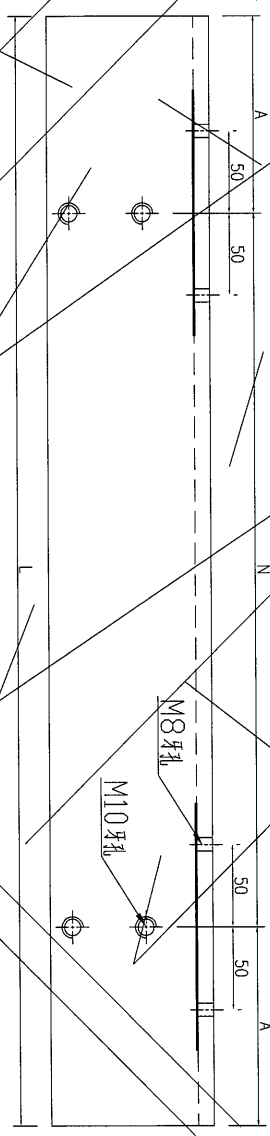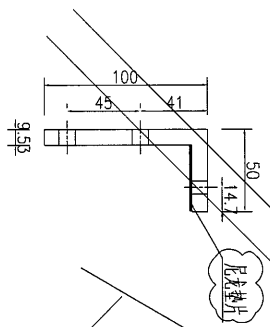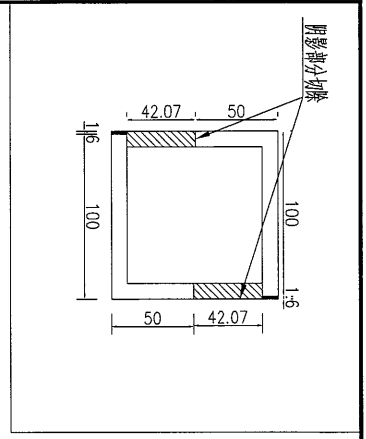

数据表见J835-HXC-17A

名稱	101.6*101.6*9.53mm厚方管	制圖	吳祎瑜	2017.01.04	修改	A	
材料	T10000065	復核			日期	2017.01.10	
顏色	MILL	批准			圖號	J835-HXC-17	

加工圖見J835-HXC-17

 美特鋁質 有限公司  
MIDI Aluminium Fabricator Ltd.

工程號 J-835 地盤 天晉平臺

序號	物料編號	長度 (L)	A	N	B	數量
1	J835-HXC-17	1724.5	286.5	500*2	438	1
2	J835-HXC-18	1494.5	246	500*2	248.5	1
3	J835-HXC-19	1707.5	254	400*3	253.5	1
4	J835-HXC-20	1709	254.5	400*3	254.5	8
5	J835-HXC-21	1292.5	170	400*2	323	1
6	J835-HXC-22	1850.5	102	500*3	248.5	4
7	J835-HXC-23	1700.5	400.5	450*2	400	2
8						
9	J835-HXC-18A	1494.5	248.5	500*2	246	1
10	J835-HXC-19A	1707.5	253.5	400*3	254	1
11	J835-HXC-22A	1850.5	248.5	500*3	102	4
12	J835-HXC-23A	1700.5	400	450*2	400.5	2
13						
14	J835-HXC-17a	1877.5	439.5	500*2	438	1
15	J835-HXC-18a	1647.5	399	500*2	248.5	1
16	J835-HXC-19a	1860.5	407	400*3	253.5	1
17	J835-HXC-21a	1445.5	323	400*2	323	1
18	J835-HXC-22a	2003.5	255	500*3	248.5	1
19	J835-HXC-23a	1853.5	553.5	450*2	400	1
20						
21	J835-HXC-18b	1647.5	248.5	500*2	399	1
22	J835-HXC-19b	1860.5	253.5	400*3	407	1
23	J835-HXC-22b	2003.5	248.5	500*3	255	1
24	J835-HXC-23b	1853.5	400	450*2	553.5	1

名稱	101.6*101.6*9.53mm厚方管	制圖	吳禛瑜	2017.01.04	修改	A
材料		復核			日期	2017.01.10
顏色		批准			圖號	J835-HXC-17A




67

EG-DWG3




美特鋁質 有限公司  
MIDI Aluminium Fabricator Ltd.

工程號	J-835	地盤	天晉平臺
-----	-------	----	------

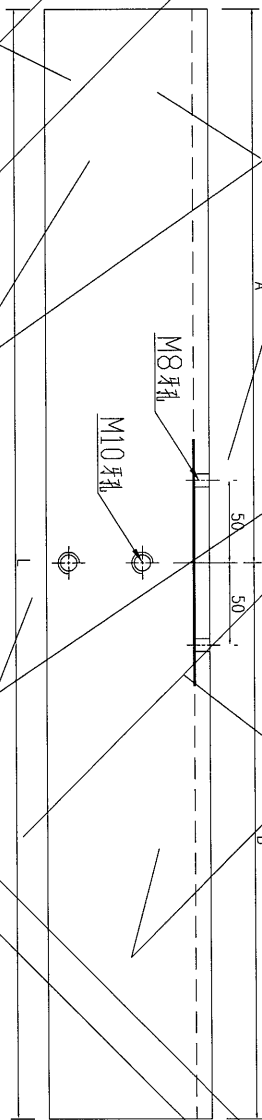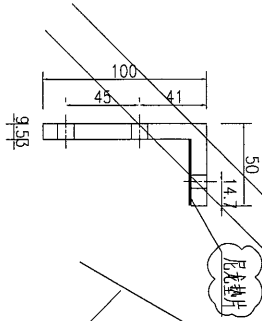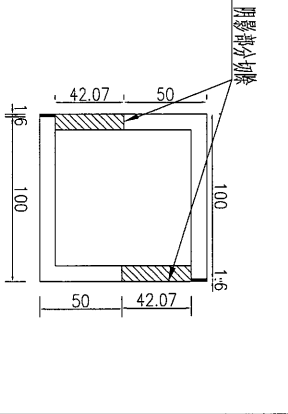

右

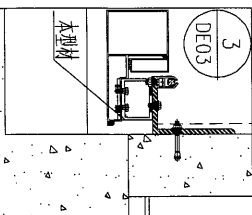

序號	物料編號	長度 (L)	A	B	數量
1	J835-HXC-24	635.5	242	393.5	1
2	J835-HXC-24a	788.5	395	393.5	1

名稱	101.6*101.6*9.53mm厚方管	制圖	吳禕瑜	2017.01.04	修改	A
材料	T10000065	復核			日期	2017.01.10
顏色	MILL	批准			圖號	J835-HXC-24

88



EG-DWG3




美特鋁質 有限公司  
MIDI Aluminium Fabricator Ltd.

工程號	J-835	地盤	天晉平臺
-----	-------	----	------

注: 此型材料E16473圖號J835-WHL13进行加工

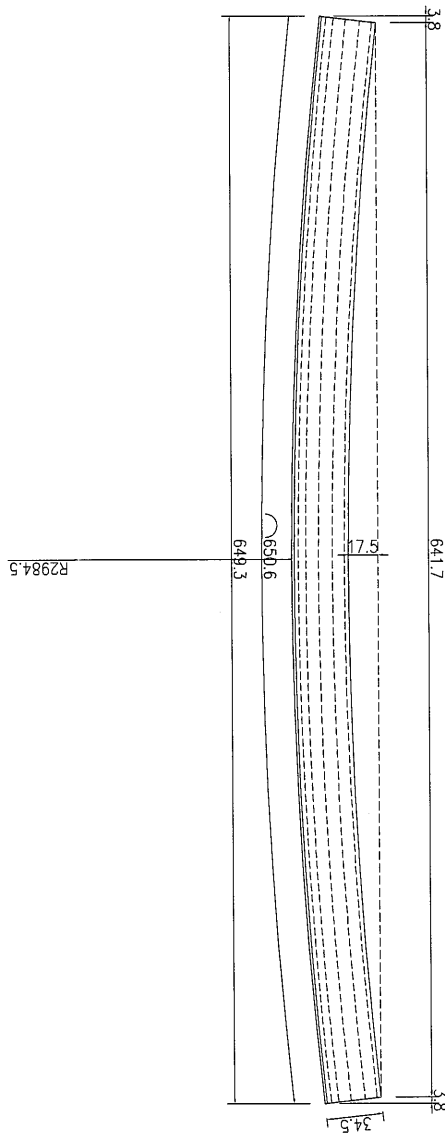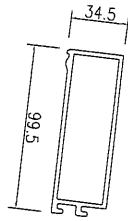

右


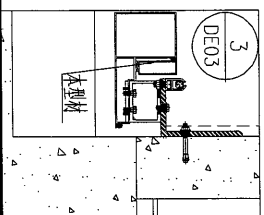


数量	备注
1	


名稱	鋁飾通	制圖	吳禎瑜	2017.01.01	修改	A	
材料	X85393	復核			日期	2017.01.10	
顏色	PPG UCT39548XL-3 3Coats Silver	批准			圖號	J835-HXC-26	

 美特鋁質 有限公司 MIDI Aluminium Fabricator Ltd.			
工程號	J-835	地盤	天晉平臺

注: 此型材用E16473圖號J835-WHL13进行加工

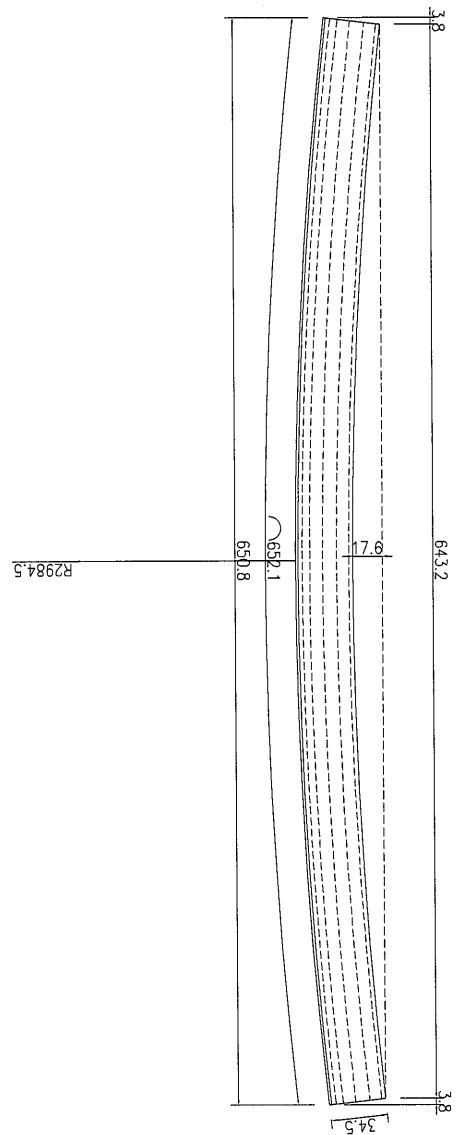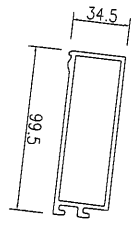

右

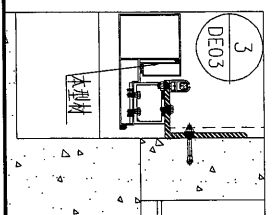

数量	4	备注
----	---	----



名稱	鋁飾通	制圖	吳祎瑜	2017.01.01	修改	A	
材料	X85393	復核			日期	2017.01.10	
顏色	PPG UCT39548XL-3 3Coats Silver	批准			圖號	J835-HXC-26a	



美特鋁質 有限公司  
MIDI Aluminium Fabricator Ltd.

工程號 J-835 地盤 天晉平臺

注: 此型材用E16473圖號J835-WHL13進行加工

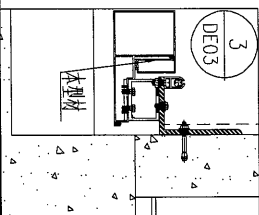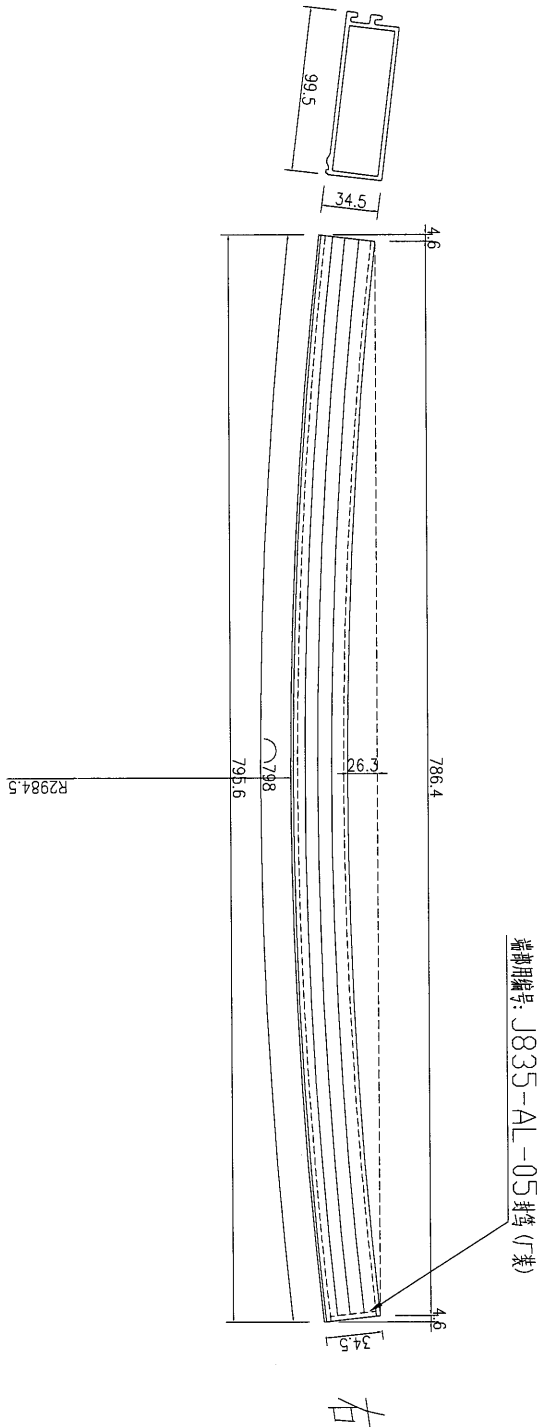

數量	1	備注
----	---	----



名稱	鋁飾通	制圖	吳祎瑜	2017.01.01	修改	A	B
材料	X85393	復核			日期	2017.01.10	2017.02.04
顏色	PPG UCT39548XL-3 3Coats Silver	批准			圖號	J835-HXC-26b	




美特鋁質 有限公司  
MIDI Aluminium Fabricator Ltd.

工程號	J-835	地盤	天晉平臺
-----	-------	----	------

注: 此型材料E16473圖號J835-WHL18進行加工

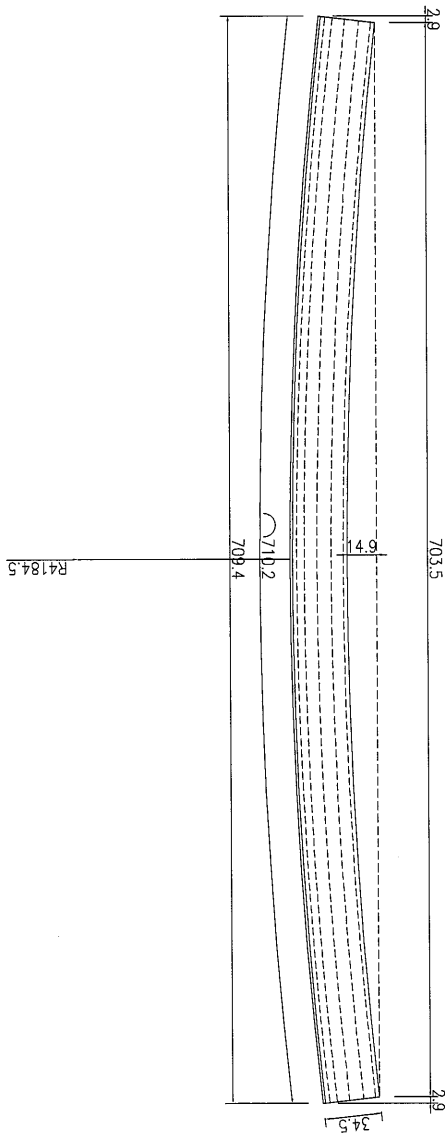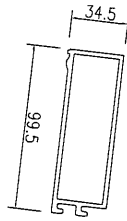

右

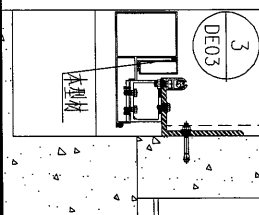

數量	1	備注
----	---	----

名稱	鋁飾通	制圖	吳祎瑜	2017.01.01	修改	A	
材料	X85393	復核			日期	2017.01.10	
顏色	PPG UCT39548XL-3 3Coats Silver	批准			圖號	J835-HXC-27	


F2




美特鋁質 有限公司  
MIDI Aluminium Fabricator Ltd.

工程號 J-835 地盤 天晉平臺

注: 此型材用E16473圖號J835-WHL18進行加工

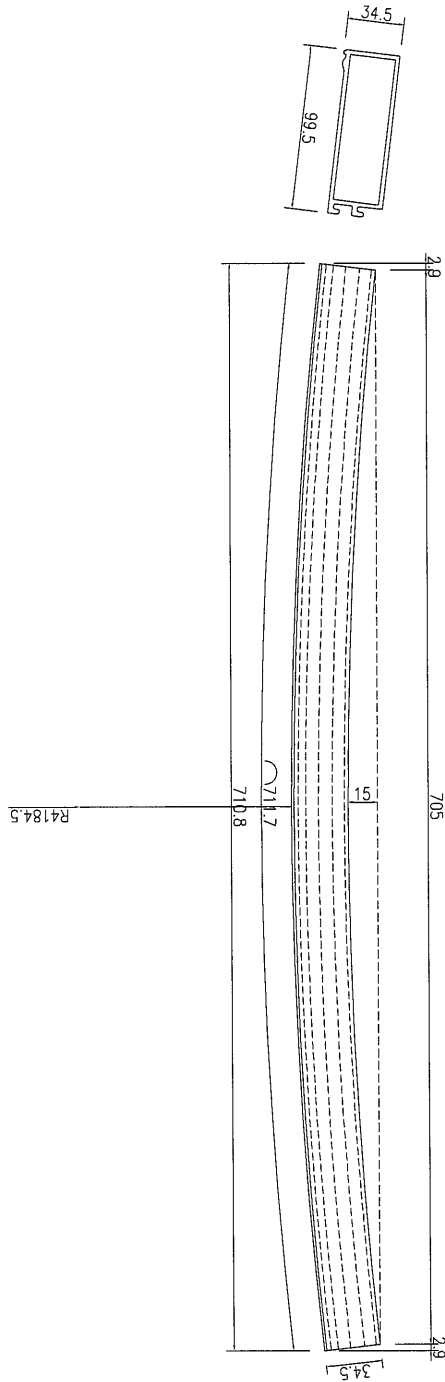

右

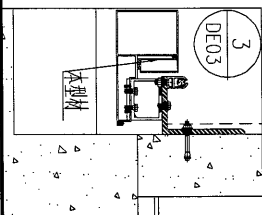

數量	4	備注
----	---	----


名稱	鋁飾通	制圖	吳禕瑜	2017.01.01	修改	A
材料	X85393	復核			日期	2017.01.10
顏色	PPG UCT39548XL-3 3Coats Silver	批准			圖號	J835-HXC-27a



美特鋁質 有限公司  
MIDI Aluminium Fabricator Ltd.


工程號 J-835 地盤 天晉平臺

注: 此型材用E16473圖號J835-WHL18进行加工

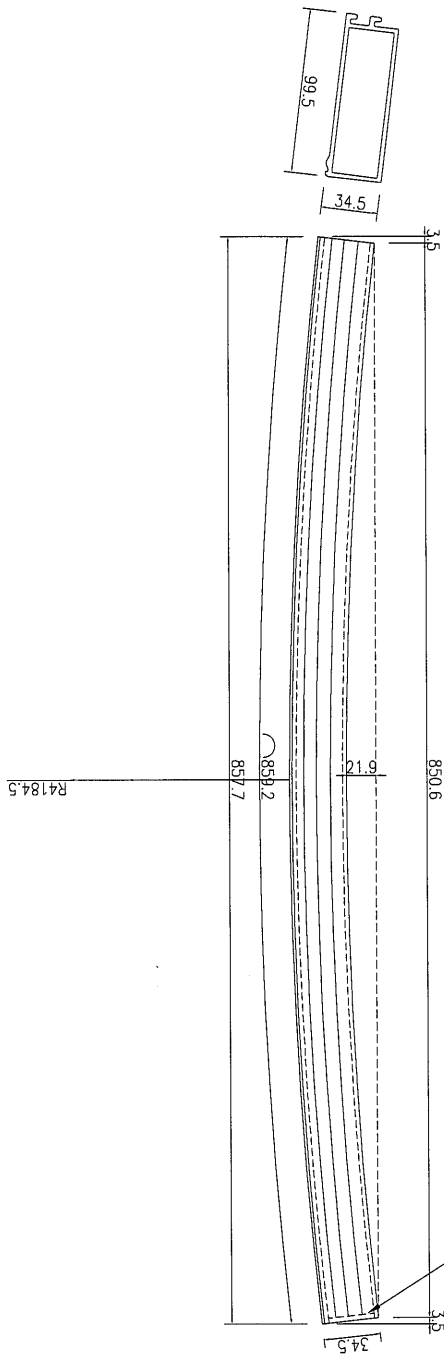

端部用編號: J835-AL-05 封端 (行業)

右

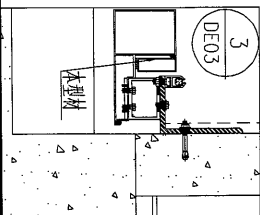

数量	备注
1	



名稱	鋁飾通	制圖	吳祎瑜	2017.01.01	修改	A	B
材料	X85393	復核			日期	2017.01.10	2017.02.04
顏色	PPG UCT39548XL-3 3Coats Silver	批准			圖號	J835-HXC-27b	




美特鋁質 有限公司  
MIDI Aluminium Fabricator Ltd.

工程號	J-835	地盤	天晉平臺
-----	-------	----	------

注：此型材用E16473圖號J835-WHL10進行加工

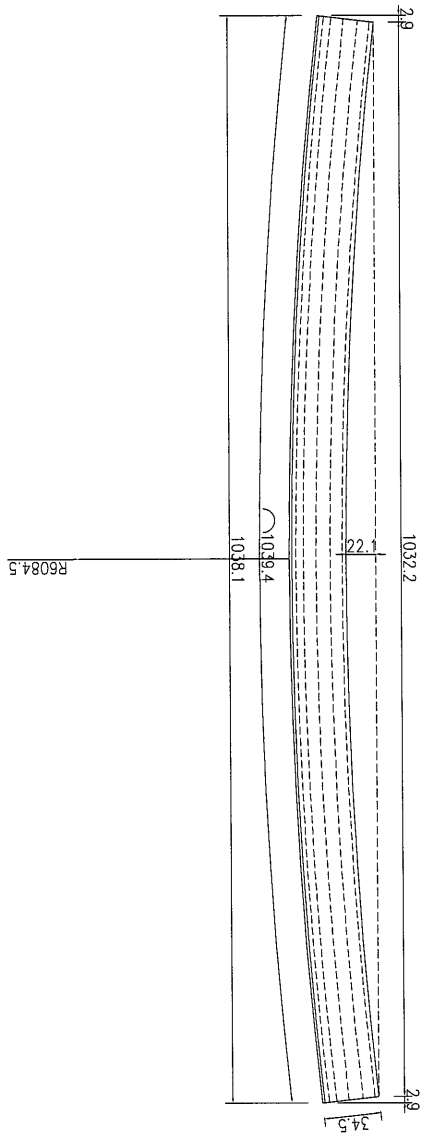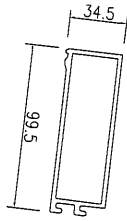

右

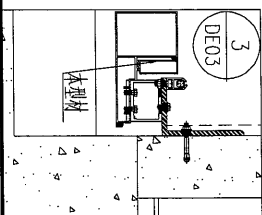

數量	2	备注
----	---	----

名稱	鋁飾通	制圖	吳祎瑜	2017.02.04	修改		
材料	X85393	復核			日期		
顏色	PPG UCT39548XL-3 3Coats Silver	批准			圖號	J835-HXC-28	

58



EG-DWG3




美特鋁質 有限公司  
MIDI Aluminium Fabricator Ltd.

工程號	J-835	地盤	天晉平臺
-----	-------	----	------

注: 此型材用E16473圖號J835-WHL10进行加工

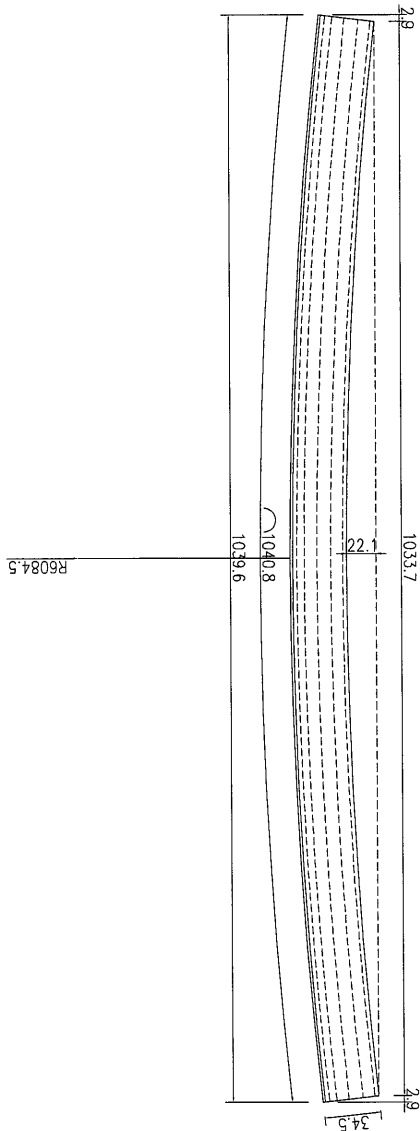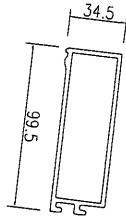

右

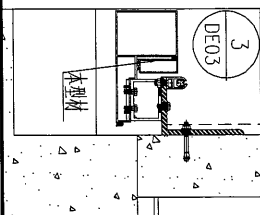

数量	2	备注	
----	---	----	--



名稱	鋁飾通	制圖	吳沛瑜	2017.02.04	修改			
材料	X85393	復核			日期			
顏色	PPG UCT39548XL-3 3Coats Silver	批准			圖號	J835-HXC-28a		



美特鋁質 有限公司  
MIDI Aluminium Fabricator Ltd.

工程號	J-835	地盤	天晉平臺
-----	-------	----	------

注: 此型材用E16473圖號J835-WHL10进行加工

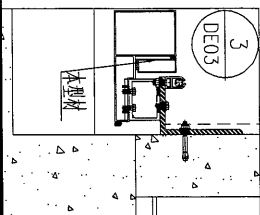
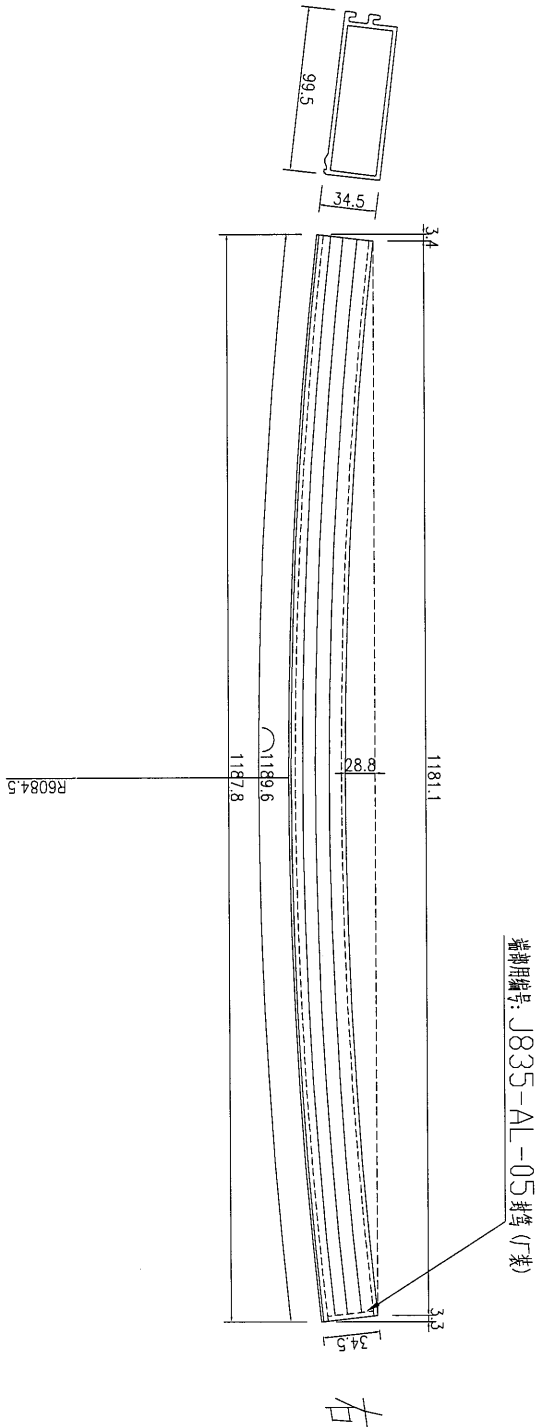


數量	2	备注	
----	---	----	--


名稱	鋁飾通	制圖	吳祎瑜	2017.02.04	修改		
材料	X85393	復核			日期		
顏色	PPG UCT39548XL-3 3Coats Silver	批准			圖號	J835-HXC-28b	

 美特鋁質 有限公司  
MIDI Aluminium Fabricator Ltd.


工程號 J-835 地盤 天晉平臺

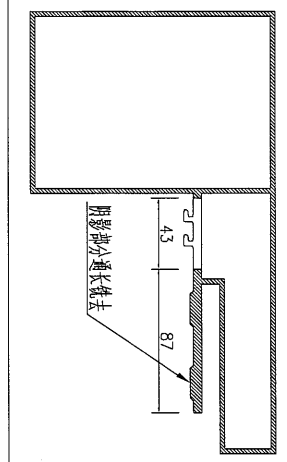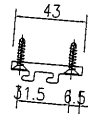

注：此型材用圖號 J835-WHL22 进行加工

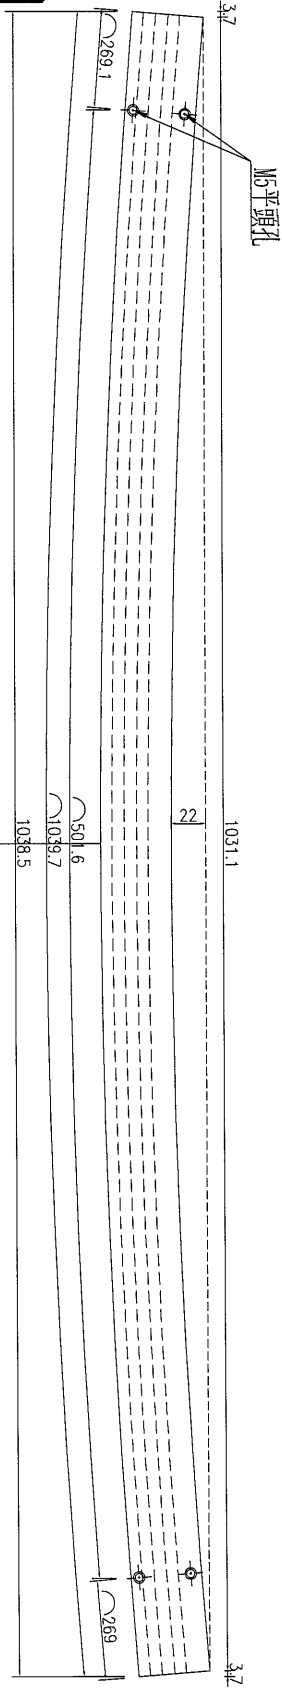

R6087

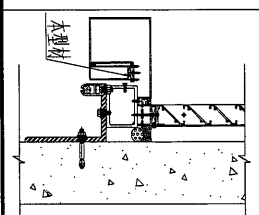

数量	2
备注	

名稱	鋁飾條	制圖	吳祿瑜	2017.02.02	修改	
材料	X85392	復核			日期	
顏色	PPG UCT39548XL-3 3Coats Silver	批准			圖號	J835-HXC-29

58

EG-DWG3






美特鋁質 有限公司  
MIDI Aluminium Fabricator Ltd.

工程號


J-835

地盤

天晉平臺

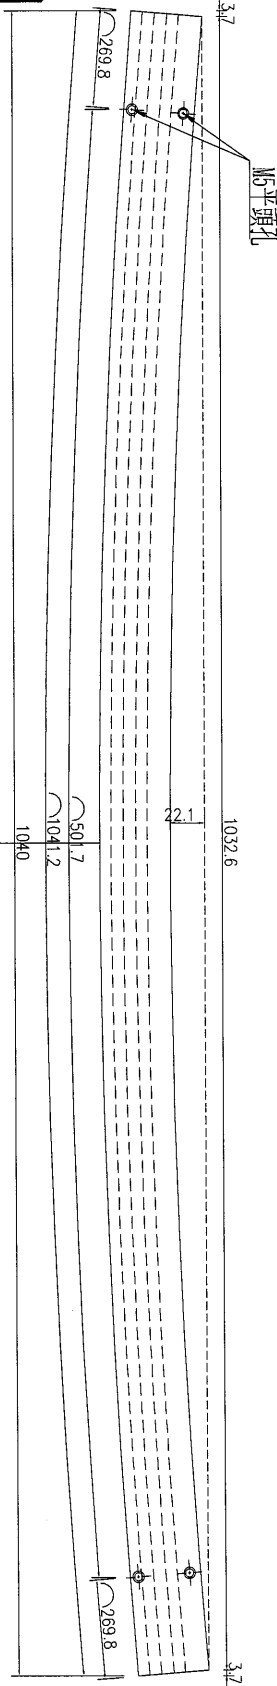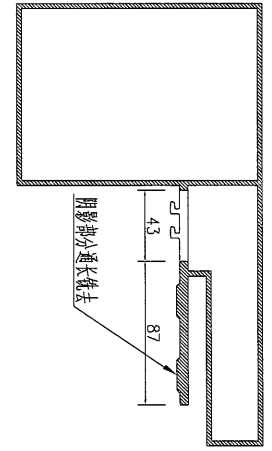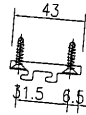

注: 此型材用图号 J835-WHL22 进行加工



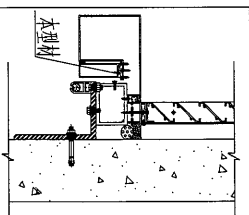


数量	2
备注	

名稱	鋁飾條	制圖	吳禕瑜	2017.02.02	修改		
材料	X85392	復核			日期		
顏色	PPG UCT39548XL-3 3Coats Silver	批准			圖號	J835-HXC-29a	


 美特鋁質 有限公司  
MIDI Aluminium Fabricator Ltd.

工程號 J-835 地盤 天晉平臺

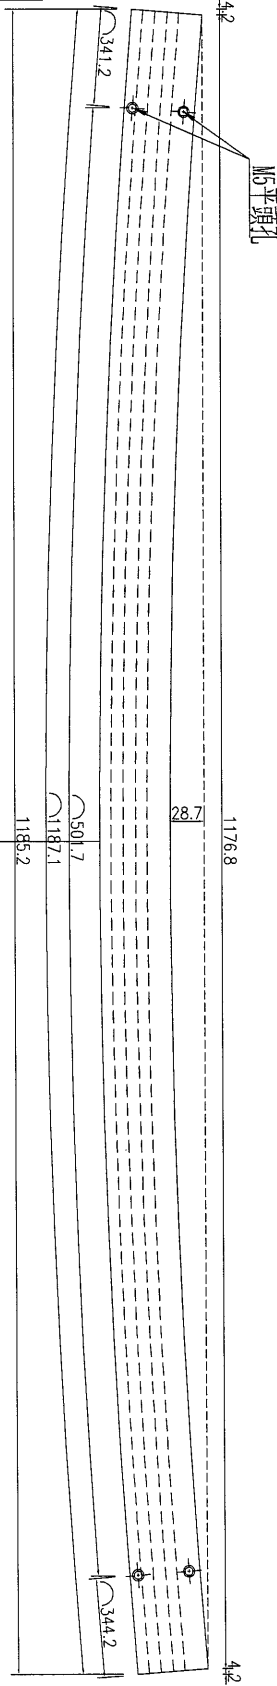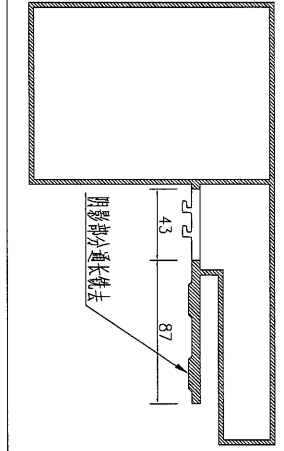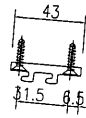

M5平頭孔

注: 此型材用圖号 J835-WHL22 进行加工


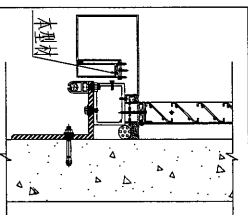


数量	2	备注	
----	---	----	--



名稱	鋁飾條	制圖	吳沛瑜	2017.02.02	修改		
材料	X85392	復核			日期		
顏色	PPG UCT39548XL-3 3Coats Silver	批准			圖號	J835-HXC-29b	

 美特鋁質 有限公司  
MIDI Aluminium Fabricator Ltd.

工程號 J-835 地盤 天晉平臺

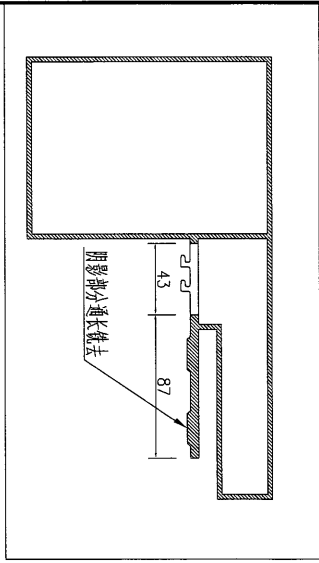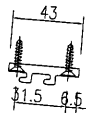

注：此型材用圖號 J835-WHL23 進行加工

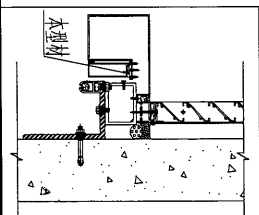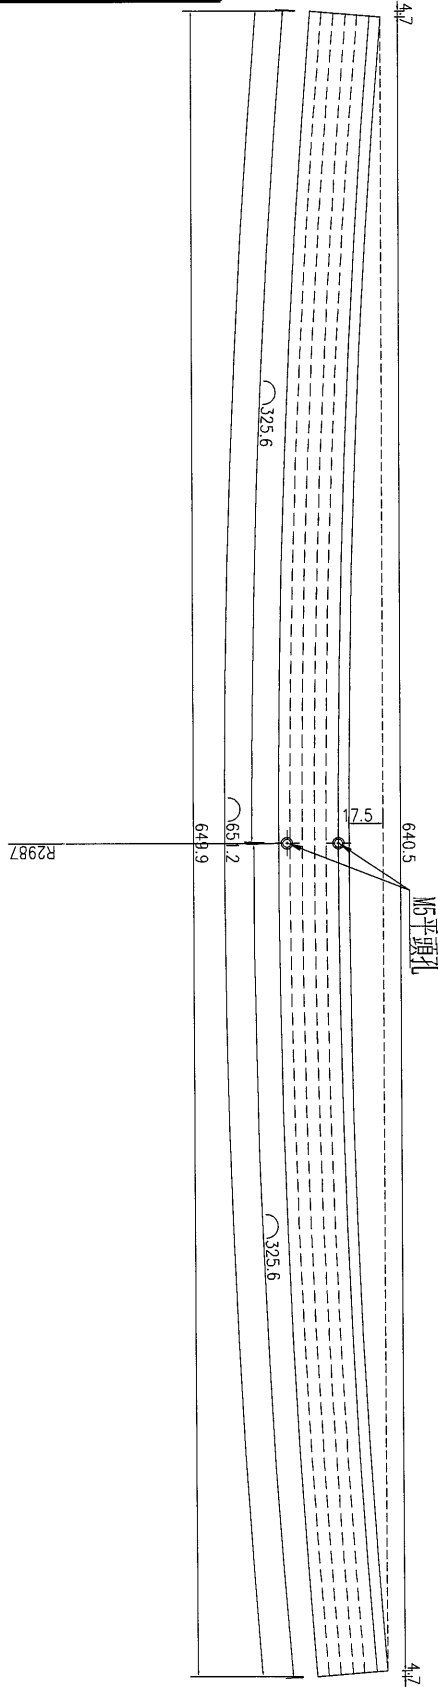

數量	1	備注
----	---	----

名稱	鋁飾條	制圖	吳沛瑜	2017.02.02	修改	
材料	X85392	復核			日期	
顏色	PPG UCT39548XL-3 3Coats Silver	批准			圖號	J835-HXC-30





美特鋁質 有限公司  
MIDI Aluminium Fabricator Ltd.

工程號



J-835

地盤

天晉平臺

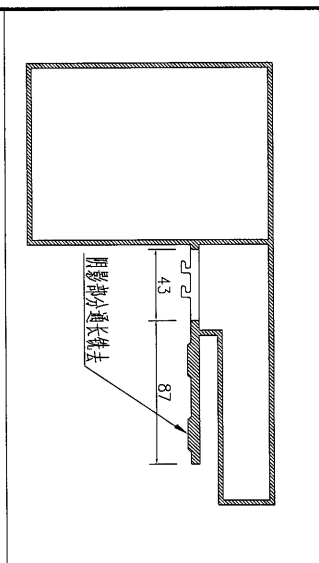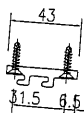

注: 此型材用图号 J835-WHL23 进行加工

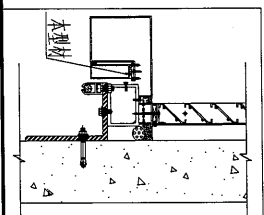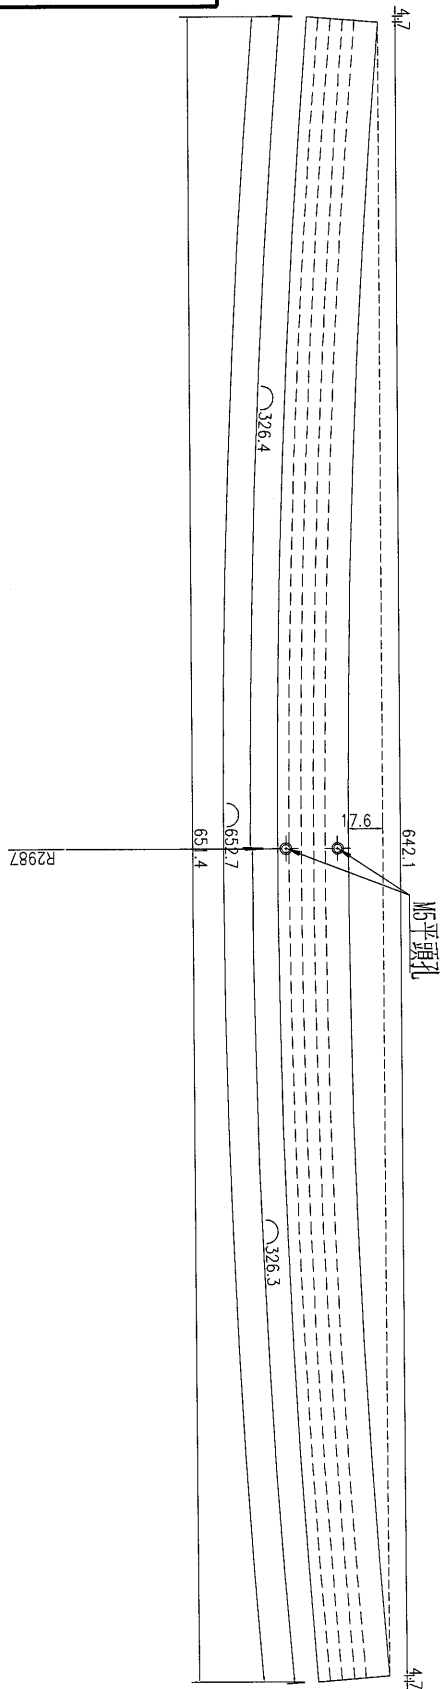

数量	4	备注	
----	---	----	--

名稱	鋁飾條	制圖	吳禕瑜	2017.02.02	修改		
材料	X85392	復核			日期		
顏色	PPG UCT39548XL-3 3Coats Silver	批准			圖號	J835-HXC-30a	



62

EG-DWG3





美特鋁質 有限公司  
MIDI Aluminium Fabricator Ltd.

工程號 J-835 地盤 天晉平臺

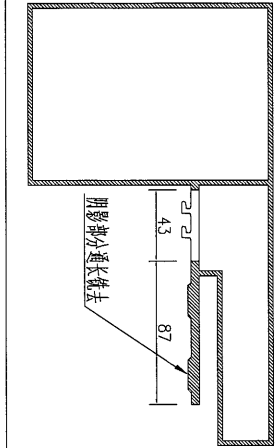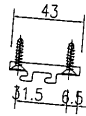

注: 此型材用圖号 J835-WHL23 进行加工


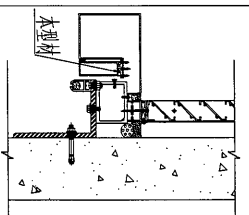
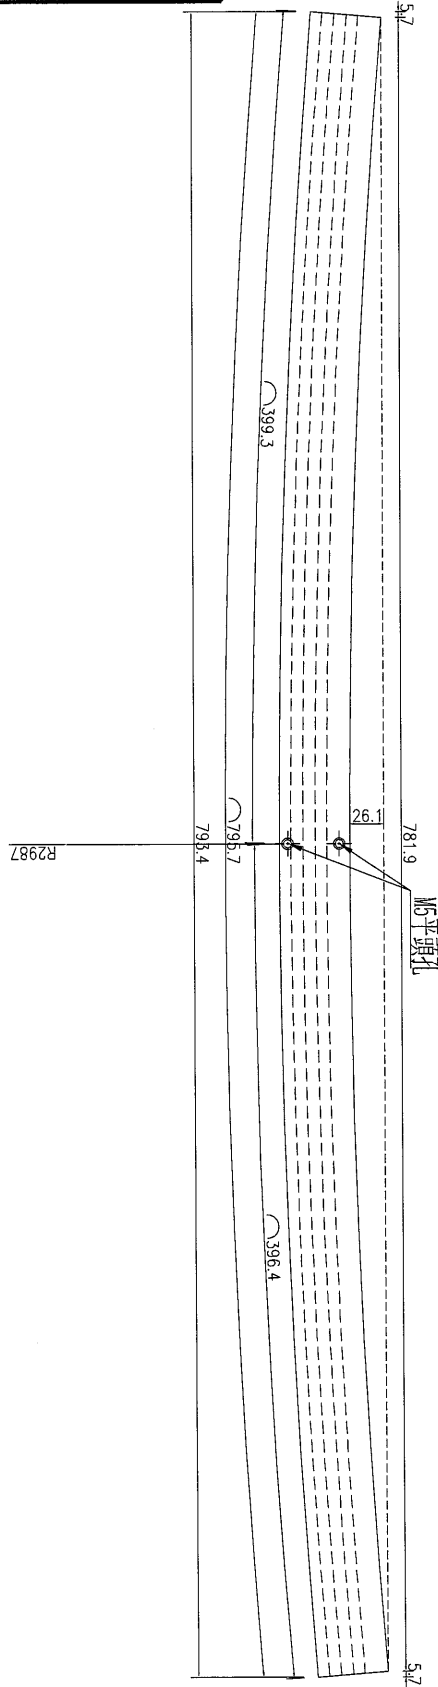


数量	1	备注
----	---	----


名稱	鋁飾條1	制圖	吳祚瑜	2017.02.02	修改	
材料	X85392	復核			日期	
顏色	PPG UCT39548XL-3 3Coats Silver	批准			圖號	J835-HXC-30b

 美特鋁質 有限公司  
MIDI Aluminium Fabricator Ltd.

工程號 J-835 地盤 天晉平臺

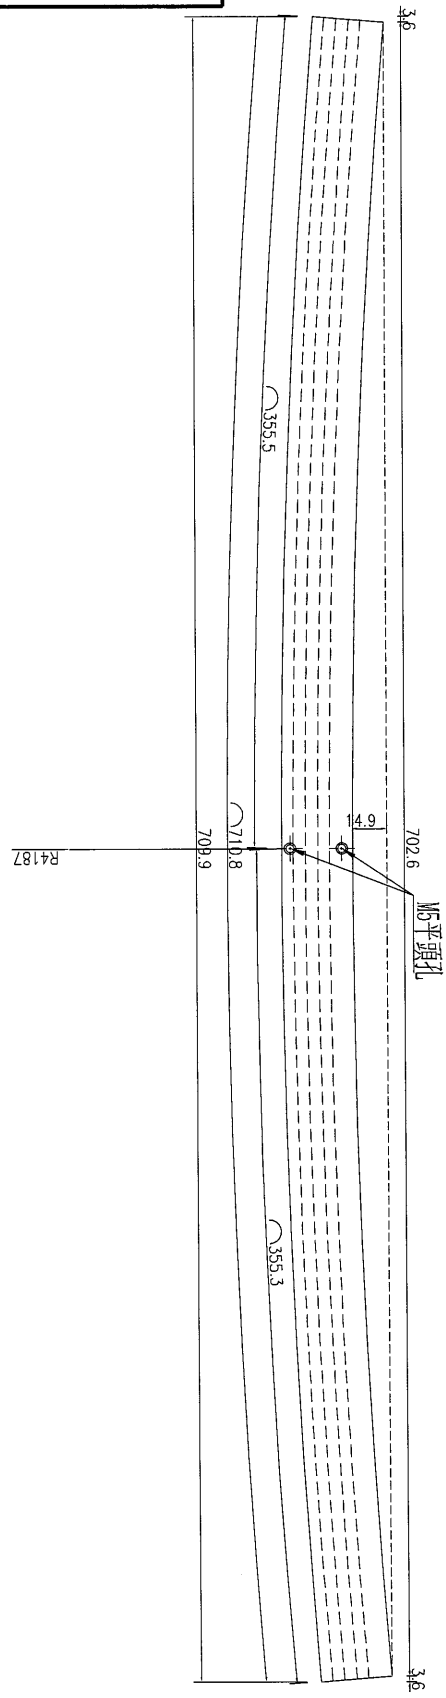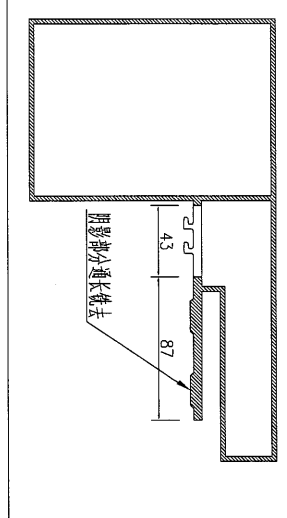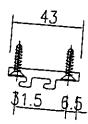

注：此型材用圖號 J835-WHL24 进行加工

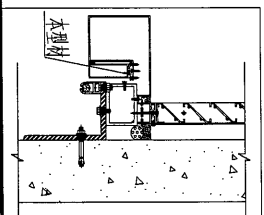



数量	备注
1	

名稱	鋁飾條	制圖	吳祎瑜	2017.02.02	修改		
材料	X85392	復核			日期		
顏色	PPG UCT39548XL-3 3Coats Silver	批准			圖號	J835-HXC-31	





美特鋁質 有限公司  
MIDI Aluminium Fabricator Ltd.

工程號	J-835	地盤	天晉平臺
-----	-------	----	------

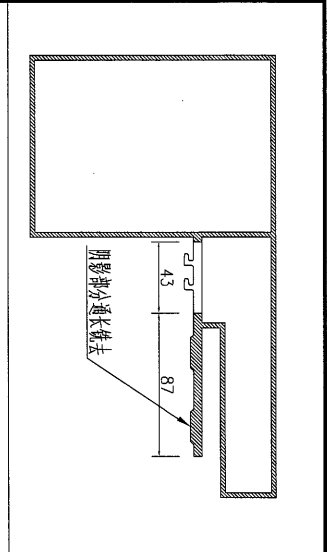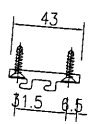

注：此型材用圖號 J835-WHL24 进行加工

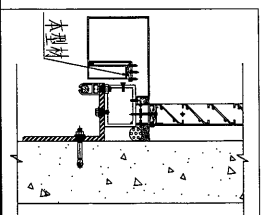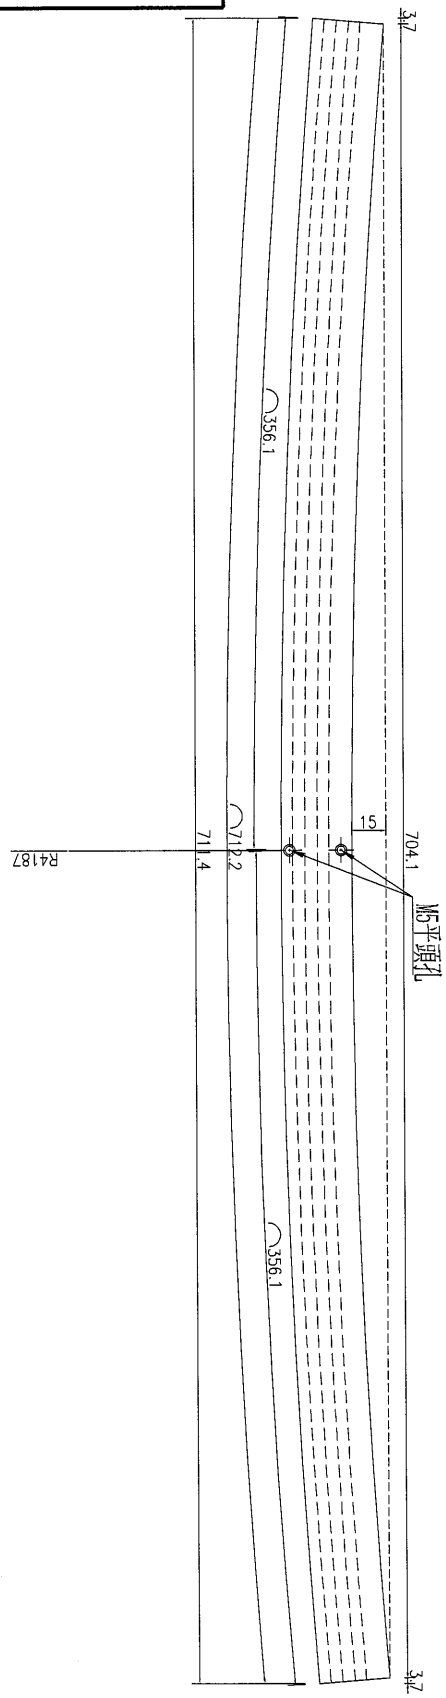

数量	4	备注	
----	---	----	--

名稱	鋁飾條	制圖	吳禕瑜	2017.02.02	修改		
材料	X85392	復核			日期		
顏色	PPG UCT39548XL-3 3Coats Silver	批准			圖號	J835-HXC-31a	



65

EG-DWG3





美特鋁質 有限公司  
MIDI Aluminium Fabricator Ltd.

工程號 J-835 地盤 天晉平臺

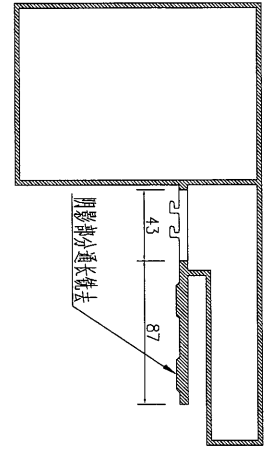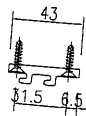

注：此型材用圖號 J835-WHL24 进行加工

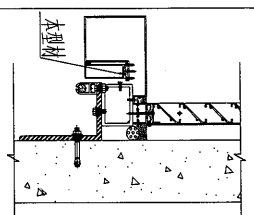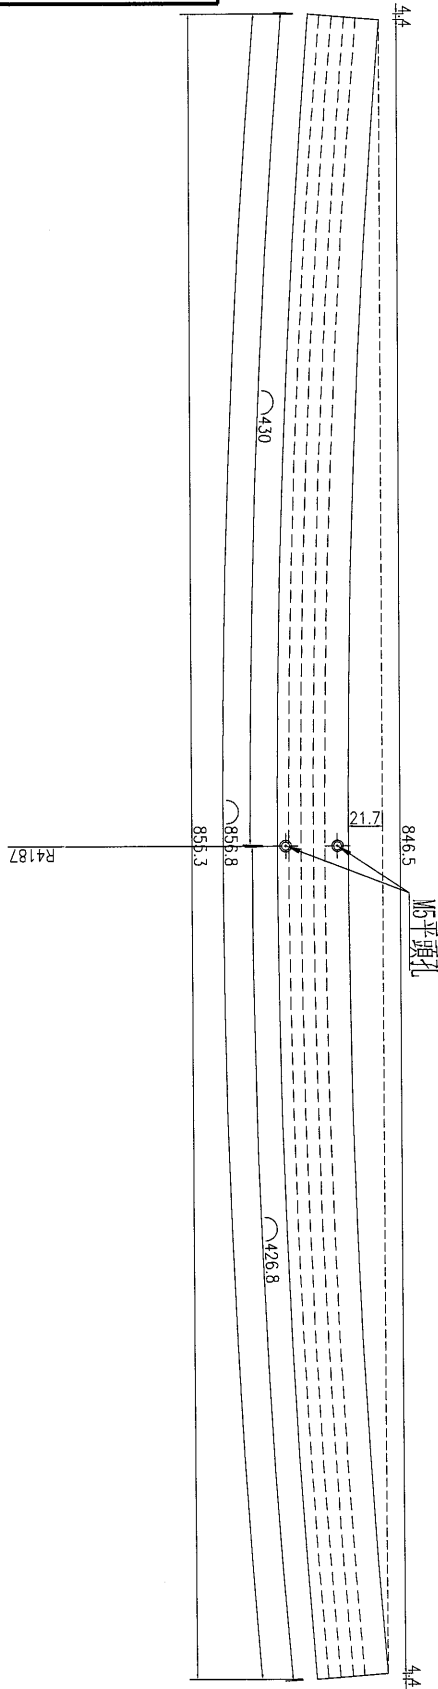

数量	备注
1	


名稱	鋁飾條	制圖	吳禕瑜	2017.02.02	修改		
材料	X85392	復核			日期		
顏色	PPG UCT39548XL-3 3Coats Silver	批准			圖號	J835-HXC-31b	

EG-DWG3



美特鋁質 有限公司  
MIDI Aluminium Fabricator Ltd.


工程號 J-835 地盤 天晉平臺

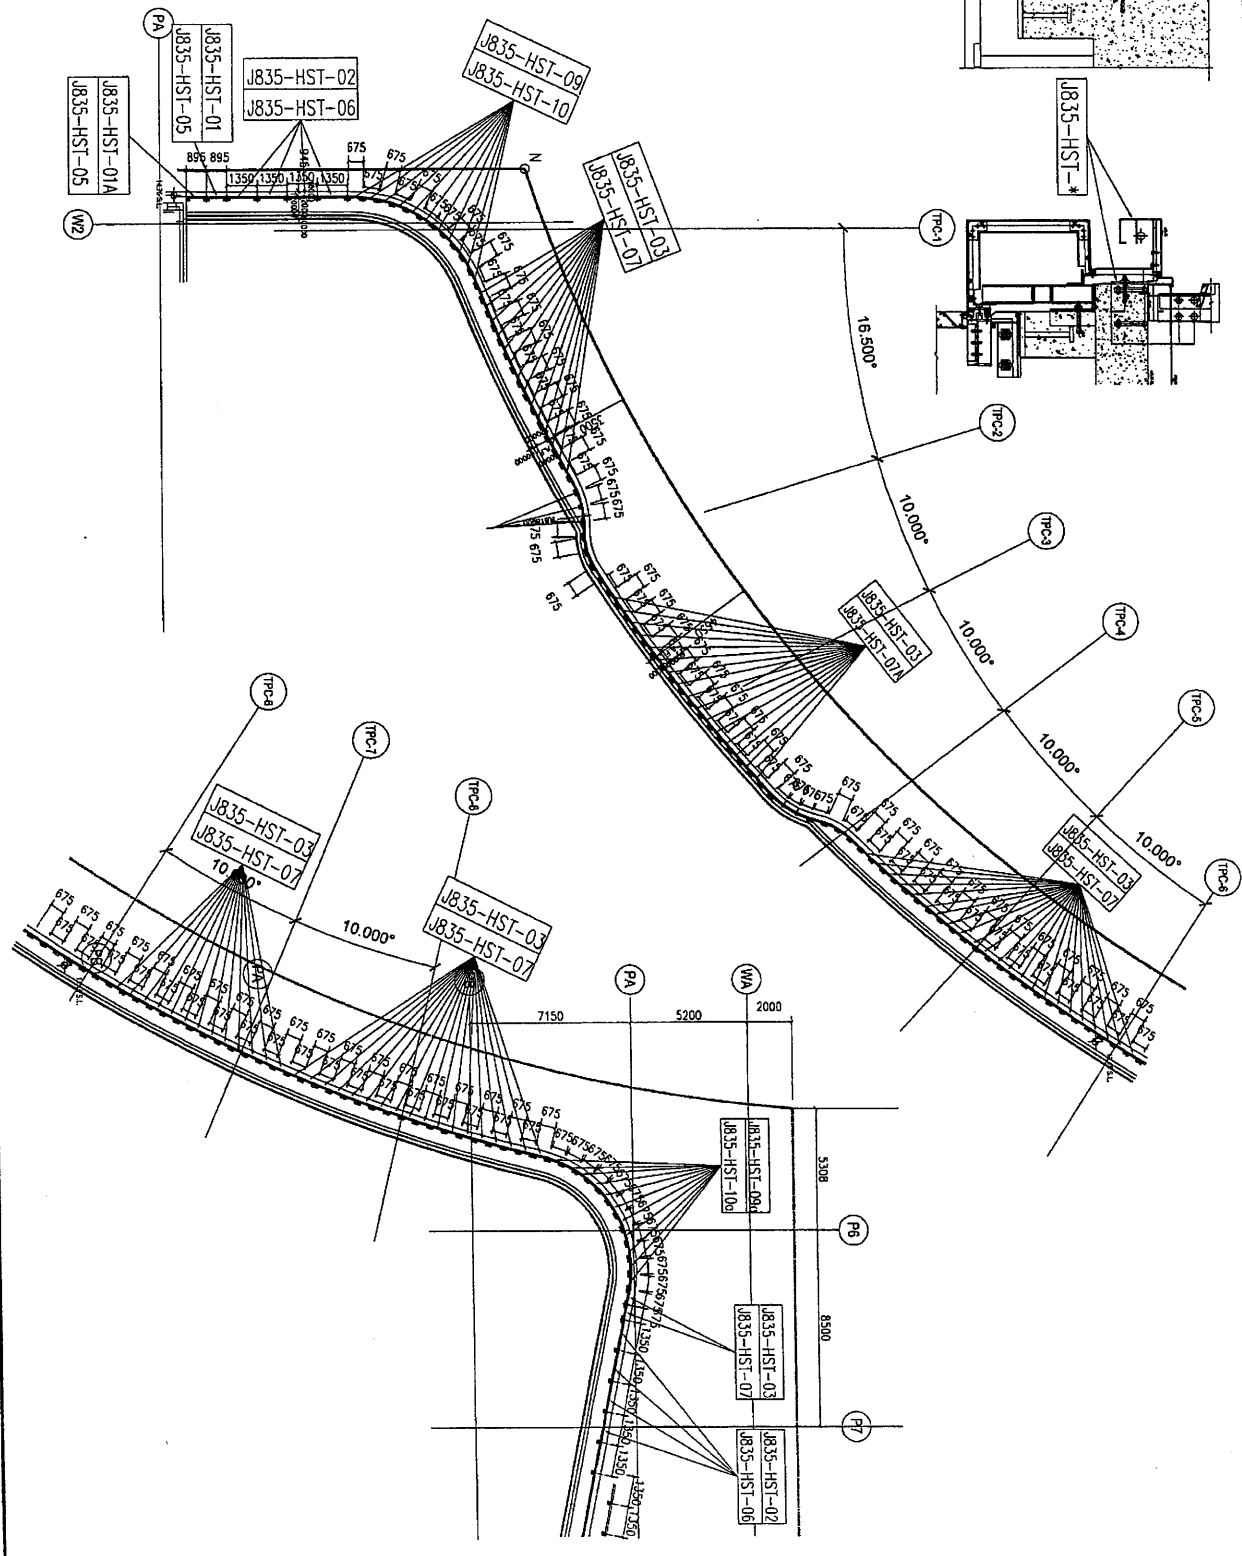

名稱	TYPE 1 型材安裝位置圖	制圖	吳沛瑜	2017.01.05	修改		
材料		復核	王礼秋	2017.01.05	日期		
顏色		批准			圖號	J835-XCW1	

**美特鋁質** 有限公司  
MIDI Aluminium Fabricator Ltd.



工程號	J-835	地盤	天晉平臺
-----	-------	----	------

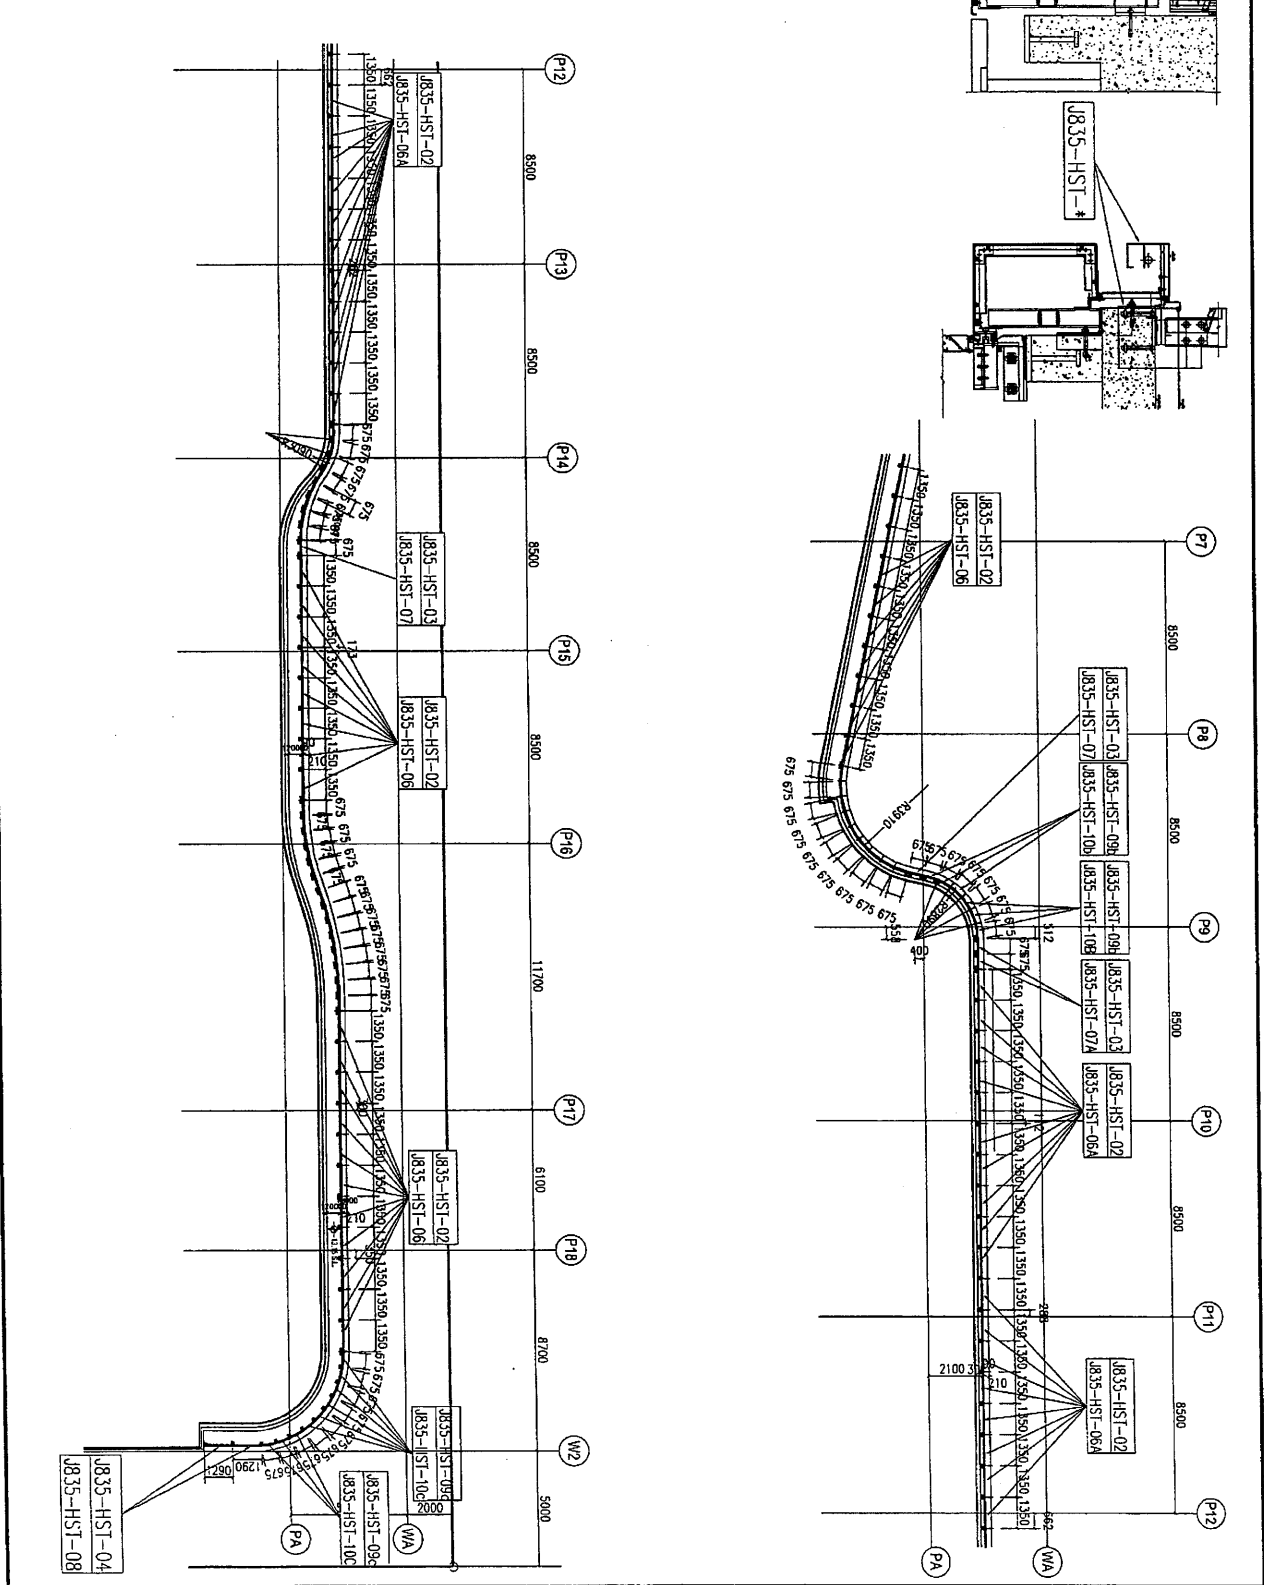


名稱	TYPE1型材安裝位置圖	制圖	吳祚瑜	2017.01.05	修改	
材料		復核	王礼秋	2017.01.05	日期	
顏色		批准			圖號	J835-XCW2

**美特鋁質 有限公司**  
MIDI Aluminium Fabricator Ltd.

工程號	J-835	地盤	天晉平臺
-----	-------	----	------

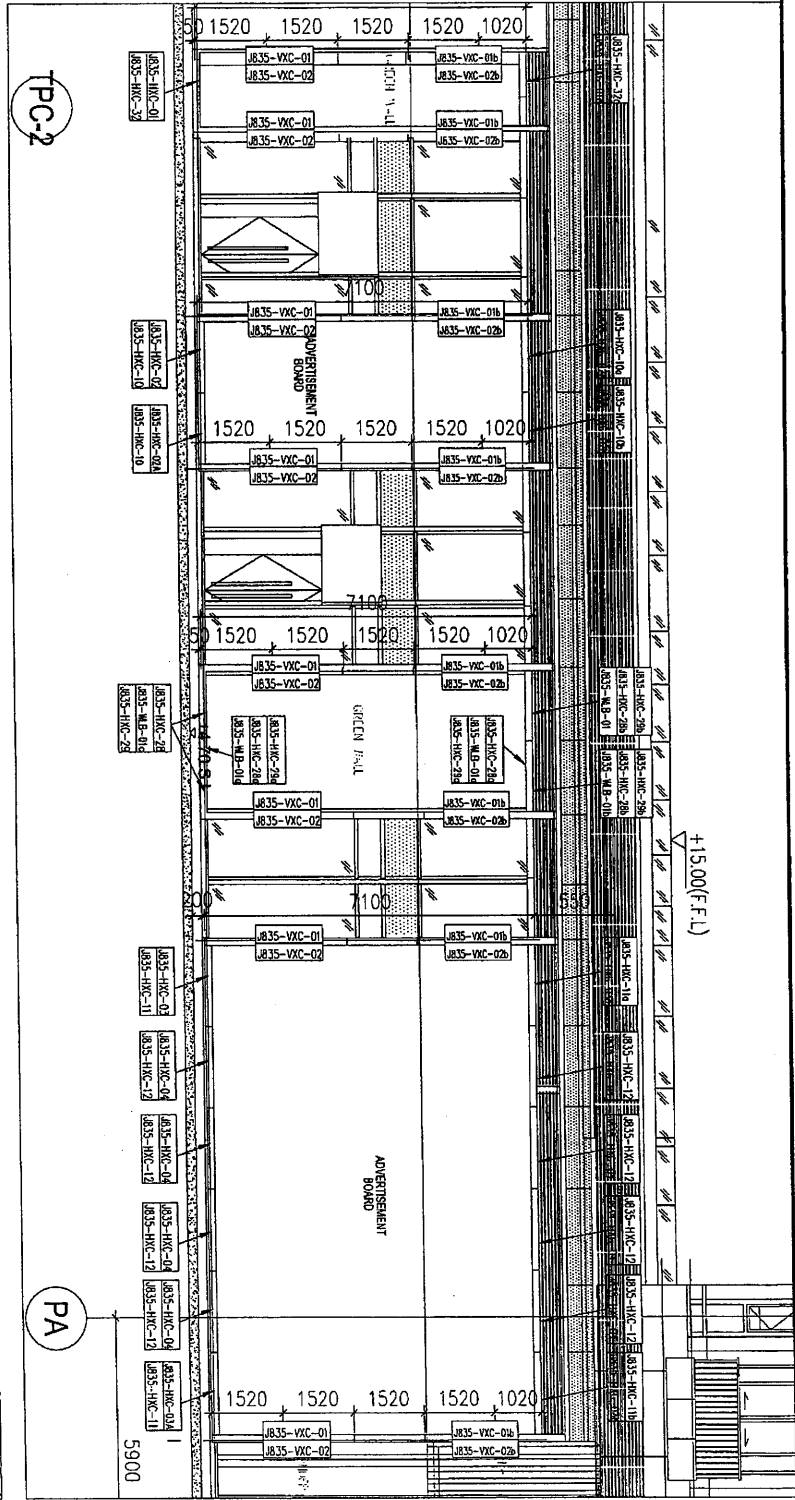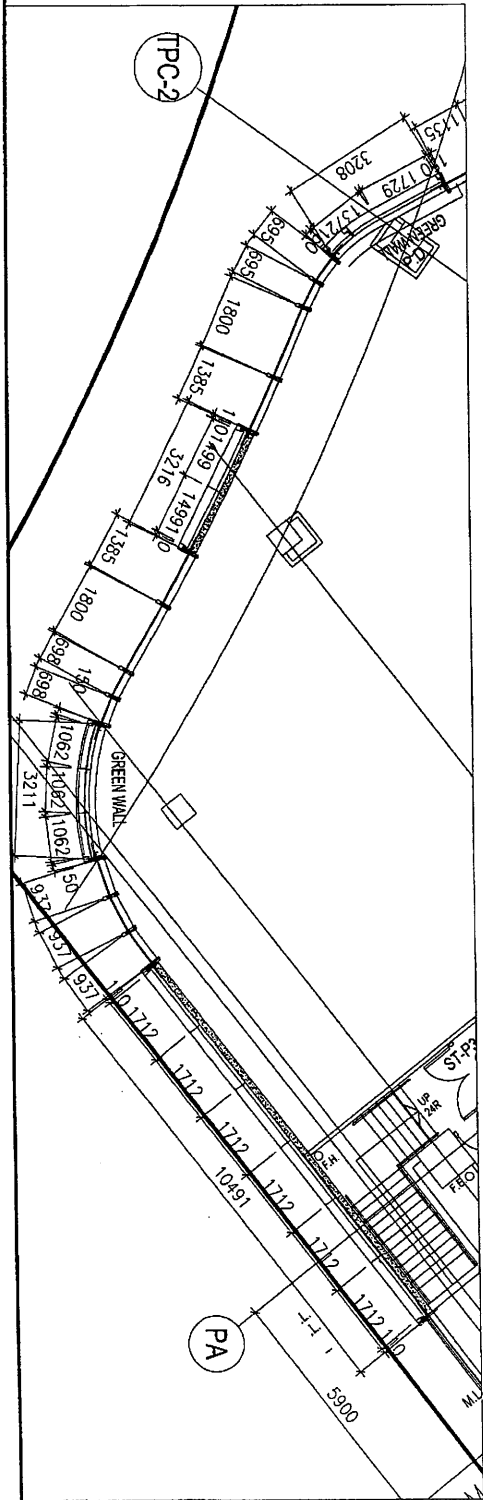


名稱	TYPE1型材安裝位置圖	制圖	吳沛瑜	2017.01.05	修改	A	B	C
材料		復核	王礼秋	2017.01.05	日期	2017.01.11	2017.01.24	2017.02.10
顏色		批准			圖號	J835-XCW3		



美特鋁質 有限公司  
MIDI Aluminium Fabricator Ltd.



工程號	J-835	地盤	天晉平臺
-----	-------	----	------

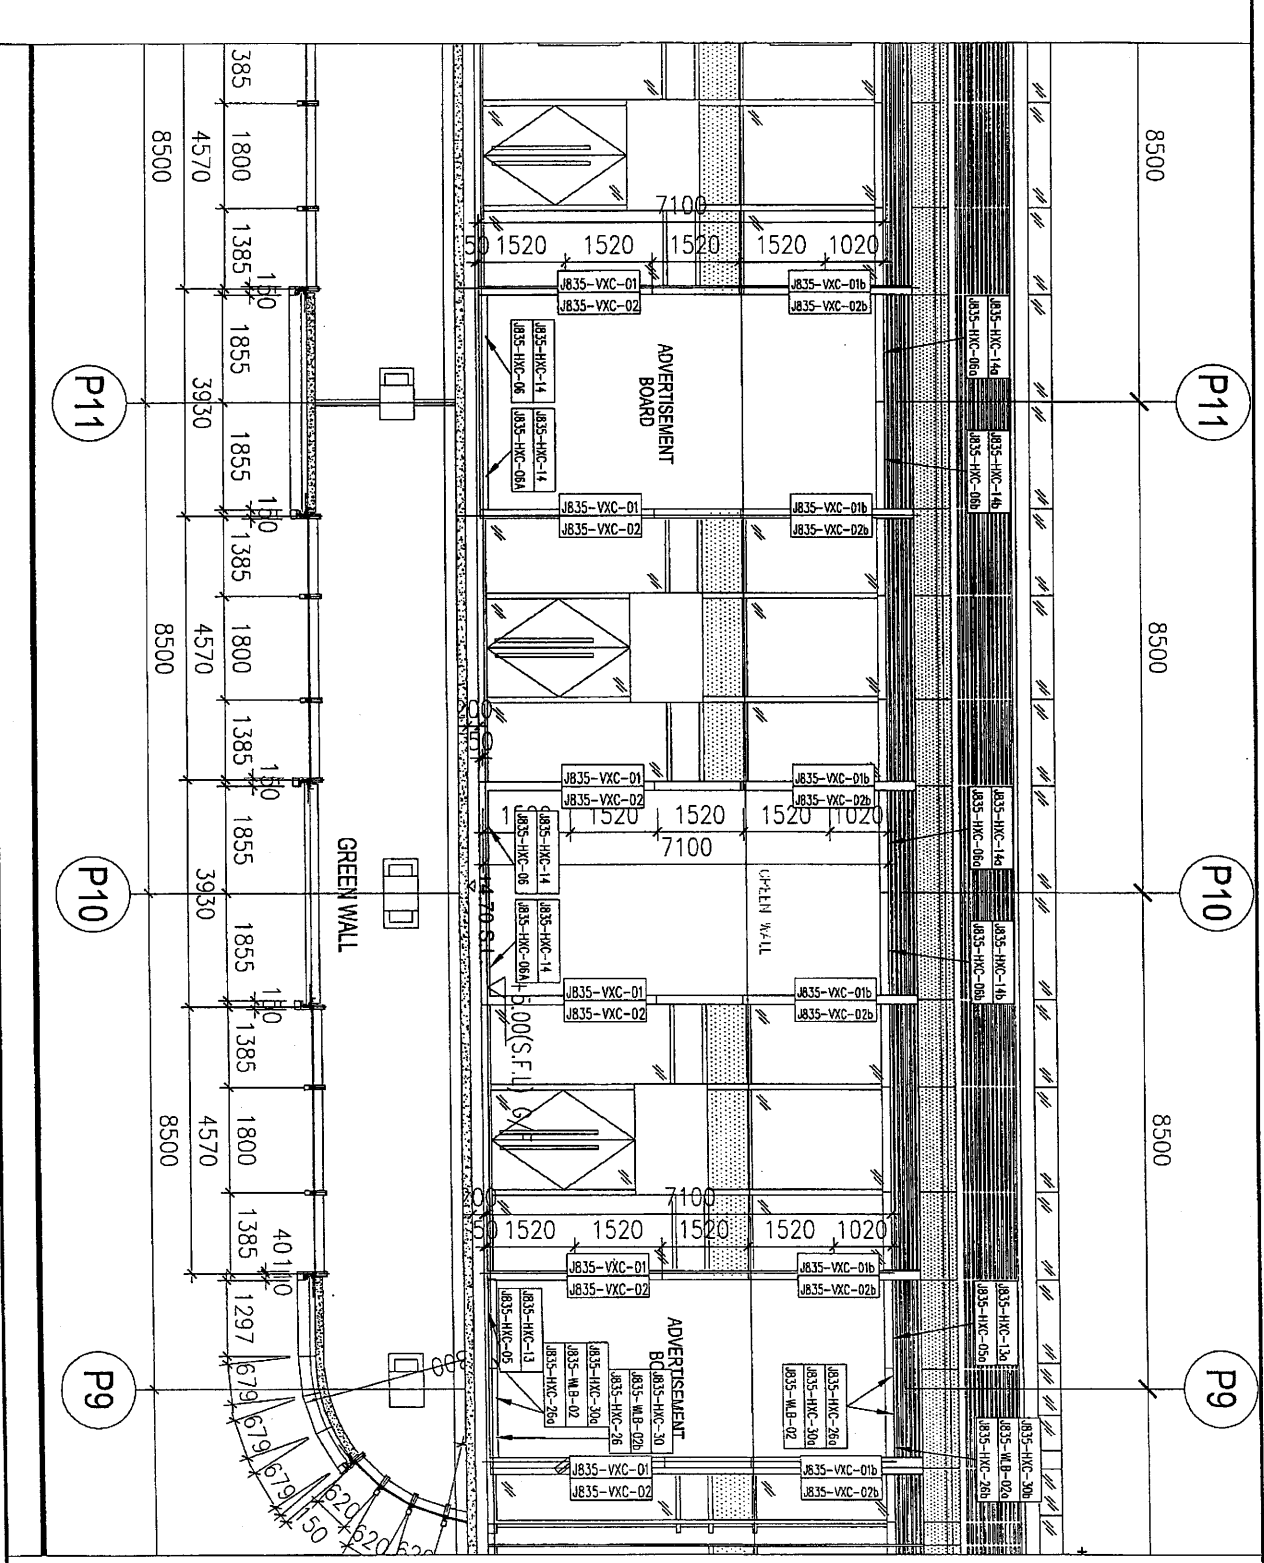

名稱	TYPE1型材安裝位置圖	制圖	吳沛瑜	2017.01.05	修改	A	B	C
材料		復核	王礼秋	2017.01.05	日期	2017.01.11	2017.01.24	2017.02.10
顏色		批准			圖號	J835-XCW4		

**美特鋁質** 有限公司  
MIDI Aluminium Fabricator Ltd.

工程號	J-835	地盤	天晉平臺
-----	-------	----	------

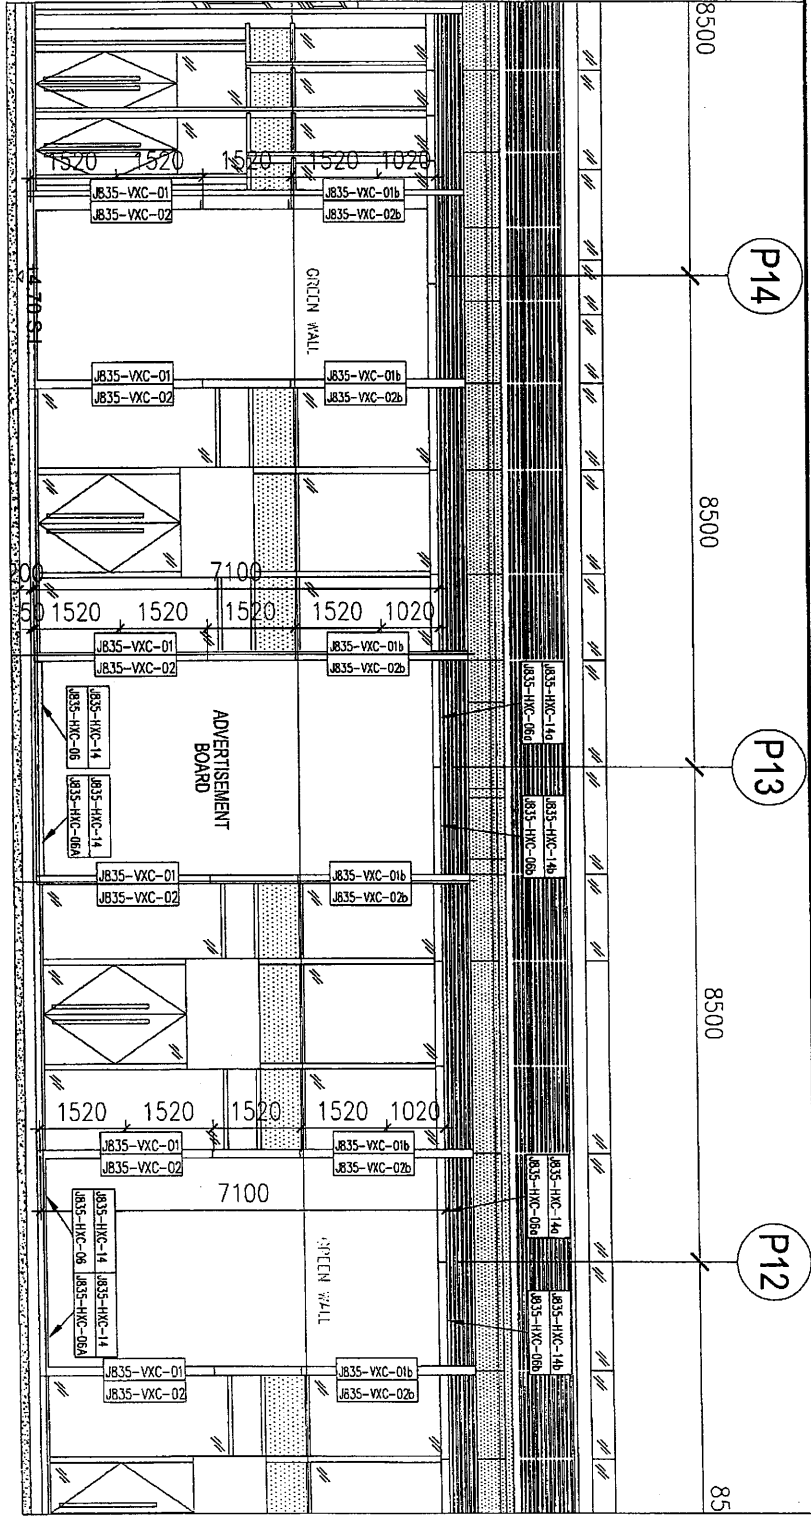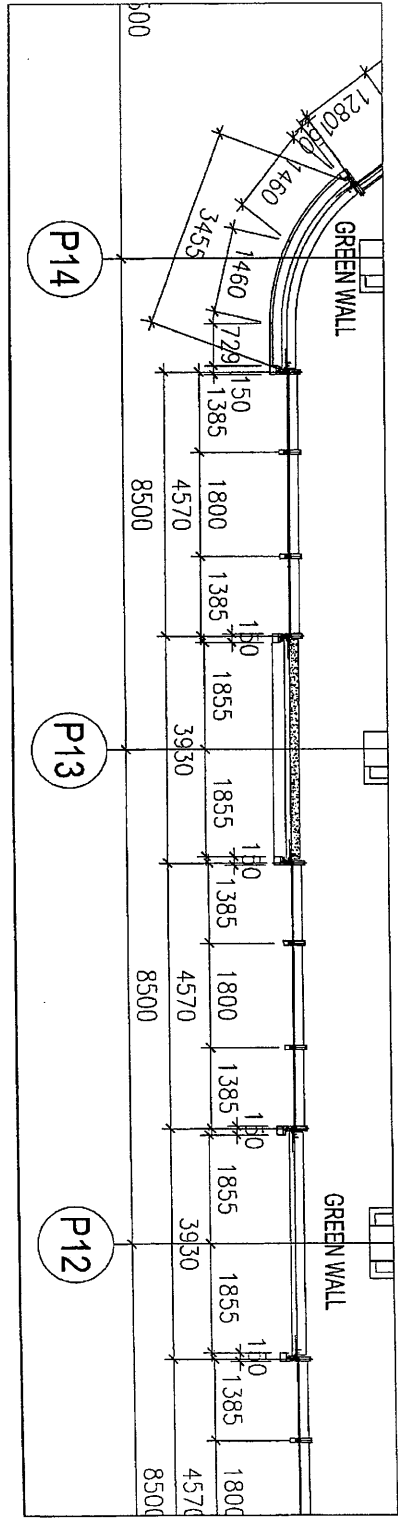


名稱	TYPE1型材安裝位置圖	制圖	吳祥瑜	2017.01.05	修改	A	B	C
材料		復核	王礼秋	2017.01.05	日期	2017.01.11	2017.01.24	2017.02.10
顏色		批准			圖號	J835-XCW5		



美特鋁質 有限公司  
MIDI Aluminium Fabricator Ltd.

工程號	J-835	地盤	天晉平臺
-----	-------	----	------

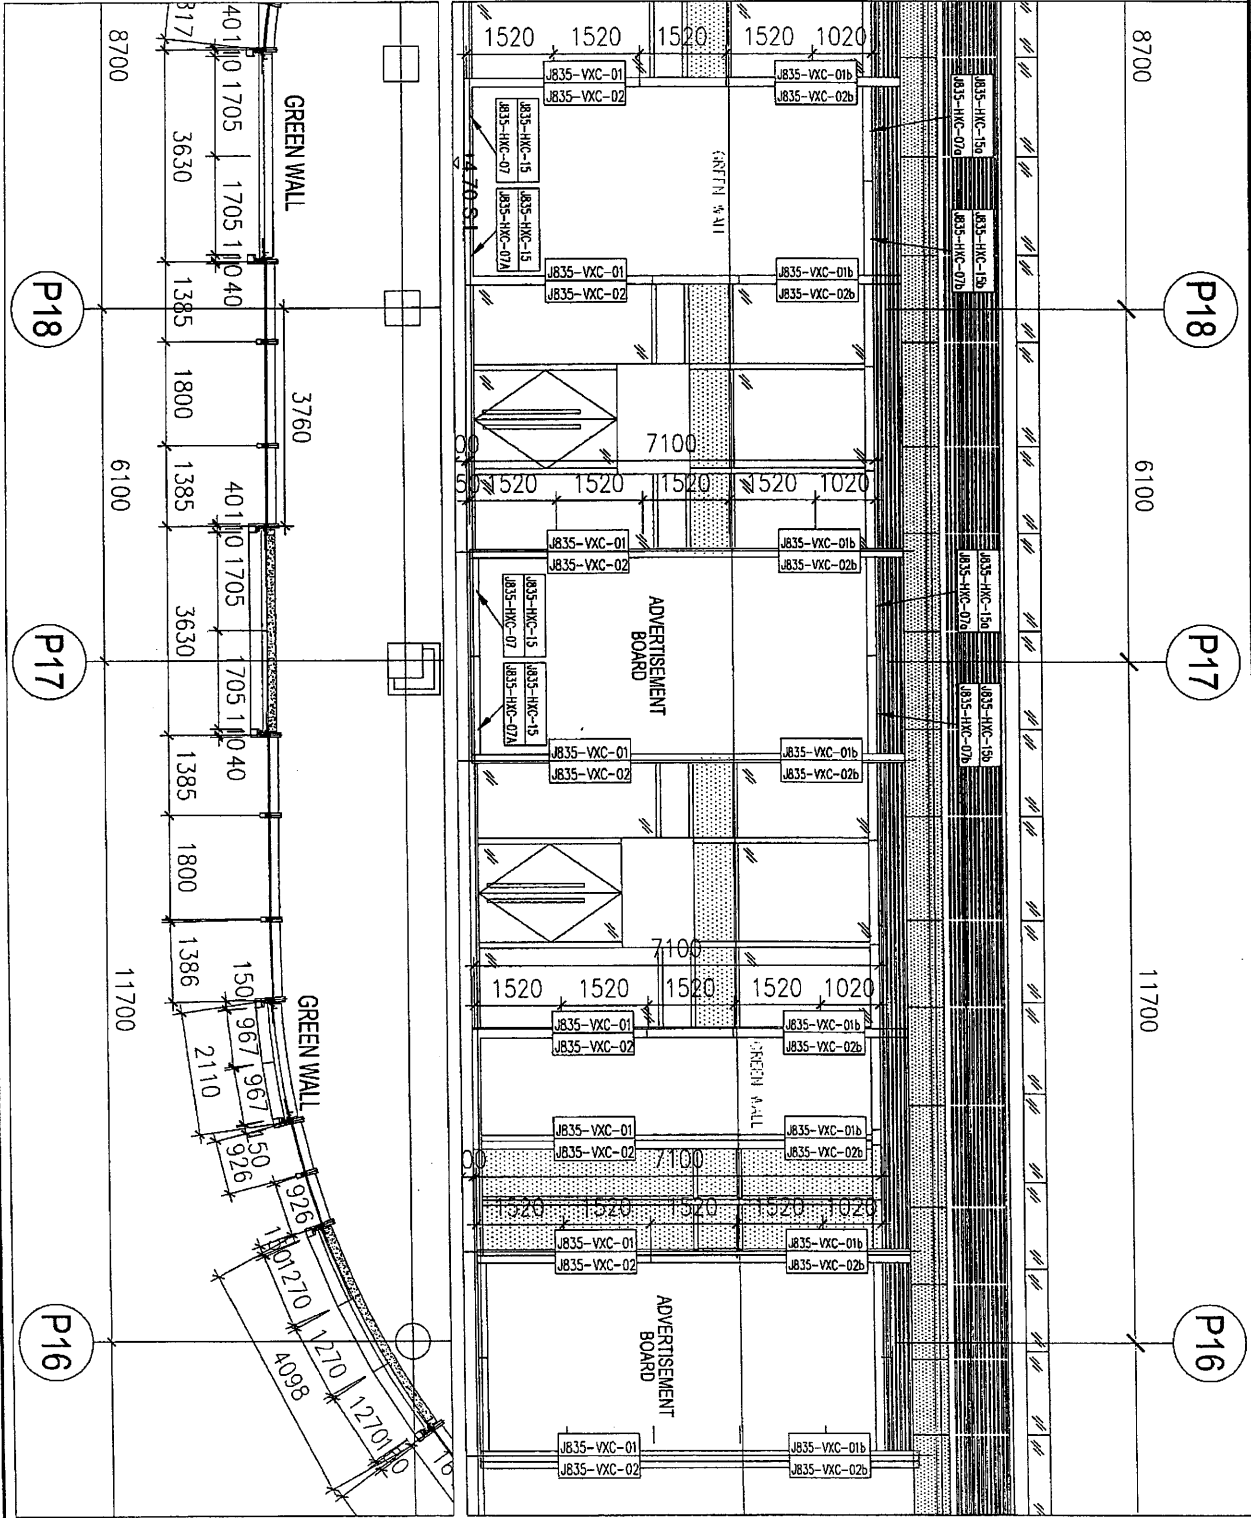


名稱	TYPE1型材安裝位置圖	制圖	吳祚瑜	2017.01.05	修改	A	B	C
材料		復核	王礼秋	2017.01.05	日期	2017.01.11	2017.01.24	2017.02.10
顏色		批准			圖號	J835-XCW6		

72



美特鋁質 有限公司  
MIDI Aluminium Fabricator Ltd.





工程號	J-835	地盤	天晉平臺
-----	-------	----	------

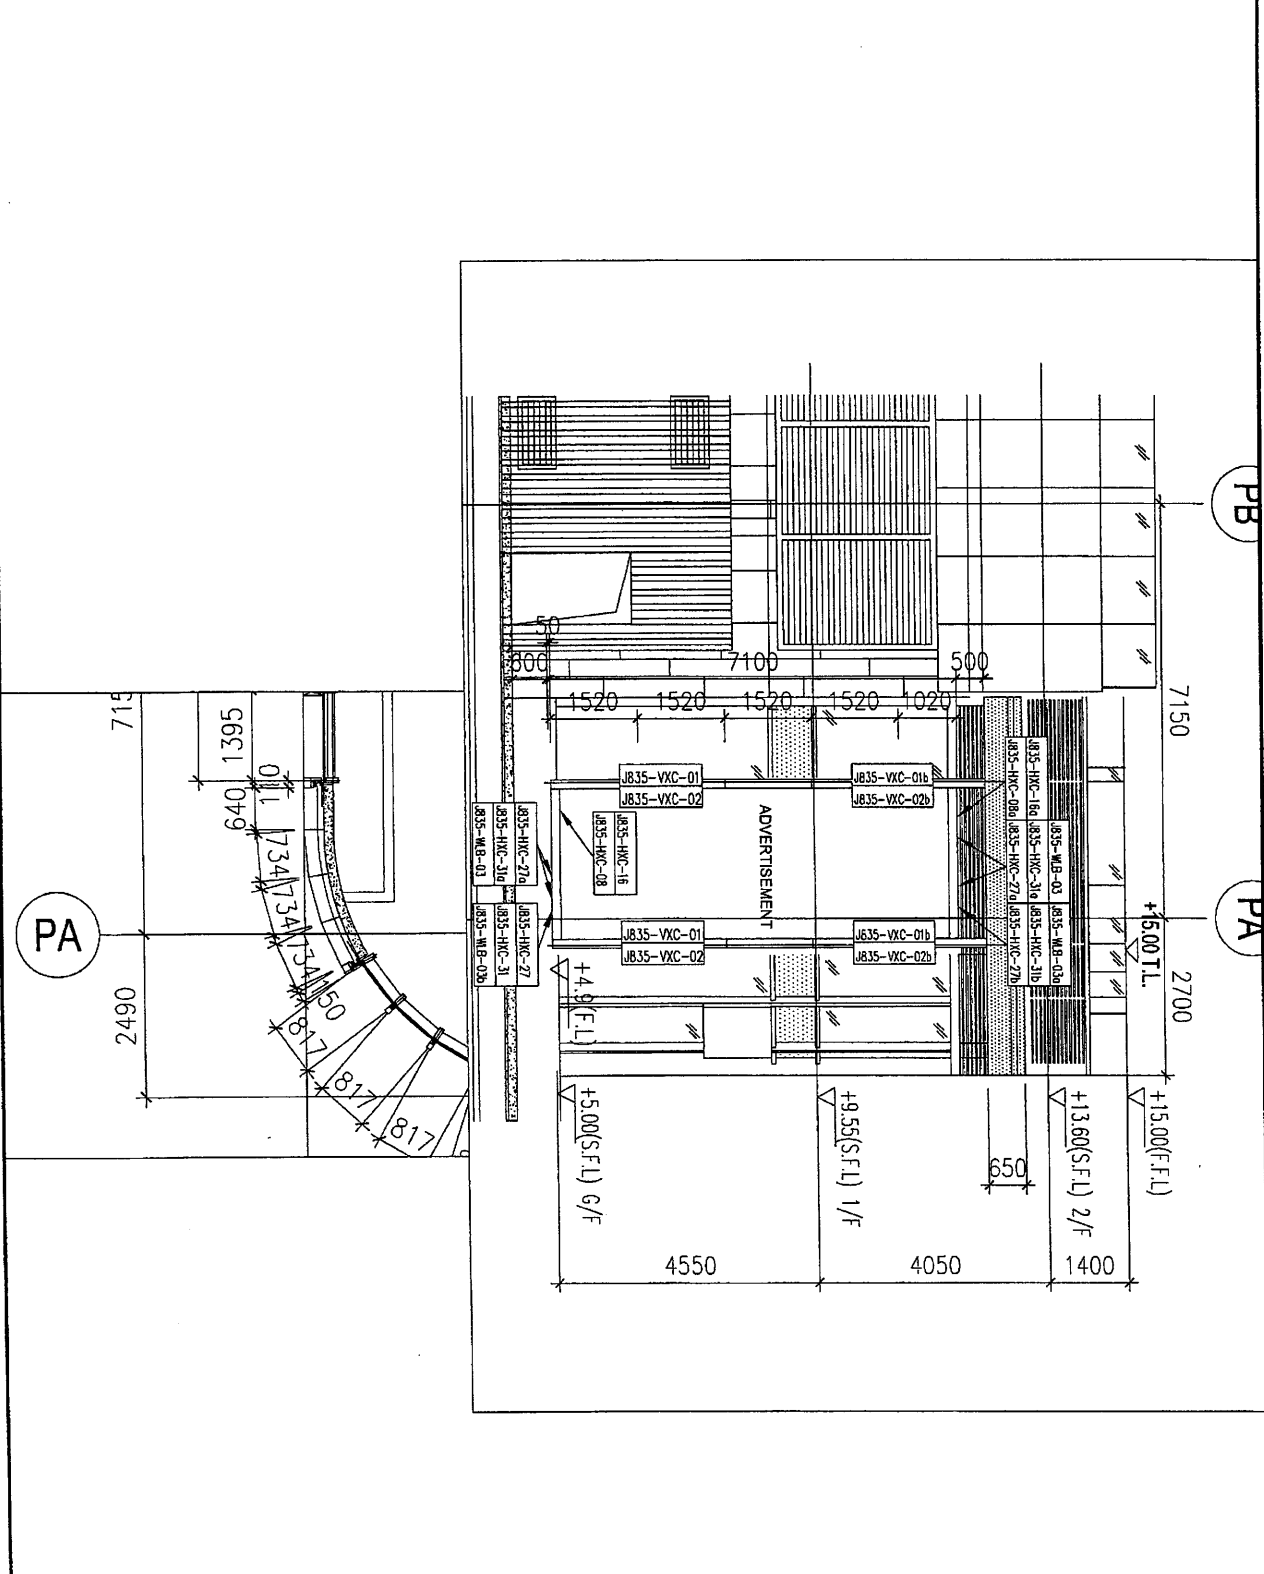

名稱	TYPE 1 型材安裝位置圖	制圖	吳沛瑜	2017.01.05	修改	A	B
材料		復核	王禮秋	2017.01.05	日期	2017.01.24	2017.02.10
顏色		批准			圖號	J835-XCW7	

**美特鋁質** 有限公司  
MIDI Aluminium Fabricator Ltd.

工程號	J-835	地盤	天晉平臺
-----	-------	----	------

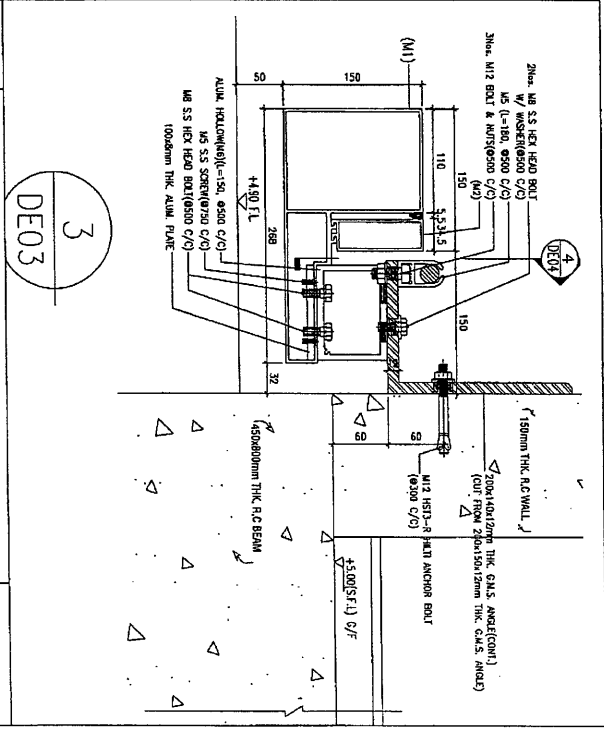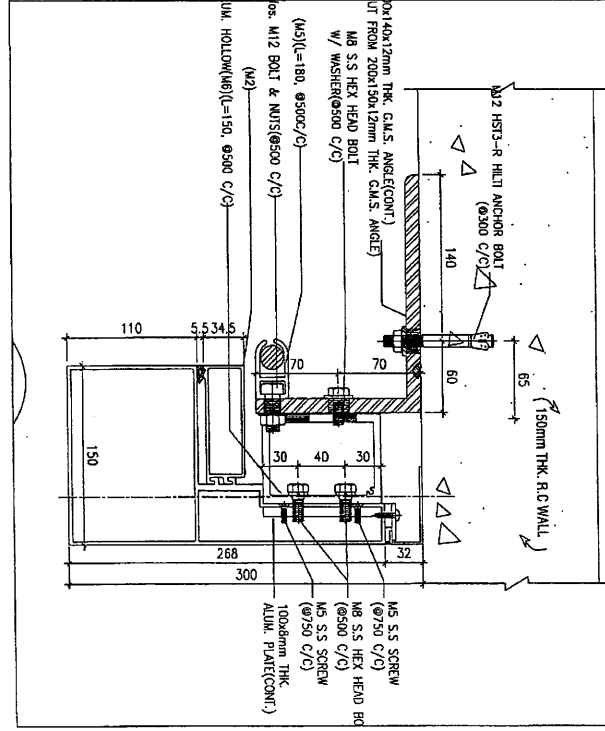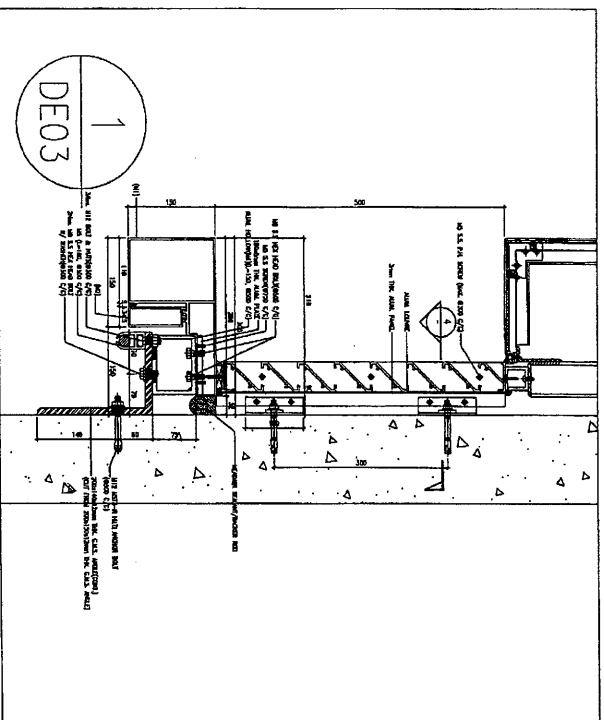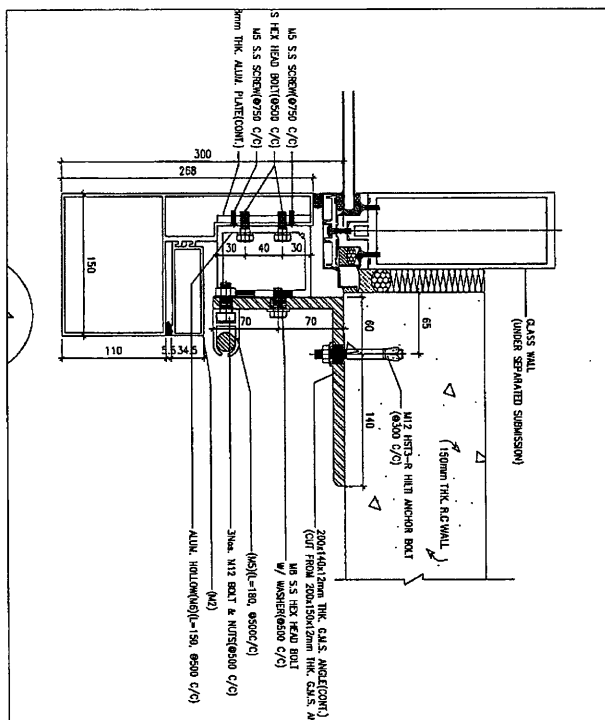

名稱	TYPE1型材安裝位置圖	制圖	吳祥瑜	2017.01.05	修改	A
材料		復核	王礼秋	2017.01.05	日期	2017.02.04
顏色		批准			圖號	J835-XCW8

24

J-835工程鋁板項目 (PE01~06) 型材派窗表												
序號	出貨編號	位置	鋁板厚度	顏色	長度	寬度	面積	數量	总面积	G/F	1/F	2/F
1	J835-HST-01	J835-XCW1		UCT39548XL-3 3Coats Silver	892		0.000	1	0.000			1
2	J835-HST-01A	J835-XCW1		UCT39548XL-3 3Coats Silver	893.5		0.000	1	0.000			1
3	J835-HST-02	J835-XCW1		UCT39548XL-3 3Coats Silver	1347		0.000	8	0.000			8
4	J835-HST-03	J835-XCW1		UCT39548XL-3 3Coats Silver	672		0.000	86	0.000			86
5	J835-HST-05	J835-XCW1		MILL	892		0.000	2	0.000			2
6	J835-HST-06	J835-XCW1		MILL	1347		0.000	8	0.000			8
7	J835-HST-07	J835-XCW1		MILL	672		0.000	70	0.000			70
8	J835-HST-07A	J835-XCW1		MILL	672		0.000	16	0.000			16
9	J835-HST-09	J835-XCW1		UCT39548XL-3 3Coats Silver	695.7		0.000	11	0.000			11
10	J835-HST-09a	J835-XCW1		UCT39548XL-3 3Coats Silver	699.9		0.000	11	0.000			11
11	J835-HST-10	J835-XCW1		MILL	692.4		0.000	11	0.000			11
12	J835-HST-10a	J835-XCW1		MILL	696.5		0.000	11	0.000			11
13	J835-HST-02	J835-XCW2		UCT39548XL-3 3Coats Silver	1347		0.000	55	0.000			55
14	J835-HST-03	J835-XCW2		UCT39548XL-3 3Coats Silver	672		0.000	4	0.000			4
15	J835-HST-04	J835-XCW2		UCT39548XL-3 3Coats Silver	1287		0.000	2	0.000			2
16	J835-HST-06	J835-XCW2		MILL	1347		0.000	26	0.000			26
17	J835-HST-06A	J835-XCW2		MILL	1347		0.000	29	0.000			29
18	J835-HST-07	J835-XCW2		MILL	672		0.000	2	0.000			2
19	J835-HST-07A	J835-XCW2		MILL	672		0.000	2	0.000			2
20	J835-HST-08	J835-XCW2		MILL	1287		0.000	2	0.000			2
21	J835-HST-09b	J835-XCW2		UCT39548XL-3 3Coats Silver	721.1		0.000	6	0.000			6
22	J835-HST-09c	J835-XCW2		UCT39548XL-3 3Coats Silver	706.7		0.000	9	0.000			9
23	J835-HST-10b	J835-XCW2		MILL	714.3		0.000	3	0.000			3
24	J835-HST-10B	J835-XCW2		MILL	714.3		0.000	3	0.000			3
25	J835-HST-10c	J835-XCW2		MILL	701.9		0.000	6	0.000			6
26	J835-HST-10C	J835-XCW2		MILL	701.9		0.000	3	0.000			3
27	J835-VXC-01	J835-XCW3		UCT39548XL-3 3Coats Silver	1518.5		0.000	4	0.000	4		
28	J835-VXC-01b	J835-XCW3		UCT39548XL-3 3Coats Silver	963		0.000	4	0.000		4	
29	J835-VXC-02	J835-XCW3		UCT39548XL-3 3Coats Silver	1518.5		0.000	8	0.000	8		
30	J835-VXC-02b	J835-XCW3		UCT39548XL-3 3Coats Silver	963		0.000	8	0.000		8	
31	J835-VXC-04	J835-XCW3		UCT39548XL-3 3Coats Silver	1518.5		0.000	4	0.000	4		
32	J835-VXC-04b	J835-XCW3		UCT39548XL-3 3Coats Silver	963		0.000	4	0.000		4	
33	J835-HXC-01	J835-XCW3		UCT39548XL-3 3Coats Silver	1794.5		0.000	1	0.000	1		
34	J835-HXC-01a	J835-XCW3		UCT39548XL-3 3Coats Silver	1947.5		0.000	1	0.000		1	
35	J835-HXC-02	J835-XCW3		UCT39548XL-3 3Coats Silver	1500.75		0.000	1	0.000	1		
36	J835-HXC-02A	J835-XCW3		UCT39548XL-3 3Coats Silver	1500.75		0.000	1	0.000	1		
37	J835-HXC-02a	J835-XCW3		UCT39548XL-3 3Coats Silver	1653.75		0.000	1	0.000		1	
38	J835-HXC-02b	J835-XCW3		UCT39548XL-3 3Coats Silver	1653.75		0.000	1	0.000		1	
39	J835-HXC-03	J835-XCW3		UCT39548XL-3 3Coats Silver	1707.5		0.000	1	0.000	1		
40	J835-HXC-03A	J835-XCW3		UCT39548XL-3 3Coats Silver	1707.5		0.000	1	0.000	1		
41	J835-HXC-03a	J835-XCW3		UCT39548XL-3 3Coats Silver	1860.5		0.000	1	0.000		1	
42	J835-HXC-03b	J835-XCW3		UCT39548XL-3 3Coats Silver	1860.5		0.000	1	0.000		1	
43	J835-HXC-04	J835-XCW3		UCT39548XL-3 3Coats Silver	1709		0.000	8	0.000	4	4	

25

### J-835工程鋁板項目 (PE01~06) 型材派窗表

序號	出貨編號	位置	鋁板厚度	顏色	長度	寬度	面積	數量	总面积	G/F	1/F	2/F
44	J835-HXC-10	J835-XCW3		UCT39548XL-3 3Coats Silver	1500.75		0.000	2	0.000	2		
45	J835-HXC-10a	J835-XCW3		UCT39548XL-3 3Coats Silver	1653.75		0.000	1	0.000		1	
46	J835-HXC-10b	J835-XCW3		UCT39548XL-3 3Coats Silver	1653.75		0.000	1	0.000		1	
47	J835-HXC-11	J835-XCW3		UCT39548XL-3 3Coats Silver	1707.5		0.000	2	0.000	2		
48	J835-HXC-11a	J835-XCW3		UCT39548XL-3 3Coats Silver	1860.5		0.000	1	0.000		1	
49	J835-HXC-11b	J835-XCW3		UCT39548XL-3 3Coats Silver	1860.5		0.000	1	0.000		1	
50	J835-HXC-12	J835-XCW3		UCT39548XL-3 3Coats Silver	1709		0.000	8	0.000	4	4	
51	J835-HXC-28	J835-XCW3		UCT39548XL-3 3Coats Silver	1038.1		0.000	2	0.000	2		
52	J835-HXC-28a	J835-XCW3		UCT39548XL-3 3Coats Silver	1040.8		0.000	2	0.000	1	1	
53	J835-HXC-28b	J835-XCW3		UCT39548XL-3 3Coats Silver	1189.6		0.000	2	0.000		2	
54	J835-HXC-29	J835-XCW3		UCT39548XL-3 3Coats Silver	1039.7		0.000	2	0.000	2		
55	J835-HXC-29a	J835-XCW3		UCT39548XL-3 3Coats Silver	1041.2		0.000	2	0.000	1	1	
56	J835-HXC-29b	J835-XCW3		UCT39548XL-3 3Coats Silver	1187.1		0.000	2	0.000		2	
57	J835-WLB-01	J835-XCW3		UCT34440SC-3 3Coats Silver	1212.1		0.000	1	0.000		1	
58	J835-WLB-01a	J835-XCW3		UCT34440SC-3 3Coats Silver	1060.6		0.000	1	0.000	1		
59	J835-WLB-01b	J835-XCW3		UCT34440SC-3 3Coats Silver	1212.1		0.000	1	0.000		1	
60	J835-WLB-01c	J835-XCW3		UCT34440SC-3 3Coats Silver	1059.1		0.000	2	0.000	2		
61	J835-HXC-32	J835-XCW3		UCT39548XL-3 3Coats Silver	1794.5		0.000	1	0.000	1		
62	J835-HXC-32a	J835-XCW3		UCT39548XL-3 3Coats Silver	1947.5		0.000	1	0.000		1	
63	J835-VXC-01	J835-XCW4		UCT39548XL-3 3Coats Silver	1518.5		0.000	3	0.000	3		
64	J835-VXC-01b	J835-XCW4		UCT39548XL-3 3Coats Silver	963		0.000	3	0.000		3	
65	J835-VXC-02	J835-XCW4		UCT39548XL-3 3Coats Silver	1518.5		0.000	6	0.000	6		
66	J835-VXC-02b	J835-XCW4		UCT39548XL-3 3Coats Silver	963		0.000	6	0.000		6	
67	J835-VXC-04	J835-XCW4		UCT39548XL-3 3Coats Silver	1518.5		0.000	3	0.000	3		
68	J835-VXC-04b	J835-XCW4		UCT39548XL-3 3Coats Silver	963		0.000	3	0.000		3	
69	J835-HXC-05	J835-XCW4		UCT39548XL-3 3Coats Silver	1293		0.000	1	0.000	1		
70	J835-HXC-05a	J835-XCW4		UCT39548XL-3 3Coats Silver	1445.5		0.000	1	0.000		1	
71	J835-HXC-06	J835-XCW4		UCT39548XL-3 3Coats Silver	1850.5		0.000	2	0.000	2		
72	J835-HXC-06A	J835-XCW4		UCT39548XL-3 3Coats Silver	1850.5		0.000	2	0.000	2		
73	J835-HXC-06a	J835-XCW4		UCT39548XL-3 3Coats Silver	2003.5		0.000	2	0.000		2	
74	J835-HXC-06b	J835-XCW4		UCT39548XL-3 3Coats Silver	2003.5		0.000	2	0.000		2	
75	J835-HXC-13	J835-XCW4		UCT39548XL-3 3Coats Silver	1293		0.000	1	0.000	1		
76	J835-HXC-13a	J835-XCW4		UCT39548XL-3 3Coats Silver	1445.5		0.000	1	0.000		1	
77	J835-VXC-14	J835-XCW4		UCT39548XL-3 3Coats Silver	1850.5		0.000	4	0.000	4		
78	J835-VXC-14a	J835-XCW4		UCT39548XL-3 3Coats Silver	2003.5		0.000	2	0.000		2	
79	J835-VXC-14b	J835-XCW4		UCT39548XL-3 3Coats Silver	2003.5		0.000	2	0.000		2	
80	J835-HXC-26	J835-XCW4		UCT39548XL-3 3Coats Silver	650.6		0.000	1	0.000	1		
81	J835-HXC-26a	J835-XCW4		UCT39548XL-3 3Coats Silver	652.1		0.000	4	0.000	2	2	
82	J835-HXC-26b	J835-XCW4		UCT39548XL-3 3Coats Silver	798		0.000	1	0.000		1	
83	J835-HXC-30	J835-XCW4		UCT39548XL-3 3Coats Silver	651.2		0.000	1	0.000	1		
84	J835-HXC-30a	J835-XCW4		UCT39548XL-3 3Coats Silver	652.7		0.000	4	0.000	2	2	
85	J835-HXC-30b	J835-XCW4		UCT39548XL-3 3Coats Silver	795.7		0.000	1	0.000		1	
86	J835-WLB-02	J835-XCW4		UCT34440SC-3 3Coats Silver	677.4		0.000	4	0.000	2	2	

J-835工程鋁板項目 (PE01~06) 型材派窗表

序號	出貨編號	位置	鋁板厚度	顏色	長度	寬度	面積	數量	总面积	G/F	1/F	2/F
87	J835-WLB-02a	J835-XCW4		UCT34440SC-3 3Coats Silver	828.9		0.000	1	0.000		1	
88	J835-WLB-02b	J835-XCW4		UCT34440SC-3 3Coats Silver	675.9		0.000	1	0.000	1		
89	J835-VXC-01	J835-XCW5		UCT39548XL-3 3Coats Silver	1518.5		0.000	3	0.000	3		
90	J835-VXC-01b	J835-XCW5		UCT39548XL-3 3Coats Silver	963		0.000	3	0.000		3	
91	J835-VXC-02	J835-XCW5		UCT39548XL-3 3Coats Silver	1518.5		0.000	6	0.000	6		
92	J835-VXC-02b	J835-XCW5		UCT39548XL-3 3Coats Silver	963		0.000	6	0.000		6	
93	J835-VXC-04	J835-XCW5		UCT39548XL-3 3Coats Silver	1518.5		0.000	3	0.000	3		
94	J835-VXC-04b	J835-XCW5		UCT39548XL-3 3Coats Silver	963		0.000	3	0.000		3	
95	J835-HXC-06	J835-XCW5		UCT39548XL-3 3Coats Silver	1850.5		0.000	2	0.000	2		
96	J835-HXC-06A	J835-XCW5		UCT39548XL-3 3Coats Silver	1850.5		0.000	2	0.000	2		
97	J835-HXC-06a	J835-XCW5		UCT39548XL-3 3Coats Silver	2003.5		0.000	2	0.000		2	
98	J835-HXC-06b	J835-XCW5		UCT39548XL-3 3Coats Silver	2003.5		0.000	2	0.000		2	
99	J835-VXC-14	J835-XCW5		UCT39548XL-3 3Coats Silver	1850.5		0.000	4	0.000	4		
100	J835-VXC-14a	J835-XCW5		UCT39548XL-3 3Coats Silver	2003.5		0.000	2	0.000		2	
101	J835-VXC-14b	J835-XCW5		UCT39548XL-3 3Coats Silver	2003.5		0.000	2	0.000		2	
102	J835-VXC-01	J835-XCW6		UCT39548XL-3 3Coats Silver	1518.5		0.000	4	0.000	4		
103	J835-VXC-01b	J835-XCW6		UCT39548XL-3 3Coats Silver	963		0.000	4	0.000		4	
104	J835-VXC-02	J835-XCW6		UCT39548XL-3 3Coats Silver	1518.5		0.000	6	0.000	6		
105	J835-VXC-02b	J835-XCW6		UCT39548XL-3 3Coats Silver	963		0.000	6	0.000		6	
106	J835-VXC-04	J835-XCW6		UCT39548XL-3 3Coats Silver	1518.5		0.000	4	0.000	4		
107	J835-VXC-04b	J835-XCW6		UCT39548XL-3 3Coats Silver	963		0.000	4	0.000		4	
108	J835-HXC-07	J835-XCW6		UCT39548XL-3 3Coats Silver	1700.5		0.000	2	0.000	2		
109	J835-HXC-07A	J835-XCW6		UCT39548XL-3 3Coats Silver	1700.5		0.000	2	0.000	2		
121	J835-HXC-08	J835-XCW7		UCT39548XL-3 3Coats Silver	635.5		0.000	1	0.000	1		
122	J835-HXC-08a	J835-XCW7		UCT39548XL-3 3Coats Silver	788.5		0.000	1	0.000		1	
123	J835-HXC-27	J835-XCW7		UCT39548XL-3 3Coats Silver	709.4		0.000	1	0.000	1		
124	J835-HXC-27a	J835-XCW7		UCT39548XL-3 3Coats Silver	710.8		0.000	4	0.000	2	2	
125	J835-HXC-27b	J835-XCW7		UCT39548XL-3 3Coats Silver	861.7		0.000	1	0.000		1	
126	J835-HXC-31	J835-XCW7		UCT39548XL-3 3Coats Silver	710.8		0.000	1	0.000	1		
127	J835-HXC-31a	J835-XCW7		UCT39548XL-3 3Coats Silver	712.2		0.000	4	0.000	2	2	
128	J835-HXC-31b	J835-XCW7		UCT39548XL-3 3Coats Silver	856.8		0.000	1	0.000		1	
129	J835-WLB-03	J835-XCW7		UCT34440SC-3 3Coats Silver	731.4		0.000	4	0.000	2	2	

77

### J-835工程鋁板項目 (PE01~06) 型材派窗表

序號	出貨編號	位置	鋁板厚度	顏色	長度	寬度	面積	數量	总面积	G/F	1/F	2/F
130	J835-WLB-03a	J835-XCW7		UCT34440SC-3 3Coats Silver	882.9		0.000	1	0.000		1	
131	J835-WLB-03b	J835-XCW7		UCT34440SC-3 3Coats Silver	729.9		0.000	1	0.000	1		
							總數	647		130	129	388



鋁材開料總表

工程號碼: J-835 工程名稱: 將軍澳天晉平臺

序號	鋁料編號	名稱	表面處理		開料長度	實用長料總數量		浪費率(%)
			顏色	層厚		支數	長度	
17	X85394	鋁飾條 2(EI6028)	銀色		5500	28	154000	2.02
18	X85396	鋁碼(EI6028)	MILL		5500	27	148500	4.95
19	X85035	42*90*42*4mm厚 鋁槽(一開三) EI6593	MILL		5510	3	16530	13.60
21	X85314	鋁飾通(EI6028)	銀色		6050	19	114950	3.95
22	X85392	鋁飾條 1(EI6028)	銀色		6050	60	363000	19.30
23	X85393	鋁飾通(EI6028)	銀色		6050	61	369050	21.41
24	X85251	鋁通(使用829倉 存)	MILL		5800	20	116000	6.19
25	X85480	裝飾條3 (EI6447)	MILL		5500	1	5500	15.64
26	PE00E3020	50*50*3mm鋁通 (EI6394)	MILL		4700	1	4700	1.28

送至: \_\_\_\_\_

由: \_\_\_\_\_

日期: \_\_\_\_\_

簡短說明: \_\_\_\_\_

共1頁 第1頁


打印日期: 2017/2/15 打印時間: 17:07

79

工程號碼: J-835, 工程名稱: 將軍澳天晉平臺  
開料長度: 5500, 總長料支數: 28, 總開料支數: 157  
鋸片厚度(mm): 4, 料頭尾總切除(mm): 20, 浪費率(%): 2.02

鋁材開料清單 X85394

鋁料 長度	窗號	編號(用料狀況)	實用長度(長料開數)	需要 支數	開料 支數	長料 支數	餘料 支數	編號(剩餘長度)
5500	J835-HST-02	1-16	1347.0	63	63	16	0	1-15@(76)x15 16@(1427)x1
5500	J835-HST-04	(餘料)16	1287.0	2	1	0	1	16@(136)x1
5500	J835-HST-04	17	1287.0		1	1	0	17@(4189)x1
5500	J835-HST-01A	(餘料)17	893.5	1	1	0	1	17@(3291.5)x1
5500	J835-HST-01	(餘料)17	892.0	1	1	0	1	17@(2395.5)x1
5500	J835-HST-03	(餘料)17	672.0	90	3	0	1	17@(367.5)x1
5500	J835-HST-03	18-28	672.0		87	11	0	18-27@(72)x10 28@(748)x1

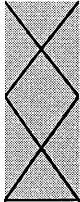


工程號碼:J-835, 工程名稱:將軍澳天晉平臺  
開料長度:5500, 總長料支數:27, 總開料支數:157  
鋸片厚度(mm):4, 料頭尾總切除(mm):20, 浪費率(%):4.95

鋁材開料清單 X85396

	窗號	編號(用料狀況)	實用長度(長料開數)	需要 支數	開料 支數	長料 支數	餘料 支數	編號(剩餘長度)
5500	J835-HST-06A	1-8	1347.0	29	29	8	0	1-7@(76)x7 8@(4129)x1
5500	J835-HST-08	(餘料)8	1287.0	2	2	0	1	8@(1547)x1
5500	J835-HST-06	(餘料)8	1257.0	34	1	0	1	8@(286)x1
5500	J835-HST-06	9-17	1257.0		33	9	0	9-16@(436)x8 17@(4219)x1
5500	J835-HST-05	(餘料)17	802.0	2	2	0	1	17@(2607)x1
5500	J835-HST-07A	(餘料)17	672.0	18	3	0	1	17@(579)x1
5500	J835-HST-07A	18-19	672.0		15	2	0	18@(72)x1 19@(748)x1
5500	J835-HST-07	(餘料)19	582.0	72	1	0	1	19@(162)x1
5500	J835-HST-07	20-27	582.0		71	8	0	20-26@(206)x7 27@(792)x1

87

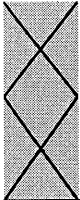

美特鋁質有限公司  
MIDI ALUMINIUM FABRICATOR LTD

工程號碼: J-835, 工程名稱: 將軍澳天晉平臺

開料長度: 5510, 總長料支數: 3, 總開料支數: 547

鋸片厚度(mm): 4, 料頭尾總切除(mm): 20, 浪費率(%): 13.6

鋁材開料清單 X85035

鋁料 長度	窗號	編號(用料狀況)	實用長度(長料開數)	需要 支數	開料 支數	長料 支數	餘料 支數	編號(剩餘長度)
5510	J835-AL-01	1-3	22.0	547	547	3	0	1-2@(4)x2 3@(2240)x1

注：此料為一開三，實際用料為1支。

制表者：\_\_\_\_\_

82

工程號碼: J-835, 工程名稱: 將軍澳天晉平臺

開料長度: 6050, 總長料支數: 19, 總開料支數: 598

鋸片厚度(mm): 4, 料頭尾總切除(mm): 20, 浪費率(%): 3.95

鋁材開料清單 X85314

鋁料 長度	窗號	編號(用料狀況)	實用長度(長料開數)	需要 支數	開料 支數	長料 支數	餘料 支數	編號(剩餘長度)
6050	J835-XC-01	1-19	180.0	598	598	19	0	1-18@(142)x18 19@(1982)x1

工程號碼: J-835, 工程名稱: 將軍澳天晉平臺  
開料長度: 6050, 總長料支數: 60, 總開料支數: 106  
鋸片厚度(mm): 4, 料頭尾總切除(mm): 20, 浪費率(%): 19.3


鋁材開料清單 X85392

鋁料 長度	窗號	編號(用料狀況)	實用長度(長料開數)	需要 支數	開料 支數	長料 支數	餘料 支數	編號(剩餘長度)
6050	J835-VXC-01	(餘料)1	3647.0	30	1	0	1	1@(580.5)x1
6050	J835-VXC-01, J835-VXC-04	2-30	3647.0		29	29	0	2-30@(2379)x29
6050	J835-VXC-01b, J835-VXC-04b	31-60	3394.5	30	30	30	0	31-60@(2631.5)x30
6050	J835-HXC-06a, J835-HXC-06b	(餘料)2-9	2003.5	8	8	0	8	2-9@(371.5)x8
6050	J835-HXC-01a	(餘料)10	1947.5	1	1	0	1	10@(427.5)x1
6050	J835-HXC-03a, J835-HXC-03b	(餘料)11-12	1860.5	2	2	0	2	11-12@(514.5)x2
6050	J835-HXC-07a, J835-HXC-07b	(餘料)13-16	1853.5	4	4	0	4	13-16@(521.5)x4
6050	J835-HXC-06, J835-HXC-06A	(餘料)17-24	1850.5	8	8	0	8	17-24@(524.5)x8
6050	J835-HXC-01	1	1794.5	1	1	1	0	1@(4231.5)x1
6050	J835-HXC-04	(餘料)25-32	1709.0	8	8	0	8	25-30@(666)x6 31-32@(918.5)x2
6050	J835-HXC-03, J835-HXC-03A	(餘料)33-34	1707.5	2	2	0	2	33-34@(920)x2
6050	J835-HXC-07, J835-HXC-07A	(餘料)35-38	1700.5	4	4	0	4	35-38@(927)x4
6050	J835-HXC-02a, J835-HXC-02b	(餘料)39-40	1653.8	2	2	0	2	39-40@(973.8)x2
6050	J835-HXC-02, J835-HXC-02A	(餘料)41-42	1500.8	2	2	0	2	41-42@(1126.8)x2
6050	J835-HXC-05a	(餘料)43	1446.0	1	1	0	1	43@(1181.5)x1
6050	J835-HXC-05	(餘料)44	1293.0	1	1	0	1	44@(1334.5)x1
6050	J835-HXC-08a	(餘料)31	788.5	1	1	0	1	31@(126)x1
6050	J835-HXC-08	(餘料)25	635.5	1	1	0	1	25@(26.5)x1

工程號碼:J-835, 工程名稱:將軍澳天晉平臺  
開料長度:6050, 總長料支數:61, 總開料支數:106  
鋸片厚度(mm):4, 料頭尾總切除(mm):20, 浪費率(%):21.41

鋁材開料清單 X85393

鋁料 長度	窗號	編號(用料狀況)	實用長度(長料開數)	需要 支數	開料 支數	長料 支數	餘料 支數	編號(剩餘長度)
6050	J835-VXC-02	2-31	3647.0	30	30	30	0	2-31@(2379)x30
6050	J835-VXC-02b	32-61	3297.0	30	30	30	0	32-61@(2729)x30
6050	J835-HXC-14a, J835-HXC-14b	(餘料)1-8	2003.5	8	8	0	8	1@(1013)x1 2-8@(371.5)x7
6050	J835-HXC-32a	(餘料)9	1947.5	1	1	0	1	9@(427.5)x1
6050	J835-HXC-11a, J835-HXC-11b	(餘料)10-11	1860.5	2	2	0	2	10-11@(514.5)x2
6050	J835-HXC-15a, J835-HXC-15b	(餘料)12-15	1853.5	4	4	0	4	12-15@(521.5)x4
6050	J835-HXC-14	(餘料)16-23	1850.5	8	8	0	8	16-23@(524.5)x8
6050	J835-HXC-32	(餘料)24	1794.5	1	1	0	1	24@(580.5)x1
6050	J835-HXC-12	(餘料)25-32	1709.0	8	8	0	8	25-31@(666)x7 32@(1016)x1
6050	J835-HXC-11	(餘料)33-34	1707.5	2	2	0	2	33-34@(1017.5)x2
6050	J835-HXC-15	(餘料)35-38	1700.5	4	4	0	4	35-38@(1024.5)x4
6050	J835-HXC-10a, J835-HXC-10b	(餘料)39-40	1653.8	2	2	0	2	39-40@(1071.3)x2
6050	J835-HXC-10	1	1500.8	2	2	1	0	1@(3020.5)x1
6050	J835-HXC-13a	(餘料)41	1446.0	1	1	0	1	41@(1279)x1
6050	J835-HXC-13	(餘料)42	1293.0	1	1	0	1	42@(1432)x1
6050	J835-HXC-16a	(餘料)1	788.5	1	1	0	1	1@(220.5)x1
6050	J835-HXC-16	(餘料)25	635.5	1	1	0	1	25@(26.5)x1

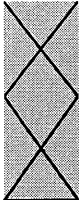


美特鋁質有限公司  
MIDI ALUMINIUM FABRICATOR LTD

JK

工程號碼: J-835, 工程名稱: 將軍澳天晉平臺  
開料長度: 5800, 總長料支數: 20, 總開料支數: 704  
鋸片厚度(mm): 4, 料頭尾總切除(mm): 20, 浪費率(%): 6.19

鋁材開料清單 X85251

鋁料 長度	窗號	編號(用料狀況)	實用長度(長料開數)	需要 支數	開料 支數	長料 支數	餘料 支數	編號(剩餘長度)
5800	J835-AL-13A, J835-AL-13, J835-AL-13A	(餘料)19, 1-20	150.0	704	704	20	1	19@(82)x1 1-18@(82)x18 19@(4548)x1 20@(5626)x1

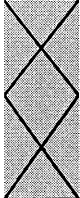

美特鋁質有限公司  
MIDI ALUMINIUM FABRICATOR LTD

86

工程號碼:J-835, 工程名稱:將軍澳天晉平臺  
開料長度:5500, 總長料支數:1, 總開料支數:30  
鋸片厚度(mm):4, 料頭尾總切除(mm):20, 浪費率(%):15.64

鋁材開料清單 X85480

鋁料 長度	窗號	編號(用料狀況)	實用長度(長料開數)	需要 支數	開料 支數	長料 支數	餘料 支數	編號(剩餘長度)
5500	J835-AL-13A	1	150.0	30	30	1	0	1@(860)x1

87

工程號碼: J-835, 工程名稱: 將軍澳天晉平臺  
開料長度: 4700, 總長料支數: 1, 總開料支數: 30  
鋸片厚度 (mm): 4, 料頭尾總切除 (mm): 20, 浪費率 (%): 1.28

鋁材開料清單 PE00E3020

鋁料 長度	窗號	編號(用料狀況)	實用長度(長料開數)	需要 支數	開料 支數	長料 支數	餘料 支數	編號(剩餘長度)
4700	J835-AL-13A	1	150.0	30	30	1	0	1@(60)x1