



工程指示 / 要求簡箋(E.I.)

工程指示編號: EI 6648 / 17 修改版次: F
 工程編號: J835 工程名稱: TKO 660 平台
 工程項目: 鋁餅板 — 碎鋁料加工 (廣告牌及鋁餅線)
 收件人: 生統 發件人: Edeline 日期: 2017.2.27

要求提供 / 確認 事項:

- () 初步鋁料 B.M. () 加工拆圖, 然後生產 () 尺寸表
- () 正式鋁料 B.M. () 技術上資料 / 指示 () 報價
- () 配件 B.M. () 樣辦或貨品說明書 () 分判合約
- (x) 其他: 鋁料加工圖紙

內容: 請將以上加工圖紙及碎鋁料加工

請在 2017.3.13 前完成上列要求。

附有關圖紙 / 文件:

1+ 89 頁

以上項目為:

- 原合約工程包 原合約工程加 / 減賬 新工程報價

原因: -

分發東莞各部門:

- () 生產技術總監 連附件 () 技術部 連附件 () 生產部 連附件 () 機械設計部 連附件
- () 採購部 連附件 () 生產統籌部 連附件
- () 質檢部 連附件 () 會計部 連附件 () 報關組 連附件 () 其他 連附件

分發香港各部門:

- () 行政部 連附件 () 會計部 連附件 () 統籌部 連附件 () 工程部地盤科文 連附件 炳身. 有哥
- () 採購部 連附件 () QS 部 連附件 () 維修部 連附件 () 其他 連附件

傳遞編號:

HK 0566 (FTP)

發件人簽署: [Signature]

項目經理簽署:

圖則登記表
DRAWING REGISTER

工程名稱 Project Title:		天晉平臺		接收日期 Receiving Date (適用於客戶圖則)									
鋁板項目		年											
工程編號 Project No:		J-835		月									
分發予 Distributed To				日									
				發出日期 Issued Date									
				年	17	17	17	17	17	17	17		
				月	01	01	02	02	02	02	02		
				日	05	11	04	10	14	15	24		
圖則編號 Drg. No.	圖則名稱 Drawing Title	修訂編號 Revision No.											
J835-VXC-01b	鋁飾條1	-	A	B	C	D	E	F					
J835-VXC-02	鋁飾通	-	A	B	C	D	E	-					
J835-VXC-02a	鋁飾通	-	A	B	取消								
J835-VXC-02b	鋁飾通	-	A	B	C	D	E	-					
J835-VXC-03	101.6*101.6*9.53mm厚方管	-	A	取消									
J835-VXC-04	鋁飾條1	-	A	B	C	D	E	-					
J835-VXC-04a	鋁飾條1	-	A	B	取消								
J835-VXC-04b	鋁飾條1	-	A	B	C	D	E	F					
J835-HXC-01	鋁飾條1	-	A	B	C	-	-	-					
J835-HXC-01A	鋁飾條1	-	A	B	C	-	-	-					
J835-HXC-01a	鋁飾條1	-	A	B	C	D	-	-					
J835-HXC-02b	鋁飾條1	-	A	B	C	D	-	-					
J835-HXC-08	鋁飾條1	-	A	B	C	-	-	-					
J835-HXC-08a	鋁飾條1	-	A	B	C	-	-	-					
J835-HXC-10	鋁飾通	-	A	B	-	-	-	-					
J835-HXC-10a	鋁飾通	-	A	B	-	C	-	-					
J835-HXC-10b	鋁飾通	-	A	B	-	C	-	-					
J835-HXC-17	101.6*101.6*9.53mm厚方管	-	A	取消									
J835-HXC-17A	101.6*101.6*9.53mm厚方管	-	A	取消									
J835-HXC-24	101.6*101.6*9.53mm厚方管	-	A	取消									
J835-HXC-26	鋁飾通	-	A	-	-	-	-	B					
J835-HXC-26a	鋁飾通	-	A	-	-	-	-	取消					
J835-HXC-26b	鋁飾通	-	A	B	-	-	-	C					
J835-HXC-27	鋁飾通	-	A	-	-	-	-	B					
J835-HXC-27a	鋁飾通	-	A	-	-	-	-	取消					
J835-HXC-27b	鋁飾通	-	A	B	-	-	-	C					
J835-HXC-28	鋁飾通			-	-	-	-	A					
J835-HXC-28a	鋁飾通			-	-	-	-	A					



圖則登記表
DRAWING REGISTER

工程名稱 Project Title:		天晉平臺		接收日期 Receiving Date (適用於客戶圖則)									
鋁板項目		年											
工程編號 Project No:		J-835		月									
分發予 Distributed To				日									
				發出日期 Issued Date									
		年	17	17	17	17	17	17	17				
		月	01	01	02	02	02	02	02				
		日	05	11	04	10	14	15	24				
圖則編號 Drg.No.	圖則名稱 Drawing Title	修訂編號 Revision No.											
J835-HXC-28b	鋁飾通			-	-	-	-	A					
J835-HXC-29	鋁飾條1			-	-	-	-	A					
J835-HXC-29a	鋁飾條1			-	-	-	-	A					
J835-HXC-29b	鋁飾條1			-	-	-	-	取消					
J835-HXC-30	鋁飾條1			-	-	-	-	A					
J835-HXC-30a	鋁飾條1			-	-	-	-	A					
J835-HXC-30b	鋁飾條1			-	-	-	-	取消					
J835-HXC-31	鋁飾條1			-	-	-	-	A					
J835-HXC-31a	鋁飾條1			-	-	-	-	A					
J835-HXC-31b	鋁飾條1			-	-	-	-	取消					
J835-XCW1	TYPE1型材安裝位置圖	-	-	-	-	-	-	-					
J835-XCW2	TYPE1型材安裝位置圖	-	-	-	-	-	-	A					
J835-XCW3	TYPE1型材安裝位置圖	-	A	B	C	-	-	D					
J835-XCW4	TYPE1型材安裝位置圖	-	A	B	C	-	-	D					
J835-XCW5	TYPE1型材安裝位置圖	-	A	B	C	-	-	D					
J835-XCW6	TYPE1型材安裝位置圖	-	A	B	C	-	-	D					
J835-XCW7	TYPE1型材安裝位置圖	-	-	A	B	-	-	C					
J835-XCW8	TYPE1型材安裝位置圖	-	-	A	-	-	-	-					



工程號 J-835 地盤 天管平臺

序號	物料編號	長度 (L)	A	N	B	分格	數量
1	J835-HST-01	892	146	300*2	223	895	1
2	J835-HST-02	1347	73.5	300*4	336.75	1350	63
3	J835-HST-03	672	36	300*2	168	675	90
4	J835-HST-04	1287	43.5	300*4	321.75	1290	2

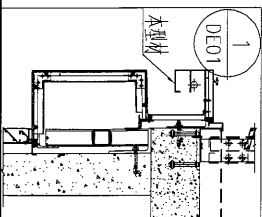
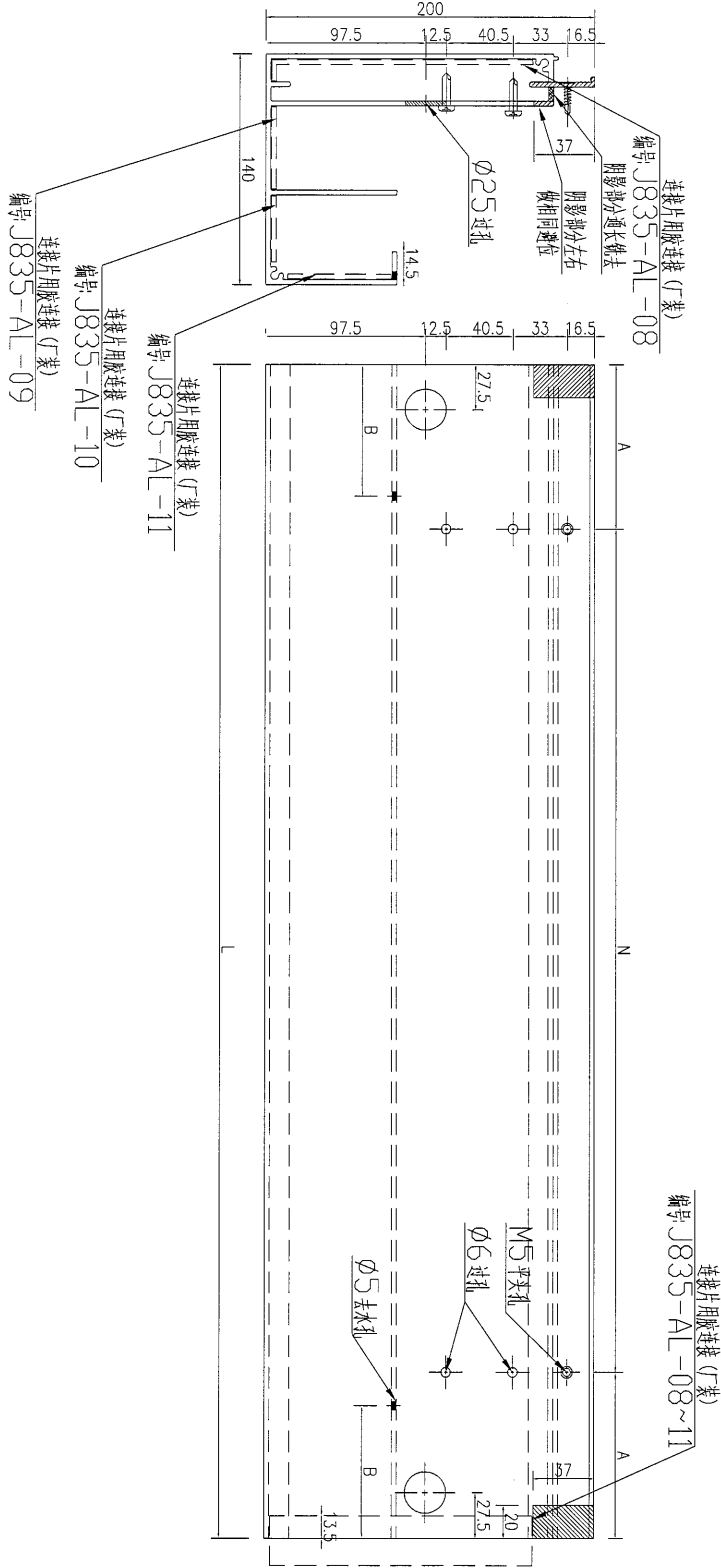


名稱	鋁飾條2	制圖	吳祿瑜	2017.01.04	修改	A	
材料	X85394	復核			日期	2017.01.24	
顏色	PPG UCT39548XL-3 3Coats Silver	批准			圖號	J835-HST-01	




美特鋁質 有限公司
MIDI Aluminium Fabricator Ltd.

工程號	J-835	地盤	天簷平臺
-----	-------	----	------

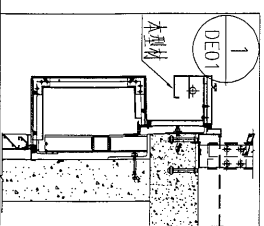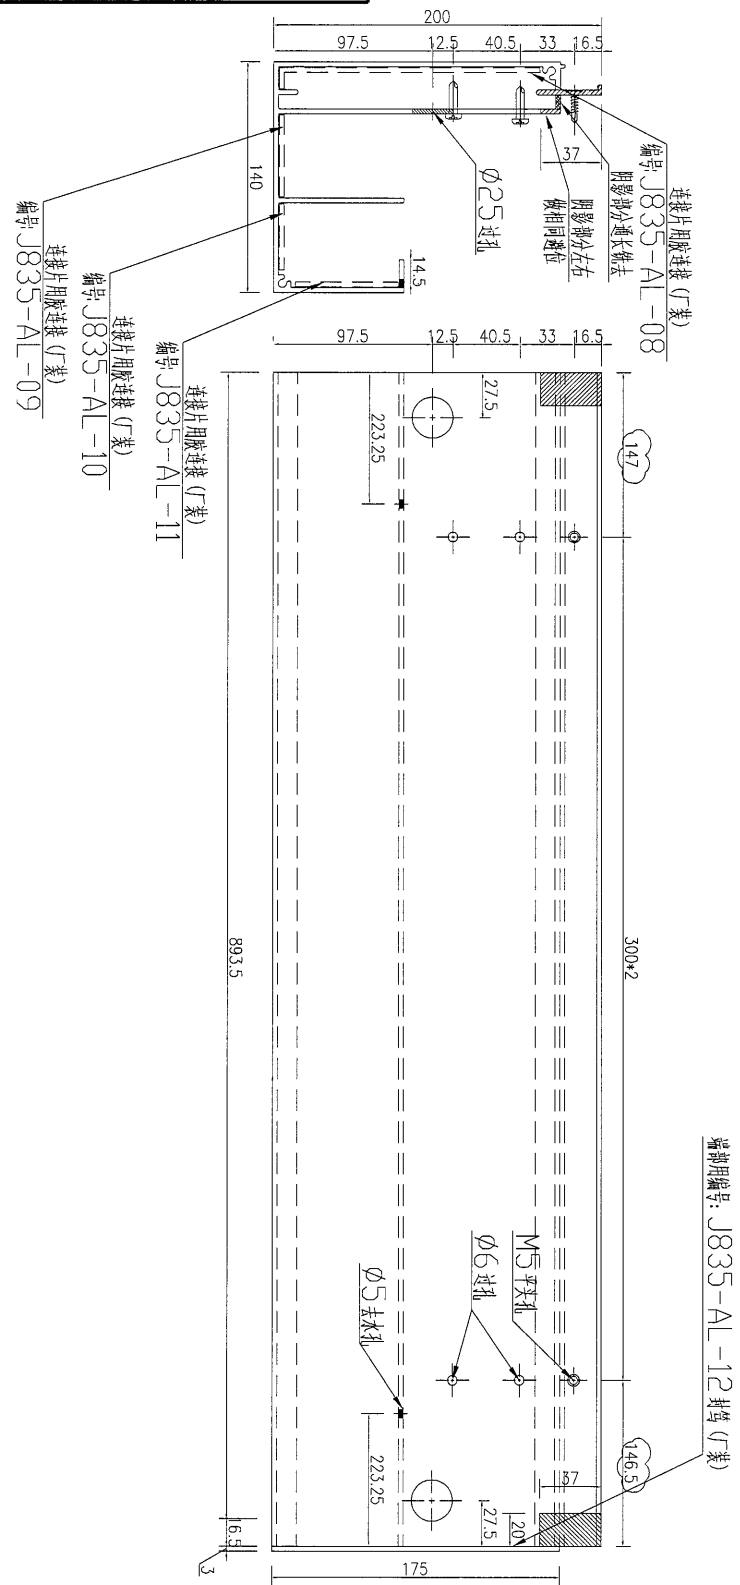

数量	备注
1	



名稱	鋁飾條2	制圖	吳祿瑜	2017.01.04	修改	A	B
材料	X85394	復核			日期	2017.01.24	2017.02.23
顏色	PPG UCT39548XL-3 3Coats Silver	批准			圖號	J835-HST-01A	

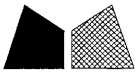


美特鋁質 有限公司
MIDI Aluminium Fabricator Ltd.

工程號 J-835 地盤 天管平臺

序號	物料編號	長度 (L)	a	n	分格	數量
1	J835-HST-05	802	151	500	895	2
2	J835-HST-06	1257	128.5	500*2	1350	34
3	J835-HST-07	582	41	500	675	72

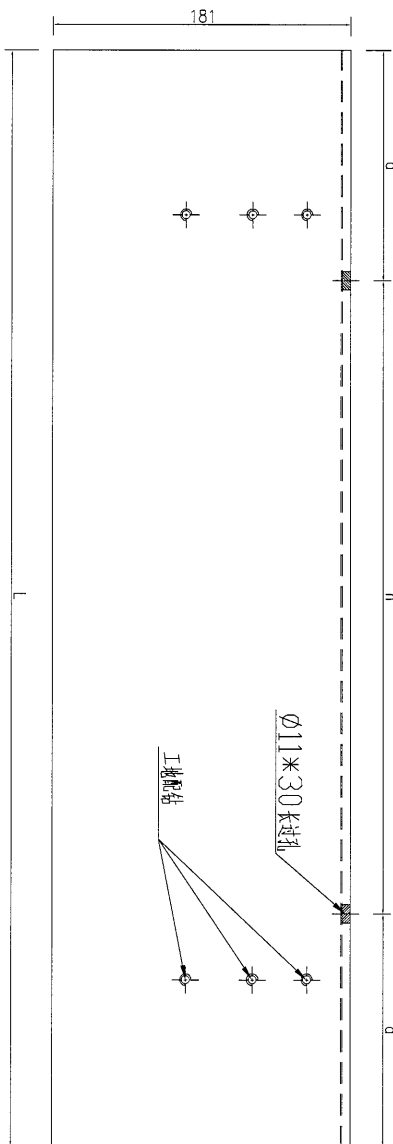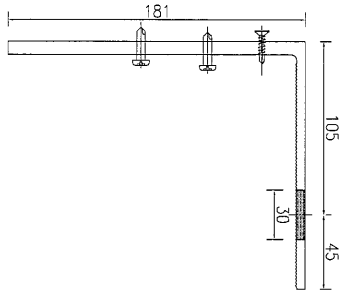

右

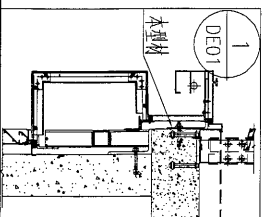

名稱	鋁碼	制圖	吳祿瑜	2017.01.04	修改	A	B
材料	X85396	復核			日期	2017.01.10	2017.01.24
顏色	MILL	批准			圖號	J835-HST-05	





美特鋁質 有限公司
MIDI Aluminium Fabricator Ltd.

工程號


J-835

地盤

天晉平臺

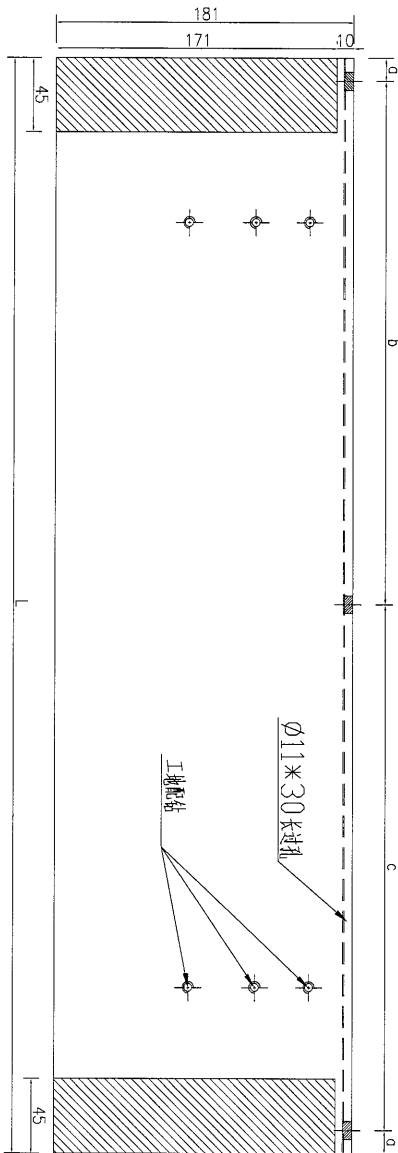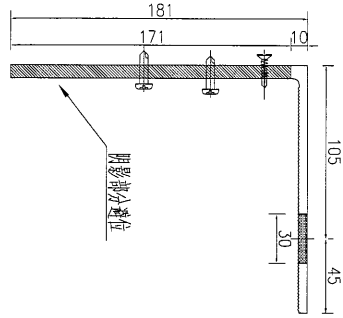

右

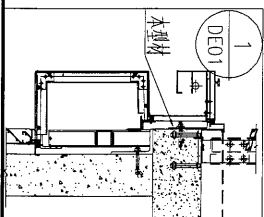



序號	物料編號	長度 (L)	a	b	c	分格	數量
1	J835-HST-06A	1347	14	644	675	1350	29
2	J835-HST-08	1287	14	614	645	1290	2

名稱	鋁碼	制圖	吳祿瑜	2017.01.04	修改	A	
材料	X85396	復核			日期	2017.01.24	
顏色	MILL	批准			圖號	J835-HST-05A	




美特鋁質 有限公司
MIDI Aluminium Fabricator Ltd.

工程號	J-835	地盤	天管平臺
-----	-------	----	------

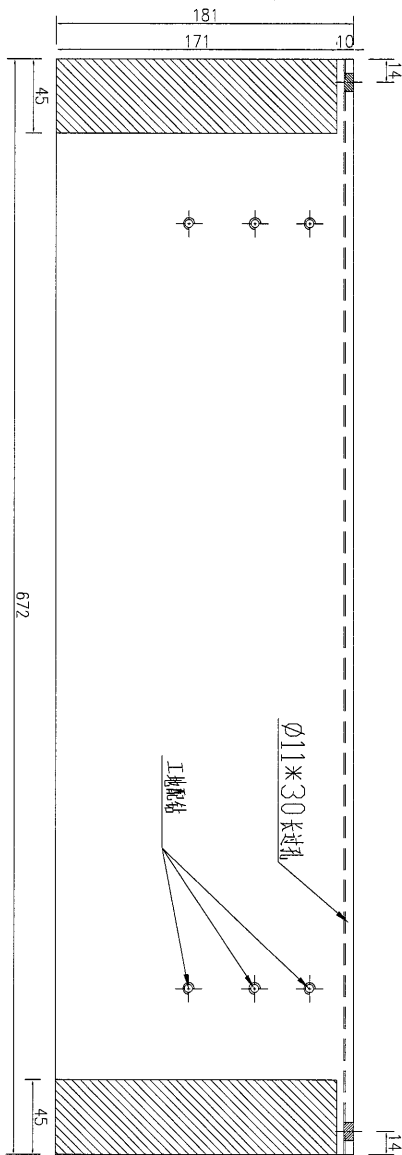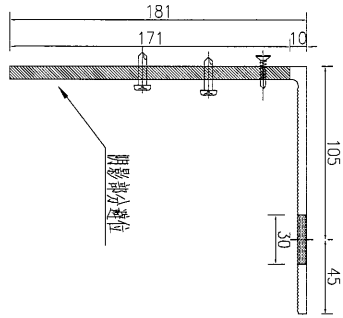

右

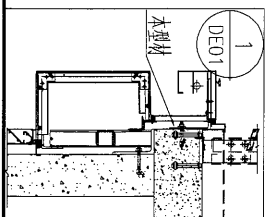

數量	18	備注
----	----	----



名稱	鋁碼	制圖	吳祿瑜	2017.01.24	修改		
材料	X85396	復核			日期		
顏色	MILL	批准			圖號	J835-HST-07A	



美特鋁質 有限公司
MIDI Aluminium Fabricator Ltd.

工程號 J-835 地盤 天晉平臺

注: 此型材料 E16473 圖號 J835-WHL2 进行加工

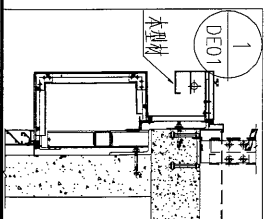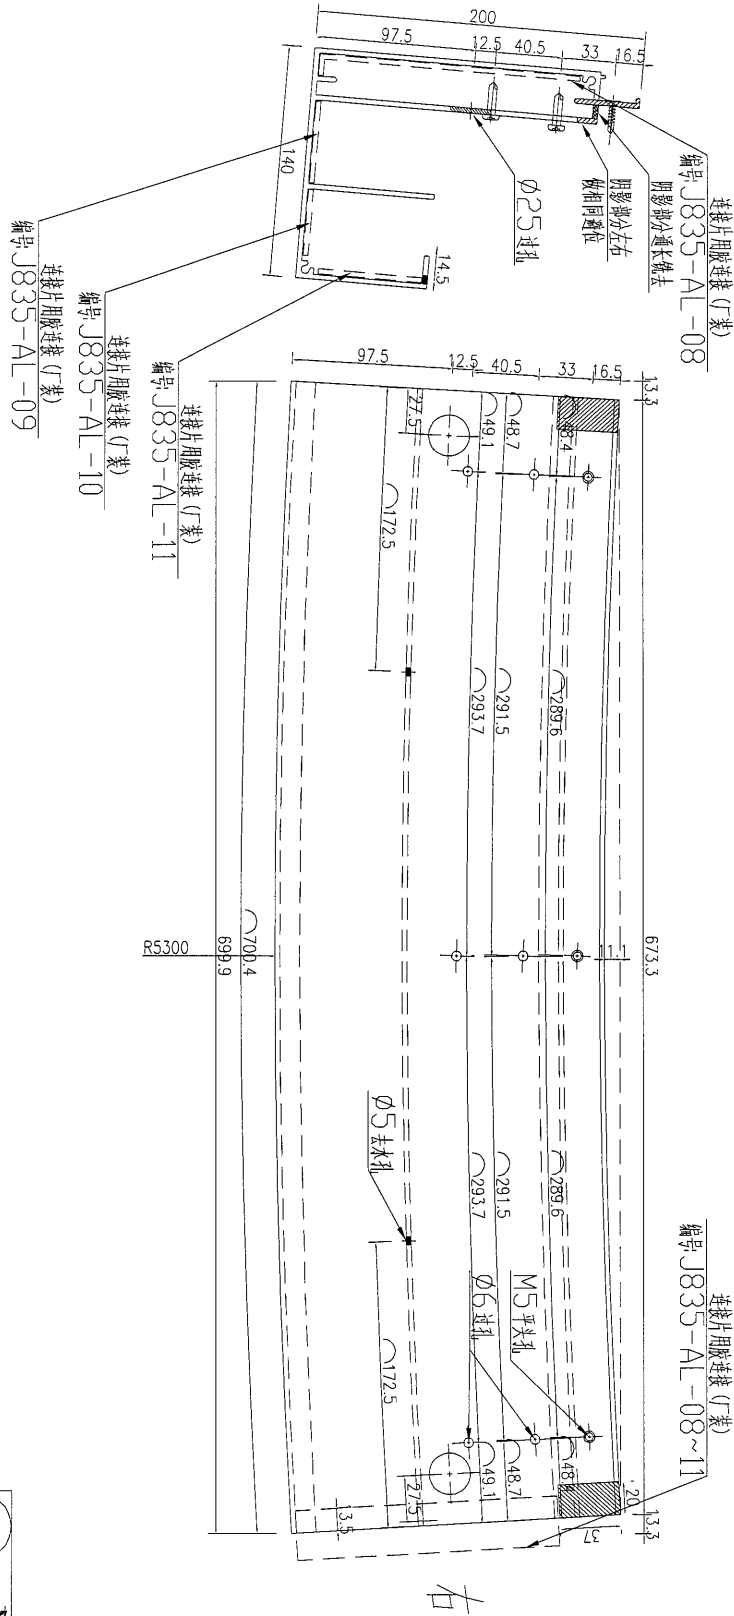



数量	备注
11	

名稱	鋁飾條2	制圖	吳祚瑜	2017.01.04	修改	A	
材料	X85394	復核			日期	2017.01.24	
顏色	PPG UCT39548XL-3 3Coats Silver	批准			圖號	J835-HST-09a	

美特鋁質 有限公司
MIDI Aluminium Fabricator Ltd.

工程號 J-835 地盤 天簷平臺

注: 此型材料E16473圖號J835-WHL3进行加工

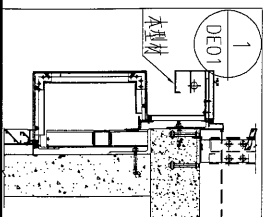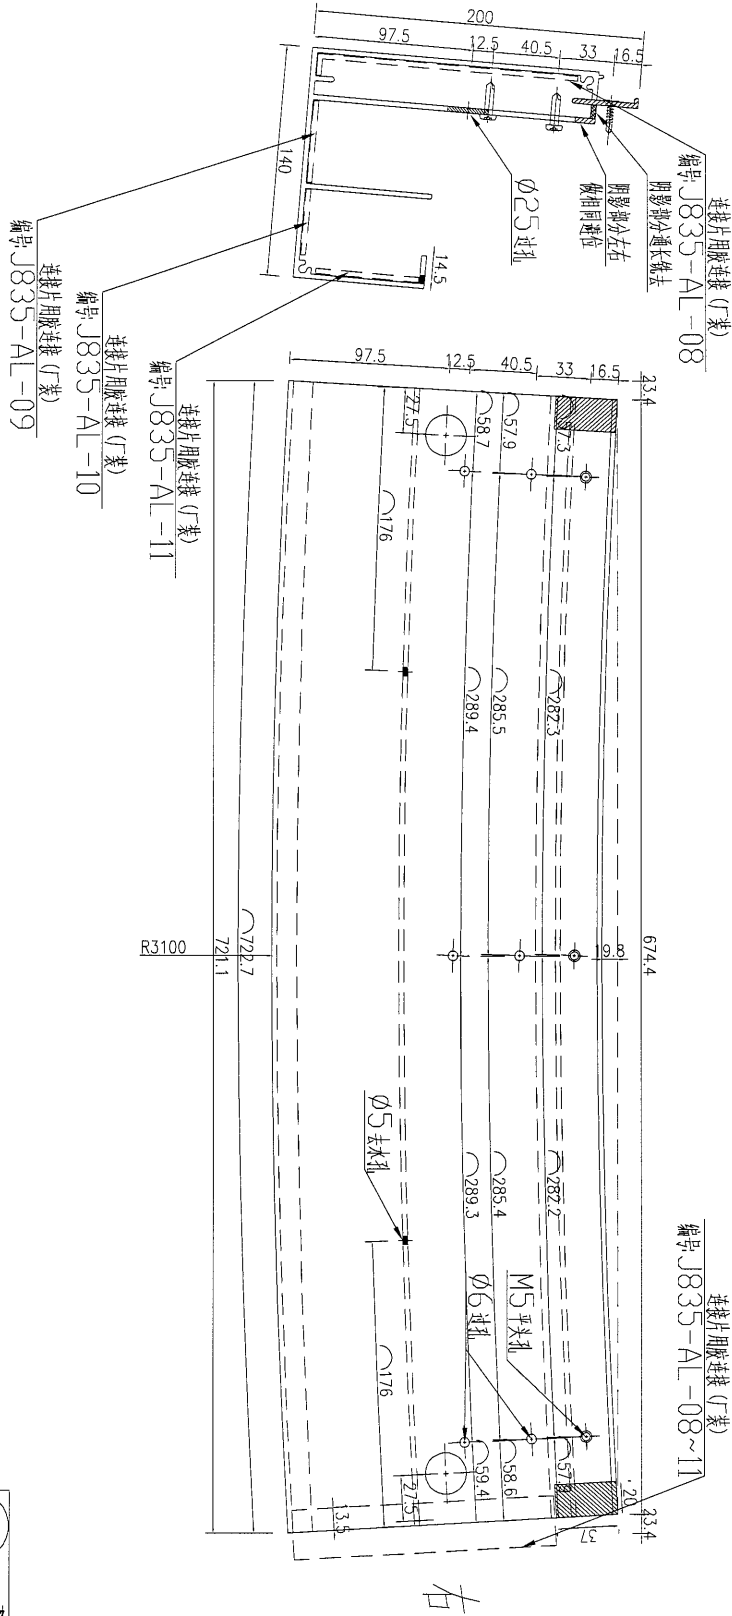

数量	备注
6	


名稱	鋁飾條2	制圖	吳沛瑜	2017.01.04	修改	A
材料	X85394	復核			日期	2017.01.24
顏色	PPG UCT39548XL-3 3Coats Silver	批准			圖號	J835-HST-09b




美特鋁質 有限公司
MIDI Aluminium Fabricator Ltd.

工程號	J-835	地盤	天管平臺
-----	-------	----	------

注: 此型材料E16473圖號J835-WHL5 进行加工

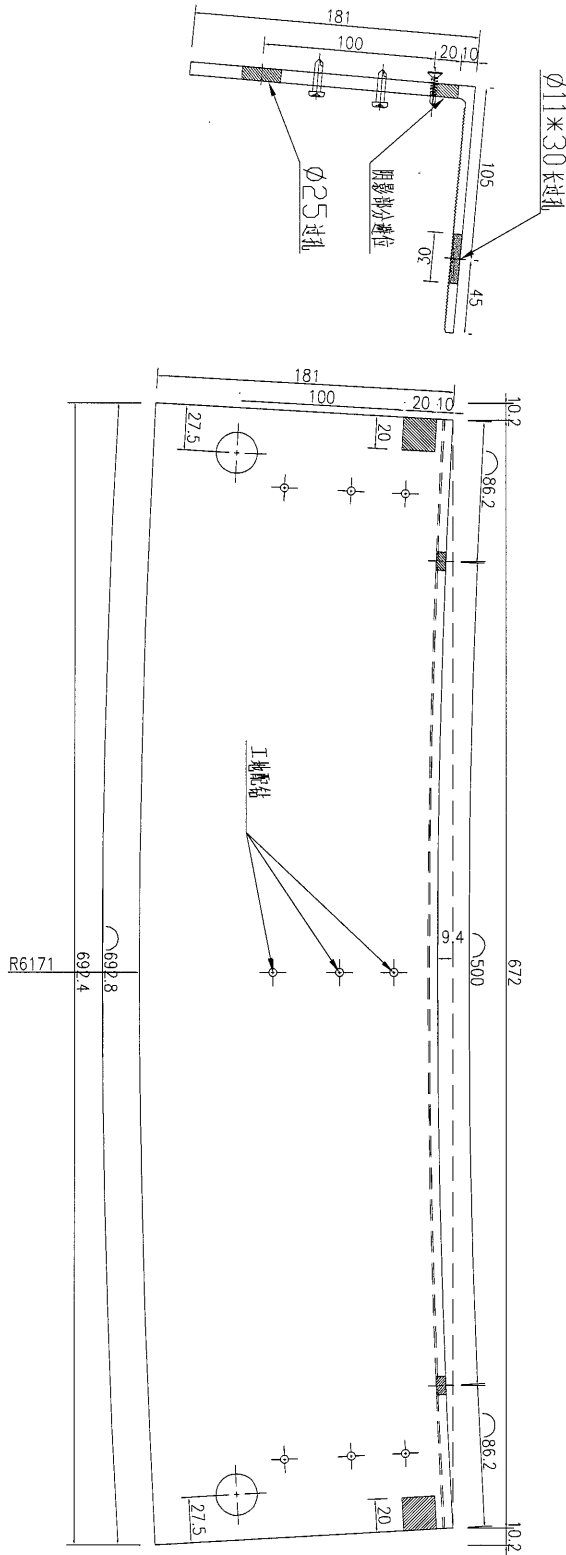

右

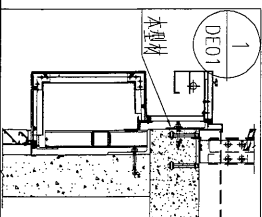



数量	备注
11	

名稱	鋁碼	制圖	吳沛瑜	2017.01.04	修改	A	B
材料	X85396	復核			日期	2017.01.10	2017.01.24
顏色	MILL	批准			圖號	J835-HST-10	

美特鋁質 有限公司
MIDI Aluminium Fabricator Ltd.

工程號	J-835	地盤	天管平臺
-----	-------	----	------

注：此型材用E16473圖號J835-WHL6进行加工

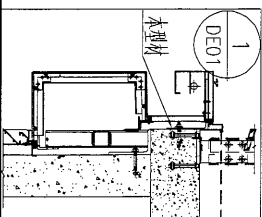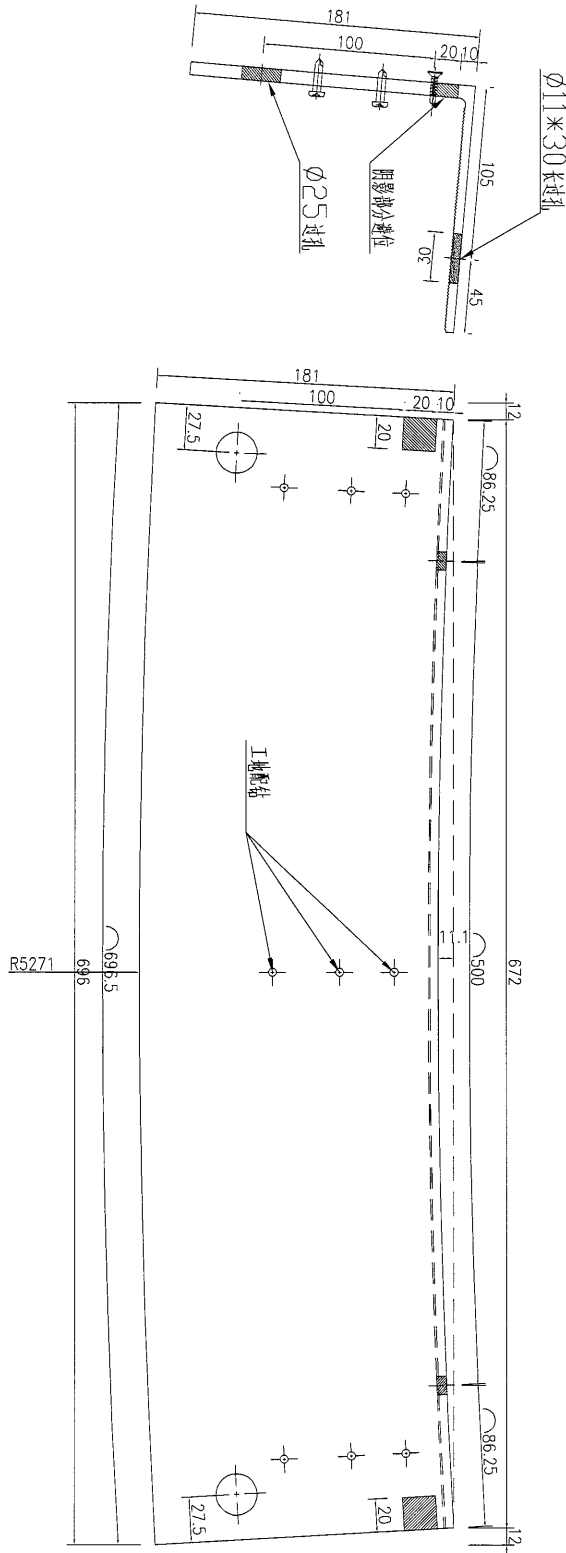

数量	备注
11	

名稱	鋁碼	制圖	吳祿瑜	2017.01.04	修改	A	B
材料	X85396	復核			日期	2017.01.10	2017.01.24
顏色	MILL	批准			圖號	J835-HST-10a	



美特鋁質 有限公司
MIDI Aluminium Fabricator Ltd.


工程號

J-835

地盤

天管平臺

注: 此型材用 E16473 圖號 J835-WHL7 进行加工

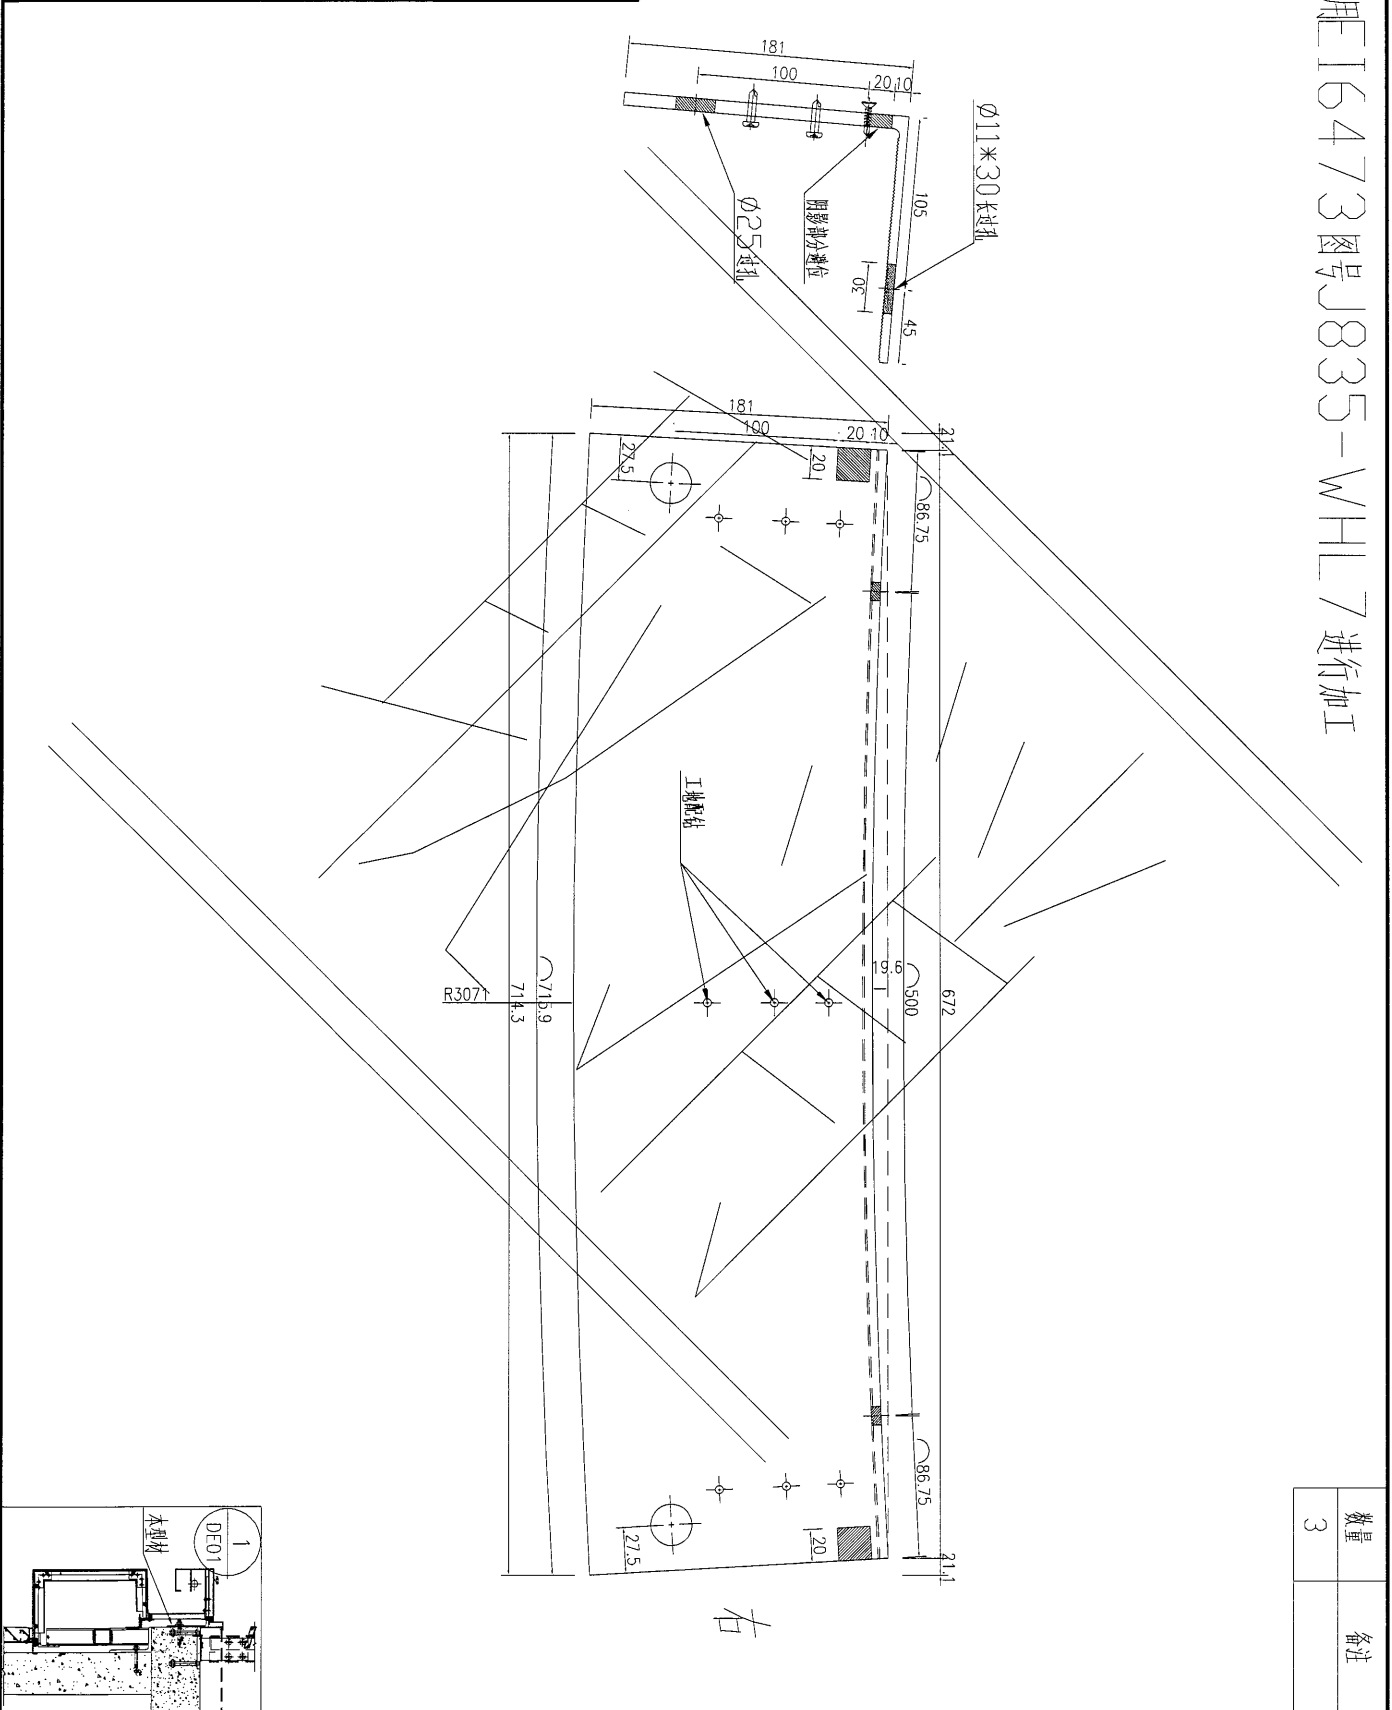

右



數量	3
备注	

名稱	鋁碼	制圖	吳祿瑜	2017.01.04	修改	A	B
材料	X85396	復核			日期	2017.01.10	2017.01.24
顏色	MILL	批准			圖號	J835-HST-10b	

 美特鋁質 有限公司
MIDI Aluminium Fabricator Ltd.

工程號 J-835 地盤 天晉平臺

注：此型材用E16473圖號J835-WHL7 进行加工

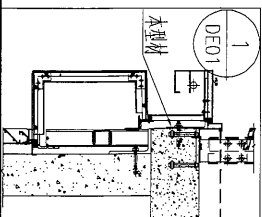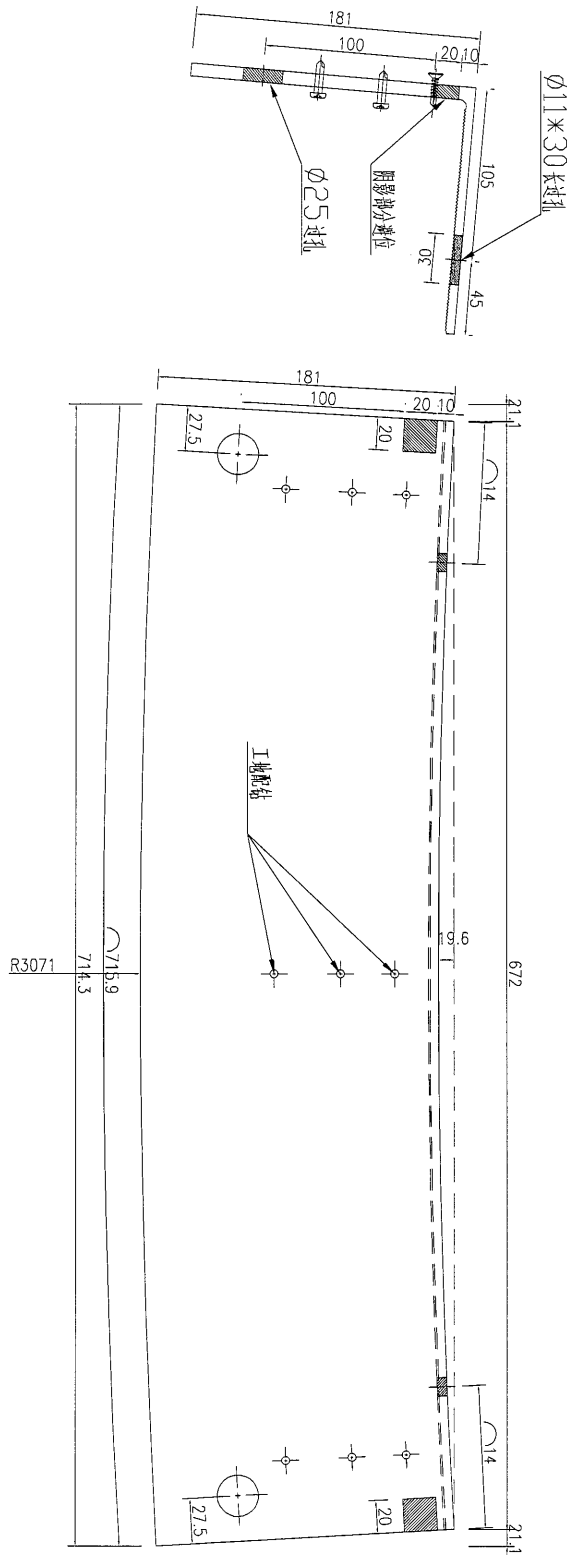

6	数量	备注
---	----	----

名稱	鋁碼	制圖	吳沛瑜	2017.01.04	修改	A	B	C
材料	X85396	復核			日期	2017.01.10	2017.01.24	2017.02.24
顏色	MILL	批准			圖號	J835-HST-10B		



美特鋁質 有限公司
MIDI Aluminium Fabricator Ltd.


工程號

J-835


地盤

天簷平臺

注：此型材用E16473圖號J835-WHL8进行加工

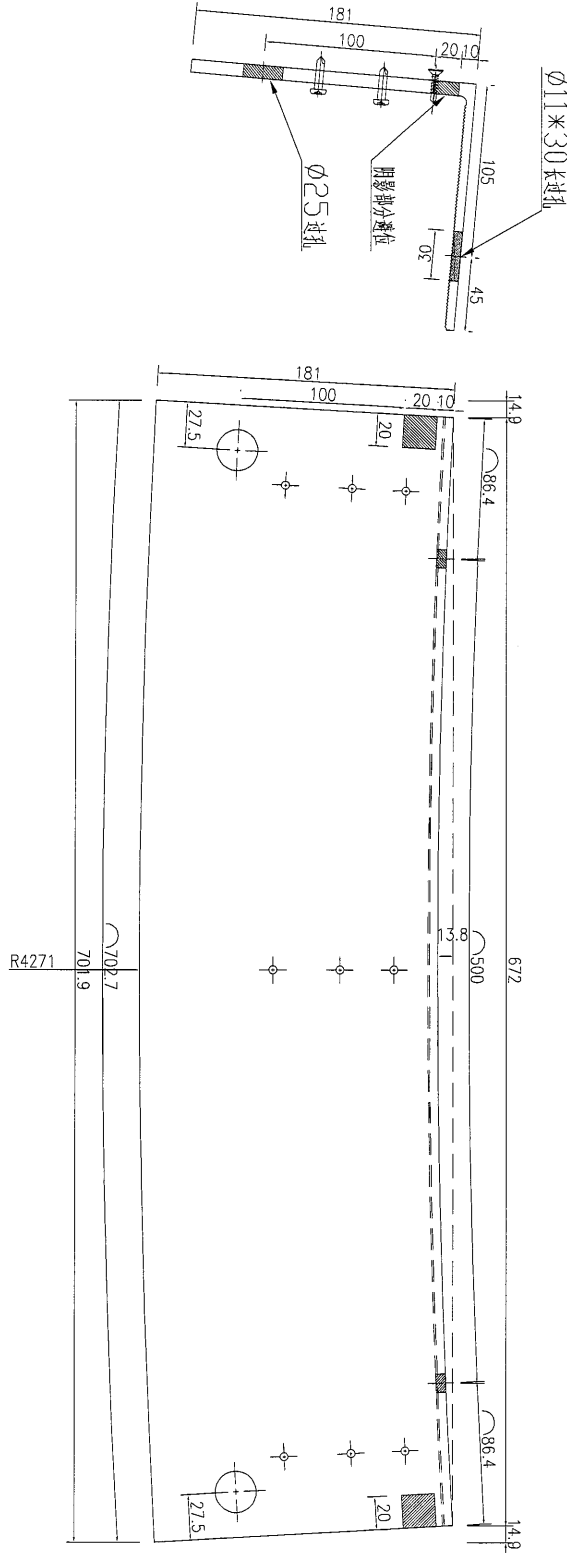

右

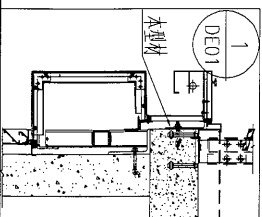

数量	备注
9	



名稱	鋁碼	制圖	吳祿瑜	2017.01.04	修改	A	B	C
材料	X85396	復核			日期	2017.01.10	2017.01.24	2017.02.24
顏色	MILL	批准			圖號	J835-HST-10c		



美特鋁質 有限公司
MIDI Aluminium Fabricator Ltd.

工程號 J-835 地盤 天管平臺

注：此型材用E16473圖號J835-WHL8进行加工

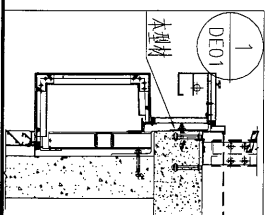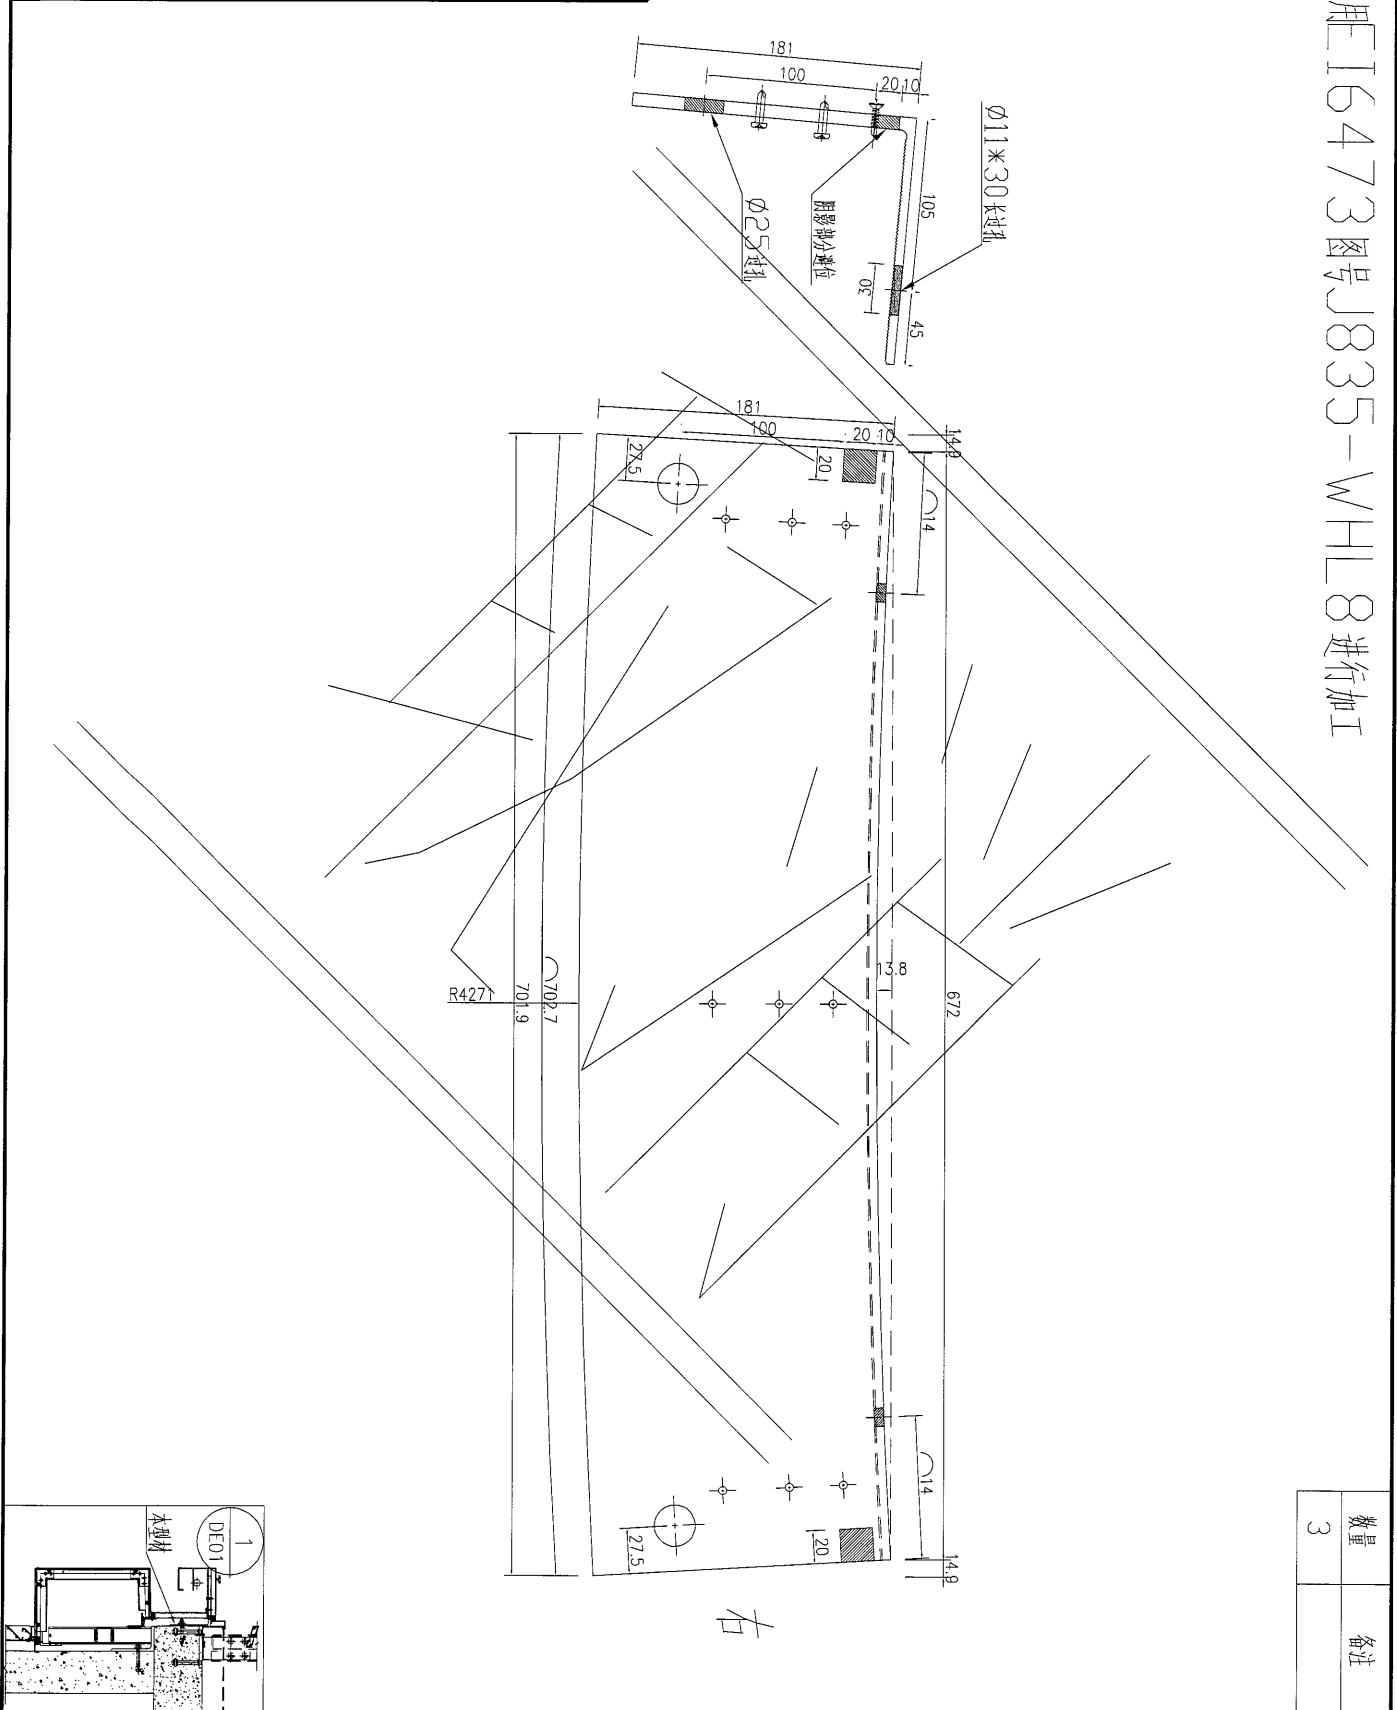

数量	备注
3	

名稱	鋁碼	制圖	吳祿瑜	2017.01.04	修改	A	B
材料	X85396	復核			日期	2017.01.10	2017.01.24
顏色	MILL	批准			圖號	J835-HST-10C	



美特鋁質 有限公司
MIDI Aluminium Fabricator Ltd.





工程號

J-835

地盤

天管平臺

注：此鋁介子用42*90*42*42*4厚鋁槽先用

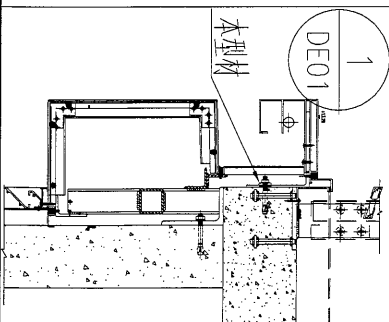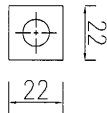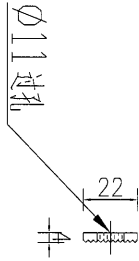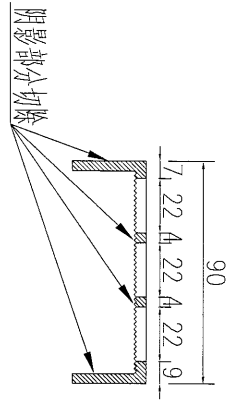

数量	备注
547	

名稱	22mm 鋁介子	制圖	吳祿瑜	2017.01.04	修改		
材料	X85035	復核			日期		
顏色	MILL	批准			圖號	J835-AL-01	





美特鋁質 有限公司
MIDI Aluminium Fabricator Ltd.

工程號


J-835

地盤

天管平臺

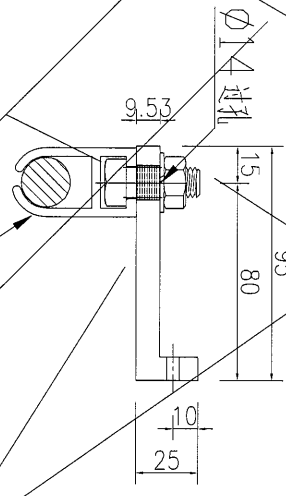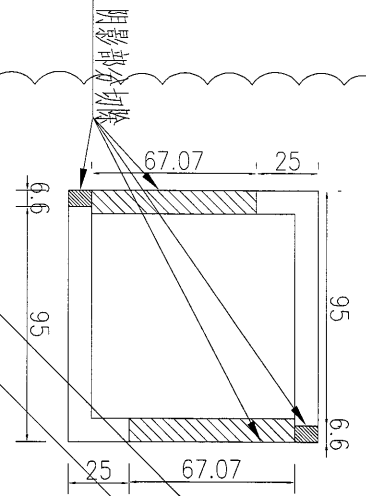


編號: J835-XC-01 (J裝)

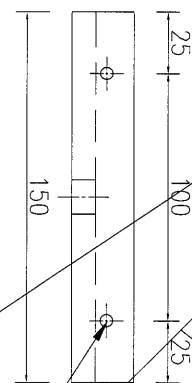




數量
298

备注

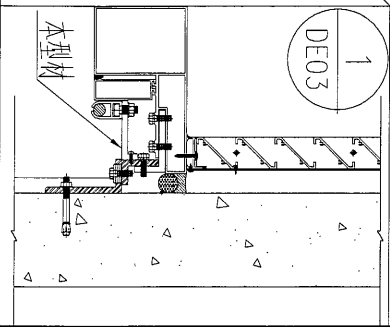

名稱	101.6*101.6*9.53mm厚方管	制圖	吳祿瑜	2017.01.04	修改	A
材料	T10000065	復核			日期	2017.01.10
顏色	PPG UCT39548XL-3 3Coats Silver	批准			圖號	J835-AL-02

 美特鋁質 有限公司 MIDI Aluminium Fabricator Ltd.			
工程號	J-835	地盤	天管平臺

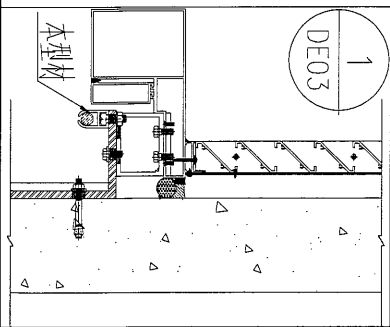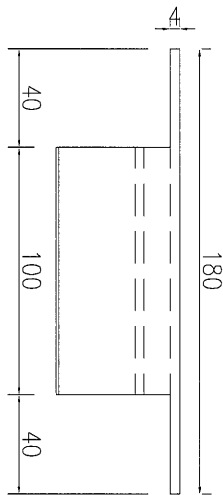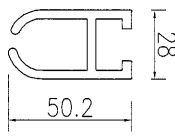

数量	598
备注	

名稱	鋁飾通	制圖	吳祿瑜	2017.01.04	修改	A	B	C
材料	X85314	復核			日期	2017.01.10	2017.01.24	2017.02.10
顏色	PPG UCT39548XL-3 3Coats Silver	批准			圖號	J835-XC-01		

美特鋁質 有限公司
MIDI Aluminium Fabricator Ltd.

工程號	J-835	地盤	天晉平臺
-----	-------	----	------

物料编号	J835-AL-05	数量	45	备注
------	------------	----	----	----


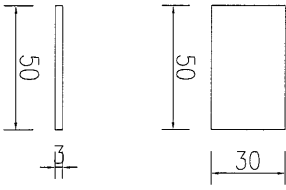
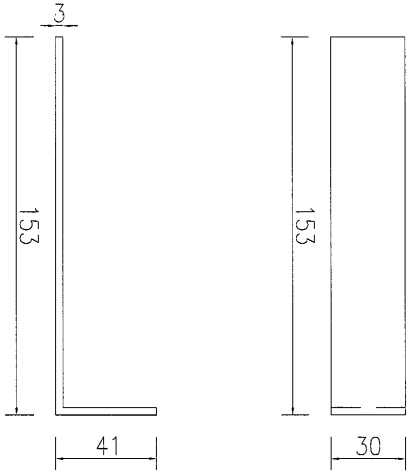
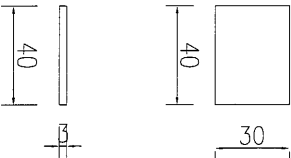
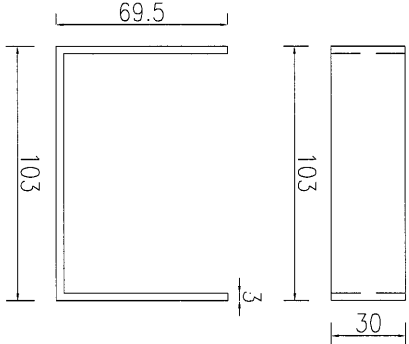
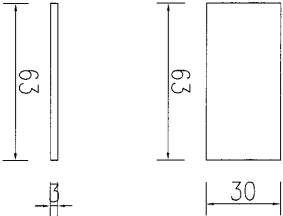
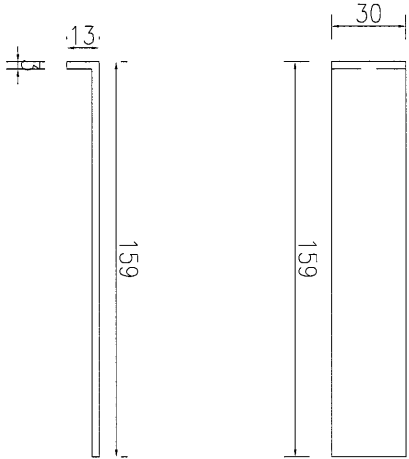
物料编号	J835-AL-12	数量	1	备注
------	------------	----	---	----

物料编号	J835-AL-14	数量	4	备注
------	------------	----	---	----

物料编号	J835-AL-03	数量	50	备注
------	------------	----	----	----

物料编号	J835-AL-04	数量	50	备注
------	------------	----	----	----



名稱	鋁巴	制圖	吳禕瑜	2017.01.04	修改	A	
材料	3mm厚鋁板	復核			日期	2017.02.03	
顏色	PPG UCT39548XL-3 3Coats Silver	批准			圖號	J835-AL1	

 美特鋁質 有限公司 MIDI Aluminium Fabricator Ltd.		工程號 J-835 地盤 天晉平臺								
	物料编号	J835-AL-09	数量	250		物料编号	J835-AL-06	数量	190	备注
	数量					备注				
	备注									
	物料编号	J835-AL-10	数量	250		物料编号	J835-AL-07	数量	380	备注
	数量					备注				
	备注									
	物料编号	J835-AL-11	数量	250		物料编号	J835-AL-08	数量	250	备注
	数量					备注				
	备注									
名稱	連接片	制圖	吳祿瑜	2017.01.04	修改					
材料	3mm厚鋁板	復核			日期					
顏色	MILL	批准			圖號	J835-AL2				



美特鋁質 有限公司
MIDI Aluminium Fabricator Ltd.

工程號	J-835	地盤	天簷平臺
-----	-------	----	------



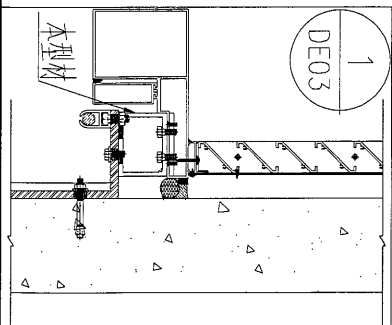
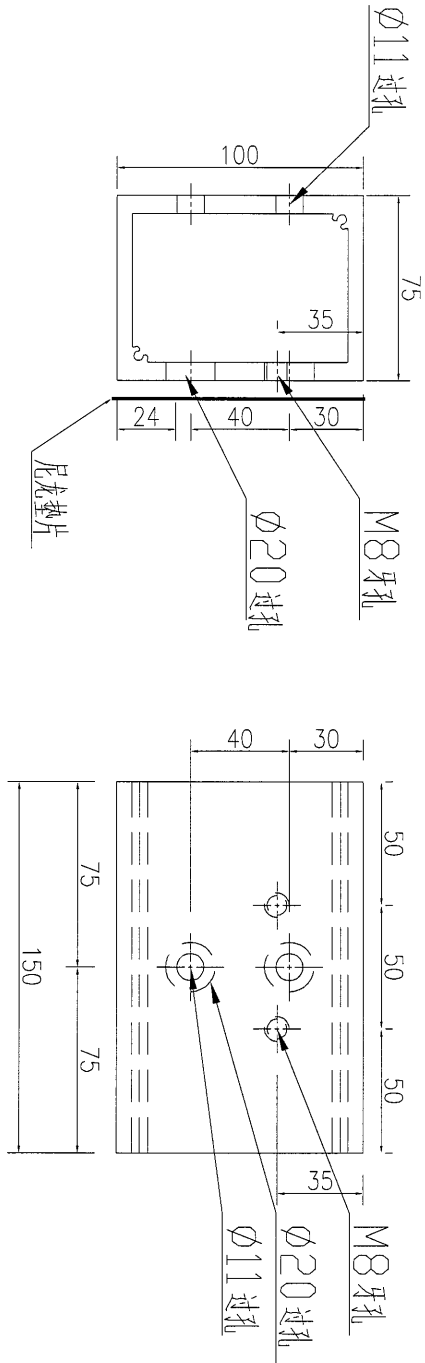


数量	674	备注	
----	-----	----	--

名稱	鋁通	制圖	吳祿瑜	2017.01.24	修改	A	B
材料	X85251	復核			日期	2017.02.10	2017.02.14
顏色	MILL	批准			圖號	J835-AL-13	

美特鋁質 有限公司
MIDI Aluminium Fabricator Ltd.

工程號	J-835	地盤	天管平臺
-----	-------	----	------

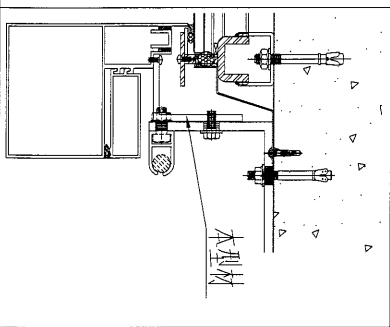
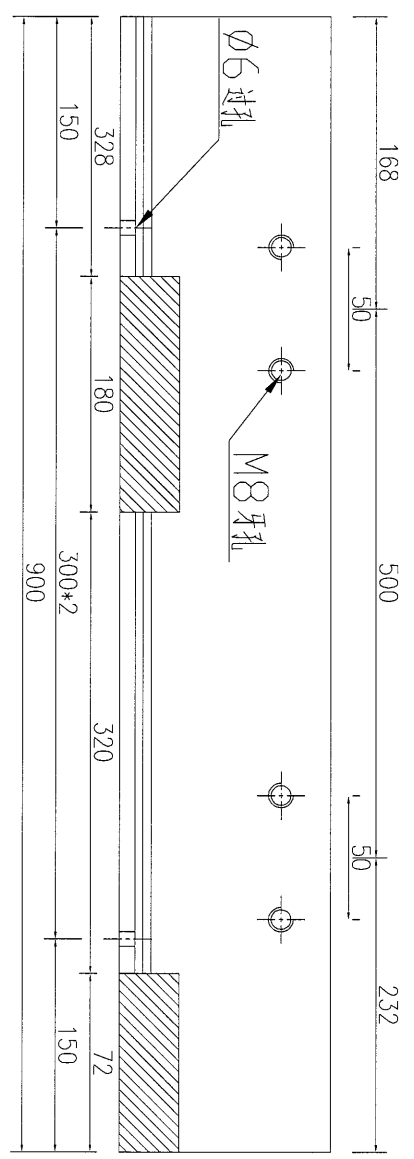
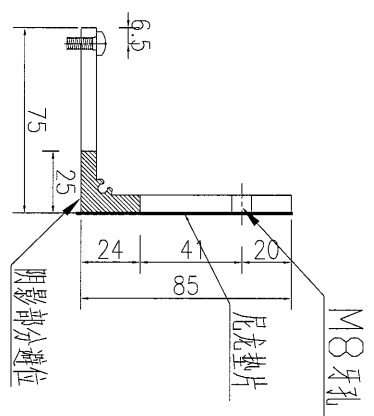
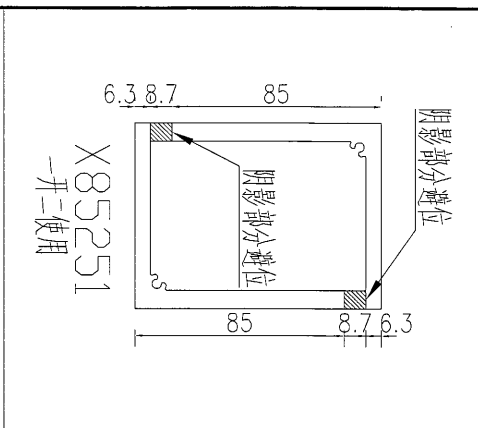


数量	15	备注
----	----	----

名稱	鋁通	制圖	吳祿瑜	2017.02.24	修改	
材料	X85251	復核			日期	
顏色	MILL	批准			圖號	J835-AL-16

美特鋁質有限公司
MIDI Aluminium Fabricator Ltd.

工程號 J-835 地盤 天管平臺

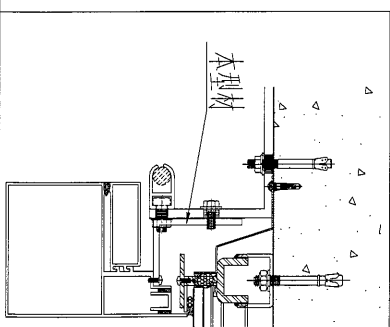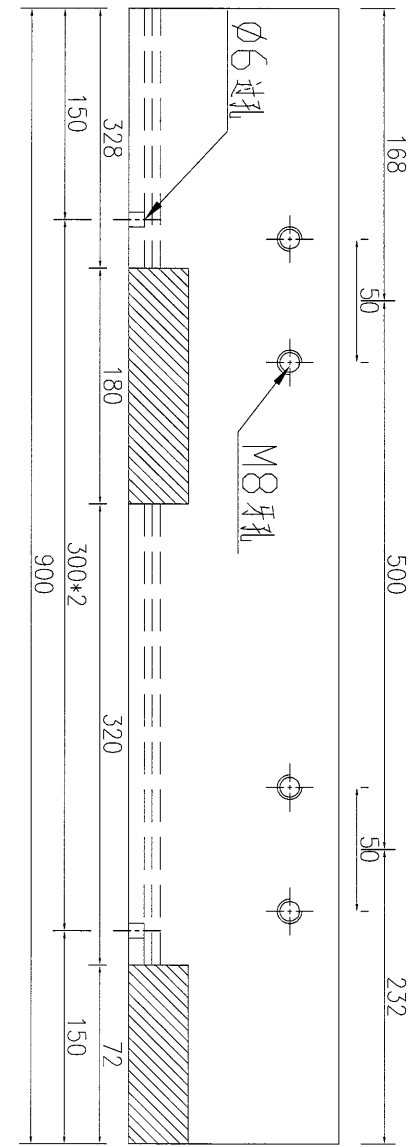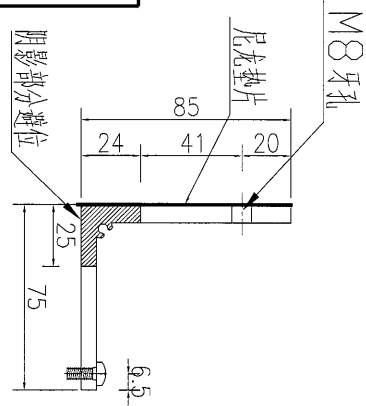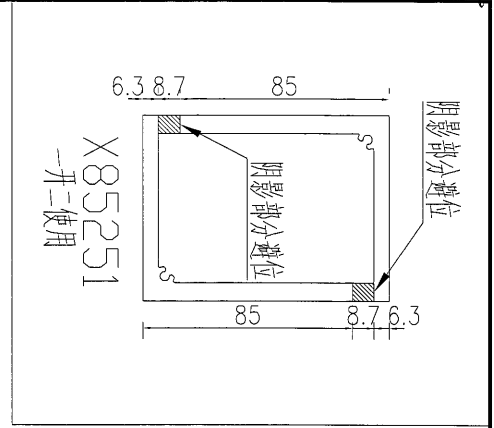




数量	备注
15	

名稱	鋁通	制圖	吳祚瑜	2017.02.24	修改	
材料	X85251	復核			日期	
顏色	MILL	批准			圖號	J835-AL-16R



美特鋁質 有限公司
MIDI Aluminium Fabricator Ltd.

工程號	J-835	地盤	天晉平臺
-----	-------	----	------

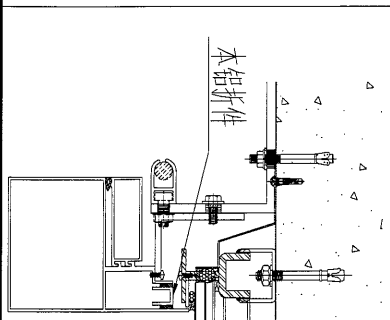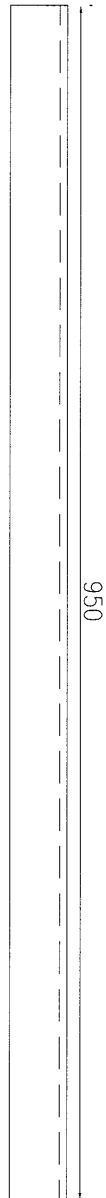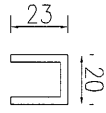




30	数量
	备注

名稱	鋁折件拆圖	制圖	吳祎瑜	2017.02.24	修改		
材料	3mm厚鋁板	復核			日期		
顏色	MILL	批准			圖號	J835-AL-17	

美特鋁質 有限公司
MIDI Aluminium Fabricator Ltd.

工程號 J-835 地盤 天督平臺

序号	料性规格	名称	数量	备注
3	M5x15mm	平头螺丝	150	IT
2	J835-G001	胶条	56米	IT
1	M10x30mm	六角头螺丝	240	IT

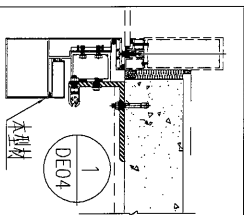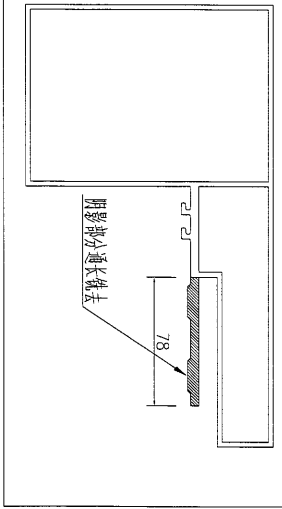
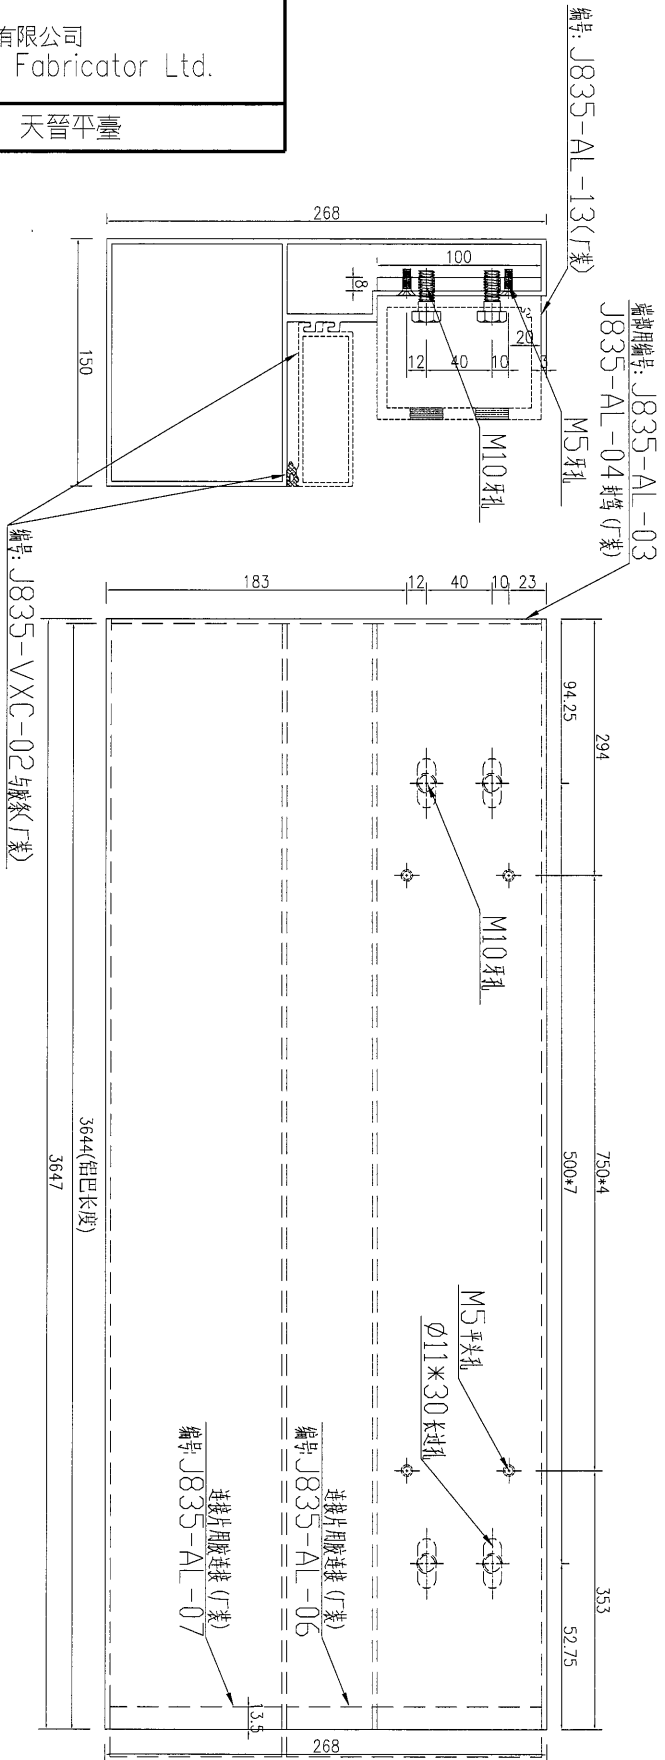


数量	备注
15	

名稱	鋁飾條	制圖	吳祿瑜	2017.01.04	修改	C	D	E
材料	X85392+8mm厚鋁巴	復核			日期	2017.02.10	2017.02.14	2017.02.15
顏色	PPG UCT39548XL-3 3Coats Silver	批准			圖號	J835-VXC-01		

美特鋁質有限公司
MIDI Aluminium Fabricator Ltd.

工程號 J-835 地盤 天晉平臺

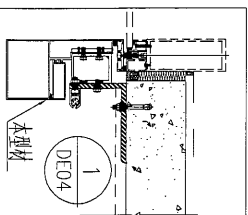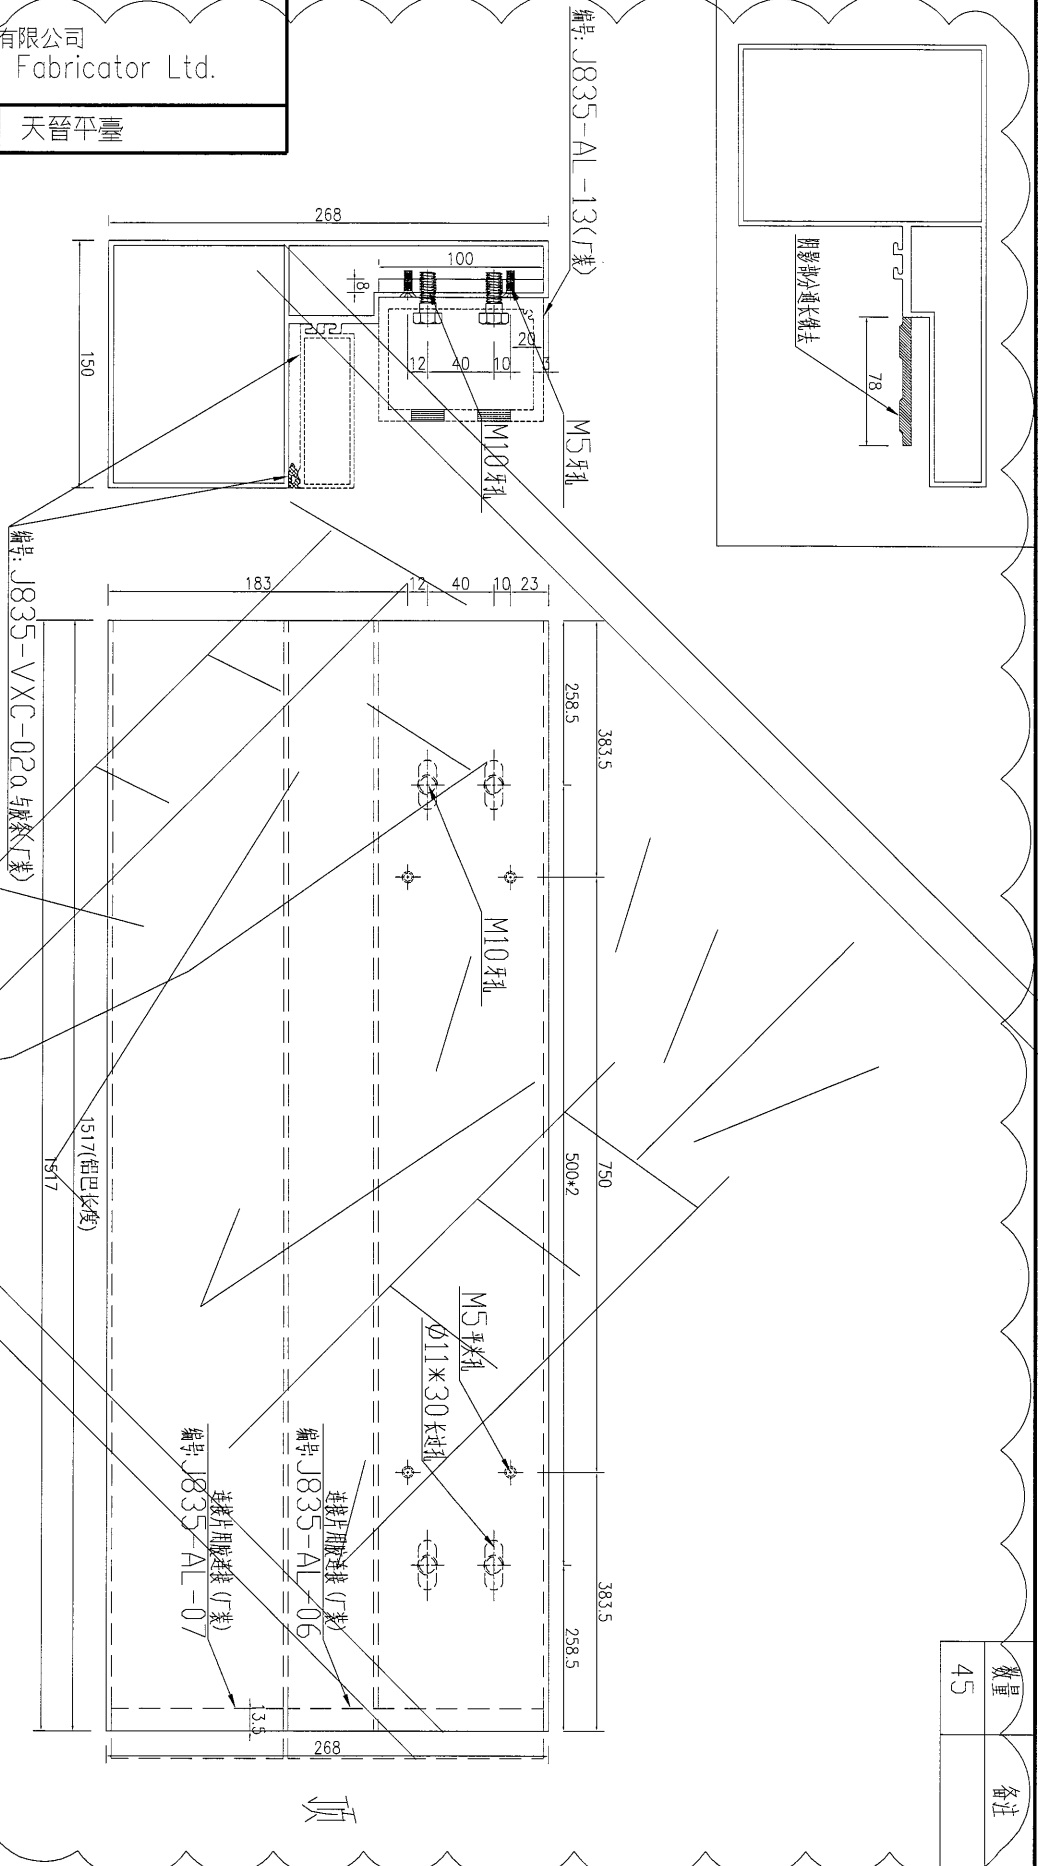

数量	45
备注	



名稱	鋁飾條	制圖	吳沛瑜	2017.01.04	修改	A	B
材料	X85392+8mm厚铝巴	復核			日期	2017.01.10	2017.01.24
顏色	PPG UCT39548XL-3 3Coats Silver	批准			圖號	J835-VXC-01a	



美特鋁質 有限公司
MIDI Aluminium Fabricator Ltd.

工程號	J-835	地盤	天晉平臺
-----	-------	----	------

序號	材料規格	名稱	數量	備註
1	M10x30mm	六角螺絲	240	
2	J835-G001	膠條	49米	
3	M5x15mm	平頭螺絲	150	
4	M5x15mm	圓頭螺絲	45	
5	D.C.791	密封胶	7支	

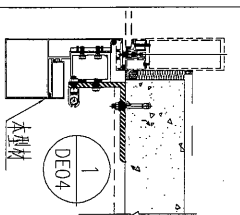
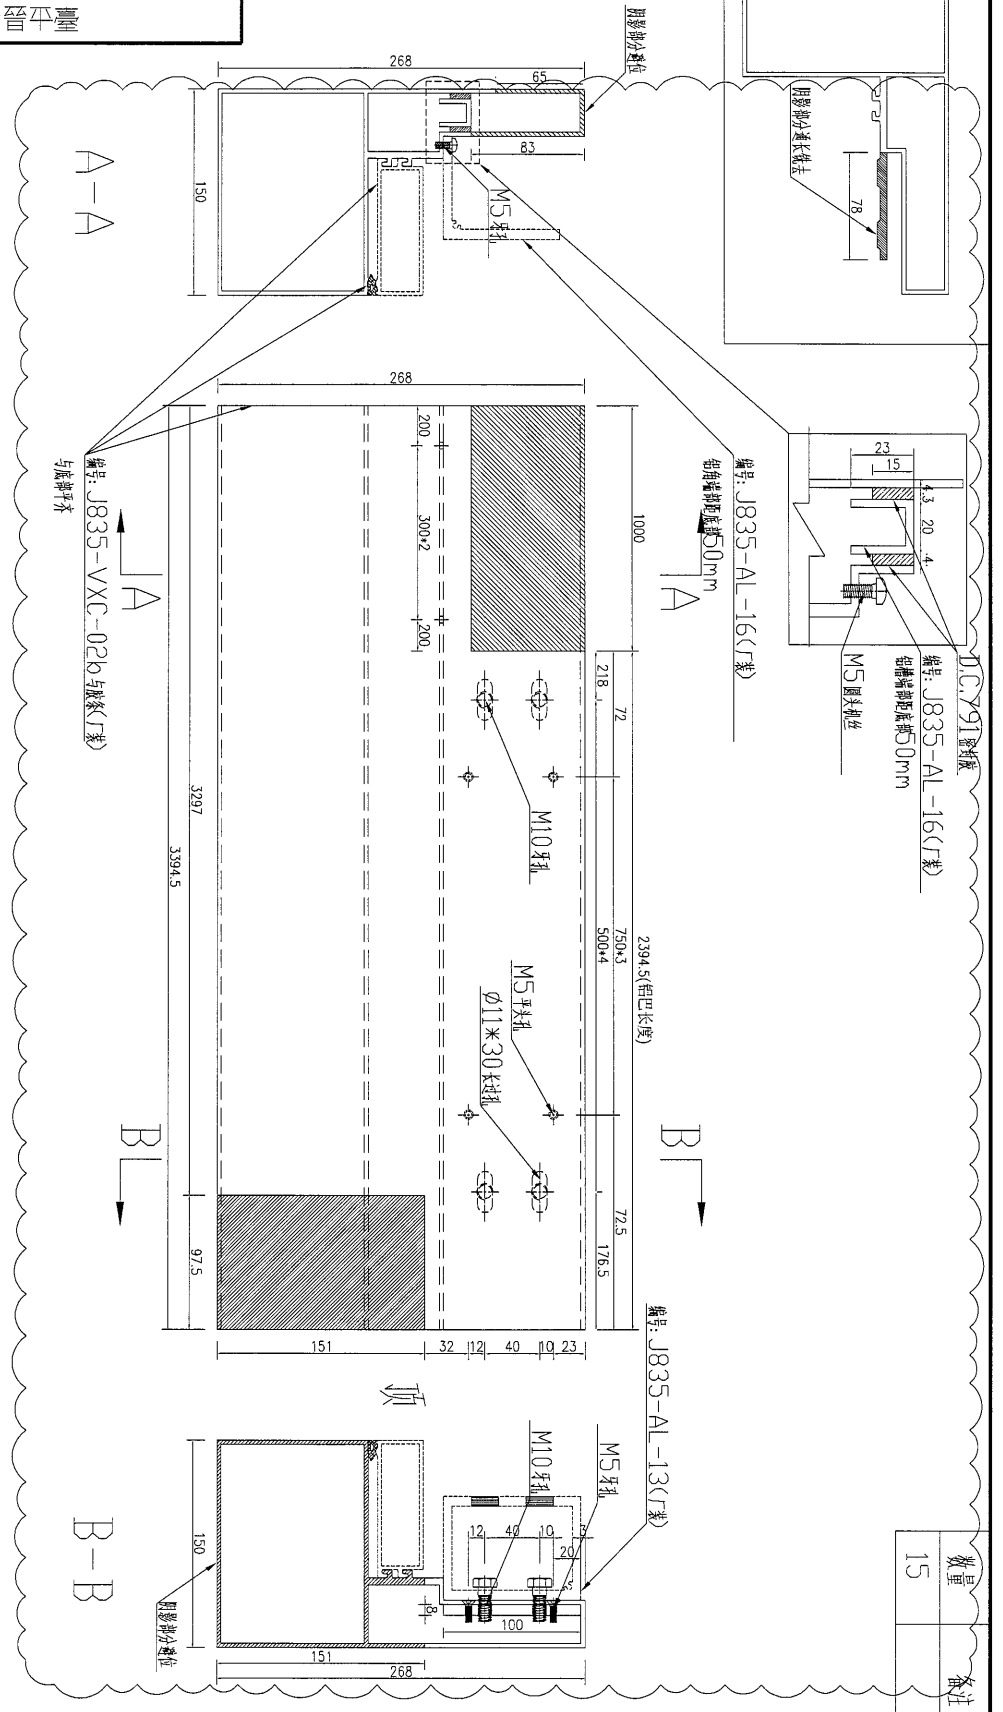


數量	15	備註	
----	----	----	--

名稱	鋁飾條	制圖	吳祿瑜	2017.01.04	修改	D	E	F
材料	X85392+8mm厚鋁巴	復核			日期	2017.02.14	2017.02.15	2017.02.24
顏色	PPG UCT39548XL-3 3Coats Silver	批准			圖號	J835-VXC-01b		


 美特鋁質 有限公司
MIDI Aluminium Fabricator Ltd.

工程號	J-835	地盤	天晉平臺
-----	-------	----	------

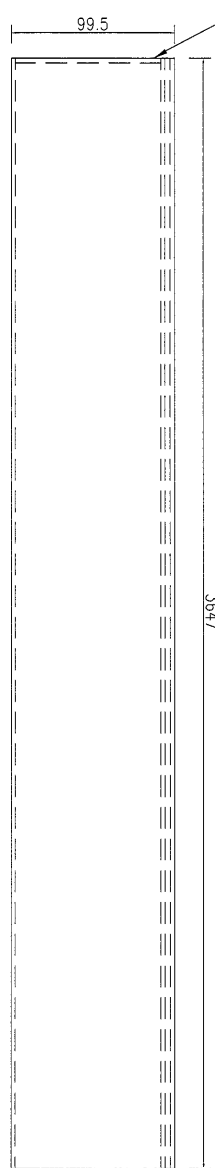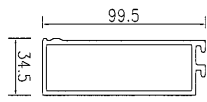

零件編號: J835-AL-05 封條 (封裝)

頂


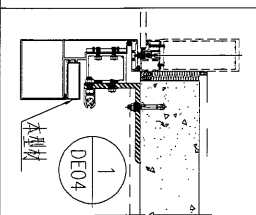


數量	30
備注	

名稱	鋁飾通	制圖	吳祎瑜	2017.01.04	修改	C	D	E
材料	X85393	復核			日期	2017.02.10	2017.02.14	2017.02.15
顏色	PPG UCT39548XL-3 3Coats Silver	批准			圖號	J835-VXC-02		


 美特鋁質 有限公司
 MIDI Aluminium Fabricator Ltd.

工程號 J-835 地盤 天晉平臺

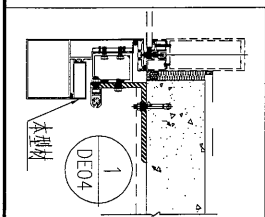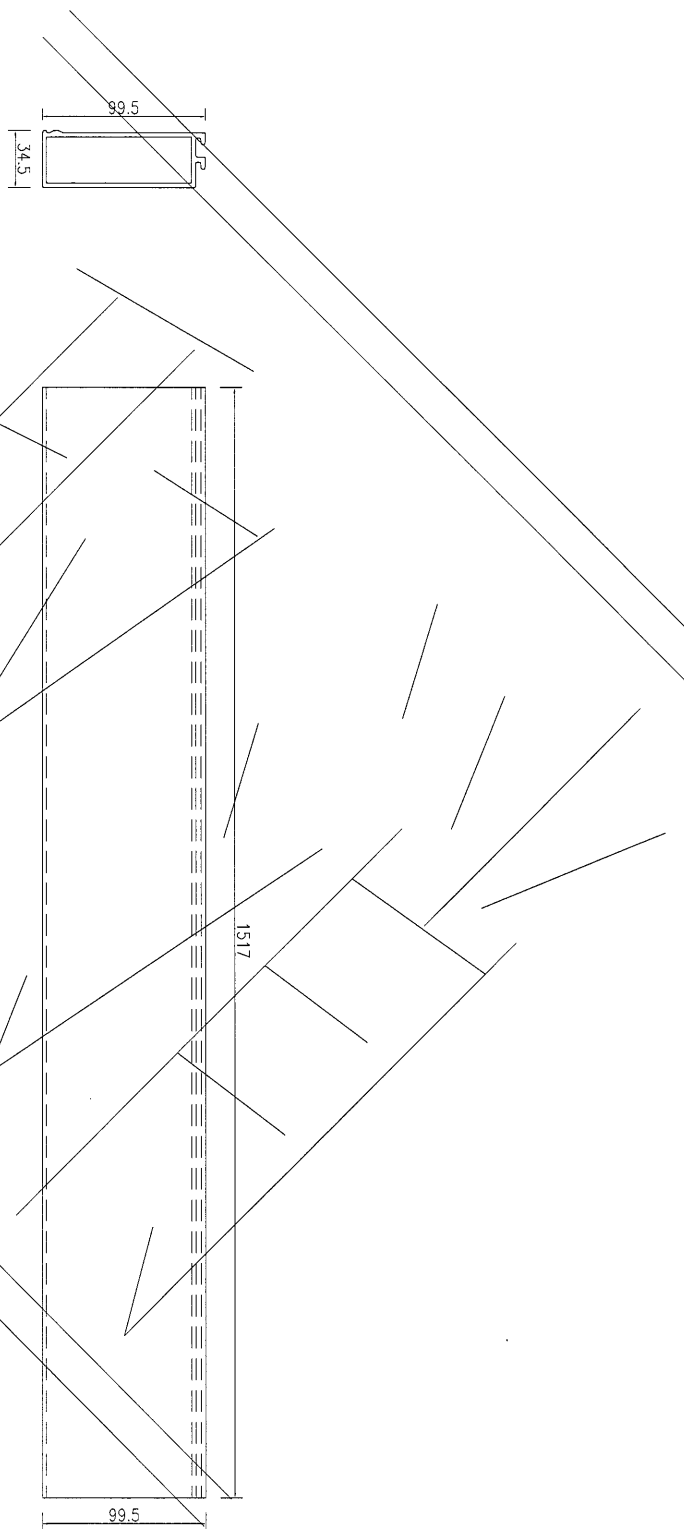



90	數量
	备注

名稱	鋁飾通	制圖	吳禕瑜	2017.01.04	修改	A	B
材料	X85393	復核			日期	2017.01.10	2017.02.04
顏色	PPG UCT39548XL-3 3Coats Silver	批准			圖號	J835-VXC-02a	




美特鋁質 有限公司
MIDI Aluminium Fabricator Ltd.

工程號	J-835	地盤	天簷平臺
-----	-------	----	------

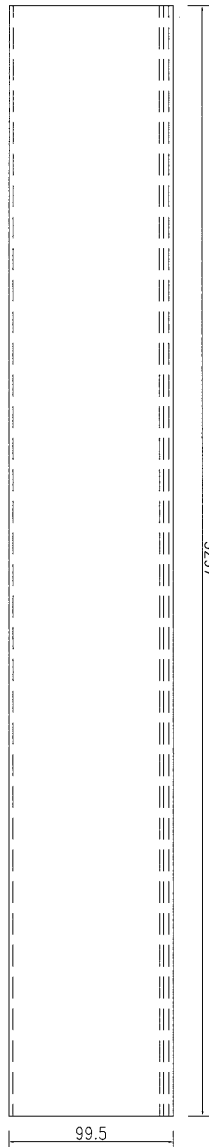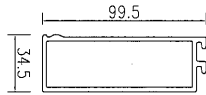

頂

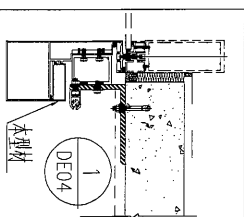




30	數量
	备注

名稱	鋁飾通	制圖	吳祿瑜	2017.01.04	修改	C	D	E
材料	X85393	復核			日期	2017.02.10	2017.02.14	2017.02.15
顏色	PPG UCT39548XL-3 3Coats Silver	批准			圖號	J835-VXC-02b		




美特鋁質 有限公司
MIDI Aluminium Fabricator Ltd.

工程號 J-835 地盤 天晉平臺

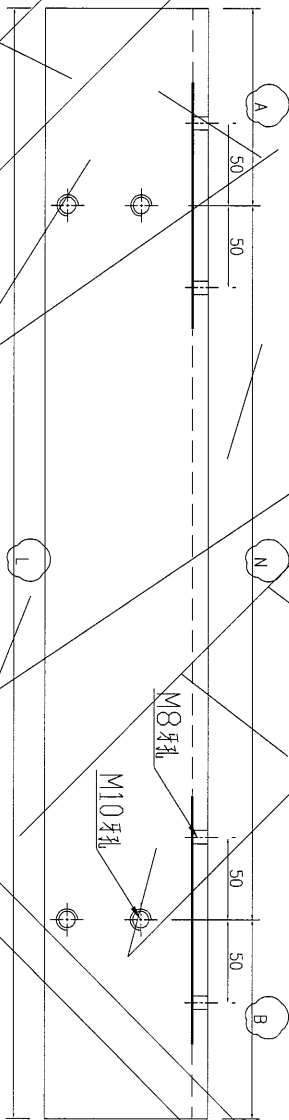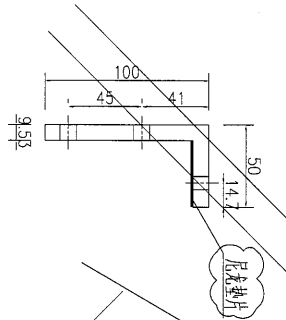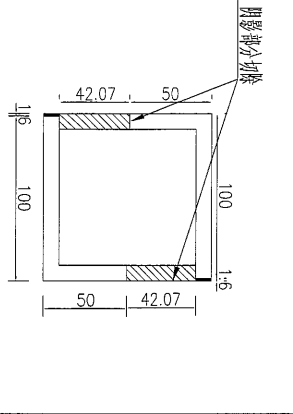

頂

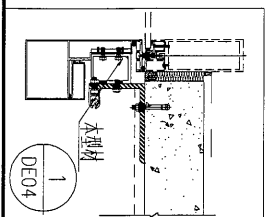

序號	物料編號	長度 (L)	A	N	B	數量
1	J835-VXC-03	1518.5	394.25	730	394.25	30
2	J835-VXC-03a	1517	393.5	730	393.5	90
3	J835-VXC-03b	963	67.75	730	165.25	30



名稱	101.6*101.6*9.53mm厚方管	制圖	吳禕瑜	2017.01.04	修改	A	
材料	T10000065	復核			日期	2017.01.10	
顏色	MILL	批准			圖號	J835-VXC-03	



美特鋁質 有限公司
MIDI Aluminium Fabricator Ltd.

工程號	J-835	地盤	天晉平臺
-----	-------	----	------

序號	物料規格	名稱	數量	備註
3	M5x15mm	平頭螺絲	150	IT
2	J835-G001	膠條	56米	IT
1	M10x30mm	六角螺絲	240	IT

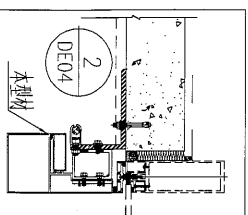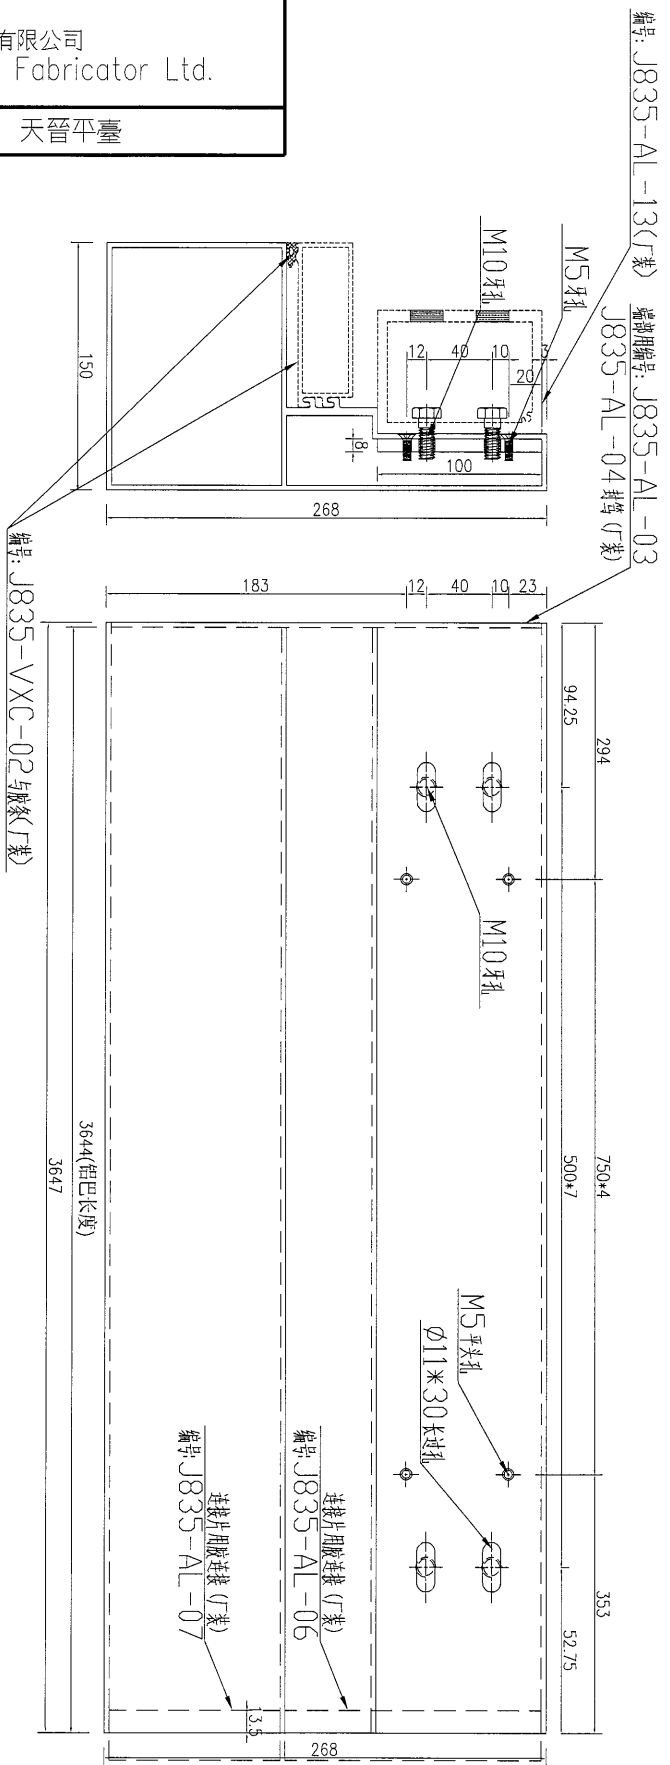


數量	備註
15	

名稱	鋁飾條	制圖	吳沛瑜	2017.01.04	修改	C	D	E
材料	X85392+8mm厚鋁巴	復核			日期	2017.02.10	2017.02.14	2017.02.15
顏色	PPG UCT39548XL-3 3Coats Silver	批准			圖號	J835-VXC-04		


 美特鋁質有限公司
MIDI Aluminium Fabricator Ltd.

工程號 J-835 地盤 天簷平臺

編號: J835-AL-13(丁裝)

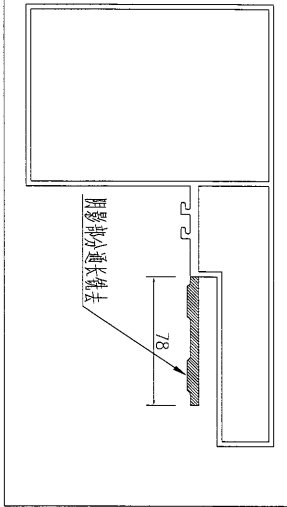


編號: J835-VXC-02a 与胶条(丁裝)

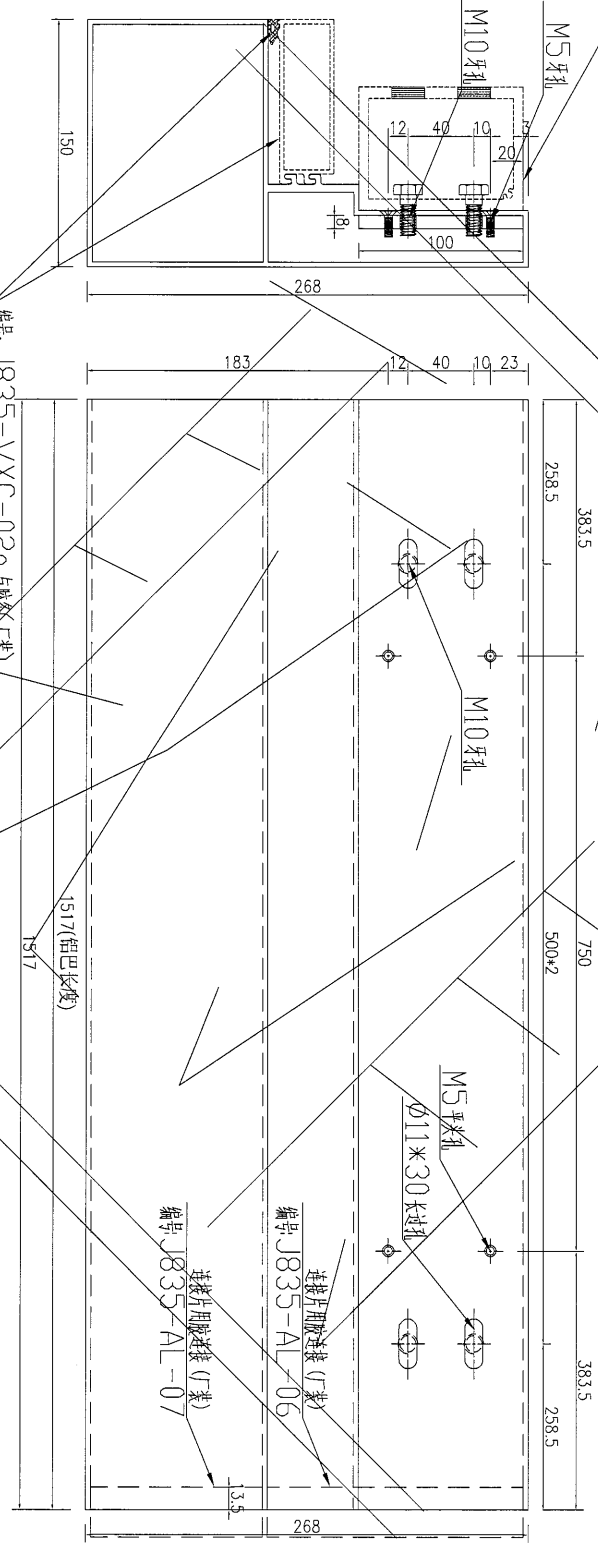

編號: J835-AL-06 连接片用胶条(丁裝)
編號: J835-AL-07 连接片用胶条(丁裝)

頂

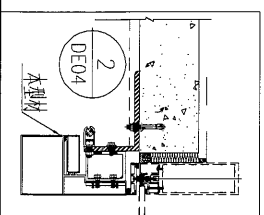

数量	45
备注	


名稱	鋁飾條	制圖	吳禕瑜	2017.01.04	修改	A	B
材料	X85392+8mm厚铝巴	復核			日期	2017.01.10	2017.01.24
顏色	PPG UCT39548XL-3 3Coats Silver	批准			圖號	J835-VXC-04a	

美特鋁質 有限公司
MIDI Aluminium Fabricator Ltd.


工程號 J-835 地盤 天晉平臺

序號	物料編號	長度 (L)	鋁巴長度 (L1)	A	N	B	a	n	b	數量
1	J835-HXC-02A	1500.75	1500.75	250.75	500*2	250	375	750	375.75	1
2	J835-HXC-03A	1707.5	1707.5	253.5	400*3	254	104	750*2	103.5	1
3	J835-HXC-06A	1850.5	1850.5	248.5	500*3	102	175	750*2	175.5	4
4	J835-HXC-07A	1700.5	1700.5	400	450*2	400.5	100	750*2	100.5	2


編號: J835-AL-13(工廠)

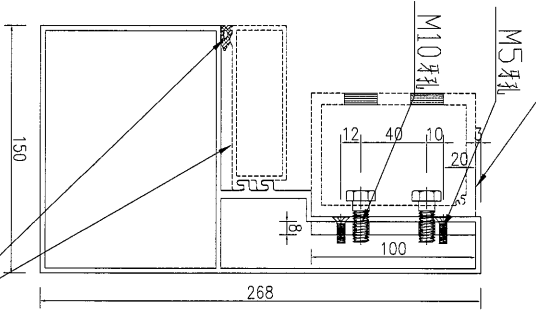


編號: J835-HXC-10(工廠)

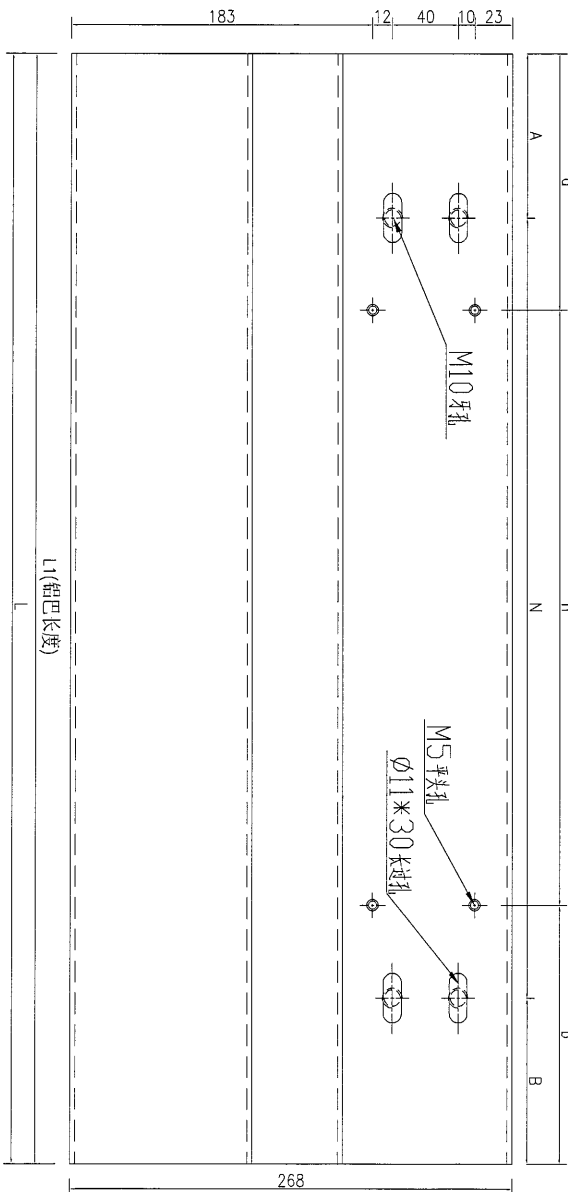

右

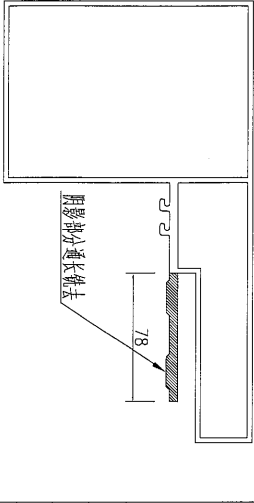

序號	彈性膠器	名稱	數量	備註
3	M5x15mm	平頭螺絲	46	工廠
2	J835-G001	膠條	15米	工廠
1	M10x30mm	六角螺絲	58	工廠

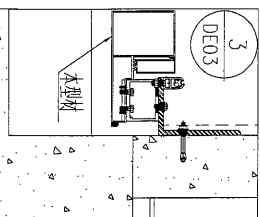


名稱	鋁飾條	制圖	吳祿瑜	2017.01.01	修改	A	B	C
材料	X85392+8mm厚鋁巴	復核			日期	2017.01.10	2017.01.24	2017.02.10
顏色	PPG UCT39548XL-3 3Coats Silver	批准			圖號	J835-HXC-01A		


美特鋁質 有限公司
MIDI Aluminium Fabricator Ltd.

工程號: J-835 地盤: 天晉平臺

序號	物料編號	長度 (L)	鋁巴長度 (L1)	A	N	B	a	n	b	數量
1	J835-HXC-02b	1653.75	1650.25	403.75	500*2	250	528	750	375.75	1
2	J835-HXC-03b	1860.5	1857	253.5	400*3	407	257	750*2	103.5	1
3	J835-HXC-06b	2003.5	2000	248.5	500*3	255	328	750*2	175.5	4
4	J835-HXC-07b	1853.5	1850	400	450*2	553.5	253	750*2	100.5	2

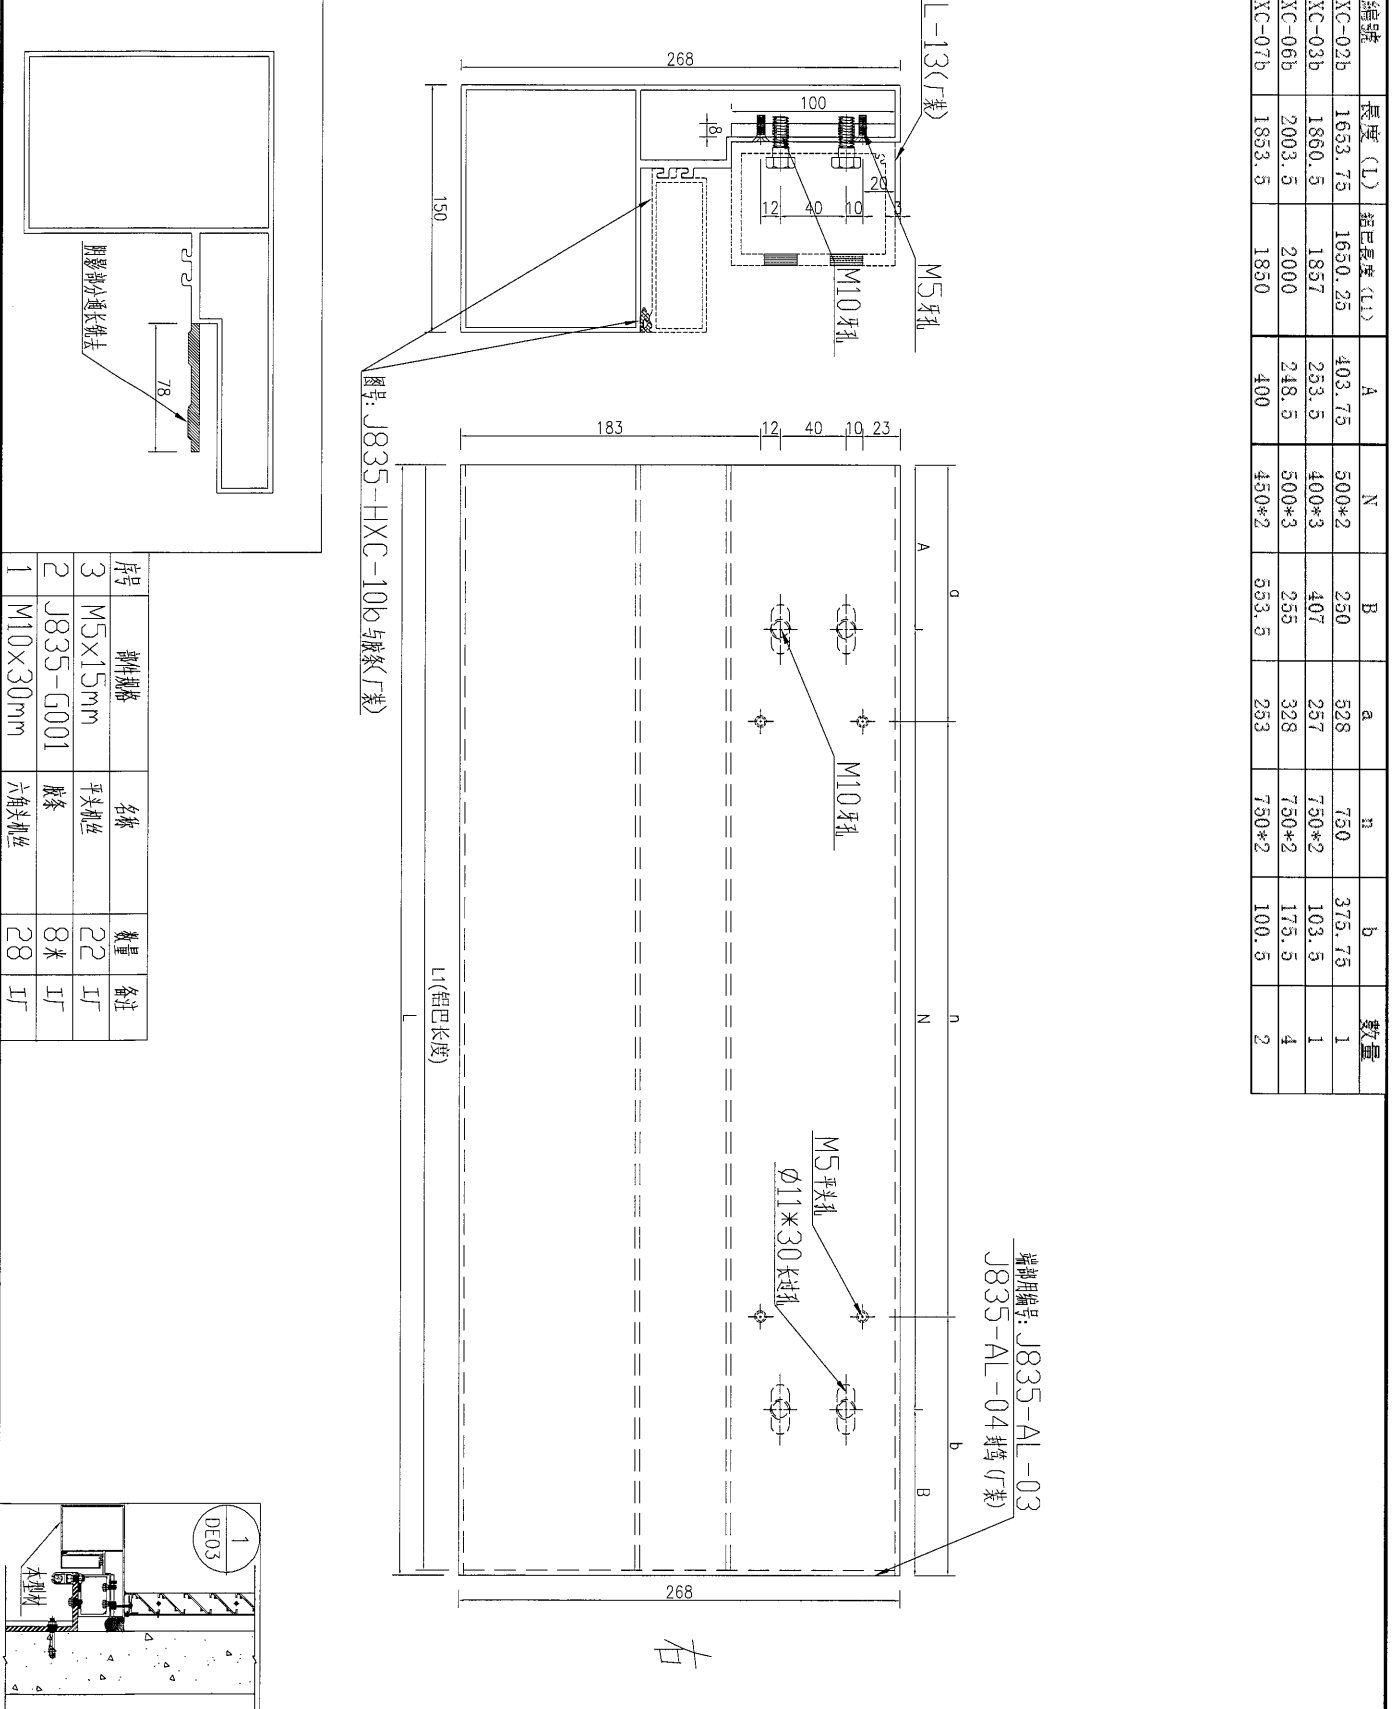


序號	物料編號	名稱	數量	備註
1	M10x30mm	六角螺絲	28	IT
2	J835-G001	膠條	8米	IT
3	M5x15mm	平頭螺絲	22	IT

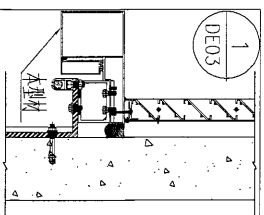


名稱	鋁飾條	制圖	吳祿瑜	2017.01.01	修改	B	C	D
材料	X85392+8mm厚鋁巴	復核			日期	2017.01.24	2017.02.10	2017.02.14
顏色	PPG UCT39548XL-3 3Coats Silver	批准			圖號	J835-HXC-02b		

美特鋁質 有限公司
MIDI Aluminium Fabricator Ltd.


工程號 J-835 地盤 天晉平臺

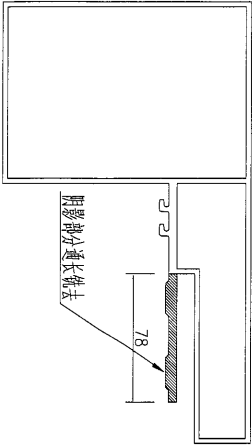

序号	零件名称	名称	数量	备注
1	M10×30mm	六角头螺丝	2	个
2	J835-G001	胶条	0.7米	个
3	M5×15mm	平头机丝	2	个

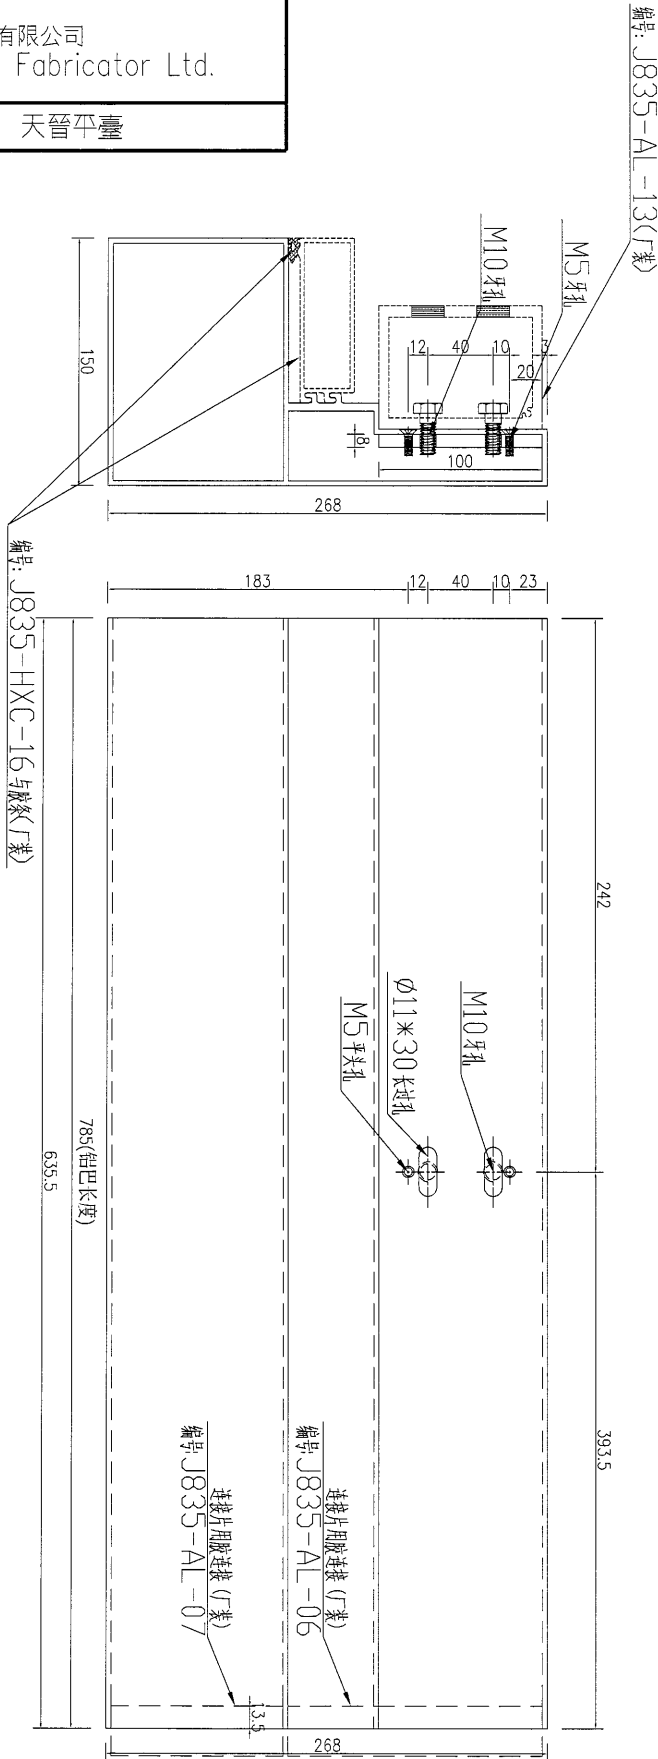

右

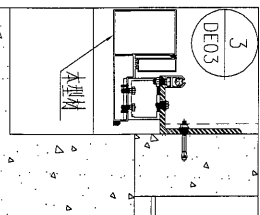



数量	备注
1	

名稱	鋁飾條	制圖	吳沛瑜	2017.01.01	修改	A	B	C
材料	X85392+8mm厚鋁巴	復核			日期	2017.01.10	2017.01.24	2017.02.10
顏色	PPG UCT39548XL-3 3Coats Silver	批准			圖號	J835-HXC-08		




美特鋁質 有限公司
MIDI Aluminium Fabricator Ltd.

工程號	J-835	地盤	天晉平臺
-----	-------	----	------

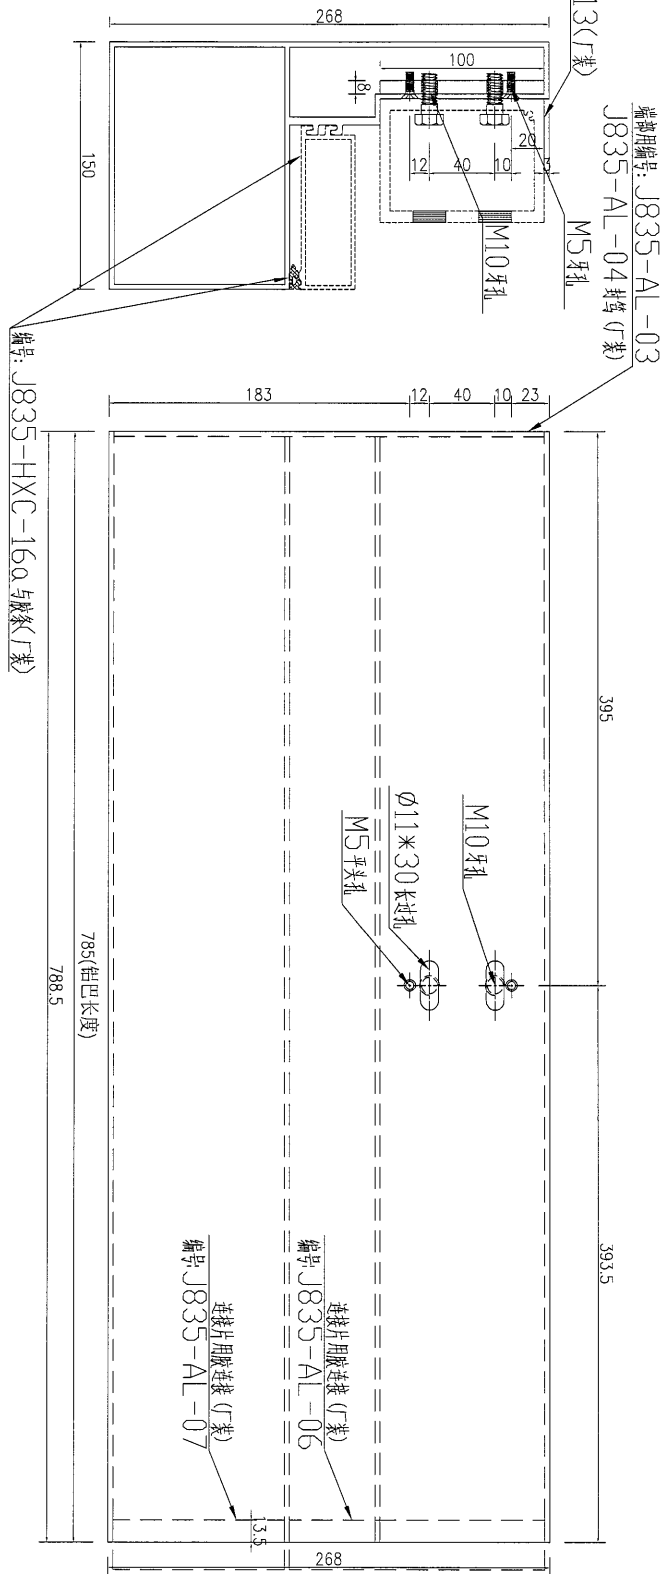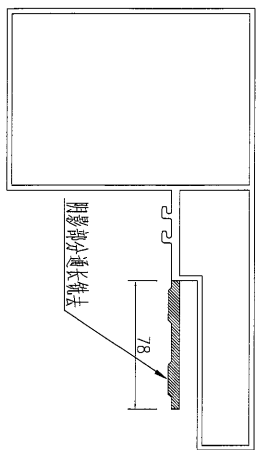

序號	零件規格	名稱	數量	備註
3	M5×15mm	平頭螺絲	2	丁
2	J835-G001	膠條	08米	丁
1	M10×30mm	六角螺絲	2	丁

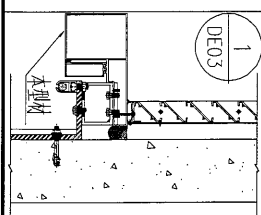

數量	備註
1	



名稱	鋁飾條	制圖	吳祿瑜	2017.01.01	修改	A	B	C
材料	X85392+8mm厚鋁巴	復核			日期	2017.01.10	2017.01.24	2017.02.10
顏色	PPG UCT39548XL-3 3Coats Silver	批准			圖號	J835-HXC-08a		




美特鋁質 有限公司
MIDI Aluminium Fabricator Ltd.

工程號	J-835	地盤	天晉平臺
-----	-------	----	------

序號	物料編號	長度 (L)	數量
1	J835-HXC-10	1500.75	2
2	J835-HXC-11	1707.5	2
3	J835-HXC-12	1709	8
4	J835-HXC-13	1293	1
5	J835-HXC-14	1850.5	8
6	J835-HXC-15	1700.5	4
7	J835-HXC-16	635.5	1
8	J835-HXC-32	1794.5	1

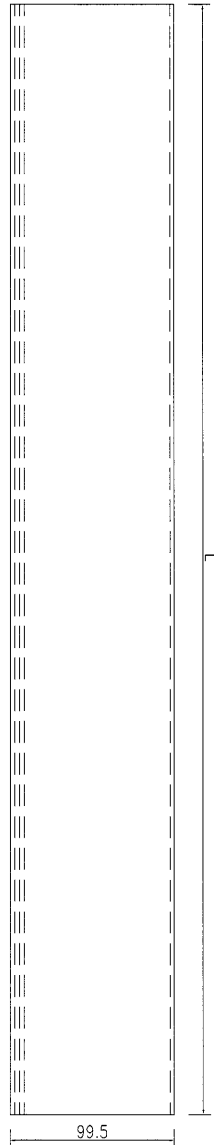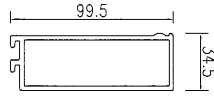

右

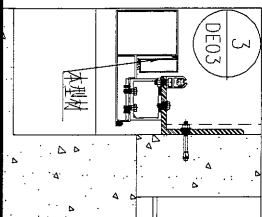


名稱	鋁飾通	制圖	吳祿瑜	2017.01.01	修改	A	B
材料	X85393	復核			日期	2017.01.10	2017.02.04
顏色	PPG UCT39548XL-3 3Coats Silver	批准			圖號	J835-HXC-10	

 美特鋁質 有限公司
MIDI Aluminium Fabricator Ltd.

工程號 J-835 地盤 天晉平臺


序號	物料編號	長度 (L)	數量
1	J835-HXC-10a	1653.75	1
2	J835-HXC-11a	1860.5	1
3	J835-HXC-13a	1446	1
4	J835-HXC-14a	2003.5	4
5	J835-HXC-15a	1853.5	2
6	J835-HXC-16a	788.5	1
7	J835-HXC-32a	1947.5	1

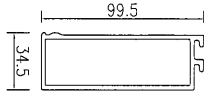

樣品編號: J835-AL-05 封條 (右)



右


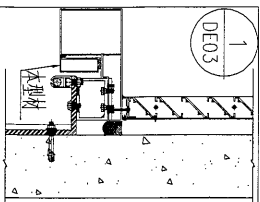


名稱	鋁飾通	制圖	吳祿瑜	2017.01.01	修改	A	B	C
材料	X85393	復核			日期	2017.01.10	2017.02.04	2017.02.14
顏色	PPG UCT39548XL-3 3Coats Silver	批准			圖號	J835-HXC-10a		


 美特鋁質 有限公司
MIDI Aluminium Fabricator Ltd.

工程號 J-835 地盤 天晉平臺

序號	物料編號	長度 (L)	數量
1	J835-HXC-10b	1653.75	1
2	J835-HXC-11b	1860.5	1
3	J835-HXC-14b	2003.5	4
4	J835-HXC-15b	1853.5	2

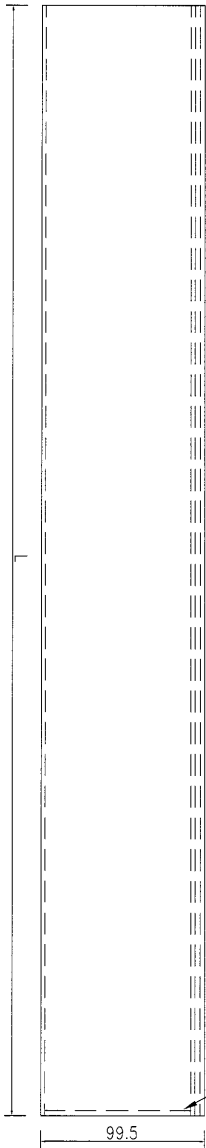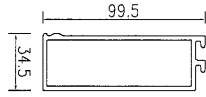




右

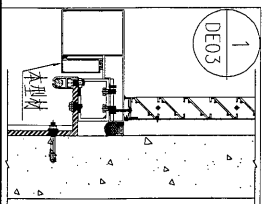


名稱	鋁飾通	制圖	吳祿瑜	2017.01.01	修改	A	B	C
材料	X85393	復核			日期	2017.01.10	2017.02.04	2017.02.14
顏色	PPG UCT39548XL-3 3Coats Silver	批准			圖號	J835-HXC-10b		

 美特鋁質 有限公司
MIDI Aluminium Fabricator Ltd.

工程號 J-835 地盤 天晉平臺

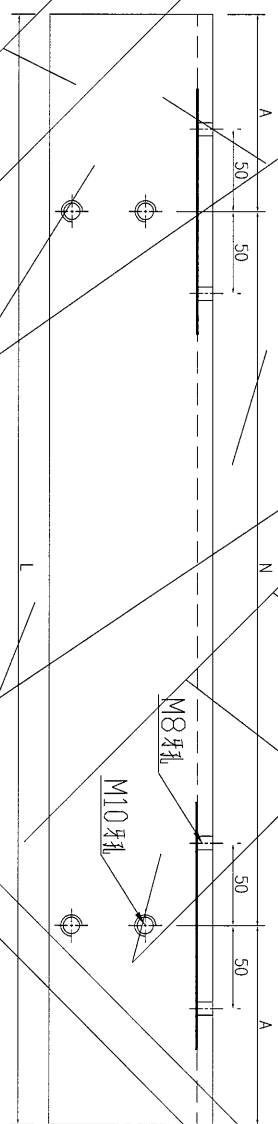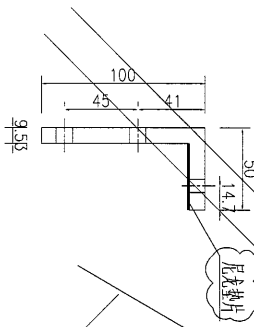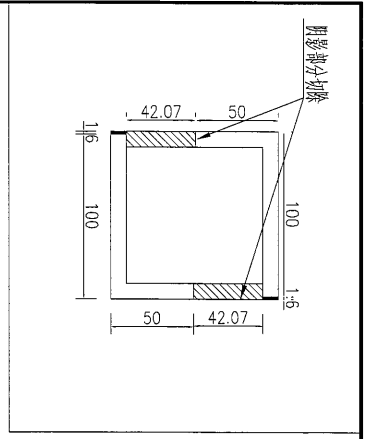

右

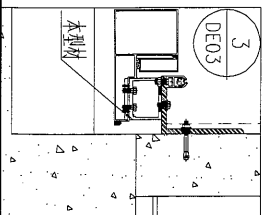

数据表见 J835-HXC-17A

名稱	101.6*101.6*9.53mm厚方管	制圖	吳祎瑜	2017.01.04	修改	A	
材料	T10000065	復核			日期	2017.01.10	
顏色	MILL	批准			圖號	J835-HXC-17	



美特鋁質 有限公司
MIDI Aluminium Fabricator Ltd.

加工圖見J835-HXC-17




工程號	J-835	地盤	天晉平臺
-----	-------	----	------

序號	物料編號	長度 (L)	A	N	B	數量
1	J835-HXC-17	1724.5	286.5	500*2	438	1
2	J835-HXC-18	1494.5	246	500*2	248.5	1
3	J835-HXC-19	1707.5	254	400*3	253.5	1
4	J835-HXC-20	1709	254.5	400*3	254.5	8
5	J835-HXC-21	1292.5	170	400*2	323	1
6	J835-HXC-22	1850.5	102	500*3	248.5	4
7	J835-HXC-23	1700.5	400.5	450*2	400	2
8						
9	J835-HXC-18A	1494.5	248.5	500*2	246	1
10	J835-HXC-19A	1707.5	253.5	400*3	254	1
11	J835-HXC-22A	1850.5	248.5	500*3	102	4
12	J835-HXC-23A	1700.5	400	450*2	400.5	2
13						
14	J835-HXC-17a	1877.5	439.5	500*2	438	1
15	J835-HXC-18a	1647.5	399	500*2	248.5	1
16	J835-HXC-19a	1860.5	407	400*3	253.5	1
17	J835-HXC-21a	1445.5	323	400*2	323	1
18	J835-HXC-22a	2003.5	255	500*3	248.5	1
19	J835-HXC-23a	1853.5	553.5	450*2	400	1
20						
21	J835-HXC-18b	1647.5	248.5	500*2	399	1
22	J835-HXC-19b	1860.5	253.5	400*3	407	1
23	J835-HXC-22b	2003.5	248.5	500*3	255	1
24	J835-HXC-23b	1853.5	400	450*2	553.5	1


名稱	101.6*101.6*9.53mm厚方管	制圖	吳禕瑜	2017.01.04	修改	A
材料		復核			日期	2017.01.10
顏色		批准			圖號	J835-HXC-17A

 美特鋁質 有限公司
MIDI Aluminium Fabricator Ltd.

工程號 J-835 地盤 天管平臺

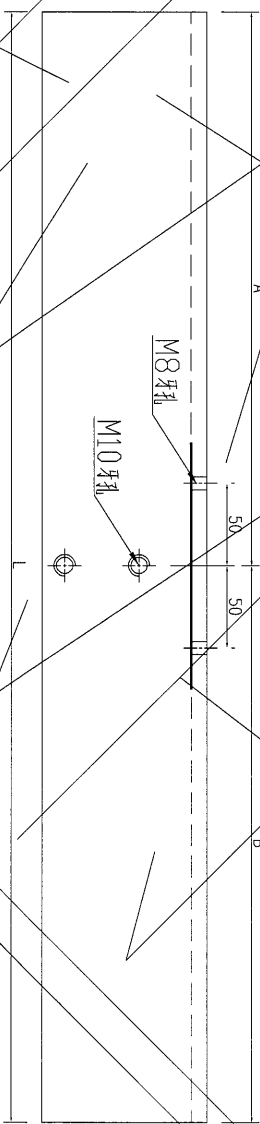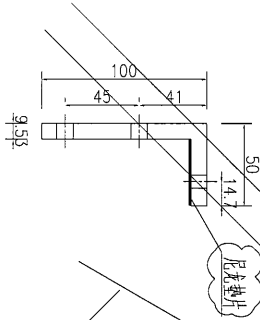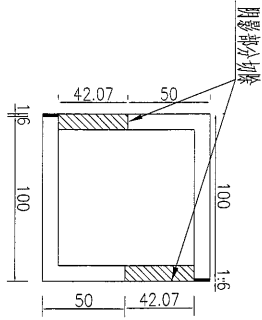

右

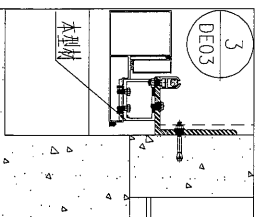


序號	物料編號	長度 (L)	A	B	數量
1	J835-HXC-24	635.5	242	393.5	1
2	J835-HXC-24a	788.5	395	393.5	1

名稱	101.6*101.6*9.53mm厚方管	制圖	吳祿瑜	2017.01.04	修改	A	
材料	T10000065	復核			日期	2017.01.10	
顏色	MILL	批准			圖號	J835-HXC-24	


美特鋁質 有限公司
MIDI Aluminium Fabricator Ltd.

工程號 J-835 地盤 天晉平臺

注: 此型材用E16473圖號J835-WHL13进行加工

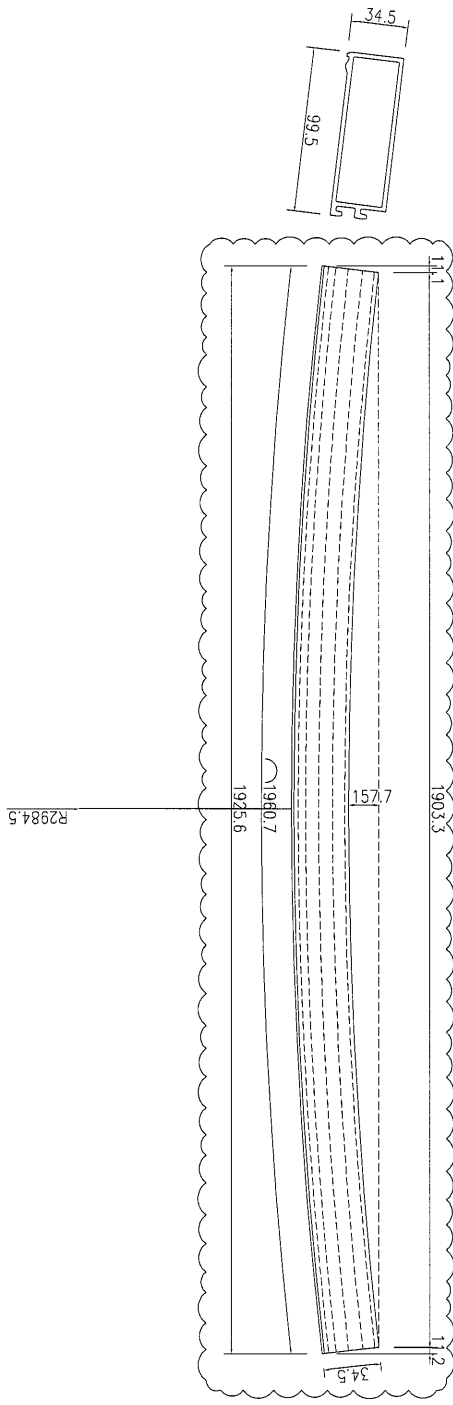

右

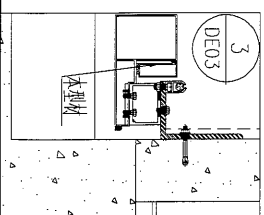

数量	1
备注	



名稱	鋁飾通	制圖	吳禕瑜	2017.01.01	修改	A	B
材料	X85393	復核			日期	2017.01.10	2017.02.24
顏色	PPG UCT39548XL-3 3Coats Silver	批准			圖號	J835-HXC-26	



美特鋁質 有限公司
MIDI Aluminium Fabricator Ltd.

工程號 J-835 地盤 天管平臺

注: 此型材料E16473圖號J835-WHL13进行加工

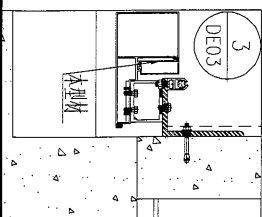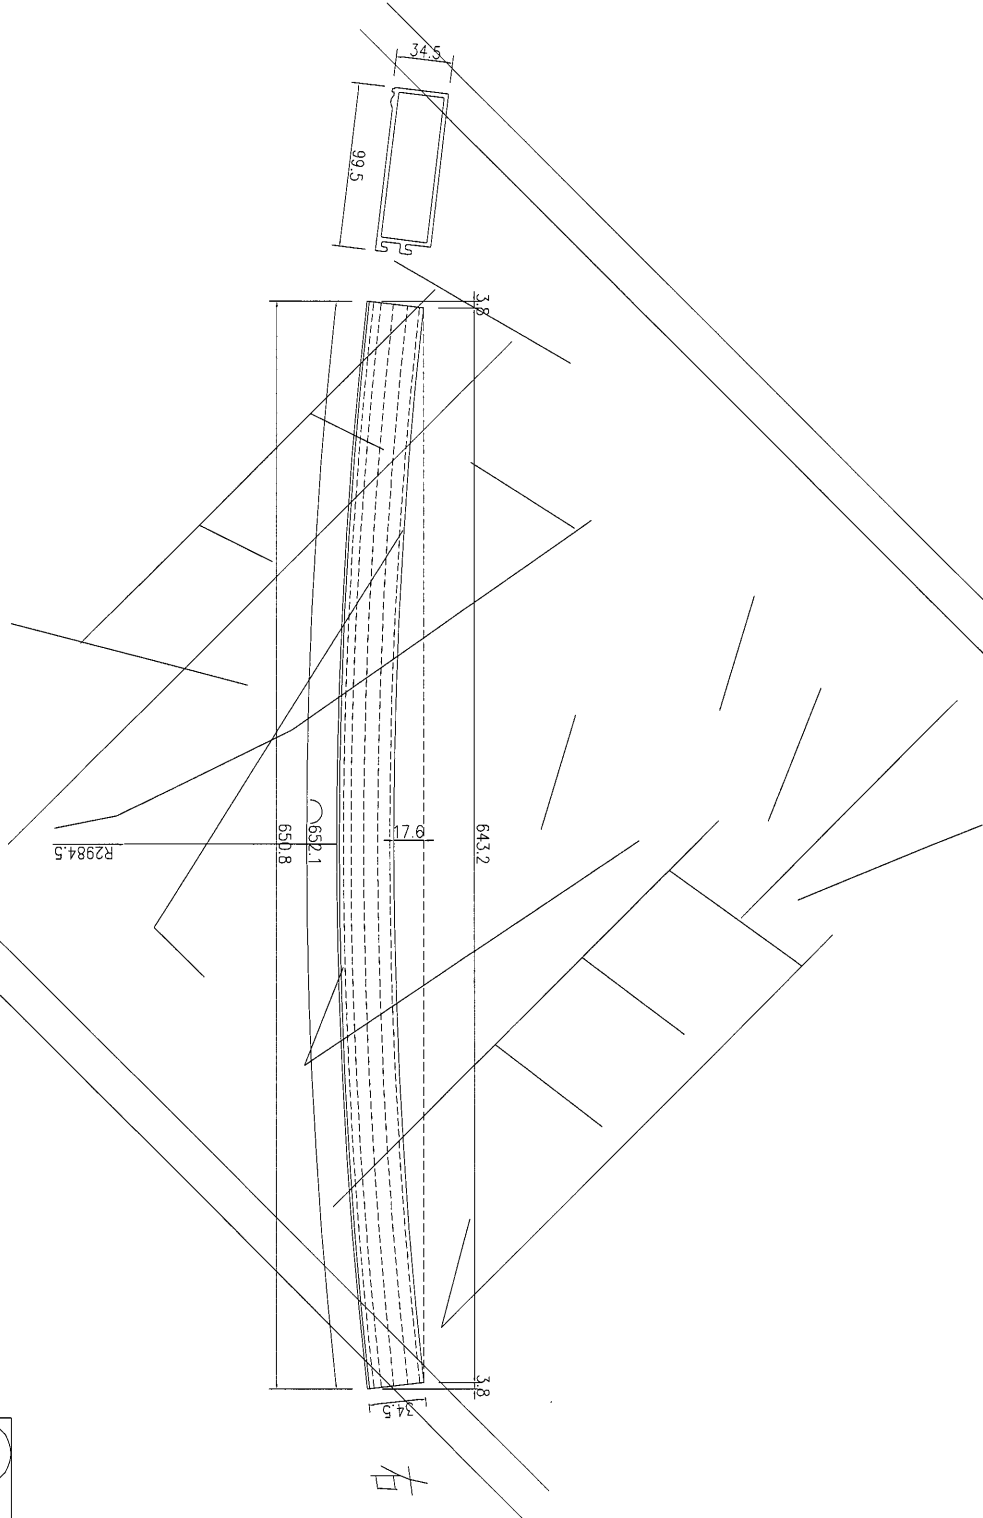


数量	4
备注	

名稱	鋁飾通	制圖	吳祿瑜	2017.01.01	修改	A	
材料	X85393	復核			日期	2017.01.10	
顏色	PPG UCT39548XL-3 3Coats Silver	批准			圖號	J835-HXC-26a	

 美特鋁質 有限公司
MIDI Aluminium Fabricator Ltd.


工程號 J-835 地盤 天晉平臺

注: 此型材用E16473圖號J835-WHL13进行加工

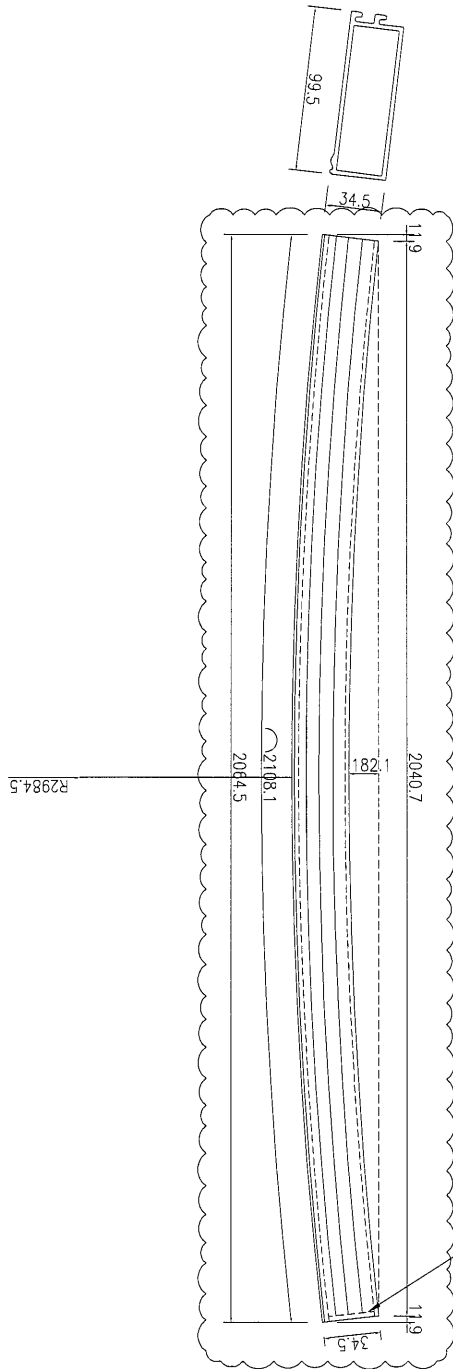

增用編號: J835-AL-05封條 (7裝)

右

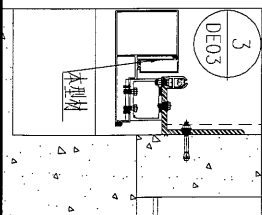


数量	备注
1	

名稱	鋁飾通	制圖	吳祎瑜	2017.01.01	修改	A	B	C
材料	X85393	復核			日期	2017.01.10	2017.02.04	2017.02.24
顏色	PPG UCT39548XL-3 3Coats Silver	批准			圖號	J835-HXC-26b		


美特鋁質 有限公司
MIDI Aluminium Fabricator Ltd.

工程號 J-835 地盤 天晉平臺

注: 此型材用E16473圖號J835-WHL18進行加工

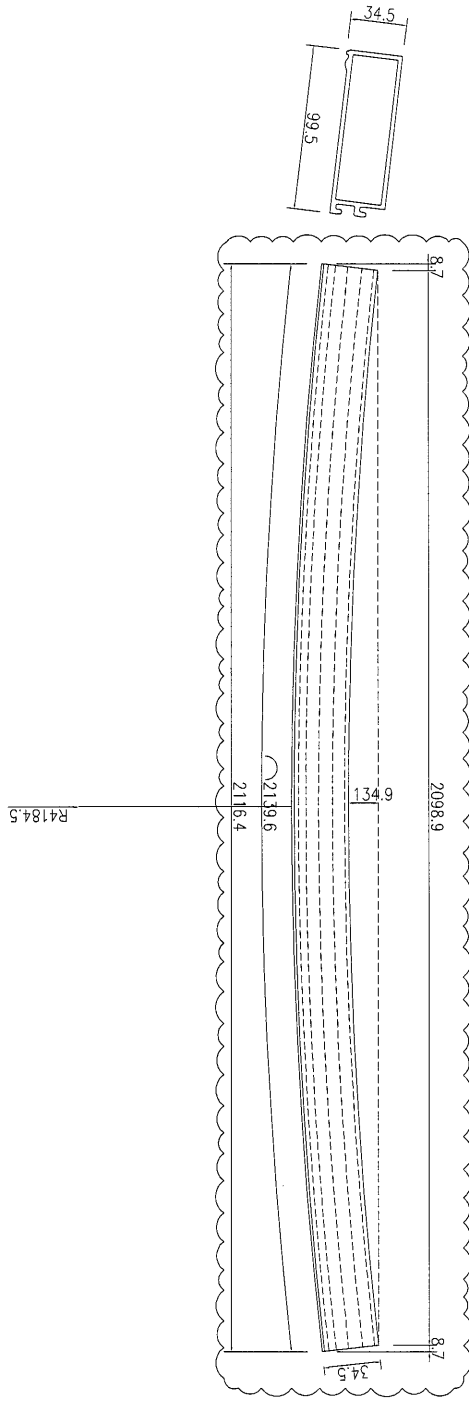

右

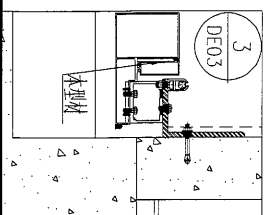

数量	备注
1	

名稱	鋁飾通	制圖	吳祿瑜	2017.01.01	修改	A	B
材料	X85393	復核			日期	2017.01.10	2017.02.24
顏色	PPG UCT39548XL-3 3Coats Silver	批准			圖號	J835-HXC-27	



美特鋁質 有限公司
MIDI Aluminium Fabricator Ltd.



工程號

J-835

地盤

天晉平臺

注: 此型材用E16473圖號J835-WHL18进行加工

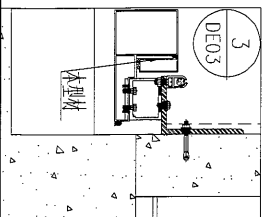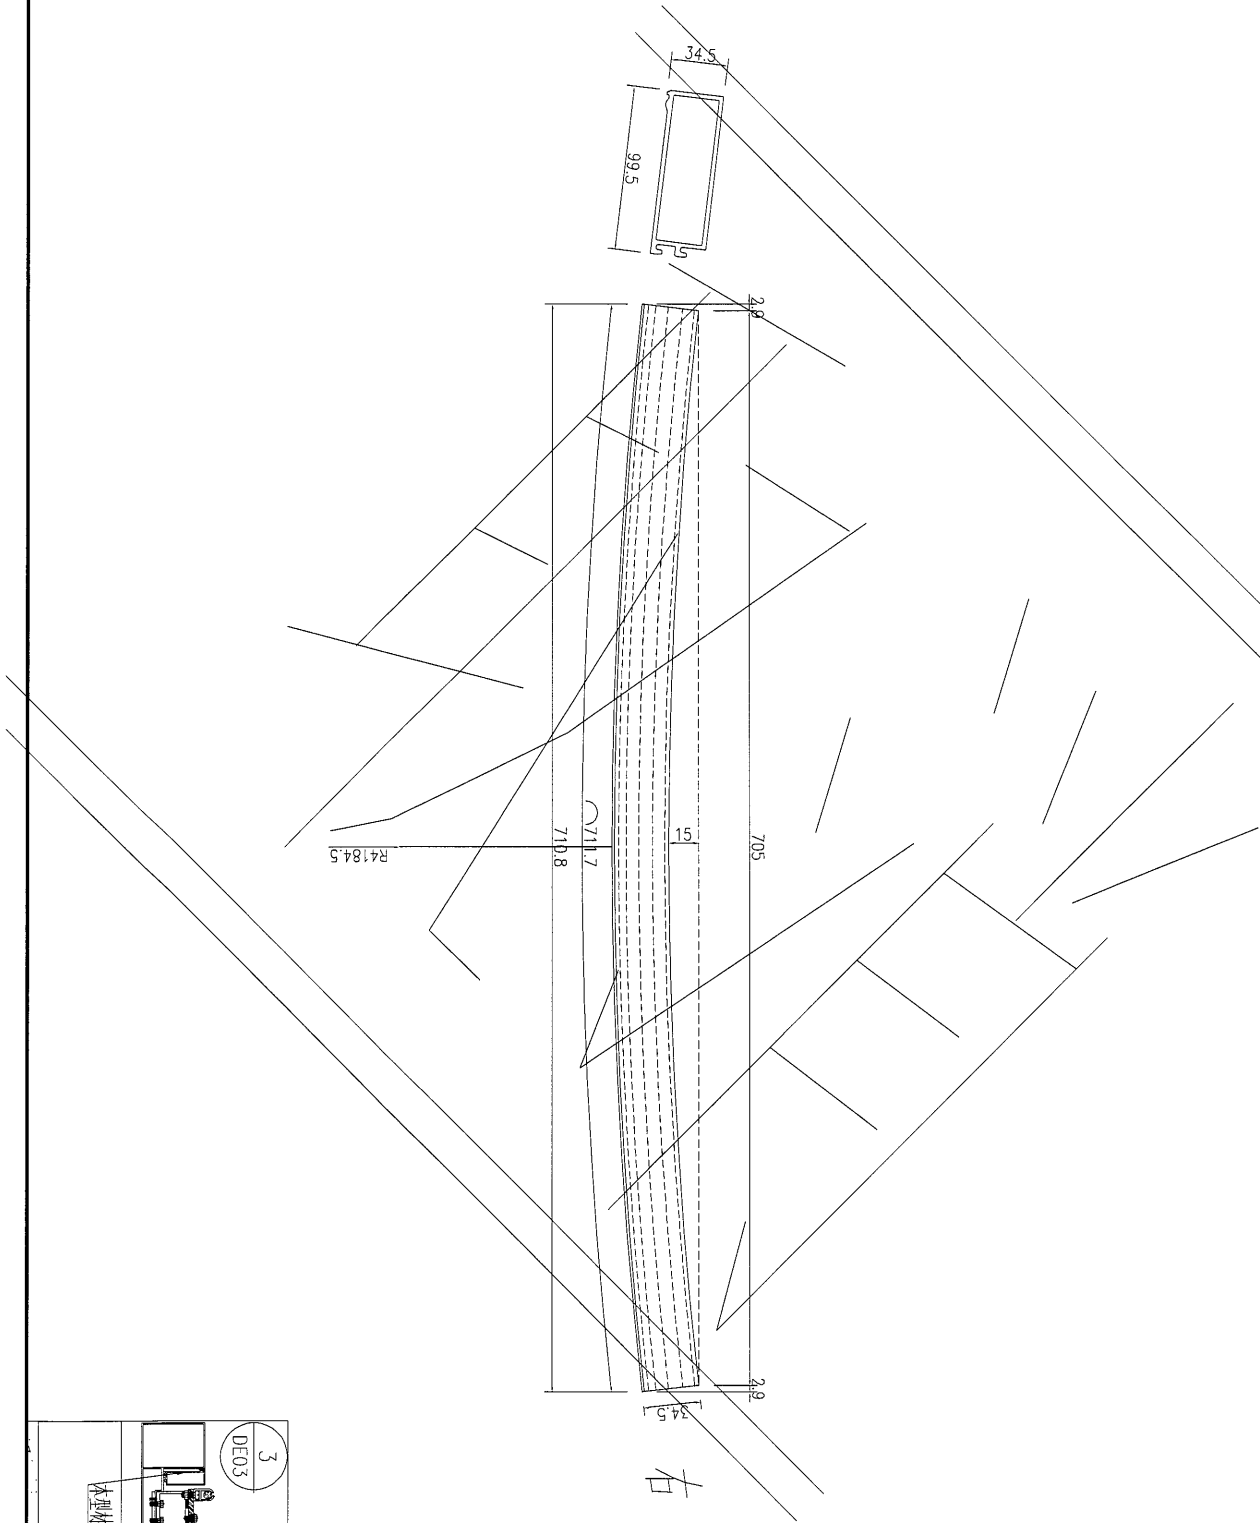

数量	4	备注
----	---	----


名稱	鋁飾通	制圖	吳祿瑜	2017.01.01	修改	A
材料	X85393	復核			日期	2017.01.10
顏色	PPG UCT39548XL-3 3Coats Silver	批准			圖號	J835-HXC-27a




美特鋁質 有限公司
MIDI Aluminium Fabricator Ltd.

工程號	J-835	地盤	天管平臺
-----	-------	----	------

注: 此型材用E16473圖号J835-WHL18进行加工

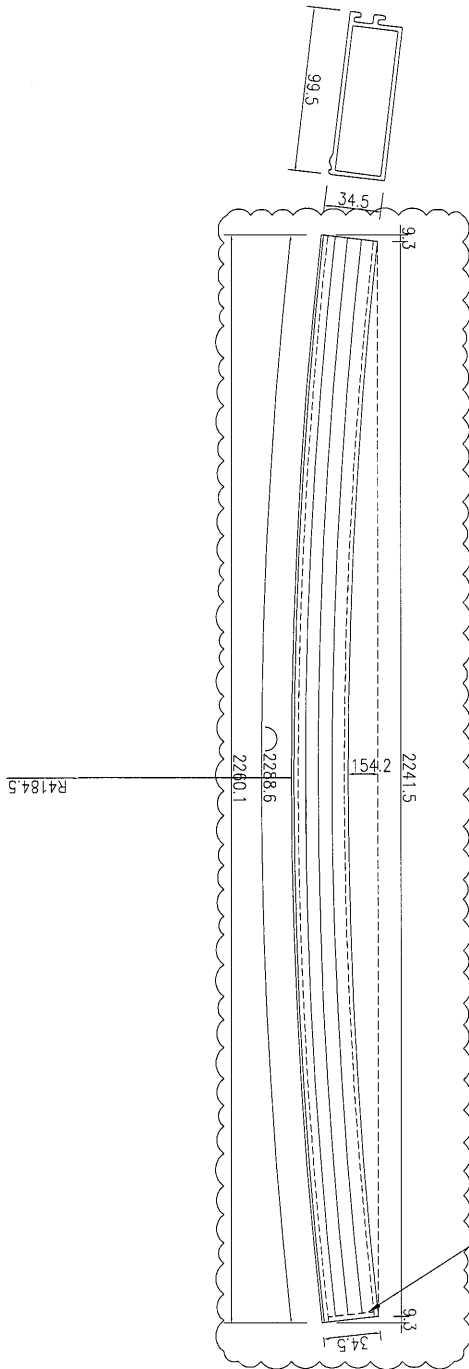

右

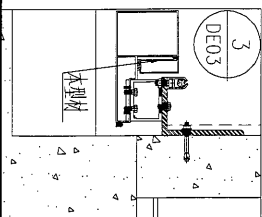

数量	备注
1	


名稱	鋁飾通	制圖	吳祿瑜	2017.01.01	修改	A	B	C
材料	X85393	復核			日期	2017.01.10	2017.02.04	2017.02.24
顏色	PPG UCT39548XL-3 3Coats Silver	批准			圖號	J835-HXC-27b		




美特鋁質 有限公司
MIDI Aluminium Fabricator Ltd.

工程號 J-835 地盤 天晉平臺

注: 此型材用E16473圖號J835-WHL10進行加工

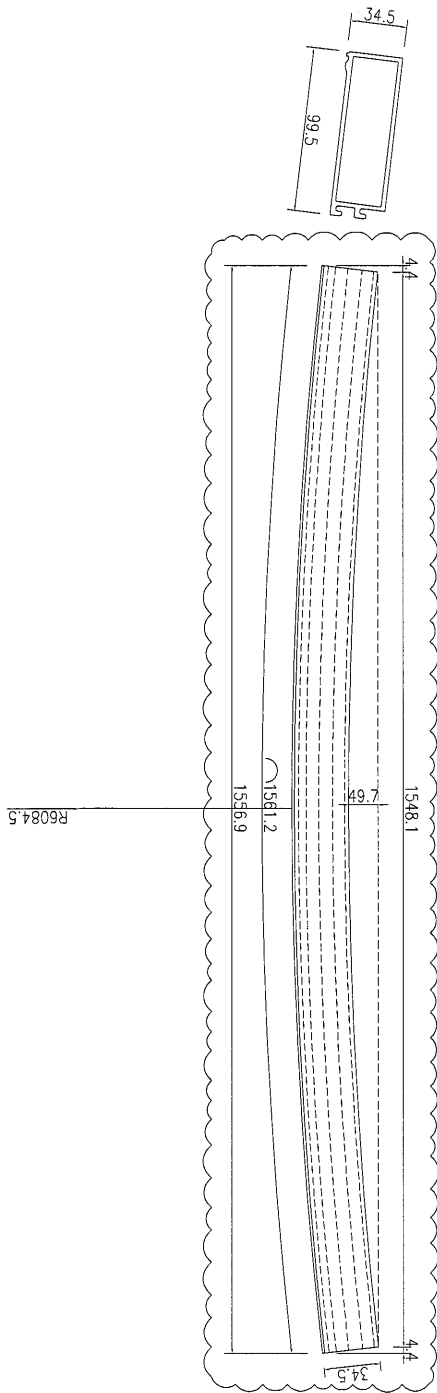

右

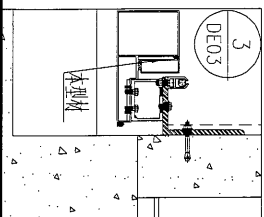


数量	2	备注
----	---	----

名稱	鋁飾通	制圖	吳祿瑜	2017.02.04	修改	A	
材料	X85393	復核			日期	2017.02.24	
顏色	PPG UCT39548XL-3 3Coats Silver	批准			圖號	J835-HXC-28	

美特鋁質 有限公司
MIDI Aluminium Fabricator Ltd.

工程號 J-835 地盤 天管平臺


注: 此型材用IE6473圖号J835-WHL10进行加工

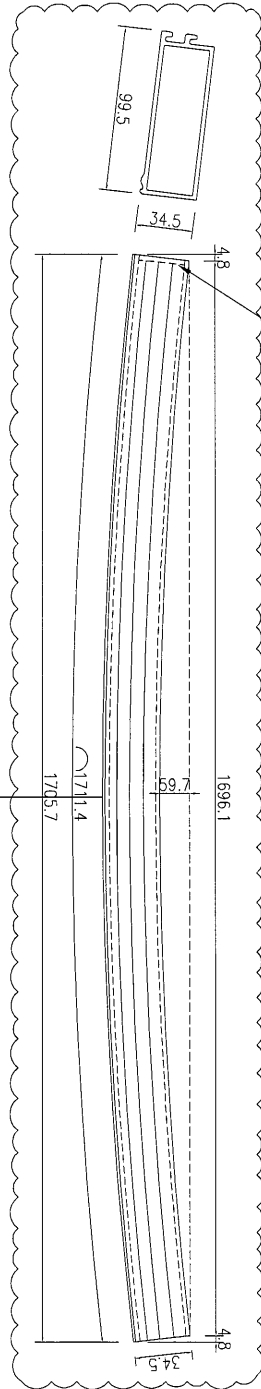

物料编号: J835-AL-05 封管 (7裝)

R6084.5

右

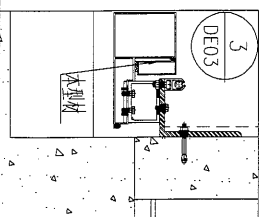


数量	1	备注
----	---	----

名稱	鋁飾通	制圖	吳祿瑜	2017.02.04	修改	A
材料	X85393	復核			日期	2017.02.24
顏色	PPG UCT39548XL-3 3Coats Silver	批准			圖號	J835-HXC-28a

fp


 美特鋁質 有限公司 MIDI Aluminium Fabricator Ltd.			
工程號	J-835	地盤	天簷平臺

注: 此型材用E16473圖號J835-WHL10进行加工

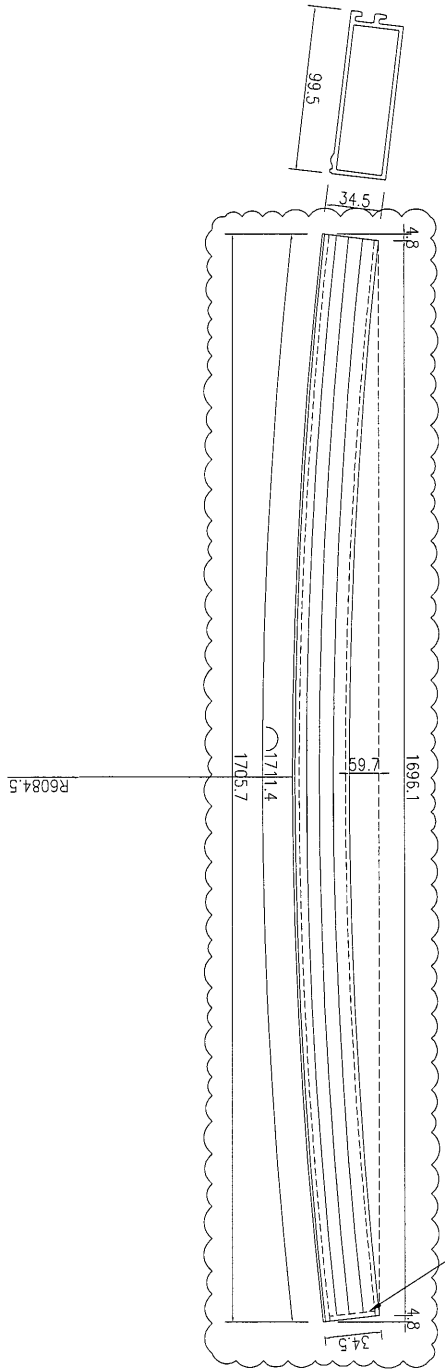

端部用编号: J835-AL-05封端(7裝)

右



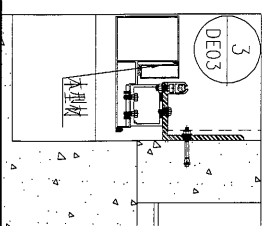


数量	1	备注
----	---	----

名稱	鋁飾通	制圖	吳祿瑜	2017.02.04	修改	A	
材料	X85393	復核			日期	2017.02.24	
顏色	PPG UCT39548XL-3 3Coats Silver	批准			圖號	J835-HXC-28b	


 美特鋁質 有限公司
MIDI Aluminium Fabricator Ltd.

工程號 J-835 地盤 天晉平臺

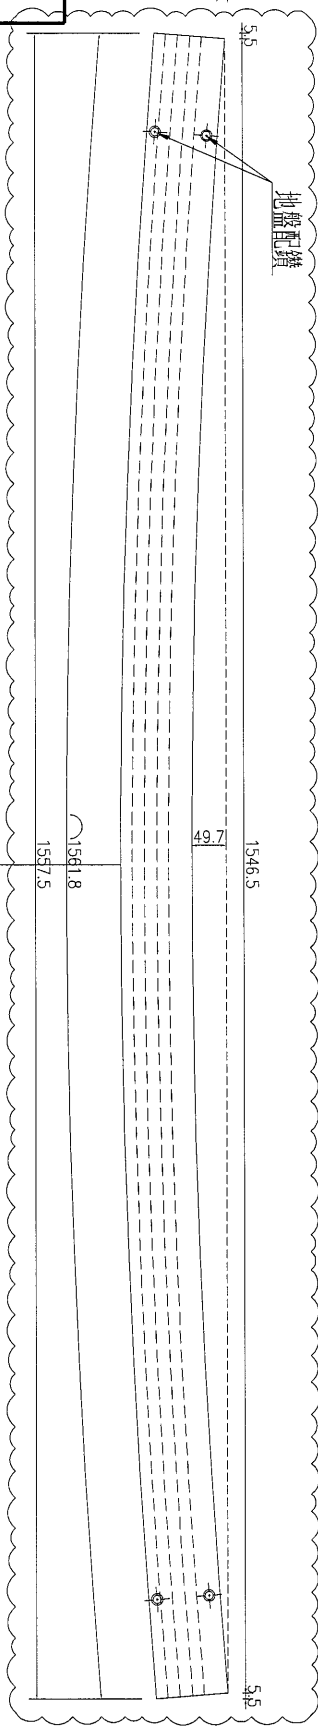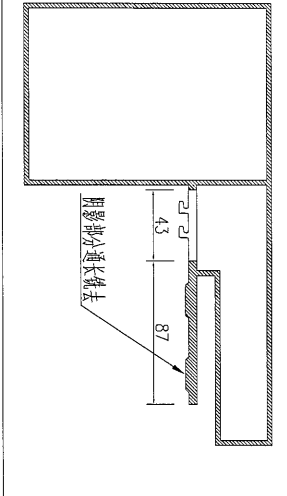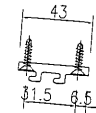

R6087

注: 此型材用圖號 J835-WHL22 进行加工

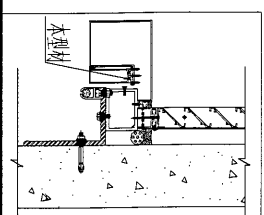



数量	备注
2	

名稱	鋁飾條	制圖	吳祿瑜	2017.02.02	修改	A	
材料	X85392	復核			日期	2017.02.24	
顏色	PPG UCT39548XL-3 3Coats Silver	批准			圖號	J835-HXC-29	




美特鋁質 有限公司
MIDI Aluminium Fabricator Ltd.

工程號 J-835 地盤 天簷平臺

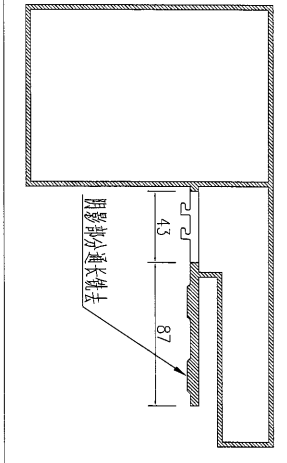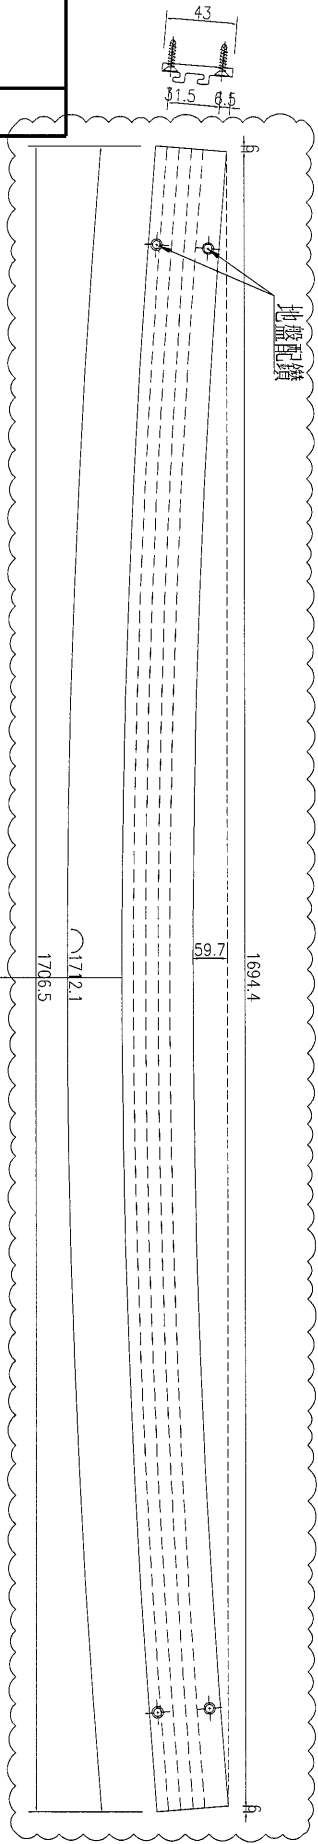

注: 此型材用图号 J835-WHL22 进行加工

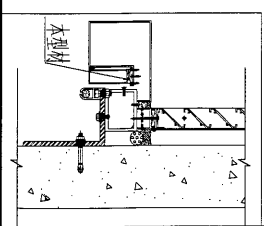




数量	备注
2	

名稱	鋁飾條	制圖	吳祿瑜	2017.02.02	修改	A	
材料	X85392	復核			日期	2017.02.24	
顏色	PPG UCT39548XL-3 3Coats Silver	批准			圖號	J835-HXC-29a	




美特鋁質 有限公司
MIDI Aluminium Fabricator Ltd.

工程號 J-835 地盤 天簷平臺

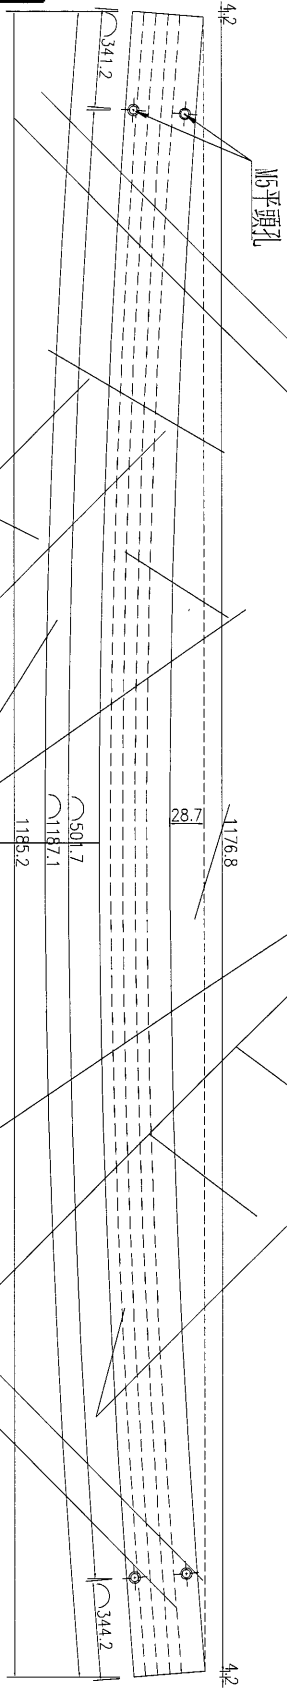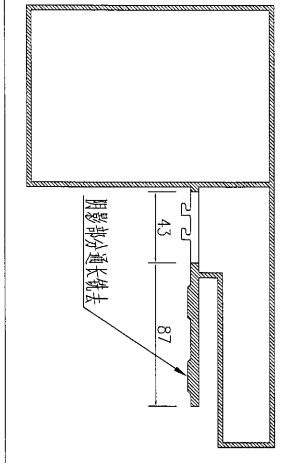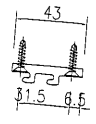

注: 此型材用圖號 J835-WHL22 进行加工

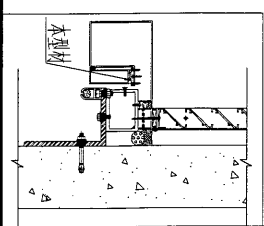



数量	2	备注	
----	---	----	--

名稱	鋁飾條	制圖	吳祿瑜	2017.02.02	修改		
材料	X85392	復核			日期		
顏色	PPG UCT39548XL-3 3Coats Silver	批准			圖號	J835-HXC-29b	




美特鋁質 有限公司
MIDI Aluminium Fabricator Ltd.

工程號	J-835	地盤	天晉平臺
-----	-------	----	------

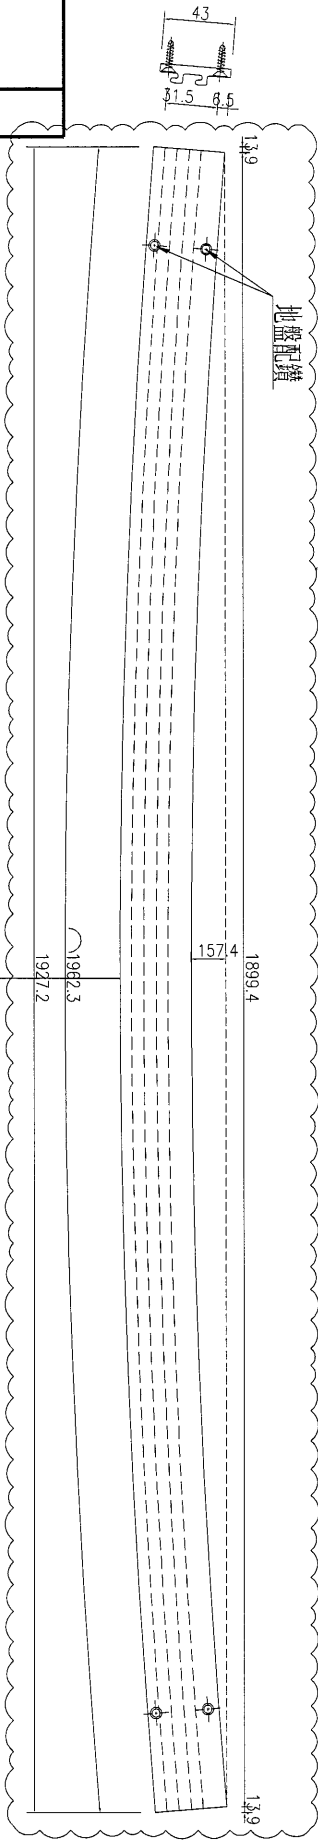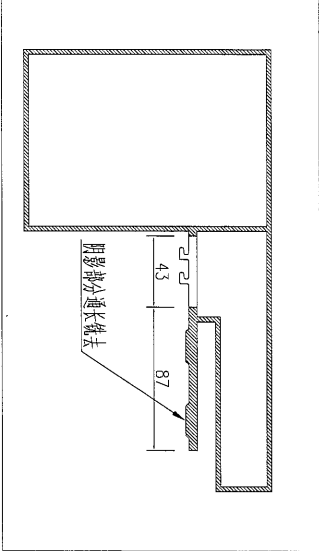

注: 此型材用图号 J835-WHL23 进行加工

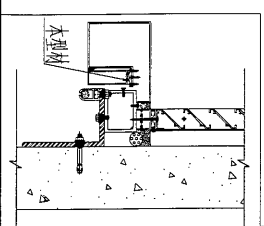



数量	备注
1	

名稱	鋁飾條	制圖	吳祿瑜	2017.02.02	修改	A		
材料	X85392	復核			日期	2017.02.24		
顏色	PPG UCT39548XL-3 3Coats Silver	批准			圖號	J835-HXC-30		




美特鋁質 有限公司
MIDI Aluminium Fabricator Ltd.

工程號 J-835 地盤 天晉平臺

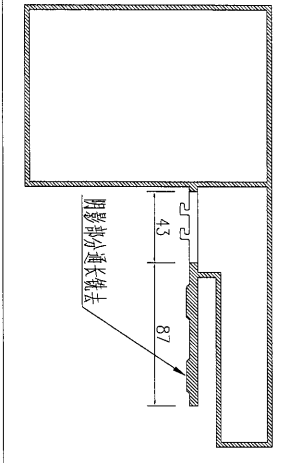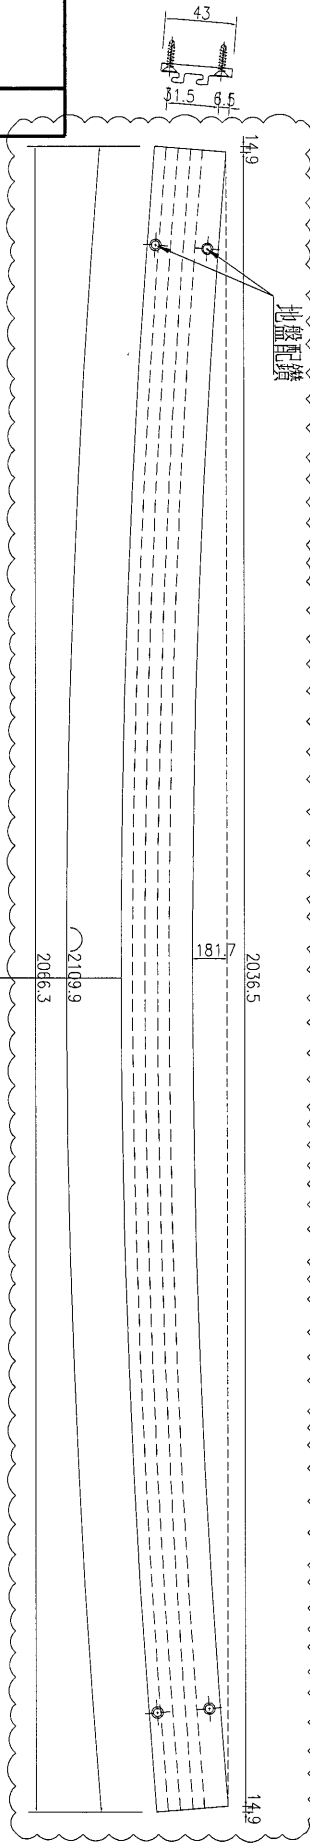

注: 此型材用图号 J835-WHL23 进行加工



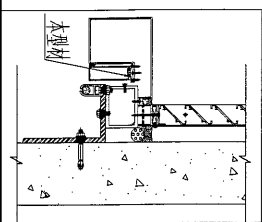


数量	备注
①	


名稱	鋁飾條	制圖	吳祿瑜	2017.02.02	修改	A	
材料	X85392	復核			日期	2017.02.24	
顏色	PPG UCT39548XL-3 3Coats Silver	批准			圖號	J835-HXC-30a	

 美特鋁質 有限公司
MIDI Aluminium Fabricator Ltd.

工程號 J-835 地盤 天晉平臺

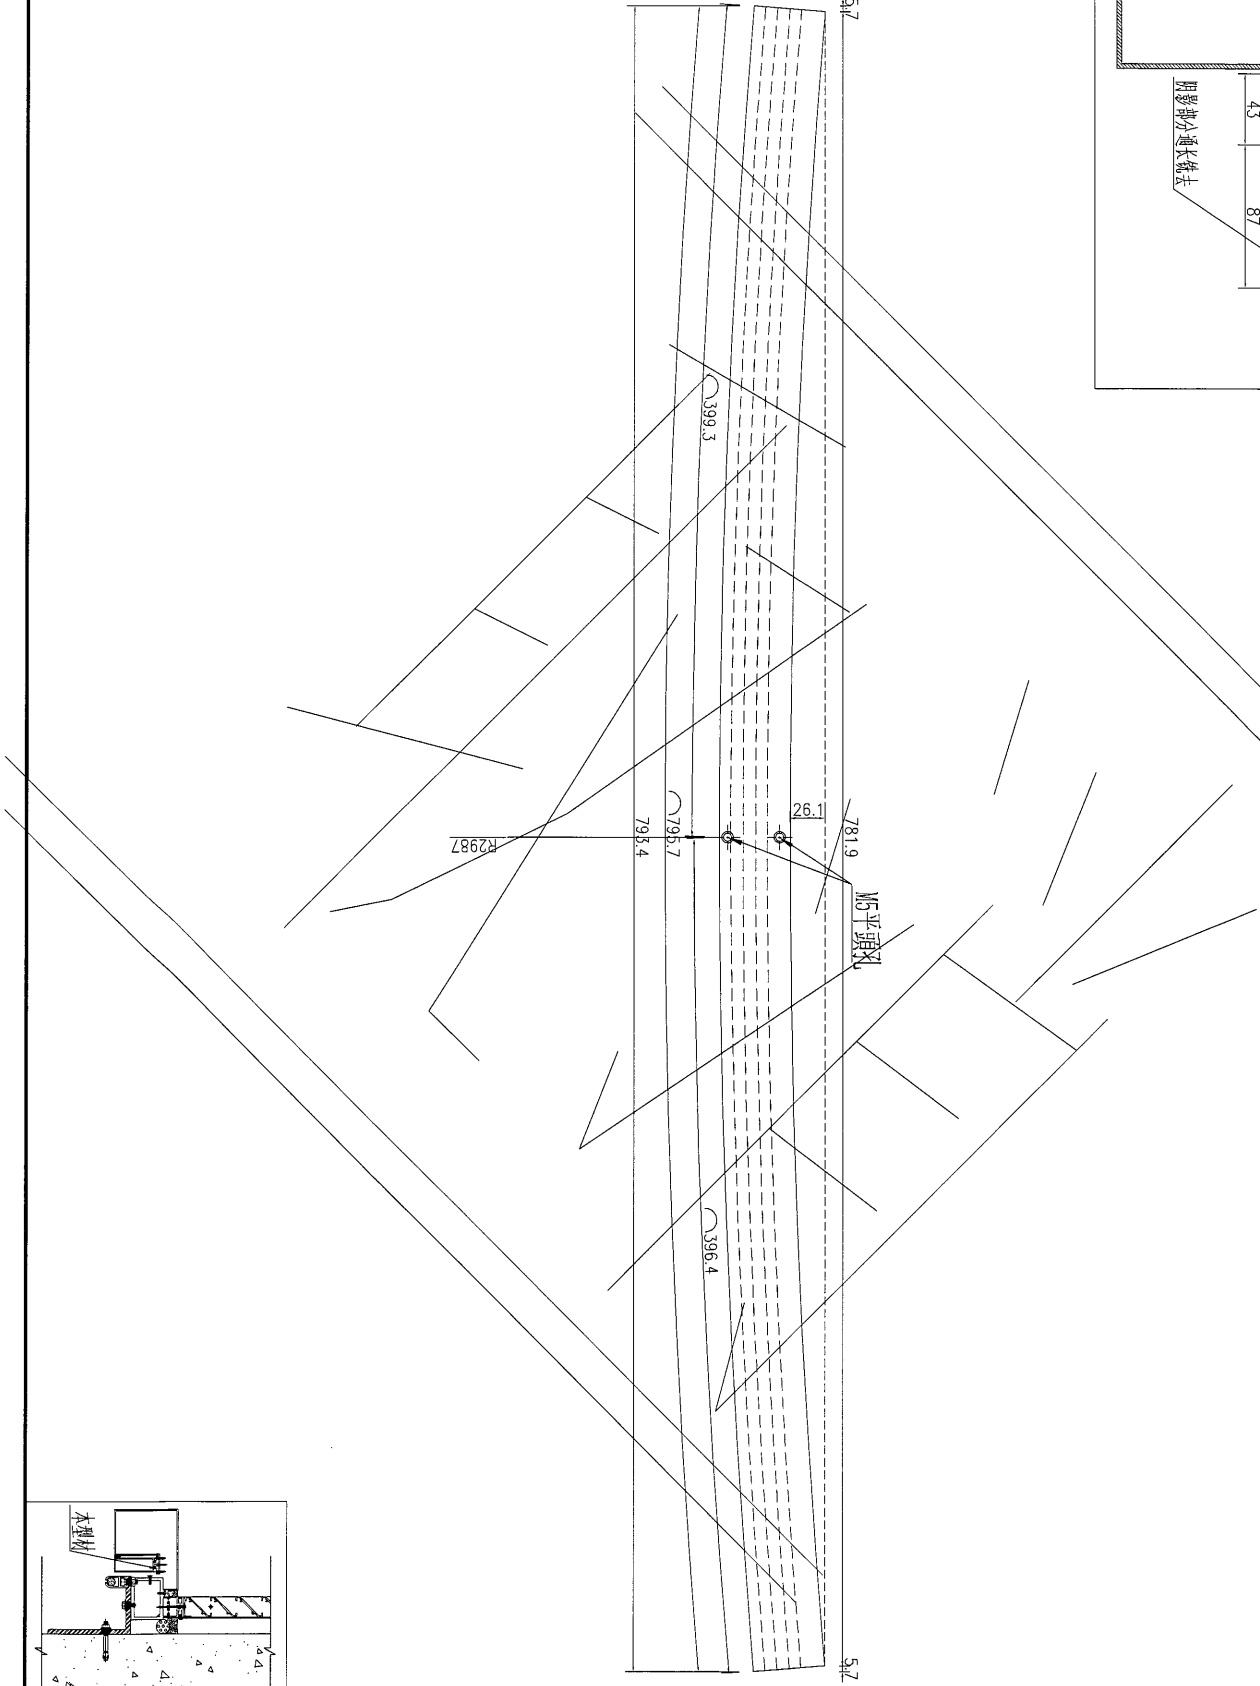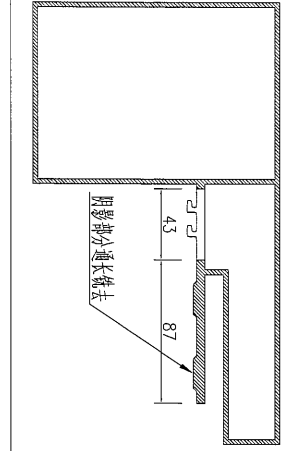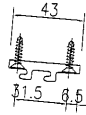

注：此型材用圖號J835-WHL23进行加工



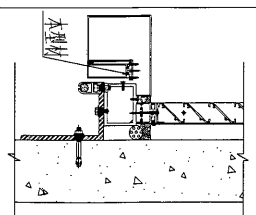


数量	1	备注
----	---	----


名稱	鋁飾條	制圖	吳禕瑜	2017.02.02	修改	
材料	X85392	復核			日期	
顏色	PPG UCT39548XL-3 3Coats Silver	批准			圖號	J835-HXC-30b

美特鋁質 有限公司
MIDI Aluminium Fabricator Ltd.

工程號 J-835 地盤 天晉平臺

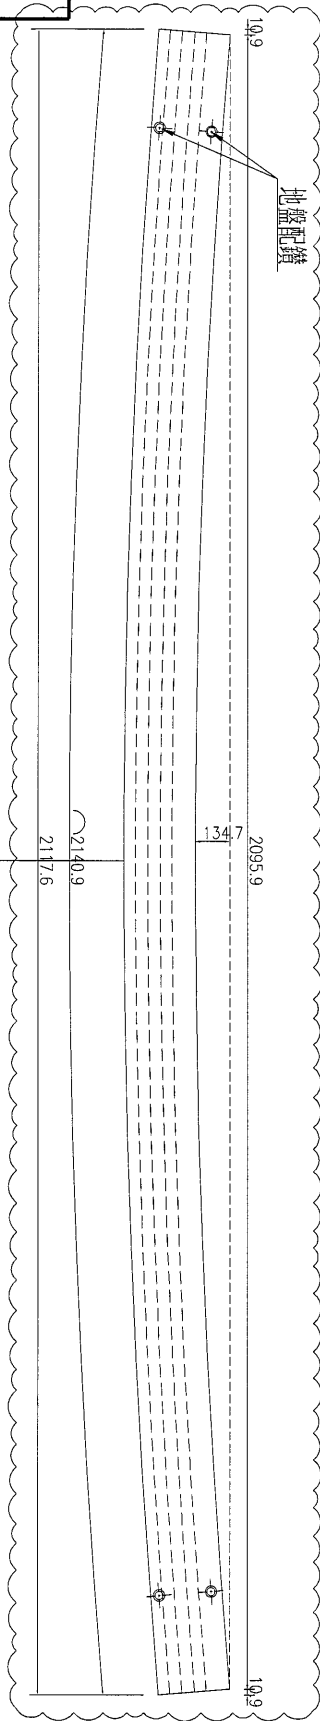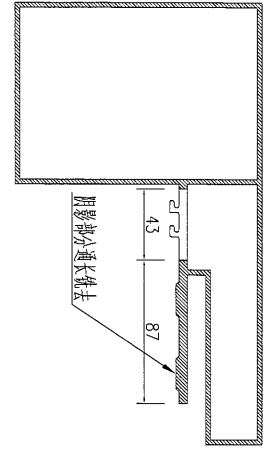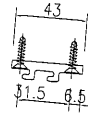

注：此型材用圖號 J835-WHL24 进行加工


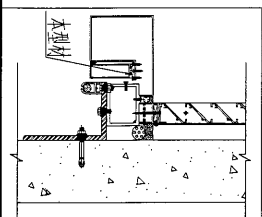


数量	1	备注
----	---	----


名稱	鋁飾條	制圖	吳禕瑜	2017.02.02	修改	A
材料	X85392	復核			日期	2017.02.24
顏色	PPG UCT39548XL-3 3Coats Silver	批准			圖號	J835-HXC-31

美特鋁質 有限公司
MIDI Aluminium Fabricator Ltd.

工程號 J-835 地盤 天晉平臺

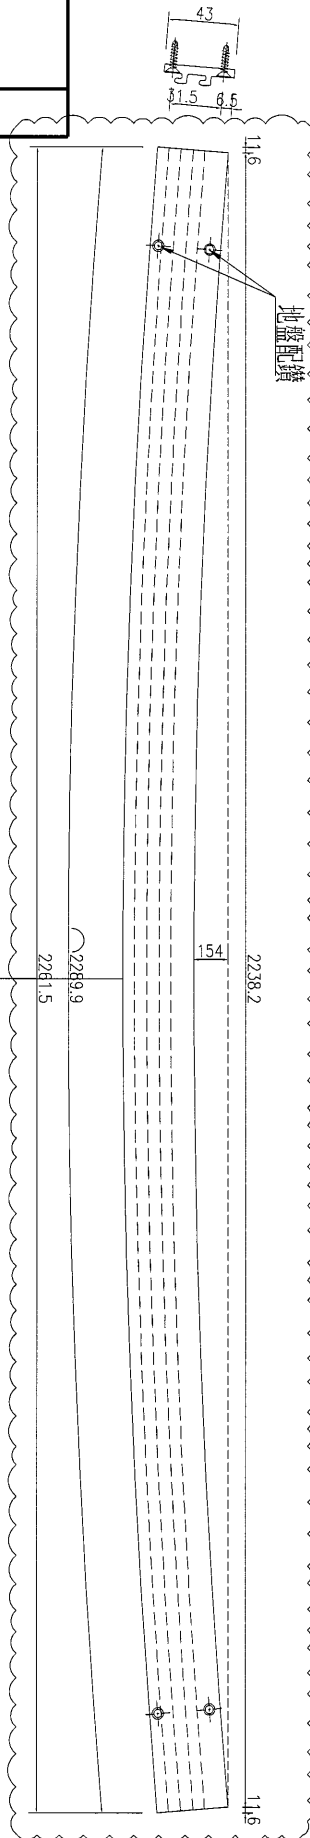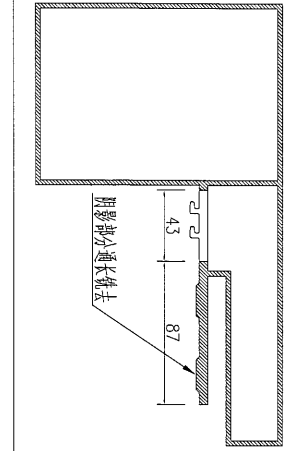

注：此型材用圖號J835-WHL24进行加工


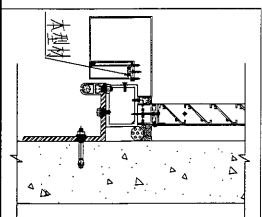


数量	备注
①	



名稱	鋁飾條	制圖	吳沛瑜	2017.02.02	修改	A	
材料	X85392	復核			日期	2017.02.24	
顏色	PPG UCT39548XL-3 3Coats Silver	批准			圖號	J835-HXC-31a	

 美特鋁質 有限公司
MIDI Aluminium Fabricator Ltd.

工程號 J-835 地盤 天晉平臺

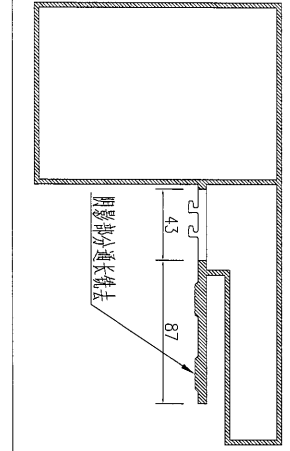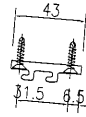

注：此型材用圖號 J835-WHL24 進行加工

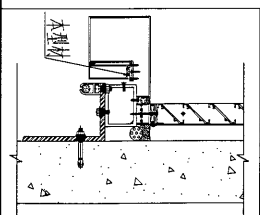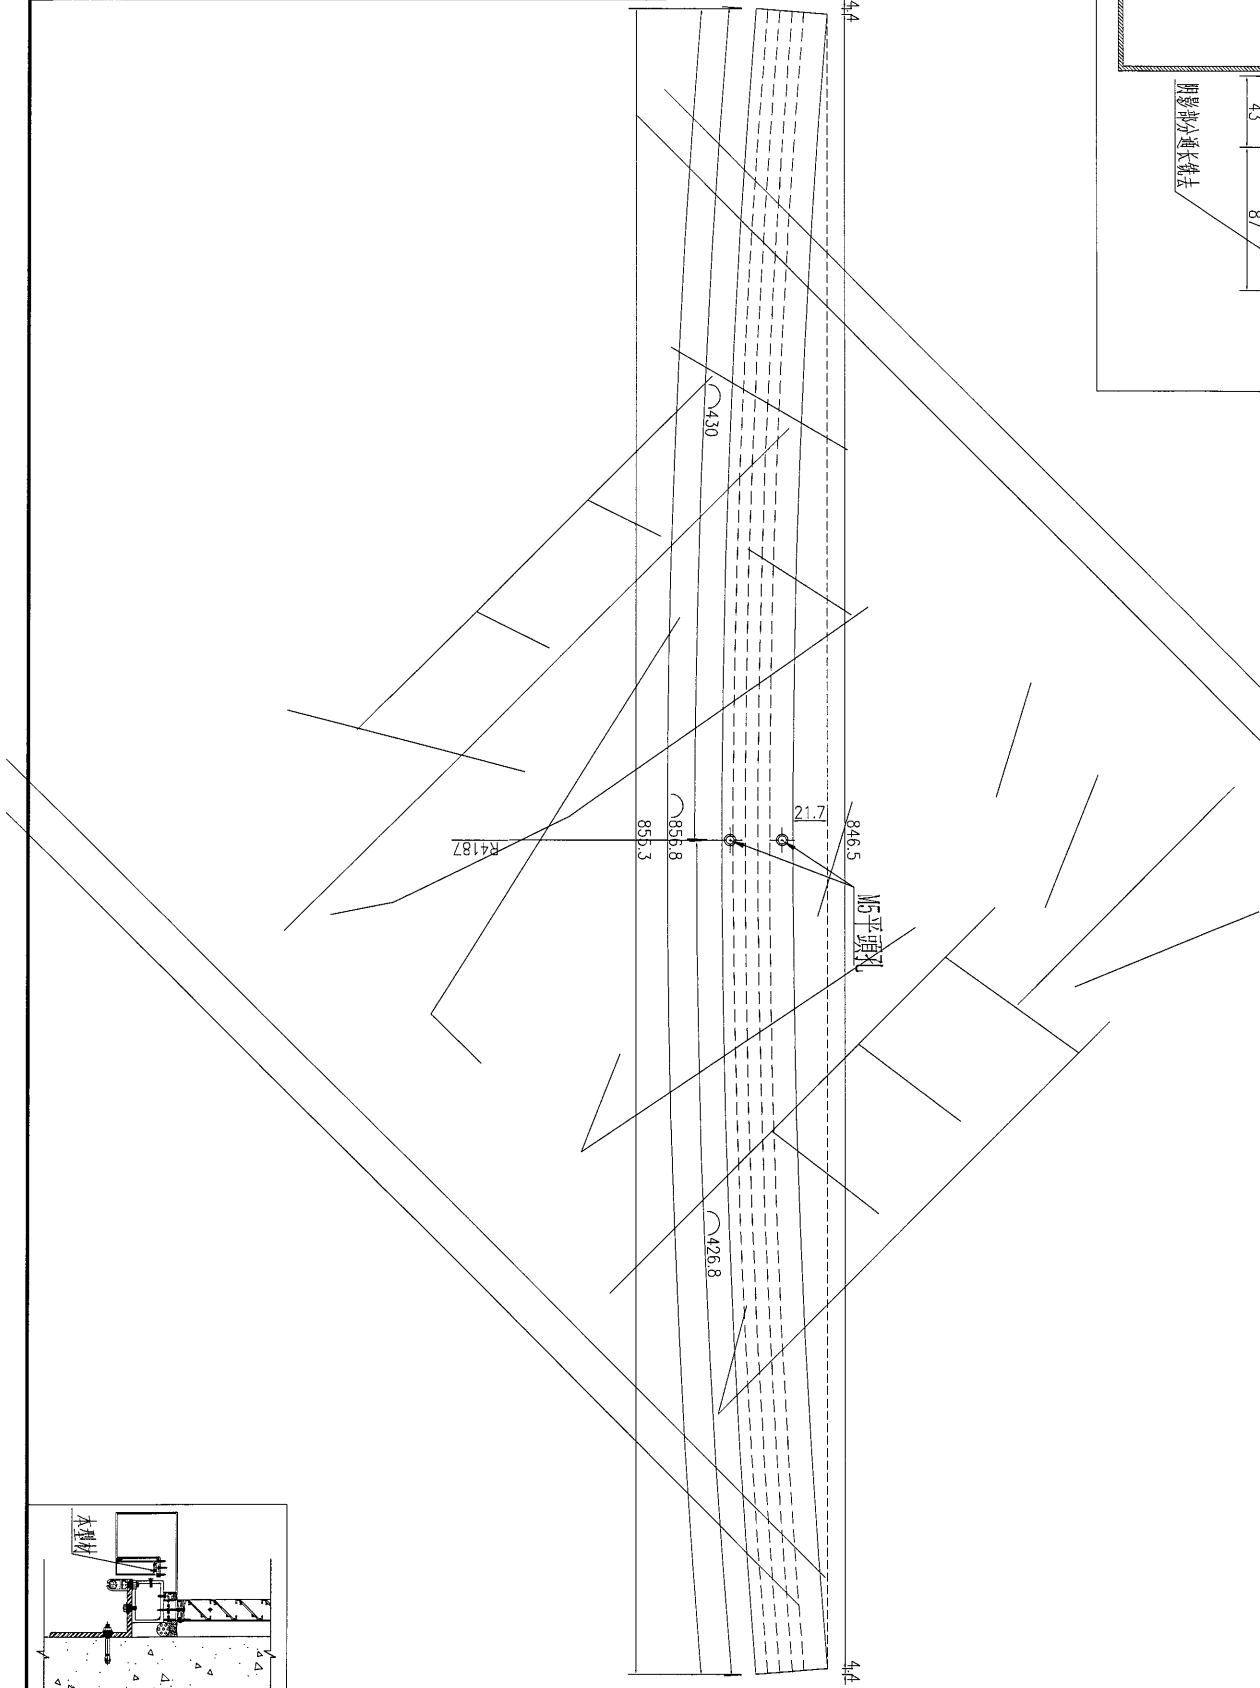


数量	备注
1	

名稱	鋁飾條	制圖	吳禕瑜	2017.02.02	修改		
材料	X85392	復核			日期		
顏色	PPG UCT39548XL-3 3Coats Silver	批准			圖號	J835-HXC-31b	



美特鋁質 有限公司
MIDI Aluminium Fabricator Ltd.

工程號 J-835 地盤 天晉平臺

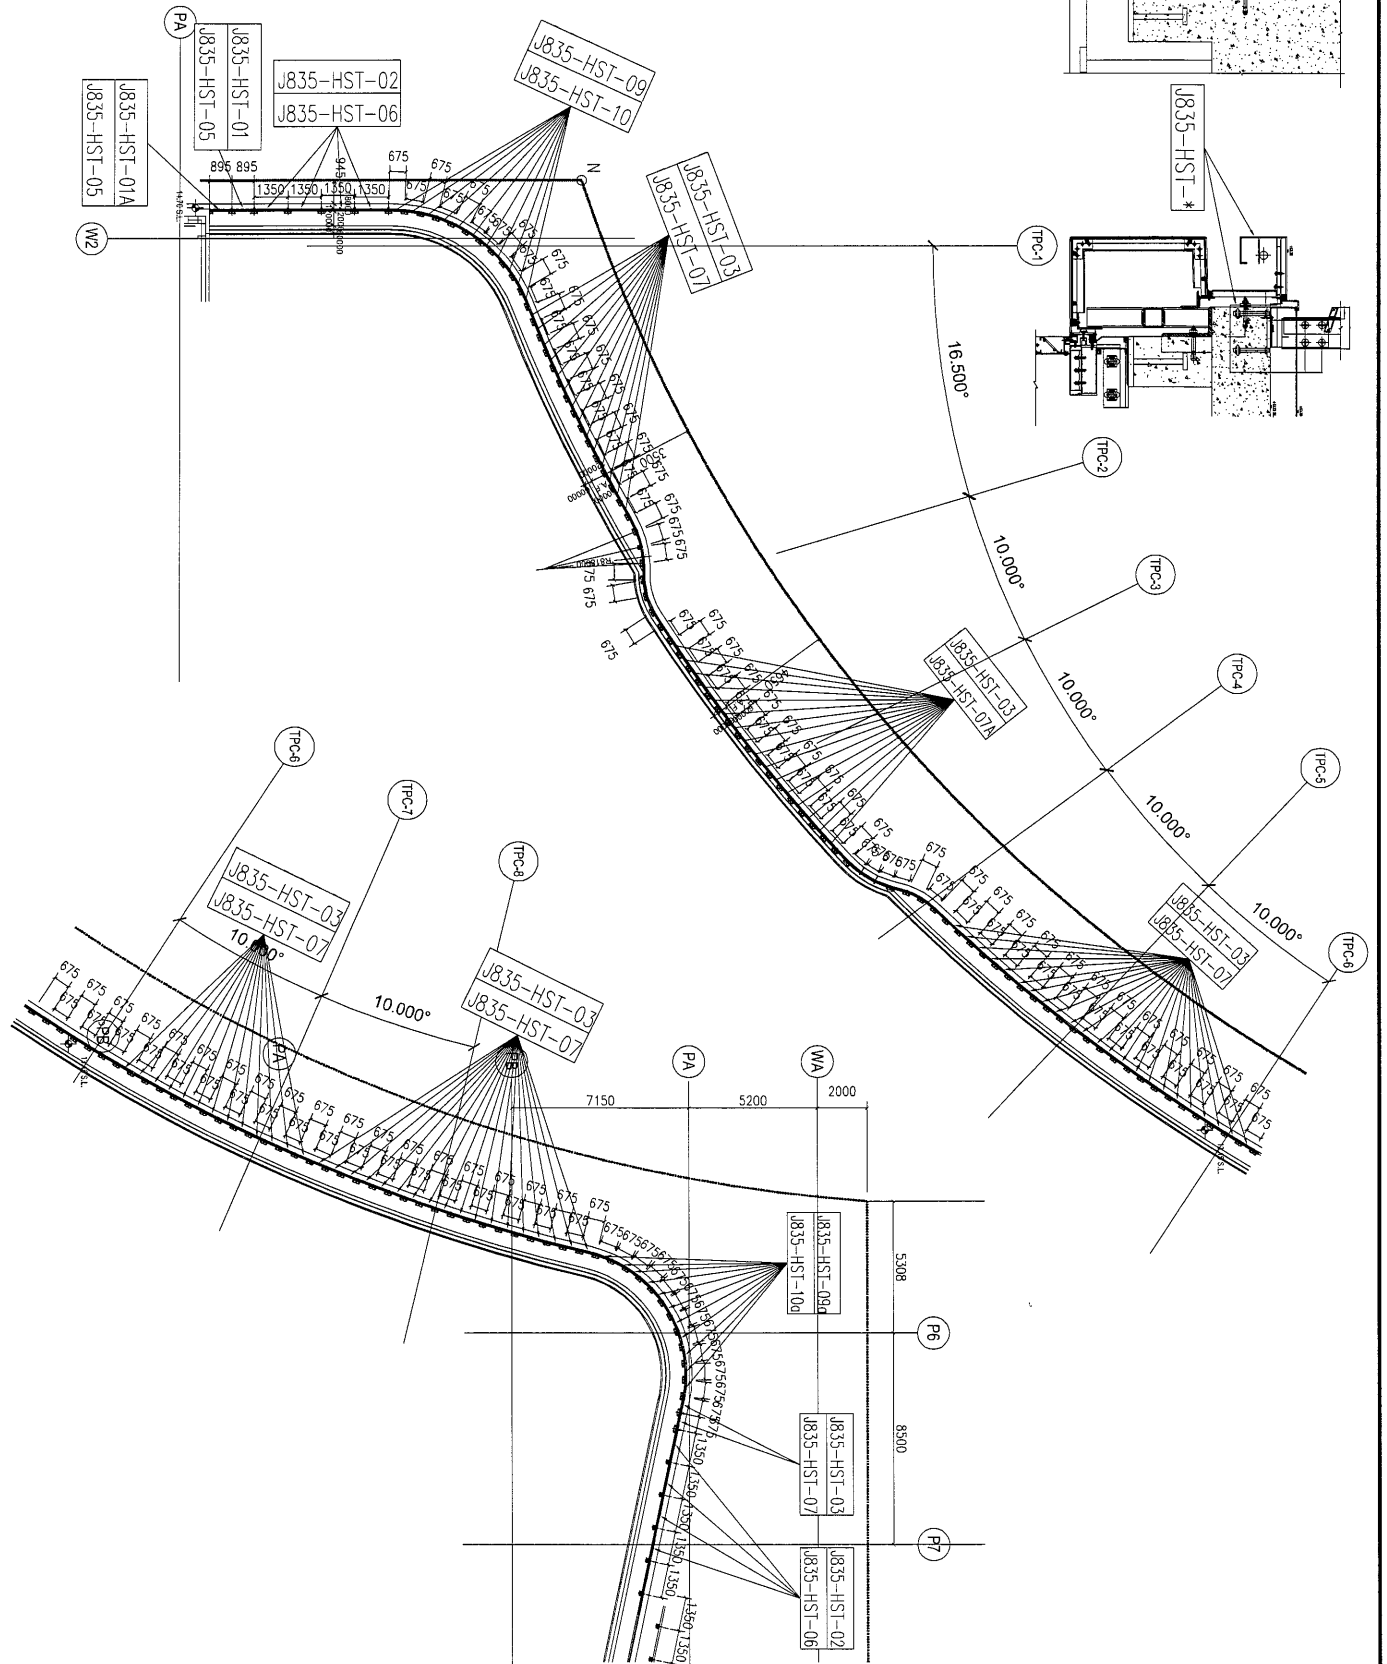

名稱	TYPE1型材安裝位置圖	制圖	吳沛瑜	2017.01.05	修改		
材料		復核	王禮秋	2017.01.05	日期		
顏色		批准			圖號	J835-XCW1	





美特鋁質 有限公司
MIDI Aluminium Fabricator Ltd.

工程號


J-835

地盤

天晉平臺

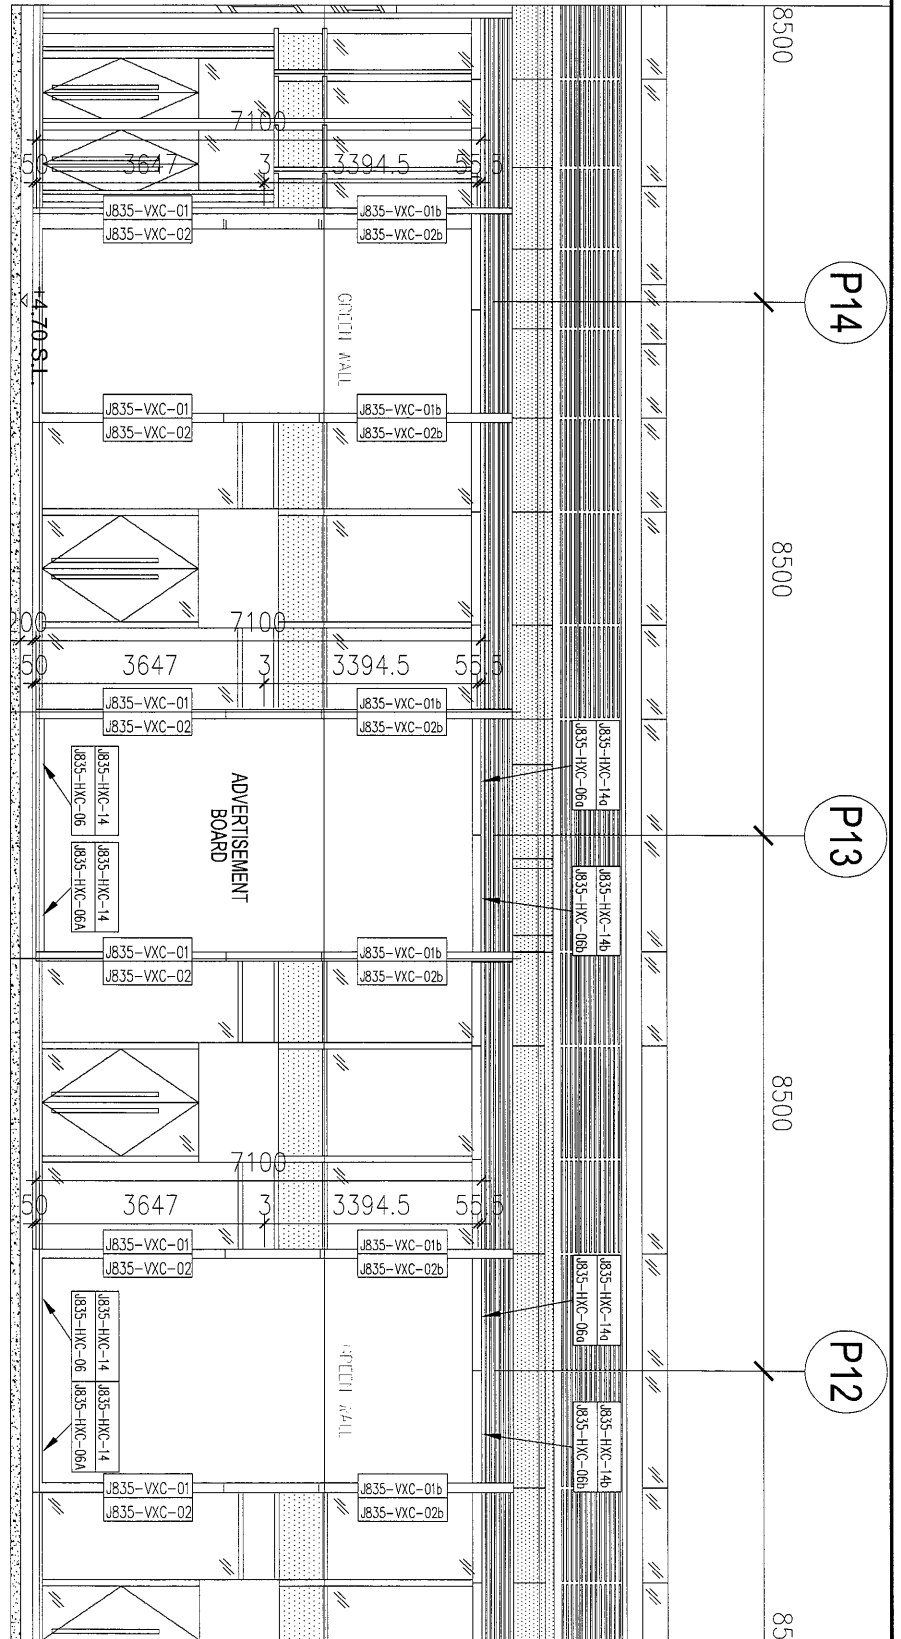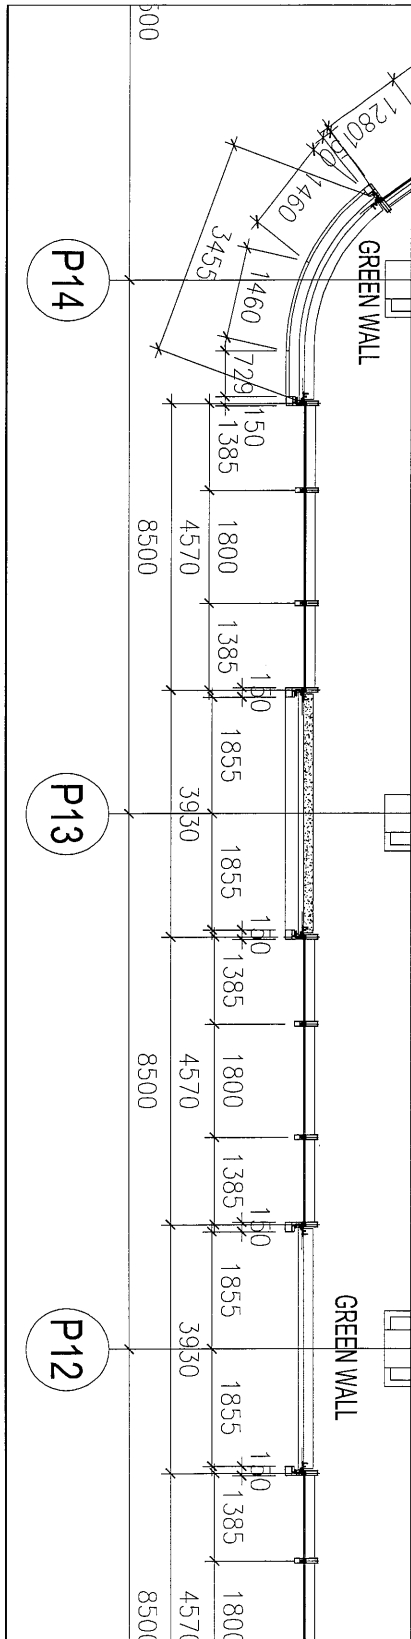


名稱	TYPE1型材安裝位置圖	制圖	吴沛瑜	2017.01.05	修改	B	C	D
材料		復核	王礼秋	2017.01.05	日期	2017.01.24	2017.02.10	2017.02.24
顏色		批准			圖號	J835-XCW5		

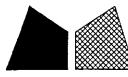

美特鋁質 有限公司
MIDI Aluminium Fabricator Ltd.

工程號	J-835	地盤	天晉平臺
-----	-------	----	------

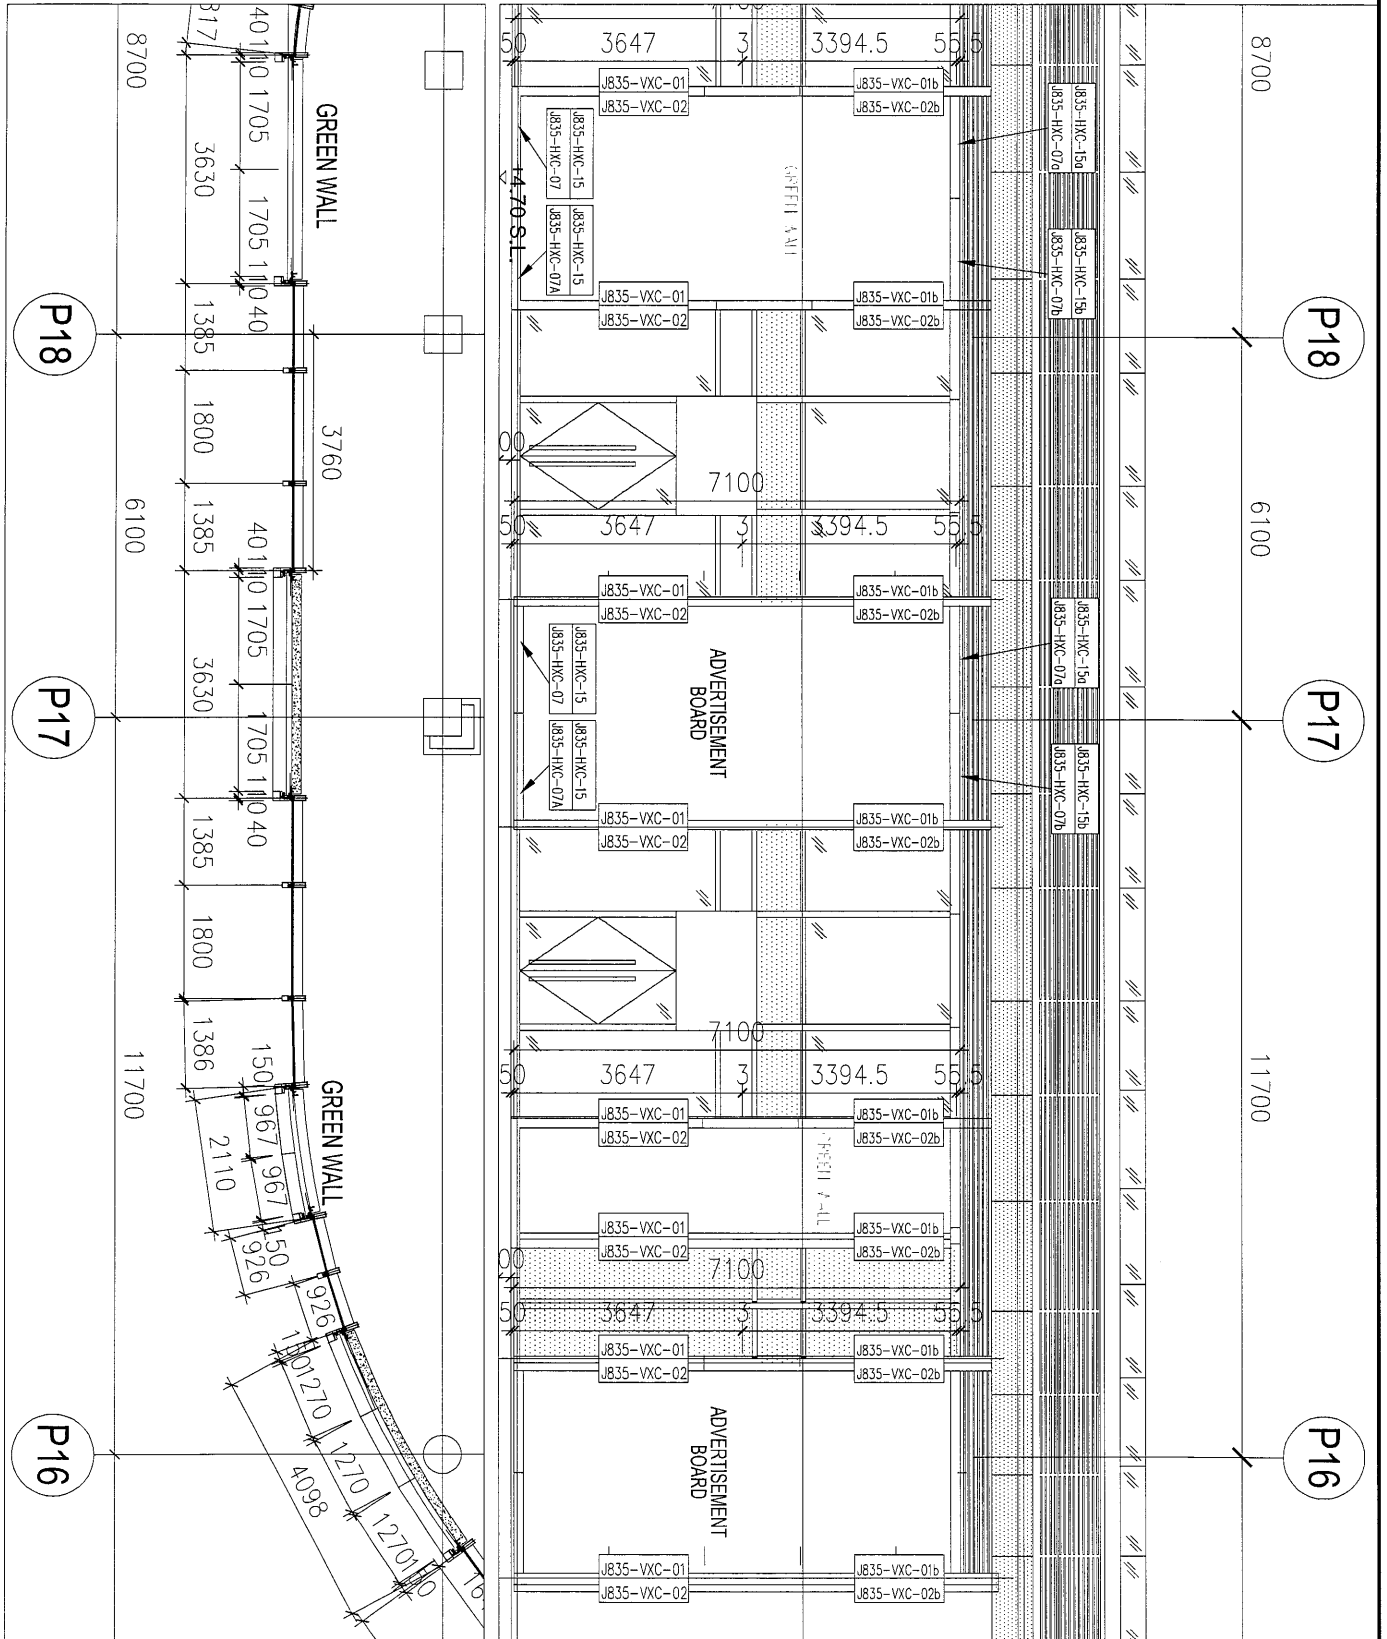


名稱	TYPE1型材安裝位置圖	制圖	吳沛瑜	2017.01.05	修改	B	C	D
材料		復核	王禮秋	2017.01.05	日期	2017.01.24	2017.02.10	2017.02.24
顏色		批准			圖號	J835-XCW6		



美特鋁質 有限公司
MIDI Aluminium Fabricator Ltd.





工程號	J-835	地盤	天晉平臺
-----	-------	----	------

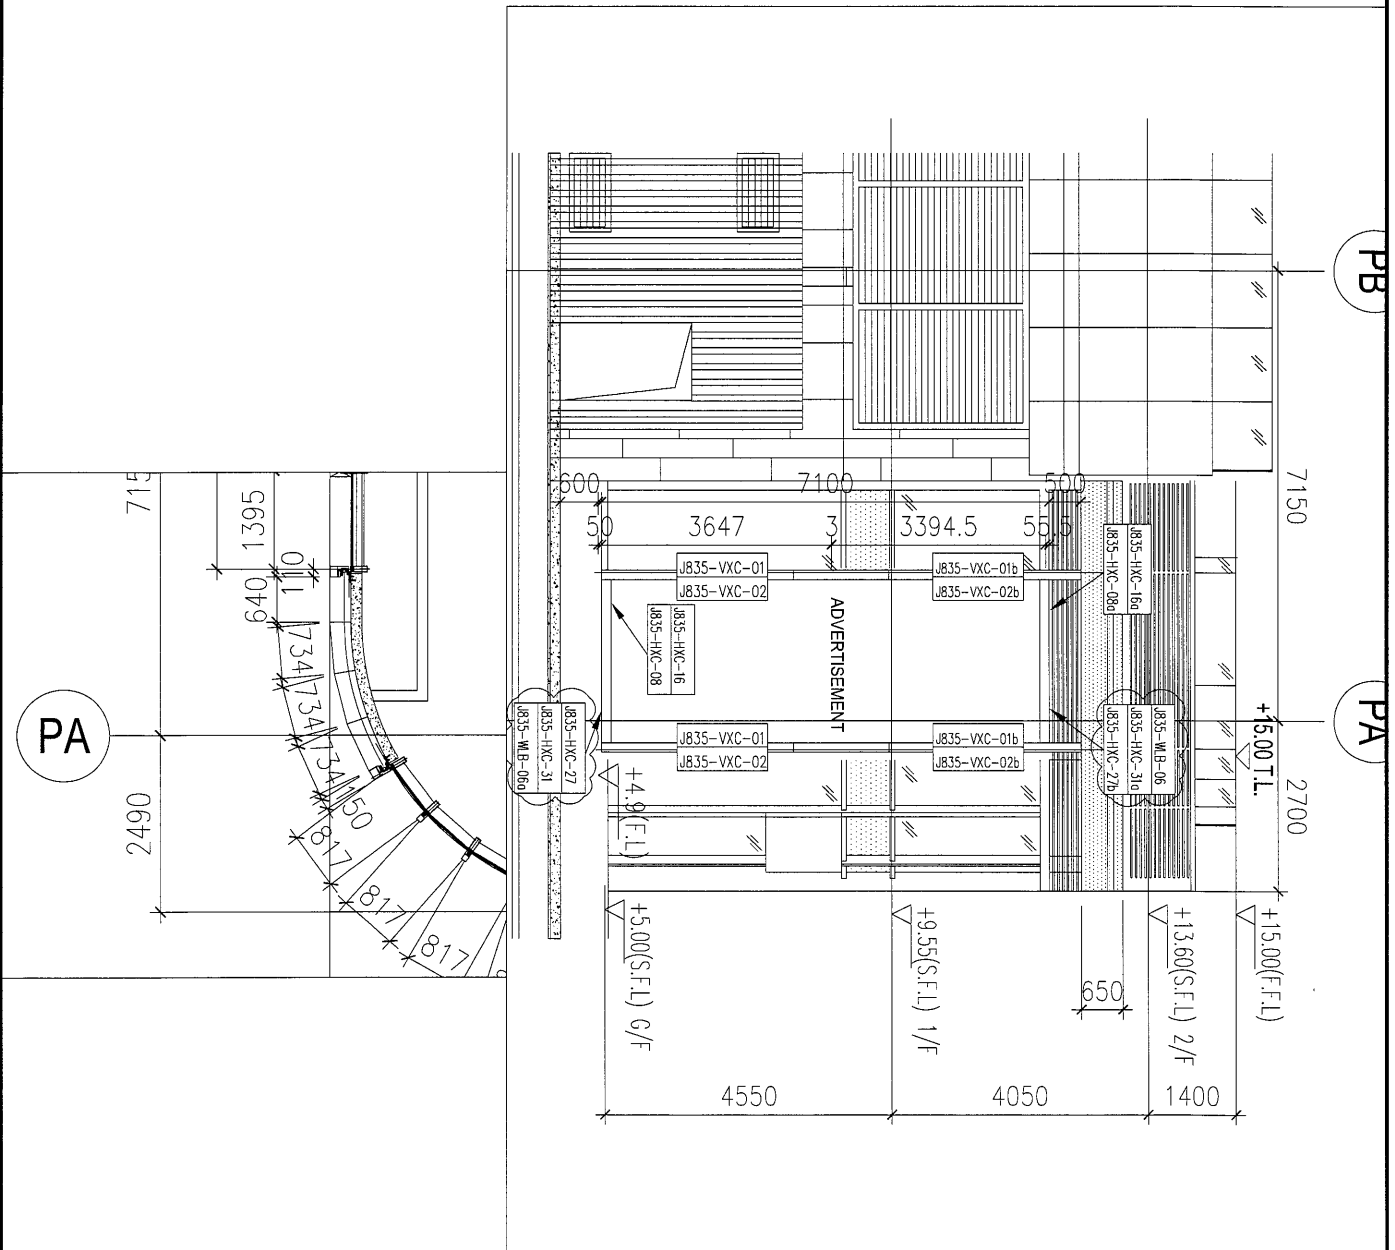

名稱	TYPE1型材安裝位置圖	制圖	吳沛瑜	2017.01.05	修改	A	B	C
材料		復核	王禮秋	2017.01.05	日期	2017.01.24	2017.02.10	2017.02.24
顏色		批准			圖號	J835-XCW7		



工程號 J-835 地盤 天管平臺

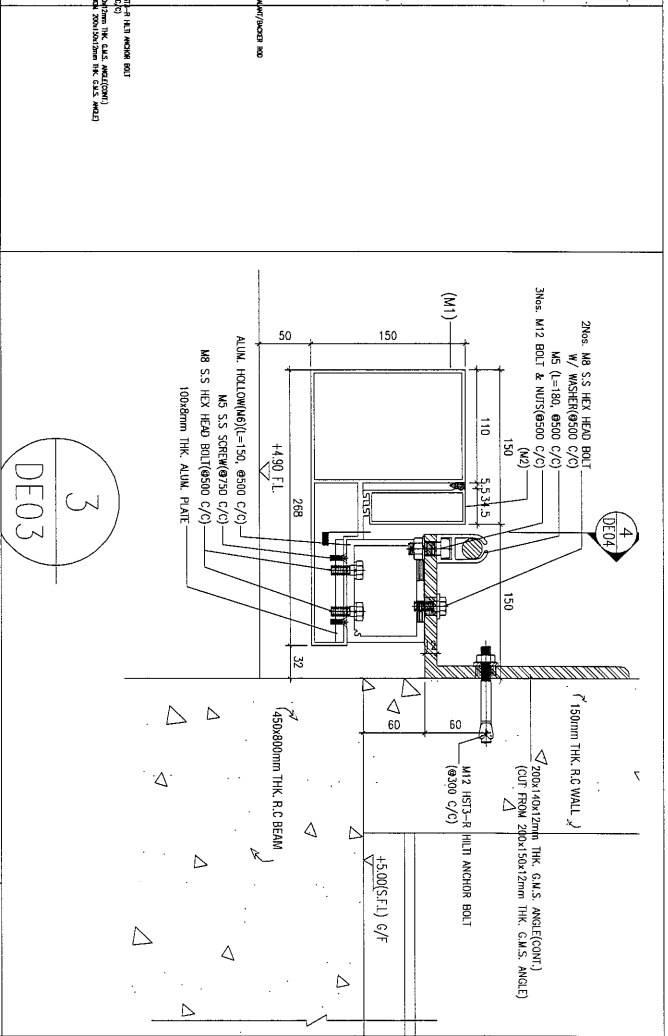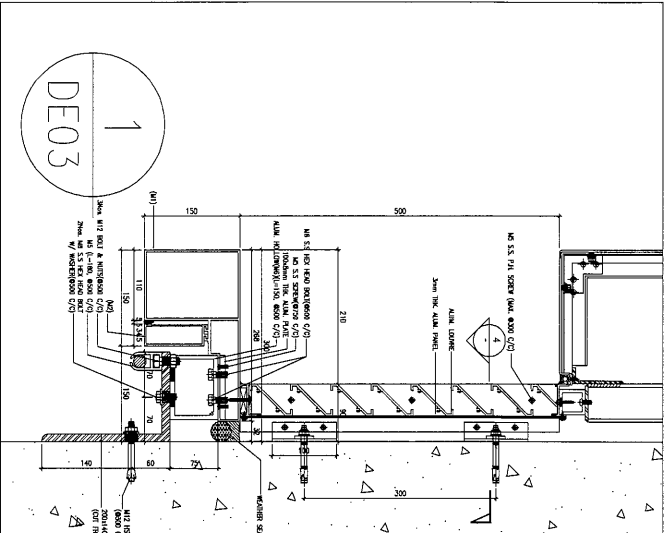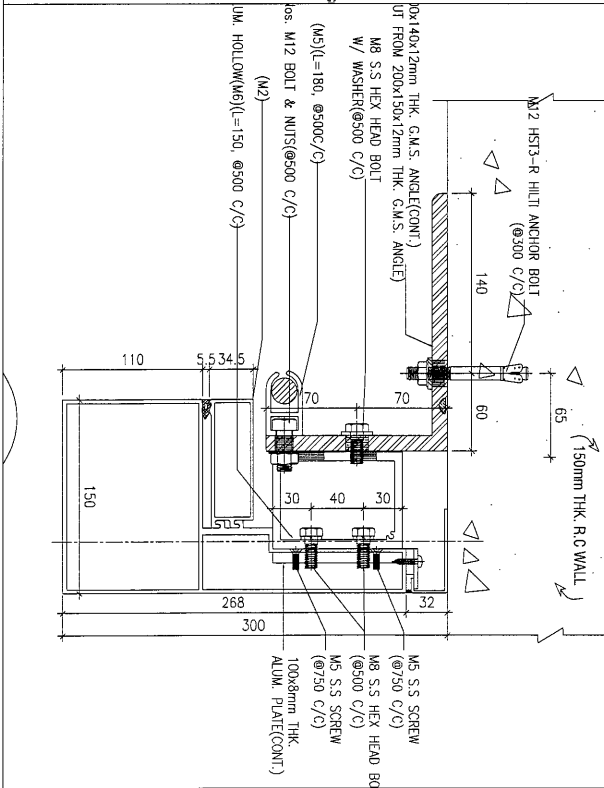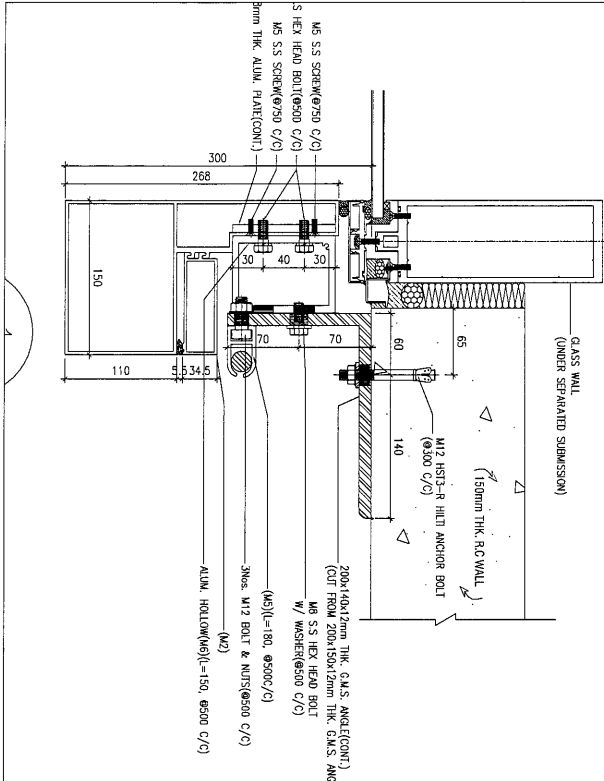

名稱	TYPE1型材安裝位置圖	制圖	吳沛瑜	2017.01.05	修改	A
材料		復核	王礼秋	2017.01.05	日期	2017.02.04
顏色		批准			圖號	J835-XCW8



鋁材開料總表

工程號碼: J-835 工程名稱: 將軍澳天晉平臺

序號	鋁料編號	名稱	表面處理		開料長度	實用長料總數量		浪費率(%)
			顏色	層厚		支數	長度	
17	X85394	鋁飾條 2(EI6028)	銀色		5500	28	154000	2.02
18	X85396	鋁碼(EI6028)	MILL		5500	27	148500	4.95
19	X85035	42*90*42*4mm厚 鋁槽(一開三) EI6593	MILL		5510	3	16530	13.60
21	X85314	鋁飾通(EI6028)	銀色		6050	19	114950	3.95
22	X85392	鋁飾條 1(EI6028)	銀色		6050	60	363000	19.30
23	X85393	鋁飾通(EI6028)	銀色		6050	61	369050	21.41
24	X85251	鋁通(使用829倉 存)	MILL		4860	29	140940	3.42
25	X85480	裝飾條3 (EI6447)	MILL		5500	1	5500	15.64
26	PE00E3020	50*50*3mm鋁通 (EI6394)	MILL		4700	1	4700	1.28

送至: _____

由: _____

日期: _____

簡短說明: _____

78

工程號碼:J-835, 工程名稱:將軍澳天晉平臺
開料長度:5500, 總長料支數:28, 總開料支數:157
鋸片厚度(mm):4, 料頭尾總切除(mm):20, 浪費率(%):2.02

鋁材開料清單 X85394

鋁料 長度	窗號	編號(用料狀況)	實用長度(長料開數)	需要 支數	開料 支數	長料 支數	餘料 支數	編號(剩餘長度)
5500	J835-HST-02	1-16	1347.0	63	63	16	0	1-15@(76)x15 16@(1427)x1
5500	J835-HST-04	(餘料)16	1287.0	2	1	0	1	16@(136)x1
5500	J835-HST-04	17	1287.0		1	1	0	17@(4189)x1
5500	J835-HST-01A	(餘料)17	893.5	1	1	0	1	17@(3291.5)x1
5500	J835-HST-01	(餘料)17	892.0	1	1	0	1	17@(2395.5)x1
5500	J835-HST-03	(餘料)17	672.0	90	3	0	1	17@(367.5)x1
5500	J835-HST-03	18-28	672.0		87	11	0	18-27@(72)x10 28@(748)x1

78

工程號碼: J-835, 工程名稱: 將軍澳天晉平臺
開料長度: 5500, 總長料支數: 27, 總開料支數: 157
鋸片厚度(mm): 4, 料頭尾總切除(mm): 20, 浪費率(%): 4.95

鋁材開料清單 X85396

窗號	編號(用料狀況)	實用長度(長料開數)	需要支數	開料支數	長料支數	餘料支數	編號(剩餘長度)	
5500	J835-HST-06A	1-8	1347.0	29	29	8	0	1-7@(76)x7 8@(4129)x1
5500	J835-HST-08	(餘料)8	1287.0	2	2	0	1	8@(1547)x1
5500	J835-HST-06	(餘料)8	1257.0	34	1	0	1	8@(286)x1
5500	J835-HST-06	9-17	1257.0		33	9	0	9-16@(436)x8 17@(4219)x1
5500	J835-HST-05	(餘料)17	802.0	2	2	0	1	17@(2607)x1
5500	J835-HST-07A	(餘料)17	672.0	18	3	0	1	17@(579)x1
5500	J835-HST-07A	18-19	672.0		15	2	0	18@(72)x1 19@(748)x1
5500	J835-HST-07	(餘料)19	582.0	72	1	0	1	19@(162)x1
5500	J835-HST-07	20-27	582.0		71	8	0	20-26@(206)x7 27@(792)x1

80



工程號碼:J-835, 工程名稱:將軍澳天晉平臺

開料長度:5510, 總長料支數:3, 總開料支數:547

鋸片厚度(mm):4, 料頭尾總切除(mm):20, 浪費率(%):13.6

鋁材開料清單 X85035

鋁料 長度	窗號	編號(用料狀況)	實用長度(長料開數)	需要 支數	開料 支數	長料 支數	餘料 支數	編號(剩餘長度)
5510	J835-AL-01	1-3	22.0	547	547	3	0	1-2@(4)x2 3@(2240)x1

注：此料為一開三，實際用料為1支。

87



工程號碼:J-835, 工程名稱:將軍澳天晉平臺

開料長度:6050, 總長料支數:19, 總開料支數:598

鋸片厚度(mm):4, 料頭尾總切除(mm):20, 浪費率(%):3.95

鋁材開料清單 X85314

鋁料 長度	窗號	編號(用料狀況)	實用長度(長料開數)	需要 支數	開料 支數	長料 支數	餘料 支數	編號(剩餘長度)
6050	J835-XC-01	1-19	180.0	598	598	19	0	1-18@(142)x18 19@(1982)x1

82

工程號碼: J-835, 工程名稱: 將軍澳天晉平臺
開料長度: 6050, 總長料支數: 60, 總開料支數: 106
鋸片厚度(mm): 4, 料頭尾總切除(mm): 20, 浪費率(%): 19.3

鋁材開料清單 X85392

鋁料 長度	窗號	編號(用料狀況)	實用長度(長料開數)	需要 支數	開料 支數	長料 支數	餘料 支數	編號(剩餘長度)
6050	J835-VXC-01	(餘料)1	3647.0	30	1	0	1	1@(580.5)x1
6050	J835-VXC-01, J835-VXC-04	2-30	3647.0		29	29	0	2-30@(2379)x29
6050	J835-VXC-01b, J835-VXC-04b	31-60	3394.5	30	30	30	0	31-60@(2631.5)x30
6050	J835-HXC-06a, J835-HXC-06b	(餘料)2-9	2003.5	8	8	0	8	2-9@(371.5)x8
6050	J835-HXC-01a	(餘料)10	1947.5	1	1	0	1	10@(427.5)x1
6050	J835-HXC-03a, J835-HXC-03b	(餘料)11-12	1860.5	2	2	0	2	11-12@(514.5)x2
6050	J835-HXC-07a, J835-HXC-07b	(餘料)13-16	1853.5	4	4	0	4	13-16@(521.5)x4
6050	J835-HXC-06, J835-HXC-06A	(餘料)17-24	1850.5	8	8	0	8	17-24@(524.5)x8
6050	J835-HXC-01	1	1794.5	1	1	1	0	1@(4231.5)x1
6050	J835-HXC-04	(餘料)25-32	1709.0	8	8	0	8	25-30@(666)x6 31-32@(918.5)x2
6050	J835-HXC-03, J835-HXC-03A	(餘料)33-34	1707.5	2	2	0	2	33-34@(920)x2
6050	J835-HXC-07, J835-HXC-07A	(餘料)35-38	1700.5	4	4	0	4	35-38@(927)x4
6050	J835-HXC-02a, J835-HXC-02b	(餘料)39-40	1653.8	2	2	0	2	39-40@(973.8)x2
6050	J835-HXC-02, J835-HXC-02A	(餘料)41-42	1500.8	2	2	0	2	41-42@(1126.8)x2
6050	J835-HXC-05a	(餘料)43	1446.0	1	1	0	1	43@(1181.5)x1
6050	J835-HXC-05	(餘料)44	1293.0	1	1	0	1	44@(1334.5)x1
6050	J835-HXC-08a	(餘料)31	788.5	1	1	0	1	31@(126)x1
6050	J835-HXC-08	(餘料)25	635.5	1	1	0	1	25@(26.5)x1

工程號碼:J-835, 工程名稱:將軍澳天晉平臺
開料長度:6050, 總長料支數:61, 總開料支數:106

鋁材開料清單 X85393

鋸片厚度(mm):4, 料頭尾總切除(mm):20, 浪費率(%):21.41

鋁料 長度	窗號	編號(用料狀況)	實用長度(長料開數)	需要 支數	開料 支數	長料 支數	餘料 支數	編號(剩餘長度)
6050	J835-VXC-02	2-31	3647.0	30	30	30	0	2-31@(2379)x30
6050	J835-VXC-02b	32-61	3297.0	30	30	30	0	32-61@(2729)x30
6050	J835-HXC-14a, J835-HXC-14b	(餘料)1-8	2003.5	8	8	0	8	1@(1013)x1 2-8@(371.5)x7
6050	J835-HXC-32a	(餘料)9	1947.5	1	1	0	1	9@(427.5)x1
6050	J835-HXC-11a, J835-HXC-11b	(餘料)10-11	1860.5	2	2	0	2	10-11@(514.5)x2
6050	J835-HXC-15a, J835-HXC-15b	(餘料)12-15	1853.5	4	4	0	4	12-15@(521.5)x4
6050	J835-HXC-14	(餘料)16-23	1850.5	8	8	0	8	16-23@(524.5)x8
6050	J835-HXC-32	(餘料)24	1794.5	1	1	0	1	24@(580.5)x1
6050	J835-HXC-12	(餘料)25-32	1709.0	8	8	0	8	25-31@(666)x7 32@(1016)x1
6050	J835-HXC-11	(餘料)33-34	1707.5	2	2	0	2	33-34@(1017.5)x2
6050	J835-HXC-15	(餘料)35-38	1700.5	4	4	0	4	35-38@(1024.5)x4
6050	J835-HXC-10a, J835-HXC-10b	(餘料)39-40	1653.8	2	2	0	2	39-40@(1071.3)x2
6050	J835-HXC-10	1	1500.8	2	2	1	0	1@(3020.5)x1
6050	J835-HXC-13a	(餘料)41	1446.0	1	1	0	1	41@(1279)x1
6050	J835-HXC-13	(餘料)42	1293.0	1	1	0	1	42@(1432)x1
6050	J835-HXC-16a	(餘料)1	788.5	1	1	0	1	1@(220.5)x1
6050	J835-HXC-16	(餘料)25	635.5	1	1	0	1	25@(26.5)x1

84




美特鋁質有限公司
MIDI ALUMINIUM FABRICATOR LTD

工程號碼: J-835, 工程名稱: 將軍澳天晉平臺
開料長度: 4860, 總長料支數: 29, 總開料支數: 734
鋸片厚度(mm): 4, 料頭尾總切除(mm): 20, 浪費率(%): 3.42

鋁材開料清單 X85251

鋁料 長度	窗號	編號(用料狀況)	實用長度(長料開數)	需要 支數	開料 支數	長料 支數	餘料 支數	編號(剩餘長度)
4860	J835-AL-16, J835-AL-16R	1-6	900.0	30	30	6	0	1-6@(320)x6
4860	J835-AL-13, J835-AL-13A	(餘料)1-6, 28	150.0	32	32	0	7	1-6@(12)x6 28@(66)x1
4860	J835-AL-13, J835-AL-13A	7-29	150.0		672	23	0	7-27@(66)x21 28@(3146)x1 29@(3300)x1

85

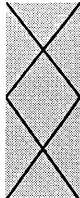

美特鋁質有限公司
MIDI ALUMINIUM FABRICATOR LTD

工程號碼: J-835, 工程名稱: 將軍澳天晉平臺
開料長度: 5500, 總長料支數: 1, 總開料支數: 30
鋸片厚度(mm): 4, 料頭尾總切除(mm): 20, 浪費率(%): 15.64

鋁材開料清單 X85480

鋁料 長度	窗號	編號(用料狀況)	實用長度(長料開數)	需要 支數	開料 支數	長料 支數	餘料 支數	編號(剩餘長度)
5500	J835-AL-13A	1	150.0	30	30	1	0	1@(860)x1

86

工程號碼:J-835, 工程名稱:將軍澳天晉平臺
開料長度:4700, 總長料支數:1, 總開料支數:30
鋸片厚度(mm):4, 料頭尾總切除(mm):20, 浪費率(%):1.28

鋁材開料清單 PE00E3020

鋁料 長度	窗號	編號(用料狀況)	實用長度(長料開數)	需要 支數	開料 支數	長料 支數	餘料 支數	編號(剩餘長度)
4700	J835-AL-13A	1	150.0	30	30	1	0	1@(60)x1

87

J-835工程鋁板項目 (PE01~06) 型材派窗表

序號	出貨編號	位置	鋁板厚度	顏色	長度	寬度	面積	數量	总面积	G/F	1/F	2/F
1	J835-HST-01	J835-XCW1		UCT39548XL-3 3Coats Silver	892		0.000	1	0.000			1
2	J835-HST-01A	J835-XCW1		UCT39548XL-3 3Coats Silver	893.5		0.000	1	0.000			1
3	J835-HST-02	J835-XCW1		UCT39548XL-3 3Coats Silver	1347		0.000	8	0.000			8
4	J835-HST-03	J835-XCW1		UCT39548XL-3 3Coats Silver	672		0.000	86	0.000			86
5	J835-HST-05	J835-XCW1		MILL	892		0.000	2	0.000			2
6	J835-HST-06	J835-XCW1		MILL	1347		0.000	8	0.000			8
7	J835-HST-07	J835-XCW1		MILL	672		0.000	70	0.000			70
8	J835-HST-07A	J835-XCW1		MILL	672		0.000	16	0.000			16
9	J835-HST-09	J835-XCW1		UCT39548XL-3 3Coats Silver	695.7		0.000	11	0.000			11
10	J835-HST-09a	J835-XCW1		UCT39548XL-3 3Coats Silver	699.9		0.000	11	0.000			11
11	J835-HST-10	J835-XCW1		MILL	692.4		0.000	11	0.000			11
12	J835-HST-10a	J835-XCW1		MILL	696.5		0.000	11	0.000			11
13	J835-HST-02	J835-XCW2		UCT39548XL-3 3Coats Silver	1347		0.000	55	0.000			55
14	J835-HST-03	J835-XCW2		UCT39548XL-3 3Coats Silver	672		0.000	4	0.000			4
15	J835-HST-04	J835-XCW2		UCT39548XL-3 3Coats Silver	1287		0.000	2	0.000			2
16	J835-HST-06	J835-XCW2		MILL	1347		0.000	26	0.000			26
17	J835-HST-06A	J835-XCW2		MILL	1347		0.000	29	0.000			29
18	J835-HST-07	J835-XCW2		MILL	672		0.000	2	0.000			2
19	J835-HST-07A	J835-XCW2		MILL	672		0.000	2	0.000			2
20	J835-HST-08	J835-XCW2		MILL	1287		0.000	2	0.000			2
21	J835-HST-09b	J835-XCW2		UCT39548XL-3 3Coats Silver	721.1		0.000	6	0.000			6
22	J835-HST-09c	J835-XCW2		UCT39548XL-3 3Coats Silver	706.7		0.000	9	0.000			9
23	J835-HST-10B	J835-XCW2		MILL	714.3		0.000	6	0.000			6
24	J835-HST-10c	J835-XCW2		MILL	701.9		0.000	9	0.000			9
25	J835-VXC-01	J835-XCW3		UCT39548XL-3 3Coats Silver	3647		0.000	4	0.000	4		
26	J835-VXC-01b	J835-XCW3		UCT39548XL-3 3Coats Silver	3394.5		0.000	4	0.000		4	
27	J835-VXC-02	J835-XCW3		UCT39548XL-3 3Coats Silver	3647		0.000	8	0.000	8		
28	J835-VXC-02b	J835-XCW3		UCT39548XL-3 3Coats Silver	3297		0.000	8	0.000		8	
29	J835-VXC-04	J835-XCW3		UCT39548XL-3 3Coats Silver	3647		0.000	4	0.000	4		
30	J835-VXC-04b	J835-XCW3		UCT39548XL-3 3Coats Silver	3394.5		0.000	4	0.000		4	
31	J835-HXC-01	J835-XCW3		UCT39548XL-3 3Coats Silver	1794.5		0.000	1	0.000	1		
32	J835-HXC-01a	J835-XCW3		UCT39548XL-3 3Coats Silver	1947.5		0.000	1	0.000		1	
33	J835-HXC-02	J835-XCW3		UCT39548XL-3 3Coats Silver	1500.75		0.000	1	0.000	1		
34	J835-HXC-02A	J835-XCW3		UCT39548XL-3 3Coats Silver	1500.75		0.000	1	0.000	1		
35	J835-HXC-02a	J835-XCW3		UCT39548XL-3 3Coats Silver	1653.75		0.000	1	0.000		1	
36	J835-HXC-02b	J835-XCW3		UCT39548XL-3 3Coats Silver	1653.75		0.000	1	0.000		1	
37	J835-HXC-03	J835-XCW3		UCT39548XL-3 3Coats Silver	1707.5		0.000	1	0.000	1		
38	J835-HXC-03A	J835-XCW3		UCT39548XL-3 3Coats Silver	1707.5		0.000	1	0.000	1		
39	J835-HXC-03a	J835-XCW3		UCT39548XL-3 3Coats Silver	1860.5		0.000	1	0.000		1	
40	J835-HXC-03b	J835-XCW3		UCT39548XL-3 3Coats Silver	1860.5		0.000	1	0.000		1	
41	J835-HXC-04	J835-XCW3		UCT39548XL-3 3Coats Silver	1709		0.000	8	0.000	4	4	
42	J835-HXC-10	J835-XCW3		UCT39548XL-3 3Coats Silver	1500.75		0.000	2	0.000	2		
43	J835-HXC-10a	J835-XCW3		UCT39548XL-3 3Coats Silver	1653.75		0.000	1	0.000		1	

88

J-835工程鋁板項目 (PE01~06) 型材派窗表

序號	出貨編號	位置	鋁板厚度	顏色	長度	寬度	面積	數量	总面积	G/F	1/F	2/F
44	J835-HXC-10b	J835-XCW3		UCT39548XL-3 3Coats Silver	1653.75		0.000	1	0.000		1	
45	J835-HXC-11	J835-XCW3		UCT39548XL-3 3Coats Silver	1707.5		0.000	2	0.000	2		
46	J835-HXC-11a	J835-XCW3		UCT39548XL-3 3Coats Silver	1860.5		0.000	1	0.000		1	
47	J835-HXC-11b	J835-XCW3		UCT39548XL-3 3Coats Silver	1860.5		0.000	1	0.000		1	
48	J835-HXC-12	J835-XCW3		UCT39548XL-3 3Coats Silver	1709		0.000	8	0.000	4	4	
49	J835-HXC-28	J835-XCW3		UCT39548XL-3 3Coats Silver	1561.2		0.000	2	0.000	2		
50	J835-HXC-28a	J835-XCW3		UCT39548XL-3 3Coats Silver	1711.4		0.000	1	0.000		1	
51	J835-HXC-28b	J835-XCW3		UCT39548XL-3 3Coats Silver	1711.4		0.000	1	0.000		1	
52	J835-HXC-29	J835-XCW3		UCT39548XL-3 3Coats Silver	1561.8		0.000	2	0.000	2		
53	J835-HXC-29a	J835-XCW3		UCT39548XL-3 3Coats Silver	1712.1		0.000	2	0.000		2	
54	J835-WLB-04	J835-XCW3		UCT34440SC-3 3Coats Silver	1743.9		0.000	1	0.000		1	
55	J835-WLB-04a	J835-XCW3		UCT34440SC-3 3Coats Silver	1743.9		0.000	1	0.000		1	
56	J835-WLB-04b	J835-XCW3		UCT34440SC-3 3Coats Silver	1590.9		0.000	1	0.000	1		
57	J835-WLB-04c	J835-XCW3		UCT34440SC-3 3Coats Silver	1590.9		0.000	1	0.000	1		
58	J835-HXC-32	J835-XCW3		UCT39548XL-3 3Coats Silver	1794.5		0.000	1	0.000	1		
59	J835-HXC-32a	J835-XCW3		UCT39548XL-3 3Coats Silver	1947.5		0.000	1	0.000		1	
60	J835-VXC-01	J835-XCW4		UCT39548XL-3 3Coats Silver	3647		0.000	3	0.000	3		
61	J835-VXC-01b	J835-XCW4		UCT39548XL-3 3Coats Silver	3394.5		0.000	3	0.000		3	
62	J835-VXC-02	J835-XCW4		UCT39548XL-3 3Coats Silver	3647		0.000	6	0.000	6		
63	J835-VXC-02b	J835-XCW4		UCT39548XL-3 3Coats Silver	3297		0.000	6	0.000		6	
64	J835-VXC-04	J835-XCW4		UCT39548XL-3 3Coats Silver	3647		0.000	3	0.000	3		
65	J835-VXC-04b	J835-XCW4		UCT39548XL-3 3Coats Silver	3394.5		0.000	3	0.000		3	
66	J835-HXC-05	J835-XCW4		UCT39548XL-3 3Coats Silver	1293		0.000	1	0.000	1		
67	J835-HXC-05a	J835-XCW4		UCT39548XL-3 3Coats Silver	1445.5		0.000	1	0.000		1	
68	J835-HXC-06	J835-XCW4		UCT39548XL-3 3Coats Silver	1850.5		0.000	2	0.000	2		
69	J835-HXC-06A	J835-XCW4		UCT39548XL-3 3Coats Silver	1850.5		0.000	2	0.000	2		
70	J835-HXC-06a	J835-XCW4		UCT39548XL-3 3Coats Silver	2003.5		0.000	2	0.000		2	
71	J835-HXC-06b	J835-XCW4		UCT39548XL-3 3Coats Silver	2003.5		0.000	2	0.000		2	
72	J835-HXC-13	J835-XCW4		UCT39548XL-3 3Coats Silver	1293		0.000	1	0.000	1		
73	J835-HXC-13a	J835-XCW4		UCT39548XL-3 3Coats Silver	1445.5		0.000	1	0.000		1	
74	J835-VXC-14	J835-XCW4		UCT39548XL-3 3Coats Silver	1850.5		0.000	4	0.000	4		
75	J835-VXC-14a	J835-XCW4		UCT39548XL-3 3Coats Silver	2003.5		0.000	2	0.000		2	
76	J835-VXC-14b	J835-XCW4		UCT39548XL-3 3Coats Silver	2003.5		0.000	2	0.000		2	
77	J835-HXC-26	J835-XCW4		UCT39548XL-3 3Coats Silver	1960.7		0.000	1	0.000	1		
78	J835-HXC-26b	J835-XCW4		UCT39548XL-3 3Coats Silver	2108.1		0.000	1	0.000		1	
79	J835-HXC-30	J835-XCW4		UCT39548XL-3 3Coats Silver	1962.3		0.000	1	0.000	1		
80	J835-HXC-30a	J835-XCW4		UCT39548XL-3 3Coats Silver	2109.9		0.000	1	0.000		1	
81	J835-WLB-05	J835-XCW4		UCT34440SC-3 3Coats Silver	2189.7		0.000	1	0.000		1	
82	J835-WLB-05a	J835-XCW4		UCT34440SC-3 3Coats Silver	2036.7		0.000	1	0.000	1		
83	J835-VXC-01	J835-XCW5		UCT39548XL-3 3Coats Silver	3647		0.000	3	0.000	3		
84	J835-VXC-01b	J835-XCW5		UCT39548XL-3 3Coats Silver	3394.5		0.000	3	0.000		3	
85	J835-VXC-02	J835-XCW5		UCT39548XL-3 3Coats Silver	3647		0.000	6	0.000	6		
86	J835-VXC-02b	J835-XCW5		UCT39548XL-3 3Coats Silver	3297		0.000	6	0.000		6	

89

J-835工程鋁板項目 (PE01~06) 型材派窗表

序號	出貨編號	位置	鋁板厚度	顏色	長度	寬度	面積	數量	总面积	G/F	1/F	2/F
87	J835-VXC-04	J835-XCW5		UCT39548XL-3 3Coats Silver	3647		0.000	3	0.000	3		
88	J835-VXC-04b	J835-XCW5		UCT39548XL-3 3Coats Silver	3394.5		0.000	3	0.000		3	
89	J835-HXC-06	J835-XCW5		UCT39548XL-3 3Coats Silver	1850.5		0.000	2	0.000	2		
90	J835-HXC-06A	J835-XCW5		UCT39548XL-3 3Coats Silver	1850.5		0.000	2	0.000	2		
91	J835-HXC-06a	J835-XCW5		UCT39548XL-3 3Coats Silver	2003.5		0.000	2	0.000		2	
92	J835-HXC-06b	J835-XCW5		UCT39548XL-3 3Coats Silver	2003.5		0.000	2	0.000		2	
93	J835-VXC-14	J835-XCW5		UCT39548XL-3 3Coats Silver	1850.5		0.000	4	0.000	4		
94	J835-VXC-14a	J835-XCW5		UCT39548XL-3 3Coats Silver	2003.5		0.000	2	0.000		2	
95	J835-VXC-14b	J835-XCW5		UCT39548XL-3 3Coats Silver	2003.5		0.000	2	0.000		2	
96	J835-VXC-01	J835-XCW6		UCT39548XL-3 3Coats Silver	3647		0.000	4	0.000	4		
97	J835-VXC-01b	J835-XCW6		UCT39548XL-3 3Coats Silver	3394.5		0.000	4	0.000		4	
98	J835-VXC-02	J835-XCW6		UCT39548XL-3 3Coats Silver	3647		0.000	6	0.000	6		
99	J835-VXC-02b	J835-XCW6		UCT39548XL-3 3Coats Silver	3297		0.000	6	0.000		6	
100	J835-VXC-04	J835-XCW6		UCT39548XL-3 3Coats Silver	3647		0.000	4	0.000	4		
101	J835-VXC-04b	J835-XCW6		UCT39548XL-3 3Coats Silver	3394.5		0.000	4	0.000		4	
102	J835-HXC-07	J835-XCW6		UCT39548XL-3 3Coats Silver	1700.5		0.000	2	0.000	2		
103	J835-HXC-07A	J835-XCW6		UCT39548XL-3 3Coats Silver	1700.5		0.000	2	0.000	2		
115	J835-HXC-08	J835-XCW7		UCT39548XL-3 3Coats Silver	635.5		0.000	1	0.000	1		
116	J835-HXC-08a	J835-XCW7		UCT39548XL-3 3Coats Silver	788.5		0.000	1	0.000		1	
117	J835-HXC-27	J835-XCW7		UCT39548XL-3 3Coats Silver	2139.6		0.000	1	0.000	1		
118	J835-HXC-27b	J835-XCW7		UCT39548XL-3 3Coats Silver	2288.6		0.000	1	0.000		1	
119	J835-HXC-31	J835-XCW7		UCT39548XL-3 3Coats Silver	2140.9		0.000	1	0.000	1		
120	J835-HXC-31a	J835-XCW7		UCT39548XL-3 3Coats Silver	2289.9		0.000	1	0.000		1	
121	J835-WLB-06	J835-XCW7		UCT34440SC-3 3Coats Silver	2351.8		0.000	1	0.000		1	
122	J835-WLB-06a	J835-XCW7		UCT34440SC-3 3Coats Silver	2198.8		0.000	1	0.000	1		
							總數	618		115	115	388