



工程指示 / 要求簡箋(E.I.)

工程指示編號：EI 6763

修改版次：C

工程編號：J835

工程名稱：將軍澳66D平台

工程項目：幕牆 - 確認 採用 玻璃 BM - 加工圖紙

收件人：羅小姐

發件人：Eddie

日期：2017. 2. 13

要求提供 / 確認 事項：

- | | | |
|--|-------------------------------------|-------------------------------|
| <input type="checkbox"/> 初步鋁料 B.M. | <input type="checkbox"/> 加工拆圖，然後生產 | <input type="checkbox"/> 尺寸表 |
| <input type="checkbox"/> 正式鋁料 B.M. | <input type="checkbox"/> 技術上資料 / 指示 | <input type="checkbox"/> 報價 |
| <input type="checkbox"/> 配件 B.M. | <input type="checkbox"/> 樣辦或貨品說明書 | <input type="checkbox"/> 分判合約 |
| <input checked="" type="checkbox"/> 其他：_____ | | |

內容：

現 確 認 玻 璃 BM、加 工 圖 紙 及 工。

只 修 改 採 用 玻 璃，地 盤 用 玻 璃 沒 有 更 變。

送 廠：3 月 中。

請在 _____ 前完成上列要求。

附有關圖紙 / 文件：

1+ 8 頁

以上項目為：

- 原合約工程包 原合約工程加 / 減賬 新工程報價

原因：-

分發東莞各部門：

- () 生產技術總監 連附件 () 技術部 連附件 () 生產部 連附件 () 機械設計部 連附件
 () 採購部 連附件 () 生產統籌部 連附件
 () 質檢部 連附件 () 會計部 連附件 () 報關組 連附件 () 其他 _____ 連附件


分發香港各部門：

- () 行政部 連附件 () 會計部 連附件 () 統籌部 連附件 () 工程部地盤科文 連附件 炳哥, 有哥
 () 採購部 連附件 () QS 部 連附件 () 維修部 連附件 () 其他 _____ 連附件

傳遞編號：

HK 0362 (FTP)

發件人簽署：

 2017. 2. 13

項目經理簽署：

工程號: J-835

計算: 曾建平

日期: 17/11/2017

送呈: 施哥

地盤名稱: 將軍澳66D平台

核對:

日期:

副本:

廠用玻璃B.M.表

項目類別: CURTAIN WALL 大貨玻璃BM表

批准:


A/C Code:

BM編號: 修改版本: B

總計玻璃面積 (平方米): 496.391


此BM依據2017-02-09施工圖資料計算

序號	修改內容	玻璃圖號	顏色與類型	厚度 (mm)	玻璃尺寸		數量 (塊)	總面積 (平方米)	備註
					寬度W (mm)	高度H (mm)			
1		J835-G01	12mm THK. Clear Tempered Glass 三鑫玻璃編號: D16060699 XINYI	12	1444	3023	20	87.30	梗玻 (詳見加工圖J835-G1.02)
1a	C版新增	J835-G01a			1442	3023	1	4.36	梗玻 (詳見加工圖J835-G1.02)
2		J835-G02			886	3023	1	2.68	梗玻 (詳見加工圖J835-G1.02)
3		J835-G03			2003	773	1	1.55	梗玻 (詳見加工圖J835-G1.02)
4	A版修改	J835-G04			1444	773	1	1.12	梗玻 (詳見加工圖J835-G1.02)
5		J835-G05			294	2223	1	0.65	梗玻 (詳見加工圖J835-G1.02)
6	C版修改	J835-G06			1372.5	3023	3	12.45	梗玻 (詳見加工圖J835-G1.02)
7	C版修改	J835-G07			1520	3023	1	4.59	梗玻 (詳見加工圖J835-G1.02)
8	C版修改	J835-G08			1326	3023	4	16.03	梗玻 (詳見加工圖J835-G1.02)
9	C版修改	J835-G09			1443	4103	1	5.92	梗玻 (詳見加工圖J835-G1.02)
10	A版修改	J835-G09a			1444	4103	3	17.77	梗玻 (詳見加工圖J835-G1.02)
11	C版修改	J835-G10			668	4103	1	2.74	梗玻 (詳見加工圖J835-G1.02)
11a	B版修改	J835-G10a			586.5	453	1	0.27	梗玻 (詳見加工圖J835-G1.08a)
12		J835-G11			1444	1248	4	7.21	梗玻 (詳見加工圖J835-G1.02)
13		J835-G11a			382	2773	4	4.24	梗玻 (詳見加工圖J835-G1.02)
14		J835-G12			1444	1533	23	50.91	梗玻 (詳見加工圖J835-G1.02)
14a	C版修改	J835-G12a			1442	1533	1	2.21	梗玻 (詳見加工圖J835-G1.02)
15	C版修改	J835-G13			1326	1533	3	6.10	梗玻 (詳見加工圖J835-G1.02)
15a	C版修改	J835-G13a			1326	1533	1	2.03	梗玻 (詳見加工圖J835-G1.08b)
16	C版修改	J835-G14			1372.5	1533	3	6.31	梗玻 (詳見加工圖J835-G1.02)
17	C版修改	J835-G15			1520	1533	1	2.33	梗玻 (詳見加工圖J835-G1.02)
18	C版修改	J835-G16			1548.5	3973	4	24.61	梗玻 (詳見加工圖J835-G1.02)
19	C版修改	J835-G17			1011	3973	1	4.02	梗玻 (詳見加工圖J835-G1.02)
20	C版修改	J835-G18			1363	1723	1	2.35	梗玻 (詳見加工圖J835-G1.02)
21		J835-G18a	213	2223	1	0.47	梗玻 (詳見加工圖J835-G1.02)		
22	C版修改	J835-G19	1363	3973	2	10.83	梗玻 (詳見加工圖J835-G1.02)		
23	C版修改	J835-G20	1444	2963	31	132.64	梗玻 (詳見加工圖J835-G1.02)		
23a	C版修改	J835-G20a	1442	2963	1	4.27	梗玻 (詳見加工圖J835-G1.02)		
24	C版修改	J835-G21	668	2963	1	1.98	梗玻 (詳見加工圖J835-G1.02)		

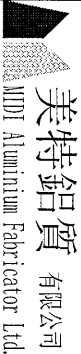 美特鋁質 有限公司 MIDI Aluminium Fabricator Ltd		工程號: J-835 地盤名稱: 將軍澳66D平台	計算: 曾建平 日期: 17/1/2017	送呈: 施哥 副本:					
廠用玻璃B.M.表		項目類別: CURTAIN WALL大貨玻璃BM表 修改版次: B	核對: 批准: 日期:	A/C Code: 此BM依據2017-02-09施工圖資料計算					
BM編號:		修改版次: B	總計玻璃面積 (平方米): 496.391						
序號	修改內容	玻璃圖號	顏色與類型	厚度 (mm)	玻璃尺寸		數量 (塊)	總面積 (平方米)	備注
					寬度W (mm)	高度H (mm)			
25	C版修改	I835-G22			1326	2963	4	15.72	梗玻 (詳見加工圖I835-GI.02)
26	C版修改	I835-G23			1372.5	2963	3	12.20	梗玻 (詳見加工圖I835-GI.02)
27	C版修改	I835-G24			1520	2963	1	4.50	梗玻 (詳見加工圖I835-GI.02)
28	C版修改	I835-G25			1473	1293	1	1.90	梗玻 (詳見加工圖I835-GI.02)
29	C版修改	I835-G26			1037	1293	1	1.34	梗玻 (詳見加工圖I835-GI.02)
30	C版修改	I835-G27			1219	1293	1	1.58	梗玻 (詳見加工圖I835-GI.02)
31	C版修改	I835-G28			1222	1293	1	1.58	梗玻 (詳見加工圖I835-GI.02)
32	C版修改	I835-G29	XINYI		1218	1293	1	1.57	梗玻 (詳見加工圖I835-GI.02)
33	C版修改	I835-G30	12mm THK. Clear Tempered Glass	12	1347	1293	4	6.97	梗玻 (詳見加工圖I835-GI.02)
34	C版修改	I835-G31	三鑫玻璃編號:DI6060699		1331	1293	1	1.72	梗玻 (詳見加工圖I835-GI.02)
35		I835-G32			1473	2123	1	3.13	梗玻 (詳見加工圖I835-GI.02)
36		I835-G33			1037	2123	1	2.20	梗玻 (詳見加工圖I835-GI.02)
37		I835-G34			1219	2123	1	2.59	梗玻 (詳見加工圖I835-GI.02)
38		I835-G35			1222	2123	1	2.59	梗玻 (詳見加工圖I835-GI.02)
39		I835-G36			1218	2123	1	2.59	梗玻 (詳見加工圖I835-GI.02)
40		I835-G37			1347	2123	4	11.44	梗玻 (詳見加工圖I835-GI.02)
41		I835-G38			1331	2123	1	2.83	梗玻 (詳見加工圖I835-GI.02)
42					總計:		149	496.39	

1).本表中所有玻璃是信義原片。
 2).本表中所有玻璃對角線尺寸偏差要求不超過正負2mm。
 3).本表中所有玻璃要求粗磨邊處理並倒棱角。
 4).本表中不同種類玻璃參照玻璃加工圖加工。
 5).本表中所有強化玻璃均需HEAT SOAK TEST。
 6).本表中所有強化玻璃之入爐方向均以寬度方向進入。
 7).本表中所有玻璃成品送交東莞莞美而特廠，每次來貨之具體數量由美而特生產統籌部提供。
 8).本表中所有玻璃成品均需注明室內外面及其玻璃編號，以便識別。


加工注意事項:

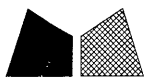


美特鋁質 有限公司
MID Aluminium Fabricator Ltd.

類別		物料編號	
制圖	曾建平	2016.12.28	圖號 J835-GL02
修改		復核	王禮秋
日期		批准	
		數量	詳見加工圖J835-GL02a
		位置	

4

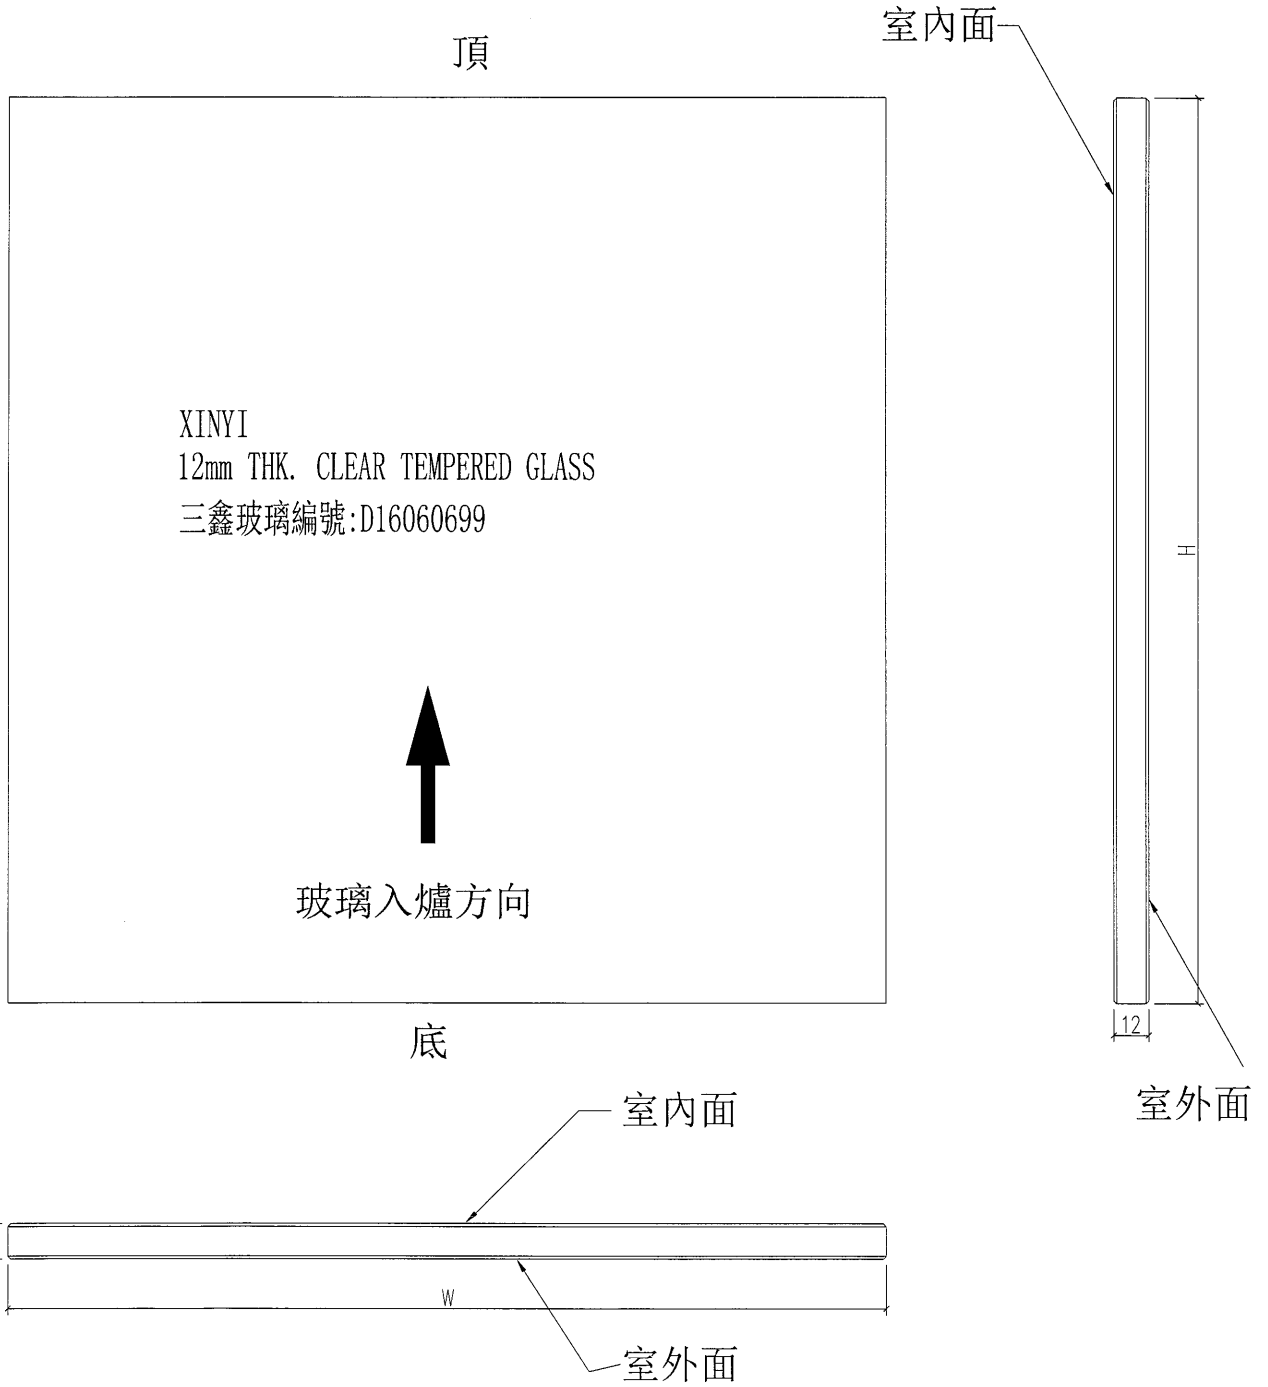

工程號	J-835	地盤	將軍澳天晉平臺	附 件
名稱	玻璃加工圖		採用	
材料	12mm THK. CLEAR TEMPERED GLASS		地盤	
顏色	--		工廠	

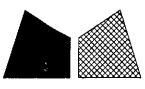
 美特鋁質 有限公司 MIDI Aluminium Fabricator Ltd.				類別		物料斗號	
				制圖	曾建平	2016.12.28	圖號 J835-GL02a
修改	A	B		復核	王禮秋		數量 見下表
日期	2017-02-07	2017-02-12		批准			位置

玻璃圖號	玻璃尺寸		數量 (塊)	玻璃圖號	玻璃尺寸		數量 (塊)
	寬度W (mm)	高度H (mm)			寬度W (mm)	高度H (mm)	
J835-G01	1444	3023	20	J835-G18a	213	2223	1
J835-G01a	1442	3023	1	J835-G19	1363	3973	2
J835-G02	886	3023	1	J835-G20	1444	2963	31
J835-G03	2003	773	1	J835-G20a	1442	2963	1
J835-G04	1444	773	1	J835-G21	668	2963	1
J835-G05	294	2223	1	J835-G22	1326	2963	4
J835-G06	1372.5	3023	3	J835-G23	1372.5	2963	3
J835-G07	1520	3023	1	J835-G24	1520	2963	1
J835-G08	1326	3023	4	J835-G25	1473	1293	1
J835-G09	1443	4103	1	J835-G26	1037	1293	1
J835-G09a	1444	4103	3	J835-G27	1219	1293	1
J835-G10	668	4103	1	J835-G28	1222	1293	1
J835-G11	1444	1248	4	J835-G29	1218	1293	1
J835-G11a	382	2773	4	J835-G30	1347	1293	4
J835-G12	1444	1533	23	J835-G31	1331	1293	1
J835-G12a	1442	1533	1	J835-G32	1473	2123	1
J835-G13	1326	1533	3	J835-G33	1037	2123	1
J835-G14	1372.5	1533	3	J835-G34	1219	2123	1
J835-G15	1520	1533	1	J835-G35	1222	2123	1
J835-G16	1548.5	3973	4	J835-G36	1218	2123	1
J835-G17	1011	3973	1	J835-G37	1347	2123	4
J835-G18	1363	1723	1	J835-G38	1331	2123	1


工程號	J-835	地盤	將軍澳天晉平臺	附件
名稱	玻璃加工圖		採用	
材料	12mm THK. CLEAR TEMPERED GLASS		地盤	
顏色	--		工廠	

類別		物料號	
制圖	曾建平	2016. 12. 28	圖號 J835-GL08a
修改		復核	王禮秋
日期		批准	
		數量	見下表
		位置	

玻璃圖號	玻璃尺寸		數量
	寬度W (mm)	高度H (mm)	(塊)
J835-G10a	586.5	453	1

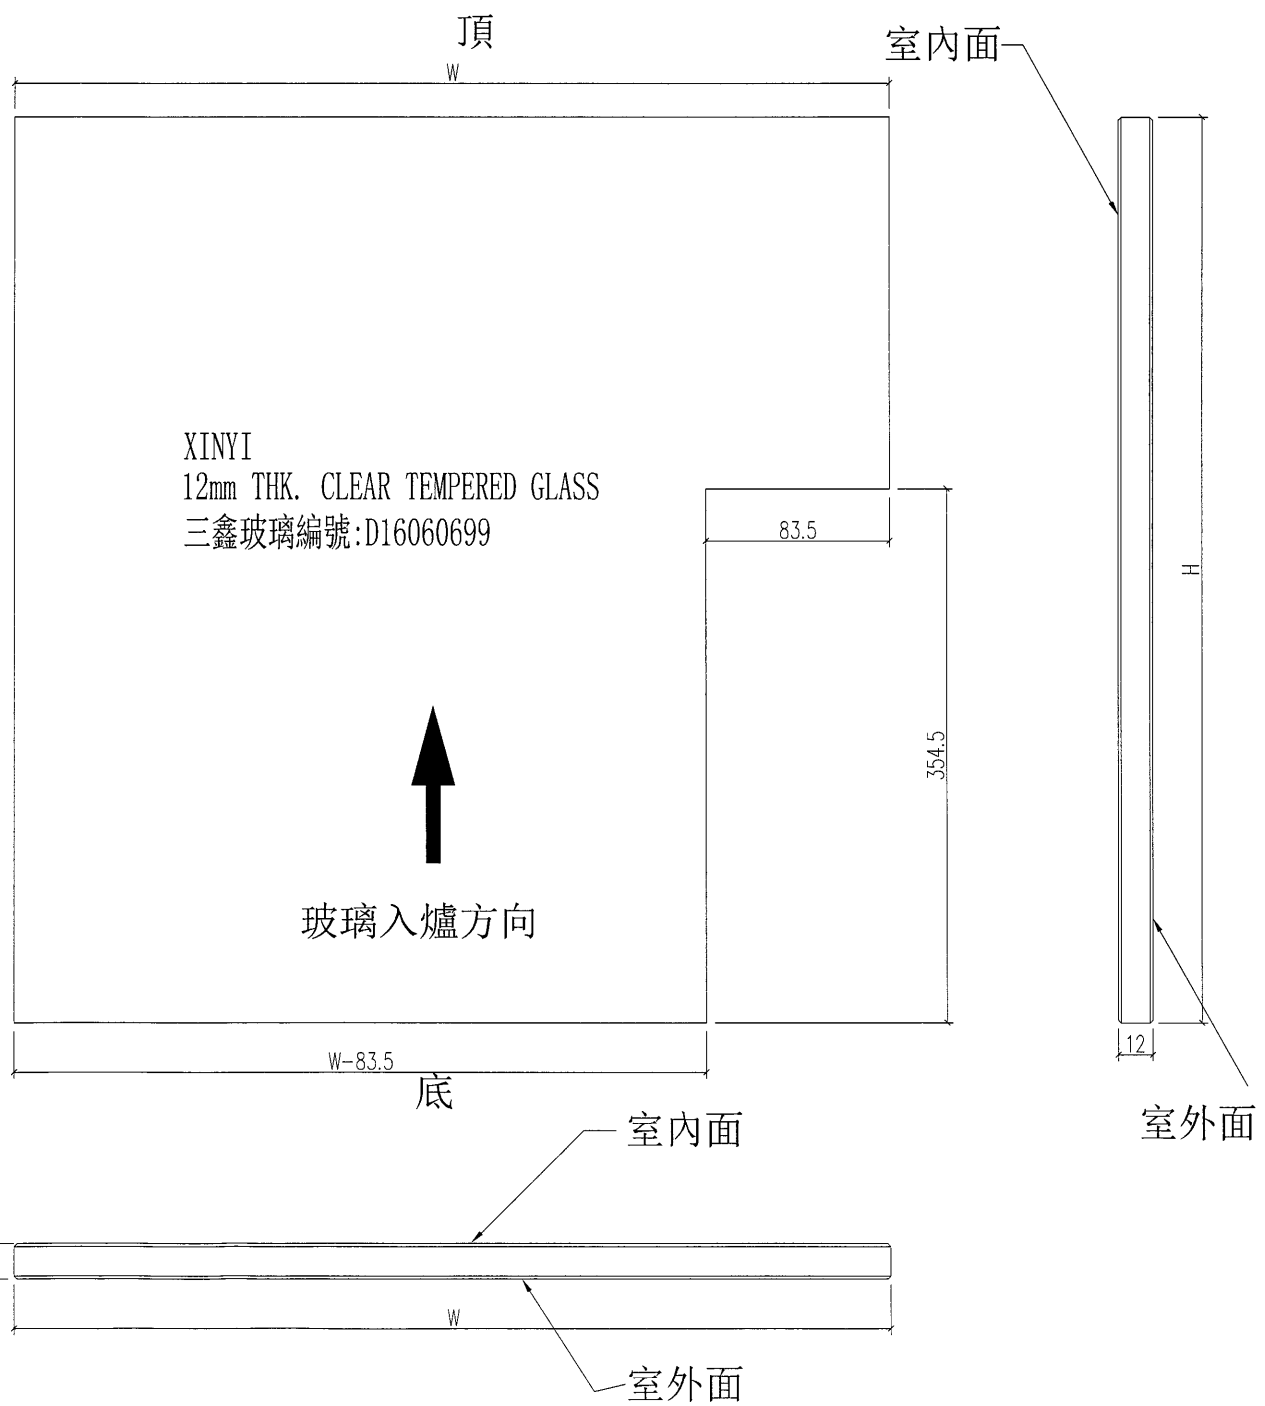


工程號	J-835	地盤	將軍澳天晉平臺	附 件
名稱	玻璃加工圖		探用	
材料	12mm THK. CLEAR TEMPERED GLASS		地盤	
顏色	--		工廠	

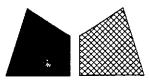


美特鋁質 有限公司
MIDI Aluminium Fabricator Ltd.

類別		物料號		
制圖	曾建平	2016.12.28	圖號	J835-GL08b
修改			數量	見下表
日期			位置	
			復核	王禮秋
			批准	


玻璃圖號	玻璃尺寸		數量 (塊)
	寬度W (mm)	高度H (mm)	
J835-G13a	1326	1533	1

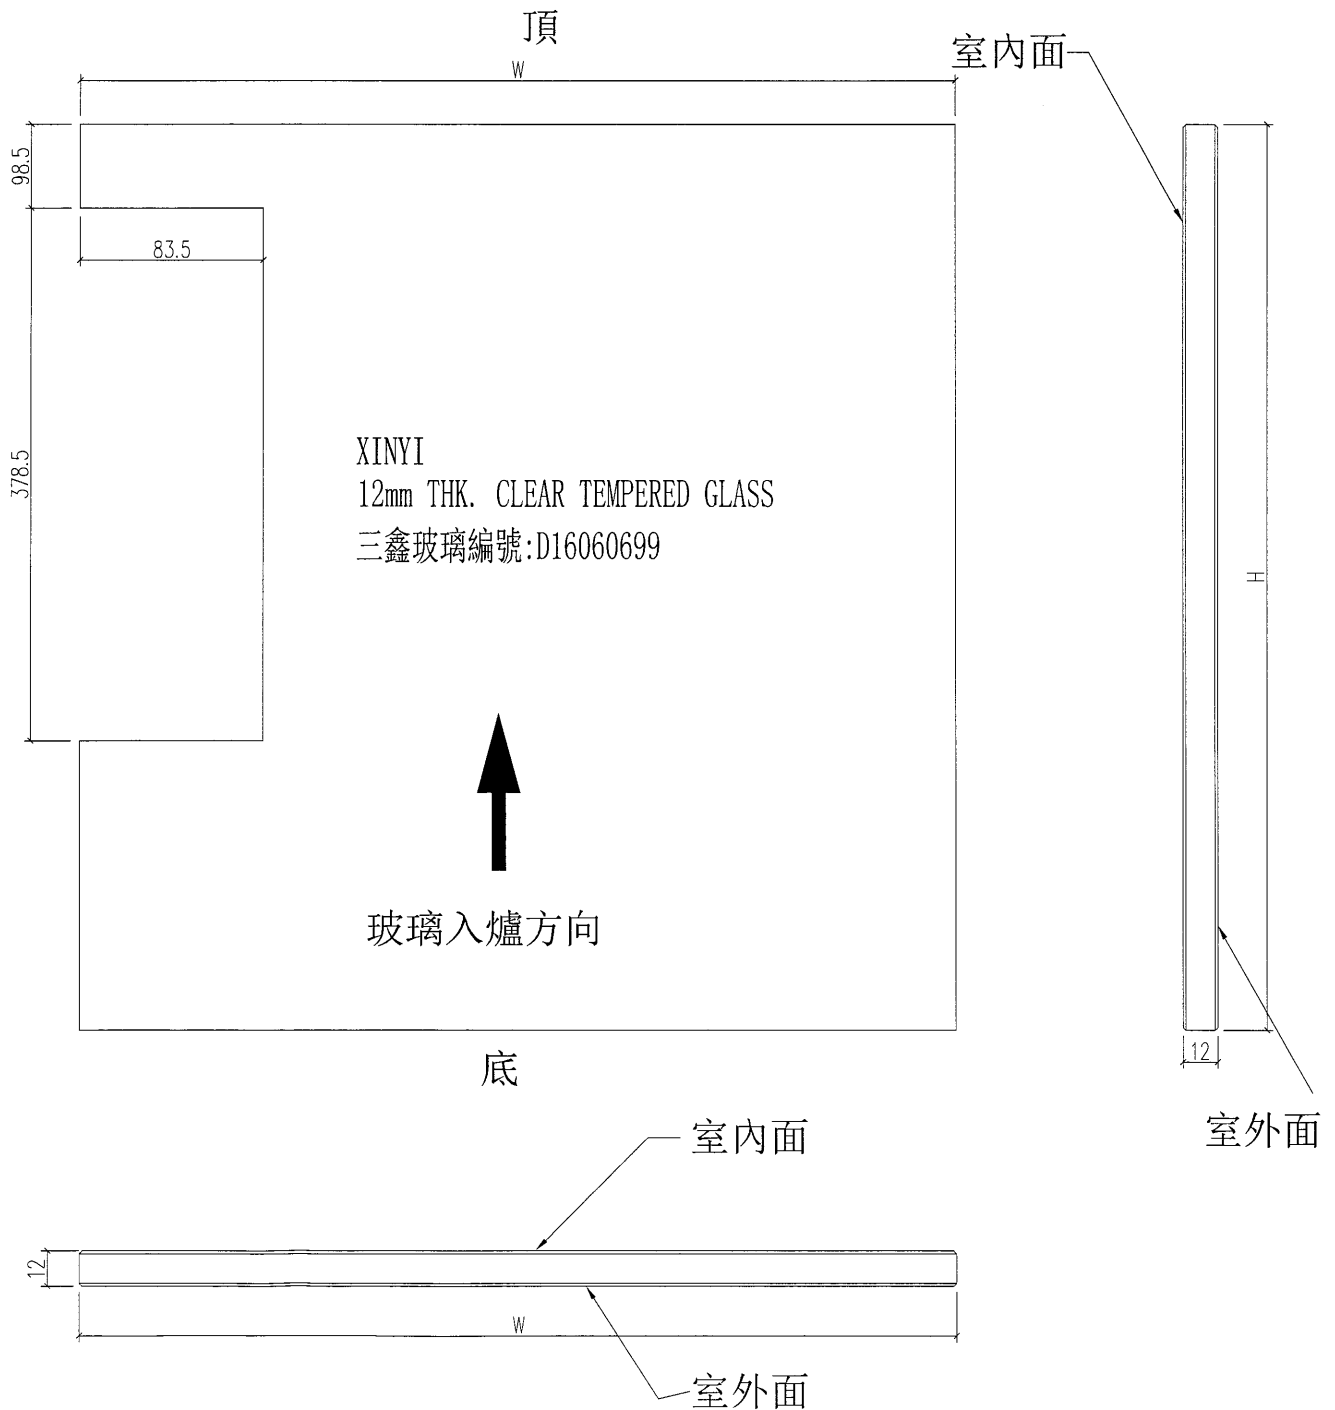


工程號	J-835	地盤	將軍澳天晉平臺	附 件
名稱	玻璃加工圖		採用	
材料	12mm THK. CLEAR TEMPERED GLASS		地盤	
顏色	--		工廠	

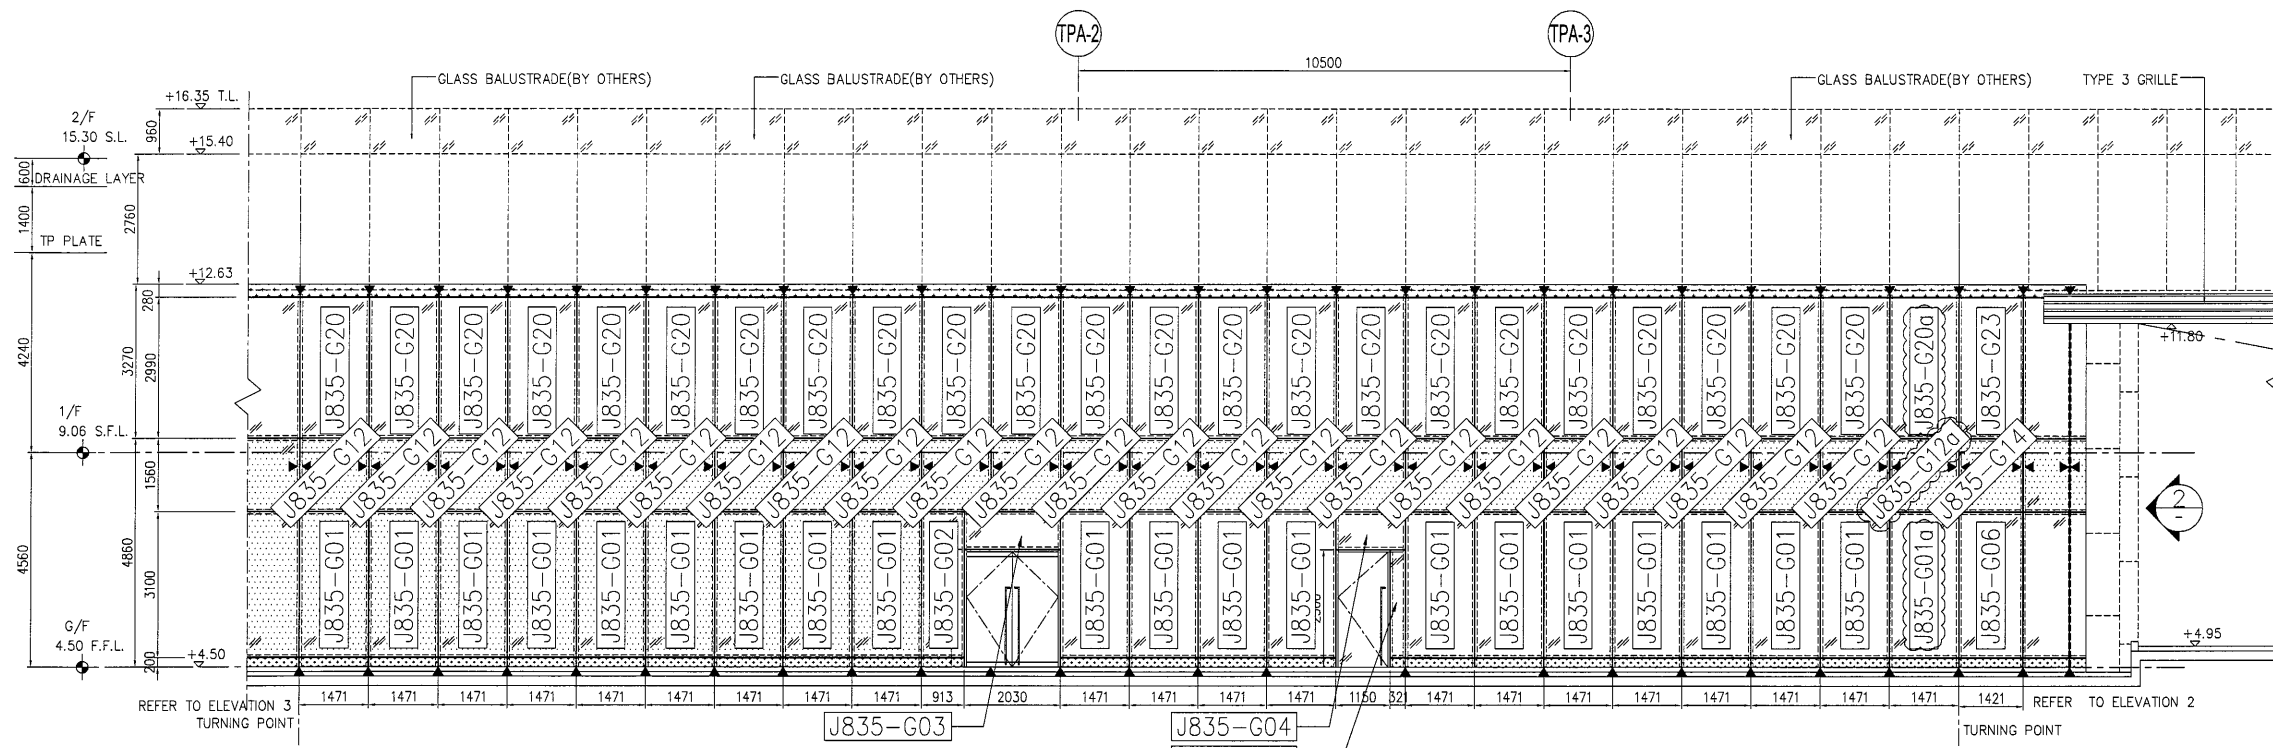


1 PARTIAL ELEVATION

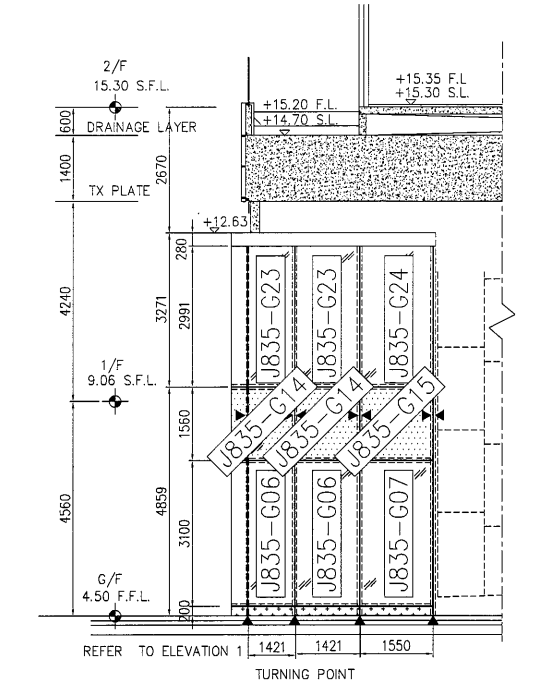


2 PARTIAL ELEVATION

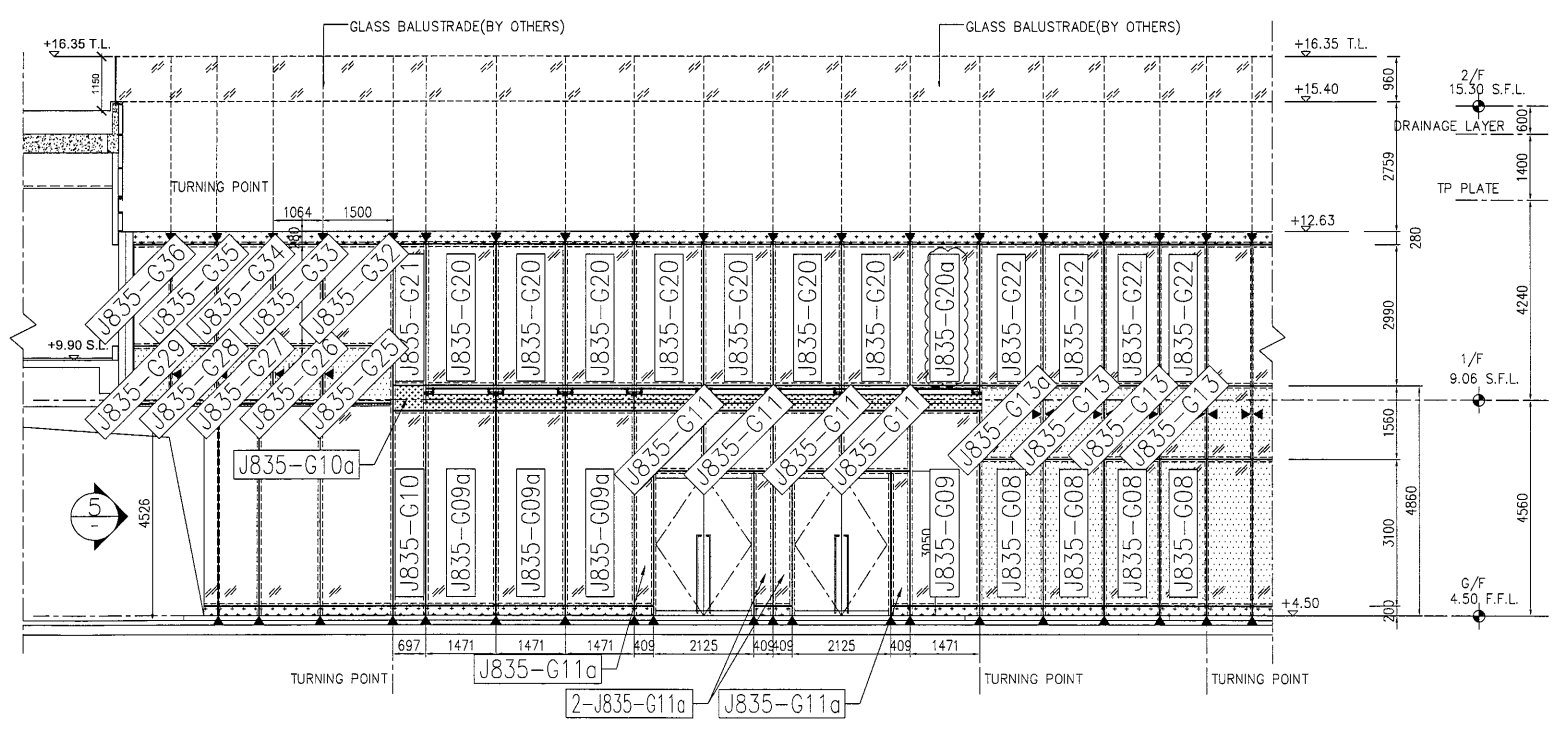

3 PARTIAL ELEVATION

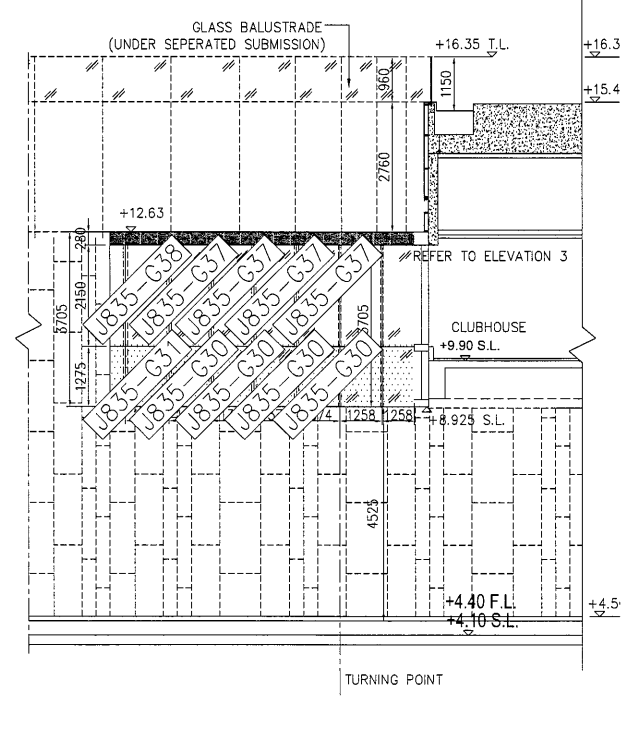

4 PARTIAL ELEVATION

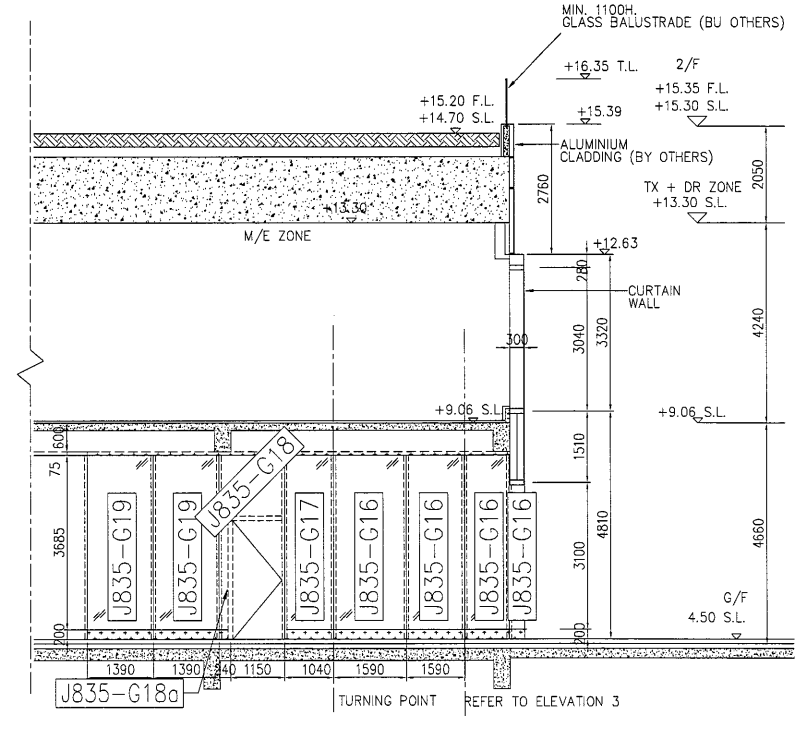

5 PARTIAL ELEVATION