

工程指示 / 要求簡箋(E.I.)

工程指示編號：EI 6782/17 修改版次：A  
 工程編號：J835 工程名稱：TKO 66D 平台  
 工程項目：鋁桁架 - 確認鋁桁架加工圖紙 (TYPE 4)  
 收件人：陳鏡 發件人：Edelwe 日期：2017.3.2

要求提供 /  確認 事項：

- |  |                                     |                               |
|--|-------------------------------------|-------------------------------|
| <input type="checkbox"/> 初步鋁料 B.M.           | <input type="checkbox"/> 加工拆圖，然後生產  | <input type="checkbox"/> 尺寸表  |
| <input type="checkbox"/> 正式鋁料 B.M.           | <input type="checkbox"/> 技術上資料 / 指示 | <input type="checkbox"/> 報價   |
| <input type="checkbox"/> 配件 B.M.             | <input type="checkbox"/> 樣辦或貨品說明書   | <input type="checkbox"/> 分判合約 |
| <input checked="" type="checkbox"/> 其他：_____ |                                     |                               |

內容：請按圖紙及圖紙上的要求加工。

留意：圖號 835-GT06a & 835-GT06b 此  
2張圖紙已在A版本取消

請在 2017.3.2 前完成上列要求。

附有關圖紙 / 文件：

1+

以上項目為：

- 原合約工程包       原合約工程加 / 減賬       新工程報價

原因：-

分發東莞各部門：

- ( ) 生產技術總監  連附件    ( ) 技術部  連附件    ( ) 生產部  連附件    ( ) 機械設計部  連附件  
 ( ) 採購部  連附件    ( ) 生產統籌部  連附件  
 ( ) 質檢部  連附件    ( ) 會計部  連附件    ( ) 報關組  連附件    ( ) 其他 \_\_\_\_\_  連附件

分發香港各部門：

- ( ) 行政部  連附件    ( ) 會計部  連附件    ( ) 統籌部  連附件    ( ) 工程部地盤科文  連附件  
 ( ) 採購部  連附件    ( ) QS 部  連附件    ( ) 維修部  連附件    ( ) 其他 \_\_\_\_\_  連附件

傳遞編號：

HK 0623/17 (FTP)

發件人簽署：


項目經理簽署：






 美特鋁質 有限公司 MIDI Aluminium Fabricator Ltd.		類別		物料號	
修改	A	制圖	夏之川	2017.01.24	圖號 835-GE01
日期	2017.03.01	復核			數量 -
		批准			位置

物料編號	長度L	數量	分格
835-GE01-1	1199.5	220	1209.5
835-GE01-2	1233.5	66	1243.5
835-GE01-3	1246.5	198	1256.5
835-GE01-4	1159	66	1169
835-GE01-5	1134	160	1144
835-GE01-6	1155	200	1165
835-GE01-7	978	120	988
835-GE01-8	1154	200	1164

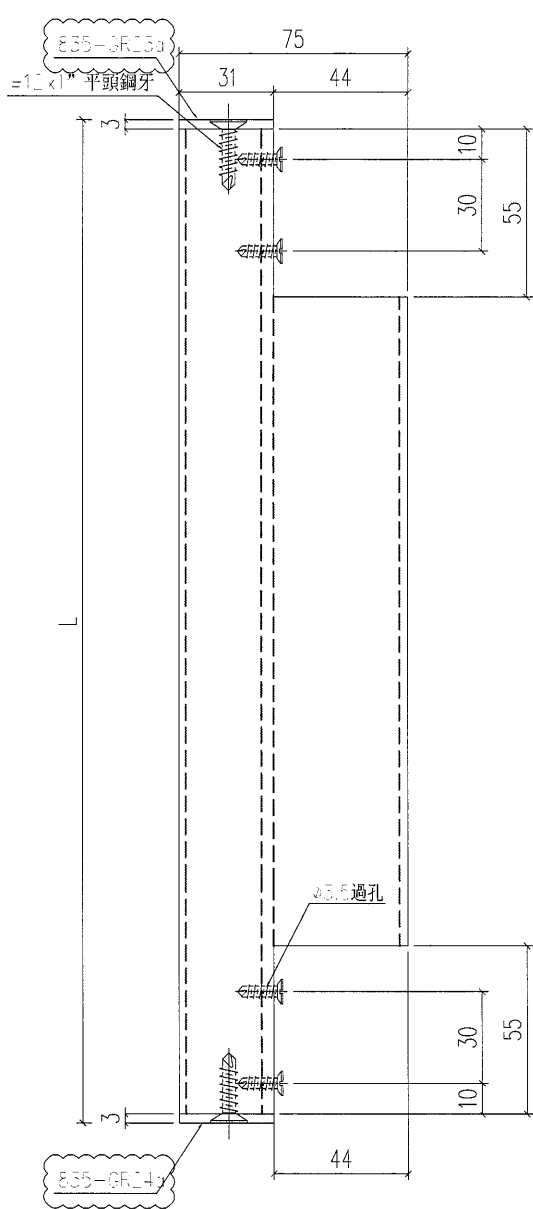


原E16782

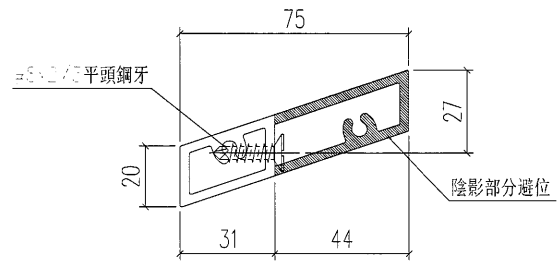

工程號	J-835	地盤	將軍澳	附件
名稱	大斜鋁格柵玉		採用	
材料	X85380		地盤	
顏色	PPG UCT26694SC-3 3 Coats Bronze		工廠	

 美特鋁質 有限公司 MIDI Aluminium Fabricator Ltd.		類別		物料號	
修改	A	制圖	夏之川	2017.01.24	圖號 835-GE01a
日期	2017.03.01	復核			數量 -
		批准			位置

物料編號	長度L	N	A	數量	分格
835-GE01a-1	1199.5	3x300c/c	146.75	33	1209.5
835-GE01a-2	1233.5	3x300c/c	163.75	15	1243.5
835-GE01a-3	1246.5	3x300c/c	170.25	45	1256.5
835-GE01a-4	1159	3x300c/c	126.5	15	1169
835-GE01a-5	1134	3x300c/c	114	40	1144
835-GE01a-6	1155	3x300c/c	124.5	50	1165
835-GE01a-7	978	2x300c/c	186	30	988
835-GE01a-8	1154	3x300c/c	124	50	1164

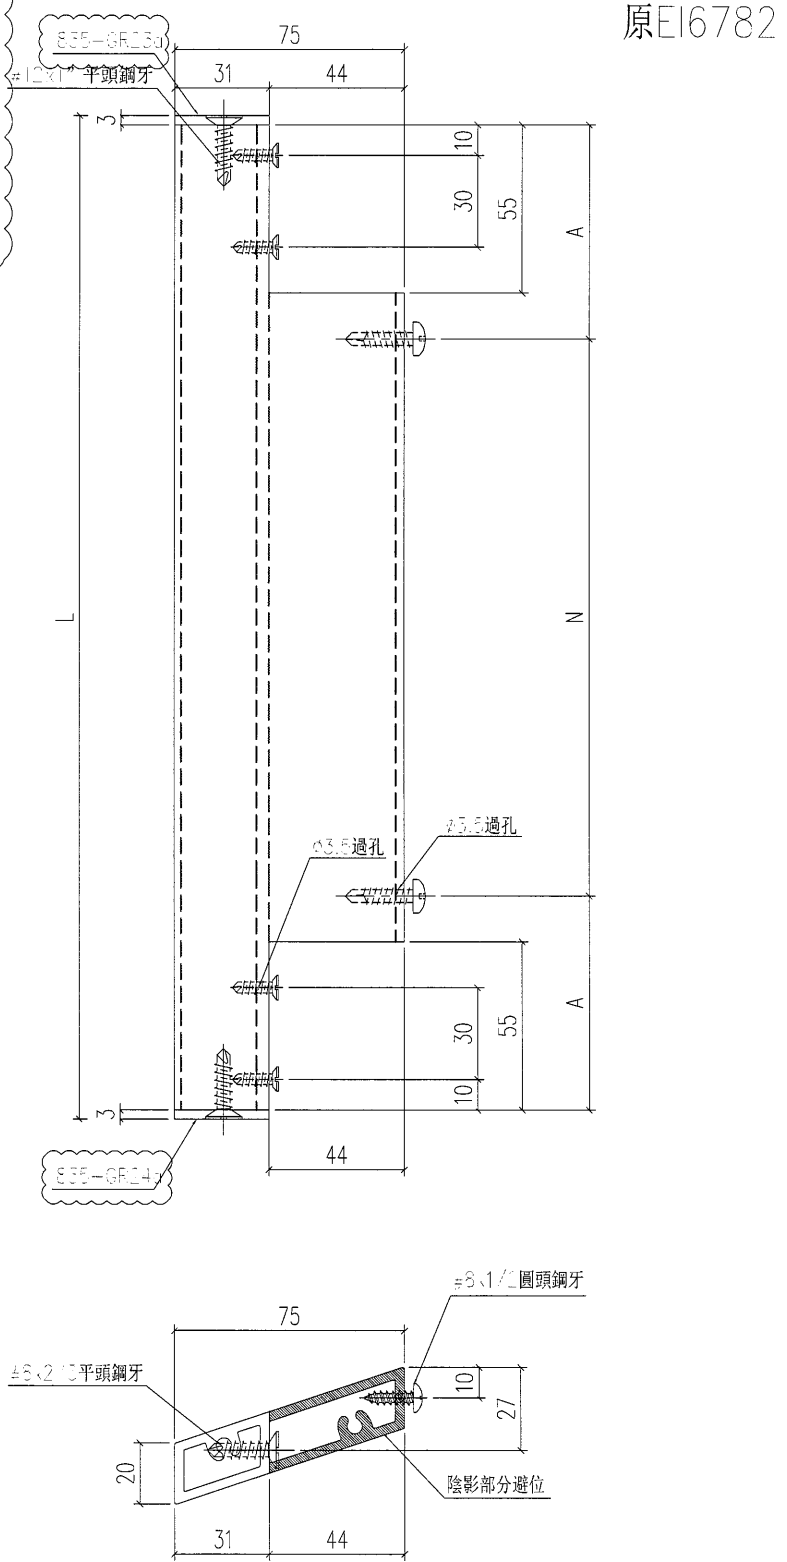


原E16782


工程號	J-835	地盤	將軍澳	附件
名稱	大斜鉛格柵玉		採用	
材料	X85380		地盤	
顏色	PPG UCT26694SC-3 3 Coats Bronze		工廠	

 美特鋁質 有限公司 MIDI Aluminium Fabricator Ltd.		類別		物料號	
修改	A	制圖	夏之川	2017.01.24	圖號 835-GE01b
日期	2017.03.01	復核			數量 -
		批准			位置


物料編號	長度L	數量	分格
835-GE01b-1	1199.5	55	1209.5
835-GE01b-2	1134	40	1144
835-GE01b-3	1155	50	1165
835-GE01b-4	978	30	988
835-GE01b-5	1154	50	1164

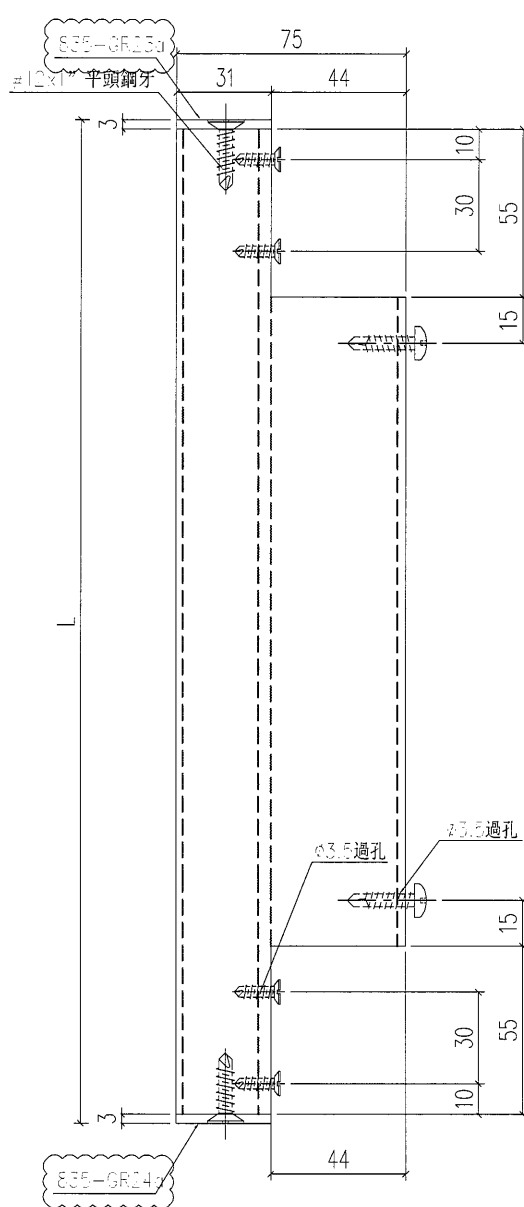


原E16782

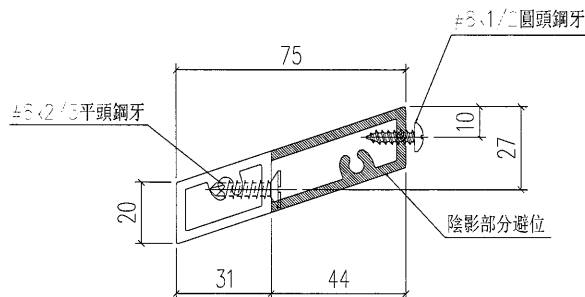


工程號	J-835	地盤	將軍澳	附 件
名稱	大斜鋁格柵玉		採用	
材料	X85380		地盤	
顏色	PPG UCT26694SC-3 3 Coats Bronze		工廠	

 <b>美特鋁質</b> 有限公司 MIDI Aluminium Fabricator Ltd.		類別		物料號	
修改	A	制圖	夏之川	2017.01.24	圖號 835-GE01c
日期	2017.03.01	復核			數量 -
		批准			位置


物料編號	長度L	數量	分格
835-GE01c-1	1233.5	3	1243.5
835-GE01c-2	1246.5	9	1256.5
835-GE01c-3	1159	3	1169
835-GE01c-4	1134	4	1144
835-GE01c-5	1155	5	1165
835-GE01c-6	978	3	988
835-GE01c-7	1154	5	1164

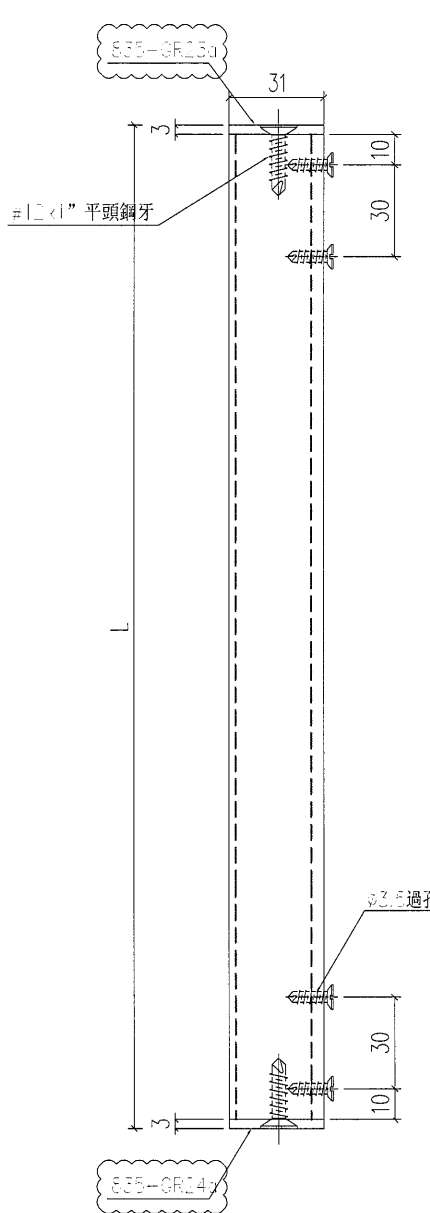


原E16782

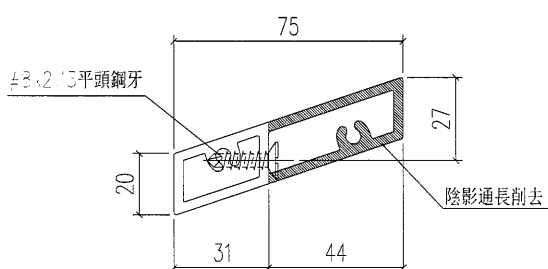


工程號	J-835	地盤	將軍澳	附 件
名稱	大斜鋁格柵		採用	
材料	X85380		地盤	
顏色	PPG UCT26694SC-3 3 Coats Bronze		工廠	

 <b>美特鋁質</b> 有限公司 MIDI Aluminium Fabricator Ltd.				類別		物料號	
修改	A			制圖	夏之川	2017.01.24	圖號 835-GE02
日期	2017.03.02			復核			數量 -
				批准			位置

物料編號	長度L	數量	分格
835-GE02-1	1184.5	20	1209.5

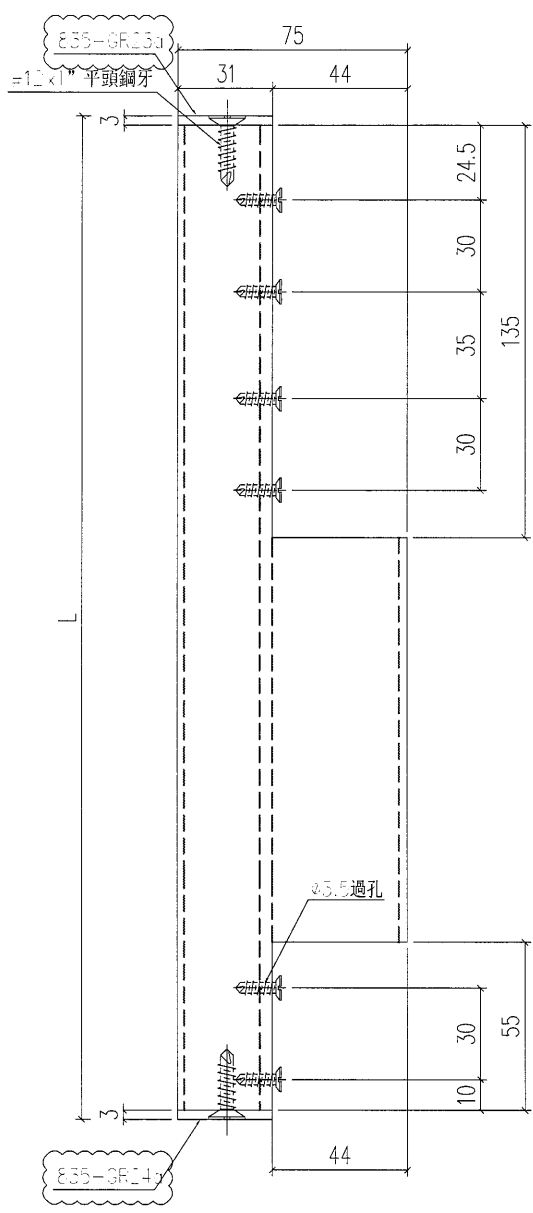


原E16782

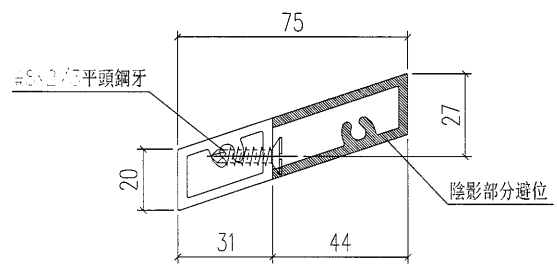


工程號	J-835	地盤	將軍澳	附 件
名稱	大斜鉛格柵玉		採用	
材料	X85380		地盤	
顏色	PPG UCT26694SC-3 3 Coats Bronze		工廠	

美特鋁質 有限公司 MIDI Aluminium Fabricator Ltd.		類別		物料號	
修改	A	制圖	夏之川	2017.01.24	圖號 835-GE02a
日期	2017.03.02	復核			數量 -
		批准			位置

物料編號	長度L	N	A	B	數量
835-GE02a-1	1184.5	3x290c	194.25	114.25	3

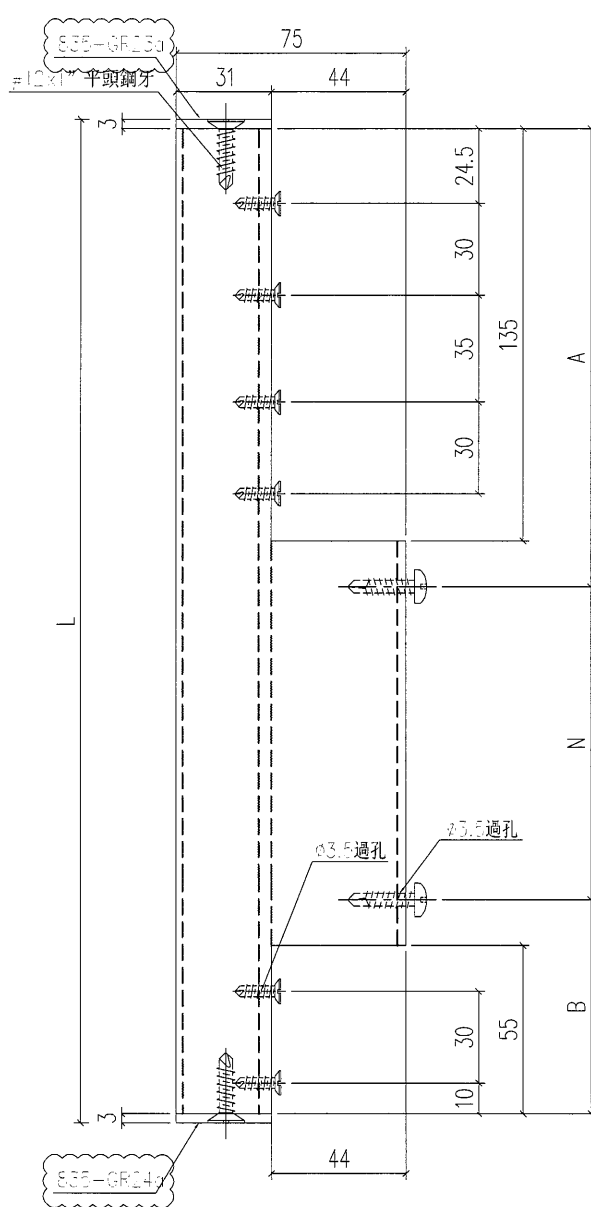


原E16782

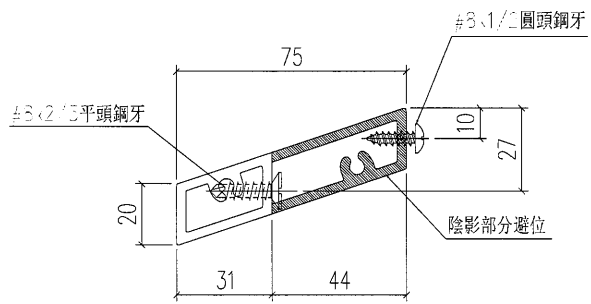


工程號	J-835	地盤	將軍澳	附件
名稱	大斜鋁格柵玉	採用		
材料	X85380	地盤		
顏色	PPG UCT26694SC-3 3 Coats Bronze	工廠		

 美特鋁質 有限公司 MIDI Aluminium Fabricator Ltd.				類別		物料號	
修改	A			制圖	夏之川	2017.01.24	圖號 835-GE02b
日期	2017.03.02			復核			數量 -
				批准			位置

物料編號	長度L	數量	分格
835-GE02b-1	1184.5	5	1209.5

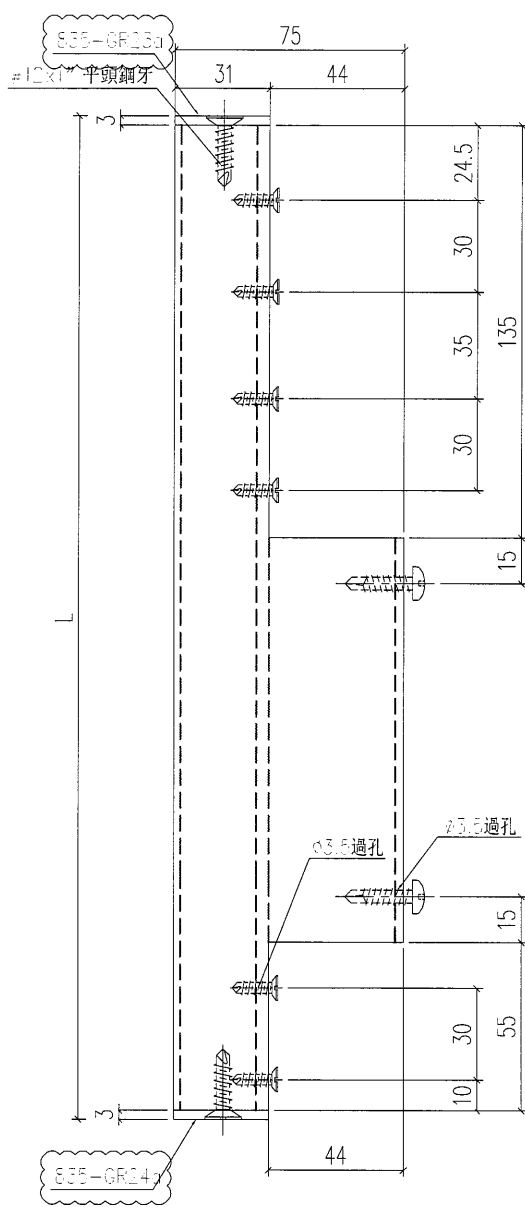


原EI6782

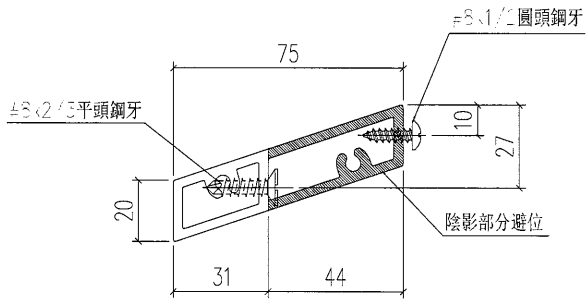

工程號	J-835	地盤	將軍澳	附 件
名稱	大斜鋁格柵玉		採用	
材料	X85380		地盤	
顏色	PPG UCT26694SC-3 3 Coats Bronze		工廠	


 美特鋁質 有限公司 MIDI Aluminium Fabricator Ltd.				類別		物料號	
				制圖	夏之川	2017.01.24	圖號 835-GE03a
修改	A			復核			數量 14
日期	2017.03.01			批准			位置

原E16782

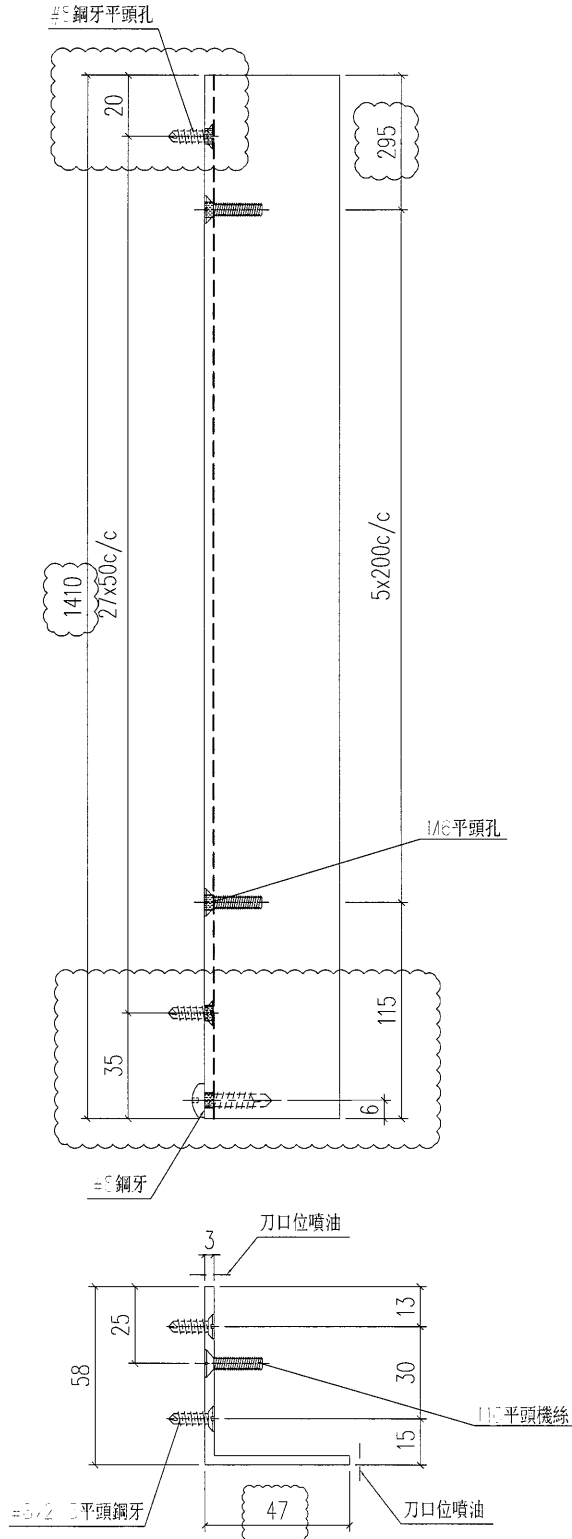


工程號	J-835	地盤	將軍澳	附 件
名稱	鋁角加工圖		採用	
材料	FA0000541 (60x60x3mm鋁角)		地盤	
顏色	PPG UCT26694SC-3 3 Coats Bronze		工廠	



 美特鋁質 有限公司 MIDI Aluminium Fabricator Ltd.				類別		物料號	
修改	A			制圖	夏之川	2017.01.24	圖號 835-GE05a
日期	2017.03.01			復核			數量 15
				批准			位置



原E16782

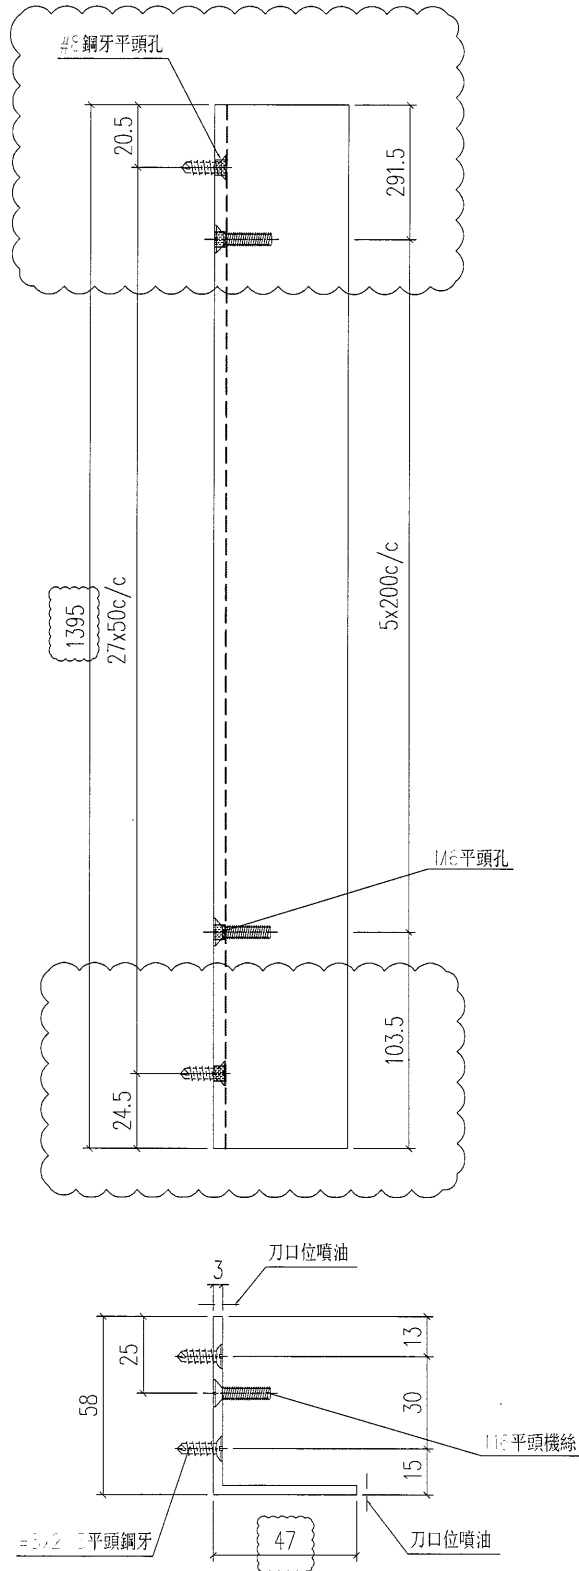


工程號	J-835	地盤	將軍澳	附 件
名稱	鋁角加工圖		採用	
材料	FA0000541 (60x60x3mm鋁角)		地盤	
顏色	PPG UCT26694SC-3 3 Coats Bronze		工廠	

 美特鋁質 有限公司 MIDI Aluminium Fabricator Ltd.				類別		物料料號	
修改	A			制圖	夏之川	2017.01.24	圖號 835-GE06a
日期	2017.03.01			復核			數量 15
				批准			位置

原E16782

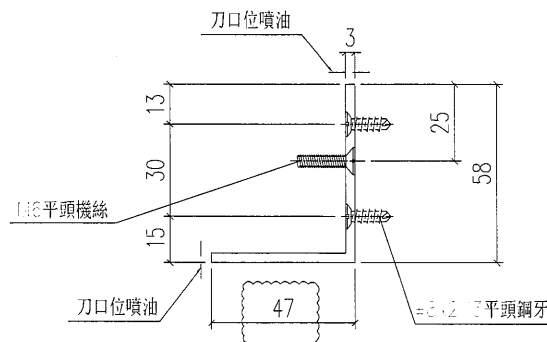
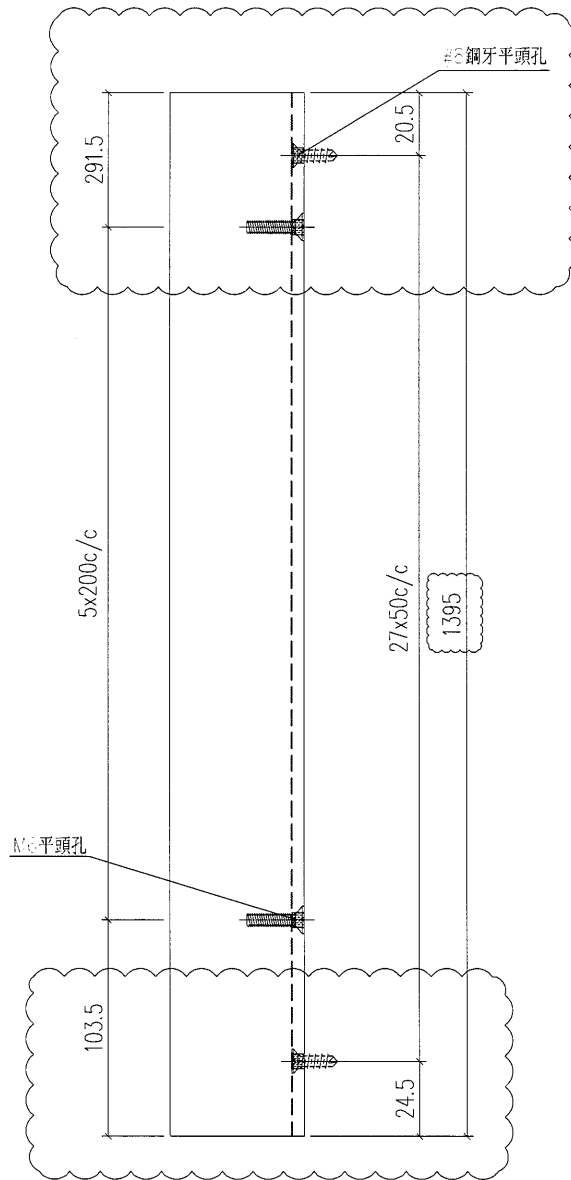


工程號	J-835	地盤	將軍澳	附 件
名稱	鋁角加工圖		採用	
材料	FA0000541 (60x60x3mm 鋁角)		地盤	
顏色	PPG UCT26694SC-3 3 Coats Bronze		工廠	

 <b>美特鋁質</b> 有限公司 MIDI Aluminium Fabricator Ltd.				類別		物料編號	
修改	A			制圖	夏之川	2017.01.24	圖號 835-GE07
日期	2017.03.02			復核			數量 -
				批准			位置

物料編號	長度L	數量	分格
835-GE07-1	1222	20	1209.5

原E16782

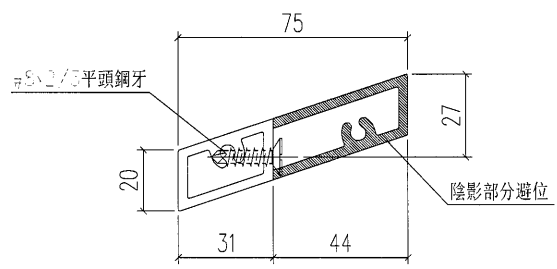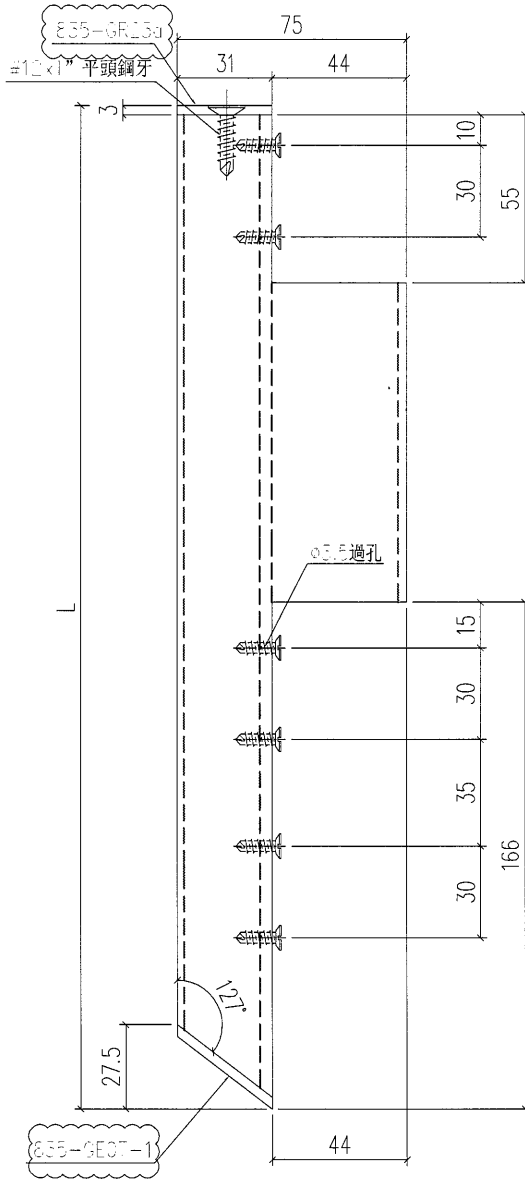



工程號	J-835	地盤	將軍澳	附 件
名稱	大斜鋁格柵玉		採用	
材料	X85380		地盤	
顏色	PPG UCT26694SC-3 3 Coats Bronze		工廠	



 美特鋁質 有限公司 MIDI Aluminium Fabricator Ltd.				類別		物料編號	
修改	A			制圖	夏之川	2017.01.24	圖號 835-GE07b
日期	2017.03.02			復核			數量 -
				批准			位置


物料編號	長度L	數量	分格
835-GE07b-1	1222	5	1209.5

原E16782

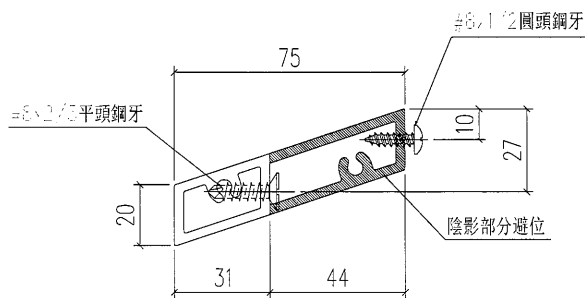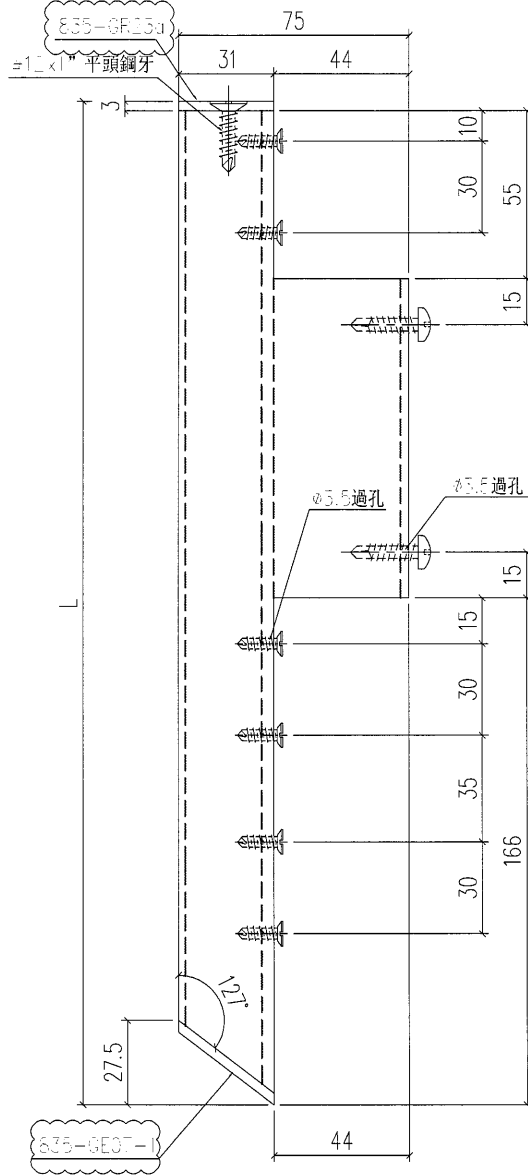



工程號	J-835	地盤	將軍澳	附 件
名稱	大斜鋁格柵玉		採用	
材料	X85380		地盤	
顏色	PPG UCT26694SC-3 3 Coats Bronze		工廠	

 美特鋁質 有限公司 MIDI Aluminium Fabricator Ltd.				類別		物料號	
				制圖	夏之川	2017.03.01	圖號 835-GE10
修改				復核			數量 17
日期				批准			位置

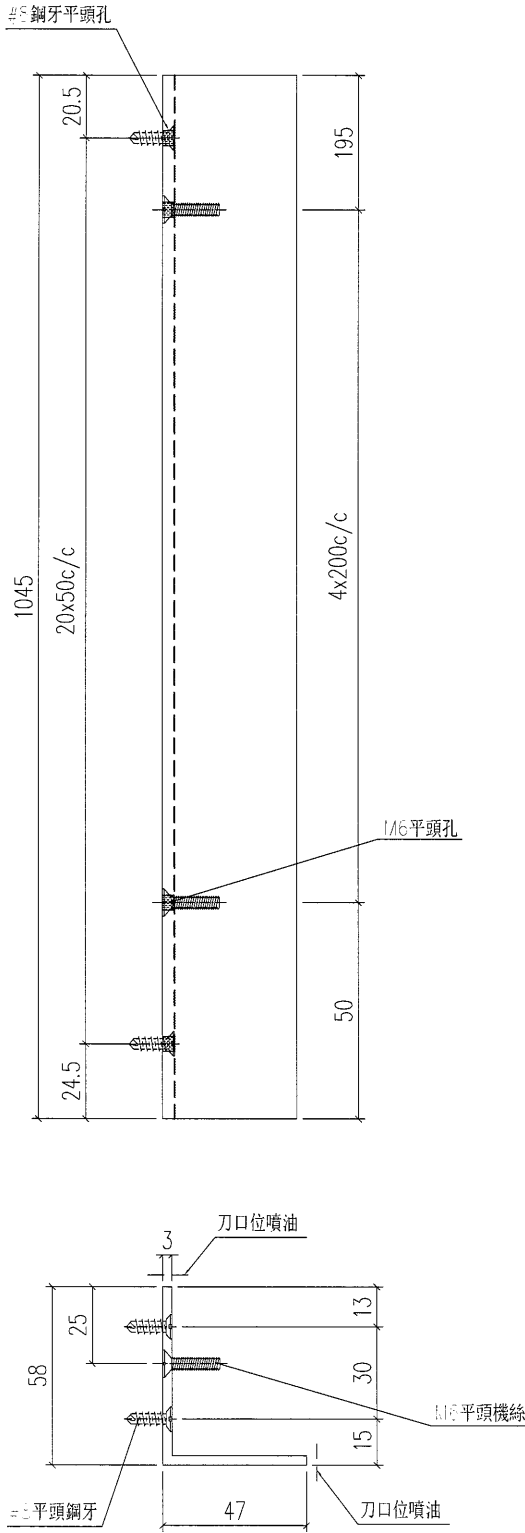


工程號	J-835	地盤	將軍澳	附 件
名稱	鋁角加工圖		採用	
材料	FA0000541 (60x60x3mm鋁角)		地盤	
顏色	PPG UCT26694SC-3 3 Coats Bronze		工廠	

 美特鋁質 有限公司 MIDI Aluminium Fabricator Ltd.				類別		物料號	
				制圖	夏之川	2017.03.01	圖號 835-GE11
修改				復核			數量 17
日期				批准			位置

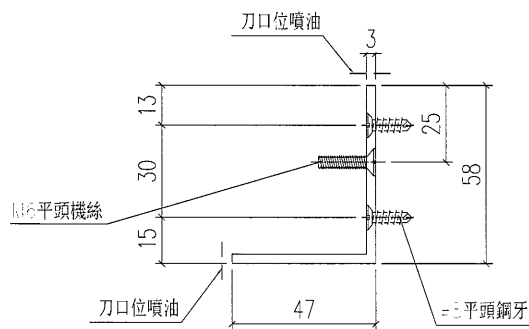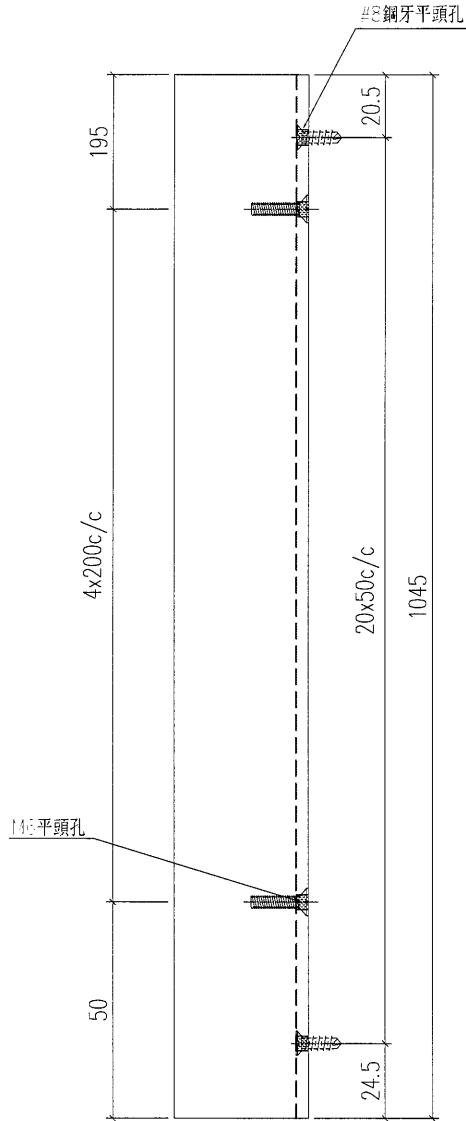



工程號	J-835	地盤	將軍澳	附 件
名稱	鋁角加工圖		採用	
材料	FA0000541 (60x60x3mm鋁角)		地盤	
顏色	PPG UCT26694SC-3 3 Coats Bronze		工廠	

 美特鋁質 有限公司 MIDI Aluminium Fabricator Ltd.				類別		物料號	
				制圖	夏之川	2017.03.01	圖號 835-GE12
修改				復核			數量 17
日期				批准			位置

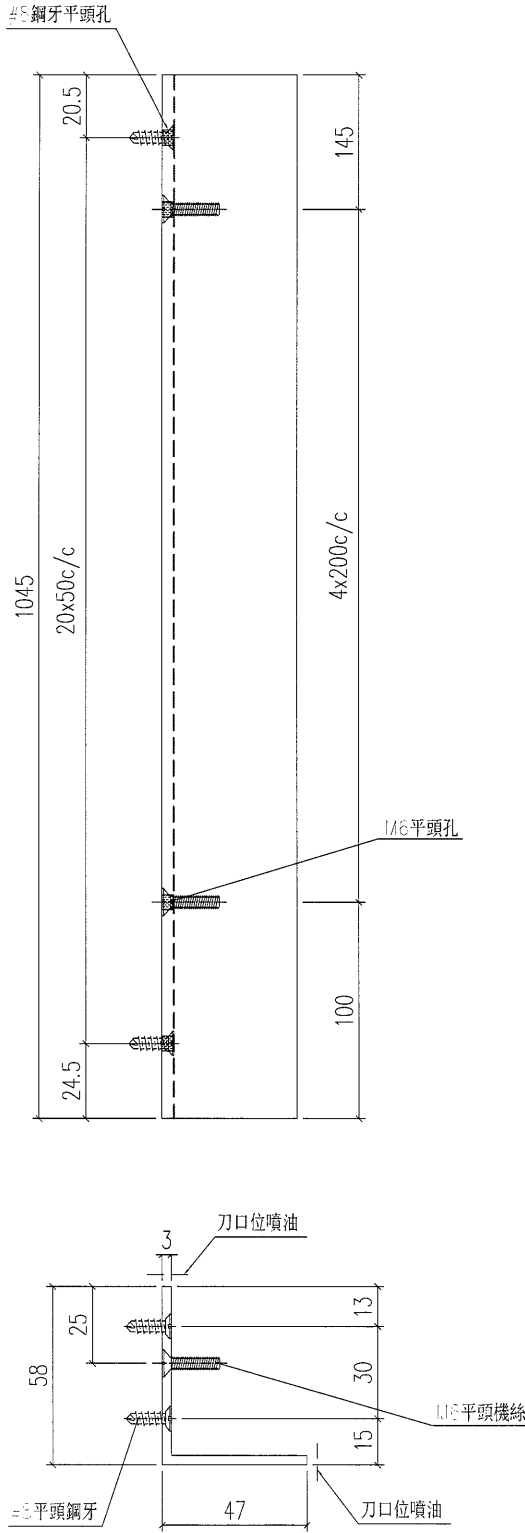


工程號	J-835	地盤	將軍澳	附 件
名稱	鋁角加工圖		採用	
材料	FA0000541 (60x60x3mm鋁角)		地盤	
顏色	PPG UCT26694SC-3 3 Coats Bronze		工廠	

 美特鋁質 有限公司 MIDI Aluminium Fabricator Ltd.				類別		物料號	
				制圖	夏之川	2017.03.01	圖號 835-GE13
修改				復核			數量 17
日期				批准			位置

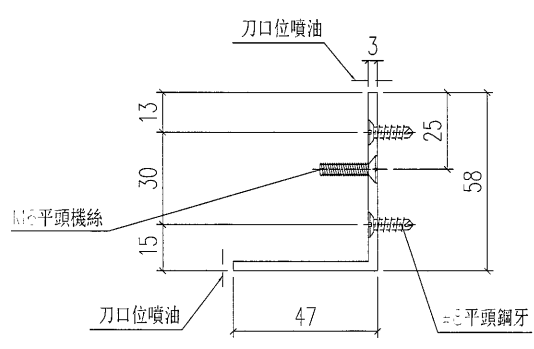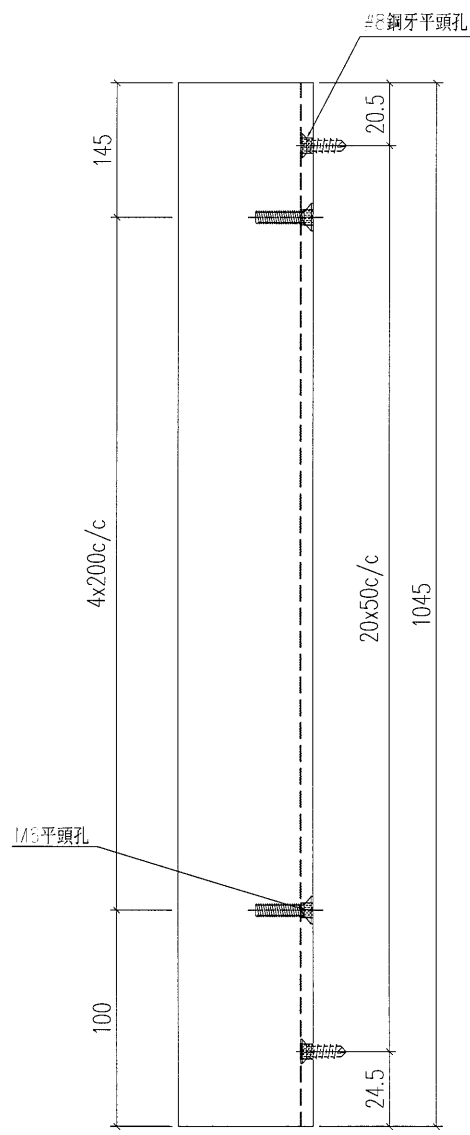



工程號	J-835	地盤	將軍澳	附 件
名稱	鋁角加工圖		採用	
材料	FA0000541 (60x60x3mm鋁角)		地盤	
顏色	PPG UCT26694SC-3 3 Coats Bronze		工廠	

 美特鋁質 有限公司 MIDI Aluminium Fabricator Ltd.				類別		物料號	
修改				制圖	夏之川	2017.03.01	圖號 835-GE14
日期				復核			數量 17
				批准			位置

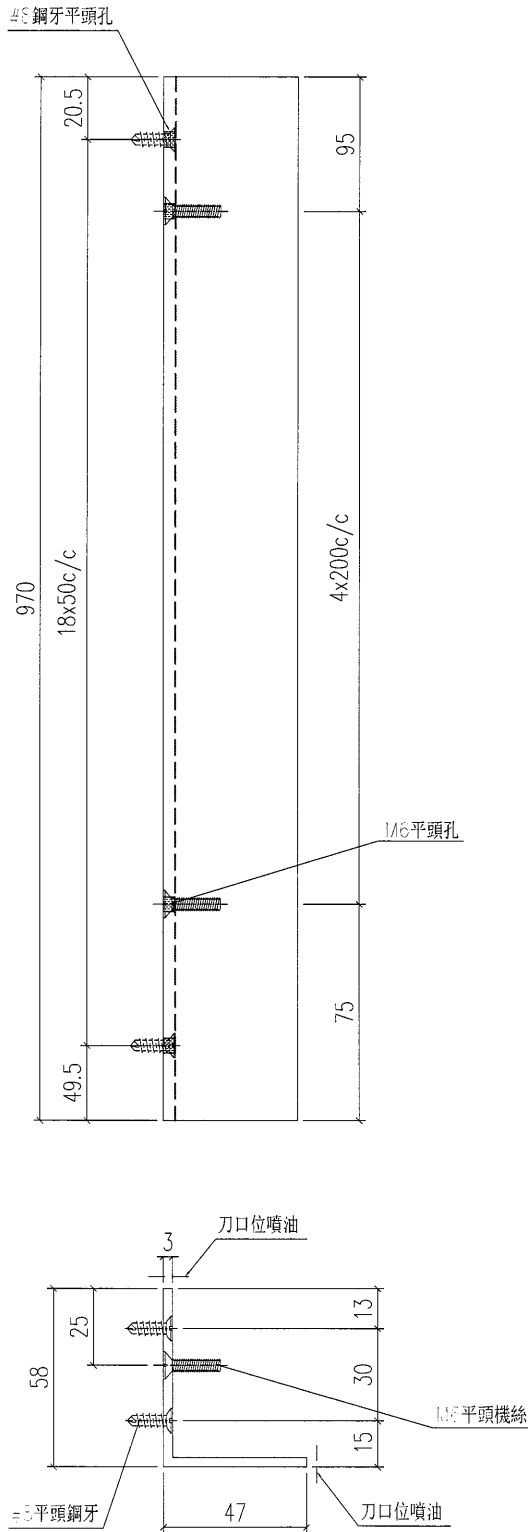



工程號	J-835	地盤	將軍澳	附 件
名稱	鋁角加工圖	採用		
材料	FA0000541 (60x60x3mm鋁角)	地盤		
顏色	PPG UCT26694SC-3 3 Coats Bronze	工廠		

 美特鋁質 有限公司 MIDI Aluminium Fabricator Ltd.				類別		物料號	
				制圖	夏之川	2017.03.01	圖號 835-GE15
修改				復核			數量 17
日期				批准			位置

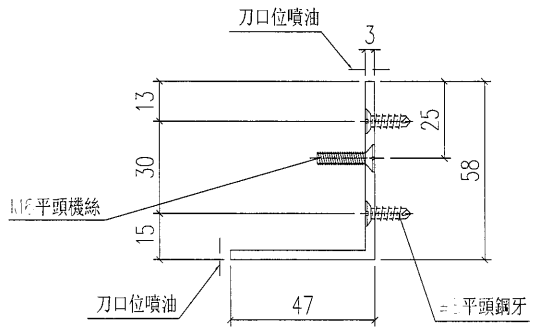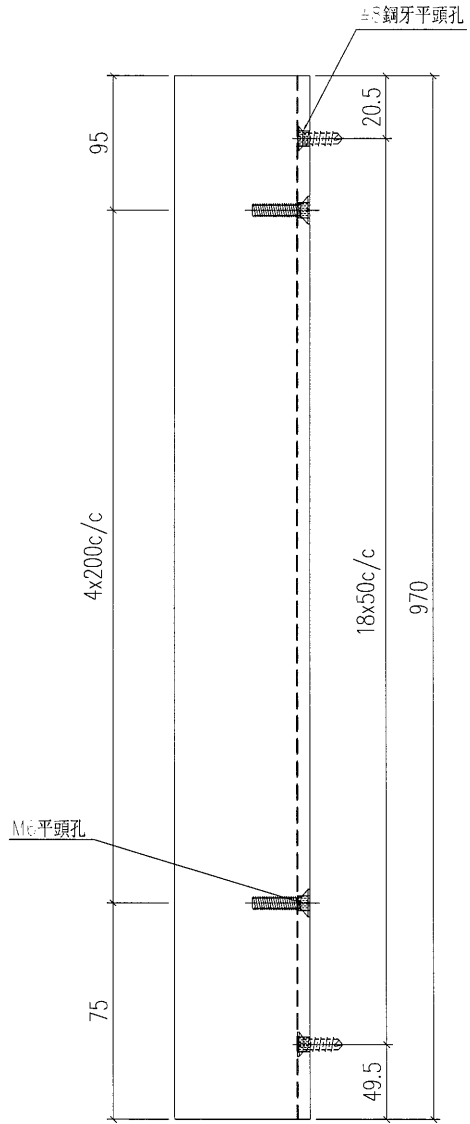

工程號	J-835	地盤	將軍澳	附件
名稱	鋁角加工圖		採用	
材料	FA0000541 (60x60x3mm鋁角)		地盤	
顏色	PPG UCT26694SC-3 3 Coats Bronze		工廠	

 美特鋁質 有限公司 MIDI Aluminium Fabricator Ltd.		類別		物料號	
修改	A	制圖	夏之川	2017.01.24	圖號 835-GT01
日期	2017.03.01	復核			數量 1
		批准			位置

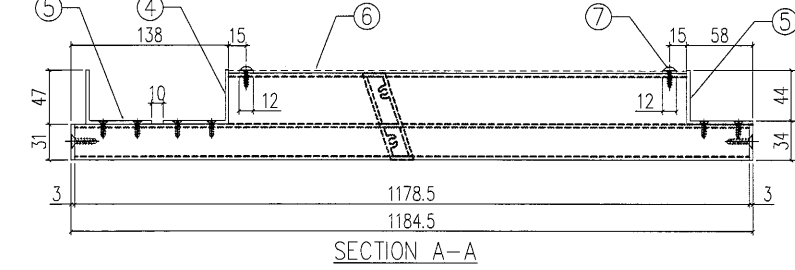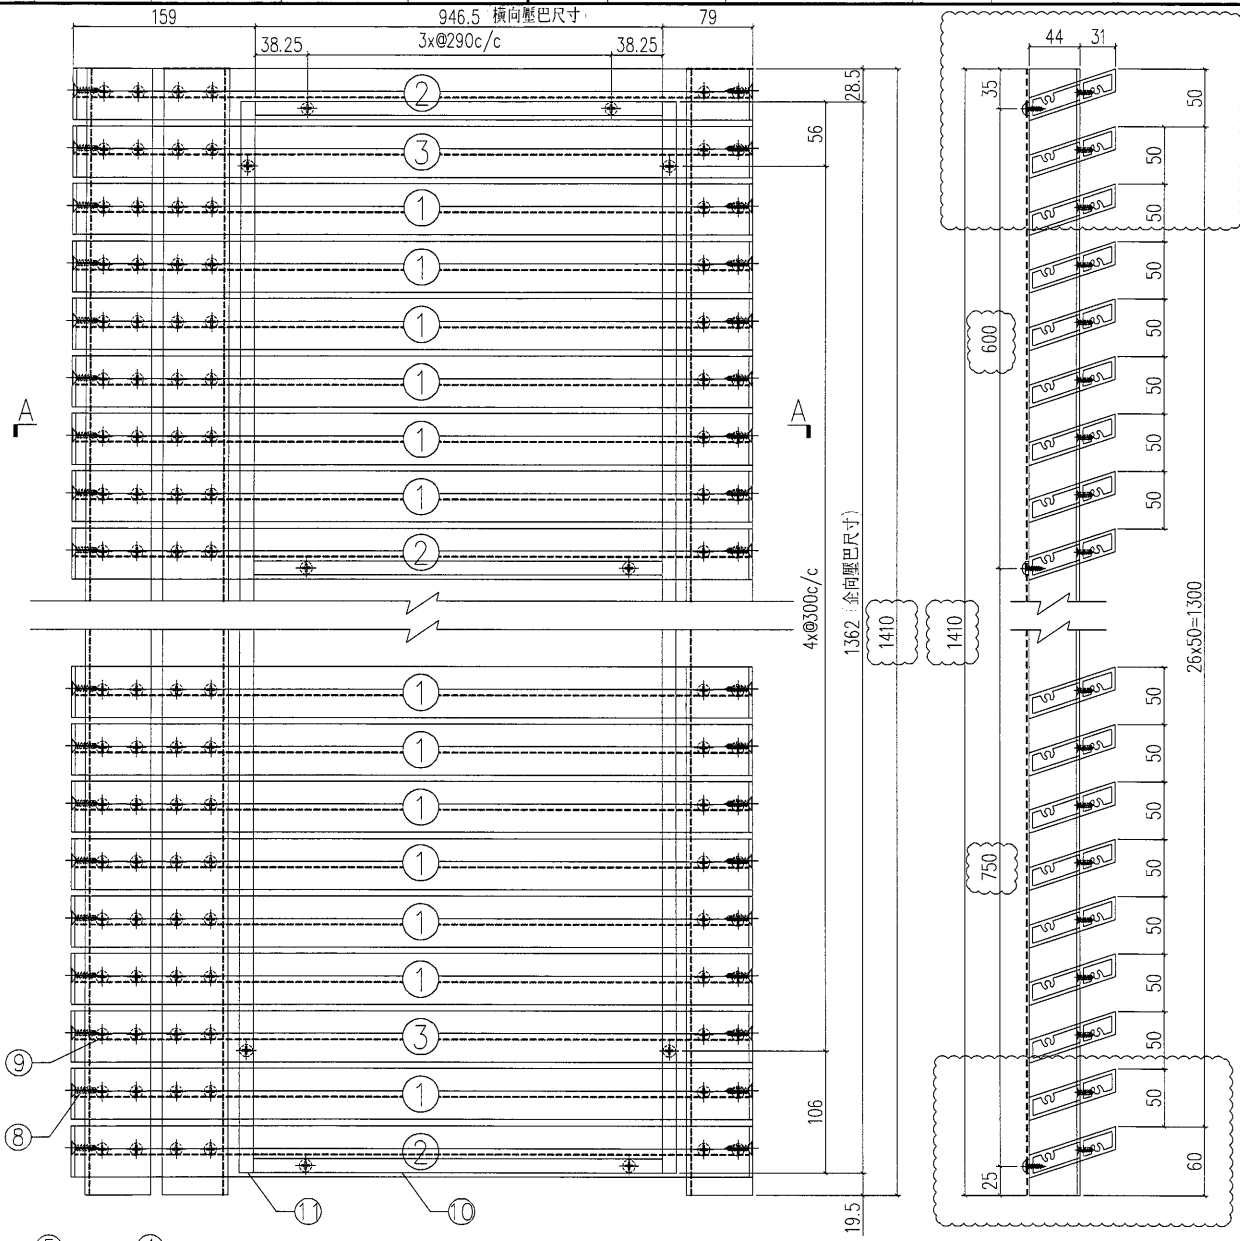



SECTION B-B

原E16782


S/N	物料編號	長度	名稱	數量
1	835-GE2-1	1178.5	大斜鋁格柵玉	20
2	835-GE2a-1	1178.5	大斜鋁格柵玉	3
3	835-GE2b-1	1178.5	大斜鋁格柵玉	5
4	835-GE3a	1410	58x44x3鋁角	1
5	835-GE4a	1410	58x44x3鋁角	2
6	尺寸: 988x1410		雀仔網	1
7	-	-	#8x1/2圓頭鋼牙	22
8	-	-	#12X1"平頭鋼牙	56
9	-	-	#8x2/3平頭鋼牙	168
10	835-YB1	946.5	橫向壓巴	3
11	835-YB2	1362	企向壓巴	2

工程號	J-835	地盤	將軍澳	附件
名稱	鋁格組裝圖		採用	
材料			地盤	
顏色			工廠	

 美特鋁質 有限公司 MIDI Aluminium Fabricator Ltd.		類別		物料號	
修改	A	制圖	夏之川	2017.01.24	圖號 835-GT02
日期	2017.03.01	復核			數量 11
		批准			位置

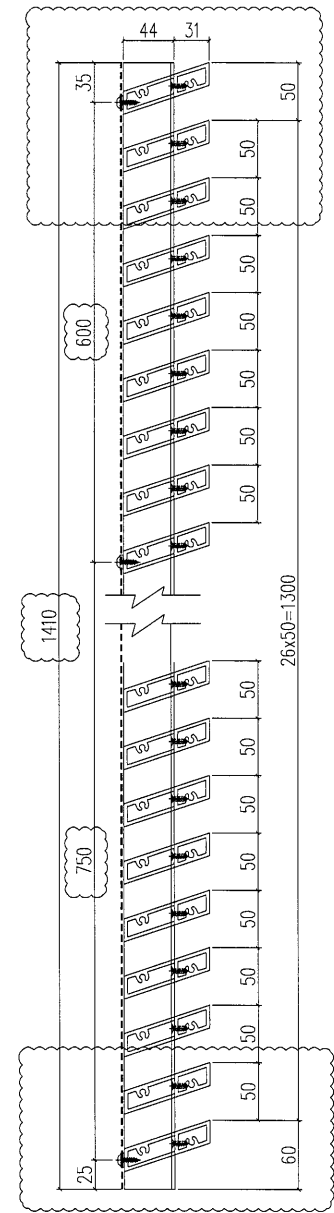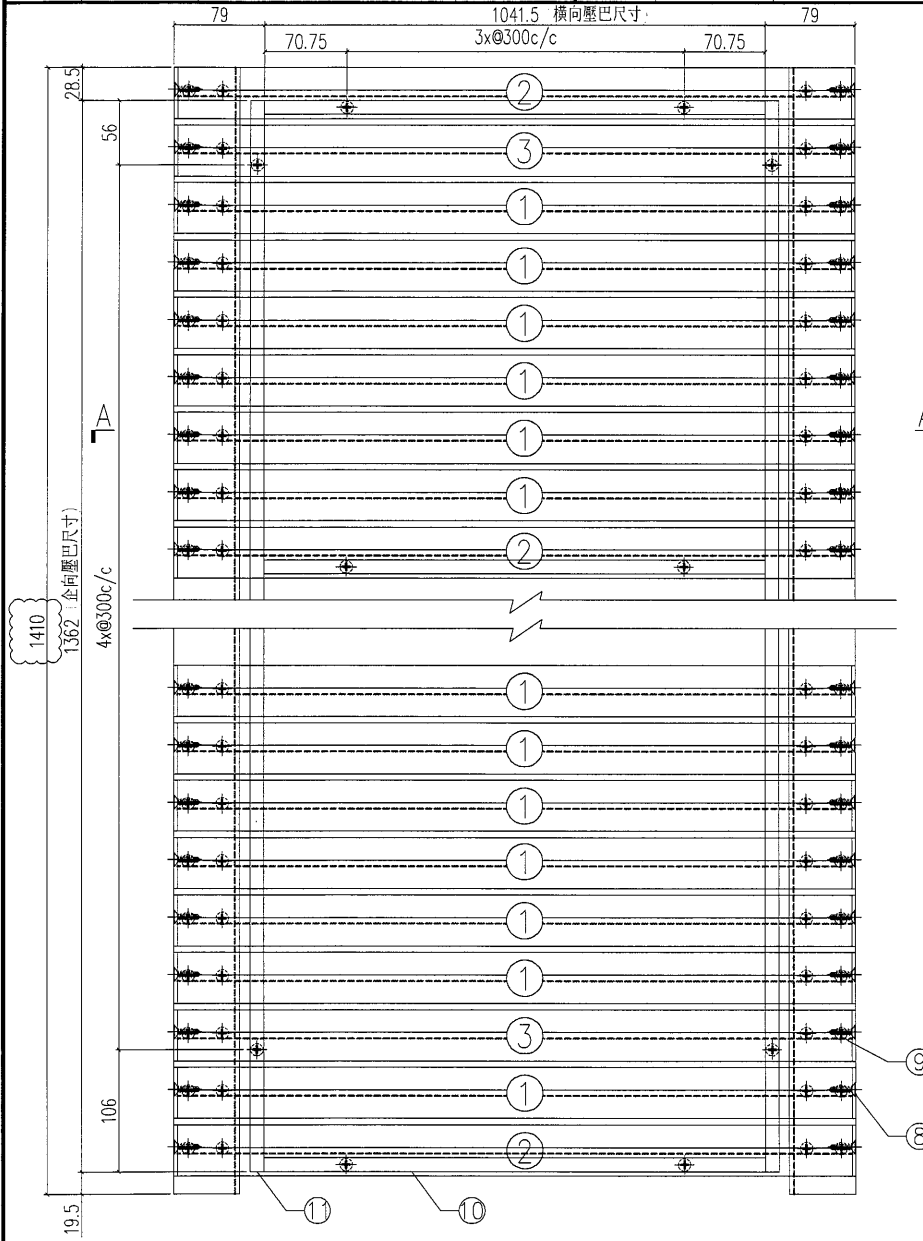

SECTION B-B

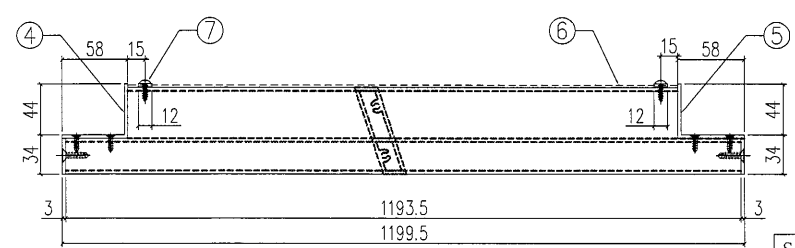

SECTION A-A

原E16-82




S/N	物料編號	長度	名稱	數量
1	835-GE1-1	1193.5	大斜鋁格柵玉	20
2	835-GE1a-1	1193.5	大斜鋁格柵玉	3
3	835-GE1b-1	1193.5	大斜鋁格柵玉	5
4	835-GE3a	1410	58x44x3鋁角	1
5	835-GE4a	1410	58x44x3鋁角	1
6	尺寸: 1083x1410		雀仔網	1
7	-	-	#8x1/2圓頭鋼牙	22
8	-	-	#12X1"平頭鋼牙	56
9	-	-	#8x2/3平頭鋼牙	112
10	835-YB3	1041.5	橫向壓巴	3
11	835-YB2	1362	企向壓巴	2

工程號	J-835	地盤	將軍澳
名稱	鋁格組裝圖	採用	
材料		地盤	
顏色		工廠	

附件



美特鋁質 有限公司 MIDI Aluminium Fabricator Ltd.				類別		物料號	
修改	A			制圖	夏之川	2017.01.24	圖號 835-GT03
日期	2017.03.01			復核			數量 1
				批准			位置

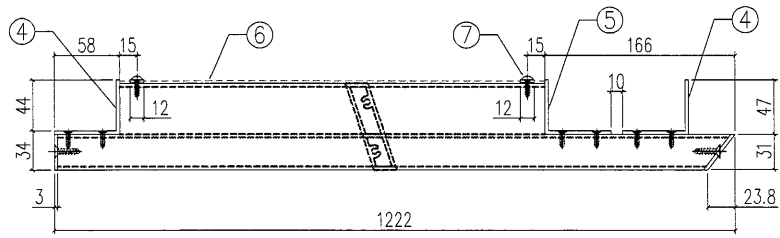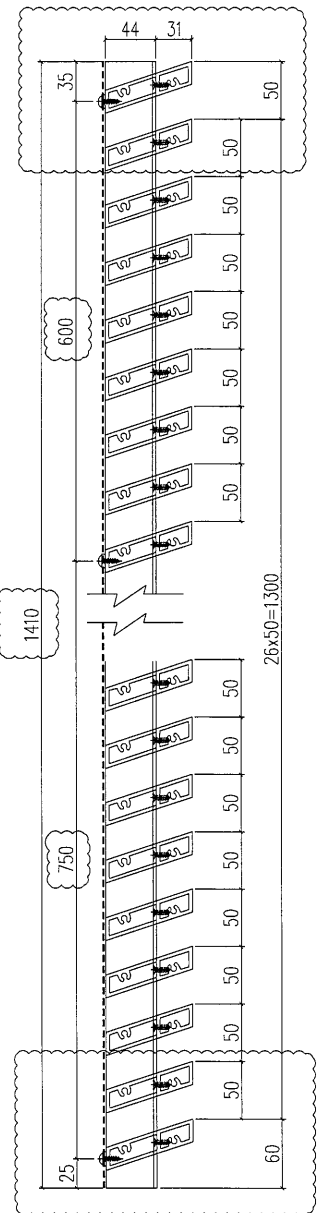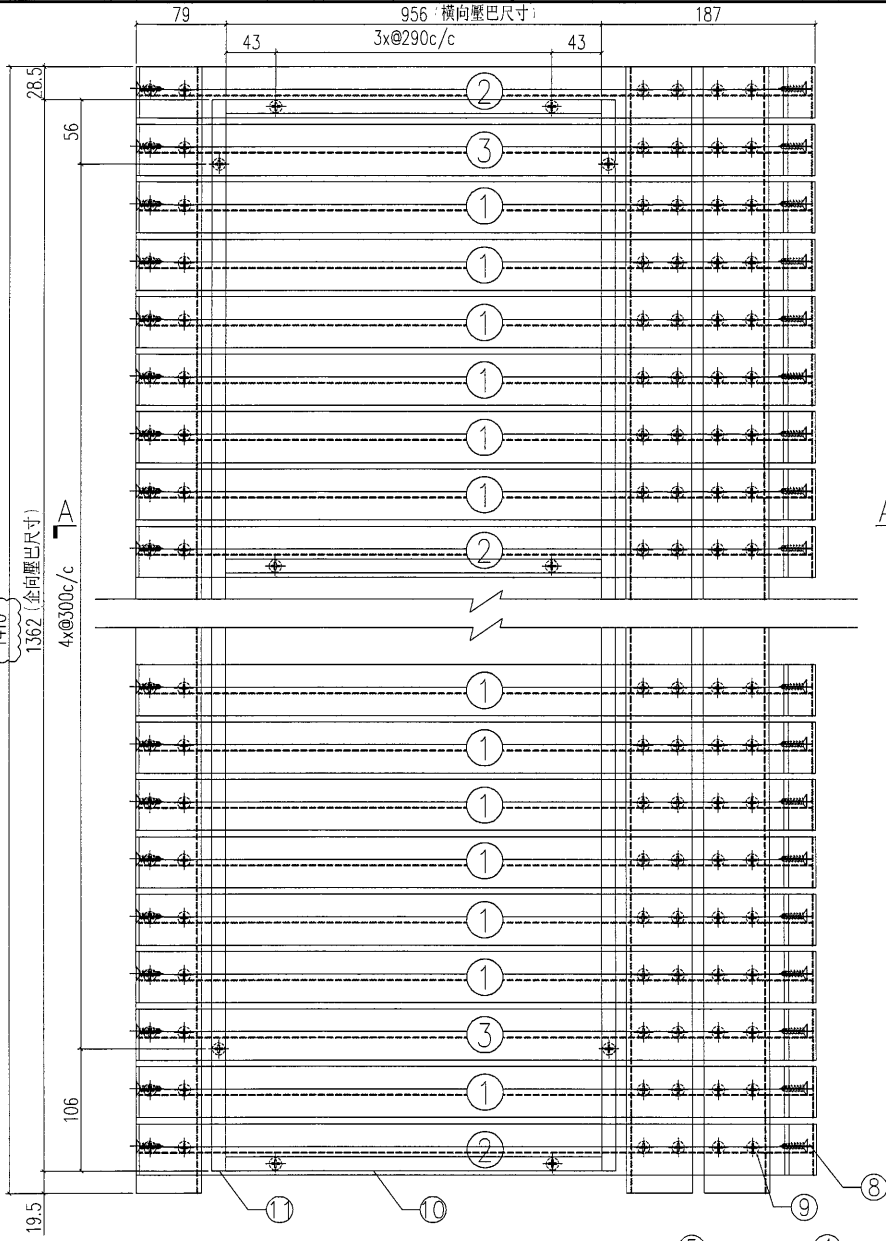

SECTION B-B


SECTION A-A

原E16782


S/N	物料編號	長度	名稱	數量
1	835-GE7-1	1215	大斜鋁格柵玉	20
2	835-GE7a-1	1215	大斜鋁格柵玉	3
3	835-GE7b-1	1215	大斜鋁格柵玉	5
4	835-GE3a	1410	58x44x3鋁角	2
5	835-GE4a	1410	58x44x3鋁角	1
6	-	-	雀仔網	1
7	-	-	#8x1/2圓頭鋼牙	22
8	-	-	#12x1"平頭鋼牙	56
9	-	-	#8x2/3平頭鋼牙	112
10	835-YB4	956	橫向壓巴	3
11	835-YB2	1362	全向壓巴	2

工程號	J-835	地盤	將軍澳	附 件
名稱	鋁格組裝圖	採用		
材料		地盤		
顏色		工廠		

 美特鋁質 有限公司 MIDI Aluminium Fabricator Ltd.				類別		物料號	
修改	A			制圖	夏之川	2017.01.24	圖號 835-GT05
日期	2017.03.01			復核			數量 3
				批准			位置

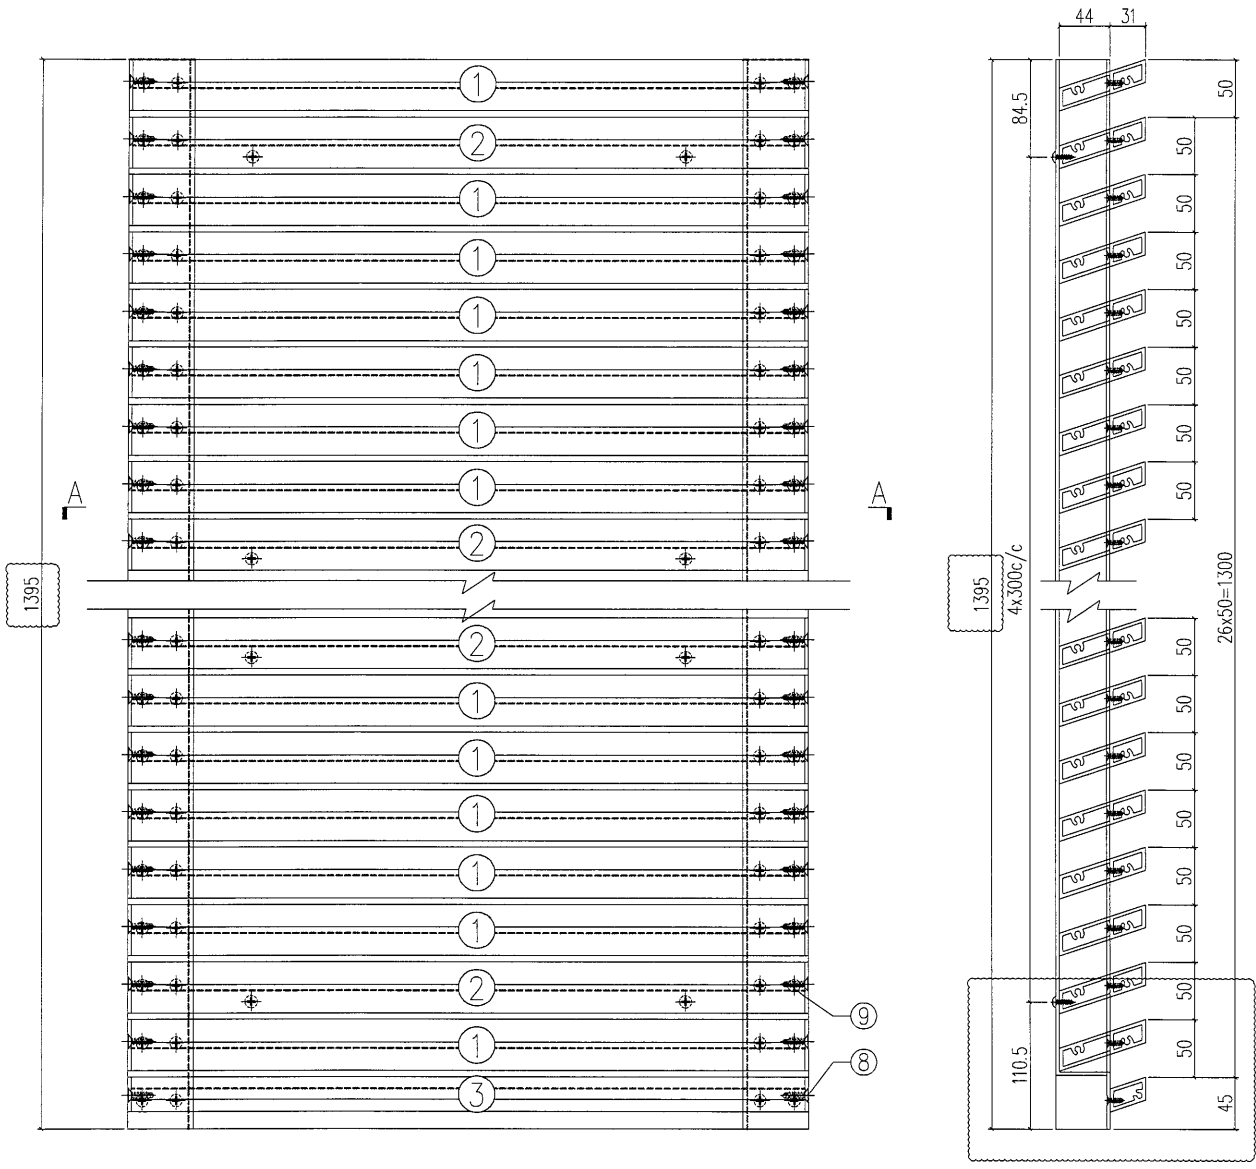

SECTION B-B

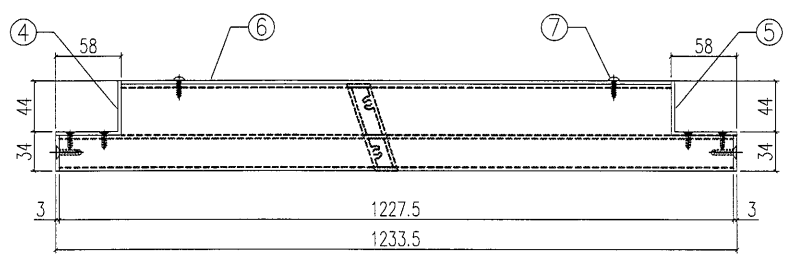



SECTION A-A

原E16782

S/N	物料編號	長度	名稱	數量
1	835-GE01-2	1227.5	大斜鋁格柵玉	22
2	835-GR01a-2	1227.5	大斜鋁格柵玉	5
3	835-GE01c-1	1227.5	大斜鋁格柵玉	1
4	835-GE05a	1395	58x44x3鋁角	1
5	835-GE06a	1395	58x44x3鋁角	1
6	835-GT05-B1	1115.5	3mm背板	1
7	-	-	#8x1/2圓頭鋼牙	20
8	-	-	#12X1"平頭鋼牙	56
9	-	-	#8x2/3平頭鋼牙	112

工程號	J-835	地盤	將軍澳	附件
名稱	鋁格組裝圖		採用	
材料			地盤	
顏色			工廠	

 美特鋁質 有限公司 MIDI Aluminium Fabricator Ltd.				類別		物料號	
修改	A			制圖	夏之川	2017.01.24	圖號 835-GT06
日期	2017.03.01			復核			數量 9
				批准			位置

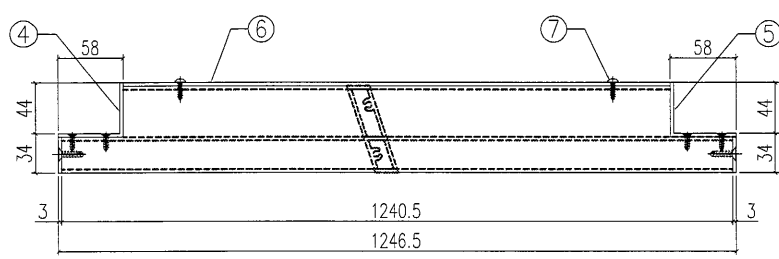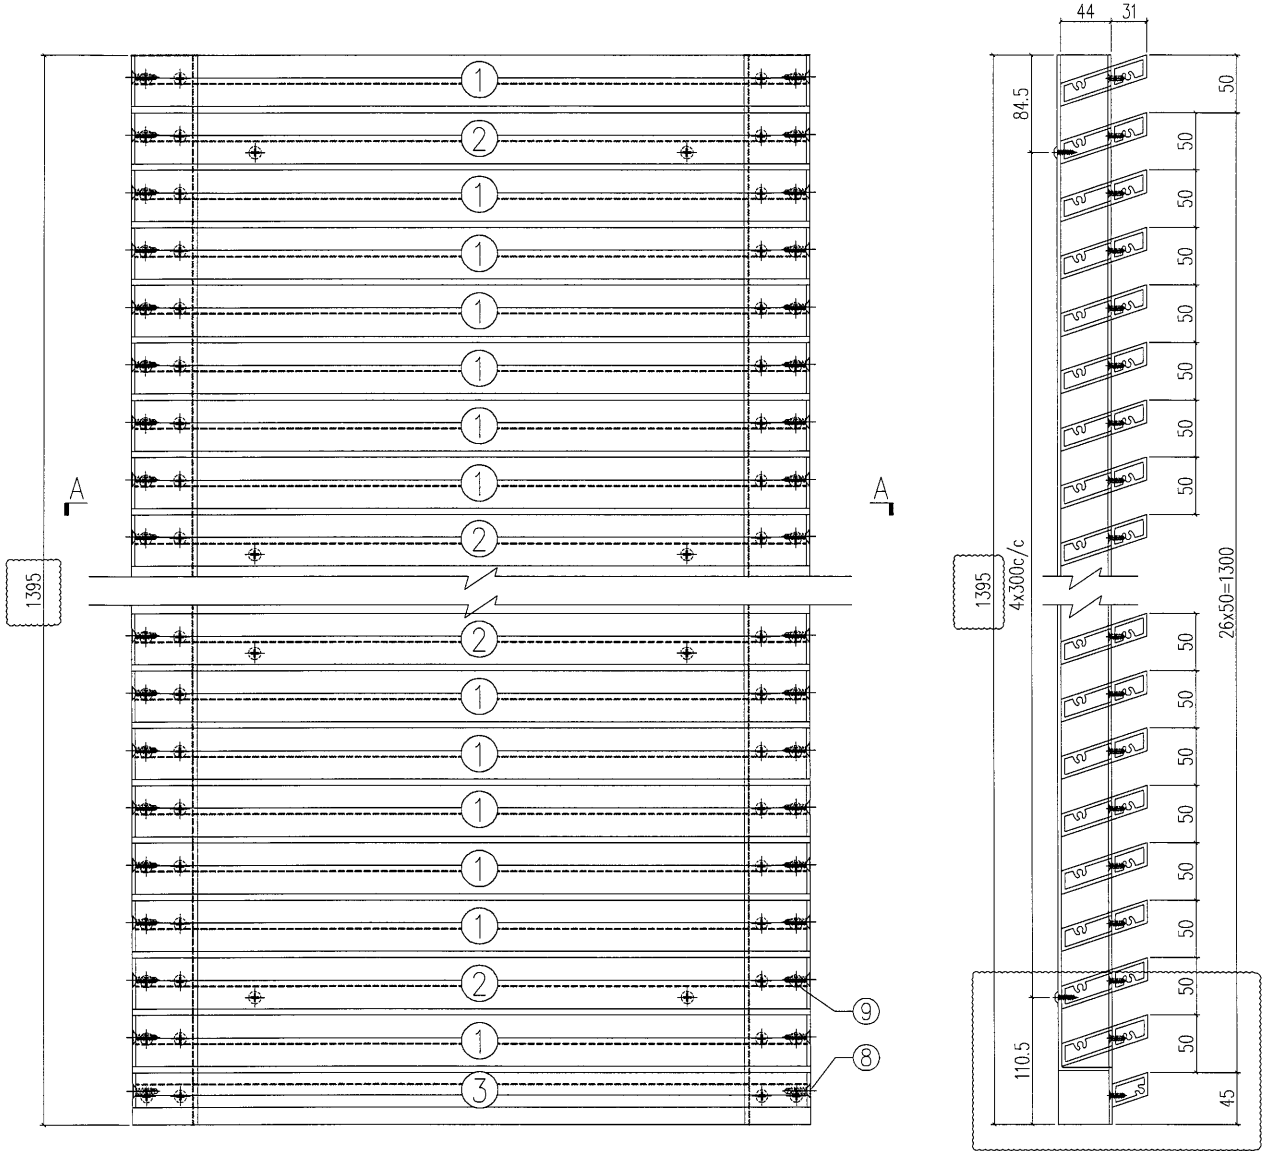

SECTION A-A



SECTION B-B

原E167E2

工程號	J-835	地盤	將軍澳
名稱	鋁格組裝圖		採用
材料		地盤	
顏色		工廠	

S/N	物料編號	長度	名稱	數量
1	835-GE01-3	1240.5	大斜鋁格柵玉	22
2	835-GR01a-3	1240.5	大斜鋁格柵玉	5
3	835-GE01c-2	1240.5	大斜鋁格柵玉	1
4	835-GE05a	1395	58x44x3鋁角	1
5	835-GE06a	1395	58x44x3鋁角	1
6	835-GT06-B1	1128.5	3mm背板	1
7	-	-	#8x1/2圓頭鋼牙	20
8	-	-	#12X1"平頭鋼牙	56
9	-	-	#8x2/3平頭鋼牙	112

 美特鋁質 有限公司 MIDI Aluminium Fabricator Ltd.				類別		物料號	
修改	A			制圖	夏之川	2017.01.24	圖號 835-GT07
日期	2017.03.01			復核			數量 3
				批准			位置

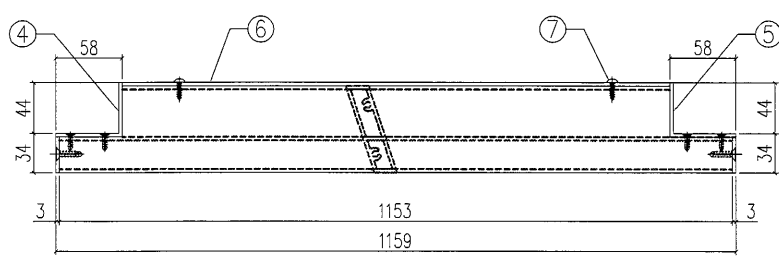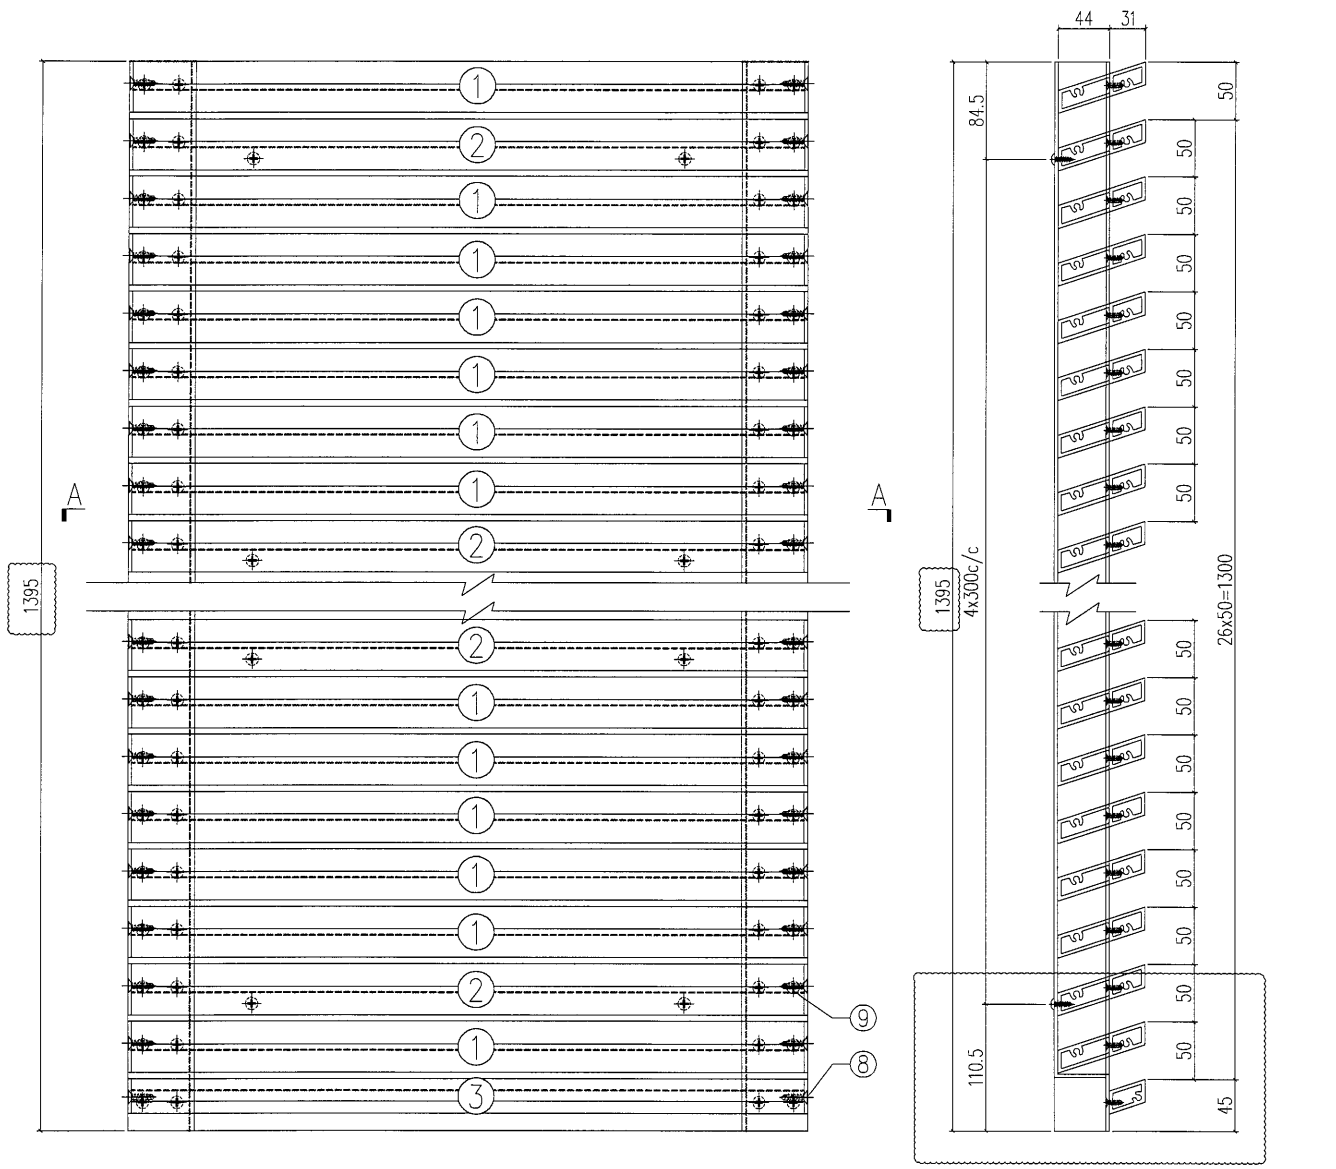

SECTION A-A




SECTION B-B

原E16782

S/N	物料編號	長度	名稱	數量
1	835-GE01-4	1153	大斜鋁格柵玉	22
2	835-GR01a-4	1153	大斜鋁格柵玉	5
3	835-GE01c-3	1153	大斜鋁格柵玉	1
4	835-GE05a	1395	58x44x3鋁角	1
5	835-GE06a	1395	58x44x3鋁角	1
6	835-GT07-B1	1041	3mm背板	1
7	-	-	#8x1/2圓頭鋼牙	20
8	-	-	#12X1"平頭鋼牙	56
9	-	-	#8x2/3平頭鋼牙	112

工程號	J-835	地盤	將軍澳	附 件
名稱	鋁格組裝圖		採用	
材料			地盤	
顏色			工廠	

 美特鋁質 有限公司 MIDI Aluminium Fabricator Ltd.		類別		物料號	
修改		制圖	夏之川	2017.03.01	圖號 835-GT08
日期		復核			數量 4
		批准			位置

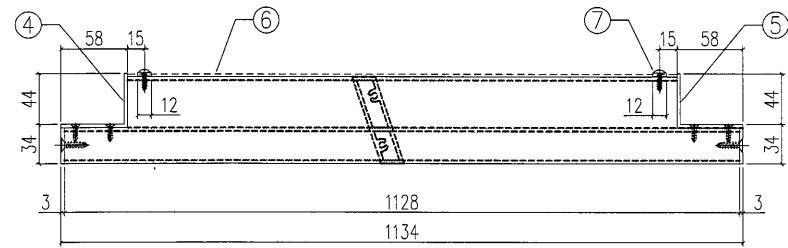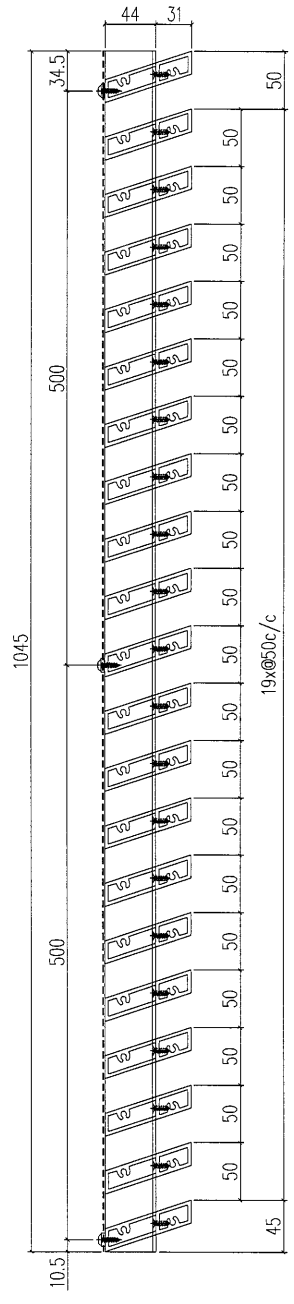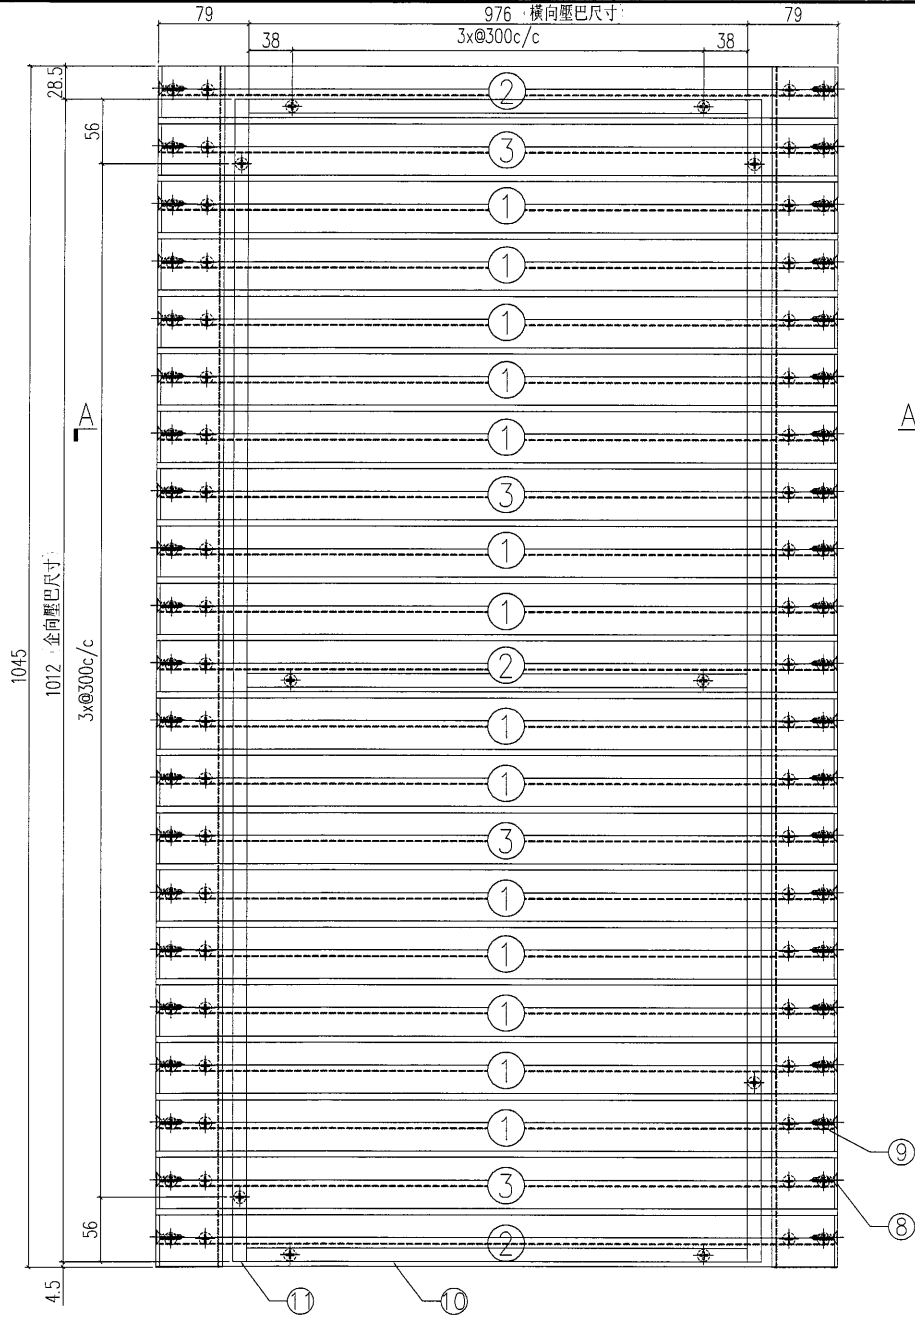




SECTION B-B

SECTION A-A

S/N	物料編號	長度	名稱	數量
1	835-GE1-5	1128	大斜鋁格柵玉	14
2	835-GE1a-5	1128	大斜鋁格柵玉	3
3	835-GE1b-2	1128	大斜鋁格柵玉	4
4	835-GE10	1045	58x44x3鋁角	1
5	835-GE11	1045	58x44x3鋁角	1
6	尺寸: 1018x1045		雀仔網	1
7	-	-	#8x1/2圓頭鋼牙	20
8	-	-	#12X1"平頭鋼牙	42
9	-	-	#8x2/3平頭鋼牙	84
10	835-YB5	976	橫向壓巴	3
11	835-YB6	1012	企向壓巴	2

工程號	J-835	地盤	將軍澳	附 件
名稱	鋁格組裝圖		採用	
材料			地盤	
顏色			工廠	

 美特鋁質 有限公司 MIDI Aluminium Fabricator Ltd.		類別		物料編號	
修改		制圖	夏之川	2017.03.01	圖號 835-GT08a
日期		復核			數量 4
		批准			位置

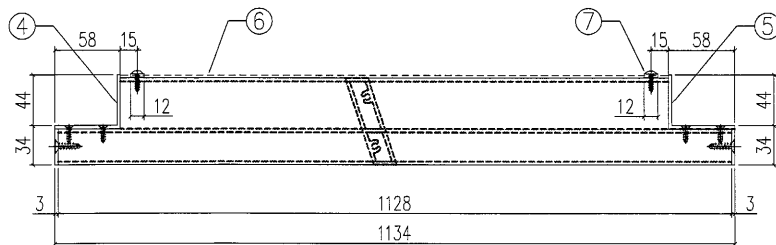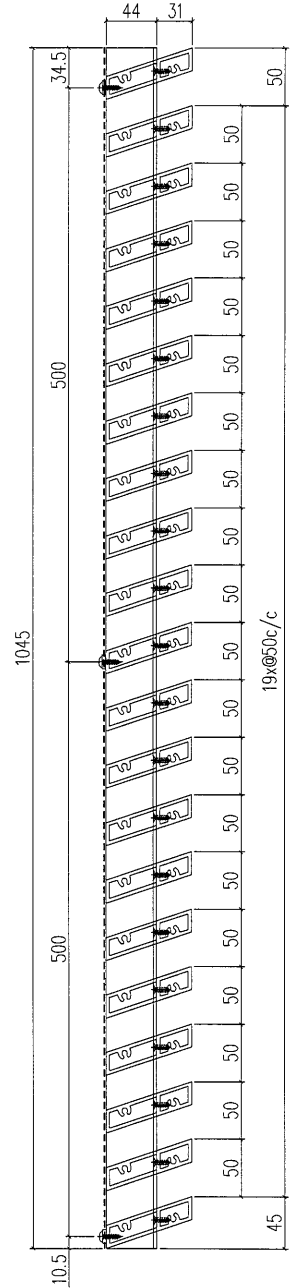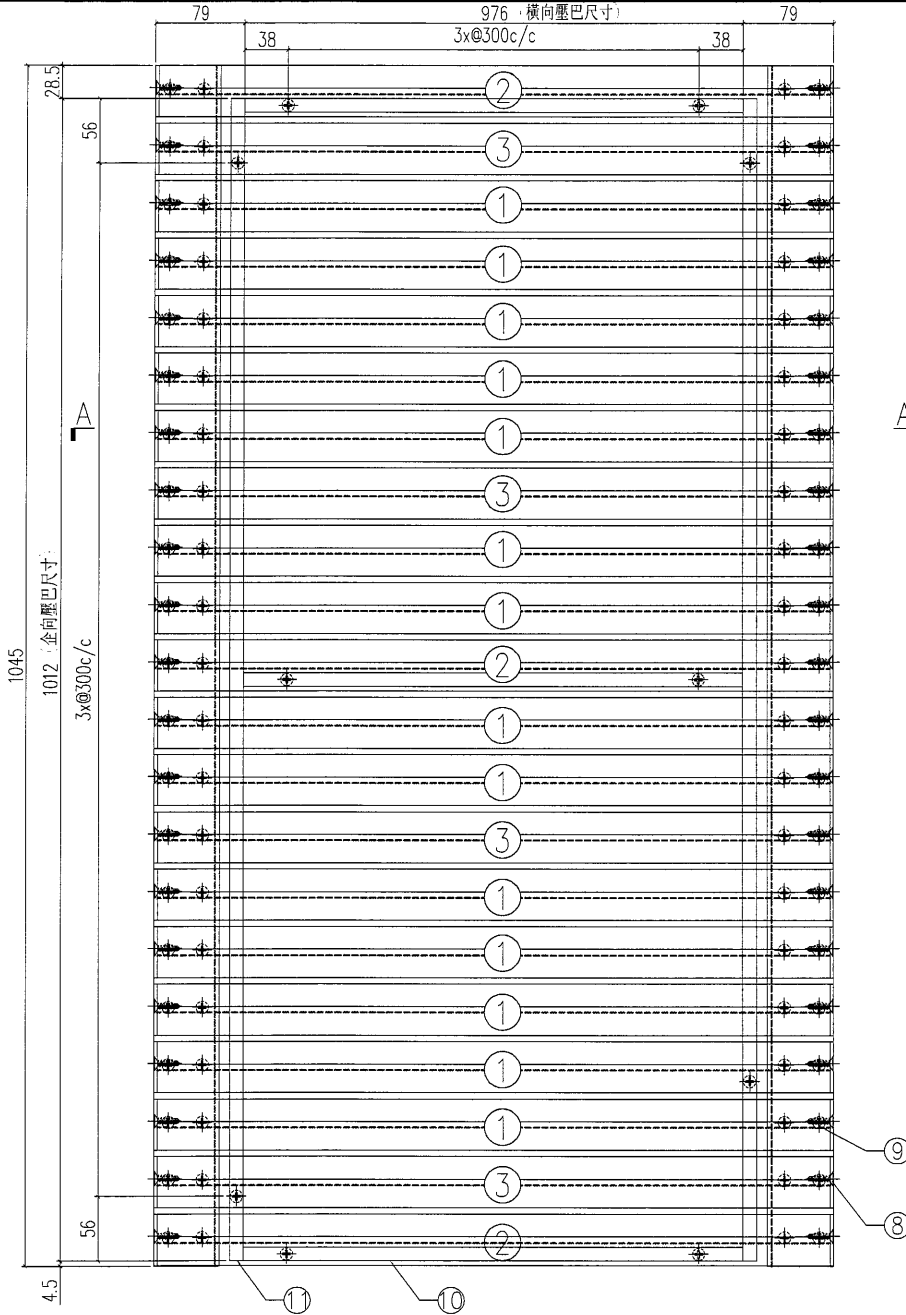


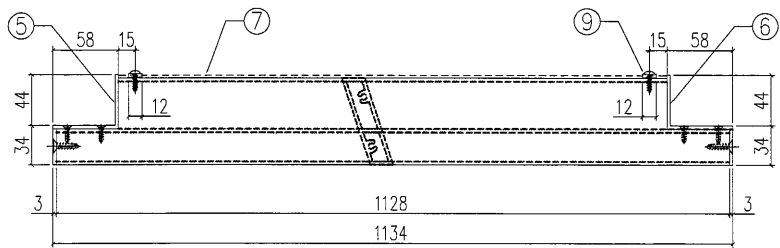
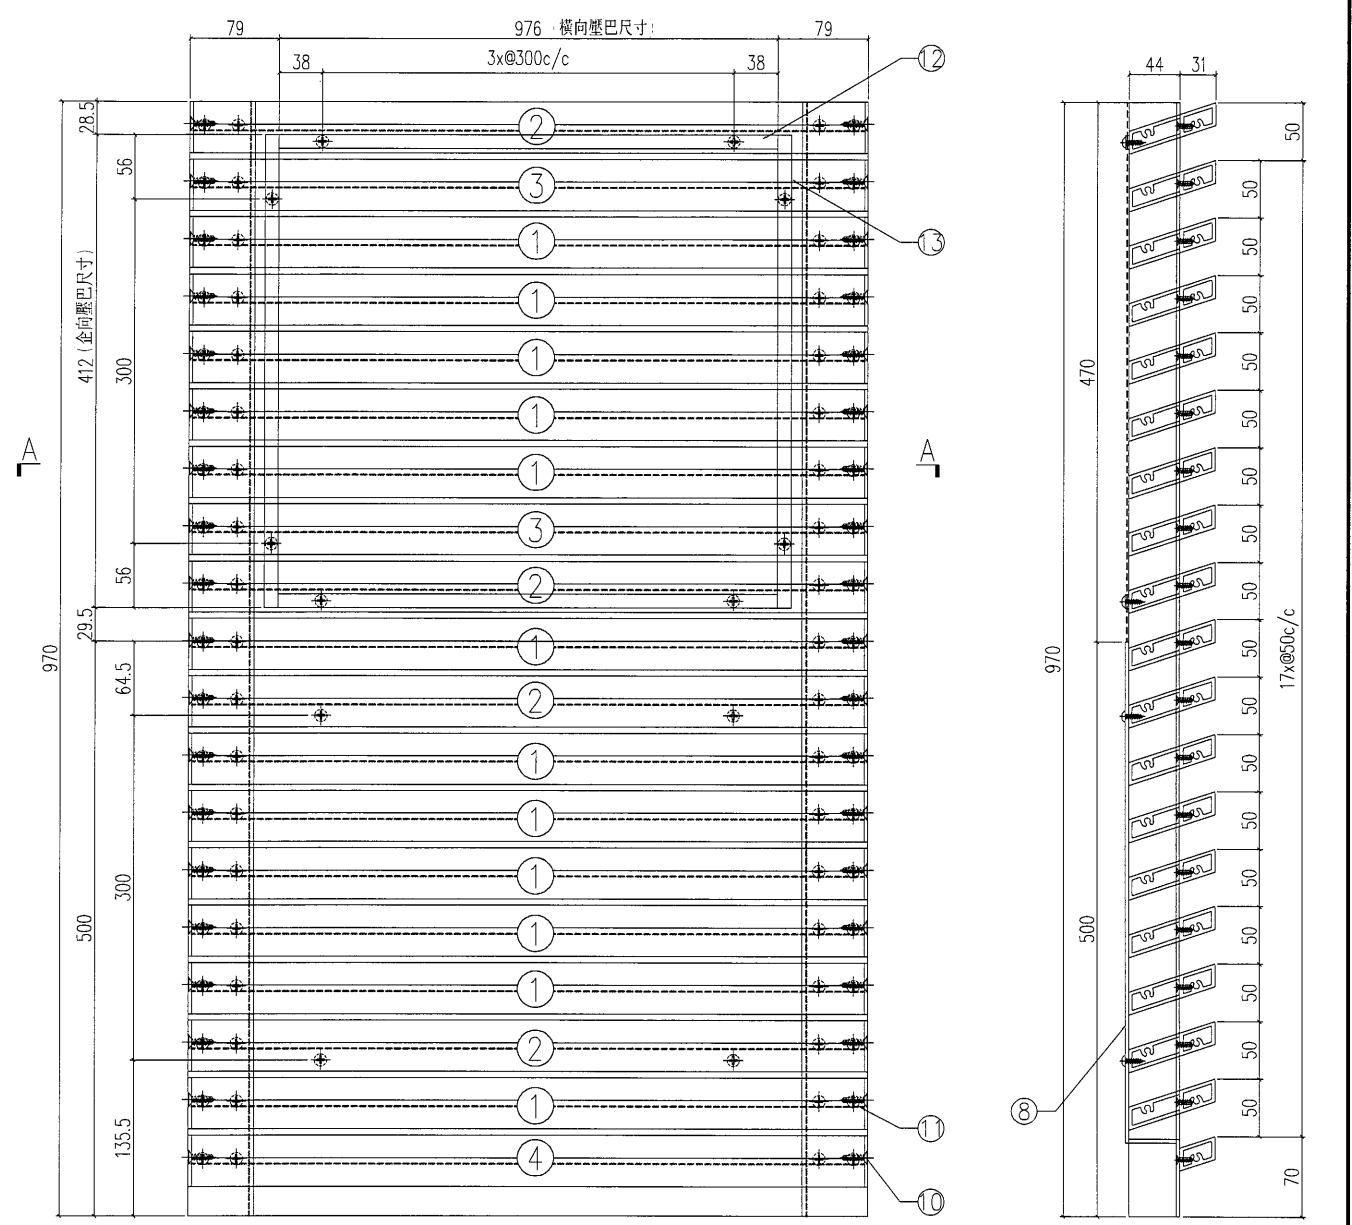
SECTION B-B

SECTION A-A

S/N	物料編號	長度	名稱	數量
1	835-GE1-5	1128	大斜鋁格柵玉	14
2	835-GE1a-5	1128	大斜鋁格柵玉	3
3	835-GE1b-2	1128	大斜鋁格柵玉	4
4	835-GE12	1045	58x44x3鋁角	1
5	835-GE13	1045	58x44x3鋁角	1
6	尺寸: 1018x1045		雀仔網	1
7	-	-	#8x1/2圓頭鋼牙	20
8	-	-	#12X1"平頭鋼牙	42
9	-	-	#8x2/3平頭鋼牙	84
10	835-YB5	976	橫向壓巴	3
11	835-YB6	1012	金向壓巴	2

工程號	J-835	地盤	將軍澳	附 件
名稱	鋁格組裝圖		採用	
材料			地盤	
顏色			工廠	

 美特鋁質 有限公司 MIDI Aluminium Fabricator Ltd.				類別		物料號	
修改				制圖	夏之川	2017.03.01	圖號 835-GT08b
日期				復核			數量 4
				批准			位置




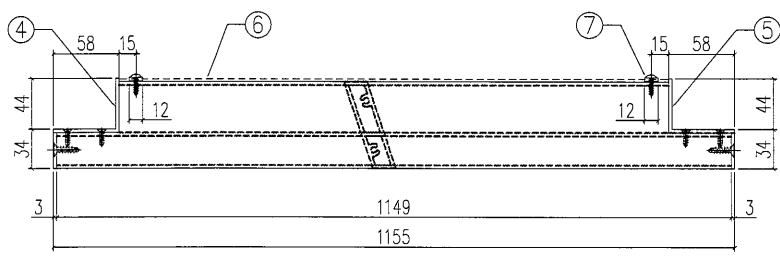
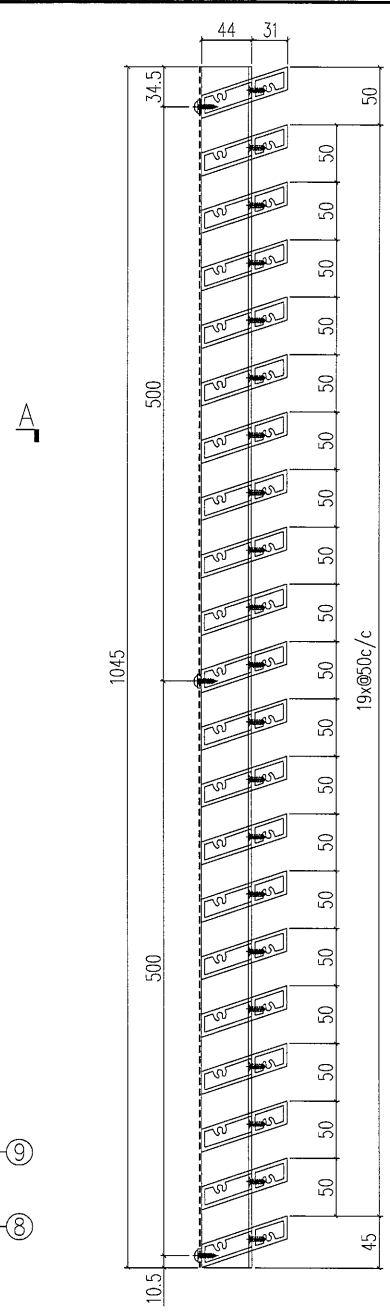
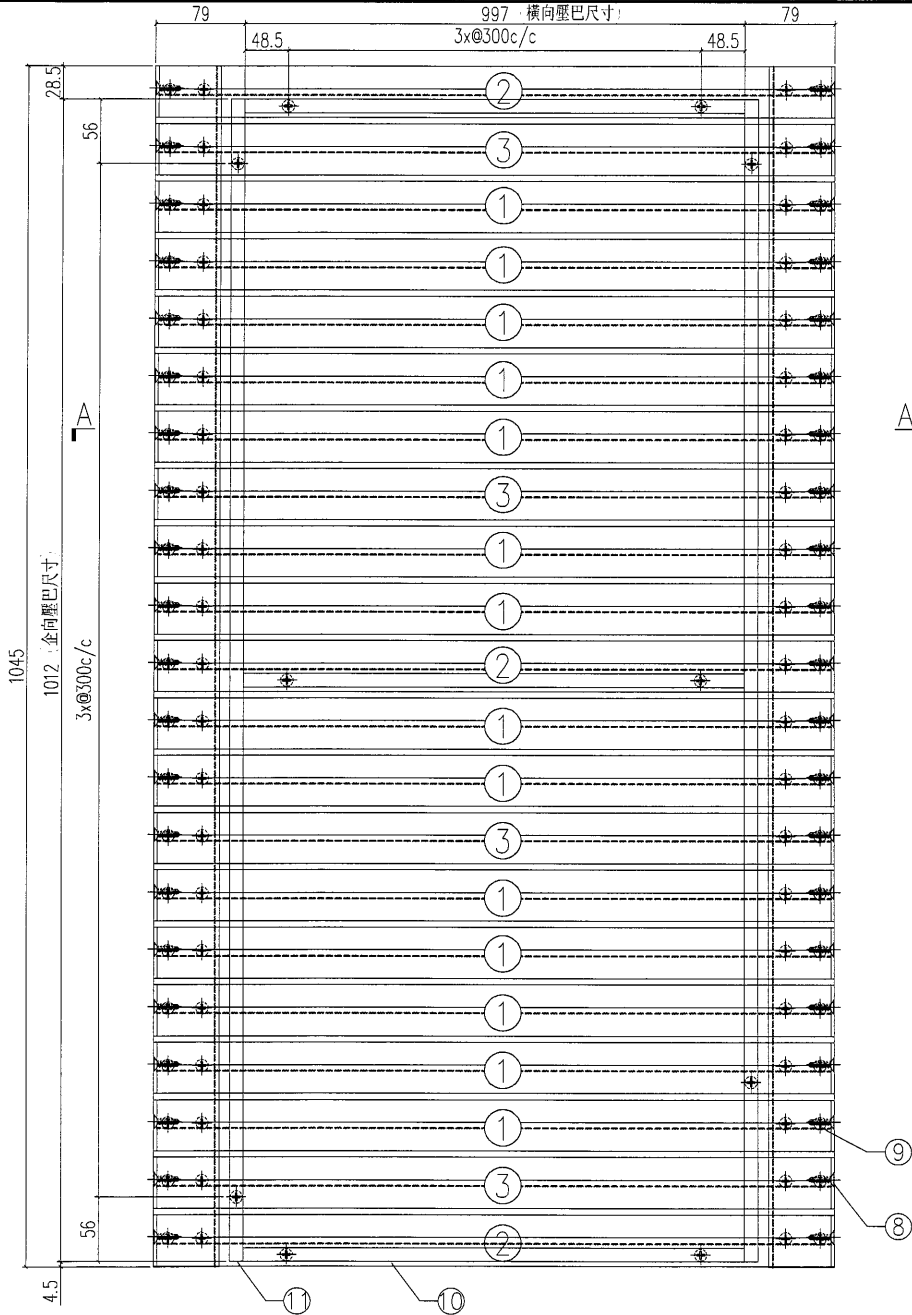
SECTION B-B

SECTION A-A

S/N	物料編號	長度	名稱	數量
1	835-GE1-5	1128	大斜鋁格柵玉	12
2	835-GE1a-5	1128	大斜鋁格柵玉	4
3	835-GE1b-2	1128	大斜鋁格柵玉	2
4	835-GE1c-4	1128	大斜鋁格柵玉	1
5	835-GE14	970	58x44x3鋁角	1
6	835-GE15	970	58x44x3鋁角	1
7	尺寸: 1018x470		雀仔網	1
8	835-GT08b-b1	-	3mm鋁板	1
9	-	-	#8x1/2圓頭鋼牙	20
10	-	-	#12x1"平頭鋼牙	42
11	-	-	#8x2/3平頭鋼牙	84
12	835-YB5	976	橫向壓巴	2
13	835-YB10	412	企向壓巴	2


工程號	J-835	地盤	將軍澳	附 件
名稱	鋁格組裝圖		採用	
材料			地盤	
顏色			工廠	




 美特鋁質有限公司 MIDI Aluminium Fabricator Ltd.		類別		物料號	
修改		制圖	夏之川	2017.03.01	圖號 835-GT09
日期		復核			數量 5
		批准			位置



S/N	物料編號	長度	名稱	數量
1	835-GE1-6	1149	大斜鋁格柵主	14
2	835-GE1a-6	1149	大斜鋁格柵主	3
3	835-GE1b-3	1149	大斜鋁格柵主	4
4	835-GE10	1045	58x44x3鋁角	1
5	835-GE11	1045	58x44x3鋁角	1
6	尺寸: 1018x1045		雀仔網	1
7	-	-	#8x1/2圓頭鋼牙	20
8	-	-	#12x1平頭鋼牙	42
9	-	-	#8x2/3平頭鋼牙	84
10	835-YB7	997	橫向壓巴	3
11	835-YB6	1012	企向壓巴	2

工程號	J-835	地盤	將軍澳	附 件
名稱	鋁格組裝圖		採用	
材料			地盤	
顏色			工廠	

 <b>美特鋁質</b> MIDI Aluminium Fabricator Ltd.	類別		物料號		
	制圖	夏之川	2017.03.01	圖號	835-GT09a
修改		復核		數量	5
日期		批准		位置	

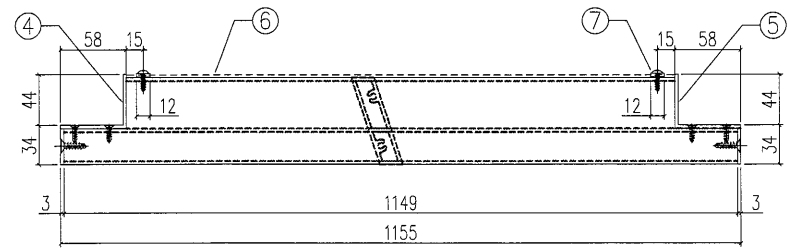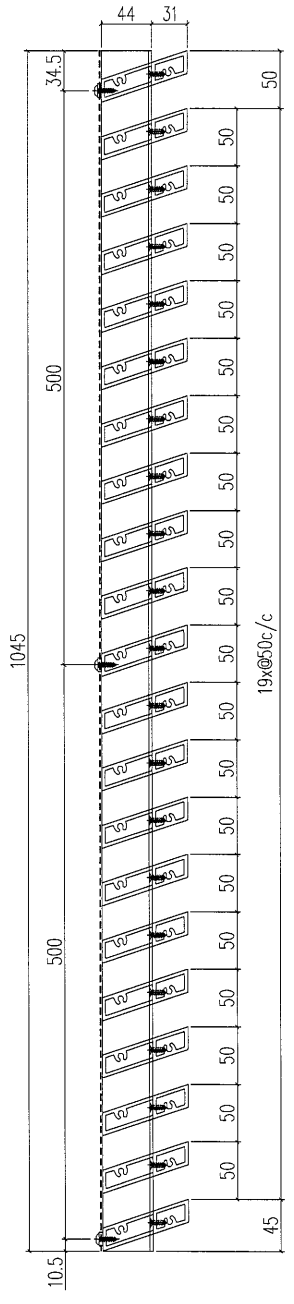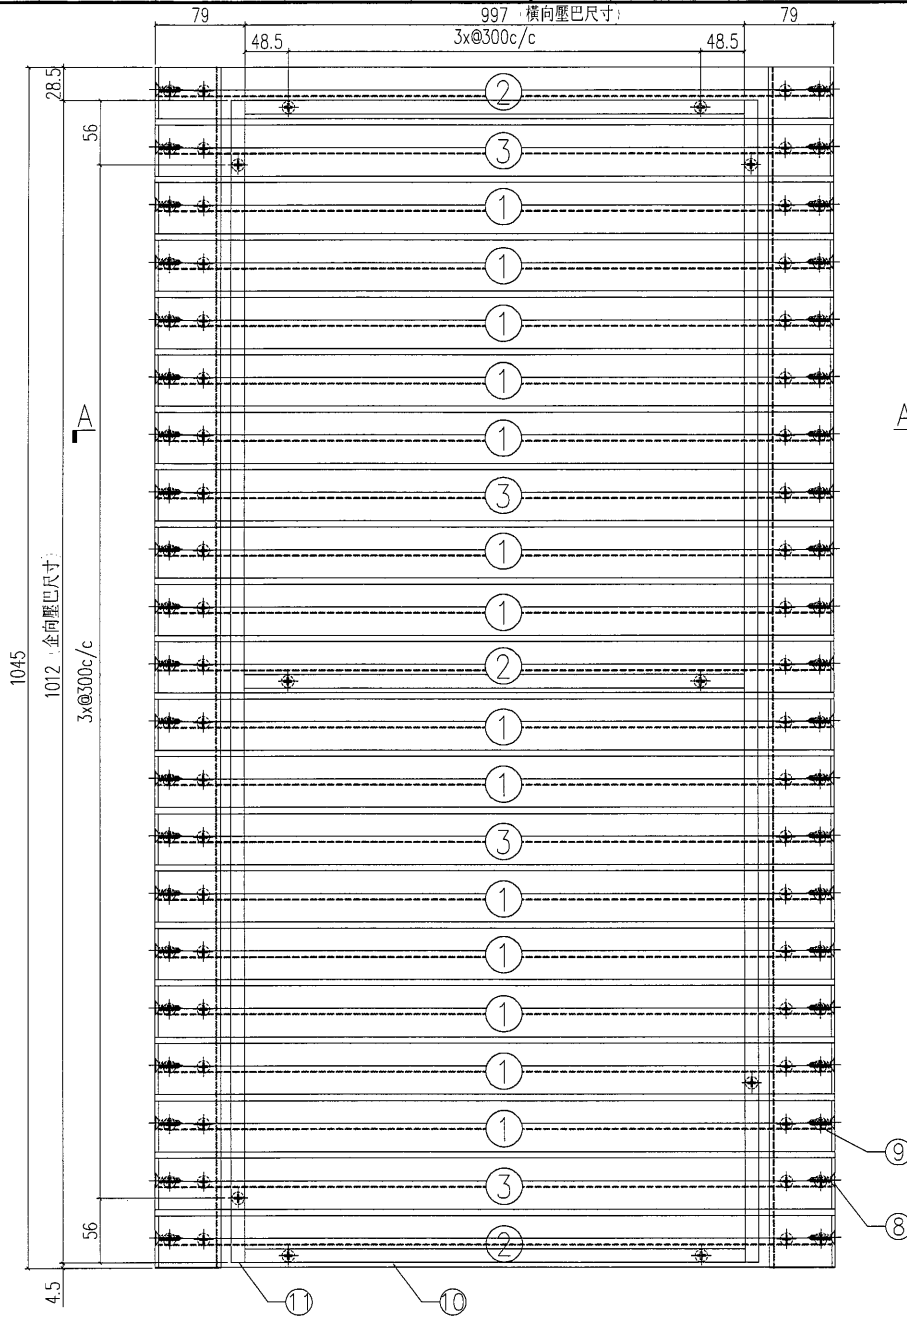



SECTION B-B

SECTION A-A


S/N	物料編號	長度	名稱	數量
1	835-GE1-6	1149	大斜鋁格柵玉	14
2	835-GE1a-6	1149	大斜鋁格柵玉	3
3	835-GE1b-3	1149	大斜鋁格柵玉	4
4	835-GE12	1045	58x44x3鋁角	1
5	835-GE13	1045	58x44x3鋁角	1
6	尺寸: 1018x1045		雀仔網	1
7	-	-	#8x1/2圓頭銅牙	20
8	-	-	#12X1"平頭銅牙	42
9	-	-	#8x2/3平頭銅牙	84
10	835-YB7	997	橫向壓巴	3
11	835-YB6	1012	企向壓巴	2

工程號	J-835	地盤	將軍澳	附 件
名稱	鋁格組裝圖		採用	
材料			地盤	
顏色			工廠	

 美特鋁質 有限公司 MIDI Aluminium Fabricator Ltd.		類別		物料號	
修改		制圖	夏之川	2017.03.01	圖號 835-GT09b
日期		復核			數量 5
		批准			位置

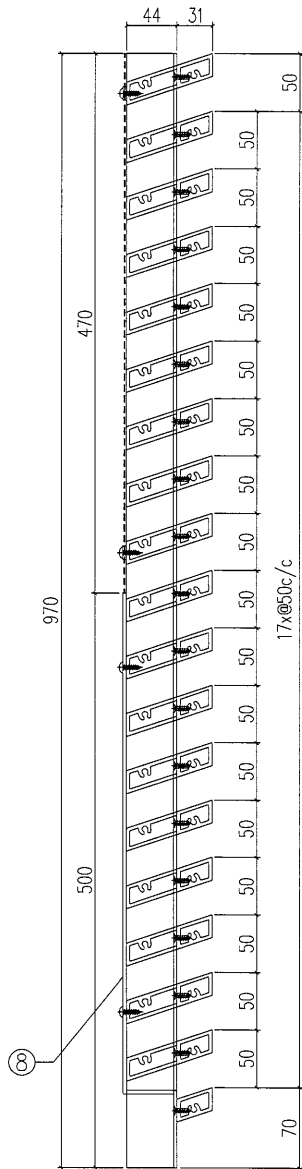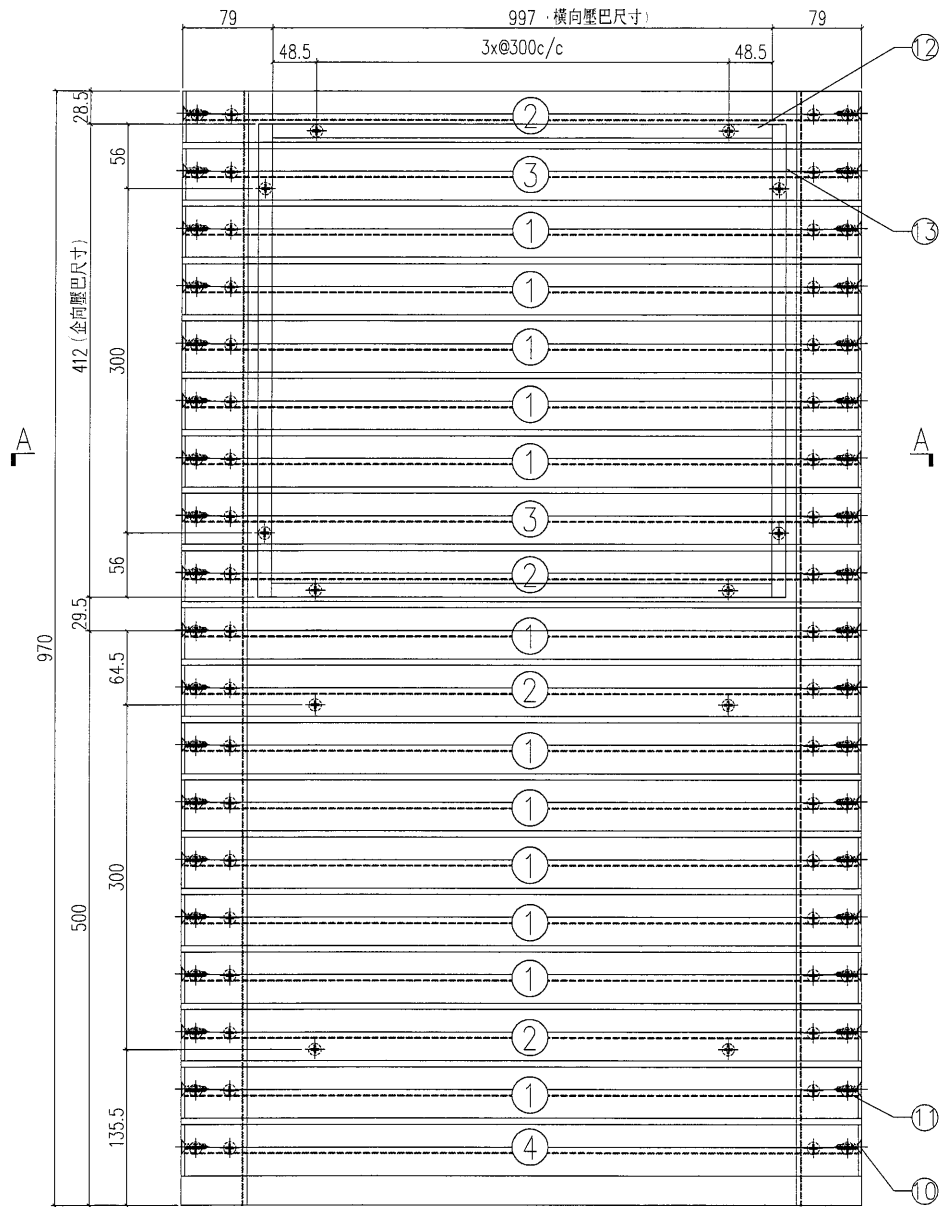

SECTION B-B



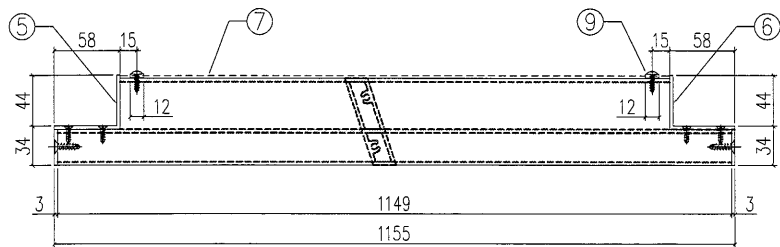


SECTION A-A

S/N	物料編號	長度	名稱	數量
1	835-GE1-6	1149	大斜鋁格柵玉	12
2	835-GE1a-6	1149	大斜鋁格柵玉	4
3	835-GE1b-3	1149	大斜鋁格柵玉	2
4	835-GE1c-5	1149	大斜鋁格柵玉	1
5	835-GE14	970	58x44x3鋁角	1
6	835-GE15	970	58x44x3鋁角	1
7	尺寸: 1018x470		雀仔網	1
8	835-GT09b-b1	-	3mm鋁板	1
9	-	-	#8x1/2圓頭鋼牙	20
10	-	-	#12x1"平頭鋼牙	42
11	-	-	#8x2/3平頭鋼牙	84
12	835-YB7	997	橫向壓巴	2
13	835-YB10	412	企向壓巴	2

工程號	J-835	地盤	將軍澳	附件
名稱	鋁格組裝圖		採用	
材料			地盤	
顏色			工廠	




 美特鋁質有限公司 MIDI Aluminium Fabricator Ltd.	類別		物料編號	
	制圖	夏之川	2017.03.01	圖號 835-GT10
修改		復核		數量 3
日期		批准		位置

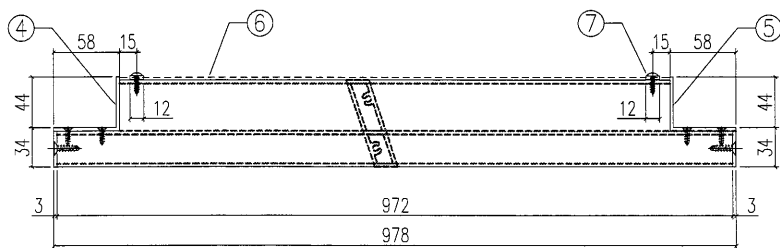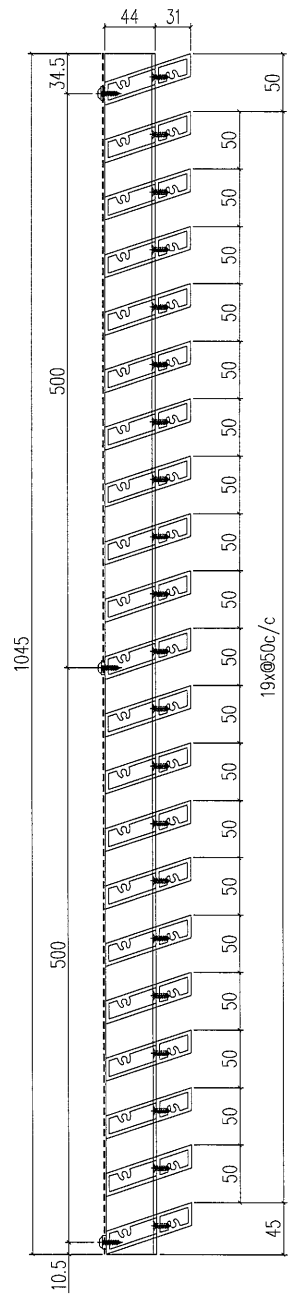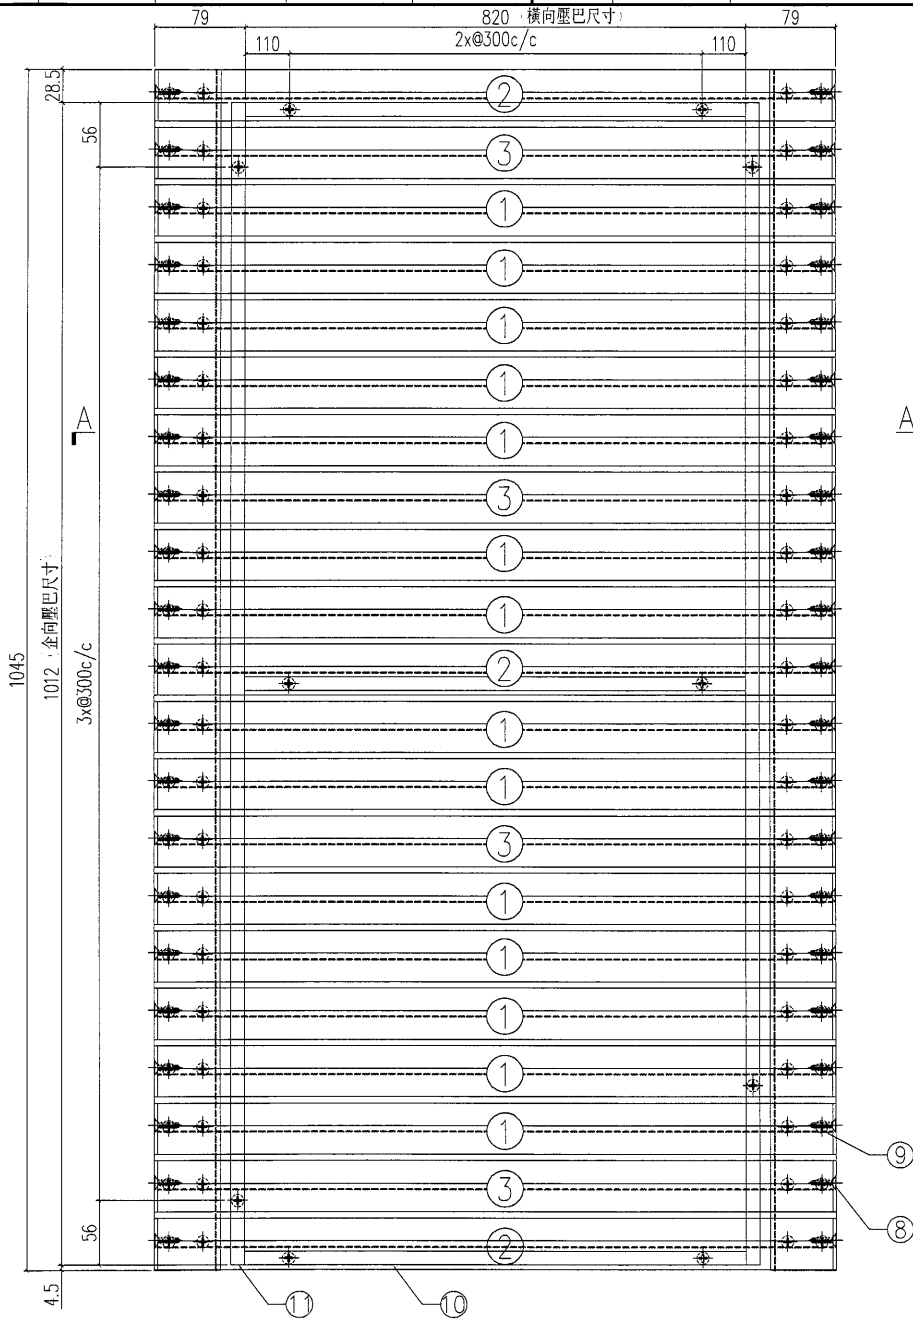

S/N	物料編號	長度	名稱	數量
1	835-GE1-7	972	大斜鋁格柵玉	14
2	835-GE1a-7	972	大斜鋁格柵玉	3
3	835-GE1b-4	972	大斜鋁格柵玉	4
4	835-GE10	1045	58x44x3鋁角	1
5	835-GE11	1045	58x44x3鋁角	1
6	尺寸: 1018x1045		雀仔網	1
7	-	-	#8x1/2圓頭鋼牙	20
8	-	-	#12X1平頭鋼牙	42
9	-	-	#8x2/3平頭鋼牙	84
10	835-YB8	820	橫向壓巴	3
11	835-YB6	1012	企向壓巴	2


工程號	J-835	地盤	將軍澳	附 件
名稱	鋁格組裝圖		採用	
材料			地盤	
顏色			工廠	



 美特鋁質 有限公司 MIDI Aluminium Fabricator Ltd.				類別		物料號	
修改				制圖	夏之川	2017.03.01	圖號 835-GT10a
日期				復核			數量 3
				批准			位置

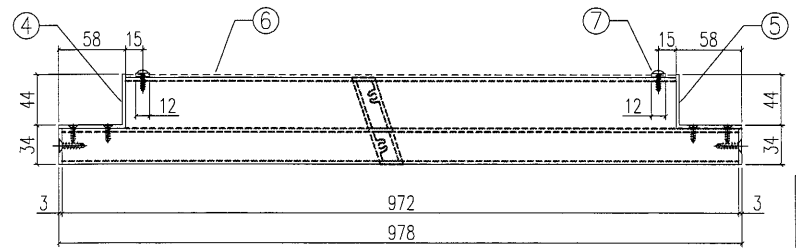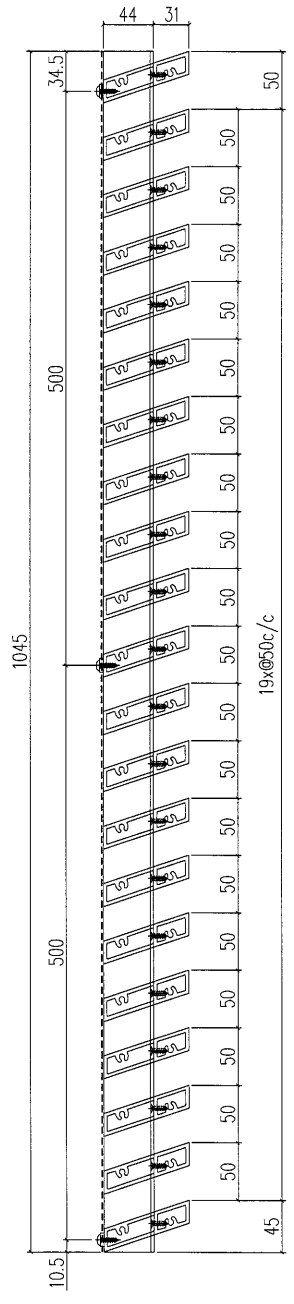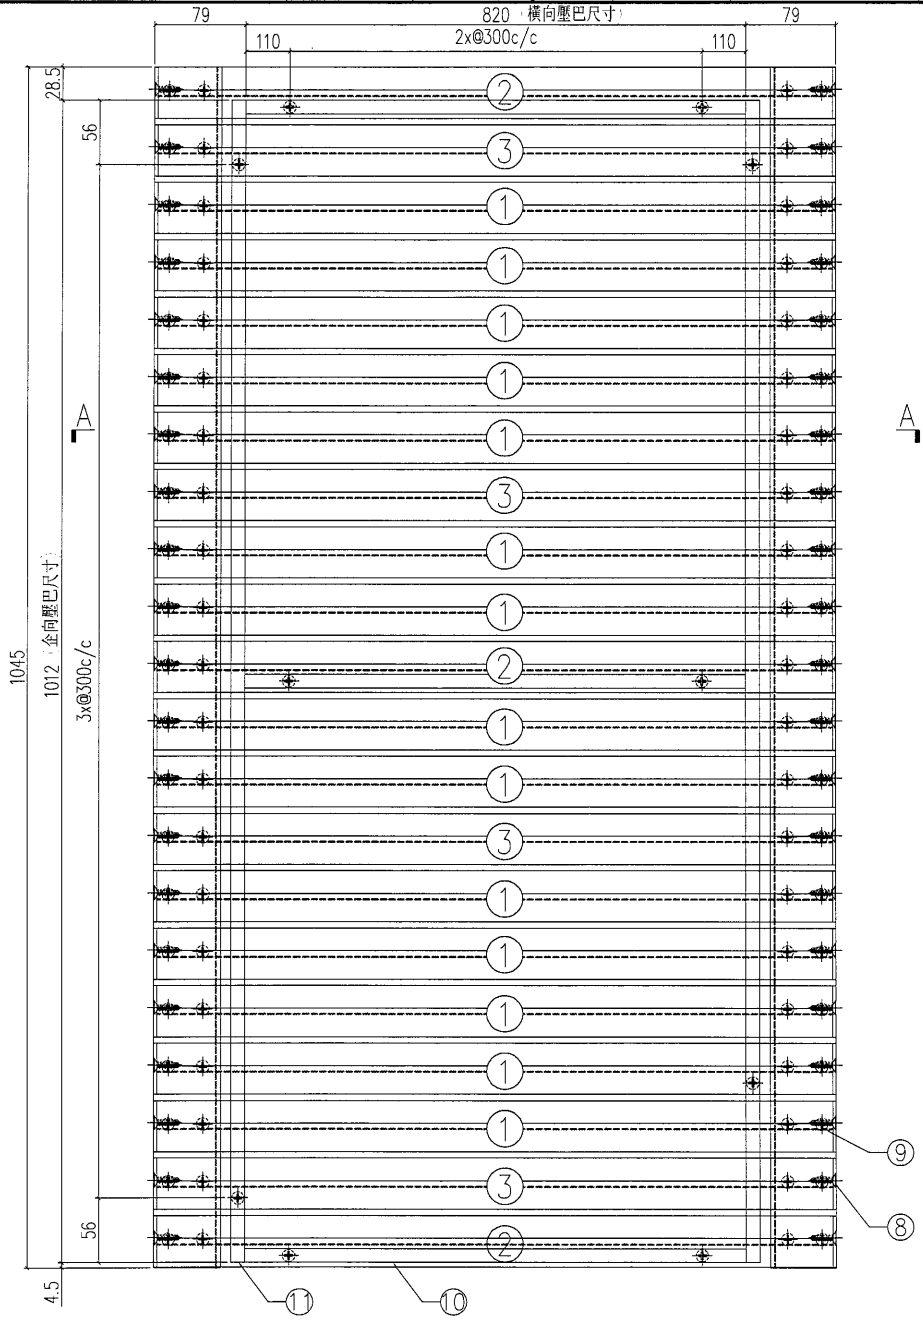


S/N	物料編號	長度	名稱	數量
1	835-GE1-7	972	大斜鋁格柵玉	14
2	835-GE1a-7	972	大斜鋁格柵玉	3
3	835-GE1b-4	972	大斜鋁格柵玉	4
4	835-GE12	1045	58x44x3鋁角	1
5	835-GE13	1045	58x44x3鋁角	1
6	尺寸: 1018x1045		雀仔網	1
7	-	-	#8x1/2圓頭鋼牙	20
8	-	-	#12X1"平頭鋼牙	42
9	-	-	#8x2/3平頭鋼牙	84
10	835-YB8	820	橫向壓巴	3
11	835-YB6	1012	企向壓巴	2

工程號	J-835	地盤	將軍澳	附 件
名稱	鋁格組裝圖		採用	
材料			地盤	
顏色			工廠	

 美特鋁質 有限公司 MIDI Aluminium Fabricator Ltd.				類別		物料號	
修改				制圖	夏之川	2017.03.01	圖號 835-GT10b
日期				復核			數量 3
				批准			位置

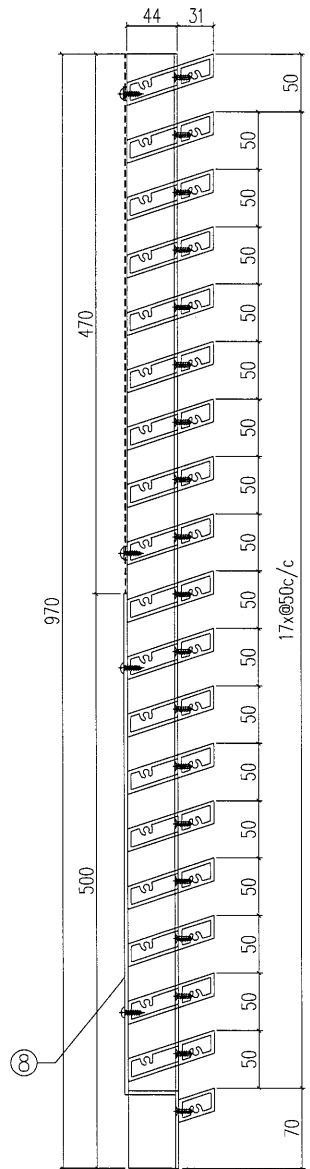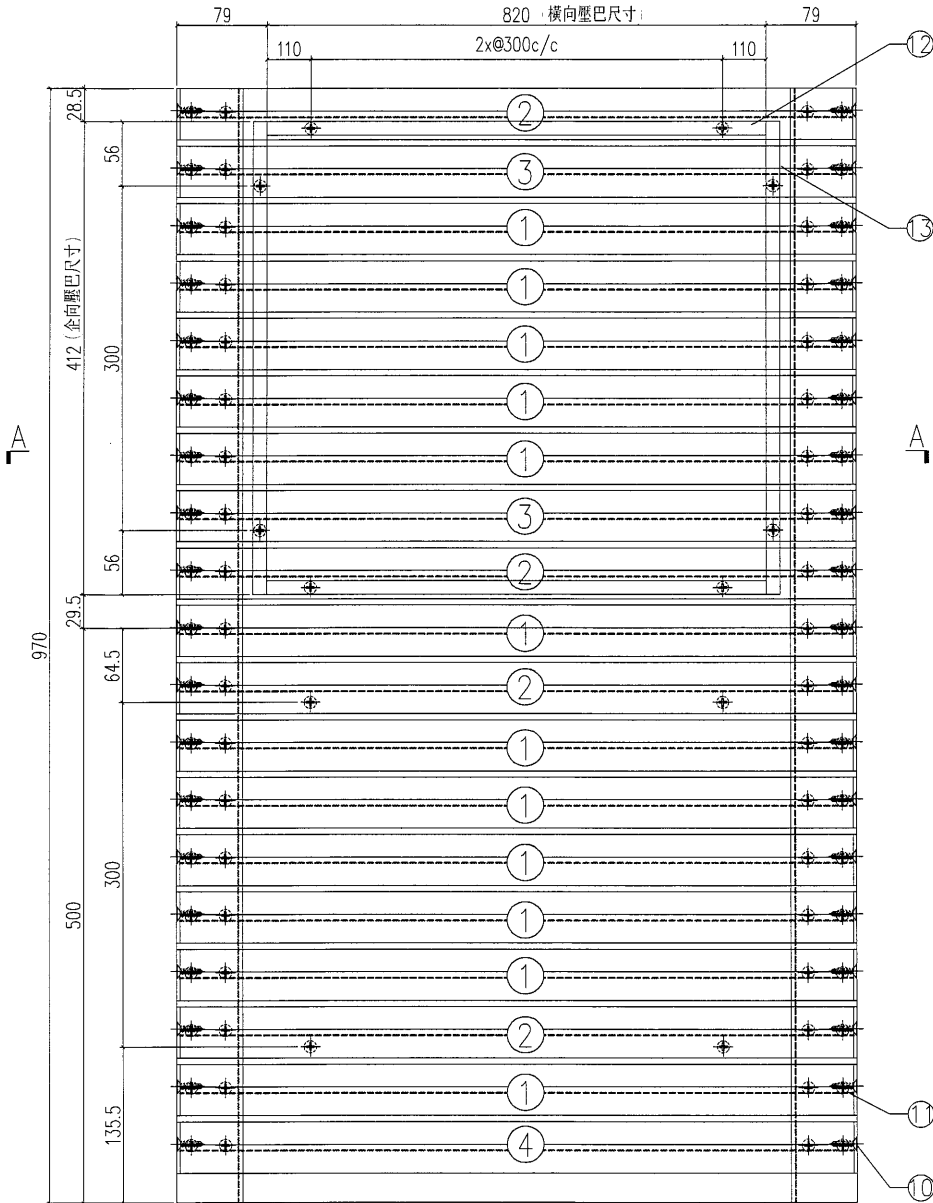

SECTION B-B



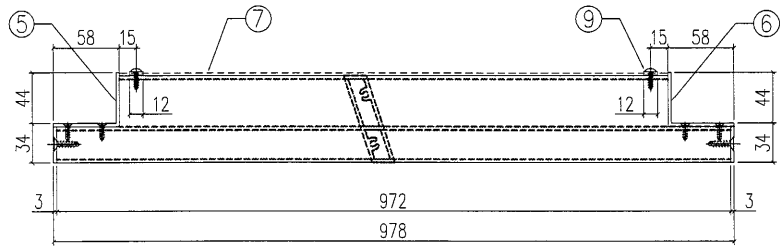


SECTION A-A

S/N	物料編號	長度	名稱	數量
1	835-GE1-7	972	大斜鋁格柵玉	12
2	835-GE1a-7	972	大斜鋁格柵玉	4
3	835-GE1b-4	972	大斜鋁格柵玉	2
4	835-GE1c-6	972	大斜鋁格柵玉	1
5	835-GE14	970	58x44x3鋁角	1
6	835-GE15	970	58x44x3鋁角	1
7	尺寸: 1018x470		雀仔網	1
8	835-GT10b-b1	-	3mm鋁板	1
9	-	-	#8x1/2圓頭鋼牙	20
10	-	-	#12x1"平頭鋼牙	42
11	-	-	#8x2/3平頭鋼牙	84
12	835-YB8	820	橫向壓巴	2
13	835-YB10	412	企向壓巴	2

工程號	J-835	地盤	將軍澳	附 件
名稱	鋁格組裝圖	採用		
材料		地盤		
顏色		工廠		

 <b>美特鋁質</b> 有限公司 MIDI Aluminium Fabricator Ltd.		類別		物料號	
修改		制圖	夏之川	2017.03.01	圖號 835-GT11
日期		復核			數量 5
		批准			位置

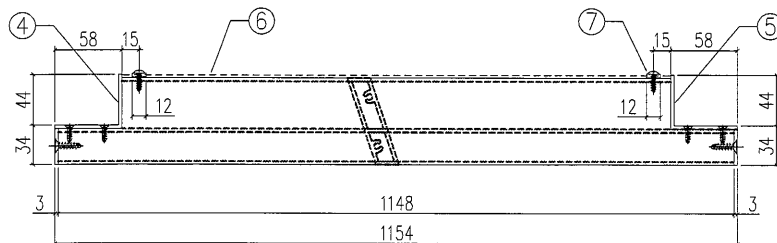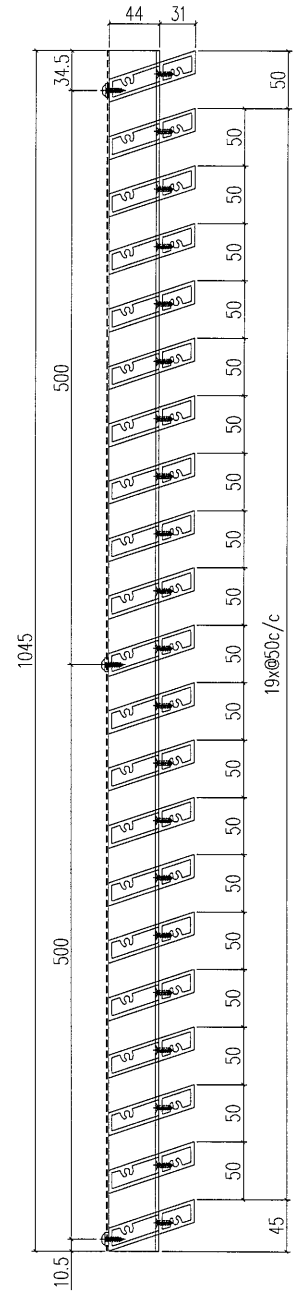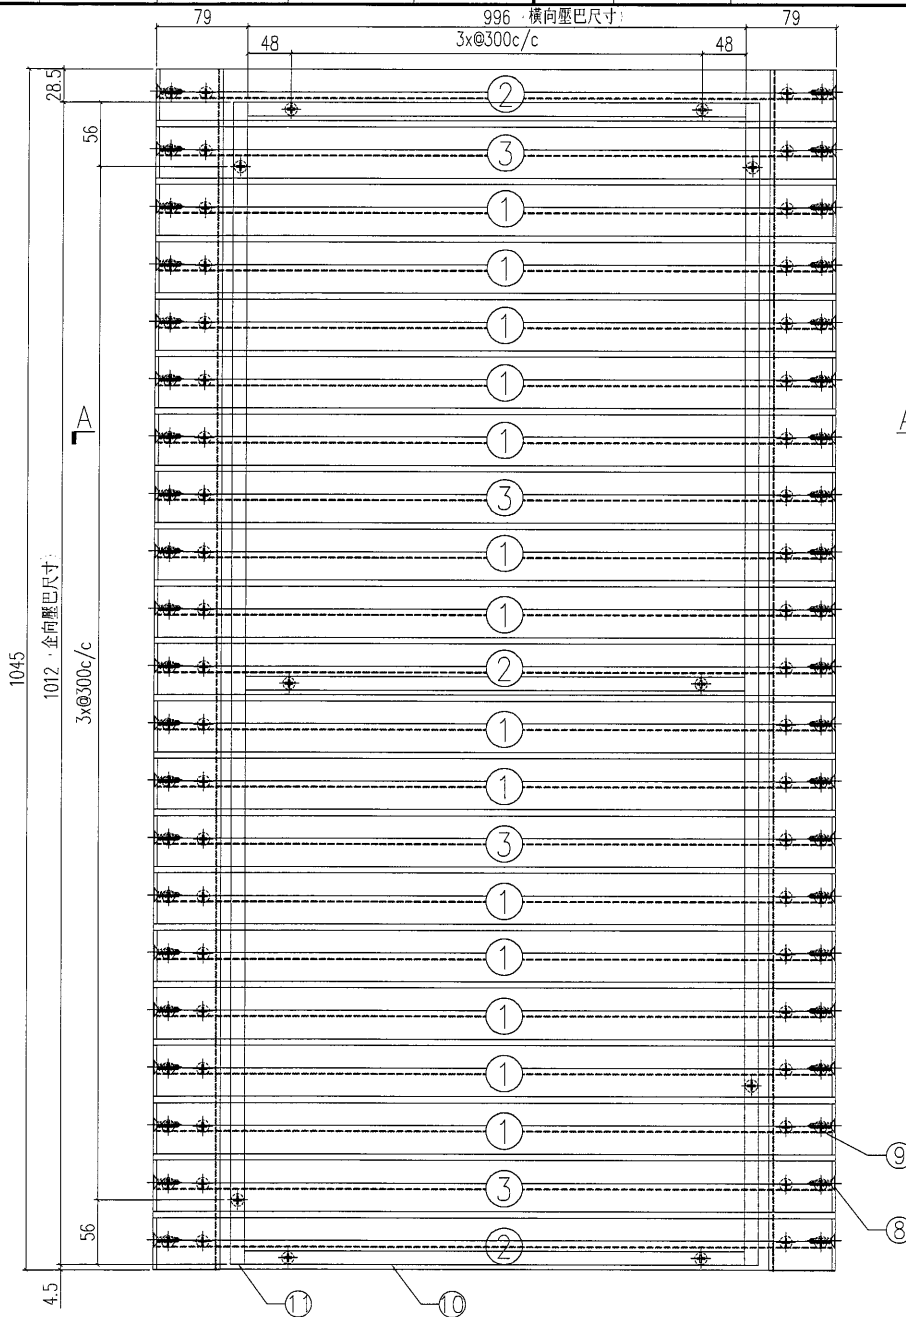




SECTION A-A

SECTION B-B

S/N	物料編號	長度	名稱	數量
1	835-GE1-8	1148	大斜鋁格柵玉	14
2	835-GE1a-8	1148	大斜鋁格柵玉	3
3	835-GE1b-5	1148	大斜鋁格柵玉	4
4	835-GE10	1045	58x44x3鋁角	1
5	835-GE11	1045	58x44x3鋁角	1
6	尺寸: 1018x1045		雀仔網	1
7	-	-	#8x1/2圓頭鋼牙	20
8	-	-	#12X1"平頭鋼牙	42
9	-	-	#8x2/3平頭鋼牙	84
10	835-YB9	996	橫向壓巴	3
11	835-YB6	1012	企向壓巴	2

工程號	J-835	地盤	將軍澳	附 件
名稱	鋁格組裝圖		採用	
材料			地盤	
顏色			工廠	

 美特鋁質有限公司 MIDI Aluminium Fabricator Ltd.				類別		物料號	
修改				制圖	夏之川	2017.03.01	圖號 835-GT11a
日期				復核			數量 5
				批准			位置

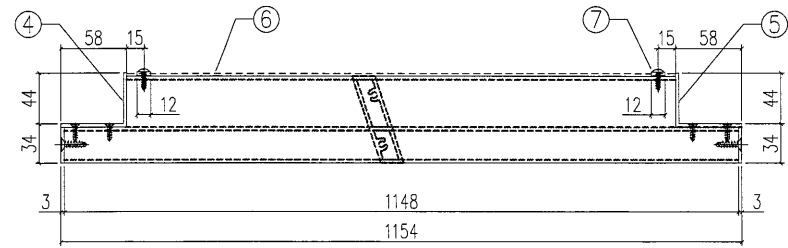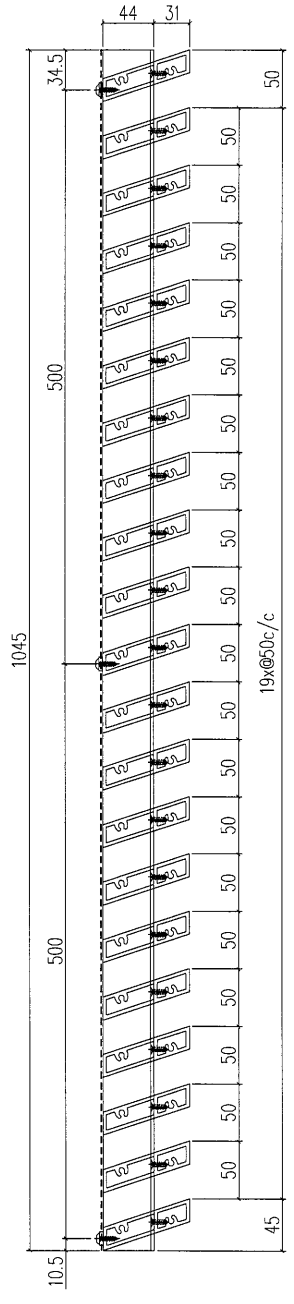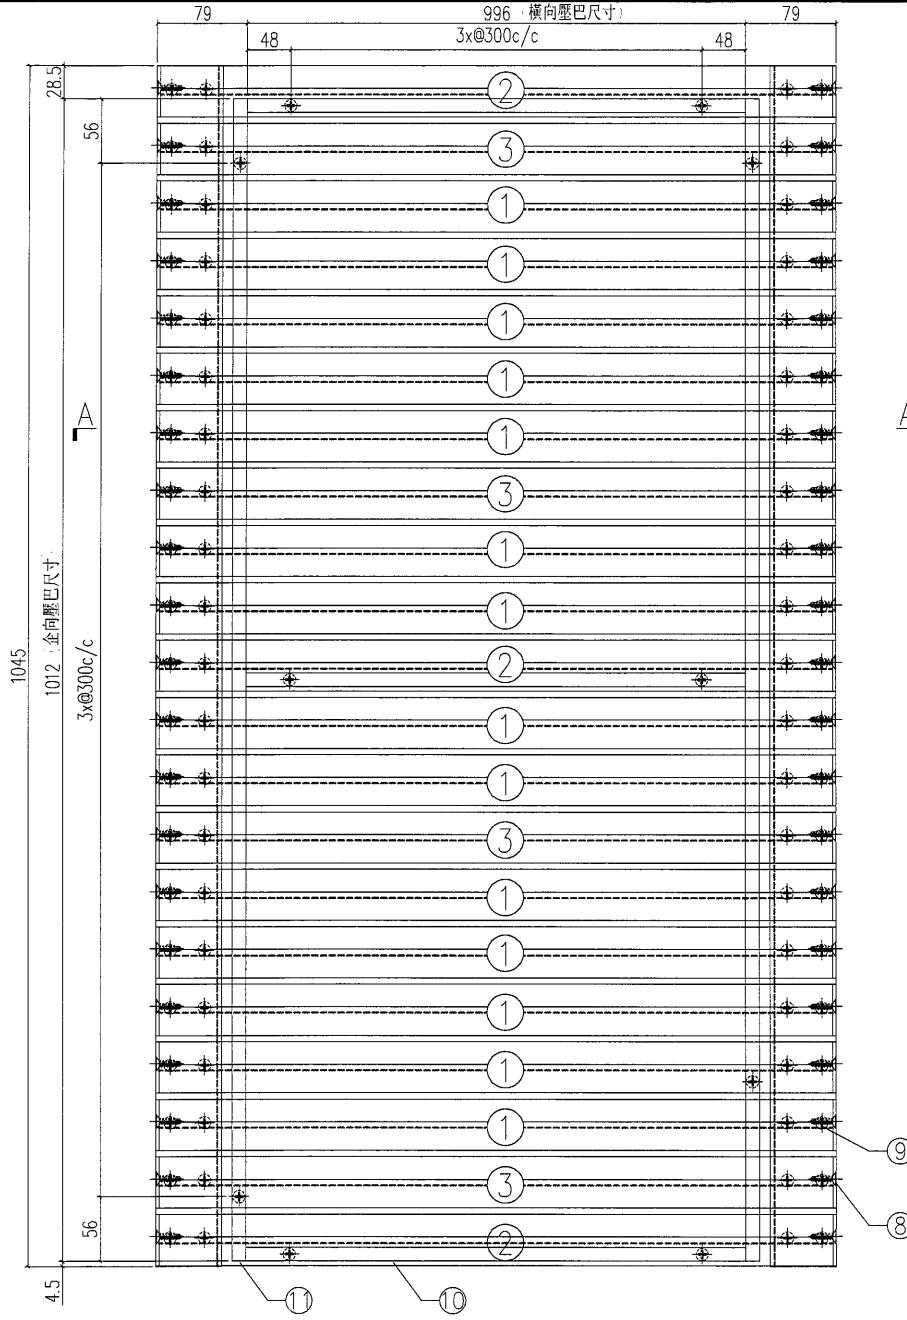



SECTION B-B

SECTION A-A


S/N	物料編號	長度	名稱	數量
1	835-GE1-8	1148	大斜鉛格柵玉	14
2	835-GE1a-8	1148	大斜鉛格柵玉	3
3	835-GE1b-5	1148	大斜鉛格柵玉	4
4	835-GE12	1045	58x44x3鉛角	1
5	835-GE13	1045	58x44x3鉛角	1
6	尺寸: 1018x1045		雀仔網	1
7	-	-	#8x1/2圓頭鋼牙	20
8	-	-	#12X1"平頭鋼牙	42
9	-	-	#8x2/3平頭鋼牙	84
10	835-YB9	996	橫向壓巴	3
11	835-YB6	1012	企向壓巴	2

工程號	J-835	地盤	將軍澳	附 件
名稱	鉛格組裝圖		採用	
材料			地盤	
顏色			工廠	

美特鋁質 有限公司 MIDI Aluminium Fabricator Ltd.		類別		物料號	
修改		制圖	夏之川	2017.03.01	圖號 835-GT11b
日期		復核			數量 5
		批准			位置

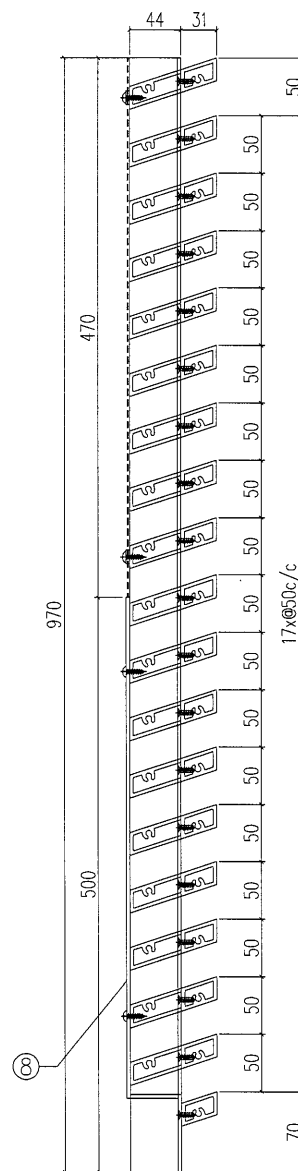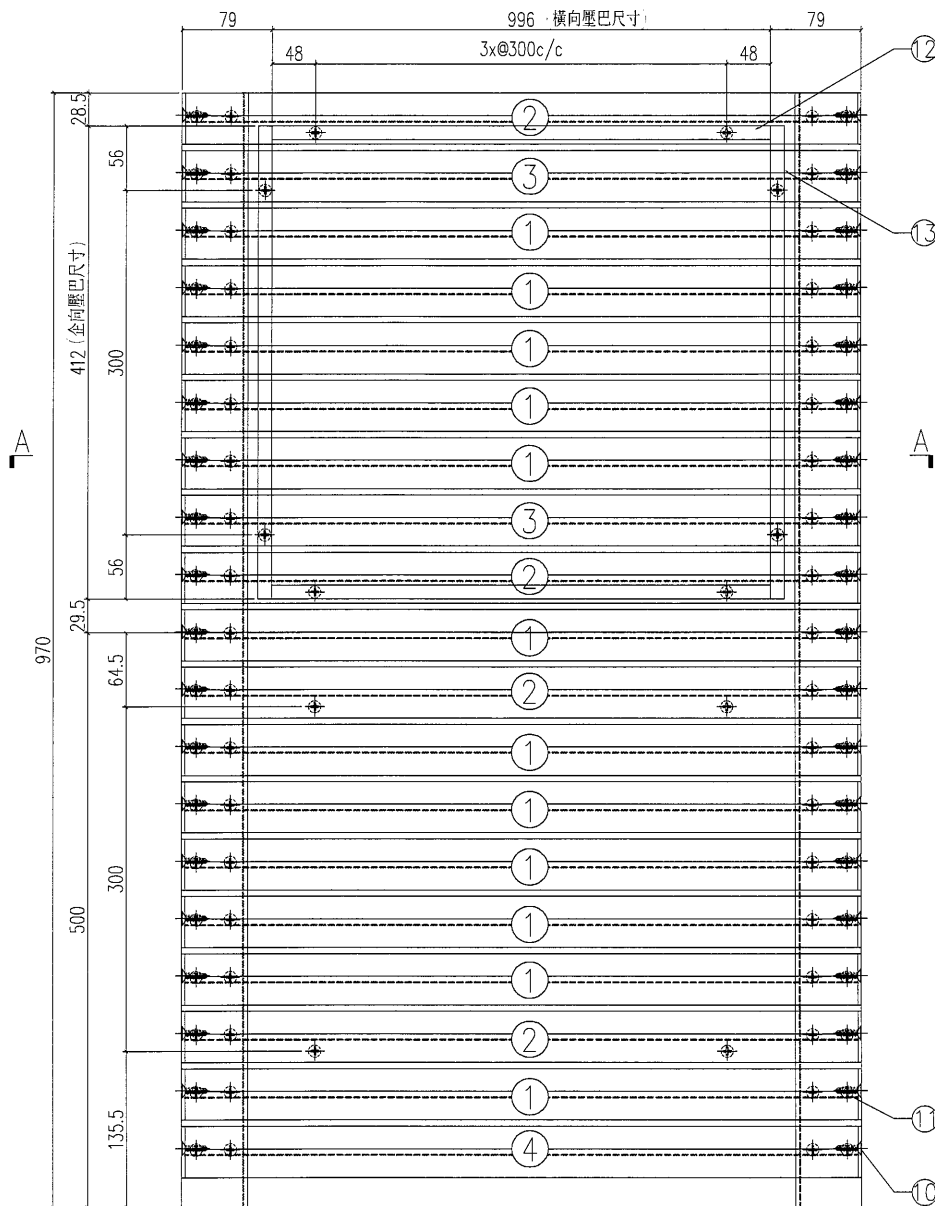

SECTION B-B

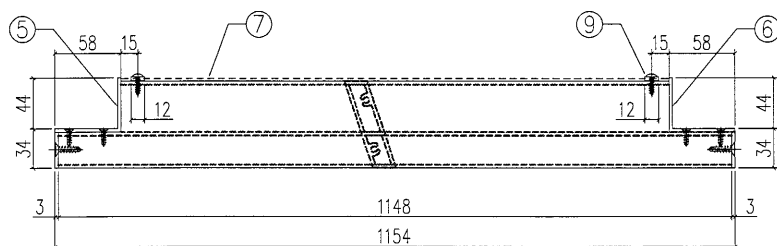

SECTION A-A

S/N	物料編號	長度	名稱	數量
1	835-GE1-8	1148	大斜鋁格柵玉	12
2	835-GE1a-8	1148	大斜鋁格柵玉	4
3	835-GE1b-5	1148	大斜鋁格柵玉	2
4	835-GE1c-7	1148	大斜鋁格柵玉	1
5	835-GE14	970	58x44x3鋁角	1
6	835-GE15	970	58x44x3鋁角	1
7	尺寸: 1018x470		雀仔網	1
8	835-GT11b-b1	-	3mm鋁板	1
9	-	-	#8x1/2圓頭鋼牙	20
10	-	-	#12x1"平頭鋼牙	42
11	-	-	#8x2/3平頭鋼牙	84
12	835-YB9	996	橫向壓巴	2
13	835-YB10	412	企向壓巴	2

工程號	J-835	地盤	將軍澳	附 件
名稱	鋁格組裝圖		採用	
材料			地盤	
顏色			工廠	



J-835工程单元式幕墙EI6782 1F铝格栅派窗表

序号	出货编号	位置	铝板厚度	颜色	长度	宽度	面积	数量	总面积	G/F	1/F	2/F
1	835-GT01	J835-T4		UCT26694SC-3	1410	1184.50	1.670	1	1.670		1	
2	835-GT02	J835-T4		UCT26694SC-3	1410	1199.5	1.691	11	18.604		11	
3	835-GT03	J835-T4		UCT26694SC-3	1410	1222	1.723	1	1.723		1	
4	835-GT05	J835-T4		UCT26694SC-3	1395	1233.5	1.721	3	5.162		3	
5	835-GT06	J835-T4		UCT26694SC-3	1395	1246.5	1.739	9	15.650		9	
6	835-GT07	J835-T4		UCT26694SC-3	1395	1159	1.617	3	4.850		3	
7	835-GT08	J835-T4		UCT26694SC-3	1045	1134	1.185	4	4.740		4	
8	835-GT08a	J835-T4		UCT26694SC-3	1045	1134	1.185	4	4.740		4	
9	835-GT08b	J835-T4		UCT26694SC-3	970	1134	1.100	4	4.400		4	
10	835-GT09	J835-T4		UCT26694SC-3	1045	1155	1.207	5	6.035		5	
11	835-GT09a	J835-T4		UCT26694SC-3	1045	1155	1.207	5	6.035		5	
12	835-GT09b	J835-T4		UCT26694SC-3	970	1155	1.120	5	5.602		5	
13	835-GT10	J835-T4		UCT26694SC-3	1045	978	1.022	3	3.066		3	
14	835-GT10a	J835-T4		UCT26694SC-3	1045	978	1.022	3	3.066		3	

82



鋁材開料總表

工程號碼: J-835 工程名稱: 將軍澳66D平臺

序號	鋁料編號	名稱	表面處理		開料長度	實用長料總數量		浪費率(%)
			顏色	層厚		支數	長度	
1	FA0000541	60x60x3mm鋁角	古銅		6000	34	204000	8.49
2	X85380	大斜鋁格柵	古銅		5150	447	2302050	8.03

使用鋁料BM  
EI6427 ,  
EI6024B

送至: \_\_\_\_\_

由: \_\_\_\_\_

日期: \_\_\_\_\_

簡短說明: \_\_\_\_\_

共1頁 第1頁

打印日期: 2017/3/1 打印時間: 17:10

42

工程號碼: J-835, 工程名稱: 將軍澳66D平臺  
開料長度: 6000, 總長料支數: 34, 總開料支數: 160  
鋸片厚度(mm): 4, 料頭尾總切除(mm): 20, 浪費率(%): 8.49

鋁材開料清單 FA0000541

鋁料 長度	窗號	編號(用料狀況)	實用長度(長料開數)	需要 支數	開料 支數	長料 支數	餘料 支數	編號(剩餘長度)
6000	835-GE04a	(餘料)4	1410.0	2	2	0	1	4@(324)x1
6000	835-GE03a, 835-GE04a	1-7	1410.0		26	7	0	1-3@(324)x3 4@(3152)x1 5-7@(324)x3
6000	835-GE06a	(餘料)11	1395.0		1	0	1	11@(384)x1
6000	835-GE05a, 835-GE06a	8-15	1395.0		29	8	0	8-10@(384)x3 11@(1783)x1 12-14@(384)x3 15@(3182)x1
6000	835-GE10, 835-GE11, 835-GE12, 835-GE13	(餘料)15, 18, 22, 25	1045.0		10	0	4	15@(35)x1 18@(735)x1 22@(735)x1 25@(735)x1
6000	835-GE10, 835-GE11, 835-GE12, 835-GE13	16-28	1045.0		58	13	0	16-17@(735)x2 18@(1784)x1 19-21@(735)x3 22@(4931)x1 23-24@(735)x2 25@(2833)x1 26-28@(735)x3
6000	835-GE15	(餘料)31	970.0		1	0	1	31@(136)x1
6000	835-GE14, 835-GE15	29-34	970.0		33	6	0	29-30@(136)x2 31@(1110)x1 32-33@(136)x2 34@(2084)x1

40

工程號碼: J-835, 工程名稱: 將軍澳66D平臺  
開料長度: 5150, 總長料支數: 447, 總開料支數: 1821  
鋸片厚度(mm): 4, 料頭尾總切除(mm): 20, 浪費率(%): 8.03

鋁材開料清單 X85380

鋁料長度	窗號	編號(用料狀況)	實用長度(長料開數)	需要支數	開料支數	長料支數	餘料支數	編號(剩餘長度)
5150	835-GE01a-3, 835-GE01c-2	(餘料)50, 61	1240.5	252	3	0	2	50@(152)x1 61@(152)x1
5150	835-GE01-3, 835-GE01a-3, 835-GE01c-2	1-63	1240.5		249	63	0	1-49@(152)x49 50@(2641)x1 51-60@(152)x10 61@(1396.5)x1 62-63@(152)x2
5150	835-GE01a-2, 835-GE01c-1	(餘料)80, 84	1227.5	84	5	0	2	80@(204)x1 84@(204)x1
5150	835-GE01-2, 835-GE01a-2	64-84	1227.5		79	21	0	64-79@(204)x16 80@(2667)x1 81-83@(204)x3 84@(3898.5)x1
5150	835-GE07b-1	(餘料)90	1215.0	28	1	0	1	90@(254)x1
5150	835-GE07-1, 835-GE07a-1, 835-GE07b-1	85-91	1215.0		27	7	0	85-89@(254)x5 90@(1473)x1 91@(254)x1
5150	835-GE01b-1	(餘料)155	1193.5	308	3	0	1	155@(340)x1
5150	835-GE01-1, 835-GE01a-1, 835-GE01b-1	92-168	1193.5		305	77	0	92-154@(340)x63 155@(3932.5)x1 156-168@(340)x13
5150	835-GE02b-1	(餘料)174	1178.5	28	1	0	1	174@(400)x1
5150	835-GE02-1, 835-GE02a-1, 835-GE02b-1	169-175	1178.5		27	7	0	169-173@(400)x5 174@(1582.5)x1 175@(400)x1
5150	835-GE01a-4, 835-GE01c-3	(餘料)192, 196	1153.0	84	5	0	2	192@(502)x1 196@(502)x1
5150	835-GE01-4, 835-GE01a-4	176-196	1153.0		79	21	0	176-191@(502)x16 192@(2816)x1 193-195@(502)x3 196@(3973)x1
5150	835-GE01b-3	(餘料)259	1149.0	305	2	0	1	259@(518)x1
5150	835-GE01-6, 835-GE01a-6, 835-GE01b-3, 835-GE01c-5	197-273	1149.0		303	77	0	197-258@(518)x62 259@(2824)x1 260-272@(518)x13 273@(3977)x1
5150	835-GE01-8, 835-GE01a-8, 835-GE01b-5, 835-GE01c-7	(餘料)273, 323, 335, 348	1148.0	305	10	0	4	273@(521)x1 323@(522)x1 335@(522)x1 348@(522)x1
5150	835-GE01-8, 835-GE01a-8, 835-GE01b-5, 835-GE01c-7	274-349	1148.0		295	76	0	274-322@(522)x49 323@(3978)x1 324-334@(522)x11 335@(1674)x1 336-347@(522)x12 348@(3978)x1 349@(2826)x1
5150	835-GE01-5, 835-GE01a-5, 835-GE01b-2, 835-GE01c-4	(餘料)349, 389, 399, 409	1128.0	244	8	0	4	349@(562)x1 389@(602)x1 399@(602)x1 409@(602)x1
5150	835-GE01-5, 835-GE01a-5, 835-GE01b-2, 835-GE01c-4	350-410	1128.0		236	61	0	350-388@(602)x39 389@(2866)x1 390-398@(602)x9 399@(2866)x1 400-408@(602)x9 409-410@(2866)x2

工程號碼: J-835, 工程名稱: 將軍澳66D平臺  
開料長度: 5150, 總長料支數: 447, 總開料支數: 1821  
鋸片厚度(mm): 4, 料頭尾總切除(mm): 20, 浪費率(%): 8.03

鋁材開料清單 X85380

鋁料 長度	窗號	編號(用料狀況)	實用長度(長料開數)	需要 支數	開料 支數	長料 支數	餘料 支數	編號(剩餘長度)
5150	835-GE01-7, 835-GE01a-7, 835-GE01b-4, 835-GE01c-6	(餘料)410, 434, 440, 446	972.0	183	8	0	4	410@(914)x1 434@(250)x1 440@(250)x1 446@(250)x1
5150	835-GE01-7, 835-GE01a-7, 835-GE01b-4, 835-GE01c-6	411-447	972.0		175	37	0	411-433@(250)x23 434@(2202)x1 435-439@(250)x5 440@(2202)x1 441-445@(250)x5 446@(2202)x1 447@(4154)x1