



工程指示 / 要求簡箋(E.I.)

工程指示編號：EI 6807 / 17 修改版次：B
 工程編號：J835 工程名稱：將軍澳 66D 平台
 工程項目：鋁飾板 - 確認鋁料拉邊加2圓紙
 收件人：生統 發件人：Eddie 日期：2017.2.24

要求提供 / 確認 事項：

- | | | |
|--|-------------------------------------|-------------------------------|
| <input type="checkbox"/> 初步鋁料 B.M. | <input type="checkbox"/> 加工拆圖，然後生產 | <input type="checkbox"/> 尺寸表 |
| <input type="checkbox"/> 正式鋁料 B.M. | <input type="checkbox"/> 技術上資料 / 指示 | <input type="checkbox"/> 報價 |
| <input type="checkbox"/> 配件 B.M. | <input type="checkbox"/> 樣辦或貨品說明書 | <input type="checkbox"/> 分判合約 |
| <input checked="" type="checkbox"/> 其他：_____ | | |

內容：
 請按附件加2圓紙加2. 附件有圖紙。

請在 2017.2.10 前完成上列要求。

附有關圖紙 / 文件：

1+ 6張

以上項目為：

- 原合約工程包 原合約工程加 / 減賬 新工程報價

原因：-

分發東莞各部門：

- () 生產技術總監 連附件 () 技術部 連附件 () 生產部 連附件 () 機械設計部 連附件
 () 採購部 連附件 () 生產統籌部 連附件
 () 質檢部 連附件 () 會計部 連附件 () 報關組 連附件 () 其他 _____ 連附件

分發香港各部門：

- () 行政部 連附件 () 會計部 連附件 () 統籌部 連附件 () 工程部地盤科文 連附件
 () 採購部 連附件 () QS 部 連附件 () 維修部 連附件 () 其他 _____ 連附件

傳遞編號：




HK 0530 / 17 (FTP)

發件人簽署：

項目經理簽署：

類別		物料號		圖號	J835-WHL22
制圖	吳禕瑜	2017.02.08		數量	實用4支, 後備2支, 共6支
修改	A			位置	
日期	2017.2.23				




使用E16028中的鋁料彎弧
開料長度為1566.6每邊已預長300(1566.6+600=2166.6)

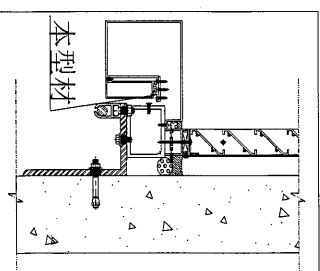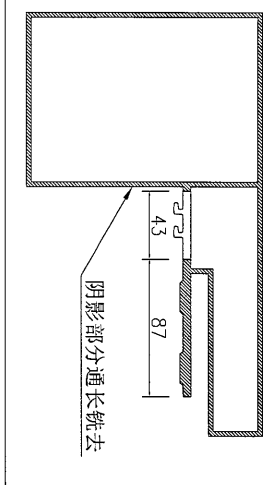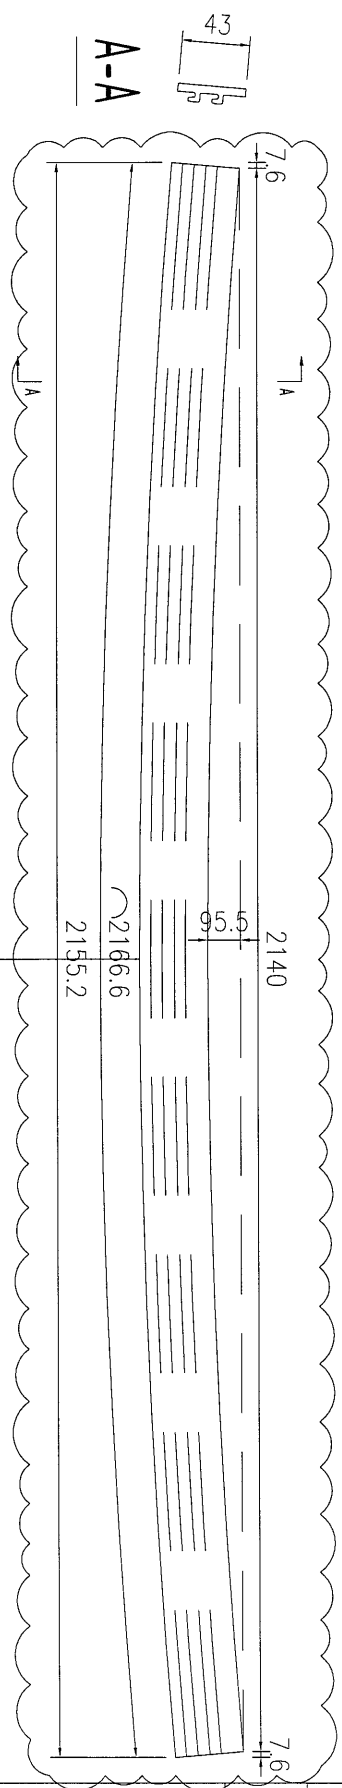


工程號	J-835	地盤	將軍澳	附 件
名稱	鋁飾條1	採用		
材料	X85392	地盤		
顏色	PPD UCT39548XL-3 3Coats Silver	工廠		

類別		物料斗號	
制圖	吳禕瑜	2017.02.08	圖號 J835-WHL23
修改	A		數量 實用2支, 後備1支, 共3支
日期	2017.2.23		位置

使用E16028中的鋁料彎弧
開料長度為1967.4每邊已預長300(1967.4+600=2567.4)

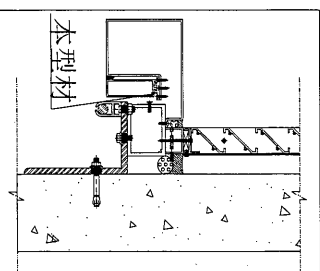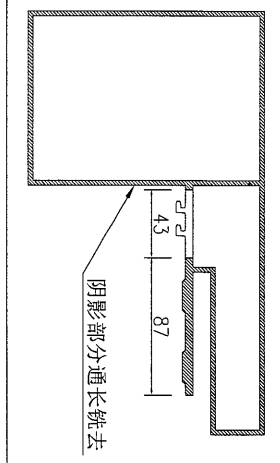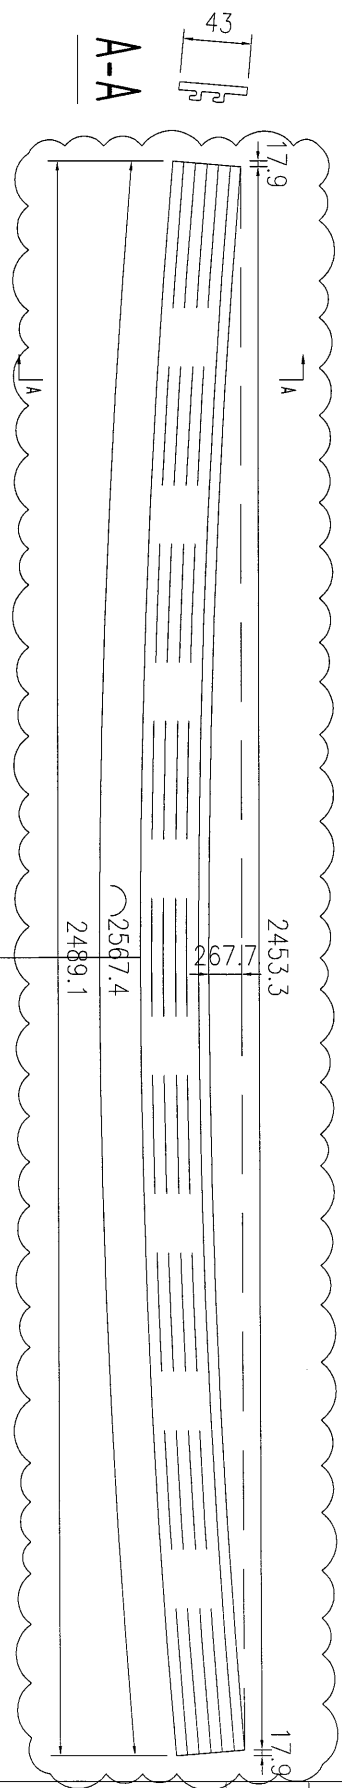



工程號	J-835	地盤	將軍澳	附 件
名稱	鋁飾條1	採用		
材料	X85392	地盤		
顏色	PPD UCT39548XL-3 3Coats Silver	工廠		

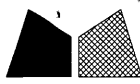


美特鋁質 有限公司
MIDI Aluminium Fabricator Ltd.

類別		物料號		圖號	J835-WHL24
制圖	吳禕瑜	2017.02.08		數量	實用2支, 後備1支, 共3支
復核				位置	
批准					

修改	A			
日期	2017.2.23			

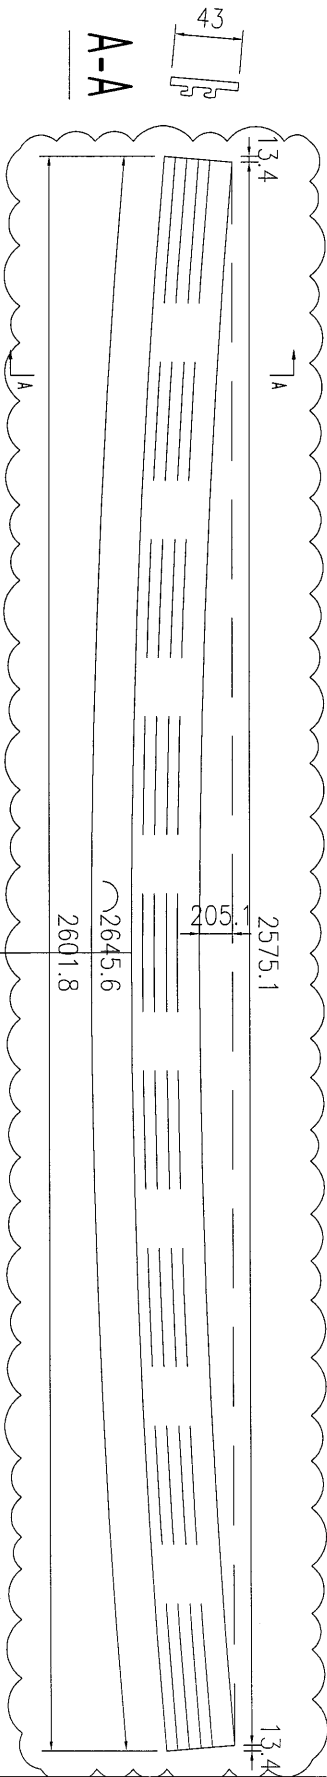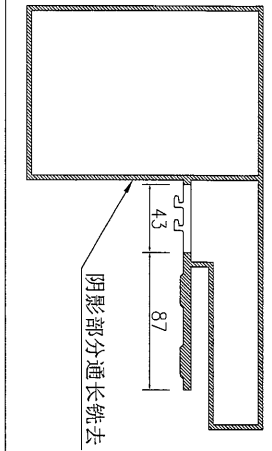

使用E16028中的鋁料彎弧
開料長度為2045.6每邊已預長300(2045.6+600=2645.6)

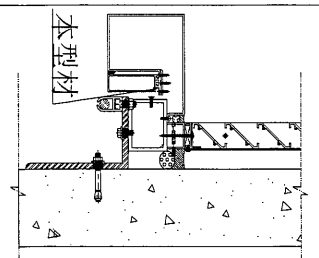


工程號	J-835	地盤	將軍澳
名稱	鋁飾條1	採用	
材料	X85392	地盤	
顏色	PPD UCT39548XL-3 3Coats Silver	工廠	

附件

類別		物料號		
制圖	吳禕瑜	2017.02.08	圖號	J835-WHL25
修改	A		數量	實用1759支, 後備50支, 共1809支
日期	2017.02.17		位置	
復核				
批准				

開料長度為722.9每邊已預長300(722.9x2=1445.8+600=2045.8)

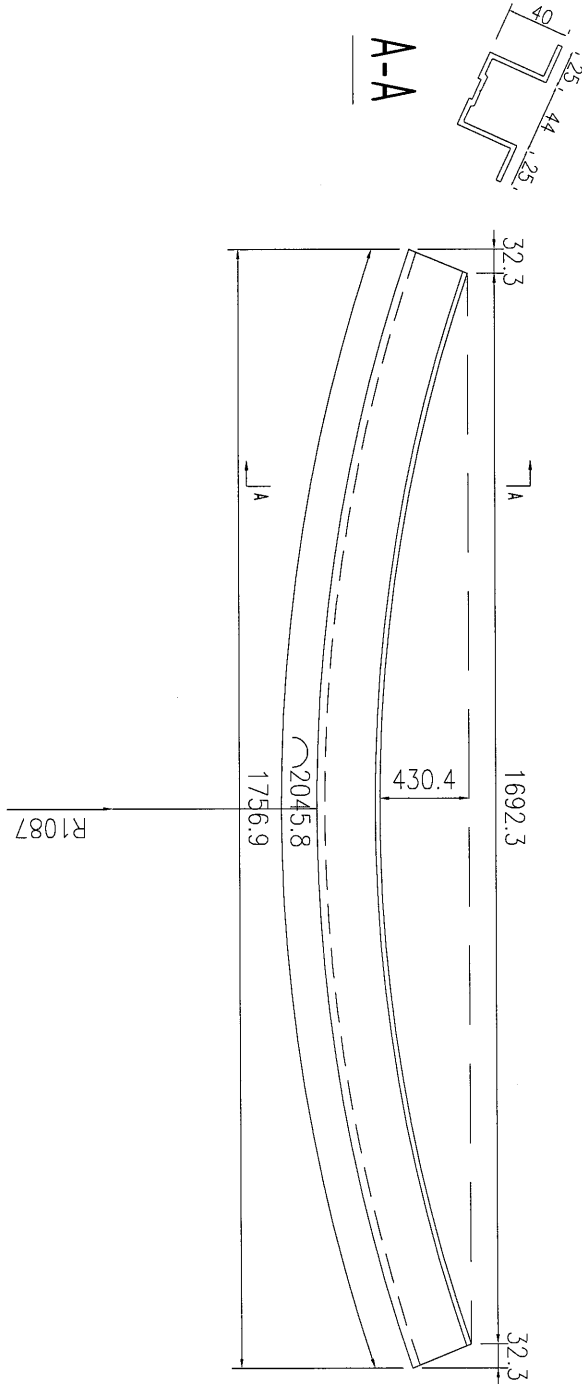

工程號	J-835	地盤	將軍澳
名稱	加力骨	採用	
材料	X85252	地盤	
顏色	MILL	工廠	


附件



美特鋁質 有限公司
MIDI Aluminium Fabricator Ltd.

類別		物料編號		6
制圖	吳禕瑜	2017.02.08	圖號	J835-WHL26
修改	A		數量	實用128支, 後備10支, 共138支
日期	2017.02.17		位置	
復核				
批准				

開料長度為1140.8每邊已預長300(1140.8+600=1740.8)

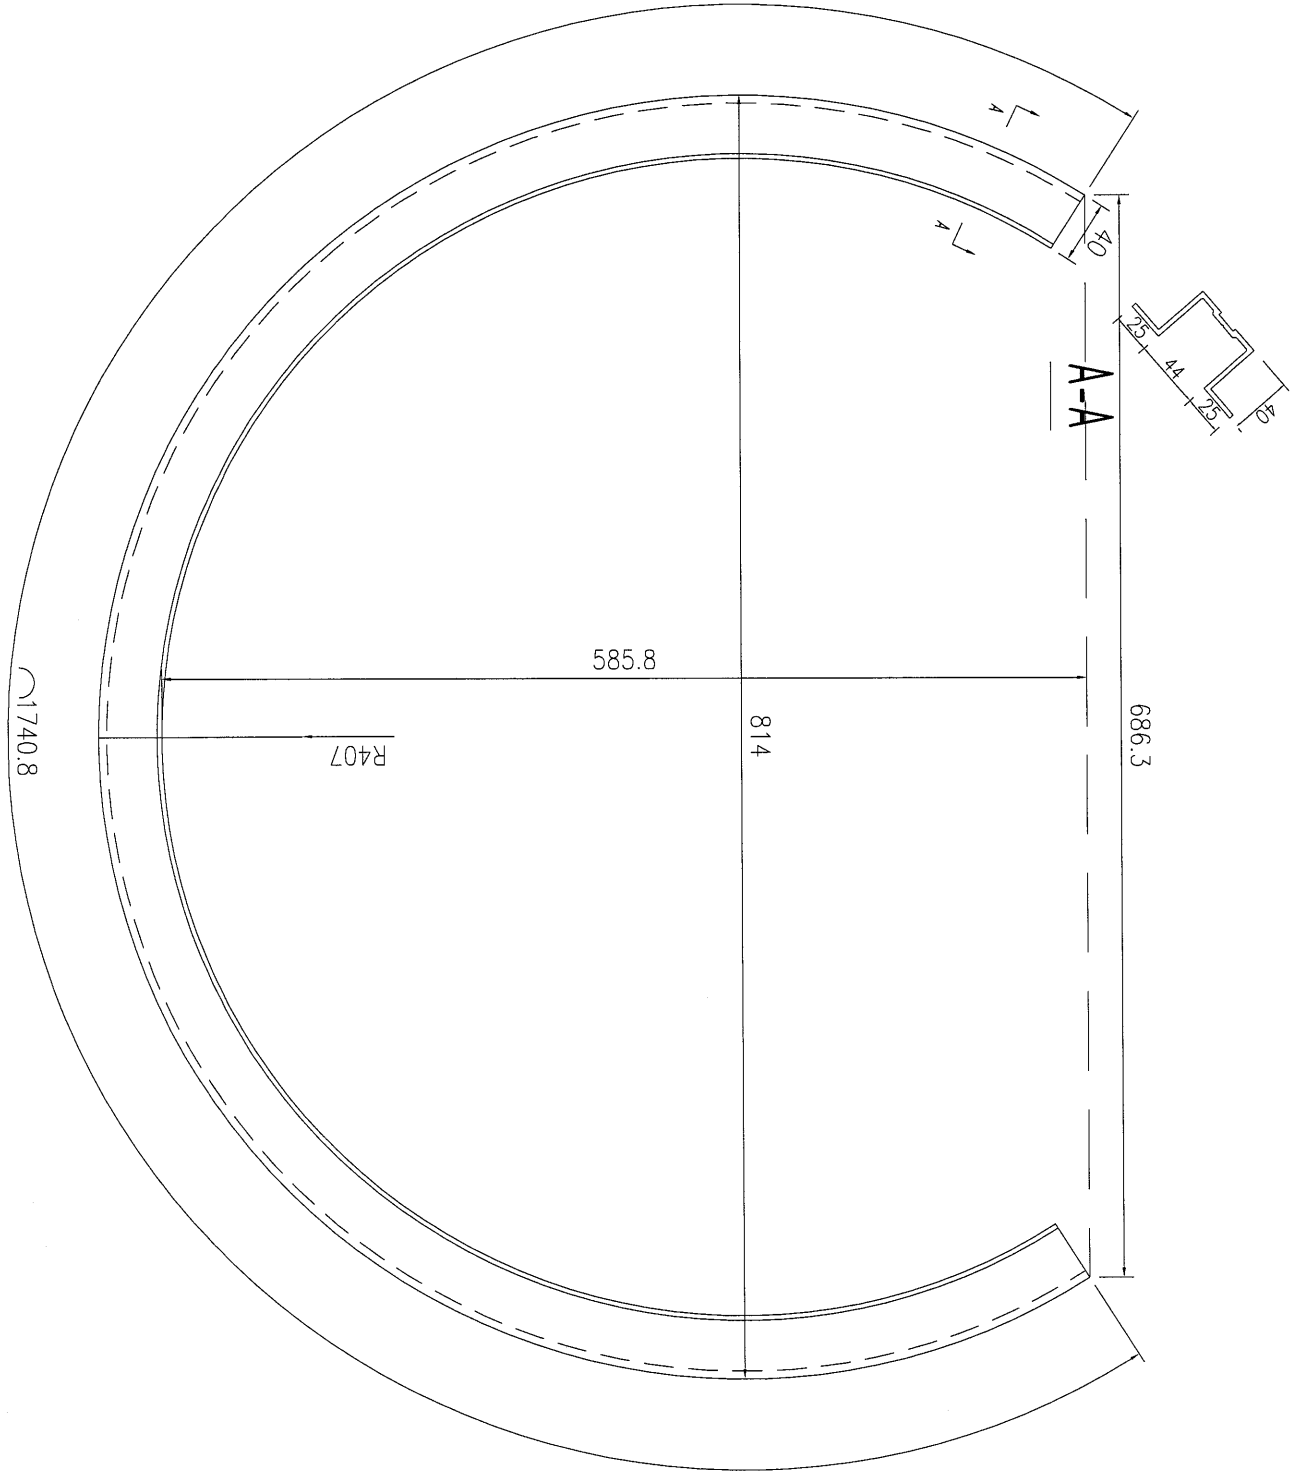

工程號	J-835	地盤	將軍澳
名稱	加力骨	採用	
材料	X85252	地盤	
顏色	WILL	工廠	

附件