



工程指示 / 要求簡箋(E.I.)

工程指示編號：EI6874

修改版次：B

工程編號：J835

工程名稱：TK066D

工程項目：鋁解板 - 確認地盤用解板件之圖紙

收件人：[Signature]

發件人：Eddie

日期：2007 6 30

要求提供 / 確認 事項：

- | | | |
|--|-------------------------------------|-------------------------------|
| <input type="checkbox"/> 初步鋁料 B.M. | <input type="checkbox"/> 加工拆圖，然後生產 | <input type="checkbox"/> 尺寸表 |
| <input type="checkbox"/> 正式鋁料 B.M. | <input type="checkbox"/> 技術上資料 / 指示 | <input type="checkbox"/> 報價 |
| <input type="checkbox"/> 配件 B.M. | <input type="checkbox"/> 樣辦或貨品說明書 | <input type="checkbox"/> 分判合約 |
| <input checked="" type="checkbox"/> 其他：_____ | | |

內容：[Handwritten description of the drawing confirmation]

請在 _____ 前完成上列要求。

附有關圖紙 / 文件：

1+

以上項目為：

- 原合約工程包 原合約工程加 / 減賬 新工程報價

原因：-

分發東莞各部門：

- () 生產技術總監 連附件 () 技術部 連附件 () 生產部 連附件 () 機械設計部 連附件
 () 採購部 連附件 () 生產統籌部 連附件
 () 質檢部 連附件 () 會計部 連附件 () 報關組 連附件 () 其他 _____ 連附件

分發香港各部門：

- () 行政部 連附件 () 會計部 連附件 () 統籌部 連附件 () 工程部地盤科文 連附件
 () 採購部 連附件 () QS 部 連附件 () 維修部 連附件 () 其他 _____ 連附件

傳遞編號：

HK 2116 (FTP)

發件人簽署：[Signature]

項目經理簽署：[Signature]

工程號:	J-835	計算:	吳樟瑜	日期:	20/2/2017	送呈:	施哥
地盤名稱:	天晉平臺	核對:	王禮秋	日期:	20/2/2017	副本:	
項目類別:	鋁板項目	批准:		日期:			

B/M編號:	修改版本:	A/C Code:	總面積:	總重量:	此B/M依據大圖計算
	A(2017.6.30)		238.621	1939.99	

序號	修改內容	鋁板圖號	鋁板名稱	顏色	實用	後備	總數	總重量	展開面積		單件V.F.		備註
									平方米	平方米	平方米	平方米	
1	A改	J835-LB-21	3mm厚鋁板	UCT34440SC-3 3Coats(銀色)	1	0	1	8.405	1.034	1.034	0.815	0.815	
2		J835-LB-22	3mm厚鋁板	UCT34440SC-3 3Coats(銀色)	1	0	1	9.742	1.198	1.198	0.959	0.959	
3		J835-LB-23	3mm厚鋁板	UCT34440SC-3 3Coats(銀色)	1	0	1	6.044	0.743	0.743	0.665	0.665	
4		J835-LB-23a	3mm厚鋁板	UCT34440SC-3 3Coats(銀色)	52	0	52	466.707	1.104	57.406	1.004	52.183	
5		J835-LB-23b	3mm厚鋁板	UCT34440SC-3 3Coats(銀色)	18	0	18	83.270	0.569	10.242	0.501	9.012	
6		J835-LB-23c	3mm厚鋁板	UCT34440SC-3 3Coats(銀色)	1	0	1	8.589	1.056	1.056	0.959	0.959	
7		J835-LB-23d	3mm厚鋁板	UCT34440SC-3 3Coats(銀色)	11	0	11	98.726	1.104	12.143	1.004	11.039	
8		J835-LB-23e	3mm厚鋁板	UCT34440SC-3 3Coats(銀色)	72	0	72	333.079	0.569	40.969	0.501	36.046	
9		J835-LB-24	3mm厚鋁板	UCT34440SC-3 3Coats(銀色)	11	0	11	19.185	0.215	2.360	0.160	1.763	
10		J835-LB-24a	3mm厚鋁板	UCT34440SC-3 3Coats(銀色)	72	0	72	64.724	0.111	7.961	0.080	5.758	
11	A改	J835-LB-25	3mm厚鋁板	UCT34440SC-3 3Coats(銀色)	1	0	1	2.647	0.326	0.326	0.255	0.255	
12		J835-LB-26	3mm厚鋁板	UCT34440SC-3 3Coats(銀色)	1	0	1	3.122	0.384	0.384	0.301	0.301	
13		J835-LB-27	3mm厚鋁板	UCT34440SC-3 3Coats(銀色)	1	0	1	2.133	0.262	0.262	0.208	0.208	
14		J835-LB-27a	3mm厚鋁板	UCT34440SC-3 3Coats(銀色)	63	0	63	199.980	0.390	24.598	0.315	19.815	
15		J835-LB-27b	3mm厚鋁板	UCT34440SC-3 3Coats(銀色)	90	0	90	146.653	0.200	18.039	0.157	14.122	
16		J835-LB-27c	3mm厚鋁板	UCT34440SC-3 3Coats(銀色)	1	0	1	3.037	0.374	0.374	0.301	0.301	
17	A改	J835-LB-28	3mm厚鋁板	UCT34440SC-3 3Coats(銀色)	1	0	1	0.879	0.108	0.108	0.090	0.090	
18		J835-LB-29	3mm厚鋁板	UCT34440SC-3 3Coats(銀色)	1	0	1	1.041	0.128	0.128	0.106	0.106	
19		J835-LB-30	3mm厚鋁板	UCT34440SC-3 3Coats(銀色)	1	0	1	0.727	0.089	0.089	0.073	0.073	
20		J835-LB-30a	3mm厚鋁板	UCT34440SC-3 3Coats(銀色)	34	0	34	36.806	0.133	4.527	0.110	3.755	


工程號:	J-835	計算:	吳禕瑜	日期:	2012/2017	送呈:	施哥
地盤名稱:	天晉平臺	核對:	王禮秋	日期:	2012/2017	副本:	

地盤用鋁板B.M.表

項目類別:	鋁板項目	批准:		日期:			
-------	------	-----	--	-----	--	--	--

BM編號:	修改版次:	A/C Code:	總面積:	總重量:	1939.99	此BM依據大圖計算
-------	-------	-----------	------	------	---------	-----------

21	J835-LB-30b	3mm厚鋁板	UCT34440SC-3 3Coats(銀色)	70	0	70	38.899	0.068	4.785	0.055	3.857	
22	J835-LB-30c	3mm厚鋁板	UCT34440SC-3 3Coats(銀色)	1	0	1	1.036	0.127	0.127	0.106	0.106	
23	A改 J835-LB-31	3mm厚鋁板	MILL	1	0	1	1.283	0.158	0.158	0.000	0.000	
24	J835-LB-32	3mm厚鋁板	MILL	1	0	1	1.514	0.186	0.186	0.000	0.000	
25	J835-LB-33	3mm厚鋁板	MILL	1	0	1	1.034	0.127	0.127	0.000	0.000	
26	J835-LB-33a	3mm厚鋁板	MILL	34	0	34	52.333	0.189	6.437	0.000	0.000	
27	J835-LB-33b	3mm厚鋁板	MILL	70	0	70	55.310	0.097	6.803	0.000	0.000	
28	J835-LB-33c	3mm厚鋁板	MILL	1	0	1	1.473	0.181	0.181	0.000	0.000	
29	J835-LB-34	3mm厚鋁板	UCT34440SC-3 3Coats(銀色)	11	0	11	52.588	0.588	6.468	0.519	5.704	
30	J835-LB-34a	3mm厚鋁板	UCT34440SC-3 3Coats(銀色)	11	0	11	52.900	0.592	6.507	0.522	5.740	
31	J835-LB-34b	3mm厚鋁板	UCT34440SC-3 3Coats(銀色)	6	0	6	29.717	0.609	3.655	0.538	3.230	
32	J835-LB-34c	3mm厚鋁板	UCT34440SC-3 3Coats(銀色)	9	0	9	43.693	0.597	5.374	0.527	4.744	
33	J835-LB-35	3mm厚鋁板	UCT34440SC-3 3Coats(銀色)	11	0	11	9.895	0.111	1.217	0.080	0.880	
34	J835-LB-36	3mm厚鋁板	UCT34440SC-3 3Coats(銀色)	11	0	11	18.075	0.202	2.223	0.158	1.741	
35	J835-LB-36a	3mm厚鋁板	UCT34440SC-3 3Coats(銀色)	11	0	11	18.113	0.203	2.228	0.159	1.745	
36	J835-LB-36b	3mm厚鋁板	UCT34440SC-3 3Coats(銀色)	6	0	6	9.958	0.204	1.225	0.160	0.960	
37	J835-LB-36c	3mm厚鋁板	UCT34440SC-3 3Coats(銀色)	9	0	9	14.851	0.203	1.827	0.159	1.431	
38	J835-LB-37	3mm厚鋁板	UCT34440SC-3 3Coats(銀色)	11	0	11	6.136	0.069	0.755	0.055	0.609	
39	J835-LB-37a	3mm厚鋁板	UCT34440SC-3 3Coats(銀色)	11	0	11	6.141	0.069	0.755	0.055	0.609	
40	J835-LB-37b	3mm厚鋁板	UCT34440SC-3 3Coats(銀色)	9	0	9	5.031	0.069	0.619	0.055	0.499	
41	J835-LB-38	3mm厚鋁板	MILL	11	0	11	8.696	0.097	1.070	0.000	0.000	
42	J835-LB-38a	3mm厚鋁板	MILL	11	0	11	8.699	0.097	1.070	0.000	0.000	

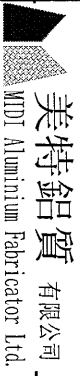 美特鋁質 有限公司 MIDI Aluminum Fabricator Ltd.		工程號:	J-835	計算:	吳樟瑜	日期:	20/2/2017	送呈:	施哥				
地盤用鋁板B.M.表		地盤名稱:	天晉平臺	核對:	王禮秋	日期:	20/2/2017	副本:					
BM編號:		項目類別:	鋁板項目	批准:		日期:							
		修改版本:	A(2017.6.30)	A/C Code:		總面積:	238.621	總重量:	1939.99				
43	J835-LB-38b	3mm厚鋁板		MILL	9	0	9	7.120	0.097	0.876	0.000	0.000	
44					9	0	9	7.120	0.097	0.876	0.000	0.000	
					總計:	760	760	1939.99	15.039	238.62	11.71	190.078	

2



注：根据地盤复数修改

EG-DWG3


美特铝质 有限公司
 MIDI Aluminium Fabricator Ltd.

工程號	J-835	地盤	天晉平臺
-----	-------	----	------

序	材料	名称	数量	单位
3	#8*1/2	螺絲	90	个
1	M6*15mm	螺絲	12	个

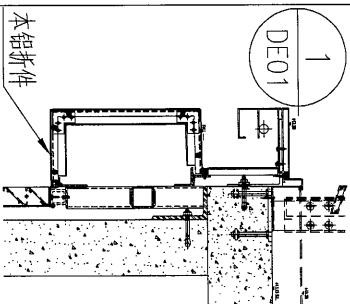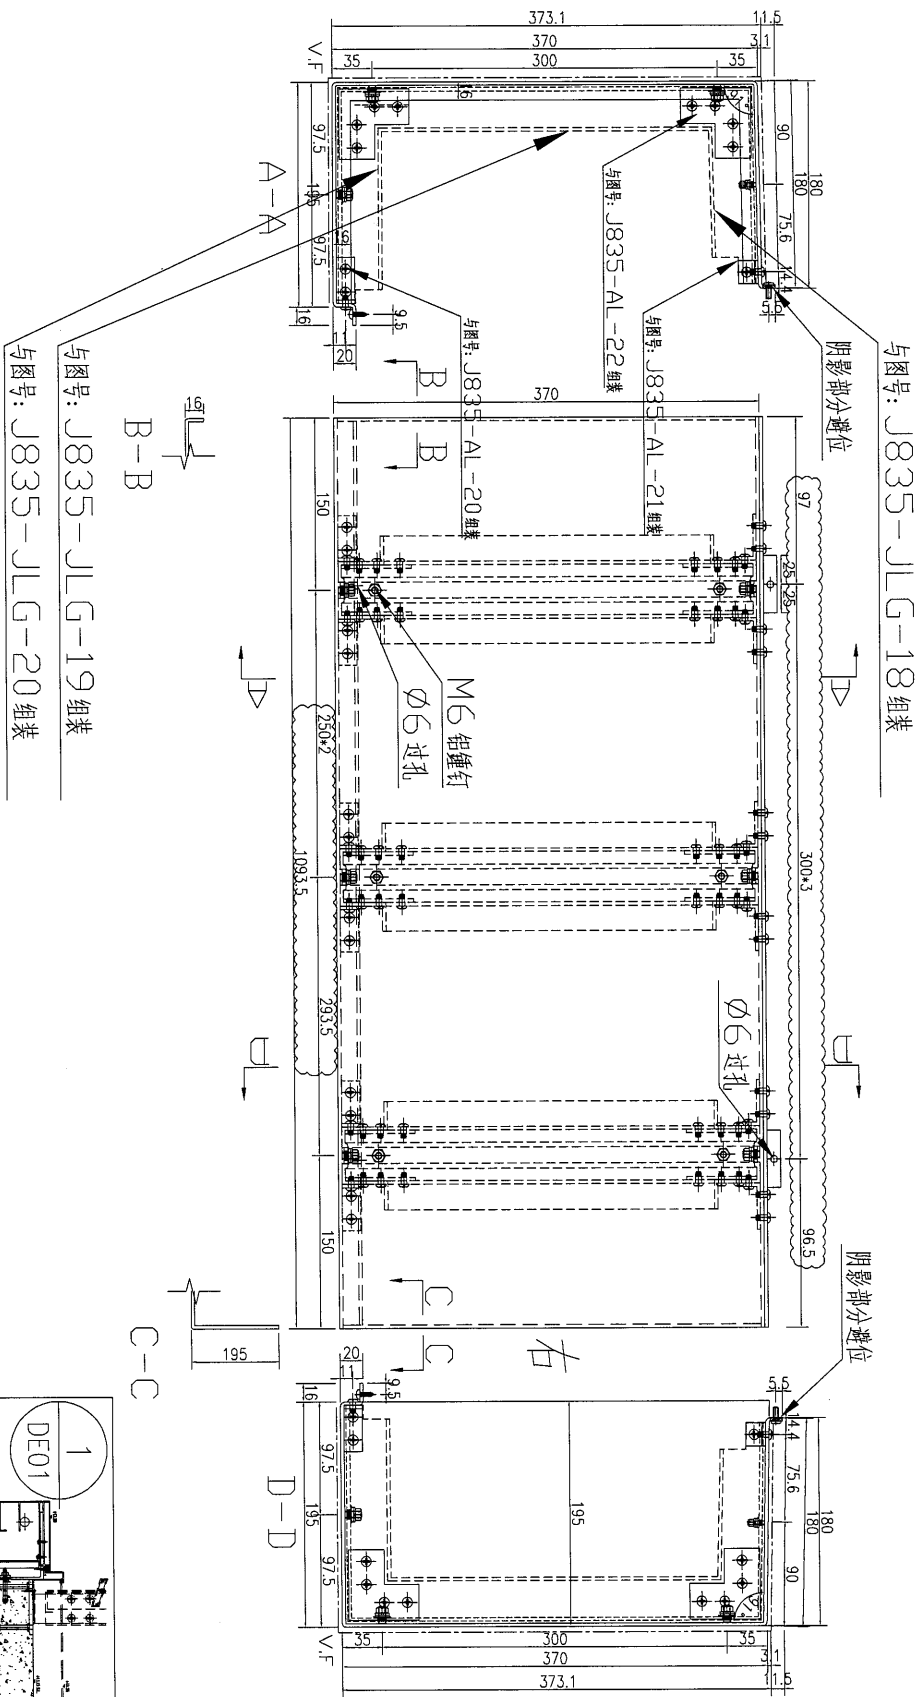

数量	备注
1	

名稱	鋁板加工圖	制圖	吳沛瑜	2017.02.16	修改	A
材料	3mm 鋁板	復核	王礼秋	2017.02.16	日期	2017.6.30
顏色	UCT34440SC-3 3Coats(銀色)	批准			圖號	J835-LB-21



美特鋁質 有限公司
MIDI Aluminium Fabricator Ltd.



工程號

J-835

地盤

天簷平臺

注：
根据地盘复数修改

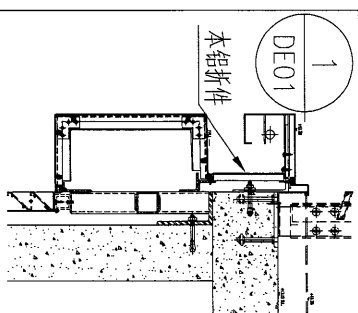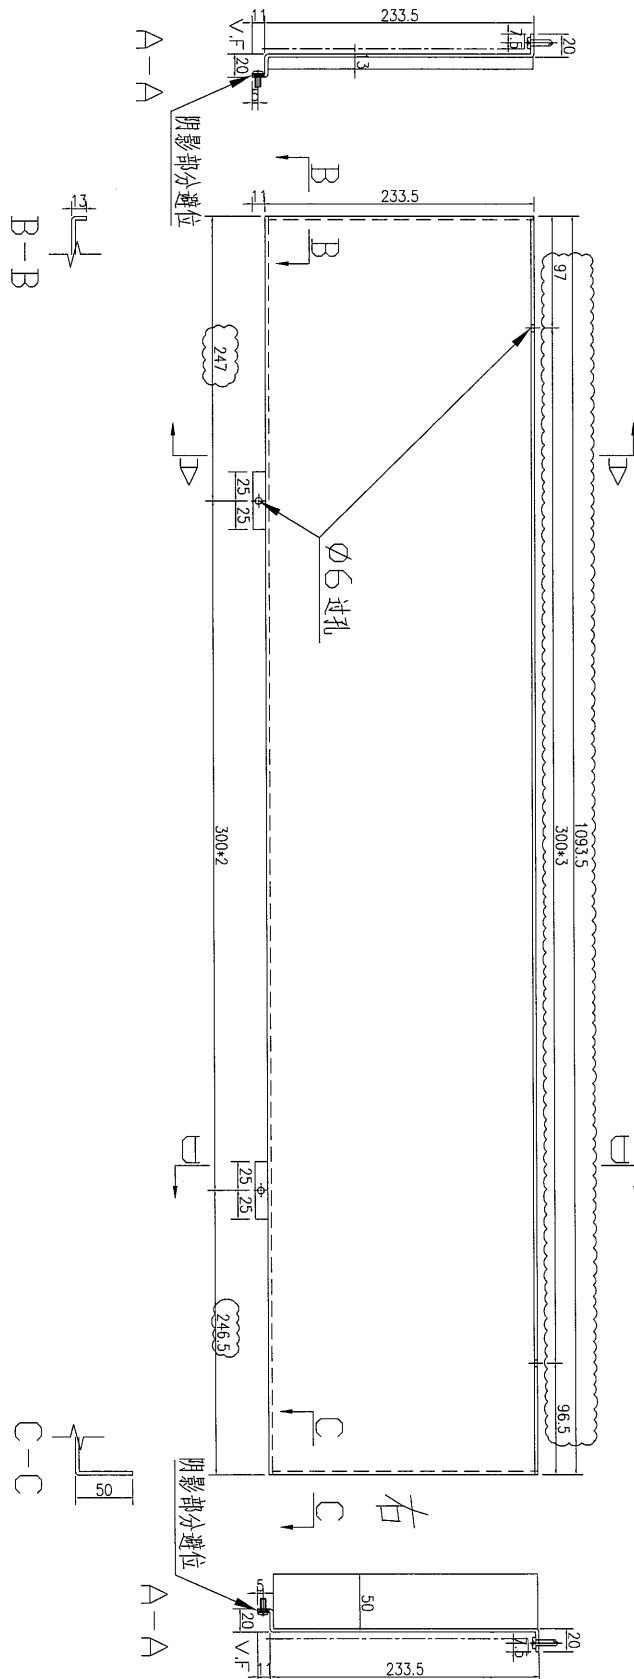

数量	1
备注	

名稱	鋁板加工圖	制圖	吳祥瑜	2017.02.16	修改	A	
材料	3mm 鋁板	復核	王禮秋	2017.02.16	日期	2017.6.30	
顏色	UCT34440SC-3 3Coats(銀色)	批准			圖號	J835-LB-25	

EG-DWG3



美特鋁質有限公司
MIDI Aluminium Fabricator Ltd.

工程號


J-835

地盤


天管平臺

注：
根据地盤復數修改

A-A

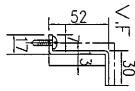


B-B

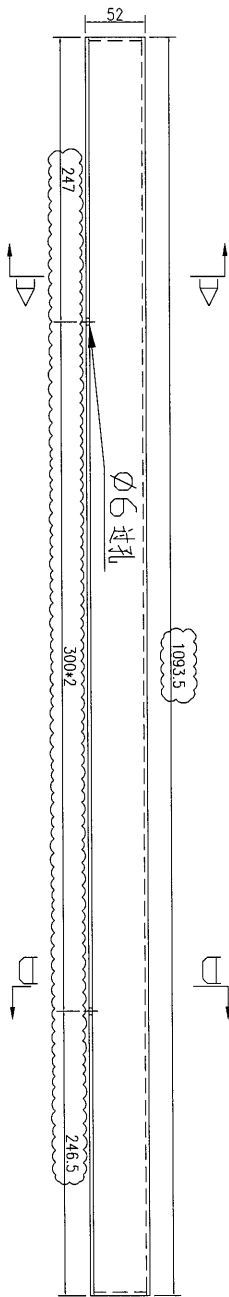


右

D-D

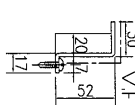

C-C

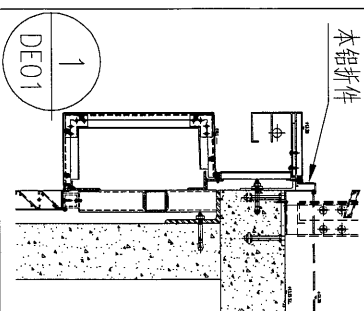



数量	1
备注	

名稱	鋁板加工圖	制圖	吳祚瑜	2017.02.16	修改	A	
材料	3mm 鋁板	復核	王礼秋	2017.02.16	日期	2017.6.30	
顏色	UCT34440SC-3 3Coats(銀色)	批准			圖號	J835-LB-28	

美特鋁質有限公司
MIDI Aluminium Fabricator Ltd.

工程號 J-835 地盤 天管平臺

注：
根据地盘复数修改

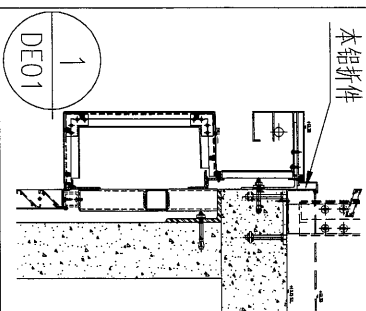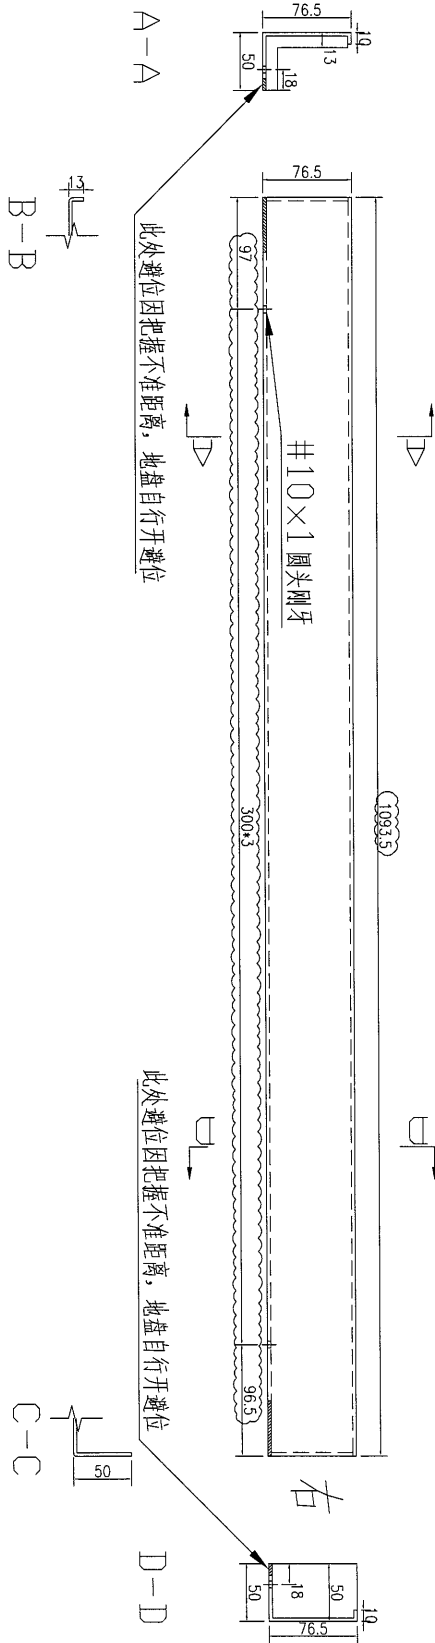

数量	备注
1	

名稱	鋁板加工圖	制圖	吳禕瑜	2017.02.18	修改	A	
材料	3mm 鋁板	復核	王禮秋	2017.02.18	日期	2017.6.30	
顏色	MILL	批准			圖號	J835-LB-31	