



工程指示 / 要求簡箋(E.I.)

工程指示編號：EI 6957 修改版次：A
 工程編號：J835 工程名稱：TKO 660
 工程項目：鋁飾板 — 確認鋁料及圖紙 (金飾板 9 片)
 收件人：生統 發件人：Eddie 日期：2017.6.20

要求提供 / 確認 事項：

- 初步鋁料 B.M. 加工拆圖，然後生產 尺寸表
- 正式鋁料 B.M. 技術上資料 / 指示 報價
- 配件 B.M. 樣辦或貨品說明書 分判合約
- 其他：_____

內容：維持現狀之圖紙及之 須持明紙

請在 2017-6-20 前完成上列要求。

附有關圖紙 / 文件：

1+ 60頁

以上項目為：

- 原合約工程包 原合約工程加 / 減賬 新工程報價

原因：-

分發東莞各部門：

- 生產技術總監 連附件 技術部 連附件 生產部 連附件 機械設計部 連附件
- 採購部 連附件 生產統籌部 連附件
- 質檢部 連附件 會計部 連附件 報關組 連附件 其他 _____ 連附件

分發香港各部門：

- 行政部 連附件 會計部 連附件 統籌部 連附件 工程部地盤科文 連附件
- 採購部 連附件 QS 部 連附件 維修部 連附件 其他 _____ 連附件

傳遞編號：

HK 6957 (FTP)


發件人簽署：

項目經理簽署：

Handwritten signatures of the sender and project manager.

 美特鋁質 有限公司
MIDI Aluminium Fabricator Ltd.

工程號	J-835	地盤	天晉平臺
-----	-------	----	------

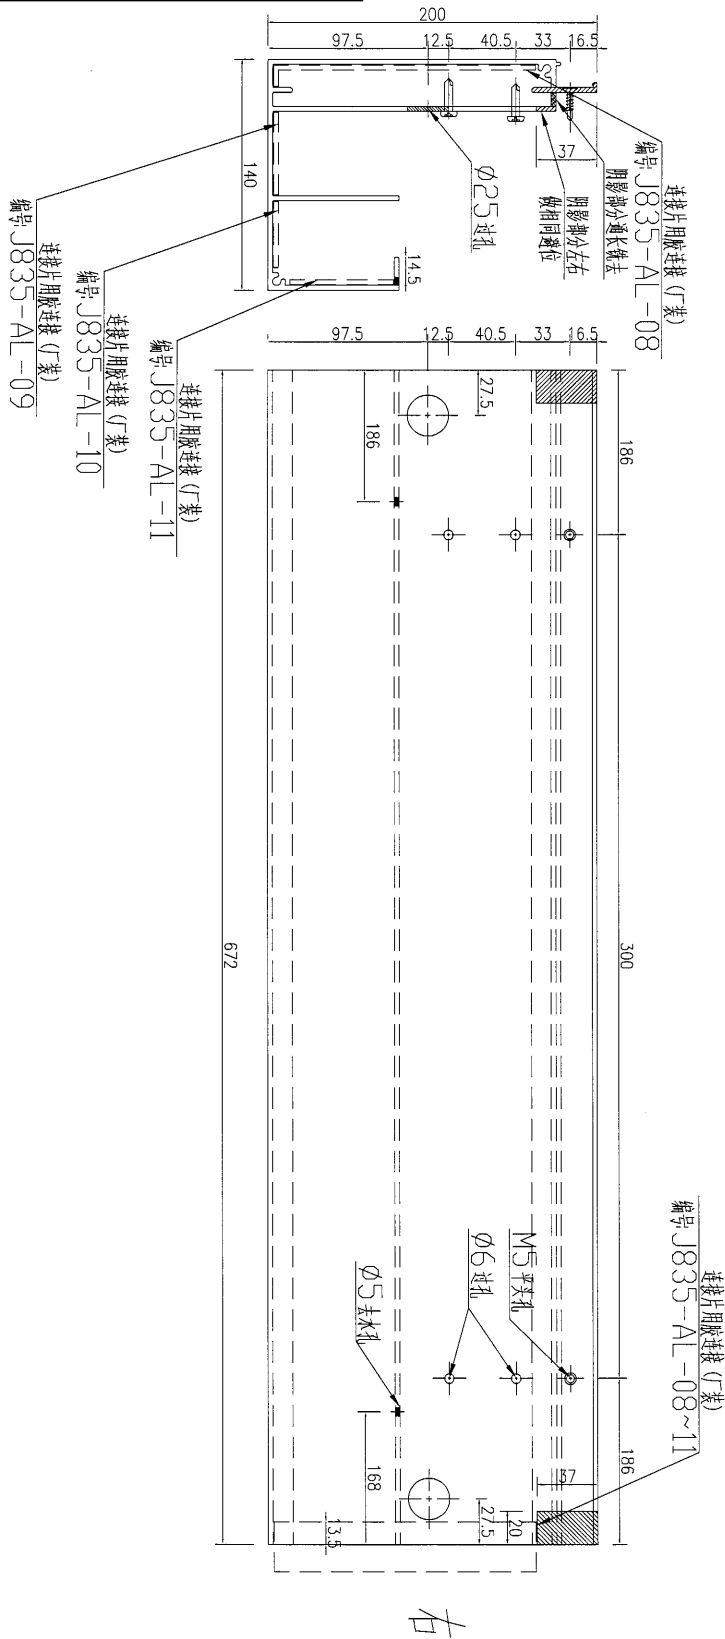



数量	备注
3	

名稱	鋁飾條2	制圖	吳禕瑜	2017.03.01	修改		
材料	X85394	復核			日期		
顏色	PPG UCT39548XL-3 3Coats Silver	批准			圖號	J835-HST-03	




美特鋁質 有限公司
MIDI Aluminium Fabricator Ltd.

工程號	J-835	地盤	天晉平臺
-----	-------	----	------

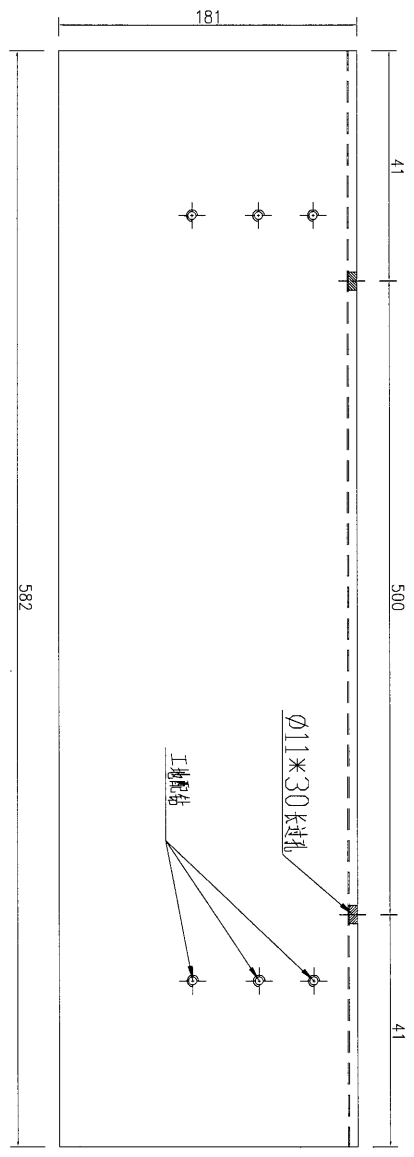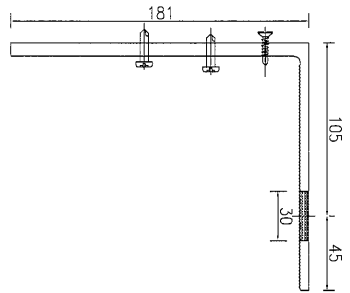

右


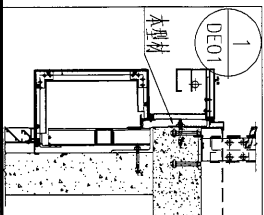


數量	2	备注
----	---	----


名稱	鋁碼	制圖	吳禕瑜	2017.03.01	修改		
材料	X85396	復核			日期		
顏色	MILL	批准			圖號	J835-HST-07	

美特鋁質有限公司
MIDI Aluminium Fabricator Ltd.

工程號 J-835 地盤 天簷平臺

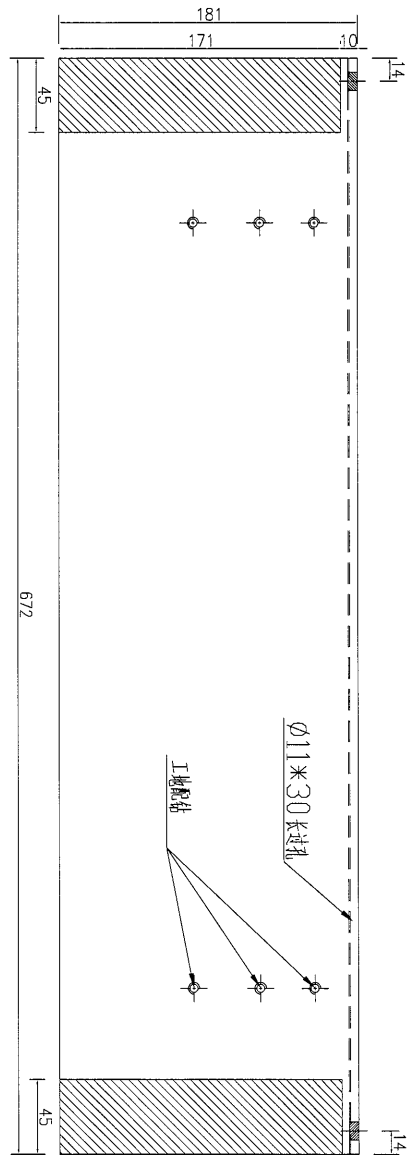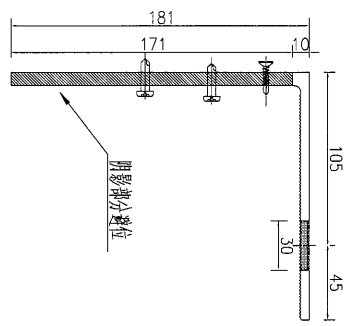

右

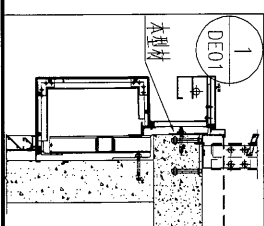



1	数量	备注
---	----	----

名稱	鋁碼	制圖	吳禕瑜	2017.03.02	修改		
材料	X85396	復核			日期		
顏色	MILL	批准			圖號	J835-HST-07A	


美特鋁質 有限公司
 MIDI Aluminium Fabricator Ltd.

工程號	J-835	地盤	天簷平臺
-----	-------	----	------

数据表见: J835-HST-11A

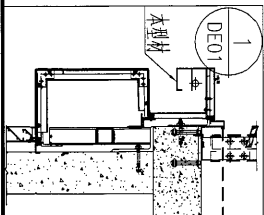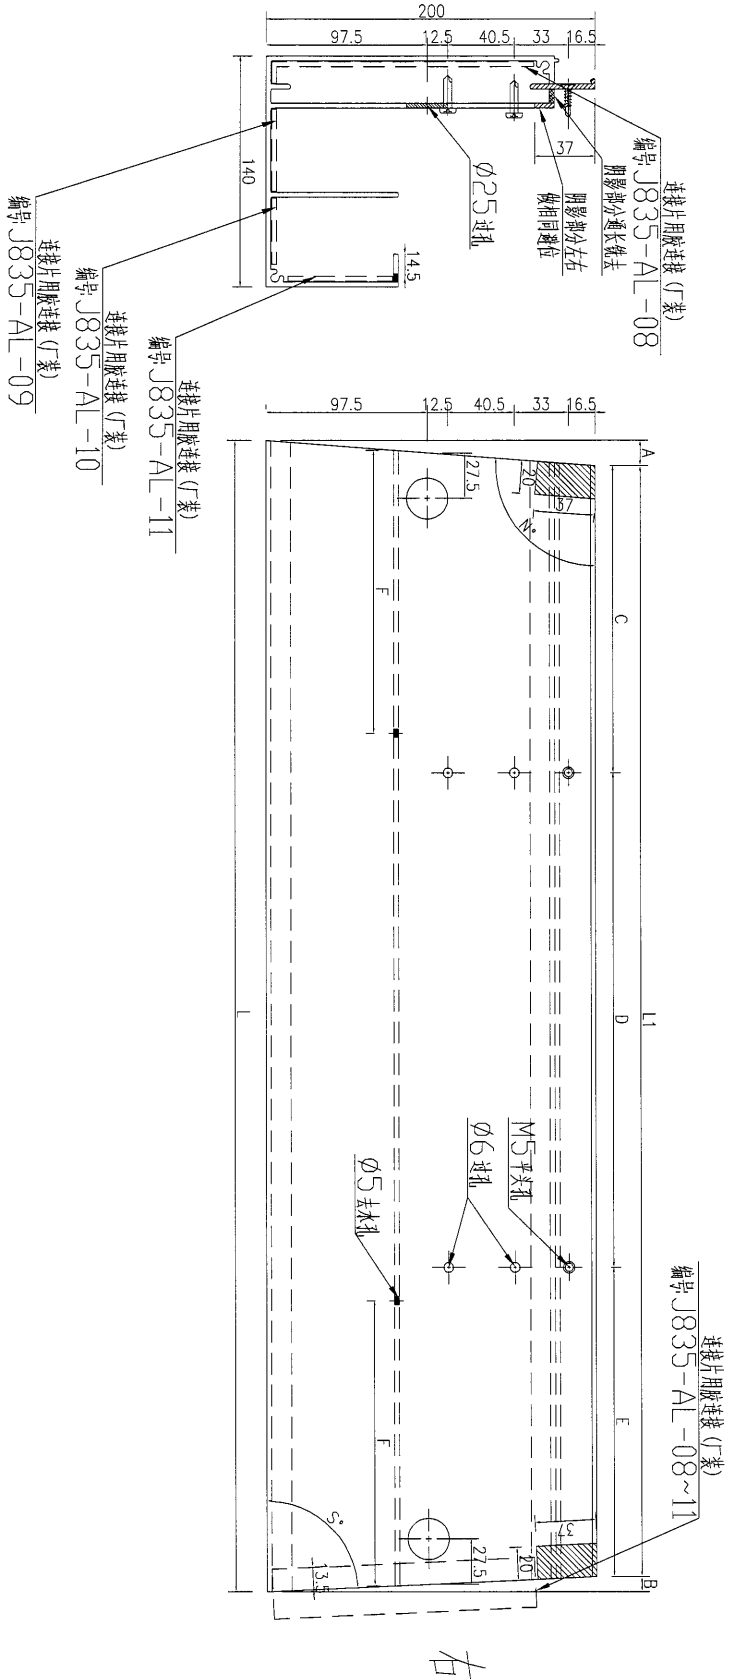

名稱	鋁飾條2	制圖	吳祥瑜	2017.02.25	修改		
材料	X85394	復核			日期		
顏色	PPG UCT39548XL-3 3Coats Silver	批准			圖號	J835-HST-11	



美特鋁質 有限公司
MIDI Aluminium Fabricator Ltd.

工程號 J-835 地盤 天晉平臺

加工圖見: J835-HST-11



序號	物料編號	長度 (L)	長度 (L1)	角度 (N°)	角度 (S°)	A	B	C	D	E	F	數量
1	J835-HST-11	697.7	673.2	94.4	87.4	15.4	9.1	186.6	300	186.6	172	1
2	J835-HST-12	706.6	673.5	94.7	85.3	16.6	16.6	186.5	300	187	173.5	2
序號	物料編號	長度 (L)	長度 (L1)	角度 (N°)	角度 (S°)	A	B	C	D	E	F	數量
1	J835-HST-19	717.9	673.9	96.3	83.7	22	22	187	300	186.9	175	1
2	J835-HST-20	714.9	673.8	95.5	83.8	19.3	21.8	186.9	300	186.9	174.8	1
序號	物料編號	長度 (L)	長度 (L1)	角度 (N°)	角度 (S°)	A	B	C	D	E	F	數量
1	J835-HST-23	696.9	673.4	95.3	88.6	18.6	4.9	186.7	300	186.7	172	1
2	J835-HST-24	714.7	674	96.2	84.6	21.9	18.9	187	300	187	174	1
3	J835-HST-25	710.5	673.5	94.4	83.8	15.2	21.7	187	300	186.5	174	1
序號	物料編號	長度 (L)	長度 (L1)	角度 (N°)	角度 (S°)	A	B	C	D	E	F	數量
4	J835-HST-32	682.1	672.5	91.4	88.6	4.8	4.8	186	300	186.5	169.6	7

名稱	數據表	制圖	吳禕瑜	2017.02.25	修改	
材料		復核			日期	
顏色		批准			圖號	J835-HST-11A



美特鋁質 有限公司
MIDI Aluminium Fabricator Ltd.

工程號 J-835 地盤 天晉平臺

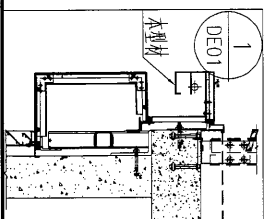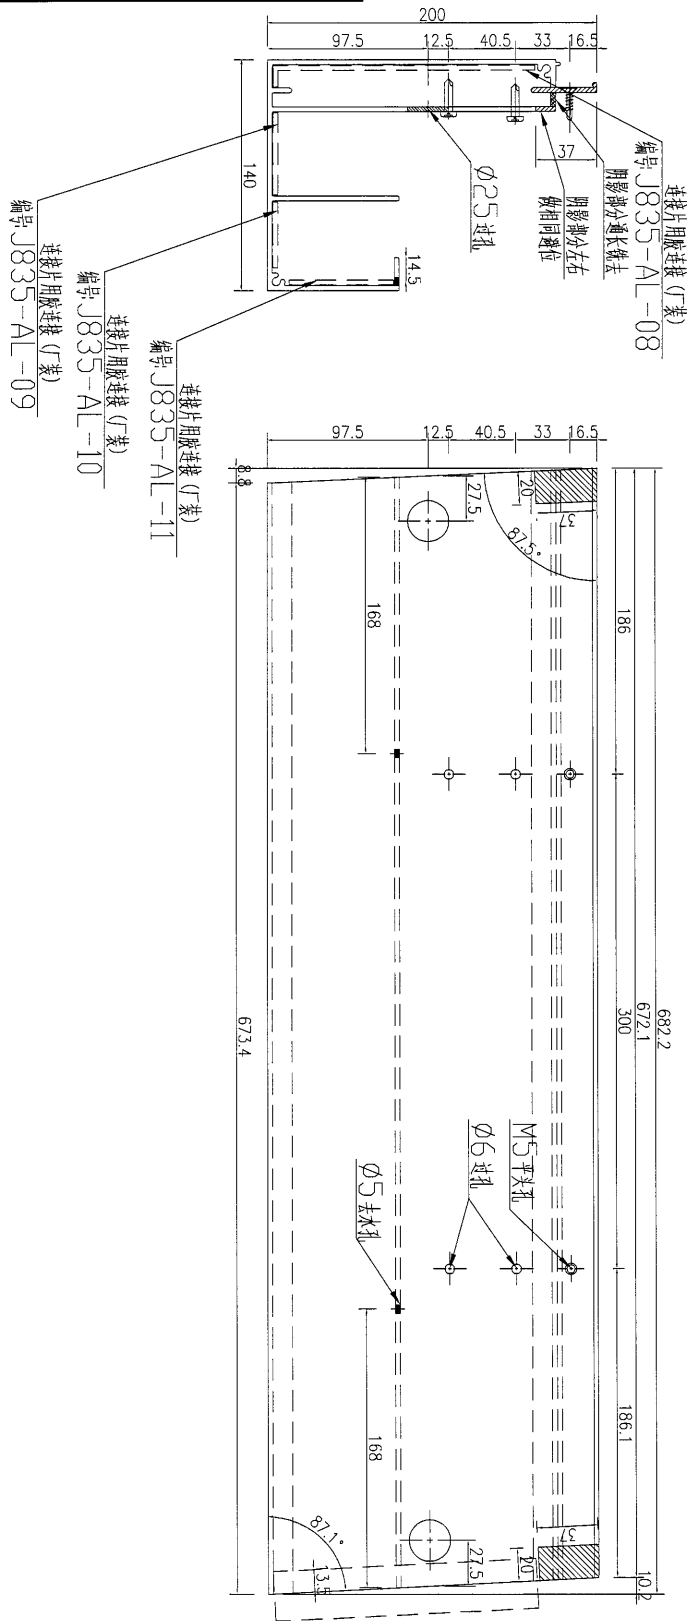

数量	备注
1	



名稱	鋁飾條2	制圖	吳祿瑜	2017.02.25	修改		
材料	X85394	復核			日期		
顏色	PPG UCT39548XL-3 3Coats Silver	批准			圖號	J835-HST-13	



美特鋁質 有限公司
MIDI Aluminium Fabricator Ltd.

工程號 J-835 地盤 天晉平臺

数据表见: J835-HST-14A

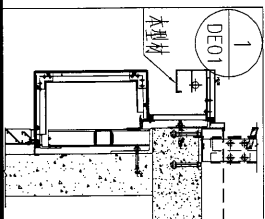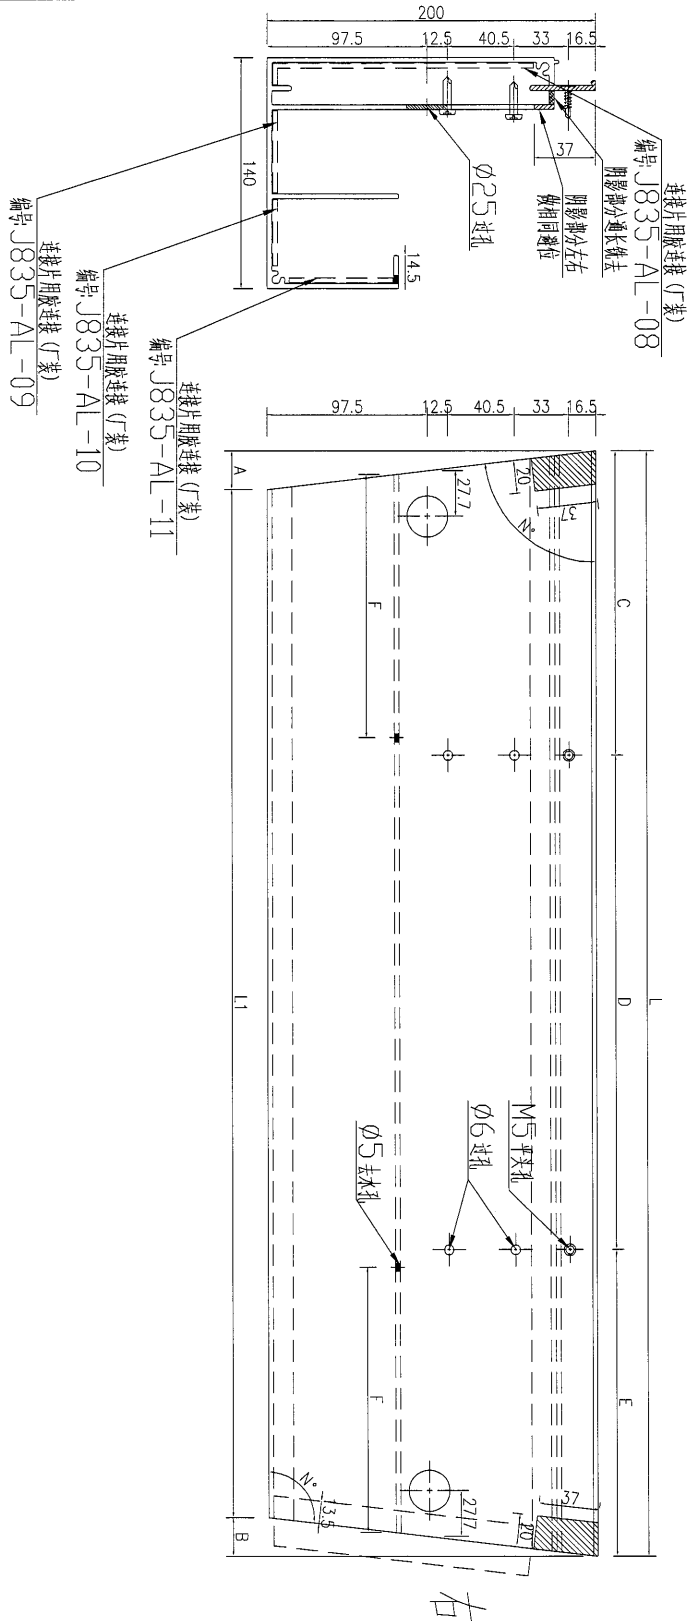

名稱	鋁飾條2	制圖	吳沛瑜	2017.02.25	修改		
材料	X85394	復核			日期		
顏色	PPG UCT39548XL-3 3Coats Silver	批准			圖號	J835-HST-14	

加工圖規: J835-HST-14



美特鋁質 有限公司
MIDI Aluminium Fabricator Ltd.



工程號 J-835 地盤 天晉平臺

序號	物料編號	長度 (L)	長度 (L1)	角度 (N°)	角度 (S°)	A	B	C	D	E	F	數量
1	J835-HST-14	670	623.3	83.3	96.7	23.4	23.4	185	300	185	160	2
2	J835-HST-15	671.4	659.5	89.4	92.8	2	9.9	185.7	300	185.7	166	1
序號	物料編號	長度 (L)	長度 (L1)	角度 (N°)	角度 (S°)	A	B	C	D	E	F	數量
1	J835-HST-16	671.7	665.8	88.6	90.3	4.7	1.2	186	300	185.7	167	1
2	J835-HST-17	670.4	635.7	85	95	17.3	17.3	185.2	300	185.2	162	3
序號	物料編號	長度 (L)	長度 (L1)	角度 (N°)	角度 (S°)	A	B	C	D	E	F	數量
1	J835-HST-21	670.5	637.5	85	94.5	17.3	15.6	185	300	185.5	162.5	1
2	J835-HST-22	670.4	635.7	85	95	17.3	17.3	185.2	300	185.2	162	8
序號	物料編號	長度 (L)	長度 (L1)	角度 (N°)	角度 (S°)	A	B	C	D	E	F	數量
1	J835-HST-27	670.7	643.1	86.1	93.9	13.8	13.8	185	300	185.7	163.5	3
2	J835-HST-28	670.8	645.9	86.8	93.9	11.2	13.7	185.4	300	185.4	163	1
序號	物料編號	長度 (L)	長度 (L1)	角度 (N°)	角度 (S°)	A	B	C	D	E	F	數量
1	J835-HST-29	671.7	665.2	88.6	90.4	5	1.5	186	300	185.7	167	1
2	J835-HST-30	671.3	657.7	88	92	6.8	6.8	186	300	185.3	165.5	4
3	J835-HST-31	671.6	664	89.5	91.7	1.6	6.1	185.8	300	185.8	166	1

名稱	數據表	制圖	吳祥瑜	2017.02.25	修改	
材料		復核			日期	
顏色		批准			圖號	J835-HST-14A



工程號	J-835	地盤	天簷平臺
-----	-------	----	------

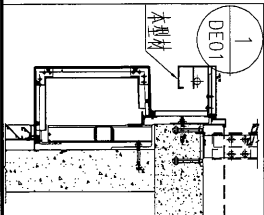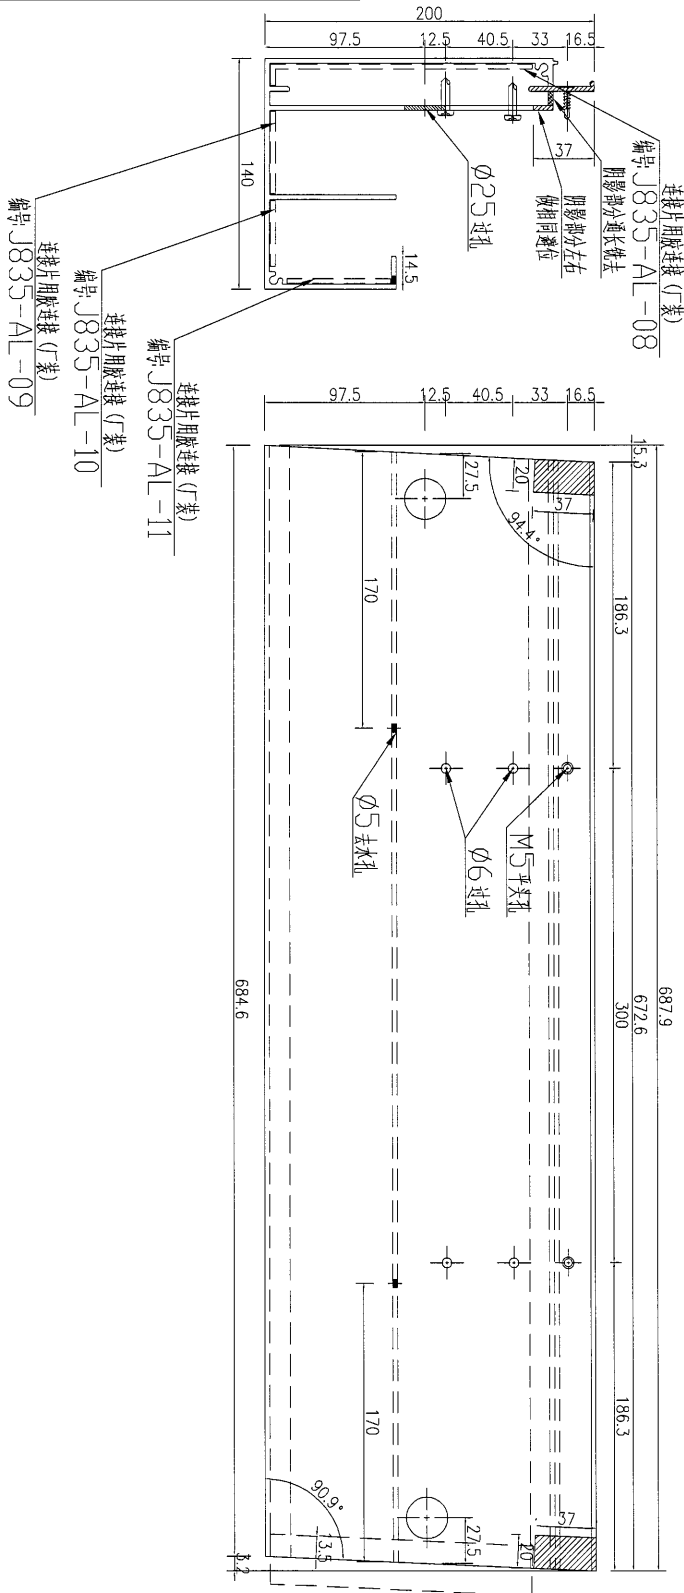

數量	备注
1	




名稱	鋁飾條2	制圖	吳禕瑜	2017.02.25	修改		
材料	X85394	復核			日期		
顏色	PPG UCT39548XL-3 3Coats Silver	批准			圖號	J835-HST-18	

EG-DWG3



美特鋁質 有限公司
MIDI Aluminium Fabricator Ltd.

工程號	J-835	地盤	天簷平臺
-----	-------	----	------

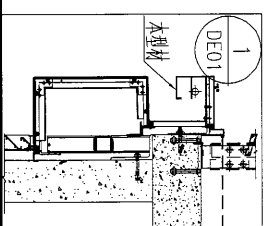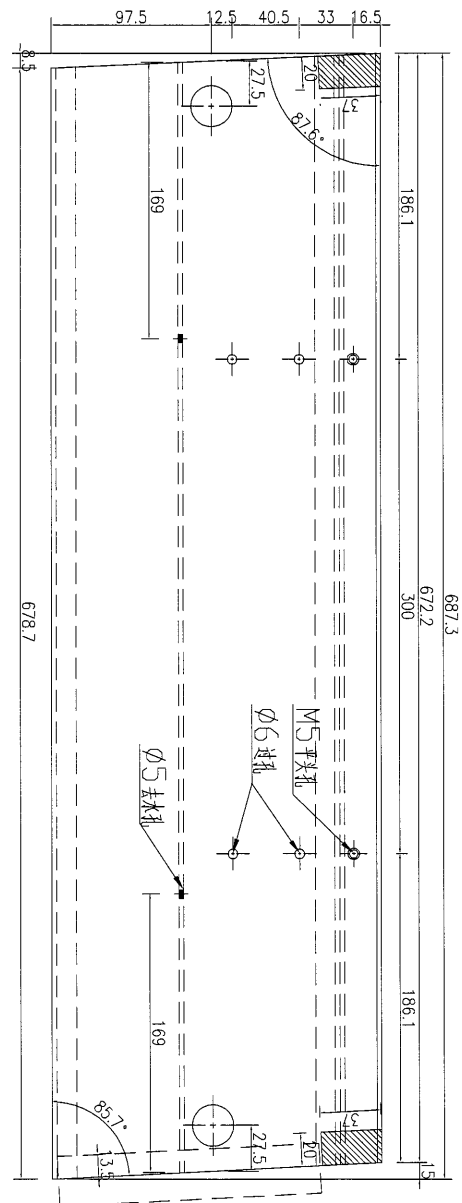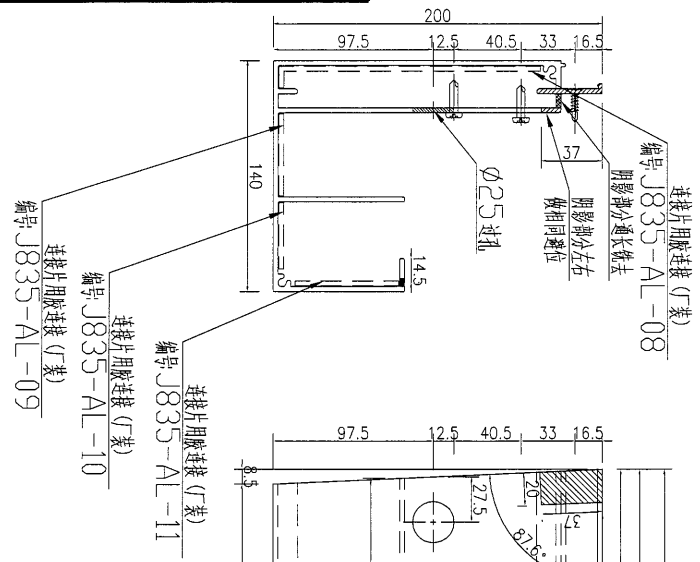



数量	备注
1	

名稱	鋁飾條2	制圖	吳祿瑜	2017.02.25	修改		
材料	X85394	復核			日期		
顏色	PPG UCT39548XL-3 3Coats Silver	批准			圖號	J835-HST-26	




美特鋁質 有限公司
MIDI Aluminium Fabricator Ltd.

工程號	J-835	地盤	天晉平臺
-----	-------	----	------

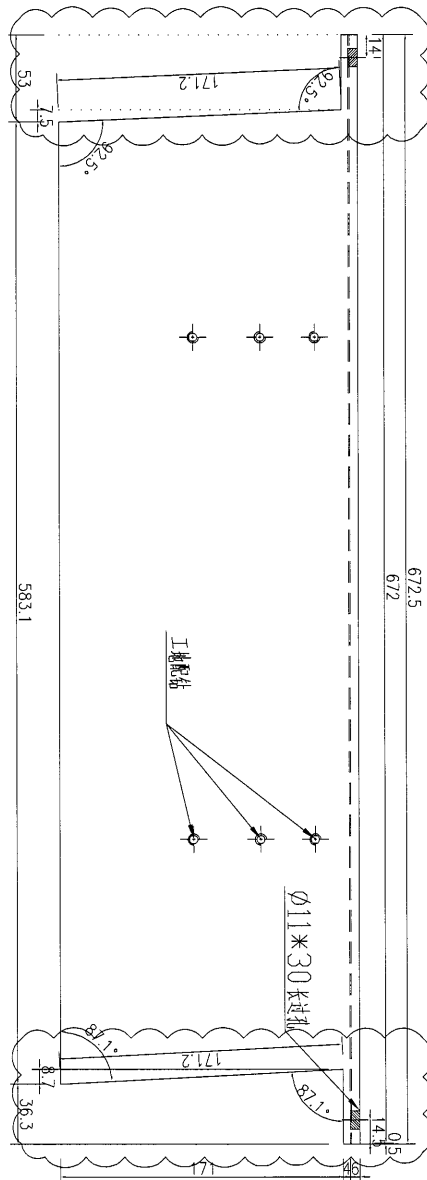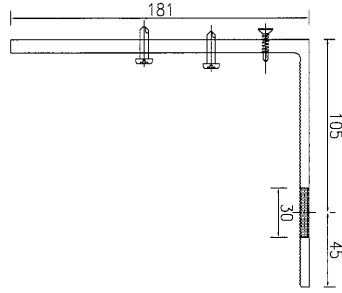

右

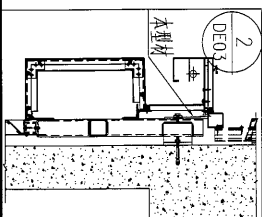

数量	备注
1	



名稱	鋁碼	制圖	吳祿瑜	2017.02.25	修改	A	
材料	X85396	復核			日期	2017.05.31	
顏色	MILL	批准			圖號	J835-HST-33	

EG-DWG3




美特鋁質 有限公司
MIDI Aluminium Fabricator Ltd.

工程號	J-835	地盤	天晉平臺
-----	-------	----	------

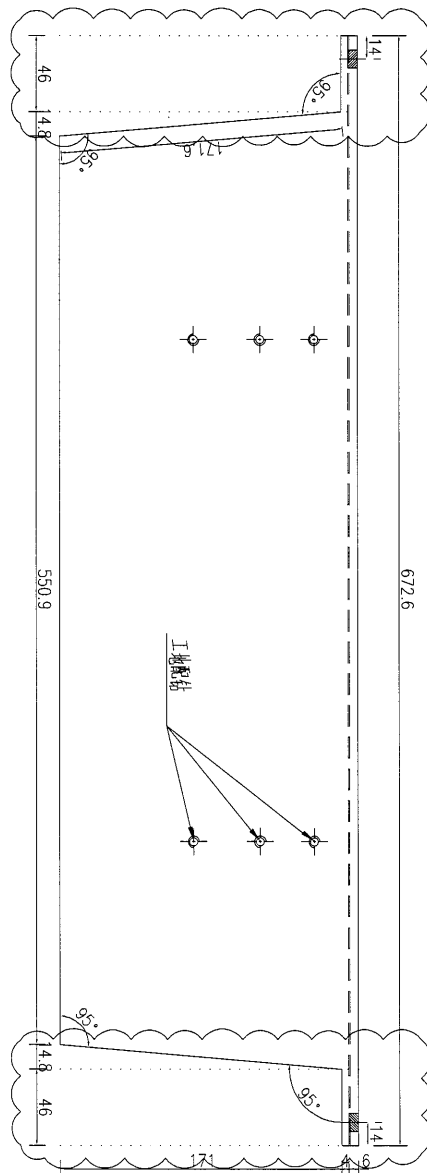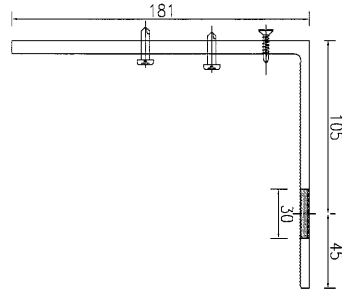

右

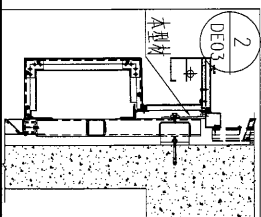

数量	10	备注
----	----	----



名稱	鋁碼	制圖	吳祿瑜	2017.02.25	修改	A
材料	X85396	復核			日期	2017.05.31
顏色	MILL	批准			圖號	J835-HST-37

EG-DWG3




美特鋁質 有限公司
MIDI Aluminium Fabricator Ltd.

工程號	J-835	地盤	天簷平臺
-----	-------	----	------

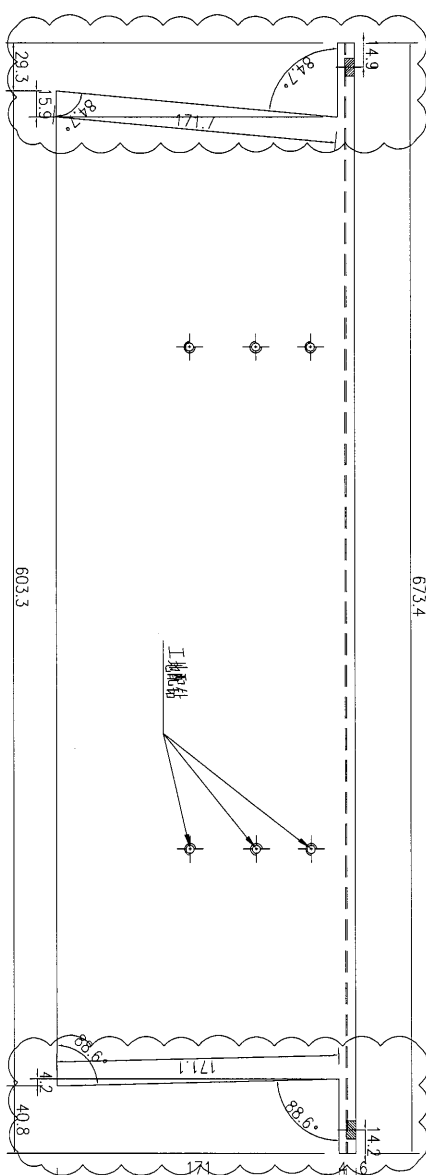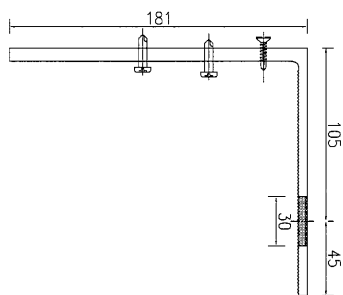

右

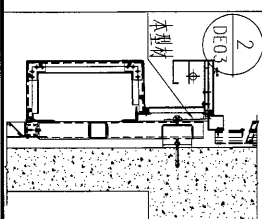



数量	1
备注	

名稱	鋁碼	制圖	吳祿瑜	2017.02.25	修改	A
材料	X85396	復核			日期	2017.05.31
顏色	MILL	批准			圖號	J835-HST-38




美特鋁質 有限公司
MIDI Aluminium Fabricator Ltd.

工程號	J-835	地盤	天晉平臺
-----	-------	----	------

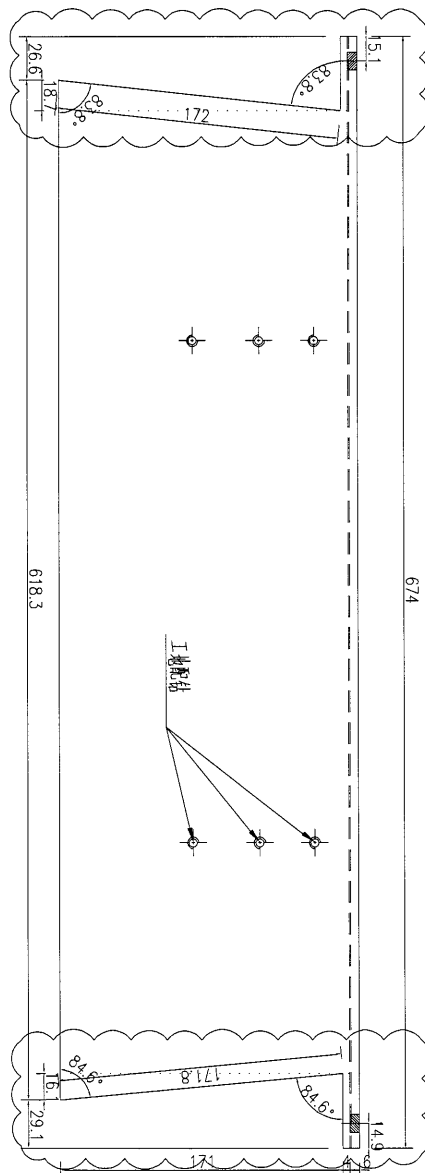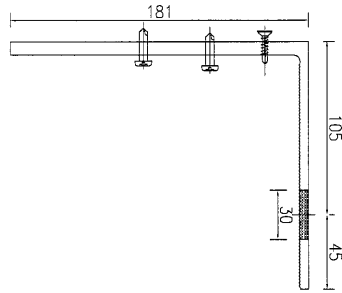

右


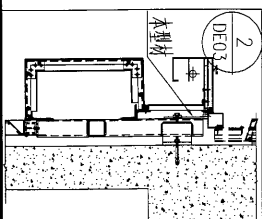


数量	1
备注	


名稱	鋁碼	制圖	吳禕瑜	2017.02.25	修改	A	
材料	X85396	復核			日期	2017.05.31	
顏色	MILL	批准			圖號	J835-HST-39	


 美特鋁質 有限公司
 MIDI Aluminium Fabricator Ltd.

工程號	J-835	地盤	天簷平臺
-----	-------	----	------

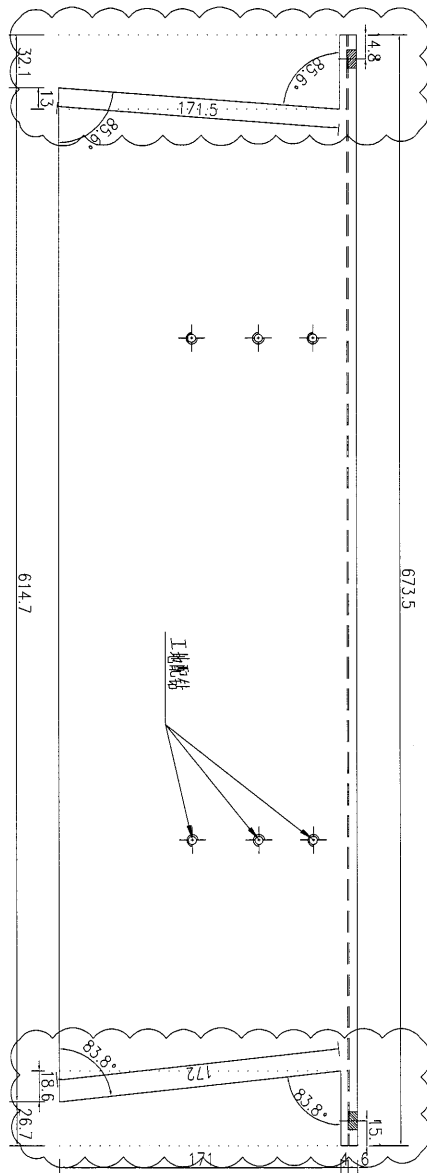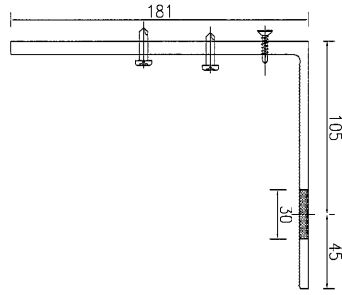

右

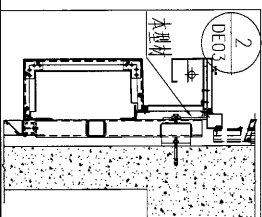




数量	1
备注	

名稱	鋁碼	制圖	吳祿瑜	2017.02.25	修改	A	
材料	X85396	復核			日期	2017.05.31	
顏色	MILL	批准			圖號	J835-HST-40	



美特鋁質 有限公司
MIDI Aluminium Fabricator Ltd.

工程號	J-835	地盤	天晉平臺
-----	-------	----	------

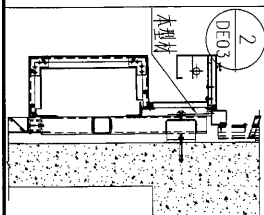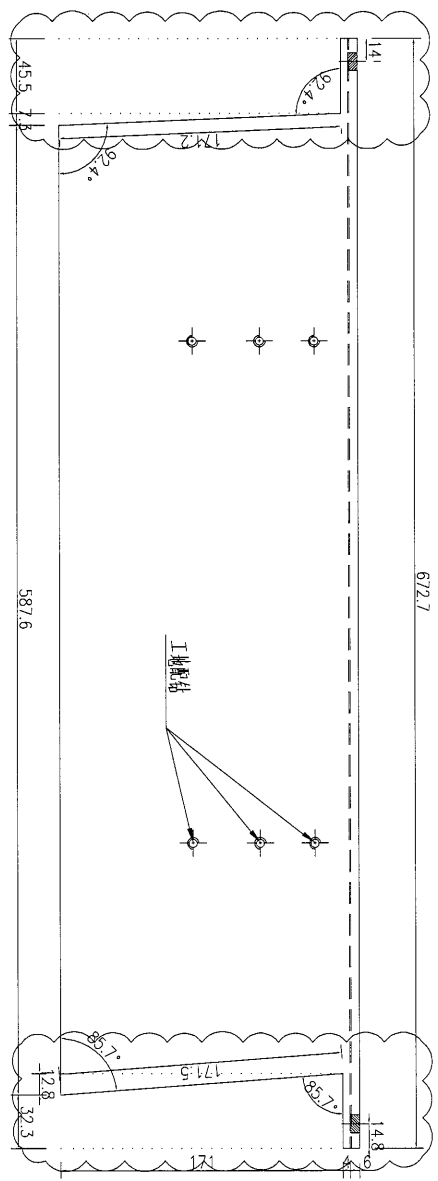
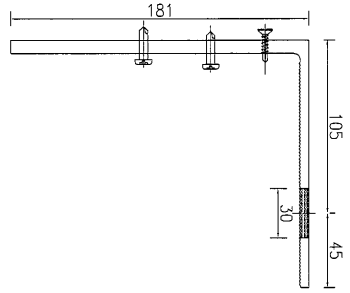


1	數量	备注
---	----	----


名稱	鋁碼	制圖	吳禕瑜	2017.02.25	修改	A	
材料	X85396	復核			日期	2017.05.31	
顏色	MILL	批准			圖號	J835-HST-41	


美特鋁質 有限公司
 MIDI Aluminium Fabricator Ltd.

工程號	J-835	地盤	天晉平臺
-----	-------	----	------

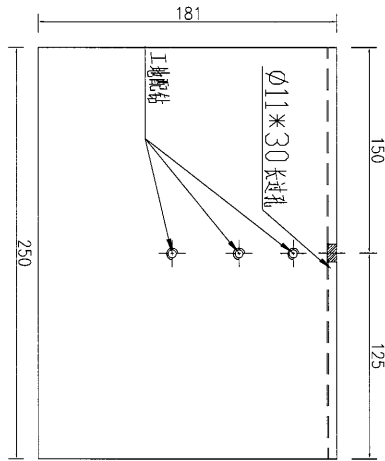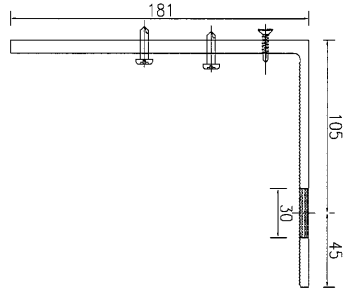

右

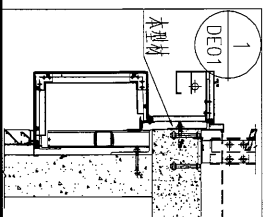

数量	50
备注	



名稱	鋁碼	制圖	吳禕瑜	2017.02.25	修改		
材料	X85396	復核			日期		
顏色	MILL	批准			圖號	J835-HST-42	



美特鋁質 有限公司
MIDI Aluminium Fabricator Ltd.


工程號	J-835	地盤	天晉平臺
-----	-------	----	------

編號: J835-AL-13(工廠)

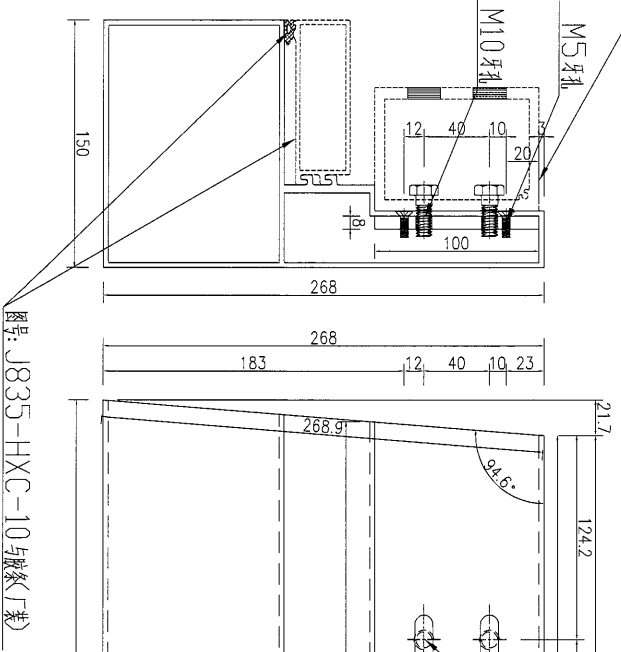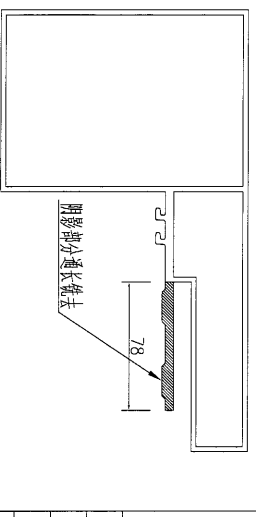

圖號: J835-HXC-10(廠家工廠)

序號	物料規格	名稱	數量	備註
3	M5X15mm	平頭螺絲	2	丁
2	J835-G001	膠條	0.8米	丁
1	M10X30mm	六角螺絲	4	丁

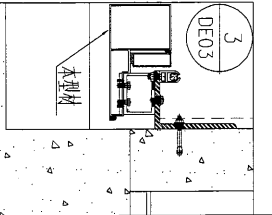


數量	備註
1	

名稱	鋁飾條	制圖	吳祿瑜	2017.03.01	修改	
材料	X85392+8mm厚鋁巴	復核			日期	
顏色	PPG UCT39548XL-3 3Coats Silver	批准			圖號	J835-HXC-40



 美特鋁質 有限公司
MIDI Aluminium Fabricator Ltd.

工程號 J-835 地盤 天晉平臺


編號: J835-AL-13(1裝)

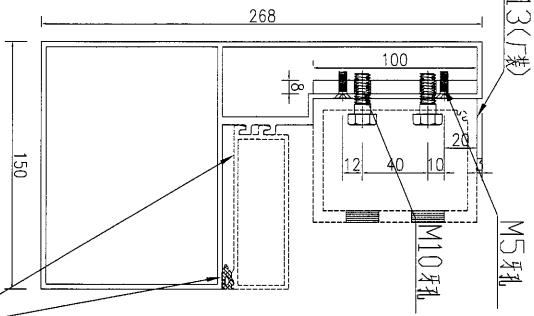

圖號: J835-HXC-10a. 與圖號(1裝)

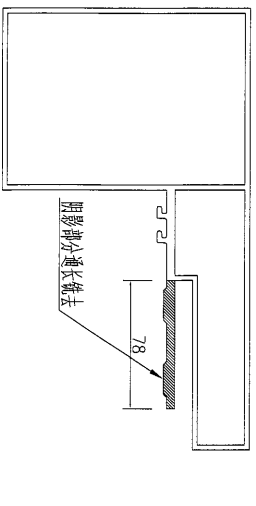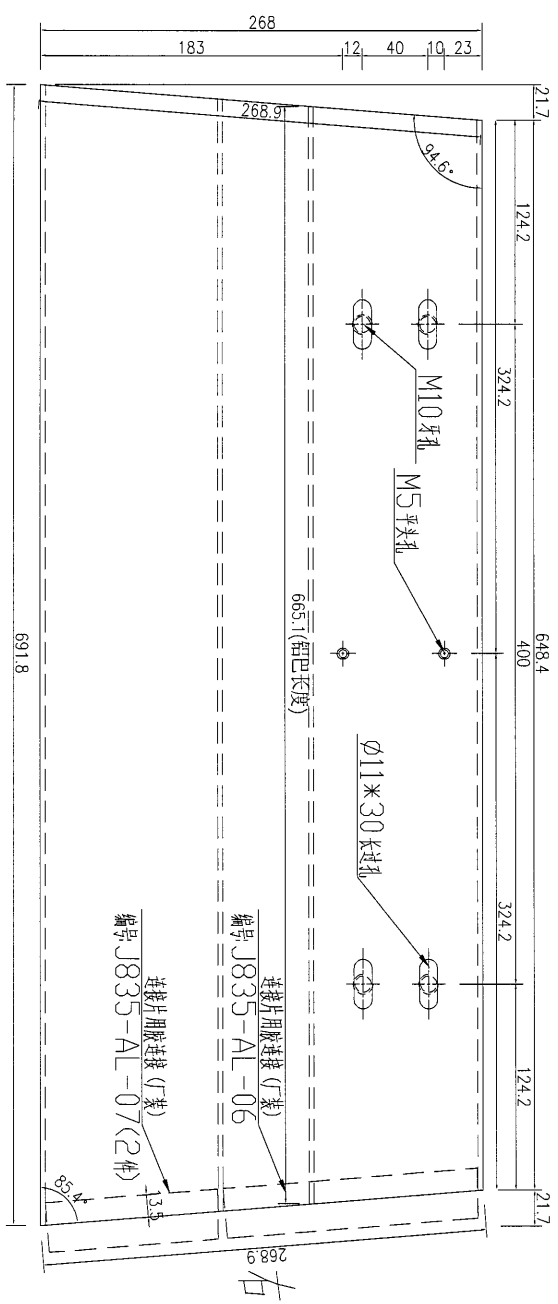

序號	物料規格	名稱	數量	備註
3	M5x15mm	平頭螺絲	2	IT
2	J835-G001	膠條	0.8米	IT
1	M10x30mm	六角螺絲	4	IT

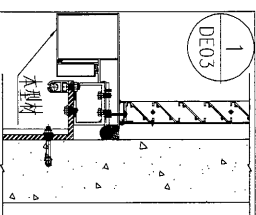



數量	備註
1	

名稱	鋁飾條	制圖	吳禕瑜	2017.03.01	修改		
材料	X85392+8mm厚鋁巴	復核			日期		
顏色	PPG UCT39548XL-3 3Coats Silver	批准			圖號	J835-HXC-40b	



美特鋁質 有限公司
MIDI Aluminium Fabricator Ltd.

工程號 J-835 地盤 天晉平臺

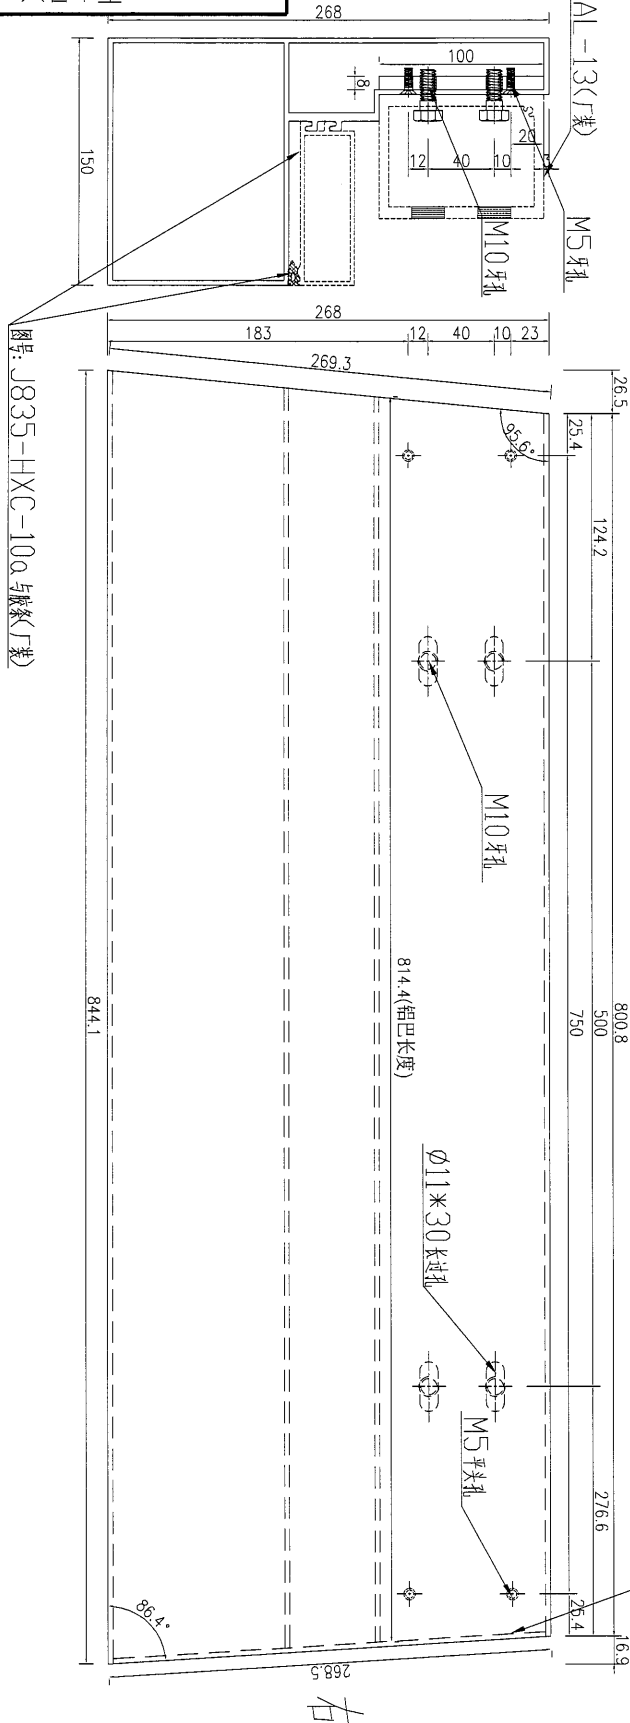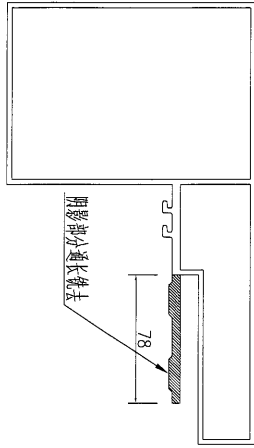

編號: J835-AL-13(打裝)

M5 牙孔

M10 牙孔

M10 牙孔


814.4(鋁巴長度)

Ø11*30 長過孔

M5 平牙孔

圖號編號: J835-AL-03
J835-AL-04 打裝(打裝)

序號	零件規格	名稱	數量	備註
1	M10x30mm	六角牙螺絲	4	打
2	J835-G001	膠條	1米	打
3	M5x15mm	平牙螺絲	4	打

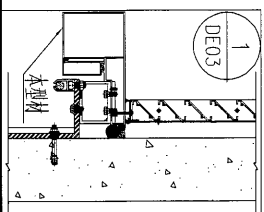


數量	備註
1	

名稱	鋁飾條	制圖	吳禕瑜	2017.03.01	修改	
材料	X85392+8mm厚鋁巴	復核			日期	
顏色	PPG UCT39548XL-3 3Coats Silver	批准			圖號	J835-HXC-40c


美特鋁質 有限公司
MIDI Aluminium Fabricator Ltd.

工程號 J-835 地盤 天晉平臺


編號: J835-AL-13(1裝)

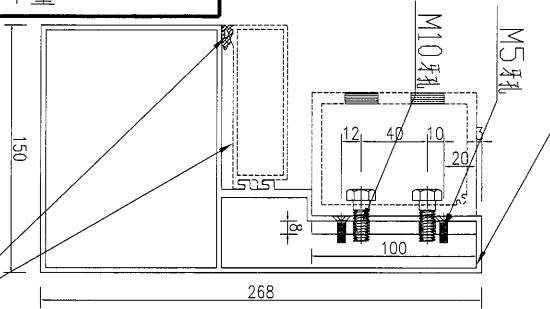


圖號: J835-HXC-10(與廠家1裝)

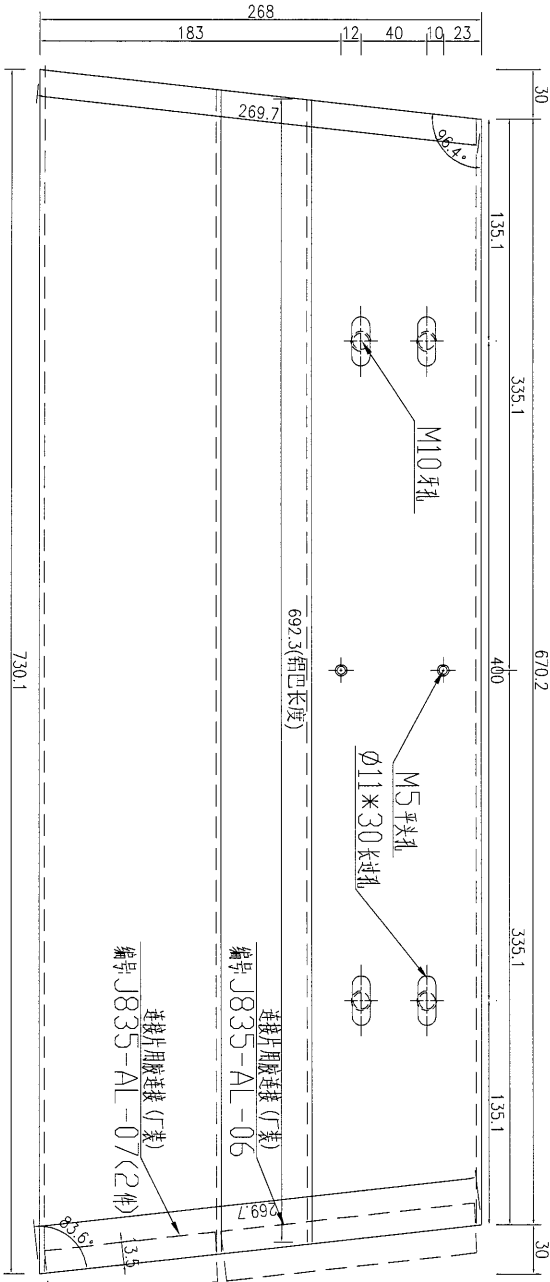

右

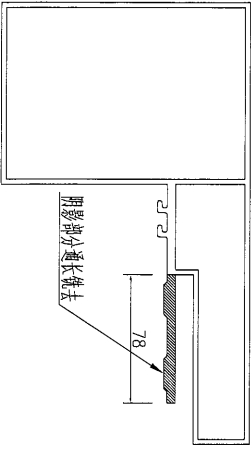

序號	物料規格	名稱	數量	備註
3	M5x15mm	平頭螺絲	2	IT
2	J835-G001	廠家	0.8米	IT
1	M10x30mm	六角長螺絲	4	IT

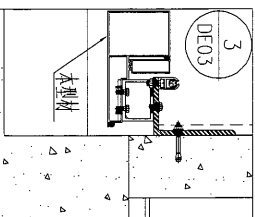



數量	備註
3	

名稱	鋁飾條	制圖	吳沛瑜	2017.03.01	修改		
材料	X85392+8mm厚鋁巴	復核			日期		
顏色	PPG UCT39548XL-3 3Coats Silver	批准			圖號	J835-HXC-33a	




美特鋁質 有限公司
MIDI Aluminium Fabricator Ltd.

工程號 J-835 地盤 天晉平臺

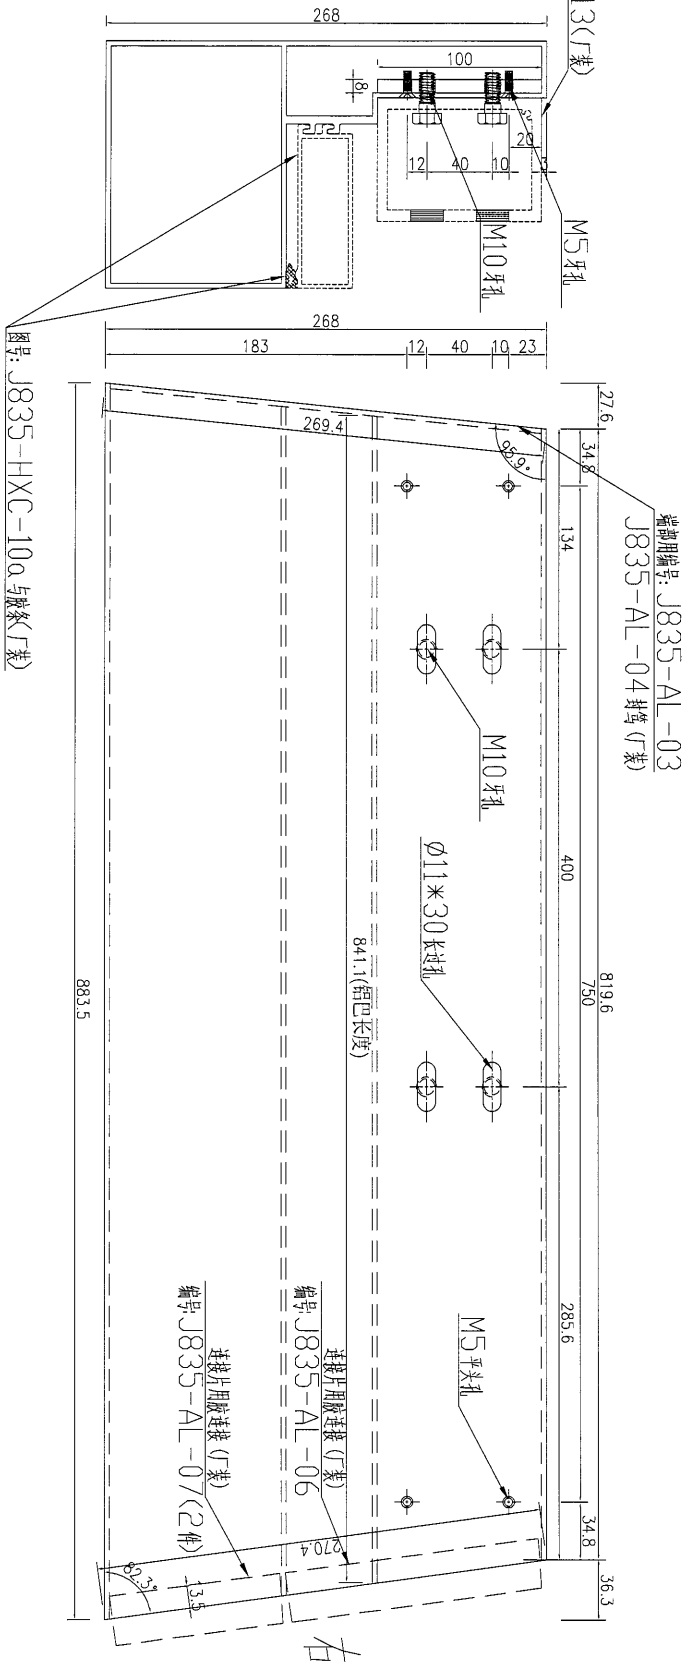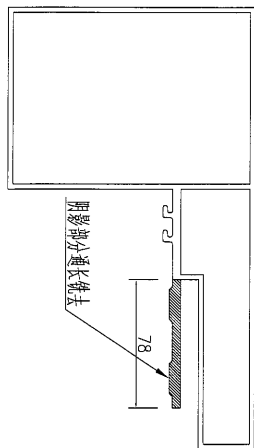

序号	物料规格	名称	数量	备注
3	M5x15mm	平头螺丝	2	IT
2	J835-G001	胶条	0.8米	IT
1	M10x30mm	六角头螺丝	4	IT

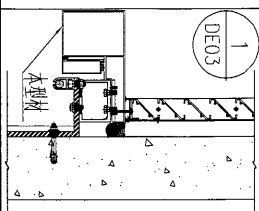

数量	备注
1	


名稱	鋁飾條	制圖	吴沛瑜	2017.03.01	修改	
材料	X85392+8mm厚铝巴	復核			日期	
顏色	PPG UCT39548XL-3 3Coats Silver	批准			圖號	J835-HXC-33c




美特鋁質 有限公司
MIDI Aluminium Fabricator Ltd.

工程號 J-835 地盤 天晉平臺


編號: J835-AL-13 (丁裝)

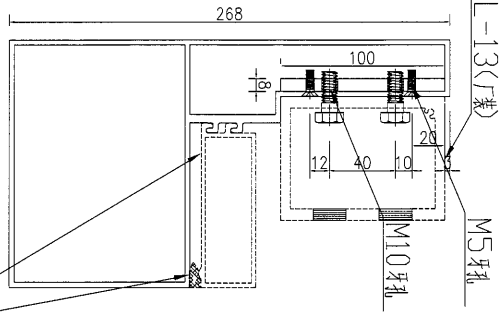


圖號: J835-HXC-10a 与廠家(丁裝)

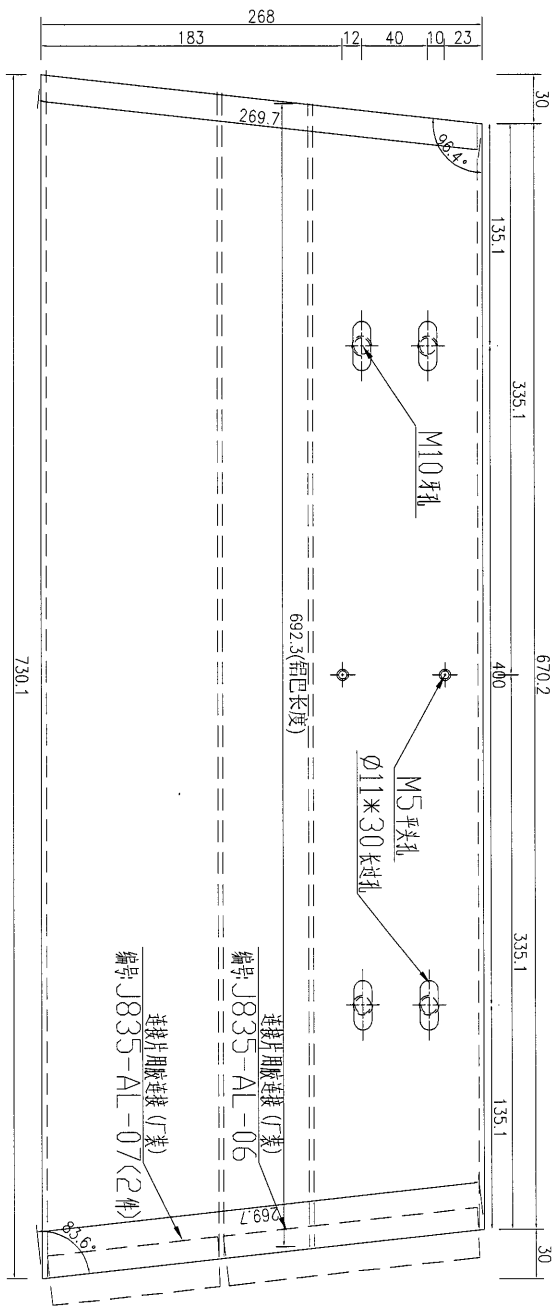

右

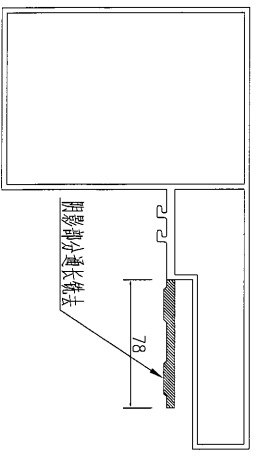


序號	零件規格	名稱	數量	備註
3	M5x15mm	平頭螺絲	2	IT
2	J835-G001	廠漆	0.8米	IT
1	M10x30mm	六角螺絲	4	IT

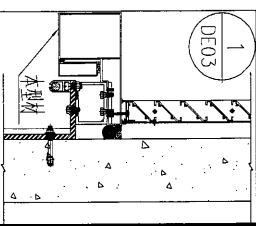


數量	備註
3	

名稱	鋁飾條	制圖	吳禕瑜	2017.03.01	修改		
材料	X85392+8mm厚鋁巴	復核			日期		
顏色	PPG UCT39548XL-3 3Coats Silver	批准			圖號	J835-HXC-33d	

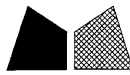


美特鋁質 有限公司
MIDI Aluminium Fabricator Ltd.


工程號 J-835 地盤 天晉平臺

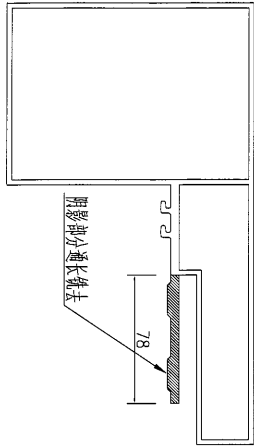

圖號: J835-HXC-10a 軸條(工廠)

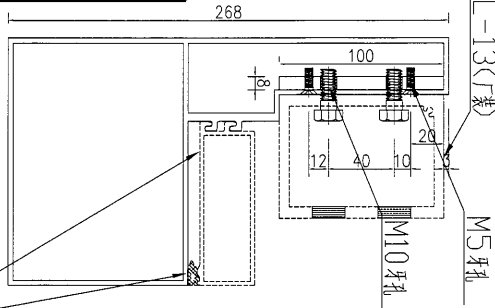


圖號: J835-AL-13(工廠)

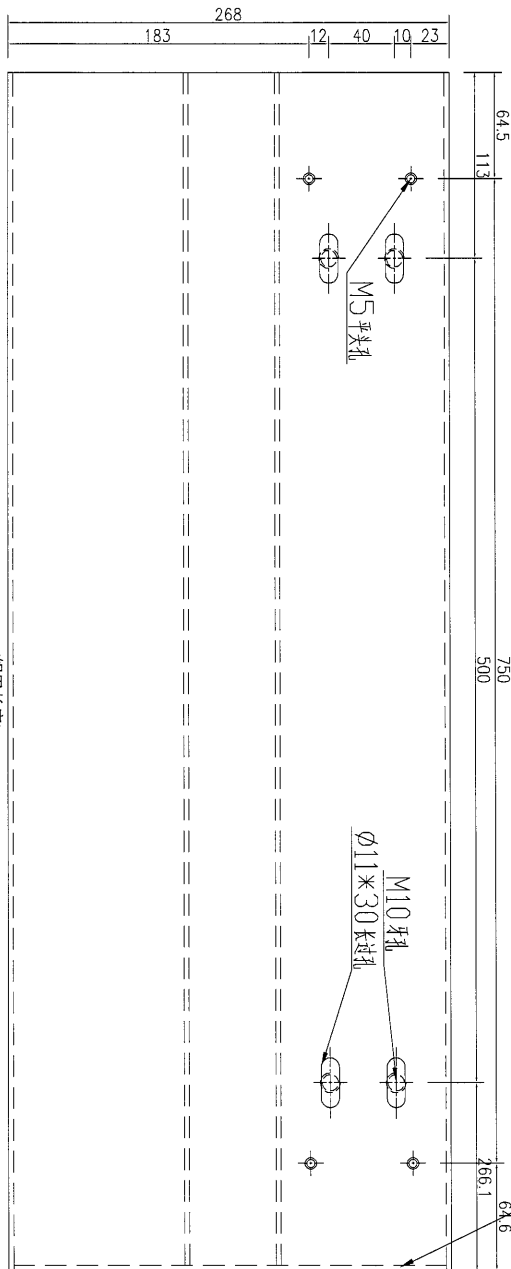

圖號: J835-AL-03
圖號: J835-AL-04(工廠)

序號	物料規格	名稱	數量	備註
3	M5x15mm	平頭螺絲	2	工廠
2	J835-G001	膠條	0.8米	工廠
1	M10x30mm	六角螺絲	4	工廠

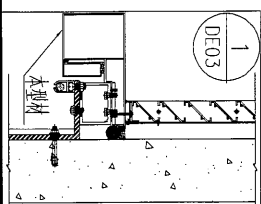

數量	備註
1	

右


名稱	鋁飾條	制圖	吳沛瑜	2017.03.01	修改		
材料	X85392+8mm厚鋁巴	復核			日期		
顏色	PPG UCT39548XL-3 3Coats Silver	批准			圖號	J835-HXC-33e	




美特鋁質 有限公司
MIDI Aluminium Fabricator Ltd.

工程號 J-835 地盤 天晉平臺


編號: J835-AL-13(丁裝)

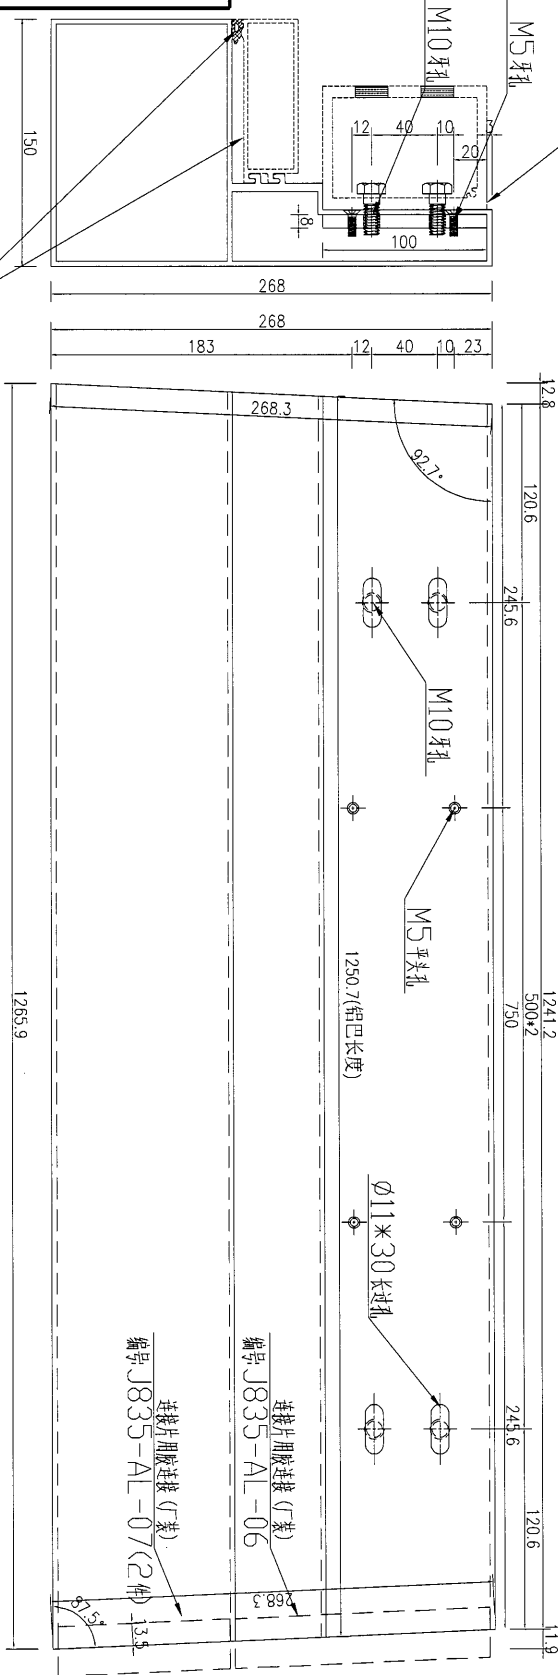

圖號: J835-HXC-10(與廠家(丁裝))

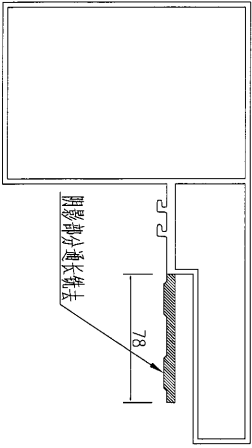

序號	零件規格	名稱	數量	備註
3	M5x15mm	平夾螺絲	4	丁
2	J835-G001	廠家	1.4米	丁
1	M10x30mm	六角螺絲	6	丁

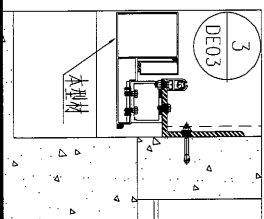

數量	備註
1	

名稱	鋁飾條	制圖	吳禕瑜	2017.03.01	修改		
材料	X85392+8mm厚鋁巴	復核			日期		
顏色	PPG UCT39548XL-3 3Coats Silver	批准			圖號	J835-HXC-34	





美特鋁質 有限公司
MIDI Aluminium Fabricator Ltd.


工程號 J-835 地盤 天晉平臺

編號: J835-AL-13(丁裝)

圖號: J835-HXC-10(與廠家丁裝)

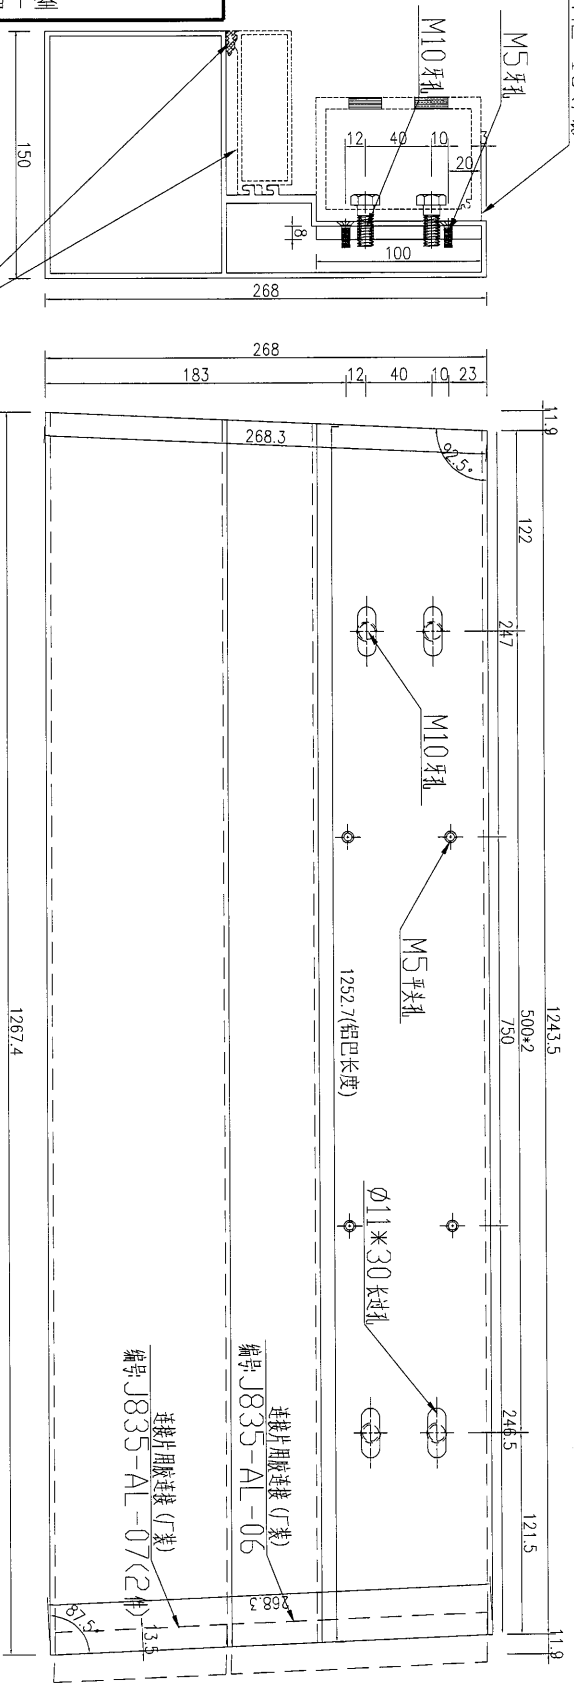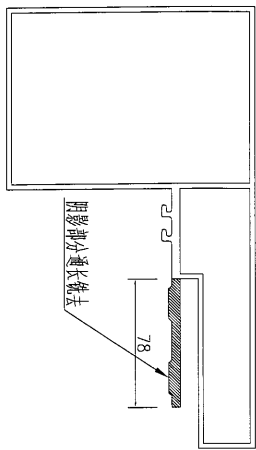

序號	物料規格	名稱	數量	備註
3	M5×15mm	平頭螺絲	4	丁
2	J835-G001	廠家	1.4米	丁
1	M10×30mm	六角螺絲	6	丁

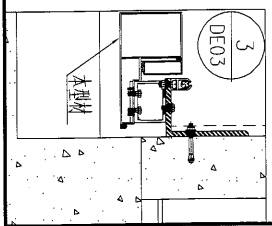


數量	備註
1	

名稱	鋁飾條	制圖	吳禕瑜	2017.03.01	修改	
材料	X85392+8mm厚鋁巴	復核			日期	
顏色	PPG UCT39548XL-3 3Coats Silver	批准			圖號	J835-HXC-34a





美特鋁質 有限公司
MIDI Aluminium Fabricator Ltd.

工程號 J-835 地盤 天晉平臺

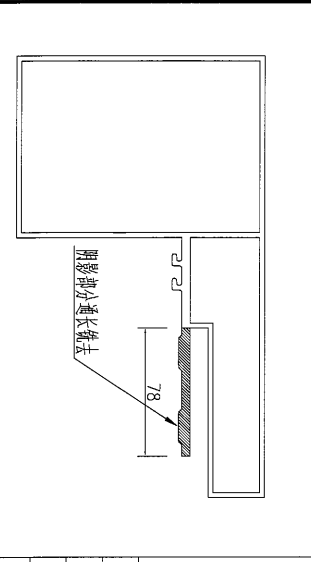

序号	物料规格	名称	数量	备注
3	M5X15mm	平头机丝	4	IT
2	J835-G001	胶条	1.4米	IT
1	M10X30mm	六角头机丝	6	IT

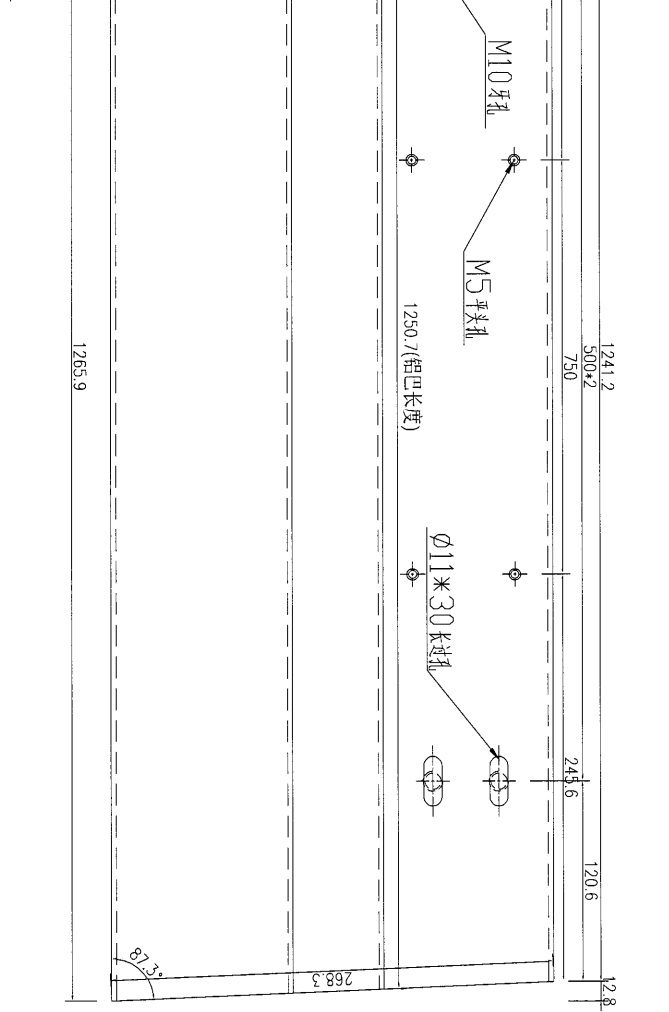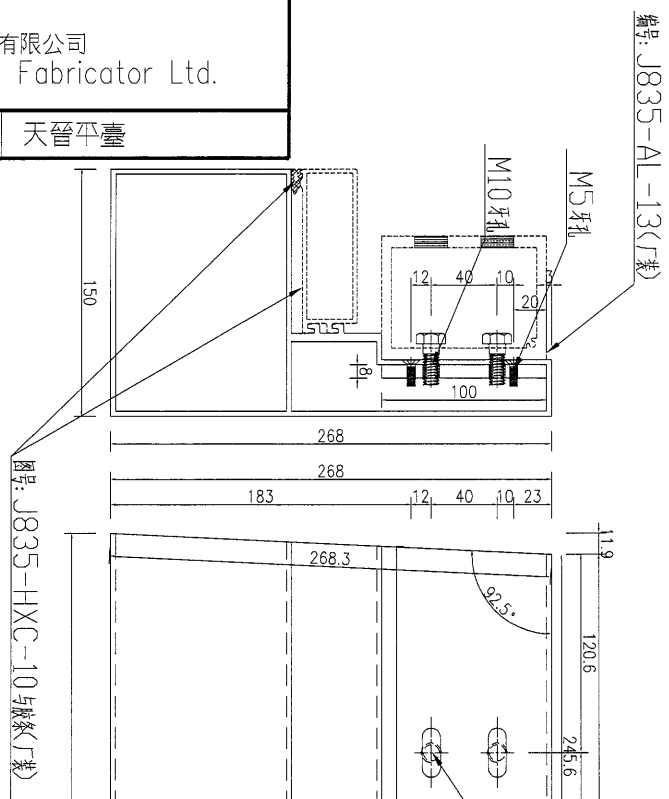


数量	备注
1	

名稱	鋁飾條	制圖	吳祿瑜	2017.03.01	修改	
材料	X85392+8mm厚铝巴	復核			日期	
顏色	PPG UCT39548XL-3 3Coats Silver	批准			圖號	J835-HXC-34b





美特鋁質 有限公司
MIDI Aluminium Fabricator Ltd.

工程號	J-835	地盤	天晉平臺
-----	-------	----	------

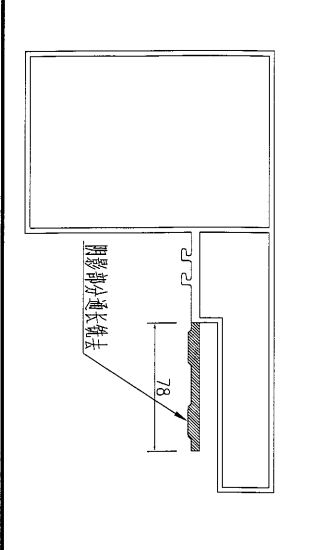

序号	零件规格	名称	数量	备注
3	M5x15mm	平头螺丝	4	I厂
2	J835-G001	胶条	1.4米	I厂
1	M10x30mm	六角头螺丝	6	I厂

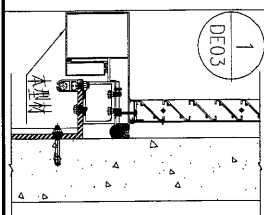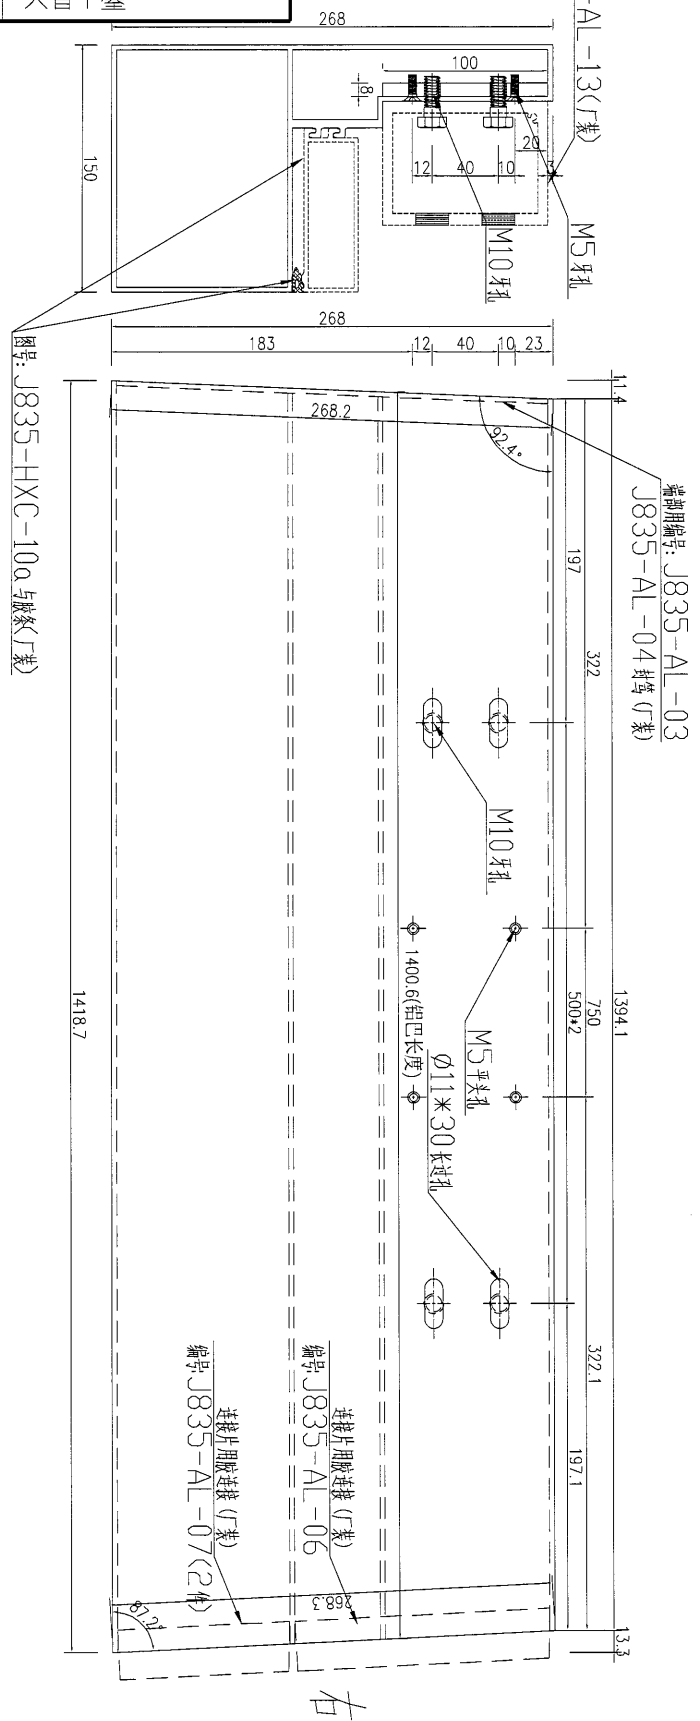


数量	备注
1	

名稱	鋁飾條	制圖	吳禕瑜	2017.03.01	修改		
材料	X85392+8mm厚鋁巴	復核			日期		
顏色	PPG UCT39548XL-3 3Coats Silver	批准			圖號	J835-HXC-34c	



美特鋁質 有限公司
MIDI Aluminium Fabricator Ltd.

工程號 J-835 地盤 天管平臺

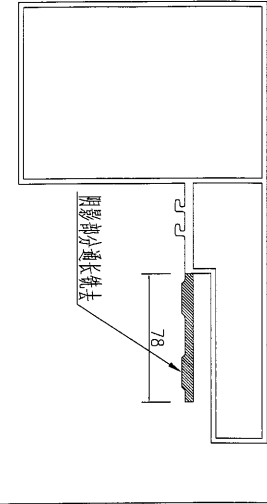

序号	部件规格	名称	数量	备注
3	M5x15mm	平头螺丝	4	工厂
2	J835-G001	胶条	1.4米	工厂
1	M10x30mm	六角头螺丝	6	工厂

图号: J835-HXC-10a 与胶条(厂装)

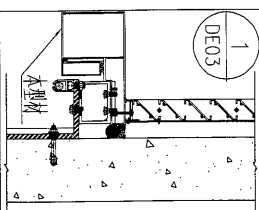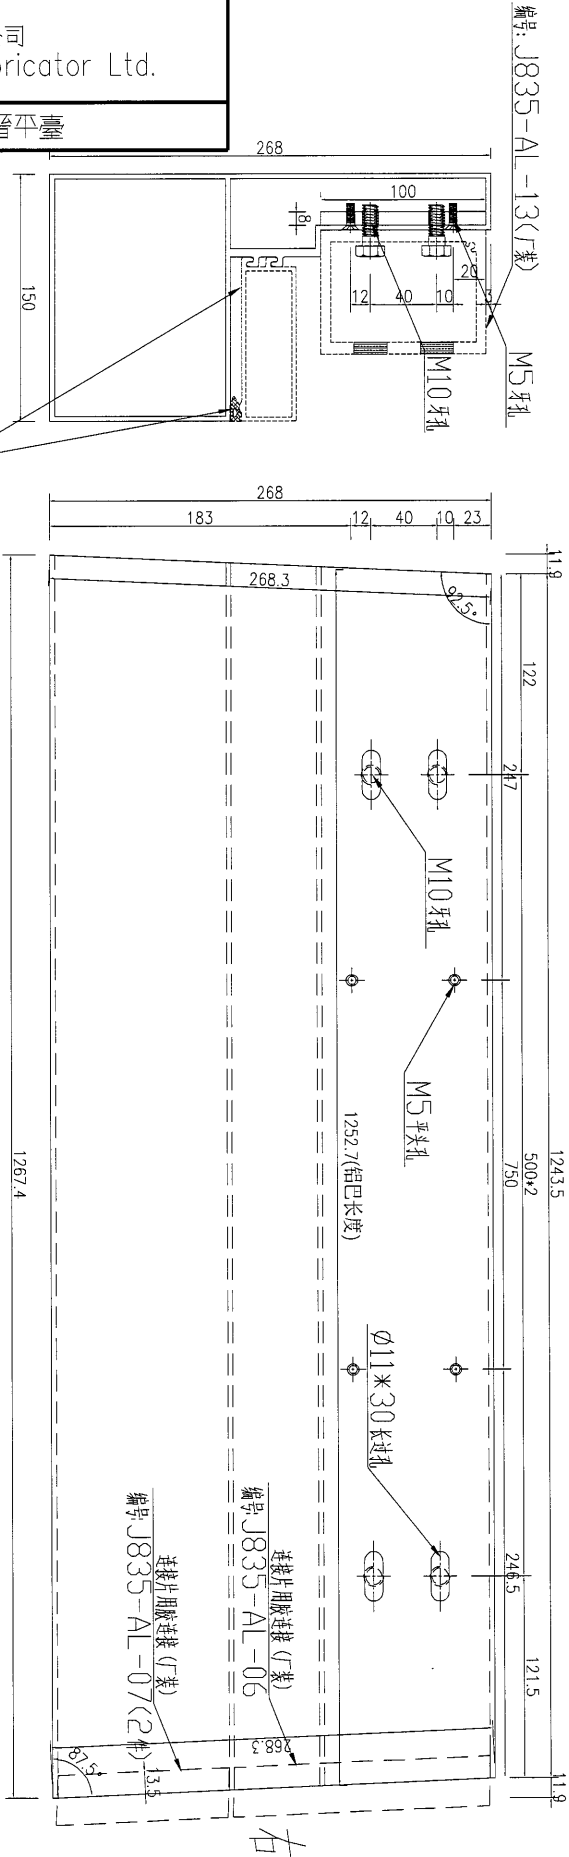


数量	备注
1	

名稱	鋁飾條	制圖	吳祥瑜	2017.03.01	修改		
材料	X85392+8mm厚鋁巴	復核			日期		
顏色	PPG UCT39548XL-3 3Coats Silver	批准			圖號	J835-HXC-34d	




美特鋁質有限公司
MIDI Aluminium Fabricator Ltd.


工程號 J-835 地盤 天晉平臺

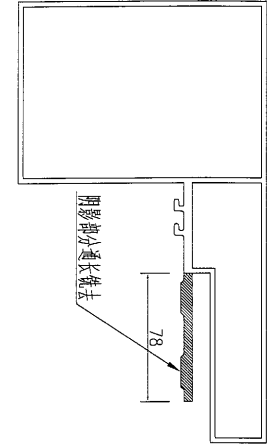

序号	部件规格	名称	数量	备注
3	M5×15mm	平头螺丝	4	工厂
2	J835-G001	胶条	1.4米	工厂
1	M10×30mm	六角头螺丝	6	工厂

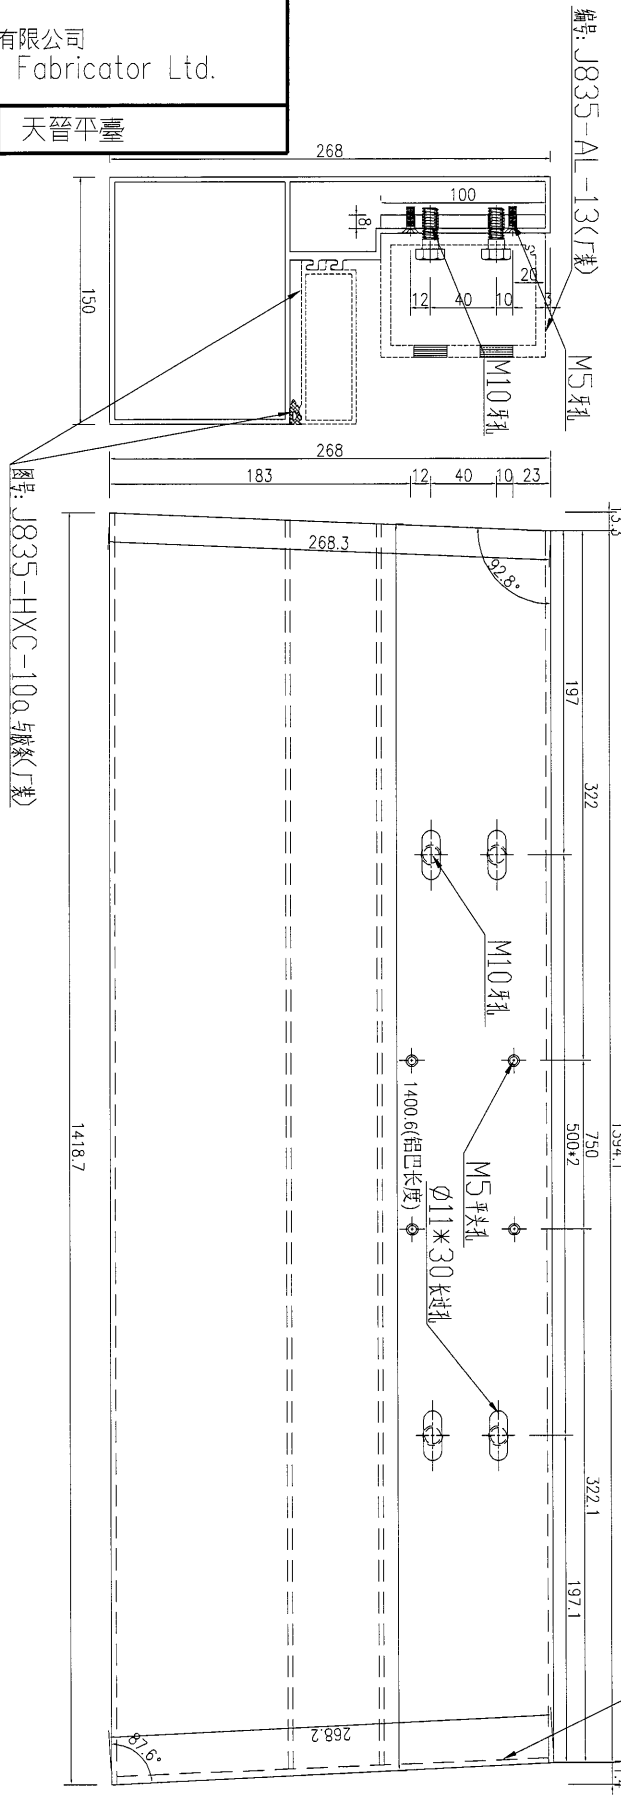

参照编号: J835-AL-03
J835-AL-04封条(厂装)

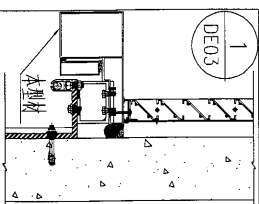

数量	备注
1	

名稱	鋁飾條	制圖	吴沛瑜	2017.03.01	修改		
材料	X85392+8mm厚铝巴	復核			日期		
顏色	PPG UCT39548XL-3 3Coats Silver	批准			圖號	J835-HXC-34e	





美特鋁質 有限公司
MIDI Aluminium Fabricator Ltd.


工程號	J-835	地盤	天晉平臺
-----	-------	----	------

編號: J835-AL-13(丁裝)

圖號: J835-HXC-10(與廠條(丁裝))

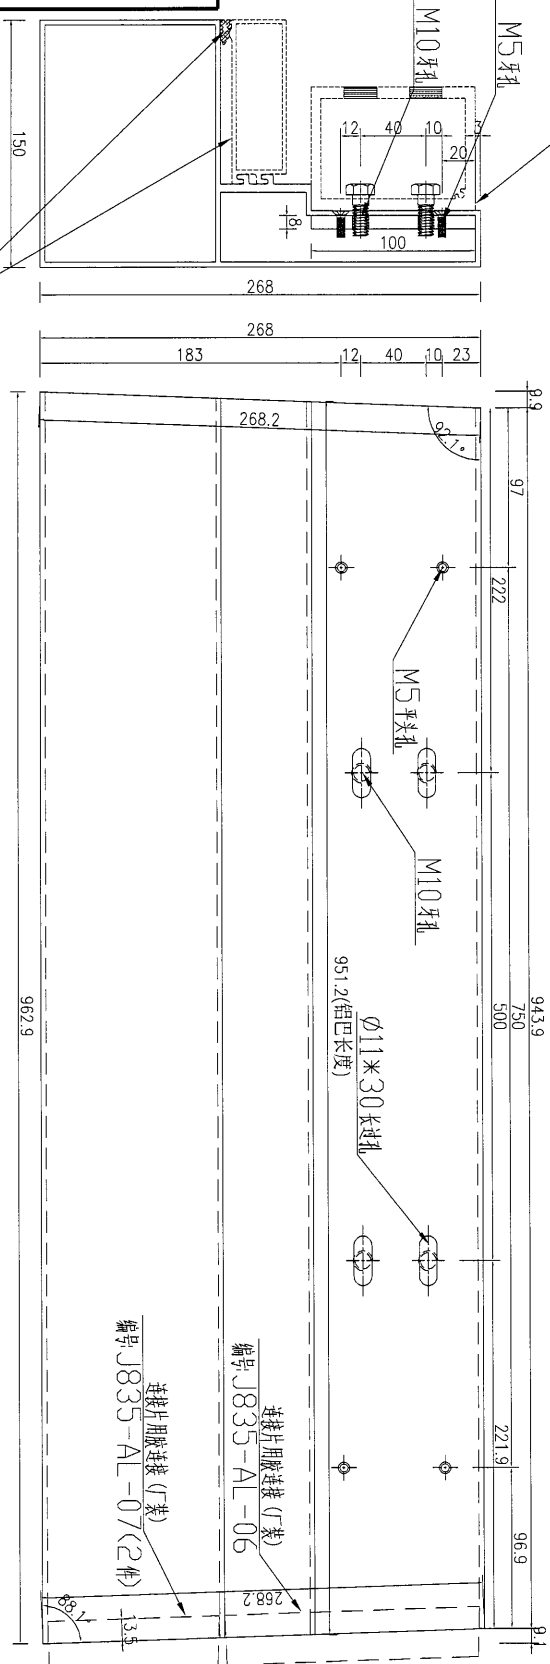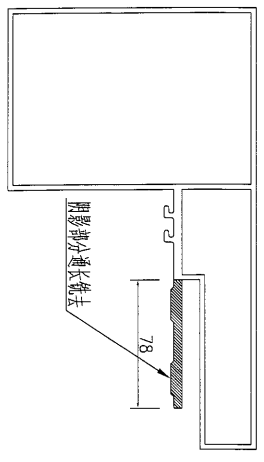

序號	部件規格	名稱	數量	備註
3	M5x15mm	平牙螺絲	4	丁
2	J835-G001	廠條	1.1米	丁
1	M10x30mm	六角螺絲	4	丁

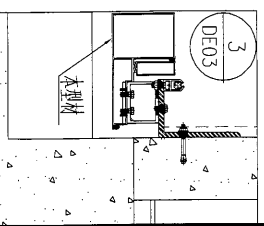

數量	備註
1	

名稱	鋁飾條	制圖	吳祚瑜	2017.03.01	修改		
材料	X85392+8mm厚鋁巴	復核			日期		
顏色	PPG UCT39548XL-3 3Coats Silver	批准			圖號	J835-HXC-35	





美特鋁質 有限公司
MIDI Aluminium Fabricator Ltd.


工程號 J-835 地盤 天晉平臺

編號: J835-AL-13(7裝)

圖號: J835-HXC-10 與廠家(7裝)

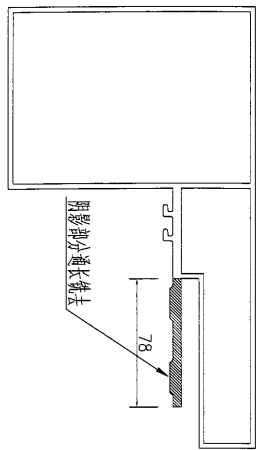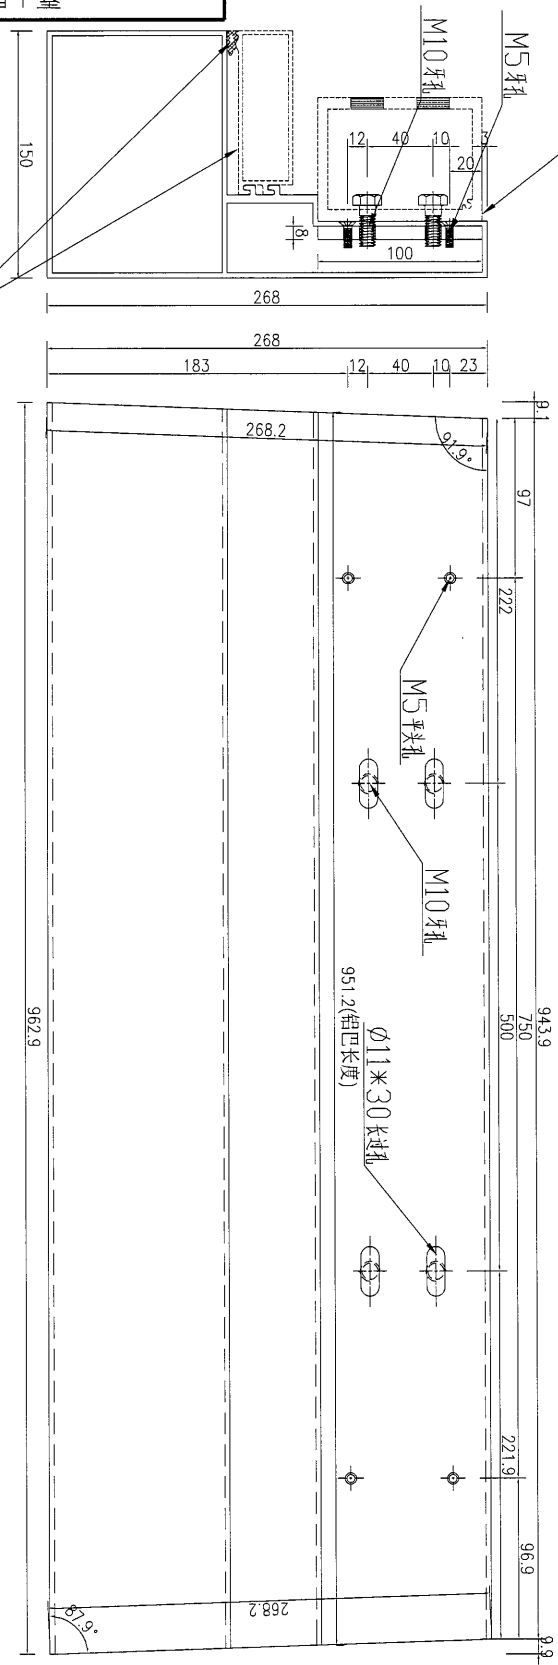

序号	部件规格	名称	数量	备注
3	M5x15mm	平头螺丝	4	I厂
2	J835-G001	廠家	1.1米	I厂
1	M10x30mm	六角头螺丝	4	I厂

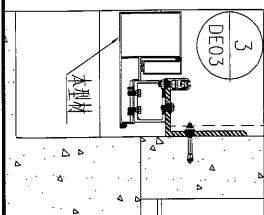

数量	备注
1	


名稱	鋁飾條	制圖	吳沛瑜	2017.03.01	修改		
材料	X85392+8mm厚鋁巴	復核			日期		
顏色	PPG UCT39548XL-3 3Coats Silver	批准			圖號	J835-HXC-35a	

右





美特鋁質 有限公司
MIDI Aluminium Fabricator Ltd.

工程號 J-835 地盤 天晉平臺

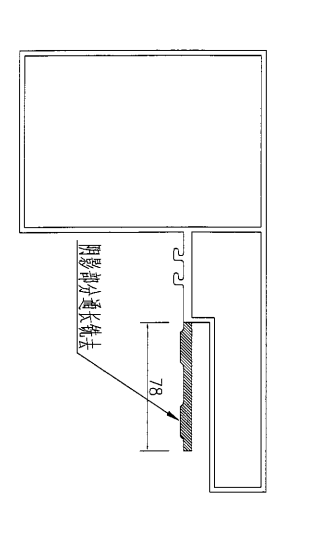

序号	零件规格	名称	数量	备注
3	M5x15mm	平头螺丝	4	工厂
2	J835-G001	散条	1.4米	工厂
1	M10x30mm	六角头螺丝	6	工厂

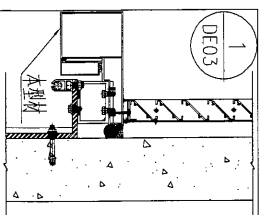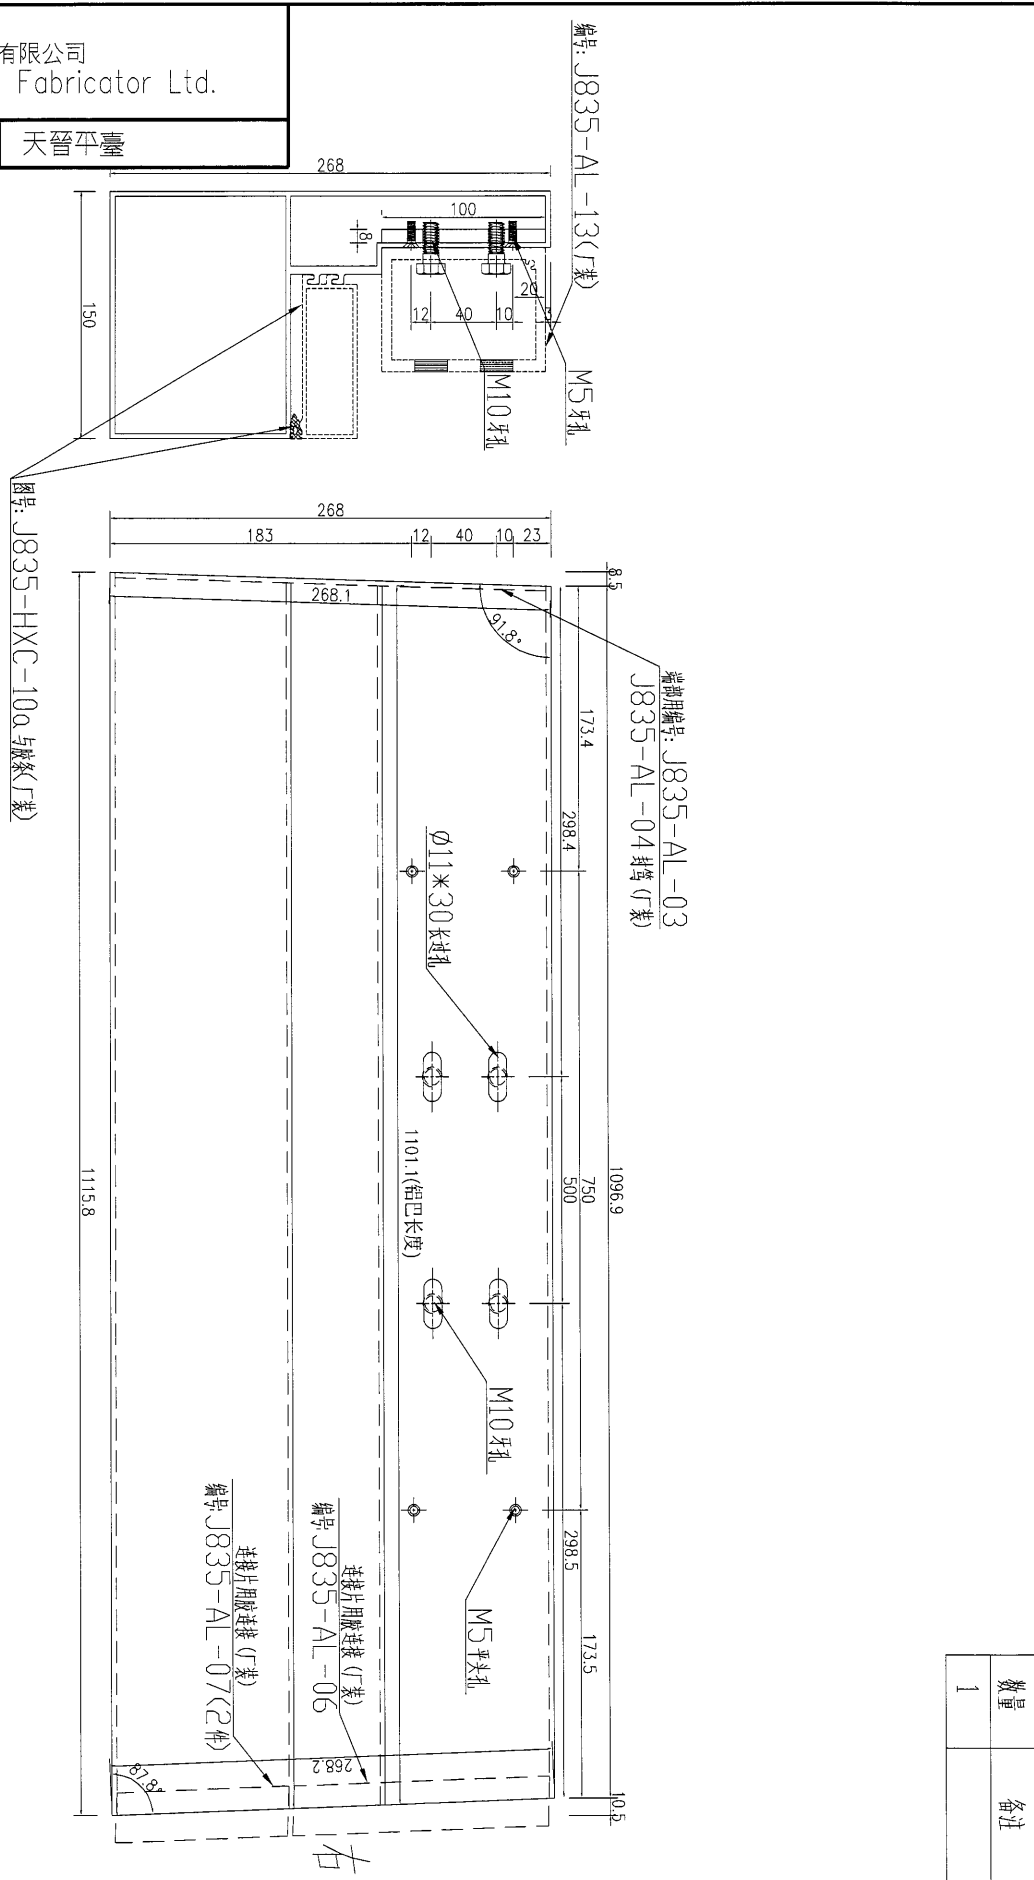

数量	备注
1	

名稱	鋁飾條	制圖	吳沛瑜	2017.03.01	修改		
材料	X85392+8mm厚铝巴	復核			日期		
顏色	PPG UCT39548XL-3 3Coats Silver	批准			圖號	J835-HXC-35b	

42


EG-DWG3



美特鋁質 有限公司
MIDI Aluminium Fabricator Ltd.


工程號 J-835 地盤 天簷平臺

編號: J835-AL-13(工廠)

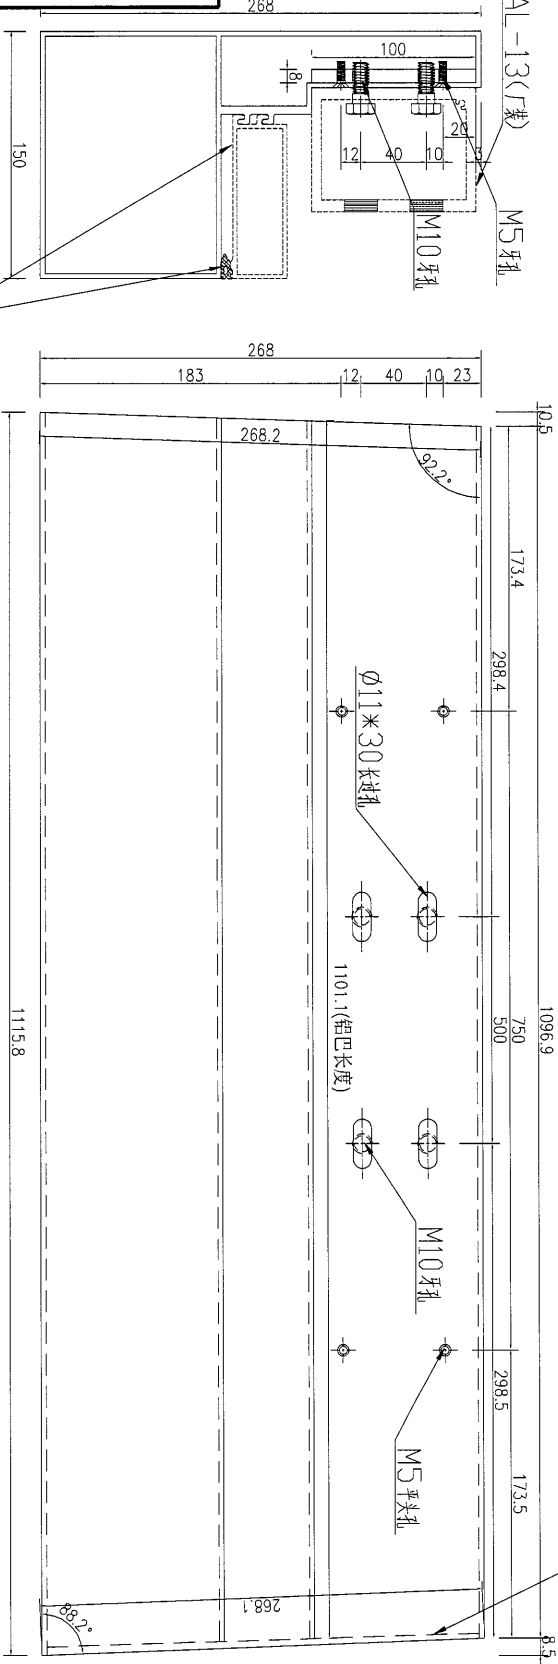


圖號: J835-HXC-10a 與廠家(工廠)

圖號: J835-AL-03
J835-AL-04 封等(工廠)

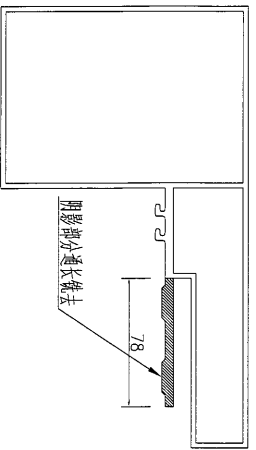

序號	零件規格	名稱	數量	備註
3	M5x15mm	平頭螺絲	4	工廠
2	J835-G001	廠家	1.4米	工廠
1	M10x30mm	六角頭螺絲	4	工廠

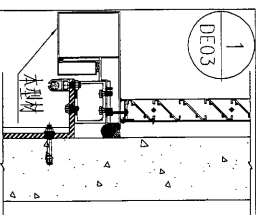

數量	備註
1	



名稱	鋁飾條	制圖	吳沛瑜	2017.03.01	修改	
材料	X85392+8mm厚鋁巴	復核			日期	
顏色	PPG UCT39548XL-3 3Coats Silver	批准			圖號	J835-HXC-35c

63


EG-DWG3


美特鋁質 有限公司
 MIDI Aluminium Fabricator Ltd.

工程號	J-835	地盤	天晉平臺
-----	-------	----	------

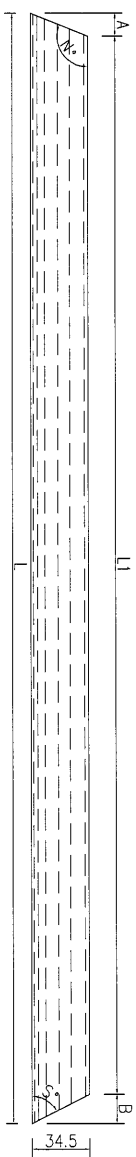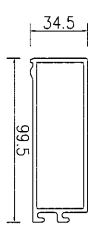

右

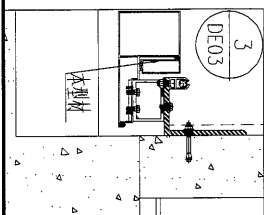



序號	物料編號	長度 (L)	長度 (L1)	角度 (N°)	角度 (S°)	A	B	數量
1	J835-HXC-36	673.1	667.5	94.6	85.4	2.8	2.8	2
2	J835-HXC-37	704.1	695.8	97.2	83.6	4.4	3.9	1
3	J835-HXC-37a	704.3	696.6	96.4	83.6	3.9	3.9	3
4	J835-HXC-38	1255.3	1252.1	92.7	87.5	1.6	1.5	1
5	J835-HXC-38a	1257.1	1254	92.5	87.5	1.5	1.5	1
6	J835-HXC-38b	1255.3	1252.1	92.5	87.3	1.5	1.6	1
7	J835-HXC-39	954.8	952.3	92.1	88.1	1.3	1.2	1
8	J835-HXC-39a	954.8	952.3	91.9	87.9	1.2	1.3	1

名稱	鋁飾通	制圖	吳沛瑜	2017.03.01	修改		
材料	X85393	復核			日期		
顏色	PPG UCT39548XL-3 3Coats Silver	批准			圖號	J835-HXC-36	


 美特鋁質 有限公司
MIDI Aluminium Fabricator Ltd.

工程號 J-835 地盤 天管平臺

序號	物料編號	長度 (L)	長度 (L1)	角度 (N°)	角度 (S°)	A	B	數量
1	J835-HXC-36a	673.1	667.5	94.6	85.4	2.8	2.8	1
2	J835-HXC-37d	704.3	696.6	96.4	83.6	3.9	3.9	3
3	J835-HXC-38d	1257.1	1254	92.5	87.5	1.5	1.5	1

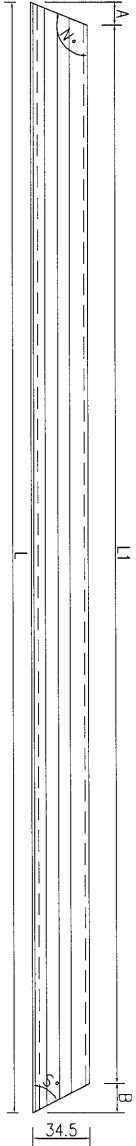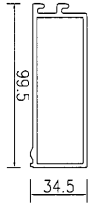

右

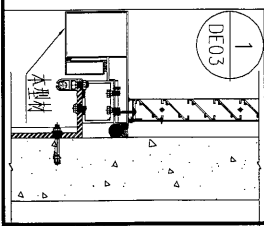


名稱	鋁飾通	制圖	吳沛瑜	2017.03.01	修改		
材料	X85393	復核			日期		
顏色	PPG UCT39548XL-3 3Coats Silver	批准			圖號	J835-HXC-36a	



美特鋁質 有限公司
MIDI Aluminium Fabricator Ltd.


工程號	J-835	地盤	天晉平臺
-----	-------	----	------

序號	物料編號	長度 (L)	長度 (L1)	角度 (N°)	角度 (S°)	A	B	數量
1	J835-HXC-36b	825.5	819.9	95.6	86.4	3.4	2.2	1
2	J835-HXC-38e	1408.1	1404.9	92.8	87.6	1.7	1.5	1
3	J835-HXC-39c	1107.7	1105.2	92.2	88.2	1.3	1.1	1

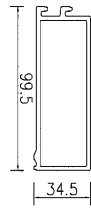

物料編號: J835-AL-05 封蓋 (右)

右

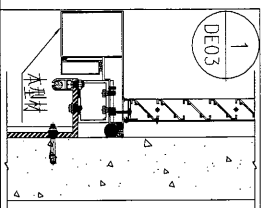

名稱	鋁飾通	制圖	吳沛瑜	2017.03.01	修改			
材料	X85393	復核			日期			
顏色	PPG UCT39548XL-3 3Coats Silver	批准			圖號	J835-HXC-36b		




美特鋁質 有限公司
MIDI Aluminium Fabricator Ltd.

工程號	J-835	地盤	天晉平臺
-----	-------	----	------



右

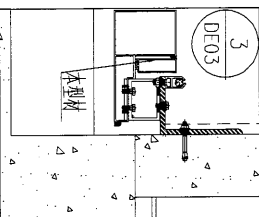

名稱	鋁飾通	制圖	吳禕瑜	2017.03.01	修改		
材料	X85393	復核			日期		
顏色	PPG UCT39548XL-3 3Coats Silver	批准			圖號	J835-HXC-37b	

EG-DWG3




美特鋁質 有限公司
MIDI Aluminium Fabricator Ltd.


工程號 J-835 地盤 天管平臺

序號	物料編號	長度 (L)	長度 (L1)	角度 (N°)	角度 (S°)	A	B	數量
1	J835-HXC-37c	855.9	847.7	95.9	82.3	3.6	4.7	1
2	J835-HXC-38c	1408.1	1404.9	92.4	87.2	1.5	1.7	1
3	J835-HXC-39b	1107.7	1105.2	91.8	87.8	1.1	1.3	1

樣品編號: J835-AL-05封條 (裝)

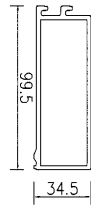

右

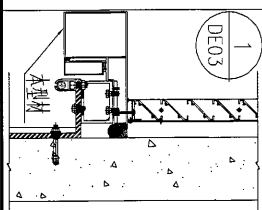


名稱	鋁飾通	制圖	吳沛瑜	2017.03.01	修改		
材料	X85393	復核			日期		
顏色	PPG UCT39548XL-3 3Coats Silver	批准			圖號	J835-HXC-37c	

EG-DWG3




美特鋁質 有限公司
MIDI Aluminium Fabricator Ltd.

工程號	J-835	地盤	天簷平臺
-----	-------	----	------

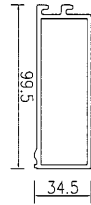

端部編號: J835-AL-05 封條 (封)

右

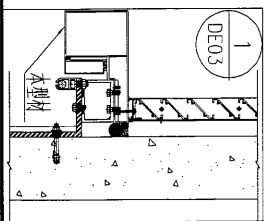

名稱	鋁飾通	制圖	吳禕瑜	2017.03.01	修改		
材料	X85393	復核			日期		
顏色	PPG UCT39548XL-3 3Coats Silver	批准			圖號	J835-HXC-37e	

op




美特鋁質 有限公司
MIDI Aluminium Fabricator Ltd.

工程號

J-835

地盤

天晉平臺

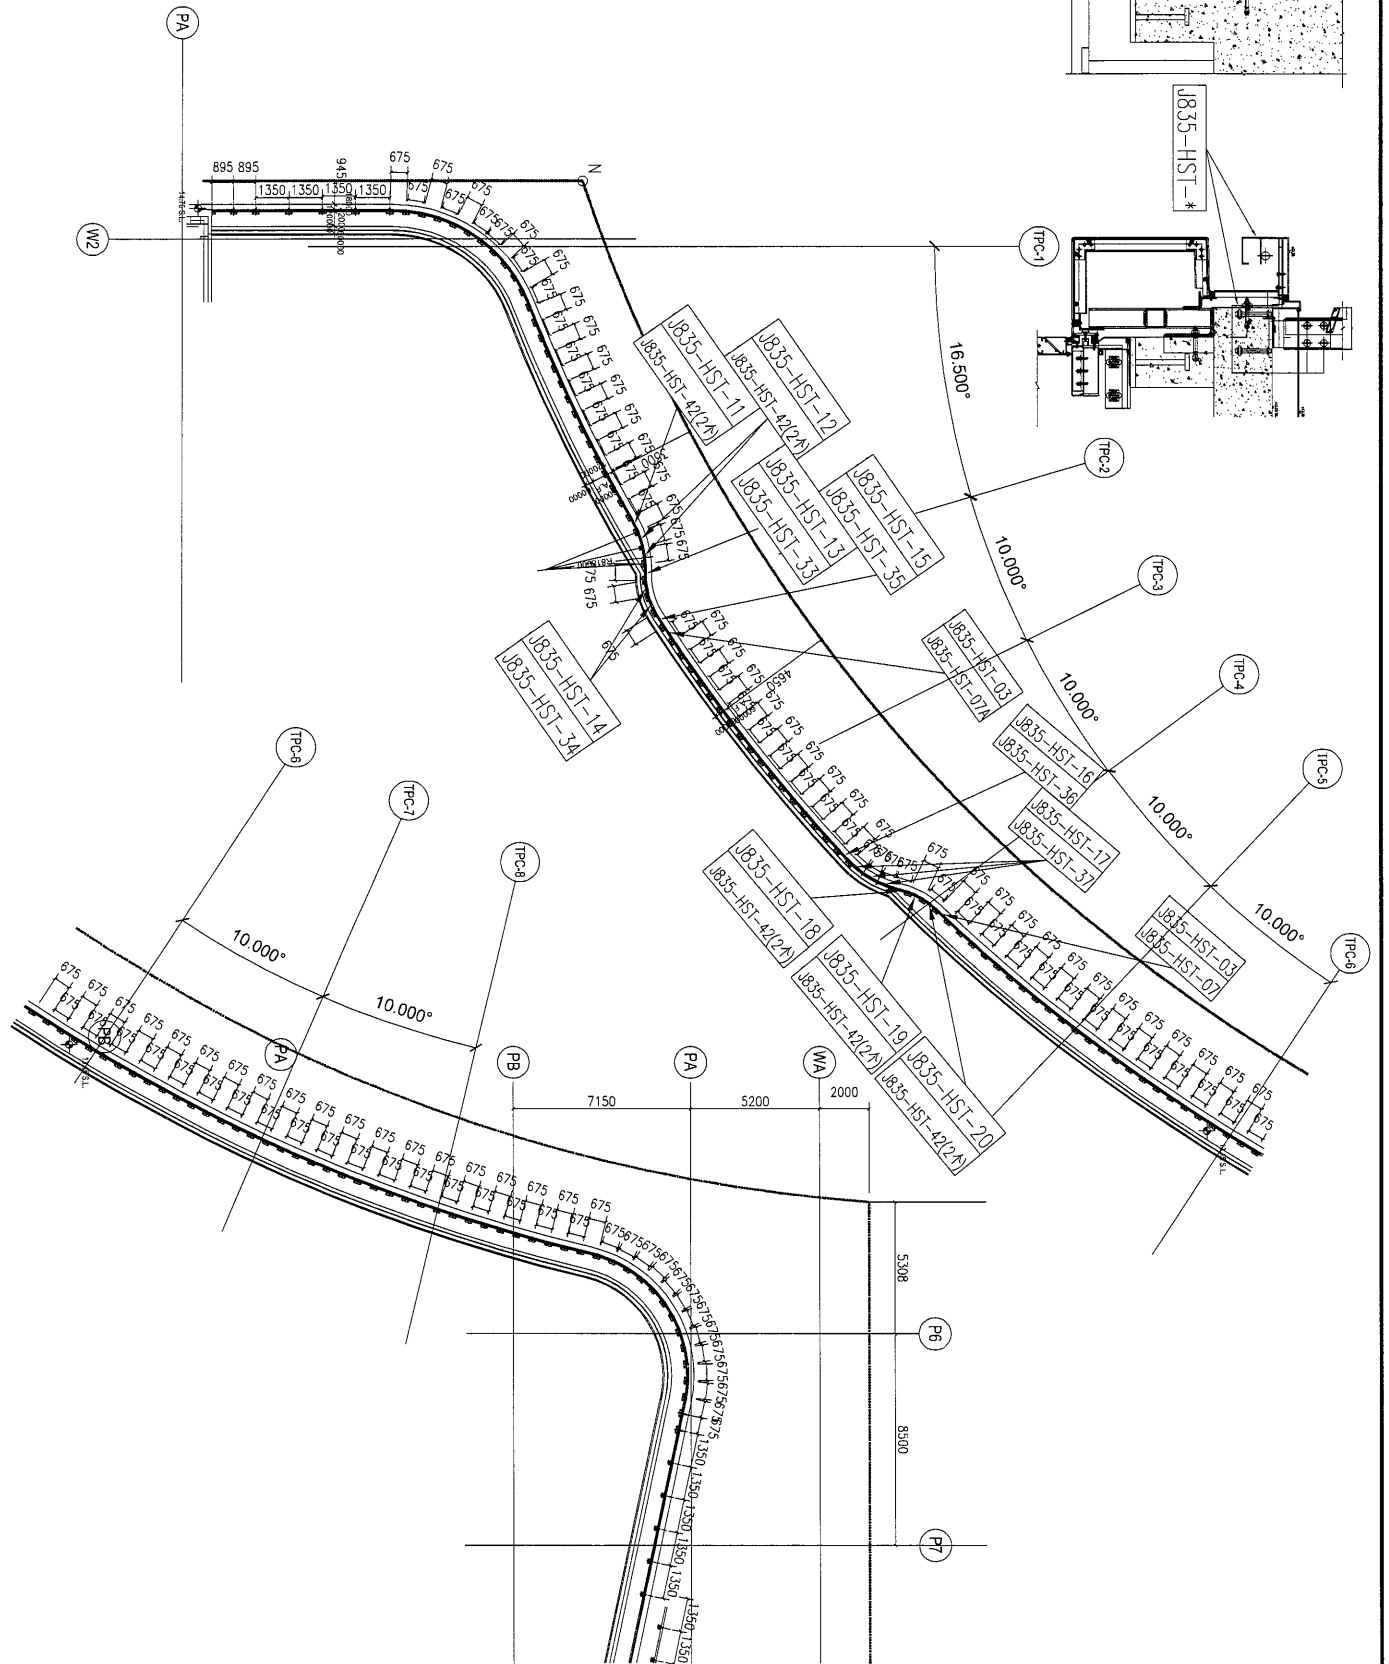

名稱	TYPE1型材安裝位置圖	制圖	吳沛瑜	2017.03.02	修改		
材料		復核	王禮秋	2017.03.02	日期		
顏色		批准			圖號	J835-XCW1A	





美特鋁質 有限公司
MIDI Aluminium Fabricator Ltd.

工程號

J-835

地盤

天晉平臺

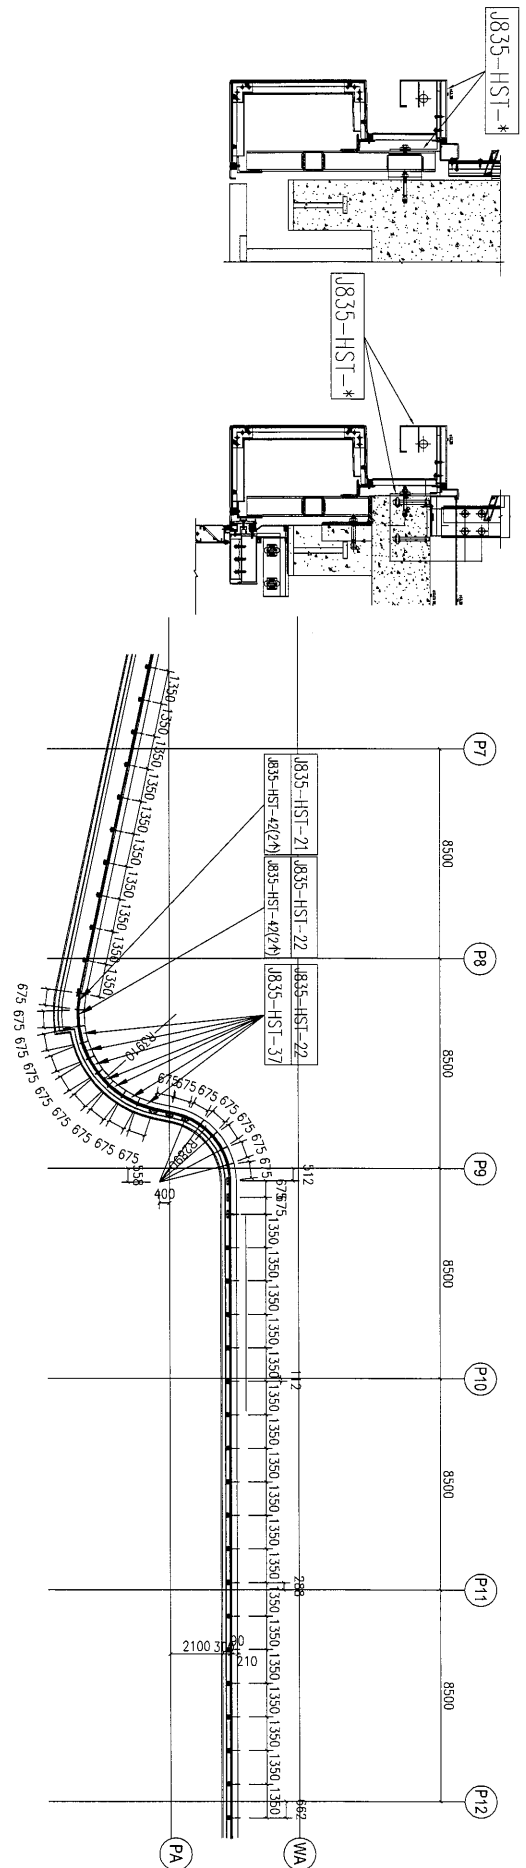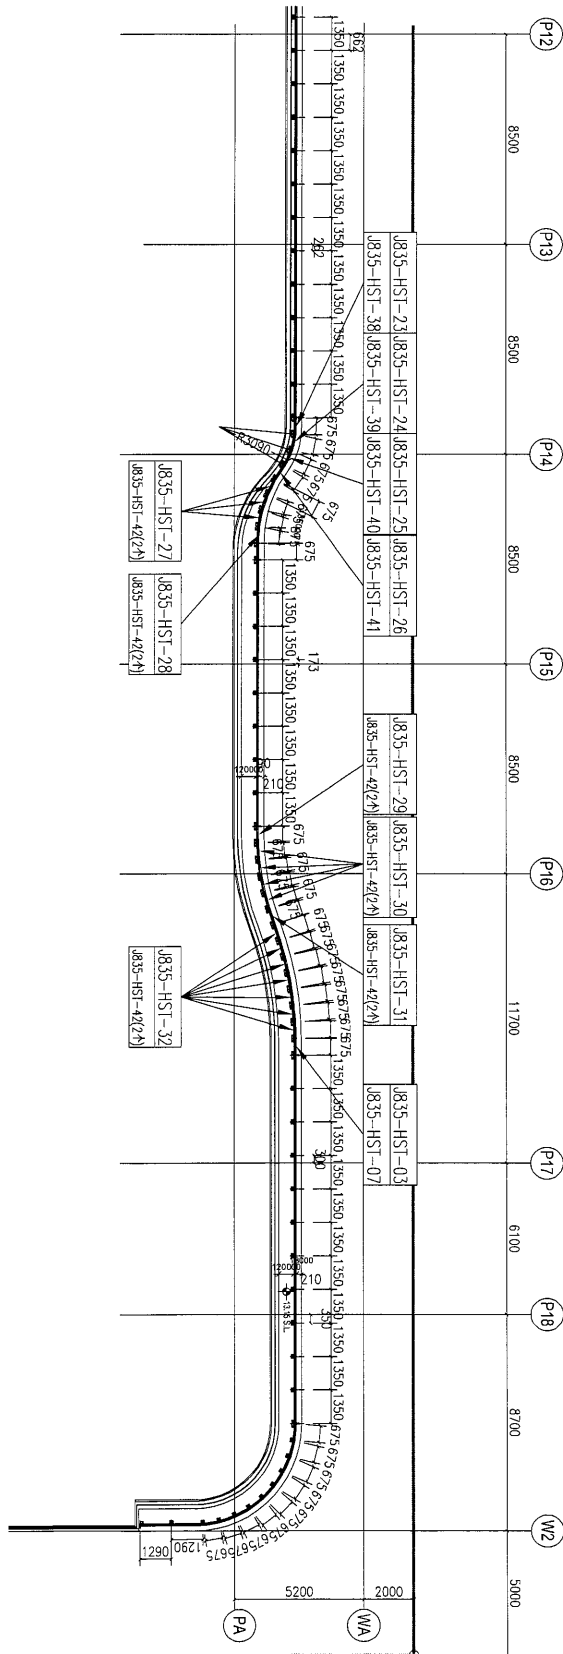

名稱	TYPE 1 型材安裝位置圖	制圖	吳沛瑜	2017.03.02	修改	
材料		復核	王礼秋	2017.03.02	日期	
顏色		批准			圖號	J835-XCW2A





美特鋁質 有限公司
MIDI Aluminium Fabricator Ltd.

工程號

J-835

地盤

天晉平臺

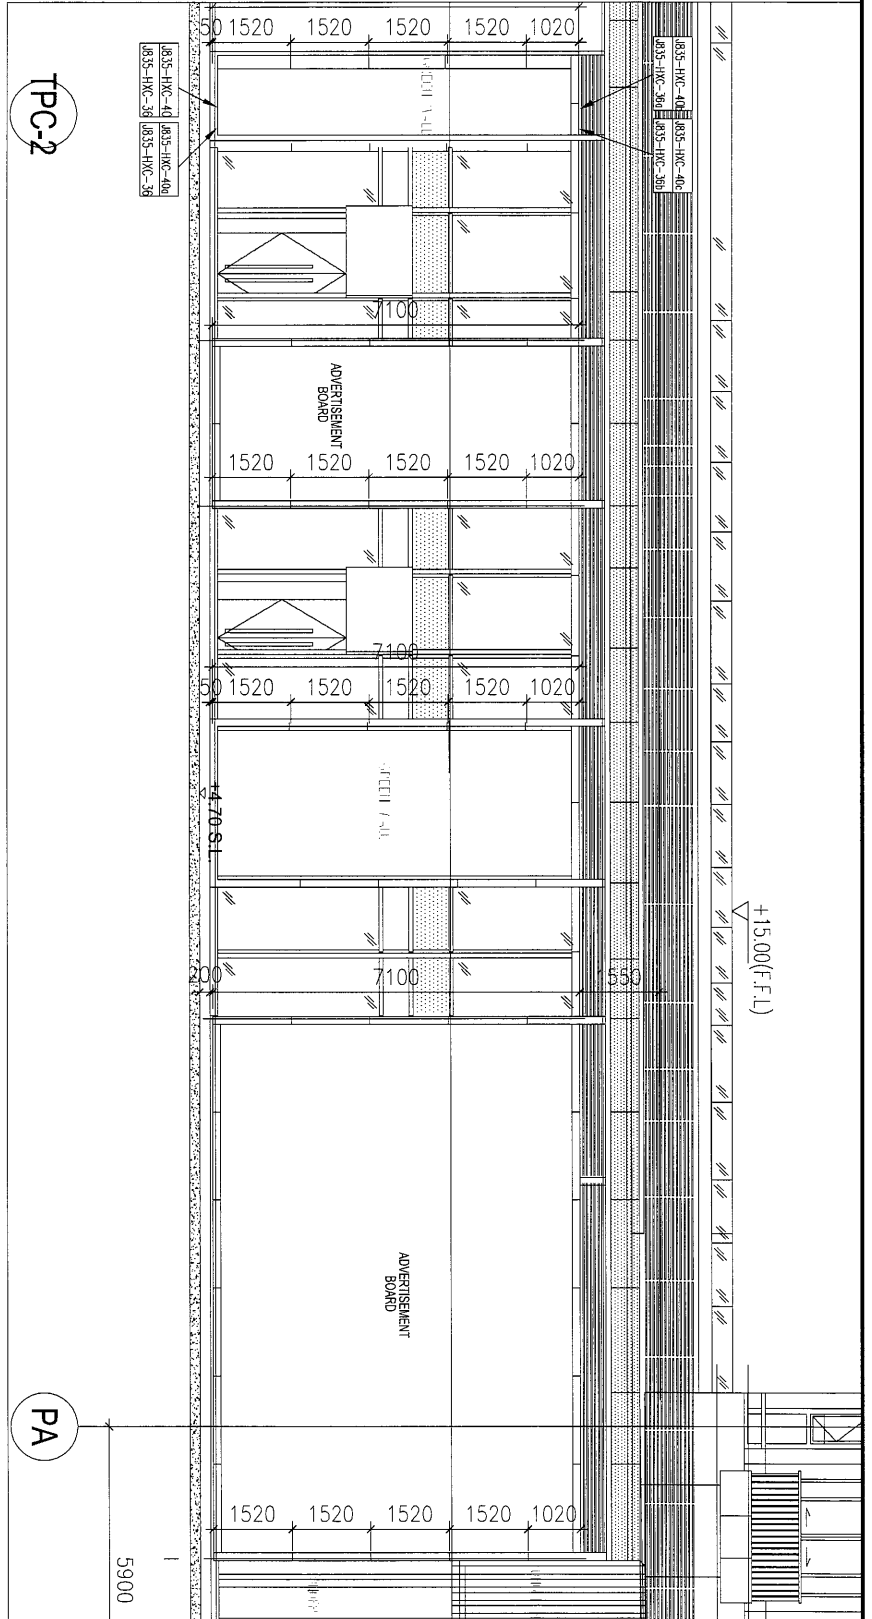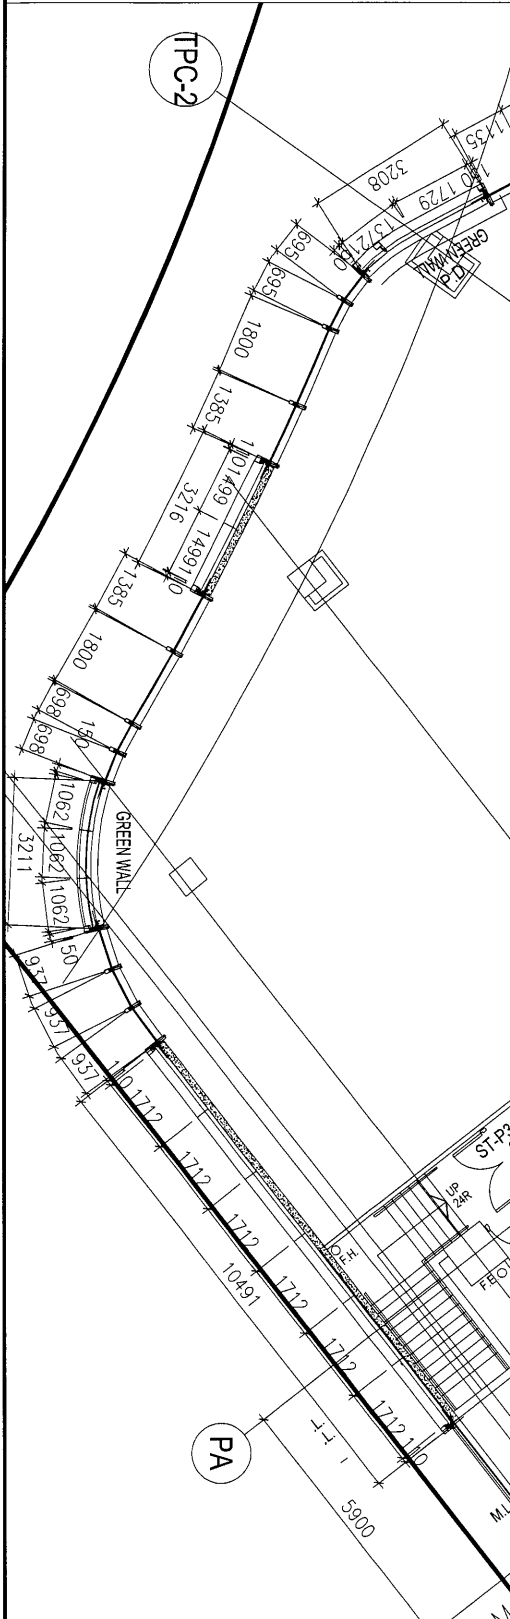

名稱	TYPE1型材安裝位置圖	制圖	吳沛瑜	2017.03.02	修改		
材料		復核	王礼秋	2017.03.02	日期		
顏色		批准			圖號	J835-XCW3A	

82





美特鋁質 有限公司
MIDI Aluminium Fabricator Ltd.

工程號

J-835

地盤

天晉平臺

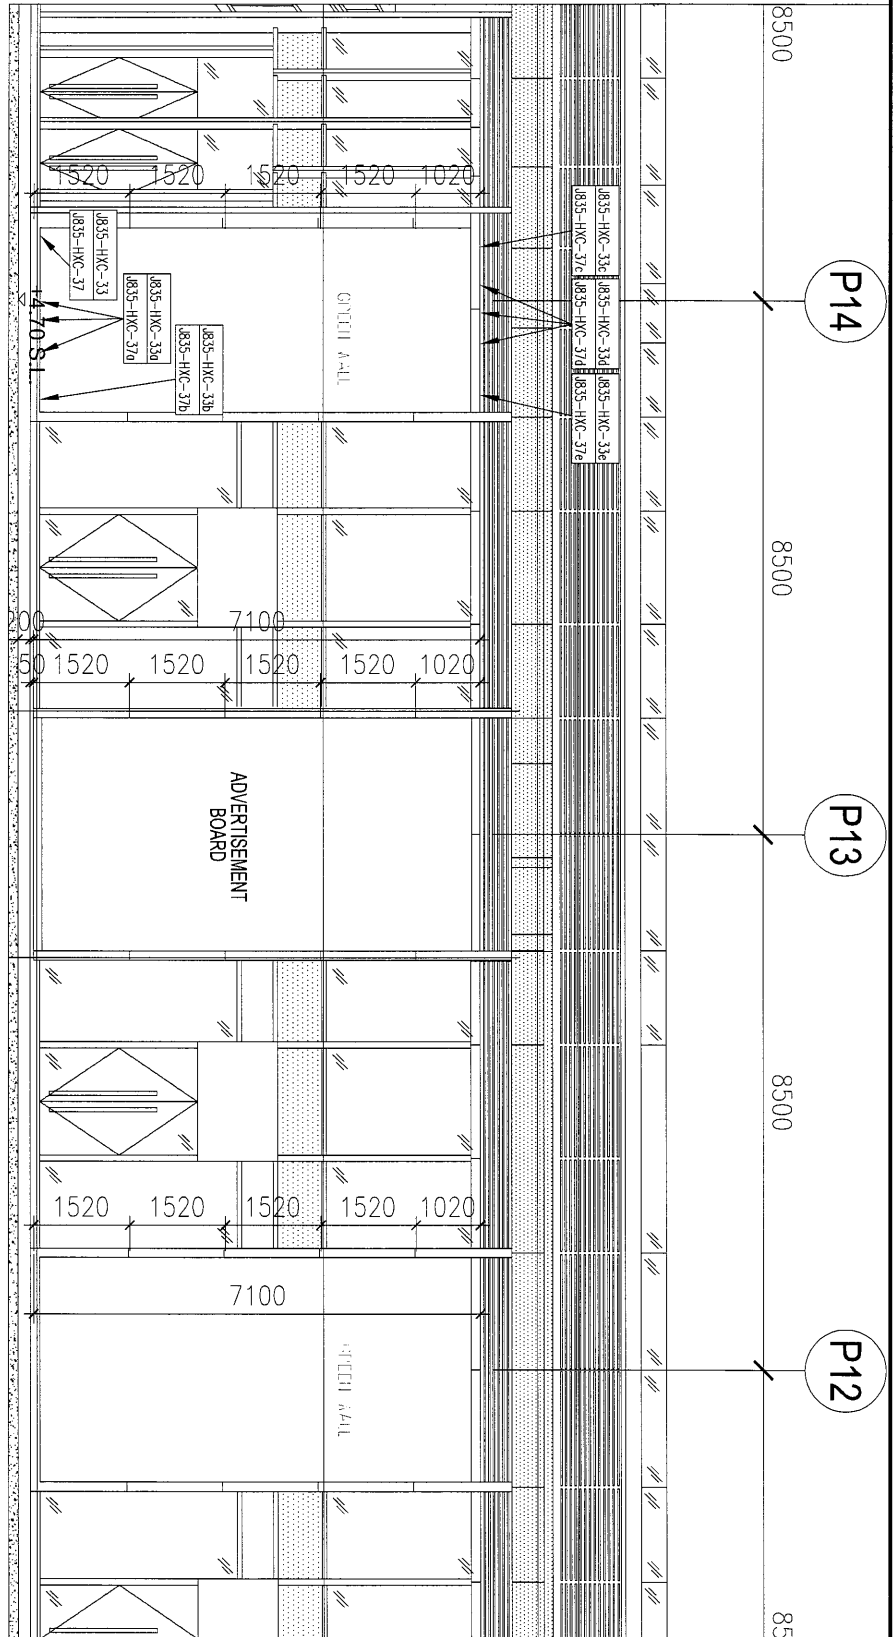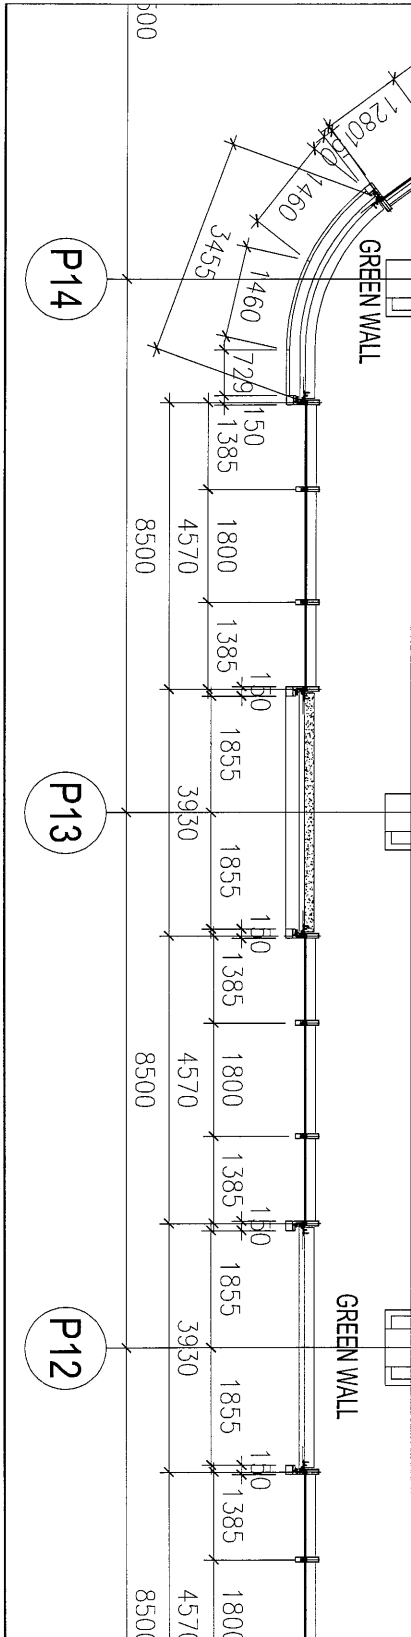

名稱	TYPE1型材安裝位置圖	制圖	吳祿瑜	2017.03.02	修改		
材料		復核	王禮秋	2017.03.02	日期		
顏色		批准			圖號	J835-XCW5A	




美特鋁質 有限公司
MIDI Aluminium Fabricator Ltd.

工程號

J-835

地盤

天晉平臺

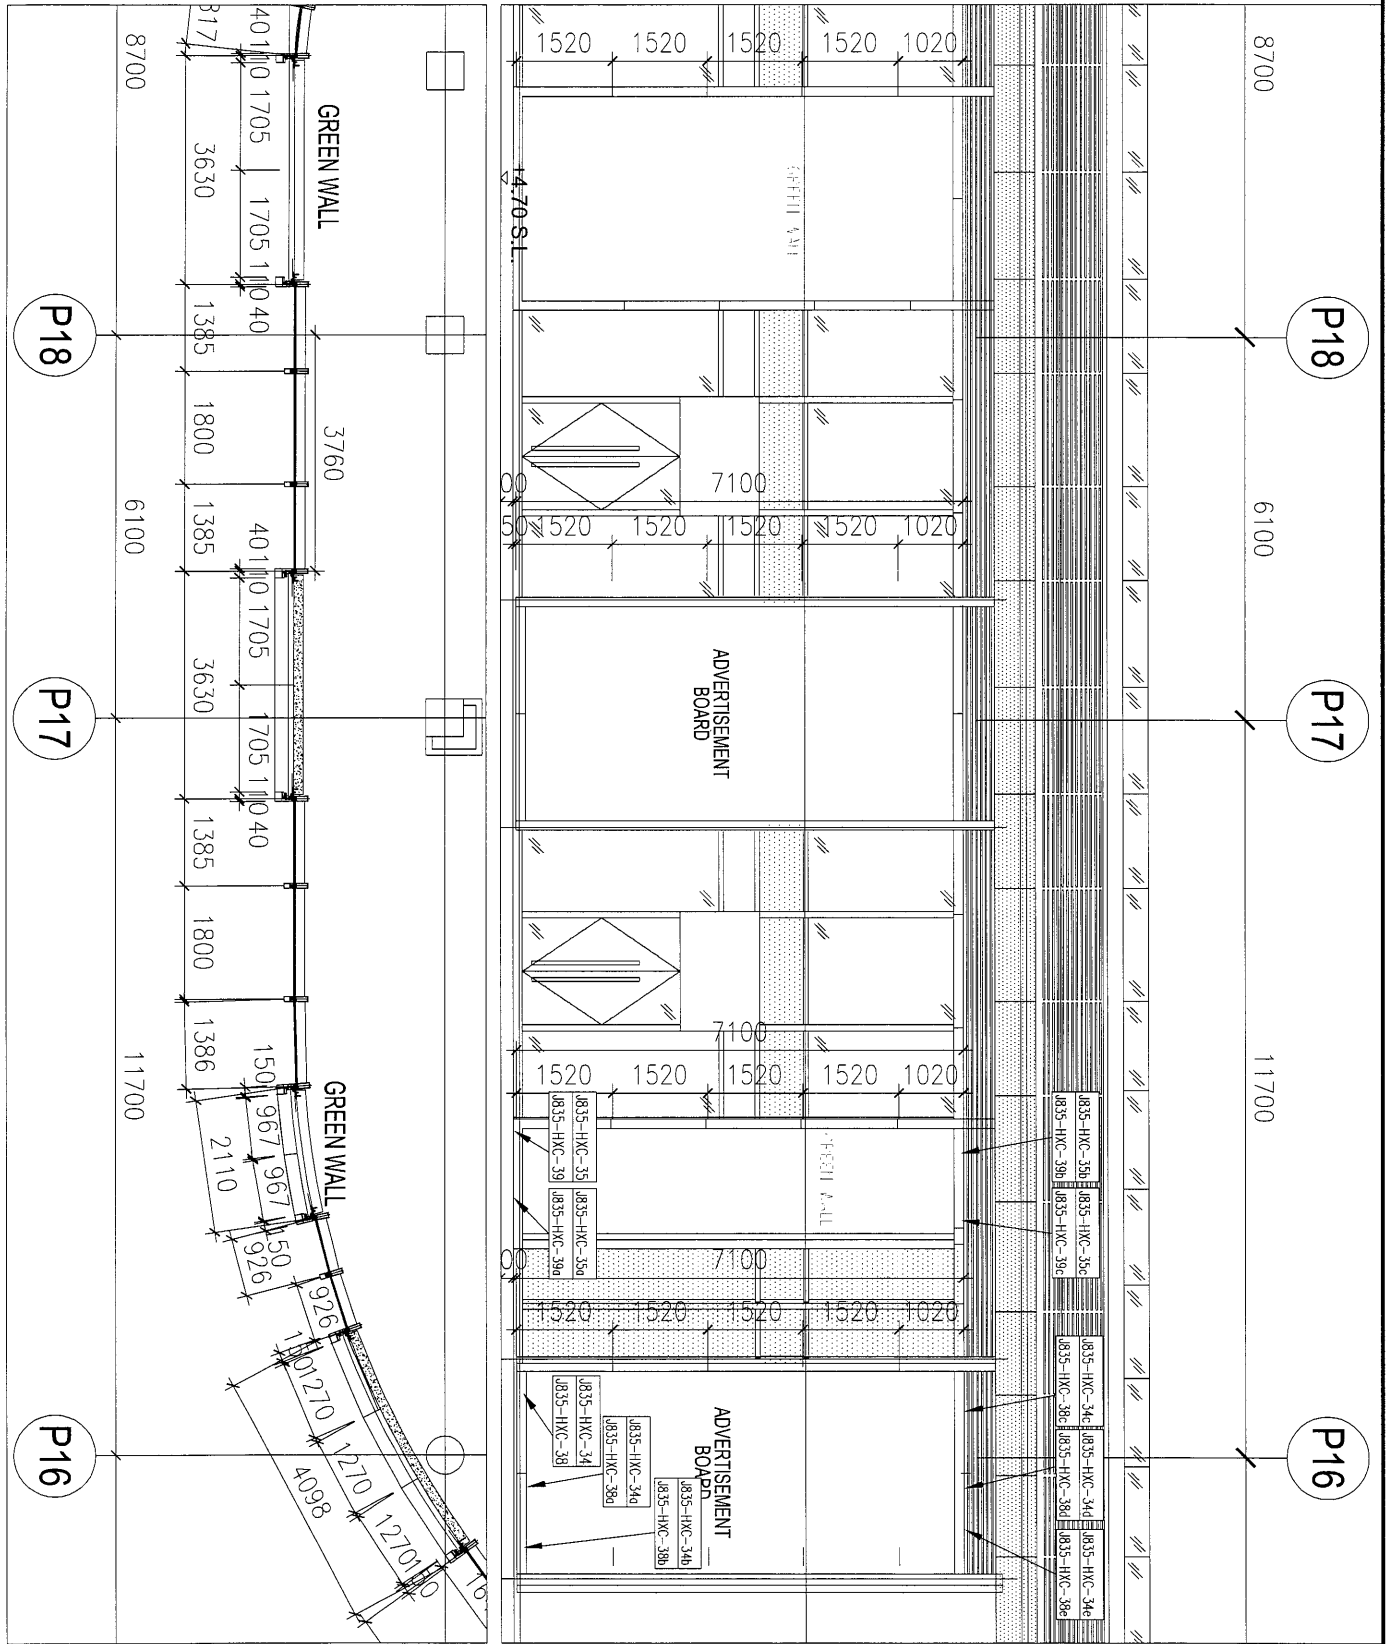

名稱	TYPE1型材安裝位置圖	制圖	吳禕瑜	2017.03.02	修改		
材料		復核	王禮秋	2017.03.02	日期		
顏色		批准			圖號	J835-XCW6A	



鋁材開料總表

工程號碼: J-835 工程名稱: 將軍澳天晉平臺

序號	鋁料編號	名稱	表面處理		開料長度	實用長料總數量		浪費率(%)
			顏色	層厚		支數	長度	
17	X85394	鋁飾條 2(EI6028)	銀色		5500	7	38500	16.15
18	X85396	鋁碼(EI6028)	MILL		5500	6	33000	16.59
22	X85392	鋁飾條 1(EI6028)	銀色		6050	4	24200	5.96
23	X85393	鋁飾通(EI6028)	銀色		6050	4	24200	7.53

送至: _____

由: _____

日期: _____

簡短說明: _____

鋁材開料清單 X85394

鋁料 長度	窗號	編號(用料狀況)	實用長度(長料開數)	需要 支數	開料 支數	長料 支數	餘料 支數	編號(剩餘長度)
5500	J835-HST-19	1	717.9	1	1	1	0	1@(4758.1)x1
5500	J835-HST-20	(餘料)1	714.9	1	1	0	1	1@(4039.2)x1
5500	J835-HST-24	(餘料)1	714.7	1	1	0	1	1@(3320.5)x1
5500	J835-HST-25	(餘料)1	710.5	1	1	0	1	1@(2606)x1
5500	J835-HST-12	(餘料)1	706.6	2	2	0	1	1@(1184.8)x1
5500	J835-HST-11	(餘料)1	697.7	1	1	0	1	1@(483.1)x1
5500	J835-HST-23	2	696.9	1	1	1	0	2@(4779.1)x1
5500	J835-HST-18	(餘料)2	687.9	1	1	0	1	2@(4087.2)x1
5500	J835-HST-26	(餘料)2	687.3	1	1	0	1	2@(3395.9)x1
5500	J835-HST-13	(餘料)2	682.2	1	1	0	1	2@(2709.7)x1
5500	J835-HST-32	(餘料)2	682.1	7	3	0	1	2@(651.4)x1
5500	J835-HST-32	3	682.1		4	1	0	3@(2735.6)x1
5500	J835-HST-03	(餘料)3	672.0	3	3	0	1	3@(707.6)x1
5500	J835-HST-16	(餘料)3	671.7	2	1	0	1	3@(31.9)x1
5500	J835-HST-29	4	671.7		1	1	0	4@(4804.3)x1
5500	J835-HST-31	(餘料)4	671.6	1	1	0	1	4@(4128.7)x1
5500	J835-HST-15	(餘料)4	671.4	1	1	0	1	4@(3453.3)x1
5500	J835-HST-30	(餘料)4	671.3	4	4	0	1	4@(752.1)x1
5500	J835-HST-28	(餘料)4	670.8	1	1	0	1	4@(77.3)x1
5500	J835-HST-27	5	670.7	3	3	1	0	5@(3455.9)x1
5500	J835-HST-21	(餘料)5	670.5	1	1	0	1	5@(2781.4)x1
5500	J835-HST-17, J835-HST-22	(餘料)5, 5	670.4	11	4	0	2	5@(758.2)x1 5@(83.8)x1
5500	J835-HST-22	6	670.4		7	1	0	6@(759.2)x1
5500	J835-HST-14	(餘料)6	670.0	2	1	0	1	6@(85.2)x1
5500	J835-HST-14	7	670.0		1	1	0	7@(4806)x1

86

工程號碼: J-835, 工程名稱: 將軍澳天晉平臺
 開料長度: 5500, 總長料支數: 6, 總開料支數: 72
 鋸片厚度(mm): 4, 料頭尾總切除(mm): 20, 浪費率(%): 16.59

鋁材開料清單 X85396

	窗號	編號(用料狀況)	實用長度(長料開數)	需要 支數	開料 支數	長料 支數	餘料 支數	編號(剩餘長度)
5500	J835-HST-39	1	674.0	1	1	1	0	1@(4802)x1
5500	J835-HST-40	(餘料)1	673.5	1	1	0	1	1@(4124.5)x1
5500	J835-HST-38	(餘料)1	673.4	1	1	0	1	1@(3447.1)x1
5500	J835-HST-34	(餘料)1	673.0	2	2	0	1	1@(2093.1)x1
5500	J835-HST-41	(餘料)1	672.7	1	1	0	1	1@(1416.4)x1
5500	J835-HST-37	(餘料)1	672.6	10	2	0	1	1@(63.2)x1
5500	J835-HST-37	2	672.6		8	1	0	2@(67.2)x1
5500	J835-HST-33	3	672.5	1	1	1	0	3@(4803.5)x1
5500	J835-HST-35	(餘料)3	672.2	1	1	0	1	3@(4127.3)x1
5500	J835-HST-36	(餘料)3	672.1	1	1	0	1	3@(3451.2)x1
5500	J835-HST-07A	(餘料)3	672.0	1	1	0	1	3@(2775.2)x1
5500	J835-HST-07	(餘料)3	582.0	2	2	0	1	3@(1603.2)x1
5500	J835-HST-42	(餘料)3	250.0	50	6	0	1	3@(79.2)x1
5500	J835-HST-42	4-6	250.0		44	3	0	4-5@(146)x2 6@(4972)x1

工程號碼: J-835, 工程名稱: 將軍澳天晉平臺
開料長度: 6050, 總長料支數: 4, 總開料支數: 24
鋸片厚度(mm): 4, 料頭尾總切除(mm): 20, 浪費率(%): 5.96

鋁材開料清單 X85392

鋁料長度	窗號	編號(用料狀況)	實用長度(長料開數)	需要支數	開料支數	長料支數	餘料支數	編號(剩餘長度)
6050	J835-HXC-34c, J835-HXC-34e	(餘料)1, 1	1418.7	2	2	0	2	1@(3911.5)x1 1@(2488.8)x1
6050	J835-HXC-34a	(餘料)1	1267.4	2	1	0	1	1@(1217.4)x1
6050	J835-HXC-34d	2	1267.4		1	1	0	2@(4758.6)x1
6050	J835-HXC-34, J835-HXC-34b	(餘料)2, 2	1265.9	2	2	0	2	2@(3488.7)x1 2@(2218.8)x1
6050	J835-HXC-35b, J835-HXC-35c	(餘料)1-2	1115.8	2	2	0	2	1@(97.6)x1 2@(1099)x1
6050	J835-HXC-35	(餘料)2	962.9	2	1	0	1	2@(132.1)x1
6050	J835-HXC-35a	3	962.9		1	1	0	3@(5063.1)x1
6050	J835-HXC-33c	(餘料)3	883.5	1	1	0	1	3@(4175.6)x1
6050	J835-HXC-33e	(餘料)3	879.1	1	1	0	1	3@(3292.5)x1
6050	J835-HXC-40c	(餘料)3	844.1	1	1	0	1	3@(2444.4)x1
6050	J835-HXC-33	(餘料)3	731.6	1	1	0	1	3@(1708.8)x1
6050	J835-HXC-33a, J835-HXC-33d	(餘料)3-4	730.1	6	5	0	2	3@(240.6)x1 4@(3093.6)x1
6050	J835-HXC-33a	4	730.1		1	1	0	4@(5295.9)x1
6050	J835-HXC-33b	(餘料)4	726.1	1	1	0	1	4@(2363.5)x1
6050	J835-HXC-40a, J835-HXC-40b	(餘料)4, 4	691.8	3	2	0	2	4@(1667.7)x1 4@(971.9)x1
6050	J835-HXC-40	1	691.8		1	1	0	1@(5334.2)x1

58

工程號碼: J-835, 工程名稱: 將軍澳天晉平臺
開料長度: 6050, 總長料支數: 4, 總開料支數: 24
鋸片厚度(mm): 4, 料頭尾總切除(mm): 20, 浪費率(%): 7.53

鋁材開料清單 X85393

鋁料 長度	窗號	編號(用料狀況)	實用長度(長料開數)	需要 支數	開料 支數	長料 支數	餘料 支數	編號(剩餘長度)
6050	J835-HXC-38c, J835-HXC-38e	(餘料)1, 1	1408.1	2	2	0	2	1@(3263.7)x1 1@(1851.6)x1
6050	J835-HXC-38a	(餘料)1	1257.1	2	1	0	1	1@(590.5)x1
6050	J835-HXC-38d	2	1257.1		1	1	0	2@(4768.9)x1
6050	J835-HXC-38, J835-HXC-38b	(餘料)2, 2	1255.3	2	2	0	2	2@(3509.6)x1 2@(2250.3)x1
6050	J835-HXC-39b, J835-HXC-39c	(餘料)2, 2	1107.7	2	2	0	2	2@(1138.6)x1 2@(26.9)x1
6050	J835-HXC-39a	(餘料)3	954.8	2	1	0	1	3@(4112.4)x1
6050	J835-HXC-39	3	954.8		1	1	0	3@(5071.2)x1
6050	J835-HXC-37e	(餘料)3	879.1	1	1	0	1	3@(3229.3)x1
6050	J835-HXC-37c	(餘料)3	855.9	1	1	0	1	3@(2369.4)x1
6050	J835-HXC-36b	(餘料)3	825.5	1	1	0	1	3@(1539.9)x1
6050	J835-HXC-37b	(餘料)3	726.1	1	1	0	1	3@(809.8)x1
6050	J835-HXC-37a, J835-HXC-37d	(餘料)3-4	704.3	6	4	0	2	3@(101.5)x1 4@(2488.5)x1
6050	J835-HXC-37a	4	704.3		2	1	0	4@(4613.4)x1
6050	J835-HXC-37	(餘料)4	704.1	1	1	0	1	4@(1780.4)x1
6050	J835-HXC-36a	(餘料)4	673.1	3	1	0	1	4@(1103.3)x1
6050	J835-HXC-36	1	673.1		2	1	0	1@(4675.8)x1

JP

J-835工程鋁板項目 (PE01~06) 型材派窗表

序號	出貨編號	位置	鋁板厚度	顏色	長度	寬度	面積	數量	总面积	G/F	1/F	2/F
1	J835-HST-03	J835-XCW1A		UCT39548XL-3 3Coats Silver	672		0.000	2	0.000			2
2	J835-HST-07	J835-XCW1A		MILL	672		0.000	1	0.000			1
3	J835-HST-07A	J835-XCW1A		MILL	582		0.000	1	0.000			1
4	J835-HST-11	J835-XCW1A		UCT39548XL-3 3Coats Silver	697.7		0.000	1	0.000			1
5	J835-HST-12	J835-XCW1A		UCT39548XL-3 3Coats Silver	706.6		0.000	2	0.000			2
6	J835-HST-13	J835-XCW1A		UCT39548XL-3 3Coats Silver	682.2		0.000	1	0.000			1
7	J835-HST-14	J835-XCW1A		UCT39548XL-3 3Coats Silver	670		0.000	2	0.000			2
8	J835-HST-15	J835-XCW1A		UCT39548XL-3 3Coats Silver	671.4		0.000	1	0.000			1
9	J835-HST-16	J835-XCW1A		UCT39548XL-3 3Coats Silver	671.7		0.000	1	0.000			1
10	J835-HST-17	J835-XCW1A		UCT39548XL-3 3Coats Silver	670.4		0.000	3	0.000			3
11	J835-HST-18	J835-XCW1A		UCT39548XL-3 3Coats Silver	687.9		0.000	1	0.000			1
12	J835-HST-19	J835-XCW1A		UCT39548XL-3 3Coats Silver	717.9		0.000	1	0.000			1
13	J835-HST-20	J835-XCW1A		UCT39548XL-3 3Coats Silver	714.9		0.000	1	0.000			1
14	J835-HST-33	J835-XCW1A		MILL	672.5		0.000	1	0.000			1
15	J835-HST-34	J835-XCW1A		MILL	673		0.000	2	0.000			2
16	J835-HST-35	J835-XCW1A		MILL	672.2		0.000	1	0.000			1
17	J835-HST-36	J835-XCW1A		MILL	672.1		0.000	1	0.000			1
18	J835-HST-37	J835-XCW1A		MILL	672.6		0.000	3	0.000			3
19	J835-HST-42	J835-XCW1A		MILL	250		0.000	12	0.000			12
20	J835-HST-03	J835-XCW2A		UCT39548XL-3 3Coats Silver	672		0.000	1	0.000			1
21	J835-HST-07	J835-XCW2A		MILL	672		0.000	1	0.000			1
22	J835-HST-21	J835-XCW2A		UCT39548XL-3 3Coats Silver	670.5		0.000	1	0.000			1
23	J835-HST-22	J835-XCW2A		UCT39548XL-3 3Coats Silver	670.4		0.000	8	0.000			8
24	J835-HST-23	J835-XCW2A		UCT39548XL-3 3Coats Silver	696.9		0.000	1	0.000			1
25	J835-HST-24	J835-XCW2A		UCT39548XL-3 3Coats Silver	714.7		0.000	1	0.000			1
26	J835-HST-25	J835-XCW2A		UCT39548XL-3 3Coats Silver	710.5		0.000	1	0.000			1
27	J835-HST-26	J835-XCW2A		UCT39548XL-3 3Coats Silver	687.3		0.000	1	0.000			1
28	J835-HST-27	J835-XCW2A		UCT39548XL-3 3Coats Silver	670.7		0.000	3	0.000			3
29	J835-HST-28	J835-XCW2A		UCT39548XL-3 3Coats Silver	670.8		0.000	1	0.000			1
30	J835-HST-29	J835-XCW2A		UCT39548XL-3 3Coats Silver	671.7		0.000	1	0.000			1
31	J835-HST-30	J835-XCW2A		UCT39548XL-3 3Coats Silver	671.3		0.000	4	0.000			4
32	J835-HST-31	J835-XCW2A		UCT39548XL-3 3Coats Silver	671.6		0.000	1	0.000			1
33	J835-HST-32	J835-XCW2A		UCT39548XL-3 3Coats Silver	682.1		0.000	7	0.000			7
34	J835-HST-37	J835-XCW2A		MILL	672.6		0.000	7	0.000			7
35	J835-HST-38	J835-XCW2A		MILL	673.4		0.000	1	0.000			1
36	J835-HST-39	J835-XCW2A		MILL	674.0		0.000	1	0.000			1
37	J835-HST-40	J835-XCW2A		MILL	673.5		0.000	1	0.000			1
38	J835-HST-41	J835-XCW2A		MILL	672.7		0.000	1	0.000			1
39	J835-HST-42	J835-XCW2A		MILL	250		0.000	38	0.000			38
40	J835-HXC-36	J835-XCW3A		UCT39548XL-3 3Coats Silver	673.1		0.000	2	0.000	2		
41	J835-HXC-36a	J835-XCW3A		UCT39548XL-3 3Coats Silver	673.1		0.000	1	0.000		1	
42	J835-HXC-36b	J835-XCW3A		UCT39548XL-3 3Coats Silver	825.5		0.000	1	0.000		1	
43	J835-HXC-40	J835-XCW3A		UCT39548XL-3 3Coats Silver	691.8		0.000	1	0.000	1		

60

J-835工程鋁板項目 (PE01~06) 型材派窗表

序號	出貨編號	位置	鋁板厚度	顏色	長度	寬度	面積	數量	总面积	G/F	1/F	2/F
44	J835-HXC-40a	J835-XCW3A		UCT39548XL-3 3Coats Silver	691.8		0.000	1	0.000	1		
45	J835-HXC-40b	J835-XCW3A		UCT39548XL-3 3Coats Silver	691.8		0.000	1	0.000		1	
46	J835-HXC-40c	J835-XCW3A		UCT39548XL-3 3Coats Silver	844.1		0.000	1	0.000		1	
47	J835-HXC-33	J835-XCW5A		UCT39548XL-3 3Coats Silver	731.6		0.000	1	0.000	1		
48	J835-HXC-33a	J835-XCW5A		UCT39548XL-3 3Coats Silver	730.1		0.000	3	0.000	3		
49	J835-HXC-33b	J835-XCW5A		UCT39548XL-3 3Coats Silver	726.1		0.000	1	0.000	1		
50	J835-HXC-33c	J835-XCW5A		UCT39548XL-3 3Coats Silver	883.5		0.000	1	0.000		1	
51	J835-HXC-33d	J835-XCW5A		UCT39548XL-3 3Coats Silver	730.1		0.000	3	0.000		3	
52	J835-HXC-33e	J835-XCW5A		UCT39548XL-3 3Coats Silver	879.1		0.000	1	0.000		1	
53	J835-HXC-37	J835-XCW5A		UCT39548XL-3 3Coats Silver	704.1		0.000	1	0.000	1		
54	J835-HXC-37a	J835-XCW5A		UCT39548XL-3 3Coats Silver	704.3		0.000	3	0.000	3		
55	J835-HXC-37b	J835-XCW5A		UCT39548XL-3 3Coats Silver	726.1		0.000	1	0.000	1		
56	J835-HXC-37c	J835-XCW5A		UCT39548XL-3 3Coats Silver	855.9		0.000	1	0.000		1	
57	J835-HXC-37d	J835-XCW5A		UCT39548XL-3 3Coats Silver	704.3		0.000	3	0.000		3	
78	J835-HXC-39c	J835-XCW6A		UCT39548XL-3 3Coats Silver	1107.7		0.000	1	0.000		1	
							總數	167		24	24	119