



工程指示 / 要求簡箋(E.I.)

工程指示編號：EI 6983

修改版次：A

工程編號：J835

工程名稱：T60 660平

工程項目：廠房 - 玻璃地盤用玻璃 B.M. 供訂

收件人：羅小姐

發件人：Eddie

日期：2007-3-13

要求提供 / 確認 事項：

- () 初步鋁料 B.M. () 加工拆圖，然後生產 () 尺寸表
- () 正式鋁料 B.M. () 技術上資料 / 指示 () 報價
- () 配件 B.M. () 樣辦或貨品說明書 () 分判合約
- (x) 其他：_____

內容：

請於 2007.3.13 前完成上列要求。

附有關圖紙 / 文件：

1+

以上項目為：

- 原合約工程包 原合約工程加 / 減賬 新工程報價

原因：-

分發東莞各部門：

- () 生產技術總監 連附件 () 技術部 連附件 () 生產部 連附件 () 機械設計部 連附件
- () 採購部 連附件 () 生產統籌部 連附件
- () 質檢部 連附件 () 會計部 連附件 () 報關組 連附件 () 其他 _____ 連附件

分發香港各部門：

- () 行政部 連附件 () 會計部 連附件 () 統籌部 連附件 () 工程部地盤科文 連附件
- () 採購部 連附件 () QS 部 連附件 () 維修部 連附件 () 其他 _____ 連附件


傳遞編號：

HK

發件人簽署：

(FTP)

項目經理簽署：

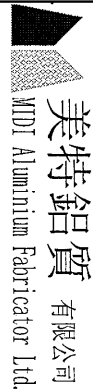

美特鋁質有限公司
MTDI Aluminium Fabricator Ltd.

工程號: J-835
地址名稱: 將軍澳天晉平臺
計算: 黃漢卿
日期: 8/3/2017
送呈: Jason

廠用玻璃B.M.表
項目類別: 窗百葉項目
核對: 日期: 副本: A/C Code:

批准: 日期: 依據 Wong052 資料計算

B.M.編號: 修改版次: EI6993 A版次
總計玻璃面積 (平方米): 53.582

序號	修改內容	玻璃圖號	顏色與類型	厚度 (mm)	玻璃尺寸		數量 (塊)	總面積 (平方米)	備注	
					寬度 (mm)	高度 (mm)				
1		1835-WL-GL1	XINYI	8	1454.5	794.0	1	1.15	加工圖見835-GL1	
2		1835-WL-GL2	8mm THK. CLEAR TEMPERED GLASS 三鑫玻璃編號:D16060697	8	1142.0	794.0	1	0.91	加工圖見835-GL1	
3		1835-WL-GL3		8	1136.5	794.0	1	0.90	加工圖見835-GL1	
4	A(取消)	1835-WL-GL4		12	664.0	1375.0	1	0.91	加工圖見835-GL2	
5	A(取消)	1835-WL-GL5	XINYI	12	484.0	1375.0	2	1.33	加工圖見835-GL2	
6	A(取消)	1835-WL-GL6	12mm THK. CLEAR TEMPERED GLASS 三鑫玻璃編號:D16060699	12	606.0	1375.0	1	0.83	加工圖見835-GL2	
7	A(修改尺寸)	1835-WL-GL7		12	1470.0	1525.0	2	4.48	加工圖見835-GL2	
8	A(修改尺寸)	1835-WL-GL8		12	1481.5	1525.0	15	33.89	加工圖見835-GL2	
9	A(取消)	1835-WL-GL9		15	901.5	1975.0	1	1.78	加工圖見835-GL3	
10	A(取消)	1835-WL-GL10	XINYI	15	493.0	1976.0	2	1.95	加工圖見835-GL3	
11	A(取消)	1835-WL-GL11	15mm THK. CLEAR TEMPERED GLASS	15	1517.0	1977.0	1	3.00	加工圖見835-GL3	
12	A(取消)	1835-WL-GL12		15	241.0	1978.0	2	0.95	加工圖見835-GL3	
13	A(取消)	1835-WL-GL13		15	240.5	1979.0	2	0.95	加工圖見835-GL3	
14	A(取消)	1835-WL-GL14		15	270.0	1980.0	1	0.53	加工圖見835-GL3	
							總計:	33	53.58	

- 1) 本表中所採用之玻璃為信義玻璃廠出品之玻璃原片。
- 2) 本表中所有玻璃對角線尺寸偏差要求公差不得超過正負2mm。
- 3) 本表中所有玻璃要求磨邊處理並倒棱角。
- 4) 本表中不同種類玻璃參照玻璃加工圖加工。
- 5) 本表中所有強化玻璃均需HEAT SOAK TEST。
- 6) 本表中所有強化玻璃之入爐方向均以寬度方向進入。
- 7) 本表中所有玻璃成品送交東莞莞美而特廠，每次交貨時須齊層、齊款、齊數量，每次來貨之具體數量由美而特廠生產統籌部提供。
- 8) 本表中所有玻璃成品均需注明窗內外及其玻璃編號，以便識別。




加工注意事項：

類別		物料號	2	
制圖	黃漢卿	2017.3.8	圖號	835-GL1
復核	王禮秋	2017.3.8	數量	見表
批准			位置	

修改				
日期				

玻璃尺寸		數量	玻璃編號
寬度 (mm)	高度 (mm)	(塊)	
1454.5	794.0	1	J835-WL-GL1
1142.0	794.0	1	J835-WL-GL2
1136.5	794.0	1	J835-WL-GL3

頂

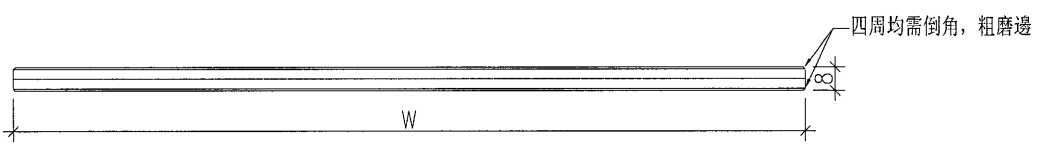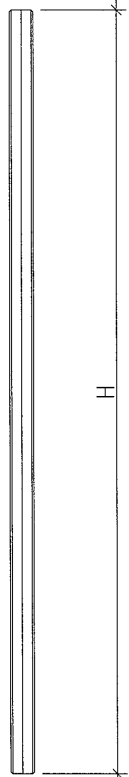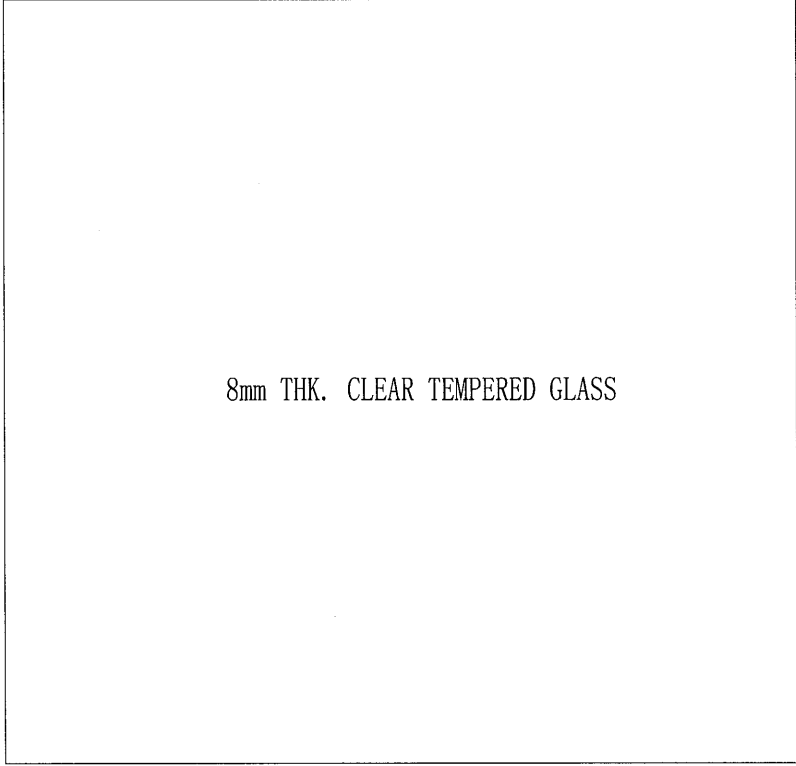

工程號	J-835	地盤	將軍澳天晉平臺	附 件
名稱	玻璃加工圖		探用	
材料	--		地盤	
顏色	見圖		工廠	




美特鋁質 有限公司
MIDI Aluminium Fabricator Ltd.

類別		物料號		
制圖	黃漢卿	2017.3.8	圖號	835-GL2
復核	王禮秋	2017.3.8	數量	見表
批准			位置	

修改	A			
日期	2017.3.13			


	厚度	玻璃尺寸		數量	玻璃編號
	(mm)	寬度W (mm)	高度H (mm)	(塊)	
取消	12	664.0	1375.0	1	J835-WL-GL4
取消	12	484.0	1375.0	2	J835-WL-GL5
取消	12	606.0	1375.0	1	J835-WL-GL6
	12	1470.0	1525.0	2	J835-WL-GL7
	12	1481.5	1525.0	15	J835-WL-GL8

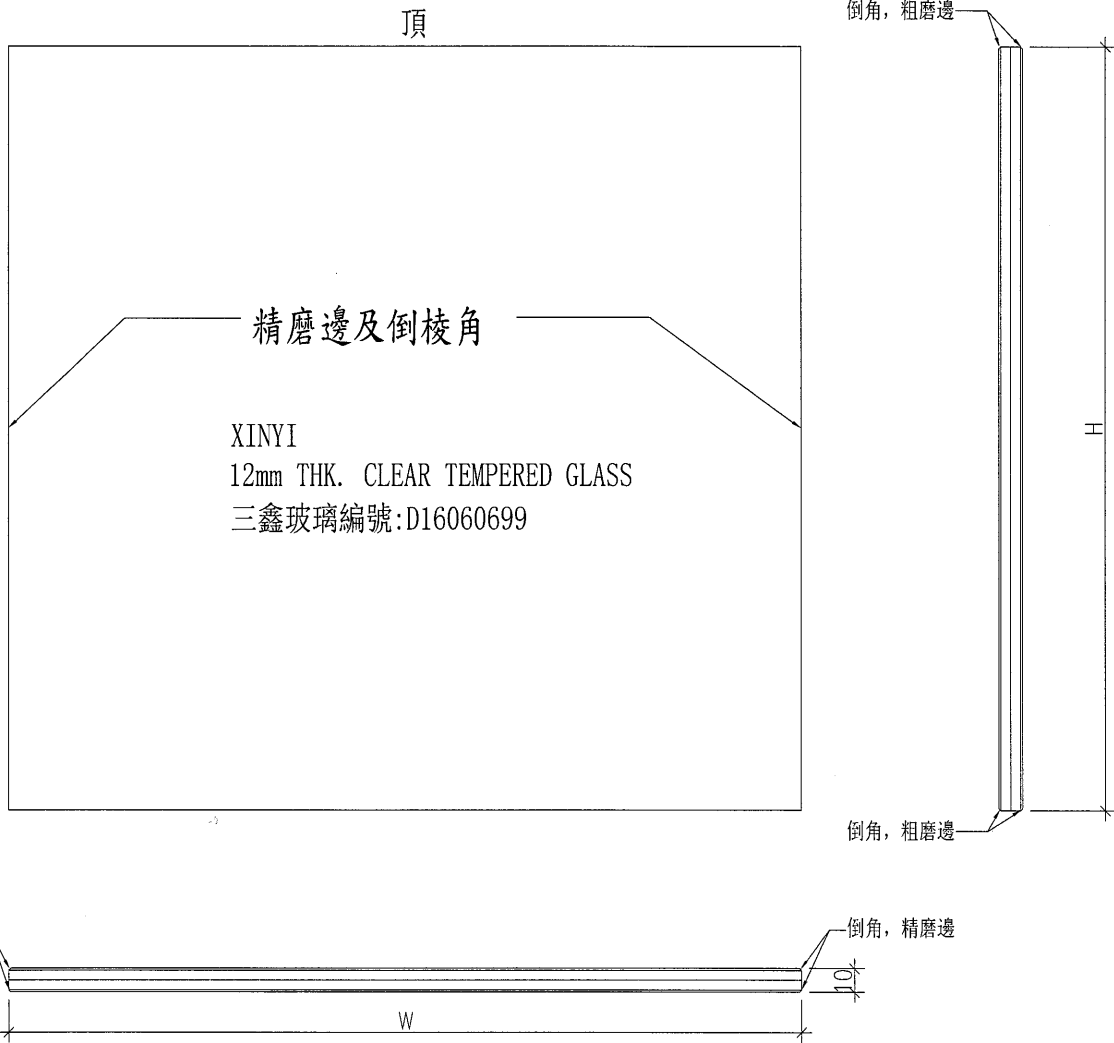

工程號	J-835	地盤	將軍澳天晉平臺
名稱	玻璃加工圖		採用
材料	—		地盤
顏色	見圖		工廠

附件

類別	黃漢卿	物料號	J835-WL-LP2
制圖	王禮秋	圖號	數量
復核		2017.3.8	位置
批准		2017.3.8	

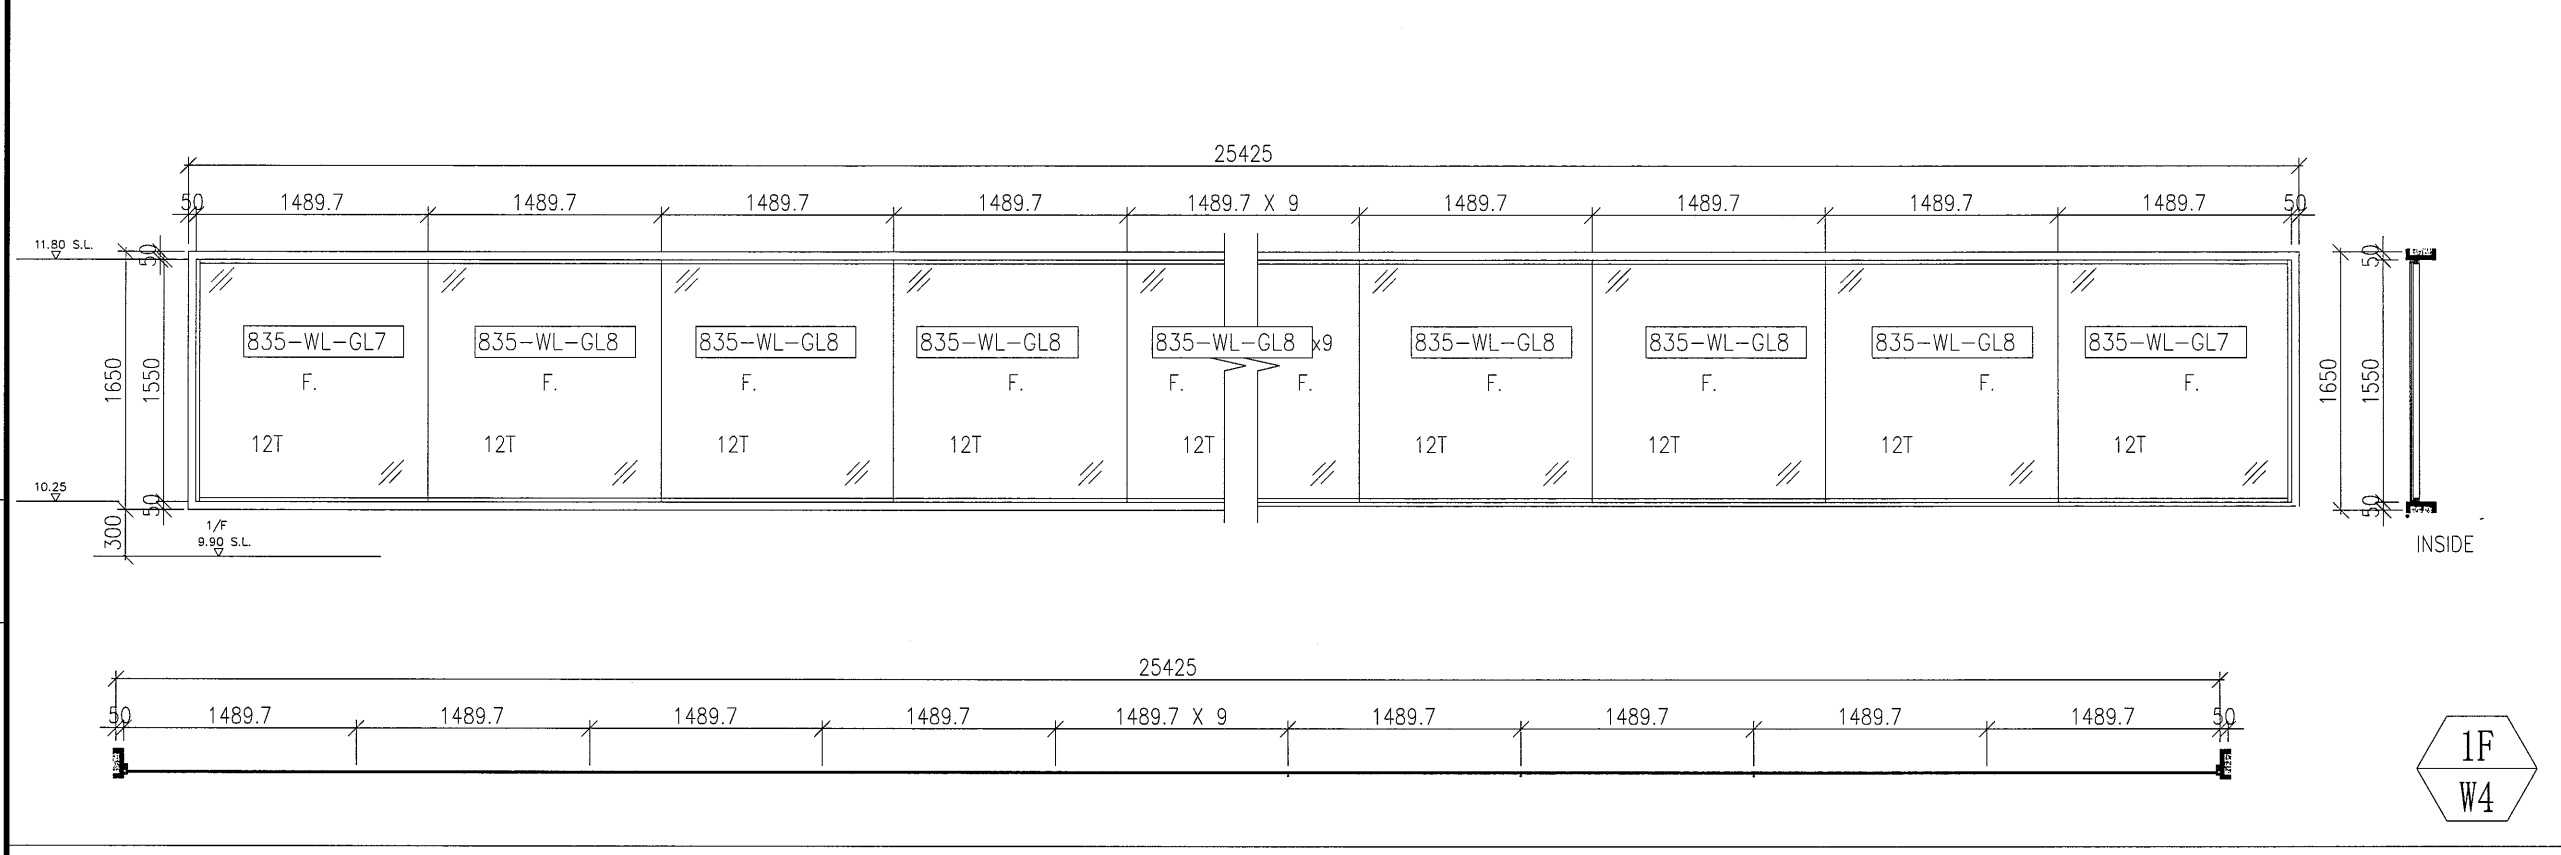

1 no.

工程號	J-835	地盤	將軍澳天晉平臺
名稱	玻璃安裝位置圖	採用	採用地盤工廠
材料	--		
顏色	--		

附件

8