



工程指示 / 要求簡箋(E.I.)

工程指示編號：EI 2050/12 修改版次：
 工程編號：JB35 工程名稱：將軍澳 66D 船
 工程項目：船斜板 - 不銹鋼船料 B.M. 及 船料排管圖紙
 收件人：羅小姐 / 陳先生 發件人：Eddie 日期：2017.3.16

要求提供 / 確認 事項：

- () 初步鋁料 B.M.
- () 加工拆圖，然後生產
- () 尺寸表
- () 正式鋁料 B.M.
- () 技術上資料 / 指示
- () 報價
- () 配件 B.M.
- () 樣辦或貨品說明書
- () 分判合約
- (x) 其他；

內容：船斜板及船料排管
 急做下4，再排管
 再做時交到下6。

請在 2017.3.16 前完成上列要求。

附有關圖紙 / 文件：

1+ *Handwritten initials*

以上項目為：

- 原合約工程包
- 原合約工程加 / 減賬
- 新工程報價

原因：-

分發東莞各部門：

- () 生產技術總監 連附件 () 技術部 連附件 () 生產部 連附件 () 機械設計部 連附件
- () 採購部 連附件 () 生產統籌部 連附件
- () 質檢部 連附件 () 會計部 連附件 () 報關組 連附件 () 其他 *Handwritten initials* 連附件

分發香港各部門：

- () 行政部 連附件 () 會計部 連附件 () 統籌部 連附件 () 工程部地盤科文 連附件
- () 採購部 連附件 () QS 部 連附件 () 維修部 連附件 () 其他 連附件

傳遞編號：

HK 0774/17 (FTP)

發件人簽署：

Handwritten signature

項目經理簽署：




美特鋁質 有限公司
MDT Aluminium Fabricator Ltd.

鋁型材B.M.表

BM編號:		工程號:		J-835		計算:		吳禕瑜		日期:		9/3/2017		送呈: 施哥		副本:			
		修改版次:				有顏色鋁料(Kg):		309.276		無電鍍鋁料(Kg):				#REF!		V.F.總面積(米²):		18.622	
		項目類別:		ALUM. CLADDING		核對:		王禮秋		日期:		9/3/2017		A/C Code:					
		批准:				日期:				此BM依據		收 2017-01-19圖		計算					
序號	修改內容	物料編號	鋁料名稱	顏色	合金狀態	長度 (mm)	數量 (支)	實用	後備	總數	重量(Kg/M)	總重量	V.F.(米²)	米²/米	Total_V.F.	備注			
1		X85392	鋁飾條1	PPG UCT39548XL-3 3 Coats Silver	6063-T6	6050	4	4	2	6	8.520	309.276	0.513	18.622		彎弧用			
2												309.3	合計:	18.622					

J-835 ALUM. CLADDING 鋁料模圖

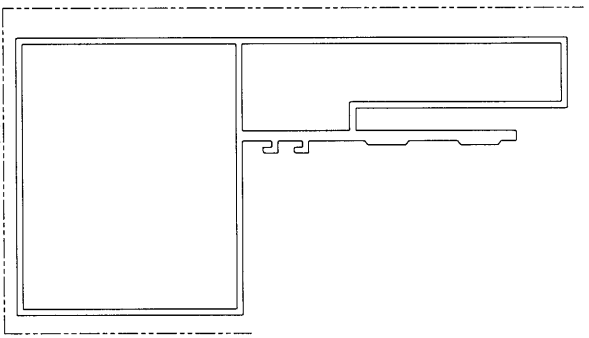



模號: X83392
名稱: 鋁飾條1
合金狀態: 6063-T6
重量: 8.52 KG/M
V.F.: 513 mm




美特鋁質 有限公司
MIDI Aluminium Fabricator Ltd.

類別		物料號		圖號	J835-WHL22
制圖	吳禕瑜	2017.02.08		數量	實用4支, 後備2支, 共6支
修改	A			位置	
日期	2017.2.23			批准	

開料長度為1566.6每邊已預長300(1566.6+600=2166.6)

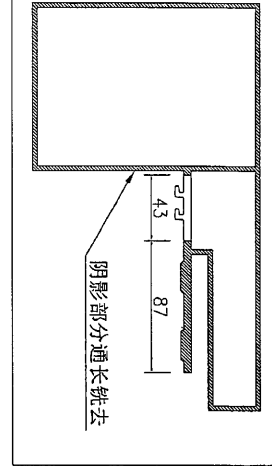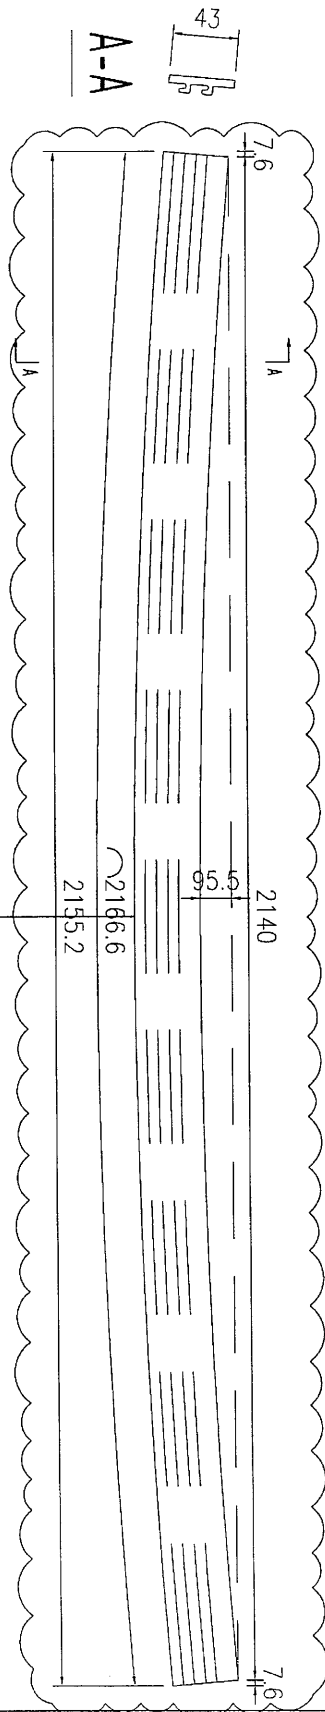


R6087



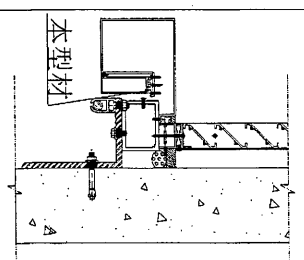


工程號	J-835	地盤	將軍澳
名稱	鋁飾條1	採用	
材料	X85392	地盤	
顏色	PPD UCT39548XL-3 3Coats Silver	工廠	

附件

 美特鋁質 有限公司 MIDI Aluminium Fabricator Ltd.		類別		物料號			
		制圖	吳禕瑜	2017.02.08	圖號	J835-WHL23	
修改	A	復核			數量	實用2支, 後備1支, 共3支	
日期	2017.2.23	批准			位置		

開料長度為1967.4每邊已預長300(1967.4+600=2567.4)

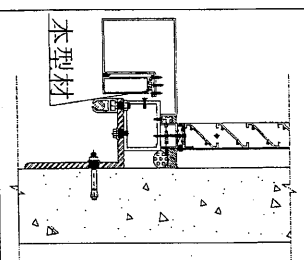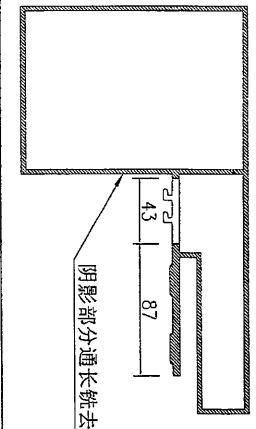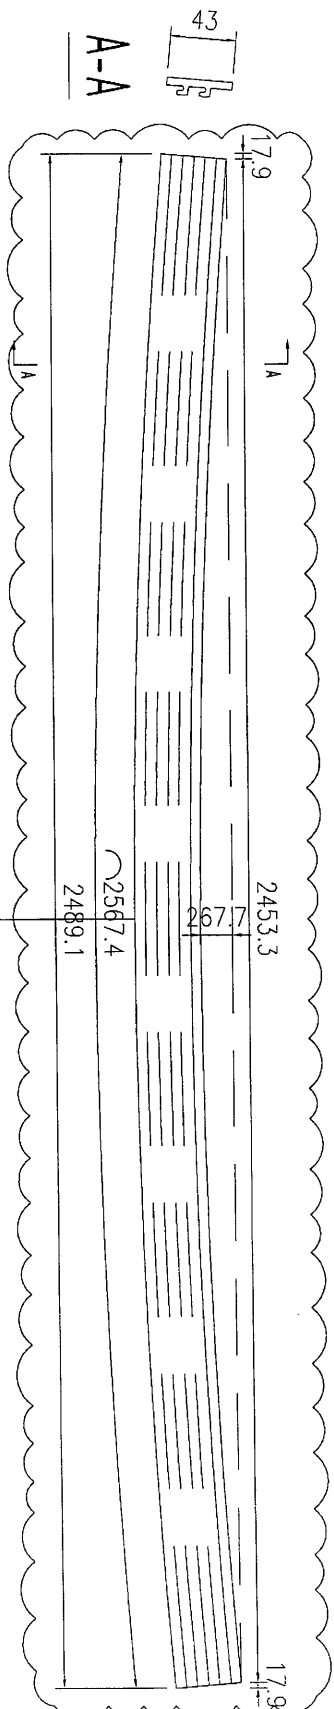




工程號	J-835	地盤	將軍澳	附 件
名稱	鋁飾條1	採用		
材料	X85392	地盤		
顏色	PPD UCT39548XL-3 3Coats Silver	工廠		



美特鋁質 有限公司
MIDI Aluminium Fabricator Ltd.

類別		物料號		圖號	J835-WHL24
制圖	吳禕瑜	2017.02.08		數量	實用2支, 後備1支, 共3支
修改	A			復核	
日期	2017.2.23			批准	
				位置	

開料長度為2045.6每邊已預長300(2045.6+600=2645.6)

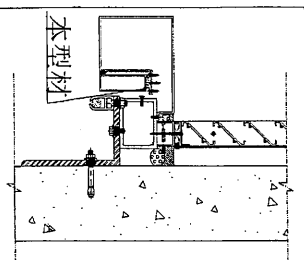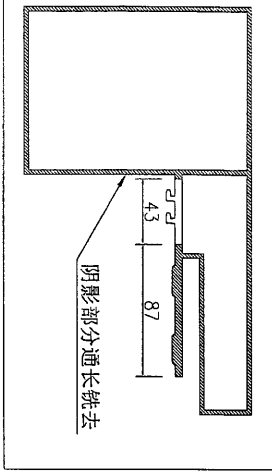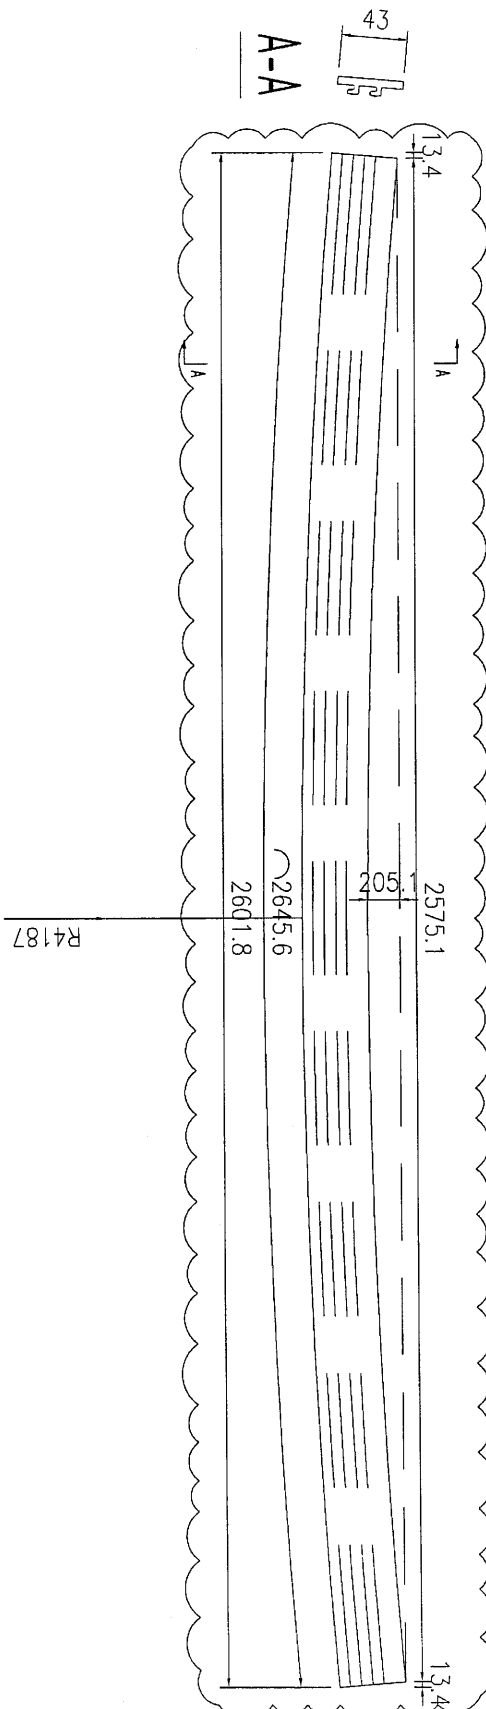

工程號	J-835	地盤	將軍澳	附 件
名稱	鋁飾條1	採用		
材料	X85392	地盤		
顏色	PPD UCT39548XL-3 3Coats Silver	工廠		