

工程指示 / 要求簡箋(E.I.)

工程指示編號: EI 7/24-17. 修改版次:  
 工程編號: 7835. 工程名稱: TK066DZ Podium.  
 工程項目: 訂購 Sample - 不銹鋼門抽.  
 收件人: 羅小姐, 發件人: Jason Yennap. 日期: 23/3/17.

要求提供 /  確認 事項:

- |                                    |  |                               |
|------------------------------------|--|-------------------------------|
| <input type="checkbox"/> 初步鋁料 B.M. | <input type="checkbox"/> 加工拆圖, 然後生產          | <input type="checkbox"/> 尺寸表  |
| <input type="checkbox"/> 正式鋁料 B.M. | <input type="checkbox"/> 技術上資料 / 指示          | <input type="checkbox"/> 報價   |
| <input type="checkbox"/> 配件 B.M.   | <input checked="" type="checkbox"/> 樣辦或貨品說明書 | <input type="checkbox"/> 分判合約 |
| <input type="checkbox"/> 其他: _____ |  |                               |

內容:

請安排訂購以下樣板:

- ①. Type B = "噴沙完成面", 數量: 1 對 ✓
- ②. Type C = "不銹鋼拉絲完成面", 數量: 1 對 ✓

Remark: 以上樣板需做 316 鋼, 2mm 厚 ✓

請在 \_\_\_\_\_ 前完成上列要求。

附有關圖紙 / 文件:

1 + 2 項

以上項目為:

- 原合約工程包                       原合約工程加 / 減脹                       新工程報價

原因: - \_\_\_\_\_

分發東莞各部門:

- ( ) 生產技術總監  連附件    ( ) 技術部     連附件    ( ) 生產部     連附件    ( ) 機械設計部  連附件  
 ( ) 採購部     連附件    ( ) 生產統籌部  連附件  
 ( ) 質檢部     連附件    ( ) 會計部     連附件    ( ) 報關組     連附件    ( ) 其他 \_\_\_\_\_  連附件

分發香港各部門:

- ( ) 行政部  連附件    ( ) 會計部  連附件    ( ) 統籌部  連附件    ( ) 工程部地盤科文  連附件  
 採購部  連附件    ( ) QS 部  連附件    ( ) 維修部  連附件    ( ) 其他 \_\_\_\_\_  連附件

傳遞編號:

發件人簽署:

項目經理簽署:

# 宥昇貿易公司

## Yau Sing Trading Company

九龍新蒲崗雙喜街2-4號同德工業大廈12樓A1室  
A1, 12/F, Tontex Industrial Building, 2-4 Sheung Hei Street, Sanpokong, Kowloon  
TEL : 6909 2880 E-MAIL : ystc@ymail.com

### Quotation

To : MIDI Aluminium Fabricator Ltd. From : Mr. Amos Cheung  
Attn : Mr. Jason Yeung Date : 20/3/2017  
Tel : 2348 9211 Fax: 2772 7666 No : 2014-Y5-0140

	<u>Model No.</u>	<u>Description</u>	<u>Qty</u> <u>(pcs)</u>	<u>Unit Price</u> <u>(pc)</u>	<u>Total</u>
1	YS-84G630A/SS	40 x 25 x 1200mm AISI 316 stainless steel pull handle, SSS finish (2mm thickness)	116	600.00/	HK\$69,600.00
2	YS-84G630D/SS	30 x 30 x 1800mm AISI 316 stainless steel pull handle, SSS finish (2mm thickness)	16	1050.00/	HK\$16,800.00


**Total HK\$86,400.00**

Remark 1) 50% deposit, Balance to be paid by C.O.D  
2) Ex-works in P.R.C around 3-4 weeks

樣板 401200/pc.  
樣板製作需要10日.

香港材料: Gary @ 9488 5288.

# Type "B" (Retail Glass. Wall).

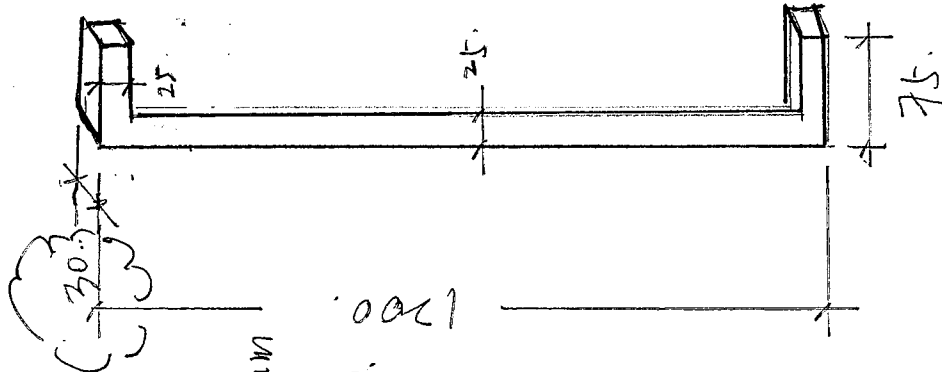

要做 40mm


因現有規格是 40.

1200.

Remark: Handle. 需做 316 鋼. (2mm thk.).

Finishes. Hair/line./噴沙.

# Type "C"

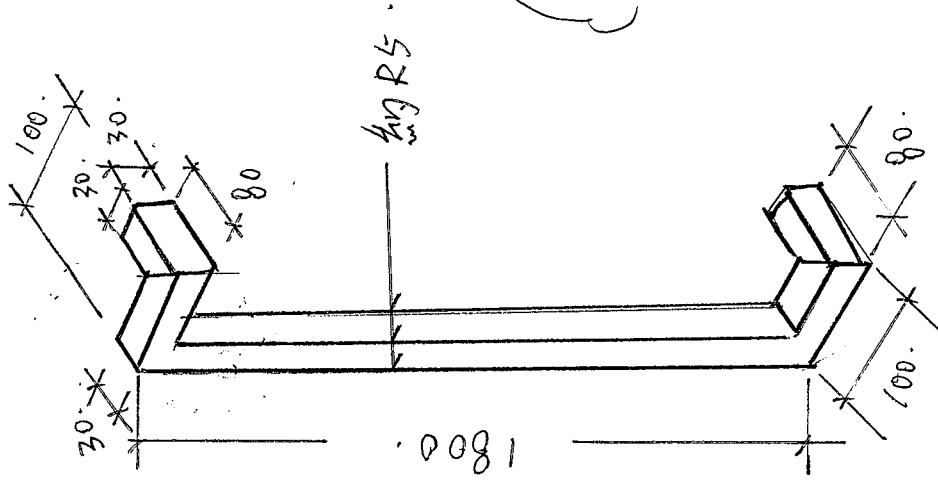

Lead Time.

3 weeks.

Sample: 1200/pc.

香港材料.

Crary. @ 9488.5288.