



## 工程指示 / 要求簡箋(E.I.)

工程指示編號：EI 7100

修改版次：B

工程編號：J835

工程名稱：700 660 半只

工程項目：鋁桁架 - 確認地盤桁架及鋼板(7YB4)

收件人：生統

發件人：Eddie

日期：2017.5.11

☐要求提供 / ☐確認 事項：

- |                                              |                                     |                               |
|----------------------------------------------|-------------------------------------|-------------------------------|
| <input type="checkbox"/> 初步鋁料 B.M.           | <input type="checkbox"/> 加工拆圖，然後生產  | <input type="checkbox"/> 尺寸表  |
| <input type="checkbox"/> 正式鋁料 B.M.           | <input type="checkbox"/> 技術上資料 / 指示 | <input type="checkbox"/> 報價   |
| <input type="checkbox"/> 配件 B.M.             | <input type="checkbox"/> 樣辦或貨品說明書   | <input type="checkbox"/> 分判合約 |
| <input checked="" type="checkbox"/> 其他：_____ |                                     |                               |

內容：請接洽及確認桁架及鋼板桁架

請在 \_\_\_\_\_ 前完成上列要求。

附有關圖紙 / 文件：

1+

以上項目為：

☒ 原合約工程包 ☐ 原合約工程加 / 減賬 ☐ 新工程報價

原因：-

分發東莞各部門：

- |                                                              |                                                             |                                                           |                                                                |
|--------------------------------------------------------------|-------------------------------------------------------------|-----------------------------------------------------------|----------------------------------------------------------------|
| <input type="checkbox"/> 生產技術總監 <input type="checkbox"/> 連附件 | <input type="checkbox"/> 技術部 <input type="checkbox"/> 連附件   | <input type="checkbox"/> 生產部 <input type="checkbox"/> 連附件 | <input type="checkbox"/> 機械設計部 <input type="checkbox"/> 連附件    |
| <input type="checkbox"/> 採購部 <input type="checkbox"/> 連附件    | <input type="checkbox"/> 生產統籌部 <input type="checkbox"/> 連附件 |                                                           |                                                                |
| <input type="checkbox"/> 質檢部 <input type="checkbox"/> 連附件    | <input type="checkbox"/> 會計部 <input type="checkbox"/> 連附件   | <input type="checkbox"/> 報關組 <input type="checkbox"/> 連附件 | <input type="checkbox"/> 其他 _____ <input type="checkbox"/> 連附件 |

分發香港各部門：

- |                                                           |                                                            |                                                           |                                                                |
|-----------------------------------------------------------|------------------------------------------------------------|-----------------------------------------------------------|----------------------------------------------------------------|
| <input type="checkbox"/> 行政部 <input type="checkbox"/> 連附件 | <input type="checkbox"/> 會計部 <input type="checkbox"/> 連附件  | <input type="checkbox"/> 統籌部 <input type="checkbox"/> 連附件 | <input type="checkbox"/> 工程部地盤科文 <input type="checkbox"/> 連附件  |
| <input type="checkbox"/> 採購部 <input type="checkbox"/> 連附件 | <input type="checkbox"/> QS 部 <input type="checkbox"/> 連附件 | <input type="checkbox"/> 維修部 <input type="checkbox"/> 連附件 | <input type="checkbox"/> 其他 _____ <input type="checkbox"/> 連附件 |

傳遞編號：

HK 1499/17(FTP)

發件人簽署：

項目經理簽署：

## 接收日期 Receiving Date (適用於客戶圖則)

|   |  |  |  |  |  |  |  |  |
|---|--|--|--|--|--|--|--|--|
| 年 |  |  |  |  |  |  |  |  |
| 月 |  |  |  |  |  |  |  |  |
| 日 |  |  |  |  |  |  |  |  |

| 發出日期 Issued Date |    |    |    |  |  |  |  |  |  |
|------------------|----|----|----|--|--|--|--|--|--|
| 年<br>月<br>日      | 17 | 17 | 17 |  |  |  |  |  |  |
|                  | 3  | 5  | 5  |  |  |  |  |  |  |
|                  | 23 | 9  | 11 |  |  |  |  |  |  |

[illegible]

接收日期 Receiving Date (適用於客戶圖則)

|   |  |  |  |  |  |  |  |  |
|---|--|--|--|--|--|--|--|--|
| 年 |  |  |  |  |  |  |  |  |
| 月 |  |  |  |  |  |  |  |  |
| 日 |  |  |  |  |  |  |  |  |

|             |    | 發出日期 Issued Date |    |  |  |  |  |  |  |
|-------------|----|------------------|----|--|--|--|--|--|--|
| 年<br>月<br>日 | 17 | 17               | 17 |  |  |  |  |  |  |
|             | 3  | 5                | 5  |  |  |  |  |  |  |
|             | 23 | 9                | 11 |  |  |  |  |  |  |

| 修訂編號<br>Revision No. |   |   |  |  |  |  |  |  |  |
|----------------------|---|---|--|--|--|--|--|--|--|
| -                    | - | - |  |  |  |  |  |  |  |
| -                    | - | - |  |  |  |  |  |  |  |
| -                    | A | - |  |  |  |  |  |  |  |
| -                    | A | - |  |  |  |  |  |  |  |
| -                    | A | - |  |  |  |  |  |  |  |
| -                    | - | - |  |  |  |  |  |  |  |
| -                    | A | - |  |  |  |  |  |  |  |
| -                    | A | - |  |  |  |  |  |  |  |


## 接收日期 Receiving Date (適用於客戶圖則)

| 年<br>月<br>日 | 按项目列 Accounting Date (通分於各) 圖(六) |  |  |  |  |  |  |  |  |
|-------------|----------------------------------|--|--|--|--|--|--|--|--|
|             |                                  |  |  |  |  |  |  |  |  |
|             |                                  |  |  |  |  |  |  |  |  |

| 發出日期 Issued Date |    |    |    |  |  |  |  |  |  |
|------------------|----|----|----|--|--|--|--|--|--|
| 年<br>月<br>日      | 17 | 17 | 17 |  |  |  |  |  |  |
|                  | 3  | 5  | 5  |  |  |  |  |  |  |
|                  | 23 | 9  | 11 |  |  |  |  |  |  |


[illegible]

|   |  |  |  |  |    |     |            |    |          |
|---|--|--|--|--|----|-----|------------|----|----------|
| <div><div></div><div>美特鋁質有限公司<br/>MIDI Aluminium Fabricator Ltd.</div></div> |  |  |  |  | 類別 |     | 物料號        |    |          |
|   |  |  |  |  | 制圖 | 夏之川 | 2017.03.23 | 圖號 | 835-GE10 |
| 修改   |  |  |  |  | 復核 |     |            | 數量 | 18       |
| 日期   |  |  |  |  | 批准 |     |            | 位置 |          |

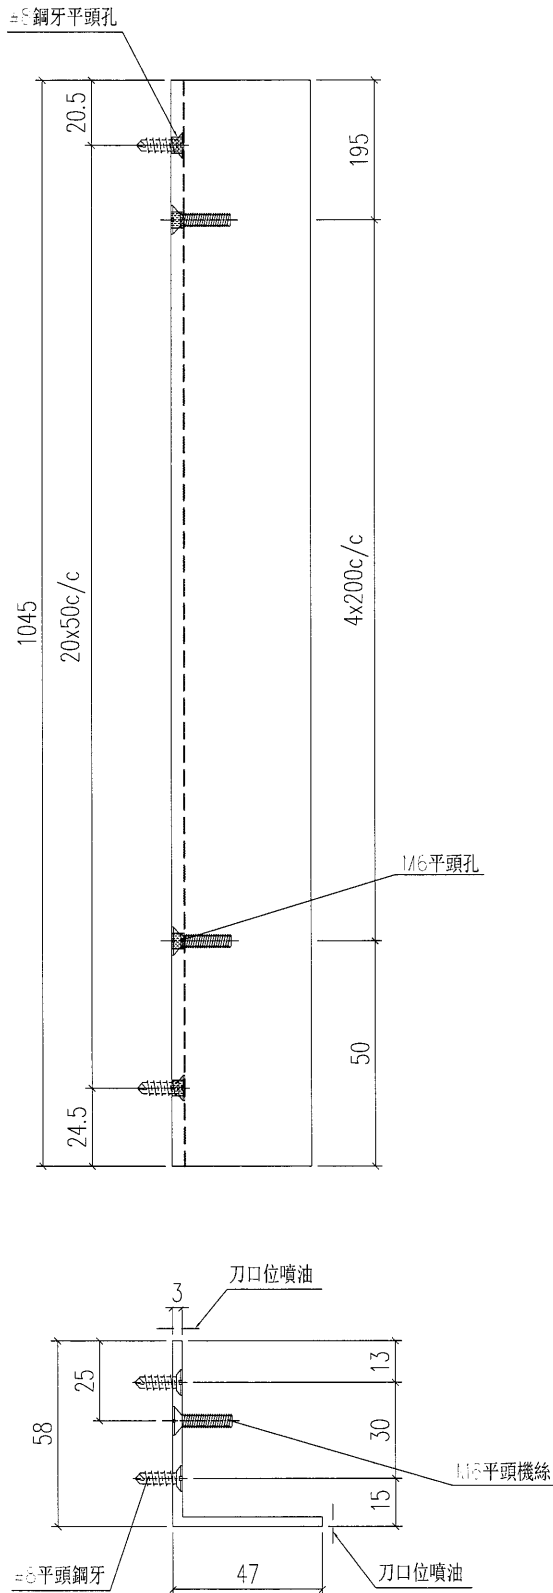


|     |                                 |    |     |    |  |
|-----|---------------------------------|----|-----|----|--|
| 工程號 | J-835                           | 地盤 | 將軍澳 | 附件 |  |
| 名 稱 | 鉛角加工圖                           |    | 探 用 |    |  |
| 材 料 | FA0000541 (60x60x3mm鉛角)         |    | 地盤  |    |  |
| 顏 色 | PPG UCT26694SC-3 3 Coats Bronze |    | 工廠  |    |  |

|                                                                                    |  |  |  |  |    |     |            |    |          |
|------------------------------------------------------------------------------------|--|--|--|--|----|-----|------------|----|----------|
| <div><div></div><div>美特鋁質有限公司</div><div>MIDI Aluminium Fabricator Ltd.</div></div> |  |  |  |  | 類別 |     | 物料號        |    |          |
|                                                                                    |  |  |  |  | 制圖 | 夏之川 | 2017.03.23 | 圖號 | 835-GE11 |
| 修改                                                                                 |  |  |  |  | 復核 |     |            | 數量 | 18       |
| 日期                                                                                 |  |  |  |  | 批准 |     |            | 位置 |          |

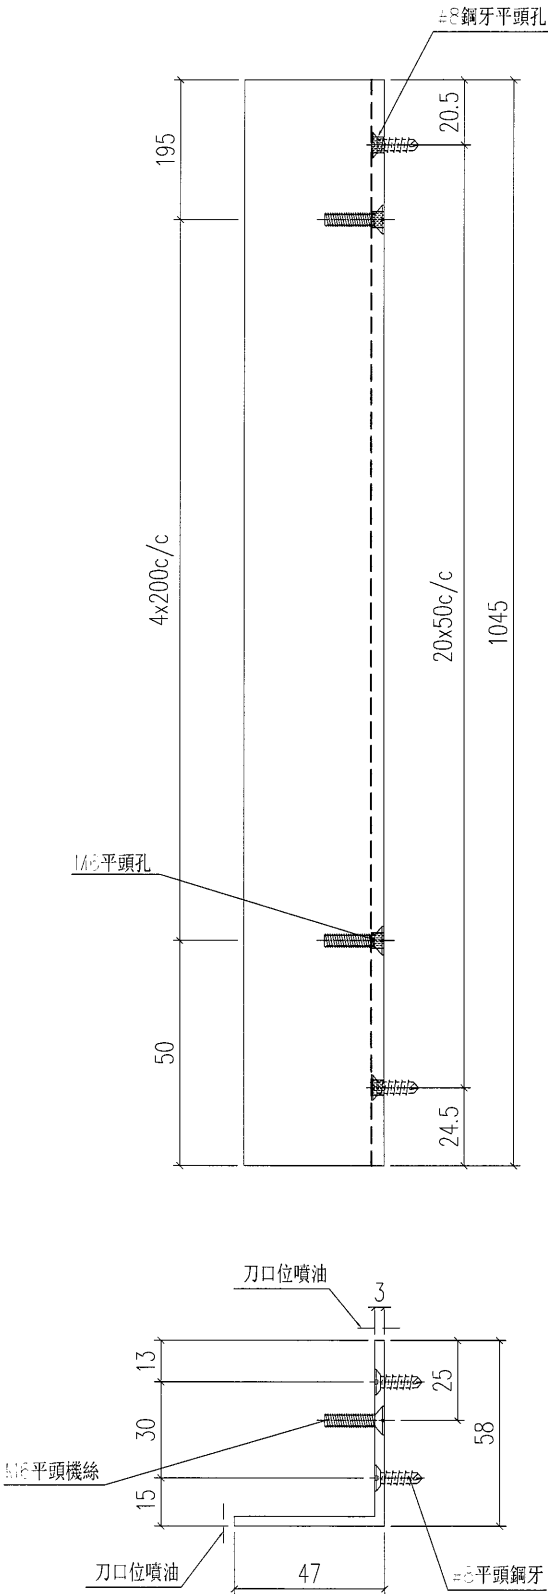


|     |                                 |    |     |    |  |
|-----|---------------------------------|----|-----|----|--|
| 工程號 | J-835                           | 地盤 | 將軍澳 | 附件 |  |
| 名稱  | 鋁角加工圖                           |    | 採用  |    |  |
| 材料  | FA0000541 (60x60x3mm鋁角)         |    | 地盤  |    |  |
| 顏色  | PPG UCT26694SC-3 3 Coats Bronze |    | 工廠  |    |  |

|   |  |  |  |  |    |     |            |    |          |
|---|--|--|--|--|----|-----|------------|----|----------|
| <div><div></div><div>美特鋁質有限公司<br/>MIDI Aluminium Fabricator Ltd.</div></div> |  |  |  |  | 類別 |     | 物料號        |    |          |
|   |  |  |  |  | 制圖 | 夏之川 | 2017.03.23 | 圖號 | 835-GE12 |
| 修改   |  |  |  |  | 復核 |     |            | 數量 | 8        |
| 日期   |  |  |  |  | 批准 |     |            | 位置 |          |

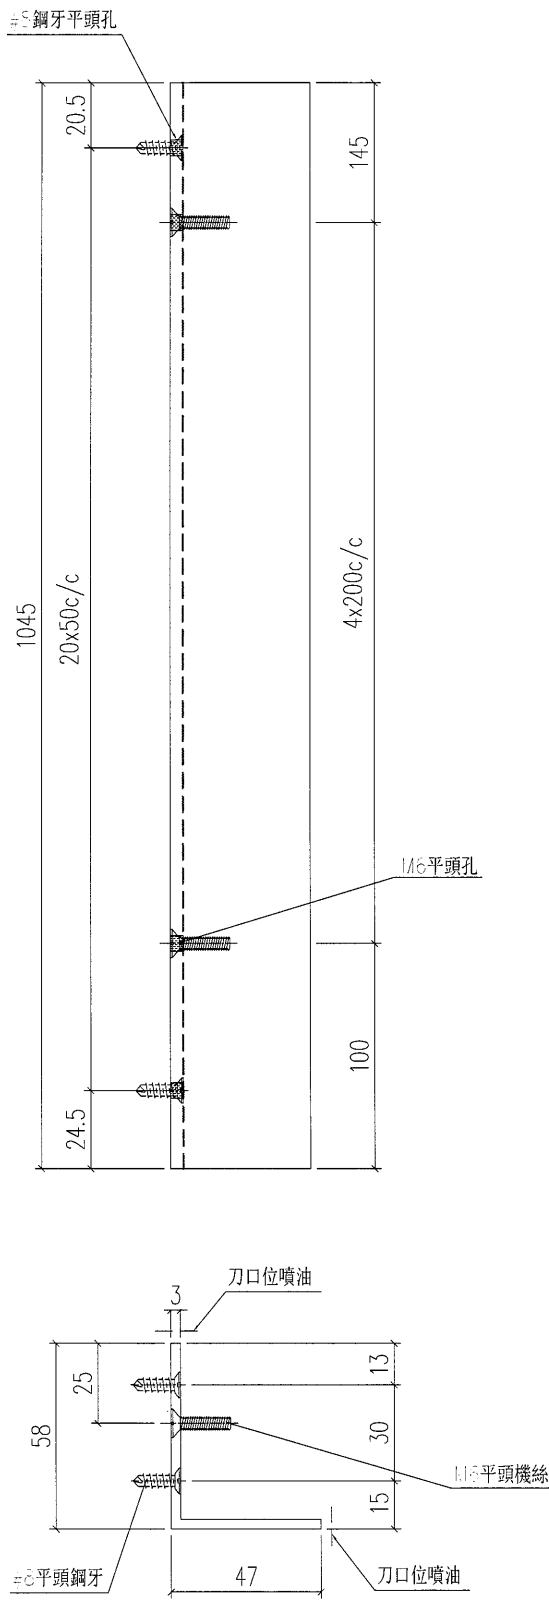

|     |                                 |    |     |    |  |
|-----|---------------------------------|----|-----|----|--|
| 工程號 | J-835                           | 地盤 | 將軍澳 | 附件 |  |
| 名稱  | 鋁角加工圖                           |    | 採用  |    |  |
| 材料  | FA0000541 (60x60x3mm鋁角)         |    | 地盤  |    |  |
| 顏色  | PPG UCT26694SC-3 3 Coats Bronze |    | 工廠  |    |  |



|                                                                                    |  |  |  |    |     |            |             |
|------------------------------------------------------------------------------------|--|--|--|----|-----|------------|-------------|
| <div><div></div><div>美特鋁質有限公司</div><div>MIDI Aluminium Fabricator Ltd.</div></div> |  |  |  | 類別 |     | 物料號        |             |
|                                                                                    |  |  |  | 制圖 | 夏之川 | 2017.03.23 | 圖號 835-GE13 |
| 修改                                                                                 |  |  |  | 復核 |     |            | 數量 8        |
| 日期                                                                                 |  |  |  | 批准 |     |            | 位置          |

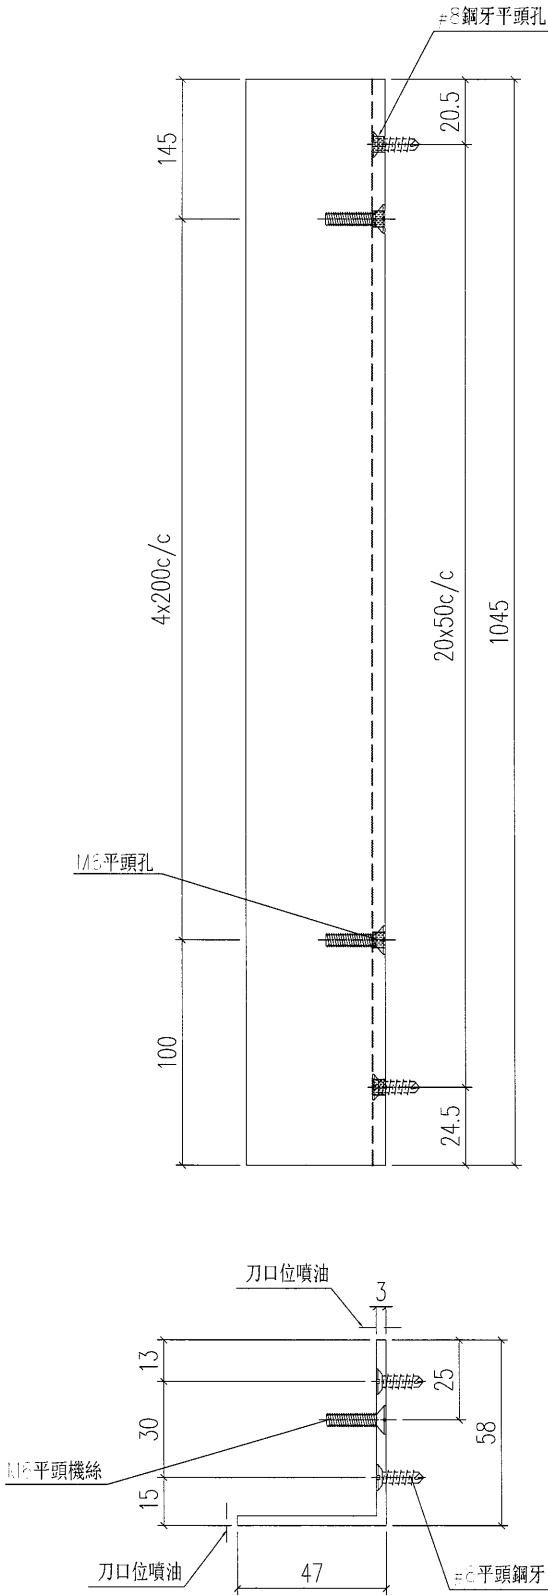

|     |                                 |    |     |    |  |
|-----|---------------------------------|----|-----|----|--|
| 工程號 | J-835                           | 地盤 | 將軍澳 | 附件 |  |
| 名稱  | 鋁角加工圖                           |    | 採用  |    |  |
| 材料  | FA0000541 (60x60x3mm鋁角)         |    | 地盤  |    |  |
| 顏色  | PPG UCT26694SC-3 3 Coats Bronze |    | 工廠  |    |  |

|   |  |  |  |    |     |            |    |
|---|--|--|--|----|-----|------------|----|
|  美特鋁質 有限公司<br>MIDI Aluminium Fabricator Ltd. |  |  |  | 類別 |     | 物料號        |    |
| 修改   |  |  |  | 制圖 | 夏之川 | 2017.03.23 | 圖號 |
| 日期   |  |  |  | 復核 |     |            | 數量 |
|   |  |  |  | 批准 |     |            | 位置 |

| 物料編號        | 長度L    | 數量  | 分格     |
|-------------|--------|-----|--------|
| 835-GE01-20 | 1265   | 84  | 1275   |
| 835-GE01-21 | 1283   | 84  | 1293   |
| 835-GE01-22 | 1233.5 | 84  | 1243.5 |
| 835-GE01-23 | 1093   | 112 | 1103   |
|             |        |     |        |
|             |        |     |        |
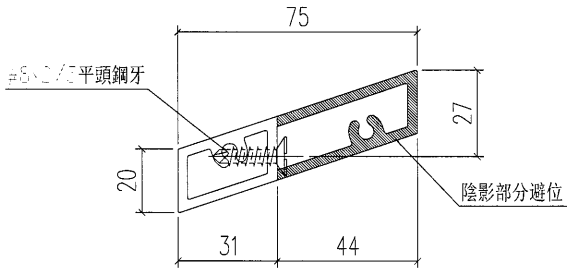
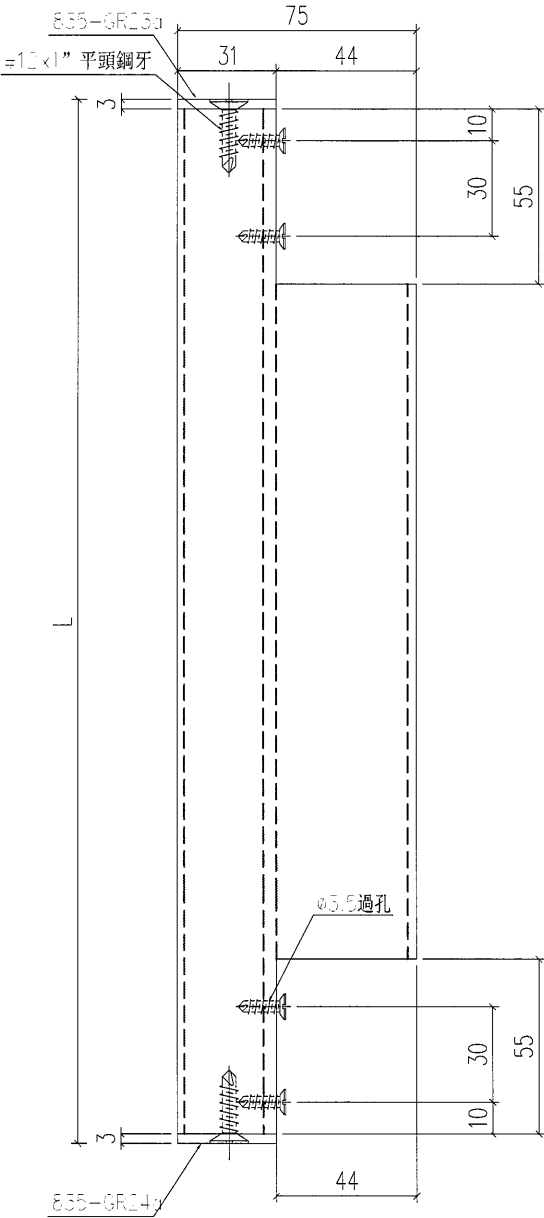


|     |                                 |    |     |    |
|-----|---------------------------------|----|-----|----|
| 工程號 | J-835                           | 地盤 | 將軍澳 | 附件 |
| 名稱  | 大斜鋁格柵玉                          |    | 採用  |    |
| 材料  | X85380                          |    | 地盤  |    |
| 顏色  | PPG UCT26694SC-3 3 Coats Bronze |    | 工廠  |    |




|   |  |  |  |    |     |            |    |
|---|--|--|--|----|-----|------------|----|
|  美特鋁質 有限公司<br>MIDI Aluminium Fabricator Ltd. |  |  |  | 類別 |     | 物料料號       |    |
| 修改   |  |  |  | 制圖 | 夏之川 | 2017.03.23 | 圖號 |
| 日期   |  |  |  | 復核 |     |            | 數量 |
|   |  |  |  | 批准 |     |            | 位置 |

| 物料編號         | 長度L    | 數量 | 分格     |
|--------------|--------|----|--------|
| 835-GE01b-20 | 1265   | 24 | 1275   |
| 835-GE01b-21 | 1283   | 24 | 1293   |
| 835-GE01b-22 | 1233.5 | 24 | 1243.5 |
| 835-GE01b-23 | 1093   | 32 | 1103   |
|              |        |    |        |
|              |        |    |        |
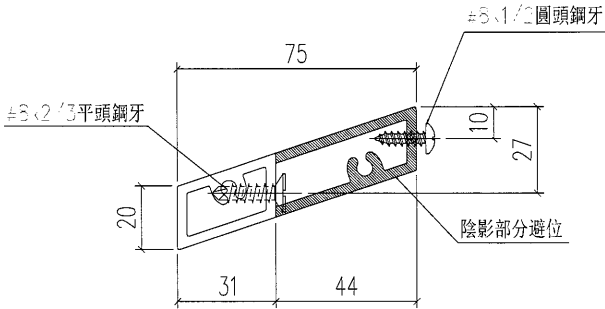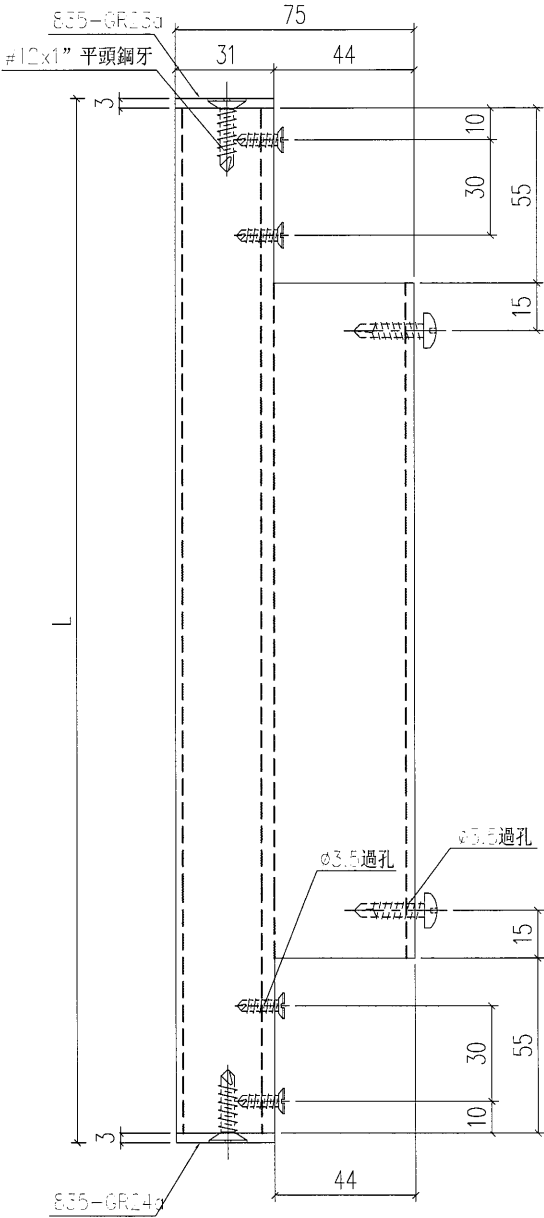

|     |                                 |    |     |    |  |
|-----|---------------------------------|----|-----|----|--|
| 工程號 | J-835                           | 地盤 | 將軍澳 | 附件 |  |
| 名稱  | 大斜鋁格柵玉                          |    | 採用  |    |  |
| 材料  | X85380                          |    | 地盤  |    |  |
| 顏色  | PPG UCT26694SC-3 3 Coats Bronze |    | 工廠  |    |  |


|                                                                                    |  |  |  |    |     |            |    |
|------------------------------------------------------------------------------------|--|--|--|----|-----|------------|----|
| <div><div></div><div>美特鋁質有限公司</div><div>MIDI Aluminium Fabricator Ltd.</div></div> |  |  |  | 類別 |     | 物料號        |    |
|                                                                                    |  |  |  | 制圖 | 夏之川 | 2017.03.23 | 圖號 |
| 修改                                                                                 |  |  |  | 復核 |     | 數量         | 4  |
| 日期                                                                                 |  |  |  | 批准 |     | 位置         |    |

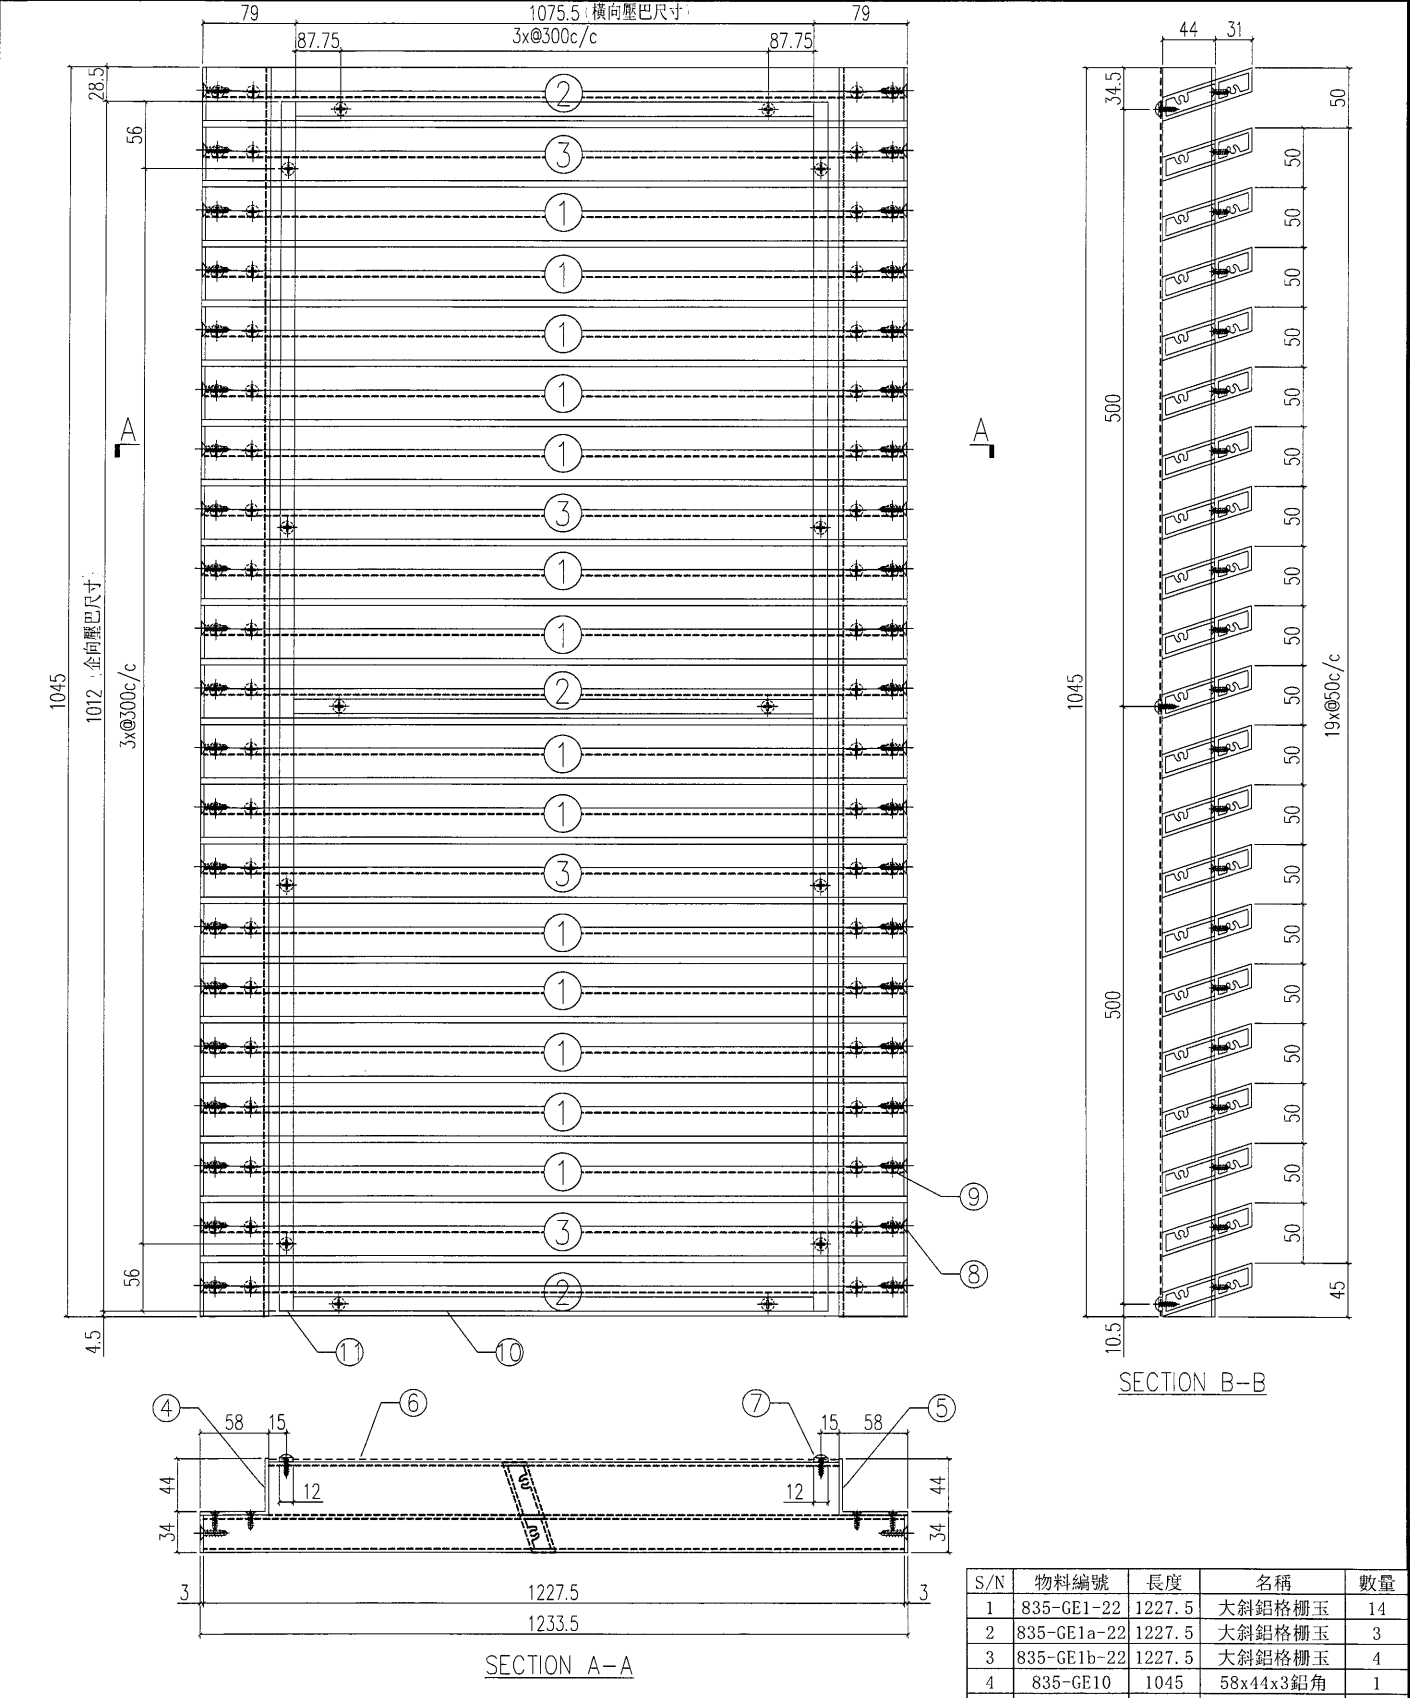

|     |       |    |     |    |
|-----|-------|----|-----|----|
| 工程號 | J-835 | 地盤 | 將軍澳 | 附件 |
| 名稱  | 鋁格組裝圖 |    | 採用  |    |
| 材料  |       |    | 地盤  |    |
| 顏色  |       |    | 工廠  |    |

| S/N | 物料編號            | 長度     | 名稱         | 數量 |
|-----|-----------------|--------|------------|----|
| 1   | 835-GE1-22      | 1227.5 | 大斜鋁格柵玉     | 14 |
| 2   | 835-GE1a-22     | 1227.5 | 大斜鋁格柵玉     | 3  |
| 3   | 835-GE1b-22     | 1227.5 | 大斜鋁格柵玉     | 4  |
| 4   | 835-GE10        | 1045   | 58x44x3鋁角  | 1  |
| 5   | 835-GE11        | 1045   | 58x44x3鋁角  | 1  |
| 6   | 尺寸: 1117.5x1045 |        | 雀仔網        | 1  |
| 7   | -               | -      | #8x1/2圓頭鋼牙 | 20 |
| 8   | -               | -      | #12X1"平頭鋼牙 | 42 |
| 9   | -               | -      | #8x2/3平頭鋼牙 | 84 |
| 10  | 835-YB          |        | 橫向壓巴       | 3  |
| 11  | 835-YB          |        | 企向壓巴       | 2  |

|   |  |  |  |  |    |     |            |    |           |
|---|--|--|--|--|----|-----|------------|----|-----------|
| <div>美特鋁質有限公司<br/>MIDI Aluminium Fabricator Ltd.</div> |  |  |  |  | 類別 |     | 物料編號       |    |           |
|   |  |  |  |  | 制圖 | 夏之川 | 2017.03.23 | 圖號 | 835-CW01a |
| 修改   |  |  |  |  | 復核 |     |            | 數量 | 2         |
| 日期   |  |  |  |  | 批准 |     |            | 位置 |           |

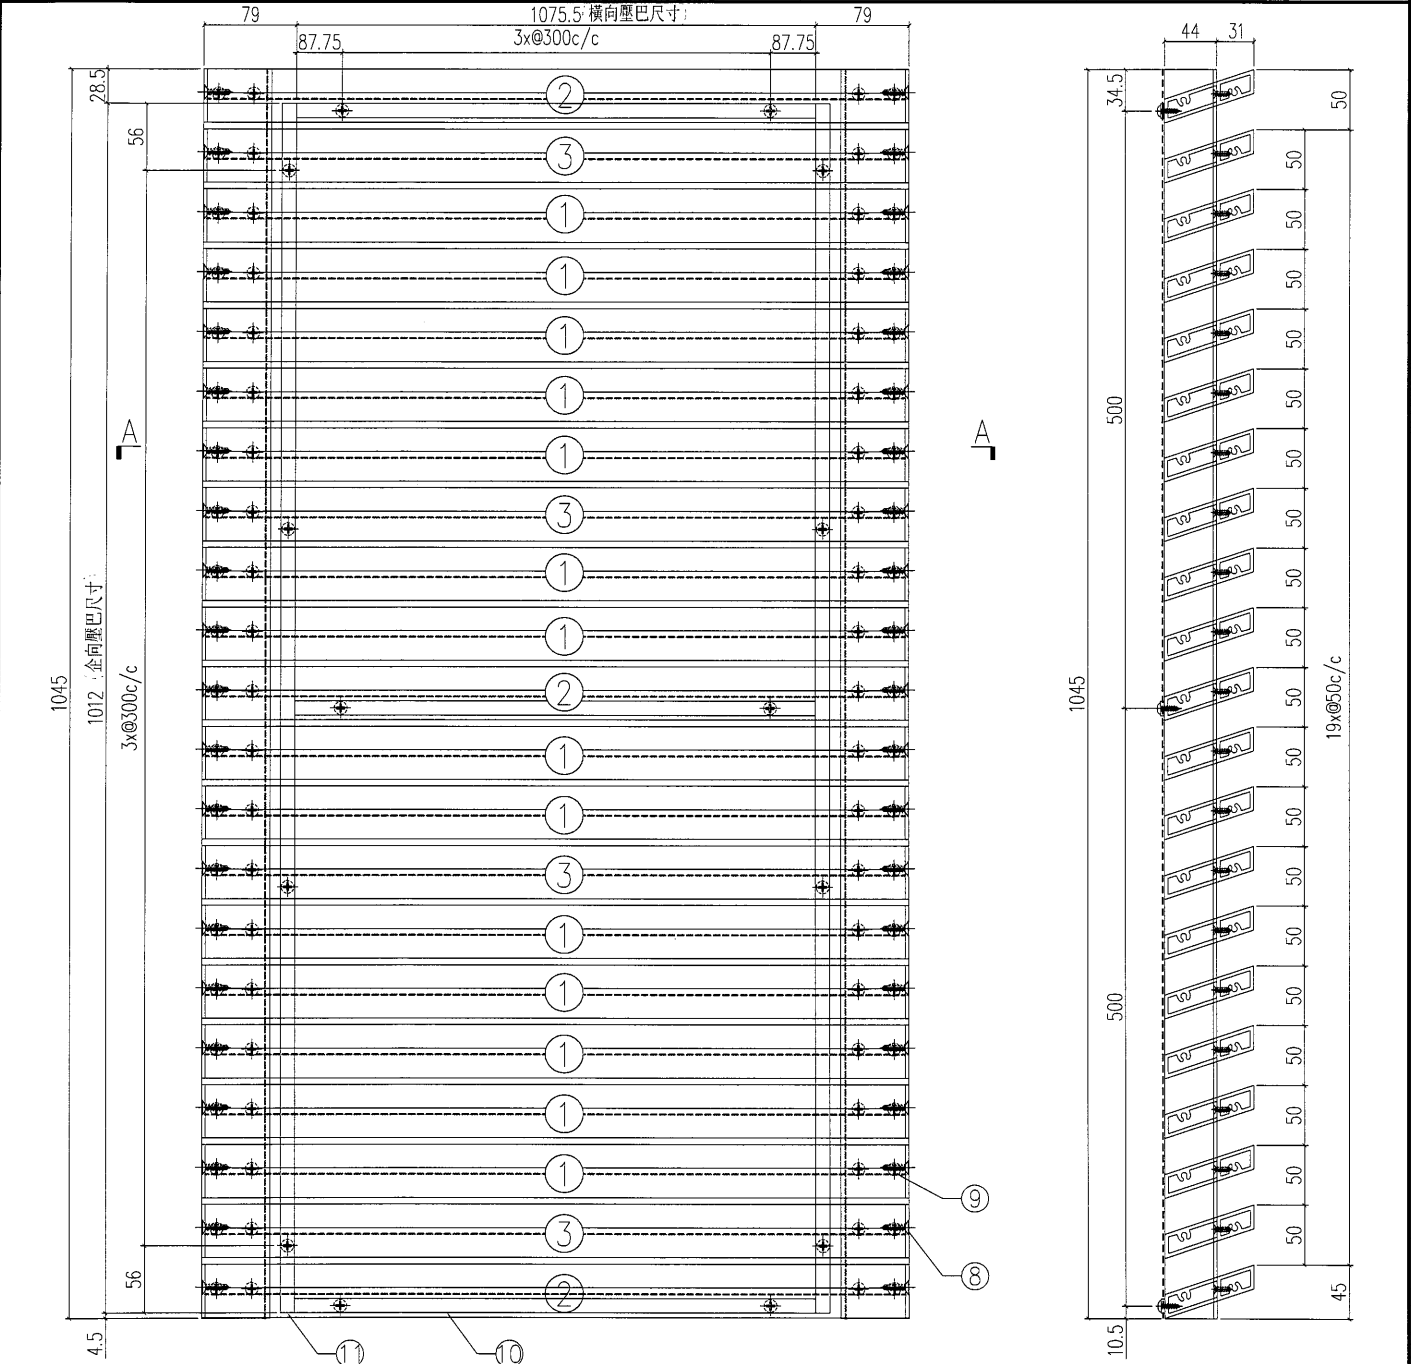

SECTION A-A is a technical drawing of a long, narrow rectangular structure. It features a central horizontal section with a width of 1227.5 and a total width of 1233.5. The structure is divided into three main sections: a left end section (width 58), a central section (width 1227.5), and a right end section (width 58). The left and right end sections are further divided into sub-sections with widths of 15 and 12. The central section is divided into two sub-sections with widths of 15 and 12. The structure is supported by a base with a height of 34. The top edge is labeled with dimensions 44 and 34. The bottom edge is labeled with dimensions 3 and 3. The drawing includes various callouts and dimensions indicating the structure's geometry and components.



SECTION A-A

SECTION B-B

| S/N | 物料編號        | 長度     | 名稱        | 數量 |
|-----|-------------|--------|-----------|----|
| 1   | 835-GE1-22  | 1227.5 | 大斜鋁格柵玉    | 14 |
| 2   | 835-GE1a-22 | 1227.5 | 大斜鋁格柵玉    | 3  |
| 3   | 835-GE1b-22 | 1227.5 | 大斜鋁格柵玉    | 4  |
| 4   | 835-GE12    | 1045   | 58x44x3鋁角 | 1  |

|     |       |    |     |    |
|-----|-------|----|-----|----|
| 工程號 | J-835 | 地盤 | 將軍澳 | 附件 |
| 名稱  | 鋁格組裝圖 |    | 採用  |    |
| 材料  |       | 地盤 |     |    |
| 顏色  |       | 工廠 |     |    |

|                                                                                    |  |  |  |    |     |            |    |
|------------------------------------------------------------------------------------|--|--|--|----|-----|------------|----|
| <div><div></div><div>美特鋁質有限公司</div><div>MIDI Aluminium Fabricator Ltd.</div></div> |  |  |  | 類別 |     | 物料號        |    |
|                                                                                    |  |  |  | 制圖 | 夏之川 | 2017.03.23 | 圖號 |
|                                                                                    |  |  |  | 復核 |     |            | 數量 |
| 修改                                                                                 |  |  |  | 批准 |     |            | 位置 |
| 日期                                                                                 |  |  |  |    |     |            |    |
|                                                                                    |  |  |  |    |     |            |    |

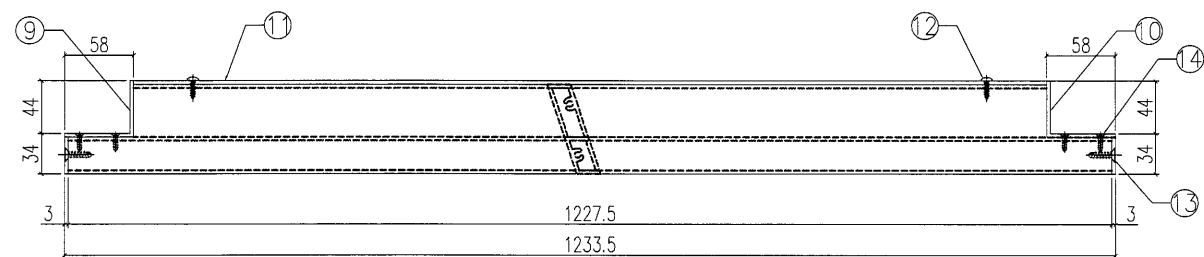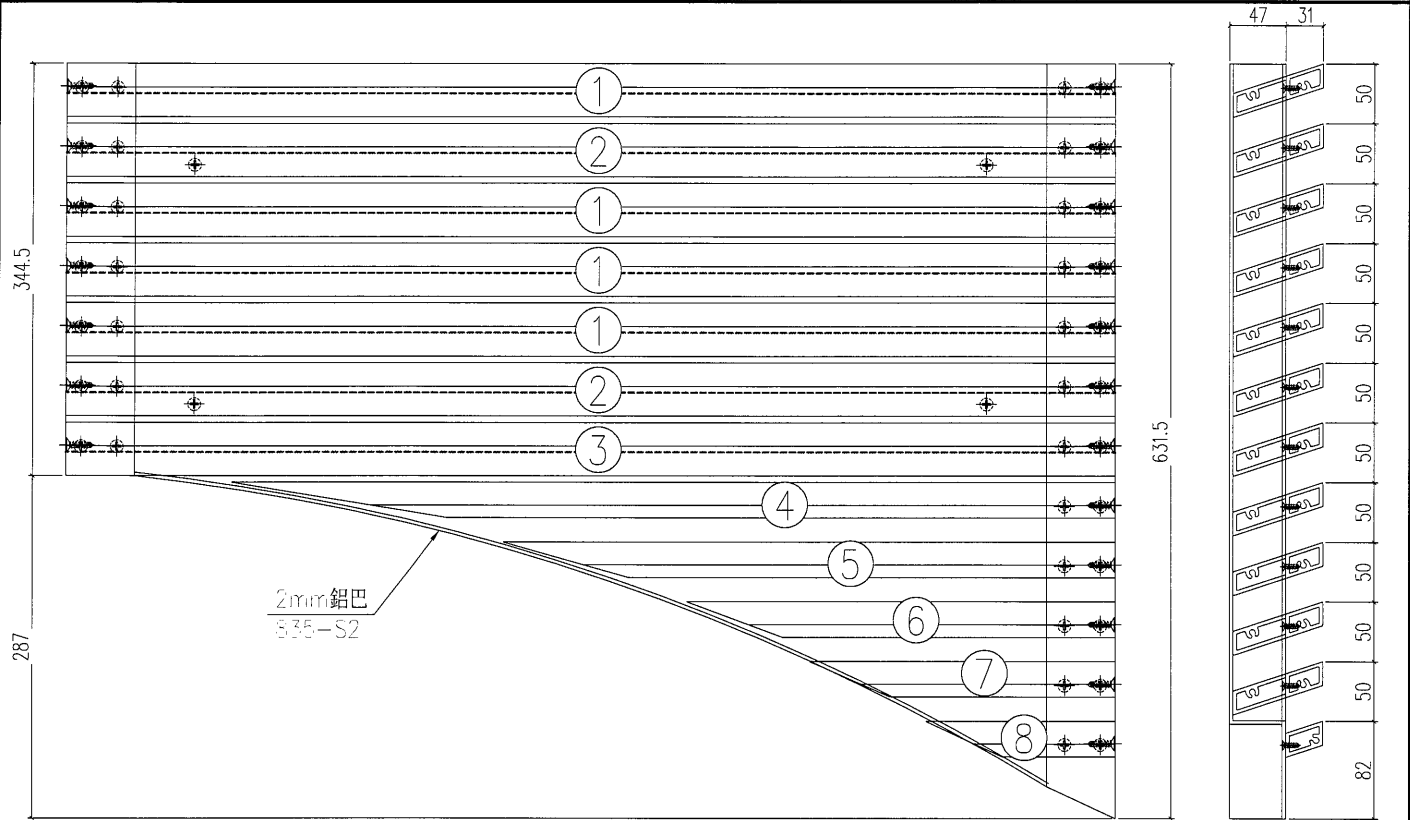


SECTION A-A

| S/N | 物料編號        | 長度     | 名稱         | 數量 |
|-----|-------------|--------|------------|----|
| 1   | 835-PV01-1  | 1227.5 | 大斜鋁格柵玉     | 4  |
| 2   | 835-PV01a-1 | 1227.5 | 大斜鋁格柵玉     | 2  |
| 3   | 835-PV01c-1 | 1227.5 | 大斜鋁格柵玉     | 1  |
| 4   | 835-CW02-P1 | -      | 大斜鋁格柵玉     | 1  |
| 5   | 835-CW02-P2 | -      | 大斜鋁格柵玉     | 1  |
| 6   | 835-CW02-P3 | -      | 大斜鋁格柵玉     | 1  |
| 7   | 835-CW02-P4 | -      | 大斜鋁格柵玉     | 1  |
| 8   | 835-PV02a-1 | -      | 大斜鋁格柵玉     | 1  |
| 9   | 835-DW01-1  | -      | 58x47x3鋁角  | 1  |
| 10  | 835-DW04-1  | -      | 58x47x3鋁角  | 1  |
| 11  | 835-CW02-B1 | -      | 3mm背板      | 1  |
| 12  | -           | -      | #8x1/2圓頭鋼牙 | 20 |
| 13  | -           | -      | #12X1"平頭鋼牙 | 42 |
| 14  | -           | -      | #8x2/3平頭鋼牙 | 84 |

|     |       |    |     |    |
|-----|-------|----|-----|----|
| 工程號 | J-835 | 地盤 | 將軍澳 | 附件 |
| 名稱  | 鋁格組裝圖 |    | 採用  |    |
| 材料  |       |    | 地盤  |    |
| 顏色  |       |    | 工廠  |    |


|                                                                                    |  |  |  |    |     |            |             |
|------------------------------------------------------------------------------------|--|--|--|----|-----|------------|-------------|
| <div><div></div><div>美特鋁質有限公司</div><div>MIDI Aluminium Fabricator Ltd.</div></div> |  |  |  | 類別 |     | 物料編號       |             |
|                                                                                    |  |  |  | 制圖 | 夏之川 | 2017.03.23 | 圖號 835-CW03 |
| 修改                                                                                 |  |  |  | 復核 |     |            | 數量 1        |
| 日期                                                                                 |  |  |  | 批准 |     |            | 位置          |

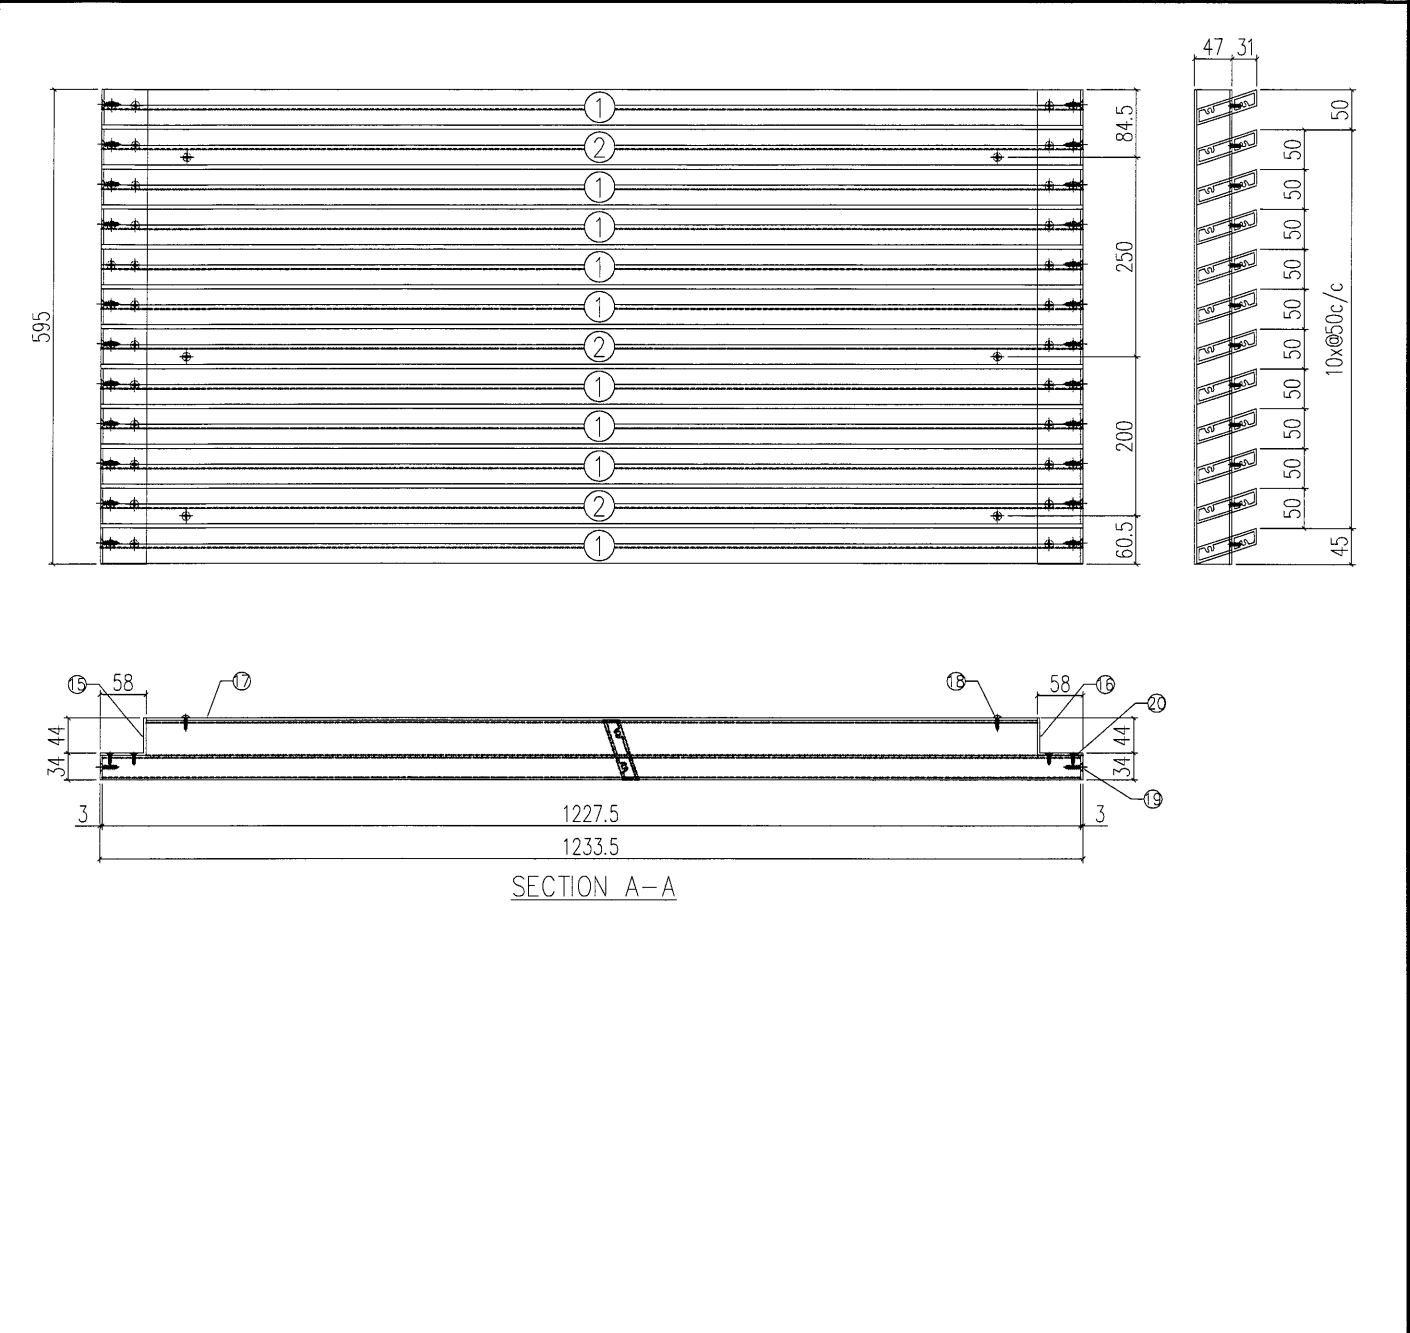

| S/N | 物料編號        | 長度     | 名稱         | 數量 |
|-----|-------------|--------|------------|----|
| 1   | 835-PV01-1  | 1227.5 | 大斜鋁格柵玉     | 9  |
| 2   | 835-PV01a-1 | 1227.5 | 大斜鋁格柵玉     | 3  |
| 3   |             |        |            |    |
| 4   |             |        |            |    |
| 5   |             |        |            |    |
| 6   |             |        |            |    |
| 7   |             |        |            |    |
| 8   |             |        |            |    |
| 9   |             |        |            |    |
| 10  |             |        |            |    |
| 11  |             |        |            |    |
| 12  |             |        |            |    |
| 13  |             |        |            |    |
| 14  |             |        |            |    |
| 15  | 835-DW01-4  | -      | 58x47x3鋁角  | 1  |
| 16  | 835-DW02-4  | -      | 58x47x3鋁角  | 1  |
| 17  | 835-CW03-B1 | -      | 3mm背板      | 1  |
| 18  | -           | -      | #8x1/2圓頭鋼牙 | 20 |
| 19  | -           | -      | #12x1"平頭鋼牙 | 42 |
| 20  | -           | -      | #8x2/3平頭鋼牙 | 84 |

|     |       |    |     |    |
|-----|-------|----|-----|----|
| 工程號 | J-835 | 地盤 | 將軍澳 | 附件 |
| 名稱  | 鋁格組裝圖 |    | 採用  |    |
| 材料  |       | 地盤 |     |    |
| 顏色  |       | 工廠 |     |    |

|   |  |  |  |  |    |     |            |    |            |
|---|--|--|--|--|----|-----|------------|----|------------|
| <div><div><div></div><div></div></div><div>美特鋁質有限公司<br/>MIDI Aluminium Fabricator Ltd.</div></div> |  |  |  |  | 類別 |     | 物料編號       |    |            |
|   |  |  |  |  | 制圖 | 夏之川 | 2017.03.23 | 圖號 | 835-CW03-1 |
| 修改                                                                                                 |  |  |  |  | 復核 |     |            | 數量 | 1          |
| 日期                                                                                                 |  |  |  |  | 批准 |     |            | 位置 |            |

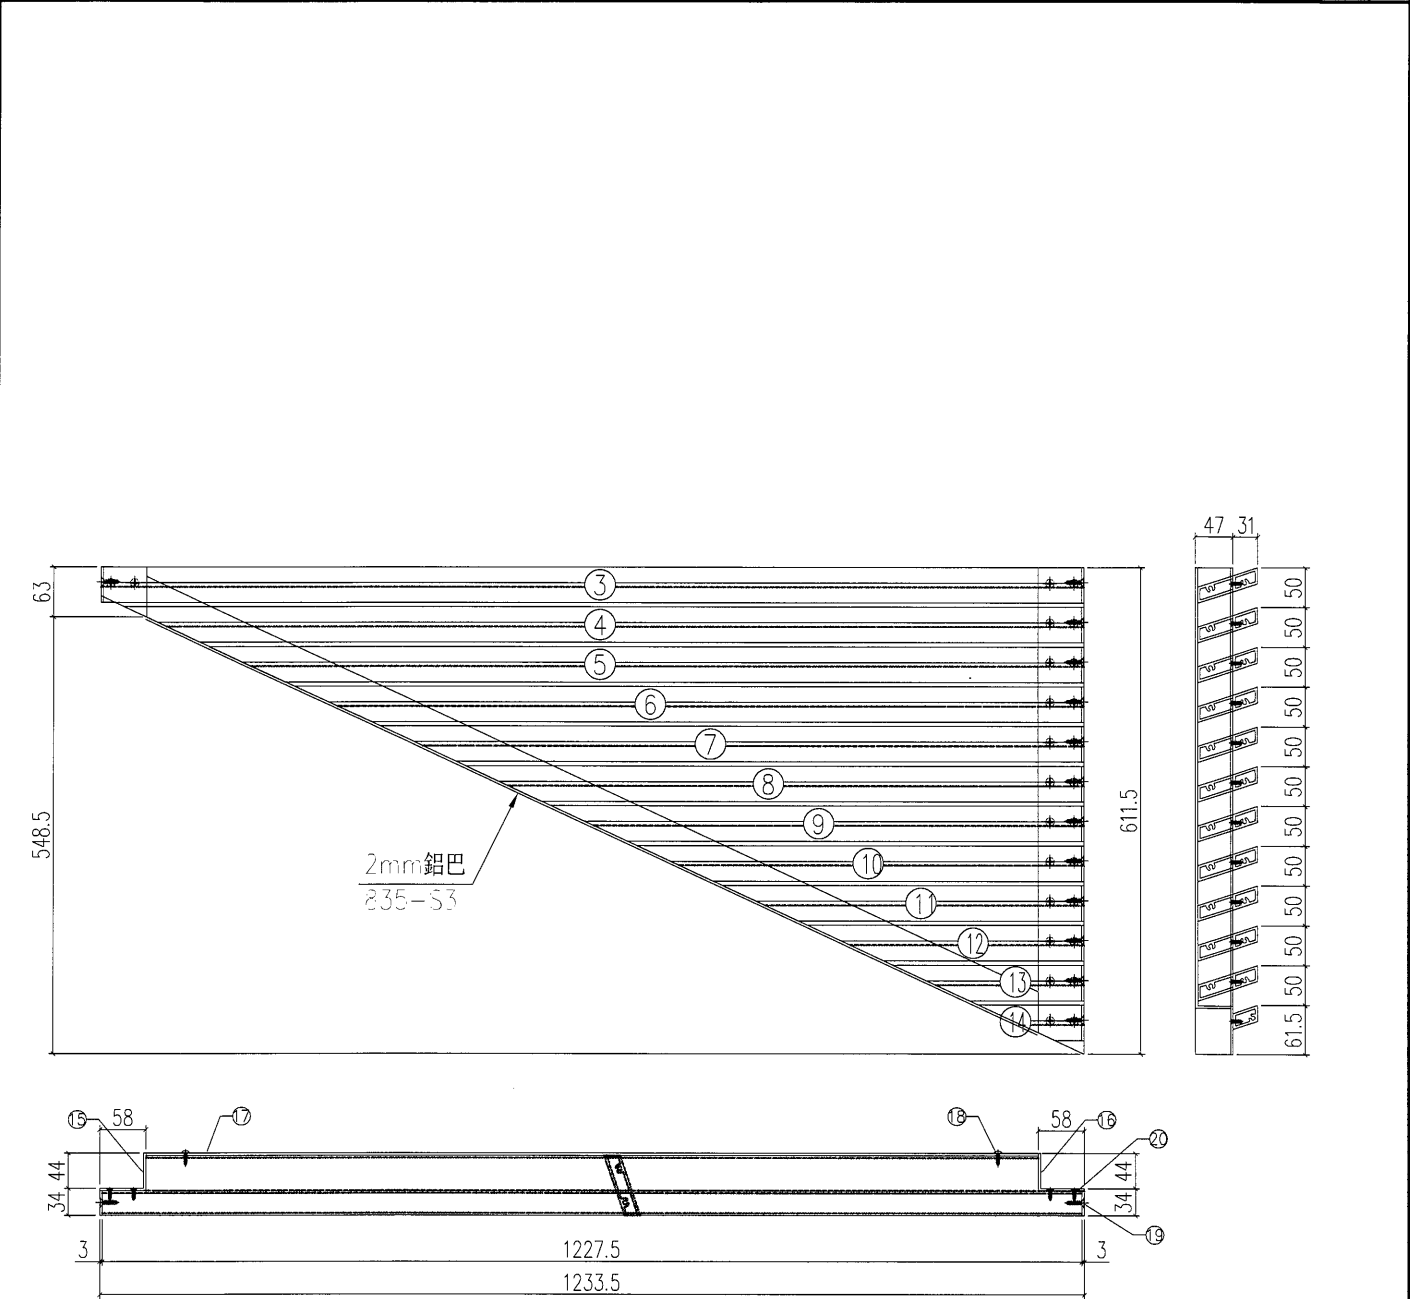


SECTION A-A


| S/N | 物料編號         | 長度 | 名稱         | 數量 |
|-----|--------------|----|------------|----|
| 1   |              |    |            |    |
| 2   |              |    |            |    |
| 3   | 835-PV01c-2  | -  | 大斜鋁格柵玉     | 1  |
| 4   | 835-CW03-P1  | -  | 大斜鋁格柵玉     | 1  |
| 5   | 835-CW03-P2  | -  | 大斜鋁格柵玉     | 1  |
| 6   | 835-CW03-P3  | -  | 大斜鋁格柵玉     | 1  |
| 7   | 835-CW03-P4  | -  | 大斜鋁格柵玉     | 1  |
| 8   | 835-CW03-P5  | -  | 大斜鋁格柵玉     | 1  |
| 9   | 835-CW03-P6  | -  | 大斜鋁格柵玉     | 1  |
| 10  | 835-CW03-P7  | -  | 大斜鋁格柵玉     | 1  |
| 11  | 835-CW03-P8  | -  | 大斜鋁格柵玉     | 1  |
| 12  | 835-CW03-P9  | -  | 大斜鋁格柵玉     | 1  |
| 13  | 835-CW03-P10 | -  | 大斜鋁格柵玉     | 1  |
| 14  | 835-PV02a-2  | -  | 大斜鋁格柵玉     | 1  |
| 15  | 835-DW03-1   | -  | 58x47x3鋁角  | 1  |
| 16  | 835-DW04-2   | -  | 58x47x3鋁角  | 1  |
| 17  | 835-CW03-B1  | -  | 3mm背板      | 1  |
| 18  | -            | -  | #8x1/2圓頭鋼牙 | 20 |
| 19  | -            | -  | #12X1"平頭鋼牙 | 42 |
| 20  | -            | -  | #8x2/3平頭鋼牙 | 84 |

|     |       |    |     |        |
|-----|-------|----|-----|--------|
| 工程號 | J-835 | 地盤 | 將軍澳 | 附<br>件 |
| 名 稱 | 鋁格組裝圖 |    | 採 用 |        |
| 材 料 |       |    | 地盤  |        |
| 顏 色 |       |    | 工廠  |        |

|   |  |  |  |  |    |     |            |    |          |
|---|--|--|--|--|----|-----|------------|----|----------|
| <div><div></div><div>美特鋁質有限公司<br/>MIDI Aluminium Fabricator Ltd.</div></div> |  |  |  |  | 類別 |     | 物料號        |    |          |
|   |  |  |  |  | 制圖 | 夏之川 | 2017.03.23 | 圖號 | 835-CW04 |
| 修改   |  |  |  |  | 復核 |     |            | 數量 | 1        |
| 日期   |  |  |  |  | 批准 |     |            | 位置 |          |

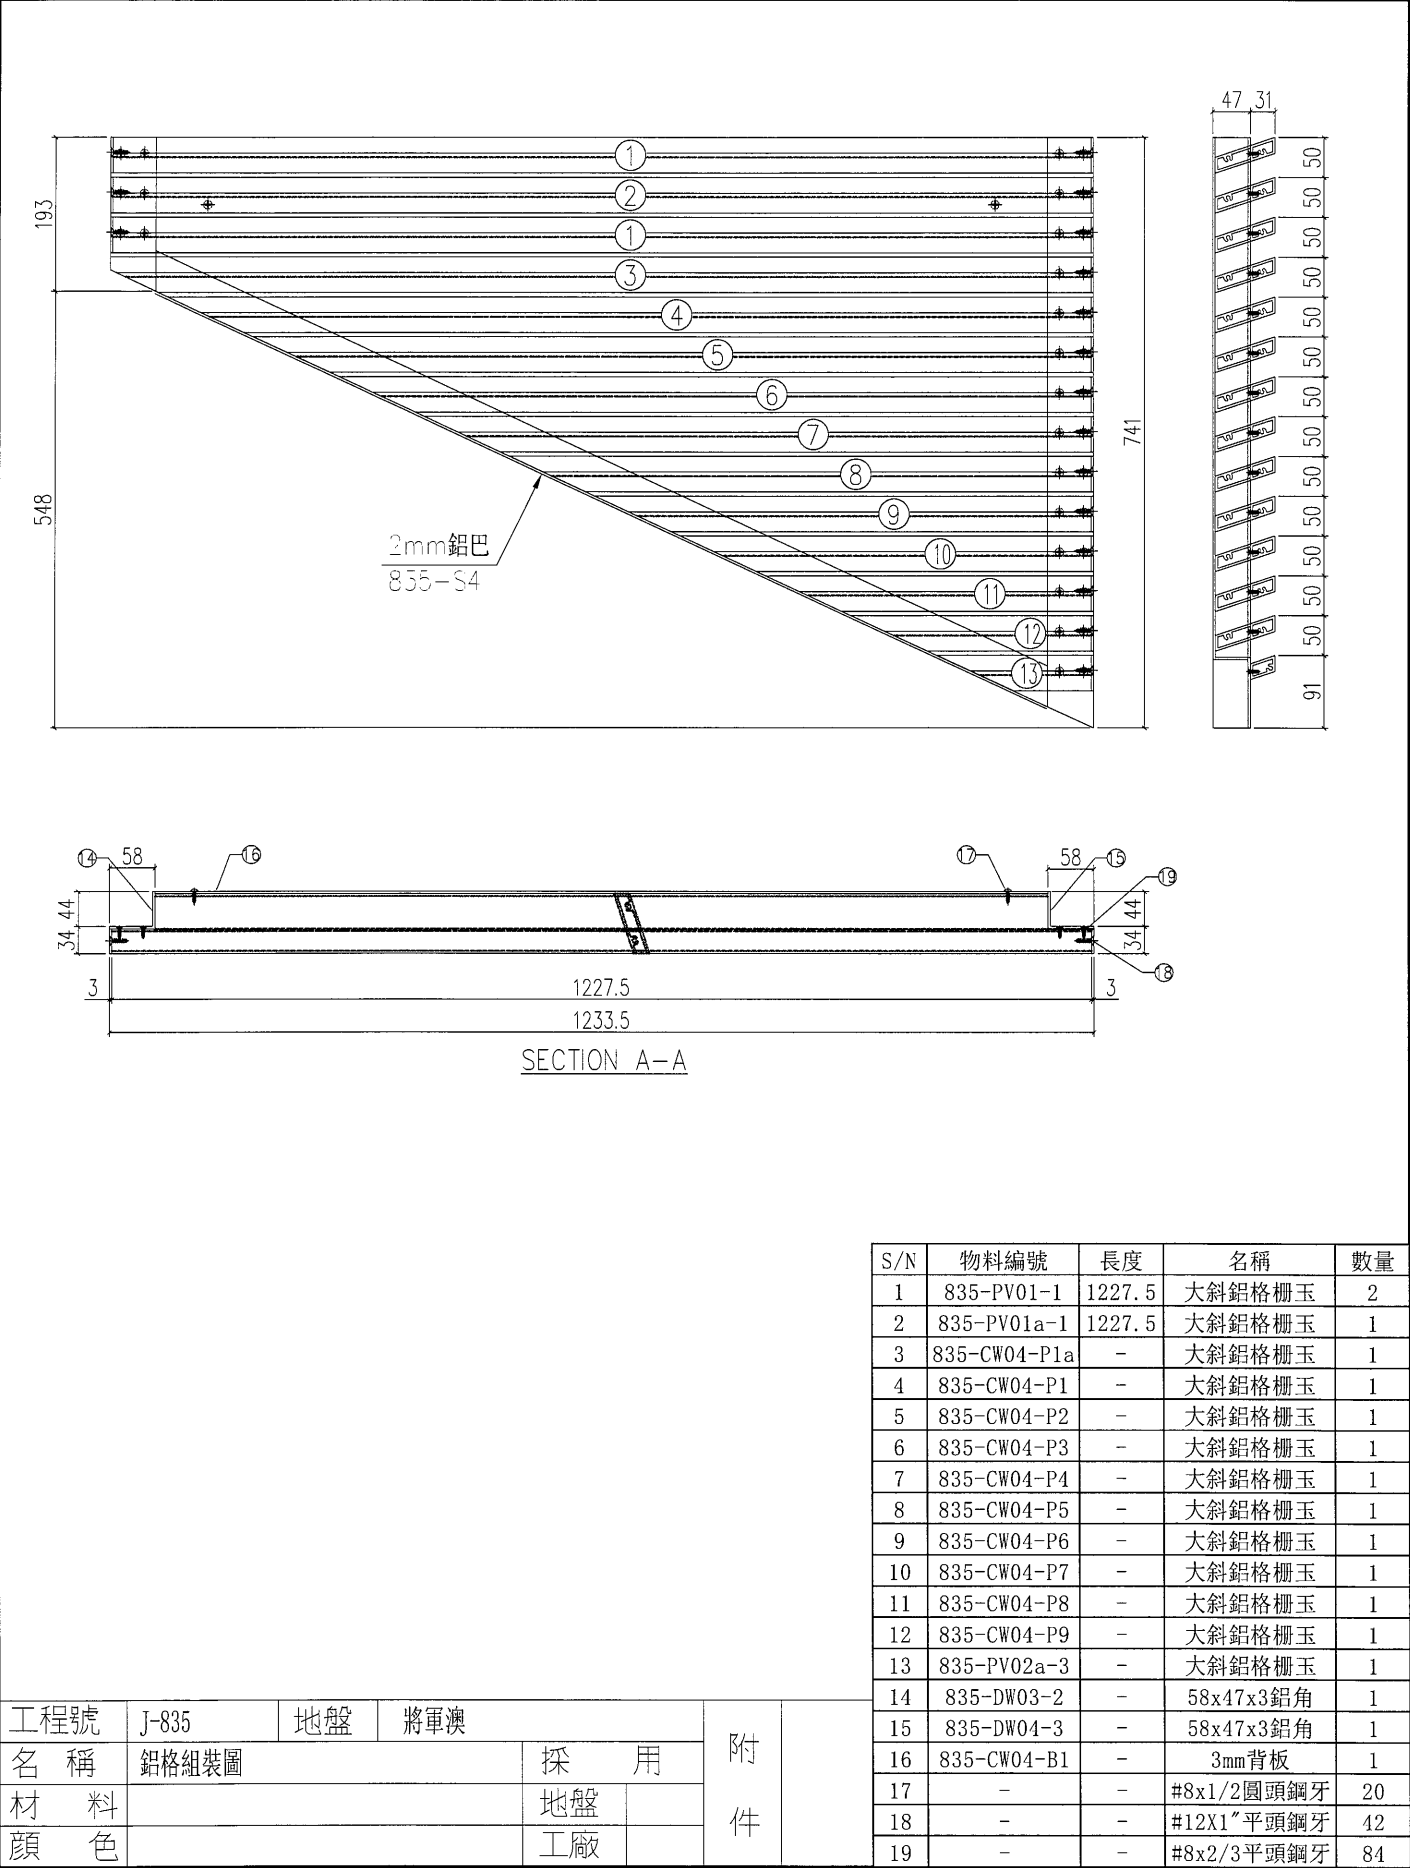

|   |  |  |  |  |    |     |            |    |          |
|---|--|--|--|--|----|-----|------------|----|----------|
| <div>美特鋁質有限公司<br/>MIDI Aluminium Fabricator Ltd.</div> |  |  |  |  | 類別 |     | 物料號        |    |          |
|   |  |  |  |  | 制圖 | 夏之川 | 2017.03.23 | 圖號 | 835-CW05 |
| 修改   |  |  |  |  | 復核 |     |            | 數量 | 1        |
| 日期   |  |  |  |  | 批准 |     |            | 位置 |          |

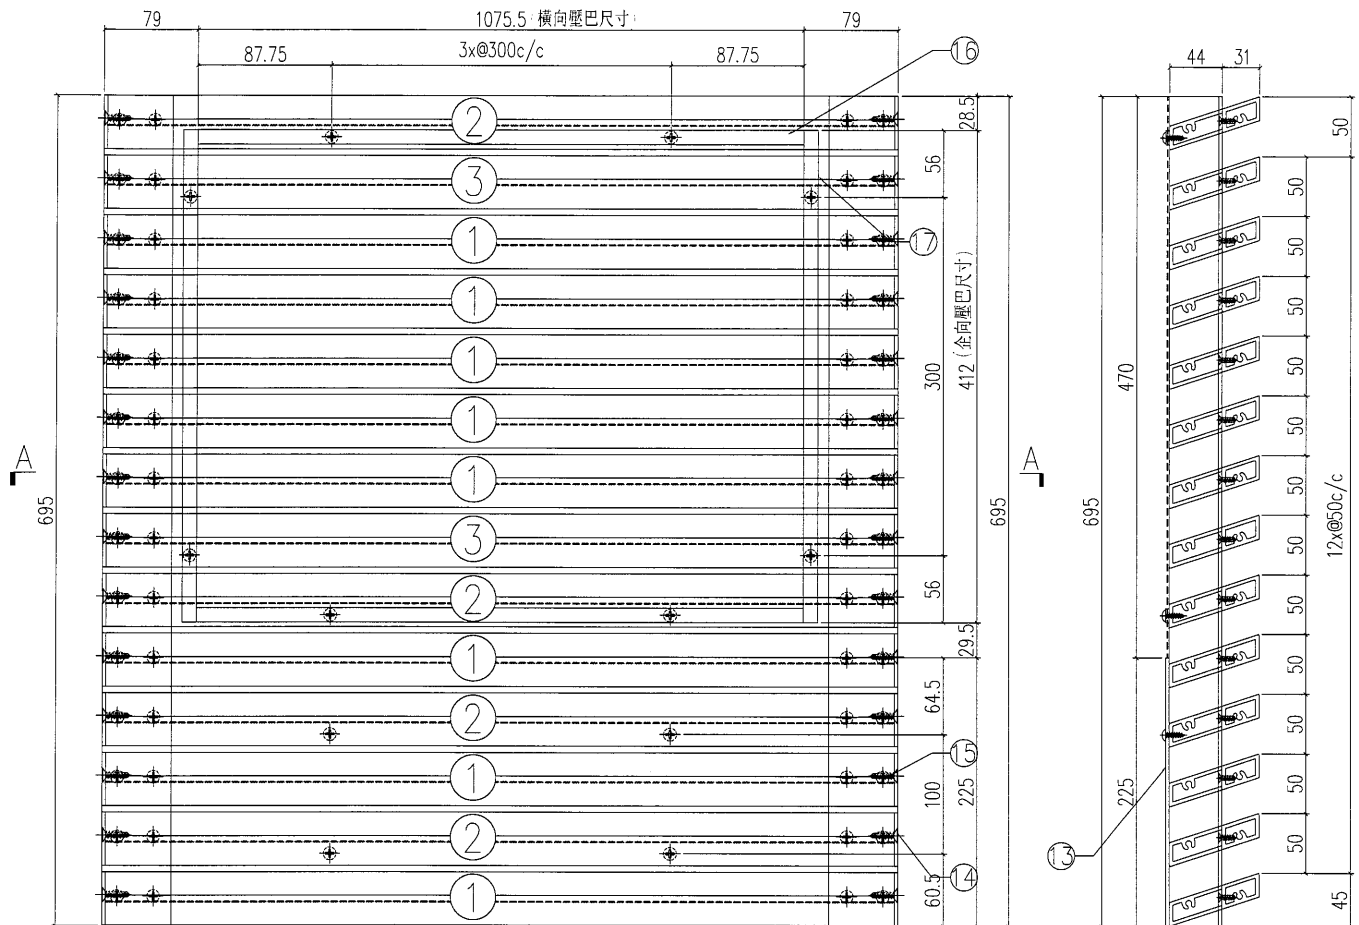


SECTION B-B

SECTION A-A


| S/N | 物料編號           | 長度     | 名稱         | 數量 |
|-----|----------------|--------|------------|----|
| 1   | 835-PV01-1     | 1227.5 | 大斜鋁格柵玉     | 8  |
| 2   | 835-PV01a-1    | 1227.5 | 大斜鋁格柵玉     | 4  |
| 3   | 835-PV01b-1    | 1227.5 | 大斜鋁格柵玉     | 2  |
| 4   |                |        |            |    |
| 5   |                |        |            |    |
| 6   |                |        |            |    |
| 7   |                |        |            |    |
| 8   |                |        |            |    |
| 9   | 835-DW1-3      | -      | 58x47x3鋁角  | 1  |
| 10  | 835-DW2-3      | -      | 58x47x3鋁角  | 1  |
| 11  | 尺寸: 1115.5x470 |        | 雀仔網        | 1  |
| 12  | -              | -      | #8x1/2圓頭鋼牙 | 20 |
| 13  | 835-CW05-B1    | -      | 3mm背板      | 1  |
| 14  | -              | -      | #12X1"平頭鋼牙 | 42 |
| 15  | -              | -      | #8x2/3平頭鋼牙 | 84 |
| 16  | 835-YB50       | -      | 橫向壓巴       | 2  |
| 17  | 835-YB51       | -      | 企向壓巴       | 2  |

|     |       |    |     |    |
|-----|-------|----|-----|----|
| 工程號 | J-835 | 地盤 | 將軍澳 | 附件 |
| 名稱  | 鋁格組裝圖 |    | 採用  |    |
| 材料  |       | 地盤 |     |    |
| 顏色  |       | 工廠 |     |    |

|   |  |  |  |  |    |     |            |    |            |
|---|--|--|--|--|----|-----|------------|----|------------|
| <div><div></div><div>美特鋁質有限公司</div><div>MIDI Aluminium Fabricator Ltd.</div></div> |  |  |  |  | 類別 |     | 物料編號       |    |            |
|   |  |  |  |  | 制圖 | 夏之川 | 2017.03.23 | 圖號 | 835-CW05-1 |
| 修改   |  |  |  |  | 復核 |     |            | 數量 | 1          |
| 日期   |  |  |  |  | 批准 |     |            | 位置 |            |

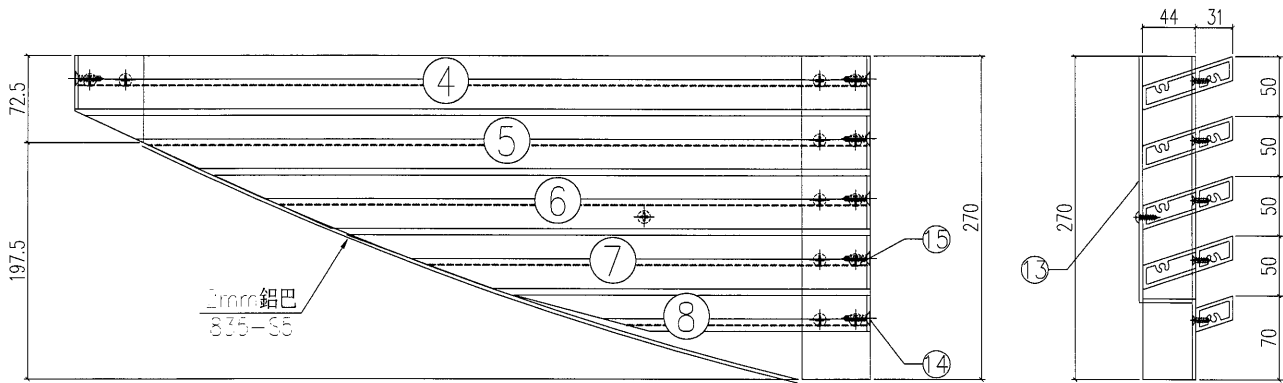

SECTION B-B

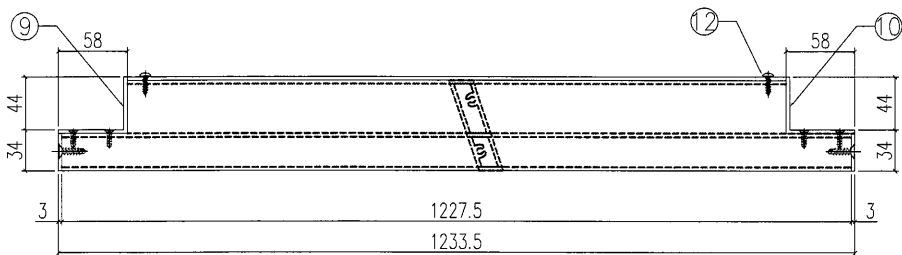


SECTION A-A

| S/N | 物料編號        | 長度 | 名稱         | 數量 |
|-----|-------------|----|------------|----|
| 1   |             |    |            |    |
| 2   |             |    |            |    |
| 3   |             |    |            |    |
| 4   | 835-PV01c-3 | -  | 大斜鋁格柵玉     | 1  |
| 5   | 835-CW05-P1 | -  | 大斜鋁格柵玉     | 1  |
| 6   | 835-CW05-P2 | -  | 大斜鋁格柵玉     | 1  |
| 7   | 835-CW05-P3 | -  | 大斜鋁格柵玉     | 1  |
| 8   | 835-PV02a-4 | -  | 大斜鋁格柵玉     | 1  |
| 9   | 835-DW3-3   | -  | 58x47x3鋁角  | 1  |
| 10  | 835-DW2-5   | -  | 58x47x3鋁角  | 1  |
| 11  |             |    |            |    |
| 12  | -           | -  | #8x1/2圓頭鋼牙 | 20 |
| 13  | 835-CW05-B2 | -  | 3mm背板      | 1  |
| 14  | -           | -  | #12X1"平頭鋼牙 | 42 |
| 15  | -           | -  | #8x2/3平頭鋼牙 | 84 |
| 16  |             |    |            |    |
| 17  |             |    |            |    |

|     |       |    |     |    |
|-----|-------|----|-----|----|
| 工程號 | J-835 | 地盤 | 將軍澳 | 附件 |
| 名稱  | 鋁格組裝圖 |    | 採用  |    |
| 材料  |       |    | 地盤  |    |
| 顏色  |       |    | 工廠  |    |


|   |  |  |  |  |    |     |            |    |          |
|---|--|--|--|--|----|-----|------------|----|----------|
| <div></div> <div>美特鋁質有限公司<br/>MIDI Aluminium Fabricator Ltd.</div> |  |  |  |  | 類別 |     | 物料編號       |    |          |
|   |  |  |  |  | 制圖 | 夏之川 | 2017.03.23 | 圖號 | 835-CW06 |
| 修改   |  |  |  |  | 復核 |     |            | 數量 | 6        |
| 日期   |  |  |  |  | 批准 |     |            | 位置 |          |

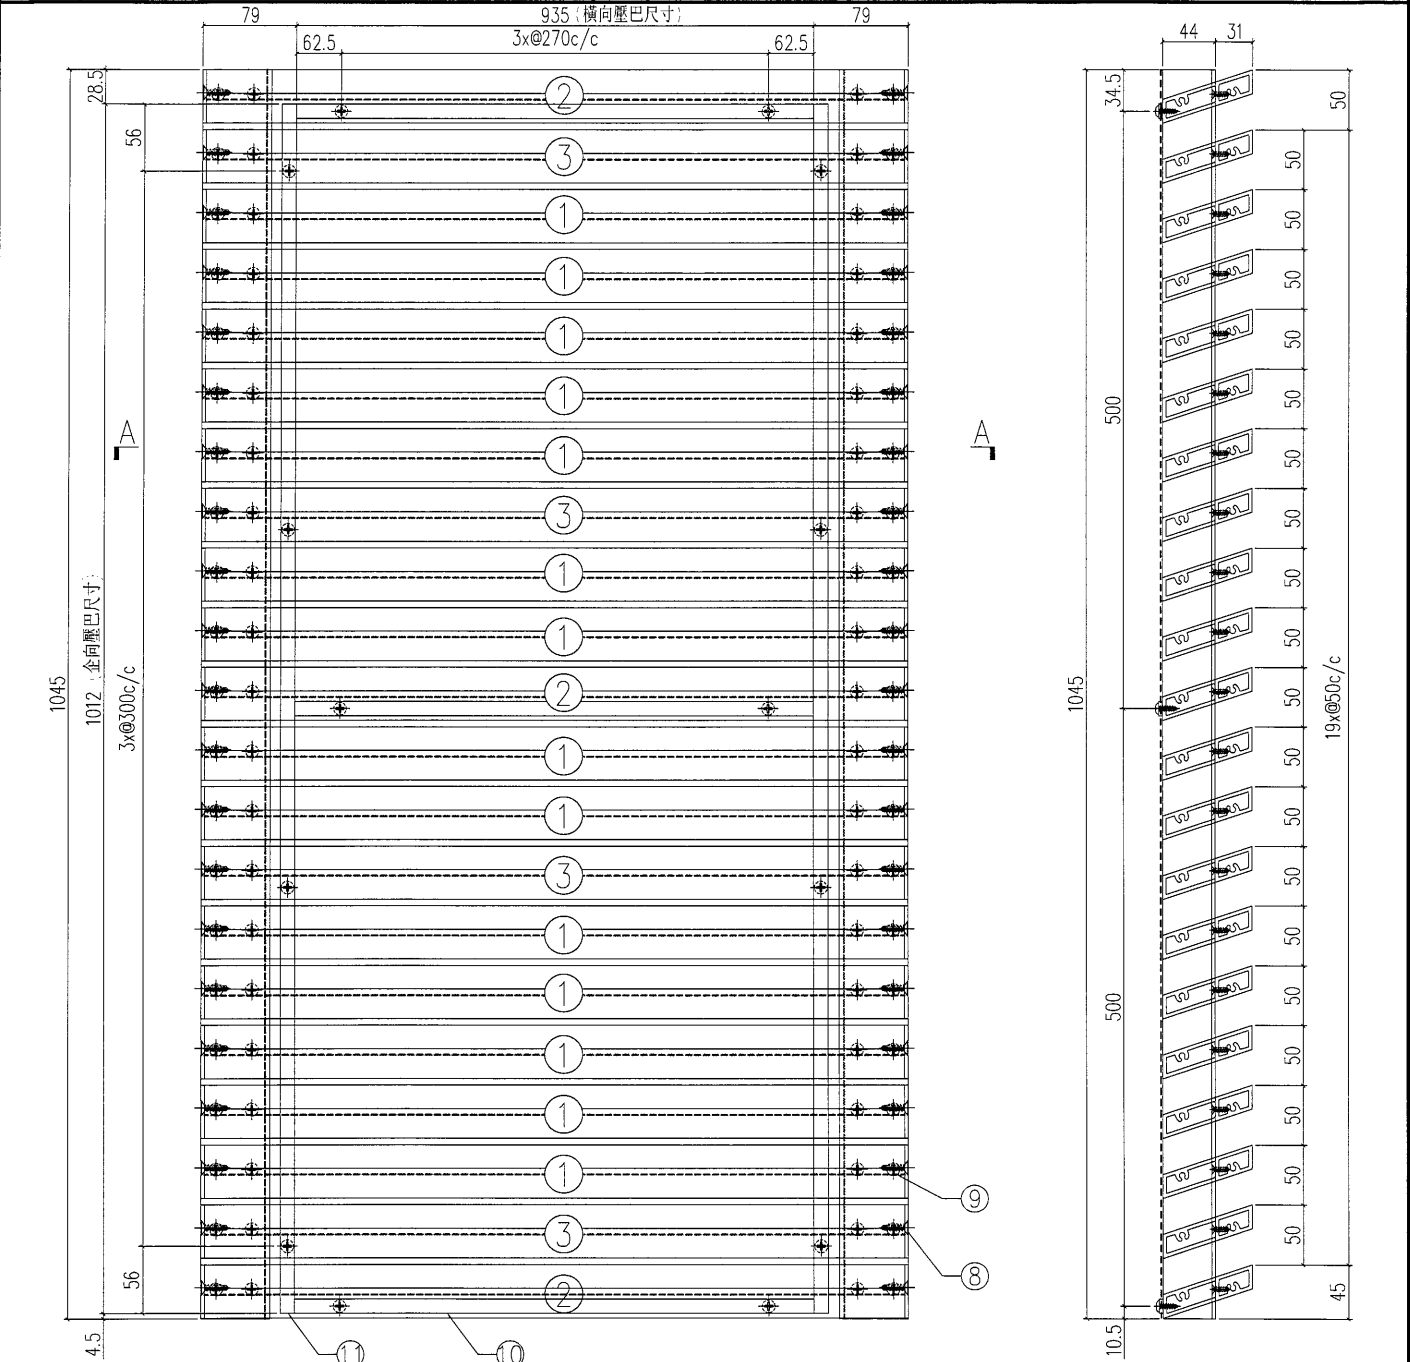

|     |       |    |     |    |  |
|-----|-------|----|-----|----|--|
| 工程號 | J-835 | 地盤 | 將軍澳 | 附件 |  |
| 名稱  | 鋁組裝圖  |    | 採用  |    |  |
| 材料  |       |    | 地盤  |    |  |
| 顏色  |       |    | 工廠  |    |  |

| S/N | 物料編號         | 長度   | 名稱         | 數量 |
|-----|--------------|------|------------|----|
| 1   | 835-GE1-23   | 1087 | 大斜鋁格柵玉     | 14 |
| 2   | 835-GE1a-23  | 1087 | 大斜鋁格柵玉     | 3  |
| 3   | 835-GE1b-23  | 1087 | 大斜鋁格柵玉     | 4  |
| 4   | 835-GE10     | 1045 | 58x44x3鋁角  | 1  |
| 5   | 835-GE11     | 1045 | 58x44x3鋁角  | 1  |
| 6   | 尺寸: 977x1045 |      | 雀仔網        | 1  |
| 7   | -            | -    | #8x1/2圓頭鋼牙 | 20 |
| 8   | -            | -    | #12X1"平頭鋼牙 | 42 |
| 9   | -            | -    | #8x2/3平頭鋼牙 | 84 |
| 10  | 835-YB       |      | 橫向壓巴       | 3  |
| 11  | 835-YB       |      | 企向壓巴       | 2  |

|   |  |  |  |    |     |            |    |
|---|--|--|--|----|-----|------------|----|
|  美特鋁質 有限公司<br>MIDI Aluminium Fabricator Ltd. |  |  |  | 類別 |     | 物料編號       |    |
|   |  |  |  | 制圖 | 夏之川 | 2017.03.23 | 圖號 |
| 修改   |  |  |  | 復核 |     | 數量         | 2  |
| 日期   |  |  |  | 批准 |     | 位置         |    |

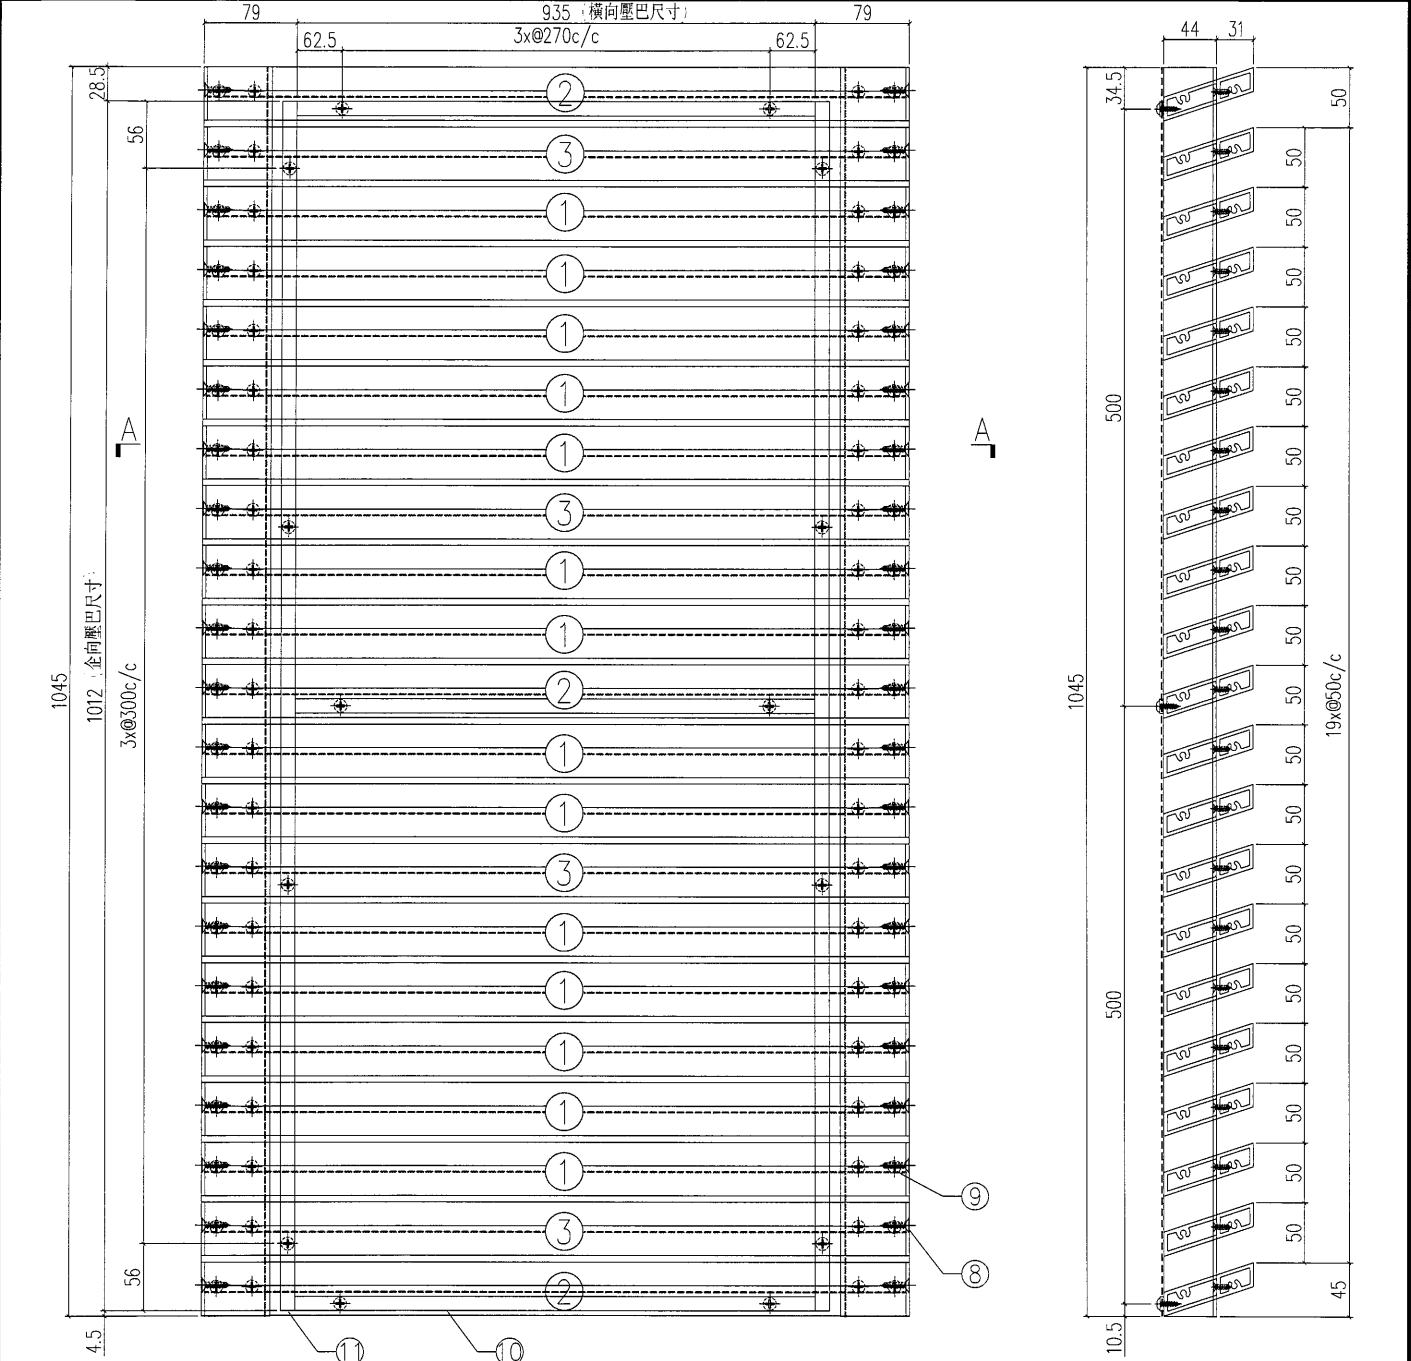

SECTION B-B

SECTION A-A

| S/N | 物料編號         | 長度   | 名稱         | 數量  |
|-----|--------------|------|------------|-----|
| 1   | 835-GE1-23   | 1087 | 大斜鋁格柵玉     | 14  |
| 2   | 835-GE1a-23  | 1087 | 大斜鋁格柵玉     | 3   |
| 3   | 835-GE1b-23  | 1087 | 大斜鋁格柵玉     | 4   |
| 4   | 835-GE12     | 1045 | 58x44x3鋁角  | 1   |
| 5   | 835-GE13     | 1045 | 58x44x3鋁角  | 1   |
| 6   | 尺寸: 977x1045 |      |            | 雀仔網 |
| 7   | -            | -    | #8x1/2圓頭鋼牙 | 20  |
| 8   | -            | -    | #12X1"平頭鋼牙 | 42  |
| 9   | -            | -    | #8x2/3平頭鋼牙 | 84  |
| 10  | 835-YB       |      | 橫向壓巴       | 3   |
| 11  | 835-YB       |      | 企向壓巴       | 2   |

|     |       |    |     |    |
|-----|-------|----|-----|----|
| 工程號 | J-835 | 地盤 | 將軍澳 | 附件 |
| 名稱  | 鋁格組裝圖 |    | 採用  |    |
| 材料  |       | 地盤 |     |    |
| 顏色  |       | 工廠 |     |    |



SECTION A-A

SECTION B-B


| S/N | 物料編號       | 長度    | 名稱        | 數量 |
|-----|------------|-------|-----------|----|
| 1   | 835-WT01   | 765.5 | 大斜鉛格柵玉    | 11 |
| 2   | 835-WT01a  | 765.5 | 大斜鉛格柵玉    | 4  |
| 3   | 835-WT01b  | 765.5 | 大斜鉛格柵玉    | 2  |
| 4   |            |       |           |    |
| 5   |            |       |           |    |
| 6   | 835-DW01-5 | -     | 58x47x3鉛角 | 1  |
| 7   | 835-DW02-6 | -     | 58x47x2鉛角 | 1  |

|     |       |    |     |    |              |             |      |            |    |
|-----|-------|----|-----|----|--------------|-------------|------|------------|----|
| 工程號 | J-835 | 地盤 | 將軍澳 | 附件 | 8            | 尺寸: 626x470 | 雀仔網  | 1          |    |
| 名稱  | 鋁格組裝圖 |    | 探用  |    | 9            | -           | -    | #8x1/2圓頭鋼牙 | 20 |
| 材料  |       |    | 地盤  |    | 10           | 835-CW07-B1 | -    | 3mm鋁板      | 1  |
| 顏色  |       |    | 工廠  |    | 11           | -           | -    | #12X1"平頭鋼牙 | 42 |
|     |       |    |     |    | 12           | -           | -    | #8x2/3平頭鋼牙 | 84 |
|     |       |    |     | 13 | 835-CW07-YB1 | -           | 橫向壓巴 | -          |    |
|     |       |    |     | 14 | 835-CW07-YB2 | -           | 企向壓巴 | -          |    |

|   |  |  |  |  |    |     |            |    |            |
|---|--|--|--|--|----|-----|------------|----|------------|
| <div><div></div><div>美特鋁質有限公司<br/>MIDI Aluminium Fabricator Ltd.</div></div> |  |  |  |  | 類別 |     | 物料號        |    |            |
|   |  |  |  |  | 制圖 | 夏之川 | 2017.03.23 | 圖號 | 835-CW07-1 |
| 修改   |  |  |  |  | 復核 |     |            | 數量 | 1          |
| 日期   |  |  |  |  | 批准 |     |            | 位置 |            |

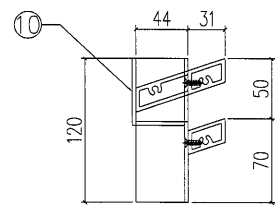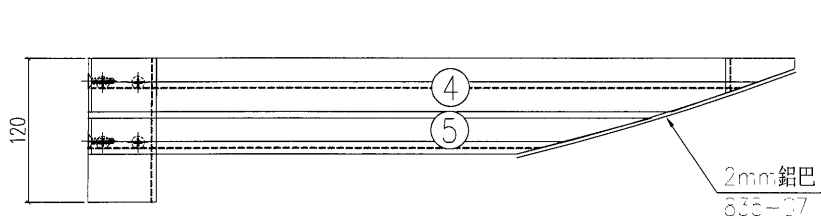

SECTION B-B


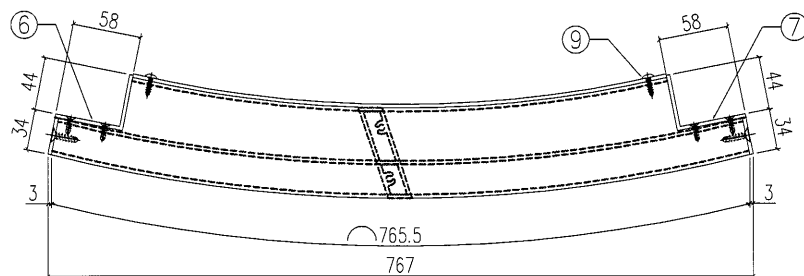


SECTION A-A

| S/N | 物料編號        | 長度 | 名稱         | 數量 |
|-----|-------------|----|------------|----|
| 1   |             |    |            |    |
| 2   |             |    |            |    |
| 3   |             |    |            |    |
| 4   | 835-WT02    | -  | 大斜鋁格柵玉     | 1  |
| 5   | 835-WT02a   | -  | 大斜鋁格柵玉     | 1  |
| 6   | 835-DW01-6  | -  | 58x47x3鋁角  | 1  |
| 7   |             |    |            |    |
| 8   |             |    |            |    |
| 9   | -           | -  | #8x1/2圓頭鋼牙 | 20 |
| 10  | 835-CW07-B2 | -  | 3mm鋁板      | 1  |
| 11  | -           | -  | #12X1"平頭鋼牙 | 42 |
| 12  | -           | -  | #8x2/3平頭鋼牙 | 84 |
| 13  |             |    |            |    |
| 14  |             |    |            |    |

|     |       |    |     |    |
|-----|-------|----|-----|----|
| 工程號 | J-835 | 地盤 | 將軍澳 | 附件 |
| 名稱  | 鋁格組裝圖 |    | 採用  |    |
| 材料  |       |    | 地盤  |    |
| 顏色  |       |    | 工廠  |    |

|   |  |  |  |    |     |            |             |
|---|--|--|--|----|-----|------------|-------------|
|  美特鋁質 有限公司<br>MIDI Aluminium Fabricator Ltd. |  |  |  | 類別 |     | 物料號        |             |
|   |  |  |  | 制圖 | 夏之川 | 2017.03.23 | 圖號 835-CW08 |
| 修改   |  |  |  | 復核 |     |            | 數量 1        |
| 日期   |  |  |  | 批准 |     |            | 位置          |

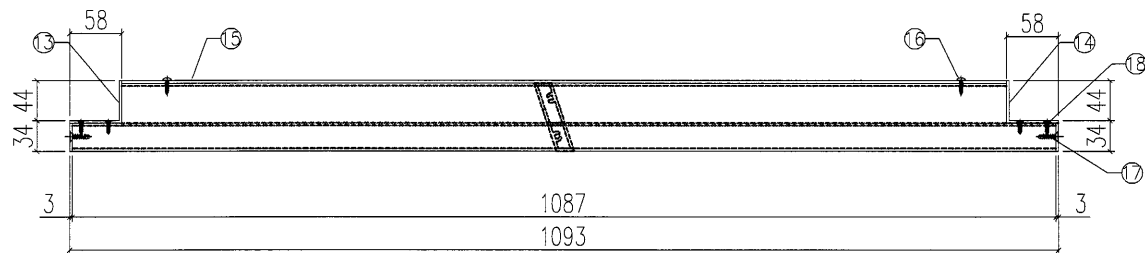
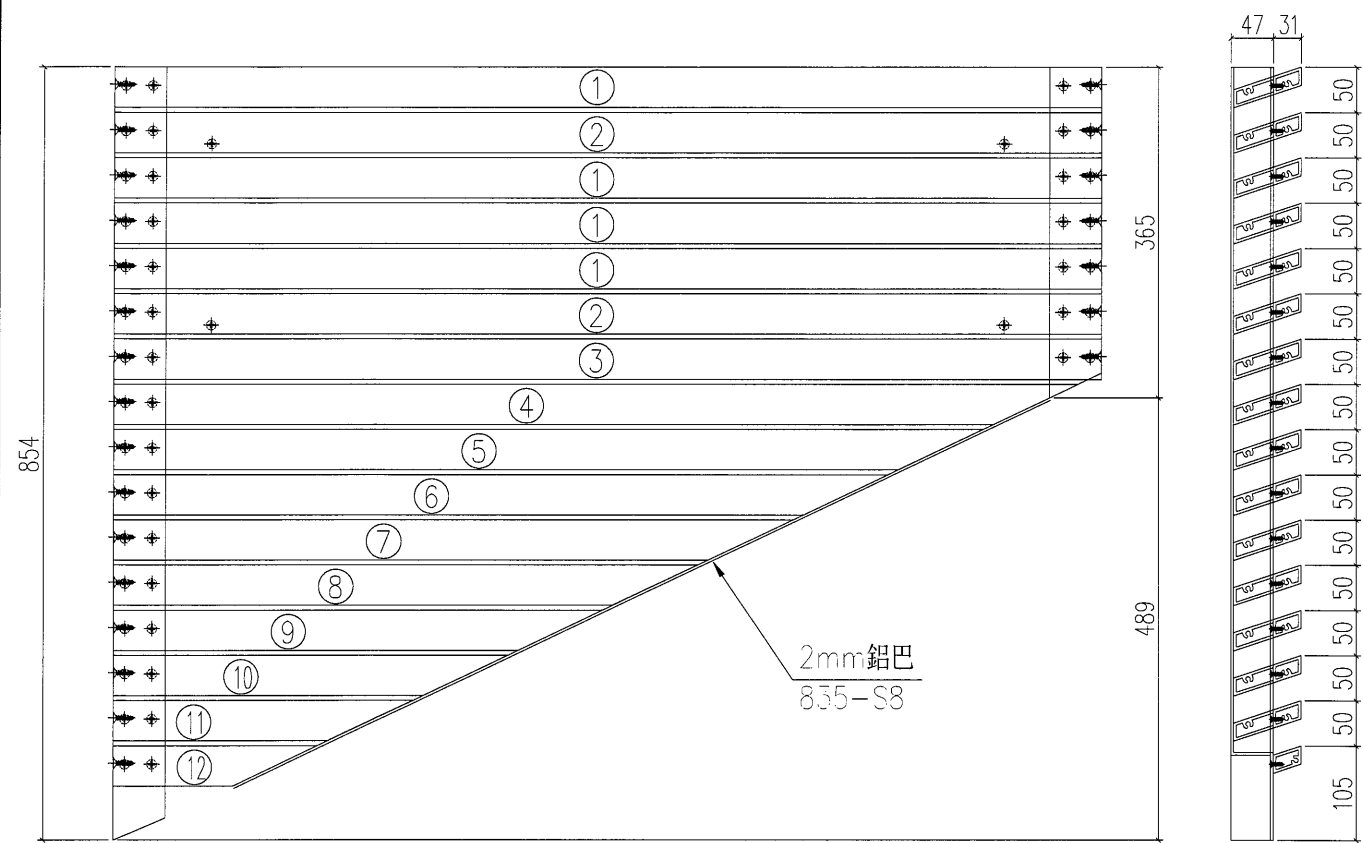


SECTION A-A

| S/N | 物料編號        | 長度   | 名稱         | 數量 |
|-----|-------------|------|------------|----|
| 1   | 835-PV01-2  | 1087 | 大斜鋁格柵玉     | 4  |
| 2   | 835-PV01a-2 | 1087 | 大斜鋁格柵玉     | 2  |
| 3   | 835-PV04-1  | -    | 大斜鋁格柵玉     | 1  |
| 4   | 835-CW08-P1 | -    | 大斜鋁格柵玉     | 1  |
| 5   | 835-CW08-P2 | -    | 大斜鋁格柵玉     | 1  |
| 6   | 835-CW08-P3 | -    | 大斜鋁格柵玉     | 1  |
| 7   | 835-CW08-P4 | -    | 大斜鋁格柵玉     | 1  |
| 8   | 835-CW08-P5 | -    | 大斜鋁格柵玉     | 1  |
| 9   | 835-CW08-P6 | -    | 大斜鋁格柵玉     | 1  |
| 10  | 835-CW08-P7 | -    | 大斜鋁格柵玉     | 1  |
| 11  | 835-CW08-P8 | -    | 大斜鋁格柵玉     | 1  |
| 12  | 835-PV05-1  | -    | 大斜鋁格柵玉     | 1  |
| 13  | 835-DW05-1  | -    | 58x47x3鋁角  | 1  |
| 14  | 835-DW06-2  | -    | 58x47x3鋁角  | 1  |
| 15  | 835-CW08-B1 | -    | 3mm鋁板      | 1  |
| 16  | -           | -    | #8x1/2圓頭鋼牙 | 20 |
| 17  | -           | -    | #12X1"平頭鋼牙 | 42 |
| 18  | -           | -    | #8x2/3平頭鋼牙 | 84 |

|     |       |    |     |        |
|-----|-------|----|-----|--------|
| 工程號 | J-835 | 地盤 | 將軍澳 | 附<br>件 |
| 名稱  | 鋁組裝圖  |    | 採用  |        |
| 材料  |       | 地盤 |     |        |
| 顏色  |       | 工廠 |     |        |

|   |  |  |  |  |    |     |            |    |          |
|---|--|--|--|--|----|-----|------------|----|----------|
| <div>美特鋁質有限公司<br/>MIDI Aluminium Fabricator Ltd.</div> |  |  |  |  | 類別 |     | 物料號        |    |          |
|   |  |  |  |  | 制圖 | 夏之川 | 2017.03.23 | 圖號 | 835-CW09 |
| 修改   |  |  |  |  | 復核 |     |            | 數量 | 1        |
| 日期   |  |  |  |  | 批准 |     |            | 位置 |          |

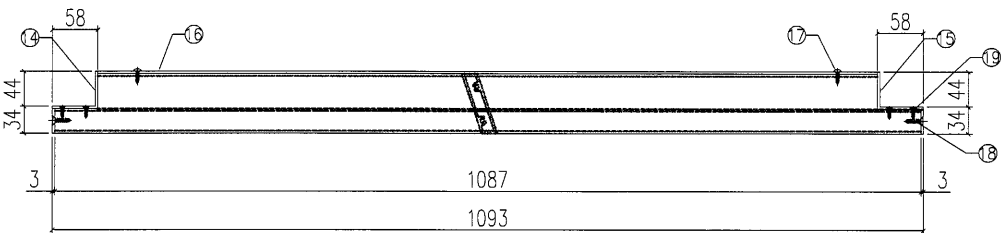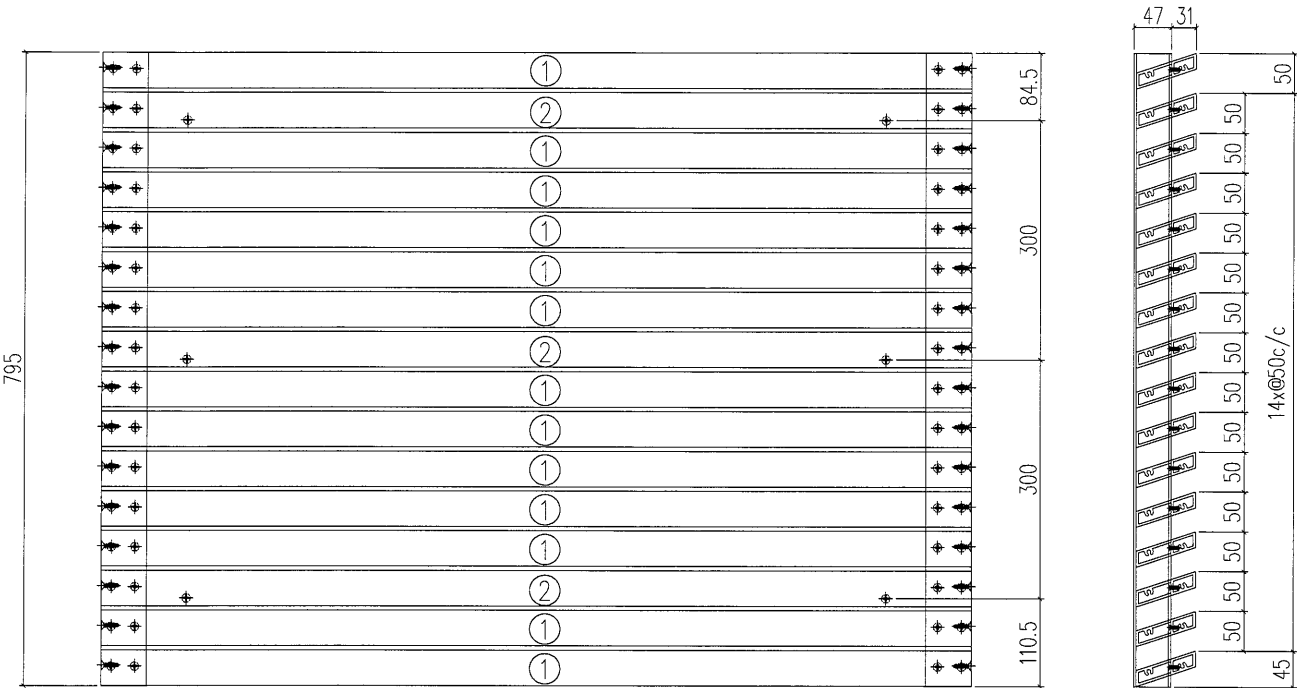


SECTION A-A

| S/N | 物料編號        | 長度   | 名稱         | 數量 |
|-----|-------------|------|------------|----|
| 1   | 835-PV01-2  | 1087 | 大斜鋁格柵玉     | 13 |
| 2   | 835-PV01a-2 | 1087 | 大斜鋁格柵玉     | 3  |
| 3   |             |      |            |    |
| 4   |             |      |            |    |
| 5   |             |      |            |    |
| 6   |             |      |            |    |
| 7   |             |      |            |    |
| 8   |             |      |            |    |
| 9   |             |      |            |    |
| 10  |             |      |            |    |
| 11  |             |      |            |    |
| 12  |             |      |            |    |
| 13  |             |      |            |    |
| 14  | 835-DW01-7  | -    | 58x47x3鋁角  | 1  |
| 15  | 835-DW02-7  | -    | 58x47x3鋁角  | 1  |
| 16  | 835-CW09-B1 | -    | 3mm鋁板      | 1  |
| 17  | -           | -    | #8x1/2圓頭鋼牙 | 20 |
| 18  | -           | -    | #12X1"平頭鋼牙 | 42 |
| 19  | -           | -    | #8x2/3平頭鋼牙 | 84 |

|     |       |    |     |    |
|-----|-------|----|-----|----|
| 工程號 | J-835 | 地盤 | 將軍澳 | 附件 |
| 名稱  | 鋁格組裝圖 |    | 採用  |    |
| 材料  |       | 地盤 |     |    |
| 顏色  |       | 工廠 |     |    |

|   |  |  |  |  |    |     |            |    |            |
|---|--|--|--|--|----|-----|------------|----|------------|
| <div></div> <div>美特鋁質有限公司<br/>MIDI Aluminium Fabricator Ltd.</div> |  |  |  |  | 類別 |     | 物料號        |    |            |
|   |  |  |  |  | 制圖 | 夏之川 | 2017.03.23 | 圖號 | 835-CW09-1 |
| 修改   |  |  |  |  | 復核 |     |            | 數量 | 1          |
| 日期   |  |  |  |  | 批准 |     |            | 位置 |            |


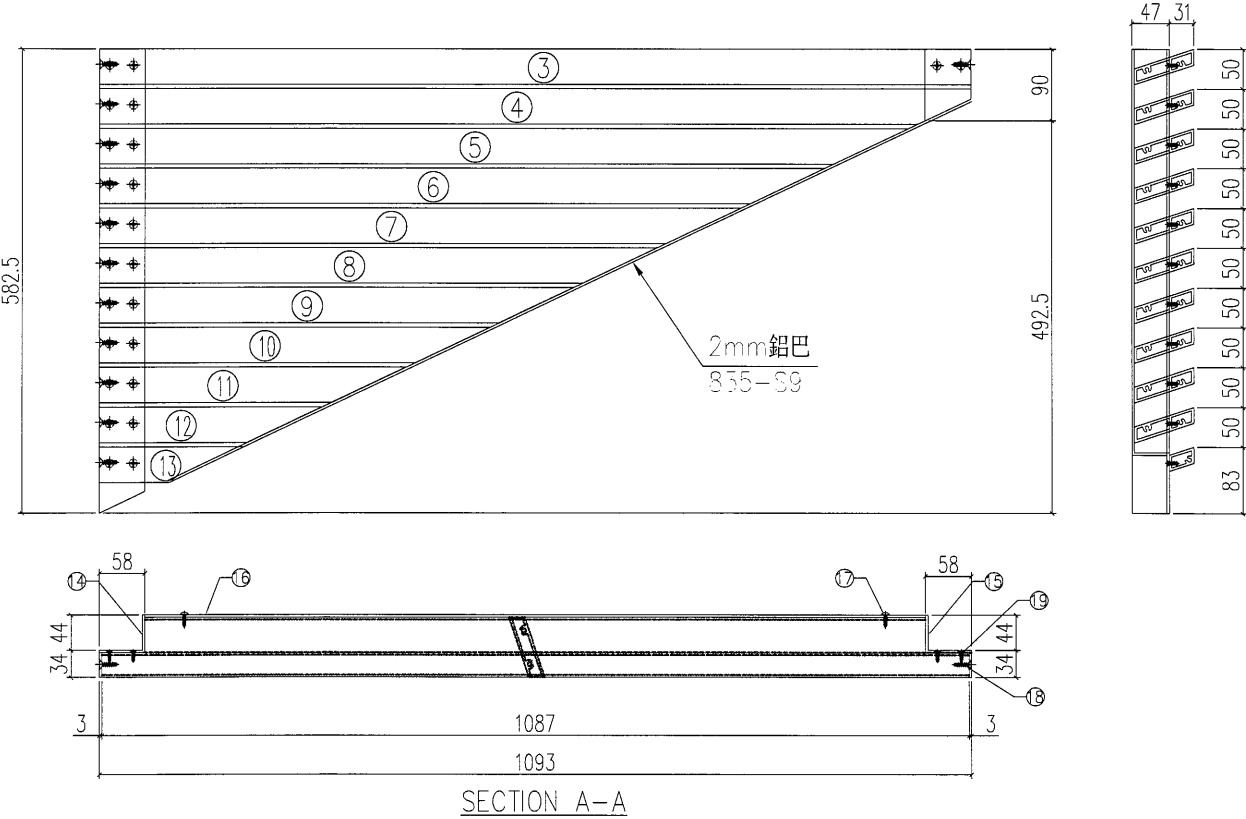


| S/N | 物料編號        | 長度 | 名稱         | 數量 |
|-----|-------------|----|------------|----|
| 1   |             |    |            |    |
| 2   |             |    |            |    |
| 3   | 835-PV04-2  | -  | 大斜鋁格柵玉     | 1  |
| 4   | 835-CW09-P1 | -  | 大斜鋁格柵玉     | 1  |
| 5   | 835-CW09-P2 | -  | 大斜鋁格柵玉     | 1  |
| 6   | 835-CW09-P3 | -  | 大斜鋁格柵玉     | 1  |
| 7   | 835-CW09-P4 | -  | 大斜鋁格柵玉     | 1  |
| 8   | 835-CW09-P5 | -  | 大斜鋁格柵玉     | 1  |
| 9   | 835-CW09-P6 | -  | 大斜鋁格柵玉     | 1  |
| 10  | 835-CW09-P7 | -  | 大斜鋁格柵玉     | 1  |
| 11  | 835-CW09-P8 | -  | 大斜鋁格柵玉     | 1  |
| 12  | 835-CW09-P9 | -  | 大斜鋁格柵玉     | 1  |
| 13  | 835-PV05-2  | -  | 大斜鋁格柵玉     | 1  |
| 14  | 835-DW05-2  | -  | 58x47x3鋁角  | 1  |
| 15  | 835-DW06-3  | -  | 58x47x3鋁角  | 1  |
| 16  | 835-CW09-B2 | -  | 3mm鋁板      | 1  |
| 17  | -           | -  | #8x1/2圓頭鋼牙 | 20 |
| 18  | -           | -  | #12X1"平頭鋼牙 | 42 |
| 19  | -           | -  | #8x2/3平頭鋼牙 | 84 |

|     |       |    |     |
|-----|-------|----|-----|
| 工程號 | J-835 | 地盤 | 將軍澳 |
| 名稱  | 鋁格組裝圖 |    | 採用  |
| 材料  |       | 地盤 |     |
| 顏色  |       | 工廠 |     |

附件

|   |  |  |  |  |    |     |            |    |          |
|---|--|--|--|--|----|-----|------------|----|----------|
| <div><div><div></div><div></div></div><div>美特鋁質有限公司<br/>MIDI Aluminium Fabricator Ltd.</div></div> |  |  |  |  | 類別 |     | 物料號        |    | 26       |
| 修改                                                                                                 |  |  |  |  | 制圖 | 夏之川 | 2017.03.23 | 圖號 | 835-CW10 |
| 日期                                                                                                 |  |  |  |  | 復核 |     |            | 數量 | 1        |
|   |  |  |  |  | 批准 |     |            | 位置 |          |

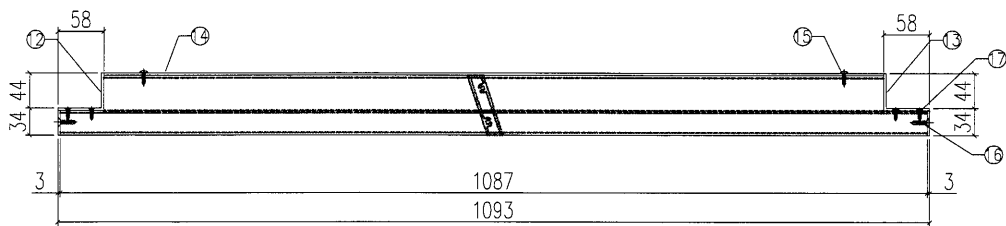
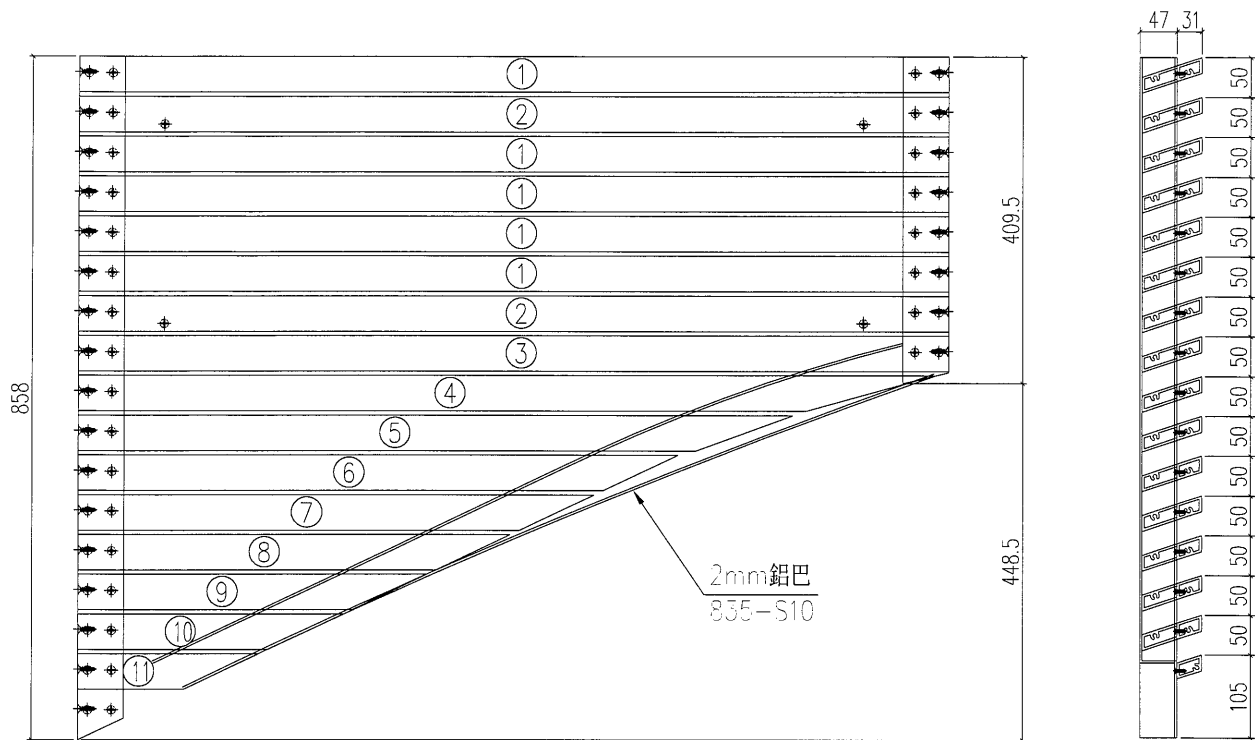


SECTION A-A

| S/N | 物料編號        | 長度   | 名稱         | 數量 |
|-----|-------------|------|------------|----|
| 1   | 835-PV01-2  | 1087 | 大斜鋁格柵玉     | 5  |
| 2   | 835-PV01a-2 | 1087 | 大斜鋁格柵玉     | 2  |
| 3   | 835-PV04-3  | -    | 大斜鋁格柵玉     | 1  |
| 4   | 835-CW10-P1 | -    | 大斜鋁格柵玉     | 1  |
| 5   | 835-CW10-P2 | -    | 大斜鋁格柵玉     | 1  |
| 6   | 835-CW10-P3 | -    | 大斜鋁格柵玉     | 1  |
| 7   | 835-CW10-P4 | -    | 大斜鋁格柵玉     | 1  |
| 8   | 835-CW10-P5 | -    | 大斜鋁格柵玉     | 1  |
| 9   | 835-CW10-P6 | -    | 大斜鋁格柵玉     | 1  |
| 10  | 835-CW10-P7 | -    | 大斜鋁格柵玉     | 1  |
| 11  | 835-PV05-3  | -    | 大斜鋁格柵玉     | 1  |
| 12  | 835-DW05-3  | -    | 58x47x3鋁角  | 1  |
| 13  | 835-DW06-4  | -    | 58x47x3鋁角  | 1  |
| 14  | 835-CW10-B1 | -    | 3mm鋁板      | 1  |
| 15  | -           | -    | #8x1/2圓頭鋼牙 | 20 |
| 16  | -           | -    | #12X1"平頭鋼牙 | 42 |
| 17  | -           | -    | #8x2/3平頭鋼牙 | 84 |

|     |       |    |     |        |
|-----|-------|----|-----|--------|
| 工程號 | J-835 | 地盤 | 將軍澳 | 附<br>件 |
| 名 稱 | 鋁格組裝圖 |    | 採 用 |        |
| 材 料 |       |    | 地盤  |        |
| 顏 色 |       |    | 工廠  |        |

|   |  |  |  |  |    |     |            |    |          |
|---|--|--|--|--|----|-----|------------|----|----------|
| <div><div></div><div>美特鋁質有限公司</div><div>MIDI Aluminium Fabricator Ltd.</div></div> |  |  |  |  | 類別 |     | 物料編號       |    |          |
|   |  |  |  |  | 制圖 | 夏之川 | 2017.03.23 | 圖號 | 835-CW11 |
| 修改   |  |  |  |  | 復核 |     |            | 數量 | 1        |
| 日期   |  |  |  |  | 批准 |     |            | 位置 |          |

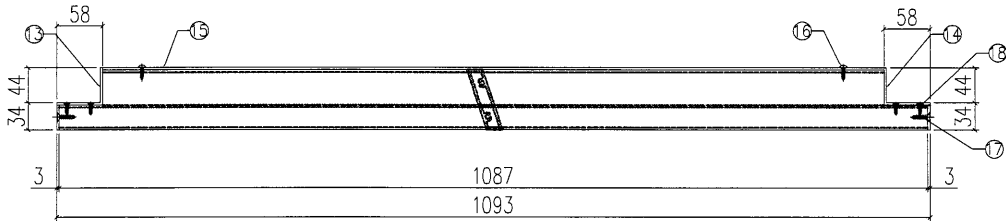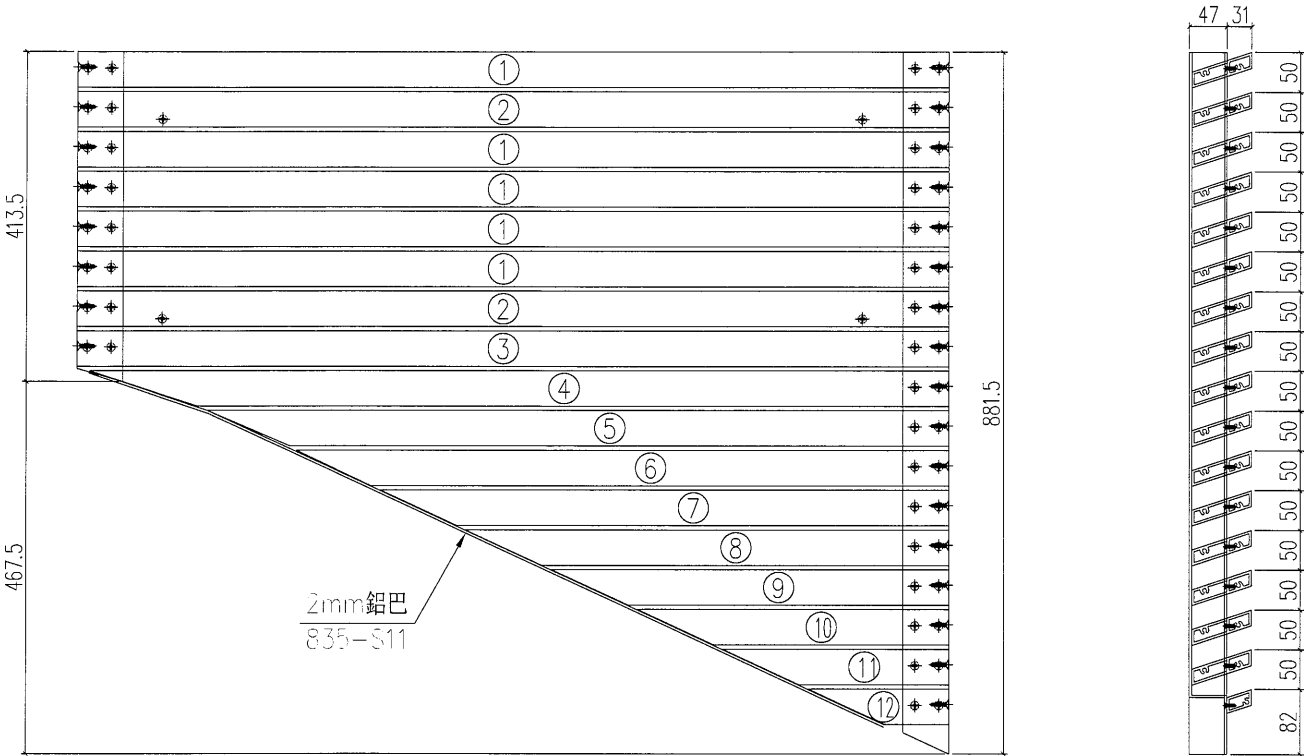



SECTION A-A

| S/N | 物料編號        | 長度   | 名稱         | 數量 |
|-----|-------------|------|------------|----|
| 1   | 835-PV01-2  | 1087 | 大斜鋁格柵玉     | 5  |
| 2   | 835-PV01a-2 | 1087 | 大斜鋁格柵玉     | 2  |
| 3   | 835-PV01c-4 | -    | 大斜鋁格柵玉     | 1  |
| 4   | 835-CW11-P1 | -    | 大斜鋁格柵玉     | 1  |
| 5   | 835-CW11-P2 | -    | 大斜鋁格柵玉     | 1  |
| 6   | 835-CW11-P3 | -    | 大斜鋁格柵玉     | 1  |
| 7   | 835-CW11-P4 | -    | 大斜鋁格柵玉     | 1  |
| 8   | 835-CW11-P5 | -    | 大斜鋁格柵玉     | 1  |
| 9   | 835-CW11-P6 | -    | 大斜鋁格柵玉     | 1  |
| 10  | 835-CW11-P7 | -    | 大斜鋁格柵玉     | 1  |
| 11  | 835-CW11-P8 | -    | 大斜鋁格柵玉     | 1  |
| 12  | 835-PV02a-5 | -    | 大斜鋁格柵玉     | 1  |
| 13  | 835-DW03-4  | -    | 58x47x3鋁角  | 1  |
| 14  | 835-DW04-4  | -    | 58x47x3鋁角  | 1  |
| 15  | 835-CW11-B1 | -    | 3mm鋁板      | 1  |
| 16  | -           | -    | #8x1/2圓頭鋼牙 | 20 |
| 17  | -           | -    | #12X1"平頭鋼牙 | 42 |
| 18  | -           | -    | #8x2/3平頭鋼牙 | 84 |

|     |       |    |     |
|-----|-------|----|-----|
| 工程號 | J-835 | 地盤 | 將軍澳 |
| 名稱  | 鋁格組裝圖 | 採用 |     |
| 材料  |       | 地盤 |     |
| 顏色  |       | 工廠 |     |

附件

|   |  |  |  |    |     |            |             |
|---|--|--|--|----|-----|------------|-------------|
|  美特鋁質 有限公司<br>MIDI Aluminium Fabricator Ltd. |  |  |  | 類別 |     | 物料編號       |             |
|   |  |  |  | 制圖 | 夏之川 | 2017.03.23 | 圖號 835-CW12 |
| 修改   |  |  |  | 復核 |     |            | 數量 1        |
| 日期   |  |  |  | 批准 |     |            | 位置          |

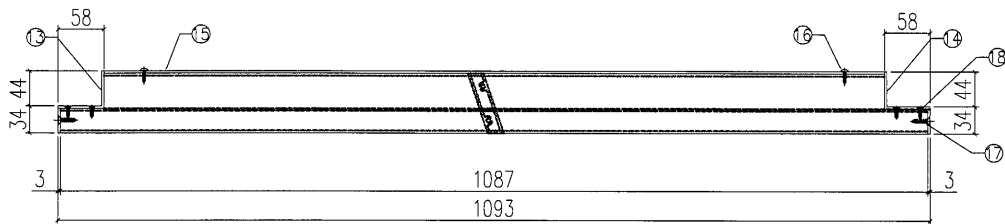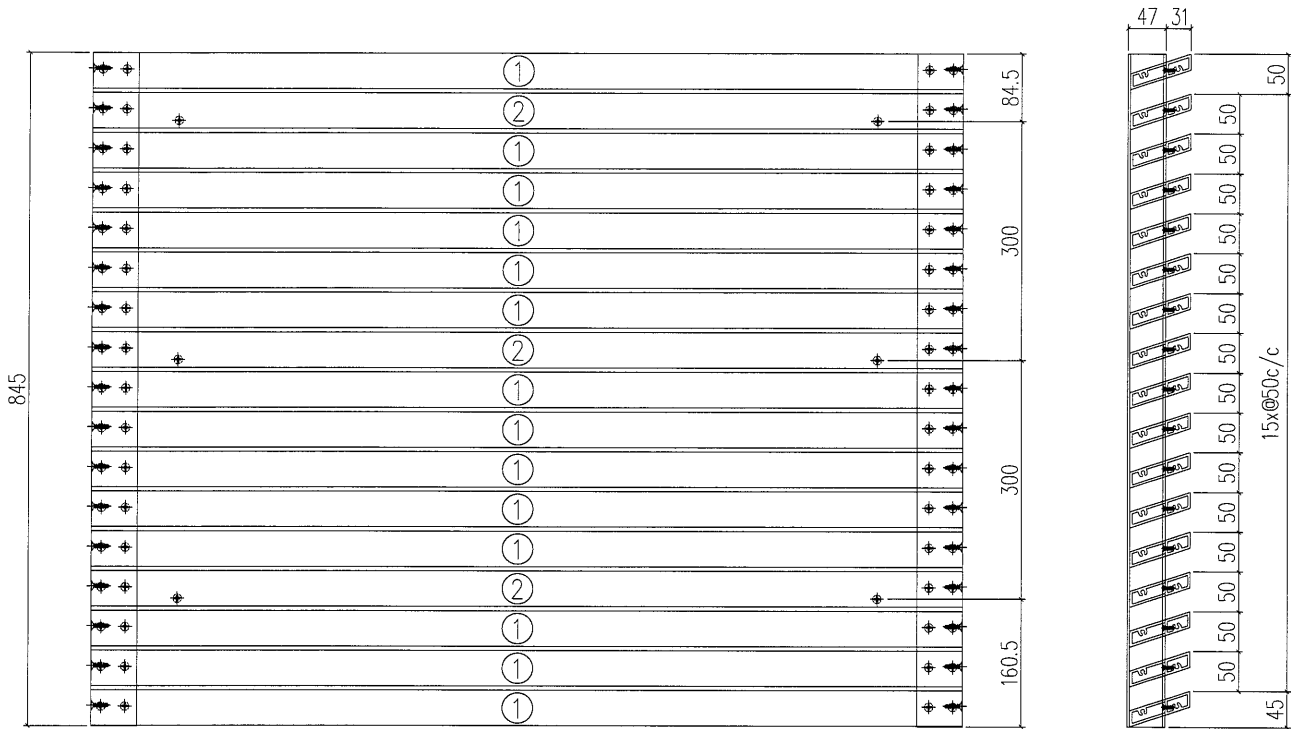


SECTION A-A

| S/N | 物料編號        | 長度   | 名稱         | 數量 |
|-----|-------------|------|------------|----|
| 1   | 835-PV01-2  | 1087 | 大斜鋁格柵玉     | 14 |
| 2   | 835-PV01a-2 | 1087 | 大斜鋁格柵玉     | 3  |
| 3   |             |      |            |    |
| 4   |             |      |            |    |
| 5   |             |      |            |    |
| 6   |             |      |            |    |
| 7   |             |      |            |    |
| 8   |             |      |            |    |
| 9   |             |      |            |    |
| 10  |             |      |            |    |
| 11  |             |      |            |    |
| 12  |             |      |            |    |
| 13  | 835-DW01-5  | -    | 58x47x3鋁角  | 1  |
| 14  | 835-DW02-6  | -    | 58x47x3鋁角  | 1  |
| 15  | 835-CW12-B1 | -    | 3mm鋁板      | 1  |
| 16  | -           | -    | #8x1/2圓頭鋼牙 | 20 |
| 17  | -           | -    | #12X1"平頭鋼牙 | 42 |
| 18  | -           | -    | #8x2/3平頭鋼牙 | 84 |

|     |       |    |     |
|-----|-------|----|-----|
| 工程號 | J-835 | 地盤 | 將軍澳 |
| 名稱  | 鋁格組裝圖 |    | 採用  |
| 材料  |       |    | 地盤  |
| 顏色  |       |    | 工廠  |

附件



|   |  |  |  |    |     |            |    |
|---|--|--|--|----|-----|------------|----|
|  美特鋁質 有限公司<br>MIDI Aluminium Fabricator Ltd. |  |  |  | 類別 |     | 物料號        |    |
| 修改   |  |  |  | 制圖 | 夏之川 | 2017.03.23 | 圖號 |
| 日期   |  |  |  | 復核 |     |            | 數量 |
|   |  |  |  | 批准 |     |            | 位置 |

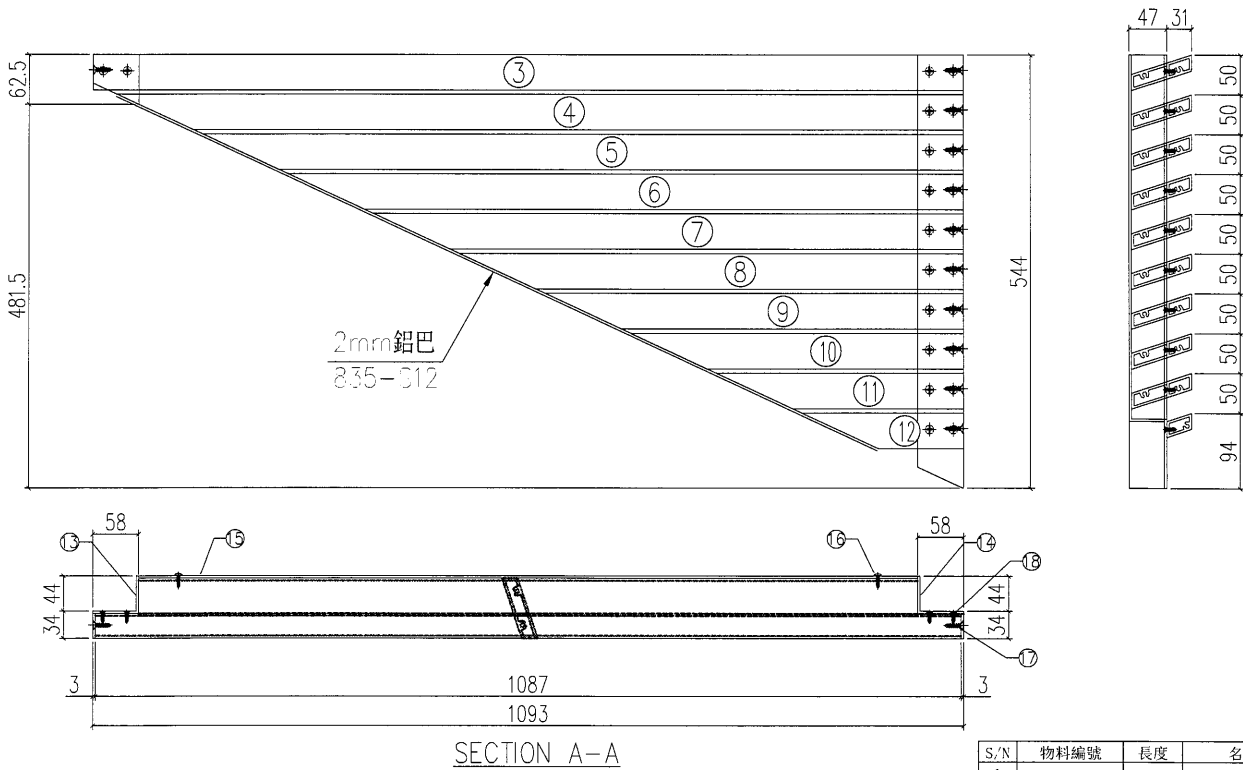

|     |       |    |     |    |
|-----|-------|----|-----|----|
| 工程號 | J-835 | 地盤 | 將軍澳 | 附件 |
| 名稱  | 鋁格組裝圖 |    | 採用  |    |
| 材料  |       |    | 地盤  |    |
| 顏色  |       |    | 工廠  |    |

| S/N | 物料編號        | 長度 | 名稱         | 數量 |
|-----|-------------|----|------------|----|
| 1   |             |    |            |    |
| 2   |             |    |            |    |
| 3   | 835-PV01c-5 | -  | 大斜鋁格欄玉     | 1  |
| 4   | 835-CW12-P1 | -  | 大斜鋁格欄玉     | 1  |
| 5   | 835-CW12-P2 | -  | 大斜鋁格欄玉     | 1  |
| 6   | 835-CW12-P3 | -  | 大斜鋁格欄玉     | 1  |
| 7   | 835-CW12-P4 | -  | 大斜鋁格欄玉     | 1  |
| 8   | 835-CW12-P5 | -  | 大斜鋁格欄玉     | 1  |
| 9   | 835-CW12-P6 | -  | 大斜鋁格欄玉     | 1  |
| 10  | 835-CW12-P7 | -  | 大斜鋁格欄玉     | 1  |
| 11  | 835-CW12-P8 | -  | 大斜鋁格欄玉     | 1  |
| 12  | 835-PV02a-6 | -  | 大斜鋁格欄玉     | 1  |
| 13  | 835-DW03-5  | -  | 58x47x3鋁角  | 1  |
| 14  | 835-DW04-5  | -  | 58x47x3鋁角  | 1  |
| 15  | 835-CW12-B2 | -  | 3mm鋁板      | 1  |
| 16  | -           | -  | #8x1/2圓頭鋼牙 | 20 |
| 17  | -           | -  | #12X1"平頭鋼牙 | 42 |
| 18  | -           | -  | #8x2/3平頭鋼牙 | 84 |

|   |  |  |  |    |     |            |    |
|---|--|--|--|----|-----|------------|----|
|  美特鋁質 有限公司<br>MIDI Aluminium Fabricator Ltd. |  |  |  | 類別 |     | 物料號        |    |
|   |  |  |  | 制圖 | 夏之川 | 2017.03.23 | 圖號 |
|   |  |  |  | 復核 |     |            | 數量 |
| 修改   |  |  |  | 批准 |     |            | 位置 |
| 日期   |  |  |  |    |     |            | 1  |

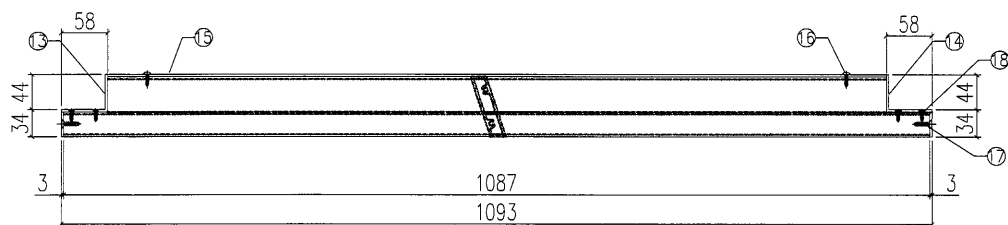
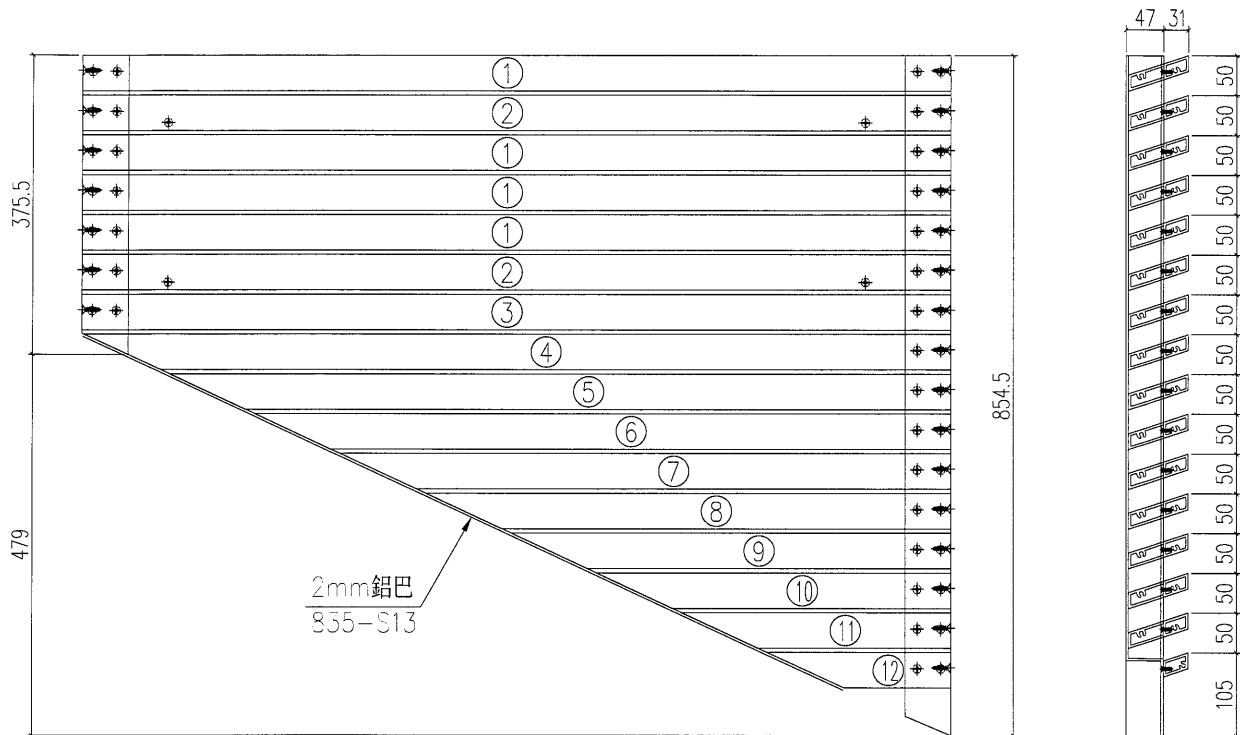


SECTION A-A

| S/N | 物料編號        | 長度   | 名稱         | 數量 |
|-----|-------------|------|------------|----|
| 1   | 835-PV01-2  | 1087 | 大斜鋁格柵玉     | 4  |
| 2   | 835-PV01a-2 | 1087 | 大斜鋁格柵玉     | 2  |
| 3   | 835-PV01c-6 | -    | 大斜鋁格柵玉     | 1  |
| 4   | 835-CW13-P1 | -    | 大斜鋁格柵玉     | 1  |
| 5   | 835-CW13-P2 | -    | 大斜鋁格柵玉     | 1  |
| 6   | 835-CW13-P3 | -    | 大斜鋁格柵玉     | 1  |
| 7   | 835-CW13-P4 | -    | 大斜鋁格柵玉     | 1  |
| 8   | 835-CW13-P5 | -    | 大斜鋁格柵玉     | 1  |
| 9   | 835-CW13-P6 | -    | 大斜鋁格柵玉     | 1  |
| 10  | 835-CW13-P7 | -    | 大斜鋁格柵玉     | 1  |
| 11  | 835-CW13-P8 | -    | 大斜鋁格柵玉     | 1  |
| 12  | 835-PV02a-7 | -    | 大斜鋁格柵玉     | 1  |
| 13  | 835-DW03-6  | -    | 58x47x3鋁角  | 1  |
| 14  | 835-DW04-6  | -    | 58x47x3鋁角  | 1  |
| 15  | 835-CW13-B1 | -    | 3mm鋁板      | 1  |
| 16  | -           | -    | #8x1/2圓頭鋼牙 | 20 |
| 17  | -           | -    | #12X1"平頭鋼牙 | 42 |
| 18  | -           | -    | #8x2/3平頭鋼牙 | 84 |

|     |       |    |     |    |
|-----|-------|----|-----|----|
| 工程號 | J-835 | 地盤 | 將軍澳 | 附件 |
| 名稱  | 鋁格組裝圖 |    | 採用  |    |
| 材料  |       |    | 地盤  |    |
| 顏色  |       |    | 工廠  |    |

|                                                                                    |  |  |  |    |     |            |    |
|------------------------------------------------------------------------------------|--|--|--|----|-----|------------|----|
| <div><div></div><div>美特鋁質有限公司</div><div>MIDI Aluminium Fabricator Ltd.</div></div> |  |  |  | 類別 |     | 物料編號       |    |
|                                                                                    |  |  |  | 制圖 | 夏之川 | 2017.03.23 | 圖號 |
|                                                                                    |  |  |  | 復核 |     |            | 數量 |
| 修改                                                                                 |  |  |  | 批准 |     |            | 位置 |
| 日期                                                                                 |  |  |  |    |     |            |    |

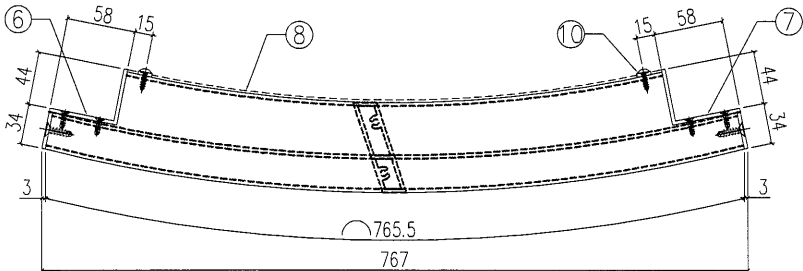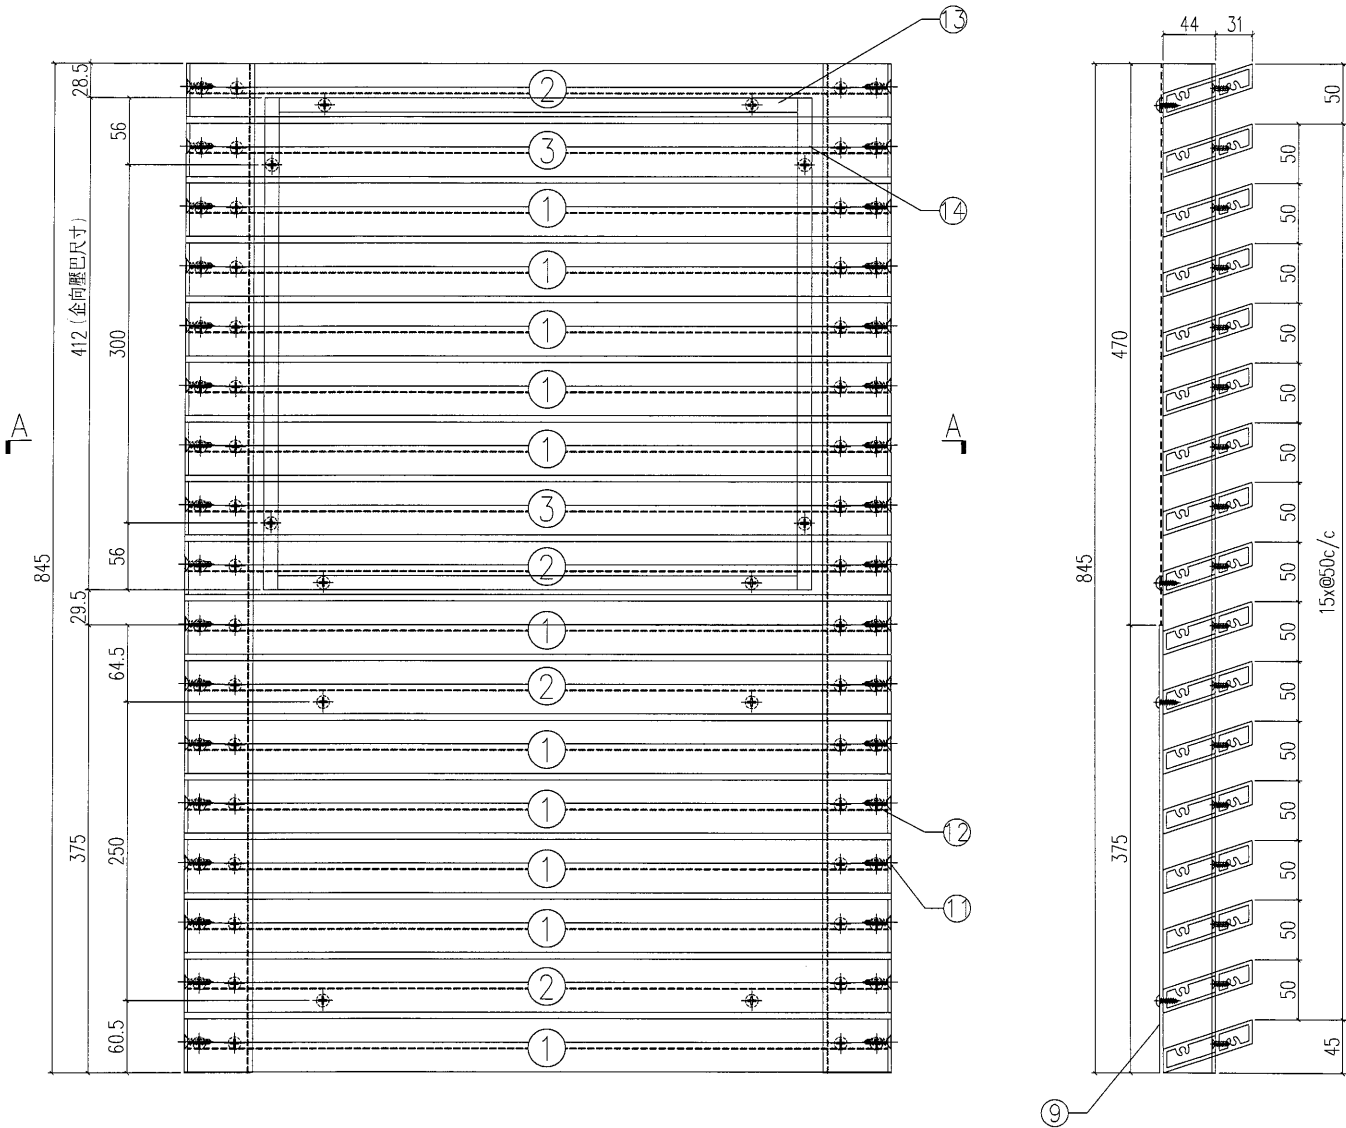


SECTION B-B

| S/N | 物料編號         | 長度    | 名稱         | 數量 |
|-----|--------------|-------|------------|----|
| 1   | 835-WT01     | 765.5 | 大斜鋁格柵玉     | 11 |
| 2   | 835-WT01a    | 765.5 | 大斜鋁格柵玉     | 4  |
| 3   | 835-WT01b    | 765.5 | 大斜鋁格柵玉     | 2  |
| 4   |              |       |            |    |
| 5   |              |       |            |    |
| 6   | 835-DW01-5   | -     | 58x47x3鋁角  | 1  |
| 7   | 835-DW02-6   | -     | 58x47x3鋁角  | 1  |
| 8   | 尺寸: 626x470  |       | 雀仔網        | 1  |
| 9   | 835-CW14-B1  | -     | 3mm鋁板      | 1  |
| 10  | -            | -     | #8x1/2圓頭鋼牙 | 20 |
| 11  | -            | -     | #12X1"平頭鋼牙 | 42 |
| 12  | -            | -     | #8x2/3平頭鋼牙 | 84 |
| 13  | 835-CW14-YB1 | -     | 橫向壓巴       | 2  |
| 14  | 835-CW14-YB2 | -     | 企向壓巴       | 2  |

|     |       |    |     |    |
|-----|-------|----|-----|----|
| 工程號 | J-835 | 地盤 | 將軍澳 | 附件 |
| 名稱  | 鋁格組裝圖 |    | 採用  |    |
| 材料  |       | 地盤 |     |    |
| 顏色  |       | 工廠 |     |    |


|   |  |  |  |  |    |     |            |    |            |
|---|--|--|--|--|----|-----|------------|----|------------|
| <div><div><div></div><div></div></div><div>美特鋁質有限公司<br/>MIDI Aluminium Fabricator Ltd.</div></div> |  |  |  |  | 類別 |     | 物料號        |    |            |
|   |  |  |  |  | 制圖 | 夏之川 | 2017.03.23 | 圖號 | 835-CW14-1 |
| 修改                                                                                                 |  |  |  |  | 復核 |     |            | 數量 | 1          |
| 日期                                                                                                 |  |  |  |  | 批准 |     |            | 位置 |            |

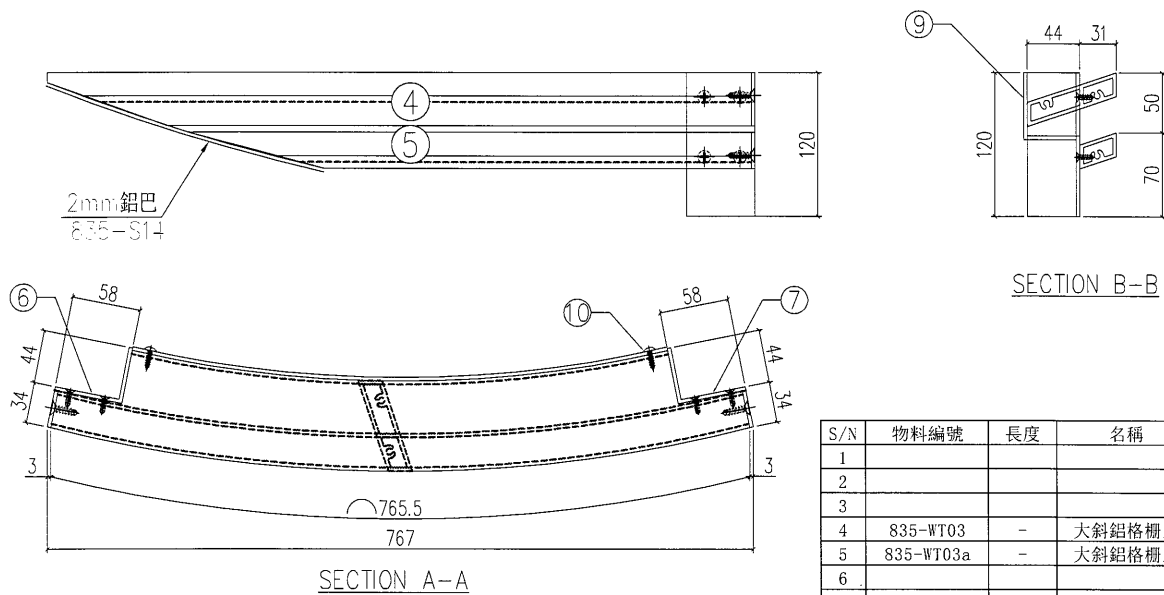

|     |       |    |     |    |  |
|-----|-------|----|-----|----|--|
| 工程號 | J-835 | 地盤 | 將軍澳 | 附件 |  |
| 名稱  | 鋁格組裝圖 |    | 採用  |    |  |
| 材料  |       |    | 地盤  |    |  |
| 顏色  |       |    | 工廠  |    |  |

| S/N | 物料編號        | 長度 | 名稱         | 數量 |
|-----|-------------|----|------------|----|
| 1   |             |    |            |    |
| 2   |             |    |            |    |
| 3   |             |    |            |    |
| 4   | 835-WT03    | -  | 大斜鋁格柵玉     | 1  |
| 5   | 835-WT03a   | -  | 大斜鋁格柵玉     | 1  |
| 6   |             |    |            |    |
| 7   | 835-DW02-8  | -  | 58x47x3鋁角  | 1  |
| 8   |             |    |            |    |
| 9   | 835-CW14-B2 | -  | 3mm鋁板      | 1  |
| 10  | -           | -  | #8x1/2圓頭鋼牙 | 20 |
| 11  | -           | -  | #12X1"平頭鋼牙 | 42 |
| 12  | -           | -  | #8x2/3平頭鋼牙 | 84 |
| 13  |             |    |            |    |
| 14  |             |    |            |    |


|   |  |  |  |    |     |            |    |
|---|--|--|--|----|-----|------------|----|
|  美特鋁質有限公司<br>MIDI Aluminium Fabricator Ltd. |  |  |  | 類別 |     | 物料編號       |    |
|   |  |  |  | 制圖 | 夏之川 | 2017.03.23 | 圖號 |
| 修改   |  |  |  | 復核 |     | 數量         | 4  |
| 日期   |  |  |  | 批准 |     | 位置         |    |

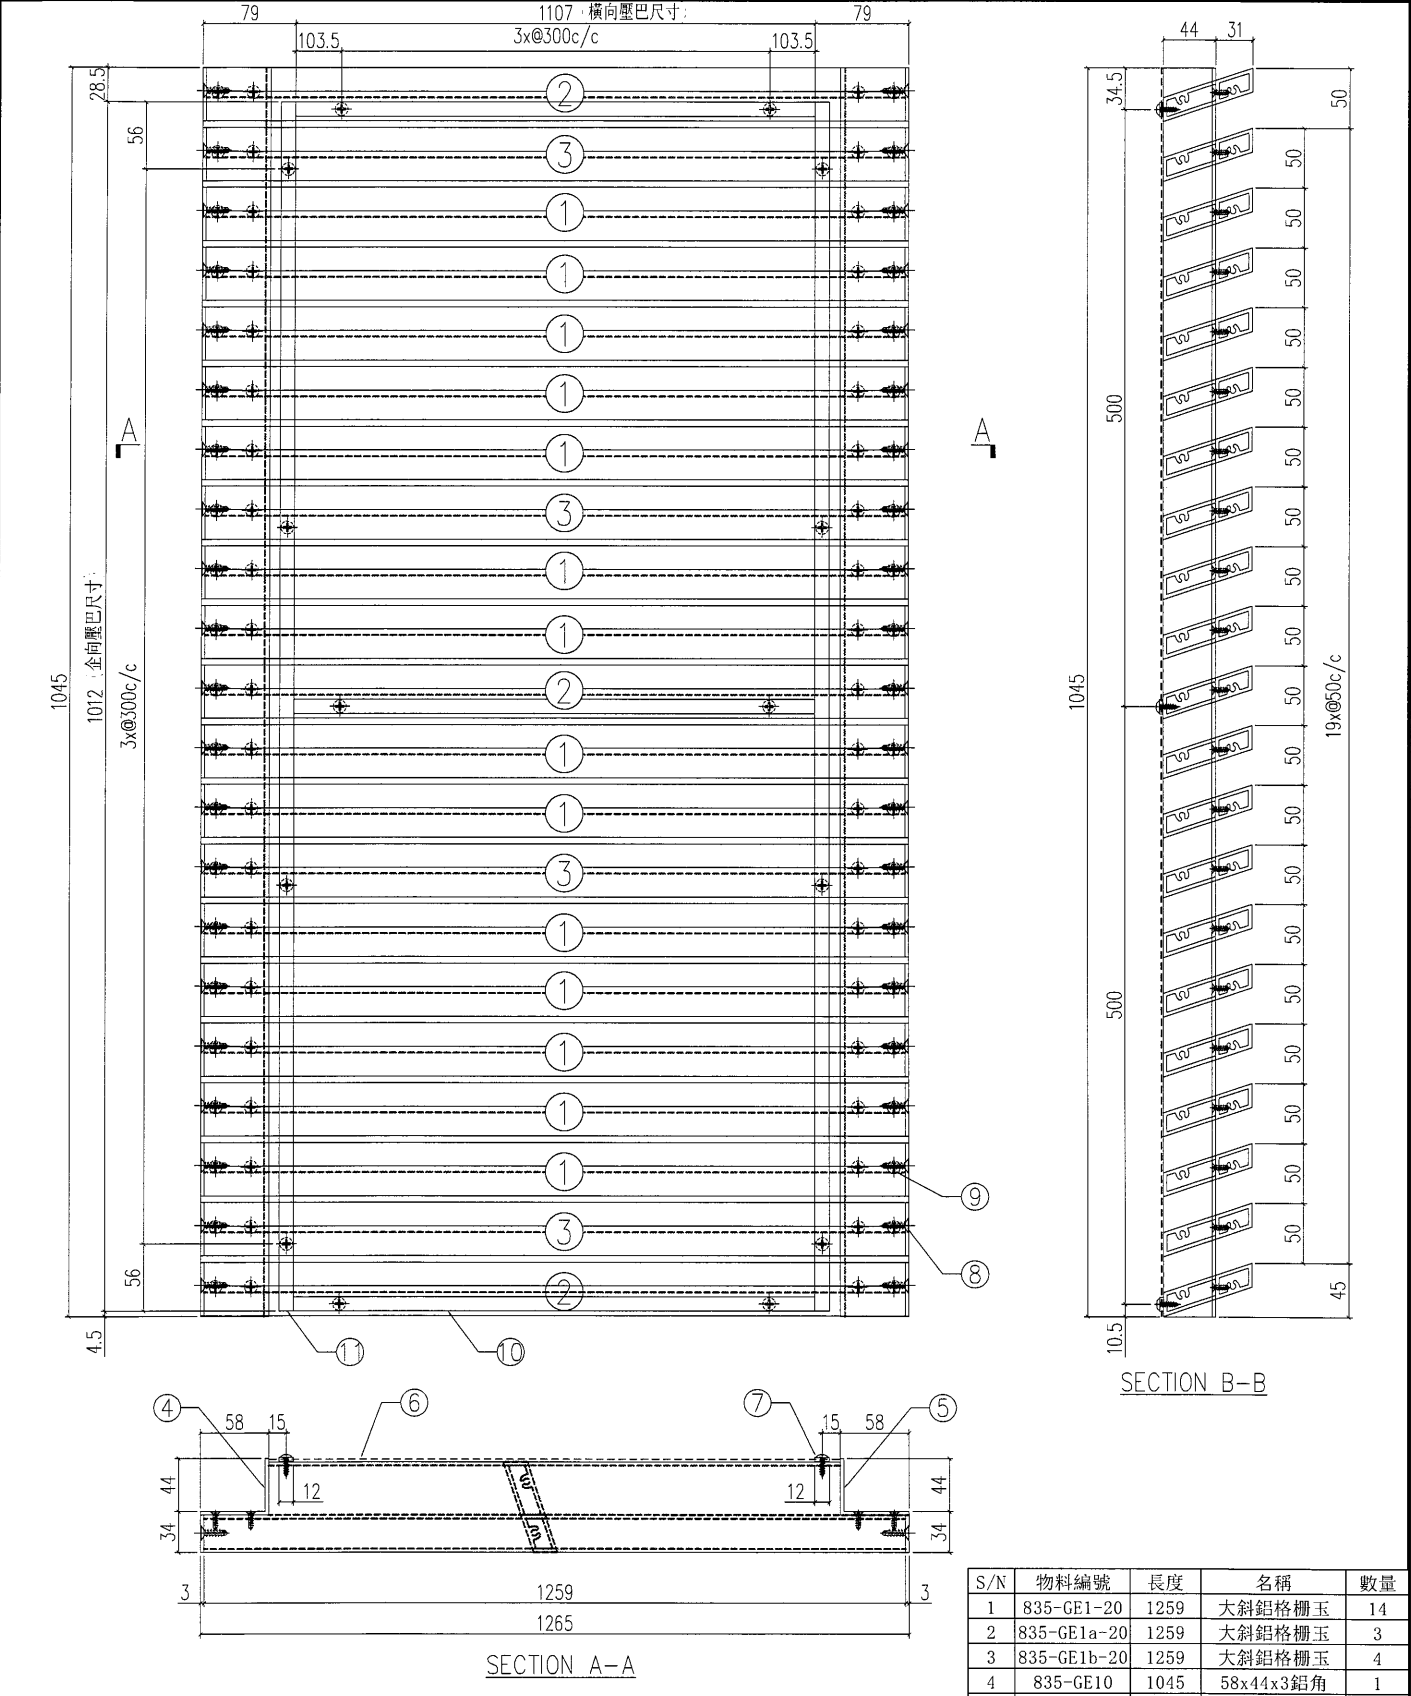

|     |       |    |     |    |
|-----|-------|----|-----|----|
| 工程號 | J-835 | 地盤 | 將軍澳 | 附件 |
| 名稱  | 鋁格組裝圖 |    | 採用  |    |
| 材料  |       | 地盤 |     |    |
| 顏色  |       | 工廠 |     |    |

| S/N | 物料編號          | 長度   | 名稱         | 數量  |
|-----|---------------|------|------------|-----|
| 1   | 835-GE1-20    | 1259 | 大斜鋁格柵玉     | 14  |
| 2   | 835-GE1a-20   | 1259 | 大斜鋁格柵玉     | 3   |
| 3   | 835-GE1b-20   | 1259 | 大斜鋁格柵玉     | 4   |
| 4   | 835-GE10      | 1045 | 58x44x3鋁角  | 1   |
| 5   | 835-GE11      | 1045 | 58x44x3鋁角  | 1   |
| 6   | 尺寸: 1149x1045 |      |            | 雀仔網 |
| 7   | -             | -    | #8x1/2圓頭鋼牙 | 20  |
| 8   | -             | -    | #12X1"平頭鋼牙 | 42  |
| 9   | -             | -    | #8x2/3平頭鋼牙 | 84  |
| 10  | 835-YB        |      | 橫向壓巴       | 3   |
| 11  | 835-YB        |      | 企向壓巴       | 2   |


|   |  |  |  |    |     |            |    |
|---|--|--|--|----|-----|------------|----|
|  美特鋁質 有限公司<br>MIDI Aluminium Fabricator Ltd. |  |  |  | 類別 |     | 物料編號       |    |
|   |  |  |  | 制圖 | 夏之川 | 2017.03.23 | 圖號 |
|   |  |  |  | 復核 |     |            | 數量 |
| 修改   |  |  |  | 批准 |     |            | 位置 |
| 日期   |  |  |  |    |     |            |    |

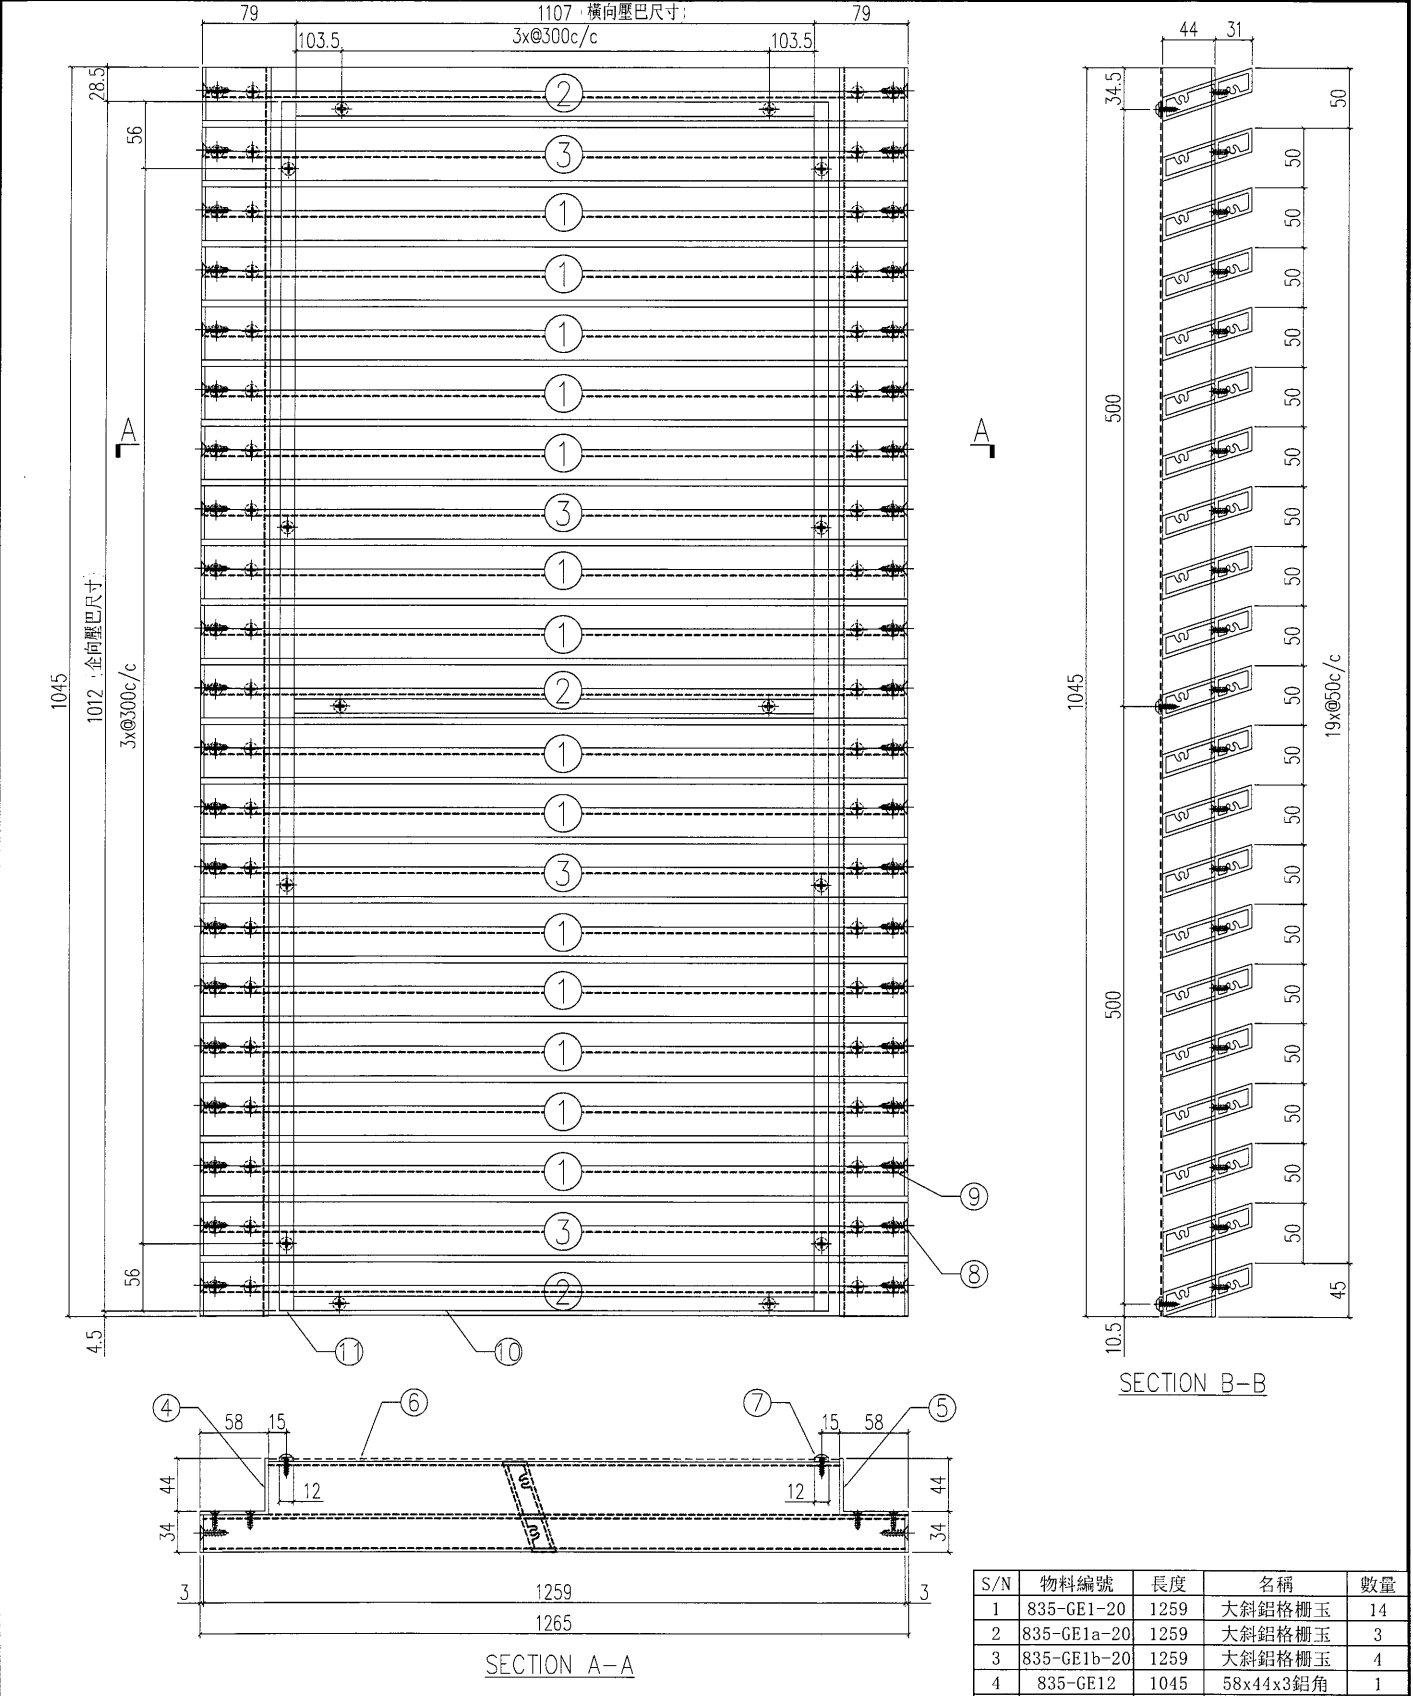

|     |       |    |     |    |
|-----|-------|----|-----|----|
| 工程號 | J-835 | 地盤 | 將軍澳 | 附件 |
| 名稱  | 鋁格組裝圖 |    | 採用  |    |
| 材料  |       |    | 地盤  |    |
| 顏色  |       |    | 工廠  |    |

| S/N | 物料編號          | 長度   | 名稱         | 數量  |
|-----|---------------|------|------------|-----|
| 1   | 835-GE1-20    | 1259 | 大斜鋁格柵玉     | 14  |
| 2   | 835-GE1a-20   | 1259 | 大斜鋁格柵玉     | 3   |
| 3   | 835-GE1b-20   | 1259 | 大斜鋁格柵玉     | 4   |
| 4   | 835-GE12      | 1045 | 58x44x3鋁角  | 1   |
| 5   | 835-GE13      | 1045 | 58x44x3鋁角  | 1   |
| 6   | 尺寸: 1149x1045 |      |            | 雀仔網 |
| 7   | -             | -    | #8x1/2圓頭鋼牙 | 20  |
| 8   | -             | -    | #12X1"平頭鋼牙 | 42  |
| 9   | -             | -    | #8x2/3平頭鋼牙 | 84  |
| 10  | 835-YB        |      | 橫向壓巴       | 3   |
| 11  | 835-YB        |      | 企向壓巴       | 2   |


|   |  |  |  |    |     |            |    |
|---|--|--|--|----|-----|------------|----|
|  美特鋁質 有限公司<br>MIDI Aluminium Fabricator Ltd. |  |  |  | 類別 |     | 物料號        |    |
|   |  |  |  | 制圖 | 夏之川 | 2017.03.23 | 圖號 |
|   |  |  |  | 復核 |     |            | 數量 |
| 修改   |  |  |  | 批准 |     |            | 位置 |
| 日期   |  |  |  |    |     |            |    |
|   |  |  |  |    |     |            |    |

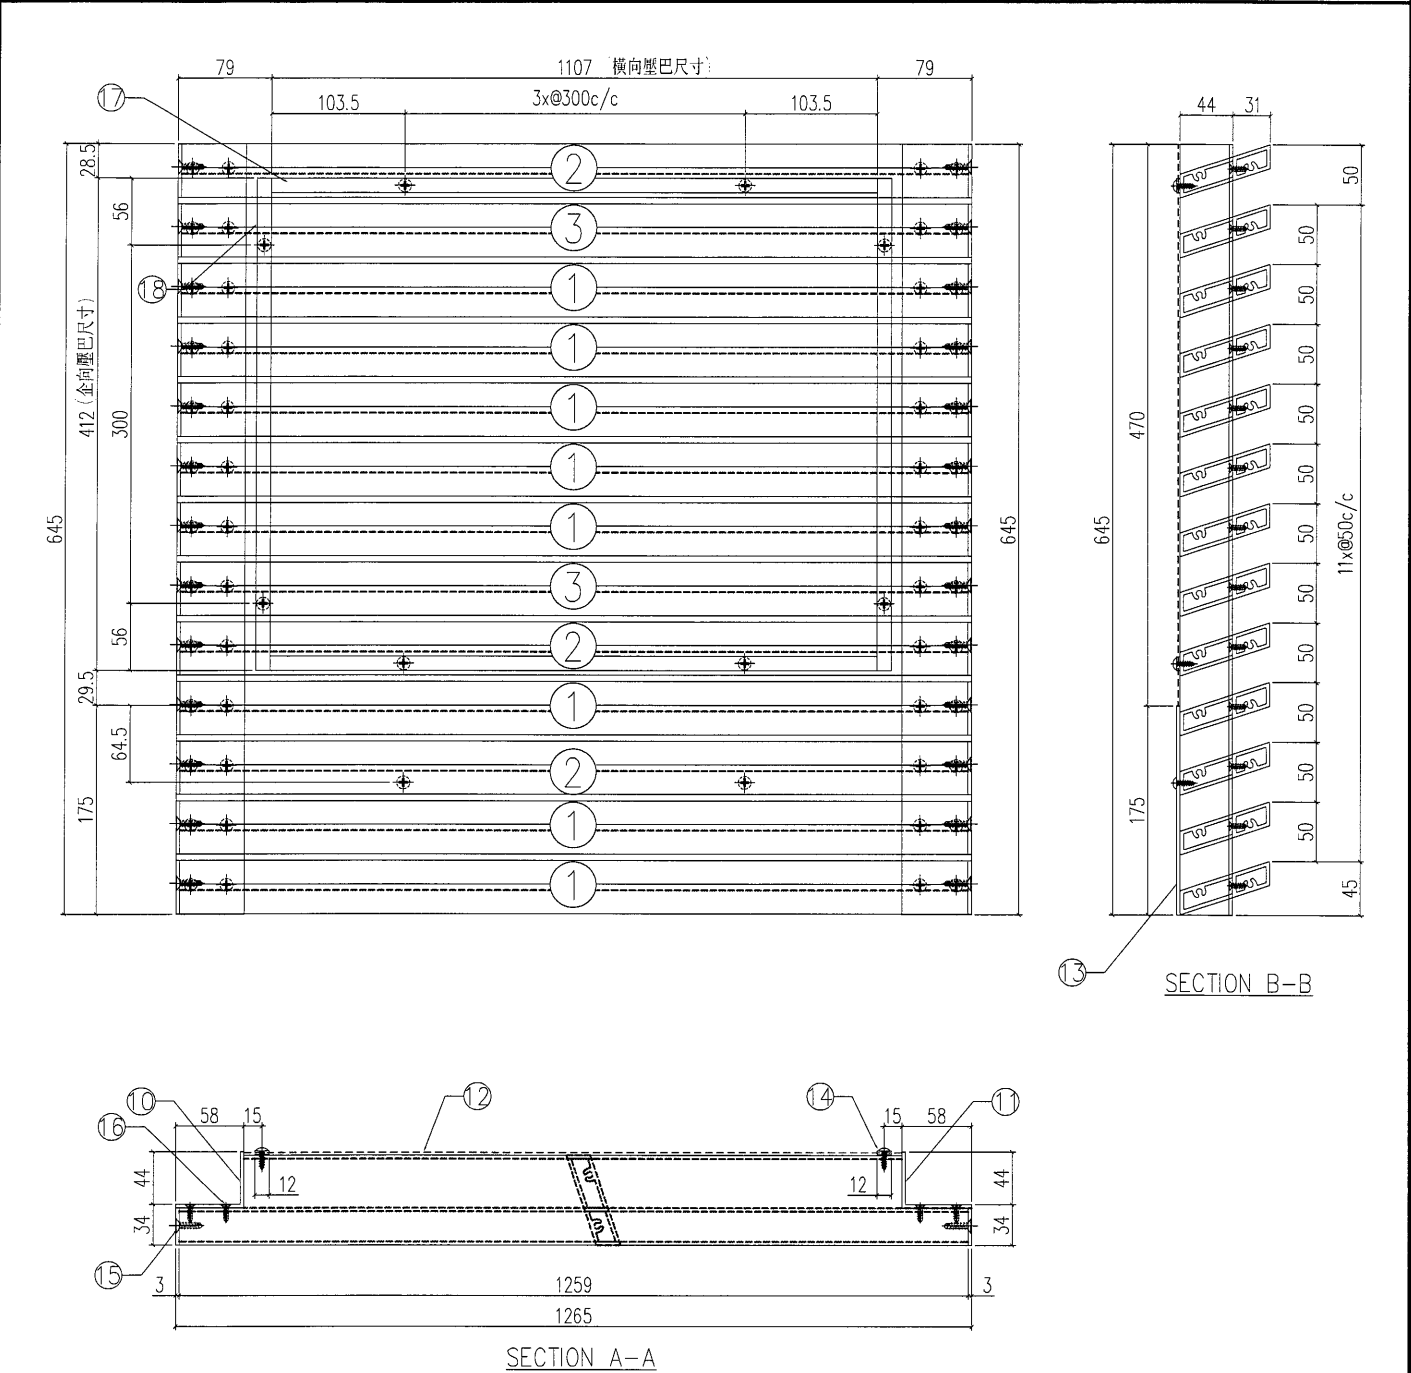


| S/N | 物料編號         | 長度   | 名稱         | 數量 |
|-----|--------------|------|------------|----|
| 1   | 835-PV01-3   | 1259 | 大斜鋁格柵玉     | 8  |
| 2   | 835-PV01a-3  | 1259 | 大斜鋁格柵玉     | 3  |
| 3   | 835-PV01b-3  | 1259 | 大斜鋁格柵玉     | 2  |
| 4   |              |      |            |    |
| 5   |              |      |            |    |
| 6   |              |      |            |    |
| 7   |              |      |            |    |
| 8   |              |      |            |    |
| 9   |              |      |            |    |
| 10  | 835-DW01-8   | -    | 58x47x3鋁角  | 1  |
| 11  | 835-DW02-9   | -    | 58x47x3鋁角  | 1  |
| 12  | 尺寸: 1147x470 |      | 雀仔網        | 1  |
| 13  | 835-CW16-B1  | -    | 3mm鋁板      | 1  |
| 14  | -            | -    | #8x1/2圓頭鋼牙 | 20 |
| 15  | -            | -    | #12X1"平頭鋼牙 | 42 |
| 16  | -            | -    | #8x2/3平頭鋼牙 | 84 |
| 17  | 835-CW16-YB1 | -    | 橫向壓巴       | 2  |
| 18  | 835-CW16-YB2 | -    | 企向壓巴       | 2  |



|     |       |    |     |    |
|-----|-------|----|-----|----|
| 工程號 | J-835 | 地盤 | 將軍澳 | 附件 |
| 名稱  | 鋁格組裝圖 |    | 採用  |    |
| 材料  |       | 地盤 |     |    |
| 顏色  |       | 工廠 |     |    |

|   |  |  |  |  |    |     |            |    |            |
|---|--|--|--|--|----|-----|------------|----|------------|
| <div><div><div></div><div></div></div><div>美特鋁質有限公司<br/>MIDI Aluminium Fabricator Ltd.</div></div> |  |  |  |  | 類別 |     | 物料號        |    |            |
|   |  |  |  |  | 制圖 | 夏之川 | 2017.03.23 | 圖號 | 835-CW16-1 |
| 修改                                                                                                 |  |  |  |  | 復核 |     |            | 數量 | 1          |
| 日期                                                                                                 |  |  |  |  | 批准 |     |            | 位置 |            |

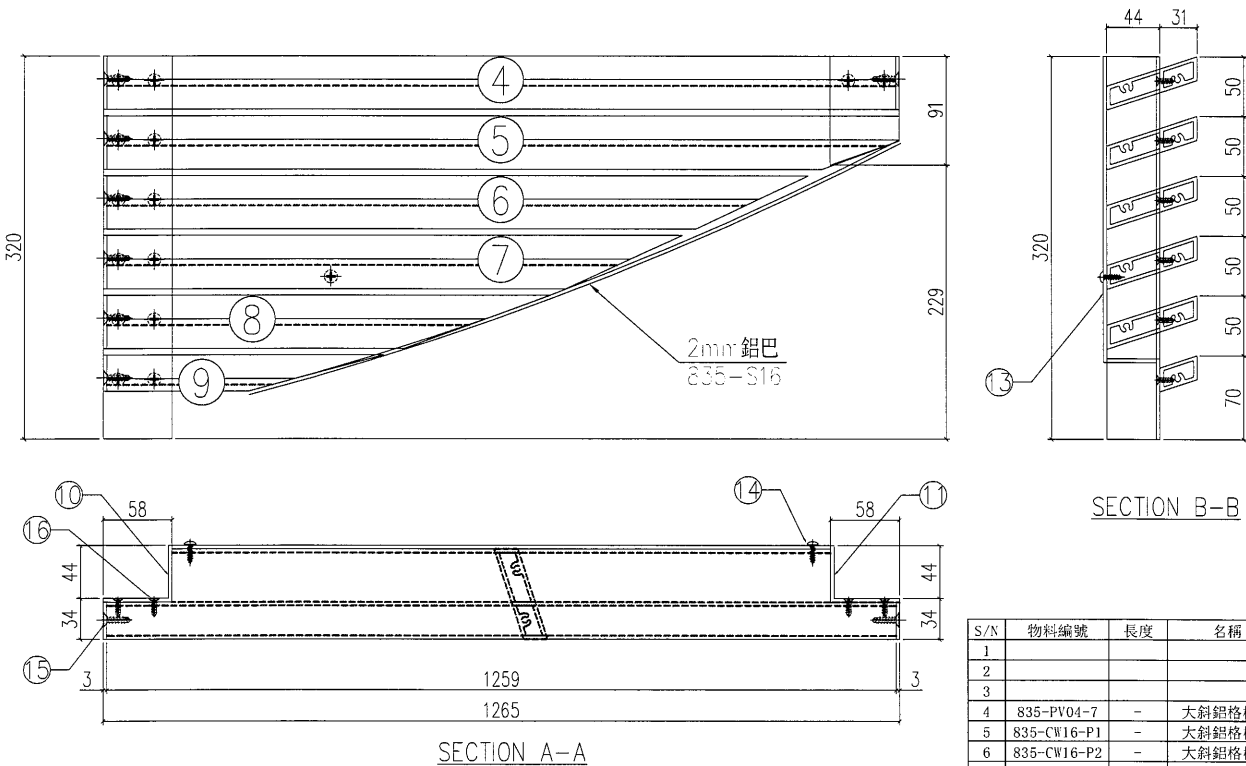

|     |       |    |     |        |     |  |  |  |    |            |             |            |            |    |
|-----|-------|----|-----|--------|-----|--|--|--|----|------------|-------------|------------|------------|----|
| 工程號 | J-835 | 地盤 | 將軍澳 | 附<br>件 |     |  |  |  | 11 | 835-DW06-5 | -           | 58x47x3鋁角  | 1          |    |
| 名 稱 | 鋁格組裝圖 |    |     |        | 探 用 |  |  |  |    | 12         |             |            |            |    |
| 材 料 |       |    |     |        | 地盤  |  |  |  |    | 13         | 835-CW16-B2 | -          | 3mm鋁板      | 1  |
| 顏 色 |       |    |     |        | 工廠  |  |  |  |    | 14         | -           | -          | #8x1/2圓頭鋼牙 | 20 |
|     |       |    |     |        |     |  |  |  | 15 | -          | -           | #12X1"平頭鋼牙 | 42         |    |
|     |       |    |     |        |     |  |  |  | 16 | -          | -           | #8x2/3平頭鋼牙 | 84         |    |
|     |       |    |     |        |     |  |  |  | 17 |            |             |            |            |    |
|     |       |    |     |        |     |  |  |  | 18 |            |             |            |            |    |
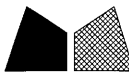
|   |  |  |  |    |     |            |             |
|---|--|--|--|----|-----|------------|-------------|
|  美特鋁質有限公司<br>MIDI Aluminium Fabricator Ltd. |  |  |  | 類別 |     | 物料號        |             |
|   |  |  |  | 制圖 | 夏之川 | 2017.03.23 | 圖號 835-CW17 |
| 修改   |  |  |  | 復核 |     |            | 數量 1        |
| 日期   |  |  |  | 批准 |     |            | 位置          |

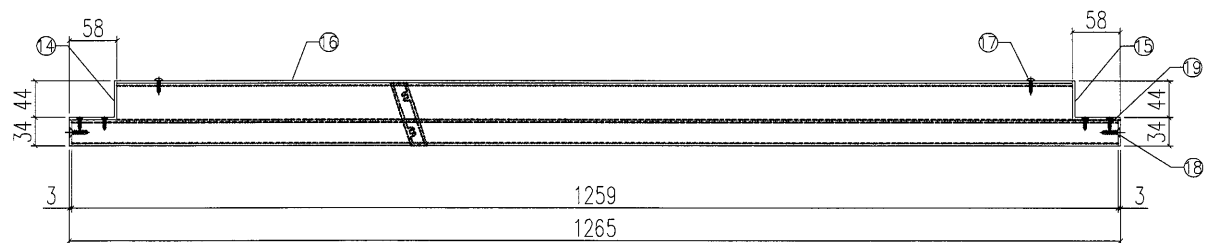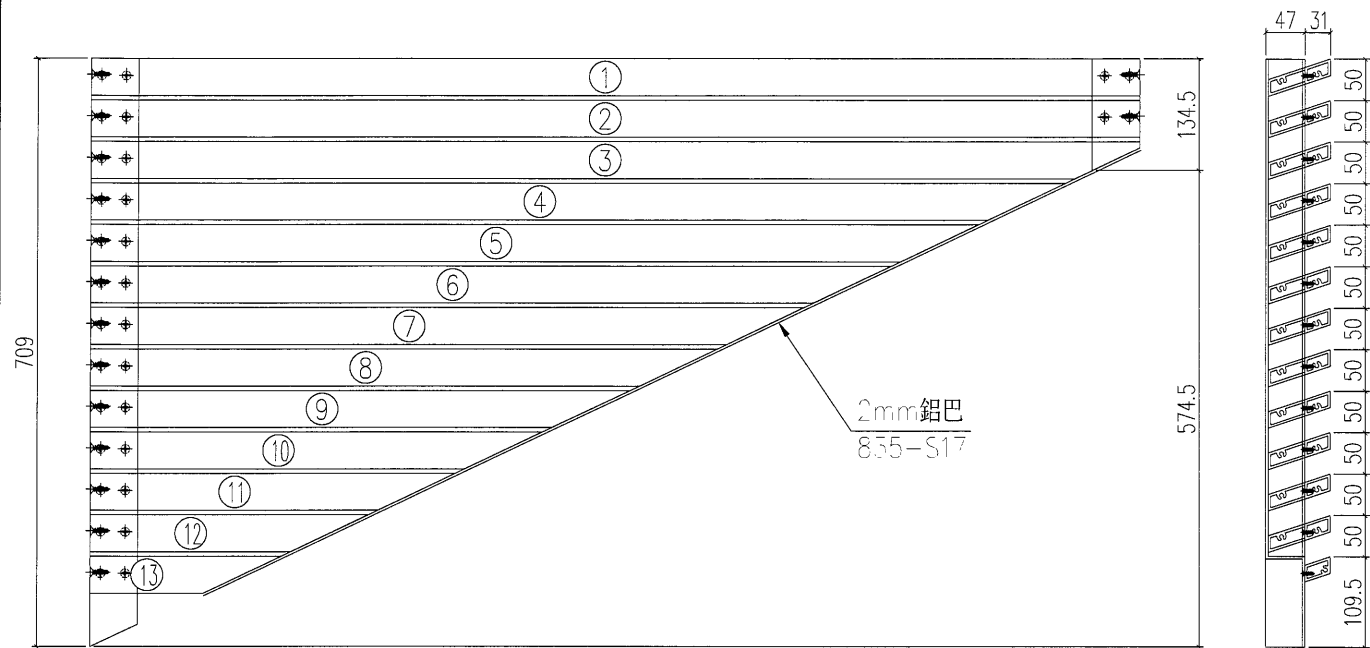



SECTION A-A

| S/N | 物料編號         | 長度   | 名稱         | 數量 |
|-----|--------------|------|------------|----|
| 1   | 835-PV01-3   | 1259 | 大斜鋁格柵玉     | 1  |
| 2   | 835-PV04-4   | -    | 大斜鋁格柵玉     | 1  |
| 3   | 835-CW17-P1  | -    | 大斜鋁格柵玉     | 1  |
| 4   | 835-CW17-P2  | -    | 大斜鋁格柵玉     | 1  |
| 5   | 835-CW17-P3  | -    | 大斜鋁格柵玉     | 1  |
| 6   | 835-CW17-P4  | -    | 大斜鋁格柵玉     | 1  |
| 7   | 835-CW17-P5  | -    | 大斜鋁格柵玉     | 1  |
| 8   | 835-CW17-P6  | -    | 大斜鋁格柵玉     | 1  |
| 9   | 835-CW17-P7  | -    | 大斜鋁格柵玉     | 1  |
| 10  | 835-CW17-P8  | -    | 大斜鋁格柵玉     | 1  |
| 11  | 835-CW17-P9  | -    | 大斜鋁格柵玉     | 1  |
| 12  | 835-CW17-P10 | -    | 大斜鋁格柵玉     | 1  |
| 13  | 835-PV05-4   | -    | 大斜鋁格柵玉     | 1  |
| 14  | 835-DW05-4   | -    | 58x47x3鋁角  | 1  |
| 15  | 835-DW06-6   | -    | 58x47x3鋁角  | 1  |
| 16  | 835-CW17-B1  | -    | 3mm背板      | 1  |
| 17  | -            | -    | #8x1/2圓頭鋼牙 | 20 |
| 18  | -            | -    | #12X1"平頭鋼牙 | 42 |
| 19  | -            | -    | #8x2/3平頭鋼牙 | 84 |

|     |       |    |     |
|-----|-------|----|-----|
| 工程號 | J-835 | 地盤 | 將軍澳 |
| 名稱  | 鋁格組裝圖 | 採用 |     |
| 材料  |       | 地盤 |     |
| 顏色  |       | 工廠 |     |

附件

|   |  |  |  |  |    |     |            |    |          |
|---|--|--|--|--|----|-----|------------|----|----------|
| <div><div><div></div><div></div></div><div>美特鋁質有限公司<br/>MIDI Aluminium Fabricator Ltd.</div></div> |  |  |  |  | 類別 |     | 物料號        |    |          |
|   |  |  |  |  | 制圖 | 夏之川 | 2017.03.23 | 圖號 | 835-CW18 |
| 修改                                                                                                 |  |  |  |  | 復核 |     |            | 數量 | 1        |
| 日期                                                                                                 |  |  |  |  | 批准 |     |            | 位置 |          |

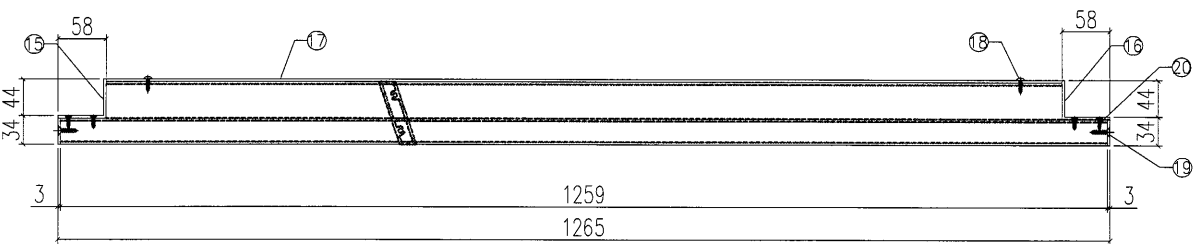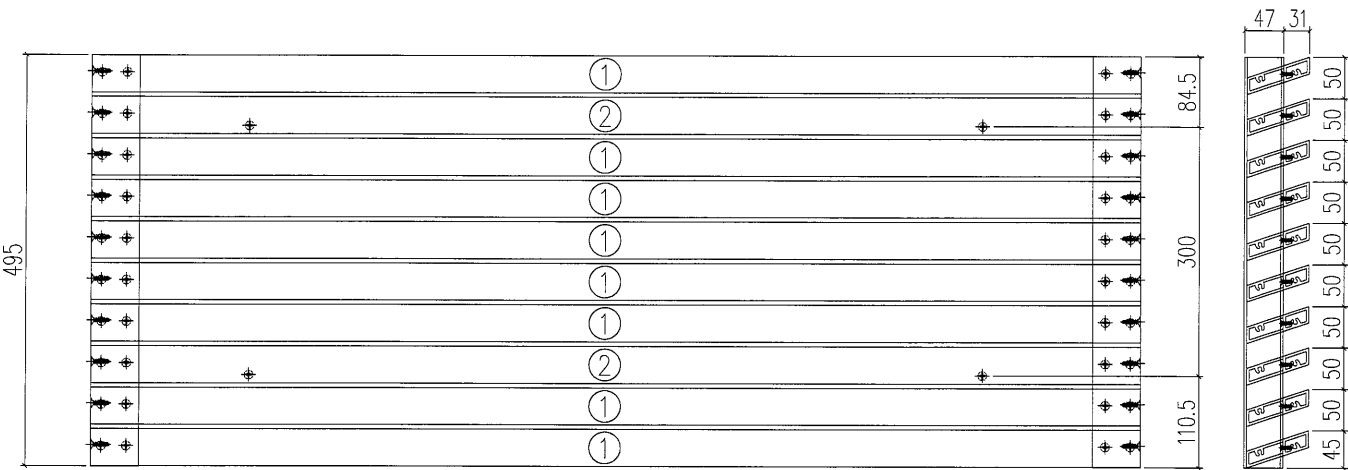


SECTION A-A

| S/N | 物料編號        | 長度   | 名稱         | 數量 |
|-----|-------------|------|------------|----|
| 1   | 835-PV01-3  | 1259 | 大斜鋁格柵玉     | 8  |
| 2   | 835-PV01a-3 | 1259 | 大斜鋁格柵玉     | 2  |
| 3   |             |      |            |    |
| 4   |             |      |            |    |
| 5   |             |      |            |    |
| 6   |             |      |            |    |
| 7   |             |      |            |    |
| 8   |             |      |            |    |
| 9   |             |      |            |    |
| 10  |             |      |            |    |
| 11  |             |      |            |    |
| 12  |             |      |            |    |
| 13  |             |      |            |    |
| 14  |             |      |            |    |
| 15  | 835-DW01-9  | -    | 58x47x3鋁角  | 1  |
| 16  | 835-DW02-10 | -    | 58x47x3鋁角  | 1  |
| 17  | 835-CW18-B1 | -    | 3mm背板      | 1  |
| 18  | -           | -    | #8x1/2圓頭鋼牙 | 20 |
| 19  | -           | -    | #12X1"平頭鋼牙 | 42 |
| 20  | -           | -    | #8x2/3平頭鋼牙 | 84 |

|     |       |    |     |    |
|-----|-------|----|-----|----|
| 工程號 | J-835 | 地盤 | 將軍澳 | 附件 |
| 名稱  | 鋁格組裝圖 |    | 採用  |    |
| 材料  |       | 地盤 |     |    |
| 顏色  |       | 工廠 |     |    |


|                                                                                    |  |  |  |    |     |            |    |
|------------------------------------------------------------------------------------|--|--|--|----|-----|------------|----|
| <div><div></div><div>美特鋁質有限公司</div><div>MIDI Aluminium Fabricator Ltd.</div></div> |  |  |  | 類別 |     | 物料號        |    |
|                                                                                    |  |  |  | 制圖 | 夏之川 | 2017.03.23 | 圖號 |
|                                                                                    |  |  |  | 復核 |     |            | 數量 |
|                                                                                    |  |  |  | 批准 |     |            | 位置 |
| 修改                                                                                 |  |  |  |    |     |            | 1  |
| 日期                                                                                 |  |  |  |    |     |            |    |


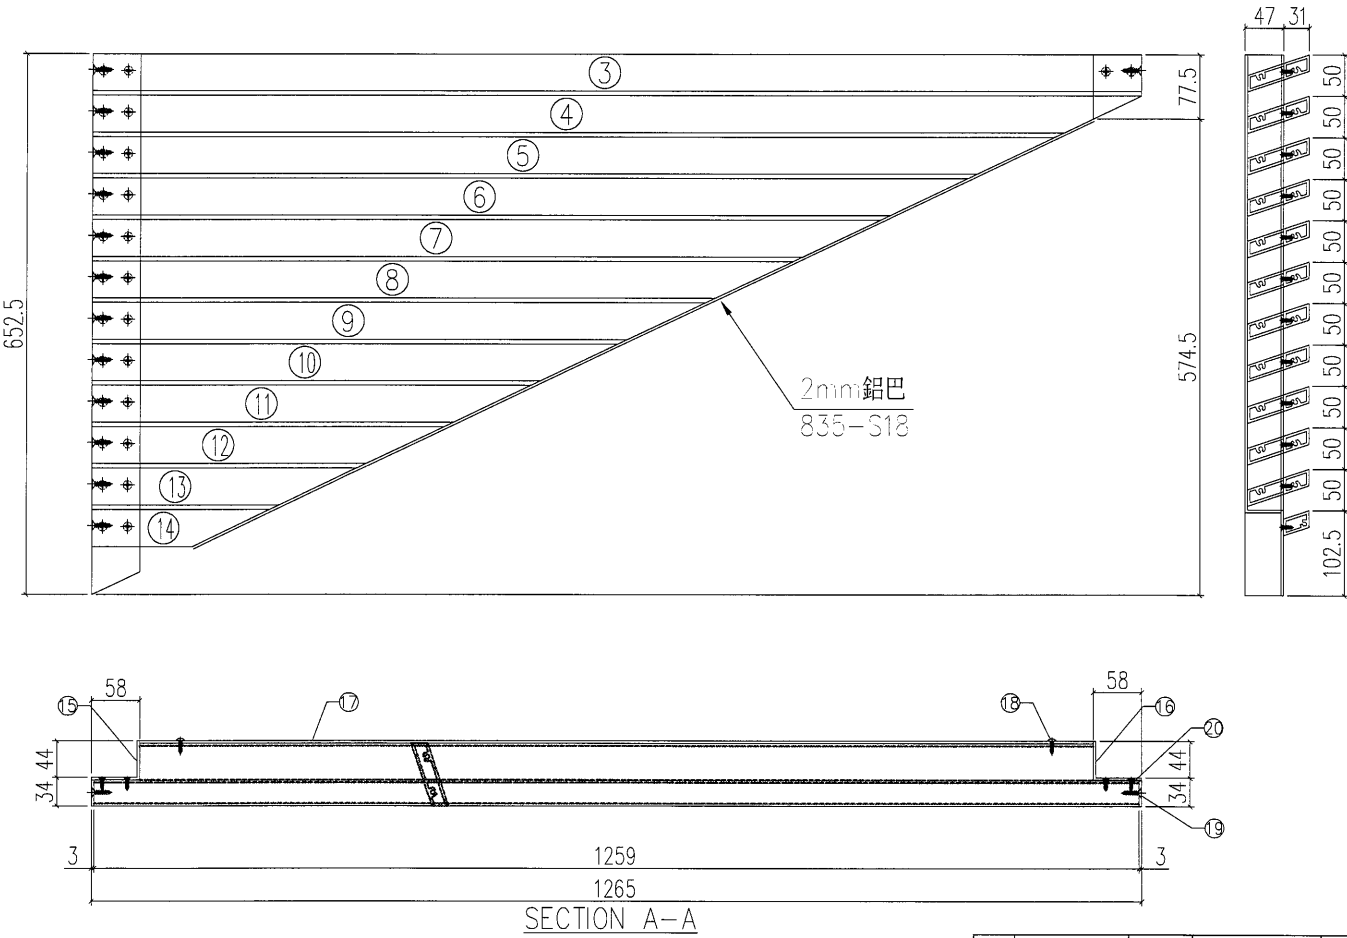


| S/N | 物料編號         | 長度 | 名稱         | 數量 |
|-----|--------------|----|------------|----|
| 1   |              |    |            |    |
| 2   |              |    |            |    |
| 3   | 835-PV04-5   | -  | 大斜鋁格柵玉     | 1  |
| 4   | 835-CW18-P1  | -  | 大斜鋁格柵玉     | 1  |
| 5   | 835-CW18-P2  | -  | 大斜鋁格柵玉     | 1  |
| 6   | 835-CW18-P3  | -  | 大斜鋁格柵玉     | 1  |
| 7   | 835-CW18-P4  | -  | 大斜鋁格柵玉     | 1  |
| 8   | 835-CW18-P5  | -  | 大斜鋁格柵玉     | 1  |
| 9   | 835-CW18-P6  | -  | 大斜鋁格柵玉     | 1  |
| 10  | 835-CW18-P7  | -  | 大斜鋁格柵玉     | 1  |
| 11  | 835-CW18-P8  | -  | 大斜鋁格柵玉     | 1  |
| 12  | 835-CW18-P9  | -  | 大斜鋁格柵玉     | 1  |
| 13  | 835-CW18-P10 | -  | 大斜鋁格柵玉     | 1  |
| 14  | 835-PV05-5   | -  | 大斜鋁格柵玉     | 1  |
| 15  | 835-DW05-5   | -  | 58x47x3鋁角  | 1  |
| 16  | 835-DW06-7   | -  | 58x47x3鋁角  | 1  |
| 17  | 835-CW18-B2  | -  | 3mm背板      | 1  |
| 18  | -            | -  | #8x1/2圓頭鋼牙 | 20 |
| 19  | -            | -  | #12X1"平頭鋼牙 | 42 |
| 20  | -            | -  | #8x2/3平頭鋼牙 | 84 |

|     |       |    |     |
|-----|-------|----|-----|
| 工程號 | J-835 | 地盤 | 將軍澳 |
| 名稱  | 鋁格組裝圖 | 採用 |     |
| 材料  |       | 地盤 |     |
| 顏色  |       | 工廠 |     |

附件
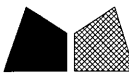
|   |  |  |  |    |     |            |             |
|---|--|--|--|----|-----|------------|-------------|
|  美特鋁質有限公司<br>MIDI Aluminium Fabricator Ltd. |  |  |  | 類別 |     | 物料號        |             |
|   |  |  |  | 制圖 | 夏之川 | 2017.03.23 | 圖號 835-CW19 |
| 修改   |  |  |  | 復核 |     |            | 數量 1        |
| 日期   |  |  |  | 批准 |     |            | 位置          |

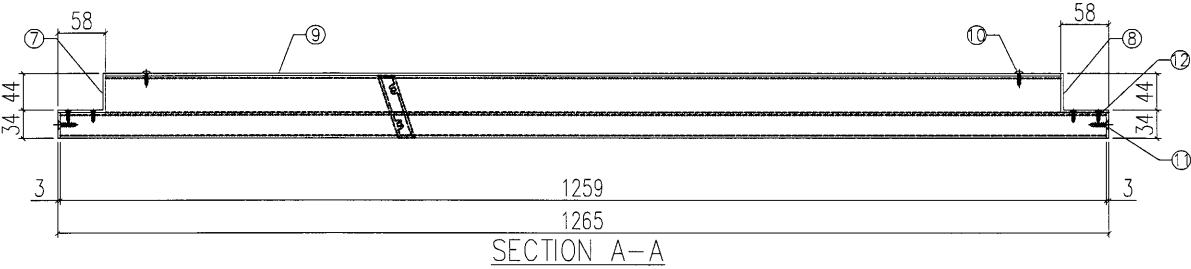
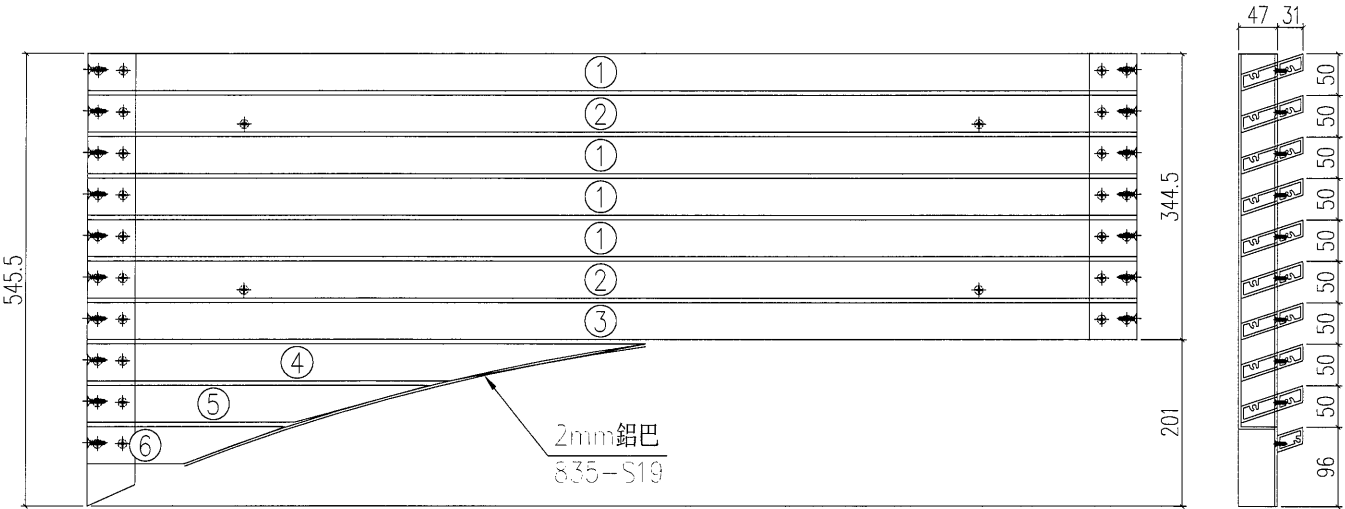


| S/N | 物料編號        | 長度   | 名稱         | 數量 |
|-----|-------------|------|------------|----|
| 1   | 835-PV01-3  | 1259 | 大斜鋁格柵玉     | 4  |
| 2   | 835-PV01a-3 | 1259 | 大斜鋁格柵玉     | 2  |
| 3   | 835-PV04-6  | -    | 大斜鋁格柵玉     | 1  |
| 4   | 835-CW19-P1 | -    | 大斜鋁格柵玉     | 1  |
| 5   | 835-CW19-P2 | -    | 大斜鋁格柵玉     | 1  |
| 6   | 835-PV05-6  | -    | 大斜鋁格柵玉     | 1  |
| 7   | 835-DW05-6  | -    | 58x47x3鋁角  | 1  |
| 8   | 835-DW02-2  | -    | 58x47x3鋁角  | 1  |
| 9   | 835-CW19-B1 | -    | 3mm背板      | 1  |
| 10  | -           | -    | #8x1/2圓頭鋼牙 | 20 |
| 11  | -           | -    | #12X1"平頭鋼牙 | 42 |
| 12  | -           | -    | #8x2/3平頭鋼牙 | 84 |

|     |       |    |     |
|-----|-------|----|-----|
| 工程號 | J-835 | 地盤 | 將軍澳 |
| 名稱  | 鋁格組裝圖 | 採用 |     |
| 材料  |       | 地盤 |     |
| 顏色  |       | 工廠 |     |

附件


|                                                                                    |  |  |  |    |     |            |    |
|------------------------------------------------------------------------------------|--|--|--|----|-----|------------|----|
| <div><div></div><div>美特鋁質有限公司</div><div>MIDI Aluminium Fabricator Ltd.</div></div> |  |  |  | 類別 |     | 物料號        |    |
|                                                                                    |  |  |  | 制圖 | 夏之川 | 2017.03.23 | 圖號 |
| 修改                                                                                 |  |  |  | 復核 |     |            | 數量 |
| 日期                                                                                 |  |  |  | 批准 |     |            | 位置 |
|                                                                                    |  |  |  |    |     |            | 4  |
|                                                                                    |  |  |  |    |     |            |    |

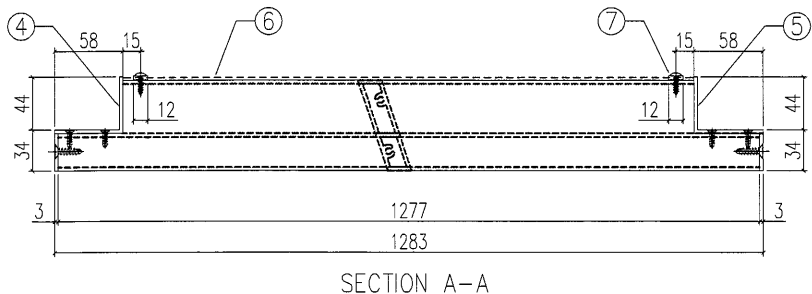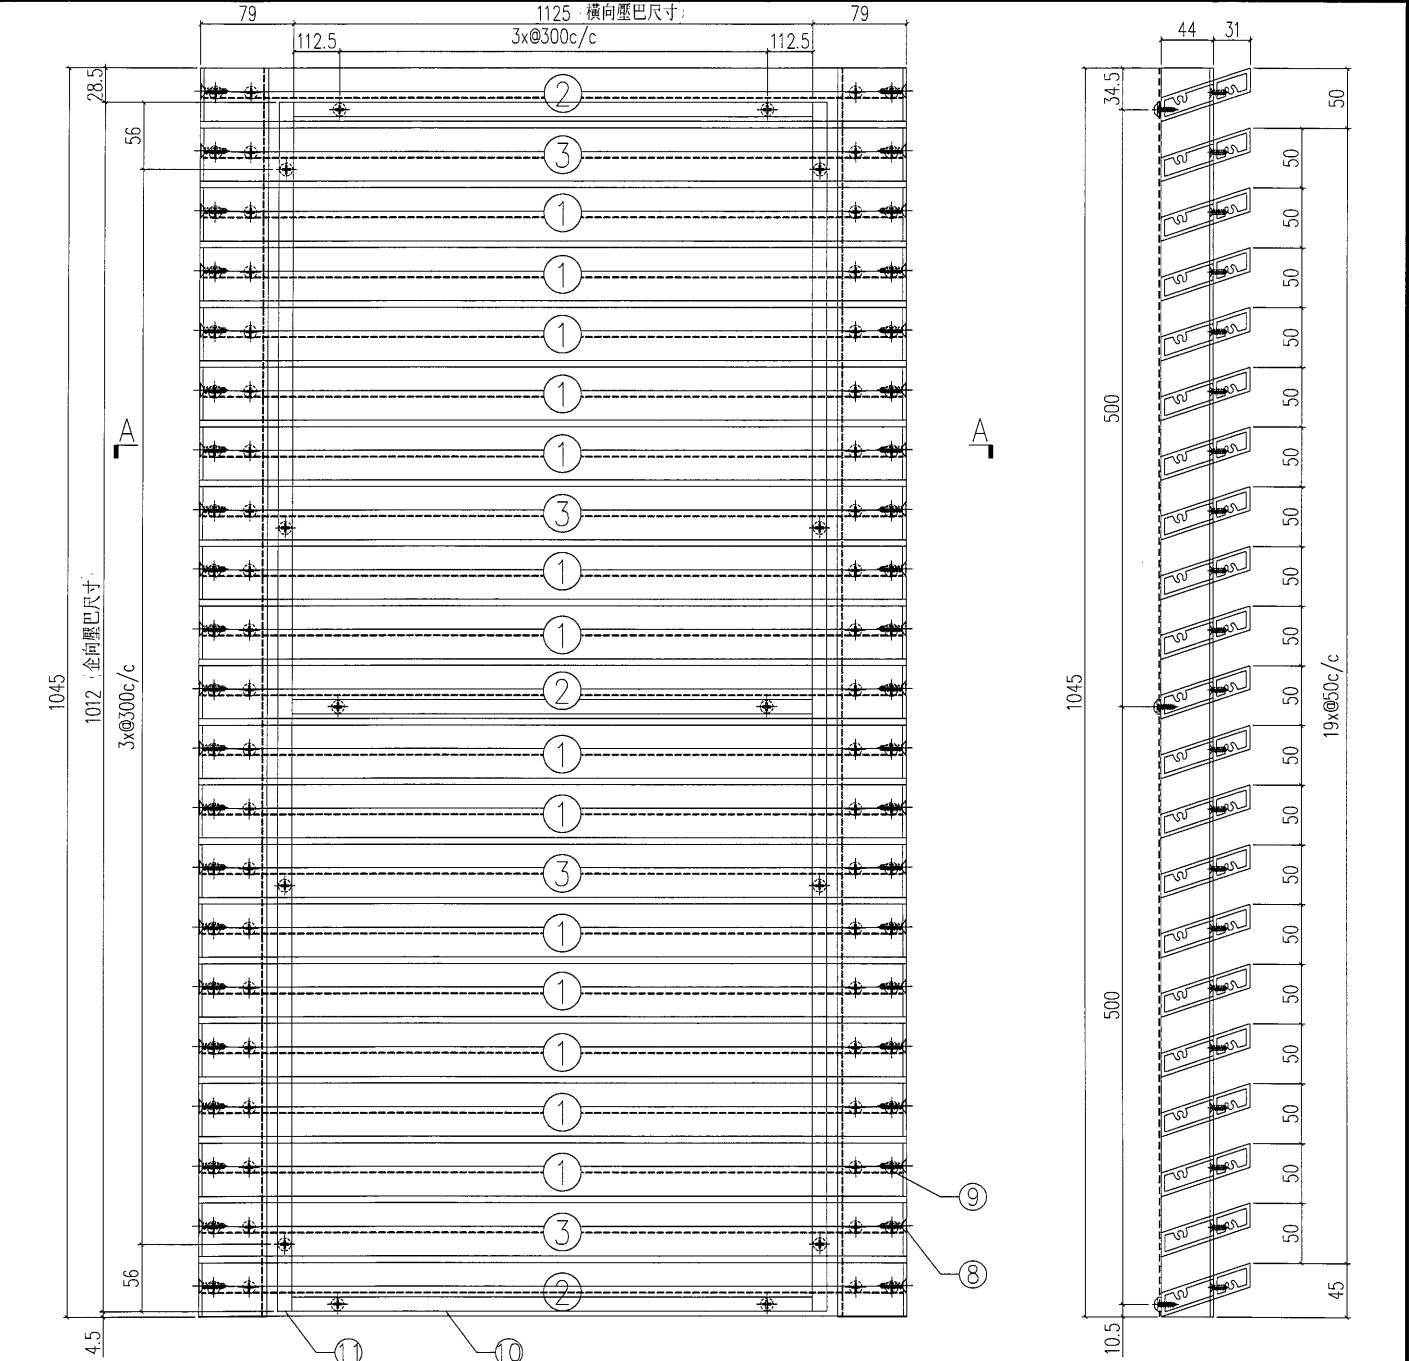

| S/N | 物料編號          | 長度   | 名稱         | 數量  |
|-----|---------------|------|------------|-----|
| 1   | 835-GE1-21    | 1277 | 大斜鉛格柵玉     | 14  |
| 2   | 835-GE1a-21   | 1277 | 大斜鉛格柵玉     | 3   |
| 3   | 835-GE1b-21   | 1277 | 大斜鉛格柵玉     | 4   |
| 4   | 835-GE10      | 1045 | 58x44x3鉛角  | 1   |
| 5   | 835-GE11      | 1045 | 58x44x3鉛角  | 1   |
| 6   | 尺寸: 1167x1045 |      |            | 雀仔網 |
| 7   | -             | -    | #8x1/2圓頭鋼牙 | 20  |
| 8   | -             | -    | #12X1"平頭鋼牙 | 42  |
| 9   | -             | -    | #8x2/3平頭鋼牙 | 84  |
| 10  | 835-YB        |      | 橫向壓巴       | 3   |
| 11  | 835-YB        |      | 企向壓巴       | 2   |

|     |       |    |     |    |
|-----|-------|----|-----|----|
| 工程號 | J-835 | 地盤 | 將軍澳 | 附件 |
| 名稱  | 鉛格組裝圖 | 採用 |     |    |
| 材料  |       | 地盤 |     |    |
| 顏色  |       | 工廠 |     |    |



|                                                                                    |    |     |            |    |
|------------------------------------------------------------------------------------|----|-----|------------|----|
| <div><div></div><div>美特鋁質有限公司</div><div>MIDI Aluminium Fabricator Ltd.</div></div> | 類別 |     | 物料號        |    |
|                                                                                    | 制圖 | 夏之川 | 2017.03.23 | 圖號 |
|                                                                                    | 復核 |     |            | 數量 |
|                                                                                    | 批准 |     |            | 位置 |
| 修改                                                                                 |    |     |            | 2  |
| 日期                                                                                 |    |     |            |    |

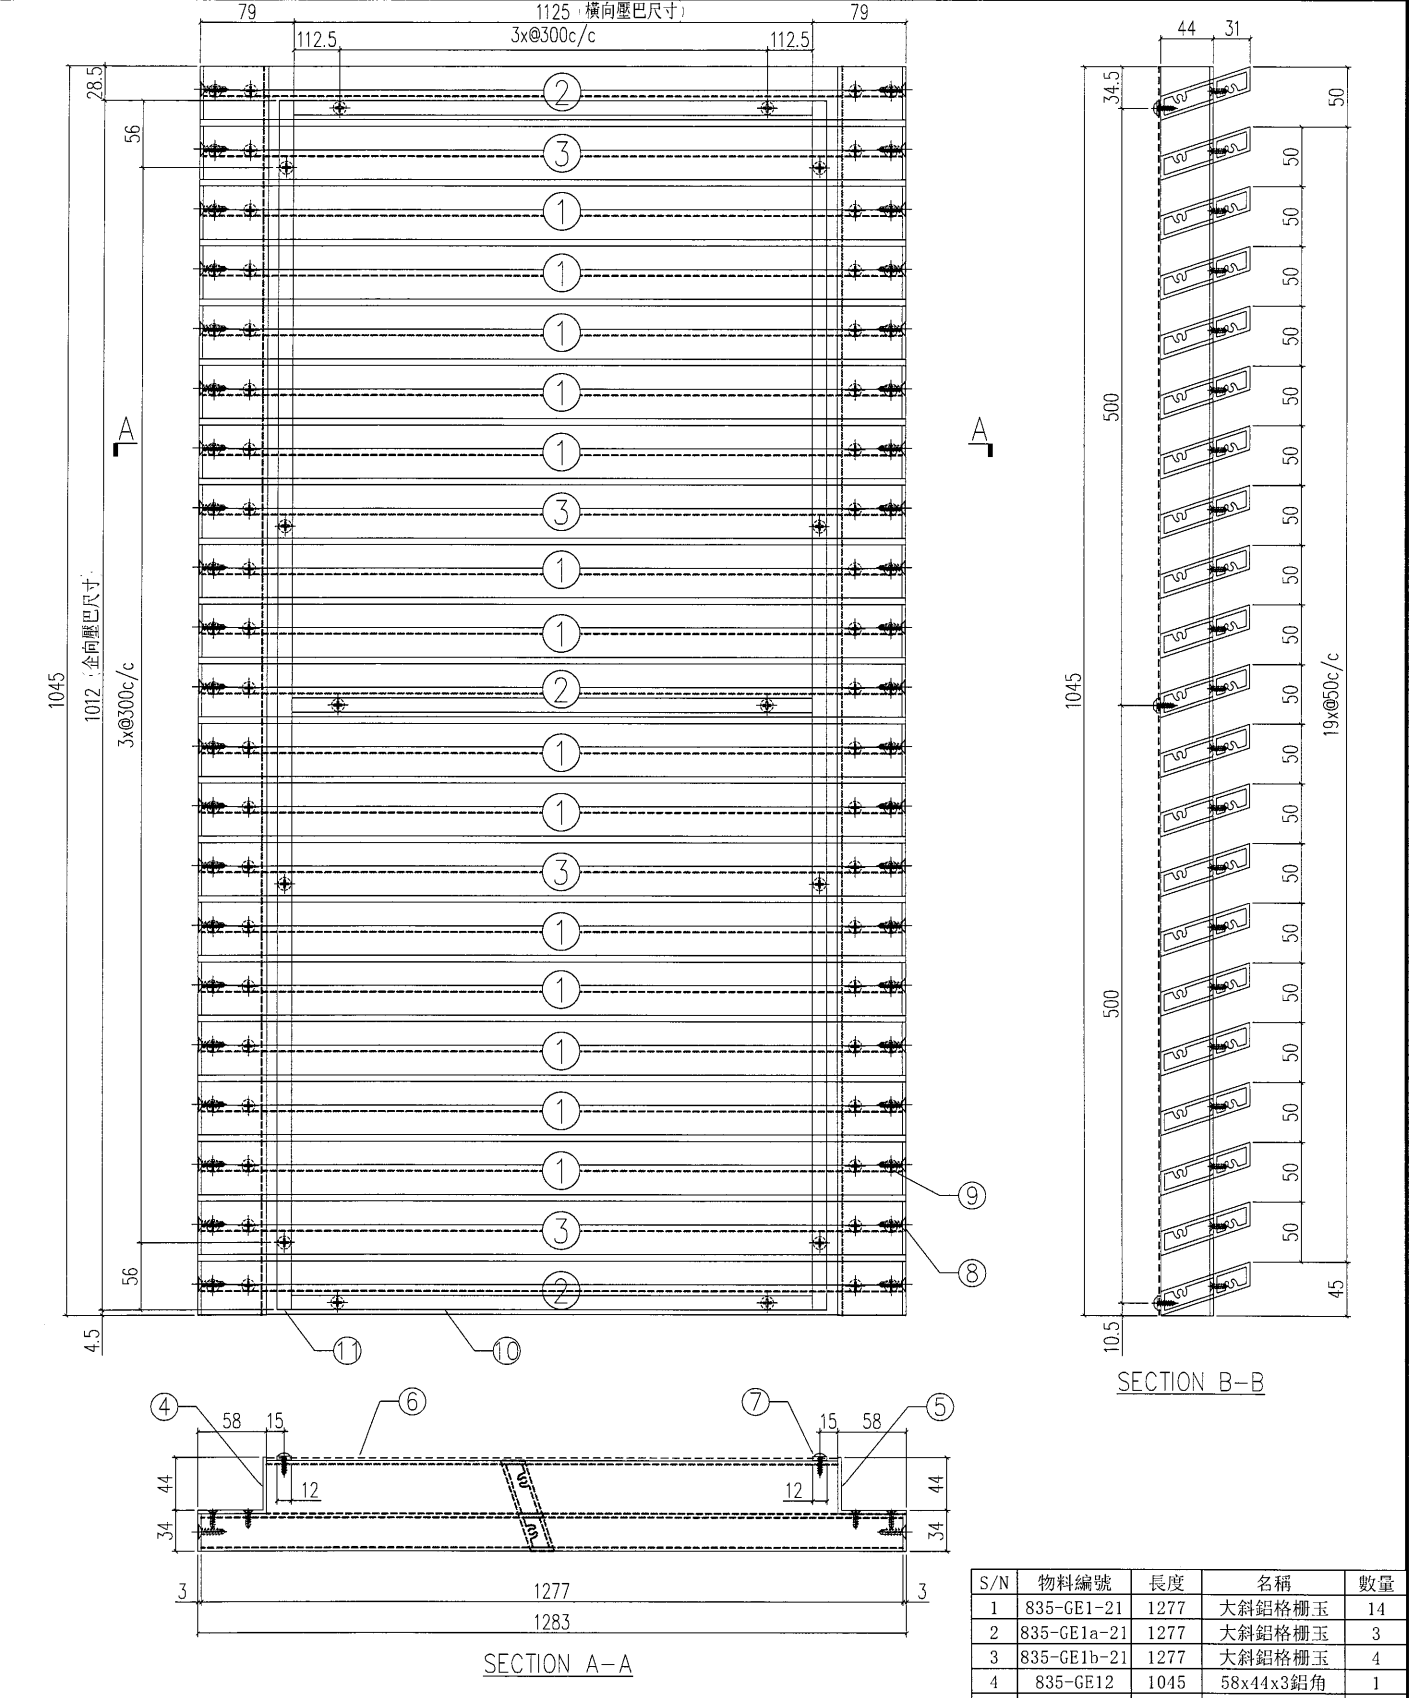

|     |       |    |     |    |
|-----|-------|----|-----|----|
| 工程號 | J-835 | 地盤 | 將軍澳 | 附件 |
| 名稱  | 鋁格組裝圖 |    | 採用  |    |
| 材料  |       |    | 地盤  |    |
| 顏色  |       |    | 工廠  |    |

| S/N | 物料編號          | 長度   | 名稱         | 數量  |
|-----|---------------|------|------------|-----|
| 1   | 835-GE1-21    | 1277 | 大斜鋁格柵玉     | 14  |
| 2   | 835-GE1a-21   | 1277 | 大斜鋁格柵玉     | 3   |
| 3   | 835-GE1b-21   | 1277 | 大斜鋁格柵玉     | 4   |
| 4   | 835-GE12      | 1045 | 58x44x3鋁角  | 1   |
| 5   | 835-GE13      | 1045 | 58x44x3鋁角  | 1   |
| 6   | 尺寸: 1167x1045 |      |            | 雀仔網 |
| 7   | -             | -    | #8x1/2圓頭鋼牙 | 20  |
| 8   | -             | -    | #12X1"平頭鋼牙 | 42  |
| 9   | -             | -    | #8x2/3平頭鋼牙 | 84  |
| 10  | 835-YB        |      | 橫向壓巴       | 3   |
| 11  | 835-YB        |      | 企向壓巴       | 2   |

|                                                                                    |  |  |  |    |     |            |    |
|------------------------------------------------------------------------------------|--|--|--|----|-----|------------|----|
| <div><div></div><div>美特鋁質有限公司</div><div>MIDI Aluminium Fabricator Ltd.</div></div> |  |  |  | 類別 |     | 物料號        |    |
|                                                                                    |  |  |  | 制圖 | 夏之川 | 2017.03.23 | 圖號 |
|                                                                                    |  |  |  | 復核 |     |            | 數量 |
| 修改                                                                                 |  |  |  | 批准 |     |            | 位置 |
| 日期                                                                                 |  |  |  |    |     |            | 1  |

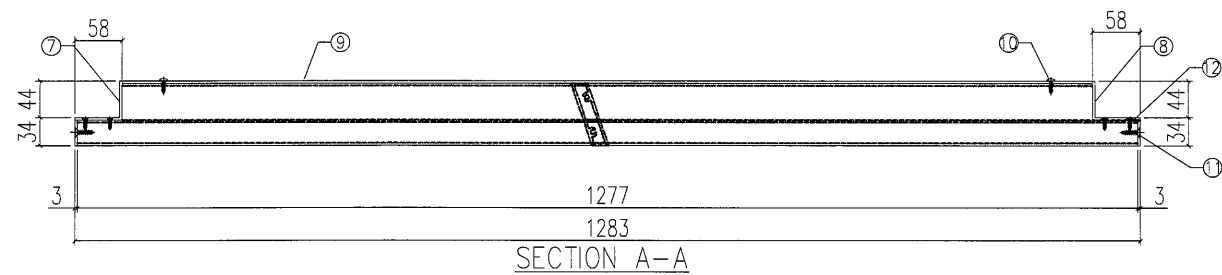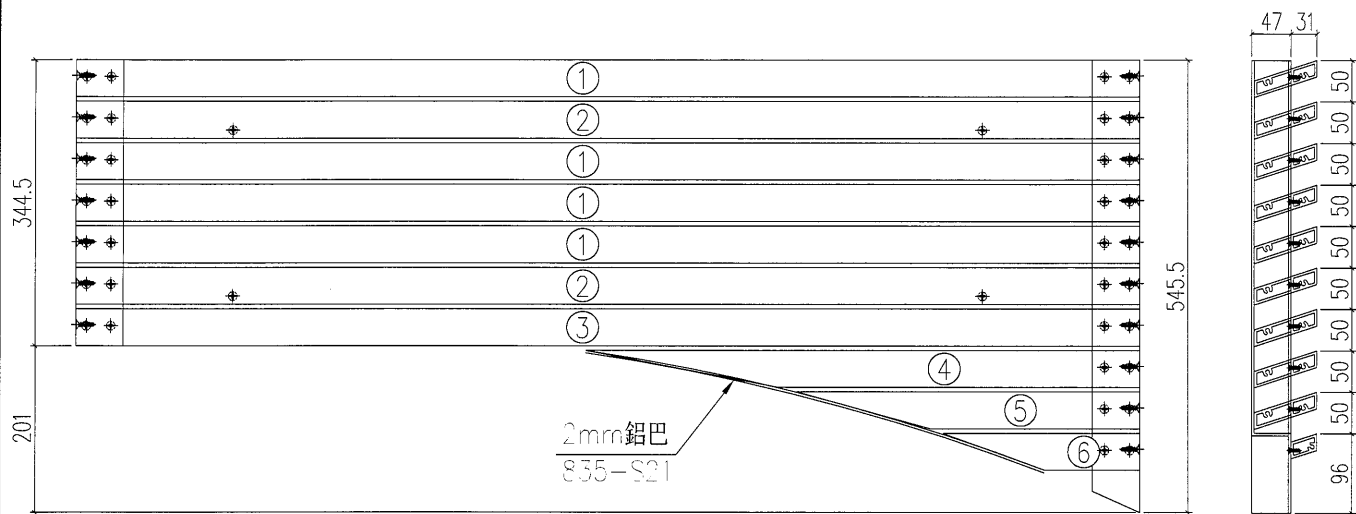

| S/N | 物料編號        | 長度   | 名稱         | 數量 |
|-----|-------------|------|------------|----|
| 1   | 835-PV01-4  | 1277 | 大斜鋁格柵玉     | 4  |
| 2   | 835-PV01a-4 | 1277 | 大斜鋁格柵玉     | 2  |
| 3   | 835-PV01c-7 | -    | 大斜鋁格柵玉     | 1  |
| 4   | 835-CW21-P1 | -    | 大斜鋁格柵玉     | 1  |
| 5   | 835-CW21-P2 | -    | 大斜鋁格柵玉     | 1  |
| 6   | 835-PV02a-8 | -    | 大斜鋁格柵玉     | 1  |
| 7   | 835-DW01-1  | -    | 58x47x3鋁角  | 1  |
| 8   | 835-DW04-7  | -    | 58x47x3鋁角  | 1  |
| 9   | 835-CW21-B1 | -    | 3mm背板      | 1  |
| 10  | -           | -    | #8x1/2圓頭鋼牙 | 20 |
| 11  | -           | -    | #12x1"平頭鋼牙 | 42 |
| 12  | -           | -    | #8x2/3平頭鋼牙 | 84 |

|     |       |    |     |    |
|-----|-------|----|-----|----|
| 工程號 | J-835 | 地盤 | 將軍澳 | 附件 |
| 名稱  | 鋁格組裝圖 |    | 採用  |    |
| 材料  |       | 地盤 |     |    |
| 顏色  |       | 工廠 |     |    |



美特鋁質

有限公司

MIDI Aluminium Fabricator Ltd.

類別

制圖

夏之川

物料斗號

2017.03.23

圖號

835-CW22

修改

復核

數量



---

1

日期

批准

位置

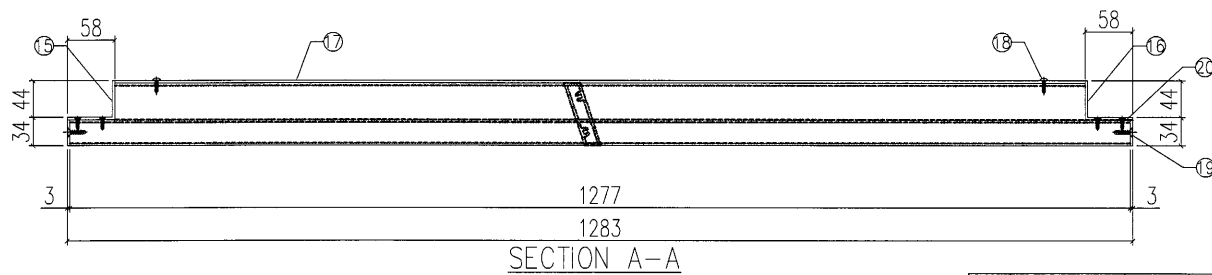
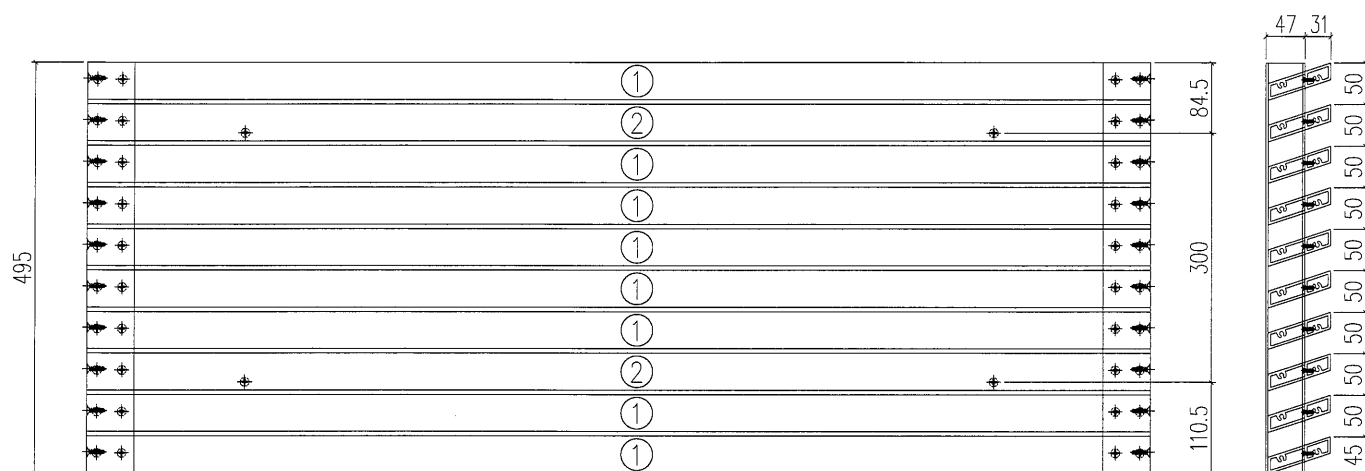


SECTION A-A

| S/N | 物料編號        | 長度   | 名稱         | 數量 |
|-----|-------------|------|------------|----|
| 1   | 835-PV01-4  | 1277 | 大斜鋁格柵玉     | 8  |
| 2   | 835-PV01a-4 | 1277 | 大斜鋁格柵玉     | 2  |
| 3   |             |      |            |    |
| 4   |             |      |            |    |
| 5   |             |      |            |    |
| 6   |             |      |            |    |
| 7   |             |      |            |    |
| 8   |             |      |            |    |
| 9   |             |      |            |    |
| 10  |             |      |            |    |
| 11  |             |      |            |    |
| 12  |             |      |            |    |
| 13  |             |      |            |    |
| 14  |             |      |            |    |
| 15  | 835-DW01-9  | -    | 58x47x3鋁角  | 1  |
| 16  | 835-DW02-10 | -    | 58x47x3鋁角  | 1  |
| 17  | 835-CW22-B1 | -    | 3mm背板      | 1  |
| 18  | -           | -    | #8x1/2圓頭鋸牙 | 20 |
| 19  | -           | -    | #12X1"平頭鋸牙 | 42 |
| 20  | -           | -    | #8x2/3平頭鋸牙 | 84 |

|     |       |    |     |        |
|-----|-------|----|-----|--------|
| 工程號 | J-835 | 地盤 | 將軍澳 | 附<br>件 |
| 名 稱 | 鉛格組裝圖 |    | 採 用 |        |
| 材 料 |       |    | 地盤  |        |
| 顏 色 |       |    | 工廠  |        |



|                                                                                    |  |  |  |    |     |            |               |
|------------------------------------------------------------------------------------|--|--|--|----|-----|------------|---------------|
| <div><div></div><div>美特鋁質有限公司</div><div>MIDI Aluminium Fabricator Ltd.</div></div> |  |  |  | 類別 |     | 物料號        |               |
|                                                                                    |  |  |  | 制圖 | 夏之川 | 2017.03.23 | 圖號 835-CW22-1 |
| 修改                                                                                 |  |  |  | 復核 |     |            | 數量 1          |
| 日期                                                                                 |  |  |  | 批准 |     |            | 位置            |

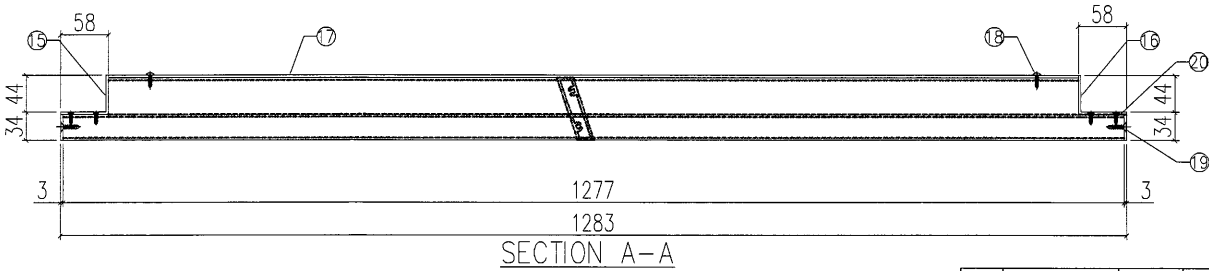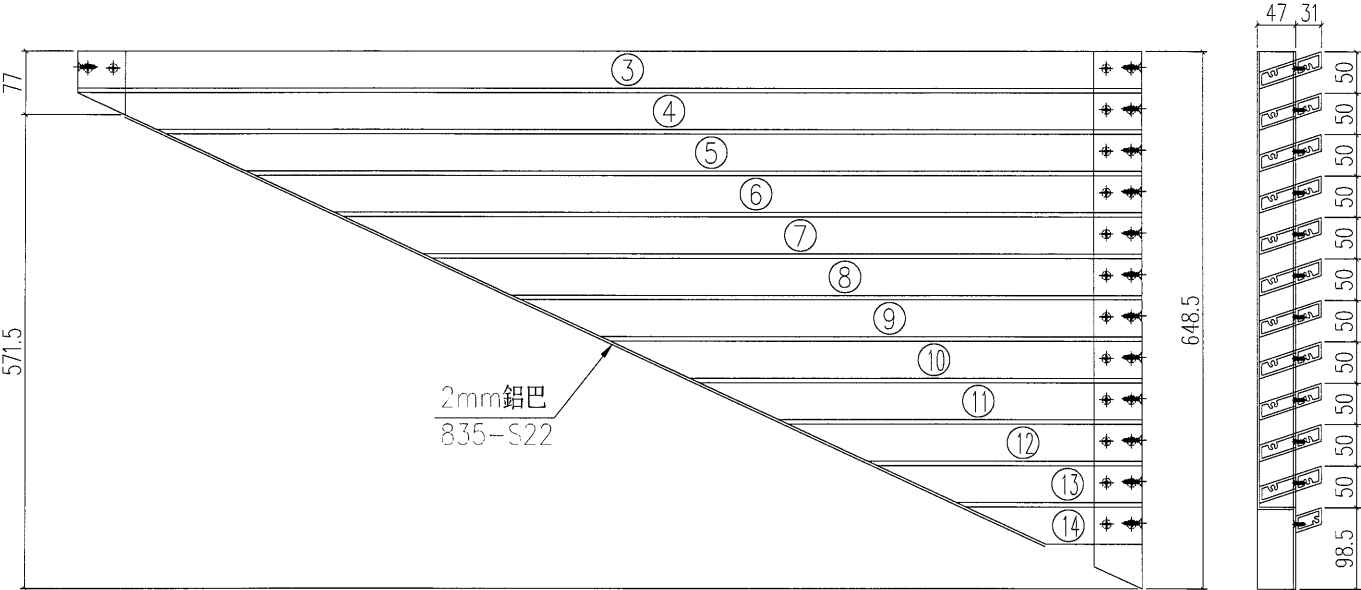

| S/N | 物料編號         | 長度 | 名稱         | 數量 |
|-----|--------------|----|------------|----|
| 1   |              |    |            |    |
| 2   |              |    |            |    |
| 3   | 835-PV01c-8  | -  | 大斜鋁格柵玉     | 1  |
| 4   | 835-CW22-P1  | -  | 大斜鋁格柵玉     | 1  |
| 5   | 835-CW22-P2  | -  | 大斜鋁格柵玉     | 1  |
| 6   | 835-CW22-P3  | -  | 大斜鋁格柵玉     | 1  |
| 7   | 835-CW22-P4  | -  | 大斜鋁格柵玉     | 1  |
| 8   | 835-CW22-P5  | -  | 大斜鋁格柵玉     | 1  |
| 9   | 835-CW22-P6  | -  | 大斜鋁格柵玉     | 1  |
| 10  | 835-CW22-P7  | -  | 大斜鋁格柵玉     | 1  |
| 11  | 835-CW22-P8  | -  | 大斜鋁格柵玉     | 1  |
| 12  | 835-CW22-P9  | -  | 大斜鋁格柵玉     | 1  |
| 13  | 835-CW22-P10 | -  | 大斜鋁格柵玉     | 1  |
| 14  | 835-PV02a-9  | -  | 大斜鋁格柵玉     | 1  |
| 15  | 835-DW03-8   | -  | 58x47x3鋁角  | 1  |
| 16  | 835-DW04-8   | -  | 58x47x3鋁角  | 1  |
| 17  | 835-CW22-B2  | -  | 3mm背板      | 1  |
| 18  | -            | -  | #8x1/2圓頭鑽牙 | 20 |
| 19  | -            | -  | #12X1"平頭鑽牙 | 42 |
| 20  | -            | -  | #8x2/3平頭鑽牙 | 84 |

|     |       |    |     |    |
|-----|-------|----|-----|----|
| 工程號 | J-835 | 地盤 | 將軍澳 | 附件 |
| 名稱  | 鋁格組裝圖 |    | 採用  |    |
| 材料  |       | 地盤 |     |    |
| 顏色  |       | 工廠 |     |    |


|   |  |  |  |    |     |            |             |
|---|--|--|--|----|-----|------------|-------------|
|  美特鋁質 有限公司<br>MIDI Aluminium Fabricator Ltd. |  |  |  | 類別 |     | 物料號        |             |
|   |  |  |  | 制圖 | 夏之川 | 2017.03.23 | 圖號 835-CW23 |
| 修改   |  |  |  | 復核 |     |            | 數量 1        |
| 日期   |  |  |  | 批准 |     |            | 位置          |

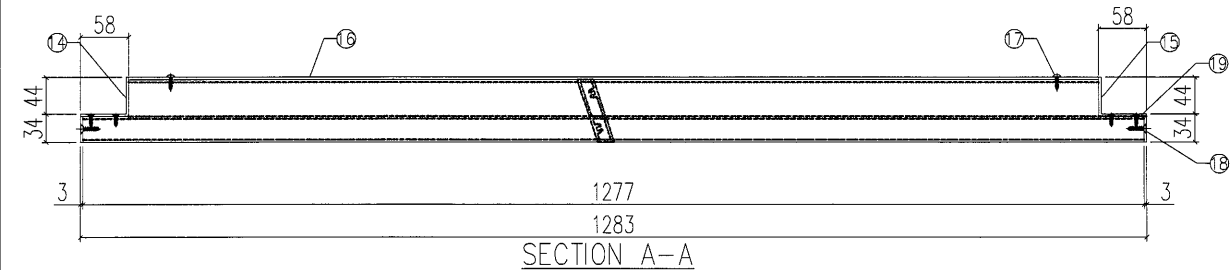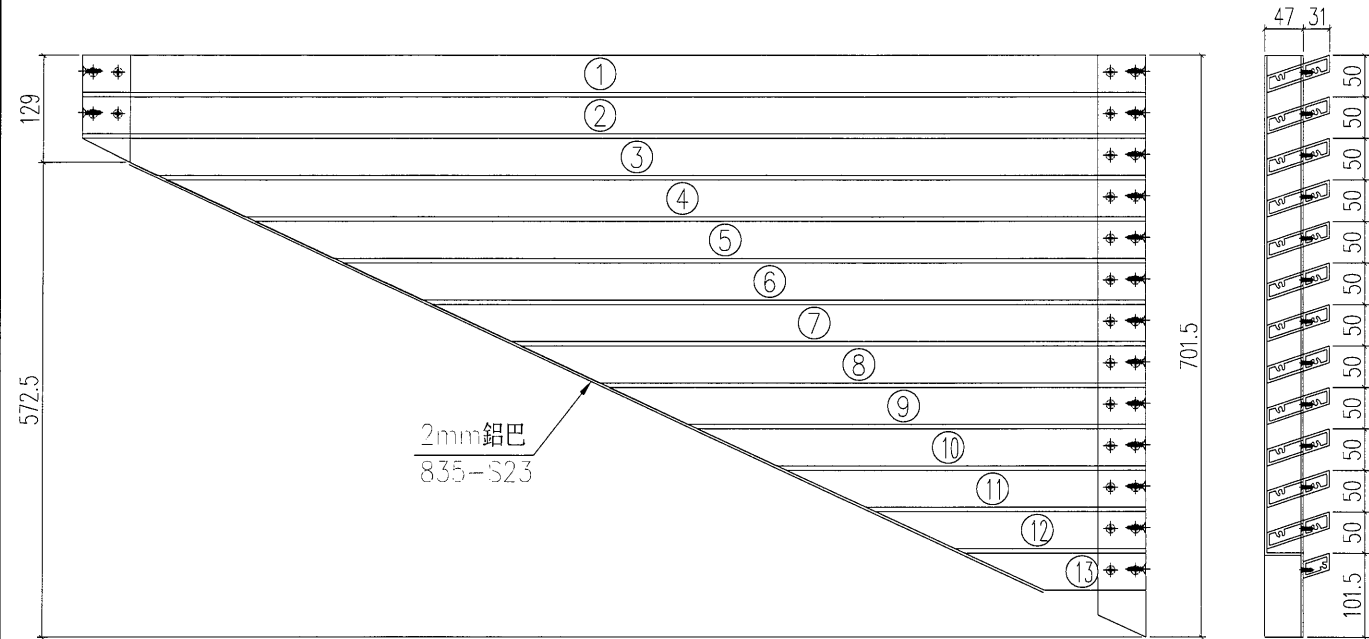

| S/N | 物料編號         | 長度   | 名稱         | 數量 |
|-----|--------------|------|------------|----|
| 1   | 835-PV01-4   | 1277 | 大斜鋁格柵玉     | 1  |
| 2   | 835-PV01c-9  | -    | 大斜鋁格柵玉     | 1  |
| 3   | 835-CW23-P1  | -    | 大斜鋁格柵玉     | 1  |
| 4   | 835-CW23-P2  | -    | 大斜鋁格柵玉     | 1  |
| 5   | 835-CW23-P3  | -    | 大斜鋁格柵玉     | 1  |
| 6   | 835-CW23-P4  | -    | 大斜鋁格柵玉     | 1  |
| 7   | 835-CW23-P5  | -    | 大斜鋁格柵玉     | 1  |
| 8   | 835-CW23-P6  | -    | 大斜鋁格柵玉     | 1  |
| 9   | 835-CW23-P7  | -    | 大斜鋁格柵玉     | 1  |
| 10  | 835-CW23-P8  | -    | 大斜鋁格柵玉     | 1  |
| 11  | 835-CW23-P9  | -    | 大斜鋁格柵玉     | 1  |
| 12  | 835-CW23-P10 | -    | 大斜鋁格柵玉     | 1  |
| 13  | 835-PV02a-10 | -    | 大斜鋁格柵玉     | 1  |
| 14  | 835-DW03-9   | -    | 58x47x3鋁角  | 1  |
| 15  | 835-DW04-9   | -    | 58x47x3鋁角  | 1  |
| 16  | 835-CW23-B1  | -    | 3mm背板      | 1  |
| 17  | -            | -    | #8x1/2圓頭鋼牙 | 20 |
| 18  | -            | -    | #12X1"平頭鋼牙 | 42 |
| 19  | -            | -    | #8x2/3平頭鋼牙 | 84 |

|     |       |    |     |    |
|-----|-------|----|-----|----|
| 工程號 | J-835 | 地盤 | 將軍澳 | 附件 |
| 名稱  | 鋁格組裝圖 |    | 採用  |    |
| 材料  |       |    | 地盤  |    |
| 顏色  |       |    | 工廠  |    |


|   |  |  |  |    |     |            |    |
|---|--|--|--|----|-----|------------|----|
|  美特鋁質 有限公司<br>MIDI Aluminium Fabricator Ltd. |  |  |  | 類別 |     | 物料號        |    |
|   |  |  |  | 制圖 | 夏之川 | 2017.03.23 | 圖號 |
|   |  |  |  | 復核 |     |            | 數量 |
|   |  |  |  | 批准 |     |            | 位置 |
| 修改   |  |  |  |    |     |            | 1  |
| 日期   |  |  |  |    |     |            |    |

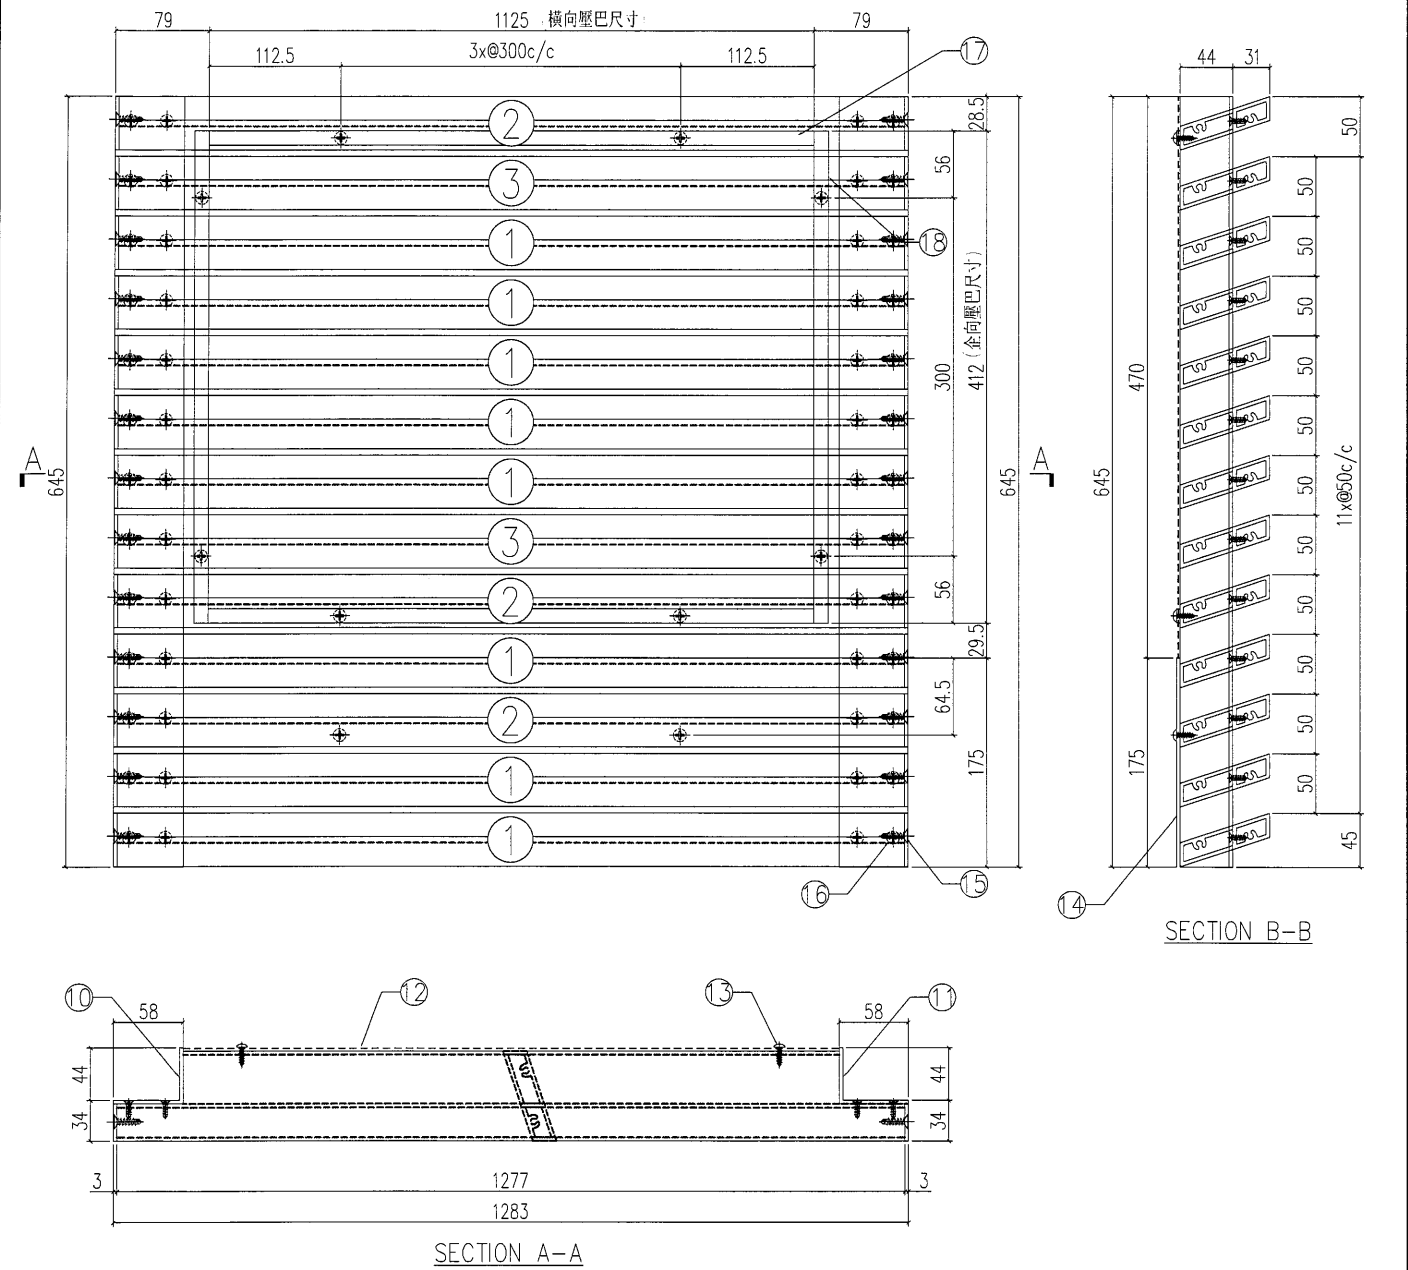


| S/N | 物料編號         | 長度   | 名稱         | 數量 |
|-----|--------------|------|------------|----|
| 1   | 835-PV01-4   | 1277 | 大斜鋁格柵玉     | 8  |
| 2   | 835-PV01a-4  | 1277 | 大斜鋁格柵玉     | 3  |
| 3   | 835-PV01b-4  | 1277 | 大斜鋁格柵玉     | 2  |
| 4   |              |      |            |    |
| 5   |              |      |            |    |
| 6   |              |      |            |    |
| 7   |              |      |            |    |
| 8   |              |      |            |    |
| 9   |              |      |            |    |
| 10  | 835-DW01-8   | -    | 58x47x3鋁角  | 1  |
| 11  | 835-DW02-9   | -    | 58x47x3鋁角  | 1  |
| 12  | 尺寸: 1165x470 |      |            |    |
| 13  | -            | -    | 雀仔網        | 1  |
| 14  | -            | -    | #8x1/2圓頭鋼牙 | 20 |
| 15  | 835-CW24-B1  | -    | 3mm背板      | 1  |
| 16  | -            | -    | #12X1"平頭鋼牙 | 42 |
| 17  | -            | -    | #8x2/3平頭鋼牙 | 84 |
| 18  | 835-CW24-YB1 | -    | 橫向壓巴       | 2  |
| 19  | 835-CW24-YB2 | -    | 企向壓巴       | 2  |

|     |       |    |     |    |
|-----|-------|----|-----|----|
| 工程號 | J-835 | 地盤 | 將軍澳 | 附件 |
| 名稱  | 鋁格組裝圖 |    | 採用  |    |
| 材料  |       | 地盤 |     |    |
| 顏色  |       | 工廠 |     |    |

|   |  |  |  |  |    |     |            |    |            |
|---|--|--|--|--|----|-----|------------|----|------------|
| <div><div></div><div>美特鋁質有限公司<br/>MIDI Aluminium Fabricator Ltd.</div></div> |  |  |  |  | 類別 |     | 物料號        |    |            |
|   |  |  |  |  | 制圖 | 夏之川 | 2017.03.23 | 圖號 | 835-CW24-1 |
| 修改   |  |  |  |  | 復核 |     |            | 數量 | 1          |
| 日期   |  |  |  |  | 批准 |     |            | 位置 |            |

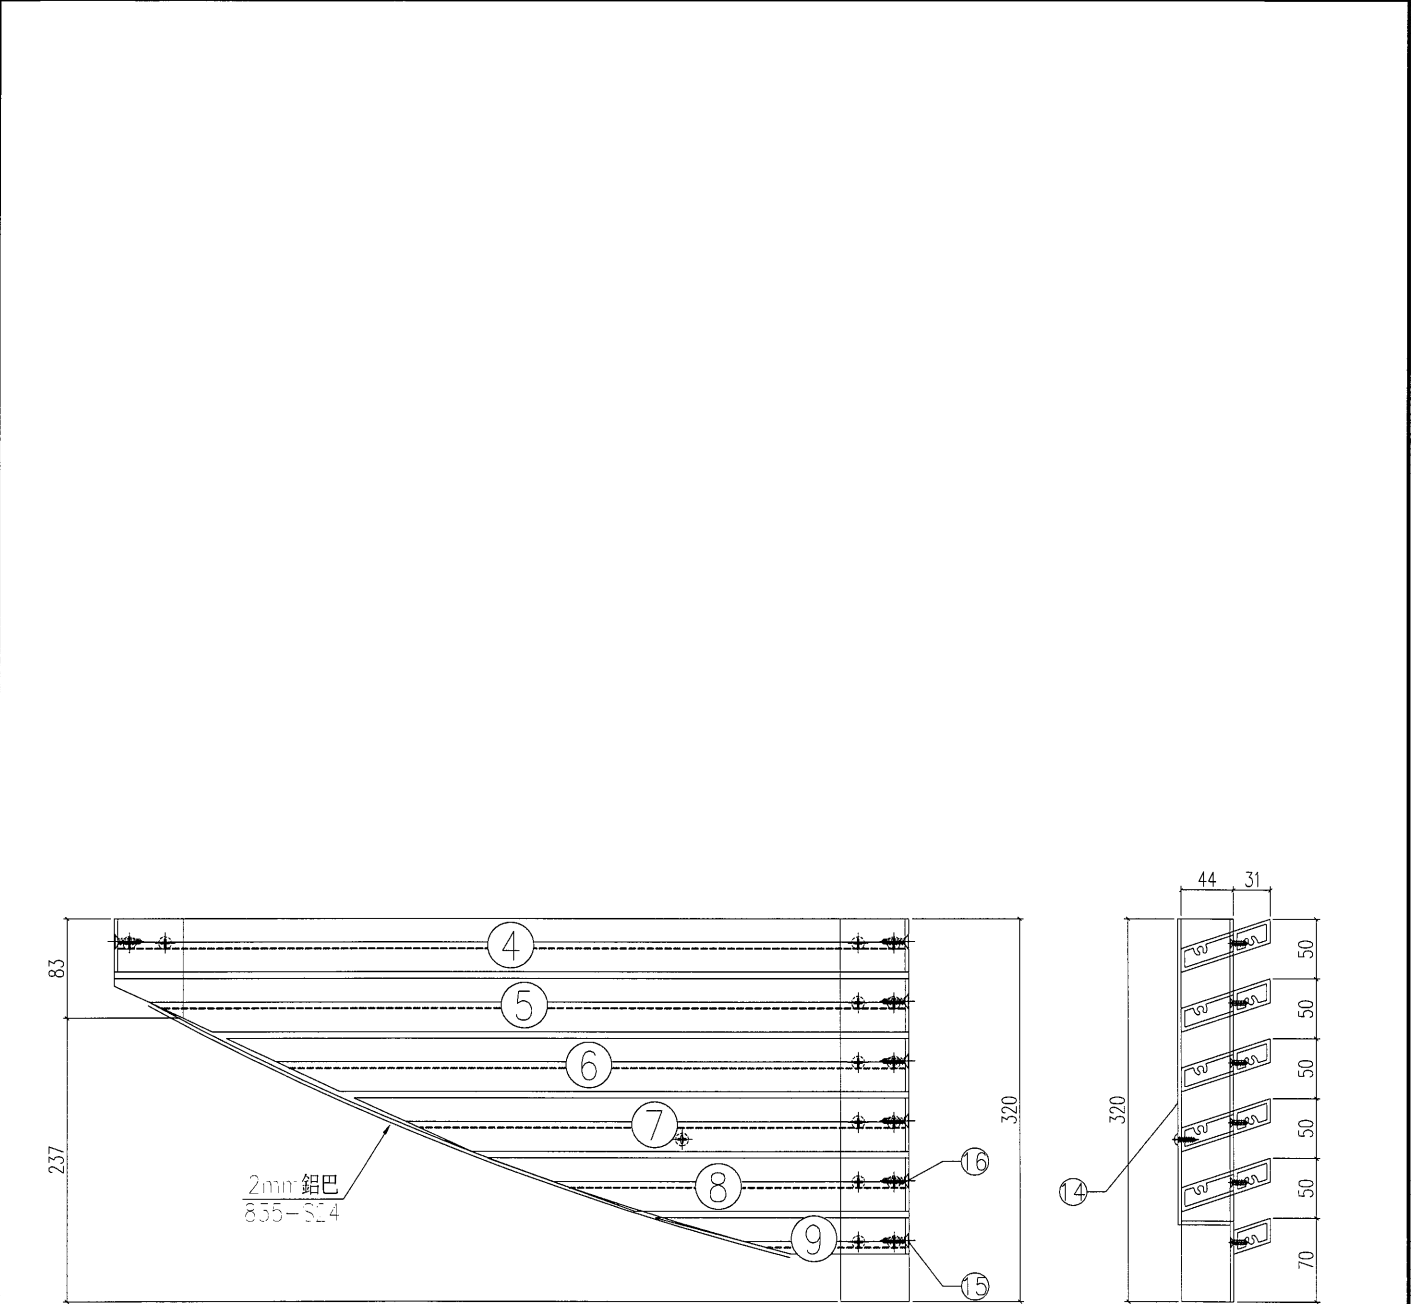

SECTION B-B

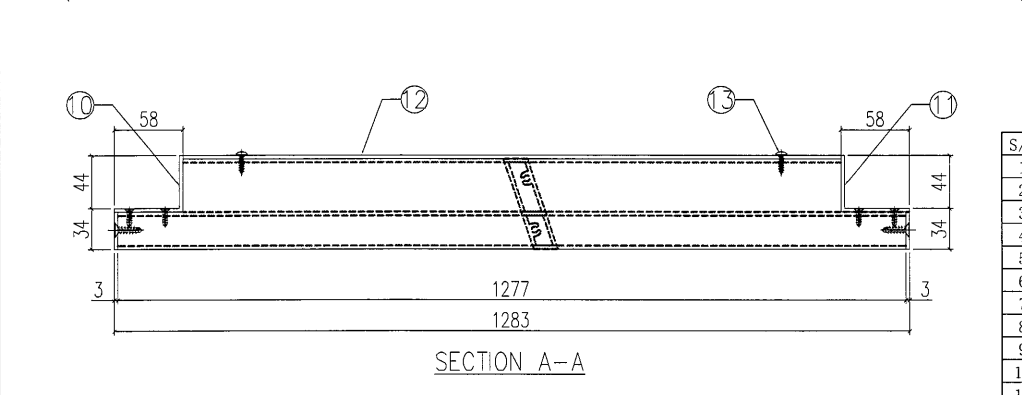

SECTION A-A



| S/N | 物料編號         | 長度 | 名稱         | 數量 |
|-----|--------------|----|------------|----|
| 1   |              |    |            |    |
| 2   |              |    |            |    |
| 3   |              |    |            |    |
| 4   | 835-PV01c-10 | -  | 大斜鋁格柵玉     | 1  |
| 5   | 835-CW24-P1  | -  | 大斜鋁格柵玉     | 1  |
| 6   | 835-CW24-P2  | -  | 大斜鋁格柵玉     | 1  |
| 7   | 835-CW24-P3  | -  | 大斜鋁格柵玉     | 1  |
| 8   | 835-CW24-P4  | -  | 大斜鋁格柵玉     | 1  |
| 9   | 835-PV02a-11 | -  | 大斜鋁格柵玉     | 1  |
| 10  | 835-DW03-10  | -  | 58x47x3鋁角  | 1  |
| 11  | 835-DW02-1   | -  | 58x47x3鋁角  | 1  |
| 12  |              |    |            |    |
| 13  | -            | -  | #8x1/2圓頭鋼牙 | 20 |
| 14  | 835-CW24-B2  | -  | 3mm背板      | 1  |
| 15  | -            | -  | #12X1"平頭鋼牙 | 42 |
| 16  | -            | -  | #8x2/3平頭鋼牙 | 84 |
| 17  |              |    |            |    |
| 18  |              |    |            |    |

|     |       |    |     |    |
|-----|-------|----|-----|----|
| 工程號 | J-835 | 地盤 | 將軍澳 | 附件 |
| 名稱  | 鋁格組裝圖 |    | 採用  |    |
| 材料  |       | 地盤 |     |    |
| 顏色  |       | 工廠 |     |    |

68

|                                                                                    |  |  |  |    |     |            |    |          |  |
|------------------------------------------------------------------------------------|--|--|--|----|-----|------------|----|----------|--|
| <div><div></div><div>美特鋁質有限公司</div><div>MIDI Aluminium Fabricator Ltd.</div></div> |  |  |  | 類別 |     | 物料號        |    |          |  |
| 修改                                                                                 |  |  |  | 制圖 | 夏之川 | 2017.03.23 | 圖號 | 835-PV01 |  |
| 日期                                                                                 |  |  |  | 復核 |     |            | 數量 | -        |  |
|                                                                                    |  |  |  | 批准 |     |            | 位置 |          |  |



| 物料編號       | 長度L    | 數量 | 分格     |
|------------|--------|----|--------|
| 835-PV01-1 | 1233.5 | 23 | 1243.5 |
| 835-PV01-2 | 1093   | 45 | 1103   |
| 835-PV01-3 | 1265   | 21 | 1275   |
| 835-PV01-4 | 1283   | 21 | 1293   |
|            |        |    |        |
|            |        |    |        |
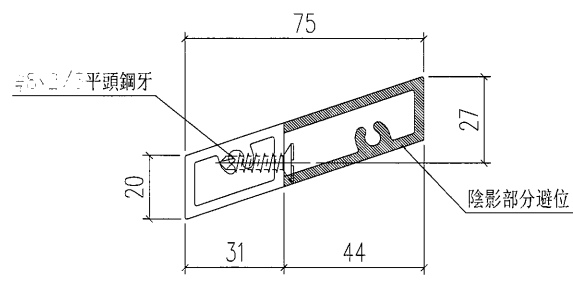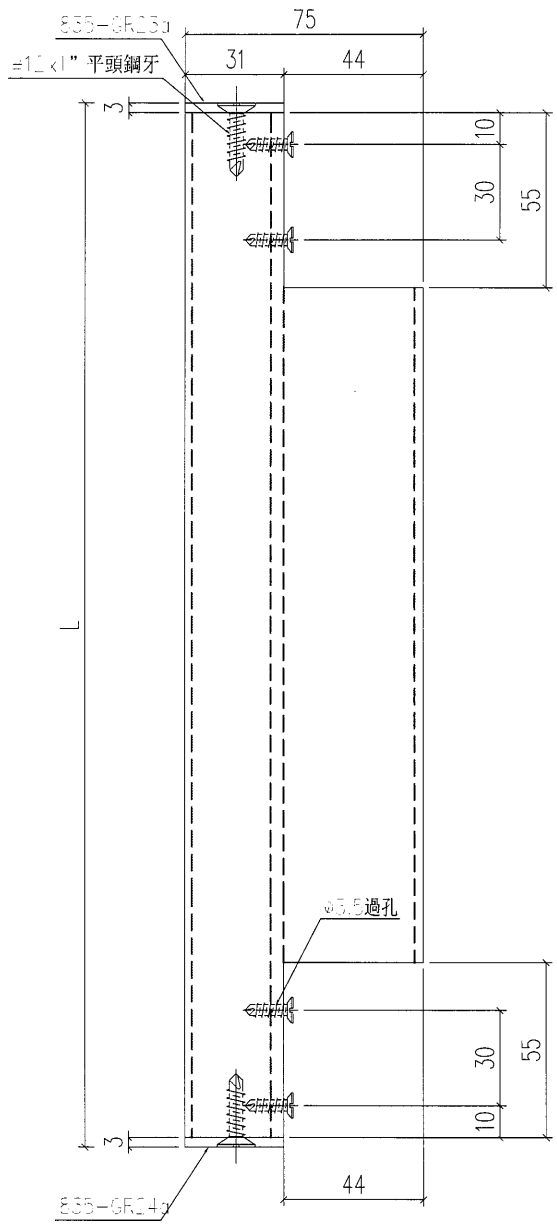

|     |                                 |    |     |    |  |
|-----|---------------------------------|----|-----|----|--|
| 工程號 | J-835                           | 地盤 | 將軍澳 | 附件 |  |
| 名稱  | 大斜鋁格柵玉                          |    | 採用  |    |  |
| 材料  | X85380                          |    | 地盤  |    |  |
| 顏色  | PPG UCT26694SC-3 3 Coats Bronze |    | 工廠  |    |  |

|   |  |  |  |  |    |     |            |    |           |
|---|--|--|--|--|----|-----|------------|----|-----------|
| <div><div></div><div>美特鋁質有限公司</div><div>MIDI Aluminium Fabricator Ltd.</div></div> |  |  |  |  | 類別 |     | 物料號        |    |           |
|   |  |  |  |  | 制圖 | 夏之川 | 2017.03.23 | 圖號 | 835-PV01a |
| 修改   |  |  |  |  | 復核 |     |            | 數量 | -         |
| 日期   |  |  |  |  | 批准 |     |            | 位置 |           |



| 物料編號        | 長度L    | N        | A      | 數量 | 分格     |
|-------------|--------|----------|--------|----|--------|
| 835-PV01a-1 | 1233.5 | 3x300c/c | 163.75 | 10 | 1243.5 |
| 835-PV01a-2 | 1093   | 3x270c/c | 138.5  | 14 | 1103   |
| 835-PV01a-3 | 1265   | 3x300c/c | 179.5  | 7  | 1275   |
| 835-PV01a-4 | 1283   | 3x300c/c | 188.5  | 7  | 1293   |
|             |        |          |        |    |        |
|             |        |          |        |    |        |
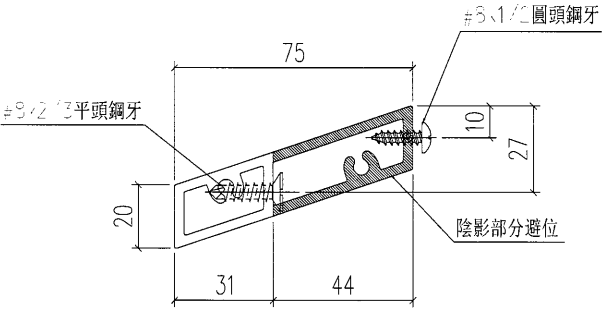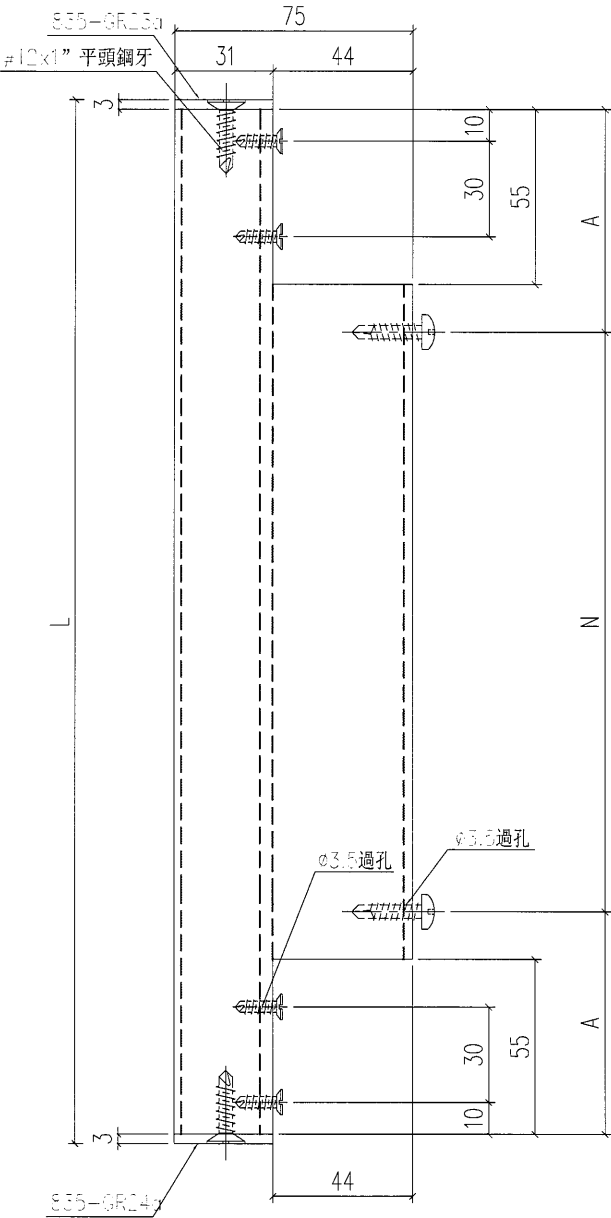

|     |                                 |    |     |    |  |
|-----|---------------------------------|----|-----|----|--|
| 工程號 | J-835                           | 地盤 | 將軍澳 | 附件 |  |
| 名稱  | 大斜鋁格柵王                          |    | 採用  |    |  |
| 材料  | X85380                          |    | 地盤  |    |  |
| 顏色  | PPG UCT26694SC-3 3 Coats Bronze |    | 工廠  |    |  |

|   |  |  |  |    |     |            |    |
|---|--|--|--|----|-----|------------|----|
|  美特鋁質 有限公司<br>MIDI Aluminium Fabricator Ltd. |  |  |  | 類別 |     | 物料號        |    |
| 修改   |  |  |  | 制圖 | 夏之川 | 2017.03.23 | 圖號 |
| 日期   |  |  |  | 復核 |     |            | 數量 |
|   |  |  |  | 批准 |     |            | 位置 |


| 物料編號        | 長度L    | 數量 | 分格     |
|-------------|--------|----|--------|
| 835-PV01b-1 | 1233.5 | 2  | 1243.5 |
| 835-PV01b-3 | 1265   | 2  | 1275   |
| 835-PV01b-4 | 1283   | 2  | 1293   |
|             |        |    |        |
|             |        |    |        |
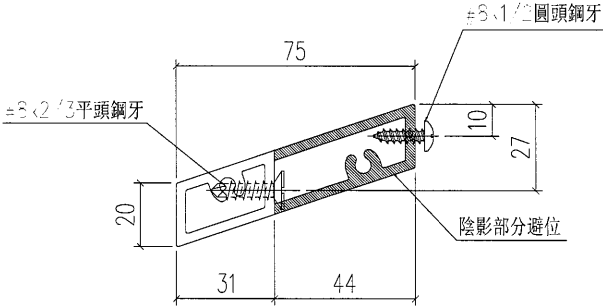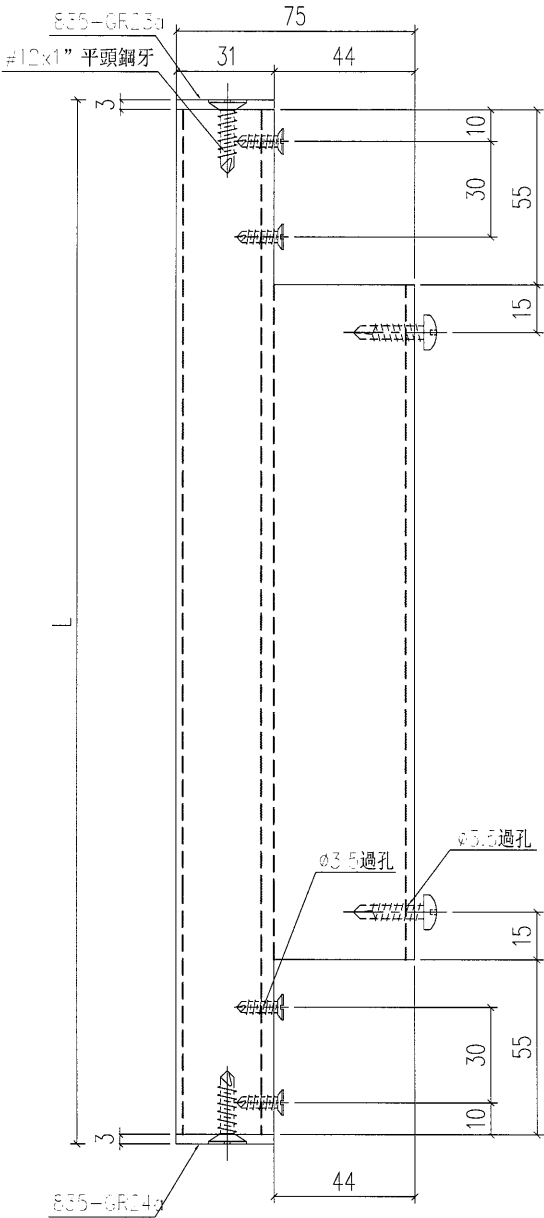

|     |                                 |    |     |    |
|-----|---------------------------------|----|-----|----|
| 工程號 | J-835                           | 地盤 | 將軍澳 | 附件 |
| 名稱  | 大斜鋁格柵玉                          |    | 採用  |    |
| 材料  | X85380                          |    | 地盤  |    |
| 顏色  | PPG UCT26694SC-3 3 Coats Bronze |    | 工廠  |    |

|   |            |  |  |  |    |     |            |    |           |
|---|------------|--|--|--|----|-----|------------|----|-----------|
| <div></div> <div>美特鋁質有限公司</div> <div>MIDI Aluminium Fabricator Ltd.</div> |            |  |  |  | 類別 |     | 物料號        |    |           |
|   |            |  |  |  | 制圖 | 夏之川 | 2017.03.23 | 圖號 | 835-PV01c |
| 修改   | A          |  |  |  | 復核 |     |            | 數量 | -         |
| 日期   | 2017.05.09 |  |  |  | 批准 |     |            | 位置 |           |

原E17140

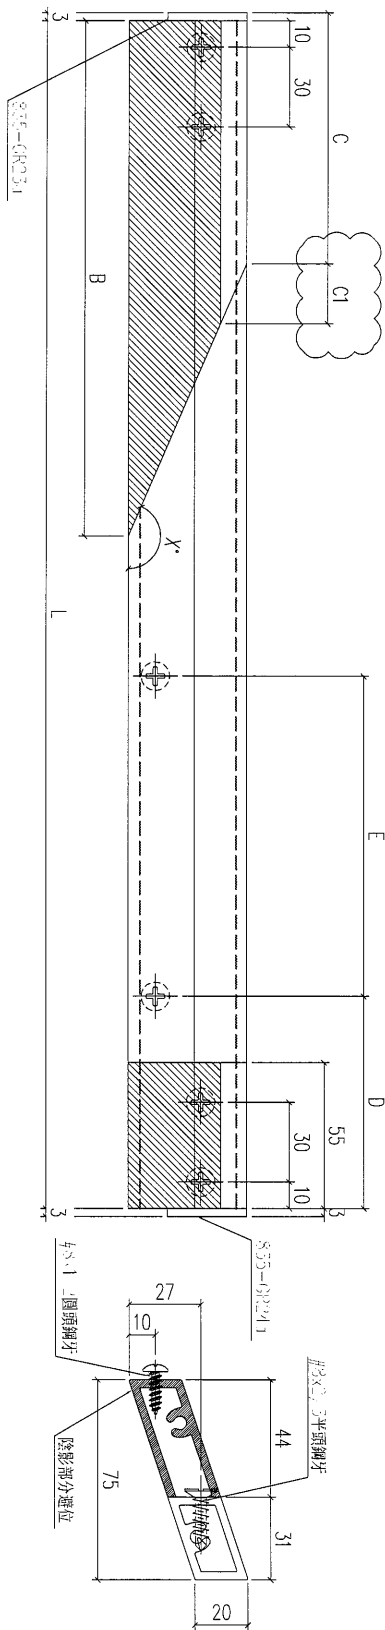


| 物料編號         | 數量 | L      | B     | C     | C1   | D | E | X    |
|--------------|----|--------|-------|-------|------|---|---|------|
| 835-PV01c-1  | 1  | 1227.5 | 654   | 291.6 | 81.4 | 0 | 0 | 173° |
| 835-PV01c-2  | 1  | 1227.5 | 160.5 | 65.1  | 21.4 | 0 | 0 | 155° |
| 835-PV01c-3  | 1  | 1227.5 | 153.5 | 69.8  | 18.8 | 0 | 0 | 152° |
| 835-PV01c-4  | 1  | 1087   | 154.5 | 25.3  | 29.0 | 0 | 0 | 161° |
| 835-PV01c-5  | 1  | 1087   | 133   | 37.6  | 21.4 | 0 | 0 | 155° |
| 835-PV01c-6  | 1  | 1087   | 105.5 | 10.1  | 21.4 | 0 | 0 | 155° |
| 835-PV01c-7  | 1  | 1277   | 882   | 565.4 | 71.2 | 0 | 0 | 172° |
| 835-PV01c-8  | 1  | 1277   | 105   | 9.6   | 21.4 | 0 | 0 | 155° |
| 835-PV01c-9  | 1  | 1277   | 96    | 0.6   | 21.4 | 0 | 0 | 155° |
| 835-PV01c-10 | 1  | 1277   | 131   | 35.6  | 21.4 | 0 | 0 | 155° |

|     |                                 |    |     |    |
|-----|---------------------------------|----|-----|----|
| 工程號 | J-835                           | 地盤 | 將軍澳 | 附件 |
| 名稱  | 大斜鋁格柵                           | 採用 |     |    |
| 材料  | X85380                          | 地盤 |     |    |
| 顏色  | PPG UCT26694SC-3 3 Coats Bronze | 工廠 |     |    |

|   |            |  |  |    |     |            |             |
|---|------------|--|--|----|-----|------------|-------------|
|  美特鋁質 有限公司<br>MIDI Aluminium Fabricator Ltd. |            |  |  | 類別 |     | 物料號        |             |
|   |            |  |  | 制圖 | 夏之川 | 2017.03.23 | 圖號 835-PV02 |
| 修改   | A          |  |  | 復核 |     |            | 數量 -        |
| 日期   | 2017.05.09 |  |  | 批准 |     |            | 位置          |


明細表見835-PV02-1

原E17140

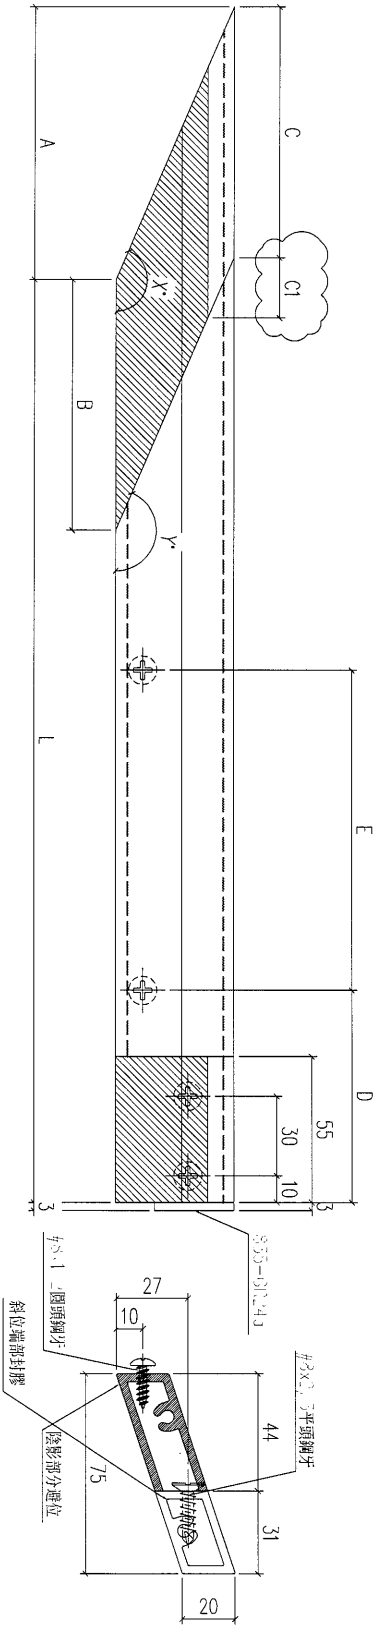

|     |                                 |    |     |    |  |
|-----|---------------------------------|----|-----|----|--|
| 工程號 | J-835                           | 地盤 | 將軍澳 | 附件 |  |
| 名稱  | 大斜鋁格柵玉                          |    | 採用  |    |  |
| 材料  | X85380                          |    | 地盤  |    |  |
| 顏色  | PPG UCT26694SC-3 3 Coats Bronze |    | 工廠  |    |  |

|   |            |    |     |    |    |              |            |        |       |            |       |      |     |          |      |      |
|---|------------|----|-----|----|----|--------------|------------|--------|-------|------------|-------|------|-----|----------|------|------|
| <div>美特鋁質有限公司<br/>MIDI Aluminium Fabricator Ltd.</div> |            |    |     |    | 類別 |              | 物料料號       |        |       |            |       |      |     |          |      |      |
|   |            |    |     |    | 制圖 | 夏之川          | 2017.03.23 |        | 圖號    | 835-PV02-1 |       |      |     |          |      |      |
| 修改   | A          |    |     |    | 復核 |              |            |        | 數量    | -          |       |      |     |          |      |      |
| 日期   | 2017.05.09 |    |     |    | 批准 |              |            |        | 位置    |            |       |      |     |          |      |      |
| 原EI7140   |            |    |     |    |    | 物料編號         | 數量         | L      | A     | B          | C     | C1   | D   | E        | X    | Y    |
|   |            |    |     |    |    | 835-CW02-P1  | 1          | 592    | 269.5 | 203        | 304.5 | 37.3 | 105 | 2x150c/c | 171° | 165° |
|   |            |    |     |    |    | 835-CW02-P2  | 1          | 426.5  | 158   | 166.5      | 198   | 29.0 | 105 | 150      | 164° | 161° |
|   |            |    |     |    |    | 835-CW02-P3  | 1          | 290.5  | 121   | 142.5      | 159   | 23.6 | 105 | 0        | 160° | 157° |
|   |            |    |     |    |    | 835-CW02-P4  | 1          | 180    | 101.5 | 134.5      | 140.5 | 21.4 | 0   | 0        | 156° | 155° |
|   |            |    |     |    |    | 835-CW03-P1  | 1          | 1105   | 95.5  | 145.5      | 145.5 | 21.4 | 105 | 3x280c/c | 155° | 155° |
|   |            |    |     |    |    | 835-CW03-P2  | 1          | 998    | 95.5  | 145.5      | 145.5 | 21.4 | 105 | 2x300c/c | 155° | 155° |
|   |            |    |     |    |    | 835-CW03-P3  | 1          | 890.5  | 95.5  | 145.5      | 145.5 | 21.4 | 105 | 2x300c/c | 155° | 155° |
|   |            |    |     |    |    | 835-CW03-P4  | 1          | 783.5  | 95.5  | 145.5      | 145.5 | 21.4 | 105 | 2x250c/c | 155° | 155° |
|   |            |    |     |    |    | 835-CW03-P5  | 1          | 676.5  | 95.5  | 145.5      | 145.5 | 21.4 | 105 | 2x200c/c | 155° | 155° |
|   |            |    |     |    |    | 835-CW03-P6  | 1          | 569    | 95.5  | 145.5      | 145.5 | 21.4 | 105 | 300      | 155° | 155° |
|   |            |    |     |    |    | 835-CW03-P7  | 1          | 462    | 95.5  | 145.5      | 145.5 | 21.4 | 105 | 250      | 155° | 155° |
|   |            |    |     |    |    | 835-CW03-P8  | 1          | 354.5  | 95.5  | 145.5      | 145.5 | 21.4 | 105 | 100      | 155° | 155° |
|   |            |    |     |    |    | 835-CW03-P9  | 1          | 247.5  | 95.5  | 145.5      | 145.5 | 21.4 | 105 | 0        | 155° | 155° |
|   |            |    |     |    |    | 835-CW03-P10 | 1          | 140    | 95.5  | -          | 145.5 | 21.4 | 0   | 0        | 155° | 155° |
|   |            |    |     |    |    | 835-CW04-P1a | 1          | 1169   | 61.5  | 145.5      | 111   | 21.4 | 105 | 3x300c/c | 155° | 155° |
|   |            |    |     |    |    | 835-CW04-P1  | 1          | 1062   | 95.5  | 145.5      | 145.5 | 21.4 | 105 | 4x200c/c | 155° | 155° |
|   |            |    |     |    |    | 835-CW04-P2  | 1          | 954.5  | 95.5  | 145.5      | 145.5 | 21.4 | 105 | 3x250c/c | 155° | 155° |
|   |            |    |     |    |    | 835-CW04-P3  | 1          | 847.5  | 95.5  | 145.5      | 145.5 | 21.4 | 105 | 2x300c/c | 155° | 155° |
|   |            |    |     |    |    | 835-CW04-P4  | 1          | 740.5  | 95.5  | 145.5      | 145.5 | 21.4 | 105 | 2x250c/c | 155° | 155° |
|   |            |    |     |    |    | 835-CW04-P5  | 1          | 633    | 95.5  | 145.5      | 145.5 | 21.4 | 105 | 2x200c/c | 155° | 155° |
|   |            |    |     |    |    | 835-CW04-P6  | 1          | 526    | 95.5  | 145.5      | 145.5 | 21.4 | 105 | 300      | 155° | 155° |
|   |            |    |     |    |    | 835-CW04-P7  | 1          | 418.5  | 95.5  | 145.5      | 145.5 | 21.4 | 105 | 200      | 155° | 155° |
|   |            |    |     |    |    | 835-CW04-P8  | 1          | 311.5  | 95.5  | 145.5      | 145.5 | 21.4 | 105 | 0        | 155° | 155° |
|   |            |    |     |    |    | 835-CW04-P9  | 1          | 204    | 95.5  | 145.5      | 145.5 | 21.4 | 0   | 0        | 155° | 155° |
|   |            |    |     |    |    | 835-CW05-P1  | 1          | 1126   | 95.5  | 194        | 188.5 | 22.5 | 105 | 4x200c/c | 155° | 156° |
|   |            |    |     |    |    | 835-CW05-P2  | 1          | 1016   | 98.5  | 239.5      | 204.5 | 29.0 | 105 | 2x350c/c | 156° | 161° |
|   |            |    |     |    |    | 835-CW05-P3  | 1          | 880.5  | 122.5 | 390.5      | 278.5 | 51.4 | 105 | 2x200c/c | 160° | 169° |
|   |            |    |     |    |    | 835-CW11-P1  | 1          | 938    | 136   | 155        | 186.5 | 23.6 | 105 | 2x300c/c | 162° | 157° |
|   |            |    |     |    |    | 835-CW11-P2  | 1          | 823.5  | 102.5 | 140.5      | 160   | 21.4 | 105 | 2x300c/c | 157° | 155° |
|   |            |    |     |    |    | 835-CW11-P3  | 1          | 721.5  | 93.5  | 145.5      | 143.5 | 21.4 | 105 | 2x250c/c | 155° | 155° |
|   |            |    |     |    |    | 835-CW11-P4  | 1          | 614    | 96    | 145.5      | 146.5 | 21.4 | 105 | 300      | 155° | 155° |
|   |            |    |     |    |    | 835-CW11-P5  | 1          | 506    | 96    | 145.5      | 145.5 | 21.4 | 105 | 200      | 155° | 155° |
|   |            |    |     |    |    | 835-CW11-P6  | 1          | 398.5  | 96    | 145.5      | 145.5 | 21.4 | 105 | 0        | 155° | 155° |
|   |            |    |     |    |    | 835-CW11-P7  | 1          | 291    | 96    | 145.5      | 145.5 | 21.4 | 105 | 0        | 155° | 155° |
|   |            |    |     |    |    | 835-CW11-P8  | 1          | 183.5  | 96    | 145.5      | 145.5 | 21.4 | 105 | 0        | 155° | 155° |
|   |            |    |     |    |    | 835-CW12-P1  | 1          | 964    | 96    | 145.5      | 145.5 | 21.4 | 105 | 2x300c/c | 155° | 155° |
|   |            |    |     |    |    | 835-CW12-P2  | 1          | 856.5  | 96    | 145.5      | 145.5 | 21.4 | 105 | 2x300c/c | 155° | 155° |
|   |            |    |     |    |    | 835-CW12-P3  | 1          | 748.5  | 96    | 145.5      | 145.5 | 21.4 | 105 | 2x250c/c | 155° | 155° |
|   |            |    |     |    |    | 835-CW12-P4  | 1          | 641    | 96    | 145.5      | 145.5 | 21.4 | 105 | 2x200c/c | 155° | 155° |
|   |            |    |     |    |    | 835-CW12-P5  | 1          | 533.5  | 96    | 145.5      | 145.5 | 21.4 | 105 | 300      | 155° | 155° |
|   |            |    |     |    |    | 835-CW12-P6  | 1          | 426    | 96    | 145.5      | 145.5 | 21.4 | 105 | 200      | 155° | 155° |
|   |            |    |     |    |    | 835-CW12-P7  | 1          | 318.5  | 96    | 145.5      | 145.5 | 21.4 | 105 | 0        | 155° | 155° |
|   |            |    |     |    |    | 835-CW12-P8  | 1          | 211    | 96    | 145.5      | 145.5 | 21.4 | 105 | 0        | 155° | 155° |
|   |            |    |     |    |    | 835-CW13-P1  | 1          | 991.5  | 96    | 145.5      | 145.5 | 21.4 | 105 | 2x300c/c | 155° | 155° |
|   |            |    |     |    |    | 835-CW13-P2  | 1          | 883.5  | 96    | 145.5      | 145.5 | 21.4 | 105 | 2x300c/c | 155° | 155° |
|   |            |    |     |    |    | 835-CW13-P3  | 1          | 776    | 96    | 145.5      | 145.5 | 21.4 | 105 | 2x250c/c | 155° | 155° |
|   |            |    |     |    |    | 835-CW13-P4  | 1          | 668.5  | 96    | 145.5      | 145.5 | 21.4 | 105 | 2x200c/c | 155° | 155° |
|   |            |    |     |    |    | 835-CW13-P5  | 1          | 561    | 96    | 145.5      | 145.5 | 21.4 | 105 | 300      | 155° | 155° |
|   |            |    |     |    |    | 835-CW13-P6  | 1          | 453.5  | 96    | 145.5      | 146.5 | 21.4 | 105 | 200      | 155° | 155° |
|   |            |    |     |    |    | 835-CW13-P7  | 1          | 346    | 96    | 145.5      | 145.5 | 21.4 | 105 | 0        | 155° | 155° |
|   |            |    |     |    |    | 835-CW13-P8  | 1          | 238.5  | 96    | 145.5      | 146.5 | 21.4 | 105 | 0        | 155° | 155° |
|   |            |    |     |    |    | 835-CW21-P1  | 1          | 432    | 233   | 236.5      | 305   | 37.3 | 105 | 0        | 169° | 165° |
|   |            |    |     |    |    | 835-CW21-P2  | 1          | 248    | 161.5 | 180        | 217   | 27.5 | 105 | 0        | 165° | 160° |
|   |            |    |     |    |    | 835-CW22-P1  | 1          | 1184.5 | 95.5  | 145.5      | 145.5 | 21.4 | 105 | 3x300c/c | 155° | 155° |
|   |            |    |     |    |    | 835-CW22-P2  | 1          | 1077.5 | 95.5  | 145.5      | 145.5 | 21.4 | 105 | 3x270c/c | 155° | 155° |
|   |            |    |     |    |    | 835-CW22-P3  | 1          | 970    | 95.5  | 145.5      | 145.5 | 21.4 | 105 | 2x300c/c | 155° | 155° |
|   |            |    |     |    |    | 835-CW22-P4  | 1          | 863    | 95.5  | 145.5      | 145.5 | 21.4 | 105 | 2x300c/c | 155° | 155° |
|   |            |    |     |    |    | 835-CW22-P5  | 1          | 755.5  | 95.5  | 145.5      | 145.5 | 21.4 | 105 | 2x250c/c | 155° | 155° |
|   |            |    |     |    |    | 835-CW22-P6  | 1          | 648.5  | 95.5  | 145.5      | 145.5 | 21.4 | 105 | 2x200c/c | 155° | 155° |
|   |            |    |     |    |    | 835-CW22-P7  | 1          | 541.5  | 95.5  | 145.5      | 145.5 | 21.4 | 105 | 300      | 155° | 155° |
|   |            |    |     |    |    | 835-CW22-P8  | 1          | 434    | 95.5  | 145.5      | 145.5 | 21.4 | 105 | 200      | 155° | 155° |
|   |            |    |     |    |    | 835-CW22-P9  | 1          | 327    | 95.5  | 145.5      | 145.5 | 21.4 | 105 | 0        | 155° | 155° |
|   |            |    |     |    |    | 835-CW22-P10 | 1          | 219.5  | 95.5  | 145.5      | 145.5 | 21.4 | 105 | 0        | 155° | 155° |
|   |            |    |     |    |    | 835-CW23-P1  | 1          | 1190.5 | 89    | 145.5      | 145   | 21.4 | 105 | 3x300c/c | 153° | 155° |
|   |            |    |     |    |    | 835-CW23-P2  | 1          | 1083.5 | 95.5  | 145.5      | 145.5 | 21.4 | 105 | 3x270c/c | 155° | 155° |
|   |            |    |     |    |    | 835-CW23-P3  | 1          | 976.5  | 95.5  | 145.5      | 145.5 | 21.4 | 105 | 2x300c/c | 155° | 155° |
|   |            |    |     |    |    | 835-CW23-P4  | 1          | 869    | 95.5  | 145.5      | 146.5 | 21.4 | 105 | 2x300c/c | 155° | 155° |
|   |            |    |     |    |    | 835-CW23-P5  | 1          | 762    | 95.5  | 145.5      | 145.5 | 21.4 | 105 | 2x250c/c | 155° | 155° |
|   |            |    |     |    |    | 835-CW23-P6  | 1          | 654.5  | 95.5  | 145.5      | 146.5 | 21.4 | 105 | 2x200c/c | 155° | 155° |
|   |            |    |     |    |    | 835-CW23-P7  | 1          | 547.5  | 95.5  | 145.5      | 145.5 | 21.4 | 105 | 300      | 155° | 155° |
|   |            |    |     |    |    | 835-CW23-P8  | 1          | 440    | 95.5  | 145.5      | 145.5 | 21.4 | 105 | 200      | 155° | 155° |
|   |            |    |     |    |    | 835-CW23-P9  | 1          | 333    | 95.5  | 145.5      | 145.5 | 21.4 | 105 | 0        | 155° | 155° |
|   |            |    |     |    |    | 835-CW23-P10 | 1          | 225.5  | 95.5  | 145.5      | 145.5 | 21.4 | 105 | 0        | 155° | 155° |
|   |            |    |     |    |    | 835-CW24-P1  | 1          | 1197   | 83    | 186.5      | 154   | 21.4 | 105 | 3x300c/c | 155° | 155° |
|   |            |    |     |    |    | 835-CW24-P2  | 1          | 1089.5 | 95.5  | 194        | 188   | 22.5 | 105 | 3x270c/c | 155° | 156° |
|   |            |    |     |    |    | 835-CW24-P3  | 1          | 977.5  | 98.5  | 239.5      | 204.5 | 29.0 | 105 | 2x300c/c | 156° | 161° |
|   |            |    |     |    |    | 835-CW24-P4  | 1          | 844    | 122.5 | 390.5      | 273.5 | 51.4 | 105 | 300      | 160° | 169° |
| 工程號   | J-835      | 地盤 | 將軍澳 |    |    |              |            |        |       |            |       |      |     |          |      |      |
| 名稱   | 大斜鋁格柵玉     |    |     | 探  | 用  |              |            |        |       |            |       |      |     |          |      |      |
| 材料   | -          |    |     | 地盤 |    |              |            |        |       |            |       |      |     |          |      |      |
| 顏色   | -          |    |     | 工廠 |    |              |            |        |       |            |       |      |     |          |      |      |

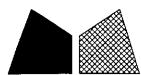

## 美特鋁質

有限公司

MIDI Aluminium Fabricator Ltd.

類別

物料號

制圖

夏之川

2017. 03. 23

圖號

835-PV02a

修改

復核


數量

—

日期

批准

位置

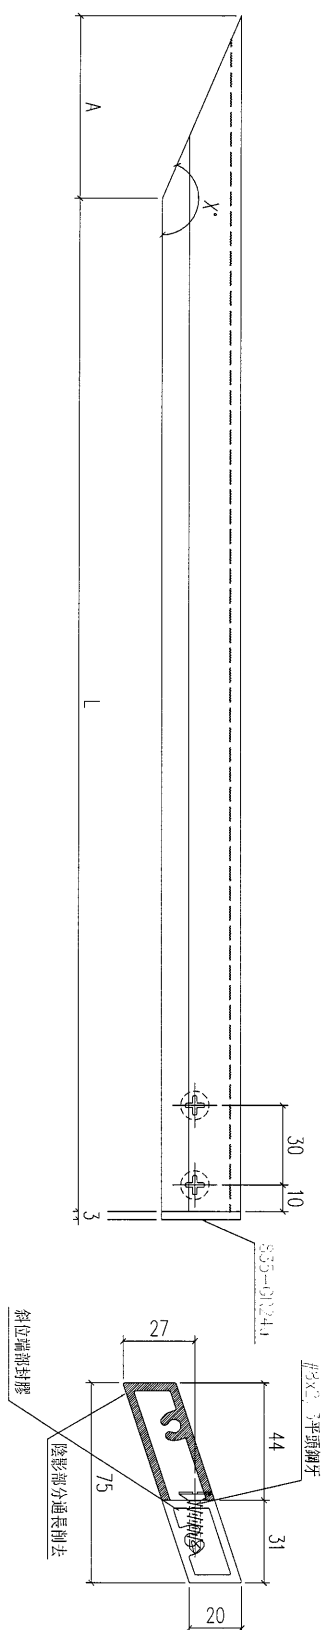[illegible]

工程號

J-835

地盤

將軍澳

|    |  |
|----|--|
| 名稱 |  |
|----|--|

大斜鋁格柵玉

探 用

|   |   |
|---|---|
| 材 | 料 |
|---|---|

X85380

地盤

|    |  |
|----|--|
| 顏色 |  |
|----|--|


PPG UCT26694SC-3 3 Coats Bronze

工廠

附件

明細表見835-PV03-1

原E171+0

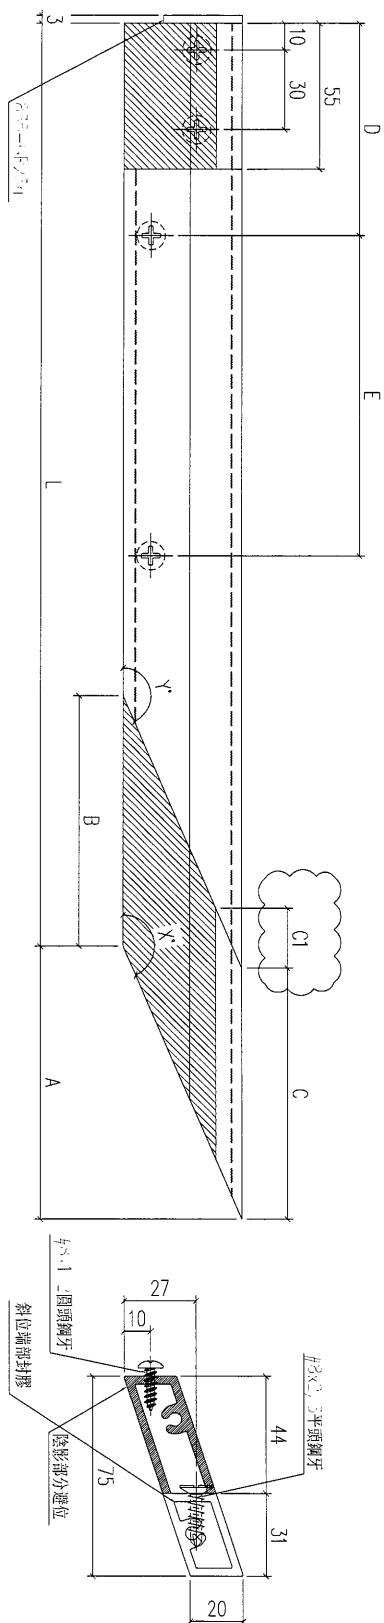

|     |                                 |    |     |        |
|-----|---------------------------------|----|-----|--------|
| 工程號 | J-835                           | 地盤 | 將軍澳 | 附<br>件 |
| 名 稱 | 大斜鉛格柵玉                          |    | 採 用 |        |
| 材 料 | X85380                          |    | 地盤  |        |
| 顏 色 | PPG UCT26694SC-3 3 Coats Bronze |    | 工廠  |        |

|   |            |  |  |        |  |            |  |               |   |
|---|------------|--|--|--------|--|------------|--|---------------|---|
|  <b>美特鋁質</b> 有限公司<br>MIDI Aluminium Fabricator Ltd. |            |  |  | 類別     |  | 物料號        |  |               |   |
|   |            |  |  | 制圖 夏之川 |  | 2017.03.23 |  | 圖號 835-PV03-1 |   |
| 修改   | A          |  |  | 復核     |  |            |  | 數量            | - |
| 日期   | 2017.05.09 |  |  | 批准     |  |            |  | 位置            |   |

|              |              |        |        |       |       |       |      |          |          |      |      |
|--------------|--------------|--------|--------|-------|-------|-------|------|----------|----------|------|------|
| 原EI7140      | 物料編號         | 數量     | L      | A     | B     | C     | C1   | D        | E        | X    | Y    |
|              | 835-CW08-P1  | 1      | 970    | 94    | 143   | 143   | 21.4 | 105      | 2x300c/c | 155° | 155° |
|              | 835-CW08-P2  | 1      | 865    | 94    | 143   | 143   | 21.4 | 105      | 2x300c/c | 155° | 155° |
|              | 835-CW08-P3  | 1      | 759.5  | 94    | 143   | 143   | 21.4 | 105      | 2x250c/c | 155° | 155° |
|              | 835-CW08-P4  | 1      | 654.5  | 94    | 143   | 143   | 21.4 | 105      | 2x200c/c | 155° | 155° |
|              | 835-CW08-P5  | 1      | 549.5  | 94    | 143   | 143   | 21.4 | 105      | 300      | 155° | 155° |
|              | 835-CW08-P6  | 1      | 444.5  | 94    | 143   | 143   | 21.4 | 105      | 200      | 155° | 155° |
|              | 835-CW08-P7  | 1      | 339.5  | 94    | 143   | 143   | 21.4 | 105      | 0        | 155° | 155° |
|              | 835-CW08-P8  | 1      | 234    | 94    | 143   | 143   | 21.4 | 105      | 0        | 155° | 155° |
|              | 835-CW09-P1  | 1      | 1023   | 67    | 143   | 116   | 21.4 | 105      | 3x250c/c | 155° | 155° |
|              | 835-CW09-P2  | 1      | 918    | 94    | 143   | 143   | 21.4 | 105      | 2x300c/c | 155° | 155° |
|              | 835-CW09-P3  | 1      | 813    | 94    | 143   | 143   | 21.4 | 105      | 2x250c/c | 155° | 155° |
|              | 835-CW09-P4  | 1      | 707.5  | 94    | 143   | 143   | 21.4 | 105      | 2x200c/c | 155° | 155° |
|              | 835-CW09-P5  | 1      | 602.5  | 94    | 143   | 143   | 21.4 | 105      | 300      | 155° | 155° |
|              | 835-CW09-P6  | 1      | 497.5  | 94    | 143   | 143   | 21.4 | 105      | 250      | 155° | 155° |
|              | 835-CW09-P7  | 1      | 392.5  | 94    | 143   | 143   | 21.4 | 105      | 150      | 155° | 155° |
|              | 835-CW09-P8  | 1      | 287.5  | 94    | 143   | 143   | 21.4 | 105      | 0        | 155° | 155° |
|              | 835-CW09-P9  | 1      | 182    | 94    | 143   | 143   | 21.4 | 0        | 0        | 155° | 155° |
|              | 835-CW10-P1  | 1      | 910.5  | 161.5 | 186   | 222.5 | 27.5 | 105      | 2x300c/c | 165° | 160° |
|              | 835-CW10-P2  | 1      | 771    | 122.5 | 157   | 176.5 | 23.6 | 105      | 2x250c/c | 160° | 157° |
|              | 835-CW10-P3  | 1      | 656    | 94    | 143   | 143   | 21.4 | 105      | 300      | 155° | 155° |
|              | 835-CW10-P4  | 1      | 550.5  | 94    | 143   | 143   | 21.4 | 105      | 300      | 155° | 155° |
|              | 835-CW10-P5  | 1      | 445.5  | 94    | 143   | 143   | 21.4 | 105      | 200      | 155° | 155° |
|              | 835-CW10-P6  | 1      | 340.5  | 94    | 143   | 143   | 21.4 | 105      | 0        | 155° | 155° |
|              | 835-CW10-P7  | 1      | 235.5  | 94    | 143   | 143   | 21.4 | 105      | 0        | 155° | 155° |
|              | 835-CW17-P1  | 1      | 1183.5 | 79    | 143   | 128.5 | 21.4 | 105      | 3x300c/c | 155° | 155° |
|              | 835-CW17-P2  | 1      | 1078.5 | 94    | 143   | 143   | 21.4 | 105      | 3x270c/c | 155° | 155° |
|              | 835-CW17-P3  | 1      | 973    | 94    | 143   | 143   | 21.4 | 105      | 2x300c/c | 155° | 155° |
|              | 835-CW17-P4  | 1      | 868    | 94    | 143   | 143   | 21.4 | 105      | 2x300c/c | 155° | 155° |
|              | 835-CW17-P5  | 1      | 763    | 94    | 143   | 143   | 21.4 | 105      | 2x250c/c | 155° | 155° |
|              | 835-CW17-P6  | 1      | 658    | 94    | 143   | 143   | 21.4 | 105      | 2x200c/c | 155° | 155° |
|              | 835-CW17-P7  | 1      | 553    | 94    | 143   | 143   | 21.4 | 105      | 300      | 155° | 155° |
|              | 835-CW17-P8  | 1      | 447.5  | 94    | 143   | 143   | 21.4 | 105      | 200      | 155° | 155° |
|              | 835-CW17-P9  | 1      | 342.5  | 94    | 143   | 143   | 21.4 | 105      | 0        | 155° | 155° |
|              | 835-CW17-P10 | 1      | 237.5  | 94    | 143   | 143   | 21.4 | 105      | 0        | 155° | 155° |
|              | 835-CW18-P1  | 1      | 1169.5 | 93    | 143   | 142   | 21.4 | 105      | 3x300c/c | 154° | 155° |
|              | 835-CW18-P2  | 1      | 1064.5 | 94    | 143   | 143   | 21.4 | 105      | 3x270c/c | 155° | 155° |
|              | 835-CW18-P3  | 1      | 959    | 94    | 143   | 143   | 21.4 | 105      | 2x300c/c | 155° | 155° |
|              | 835-CW18-P4  | 1      | 854    | 94    | 143   | 143   | 21.4 | 105      | 2x300c/c | 155° | 155° |
|              | 835-CW18-P5  | 1      | 749    | 94    | 143   | 143   | 21.4 | 105      | 2x250c/c | 155° | 155° |
| 835-CW18-P6  | 1            | 644    | 94     | 143   | 143   | 21.4  | 105  | 2x200c/c | 155°     | 155° |      |
| 835-CW18-P7  | 1            | 539    | 94     | 143   | 143   | 21.4  | 105  | 300      | 155°     | 155° |      |
| 835-CW18-P8  | 1            | 433.5  | 94     | 143   | 143   | 21.4  | 105  | 200      | 155°     | 155° |      |
| 835-CW18-P9  | 1            | 328.5  | 94     | 143   | 143   | 21.4  | 105  | 0        | 155°     | 155° |      |
| 835-CW18-P10 | 1            | 223.5  | 94     | 143   | 143   | 21.4  | 105  | 0        | 155°     | 155° |      |
| 835-CW19-P1  | 1            | 434    | 237.5  | 238.5 | 311.5 | 37.3  | 105  | 0        | 169°     | 165° |      |
| 835-CW19-P2  | 1            | 248    | 161.5  | 180.5 | 217.5 | 27.5  | 105  | 0        | 165°     | 160° |      |
| 835-CW16-P1  | 1            | 1197.5 | 65     | 184   | 153   | 21.4  | 105  | 3x300c/c | 155°     | 155° |      |
| 835-CW16-P2  | 1            | 1092.5 | 94     | 193.5 | 186   | 22.5  | 105  | 3x270c/c | 155°     | 156° |      |
| 835-CW16-P3  | 1            | 983.5  | 97.5   | 239.5 | 204   | 29.0  | 105  | 2x300c/c | 155°     | 161° |      |
| 835-CW16-P4  | 1            | 848    | 122.5  | 391   | 273.5 | 51.4  | 105  | 300      | 160°     | 169° |      |


  

|     |        |    |     |        |
|-----|--------|----|-----|--------|
| 工程號 | J-835  | 地盤 | 將軍澳 | 附<br>件 |
| 名稱  | 大斜鋁格柵玉 |    | 採用  |        |
| 材料  | -      |    | 地盤  |        |
| 顏色  | -      |    | 工廠  |        |

58

|                                            |            |  |  |    |     |            |    |
|--------------------------------------------|------------|--|--|----|-----|------------|----|
| 美特鋁質有限公司<br>MIDI Aluminium Fabricator Ltd. |            |  |  | 類別 |     | 物料號        |    |
| 修改                                         | A          |  |  | 制圖 | 夏之川 | 2017.03.23 | 圖號 |
| 日期                                         | 2017.05.09 |  |  | 復核 |     |            | 數量 |
|                                            |            |  |  | 批准 |     |            | 位置 |


| 物料編號       | 數量 | L    | B     | C     | C1   | D | E | X    |
|------------|----|------|-------|-------|------|---|---|------|
| 835-PV04-1 | 1  | 1087 | 127   | 31.6  | 21.4 | 0 | 0 | 155° |
| 835-PV04-2 | 1  | 1087 | 74    | 0.0   | 21.4 | 0 | 0 | 155° |
| 835-PV04-3 | 1  | 1087 | 189   | 22.9  | 37.3 | 0 | 0 | 165° |
| 835-PV04-4 | 1  | 1259 | 86    | 0.0   | 21.4 | 0 | 0 | 155° |
| 835-PV04-5 | 1  | 1259 | 100   | 4.6   | 21.4 | 0 | 0 | 155° |
| 835-PV04-6 | 1  | 1259 | 865.5 | 548.9 | 71.2 | 0 | 0 | 172° |
| 835-PV04-7 | 1  | 1259 | 112.5 | 17.1  | 21.4 | 0 | 0 | 155° |

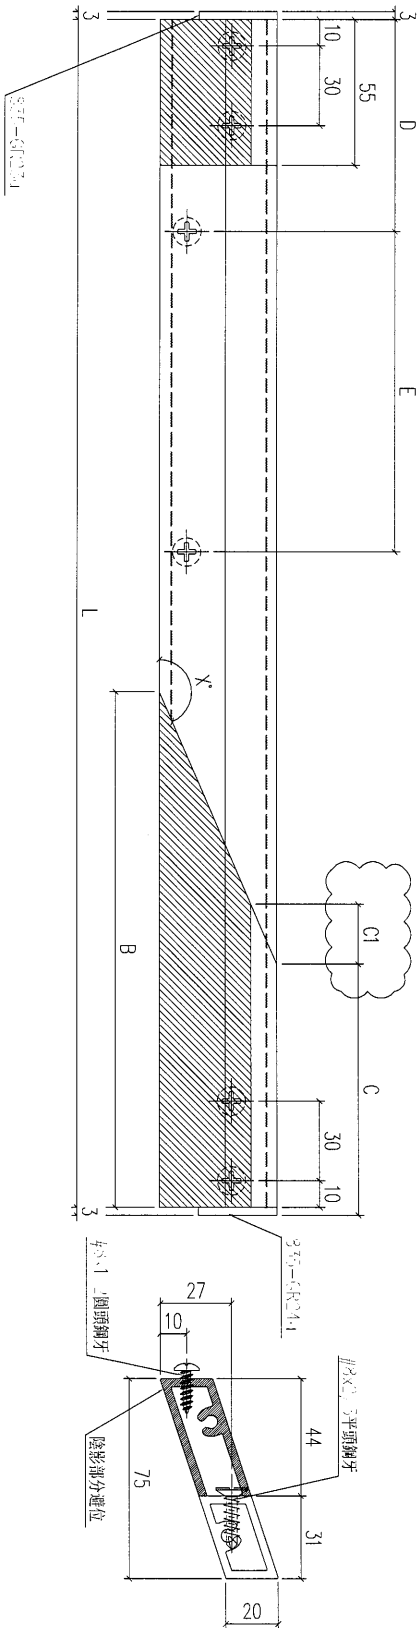

原E17140

|     |                                 |    |     |    |
|-----|---------------------------------|----|-----|----|
| 工程號 | J-835                           | 地盤 | 將軍澳 | 附件 |
| 名稱  | 大斜鋁格柵玉                          | 採用 |     |    |
| 材料  | X85380                          | 地盤 |     |    |
| 顏色  | PPG UCT26694SC-3 3 Coats Bronze | 工廠 |     |    |


|   |  |  |  |  |    |     |            |    |          |
|---|--|--|--|--|----|-----|------------|----|----------|
| <div>美特鋁質有限公司<br/>MIDI Aluminium Fabricator Ltd.</div> |  |  |  |  | 類別 |     | 物料號        |    |          |
|   |  |  |  |  | 制圖 | 夏之川 | 2017.03.23 | 圖號 | 835-PV05 |
| 修改   |  |  |  |  | 復核 |     |            | 數量 | -        |
| 日期   |  |  |  |  | 批准 |     |            | 位置 |          |

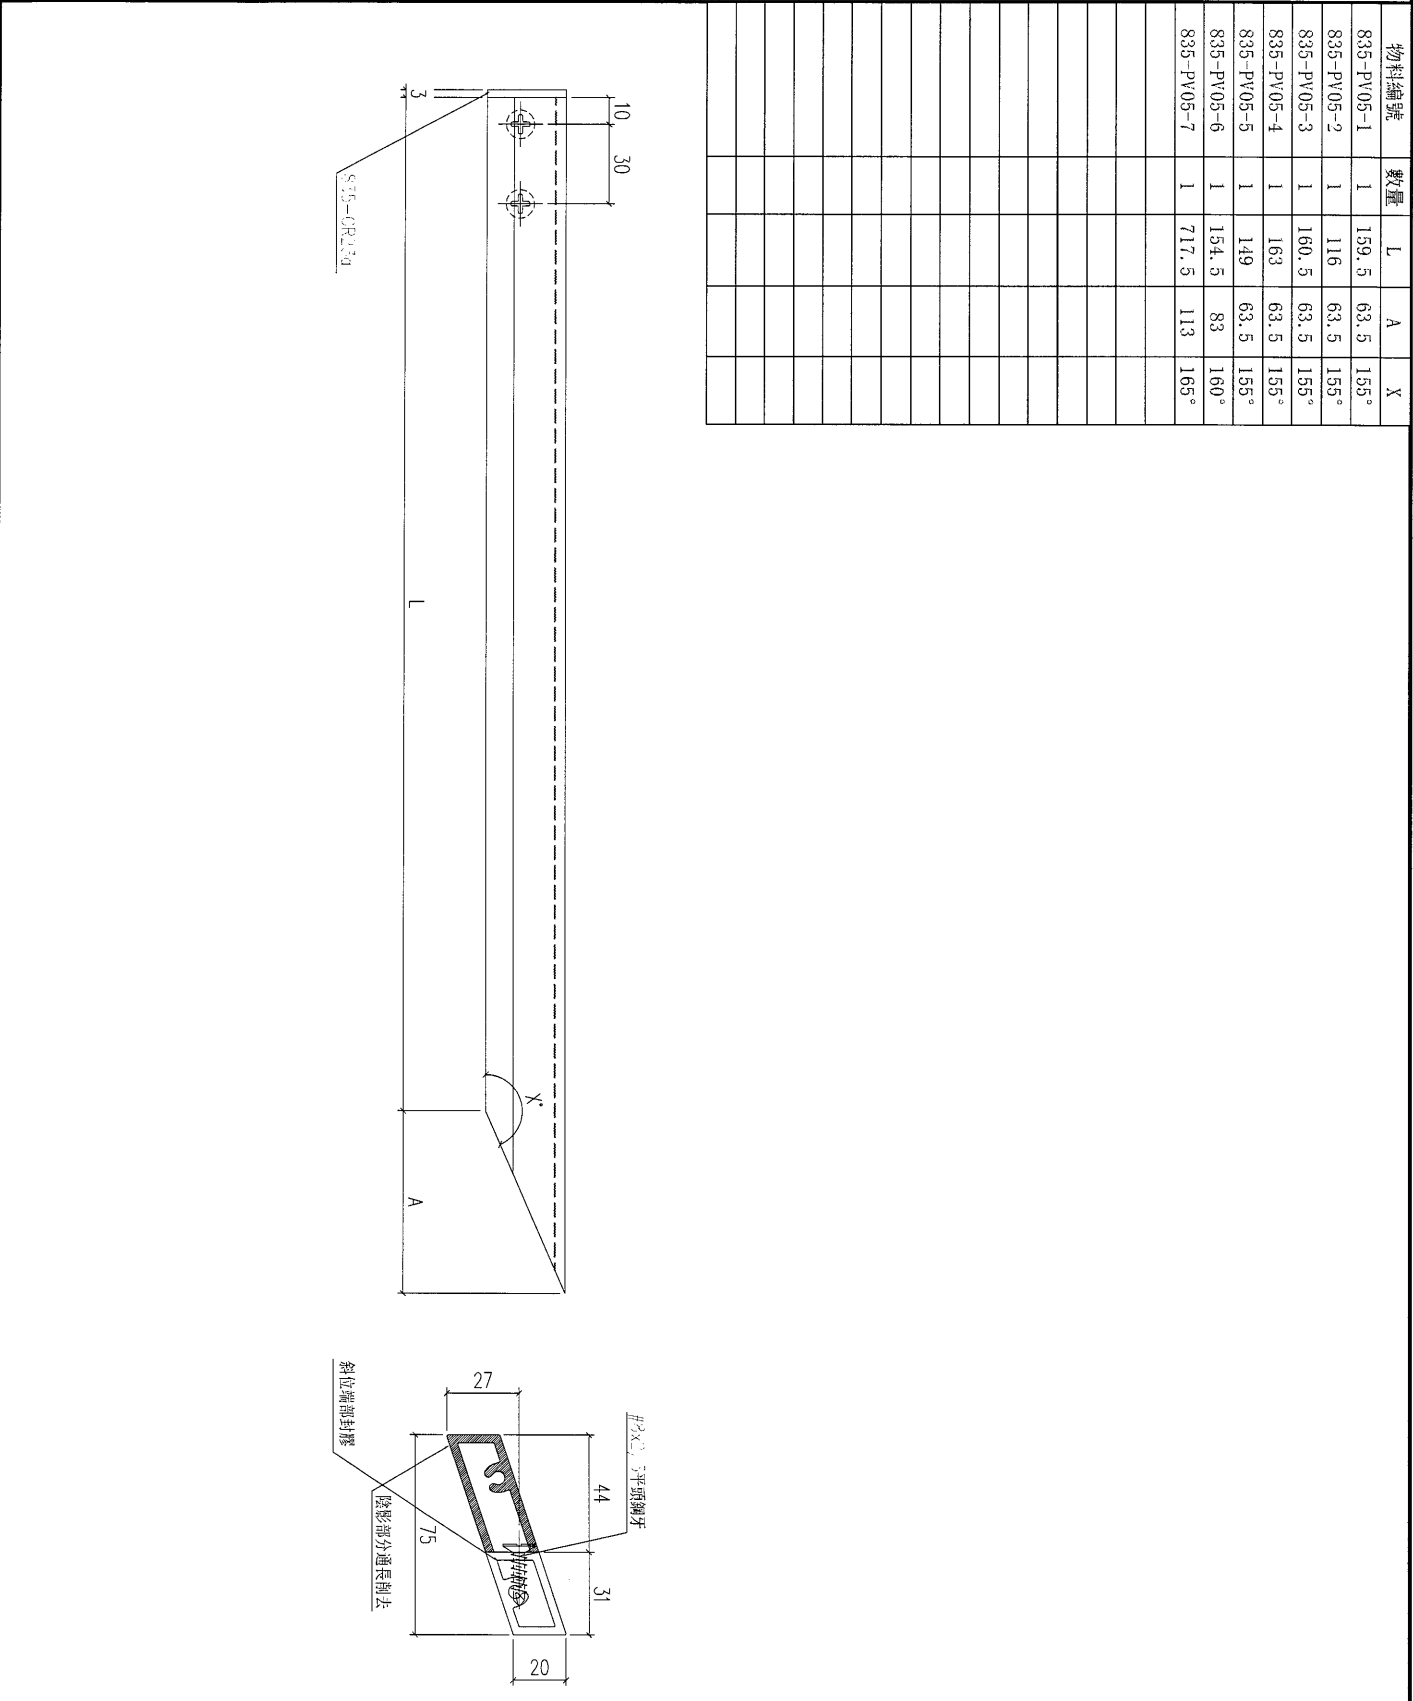

|     |                                 |    |     |    |  |
|-----|---------------------------------|----|-----|----|--|
| 工程號 | J-835                           | 地盤 | 將軍澳 | 附件 |  |
| 名稱  | 大斜鋁格柵                           |    | 採用  |    |  |
| 材料  | X85380                          |    | 地盤  |    |  |
| 顏色  | PPG UCT26694SC-3 3 Coats Bronze |    | 工廠  |    |  |

|                                                                                    |  |  |  |    |     |            |             |
|------------------------------------------------------------------------------------|--|--|--|----|-----|------------|-------------|
| <div><div></div><div>美特鋁質有限公司</div><div>MIDI Aluminium Fabricator Ltd.</div></div> |  |  |  | 類別 |     | 物料號        |             |
|                                                                                    |  |  |  | 制圖 | 夏之川 | 2017.03.23 | 圖號 835-WT01 |
| 修改                                                                                 |  |  |  | 復核 |     |            | 數量 22       |
| 日期                                                                                 |  |  |  | 批准 |     |            | 位置          |


使用E16+14  
J835-V/L1

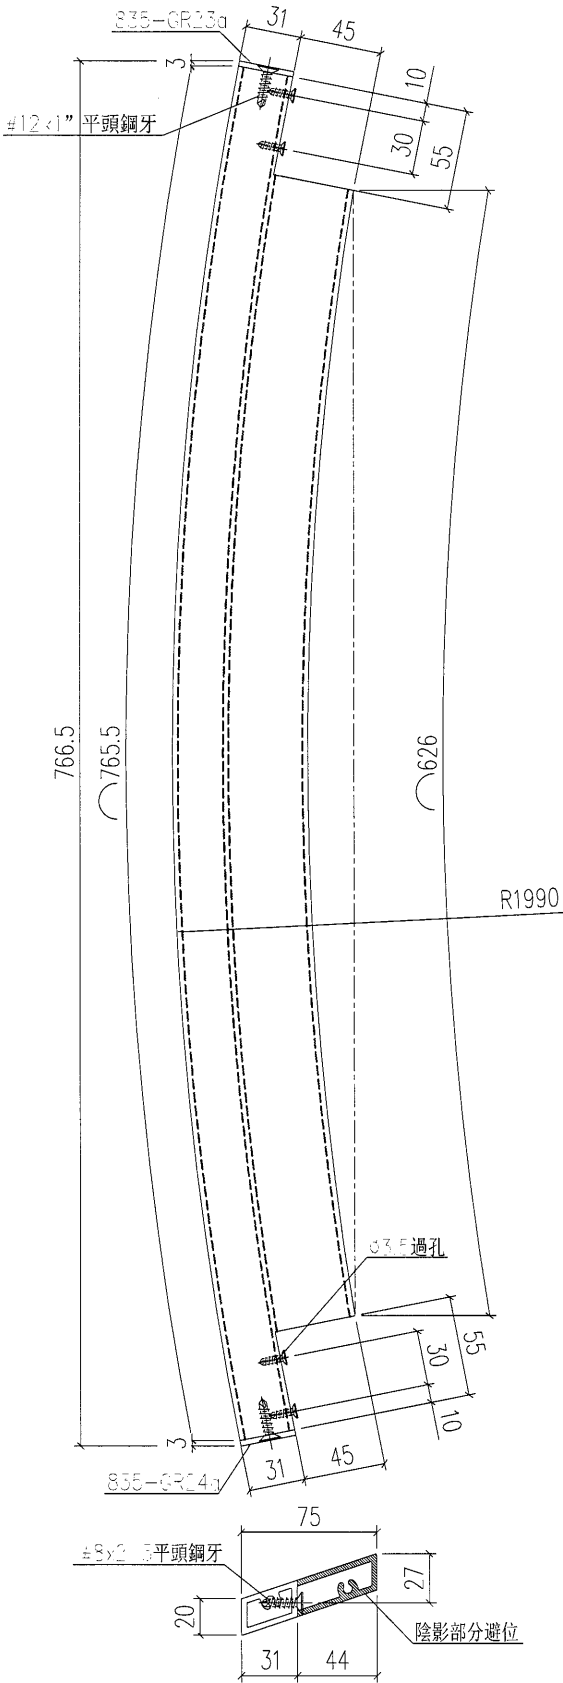


|     |                                 |    |     |        |  |
|-----|---------------------------------|----|-----|--------|--|
| 工程號 | J-835                           | 地盤 | 將軍澳 | 附<br>件 |  |
| 名稱  | 大斜鋁格柵玉                          |    | 採用  |        |  |
| 材料  | X85380                          |    | 地盤  |        |  |
| 顏色  | PPG UCT26694SC-3 3 Coats Bronze |    | 工廠  |        |  |

|   |  |  |  |  |    |     |            |    |           |
|---|--|--|--|--|----|-----|------------|----|-----------|
| <div>美特鋁質有限公司<br/>MIDI Aluminium Fabricator Ltd.</div> |  |  |  |  | 類別 |     | 物料號        |    |           |
|   |  |  |  |  | 制圖 | 夏之川 | 2017.03.23 | 圖號 | 835-WT01a |
| 修改   |  |  |  |  | 復核 |     |            | 數量 | 8         |
| 日期   |  |  |  |  | 批准 |     |            | 位置 |           |


使用E16+14  
J835-V/L1

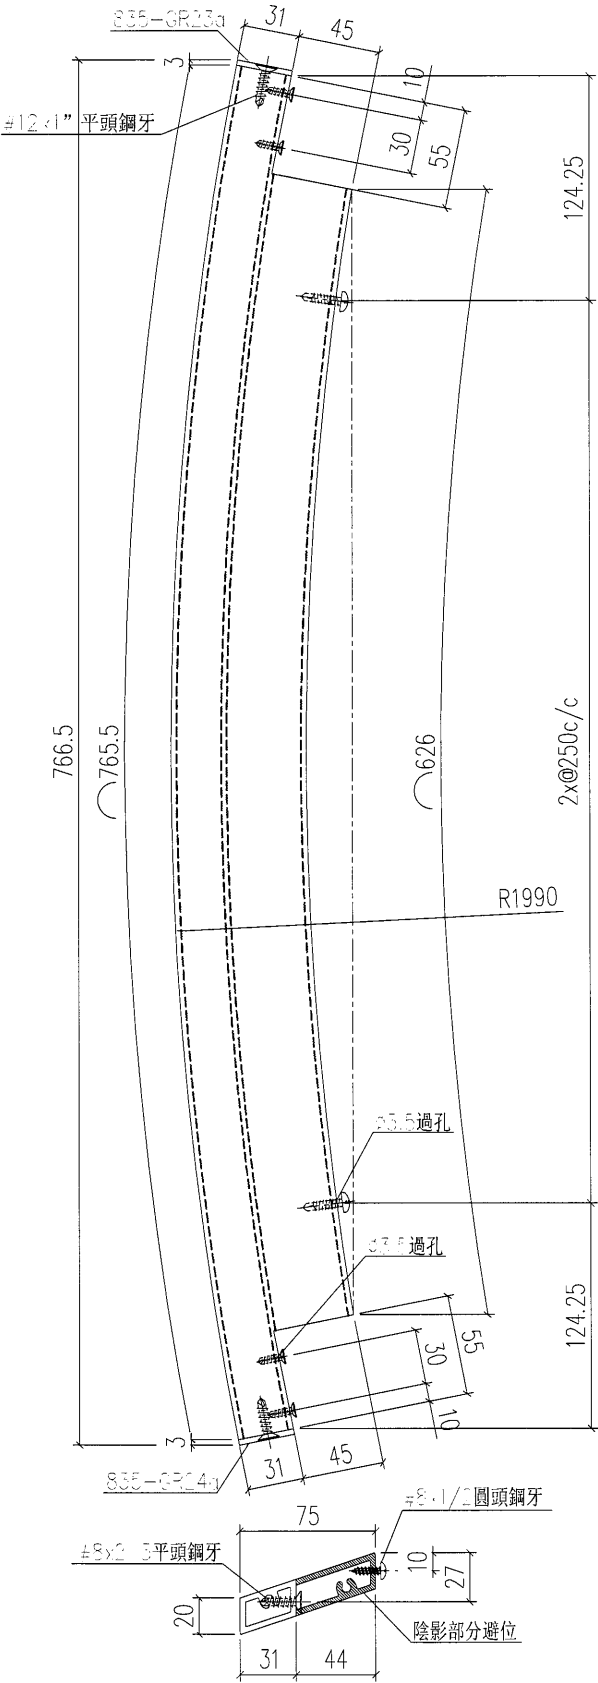

|     |                                 |    |     |    |  |
|-----|---------------------------------|----|-----|----|--|
| 工程號 | J-835                           | 地盤 | 將軍澳 | 附件 |  |
| 名稱  | 大斜鋁格柵玉                          |    | 採用  |    |  |
| 材料  | X85380                          |    | 地盤  |    |  |
| 顏色  | PPG UCT26694SC-3 3 Coats Bronze |    | 工廠  |    |  |
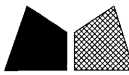
|   |  |  |  |  |    |     |            |    |           |
|---|--|--|--|--|----|-----|------------|----|-----------|
|  美特鋁質 有限公司<br>MIDI Aluminium Fabricator Ltd. |  |  |  |  | 類別 |     | 物料號        |    |           |
| 修改   |  |  |  |  | 制圖 | 夏之川 | 2017.03.23 | 圖號 | 835-WT01b |
| 日期   |  |  |  |  | 復核 |     |            | 數量 | 4         |
|   |  |  |  |  | 批准 |     |            | 位置 |           |

使用E16+14  
J835-VL1

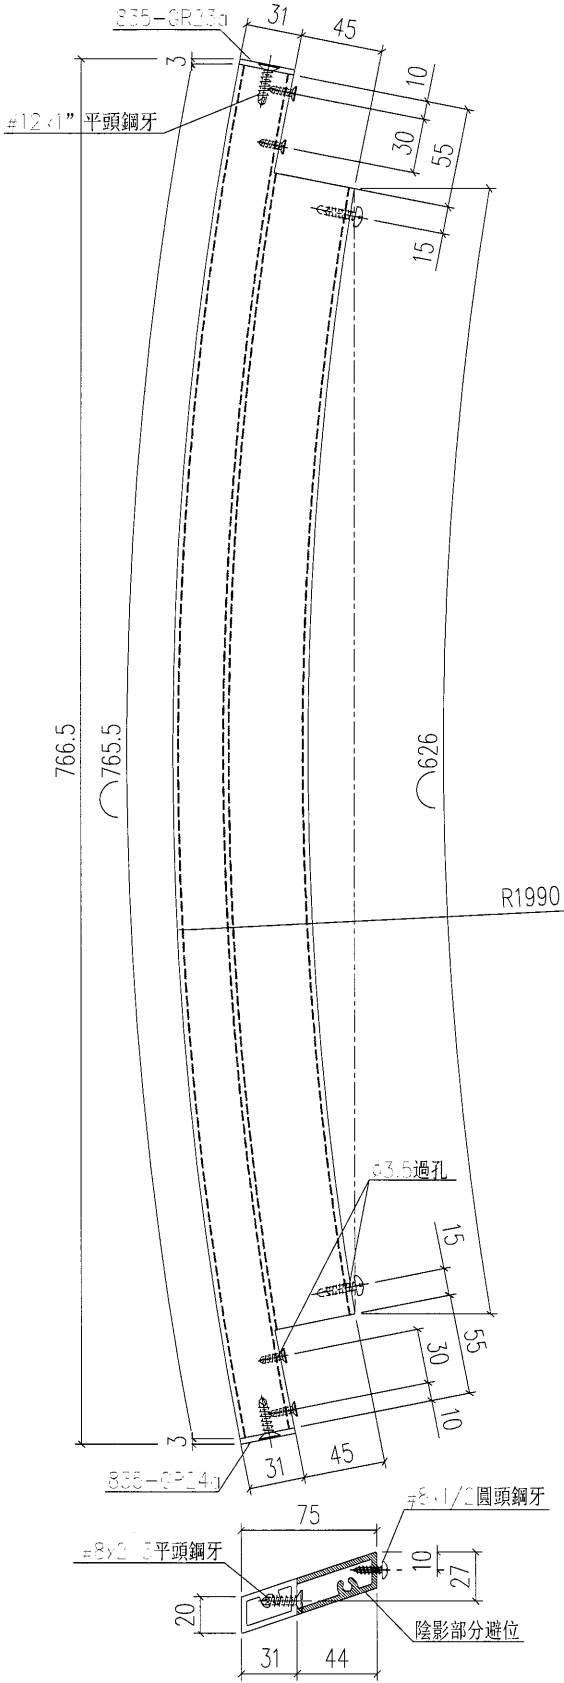

|     |                                 |    |     |    |  |
|-----|---------------------------------|----|-----|----|--|
| 工程號 | J-835                           | 地盤 | 將軍澳 | 附件 |  |
| 名稱  | 大斜鋁格柵                           |    | 採用  |    |  |
| 材料  | X85380                          |    | 地盤  |    |  |
| 顏色  | PPG UCT26694SC-3 3 Coats Bronze |    | 工廠  |    |  |



美特鋁質

有限公司

MIDI Aluminium Fabricator Ltd.

類別

制圖

夏之川

物料斗號

2017.03.23

圖號

835-WT02

修改

復核

|    |  |
|----|--|
| 數量 |  |
|----|--|

---

1


日期

批准

位置

---

使用E16414  
J835-V/L1



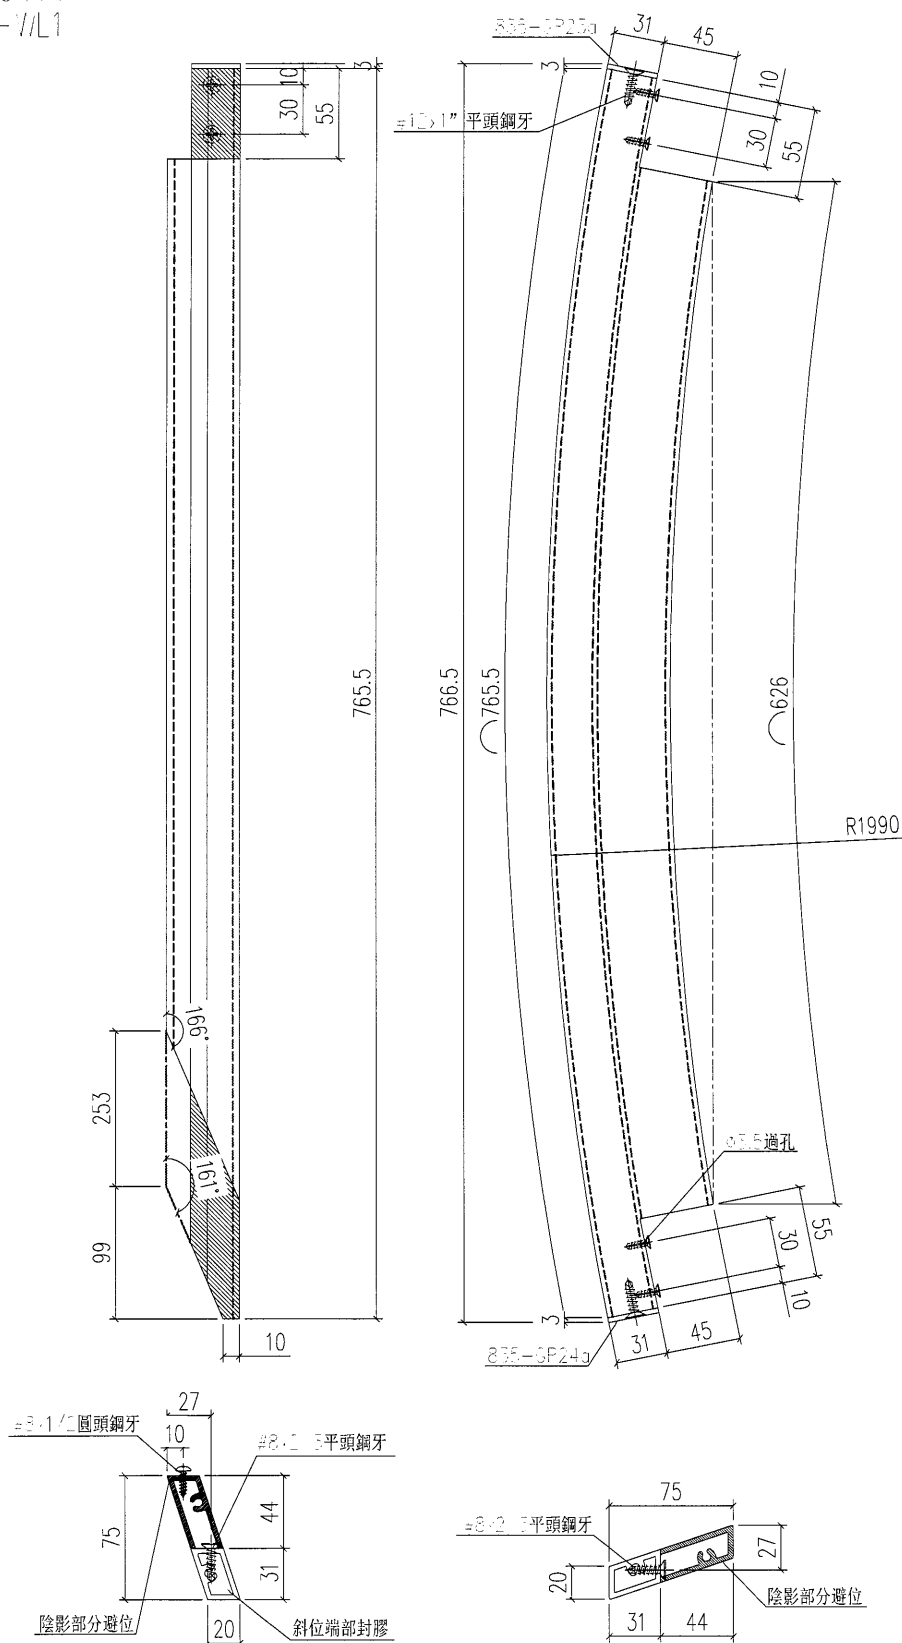


|     |                                 |    |     |        |
|-----|---------------------------------|----|-----|--------|
| 工程號 | J-835                           | 地盤 | 將軍澳 | 附<br>件 |
| 名 稱 | 大斜鉛格柵玉                          |    | 採 用 |        |
| 材 料 | X85380                          |    | 地盤  |        |
| 顏 色 | PPG UCT26694SC-3 3 Coats Bronze |    | 工廠  |        |

694

|   |  |  |  |  |    |     |            |    |           |
|---|--|--|--|--|----|-----|------------|----|-----------|
| <div>美特鋁質有限公司<br/>MIDI Aluminium Fabricator Ltd.</div> |  |  |  |  | 類別 |     | 物料號        |    |           |
|   |  |  |  |  | 制圖 | 夏之川 | 2017.03.23 | 圖號 | 835-WT02a |
| 修改   |  |  |  |  | 復核 |     |            | 數量 | 1         |
| 日期   |  |  |  |  | 批准 |     |            | 位置 |           |


使用E16+14  
J835-V/L1  
自行手動通長切除

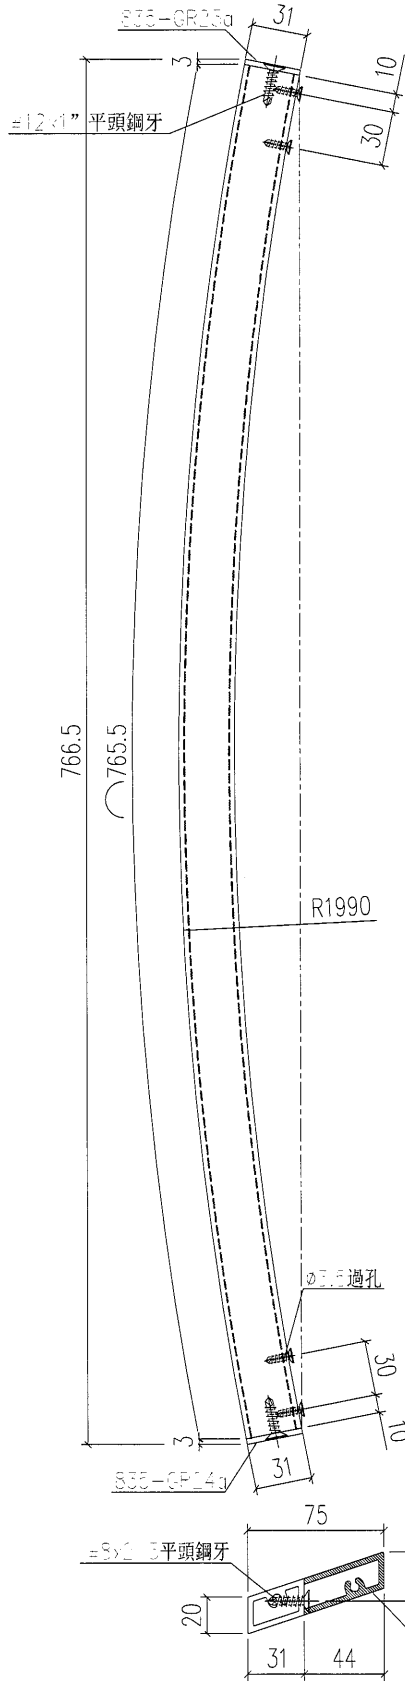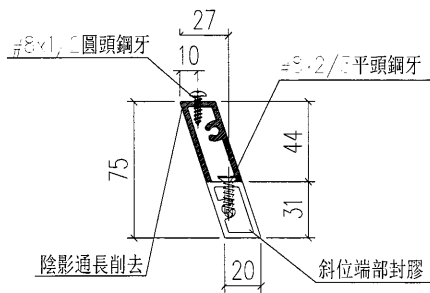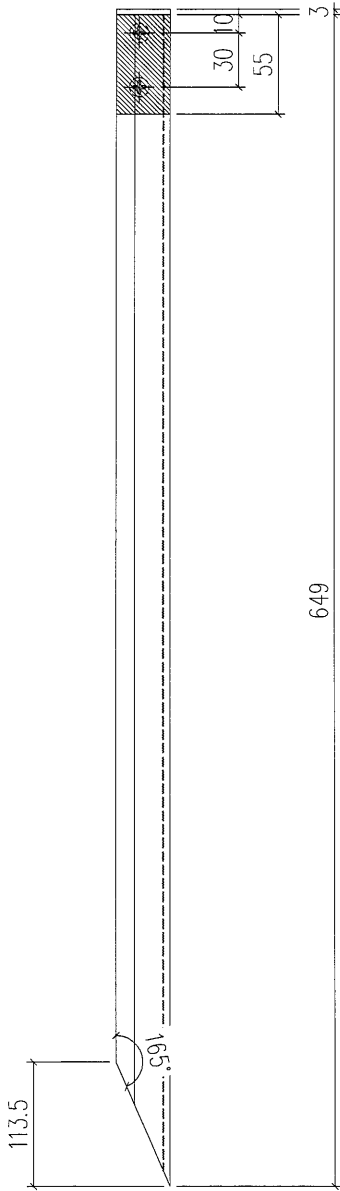

|     |                                 |    |     |    |  |
|-----|---------------------------------|----|-----|----|--|
| 工程號 | J-835                           | 地盤 | 將軍澳 | 附件 |  |
| 名稱  | 大斜鋁格柵玉                          |    | 採用  |    |  |
| 材料  | X85380                          |    | 地盤  |    |  |
| 顏色  | PPG UCT26694SC-3 3 Coats Bronze |    | 工廠  |    |  |

|   |  |  |  |  |    |     |            |    |          |
|---|--|--|--|--|----|-----|------------|----|----------|
| <div></div> <div>美特鋁質有限公司<br/>MIDI Aluminium Fabricator Ltd.</div> |  |  |  |  | 類別 |     | 物料號        |    |          |
|   |  |  |  |  | 制圖 | 夏之川 | 2017.03.23 | 圖號 | 835-WT03 |
| 修改   |  |  |  |  | 復核 |     |            | 數量 | 1        |
| 日期   |  |  |  |  | 批准 |     |            | 位置 |          |


使用E16414  
J835-V/L1

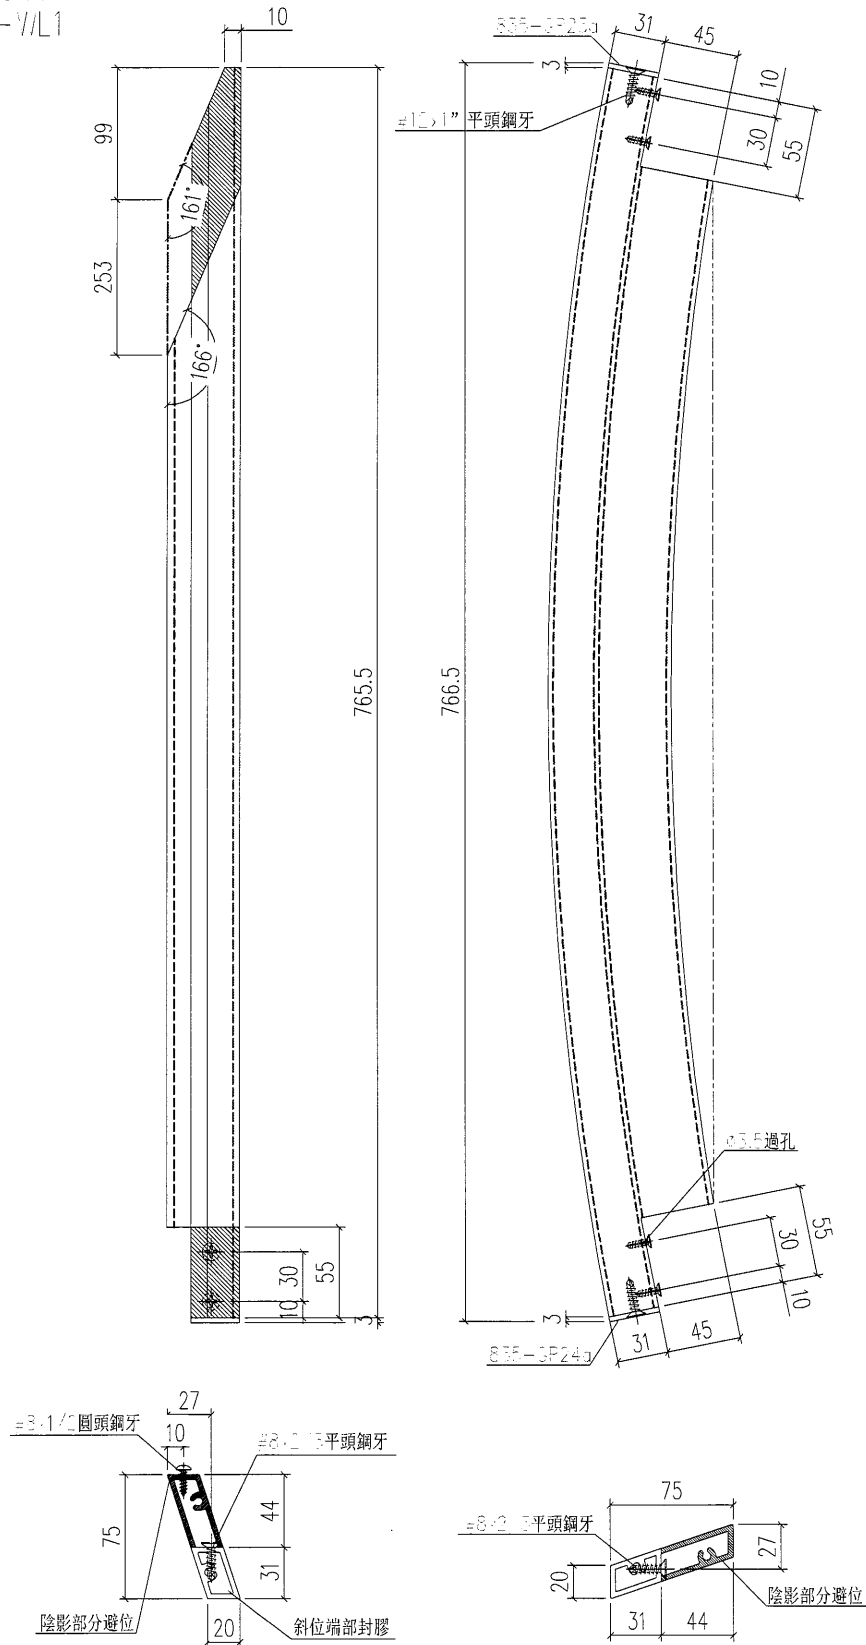

|     |                                 |    |     |    |
|-----|---------------------------------|----|-----|----|
| 工程號 | J-835                           | 地盤 | 將軍澳 | 附件 |
| 名稱  | 大斜鋁格柵                           |    | 採用  |    |
| 材料  | X85380                          |    | 地盤  |    |
| 顏色  | PPG UCT26694SC-3 3 Coats Bronze |    | 工廠  |    |

|   |  |  |  |  |    |     |            |    |           |
|---|--|--|--|--|----|-----|------------|----|-----------|
| <div></div> 美特鋁質有限公司<br>MIDI Aluminium Fabricator Ltd. |  |  |  |  | 類別 |     | 物料料號       |    |           |
| 修改   |  |  |  |  | 制圖 | 夏之川 | 2017.03.23 | 圖號 | 835-WT03a |
| 日期   |  |  |  |  | 復核 |     |            | 數量 | 1         |
|   |  |  |  |  | 批准 |     |            | 位置 |           |



使用E16414  
 J835-V/L1  
 自行手動通長切除

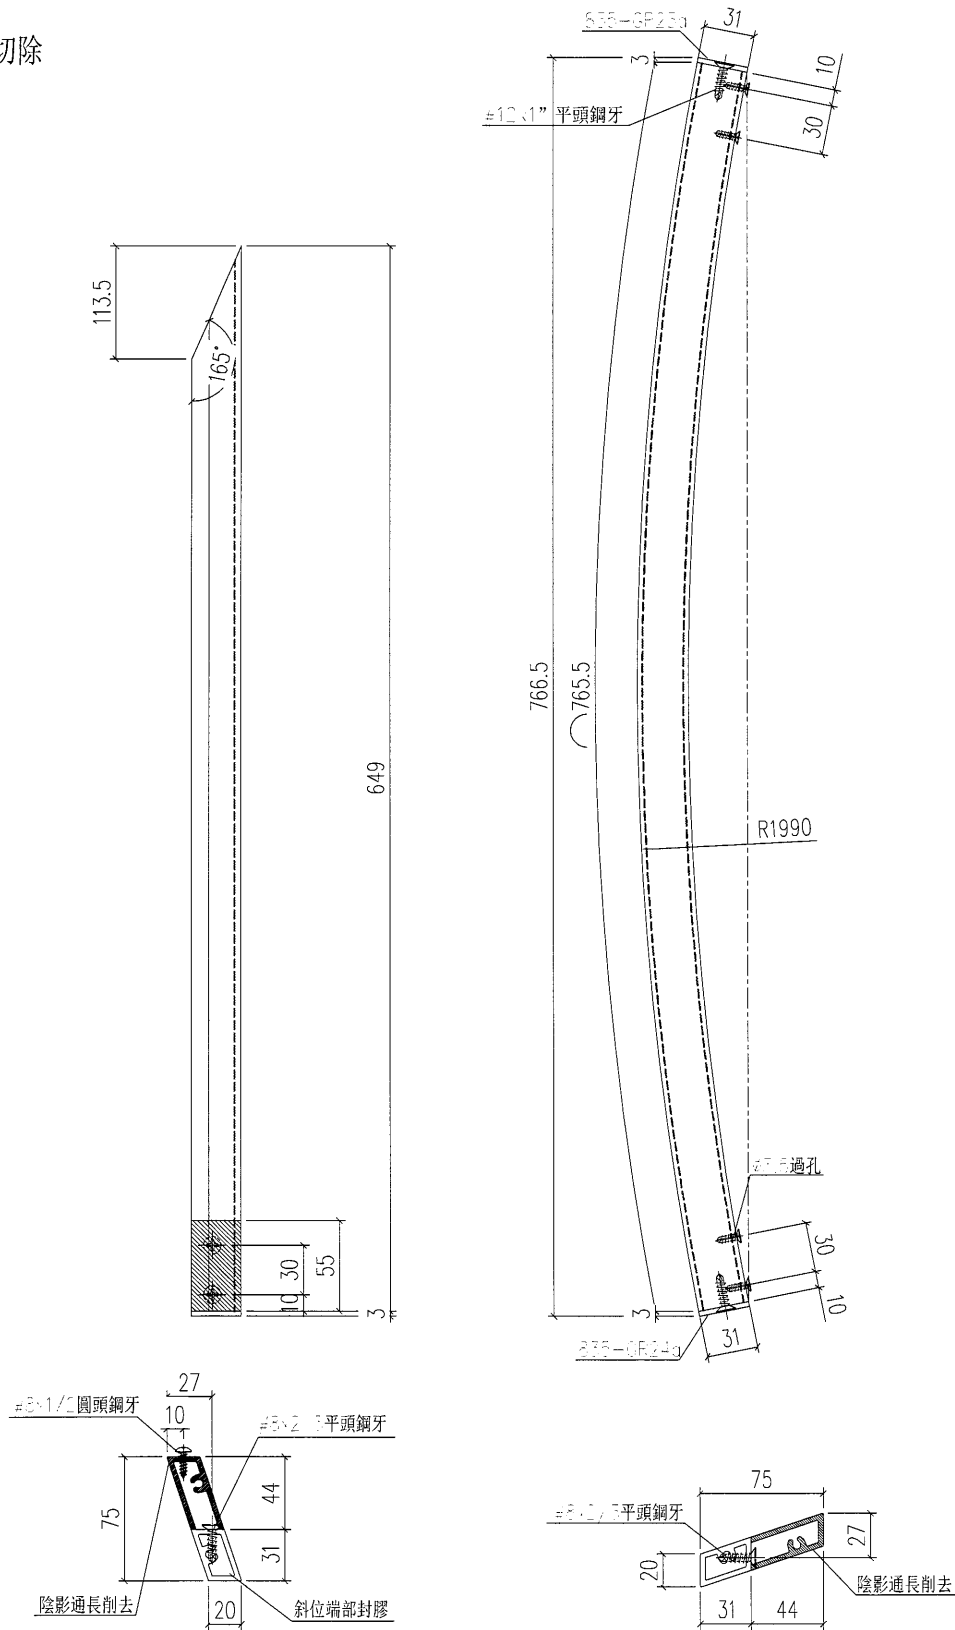

|     |                                 |    |     |    |  |
|-----|---------------------------------|----|-----|----|--|
| 工程號 | J-835                           | 地盤 | 將軍澳 | 附件 |  |
| 名稱  | 大斜鋁格柵                           |    | 採用  |    |  |
| 材料  | X85380                          |    | 地盤  |    |  |
| 顏色  | PPG UCT26694SC-3 3 Coats Bronze |    | 工廠  |    |  |

|   |            |  |  |  |    |     |            |    |          |
|---|------------|--|--|--|----|-----|------------|----|----------|
| <div>美特鋁質有限公司<br/>MIDI Aluminium Fabricator Ltd.</div> |            |  |  |  | 類別 |     | 物料號        |    |          |
|   |            |  |  |  | 制圖 | 夏之川 | 2017.03.23 | 圖號 | 835-DW01 |
| 修改   | A          |  |  |  | 復核 |     |            | 數量 |          |
| 日期   | 2017.05.10 |  |  |  | 批准 |     |            | 位置 |          |

| 物料編號       | 數量 | L     | A    | N        | B    | C  | D        |
|------------|----|-------|------|----------|------|----|----------|
| 835-DW01-1 | 2  | 344.5 | 20   | 6x50c/c  | 24.5 | 45 | 200      |
| 835-DW01-2 | 1  | 320   | 20.5 | 5x50c/c  | 49.5 | 45 | 200      |
| 835-DW01-3 | 1  | 695   | 20   | 13x50c/c | 25   | 45 | 3x200c/c |
| 835-DW01-4 | 1  | 595   | 20   | 11x50c/c | 25   | 45 | 2x200c/c |
| 835-DW01-5 | 3  | 845   | 20.5 | 16x50c/c | 24.5 | 45 | 3x200c/c |
| 835-DW01-6 | 1  | 120   | 20   | 50       | 50   | 45 | 50       |
| 835-DW01-7 | 1  | 795   | 20   | 15x50c/c | 25   | 45 | 3x200c/c |
| 835-DW01-8 | 2  | 645   | 20   | 12x50c/c | 25   | 45 | 2x200c/c |
| 835-DW01-9 | 1  | 495   | 20   | 9x50c/c  | 25   | 45 | 2x200c/c |

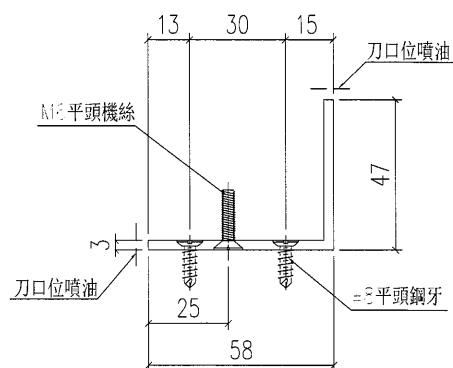
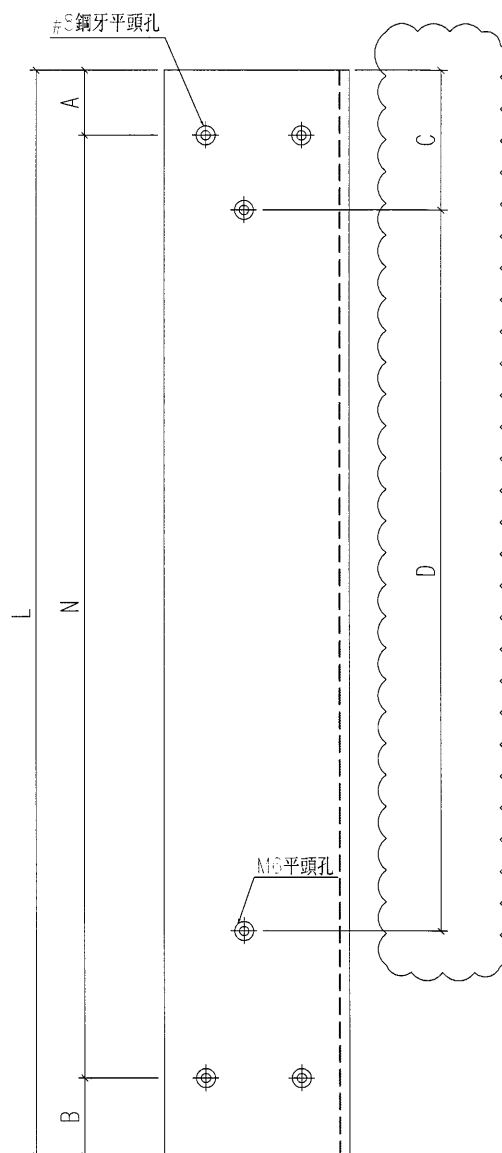


原EI7140

|     |                                 |    |     |    |  |
|-----|---------------------------------|----|-----|----|--|
| 工程號 | J-835                           | 地盤 | 將軍澳 | 附件 |  |
| 名稱  | 鋁角加工圖                           |    | 採用  |    |  |
| 材料  | FA0000541 (60x60x3mm鋁角)         |    | 地盤  |    |  |
| 顏色  | PPG UCT26694SC-3 3 Coats Bronze |    | 工廠  |    |  |

|   |            |  |  |  |    |     |            |    |          |
|---|------------|--|--|--|----|-----|------------|----|----------|
|  美特鋁質 有限公司<br>MIDI Aluminium Fabricator Ltd. |            |  |  |  | 類別 |     | 物料斗號       |    |          |
|   |            |  |  |  | 制圖 | 夏之川 | 2017.03.23 | 圖號 | 835-DW02 |
| 修改   | A          |  |  |  | 復核 |     |            | 數量 |          |
| 日期   | 2017.05.10 |  |  |  | 批准 |     |            | 位置 |          |

| 物料編號        | 數量 | L     | A    | N        | B    | C  | D        |
|-------------|----|-------|------|----------|------|----|----------|
| 835-DW02-1  | 1  | 320   | 20.5 | 5x50c/c  | 49.5 | 45 | 200      |
| 835-DW02-2  | 1  | 344.5 | 20   | 6x50c/c  | 24.5 | 45 | 200      |
| 835-DW02-3  | 1  | 695   | 20   | 13x50c/c | 25   | 45 | 3x200c/c |
| 835-DW02-4  | 1  | 595   | 20   | 11x50c/c | 25   | 45 | 2x200c/c |
| 835-DW02-5  | 1  | 270   | 20.5 | 4x50c/c  | 49.5 | 45 | 200      |
| 835-DW02-6  | 3  | 845   | 20.5 | 16x50c/c | 24.5 | 45 | 3x200c/c |
| 835-DW02-7  | 1  | 795   | 20   | 15x50c/c | 25   | 45 | 3x200c/c |
| 835-DW02-8  | 1  | 120   | 20   | 50       | 50   | 45 | 50       |
| 835-DW02-9  | 2  | 645   | 20   | 12x50c/c | 25   | 45 | 2x200c/c |
| 835-DW02-10 | 1  | 495   | 20   | 9x50c/c  | 25   | 45 | 2x200c/c |

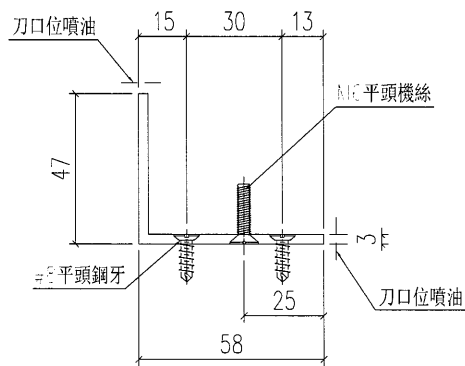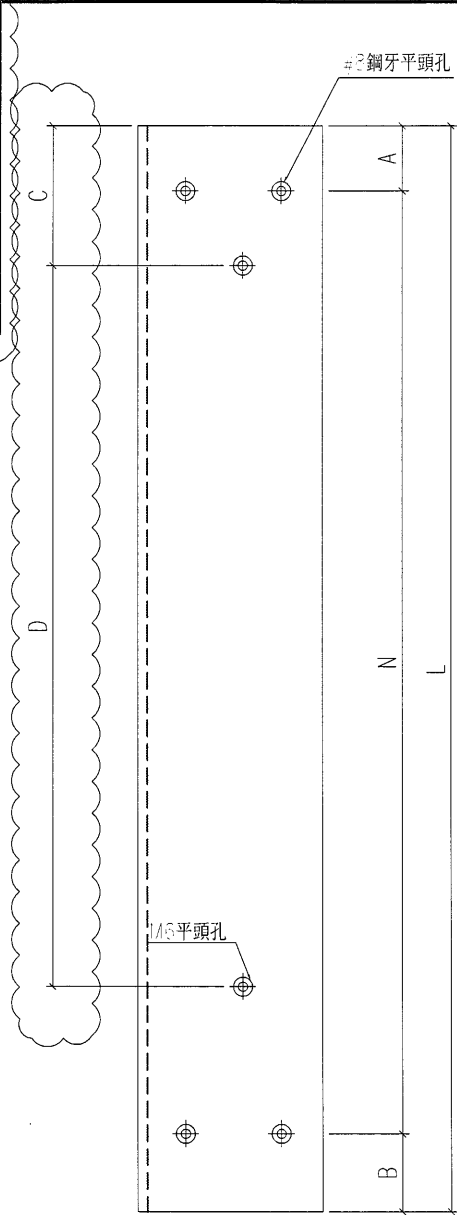



原EI7140

|     |                                 |    |     |    |  |
|-----|---------------------------------|----|-----|----|--|
| 工程號 | J-835                           | 地盤 | 將軍澳 | 附件 |  |
| 名稱  | 鋁角加工圖                           |    | 採用  |    |  |
| 材料  | FA0000541 (60x60x3mm鋁角)         |    | 地盤  |    |  |
| 顏色  | PPG UCT26694SC-3 3 Coats Bronze |    | 工廠  |    |  |

|   |  |    |     |            |      |          |  |
|---|--|----|-----|------------|------|----------|--|
|  美特鋁質 有限公司<br>MIDI Aluminium Fabricator Ltd. |  | 類別 |     |            | 物料斗號 |          |  |
| 修改 A   |  | 制圖 | 夏之川 | 2017.03.23 | 圖號   | 835-DW03 |  |
| 日期 2017.05.10   |  | 復核 |     |            | 數量   |          |  |
|   |  | 批准 |     |            | 位置   |          |  |

| 物料編號        | 數量 | L     | A    | N        | B    | X   | C  | D        |
|-------------|----|-------|------|----------|------|-----|----|----------|
| 835-DW03-1  | 1  | 63    | 20   | 0        | 0    | 65° | 45 | 0        |
| 835-DW03-2  | 1  | 193   | 20   | 2x50c/c  | 73   | 65° | 45 | 50       |
| 835-DW03-3  | 1  | 72.5  | 20   | 0        | 0    | 65° | 45 | 0        |
| 835-DW03-4  | 1  | 413.5 | 20.5 | 7x50c/c  | 43   | 74° | 45 | 200      |
| 835-DW03-5  | 1  | 62.5  | 20   | 0        | 42.5 | 65° | 45 | 0        |
| 835-DW03-6  | 1  | 375.5 | 20.5 | 6x50c/c  | 55   | 65° | 45 | 200      |
| 835-DW03-7  | 1  | 880   | 20.5 | 16x50c/c | 59.5 | 70° | 45 | 3x200c/c |
| 835-DW03-8  | 1  | 77    | 20.5 | 0        | 56.5 | 65° | 45 | 0        |
| 835-DW03-9  | 1  | 129   | 20.5 | 50       | 58.5 | 63° | 45 | 50       |
| 835-DW03-10 | 1  | 83    | 20   | 0        | 63   | 65° | 45 | 0        |



原EI7140
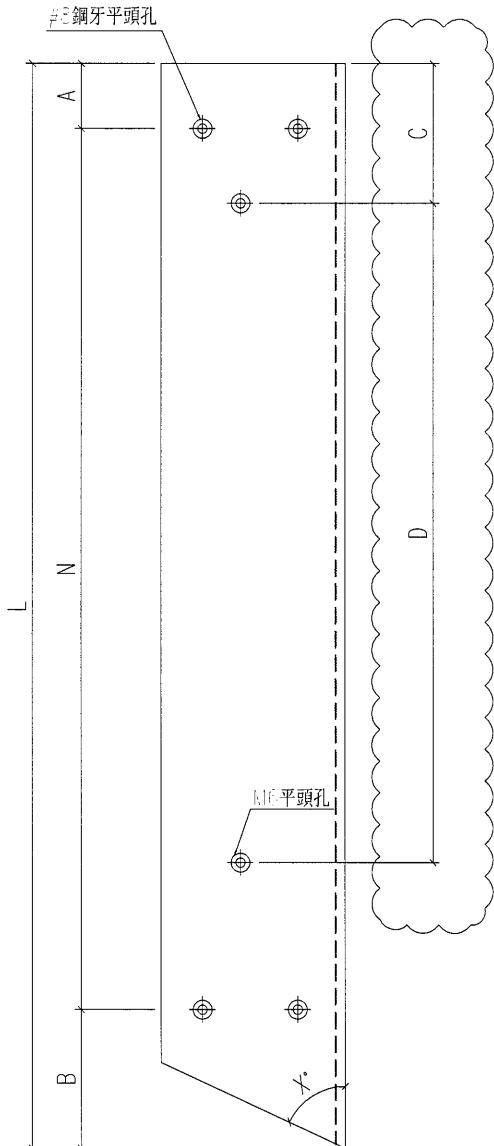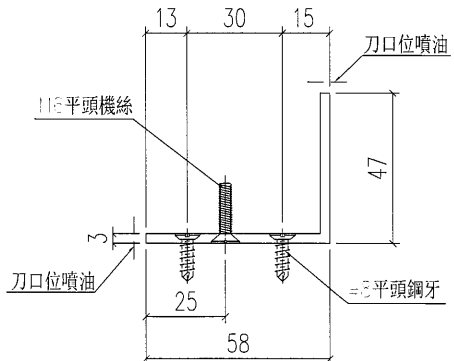
|     |                                 |    |     |    |
|-----|---------------------------------|----|-----|----|
| 工程號 | J-835                           | 地盤 | 將軍澳 | 附件 |
| 名稱  | 鋁角加工圖                           |    | 採用  |    |
| 材料  | FA0000541 (60x60x3mm鋁角)         |    | 地盤  |    |
| 顏色  | PPG UCT26694SC-3 3 Coats Bronze |    | 工廠  |    |

72

|                                                                                  |            |    |  |     |  |    |  |          |  |
|----------------------------------------------------------------------------------|------------|----|--|-----|--|----|--|----------|--|
|  |            | 類別 |  | 物料號 |  | 圖號 |  | 835-DW04 |  |
|                                                                                  |            |    |  |     |  |    |  |          |  |
| 修改                                                                               | A          |    |  |     |  | 復核 |  | 數量       |  |
| 日期                                                                               | 2017.05.10 |    |  |     |  | 批准 |  | 位置       |  |

| 物料編號       | 數量 | L     | A    | N        | B    | X   | C  | D        |
|------------|----|-------|------|----------|------|-----|----|----------|
| 835-DW04-1 | 1  | 631.5 | 20   | 11x50c/c | 61.5 | 65° | 45 | 2x200c/c |
| 835-DW04-2 | 1  | 611.5 | 20   | 11x50c/c | 41.5 | 65° | 45 | 2x200c/c |
| 835-DW04-3 | 1  | 741   | 20   | 13x50c/c | 71   | 65° | 45 | 3x200c/c |
| 835-DW04-4 | 1  | 881.5 | 20.5 | 16x50c/c | 61   | 65° | 45 | 3x200c/c |
| 835-DW04-5 | 1  | 544   | 20.5 | 9x50c/c  | 73.5 | 65° | 45 | 2x200c/c |
| 835-DW04-6 | 1  | 854.5 | 20.5 | 15x50c/c | 84   | 67° | 45 | 3x200c/c |
| 835-DW04-7 | 1  | 545.5 | 20.5 | 9x50c/c  | 75   | 66° | 45 | 2x200c/c |
| 835-DW04-8 | 1  | 648.5 | 20.5 | 11x50c/c | 78   | 65° | 45 | 2x200c/c |
| 835-DW04-9 | 1  | 701.5 | 20.5 | 12x50c/c | 81   | 65° | 45 | 3x200c/c |

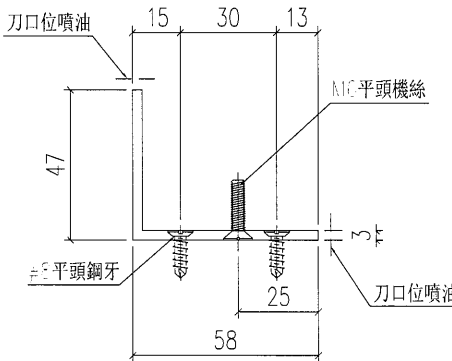
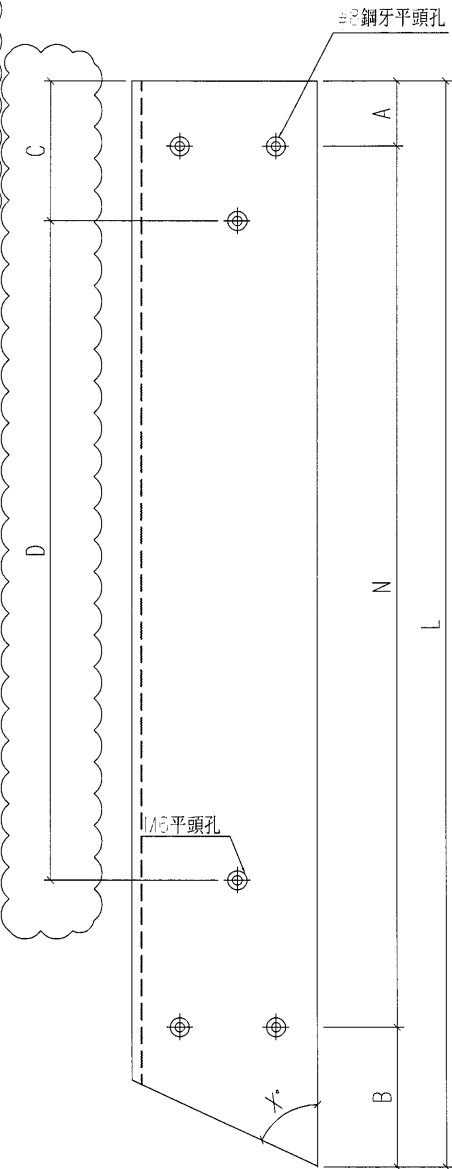


原EI7140

|     |                                 |    |     |    |  |
|-----|---------------------------------|----|-----|----|--|
| 工程號 | J-835                           | 地盤 | 將軍澳 | 附件 |  |
| 名稱  | 鉛角加工圖                           |    | 採用  |    |  |
| 材料  | FA0000541 (60x60x3mm鉛角)         |    | 地盤  |    |  |
| 顏色  | PPG UCT26694SC-3 3 Coats Bronze |    | 工廠  |    |  |

|   |            |  |  |  |    |     |            |    |          |
|---|------------|--|--|--|----|-----|------------|----|----------|
|  美特鋁質 有限公司<br>MIDI Aluminium Fabricator Ltd. |            |  |  |  | 類別 |     | 物料號        |    |          |
|   |            |  |  |  | 制圖 | 夏之川 | 2017.03.23 | 圖號 | 835-DW05 |
| 修改   | A          |  |  |  | 復核 |     |            | 數量 |          |
| 日期   | 2017.05.10 |  |  |  | 批准 |     |            | 位置 |          |

| 物料編號       | 數量 | L     | A    | N        | B    | X   | C  | D        |
|------------|----|-------|------|----------|------|-----|----|----------|
| 835-DW05-1 | 1  | 854   | 20   | 15x50c/c | 84   | 67° | 45 | 3x200c/c |
| 835-DW05-2 | 1  | 582.5 | 20   | 10x50c/c | 62.5 | 65° | 45 | 2x200c/c |
| 835-DW05-3 | 1  | 858   | 20.5 | 16x50c/c | 37.5 | 65° | 45 | 3x200c/c |
| 835-DW05-4 | 1  | 709   | 20.5 | 12x50c/c | 88.5 | 65° | 45 | 3x200c/c |
| 835-DW05-5 | 1  | 652.5 | 20.5 | 11x50c/c | 82   | 65° | 45 | 2x200c/c |
| 835-DW05-6 | 1  | 545.5 | 20   | 9x50c/c  | 75.5 | 66° | 45 | 2x200c/c |

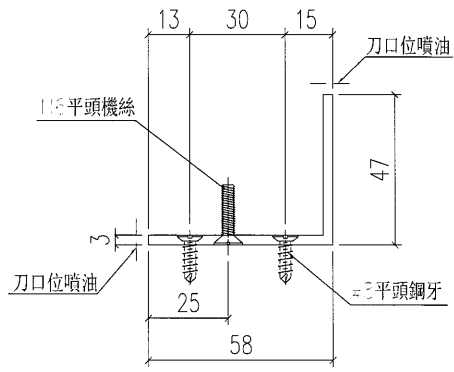
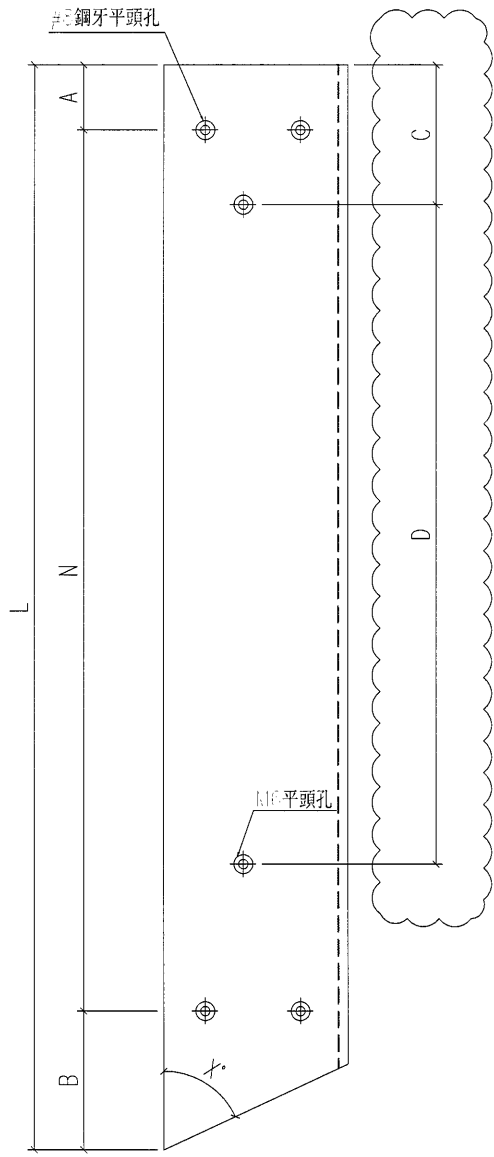


原EI7140

|     |                                 |    |     |    |  |
|-----|---------------------------------|----|-----|----|--|
| 工程號 | J-835                           | 地盤 | 將軍澳 | 附件 |  |
| 名稱  | 鋁角加工圖                           |    | 採用  |    |  |
| 材料  | FA0000541 (60x60x3mm鋁角)         |    | 地盤  |    |  |
| 顏色  | PPG UCT26694SC-3 3 Coats Bronze |    | 工廠  |    |  |

|   |            |  |  |    |     |            |    |          |
|---|------------|--|--|----|-----|------------|----|----------|
|  美特鋁質有限公司<br>MIDI Aluminium Fabricator Ltd. |            |  |  | 類別 |     | 物料號        |    |          |
| 修改   | A          |  |  | 制圖 | 夏之川 | 2017.03.23 | 圖號 | 835-DW06 |
| 日期   | 2017.05.10 |  |  | 復核 |     |            | 數量 |          |
|   |            |  |  | 批准 |     |            | 位置 |          |


| 物料編號       | 數量 | L     | A    | N        | B    | X   | C  | D        |
|------------|----|-------|------|----------|------|-----|----|----------|
| 835-DW06-1 | 1  | 879   | 20.5 | 16x50c/c | 58.5 | 71° | 45 | 3x200c/c |
| 835-DW06-2 | 1  | 365   | 20.5 | 6x50c/c  | 44.5 | 65° | 45 | 200      |
| 835-DW06-3 | 1  | 90    | 20   | 0        | 70   | 65° | 45 | 0        |
| 835-DW06-4 | 1  | 409.5 | 20.5 | 7x50c/c  | 39   | 77° | 45 | 200      |
| 835-DW06-5 | 1  | 91    | 20   | 0        | 71   | 70° | 45 | 0        |
| 835-DW06-6 | 1  | 134.5 | 20.5 | 50       | 64   | 65° | 45 | 50       |
| 835-DW06-7 | 1  | 77.5  | 20   | 0        | 57.5 | 64° | 45 | 0        |

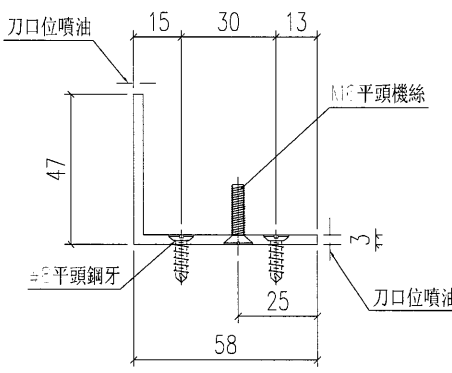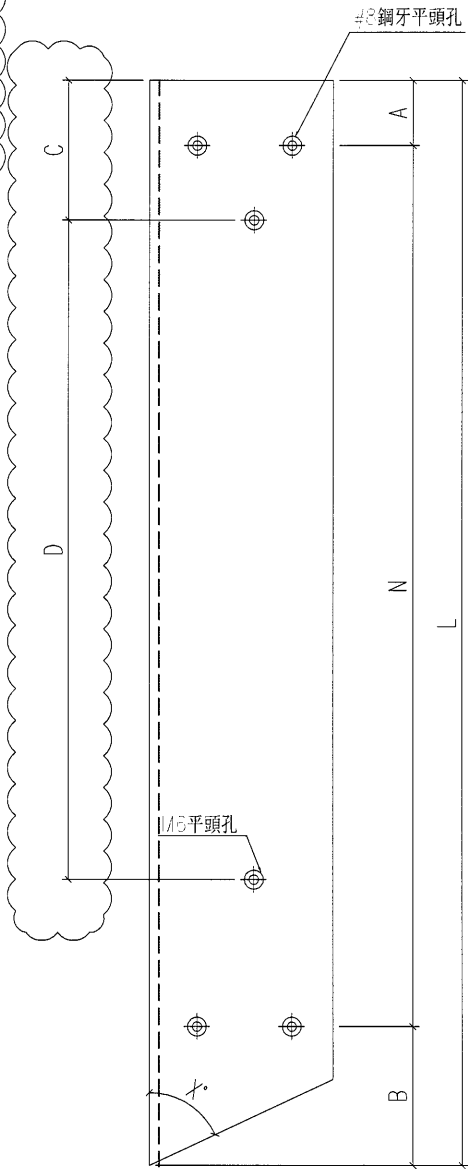


原EI7140

|     |                                 |    |     |    |  |
|-----|---------------------------------|----|-----|----|--|
| 工程號 | J-835                           | 地盤 | 將軍澳 | 附件 |  |
| 名稱  | 鋁角加工圖                           |    | 採用  |    |  |
| 材料  | FA0000541 (60x60x3mm鋁角)         |    | 地盤  |    |  |
| 顏色  | PPG UCT26694SC-3 3 Coats Bronze |    | 工廠  |    |  |

|   |  |  |  |  |    |     |            |    |           |
|---|--|--|--|--|----|-----|------------|----|-----------|
| <div></div> <div>美特鋁質<br/>MIDI Aluminium Fabricator Ltd.</div> <div>有限公司</div> |  |  |  |  | 類別 |     | 物料號        |    |           |
|   |  |  |  |  | 制圖 | 夏之川 | 2017.03.23 | 圖號 | J835-PT4a |
| 修改   |  |  |  |  | 復核 |     |            | 數量 | -         |
| 日期   |  |  |  |  | 批准 |     |            | 位置 |           |

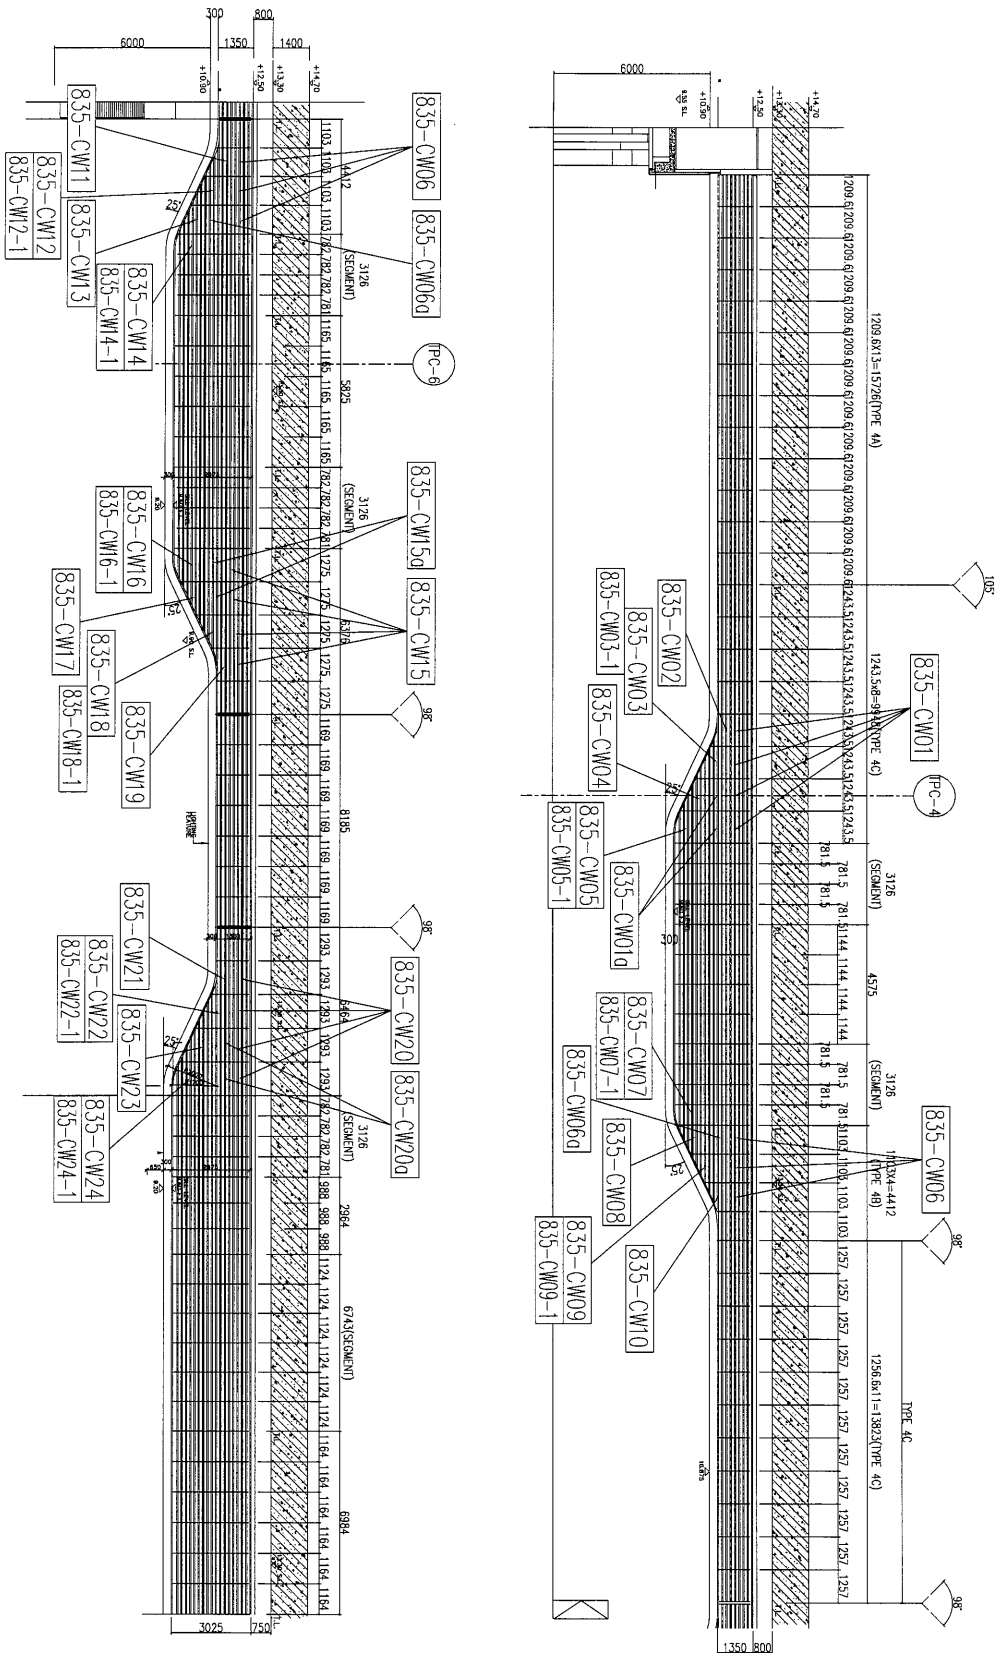

|     |       |    |     |        |
|-----|-------|----|-----|--------|
| 工程號 | J-835 | 地盤 | 將軍澳 | 附<br>件 |
| 名稱  | 位置圖   | 採用 |     |        |
| 材料  |       | 地盤 |     |        |
| 顏色  |       | 工廠 |     |        |

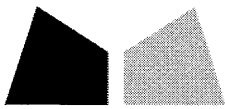

## 鋁材開料總表

工程號碼: J-835 工程名稱: 將軍澳66D平臺

| 序號 | 鋁料編號      | 名稱          | 表面處理 |    | 開料長度 | 實用長料總數量 |        | 浪費率(%) |
|----|-----------|-------------|------|----|------|---------|--------|--------|
|    |           |             | 顏色   | 層厚 |      | 支數      | 長度     |        |
| 1  | FA0000541 | 60x60x3mm鋁角 | 古銅   |    | 6000 | 18      | 108000 | 1.97   |
| 2  | X85380    | 大斜鋁格柵玉      | 古銅   |    | 5150 | 193     | 993950 | 2.44   |

使用鋁料BM

EI6427,

~~EI6024B~~

↖ EI6939

送至: \_\_\_\_\_

由: \_\_\_\_\_

日期: \_\_\_\_\_


簡短說明: \_\_\_\_\_

共1頁 第1頁

打印日期: 2017/3/25 打印時間: 8:52

鋁材開料清單 FA0000541

| 鋁料<br>長度 | 窗號                                     | 編號(用料狀況)       | 實用長度(長料開數) | 需要<br>支數 | 開料<br>支數 | 長料<br>支數 | 餘料<br>支數 | 編號(剩餘長度)   |
|----------|----------------------------------------|----------------|------------|----------|----------|----------|----------|---|
| 6000     | 835-GE11, 835-GE12, 835-GE13           | (餘料)4, 8, 11   | 1045.0     | 72       | 7        | 0        | 3        | 4@ (735)x1<br>8@ (735)x1<br>11@ (735)x1                                                                                       |
| 6000     | 835-GE10, 835-GE11, 835-GE12, 835-GE13 | 1-15           | 1045.0     |          | 65       | 15       | 0        | 1-3@ (735)x3<br>4@ (2833)x1<br>5-7@ (735)x3<br>8@ (4931)x1<br>9-10@ (735)x2<br>11@ (1784)x1<br>12-14@ (735)x3<br>15@ (3882)x1 |
| 6000     | 835-DW04-4                             | (餘料)15         | 881.5      | 1        | 1        | 0        | 1        | 15@ (2996.5)x1   |
| 6000     | 835-DW03-7                             | (餘料)15         | 880.0      | 1        | 1        | 0        | 1        | 15@ (2112.5)x1   |
| 6000     | 835-DW06-1                             | (餘料)15         | 879.0      | 1        | 1        | 0        | 1        | 15@ (1229.5)x1   |
| 6000     | 835-DW05-3                             | (餘料)15         | 858.0      | 1        | 1        | 0        | 1        | 15@ (367.5)x1   |
| 6000     | 835-DW04-6                             | 16             | 854.5      | 1        | 1        | 1        | 0        | 16@ (5121.5)x1   |
| 6000     | 835-DW05-1                             | (餘料)16         | 854.0      | 1        | 1        | 0        | 1        | 16@ (4263.5)x1   |
| 6000     | 835-DW01-5, 835-DW02-6                 | (餘料)16, 16     | 845.0      | 6        | 5        | 0        | 2        | 16@ (1716.5)x1<br>16@ (18.5)x1                                                                                                |
| 6000     | 835-DW02-6                             | 17             | 845.0      |          | 1        | 1        | 0        | 17@ (5131)x1   |
| 6000     | 835-DW01-7, 835-DW02-7                 | (餘料)17, 17     | 795.0      | 2        | 2        | 0        | 2        | 17@ (4332)x1<br>17@ (3533)x1                                                                                                  |
| 6000     | 835-DW04-3                             | (餘料)17         | 741.0      | 1        | 1        | 0        | 1        | 17@ (2788)x1   |
| 6000     | 835-DW05-4                             | (餘料)1          | 709.0      | 1        | 1        | 0        | 1        | 1@ (22)x1   |
| 6000     | 835-DW04-9                             | (餘料)2          | 701.5      | 1        | 1        | 0        | 1        | 2@ (29.5)x1   |
| 6000     | 835-DW01-3, 835-DW02-3                 | (餘料)3-4        | 695.0      | 2        | 2        | 0        | 2        | 3-4@ (36)x2   |
| 6000     | 835-DW05-5                             | (餘料)5          | 652.5      | 1        | 1        | 0        | 1        | 5@ (78.5)x1   |
| 6000     | 835-DW04-8                             | (餘料)6          | 648.5      | 1        | 1        | 0        | 1        | 6@ (82.5)x1   |
| 6000     | 835-DW01-8, 835-DW02-9                 | (餘料)7-10       | 645.0      | 4        | 4        | 0        | 4        | 7-10@ (86)x4   |
| 6000     | 835-DW04-1                             | (餘料)11         | 631.5      | 1        | 1        | 0        | 1        | 11@ (99.5)x1   |
| 6000     | 835-DW04-2                             | (餘料)12         | 611.5      | 1        | 1        | 0        | 1        | 12@ (119.5)x1   |
| 6000     | 835-DW01-4, 835-DW02-4                 | (餘料)13-14      | 595.0      | 2        | 2        | 0        | 2        | 13-14@ (136)x2   |
| 6000     | 835-DW05-2                             | (餘料)17         | 582.5      | 1        | 1        | 0        | 1        | 17@ (2201.5)x1   |
| 6000     | 835-DW04-7, 835-DW05-6                 | (餘料)17, 17     | 545.5      | 2        | 2        | 0        | 2        | 17@ (1652)x1<br>17@ (1102.5)x1                                                                                                |
| 6000     | 835-DW04-5                             | (餘料)17         | 544.0      | 1        | 1        | 0        | 1        | 17@ (554.5)x1   |
| 6000     | 835-DW01-9                             | (餘料)17         | 495.0      | 2        | 1        | 0        | 1        | 17@ (55.5)x1   |
| 6000     | 835-DW02-10                            | 18             | 495.0      |          | 1        | 1        | 0        | 18@ (5481)x1   |
| 6000     | 835-DW03-4                             | (餘料)18         | 413.5      | 1        | 1        | 0        | 1        | 18@ (5063.5)x1   |
| 6000     | 835-DW06-4                             | (餘料)18         | 409.5      | 1        | 1        | 0        | 1        | 18@ (4650)x1   |
| 6000     | 835-DW03-6                             | (餘料)18         | 375.5      | 1        | 1        | 0        | 1        | 18@ (4270.5)x1   |
| 6000     | 835-DW06-2                             | (餘料)18         | 365.0      | 1        | 1        | 0        | 1        | 18@ (3901.5)x1   |
| 6000     | 835-DW01-1, 835-DW02-2                 | (餘料)15, 18, 18 | 344.5      | 3        | 3        | 0        | 3        | 15@ (19)x1<br>18@ (3553)x1<br>18@ (3204.5)x1                                                                                  |
| 6000     | 835-DW01-2, 835-DW02-1                 | (餘料)18, 18     | 320.0      | 2        | 2        | 0        | 2        | 18@ (2880.5)x1<br>18@ (2556.5)x1                                                                                              |
| 6000     | 835-DW02-5                             | (餘料)18         | 270.0      | 1        | 1        | 0        | 1        | 18@ (2282.5)x1   |
| 6000     | 835-DW03-2                             | (餘料)18         | 193.0      | 1        | 1        | 0        | 1        | 18@ (2085.5)x1   |
| 6000     | 835-DW06-6                             | (餘料)18         | 134.5      | 1        | 1        | 0        | 1        | 18@ (1947)x1   |
| 6000     | 835-DW03-9                             | (餘料)13         | 129.0      | 1        | 1        | 0        | 1        | 13@ (3)x1   |
| 6000     | 835-DW01-6, 835-DW02-8                 | (餘料)14, 18     | 120.0      | 2        | 2        | 0        | 2        | 14@ (12)x1<br>18@ (1823)x1   |
| 6000     | 835-DW06-5                             | (餘料)11         | 91.0       | 1        | 1        | 0        | 1        | 11@ (4.5)x1   |

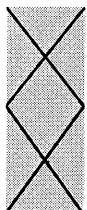

美特鋁質有限公司  
MIDI ALUMINIUM FABRICATOR LTD

76

工程號碼:J-835, 工程名稱:將軍澳66D平臺

開料長度:6000, 總長料支數:18, 總開料支數:130

鋸片厚度(mm):4, 料頭尾總切除(mm):20, 浪費率(%):1.97

## 鋁材開料清單 FA0000541

| 鋁料<br>長度 | 窗號          | 編號(用料狀況) | 實用長度(長料開數) | 需要<br>支數 | 開料<br>支數 | 長料<br>支數 | 餘料<br>支數 | 編號(剩餘長度)    |
|----------|-------------|----------|------------|----------|----------|----------|----------|-------------|
| 6000     | 835-DW06-3  | (餘料)12   | 90.0       | 1        | 1        | 0        | 1        | 12@(25.5)x1 |
| 6000     | 835-DW03-10 | (餘料)18   | 83.0       | 1        | 1        | 0        | 1        | 18@(1736)x1 |
| 6000     | 835-DW06-7  | (餘料)6    | 77.5       | 1        | 1        | 0        | 1        | 6@(1)x1     |
| 6000     | 835-DW03-8  | (餘料)7    | 77.0       | 1        | 1        | 0        | 1        | 7@(5)x1     |
| 6000     | 835-DW03-3  | (餘料)5    | 72.5       | 1        | 1        | 0        | 1        | 5@(2)x1     |
| 6000     | 835-DW03-1  | (餘料)8    | 63.0       | 1        | 1        | 0        | 1        | 8@(19)x1    |
| 6000     | 835-DW03-5  | (餘料)9    | 62.5       | 1        | 1        | 0        | 1        | 9@(19.5)x1  |

制表者: \_\_\_\_\_

鋁料編號: FA0000541(開料清單), 共2頁 第2頁

打印日期: 2017/3/25 打印時間: 8:53

工程號碼: J-835, 工程名稱: 將軍澳66D平臺

開料長度: 5150, 總長料支數: 193, 總開料支數: 862

鋸片厚度(mm): 4, 料頭尾總切除(mm): 20, 浪費率(%): 2.44

# 鋁材開料清單 X85380

| 鋁料<br>長度 | 窗號                                                                                         | 編號(用料狀況)                            | 實用長度(長料開數) | 需要<br>支數 | 開料<br>支數 | 長料<br>支數 | 餘料<br>支數 | 編號(剩餘長度)   |
|----------|--------------------------------------------------------------------------------------------|-------------------------------------|------------|----------|----------|----------|----------|---|
| 5150     | 835-CW24-P1                                                                                | (餘料)1                               | 1280.0     | 2        | 1        | 0        | 1        | 1@(2562)x1   |
| 5150     | 835-CW22-P1                                                                                | 1                                   | 1280.0     |          | 1        | 1        | 0        | 1@(3846)x1   |
| 5150     | 835-CW23-P1                                                                                | (餘料)1                               | 1279.5     | 1        | 1        | 0        | 1        | 1@(1278.5)x1   |
| 5150     | 835-GE01b-21, 835-PV01-4, 835-PV01a-4, 835-PV01b-4, 835-PV01c-7, 835-PV01c-8, 835-PV01c-9  | (餘料)27, 33, 38, 40-41, 41, 41       | 1277.0     | 160      | 10       | 0        | 7        | 27@(6)x1<br>33@(6)x1<br>38@(6)x1<br>40@(6)x1<br>41@(2568)x1<br>41@(1287)x1<br>41@(6)x1                                                                           |
| 5150     | 835-GE01-21, 835-GE01a-21, 835-GE01b-21, 835-PV01-4, 835-PV01a-4, 835-PV01c-10             | 2-41                                | 1277.0     |          | 150      | 40       | 0        | 2-26@(6)x25<br>27@(2568)x1<br>28-32@(6)x5<br>33@(2568)x1<br>34-37@(6)x4<br>38@(1287)x1<br>39@(6)x1<br>40@(2568)x1<br>41@(3849)x1                                 |
| 5150     | 835-CW16-P1, 835-CW18-P1                                                                   | (餘料)1, 42                           | 1262.5     | 3        | 2        | 0        | 2        | 1@(12)x1<br>42@(2597)x1   |
| 5150     | 835-CW17-P1                                                                                | 42                                  | 1262.5     |          | 1        | 1        | 0        | 42@(3863.5)x1   |
| 5150     | 835-GE01-20, 835-GE01a-20, 835-PV01a-3, 835-PV04-4, 835-PV04-5, 835-PV04-7                 | (餘料)42, 63, 79, 81, 81-82           | 1259.0     | 160      | 10       | 0        | 6        | 42@(71)x1<br>63@(78)x1<br>79@(78)x1<br>81@(1341)x1<br>81@(78)x1<br>82@(2604)x1                                                                                   |
| 5150     | 835-GE01-20, 835-GE01a-20, 835-GE01b-20, 835-PV01-3, 835-PV01a-3, 835-PV01b-3, 835-PV04-6  | 43-82                               | 1259.0     |          | 150      | 40       | 0        | 43-62@(78)x20<br>63@(2604)x1<br>64-78@(78)x15<br>79@(3867)x1<br>80@(78)x1<br>81@(2604)x1<br>82@(3867)x1                                                          |
| 5150     | 835-CW04-P1a                                                                               | (餘料)82                              | 1230.5     | 1        | 1        | 0        | 1        | 82@(1369.5)x1   |
| 5150     | 835-GE01-22, 835-GE01a-22, 835-GE01b-22, 835-PV01-1, 835-PV01b-1, 835-PV01c-2, 835-PV01c-3 | (餘料)82, 103, 108, 114, 122-123, 123 | 1227.5     | 164      | 12       | 0        | 7        | 82@(138)x1<br>103@(204)x1<br>108@(204)x1<br>114@(204)x1<br>122@(204)x1<br>123@(2667)x1<br>123@(1435.5)x1                                                         |
| 5150     | 835-GE01-22, 835-GE01a-22, 835-GE01b-22, 835-PV01-1, 835-PV01a-1, 835-PV01c-1              | 83-123                              | 1227.5     |          | 152      | 41       | 0        | 83-102@(204)x20<br>103@(1435.5)x1<br>104-107@(204)x4<br>108@(3898.5)x1<br>109-113@(204)x5<br>114@(3898.5)x1<br>115-121@(204)x7<br>122@(2667)x1<br>123@(3898.5)x1 |
| 5150     | 835-CW05-P1                                                                                | (餘料)123                             | 1221.5     | 1        | 1        | 0        | 1        | 123@(210)x1   |
| 5150     | 835-CW03-P1                                                                                | 124                                 | 1200.5     | 1        | 1        | 1        | 0        | 124@(3925.5)x1   |
| 5150     | 835-CW16-P2                                                                                | (餘料)124                             | 1186.5     | 1        | 1        | 0        | 1        | 124@(2735)x1   |
| 5150     | 835-CW24-P2                                                                                | (餘料)124                             | 1185.0     | 1        | 1        | 0        | 1        | 124@(1546)x1   |
| 5150     | 835-CW23-P2                                                                                | (餘料)124                             | 1179.0     | 1        | 1        | 0        | 1        | 124@(363)x1   |

鋁料編號: X85380(開料清單), 共4頁 第1頁

打印日期: 2017/3/25 打印時間: 8:53

制表者: \_\_\_\_\_

工程號碼: J-835, 工程名稱: 將軍澳66D平臺  
開料長度: 5150, 總長料支數: 193, 總開料支數: 862  
鋸片厚度(mm): 4, 料頭尾總切除(mm): 20, 浪費率(%): 2.44

鋁材開料清單 X85380

| 鋁料<br>長度 | 窗號                                                                                        | 編號(用料狀況)                   | 實用長度(長料開數) | 需要<br>支數 | 開料<br>支數 | 長料<br>支數 | 餘料<br>支數 | 編號(剩餘長度)                                                                                |
|----------|-------------------------------------------------------------------------------------------|----------------------------|------------|----------|----------|----------|----------|-----------------------------------------------------------------------------------------|
| 5150     | 835-CW22-P2                                                                               | 125                        | 1173.0     | 1        | 1        | 1        | 0        | 125@(3953)x1                                                                            |
| 5150     | 835-CW17-P2                                                                               | (餘料)125                    | 1172.5     | 1        | 1        | 0        | 1        | 125@(2776.5)x1                                                                          |
| 5150     | 835-CW18-P2                                                                               | (餘料)125                    | 1158.5     | 1        | 1        | 0        | 1        | 125@(1614)x1                                                                            |
| 5150     | 835-CW04-P1                                                                               | (餘料)125                    | 1157.5     | 1        | 1        | 0        | 1        | 125@(452.5)x1                                                                           |
| 5150     | 835-CW05-P2                                                                               | 126                        | 1114.5     | 1        | 1        | 1        | 0        | 126@(4011.5)x1                                                                          |
| 5150     | 835-CW03-P2                                                                               | (餘料)126                    | 1093.5     | 1        | 1        | 0        | 1        | 126@(2914)x1                                                                            |
| 5150     | 835-CW09-P1                                                                               | (餘料)126                    | 1090.0     | 1        | 1        | 0        | 1        | 126@(1820)x1                                                                            |
| 5150     | 835-CW13-P1                                                                               | (餘料)126                    | 1087.5     | 1        | 1        | 0        | 1        | 126@(728.5)x1                                                                           |
| 5150     | 835-PV01a-2, 835-PV01c-4, 835-PV01c-6, 835-PV04-1, 835-PV04-2                             | (餘料)180, 183-184, 184, 184 | 1087.0     | 233      | 7        | 0        | 5        | 180@(766)x1<br>183@(766)x1<br>184@(2948)x1<br>184@(1857)x1<br>184@(766)x1               |
| 5150     | 835-GE01-23, 835-GE01a-23, 835-GE01b-23, 835-PV01-2, 835-PV01a-2, 835-PV01c-5, 835-PV04-3 | 127-185                    | 1087.0     |          | 226      | 59       | 0        | 127-179@(766)x53<br>180@(4039)x1<br>181-182@(766)x2<br>183@(1857)x1<br>184-185@(4039)x2 |
| 5150     | 835-CW16-P3                                                                               | (餘料)185                    | 1081.0     | 1        | 1        | 0        | 1        | 185@(2954)x1                                                                            |
| 5150     | 835-CW24-P3                                                                               | (餘料)185                    | 1076.0     | 1        | 1        | 0        | 1        | 185@(1874)x1                                                                            |
| 5150     | 835-CW11-P1                                                                               | (餘料)185                    | 1074.0     | 1        | 1        | 0        | 1        | 185@(796)x1                                                                             |
| 5150     | 835-CW23-P3                                                                               | (餘料)186                    | 1072.0     | 2        | 1        | 0        | 1        | 186@(2978)x1                                                                            |
| 5150     | 835-CW10-P1                                                                               | 186                        | 1072.0     |          | 1        | 1        | 0        | 186@(4054)x1                                                                            |
| 5150     | 835-CW17-P3                                                                               | (餘料)186                    | 1067.0     | 1        | 1        | 0        | 1        | 186@(1907)x1                                                                            |
| 5150     | 835-CW22-P3                                                                               | (餘料)186                    | 1065.5     | 1        | 1        | 0        | 1        | 186@(837.5)x1                                                                           |
| 5150     | 835-CW08-P1                                                                               | 187                        | 1064.0     | 1        | 1        | 1        | 0        | 187@(4062)x1                                                                            |
| 5150     | 835-CW12-P1                                                                               | (餘料)187                    | 1060.0     | 1        | 1        | 0        | 1        | 187@(2998)x1                                                                            |
| 5150     | 835-CW18-P3                                                                               | (餘料)187                    | 1053.0     | 1        | 1        | 0        | 1        | 187@(1941)x1                                                                            |
| 5150     | 835-CW04-P2                                                                               | (餘料)187                    | 1050.0     | 1        | 1        | 0        | 1        | 187@(887)x1                                                                             |
| 5150     | 835-CW09-P2                                                                               | 188                        | 1012.0     | 1        | 1        | 1        | 0        | 188@(4114)x1                                                                            |
| 5150     | 835-CW05-P3                                                                               | (餘料)188                    | 1003.0     | 1        | 1        | 0        | 1        | 188@(3107)x1                                                                            |
| 5150     | 835-CW03-P3                                                                               | (餘料)188                    | 986.0      | 1        | 1        | 0        | 1        | 188@(2117)x1                                                                            |
| 5150     | 835-CW13-P2                                                                               | (餘料)188                    | 979.5      | 1        | 1        | 0        | 1        | 188@(1133.5)x1                                                                          |
| 5150     | 835-CW16-P4                                                                               | (餘料)188                    | 970.5      | 1        | 1        | 0        | 1        | 188@(159)x1                                                                             |
| 5150     | 835-CW24-P4                                                                               | 189                        | 966.5      | 1        | 1        | 1        | 0        | 189@(4159.5)x1                                                                          |
| 5150     | 835-CW23-P4                                                                               | (餘料)189                    | 964.5      | 1        | 1        | 0        | 1        | 189@(3191)x1                                                                            |
| 5150     | 835-CW17-P4                                                                               | (餘料)189                    | 962.0      | 1        | 1        | 0        | 1        | 189@(2225)x1                                                                            |
| 5150     | 835-CW08-P2                                                                               | (餘料)189                    | 959.0      | 1        | 1        | 0        | 1        | 189@(1262)x1                                                                            |
| 5150     | 835-CW22-P4                                                                               | (餘料)189                    | 958.5      | 1        | 1        | 0        | 1        | 189@(299.5)x1                                                                           |
| 5150     | 835-CW12-P2                                                                               | 190                        | 952.5      | 1        | 1        | 1        | 0        | 190@(4173.5)x1                                                                          |
| 5150     | 835-CW18-P4                                                                               | (餘料)190                    | 948.0      | 1        | 1        | 0        | 1        | 190@(3221.5)x1                                                                          |
| 5150     | 835-CW04-P3                                                                               | (餘料)190                    | 943.0      | 1        | 1        | 0        | 1        | 190@(2274.5)x1                                                                          |
| 5150     | 835-CW11-P2                                                                               | (餘料)190                    | 926.0      | 1        | 1        | 0        | 1        | 190@(1344.5)x1                                                                          |
| 5150     | 835-CW09-P3                                                                               | (餘料)190                    | 907.0      | 1        | 1        | 0        | 1        | 190@(433.5)x1                                                                           |
| 5150     | 835-CW10-P2                                                                               | 191                        | 893.5      | 1        | 1        | 1        | 0        | 191@(4232.5)x1                                                                          |
| 5150     | 835-CW03-P4                                                                               | (餘料)187                    | 879.0      | 1        | 1        | 0        | 1        | 187@(4)x1                                                                               |
| 5150     | 835-CW13-P3                                                                               | (餘料)191                    | 872.0      | 1        | 1        | 0        | 1        | 191@(3356.5)x1                                                                          |
| 5150     | 835-PV02a-4                                                                               | (餘料)191                    | 863.5      | 1        | 1        | 0        | 1        | 191@(2489)x1                                                                            |
| 5150     | 835-CW02-P1                                                                               | (餘料)191                    | 861.5      | 1        | 1        | 0        | 1        | 191@(1623.5)x1                                                                          |
| 5150     | 835-CW23-P5                                                                               | (餘料)191                    | 857.5      | 1        | 1        | 0        | 1        | 191@(762)x1                                                                             |
| 5150     | 835-CW17-P5                                                                               | 192                        | 857.0      | 1        | 1        | 1        | 0        | 192@(4269)x1                                                                            |
| 5150     | 835-CW08-P3                                                                               | (餘料)192                    | 853.5      | 1        | 1        | 0        | 1        | 192@(3411.5)x1                                                                          |

工程號碼: J-835, 工程名稱: 將軍澳66D平臺  
開料長度: 5150, 總長料支數: 193, 總開料支數: 862  
鋸片厚度(mm): 4, 料頭尾總切除(mm): 20, 浪費率(%): 2.44

鋁材開料清單 X85380

| 鋁料<br>長度 | 窗號                       | 編號(用料狀況)    | 實用長度(長料開數) | 需要<br>支數 | 開料<br>支數 | 長料<br>支數 | 餘料<br>支數 | 編號(剩餘長度)        |
|----------|--------------------------|-------------|------------|----------|----------|----------|----------|-----------------|
| 5150     | 835-CW22-P5              | (餘料)192     | 851.0      | 1        | 1        | 0        | 1        | 192@ (2556.5)x1 |
| 5150     | 835-CW12-P3              | (餘料)192     | 844.5      | 1        | 1        | 0        | 1        | 192@ (1708)x1   |
| 5150     | 835-CW18-P5              | (餘料)192     | 843.0      | 1        | 1        | 0        | 1        | 192@ (861)x1    |
| 5150     | 835-CW04-P4              | (餘料)192     | 836.0      | 1        | 1        | 0        | 1        | 192@ (21)x1     |
| 5150     | 835-PV05-7               | (餘料)186     | 830.5      | 1        | 1        | 0        | 1        | 186@ (3)x1      |
| 5150     | 835-PV02a-11             | 193         | 827.0      | 1        | 1        | 1        | 0        | 193@ (4299)x1   |
| 5150     | 835-CW11-P3              | (餘料)193     | 815.0      | 1        | 1        | 0        | 1        | 193@ (3480)x1   |
| 5150     | 835-CW09-P4              | (餘料)193     | 801.5      | 1        | 1        | 0        | 1        | 193@ (2674.5)x1 |
| 5150     | 835-CW03-P5              | (餘料)185     | 772.0      | 1        | 1        | 0        | 1        | 185@ (20)x1     |
| 5150     | 835-CW13-P4              | (餘料)193     | 764.5      | 1        | 1        | 0        | 1        | 193@ (1906)x1   |
| 5150     | 835-CW17-P6              | (餘料)127     | 752.0      | 1        | 1        | 0        | 1        | 127@ (10)x1     |
| 5150     | 835-CW10-P3, 835-CW23-P6 | (餘料)128-129 | 750.0      | 2        | 2        | 0        | 2        | 128-129@ (12)x2 |
| 5150     | 835-CW08-P4              | (餘料)130     | 748.5      | 1        | 1        | 0        | 1        | 130@ (13.5)x1   |
| 5150     | 835-CW22-P6              | (餘料)131     | 744.0      | 1        | 1        | 0        | 1        | 131@ (18)x1     |
| 5150     | 835-CW18-P6              | (餘料)132     | 738.0      | 1        | 1        | 0        | 1        | 132@ (24)x1     |
| 5150     | 835-CW12-P4              | (餘料)133     | 737.0      | 1        | 1        | 0        | 1        | 133@ (25)x1     |
| 5150     | 835-CW04-P5              | (餘料)134     | 728.5      | 1        | 1        | 0        | 1        | 134@ (33.5)x1   |
| 5150     | 835-CW11-P4              | (餘料)126     | 710.0      | 1        | 1        | 0        | 1        | 126@ (14.5)x1   |
| 5150     | 835-CW09-P5              | (餘料)135     | 696.5      | 1        | 1        | 0        | 1        | 135@ (65.5)x1   |
| 5150     | 835-CW19-P1              | (餘料)136     | 671.5      | 1        | 1        | 0        | 1        | 136@ (90.5)x1   |
| 5150     | 835-CW21-P1              | (餘料)137     | 665.0      | 1        | 1        | 0        | 1        | 137@ (97)x1     |
| 5150     | 835-CW03-P6              | (餘料)138     | 664.5      | 1        | 1        | 0        | 1        | 138@ (97.5)x1   |
| 5150     | 835-CW13-P5              | (餘料)139     | 657.0      | 1        | 1        | 0        | 1        | 139@ (105)x1    |
| 5150     | 835-CW17-P7              | (餘料)140     | 647.0      | 1        | 1        | 0        | 1        | 140@ (115)x1    |
| 5150     | 835-CW10-P4              | (餘料)141     | 644.5      | 1        | 1        | 0        | 1        | 141@ (117.5)x1  |
| 5150     | 835-CW08-P5              | (餘料)142     | 643.5      | 1        | 1        | 0        | 1        | 142@ (118.5)x1  |
| 5150     | 835-CW23-P7              | (餘料)143     | 643.0      | 1        | 1        | 0        | 1        | 143@ (119)x1    |
| 5150     | 835-CW22-P7              | (餘料)144     | 637.0      | 1        | 1        | 0        | 1        | 144@ (125)x1    |
| 5150     | 835-CW18-P7              | (餘料)145     | 633.0      | 1        | 1        | 0        | 1        | 145@ (129)x1    |
| 5150     | 835-CW12-P5              | (餘料)146     | 629.5      | 1        | 1        | 0        | 1        | 146@ (132.5)x1  |
| 5150     | 835-CW04-P6              | (餘料)147     | 621.5      | 1        | 1        | 0        | 1        | 147@ (140.5)x1  |
| 5150     | 835-CW11-P5              | (餘料)148     | 602.0      | 1        | 1        | 0        | 1        | 148@ (160)x1    |
| 5150     | 835-CW09-P6              | (餘料)149     | 591.5      | 1        | 1        | 0        | 1        | 149@ (170.5)x1  |
| 5150     | 835-CW02-P2              | (餘料)150     | 584.5      | 1        | 1        | 0        | 1        | 150@ (177.5)x1  |
| 5150     | 835-CW03-P7              | (餘料)151     | 557.5      | 1        | 1        | 0        | 1        | 151@ (204.5)x1  |
| 5150     | 835-CW13-P6              | (餘料)152     | 549.5      | 1        | 1        | 0        | 1        | 152@ (212.5)x1  |
| 5150     | 835-CW17-P8              | (餘料)153     | 541.5      | 1        | 1        | 0        | 1        | 153@ (220.5)x1  |
| 5150     | 835-CW10-P5              | (餘料)154     | 539.5      | 1        | 1        | 0        | 1        | 154@ (222.5)x1  |
| 5150     | 835-CW08-P6              | (餘料)155     | 538.5      | 1        | 1        | 0        | 1        | 155@ (223.5)x1  |
| 5150     | 835-CW23-P8              | (餘料)156     | 535.5      | 1        | 1        | 0        | 1        | 156@ (226.5)x1  |
| 5150     | 835-CW22-P8              | (餘料)157     | 529.5      | 1        | 1        | 0        | 1        | 157@ (232.5)x1  |
| 5150     | 835-CW18-P8              | (餘料)158     | 527.5      | 1        | 1        | 0        | 1        | 158@ (234.5)x1  |
| 5150     | 835-CW12-P6              | (餘料)159     | 522.0      | 1        | 1        | 0        | 1        | 159@ (240)x1    |
| 5150     | 835-CW04-P7              | (餘料)160     | 514.0      | 1        | 1        | 0        | 1        | 160@ (248)x1    |
| 5150     | 835-CW11-P6              | (餘料)161     | 494.5      | 1        | 1        | 0        | 1        | 161@ (267.5)x1  |
| 5150     | 835-CW09-P7              | (餘料)162     | 486.5      | 1        | 1        | 0        | 1        | 162@ (275.5)x1  |
| 5150     | 835-CW03-P8              | (餘料)163     | 450.0      | 1        | 1        | 0        | 1        | 163@ (312)x1    |
| 5150     | 835-CW13-P7              | (餘料)125     | 442.0      | 1        | 1        | 0        | 1        | 125@ (6.5)x1    |
| 5150     | 835-CW17-P9              | (餘料)164     | 436.5      | 1        | 1        | 0        | 1        | 164@ (325.5)x1  |
| 5150     | 835-CW10-P6              | (餘料)165     | 434.5      | 1        | 1        | 0        | 1        | 165@ (327.5)x1  |

工程號碼: J-835, 工程名稱: 將軍澳66D平臺

開料長度: 5150, 總長料支數: 193, 總開料支數: 862

鋸片厚度(mm): 4, 料頭尾總切除(mm): 20, 浪費率(%): 2.44

## 鋁材開料清單 X85380

| 鋁料<br>長度 | 窗號                       | 編號(用料狀況)    | 實用長度(長料開數) | 需要<br>支數 | 開料<br>支數 | 長料<br>支數 | 餘料<br>支數 | 編號(剩餘長度)          |
|----------|--------------------------|-------------|------------|----------|----------|----------|----------|-------------------|
| 5150     | 835-CW08-P7              | (餘料)166     | 433.5      | 1        | 1        | 0        | 1        | 166@(328.5)x1     |
| 5150     | 835-CW23-P9              | (餘料)167     | 428.5      | 1        | 1        | 0        | 1        | 167@(333.5)x1     |
| 5150     | 835-CW18-P9, 835-CW22-P9 | (餘料)168-169 | 422.5      | 2        | 2        | 0        | 2        | 168-169@(339.5)x2 |
| 5150     | 835-CW12-P7              | (餘料)170     | 414.5      | 1        | 1        | 0        | 1        | 170@(347.5)x1     |
| 5150     | 835-CW02-P3              | (餘料)171     | 411.5      | 1        | 1        | 0        | 1        | 171@(350.5)x1     |
| 5150     | 835-CW19-P2, 835-CW21-P2 | (餘料)172-173 | 409.5      | 2        | 2        | 0        | 2        | 172-173@(352.5)x2 |
| 5150     | 835-CW04-P8              | (餘料)174     | 407.0      | 1        | 1        | 0        | 1        | 174@(355)x1       |
| 5150     | 835-CW11-P7              | (餘料)175     | 387.0      | 1        | 1        | 0        | 1        | 175@(375)x1       |
| 5150     | 835-CW09-P8              | (餘料)176     | 381.5      | 1        | 1        | 0        | 1        | 176@(380.5)x1     |
| 5150     | 835-CW03-P9              | (餘料)124     | 343.0      | 1        | 1        | 0        | 1        | 124@(16)x1        |
| 5150     | 835-CW13-P8              | (餘料)168     | 334.5      | 1        | 1        | 0        | 1        | 168@(1)x1         |
| 5150     | 835-CW17-P10             | (餘料)169     | 331.5      | 1        | 1        | 0        | 1        | 169@(4)x1         |
| 5150     | 835-CW10-P7              | (餘料)167     | 329.5      | 1        | 1        | 0        | 1        | 167@(0)x1         |
| 5150     | 835-CW08-P8              | (餘料)170     | 328.0      | 1        | 1        | 0        | 1        | 170@(15.5)x1      |
| 5150     | 835-CW23-P10             | (餘料)164     | 321.0      | 1        | 1        | 0        | 1        | 164@(.5)x1        |
| 5150     | 835-CW18-P10             | (餘料)165     | 317.5      | 1        | 1        | 0        | 1        | 165@(6)x1         |
| 5150     | 835-CW22-P10             | (餘料)166     | 315.0      | 1        | 1        | 0        | 1        | 166@(9.5)x1       |
| 5150     | 835-CW12-P8              | (餘料)163     | 307.0      | 1        | 1        | 0        | 1        | 163@(1)x1         |
| 5150     | 835-CW04-P9              | (餘料)171     | 299.5      | 1        | 1        | 0        | 1        | 171@(47)x1        |
| 5150     | 835-CW02-P4              | (餘料)172     | 281.5      | 1        | 1        | 0        | 1        | 172@(67)x1        |
| 5150     | 835-CW11-P8              | (餘料)173     | 279.5      | 1        | 1        | 0        | 1        | 173@(69)x1        |
| 5150     | 835-CW09-P9              | (餘料)174     | 276.0      | 1        | 1        | 0        | 1        | 174@(75)x1        |
| 5150     | 835-PV05-6               | (餘料)160     | 237.5      | 1        | 1        | 0        | 1        | 160@(6.5)x1       |
| 5150     | 835-CW03-P10             | (餘料)159     | 235.5      | 1        | 1        | 0        | 1        | 159@(.5)x1        |
| 5150     | 835-PV02a-8              | (餘料)161     | 234.0      | 1        | 1        | 0        | 1        | 161@(29.5)x1      |
| 5150     | 835-PV02a-7              | (餘料)157     | 227.0      | 1        | 1        | 0        | 1        | 157@(1.5)x1       |
| 5150     | 835-PV05-4               | (餘料)158     | 226.5      | 1        | 1        | 0        | 1        | 158@(4)x1         |
| 5150     | 835-PV05-3               | (餘料)162     | 224.0      | 1        | 1        | 0        | 1        | 162@(47.5)x1      |
| 5150     | 835-PV05-1               | (餘料)175     | 223.0      | 1        | 1        | 0        | 1        | 175@(148)x1       |
| 5150     | 835-PV02a-10             | (餘料)153     | 213.5      | 1        | 1        | 0        | 1        | 153@(3)x1         |
| 5150     | 835-PV05-5               | (餘料)154     | 212.5      | 1        | 1        | 0        | 1        | 154@(6)x1         |
| 5150     | 835-PV02a-9              | (餘料)152     | 207.5      | 1        | 1        | 0        | 1        | 152@(1)x1         |
| 5150     | 835-PV02a-6              | (餘料)83      | 199.5      | 1        | 1        | 0        | 1        | 83@(.5)x1         |
| 5150     | 835-PV02a-3              | (餘料)84      | 192.0      | 1        | 1        | 0        | 1        | 84@(8)x1          |
| 5150     | 835-PV05-2               | (餘料)85      | 179.5      | 1        | 1        | 0        | 1        | 85@(20.5)x1       |
| 5150     | 835-PV02a-1, 835-PV02a-5 | (餘料)86-87   | 172.0      | 2        | 2        | 0        | 2        | 86-87@(28)x2      |
| 5150     | 835-PV02a-2              | (餘料)82      | 128.0      | 1        | 1        | 0        | 1        | 82@(6)x1          |

## J-835工程单元式幕墙 1F鋁柵格派窗表

| 序號 | 出貨編號       | 位置        | 鋁板厚度 | 顏色           | 長度     | 寬度    | 面積    | 數量 | 总面积    | G/F | 1/F | 2/F |
|----|------------|-----------|------|--------------|--------|-------|-------|----|--------|-----|-----|-----|
| 1  | 835-CW01   | J835-PT4a |      | UCT26694SC-3 | 1233.5 | 1045  | 1.289 | 4  | 5.156  |     | 4   |     |
| 2  | 835-CW01a  | J835-PT4a |      | UCT26694SC-3 | 1233.5 | 1045  | 1.289 | 2  | 2.578  |     | 2   |     |
| 3  | 835-CW06   | J835-PT4a |      | UCT26694SC-3 | 1093   | 1045  | 1.142 | 6  | 6.853  |     | 6   |     |
| 4  | 835-CW06a  | J835-PT4a |      | UCT26694SC-3 | 1093   | 1045  | 1.142 | 2  | 2.284  |     | 2   |     |
| 5  | 835-CW15   | J835-PT4a |      | UCT26694SC-3 | 1265   | 1045  | 1.322 | 4  | 5.288  |     | 4   |     |
| 6  | 835-CW15a  | J835-PT4a |      | UCT26694SC-3 | 1265   | 1045  | 1.322 | 2  | 2.644  |     | 2   |     |
| 7  | 835-CW20   | J835-PT4a |      | UCT26694SC-3 | 1283   | 1045  | 1.341 | 4  | 5.363  |     | 4   |     |
| 8  | 835-CW20a  | J835-PT4a |      | UCT26694SC-3 | 1283   | 1045  | 1.341 | 2  | 2.681  |     | 2   |     |
| 9  | 835-CW02   | J835-PT4a |      | UCT26694SC-3 | 1233.5 | 631.5 | 0.779 | 1  | 0.779  |     | 1   |     |
| 10 | 835-CW03   | J835-PT4a |      | UCT26694SC-3 | 1233.5 | 595   | 0.734 | 1  | 0.734  |     | 1   |     |
| 11 | 835-CW03-1 | J835-PT4a |      | UCT26694SC-3 | 1233.5 | 611.5 | 0.754 | 1  | 0.754  |     | 1   |     |
| 12 | 835-CW04   | J835-PT4a |      | UCT26694SC-3 | 1233.5 | 741   | 0.914 | 1  | 0.914  |     | 1   |     |
| 13 | 835-CW05   | J835-PT4a |      | UCT26694SC-3 | 1233.5 | 695   | 0.857 | 1  | 0.857  |     | 1   |     |
| 14 | 835-CW05-1 | J835-PT4a |      | UCT26694SC-3 | 1233.5 | 270   | 0.333 | 1  | 0.333  |     | 1   |     |
| 15 | 835-CW07   | J835-PT4a |      | UCT26694SC-3 | 767    | 845   | 0.648 | 1  | 0.648  |     | 1   |     |
| 16 | 835-CW07-1 | J835-PT4a |      | UCT26694SC-3 | 767    | 120   | 0.092 | 1  | 0.092  |     | 1   |     |
| 17 | 835-CW08   | J835-PT4a |      | UCT26694SC-3 | 1093   | 854   | 0.933 | 1  | 0.933  |     | 1   |     |
| 18 | 835-CW09   | J835-PT4a |      | UCT26694SC-3 | 1093   | 795   | 0.869 | 1  | 0.869  |     | 1   |     |
| 19 | 835-CW09-1 | J835-PT4a |      | UCT26694SC-3 | 1093   | 582.5 | 0.637 | 1  | 0.637  |     | 1   |     |
| 20 | 835-CW10   | J835-PT4a |      | UCT26694SC-3 | 1093   | 858   | 0.938 | 1  | 0.938  |     | 1   |     |
| 21 | 835-CW11   | J835-PT4a |      | UCT26694SC-3 | 1093   | 881.5 | 0.963 | 1  | 0.963  |     | 1   |     |
| 22 | 835-CW12   | J835-PT4a |      | UCT26694SC-3 | 1093   | 845   | 0.924 | 1  | 0.924  |     | 1   |     |
| 23 | 835-CW12-1 | J835-PT4a |      | UCT26694SC-3 | 1093   | 544   | 0.595 | 1  | 0.595  |     | 1   |     |
| 24 | 835-CW13   | J835-PT4a |      | UCT26694SC-3 | 1093   | 854.5 | 0.934 | 1  | 0.934  |     | 1   |     |
| 25 | 835-CW14   | J835-PT4a |      | UCT26694SC-3 | 767    | 845   | 0.648 | 1  | 0.648  |     | 1   |     |
| 26 | 835-CW14-1 | J835-PT4a |      | UCT26694SC-3 | 767    | 120   | 0.092 | 1  | 0.092  |     | 1   |     |
| 27 | 835-CW16   | J835-PT4a |      | UCT26694SC-3 | 1265   | 645   | 0.816 | 1  | 0.816  |     | 1   |     |
| 28 | 835-CW16-1 | J835-PT4a |      | UCT26694SC-3 | 1265   | 320   | 0.405 | 1  | 0.405  |     | 1   |     |
| 29 | 835-CW17   | J835-PT4a |      | UCT26694SC-3 | 1265   | 709   | 0.897 | 1  | 0.897  |     | 1   |     |
| 30 | 835-CW18   | J835-PT4a |      | UCT26694SC-3 | 1265   | 495   | 0.626 | 1  | 0.626  |     | 1   |     |
| 31 | 835-CW18-1 | J835-PT4a |      | UCT26694SC-3 | 1265   | 652.5 | 0.825 | 1  | 0.825  |     | 1   |     |
| 32 | 835-CW19   | J835-PT4a |      | UCT26694SC-3 | 1265   | 545.5 | 0.690 | 1  | 0.690  |     | 1   |     |
| 33 | 835-CW21   | J835-PT4a |      | UCT26694SC-3 | 1283   | 545.5 | 0.700 | 1  | 0.700  |     | 1   |     |
| 34 | 835-CW22   | J835-PT4a |      | UCT26694SC-3 | 1283   | 495   | 0.635 | 1  | 0.635  |     | 1   |     |
| 35 | 835-CW22-1 | J835-PT4a |      | UCT26694SC-3 | 1283   | 648.5 | 0.832 | 1  | 0.832  |     | 1   |     |
| 36 | 835-CW23   | J835-PT4a |      | UCT26694SC-3 | 1283   | 701.5 | 0.900 | 1  | 0.900  |     | 1   |     |
| 37 | 835-CW24   | J835-PT4a |      | UCT26694SC-3 | 1283   | 645   | 0.828 | 1  | 0.828  |     | 1   |     |
| 38 | 835-CW24-1 | J835-PT4a |      | UCT26694SC-3 | 1283   | 320   | 0.411 | 1  | 0.411  |     | 1   |     |
|    |            |           |      |              |        | 合計：   |       | 56 | 54.056 |     | 56  |     |

## J-835工程单元式幕墙 1F鋁柵格派窗表

| 序號 | 出貨編號       | 位置        | 鋁板厚度 | 顏色           | 長度     | 寬度    | 面積    | 數量 | 总面积    | G/F | 1/F | 2/F |
|----|------------|-----------|------|--------------|--------|-------|-------|----|--------|-----|-----|-----|
| 1  | 835-CW01   | J835-PT4a |      | UCT26694SC-3 | 1233.5 | 1045  | 1.289 | 4  | 5.156  |     | 4   |     |
| 2  | 835-CW01a  | J835-PT4a |      | UCT26694SC-3 | 1233.5 | 1045  | 1.289 | 2  | 2.578  |     | 2   |     |
| 3  | 835-CW06   | J835-PT4a |      | UCT26694SC-3 | 1093   | 1045  | 1.142 | 6  | 6.853  |     | 6   |     |
| 4  | 835-CW06a  | J835-PT4a |      | UCT26694SC-3 | 1093   | 1045  | 1.142 | 2  | 2.284  |     | 2   |     |
| 5  | 835-CW15   | J835-PT4a |      | UCT26694SC-3 | 1265   | 1045  | 1.322 | 4  | 5.288  |     | 4   |     |
| 6  | 835-CW15a  | J835-PT4a |      | UCT26694SC-3 | 1265   | 1045  | 1.322 | 2  | 2.644  |     | 2   |     |
| 7  | 835-CW20   | J835-PT4a |      | UCT26694SC-3 | 1283   | 1045  | 1.341 | 4  | 5.363  |     | 4   |     |
| 8  | 835-CW20a  | J835-PT4a |      | UCT26694SC-3 | 1283   | 1045  | 1.341 | 2  | 2.681  |     | 2   |     |
| 9  | 835-CW02   | J835-PT4a |      | UCT26694SC-3 | 1233.5 | 631.5 | 0.779 | 1  | 0.779  |     | 1   |     |
| 10 | 835-CW03   | J835-PT4a |      | UCT26694SC-3 | 1233.5 | 595   | 0.734 | 1  | 0.734  |     | 1   |     |
| 11 | 835-CW03-1 | J835-PT4a |      | UCT26694SC-3 | 1233.5 | 611.5 | 0.754 | 1  | 0.754  |     | 1   |     |
| 12 | 835-CW04   | J835-PT4a |      | UCT26694SC-3 | 1233.5 | 741   | 0.914 | 1  | 0.914  |     | 1   |     |
| 13 | 835-CW05   | J835-PT4a |      | UCT26694SC-3 | 1233.5 | 695   | 0.857 | 1  | 0.857  |     | 1   |     |
| 14 | 835-CW05-1 | J835-PT4a |      | UCT26694SC-3 | 1233.5 | 270   | 0.333 | 1  | 0.333  |     | 1   |     |
| 15 | 835-CW07   | J835-PT4a |      | UCT26694SC-3 | 767    | 845   | 0.648 | 1  | 0.648  |     | 1   |     |
| 16 | 835-CW07-1 | J835-PT4a |      | UCT26694SC-3 | 767    | 120   | 0.092 | 1  | 0.092  |     | 1   |     |
| 17 | 835-CW08   | J835-PT4a |      | UCT26694SC-3 | 1093   | 854   | 0.933 | 1  | 0.933  |     | 1   |     |
| 18 | 835-CW09   | J835-PT4a |      | UCT26694SC-3 | 1093   | 795   | 0.869 | 1  | 0.869  |     | 1   |     |
| 19 | 835-CW09-1 | J835-PT4a |      | UCT26694SC-3 | 1093   | 582.5 | 0.637 | 1  | 0.637  |     | 1   |     |
| 20 | 835-CW10   | J835-PT4a |      | UCT26694SC-3 | 1093   | 858   | 0.938 | 1  | 0.938  |     | 1   |     |
| 21 | 835-CW11   | J835-PT4a |      | UCT26694SC-3 | 1093   | 881.5 | 0.963 | 1  | 0.963  |     | 1   |     |
| 22 | 835-CW12   | J835-PT4a |      | UCT26694SC-3 | 1093   | 845   | 0.924 | 1  | 0.924  |     | 1   |     |
| 23 | 835-CW12-1 | J835-PT4a |      | UCT26694SC-3 | 1093   | 544   | 0.595 | 1  | 0.595  |     | 1   |     |
| 24 | 835-CW13   | J835-PT4a |      | UCT26694SC-3 | 1093   | 854.5 | 0.934 | 1  | 0.934  |     | 1   |     |
| 25 | 835-CW14   | J835-PT4a |      | UCT26694SC-3 | 767    | 845   | 0.648 | 1  | 0.648  |     | 1   |     |
| 26 | 835-CW14-1 | J835-PT4a |      | UCT26694SC-3 | 767    | 120   | 0.092 | 1  | 0.092  |     | 1   |     |
| 27 | 835-CW16   | J835-PT4a |      | UCT26694SC-3 | 1265   | 645   | 0.816 | 1  | 0.816  |     | 1   |     |
| 28 | 835-CW16-1 | J835-PT4a |      | UCT26694SC-3 | 1265   | 320   | 0.405 | 1  | 0.405  |     | 1   |     |
| 29 | 835-CW17   | J835-PT4a |      | UCT26694SC-3 | 1265   | 709   | 0.897 | 1  | 0.897  |     | 1   |     |
| 30 | 835-CW18   | J835-PT4a |      | UCT26694SC-3 | 1265   | 495   | 0.626 | 1  | 0.626  |     | 1   |     |
| 31 | 835-CW18-1 | J835-PT4a |      | UCT26694SC-3 | 1265   | 652.5 | 0.825 | 1  | 0.825  |     | 1   |     |
| 32 | 835-CW19   | J835-PT4a |      | UCT26694SC-3 | 1265   | 545.5 | 0.690 | 1  | 0.690  |     | 1   |     |
| 33 | 835-CW21   | J835-PT4a |      | UCT26694SC-3 | 1283   | 545.5 | 0.700 | 1  | 0.700  |     | 1   |     |
| 34 | 835-CW22   | J835-PT4a |      | UCT26694SC-3 | 1283   | 495   | 0.635 | 1  | 0.635  |     | 1   |     |
| 35 | 835-CW22-1 | J835-PT4a |      | UCT26694SC-3 | 1283   | 648.5 | 0.832 | 1  | 0.832  |     | 1   |     |
| 36 | 835-CW23   | J835-PT4a |      | UCT26694SC-3 | 1283   | 701.5 | 0.900 | 1  | 0.900  |     | 1   |     |
| 37 | 835-CW24   | J835-PT4a |      | UCT26694SC-3 | 1283   | 645   | 0.828 | 1  | 0.828  |     | 1   |     |
| 38 | 835-CW24-1 | J835-PT4a |      | UCT26694SC-3 | 1283   | 320   | 0.411 | 1  | 0.411  |     | 1   |     |
|    |            |           |      |              |        | 合計：   |       | 56 | 54.056 |     | 56  |     |