

工程指示 / 要求簡箋(E.I.)

工程指示編號：EI 7189/17 修改版次：
 工程編號：J835 工程名稱：將軍澳66D平台
 工程項目：玻璃牆 - 有關EZ 7171鋁摺件加工指示
 收件人：生統 發件人：Eddie 日期：2017.3.31

□要求提供 / □確認 事項：

- () 初步鋁料 B.M. () 加工拆圖，然後生產 () 尺寸表
- () 正式鋁料 B.M. () 技術上資料 / 指示 () 報價
- () 配件 B.M. () 樣辦或貨品說明書 () 分判合約
- (x) 其他：_____

內容：

有關EZ 7171中部分扭歪鋁摺件的尺吋需小於1m
 另附圖紙

請在 _____ 前完成上列要求。

附有關圖紙 / 文件：

1+ JB

以上項目為：

- 原合約工程包 () 原合約工程加 / 減賬 () 新工程報價

原因：-

分發東莞各部門：

- () 生產技術總監 □連附件 () 技術部 □連附件 () 生產部 □連附件 () 機械設計部 □連附件
- () 採購部 □連附件 () 生產統籌部 □連附件
- () 質檢部 □連附件 () 會計部 □連附件 () 報關組 □連附件 () 其他 _____ □連附件

分發香港各部門：

- () 行政部 □連附件 () 會計部 □連附件 () 統籌部 □連附件 () 工程部地盤科文 □連附件
- () 採購部 □連附件 () QS 部 □連附件 () 維修部 □連附件 () 其他 _____ □連附件

傳遞編號：

HK 1000 (FTP)



發件人簽署：_____

項目經理簽署：_____



美特鋁質 有限公司
MIDI Aluminium Fabricator Ltd.

产品编号	L(mm)	数量	A	N	M	B	C	D	备注
		2							

工程號	J835	地盤	將軍澳66D平台
-----	------	----	----------

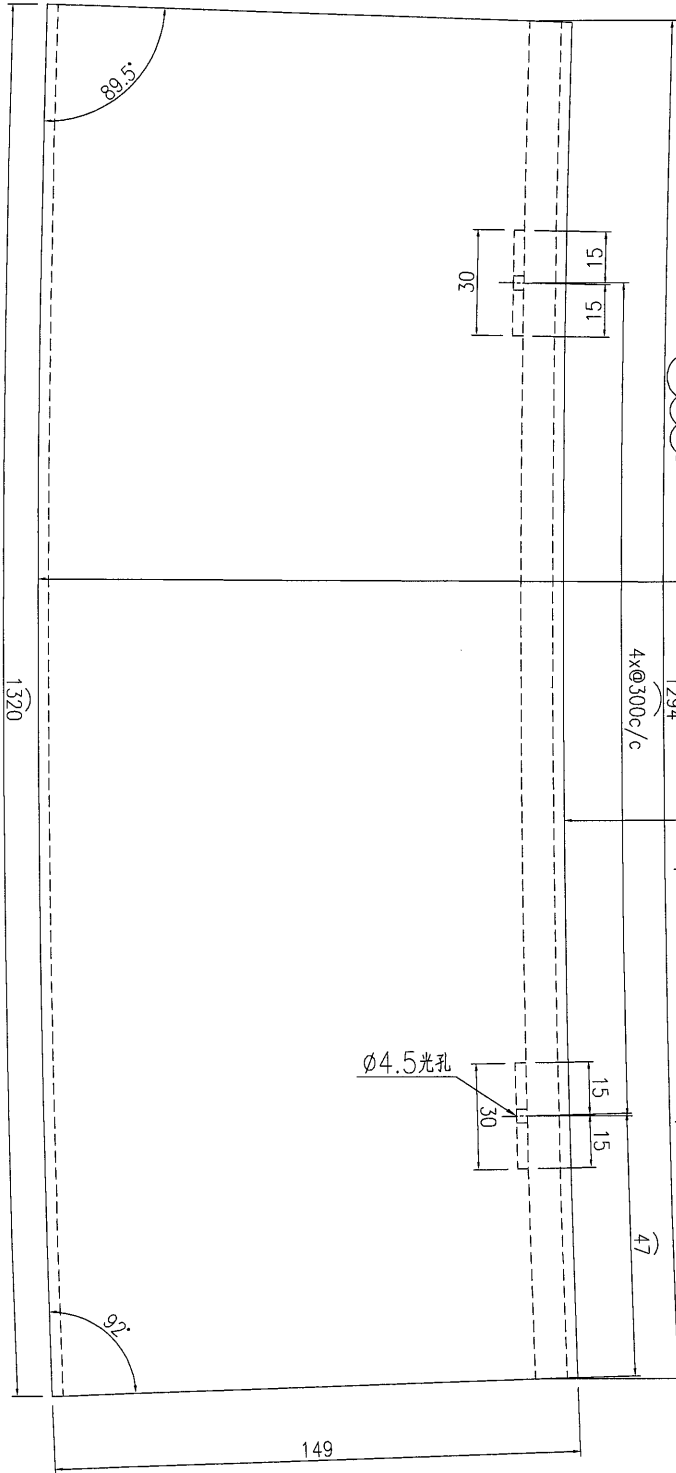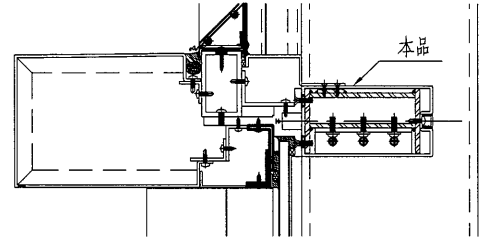

转角外R角小于1mm涉及图号: J835-LB54, J835-LB58
J835-LB62, J835-LB65, J835-LB69, J835-LB73
J835-LB77, J835-LB81, J835-LB85, J835-LB89

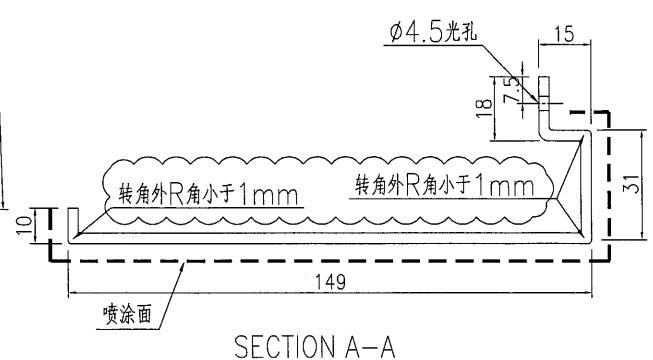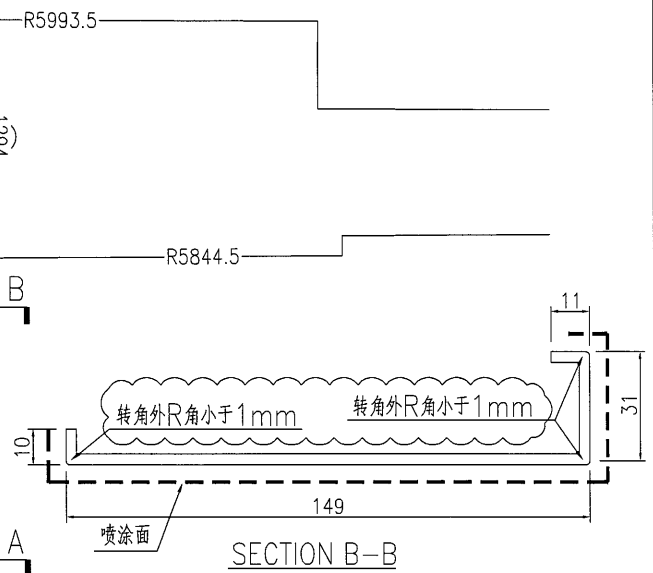


名稱	鋁板加工圖	制圖	曾建平	2017-01-02	修改			
材料	3mm厚鋁板	復核			日期			
顏色	UCT64301SC-3 3Coats 深灰色	批准			圖號	J835-LB54		



美特鋁質 有限公司
MIDI Aluminium Fabricator Ltd.

工程號 J835 地盤 將軍澳66D平台

产品编号	L(mm)	数量	A	N	M	B	C	D	备注
		4							

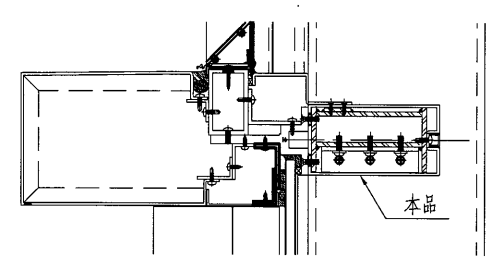

转角外R角小于1mm涉及图号: J835-LB53, J835-LB57
J835-LB61, J835-LB64, J835-LB67, J835-LB72
J835-LB76, J835-LB80, J835-LB84, J835-LB88

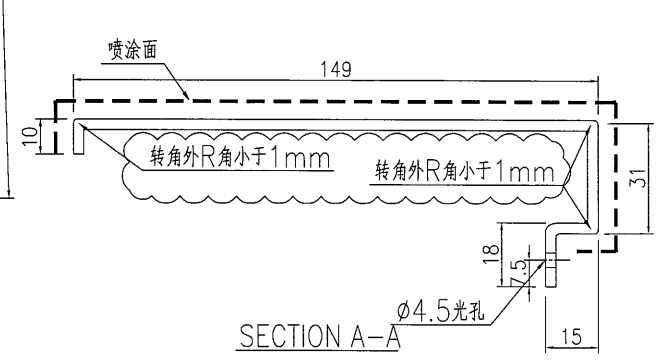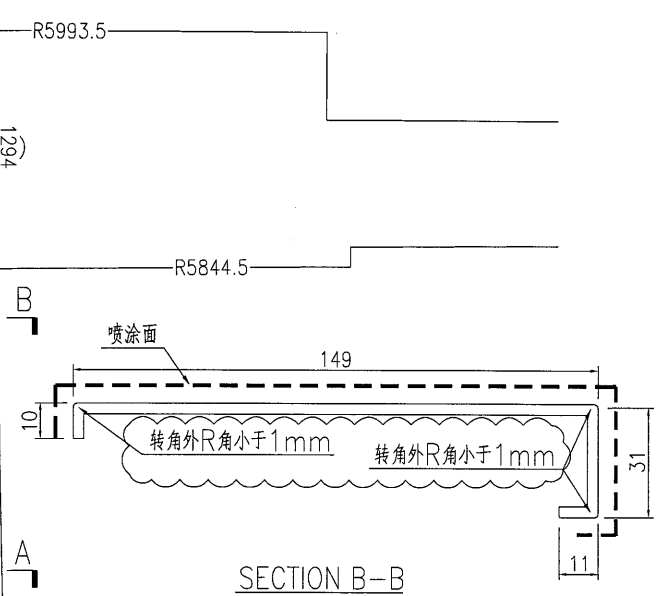



名稱	鋁板加工圖	制圖	曾建平	2017-01-02	修改			
材料	3mm厚鋁板	復核			日期			
顏色	UCT64301SC-3 3Coats 深灰色	批准			圖號	J835-LB53		



美特鋁質 有限公司
MIDI Aluminium Fabricator Ltd.

产品编号	L(mm)	数量	A	N	M	B	C	D	备注
		2							


工程號	J835	地盤	將軍澳66D平台
-----	------	----	----------

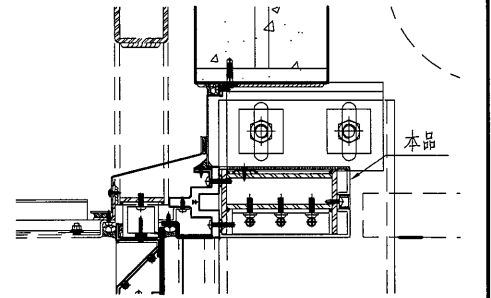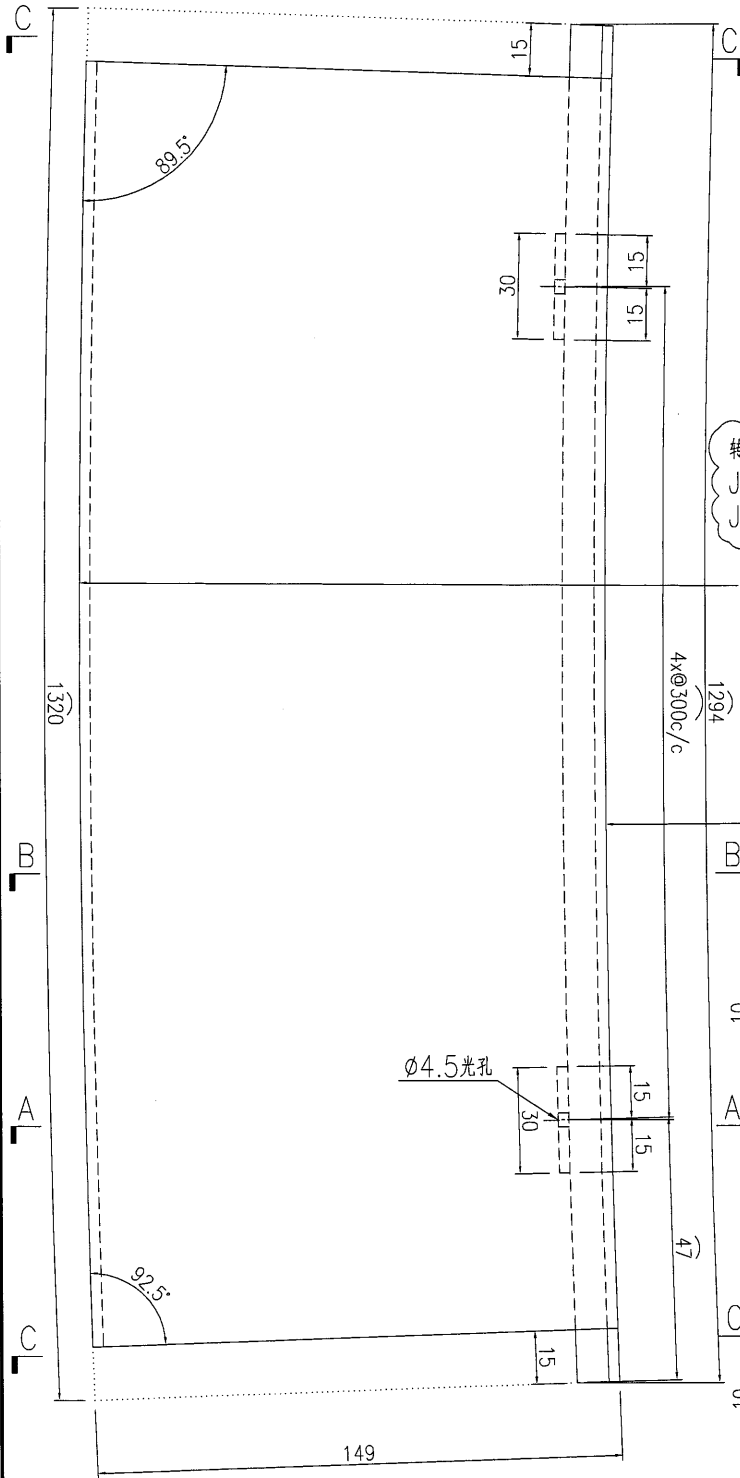


铣避位(L=15mm)

SECTION C-C

转角外R角小于1mm涉及图号: J835-LB55, J835-LB59
J835-LB63, J835-LB66, J835-LB70, J835-LB74
J835-LB78, J835-LB82, J835-LB86, J835-LB90

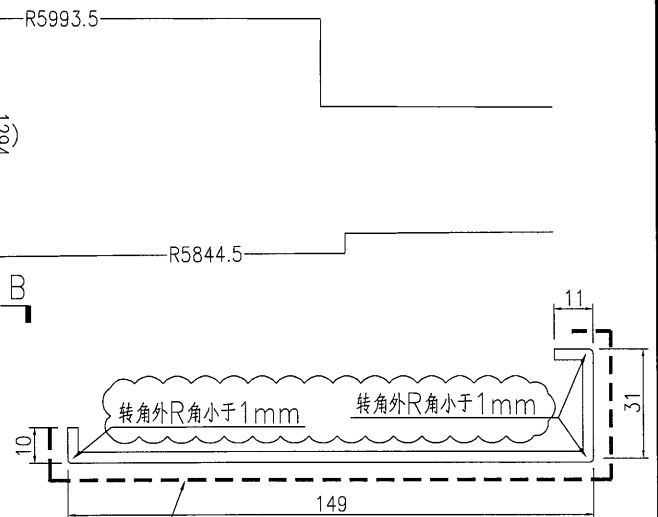

SECTION B-B

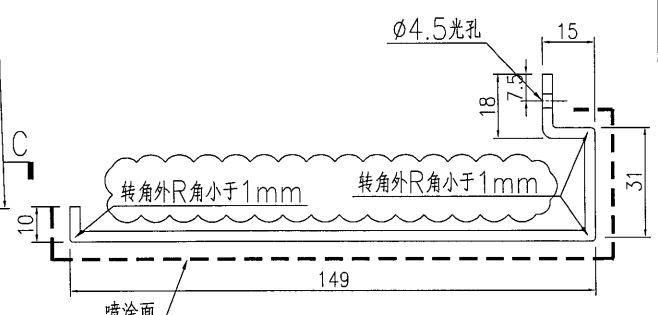


SECTION A-A

名稱	鋁板加工圖	制圖	曾建平	2017-01-02	修改			
材料	3mm厚鋁板	復核			日期			
顏色	UCT64301SC-3 3Coats 深灰色	批准			圖號	J835-LB55		

 美特鋁質 有限公司 MIDI Aluminium Fabricator Ltd.			
工程號	J835	地盤	將軍澳66D平台

产品编号	L(mm)	数量	A	N	M	B	C	D	备注
		3							

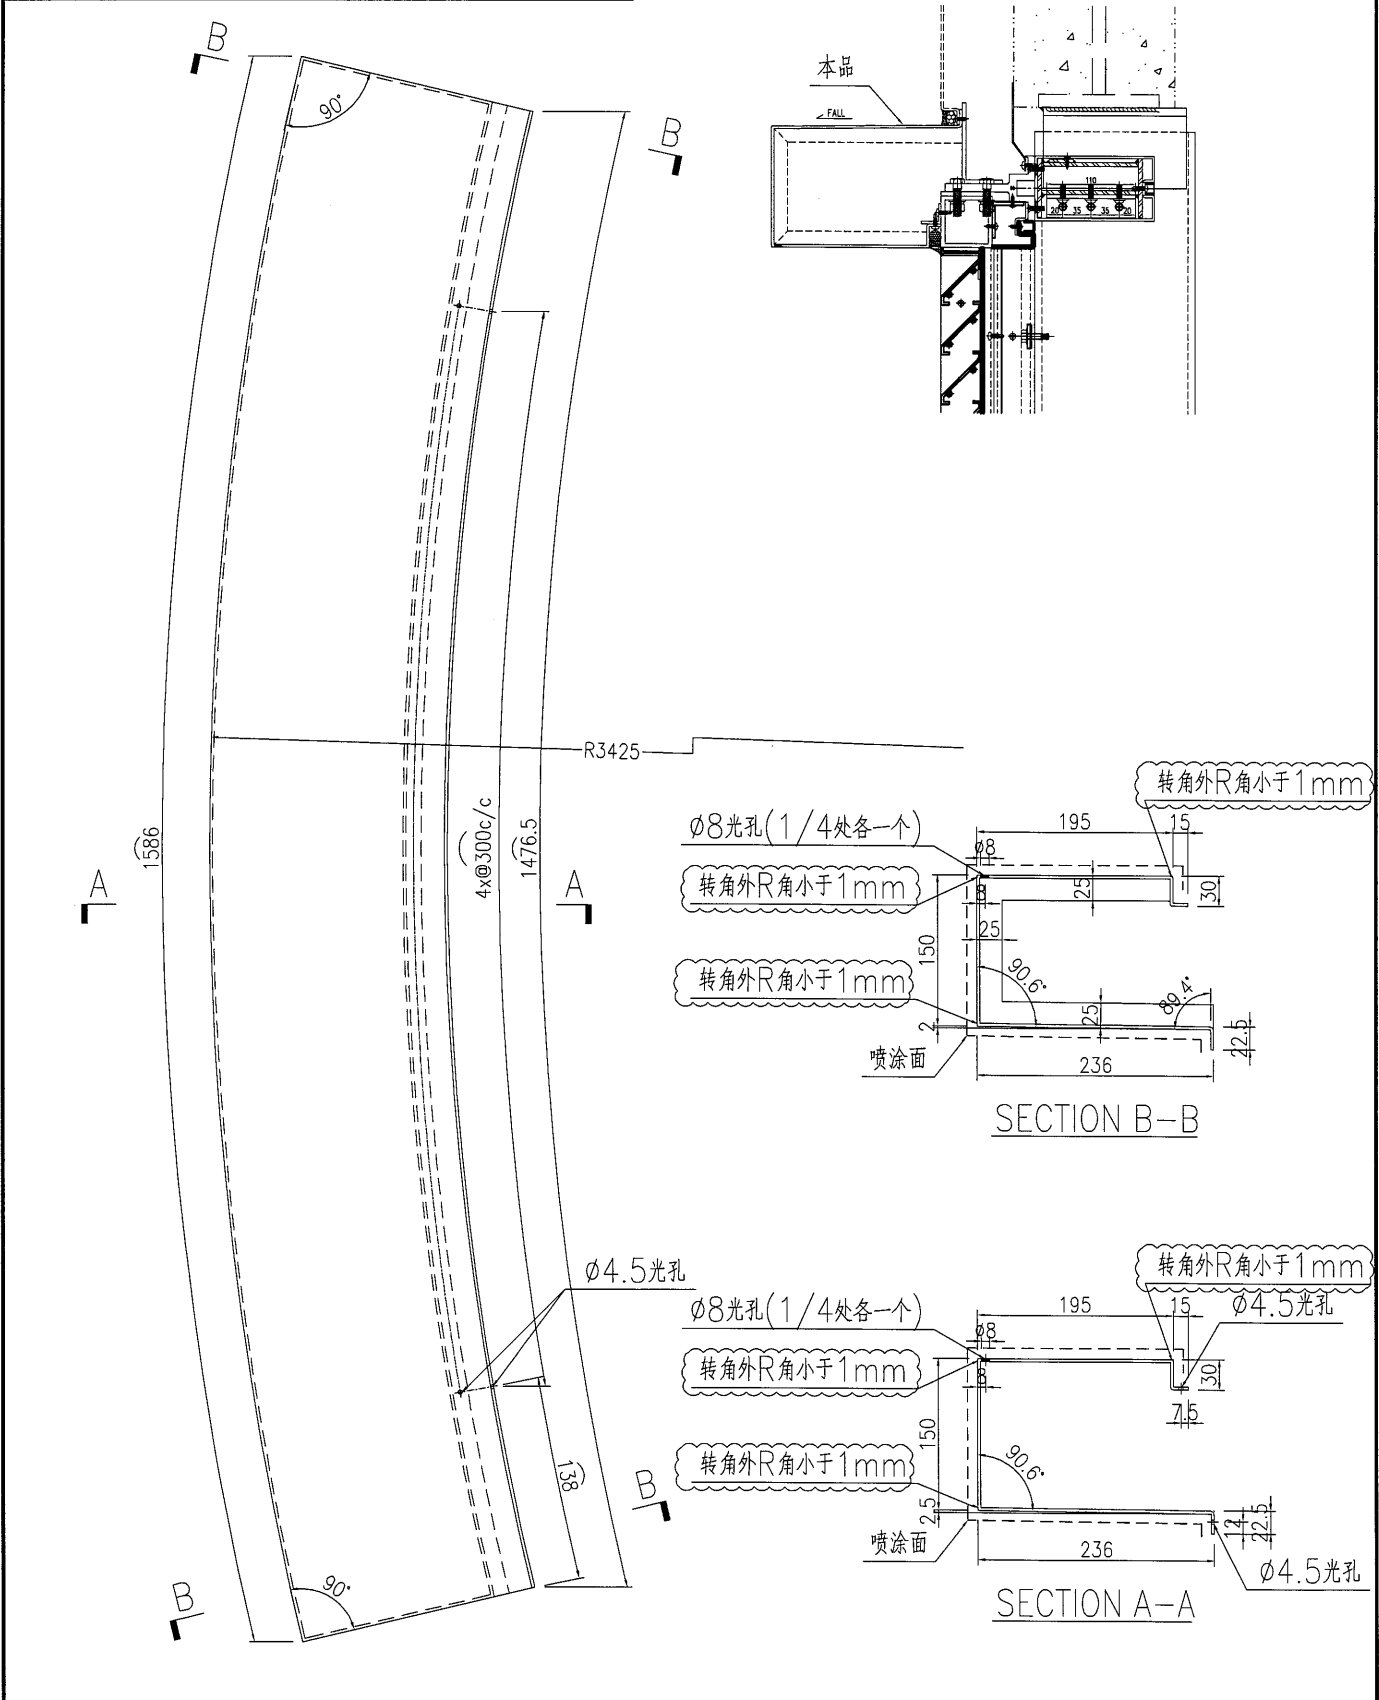



名稱	鋁板加工圖	制圖	曾建平	2017-01-02	修改			
材料	3mm厚鋁板	復核			日期			
顏色	UCT34440SC-3 3Coats 銀色	批准			圖號	J835-LB92		




美特鋁質 有限公司
MIDI Aluminium Fabricator Ltd.

产品编号	L(mm)	数量	A	N	M	B	C	D	备注
		1							


工程號	J835	地盤	將軍澳66D平台
-----	------	----	----------

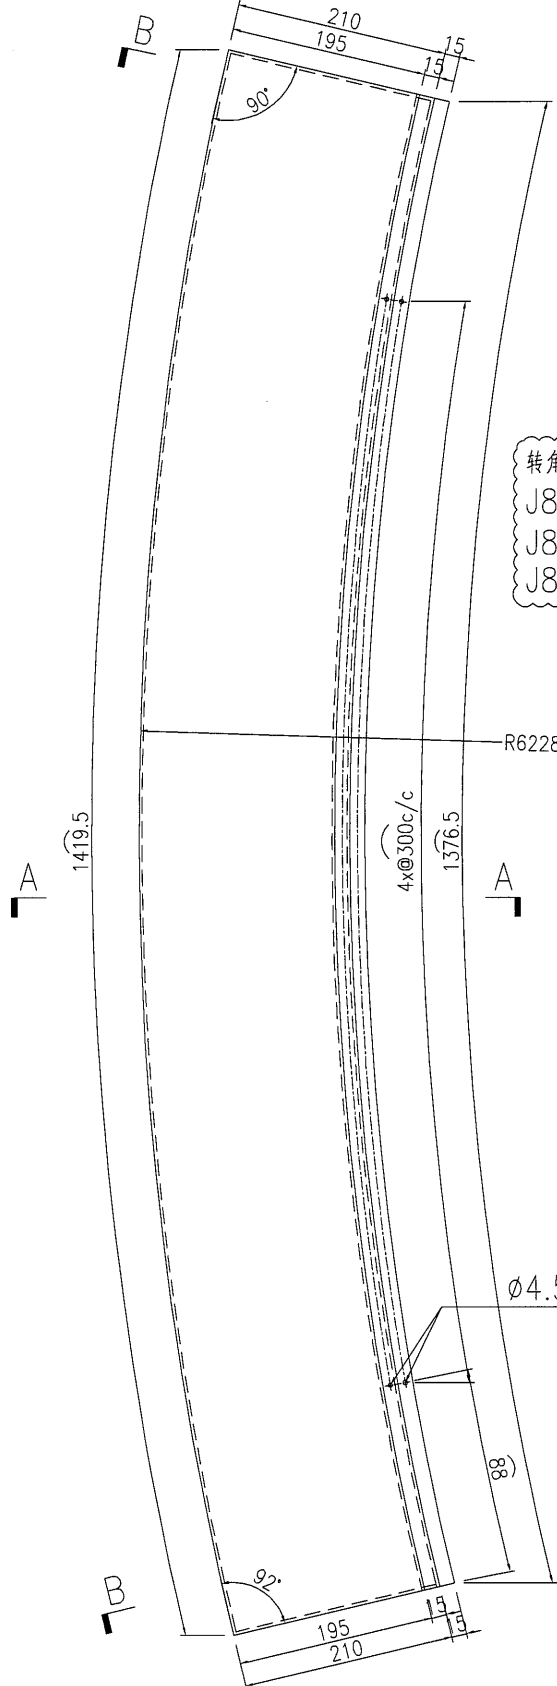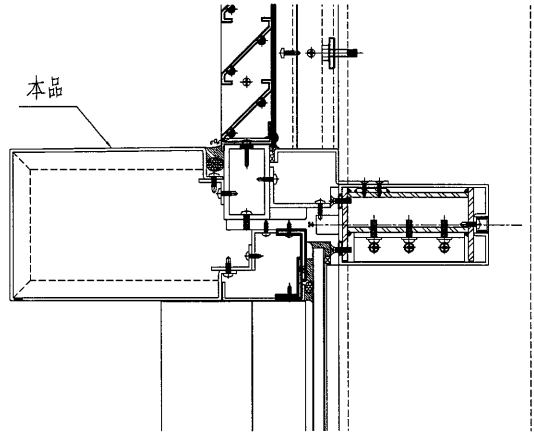

转角外R角小于1mm涉及图号: J835-LB93, J835-LB94
J835-LB95, J835-LB96, J835-LB97, J835-LB98
J835-LB99, J835-LB100, J835-LB101, J835-LB102
J835-LB103

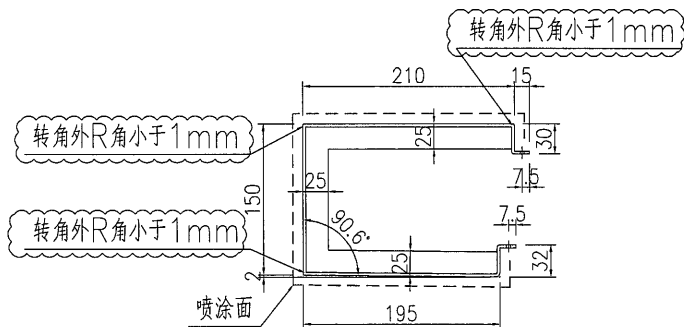

SECTION B-B

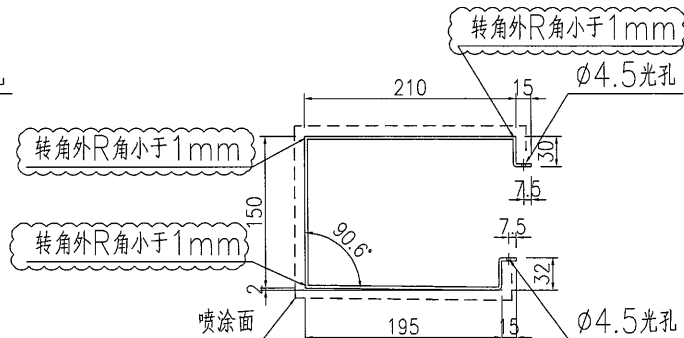

SECTION A-A

名稱	鋁板加工圖	制圖	曾建平	2017-01-02	修改		
材料	3mm厚鋁板	復核			日期		
顏色	UCT34440SC-3 3Coats 銀色	批准			圖號	J835-LB93	