

工程指示 / 要求簡箋(E.I.)

工程指示編號：EI 7201 修改版次：C.
 工程編號：J835 工程名稱：TK066D 平台
 工程項目：幕牆 - 確認地盤用鋁摺件加20圖紙
 收件人：生鋁 發件人：Eddie 日期：2017. 10. 22

要求提供 / 確認 事項：

- | | | |
|--|-------------------------------------|-------------------------------|
| <input type="checkbox"/> 初步鋁料 B.M. | <input type="checkbox"/> 加工拆圖，然後生產 | <input type="checkbox"/> 尺寸表 |
| <input type="checkbox"/> 正式鋁料 B.M. | <input type="checkbox"/> 技術上資料 / 指示 | <input type="checkbox"/> 報價 |
| <input type="checkbox"/> 配件 B.M. | <input type="checkbox"/> 樣辦或貨品說明書 | <input type="checkbox"/> 分判合約 |
| <input checked="" type="checkbox"/> 其他：_____ | | |

內容：

幕牆地盤用鋁摺件加20圖紙加20圖紙

請在 2017. 10 月 前完成上列要求。

附有關圖紙 / 文件：

1 + 192

以上項目為：

- 原合約工程包 原合約工程加 / 減賬 新工程報價

原因：-

分發東莞各部門：

- () 生產技術總監 連附件 () 技術部 連附件 () 生產部 連附件 () 機械設計部 連附件
 () 採購部 連附件 () 生產統籌部 連附件
 () 質檢部 連附件 () 會計部 連附件 () 報關組 連附件 () 其他 _____ 連附件

分發香港各部門：

- () 行政部 連附件 () 會計部 連附件 () 統籌部 連附件 () 工程地盤科文 連附件
 () 採購部 連附件 () QS 部 連附件 () 維修部 連附件 () 其他 _____ 連附件

傳遞編號：



HK 1223 (FTP)

發件人簽署：


項目經理簽署：

美特鋁質 有限公司
MIDI Aluminium Fabricator Ltd.

工程號 J-835 地盤 天晉平臺

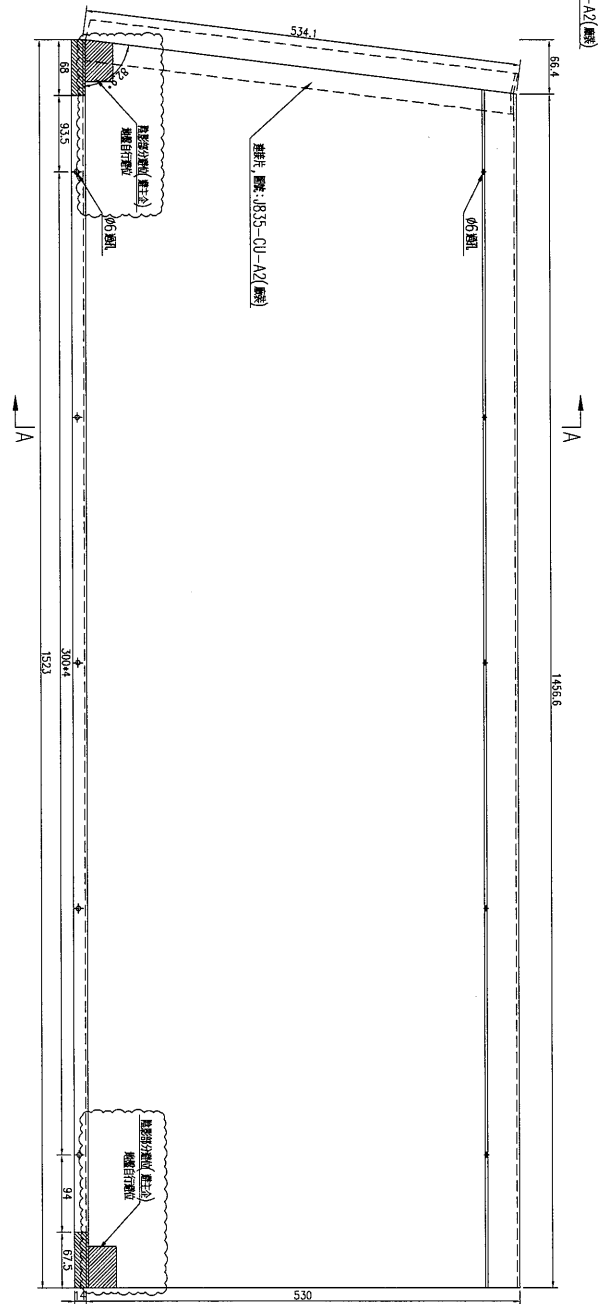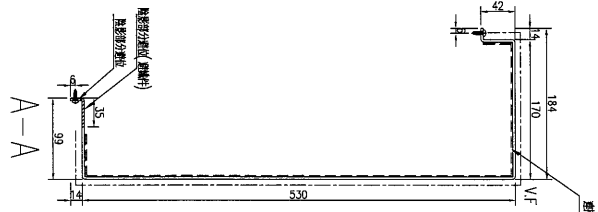

鋁型材(主料)
輔助行架

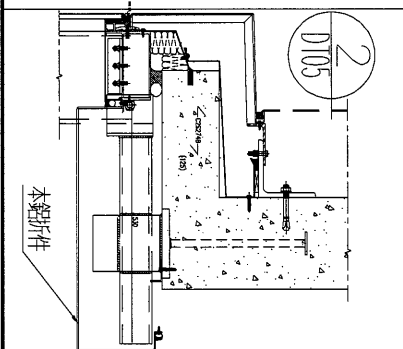

數量	1
備註	



名稱	鋁板加工圖	制圖	吳祚瑜	2017.03.28	修改	A	B
材料	3mm 鋁板	復核	王礼秋	2017.03.28	日期	2017.4.12	2017.4.20
顏色	UCT34440SC-3 3CoatS(銀色)	批准			圖號	J835-CU-LB20	

EG-DWG3



美特鋁質 有限公司
MIDI Aluminium Fabricator Ltd.

工程號 J-835 地盤 天晉平臺

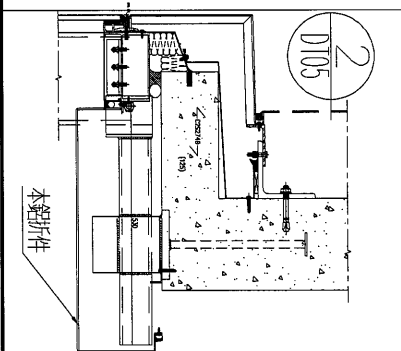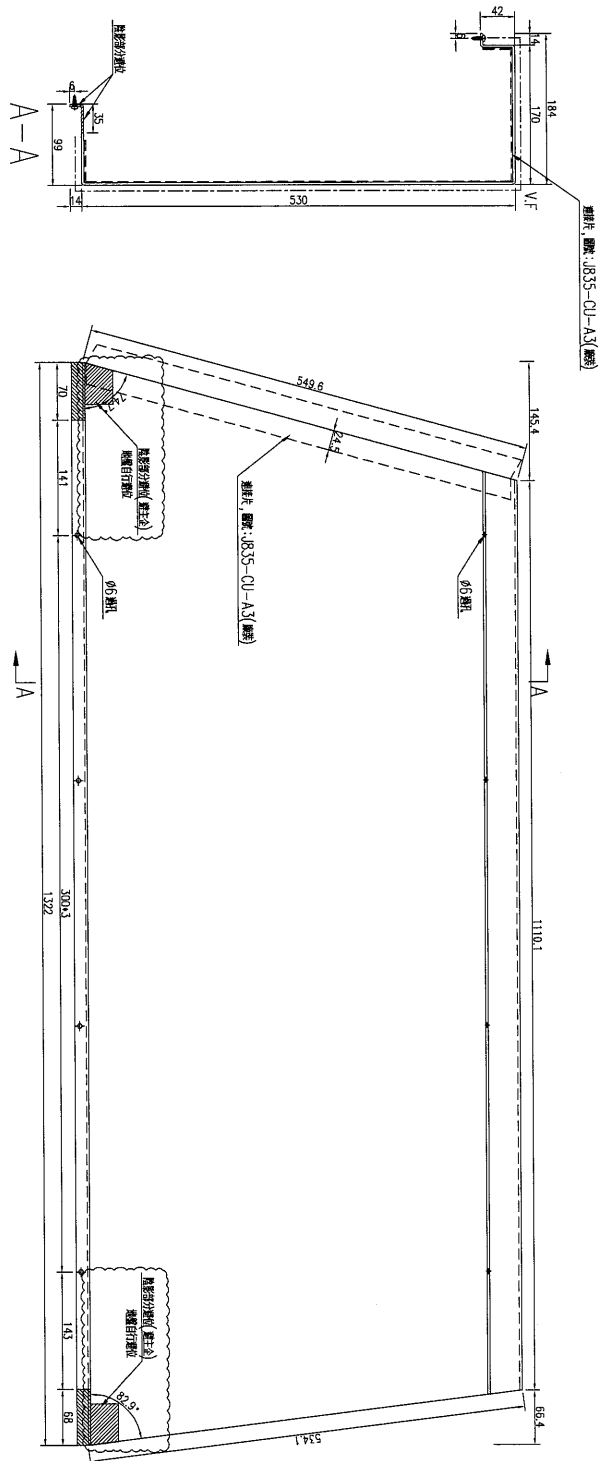




數量	備註
1	

名稱	鋁板加工圖	制圖	吳祎瑜	2017.03.28	修改	A	B
材料	3mm鋁板	復核	王礼秋	2017.03.28	日期	2017.4.12	2017.4.20
顏色	UCT34440SC-3 3CoatS(銀色)	批准			圖號	J835-CU-LB21	

EG-DWG3

美特鋁質 有限公司
MIDI Aluminium Fabricator Ltd.

工程號 J-835 地盤 天晉平臺

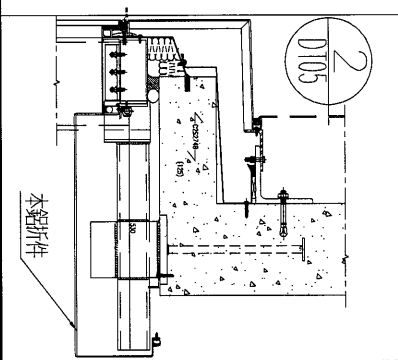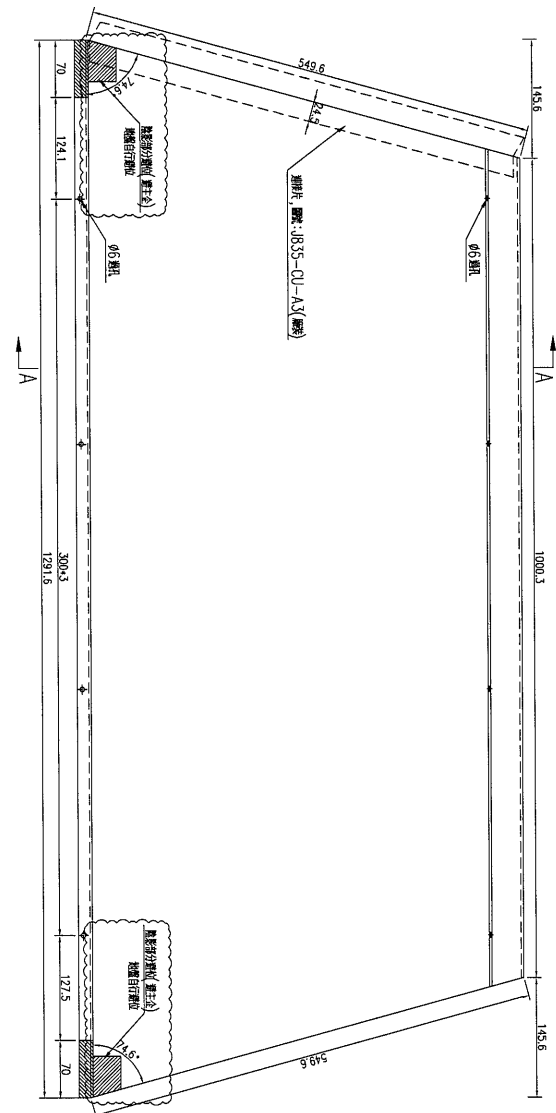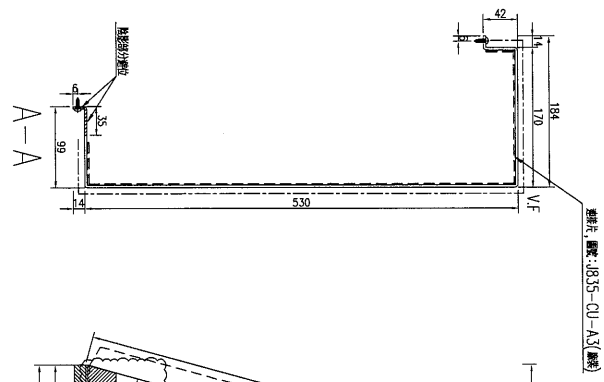




數量	備註
1	

名稱	鋁板加工圖	制圖	吳祎瑜	2017.03.28	修改	A	B	C
材料	3mm鋁板	復核	王礼秋	2017.03.28	日期	2017.04.06	2017.4.12	2017.4.20
顏色	UCT34440SC-3 3CoatS(銀色)	批准			圖號	J835-CU-LB22		

EG-DWG3

美特鋁質 有限公司
MIDI Aluminium Fabricator Ltd.

工程號 J-835 地盤 天簷平臺

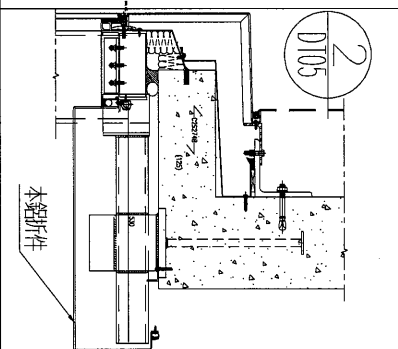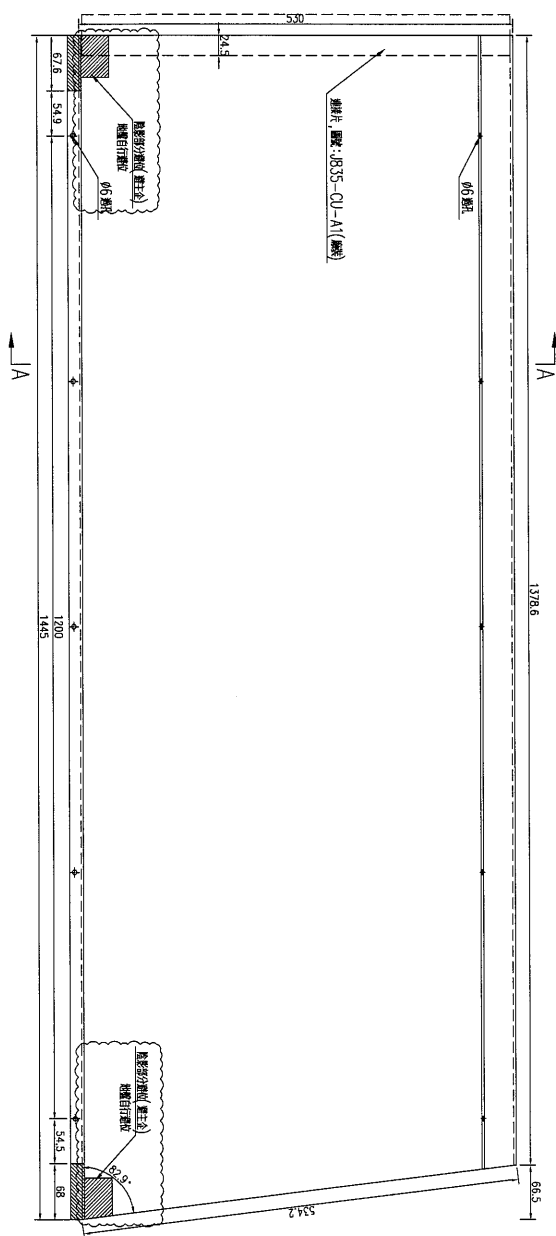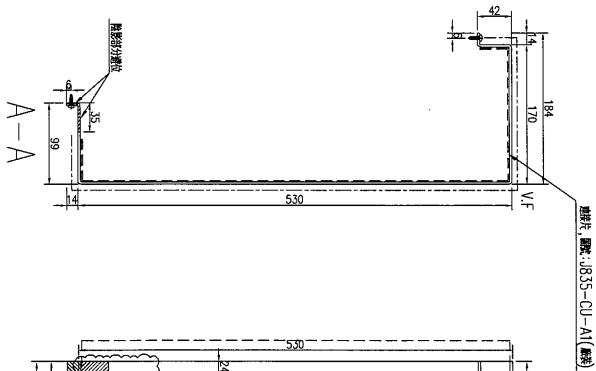

數量	1
備註	

名稱	鋁板加工圖	制圖	吳祿瑜	2017.03.28	修改	A	B
材料	3mm 鋁板	復核	王禮秋	2017.03.28	日期	2017.4.12	2017.4.20
顏色	UCT34440SC-3 3CoatS(銀色)	批准			圖號	J835-CU-LB24	



EG-DWG3



美特鋁質 有限公司
MIDI Aluminium Fabricator Ltd.

工程號 J-835 地盤 天晉平臺




序號	物料編號	長度(L)	A	N	B	數量
1	J835-CU-LB26	1456.5	128	300*4	128.5	22
2	J835-CU-LB27	682.5	191	300	191.5	1
3	J835-CU-LB28	1485	142.5	300*4	142.5	1
4	J835-CU-LB29	1359	79.5	300*4	79.5	2

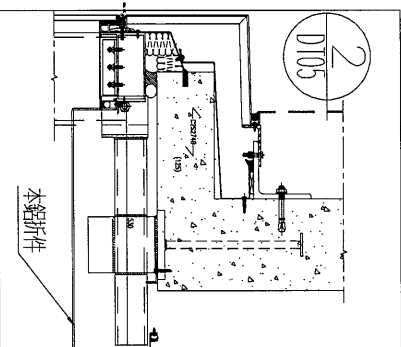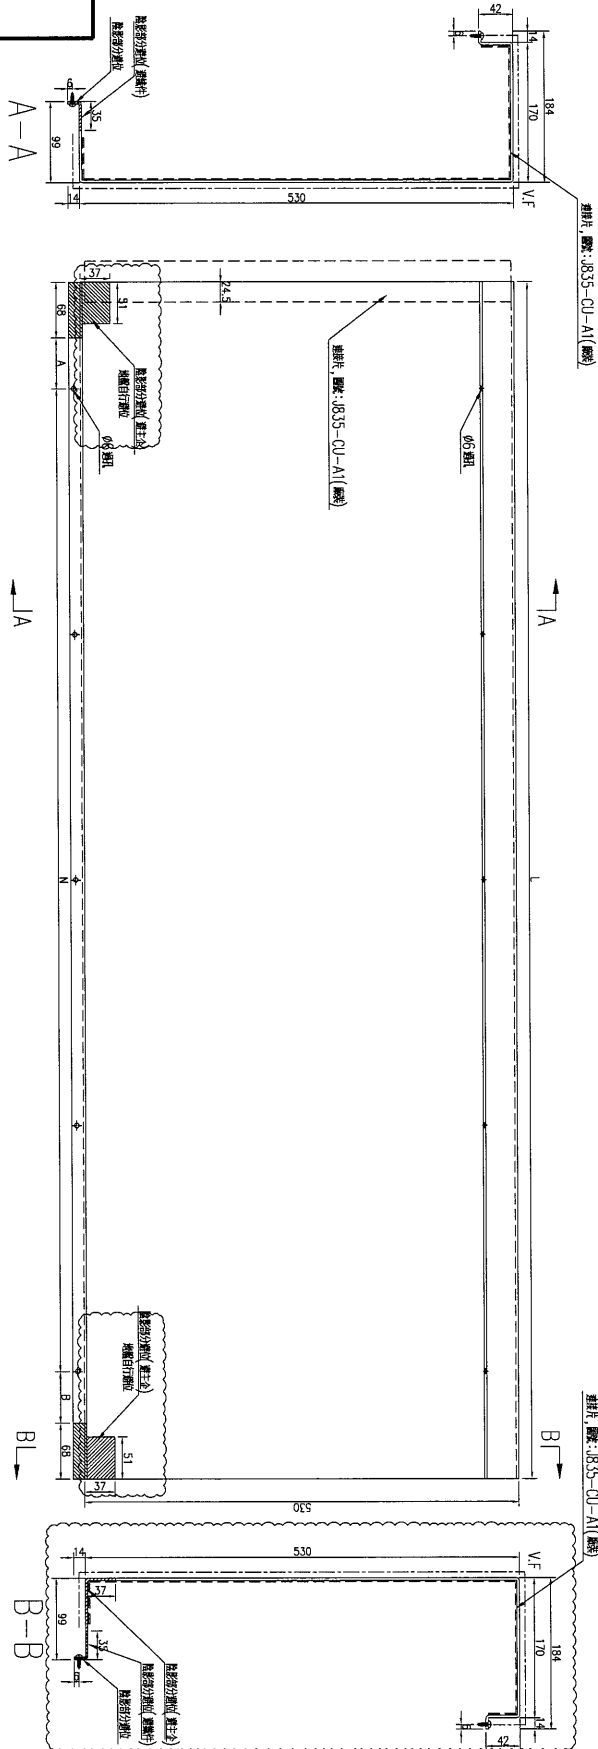

名稱	鋁板加工圖	制圖	吳祿瑜	2017.03.28	修改	A	B
材料	3mm 鋁板	復核	王礼秋	2017.03.28	日期	2017.4.12	2017.4.20
顏色	UCT34440SC-3 3CoatS(銀色)	批准			圖號	J835-CU-LB26	

美特鋁質 有限公司
MIDI Aluminium Fabricator Ltd.

工程號 J-835 地盤 天晉平臺

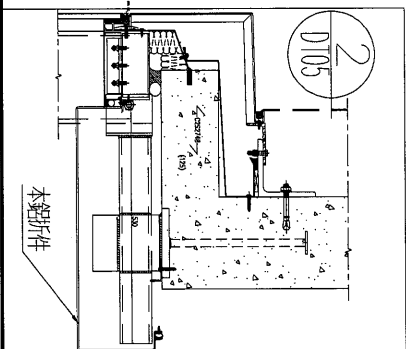
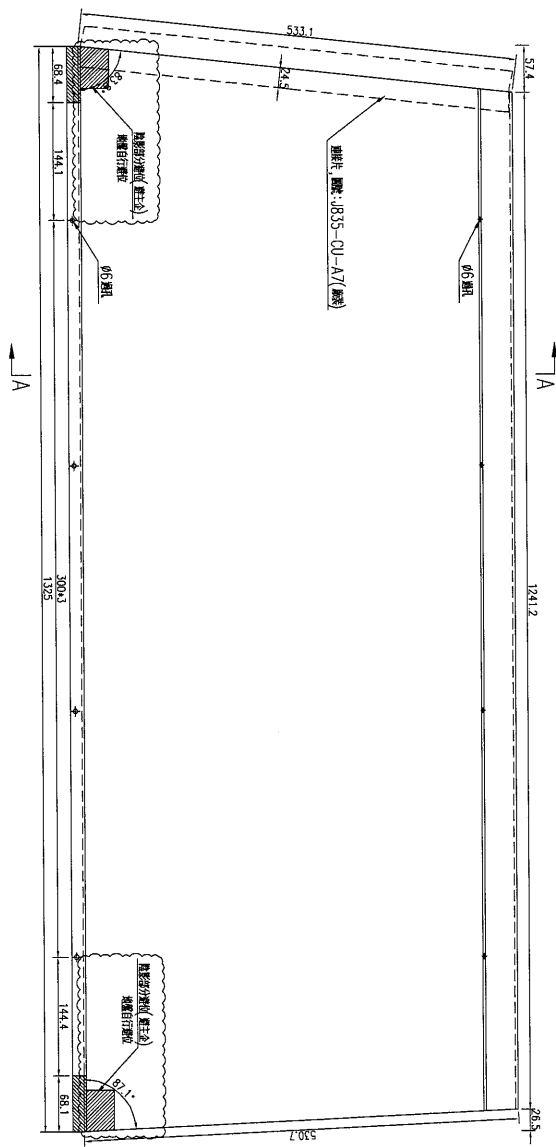
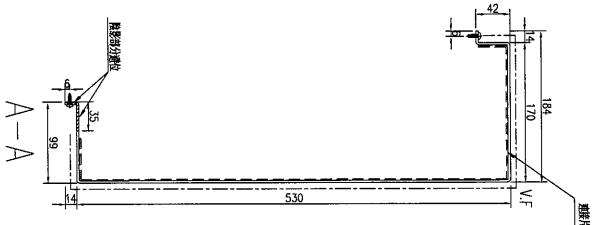


數量	1
備註	

名稱	鋁板加工圖	制圖	吳禕瑜	2017.03.28	修改	A	B
材料	3mm 鋁板	復核	王礼秋	2017.03.28	日期	2017.4.12	2017.4.20
顏色	UCT34440SC-3 3CoatS(銀色)	批准			圖號	J835-CU-LB31	

美特鋁質 有限公司
MIDI Aluminium Fabricator Ltd.

工程號 J-835 地盤 天晉平臺

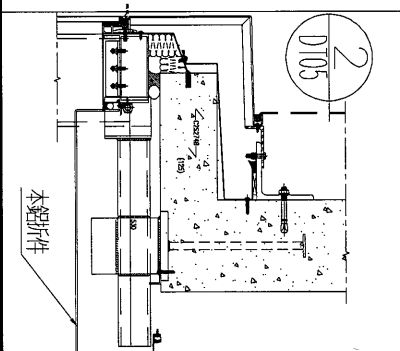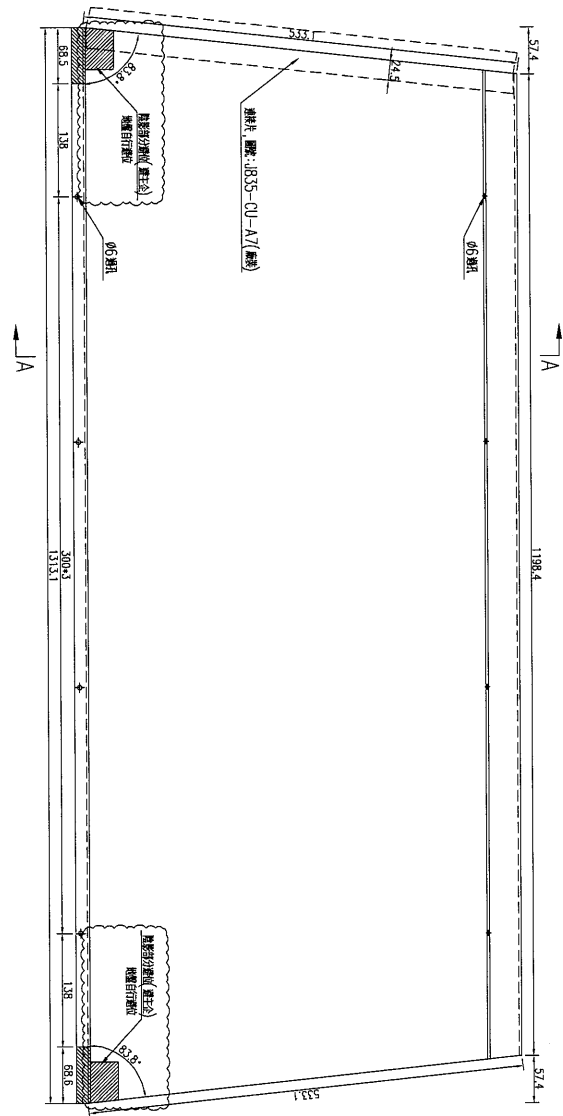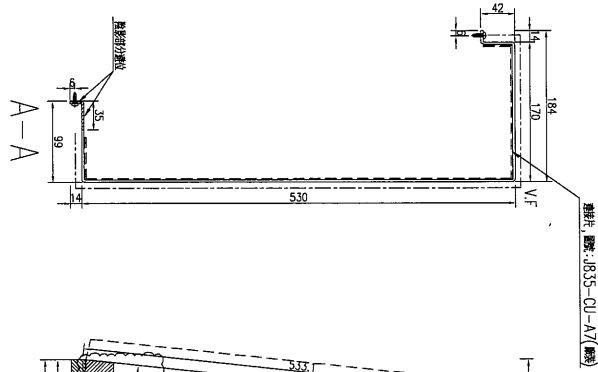

數量	2
備註	



名稱	鋁板加工圖	制圖	吳祎瑜	2017.03.28	修改	A	B	C
材料	3mm 鋁板	復核	王礼秋	2017.03.28	日期	2017.04.06	2017.4.12	2017.4.20
顏色	UCT34440SC-3 3CoatS(銀色)	批准			圖號	J835-CU-LB32		

EG-DWG3



美特鋁質 有限公司
MIDI Aluminium Fabricator Ltd.

工程號	J-835	地盤	天晉平臺
-----	-------	----	------

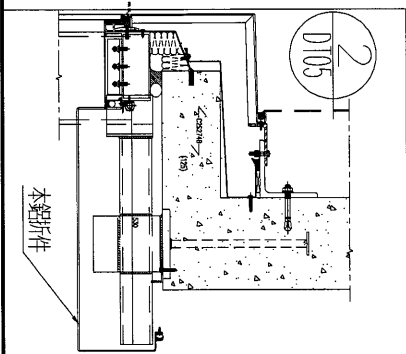
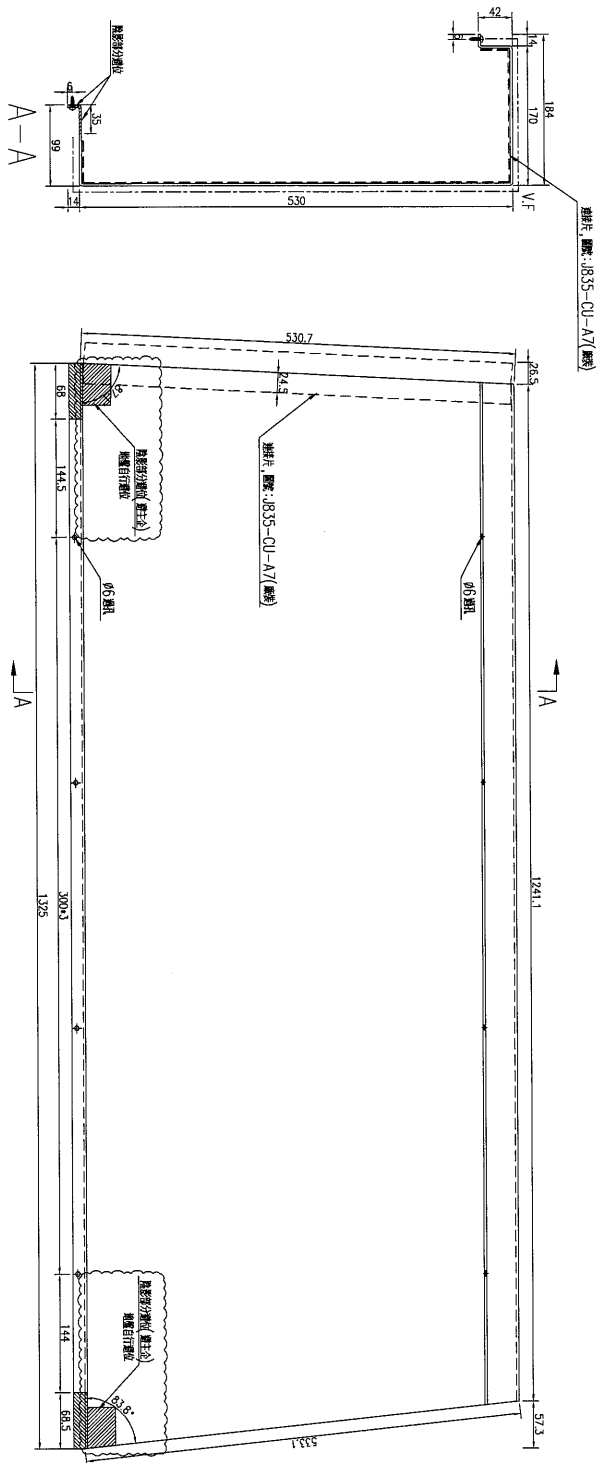


數量	1	備註	
----	---	----	--

名稱	鋁板加工圖	制圖	吳祿瑜	2017.03.28	修改	A	B	C
材料	3mm 鋁板	復核	王禮秋	2017.03.28	日期	2017.04.06	2017.4.12	2017.4.20
顏色	UCT34440SC-3 3CoatS(銀色)	批准			圖號	J835-CU-LB33		

美特鋁質 有限公司
MIDI Aluminium Fabricator Ltd.

工程號 J-835 地盤 天簷平臺

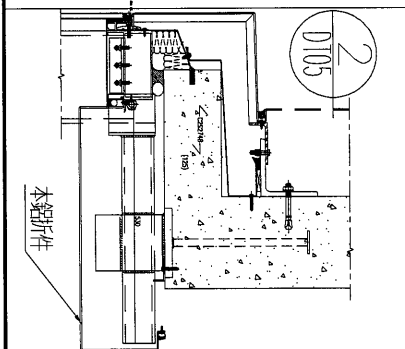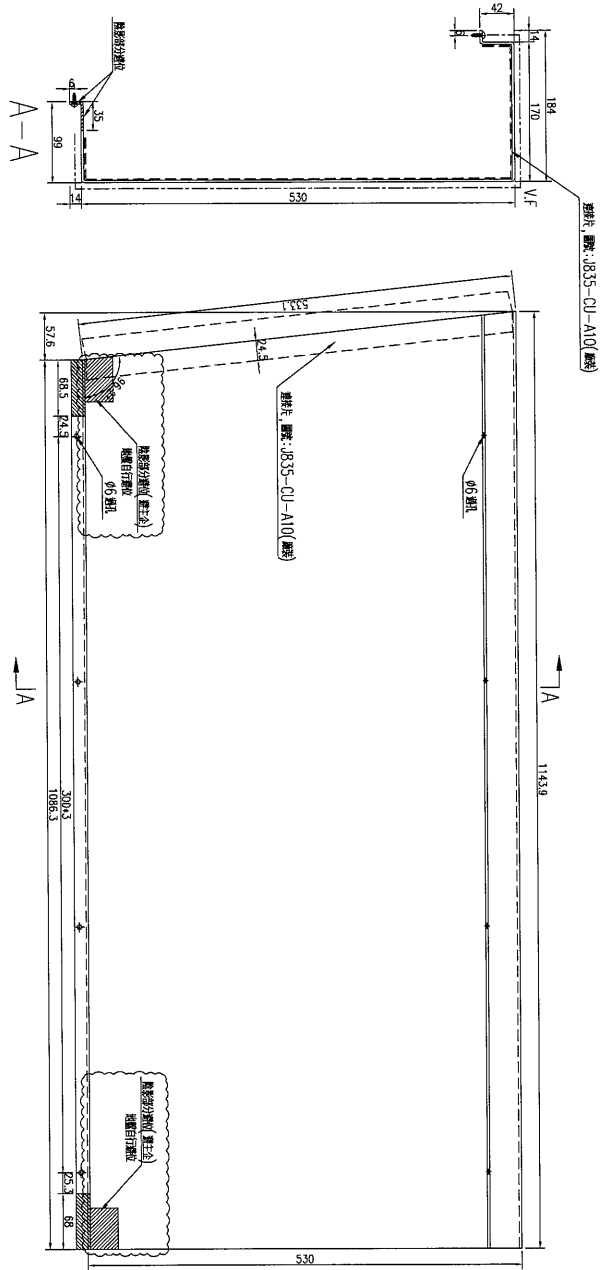

數量	備註
1	



名稱	鋁板加工圖	制圖	吳祜瑜	2017.03.28	修改	A	B	
材料	3mm 鋁板	復核	王禮秋	2017.03.28	日期	2017.4.12	2017.4.20	
顏色	UCT34440SC-3 3CoatS(銀色)	批准			圖號	J835-CU-LB35		

EG-DWG3



美特鋁質 有限公司
MIDI Aluminium Fabricator Ltd.

工程號	J-835	地盤	天晉平臺
-----	-------	----	------

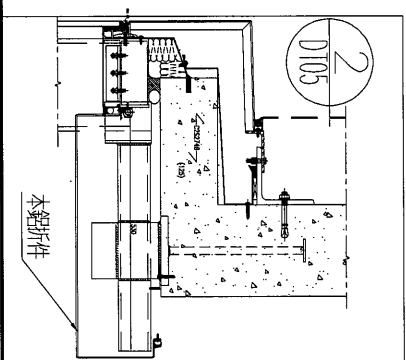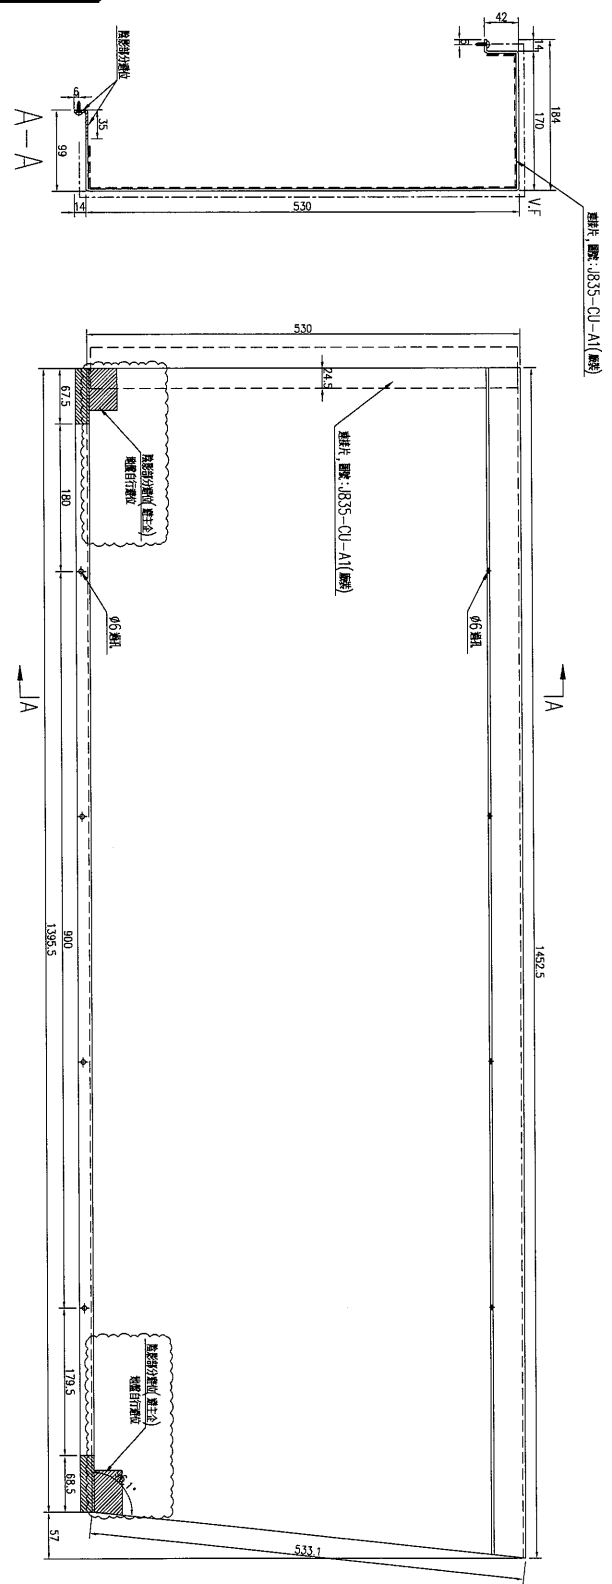

數量	備註
1	

名稱	鋁板加工圖	制圖	吳祎瑜	2017.03.28	修改	A	B
材料	3mm 鋁板	復核	王礼秋	2017.03.28	日期	2017.4.12	2017.4.20
顏色	UCT34440SC-3 3CoatS(銀色)	批准			圖號	J835-CU-LB39	