

美特鋁質有限公司
MIDI Aluminium Fabricator Ltd.

工廠用鋁背板B.M.表

B.M.編號:

工程號: J835	計算: 曾建平	日期: 2017/01/09	送呈: 施哥
地盤: 數據中心	核對:	日期:	副本:
項目類別: glass wall	批准:	日期:	
總展開面積: 9.67		總V.F.: 9.45	此BM依據



序號	修改標示	鋁板編號	鋁板名稱	噴塗顏色	實用	後備	總數	單位	單件V.F. (M2)	總V.F. (M2)	單件展開面積(M2)	總展開面積 (M2)		
1		J835-LB153	2mm 厚鋁板	UCT34440SC-3 3Coats 銀色	4	0	4	件	1.16	4.66	1.16	4.66		
2		J835-LB154-01	1.5mm 厚鋁板	UCT64301SC-3 3 Coats 深灰色	9	0	9	件	0.15	1.34	0.15	1.34		
3		J835-LB154-02			9	0	9	件	0.20	1.78	0.20	1.78		
4		J835-LB155			1	0	1	件	0.21	0.21	0.21	0.21		
5		J835-LB156			1	0	1	件	0.14	0.14	0.14	0.14		
6		J835-LB157			1	0	1	件	0.20	0.20	0.20	0.20		
7		J835-LB158			1	0	1	件	0.17	0.17	0.17	0.17		
8		J835-LB159			1	0	1	件	0.17	0.17	0.17	0.17		
9		J835-LB160			1	0	1	件	0.19	0.19	0.19	0.19		
10		J835-LB161			1	0	1	件	0.22	0.22	0.22	0.22		
11		J835-LB162			1	0	1	件	0.15	0.15	0.15	0.15		
12		J835-LB163			1	0	1	件	0.26	0.26	0.26	0.26		
13		J835-LB164-01			3mm 厚鋁板	MILL	23	0	23	件			0.00	0.09
14		J835-LB164-02					1	0	1	件			0.00	0.00
15		J835-LB165-01					1	0	1	件			0.00	0.00
16		J835-LB165-02					1	0	1	件			0.00	0.00
		J835-LB166-01					1	0	1	件			0.00	0.00
		J835-LB166-02					1	0	1	件			0.00	0.00
17		J835-LB167-01					1	0	1	件			0.00	0.00
18		J835-LB167-02					50	0	50	件			0.00	0.10
19								110	件		9.45		9.67	

EG-DWG3



美特鋁質 有限公司
MIDI Aluminium Fabricator Ltd.

工程號 J835 地盤 將軍澳66D平台

产品编号	L(mm)	数量	A	N	M	B	N1	M1	备注
J835-LB164-01		23							

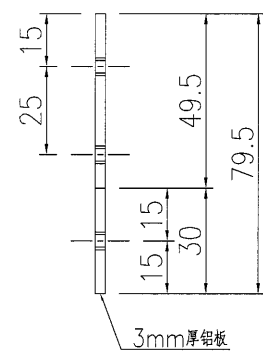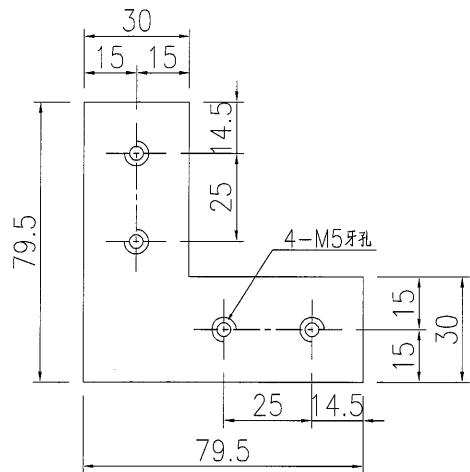

产品编号	L(mm)	数量	A	N	M	B	N1	M1	备注
J835-LB164-02		1							

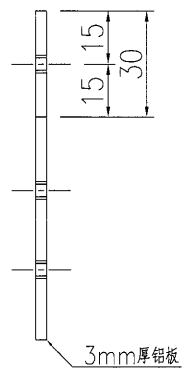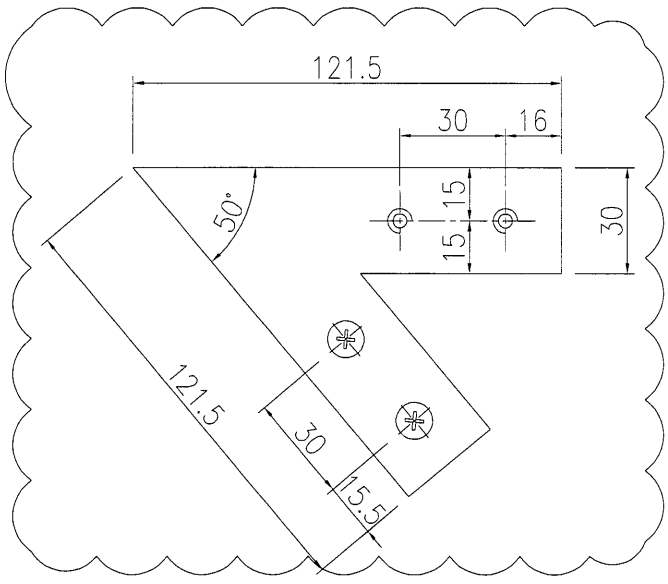


名稱	鋁板加工圖	制圖	曾建平	2017-04-07	修改	A		
材料	3mm厚鋁板	復核			日期	2017-06-12		
顏色	MILL	批准			圖號	J835-LB164		



美特鋁質 有限公司
 MIDI Aluminium Fabricator Ltd.

工程號	J835	地盤	將軍澳66D平台
-----	------	----	----------

产品编号	L(mm)	数量	A	N	M	B	N1	M1	备注
J835-LB166-01		1							

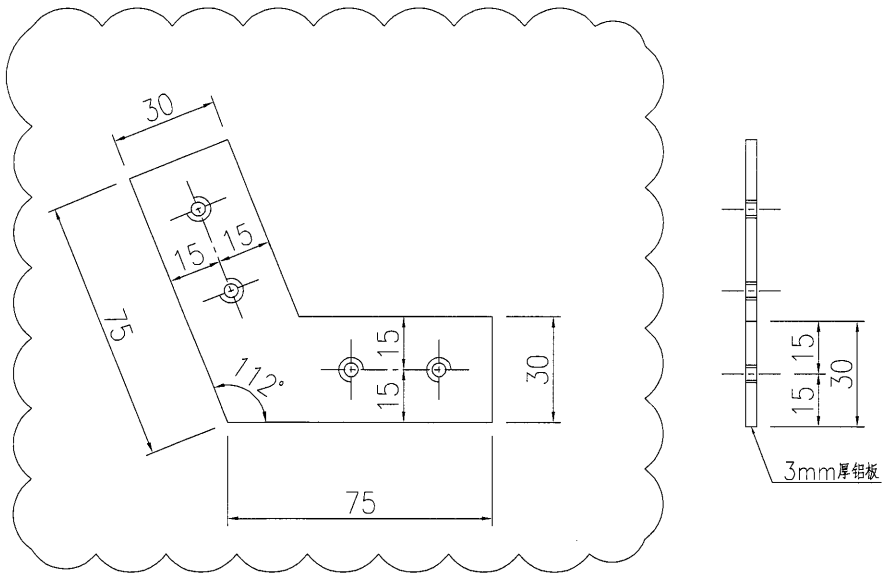

产品编号	L(mm)	数量	A	N	M	B	N1	M1	备注
J835-LB166-02		1							

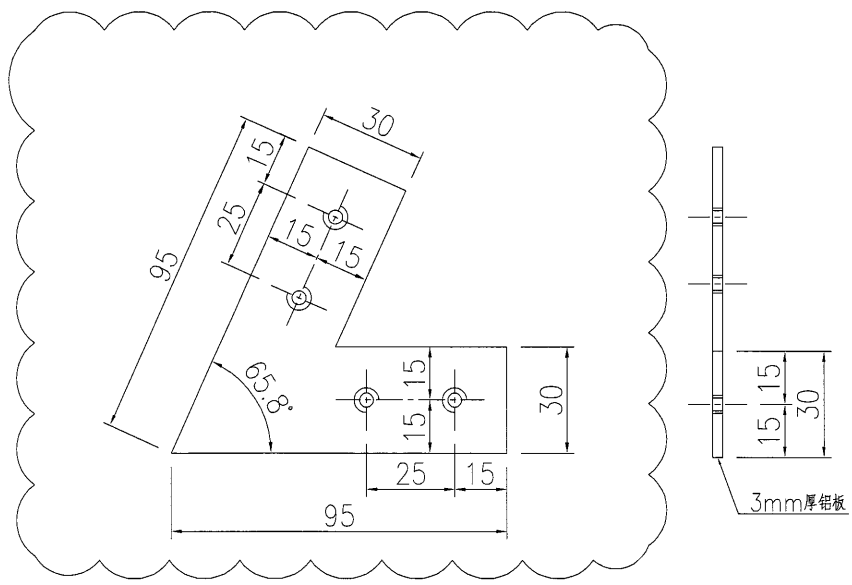

名稱	鋁板加工圖	制圖	曾建平	2017-04-07	修改	A	
材料	3mm厚鋁板	復核			日期	2017-06-12	
顏色	MILL	批准			圖號	J835-LB166	

EG-DWG3




6

6

美特鋁質 有限公司
MIDI Aluminium Fabricator Ltd.

工程號 J835 地盤 將軍澳66D平台


产品编号	L(mm)	数量	A	N	M	B	N1	M1	备注
J835-LB166-01		1							

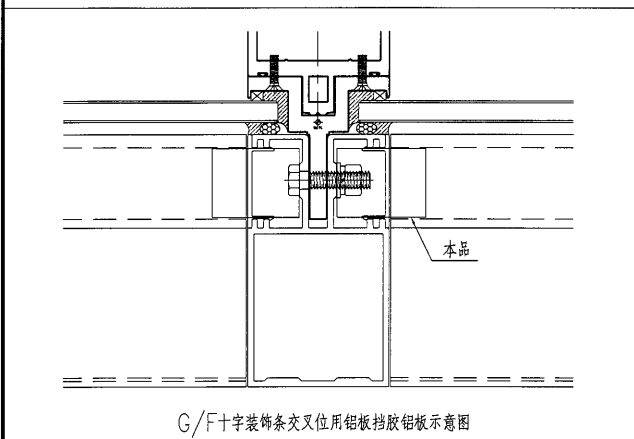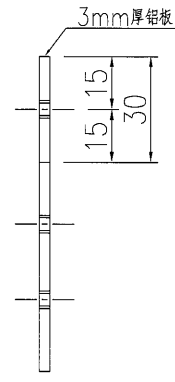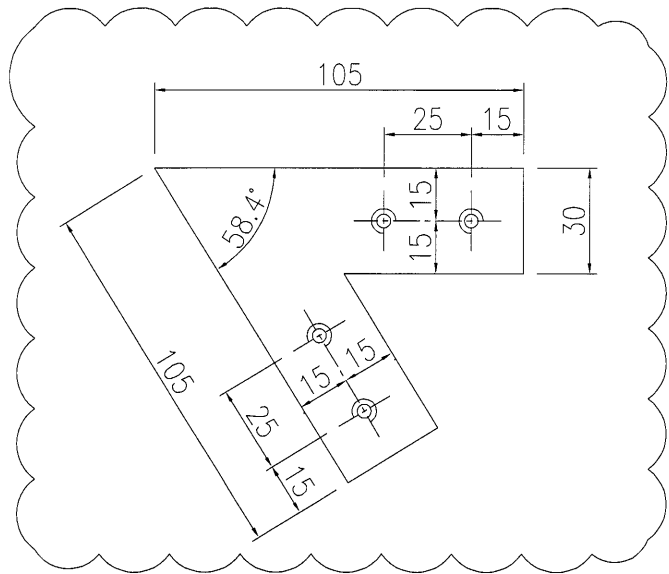

产品编号	L(mm)	数量	A	N	M	B	N1	M1	备注
J835-LB166-02		50							

发地盘

G/F十字装饰条交叉位用铝板挡胶铝板示意图

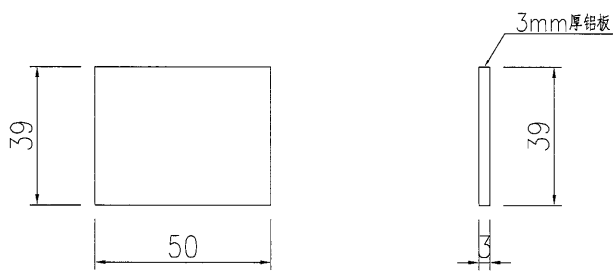

名稱	鋁板加工圖	制圖	曾建平	2017-04-07	修改	A		
材料	3mm厚鋁板	復核			日期	2017-06-12		
顏色	MILL	批准			圖號	J835-LB167		