

工程指示 / 要求簡箋(E.I.)

工程指示編號：EI 7368

修改版次：A

工程編號：J835

工程名稱：TKO 66D 平台

工程項目：~~盤梯~~ - ~~磚泥~~ 鋁梯架 + 2 鋼網 (TYPE 5.6)

收件人：  
生 務

發件人：Eddie

日期：  
2007.5.4

要求提供 /  確認 事項：

- ( ) 初步鋁料 B.M.                      ( ) 加工拆圖，然後生產                      ( ) 尺寸表
- ( ) 正式鋁料 B.M.                      ( ) 技術上資料 / 指示                      ( ) 報價
- ( ) 配件 B.M.                              ( ) 樣辦或貨品說明書                      ( ) 分判合約
- (x) 其他：盤梯架

內容：  
請按對自由鋼架，須按圖紙

請在 2007.5.4 前完成上列要求。

附有關圖紙 / 文件：  
1+ 835

以上項目為：  
 原合約工程包                       原合約工程加 / 減賬                       新工程報價

原因：-

分發東莞各部門：

- ( ) 生產技術總監  連附件    ( ) 技術部     連附件    ( ) 生產部     連附件    ( ) 機械設計部  連附件
- ( ) 採購部     連附件    ( ) 生產統籌部  連附件
- ( ) 質檢部     連附件    ( ) 會計部     連附件    ( ) 報關組     連附件    ( ) 其他 \_\_\_\_\_  連附件

分發香港各部門：

- ( ) 行政部  連附件    ( ) 會計部  連附件    ( ) 統籌部  連附件    ( ) 工程部地盤科文  連附件 張身
- ( ) 採購部  連附件    ( ) QS 部  連附件    ( ) 維修部  連附件    ( ) 其他 \_\_\_\_\_  連附件

傳遞編號：  
HK 1378 / (FTP)


發件人簽署：  
項目經理簽署：






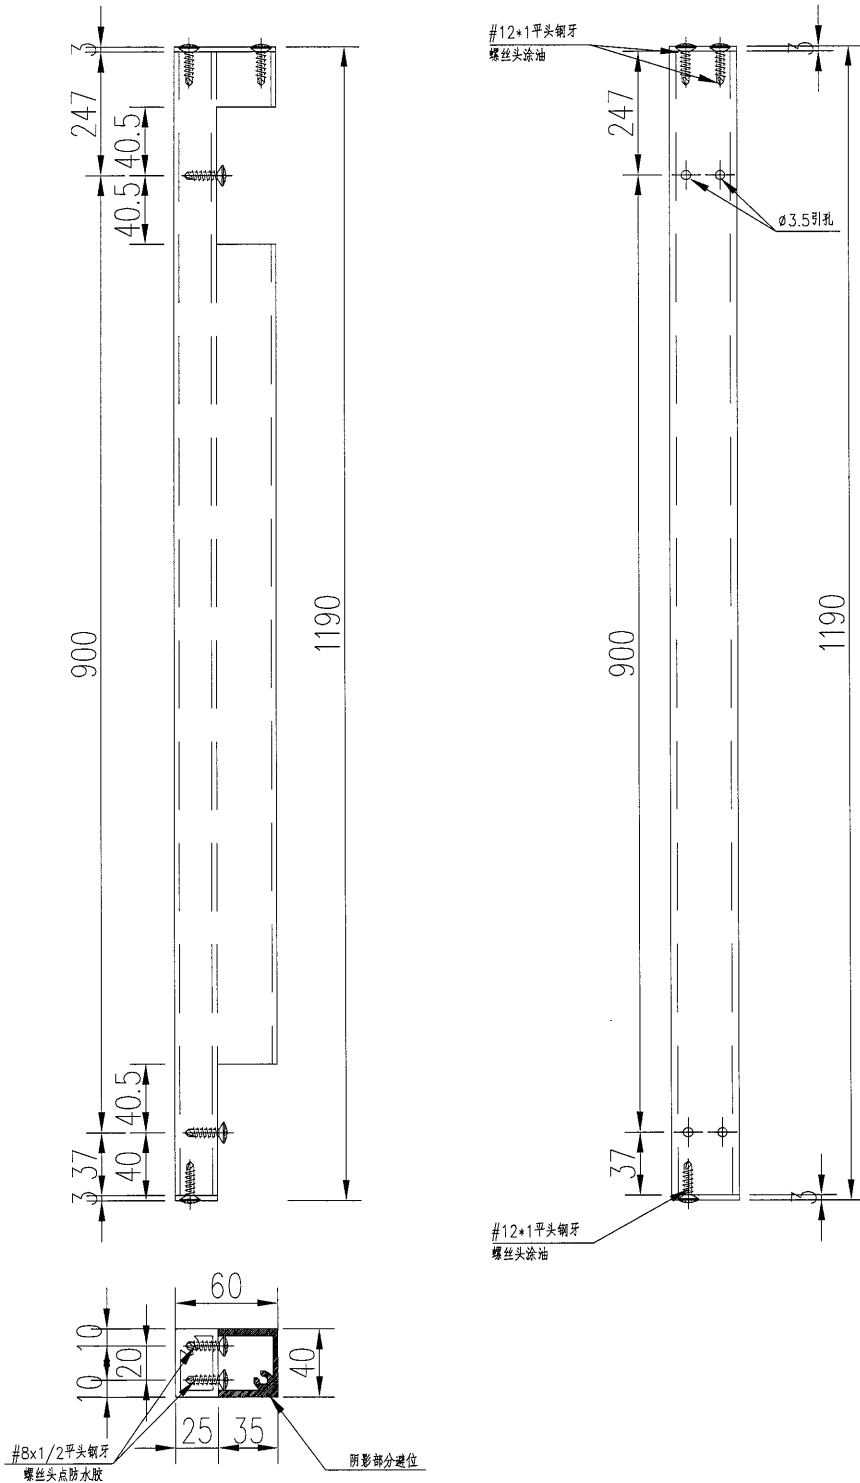


 <b>美特鋁質</b> 有限公司 MIDI Aluminium Fabricator Ltd.				類別	物料號			
				制圖	吳禕瑜	2017.04.21	圖號	835-LG-AL1
修改				復核			數量	
日期				批准			位置	
物料編號	長度 (L)	A	B	C	D	E	數量	
835-LG-AL1	3520	37	869	775	1575	258	212	
835-LG-AL9	3620	37	1246.5	693	1560.5	77	10	

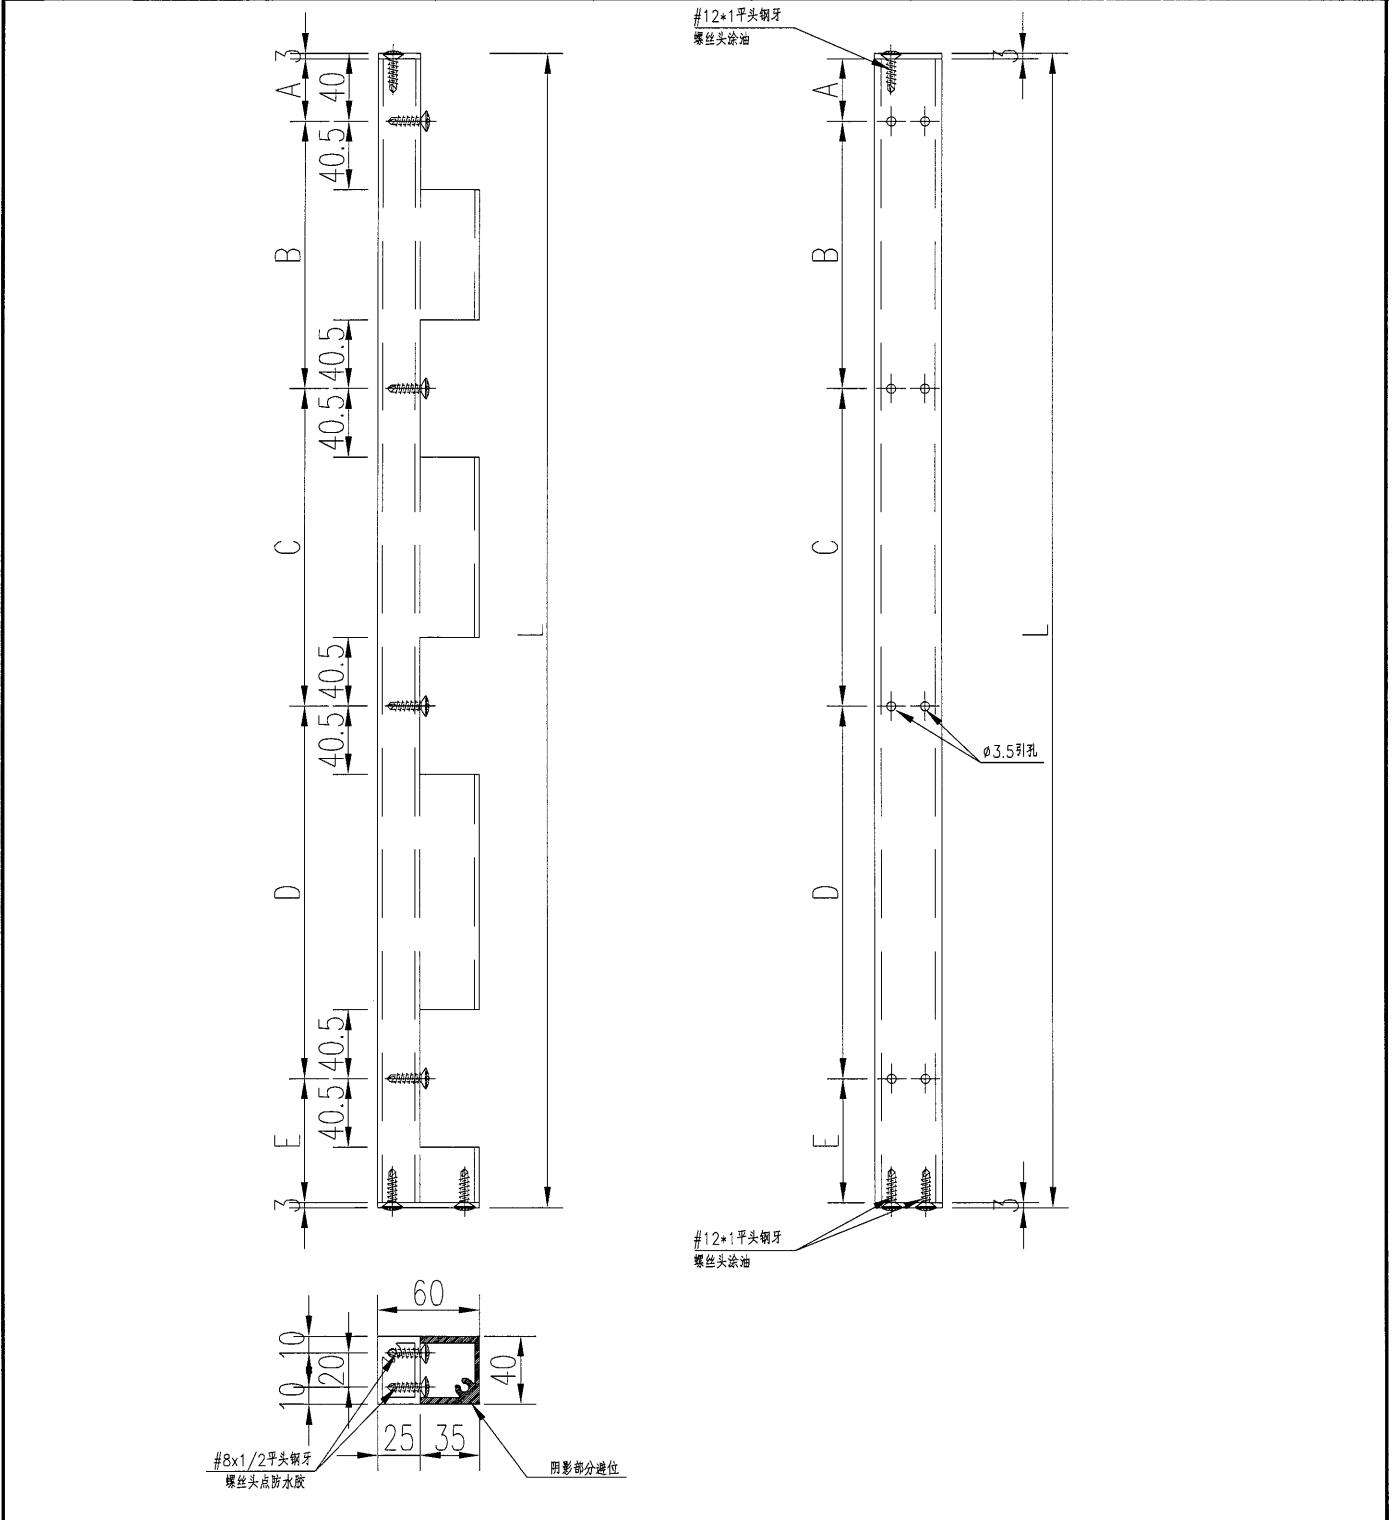

工程號	J-835	地盤	天管平臺	附件
名稱	企向鋁格柵加工圖		採用	
材料	X85386		地盤	
顏色	PPG UCT26694SC-3 3 Coats Bronze		工廠	


 <b>美特鋁質</b> 有限公司 MIDI Aluminium Fabricator Ltd.				類別		物料號	
				制圖	吳禕瑜	2017.04.21	圖號 835-LG-AL2
修改				復核			數量 212
日期				批准			位置




工程號	J-835	地盤	天晉平臺	附 件
名稱	企向鋁格柵加工圖		採用	
材料	X85386		地盤	
顏色	PPG UCT26694SC-3 3 Coats Bronze		工廠	

 <b>美特鋁質</b> 有限公司 MIDI Aluminium Fabricator Ltd.				類別	物料號			
修改				制圖	吳禕瑜	2017.04.21	圖號	835-LG-AL3
日期				復核			數量	
				批准			位置	


物料編號	長度 (L)	A	B	C	D	數量
835-LG-AL3	3120	37	1939.5	1060.5	77	31
835-LG-AL5	3620	37	1939.5	1560.5	77	56

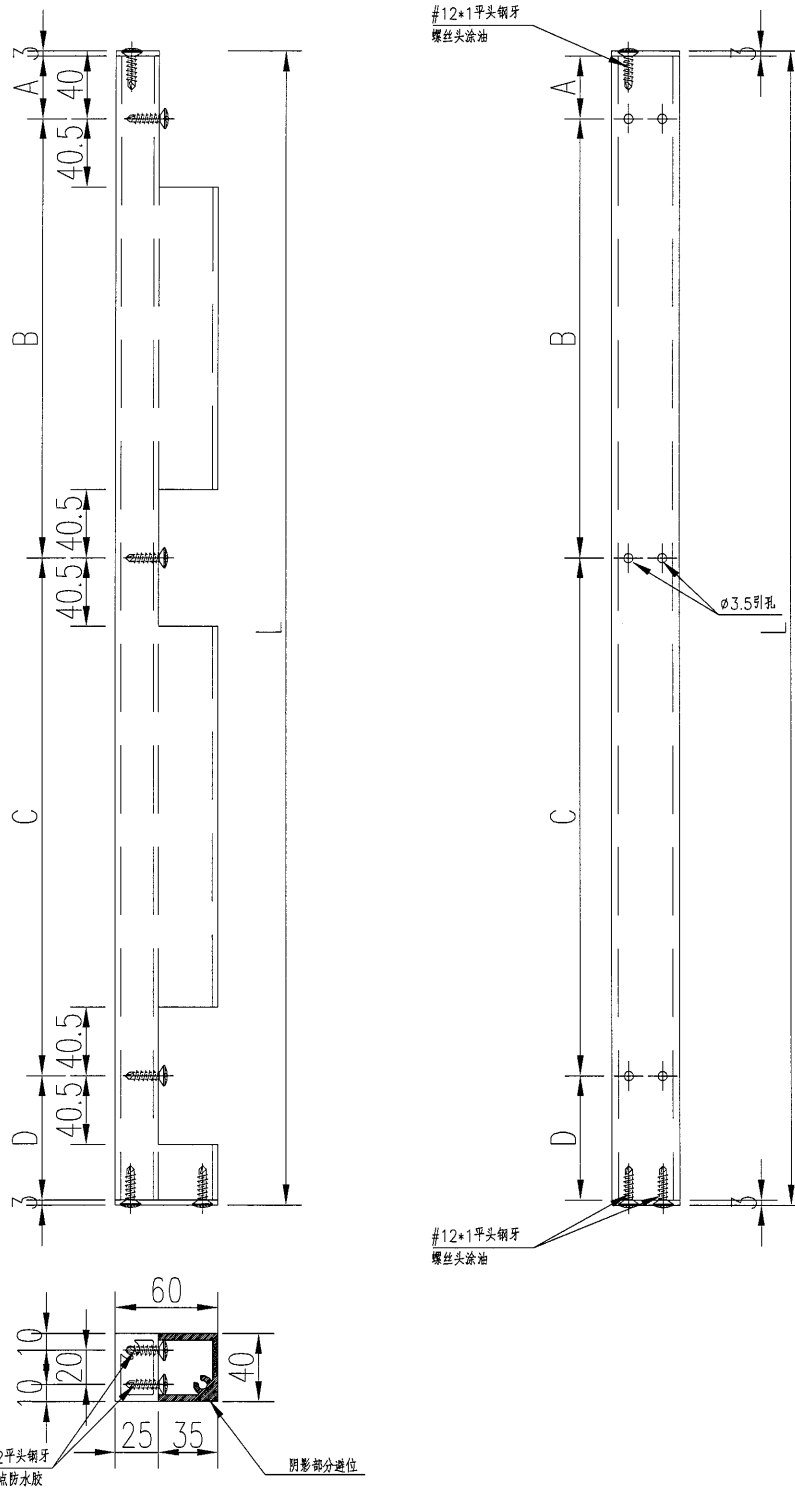


工程號	J-835	地盤	天管平臺	附 件
名稱	企向鋁格柵玉加工圖		採用	
材料	X85386		地盤	
顏色	PPG UCT26694SC-3 3 Coats Bronze		工廠	


 美特鋁質 有限公司 MIDI Aluminium Fabricator Ltd.		類別		物料號	
修改	A	制圖	吳禕瑜	2017.04.21	圖號 835-LG-AL4
日期	2017.05.03	復核			數量
		批准			位置

物料編號	長度 (L)	A	B	C	數量
835-LG-AL4	910	37	746	121	21
835-LG-AL6					
835-LG-AL7					
835-LG-AL8	1410	37	1246.5	120.5	12

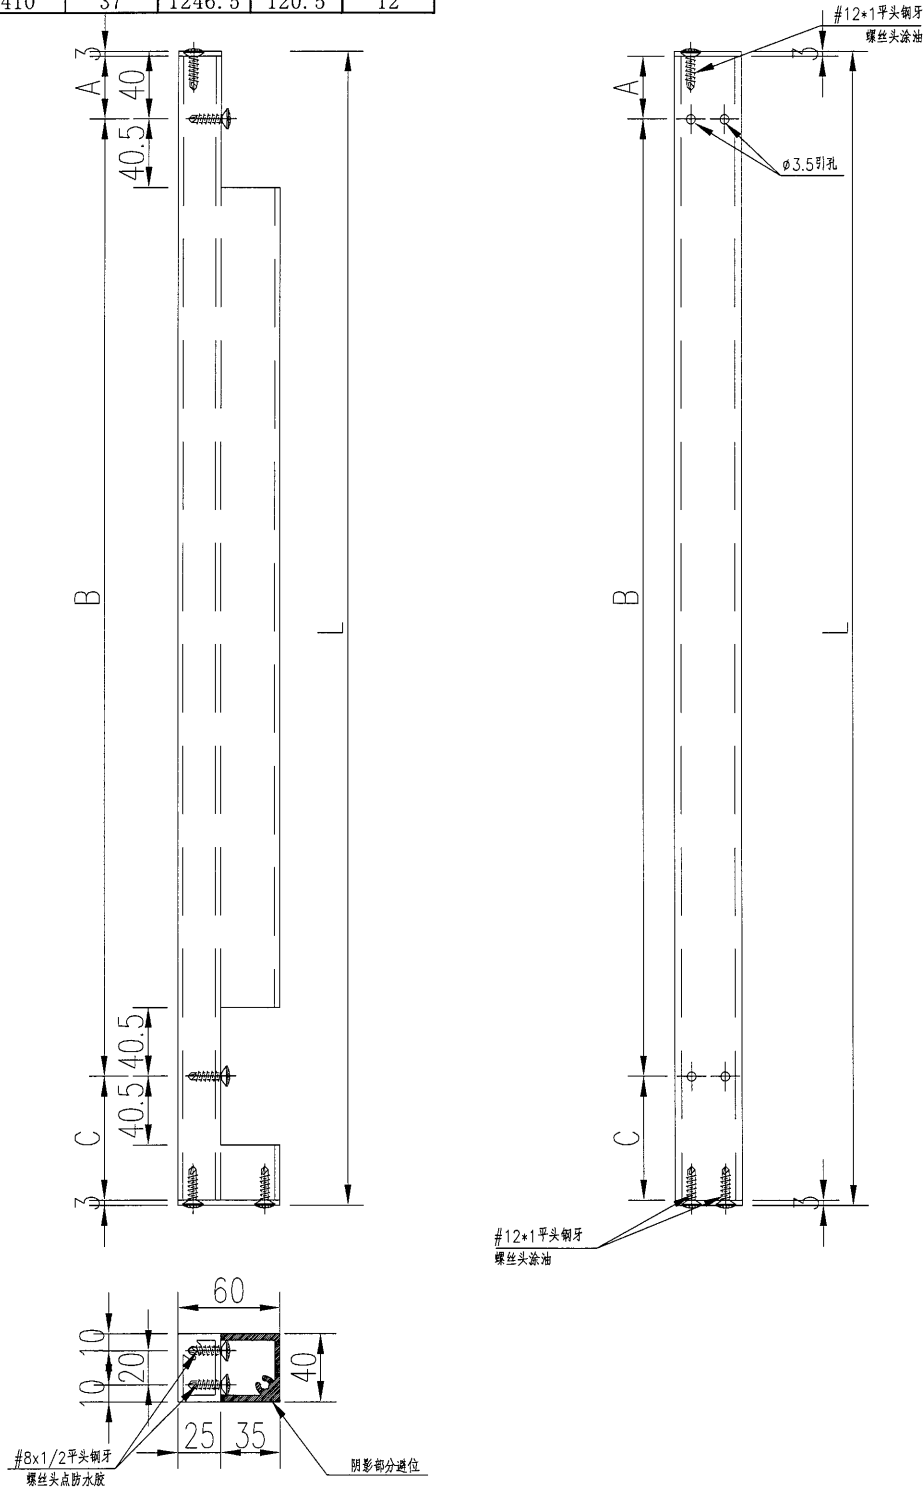

工程號	J-835	地盤	天晉平臺	附件
名稱	企向鋁格柵加工圖		採用	
材料	X85386		地盤	
顏色	PPG UCT26694SC-3 3 Coats Bronze		工廠	



 美特鋁質 有限公司 MIDI Aluminium Fabricator Ltd.				類別		物料號	
				制圖	吳禕瑜	2017.05.03	圖號 835-LG-AL6
修改				復核			數量 109
日期				批准			位置

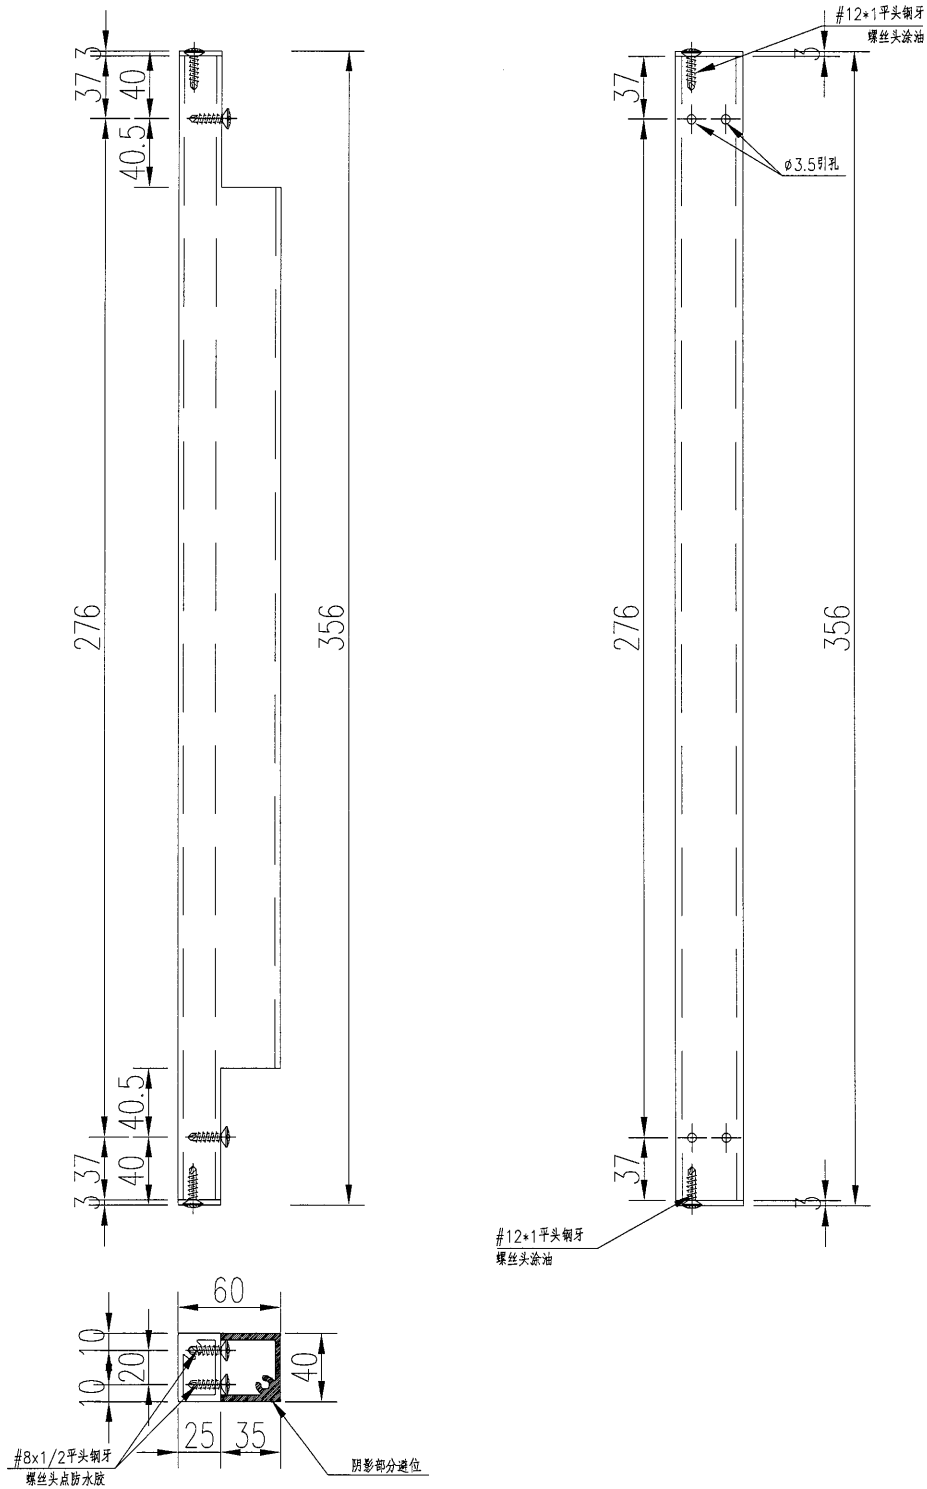

工程號	J-835	地盤	天晉平臺	附件
名稱	企向鋁格柵加工圖		採用	
材料	X85386		地盤	
顏色	PPG UCT26694SC-3 3 Coats Bronze		工廠	

 美特鋁質 有限公司 MIDI Aluminium Fabricator Ltd.				類別	物料號		
修改				制圖 吳禕瑜	2017.04.22	圖號 835-LG-LC1	
日期				復核		數量	
				批准		位置	

数据表见: 835-LG-LC1A

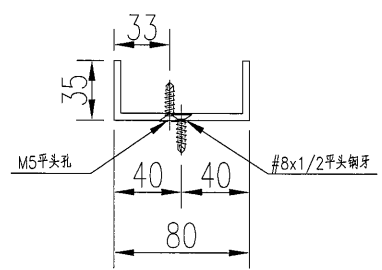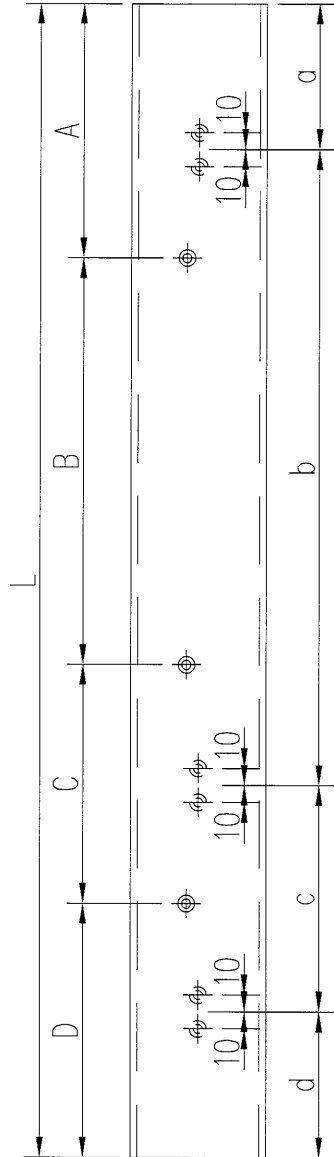


工程號	J-835	地盤	天晉平臺	附 件
名稱	80*35*4mm 鋁槽加工圖		探用	
材料	ME0000008		地盤	
顏色	PPG UCT26694SC-3 3 Coats Bronze		工廠	

 美特鋁質 有限公司 MIDI Aluminium Fabricator Ltd.				類別		物料號				
				制圖	吳禕瑜	2017.04.22	圖號	835-LG-LC1A		
修改				復核			數量			
日期				批准			位置			



加工图见: 835-LG-LC1

物料編號	長度 (L)	A	B	C	D	a	b	c	d	數量
835-LG-LC1	765.5	101	285*2	0	94.5	53.5	95*7	0	47	4
835-LG-LC2	765.5	94.5	285*2	0	101	47	95*7	0	53.5	4
835-LG-LC3	670.5	101	285	190	94.5	53.5	95*6	0	47	4
835-LG-LC4	664	94.5	285	190	94.5	47	95*6	0	47	4
835-LG-LC5	447	94.5	285	0	67.5	47	95*4	0	20	4
835-LG-LC6	656.5	69	294	196	97.5	20	98*6	0	48.5	4
835-LG-LC7	586	97.5	389	0	99.5	48.5	98*4	92	53.5	4
835-LG-LC8	485	101.5	288	0	95.5	53.5	96*4	0	47.5	12
835-LG-LC9	481	95.5	286	0	99.5	47.5	96*3	92	53.5	8
835-LG-LC10	780.5	102	291*2	0	96.5	53.5	97*7	0	48	12
835-LG-LC11	785.5	96.5	291	293.5	104.5	48	97*6	102	53.5	8
835-LG-LC12	803	103.5	300*2	0	99.5	53.5	100*7	0	49.5	8
835-LG-LC13	799	99.5	300*2	0	99.5	49.5	100*7	0	49.5	8
835-LG-LC14	613	99.5	300	105	108.5	49.5	100*4	110	53.5	8
835-LG-LC15	387	96.5	194	0	96.5	48	97*3	0	48	4
835-LG-LC15a	484	96.5	291	0	96.5	48	97*4	0	48	4
835-LG-LC16	775	96.5	291*2	0	96.5	48	97*7	0	48	8
835-LG-LC17	510.5	96.5	291	0	123	48	97*4	0	74.5	4
835-LG-LC18	447.5	95.5	286	0	66	47.5	96*3	92	20	4
835-LG-LC19	653	70	292.5	194	96.5	20	100	97*5	48	4
835-LG-LC20	678	96.5	291	194	96.5	48	97*6	0	48	4
835-LG-LC21	557	96.5	390	0	70.5	48	97*4	101	20	4

工程號	J-835	地盤	天晉平臺	附 件
名稱	數據表		探用	
材料			地盤	
顏色			工廠	

 美特鋁質 有限公司 MIDI Aluminium Fabricator Ltd.				類別	物料號		
				制圖	吳禕瑜	2017.04.22	圖號 835-LG-LC22
修改				復核			數量
日期				批准			位置

数据表见: 835-LG-LC22A

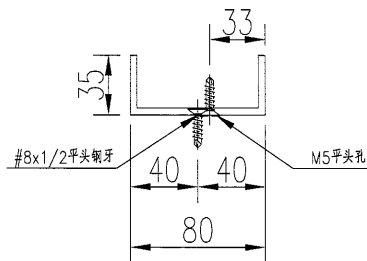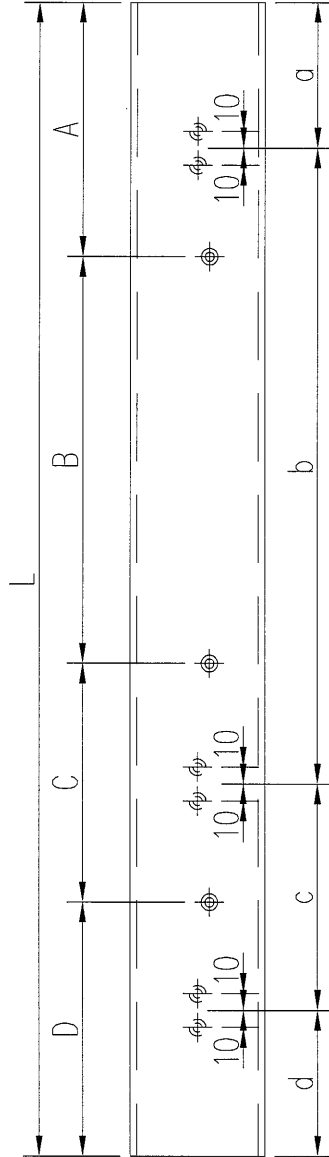

工程號	J-835	地盤	天晉平臺	附 件
名稱	80*35*4mm鋁槽加工圖		採用	
材料	ME0000008		地盤	
顏色	PPG UCT26694SC-3 3 Coats Bronze		工廠	


 美特鋁質 有限公司 MIDI Aluminium Fabricator Ltd.				類別		物料號		
				制圖	吳禕瑜	2017.04.22	圖號	835-LG-LC22A
修改	A			復核			數量	
日期	2017.05.03			批准			位置	


加工图见: 835-LG-LC22

物料編號	長度 (L)	A	B	C	D	a	b	c	d	數量
835-LG-LC22	1532	101	285*4	190	101	53.5	95*15	0	53.5	2
835-LG-LC23	1783.5	101	285*5	190	67.5	53.5	95*18	0	20	2
835-LG-LC24	1243.5	69	294*3	193	99.5	20	98*11	92	53.5	2
835-LG-LC25	967	101.5	288*2	190	99.5	53.5	96*8	92	53.5	4
835-LG-LC26	1567	102	291*4	196.5	104.5	53.5	97*14	102	53.5	4
835-LG-LC27	2217	103.5	300*6	205	108.5	53.5	100*20	110	53.5	4
835-LG-LC28	1858	102	291*5	194	107	53.5	97*18	0	58.5	2
835-LG-LC29	1858	86	291*5	194	123	37.5	97*18	0	74.5	2
835-LG-LC30	933.5	101.5	288*2	190	66	53.5	96*8	92	20	2
835-LG-LC32	573	101	380	0	92	53.5	95*5	0	44.5	3
835-LG-LC33	964.5	100	285	285	94.5	52.5	95*7	0	47	3
835-LG-LC34	851.5	94.5	285	380	92	47	95*8	0	44.5	3
835-LG-LC37	458	92.5	274.5	0	91	46.5	92	91.4*3	45.2	3
835-LG-LC38	358	91.2	182.5	0	84	45.2	91.4*3	0	38.5	3
835-LG-LC39	456	68.5	291	0	96.5	20	97*4	0	48	3
835-LG-LC40	416	96.5	271	0	48.5	48	97*3	57	20	3
<del>835-LG-LC42</del>										
<del>835-LG-LC43</del>										
835-LG-LC44	2639.5	113	291*7	388	101.5	64.5	97*26	0	53	2
835-LG-LC45	563	91.2	377.7	0	94	44	94.4*5	0	46.8	3
835-LG-LC46	590.5	93.8	397.2	0	99.5	46.6	94.4	100*4	49.5	3
835-LG-LC47	483	99.5	300	0	83.5	49.5	100*4	0	33.5	3
835-LG-LC48	355	70	200	0	85	20	100*3	0	35	4
835-LG-LC51	653	70	292.5	194	96.5	20	100	97*5	48	3
835-LG-LC52	678	96.5	291	194	96.5	48	97*6	0	48	3
835-LG-LC53	557	96.5	390	0	70.5	48	97*4	101	20	3


工程號	J-835	地盤	天晉平臺	附 件
名稱	數據表		探用	
材料			地盤	
顏色			工廠	





 美特鋁質 有限公司 MIDI Aluminium Fabricator Ltd.	類別		物料號	
	制圖	吳禕瑜	2017.04.22	圖號 835-LG-LC35
修改			復核	數量 3
日期			批准	位置

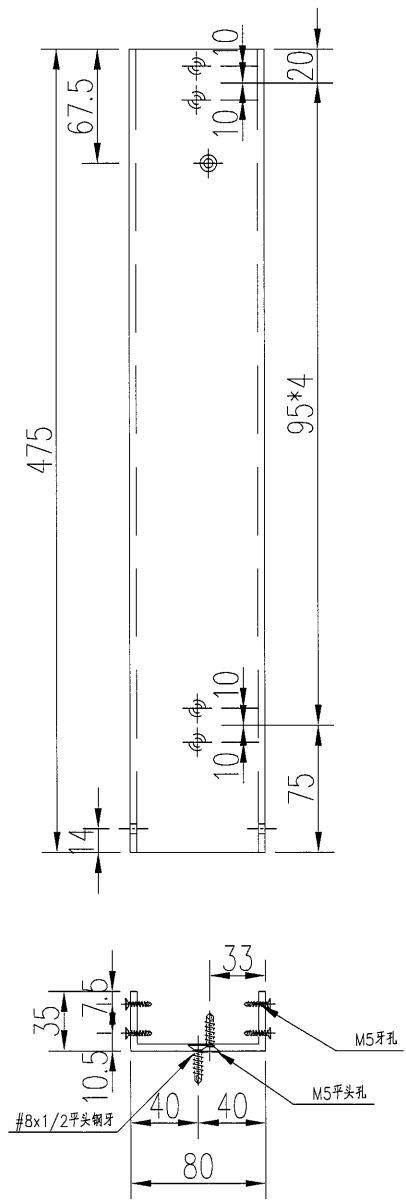


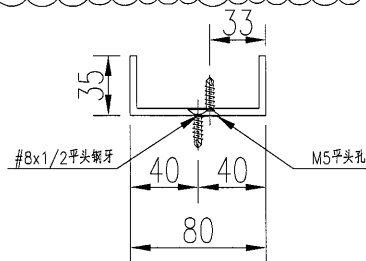
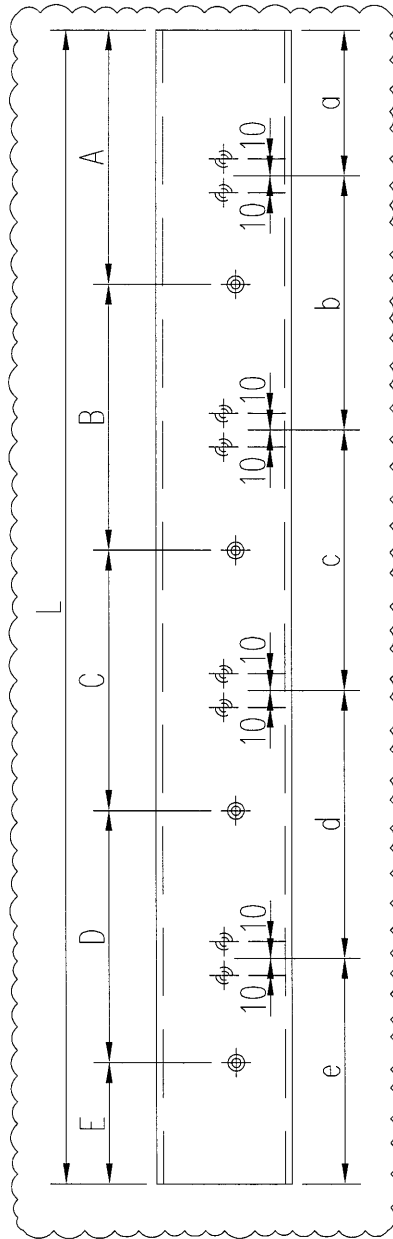
工程號	J-835	地盤	天晉平臺	附 件
名稱	80*35*4mm鋁槽加工圖		採用	
材料	ME0000008		地盤	
顏色	PPG UCT26694SC-3 3 Coats Bronze		工廠	

 美特鋁質 有限公司 MIDI Aluminium Fabricator Ltd.				類別		物料號	
				制圖	吳禕瑜	2017.04.22	圖號 835-LG-LC36
修改				復核			數量 2
日期				批准			位置

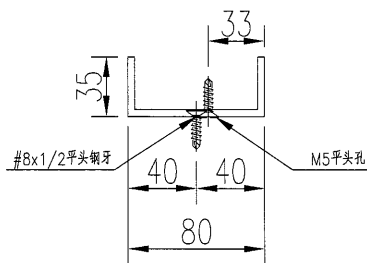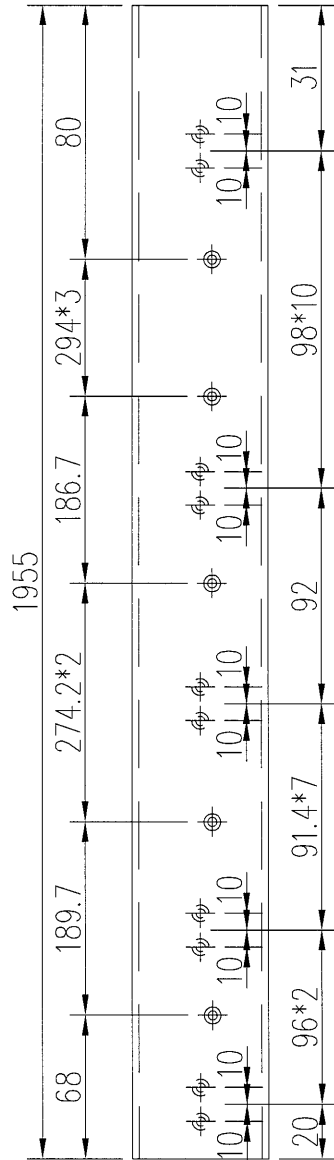


工程號	J-835	地盤	天普平臺	附 件
名稱	80*35*4mm鋁槽加工圖		採用	
材料	ME0000008		地盤	
顏色	PPG UCT26694SC-3 3 Coats Bronze		工廠	


 美特鋁質 有限公司 MIDI Aluminium Fabricator Ltd.				類別		物料號						
				制圖	吳禕瑜	2017.04.22	圖號	835-LG-LC41				
修改	A			復核			數量					
日期	2017.05.03			批准			位置					
物料編號	長度 (L)	A	B	C	D	E	a	b	c	d	e	數量
835-LG-LC41	2624.5	116.5	291*6	293.2	365.7	103.1	68	97*20	102	91.4*5	57.5	2
835-LG-LC50	571	112.8	392.2	0	0	66	54.5	116.5	96*3	92	20	4



工程號	J-835	地盤	天晉平臺	附 件
名稱	80*35*4mm鋁槽加工圖		採用	
材料	ME0000008		地盤	
顏色	PPG UCT26694SC-3 3 Coats Bronze		工廠	


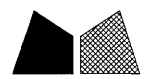


 美特鋁質 有限公司 MIDI Aluminium Fabricator Ltd.				類別		物料號	
				制圖	吳禕瑜	2017.05.03	圖號 835-LG-LC43
修改				復核			數量 2
日期				批准			位置

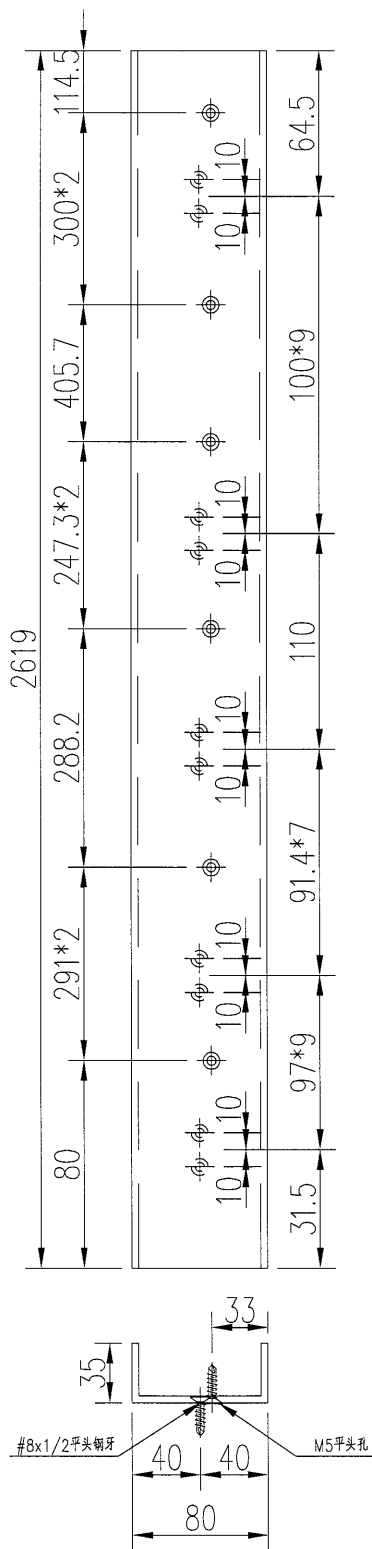


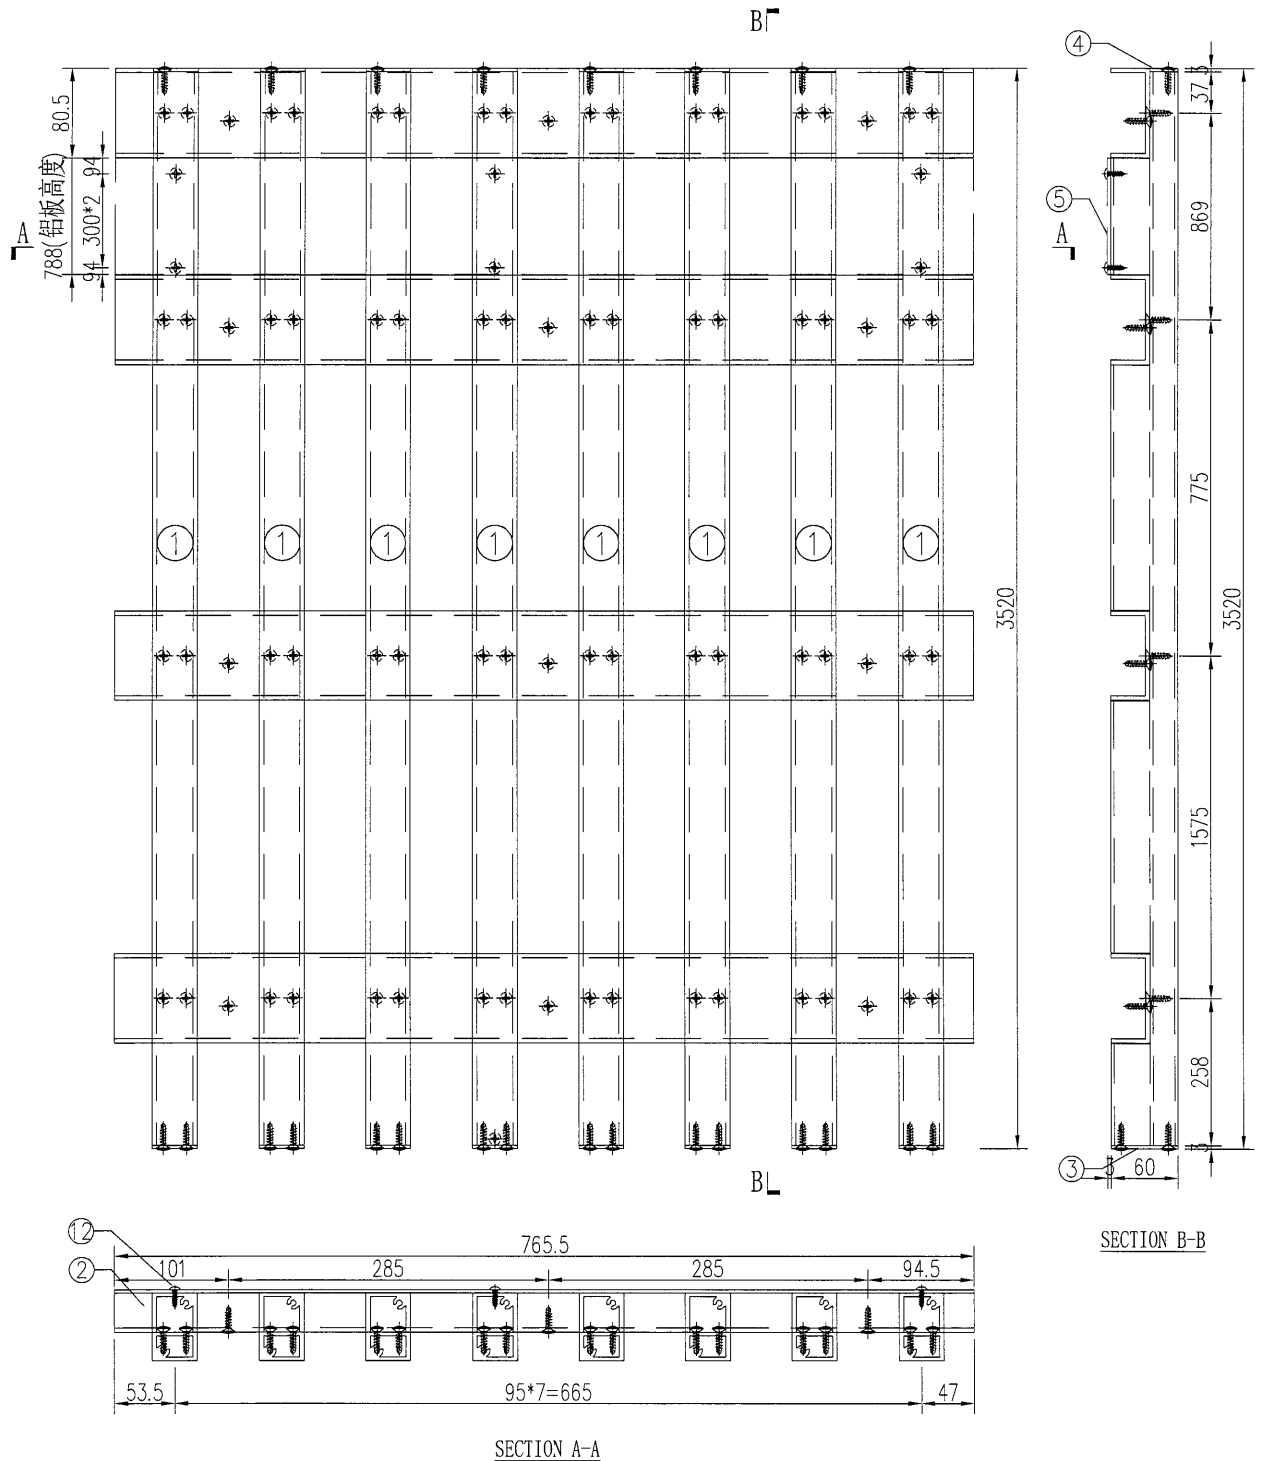
工程號	J-835	地盤	天管平臺	附 件
名稱	80*35*4mm鋁槽加工圖		採用	
材料	ME0000008		地盤	
顏色	PPG UCT26694SC-3 3 Coats Bronze		工廠	

 美特鋁質 有限公司 MIDI Aluminium Fabricator Ltd.				類別		物料號	
				制圖	吳禕瑜	2017.04.22	圖號 835-LG-LC49
修改				復核			數量 2
日期				批准			位置

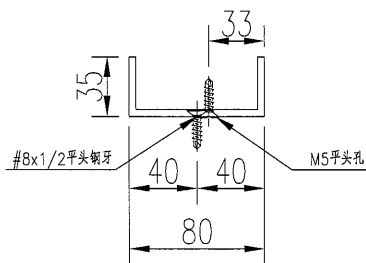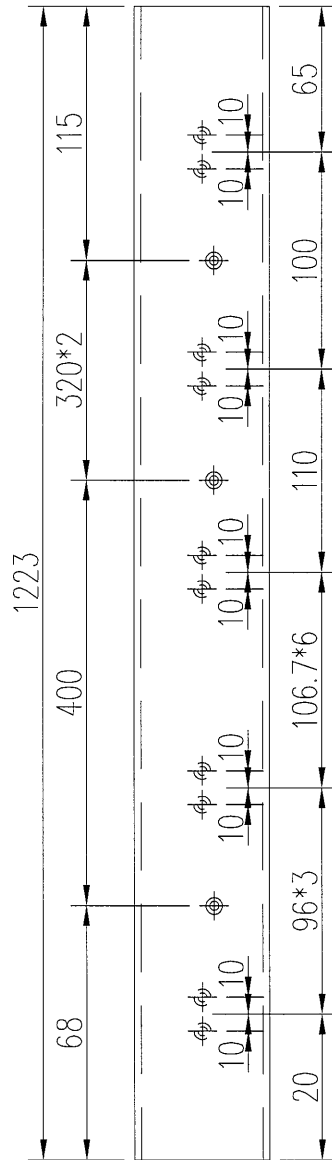


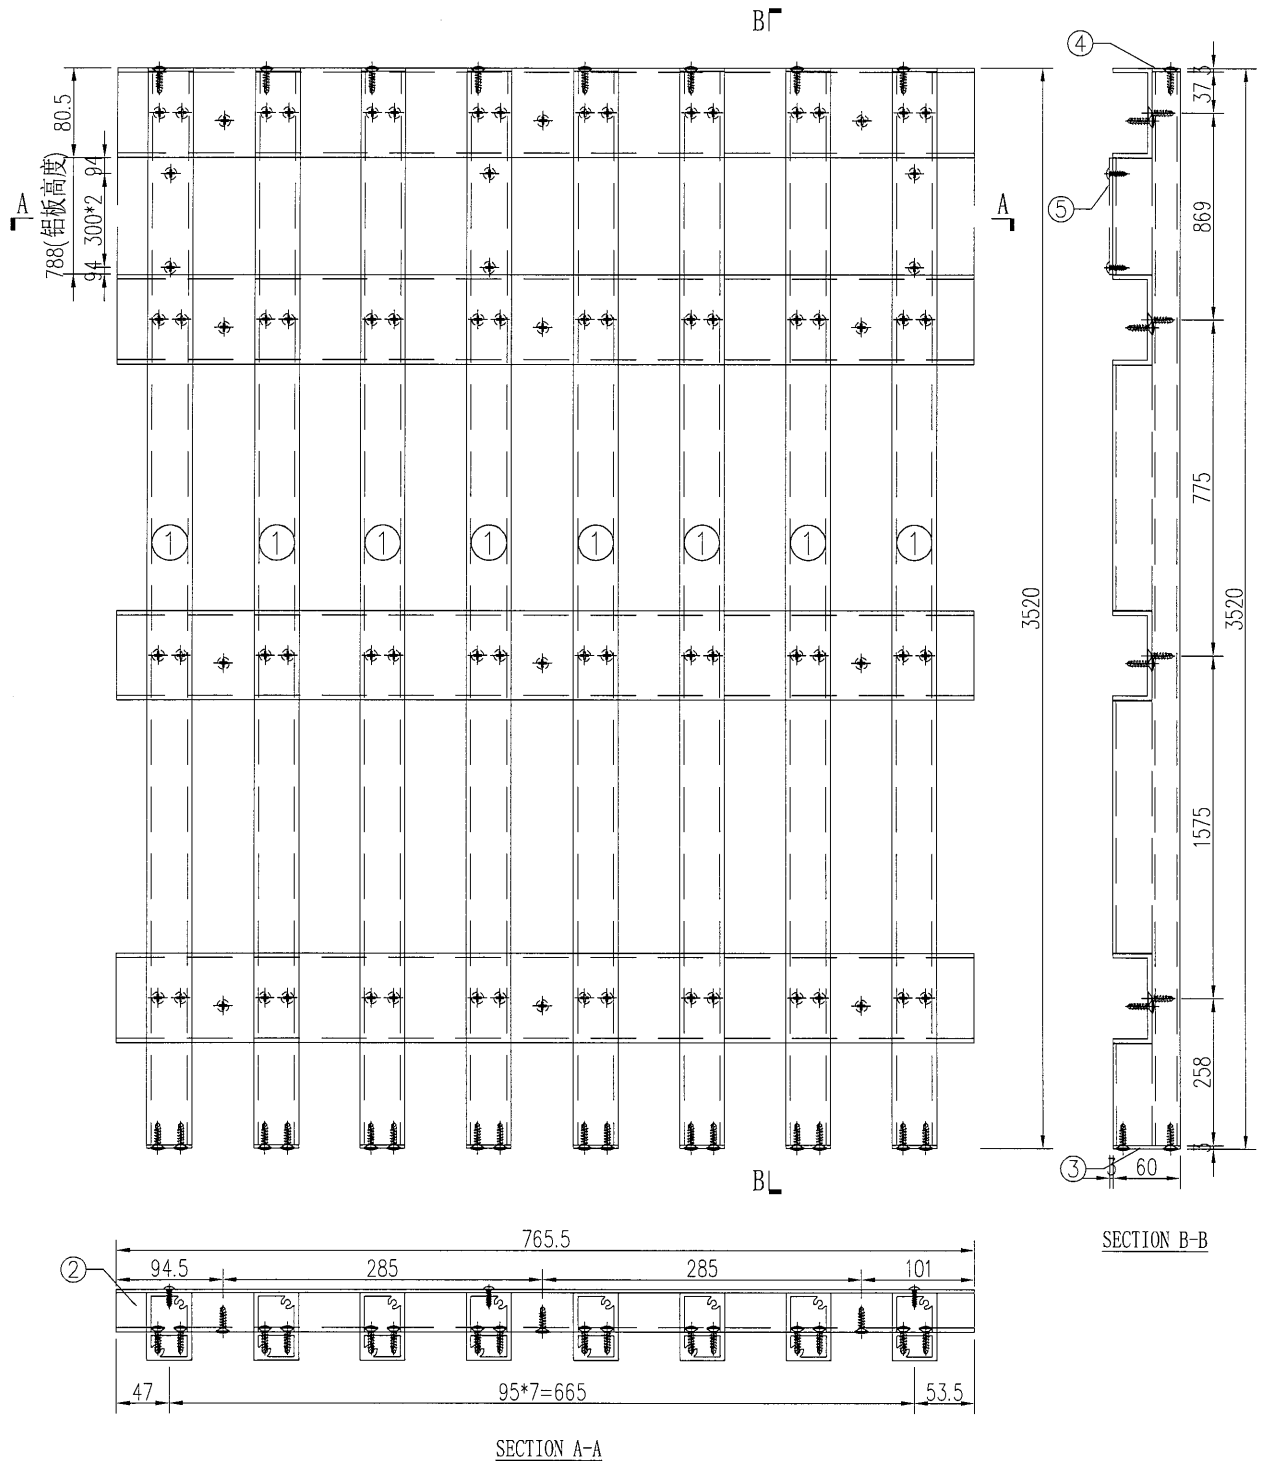
工程號	J-835	地盤	天普平臺	附 件
名稱	80*35*4mm鋁槽加工圖		採用	
材料	ME0000008		地盤	
顏色	PPG UCT26694SC-3 3 Coats Bronze		工廠	

 美特鋁質有限公司 MIDI Aluminium Fabricator Ltd.	類別	物料號	圖號	
	制圖 吳禕瑜	2017.04.24	835-LG-ZK01	數量 1
修改	復核	批准	位置	
日期				




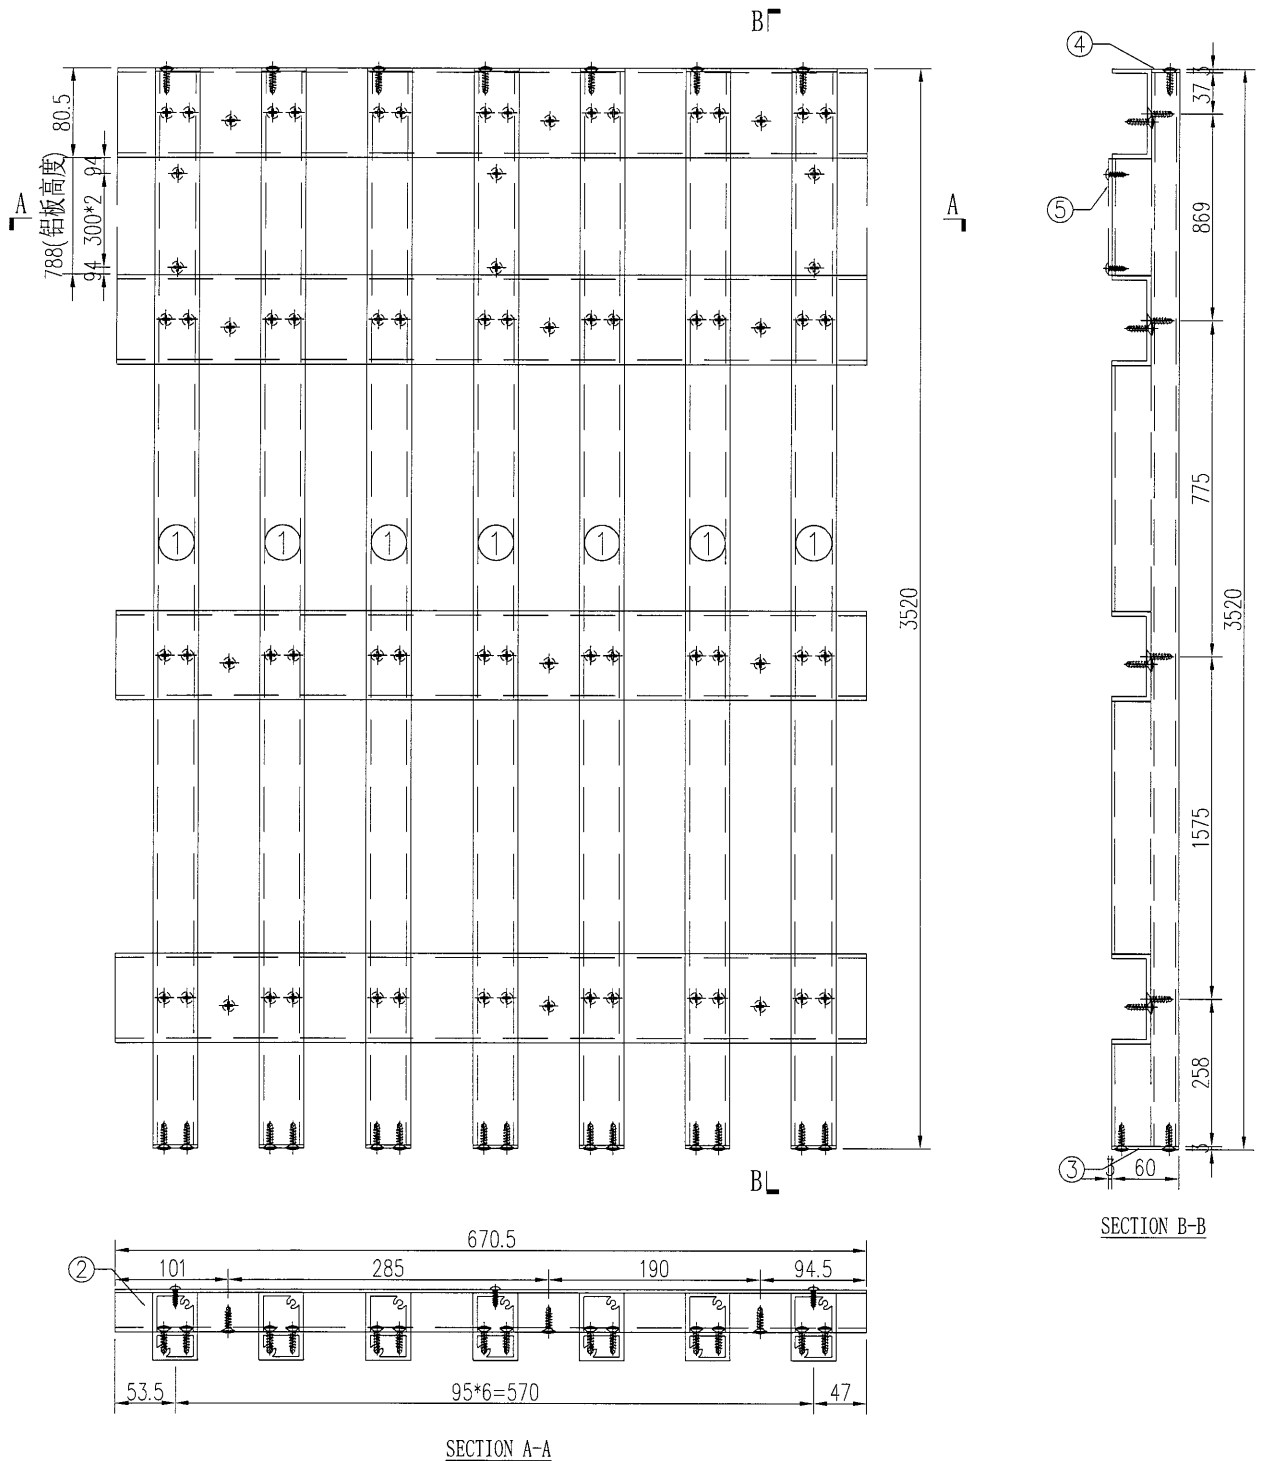
工程號	J-835	地盤	天晉平臺	附 件	S/N	物料編號	長度	名稱	數量
名稱	鋁格組裝圖		採用		1	835-LG-AL1	3520	企向鋁格柵玉	8
材料			地盤		2	835-LG-LC1	765.5	80*35*4mm鋁槽	4
顏色			工廠		3	835-LG-DP1	60	3mm墊片	8
					4	835-LG-DP4	25	3mm墊片	8
					5	835-LG-BB1	788	背板加工圖	1

 美特鋁質 有限公司 MIDI Aluminium Fabricator Ltd.				類別	物料號		
				制圖	吳禕瑜	2017.04.24	圖號 835-LG-ZK02
修改				復核			數量 1
日期				批准			位置




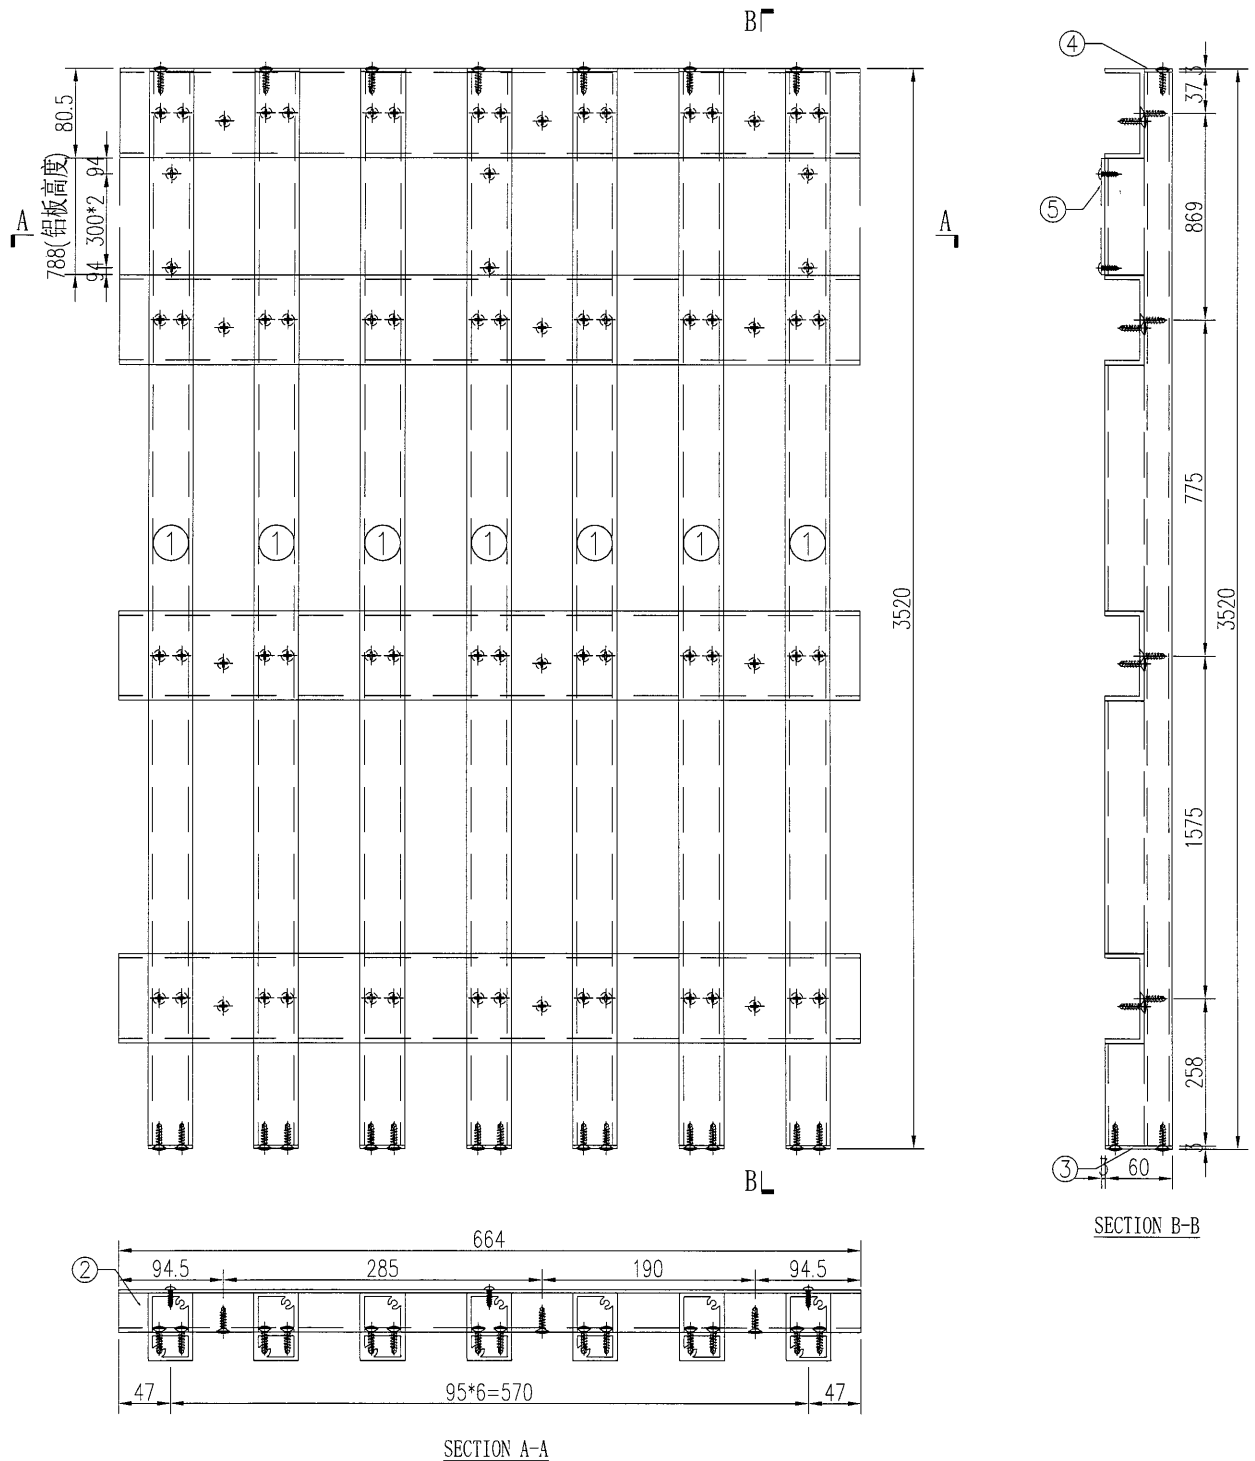
工程號	J-835	地盤	天晉平臺	附 件	S/N	物料編號	長度	名稱	數量	
名稱	鋁格組裝圖				採用	1	835-LG-AL1	3520	企向鋁格柵玉	8
材料					地盤	2	835-LG-LC2	765.5	80*35*4mm鋁槽	4
顏色					工廠	3	835-LG-DP1	60	3mm墊片	8
						4	835-LG-DP4	25	3mm墊片	8
					5	835-LG-BB2	788	背板加工圖	1	

 美特鋁質有限公司 MIDI Aluminium Fabricator Ltd.		類別	物料號			
修改		制圖	吳禕瑜	2017.04.24	圖號	835-LG-ZK03
日期		復核			數量	1
		批准			位置	




工程號	J-835	地盤	天晉平臺	附 件	S/N	物料編號	長度	名稱	數量
名稱	鋁格組裝圖		採用		1	835-LG-AL1	3520	企向鋁格柵玉	7
材料			地盤		2	835-LG-LC3	670.5	80*35*4mm鋁槽	4
顏色			工廠		3	835-LG-DP1	60	3mm墊片	7
					4	835-LG-DP4	25	3mm墊片	7
					5	835-LG-BB3	788	背板加工崗	1

 美特鋁質有限公司 MIDI Aluminium Fabricator Ltd.				類別	物料號		
				制圖	吳禕瑜	2017.04.24	圖號
				復核			數量
修改						1	
日期				批准		位置	




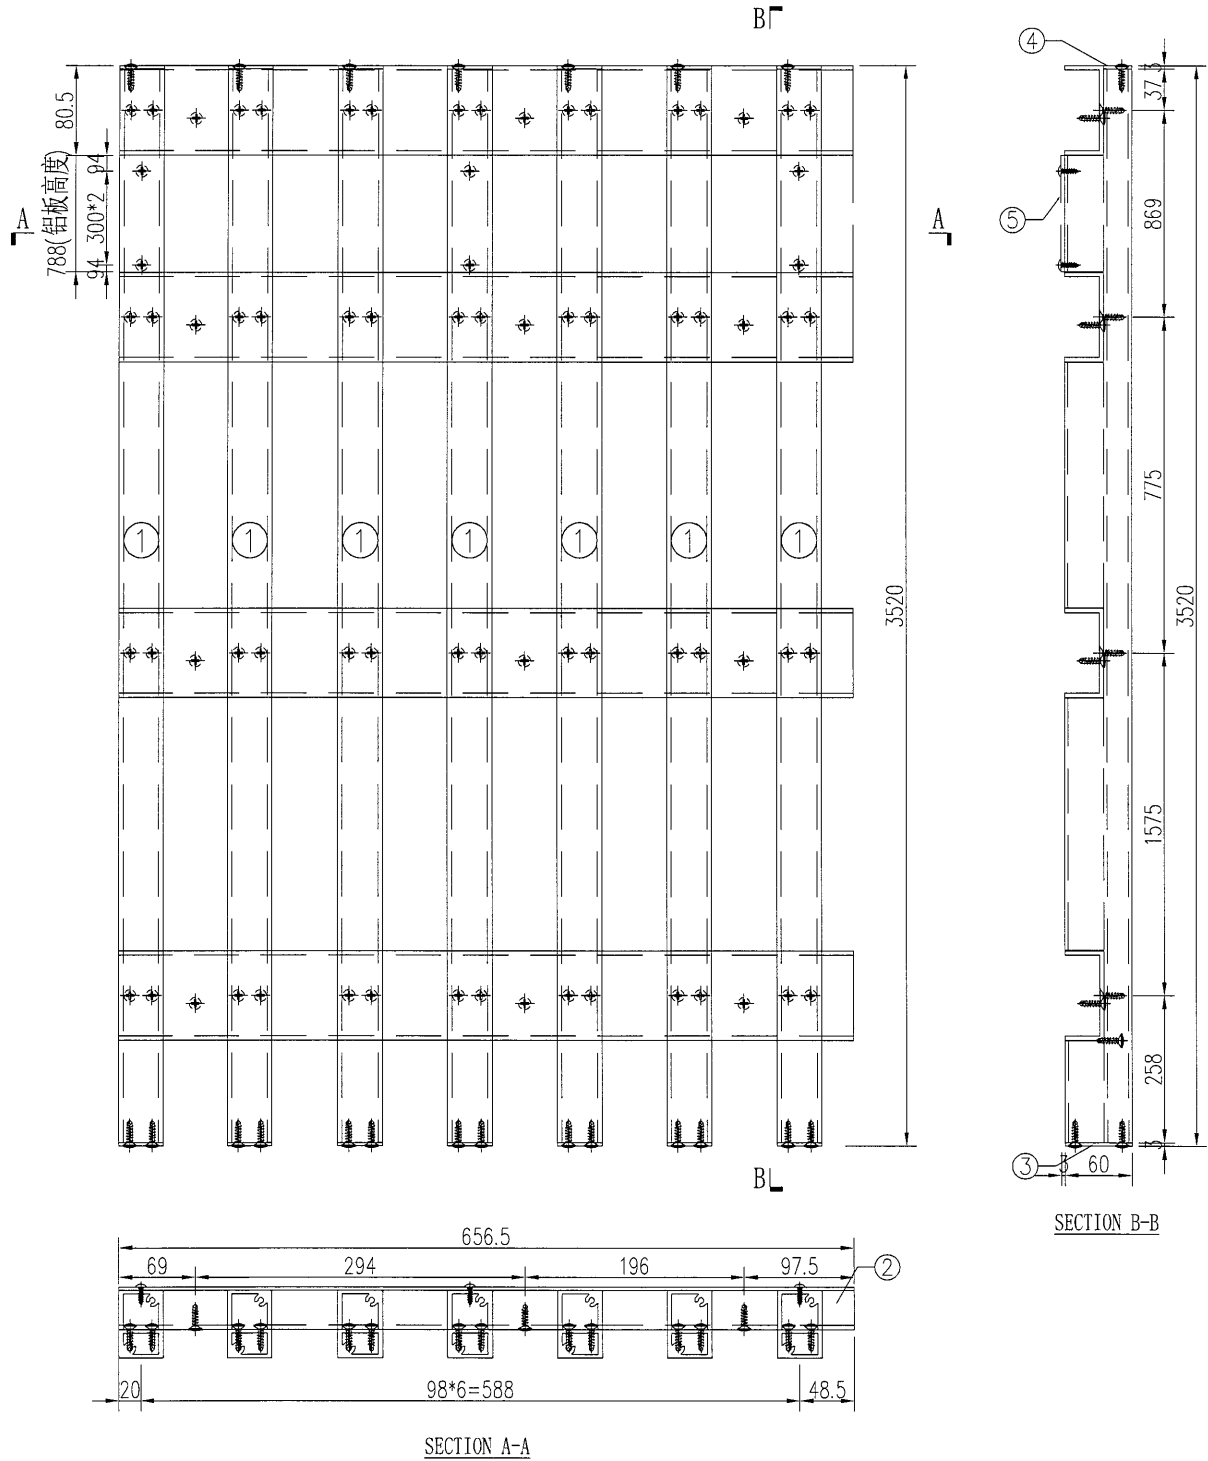
工程號	J-835	地盤	天晉平臺	附 件	S/N	物料編號	長度	名稱	數量	
名稱	鋁格組裝圖				採用	1	835-LG-AL1	3520	企向鋁格柵玉	7
材料					地盤	2	835-LG-LC4	664	80*35*4mm鋁槽	4
顏色					工廠	3	835-LG-DP1	60	3mm墊片	7
					4	835-LG-DP4	25	3mm墊片	7	
					5	835-LG-BB4	788	背板加工圖	1	

 美特鋁質有限公司 MIDI Aluminium Fabricator Ltd.	類別	物料號			
	制圖	吳禕瑜	2017.04.24	圖號	835-LG-ZK05
修改		復核		數量	1
日期		批准		位置	

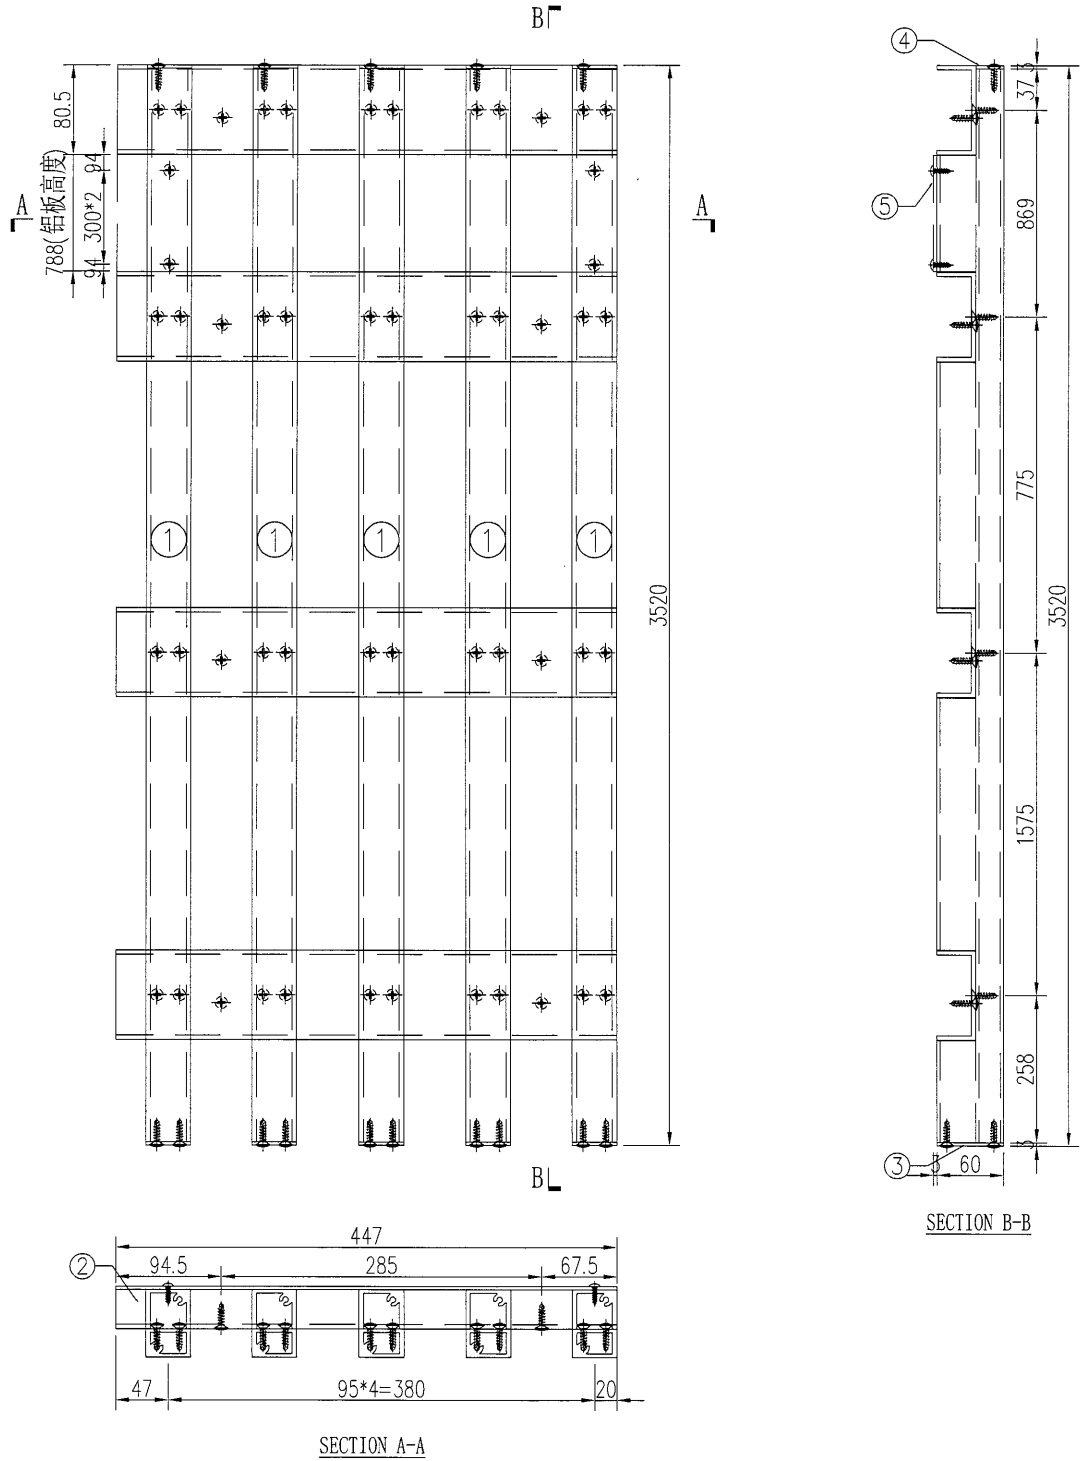


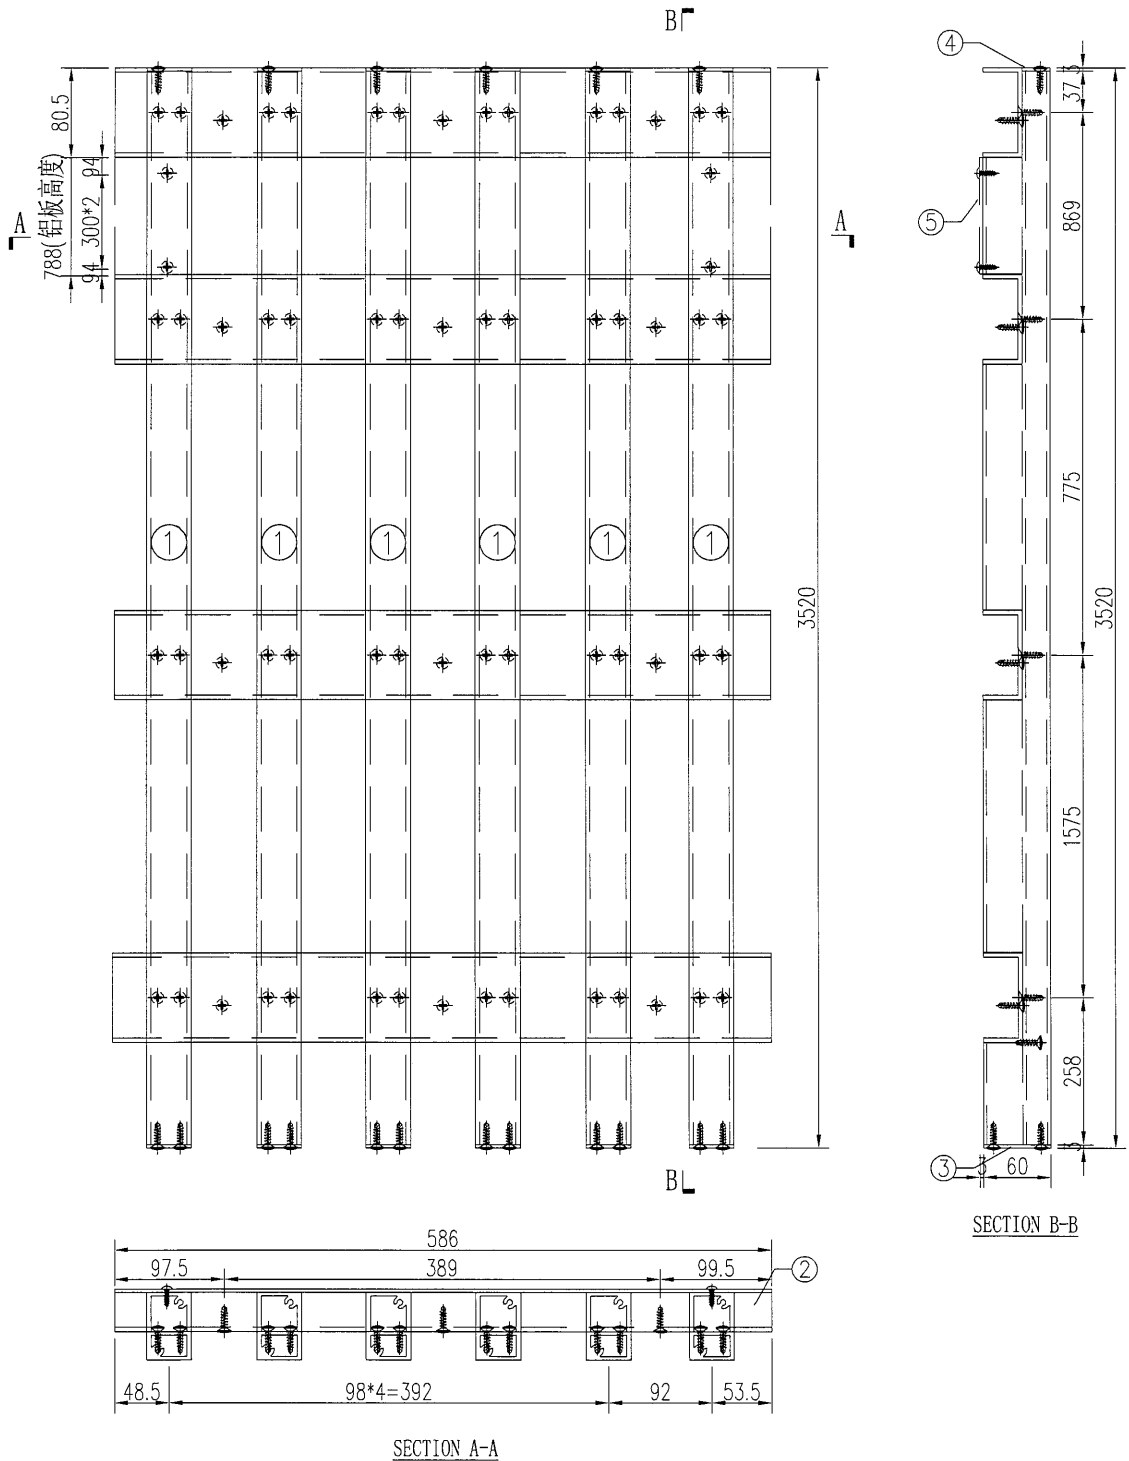
工程號	J-835	地盤	天晉平臺	附件	S/N	物料編號	長度	名稱	數量
名稱	鋁格組裝圖		採用		1	835-LG-AL1	3520	企向鋁格柵	5
材料		地盤			2	835-LG-LC5	447	80*35*4mm 鋁槽	4
顏色		工廠			3	835-LG-DP1	60	3mm 墊片	5
					4	835-LG-DP4	25	3mm 墊片	5
					5	835-LG-BB5	788	背板加工圖	1

 美特鋁質 有限公司 MIDI Aluminium Fabricator Ltd.	類別	物料號		
	制圖 吳禕瑜	2017.04.24	圖號	835-LG-ZK06
修改		復核	數量	1
日期		批准	位置	




工程號	J-835	地盤	天管平臺	附 件	S/N	物料編號	長度	名稱	數量	
名稱	鋁格組裝圖				採用	1	835-LG-AL1	3520	企向鋁格柵	7
材料					地盤	2	835-LG-LC6	656.5	80*35*4mm鋁槽	4
顏色					工廠	3	835-LG-DP1	60	3mm墊片	7
						4	835-LG-DP4	25	3mm墊片	7
					5	835-LG-BB6	788	背板加工圖	1	

 美特鋁質 MIDI Aluminium Fabricator Ltd.	類別	物料號		
	制圖 吳禕瑜	2017.04.24	圖號	835-LG-ZK07
修改		復核	數量	1
日期		批准	位置	




工程號	J-835	地盤	天管平臺	附件	S/N	物料編號	長度	名稱	數量
名稱	鋁格組裝圖		採用		1	835-LG-AL1	3520	企向鋁格柵	6
材料			地盤		2	835-LG-LC7	586	80*35*4mm鋁槽	4
顏色			工廠		3	835-LG-DP1	60	3mm墊片	6
					4	835-LG-DP4	25	3mm墊片	6
				5	835-LG-BB7	788	背板加工圖	1	

 美特鋁質 有限公司 MIDI Aluminium Fabricator Ltd.	類別		物料號	
	制圖	吳禕瑜	2017.04.24	圖號 835-LG-ZK08
修改			復核	數量 2
日期			批准	位置

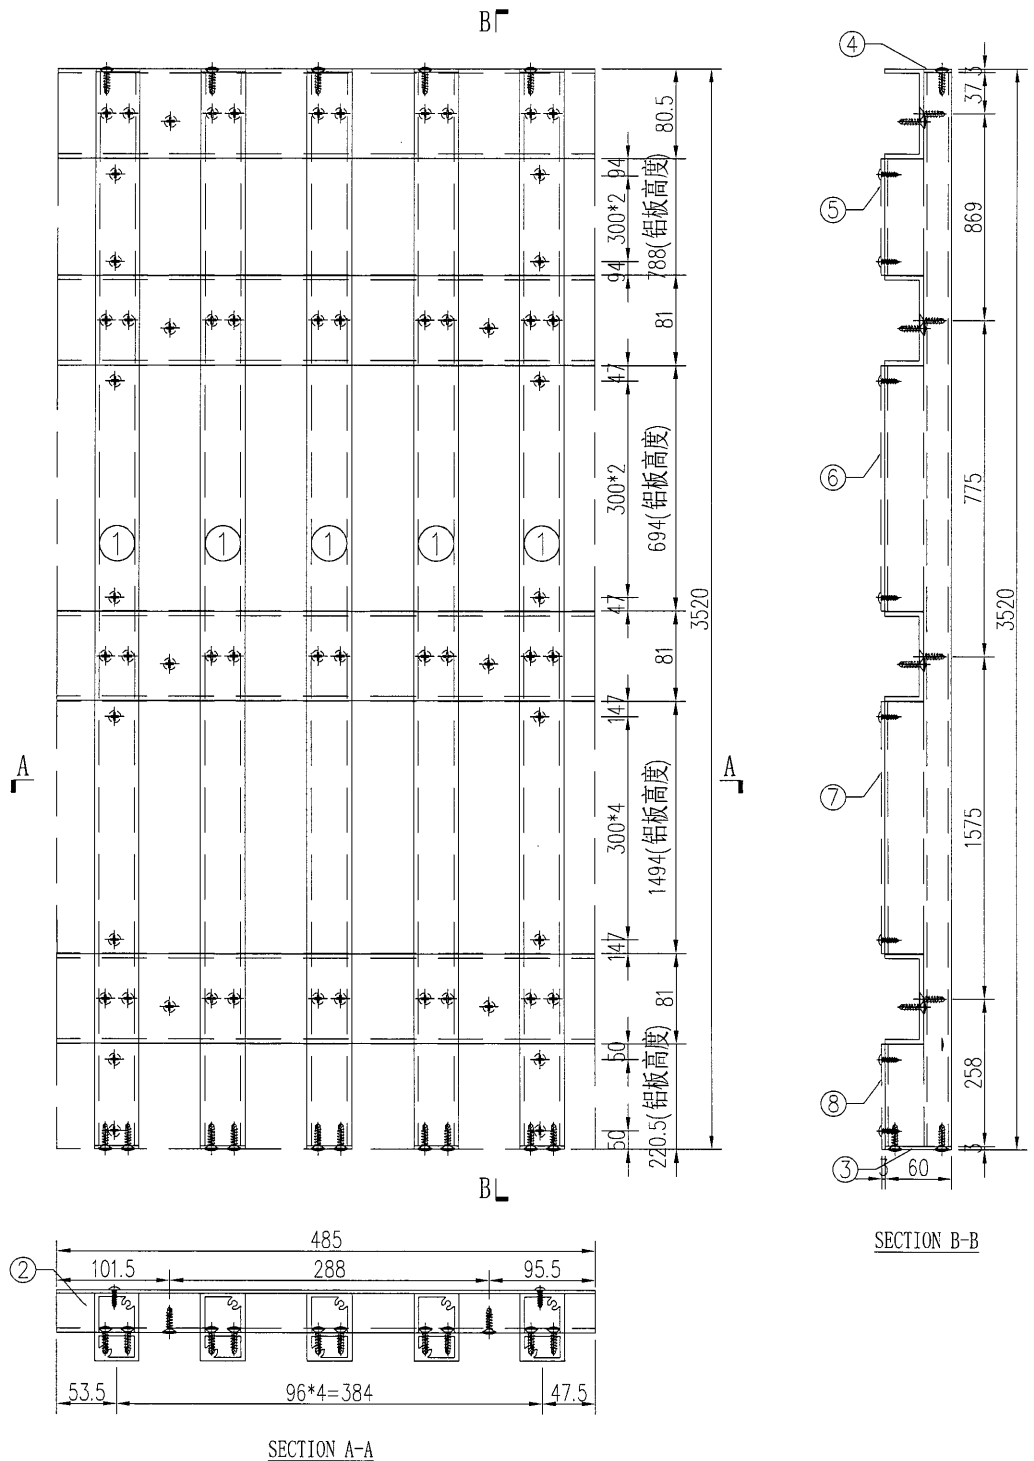


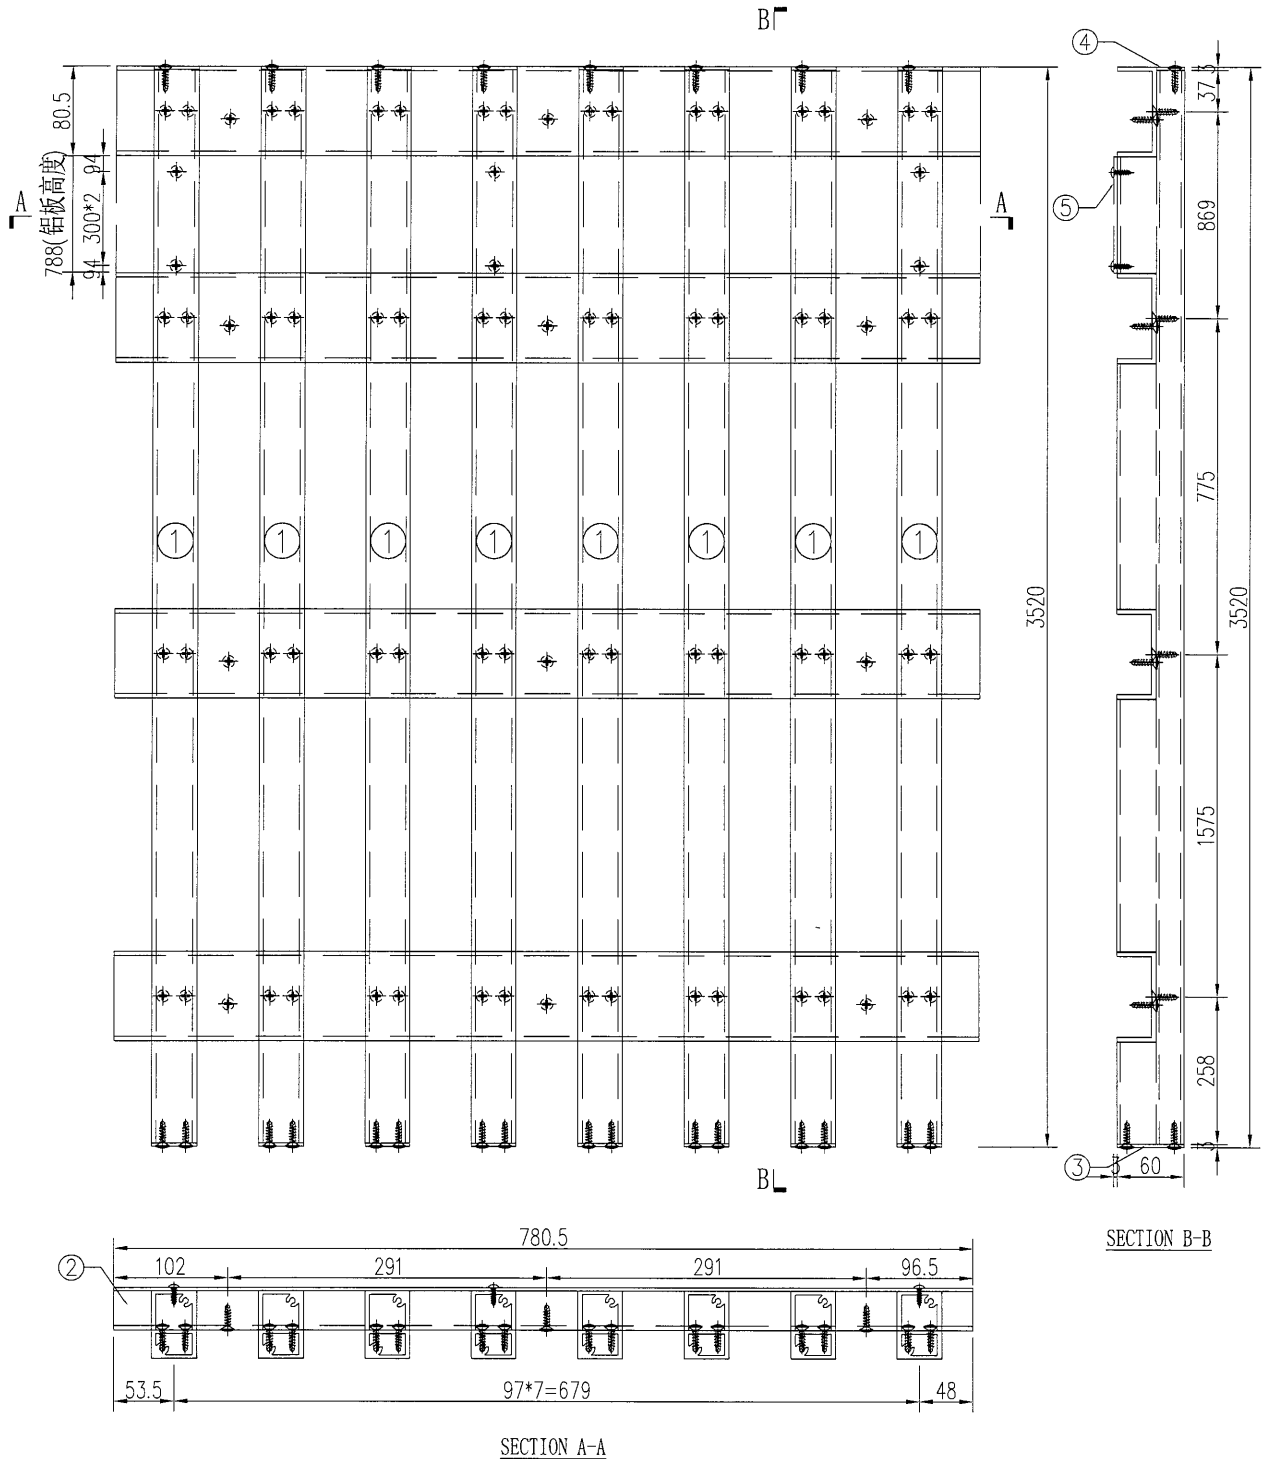
工程號	J-835	地盤	天晉平臺	附件	S/N	物料編號	長度	名稱	數量	
名稱	鋁格組裝圖				採用	1	835-LG-AL1	3520	企向鋁格柵玉	5
材料					地盤	2	835-LG-LC8	485	80*35*4mm鋁槽	4
顏色					工廠	3	835-LG-DP1	60	3mm墊片	5
						4	835-LG-DP4	25	3mm墊片	5
						5	835-LG-BB8	788	背板加工圖	1
						6	835-LG-BB8a	694	背板加工圖	1
						7	835-LG-BB8b	1494	背板加工圖	1
					8	835-LG-BB8c	220.5	背板加工圖	1	

 美特鋁質有限公司 MIDI Aluminium Fabricator Ltd.				類別	物料號			
				制圖	吳禕瑜	2017.04.24	圖號	835-LG-ZK09
修改				復核			數量	1
日期				批准			位置	

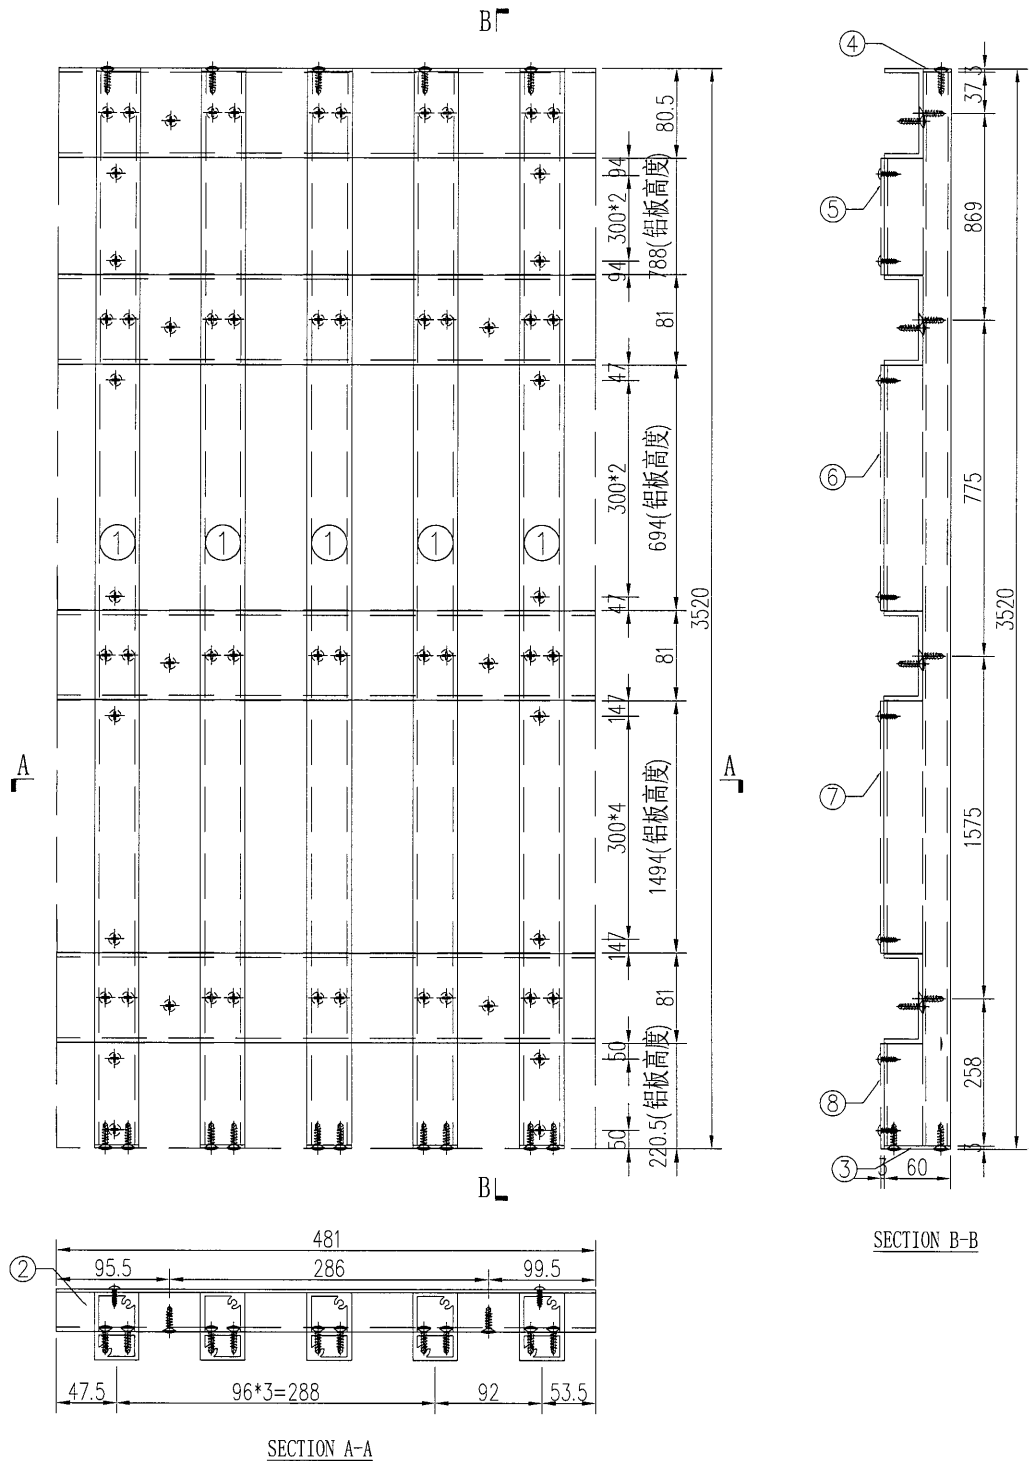


工程號	J-835	地盤	天簷平臺	附件	S/N	物料編號	長度	名稱	數量	
名稱	鋁格組裝圖				採用	1	835-LG-AL1	3520	企向鋁格柵玉	5
材料					地盤	2	835-LG-LC9	481	80*35*4mm鋁槽	4
顏色					工廠	3	835-LG-DP1	60	3mm墊片	5
					4	835-LG-DP4	25	3mm墊片	5	
					5	835-LG-BB9	788	背板加工圖	1	
					6	835-LG-BB9a	694	背板加工圖	1	
					7	835-LG-BB9b	1494	背板加工圖	1	
					8	835-LG-BB9c	220.5	背板加工圖	1	

 美特鋁質有限公司 MIDI Aluminium Fabricator Ltd.				類別	物料號			
修改				制圖	吳禕瑜	2017.04.24	圖號	835-LG-ZK10
日期				復核			數量	3
				批准			位置	



工程號	J-835	地盤	天晉平臺	附 件	S/N	物料編號	長度	名稱	數量
名稱	鋁格組裝圖		採用		1	835-LG-AL1	3520	企向鋁格柵	8
材料			地盤		2	835-LG-LC10	780.5	80*35*4mm鋁槽	4
顏色			工廠		3	835-LG-DP1	60	3mm墊片	8
					4	835-LG-DP4	25	3mm墊片	8
					5	835-LG-BB10	788	背板加工圖	1


 <b>美特鋁質</b> 有限公司 MIDI Aluminium Fabricator Ltd.		類別	物料號		
修改		制圖	吳禕瑜	2017.04.24	圖號 835-LG-ZK11
日期		復核			數量 2
		批准			位置

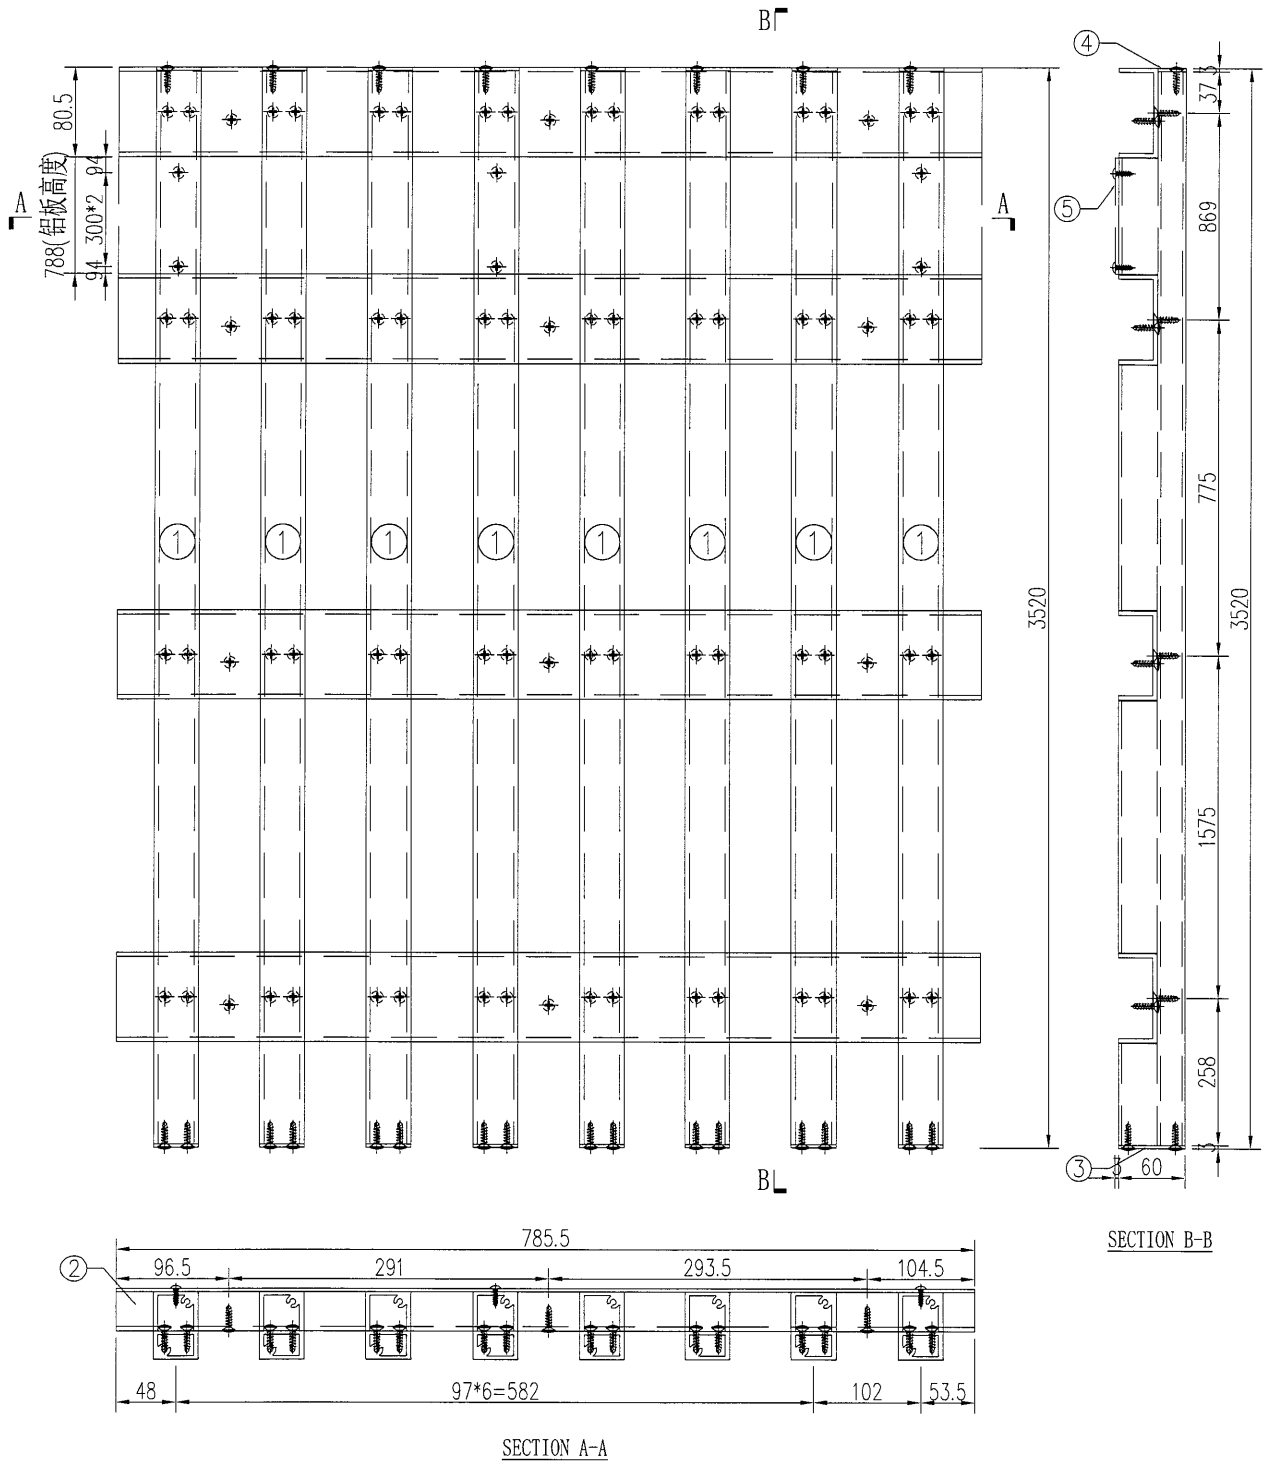


工程號	J-835	地盤	天普平臺	附件
名稱	鋁格組裝圖		採用	
材料			地盤	
顏色			工廠	


S/N	物料編號	長度	名稱	數量
1	835-LG-AL1	3520	企向鋁格柵玉	8
2	835-LG-LC11	785.5	80*35*4mm鋁槽	4
3	835-LG-DP1	60	3mm墊片	8
4	835-LG-DP4	25	3mm墊片	8
5	835-LG-BB11	788	背板加工圖	1

 美特鋁質有限公司 MIDI Aluminium Fabricator Ltd.	類別	物料號			
	制圖	吳禕瑜	2017.04.24	圖號	835-LG-ZK08a
修改		復核		數量	1
日期		批准		位置	

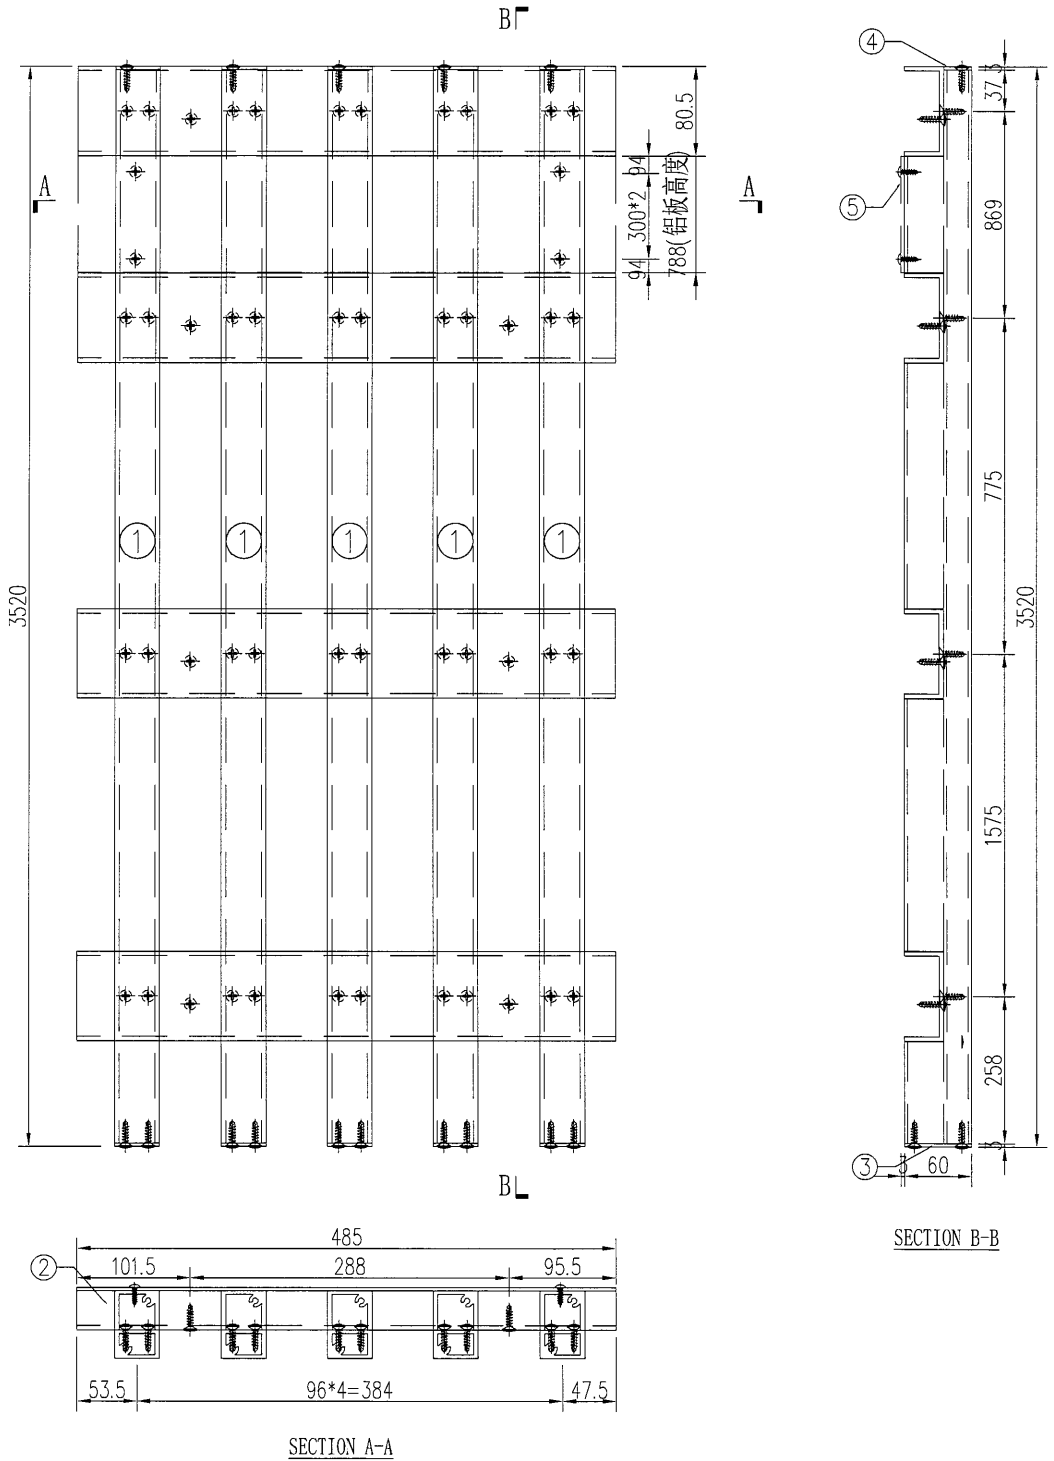


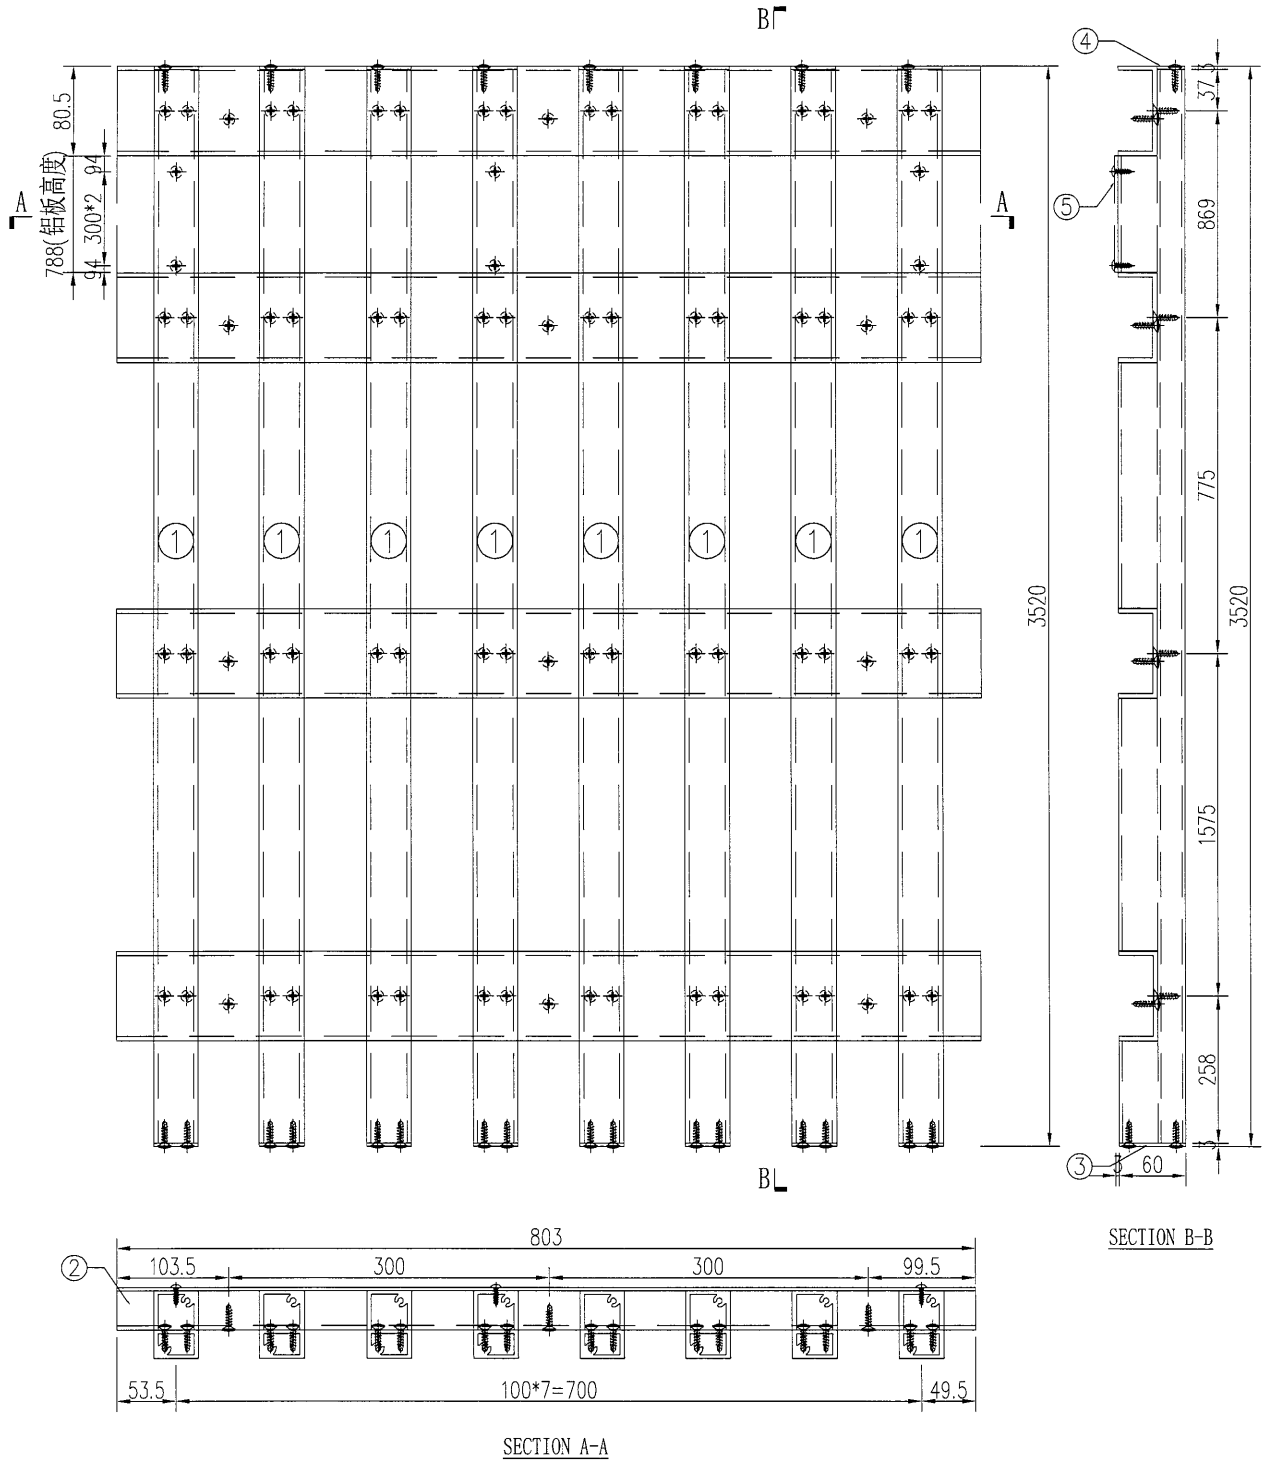
工程號	J-835	地盤	天晉平臺	附 件	S/N	物料編號	長度	名稱	數量
名稱	鋁格組裝圖		採用		1	835-LG-AL1	3520	企向鋁格柵	5
材料		地盤			2	835-LG-LC8	485	80*35*4mm鋁槽	4
顏色		工廠			3	835-LG-DP1	60	3mm墊片	5
					4	835-LG-DP4	25	3mm墊片	5
				5	835-LG-BB8	788	背板加工圖	1	

 美特鋁質有限公司 MIDI Aluminium Fabricator Ltd.	類別	物料號			
	制圖	吳禕瑜	2017.04.24	圖號	835-LG-ZK09a
修改				數量	1
日期				位置	
			復核		
			批准		

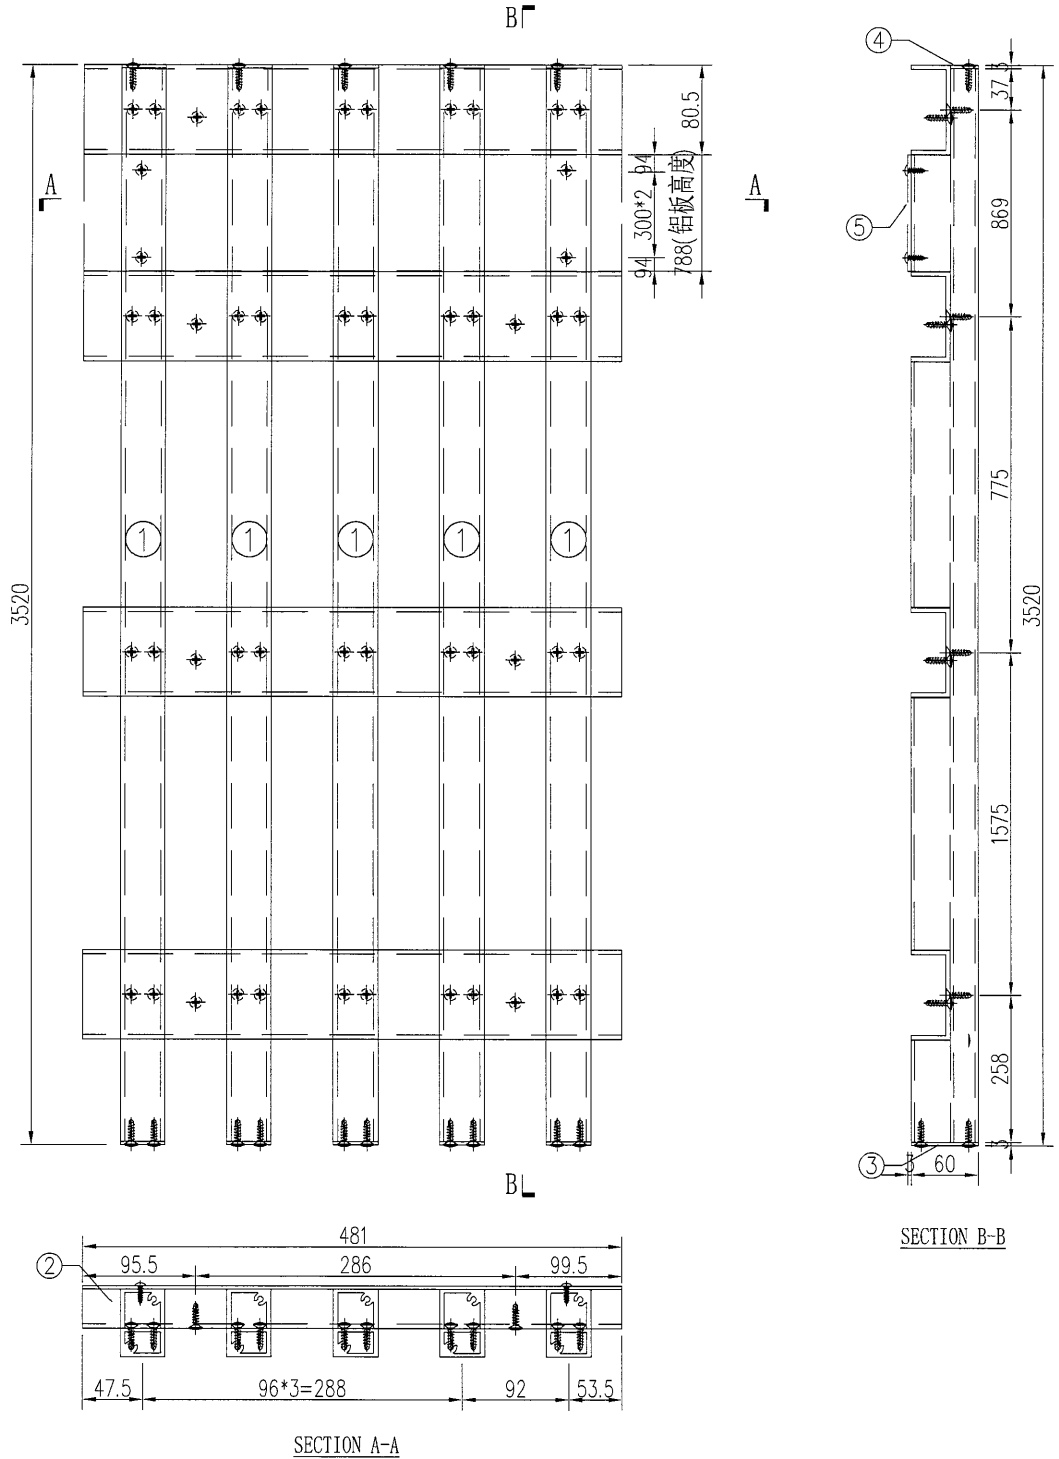

工程號	J-835	地盤	天晉平臺	附 件	S/N	物料編號	長度	名稱	數量
名稱	鋁格組裝圖		採用		1	835-LG-AL1	3520	企向鋁格柵	5
材料		地盤			2	835-LG-LC9	481	80*35*4mm鋁槽	4
顏色		工廠			3	835-LG-DP1	60	3mm墊片	5
					4	835-LG-DP4	25	3mm墊片	5
				5	835-LG-BB9	788	背板加工圖	1	

 美特鋁質有限公司 MIDI Aluminium Fabricator Ltd.	類別	物料號			
	制圖	吳禕瑜	2017.04.24	圖號	835-LG-ZK12
修改		復核		數量	2
日期		批准		位置	




工程號	J-835	地盤	天晉平臺	附 件
名稱	鋁格組裝圖		採用	
材料			地盤	
顏色			工廠	
S/N	物料編號	長度	名稱	數量
1	835-LG-AL1	3520	企向鋁格柵瓦	8
2	835-LG-LC12	803	80*35*4mm鋁槽	4
3	835-LG-DP1	60	3mm墊片	8
4	835-LG-DP4	25	3mm墊片	8
5	835-LG-BB12	788	背板加工圖	1




美特鋁質 有限公司  
MIDI Aluminium Fabricator Ltd.

類別	物料號	圖號	835-LG-ZK13
制圖 吳禕瑜	2017.04.24	數量	2
修改		位置	
日期		復核	
		批准	

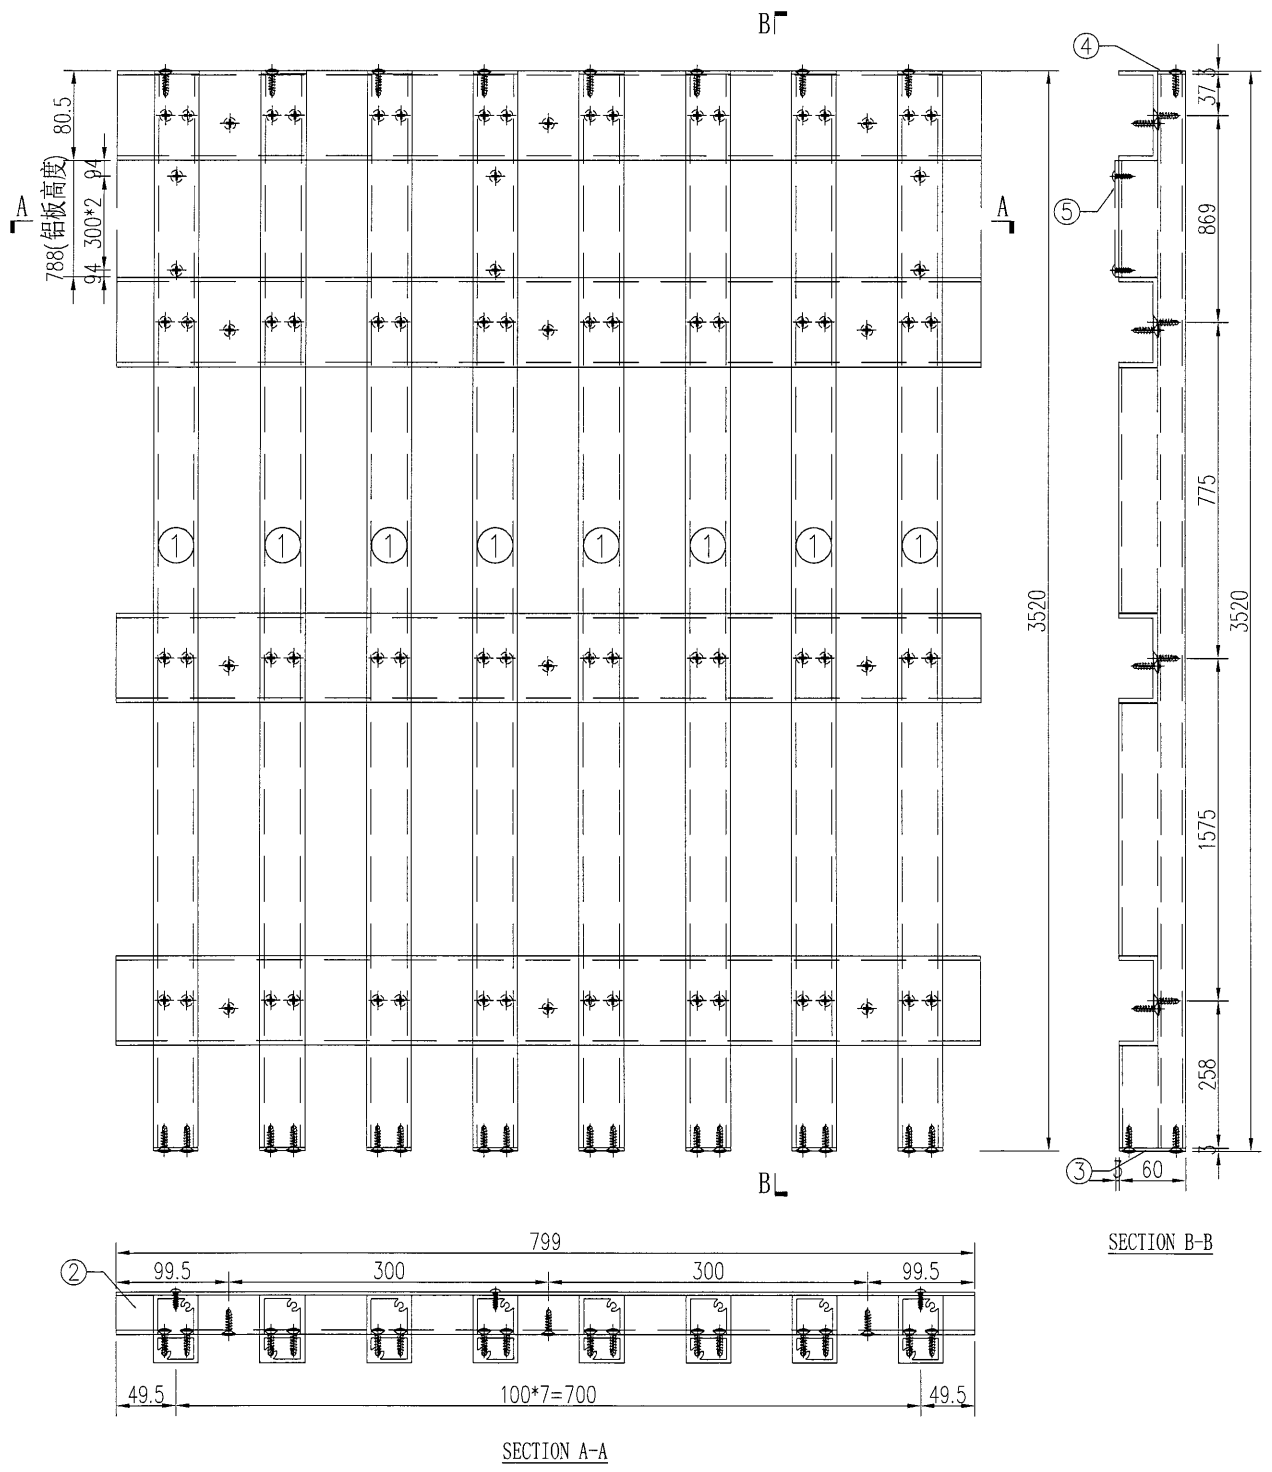


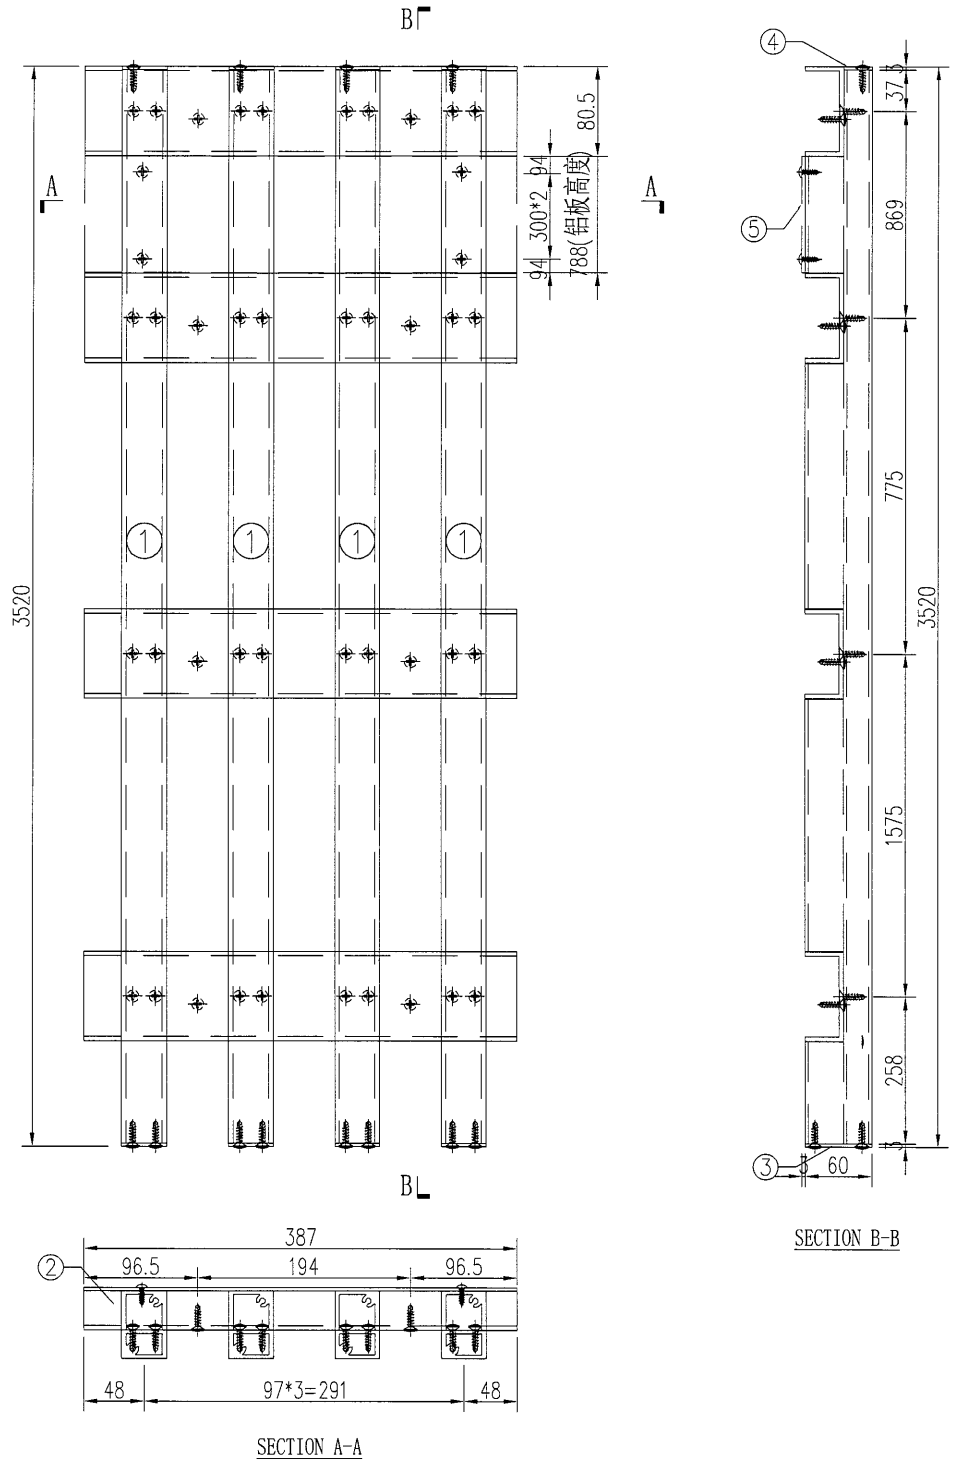
工程號	J-835	地盤	天晉平臺	附 件	S/N	物料編號	長度	名稱	數量
名稱	鋁格組裝圖		探用		1	835-LG-AL1	3520	企向鋁格柵玉	8
材料		地盤			2	835-LG-LC13	799	80*35*4mm鋁槽	4
顏色		工廠			3	835-LG-DP1	60	3mm墊片	8
					4	835-LG-DP4	25	3mm墊片	8
					5	835-LG-BB13	788	背板加工圖	1

 美特鋁質有限公司 MIDI Aluminium Fabricator Ltd.				類別	物料號		
				制圖	吳禕瑜	2017.04.24	圖號
				復核			數量
修改				批准			位置
日期							2

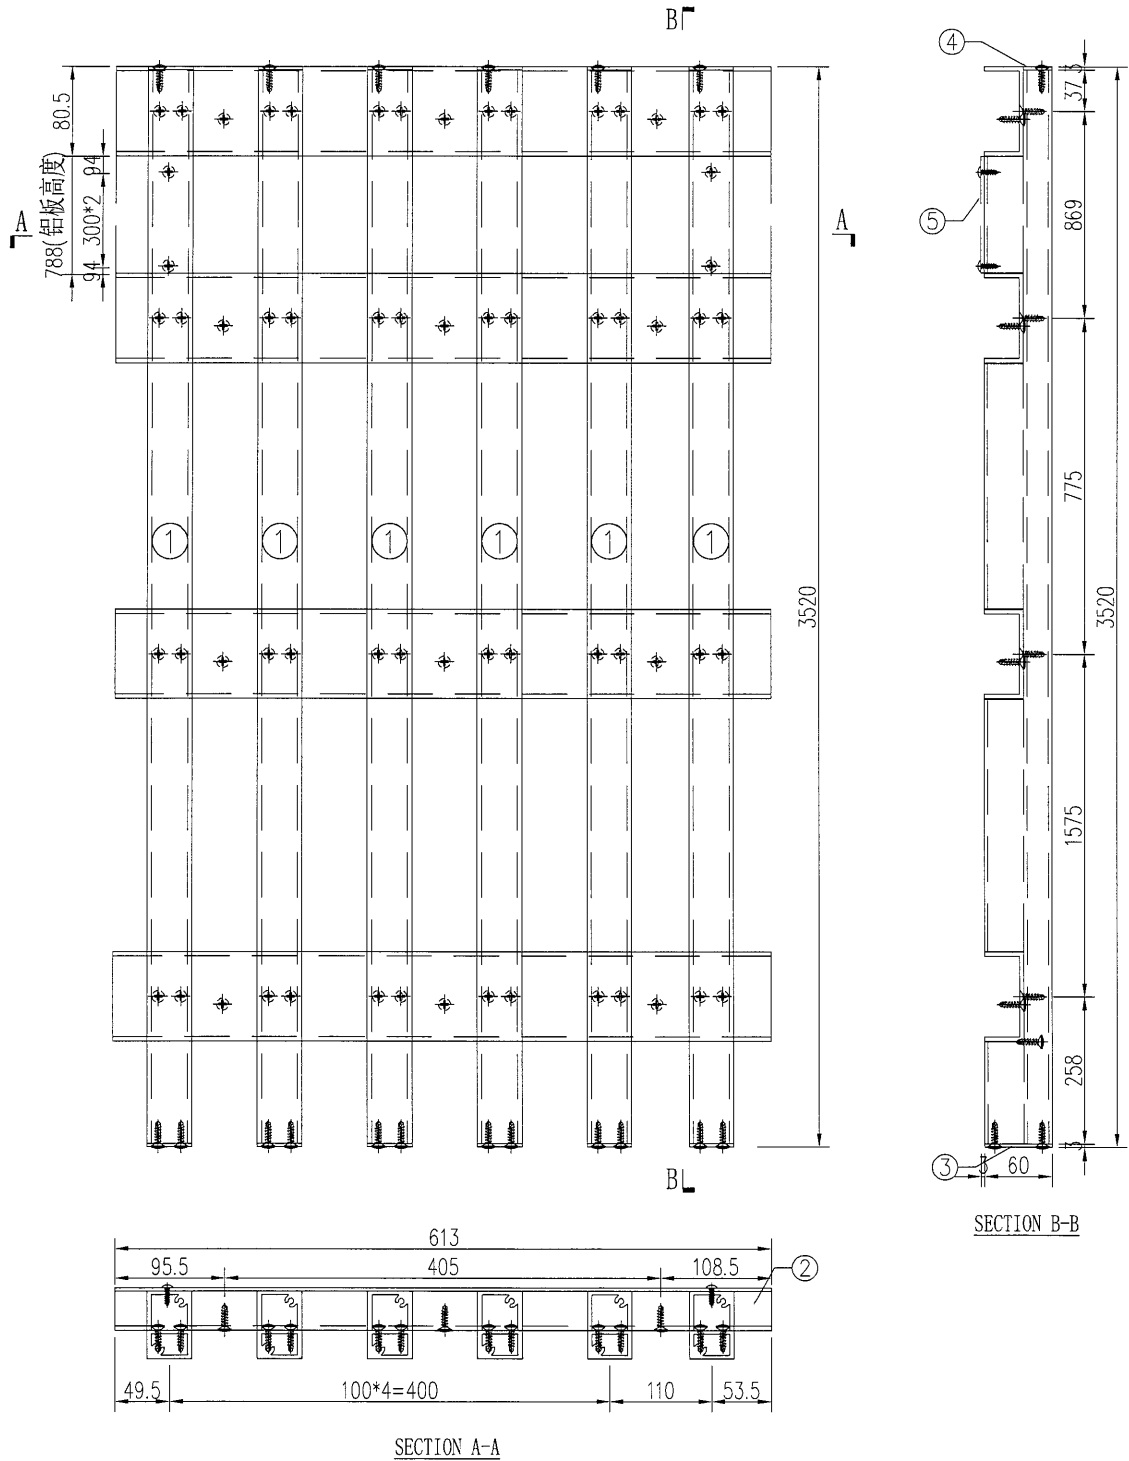


工程號	J-835	地盤	天晉平臺	附 件	S/N	物料編號	長度	名稱	數量
名稱	鋁格組裝圖		採用		1	835-LG-AL1	3520	企向鋁格柵	6
材料			地盤		2	835-LG-LC14	613	80*35*4mm鋁槽	4
顏色			工廠		3	835-LG-DP1	60	3mm墊片	6
					4	835-LG-DP4	25	3mm墊片	6
				5	835-LG-BB14	788	背板加工圖	1	

 美特鋁質 有限公司 MIDI Aluminium Fabricator Ltd.				類別	物料號			
				制圖	吳禕瑜	2017.04.24	圖號	835-LG-ZK15
修改				復核			數量	1
日期				批准			位置	




工程號	J-835	地盤	天晉平臺	附 件	S/N	物料編號	長度	名稱	數量
名稱	鋁格組裝圖		採用		1	835-LG-AL1	3520	企向鋁格柵玉	4
材料		地盤			2	835-LG-LC15	387	80*35*4mm鋁槽	4
顏色		工廠			3	835-LG-DP1	60	3mm墊片	4
					4	835-LG-DP4	25	3mm墊片	4
					5	835-LG-BB15	788	背板加工圖	1

 美特鋁質有限公司 MIDI Aluminium Fabricator Ltd.	類別		物料號		
	制圖	吳禕瑜	2017.04.24	圖號	835-LG-ZK15a
修改				數量	1
日期				位置	

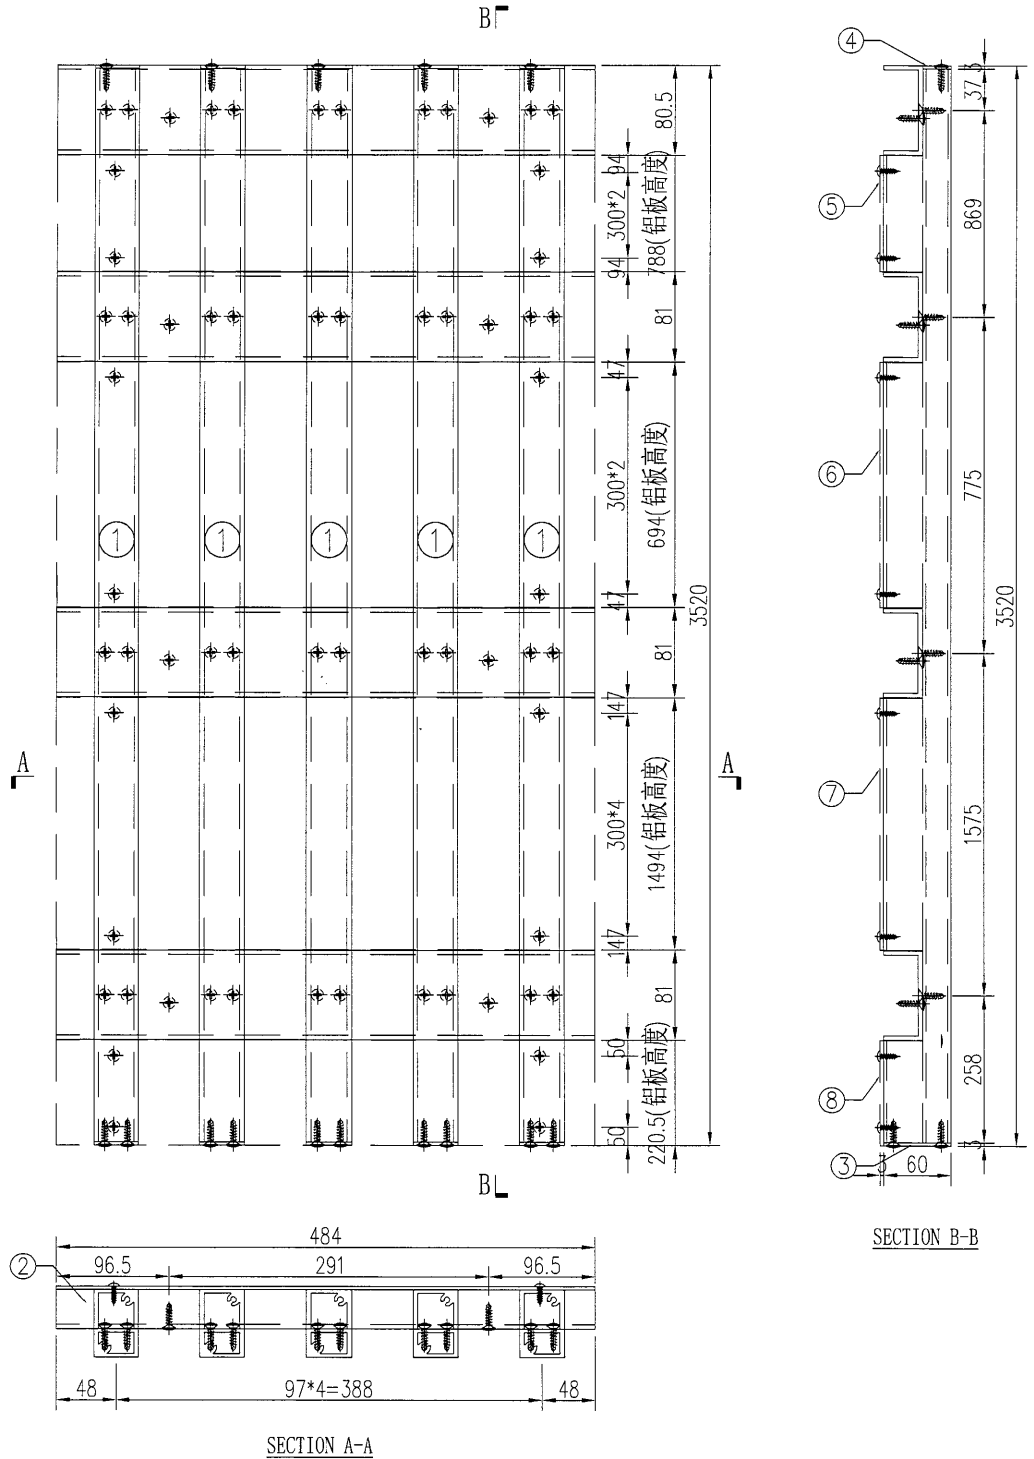


工程號	J-835	地盤	天晉平臺	附 件	S/N	物料編號	長度	名稱	數量	
名稱	鋁格組裝圖				採用	1	835-LG-AL1	3520	企向鋁格柵玉	5
材料					地盤	2	835-LG-LC15a	484	80*35*4mm鋁槽	4
顏色					工廠	3	835-LG-DP1	60	3mm墊片	5
						4	835-LG-DP4	25	3mm墊片	5
					5	835-LG-BB15a	788	背板加工圖	1	
					6	835-LG-BB15b	694	背板加工圖	1	
					7	835-LG-BB15c	1494	背板加工圖	1	
					8	835-LG-BB15d	220.5	背板加工圖	1	

 美特鋁質 有限公司 MIDI Aluminium Fabricator Ltd.	類別	物料號			
	制圖	吳禕瑜	2017.04.24	圖號	835-LG-ZK16
修改		復核		數量	2
日期		批准		位置	

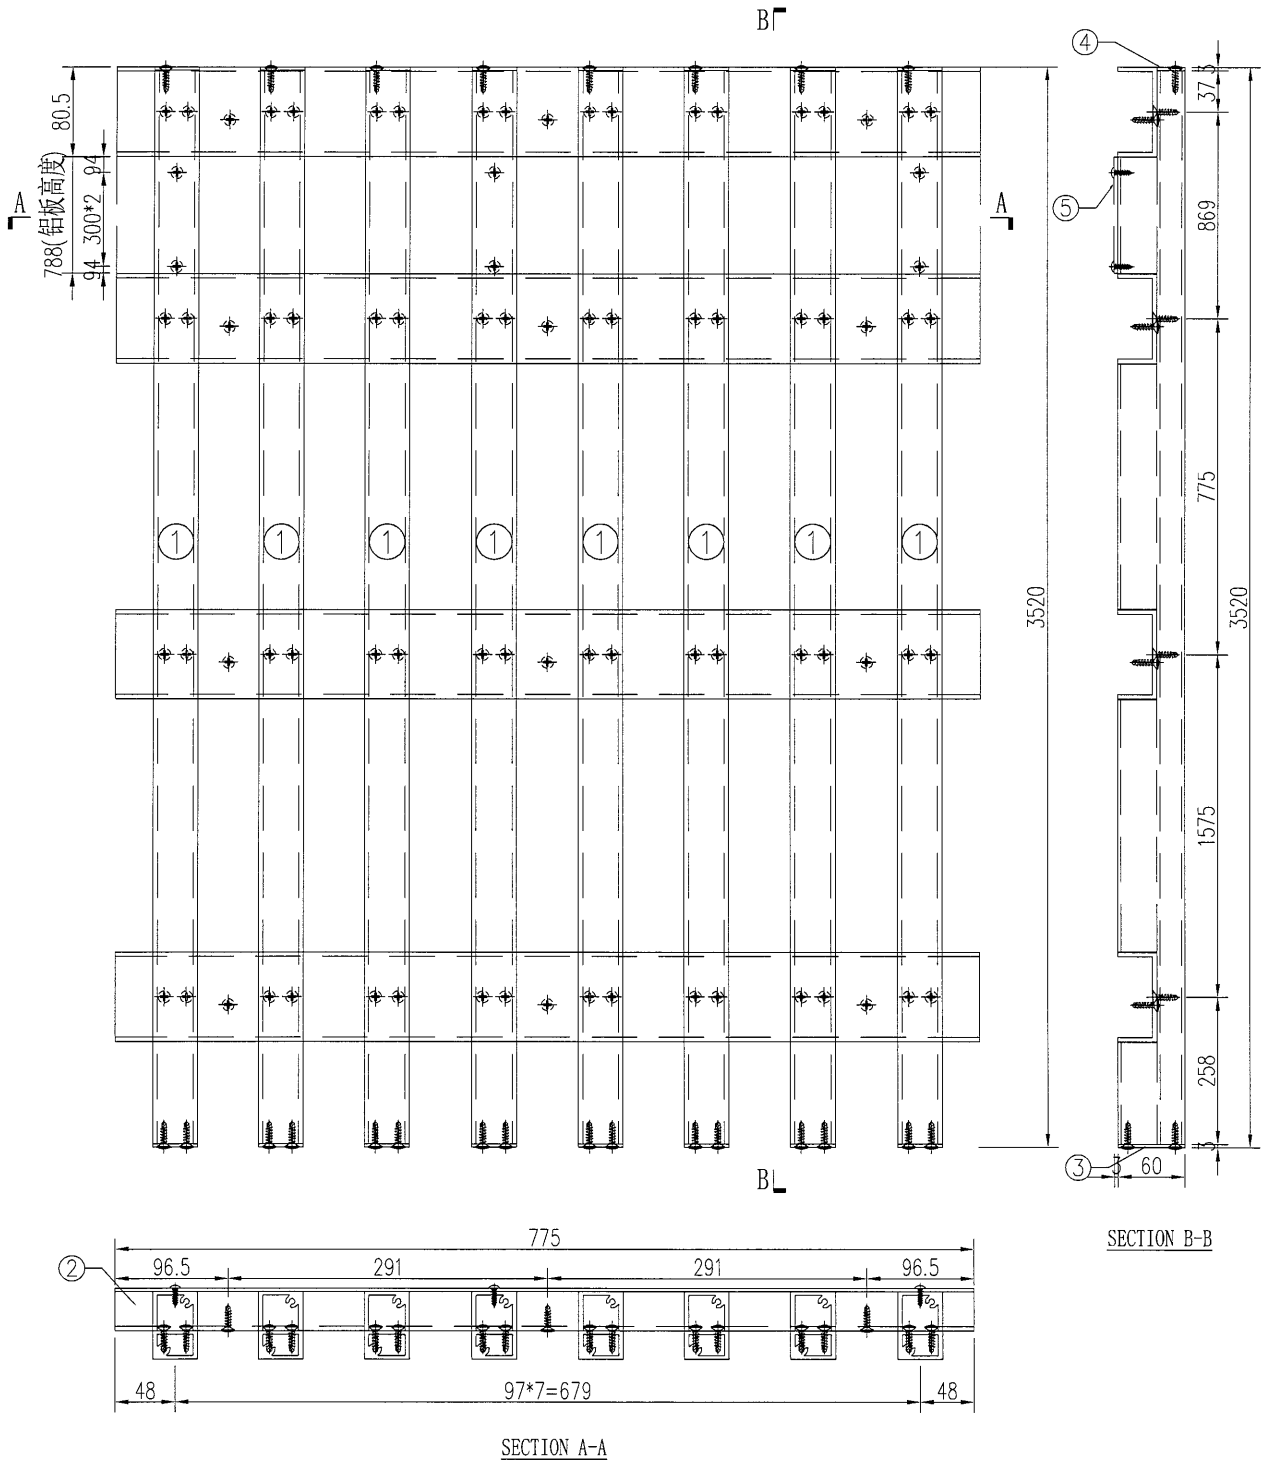


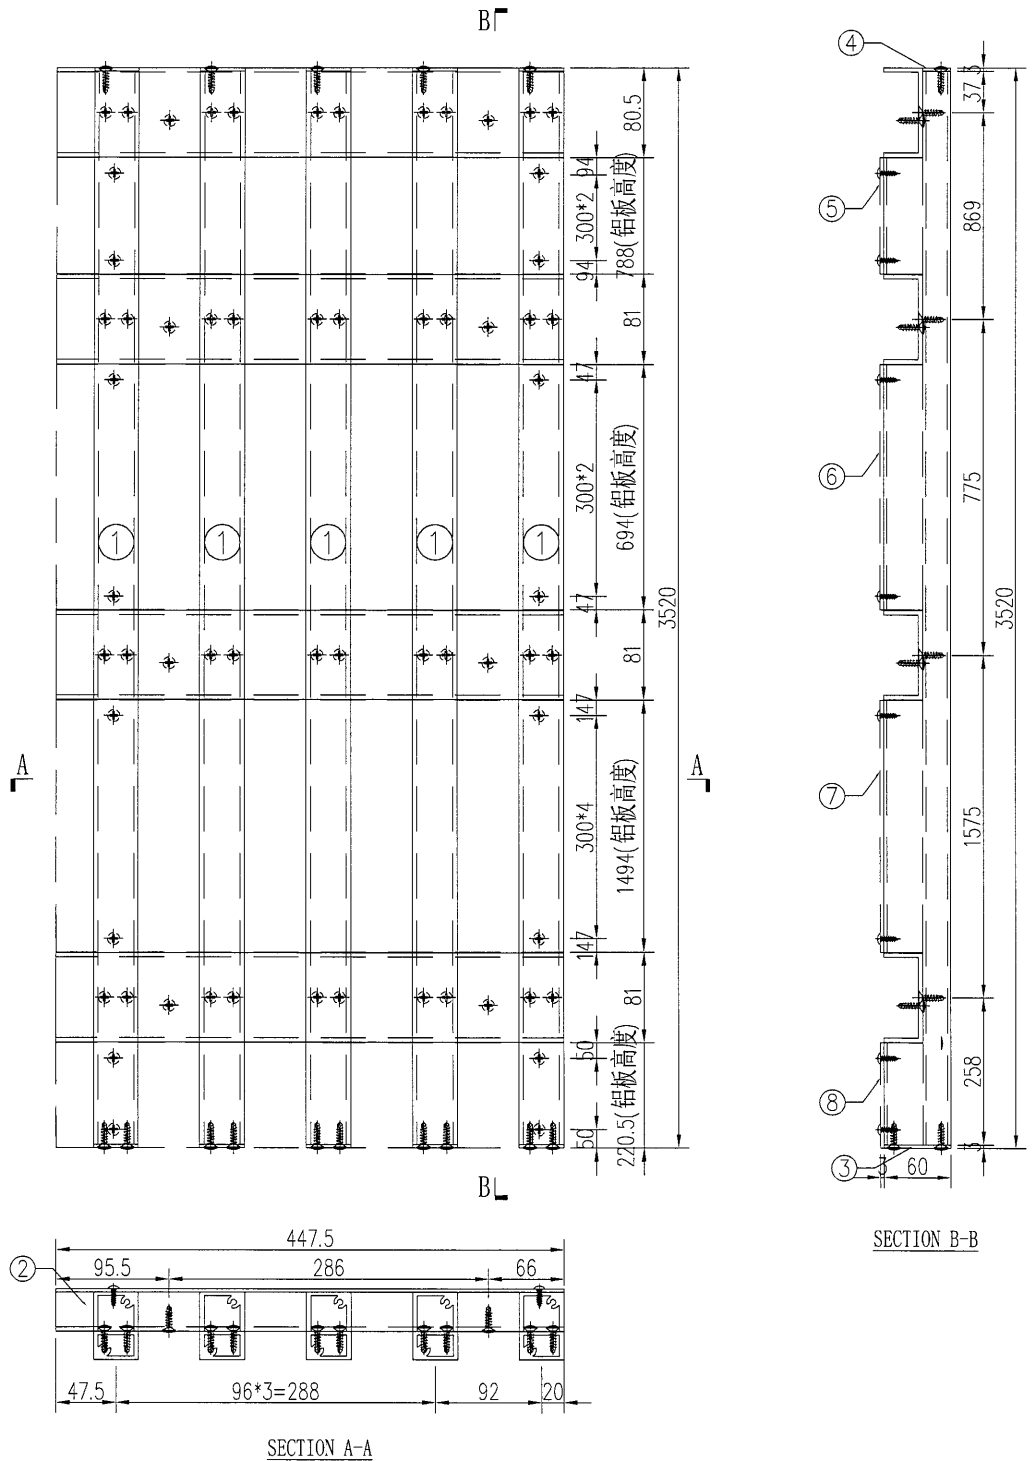
工程號	J-835	地盤	天晉平臺	附件	S/N	物料編號	長度	名稱	數量
名稱	鋁格組裝圖		採用		1	835-LG-AL1	3520	企向鋁格柵	8
材料		地盤			2	835-LG-LC16	755	80*35*4mm鋁槽	4
顏色		工廠			3	835-LG-DP1	60	3mm墊片	8
					4	835-LG-DP4	25	3mm墊片	8
				5	835-LG-BB16	788	背板加工圖	1	

 美特鋁質 有限公司 MIDI Aluminium Fabricator Ltd.				類別	物料號		
				制圖	吳禕瑜	2017.04.24	圖號
				復核			數量
修改						1	
日期				批准		位置	

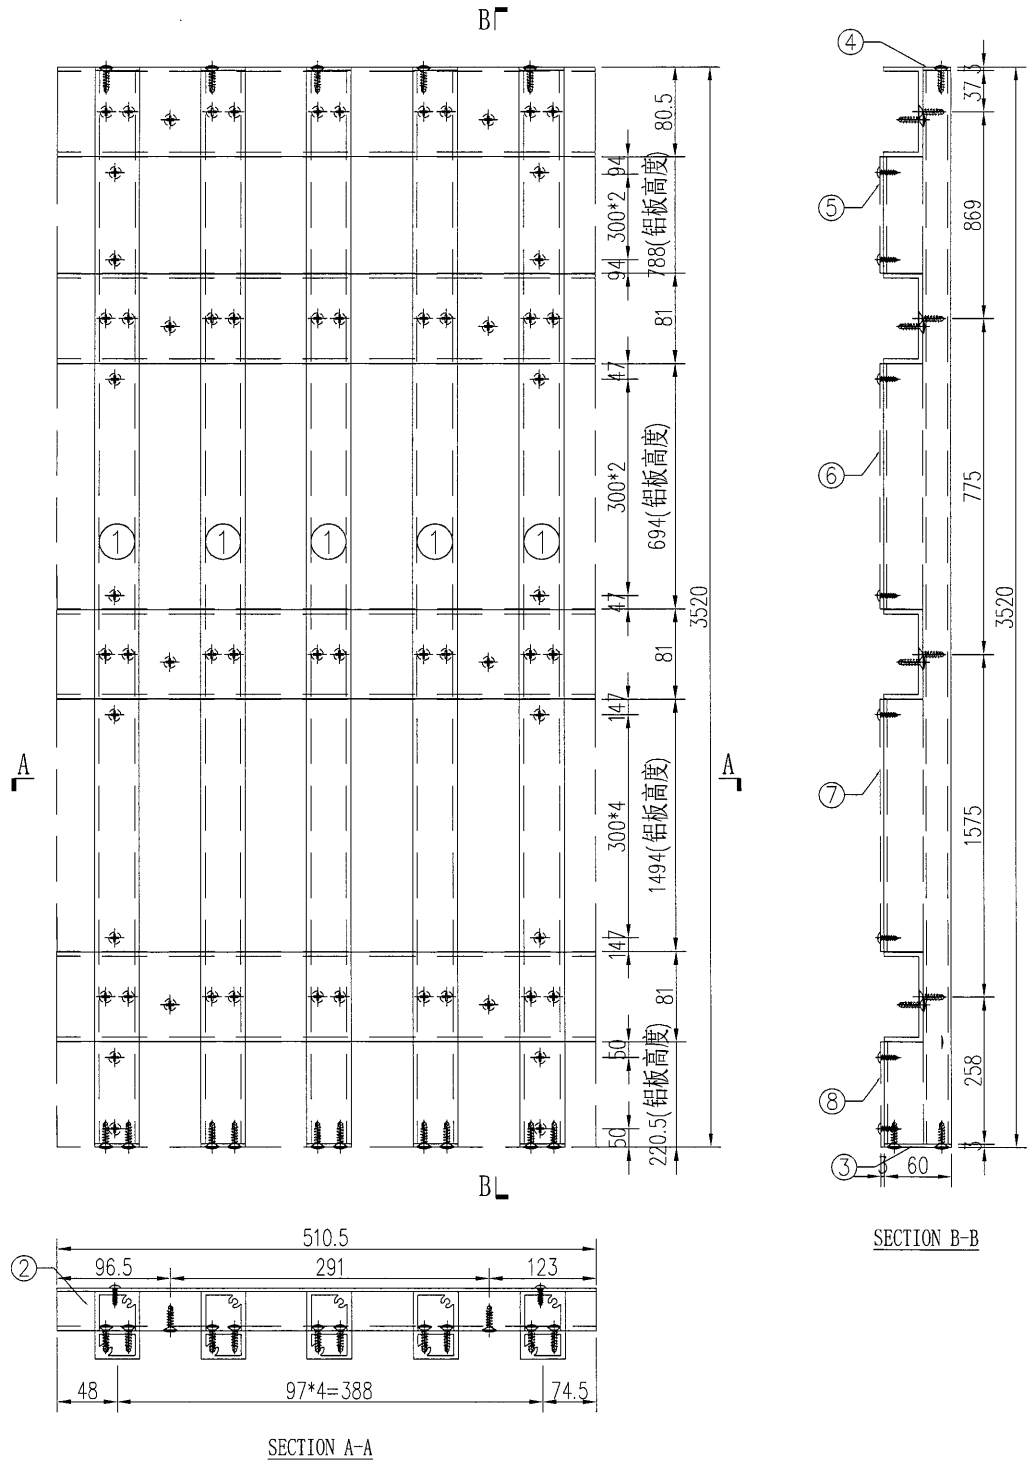


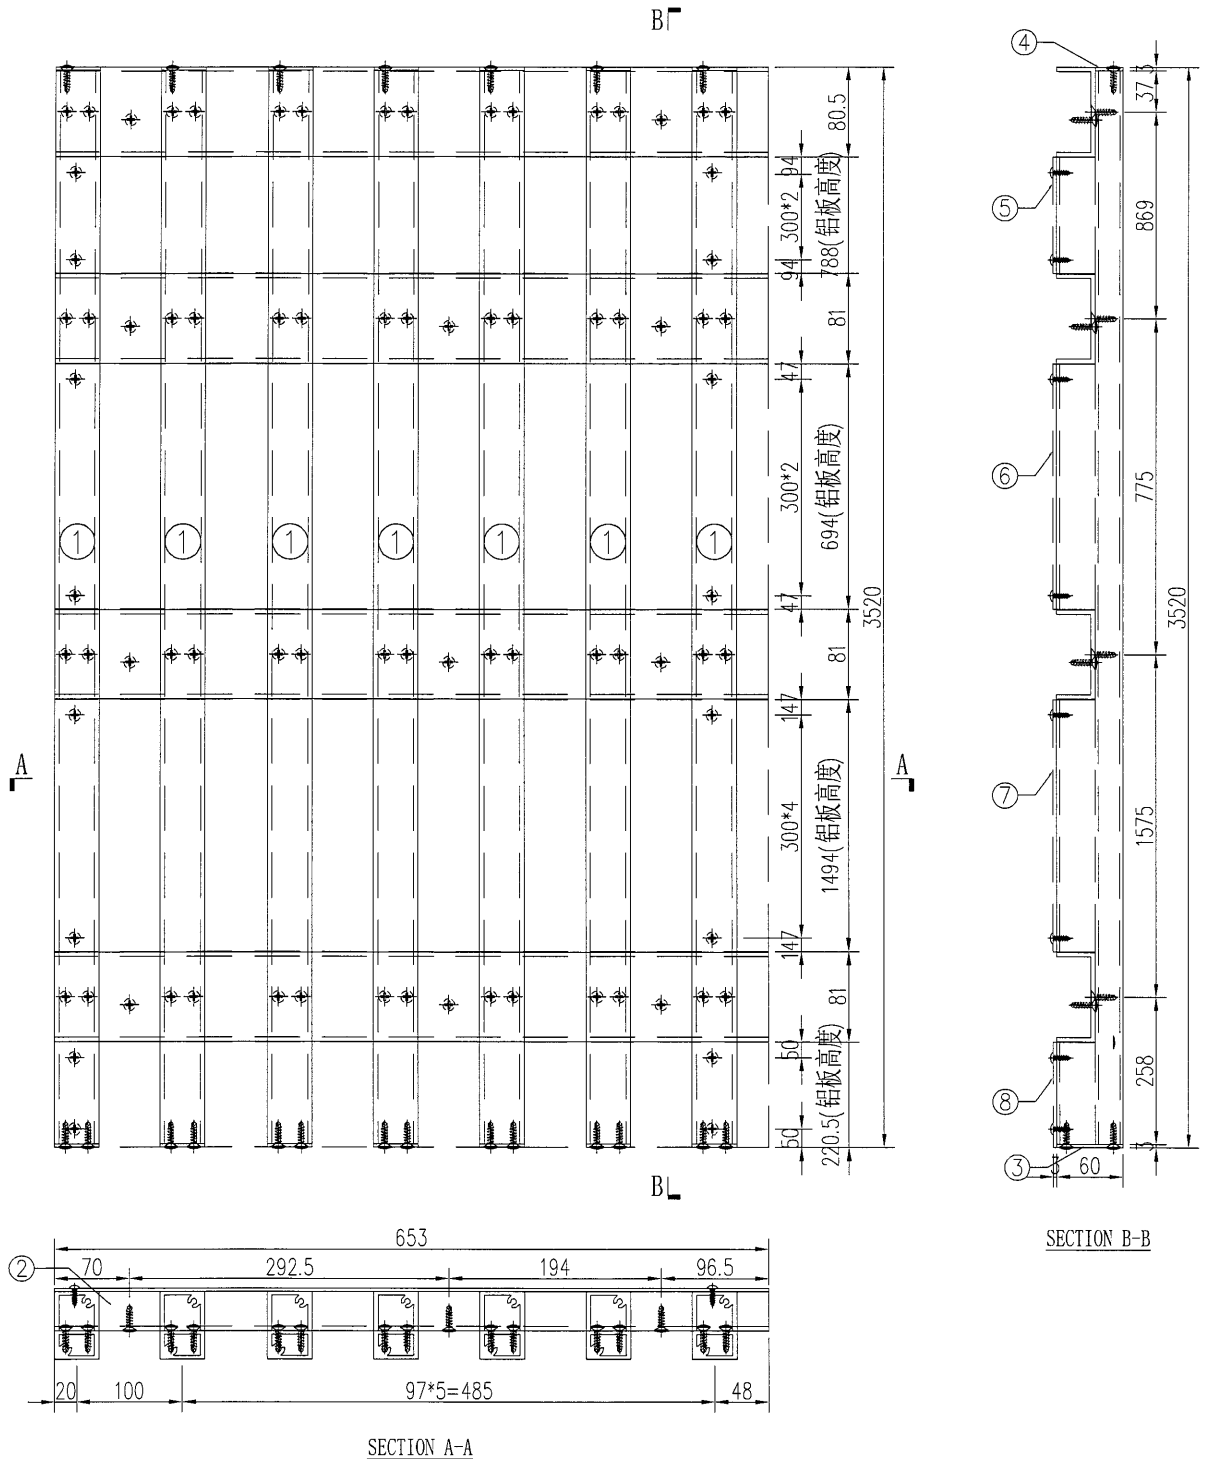
工程號	J-835	地盤	天晉平臺	附 件	S/N	物料編號	長度	名稱	數量	
名稱	鋁格組裝圖				採用	1	835-LG-AL1	3520	企向鋁格柵玉	5
材料					地盤	2	835-LG-LC17	510.5	80*35*4mm鋁槽	4
顏色					工廠	3	835-LG-DP1	60	3mm墊片	5
					4	835-LG-DP4	25	3mm墊片	5	
					5	835-LG-BB17	788	背板加工圖	1	
					6	835-LG-BB17a	694	背板加工圖	1	
					7	835-LG-BB17b	1494	背板加工圖	1	
					8	835-LG-BB17c	220.5	背板加工圖	1	

 美特鋁質有限公司 MID Aluminium Fabricator Ltd.				類別	物料編號	圖號	835-LG-ZK18
				制圖	吳禕瑜	2017.04.24	
修改				復核		數量	1
日期				批准		位置	




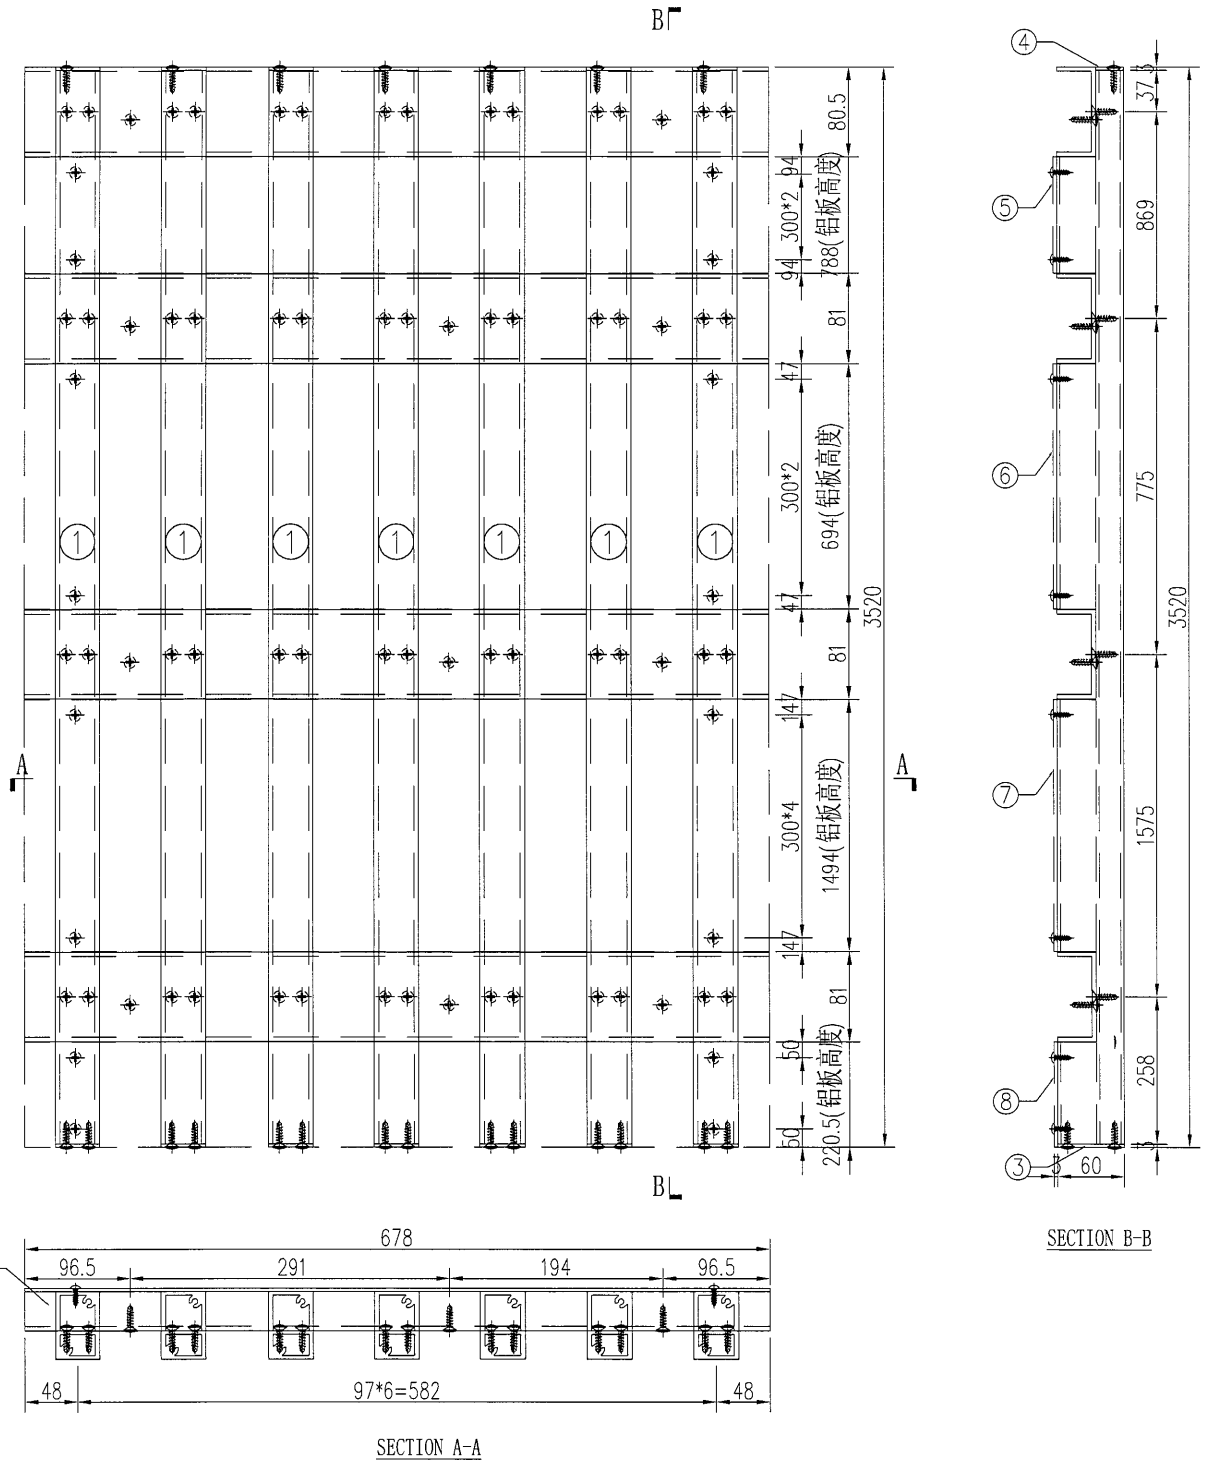
工程號	J-835	地盤	天晉平臺	附件	S/N	物料編號	長度	名稱	數量	
名稱	鋁格組裝圖				採用	1	835-LG-AL1	3520	企向鋁格柵	5
材料					地盤	2	835-LG-LC18	447.5	80*35*4mm鋁槽	4
顏色					工廠	3	835-LG-DP1	60	3mm墊片	5
						4	835-LG-DP4	25	3mm墊片	5
						5	835-LG-BB18	788	背板加工圖	1
						6	835-LG-BB18a	694	背板加工圖	1
						7	835-LG-BB18b	1494	背板加工圖	1
					8	835-LG-BB18c	220.5	背板加工圖	1	

 美特鋁質 有限公司 MIDI Aluminium Fabricator Ltd.	類別		物料號		
	制圖	吳禕瑜	2017.04.24	圖號	835-LG-ZK19
修改				數量	1
日期				位置	
	復核				
	批准				




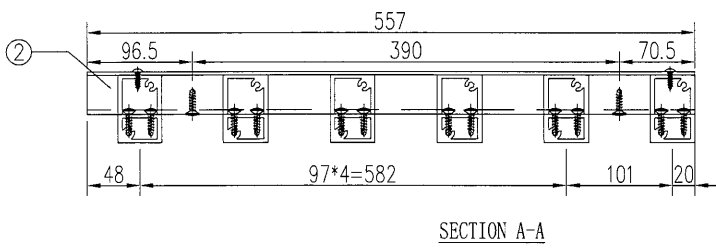
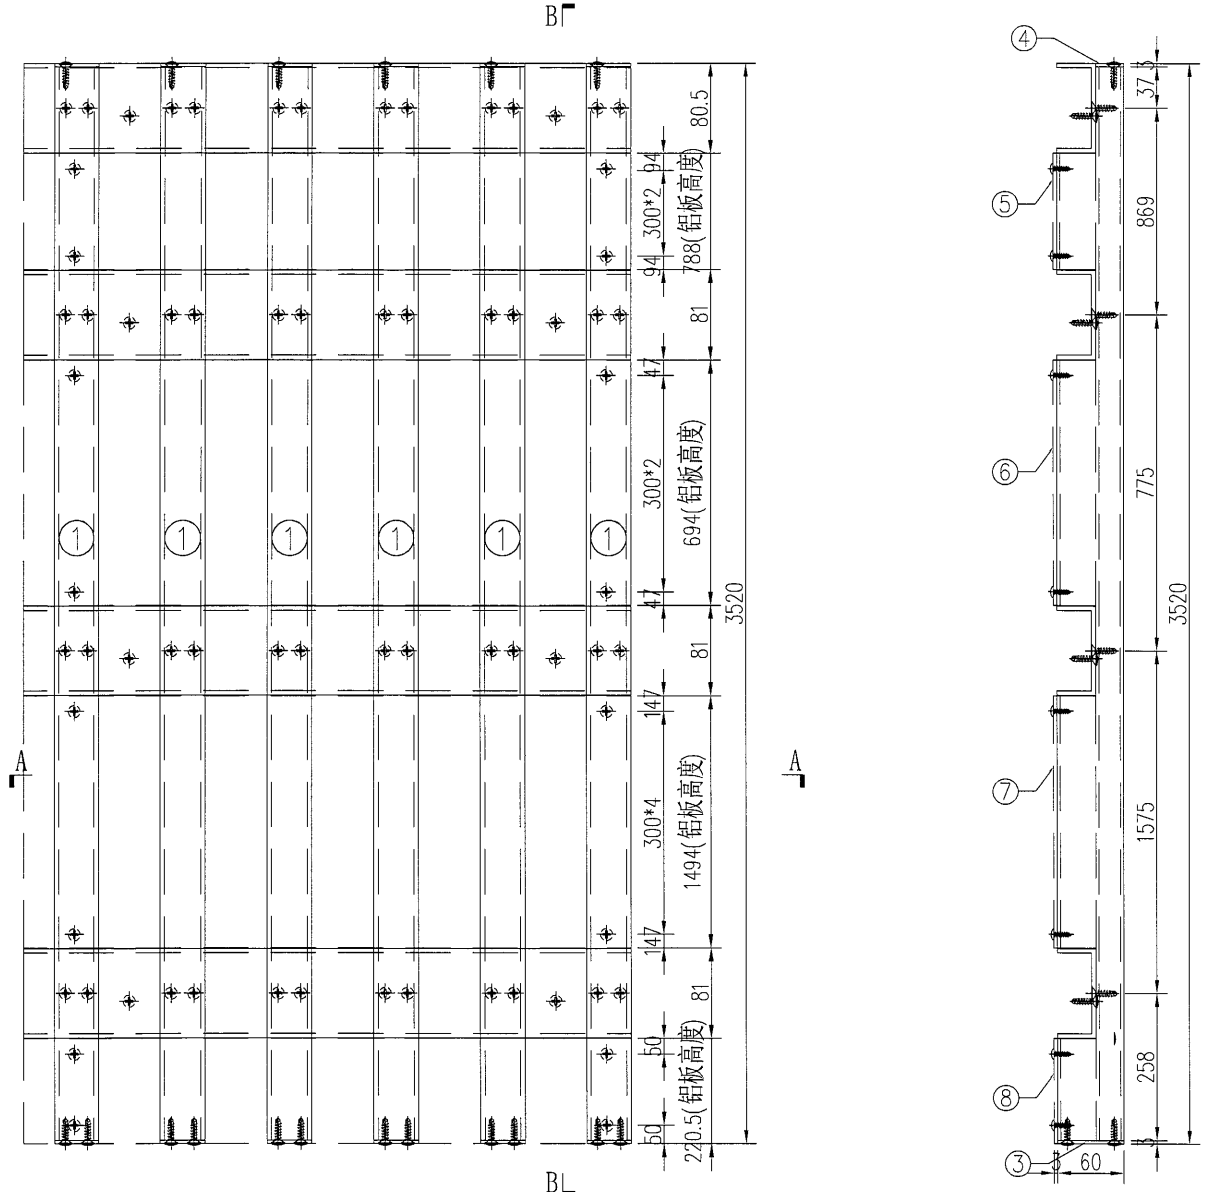
工程號	J-835	地盤	天晉平臺	附 件	S/N	物料編號	長度	名稱	數量	
名稱	鋁格組裝圖				採用	1	835-LG-AL1	3520	企向鋁格柵玉	7
材料						2	835-LG-LC19	653	80*35*4mm鋁槽	4
顏色						3	835-LG-DP1	60	3mm墊片	7
						4	835-LG-DP4	25	3mm墊片	7
					5	835-LG-BB19	788	背板加工圖	1	
					6	835-LG-BB19a	694	背板加工圖	1	
					7	835-LG-BB19b	1494	背板加工圖	1	
					8	835-LG-BB19c	220.5	背板加工圖	1	

 美特鋁質有限公司 MIDI Aluminium Fabricator Ltd.	類別		物料編號		
	制圖	吳禕瑜	2017.04.24	圖號	835-LG-ZK20
修改		復核		數量	1
日期		批准		位置	




工程號	J-835	地盤	天管平臺	附件	S/N	物料編號	長度	名稱	數量	
名稱	鋁格組裝圖				採用	1	835-LG-AL1	3520	企向鋁格柵玉	7
材料					地盤	2	835-LG-LC20	678	80*35*4mm鋁槽	4
顏色					工廠	3	835-LG-DP1	60	3mm墊片	7
						4	835-LG-DP4	25	3mm墊片	7
						5	835-LG-BB20	788	背板加工圖	1
						6	835-LG-BB20a	694	背板加工圖	1
						7	835-LG-BB20b	1494	背板加工圖	1
					8	835-LG-BB20c	220.5	背板加工圖	1	


 美特鋁質 有限公司 MIDI Aluminium Fabricator Ltd.		類別		物料號	
修改		制圖	吳禕瑜	2017.04.24	圖號 835-LG-ZK21
日期		復核			數量 1
		批准			位置



SECTION B-B


工程號	J-835	地盤	天晉平臺	附 件	S/N	物料編號	長度	名稱	數量	
名稱	鋁格組裝圖				採用	1	835-LG-AL1	3520	企向鋁格柵玉	6
材料					地盤	2	835-LG-LC21	557	80*35*4mm鋁槽	4
顏色					工廠	3	835-LG-DP1	60	3mm墊片	6
						4	835-LG-DP4	25	3mm墊片	6
					5	835-LG-BB21	788	背板加工圖	1	
					6	835-LG-BB21a	694	背板加工圖	1	
					7	835-LG-BB21b	1494	背板加工圖	1	
					8	835-LG-BB21c	220.5	背板加工圖	1	

 美特鋁質 有限公司 MIDI Aluminium Fabricator Ltd.	類別		物料號		
	制圖	吳禕瑜	2017.04.24	圖號	835-LG-ZK22
修改				數量	1
日期				位置	

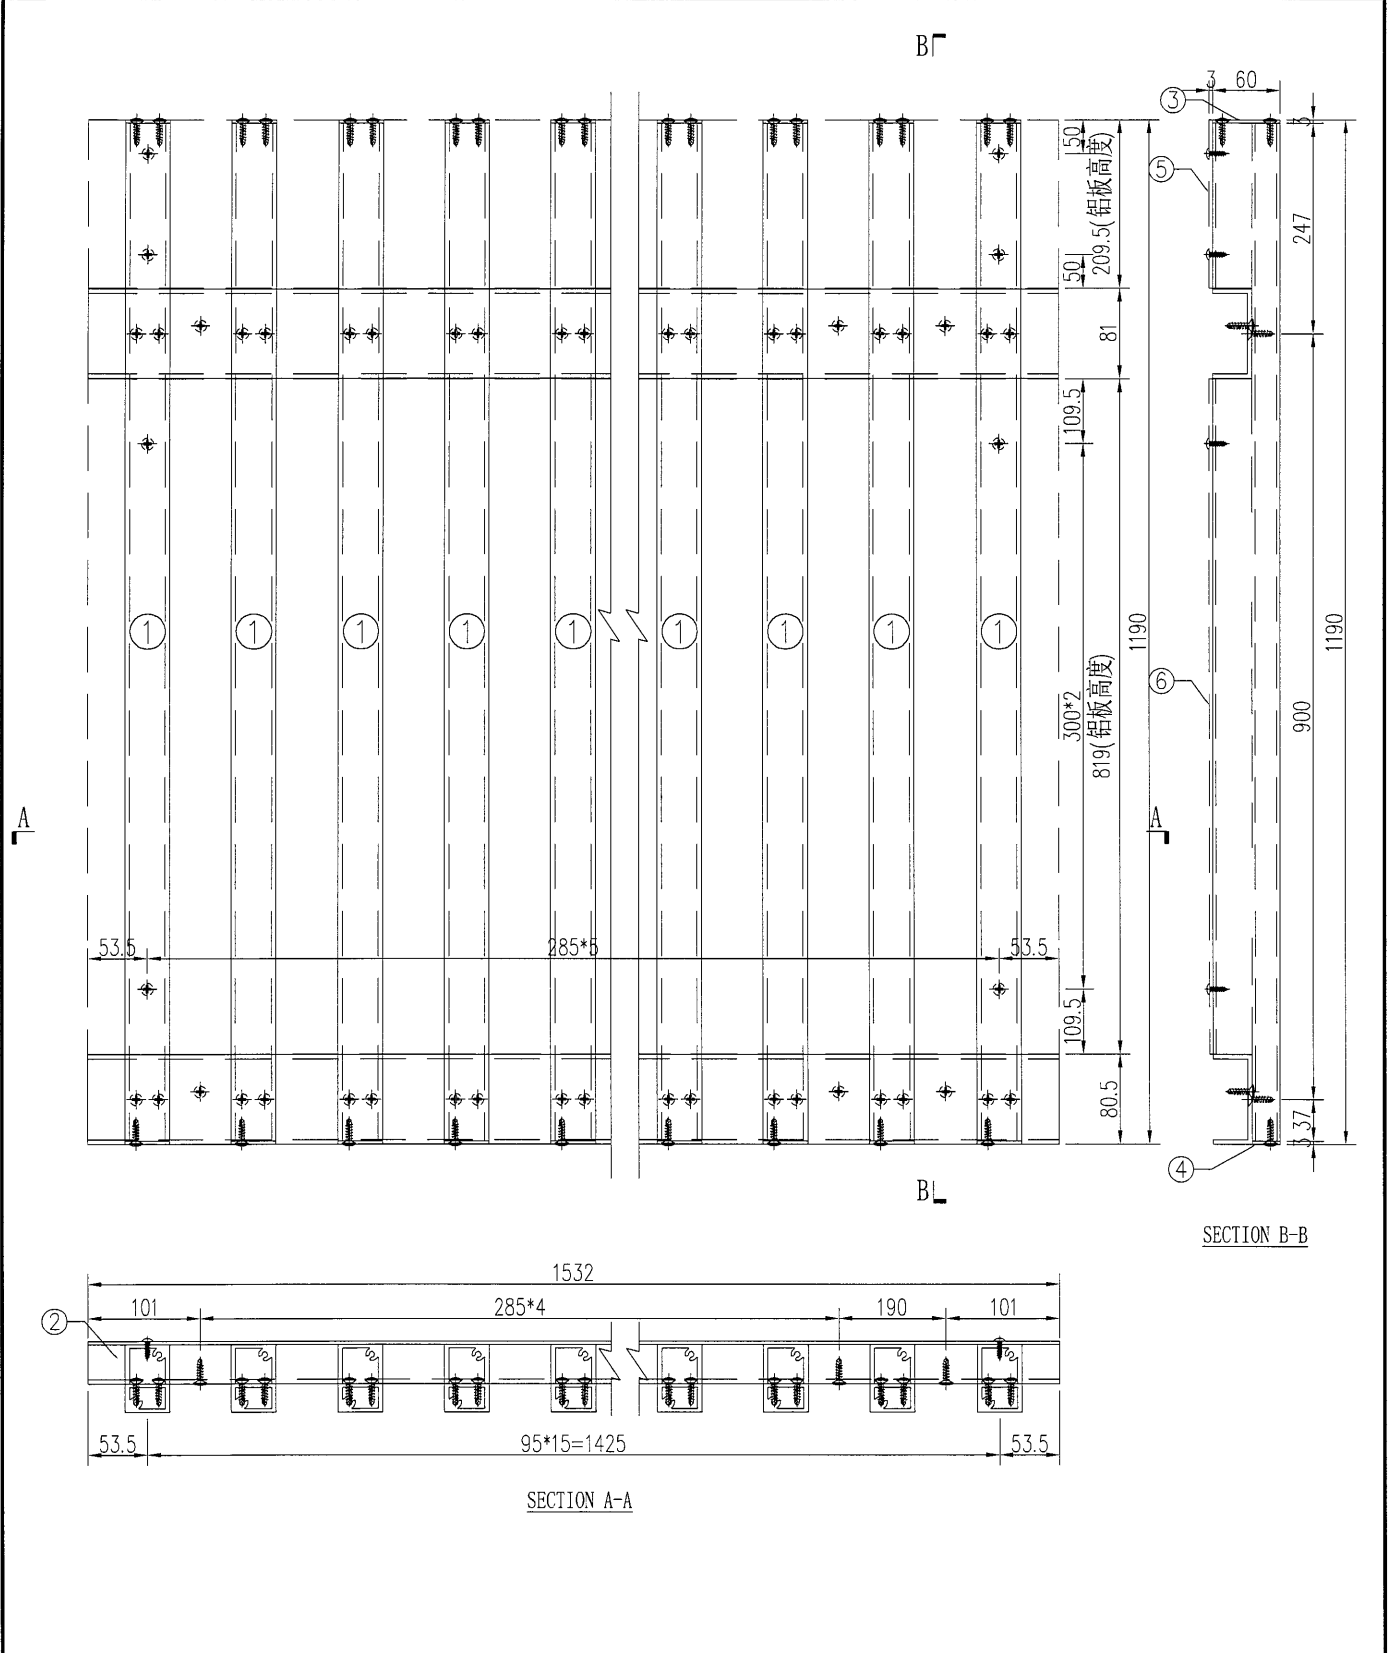


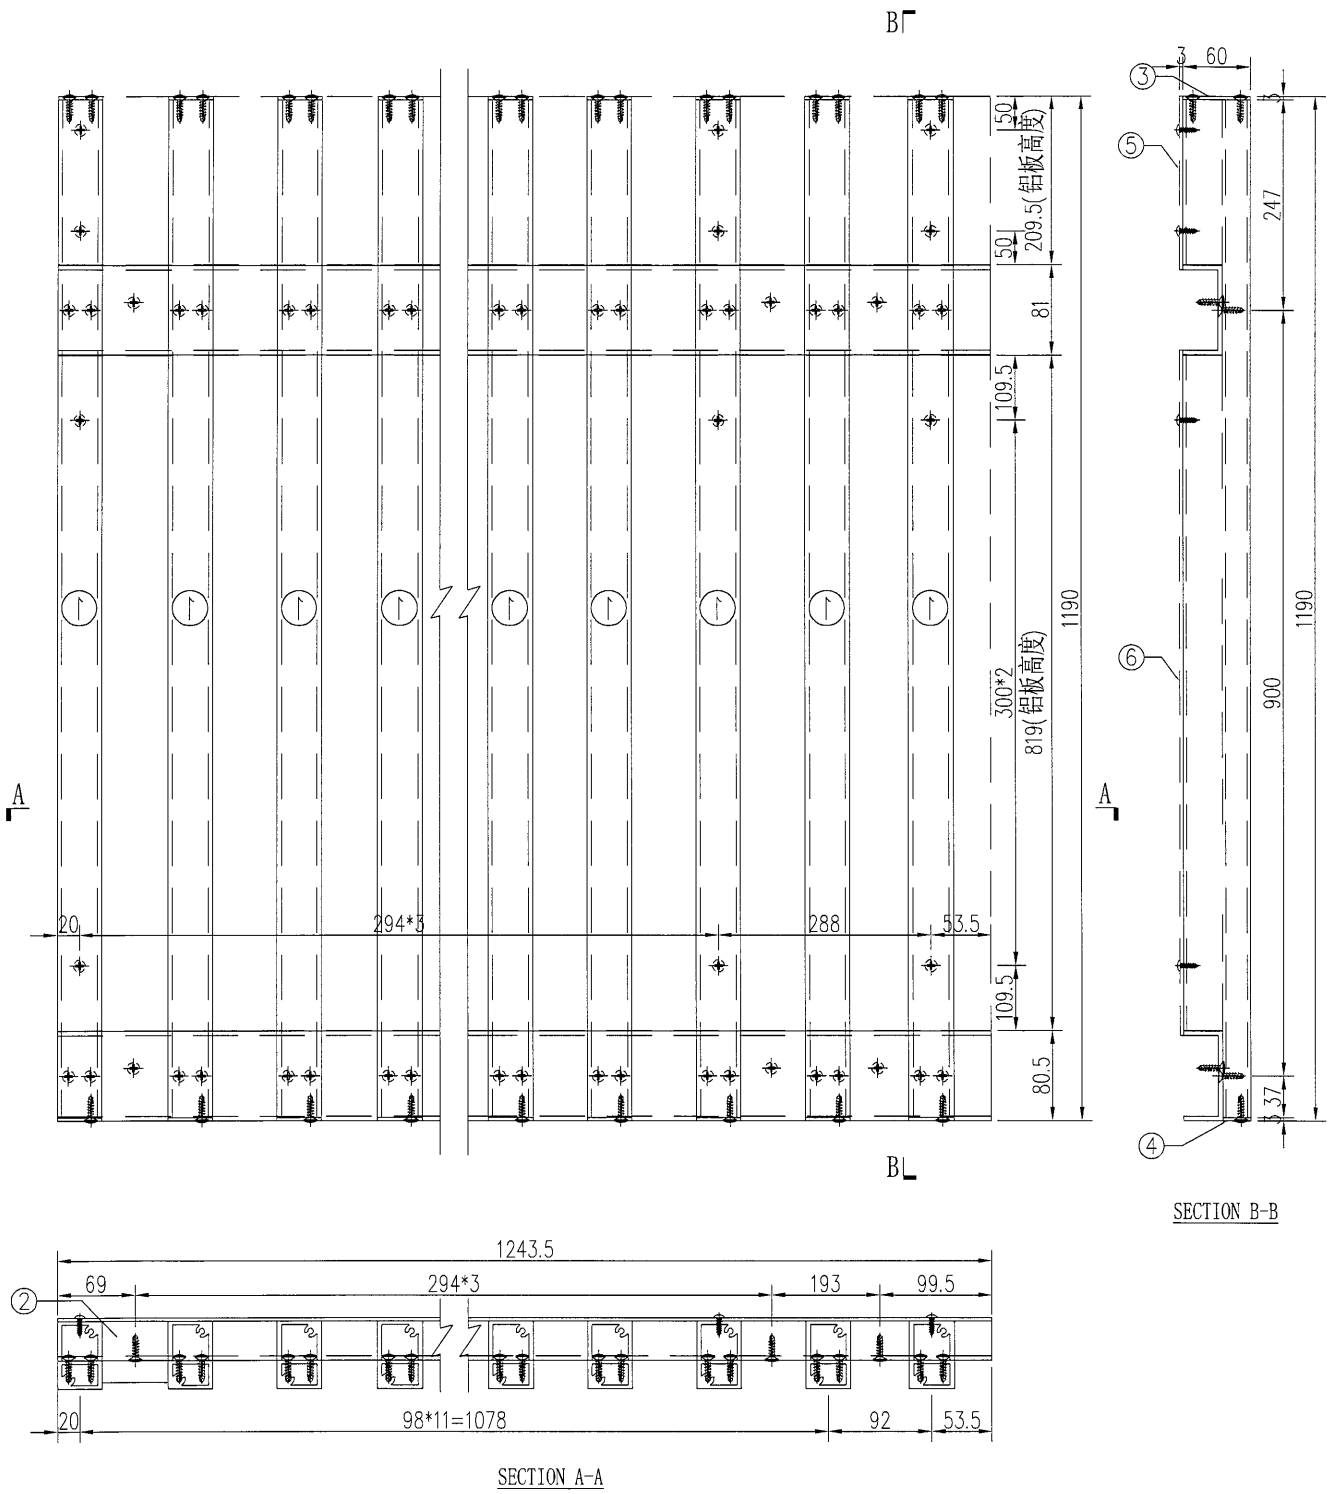
工程號	J-835	地盤	天晉平臺	附件	S/N	物料編號	長度	名稱	數量	
名稱	鋁格組裝圖				採用	1	835-LG-AL2	1190	企向鋁格柵玉	16
材料		地盤				2	835-LG-LC22	1532	80*35*4mm鋁槽	2
顏色		工廠				3	835-LG-DP2	60	3mm墊片	16
						4	835-LG-DP3	25	3mm墊片	16
					5	835-LG-BB22	209.5	背板加工圖	1	
					6	835-LG-BB23	819	背板加工圖	1	

 美特鋁質 有限公司 MIDI Aluminium Fabricator Ltd.	類別	物料號		
	制圖 吳禕瑜	2017.04.24	圖號 835-LG-ZK23	
修改		復核	數量 1	
日期		批准	位置	

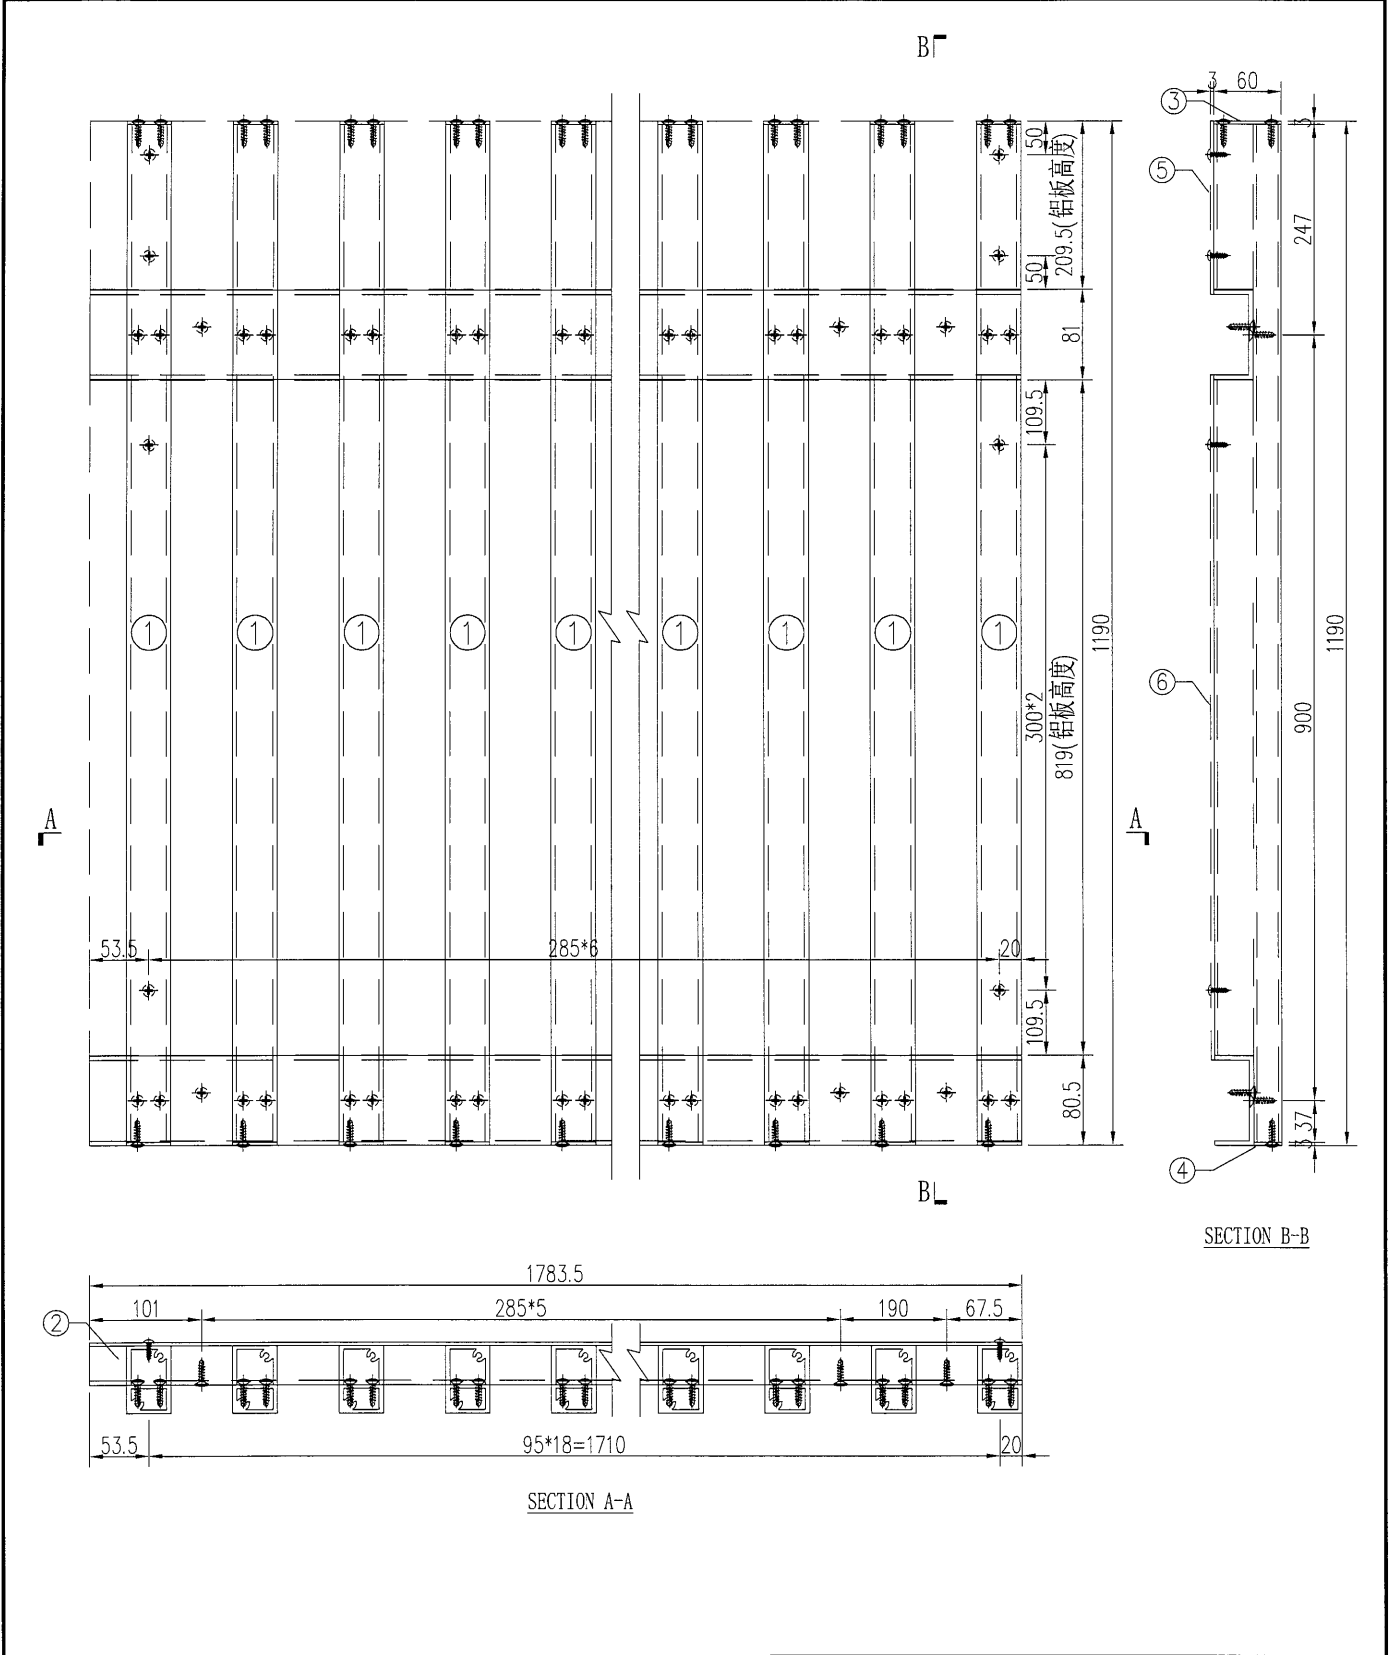


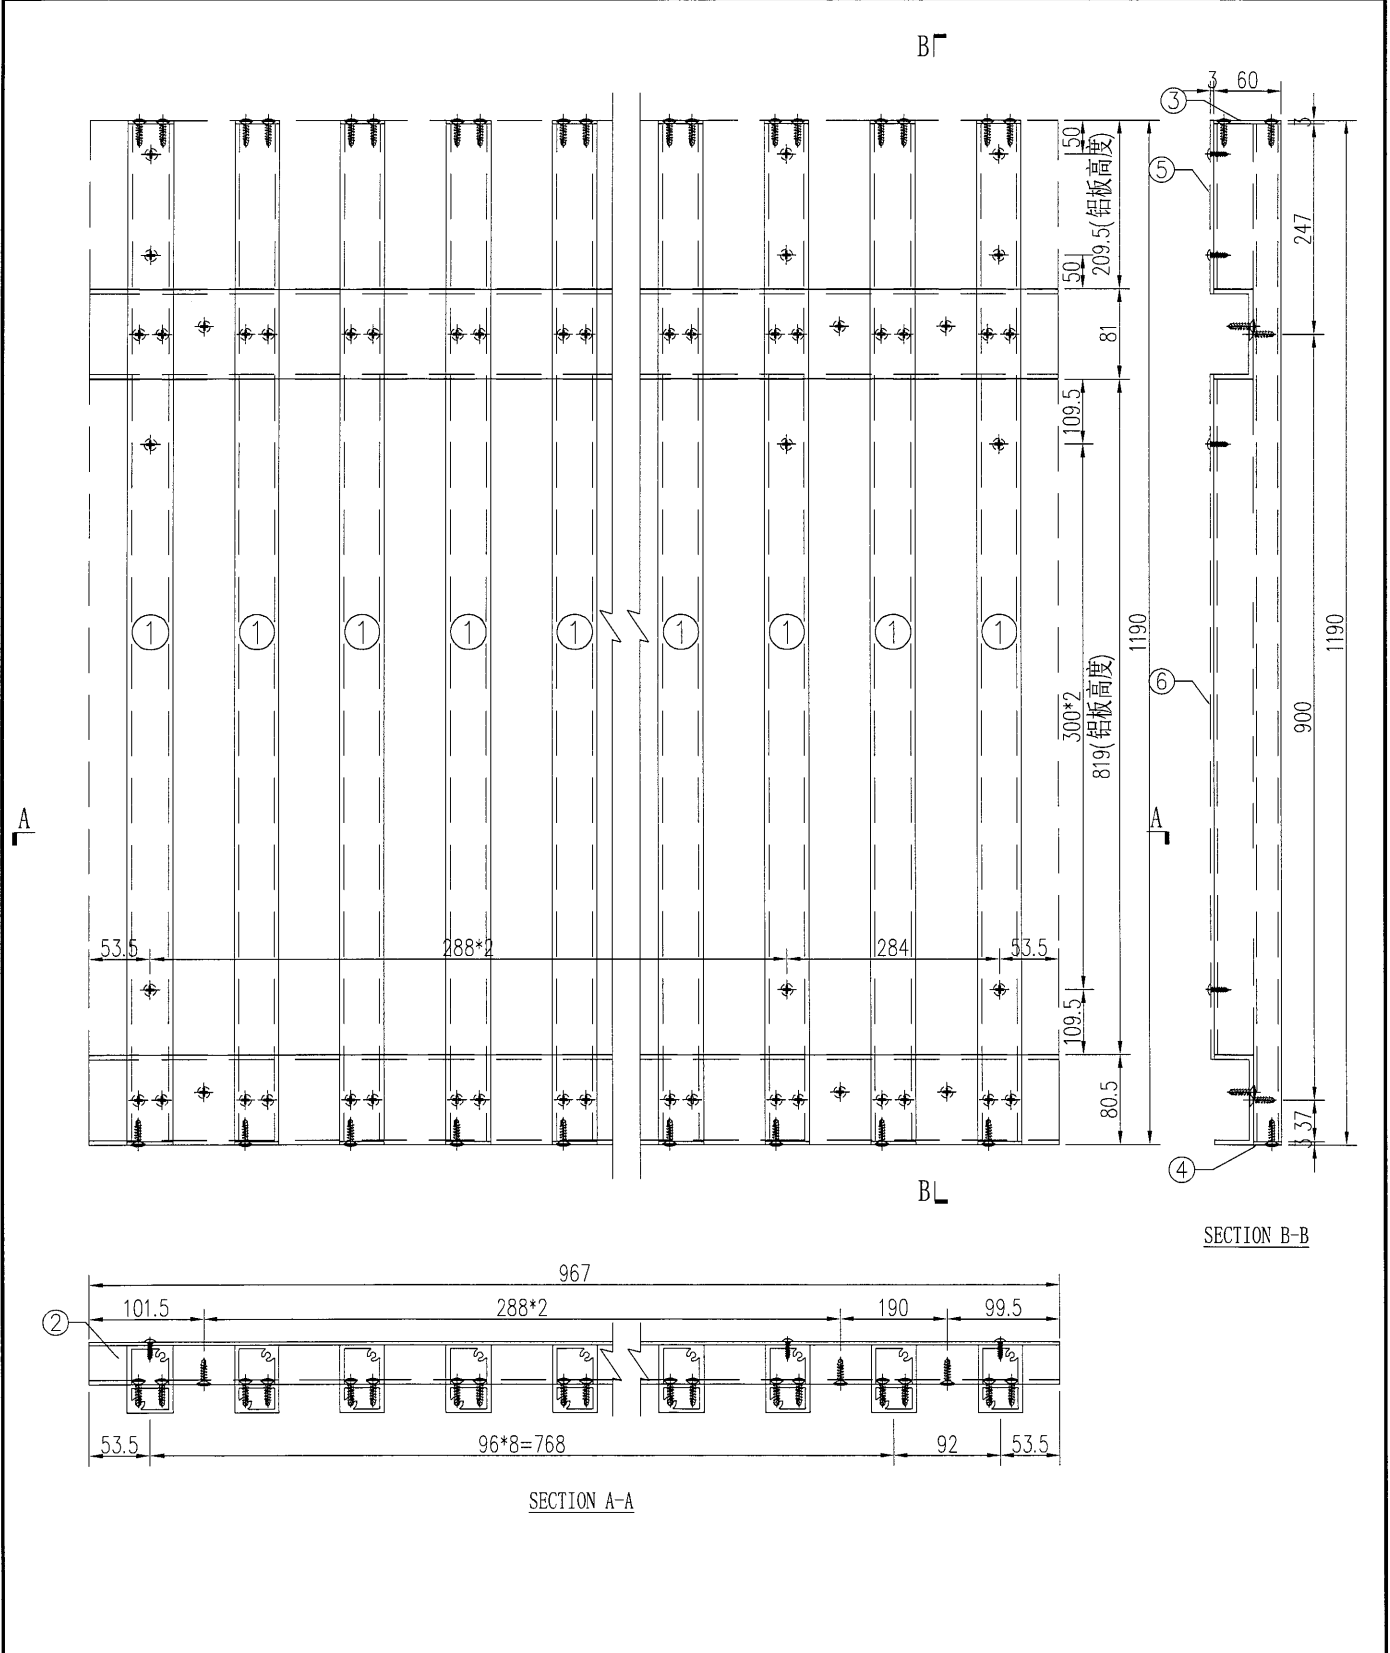
工程號	J-835	地盤	天晉平臺	附 件	S/N	物料編號	長度	名稱	數量	
名稱	鋁格組裝圖				採用	1	835-LG-AL2	1190	企向鋁格柵玉	19
材料					地盤	2	835-LG-LC23	1783.5	80*35*4mm鋁槽	2
顏色					工廠	3	835-LG-DP2	60	3mm墊片	19
						4	835-LG-DP3	25	3mm墊片	19
					5	835-LG-BB24	209.5	背板加工圖	1	
					6	835-LG-BB25	819	背板加工圖	1	

 美特鋁質 有限公司 MIDI Aluminium Fabricator Ltd.	類別	物料號			
	制圖	吳禕瑜	2017.04.24	圖號	835-LG-ZK24
修改		復核		數量	1
日期		批准		位置	




工程號	J-835	地盤	天晉平臺	附 件	S/N	物料編號	長度	名稱	數量
名稱	鋁格組裝圖		採用		1	835-LG-AL2	1190	企向鋁格柵玉	13
材料		地盤			2	835-LG-LC24	1243.5	80*35*4mm鋁槽	2
顏色		工廠			3	835-LG-DP2	60	3mm墊片	13
					4	835-LG-DP3	25	3mm墊片	13
					5	835-LG-BB26	209.5	背板加工圖	1
					6	835-LG-BB27	819	背板加工圖	1

 美特鋁質 有限公司 MIDI Aluminium Fabricator Ltd.	類別	物料號			
	制圖	吳禕瑜	2017.04.24	圖號	835-LG-ZK25
修改		復核		數量	2
日期		批准		位置	





工程號	J-835	地盤	天晉平臺	附 件	S/N	物料編號	長度	名稱	數量	
名稱	鋁格組裝圖				採用	1	835-LG-AL2	1190	企向鋁格柵玉	10
材料					地盤	2	835-LG-LC25	967	80*35*4mm鋁槽	2
顏色					工廠	3	835-LG-DP2	60	3mm墊片	10
						4	835-LG-DP3	25	3mm墊片	10
					5	835-LG-BB28	209.5	背板加工圖	1	
					6	835-LG-BB29	819	背板加工圖	1	

 美特鋁質 有限公司 MIDI Aluminium Fabricator Ltd.	類別		物料號	
	制圖	吳禕瑜	2017.04.24	圖號 835-LG-ZK26
修改			復核	數量 2
日期			批准	位置

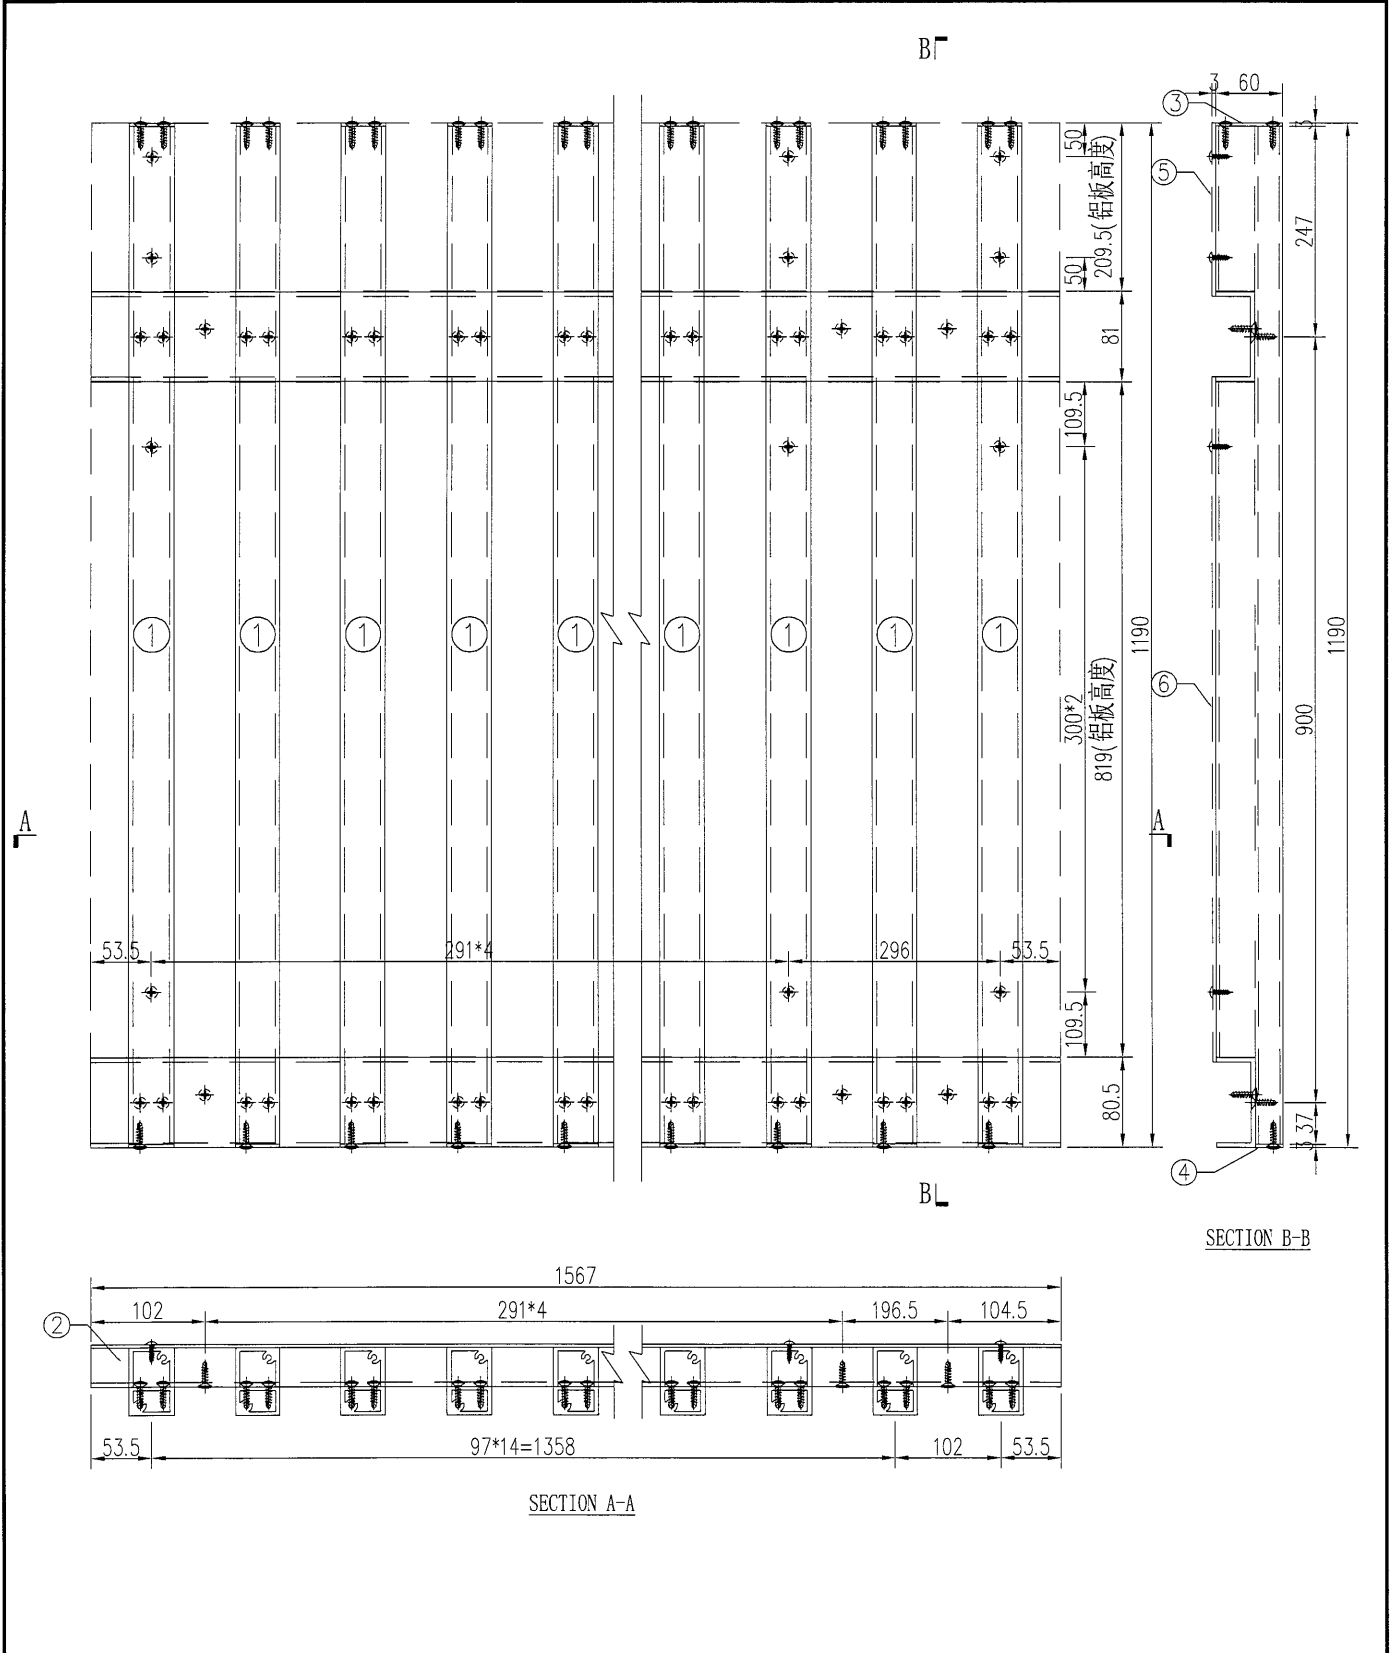

工程號	J-835	地盤	天晉平臺	附 件	S/N	物料編號	長度	名稱	數量
名稱	鋁格組裝圖		採用		1	835-LG-AL2	1190	傘向鋁格柵玉	16
材料			地盤		2	835-LG-LC26	1567	80*35*4mm鋁槽	2
顏色			工廠		3	835-LG-DP2	60	3mm墊片	16
					4	835-LG-DP3	25	3mm墊片	16
				5	835-LG-BB30	209.5	背板加工圖	1	
				6	835-LG-BB31	819	背板加工圖	1	


 美特鋁質 有限公司 MIDI Aluminium Fabricator Ltd.	類別		物料號		
	制圖	吳禕瑜	2017.04.24	圖號	835-LG-ZK27
修改				數量	2
日期				位置	

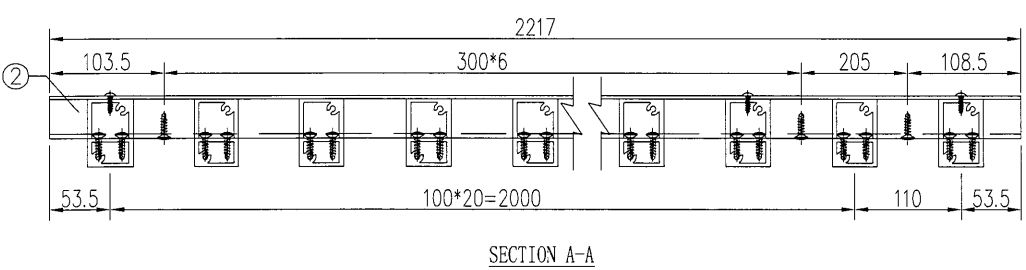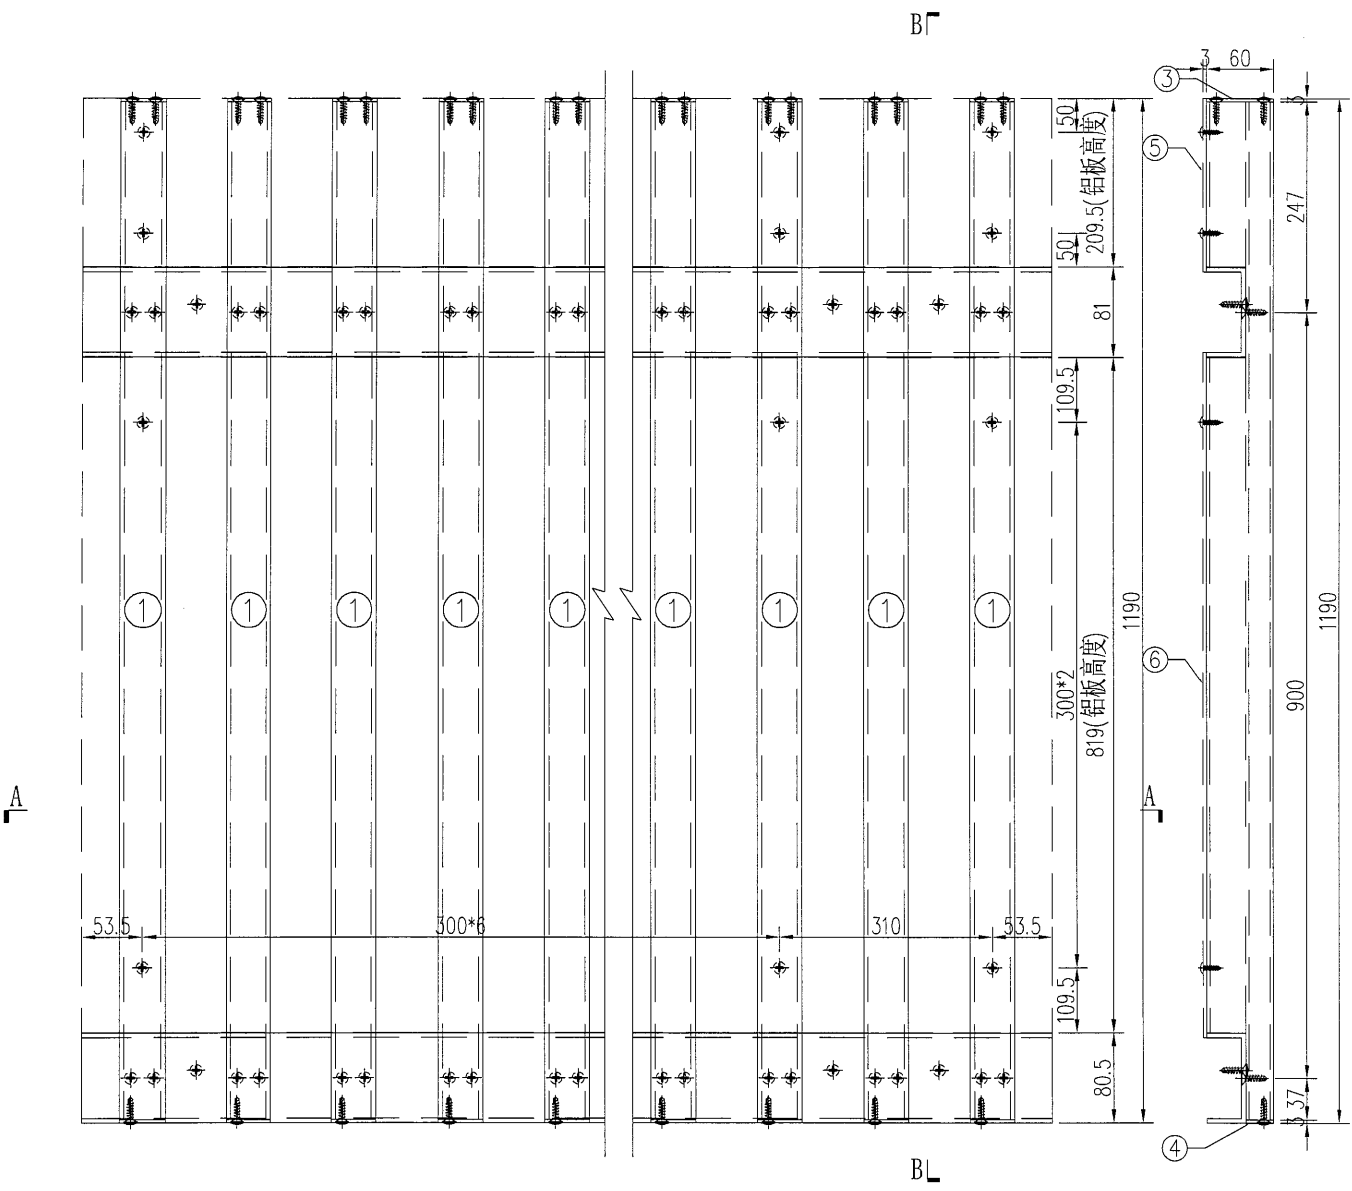


SECTION B-B

SECTION A-A


工程號	J-835	地盤	天晉平臺	附件	S/N	物料編號	長度	名稱	數量	
名稱	鋁格組裝圖				採用	1	835-LG-AL2	1190	企向鋁格柵玉	22
材料					地盤	2	835-LG-LC27	2217	80*35*4mm鋁槽	2
顏色					工廠	3	835-LG-DP2	60	3mm墊片	22
						4	835-LG-DP3	25	3mm墊片	22
					5	835-LG-BB32	209.5	背板加工圖	1	
					6	835-LG-BB33	819	背板加工圖	1	

 美特鋁質 有限公司 MIDI Aluminium Fabricator Ltd.	類別	物料號	圖號	835-LG-ZK28
	制圖 吳禕瑜	2017.04.24	數量	1
修改	復核	批准	位置	
日期				

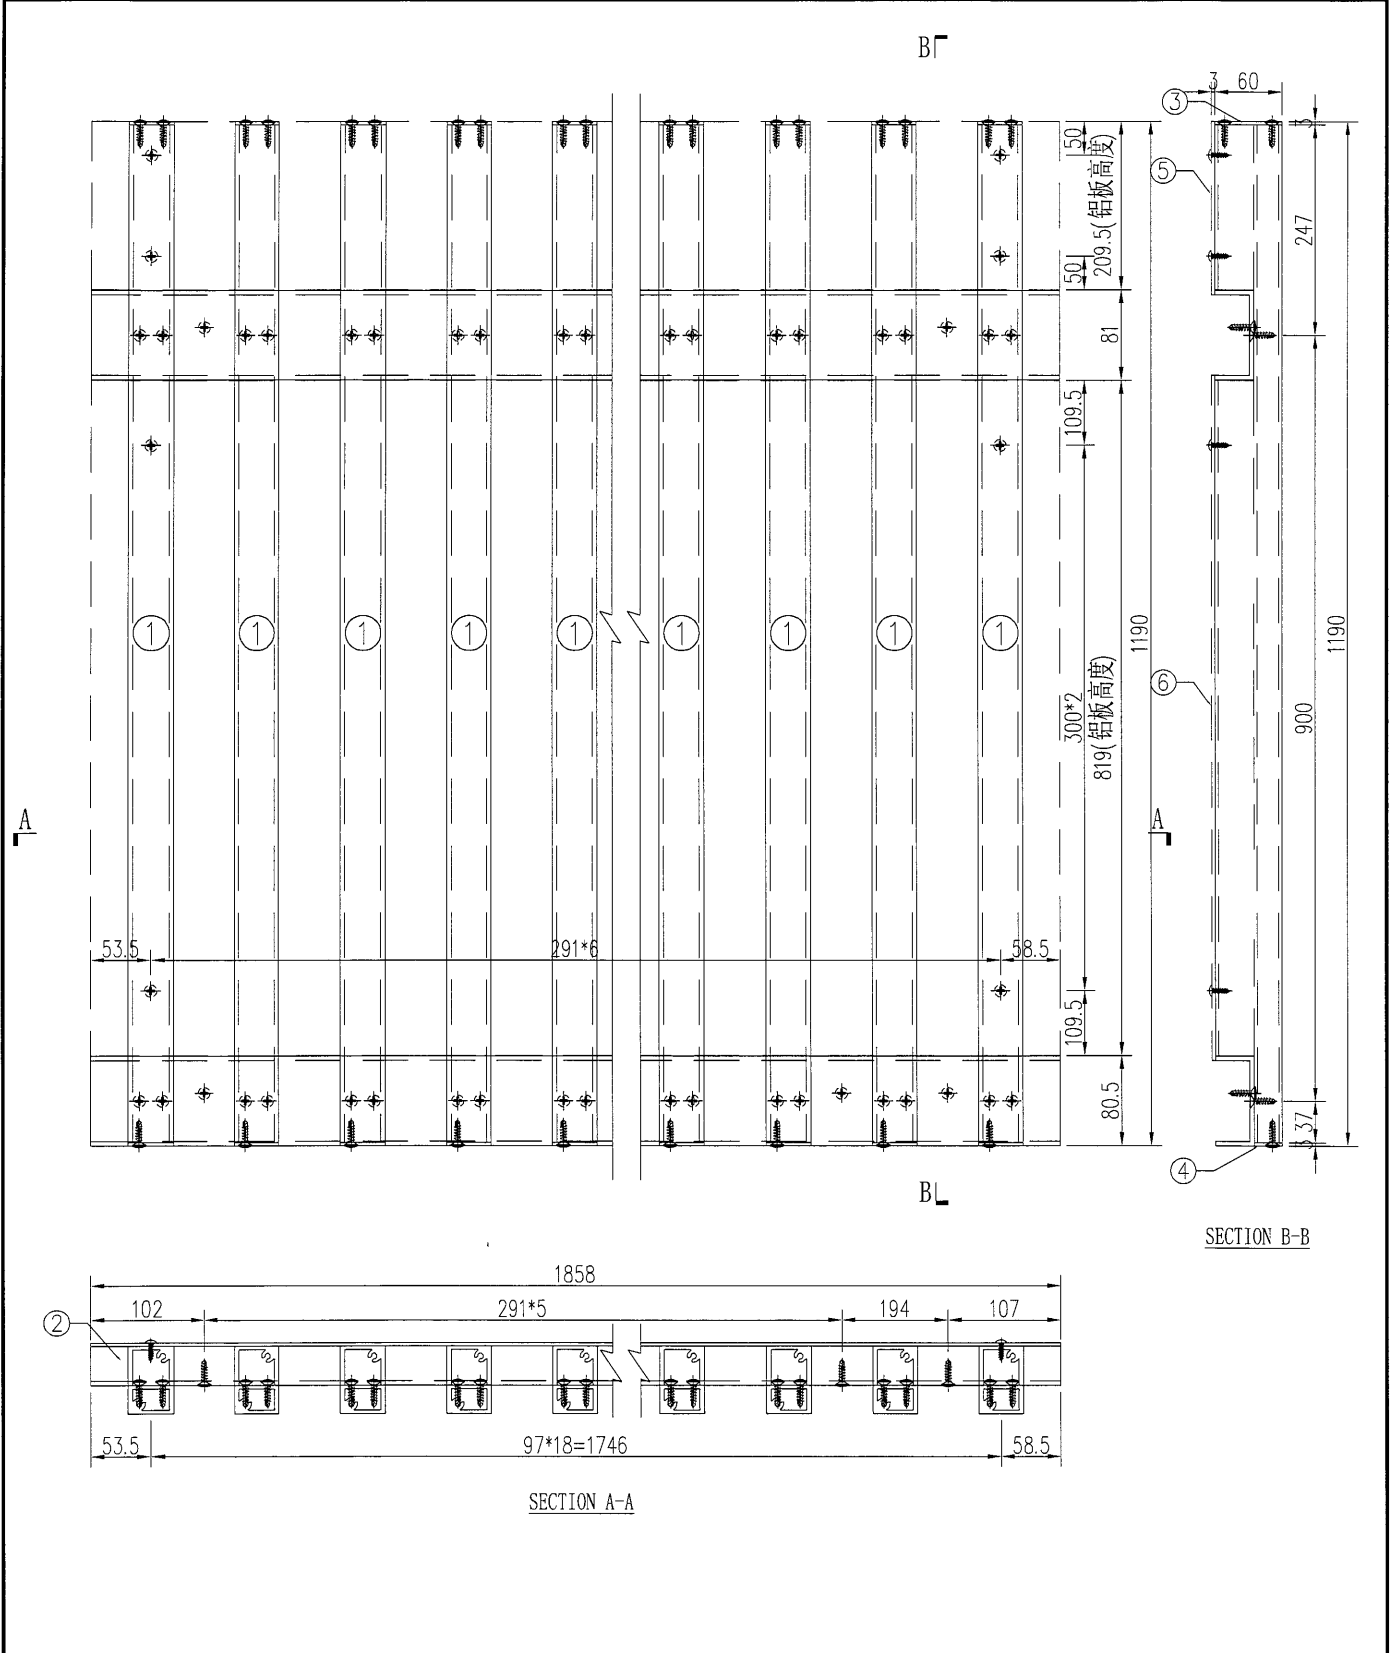


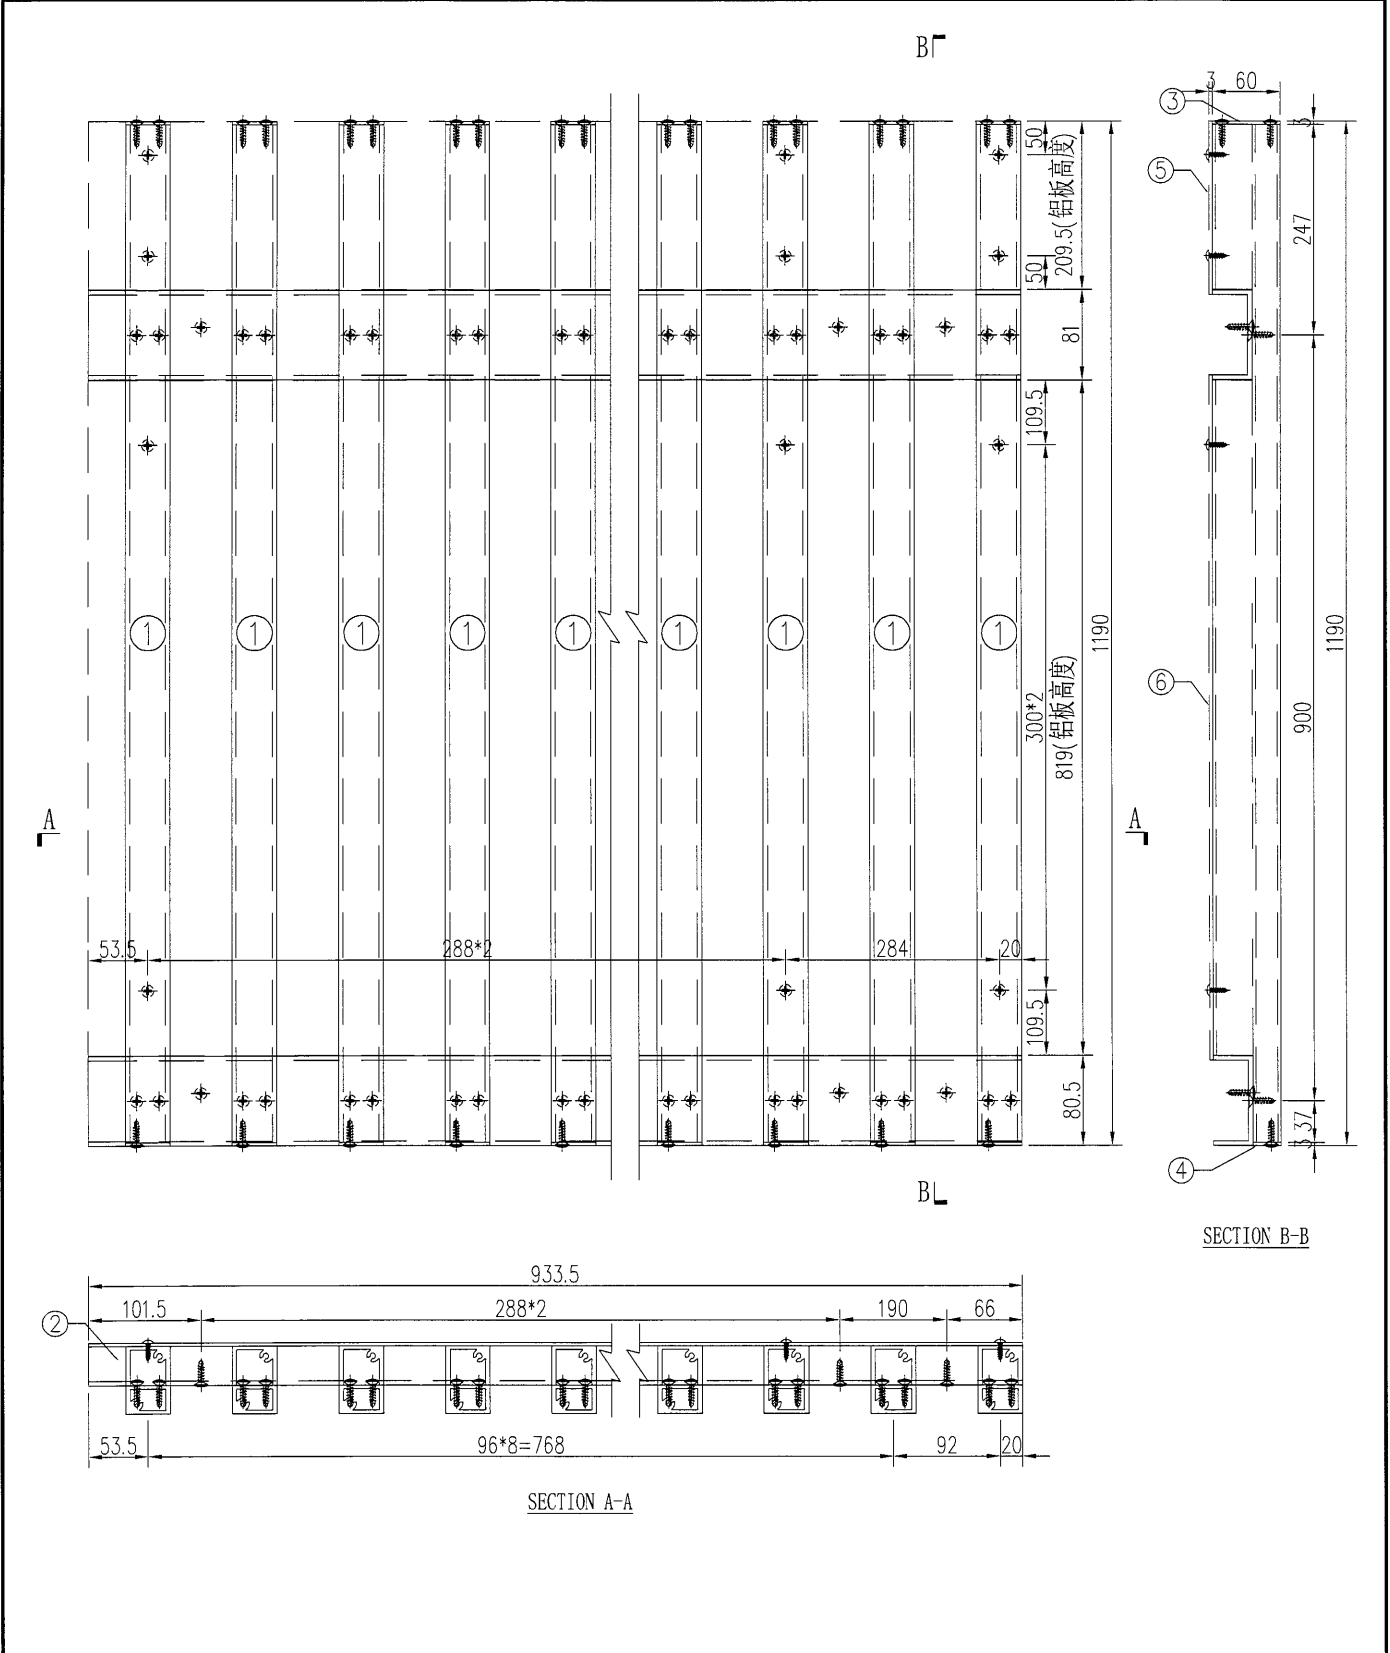
工程號	J-835	地盤	天晉平臺	附件	S/N	物料編號	長度	名稱	數量
名稱	鋁格組裝圖		採用		1	835-LG-AL2	1190	企向鋁格柵玉	19
材料		地盤			2	835-LG-LC28	1857.5	80*35*4mm鋁槽	2
顏色		工廠			3	835-LG-DP2	60	3mm墊片	19
					4	835-LG-DP3	25	3mm墊片	19
				5	835-LG-BB34	209.5	背板加工圖	1	
				6	835-LG-BB35	819	背板加工圖	1	

美特鋁質有限公司 MIDI Aluminium Fabricator Ltd.	類別		物料號		
	制圖	吳禕瑜	2017.04.24	圖號	835-LG-ZK29
修改		復核		數量	1
日期		批准		位置	

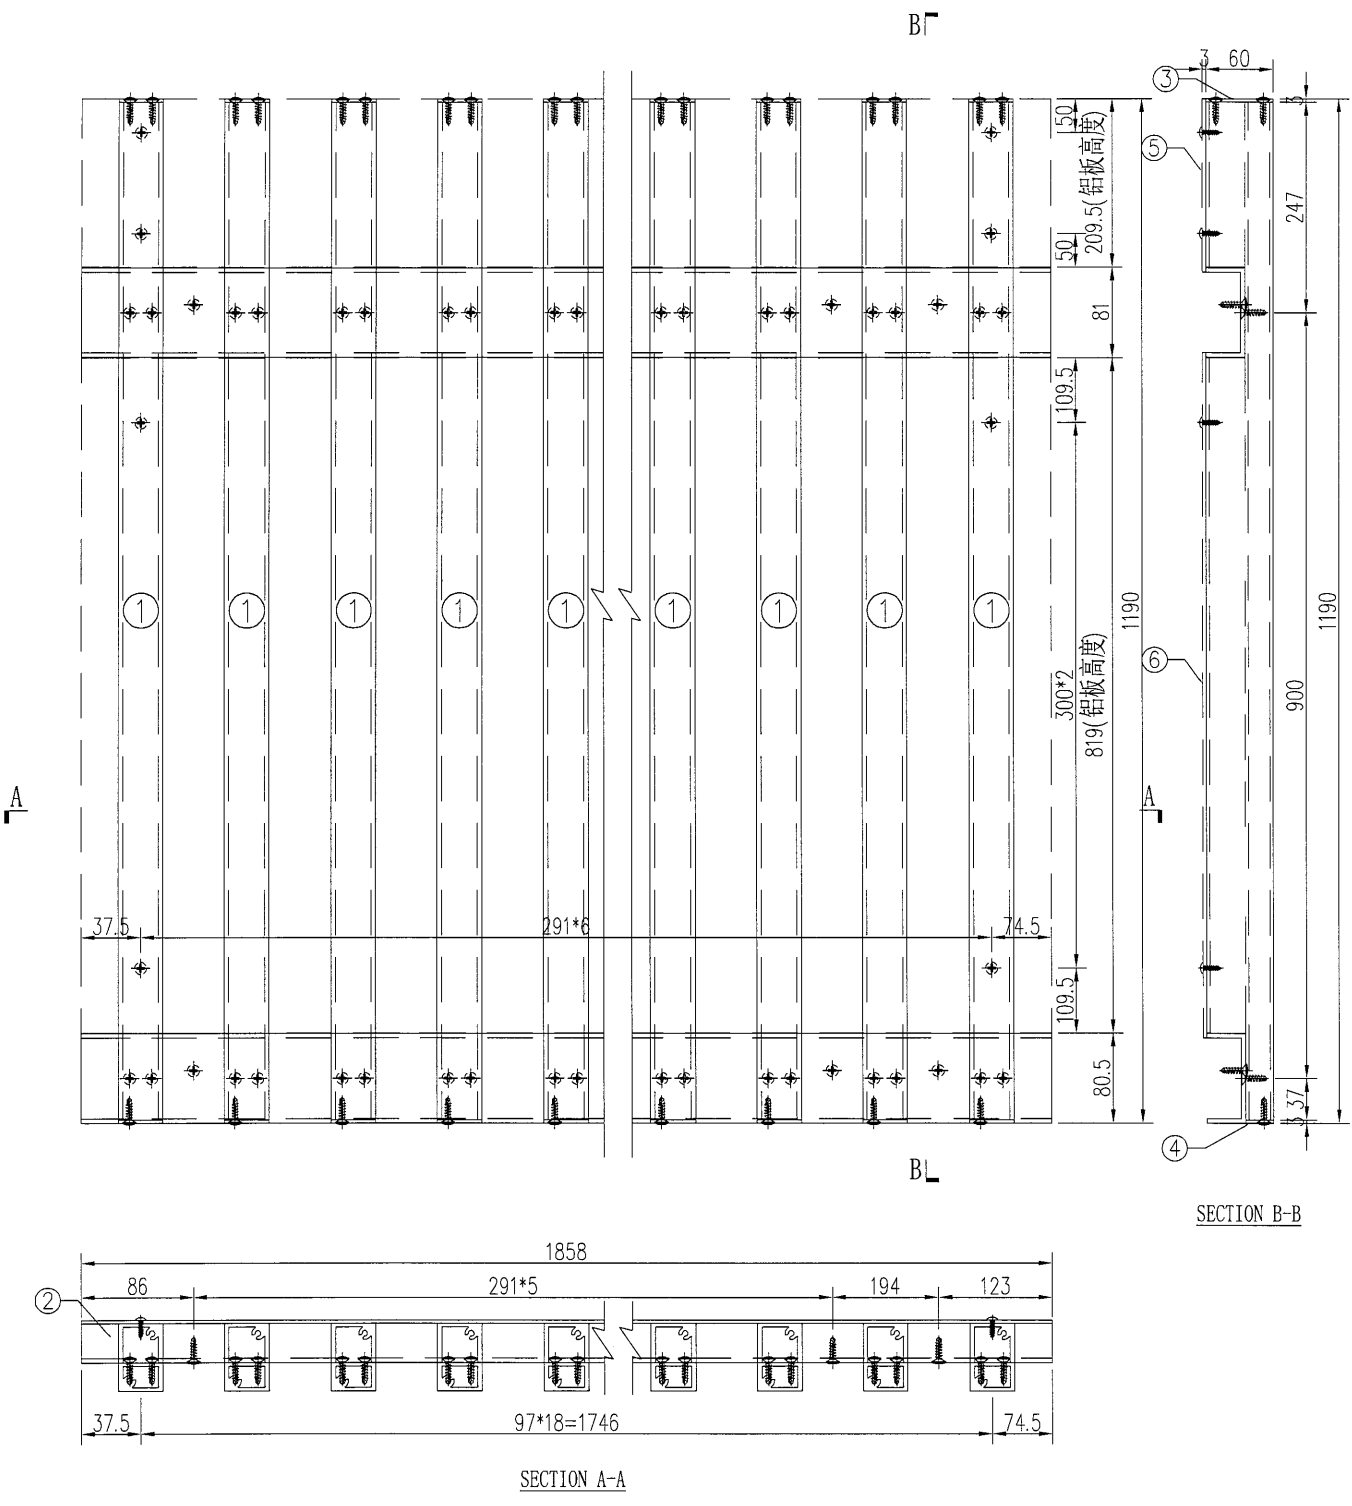


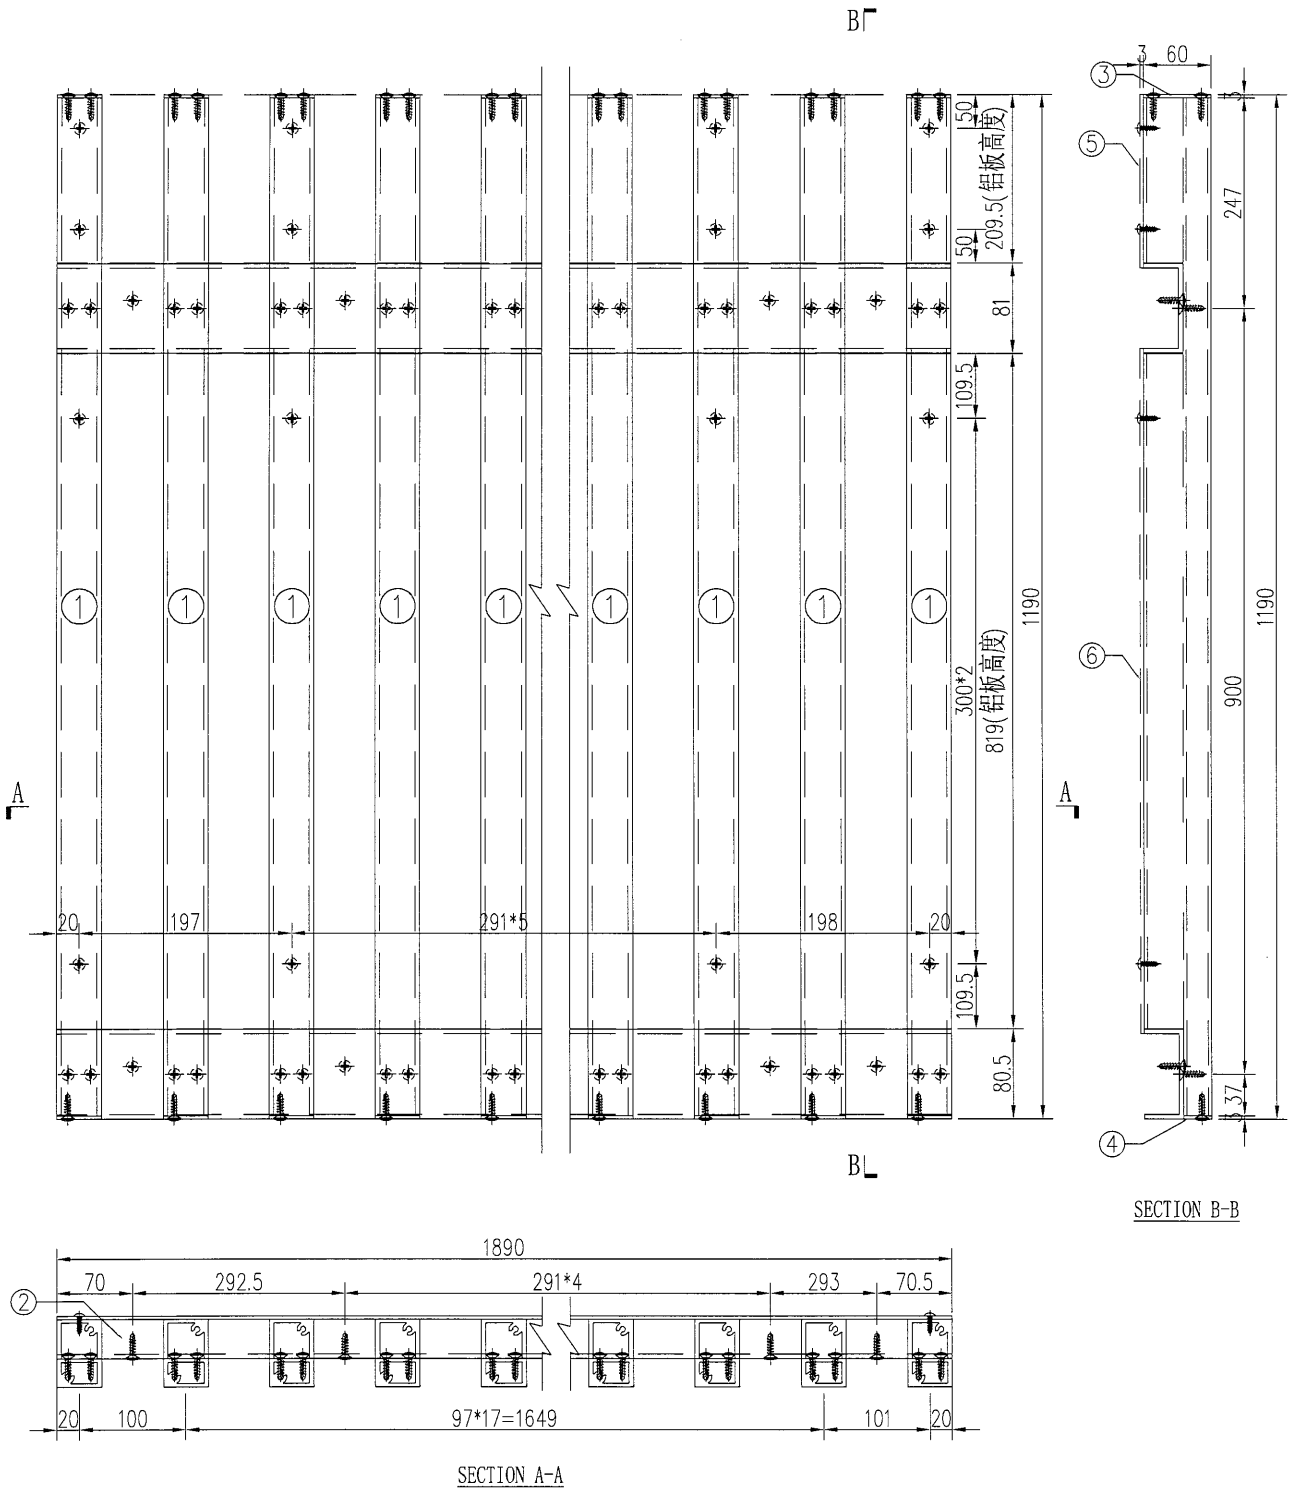
工程號	J-835	地盤	天晉平臺	附件	S/N	物料編號	長度	名稱	數量
名稱	鋁格組裝圖		採用		1	835-LG-AL2	1190	企向鋁格柵玉	19
材料		地盤			2	835-LG-LC29	1858	80*35*4mm鋁槽	2
顏色		工廠			3	835-LG-DP2	60	3mm墊片	19
					4	835-LG-DP3	25	3mm墊片	19
				5	835-LG-BB36	209.5	背板加工圖	1	
				6	835-LG-BB37	819	背板加工圖	1	

 美特鋁質 有限公司 MIDI Aluminium Fabricator Ltd.	類別		物料號		
	制圖	吳禕瑜	2017.04.24	圖號	835-LG-ZK30
修改				數量	1
日期				位置	




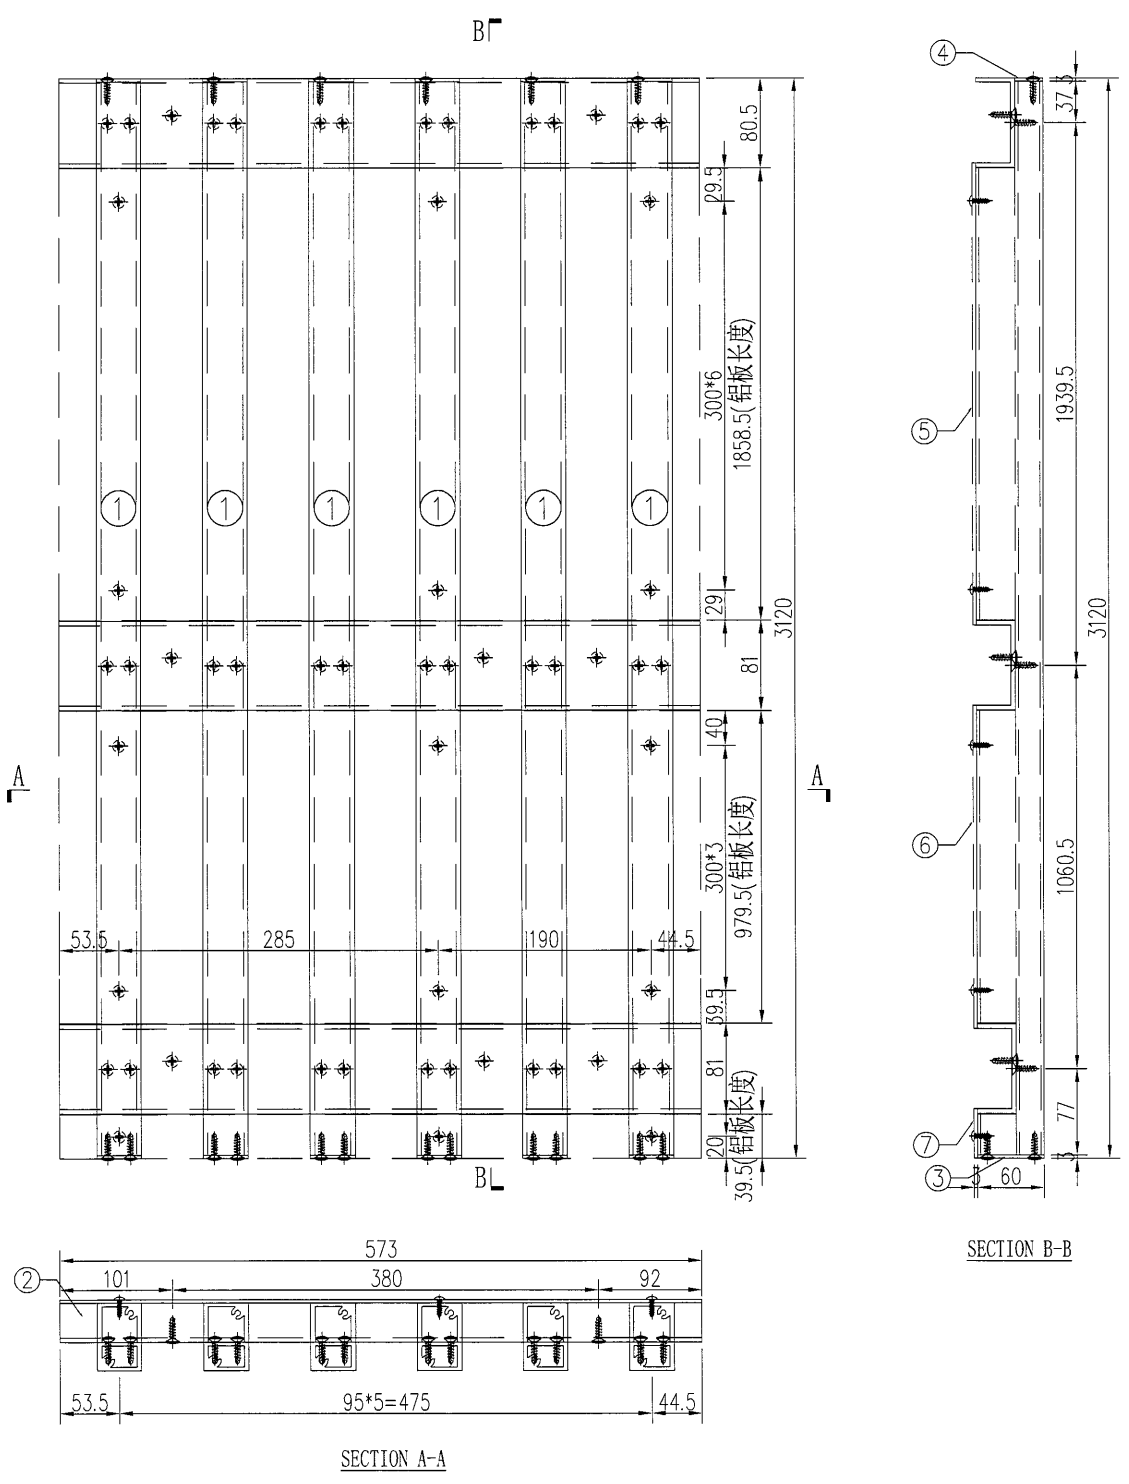
工程號	J-835	地盤	天晉平臺	附件	S/N	物料編號	長度	名稱	數量	
名稱	鋁格組裝圖				採用	1	835-LG-AL2	1190	企向鋁格柵	10
材料		地盤				2	835-LG-LC30	933.5	80*35*4mm鋁槽	2
顏色		工廠				3	835-LG-DP2	60	3mm墊片	10
						4	835-LG-DP3	25	3mm墊片	10
					5	835-LG-BB38	209.5	背板加工圖	1	
					6	835-LG-BB39	819	背板加工圖	1	

 美特鋁質 有限公司 MIDI Aluminium Fabricator Ltd.	類別	物料編號	圖號	835-LG-ZK31	
	制圖	吳禕瑜	2017.04.24	數量	1
修改		復核		位置	
日期		批准			




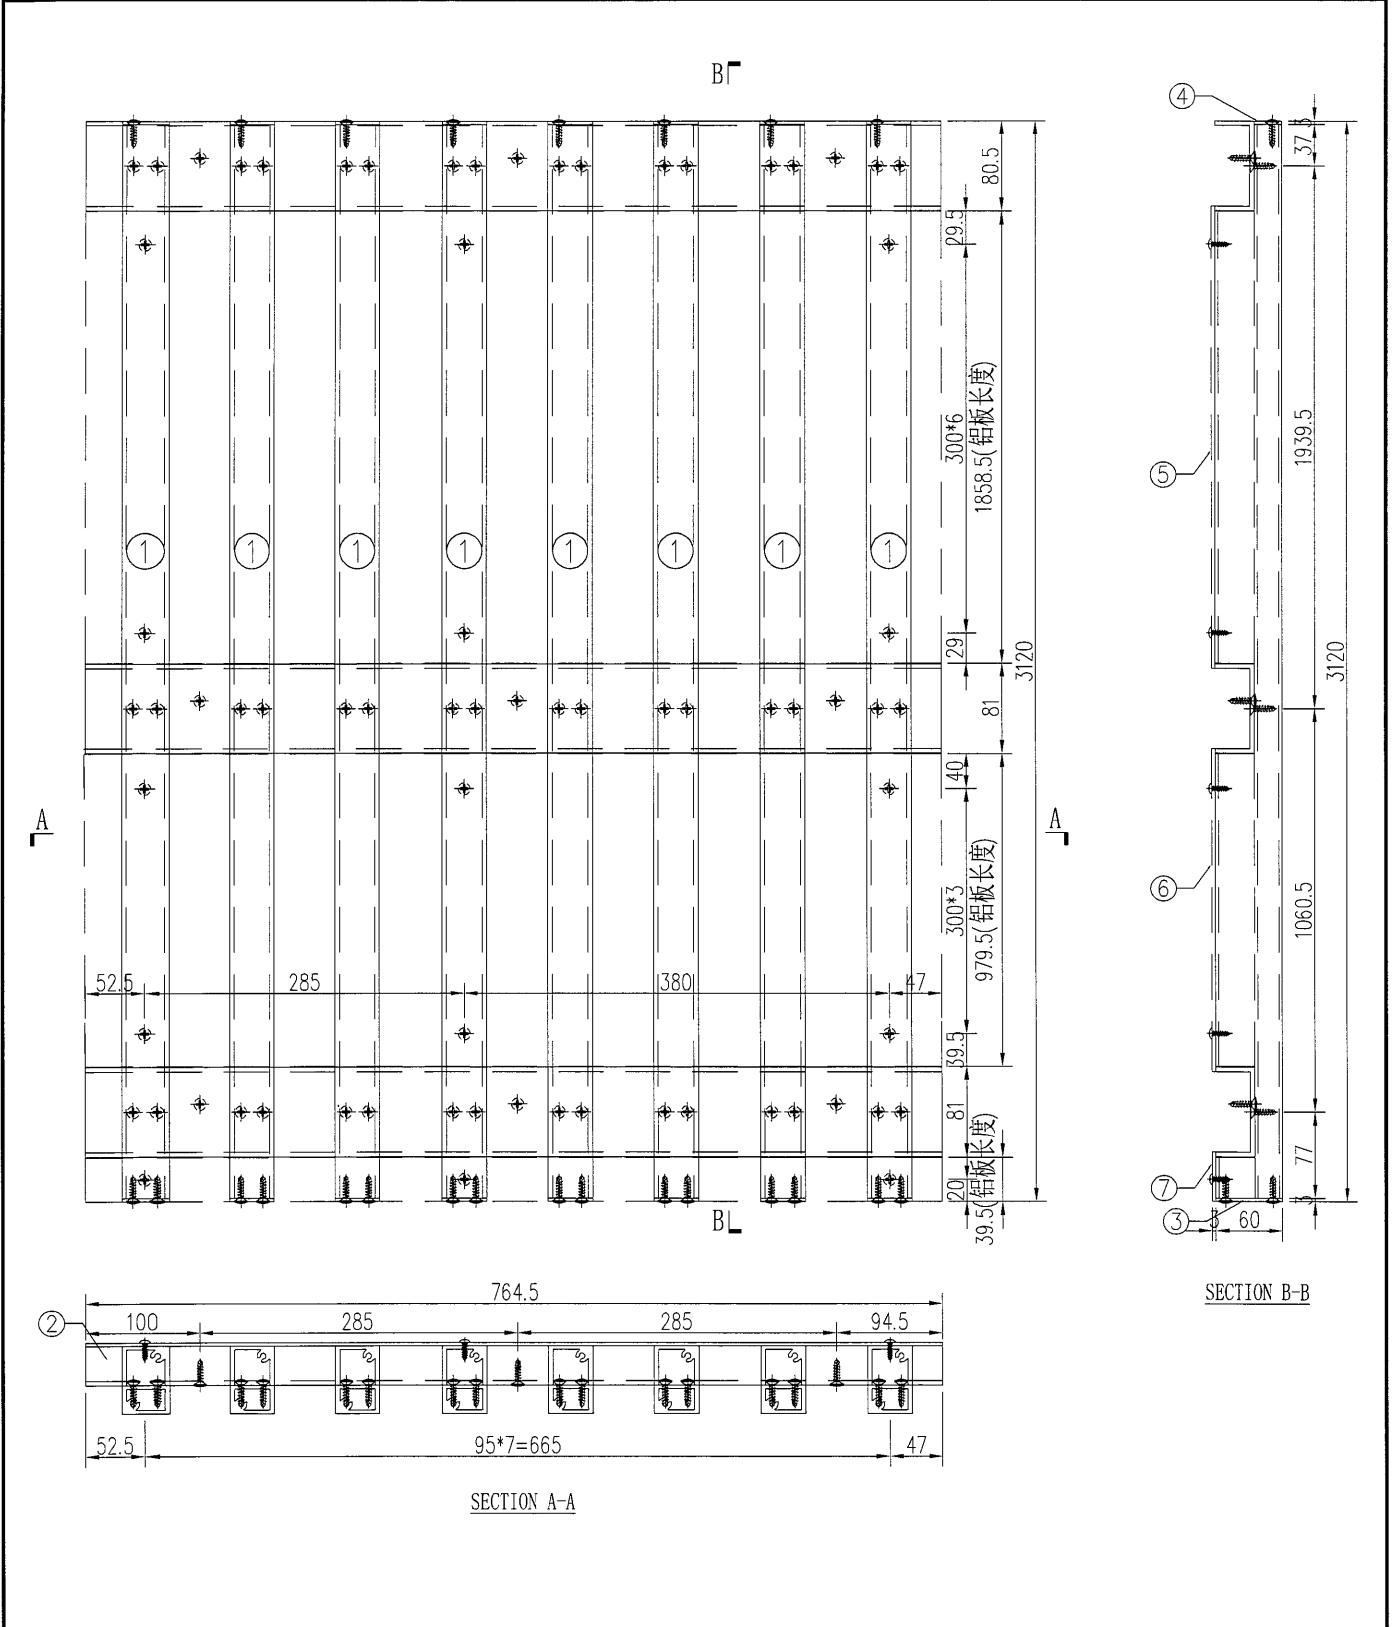
工程號	J-835	地盤	天晉平臺	附件	S/N	物料編號	長度	名稱	數量
名稱	鋁格組裝圖	採用			1	835-LG-AL2	1190	企向鋁格柵	20
材料		地盤			2	835-LG-LC31	1890	80*35*4mm鋁槽	2
顏色		工廠			3	835-LG-DP2	60	3mm墊片	20
					4	835-LG-DP3	25	3mm墊片	20
				5	835-LG-BB40	209.5	背板加工圖	1	
				6	835-LG-BB41	819	背板加工圖	1	

 美特鋁質 有限公司 MIDI Aluminium Fabricator Ltd.	類別	物料號		圖號	835-LG-ZK32
	制圖	吳禕瑜	2017.04.25	數量	1
修改				位置	
日期					




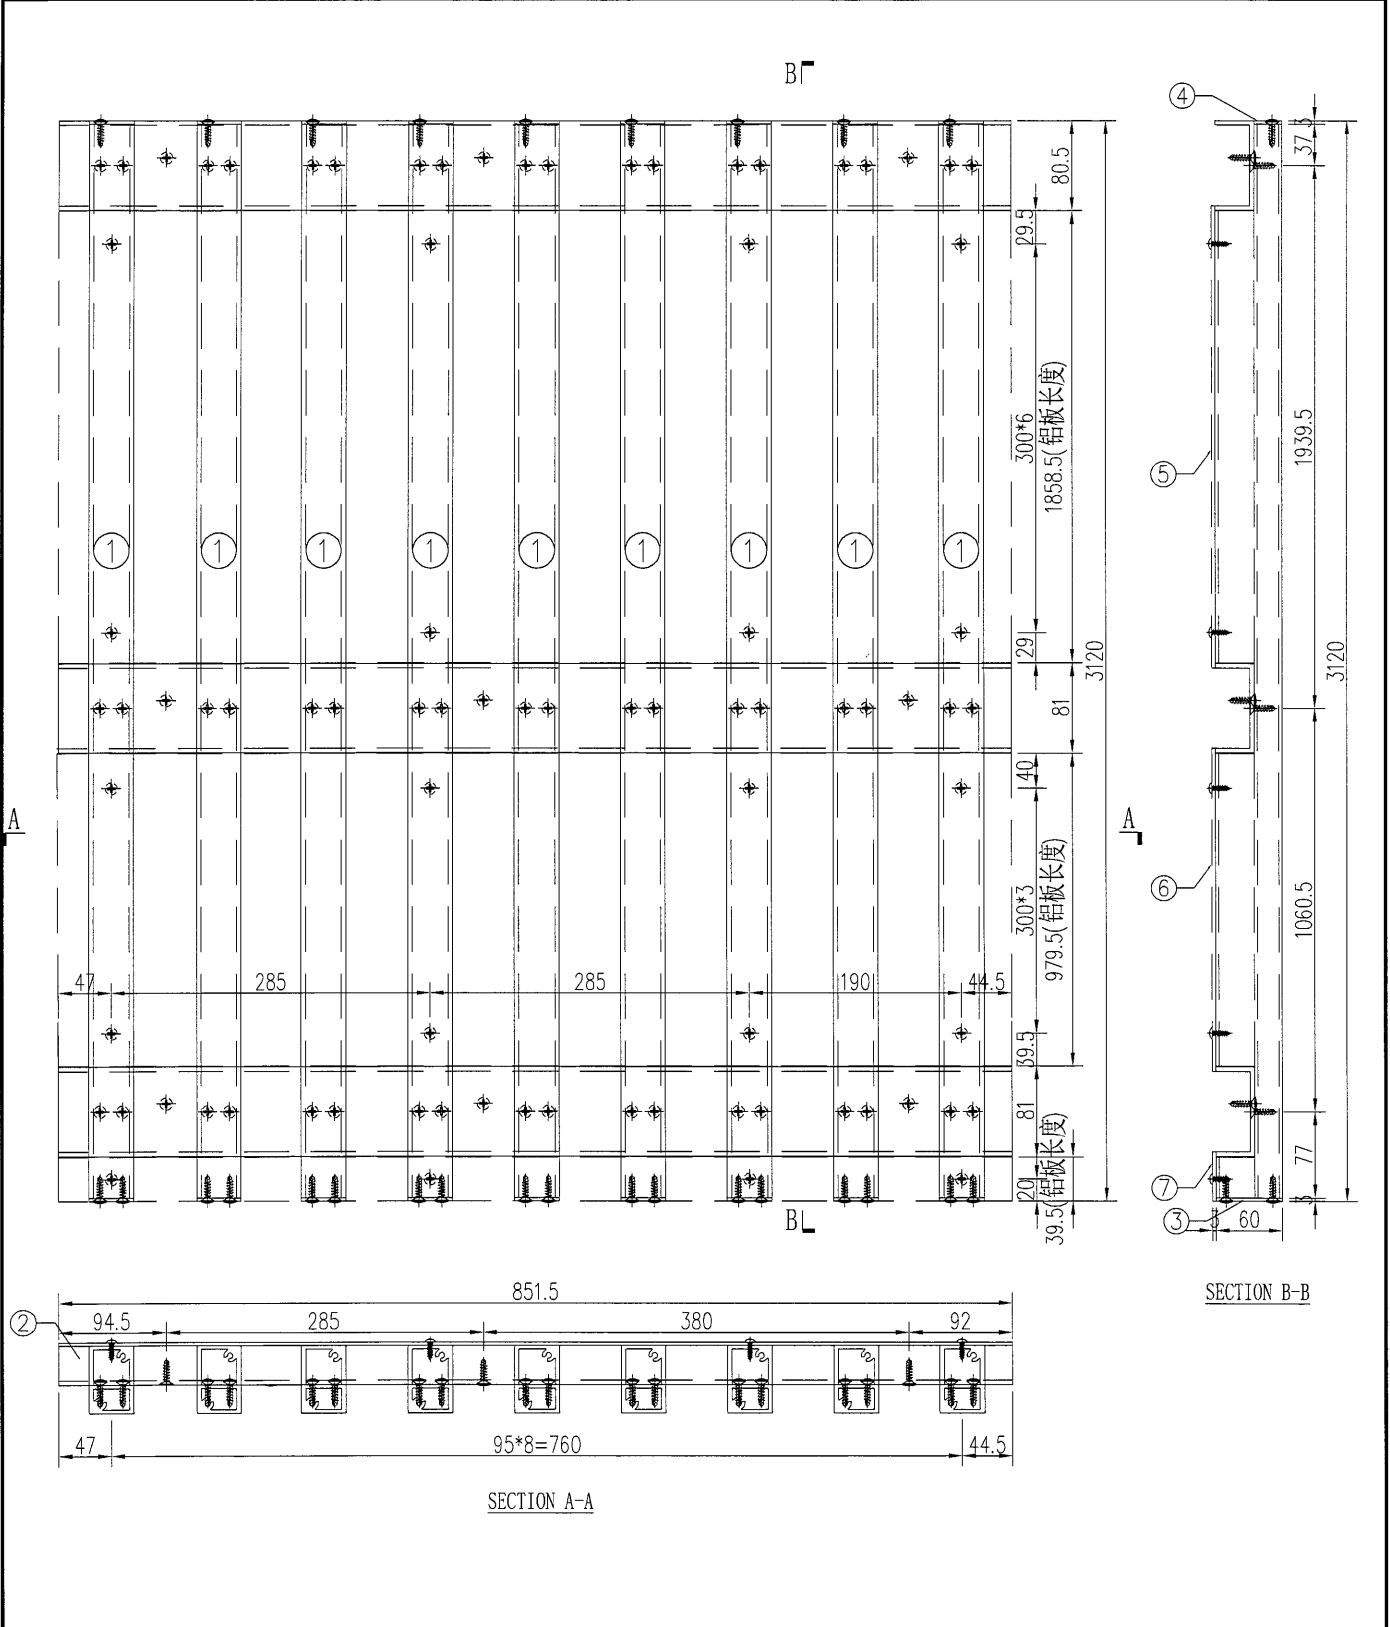
工程號	J-835	地盤	天晉平臺	附 件	S/N	物料編號	長度	名稱	數量	
名稱	鋁格組裝圖				採用	1	835-LG-AL3	3120	企向鋁格柵玉	6
材料					地盤	2	835-LG-LC32	573	80*35*4mm鋁槽	3
顏色					工廠	3	835-LG-DP1	60	3mm墊片	6
						4	835-LG-DP4	25	3mm墊片	6
					5	835-LG-BB42	1858.5	背板加工圖	1	
					6	835-LG-BB43	979.5	背板加工圖	1	
					6	835-LG-BB44	39.5	背板加工圖	1	

 美特鋁質有限公司 MIDI Aluminium Fabricator Ltd.	類別		物料號		
	制圖	吳禕瑜	2017.04.25	圖號	835-LG-ZK33
修改				數量	1
日期				位置	




工程號	J-835	地盤	天晉平臺	附件	S/N	物料編號	長度	名稱	數量	
名稱	鋁格組裝圖				採用	1	835-LG-AL3	3120	企向鋁格柵玉	8
材料						2	835-LG-LC33	764.5	80*35*4mm鋁槽	3
顏色						3	835-LG-DP1	60	3mm墊片	8
						4	835-LG-DP4	25	3mm墊片	8
					5	835-LG-BB45	1858.5	背板加工圖	1	
					6	835-LG-BB46	979.5	背板加工圖	1	
					6	835-LG-BB47	39.5	背板加工圖	1	

 美特鋁質 有限公司 MIDI Aluminium Fabricator Ltd.	類別		物料號		
	制圖	吳禕瑜	2017.04.25	圖號	835-LG-ZK34
修改				數量	1
日期				位置	
				復核	
				批准	



工程號	J-835	地盤	天晉平臺	附 件	S/N	物料編號	長度	名稱	數量
名稱	鋁格組裝圖		採用		1	835-LG-AL3	3120	企向鋁格柵玉	9
材料			地盤		2	835-LG-LC34	851.5	80*35*4mm鋁槽	3
顏色			工廠		3	835-LG-DP1	60	3mm墊片	9
					4	835-LG-DP4	25	3mm墊片	9
				5	835-LG-BB48	1858.5	背板加工圖	1	
				6	835-LG-BB49	979.5	背板加工圖	1	
				6	835-LG-BB50	39.5	背板加工圖	1	


 美特鋁質有限公司 MIDI Aluminium Fabricator Ltd.	類別	物料號		
	制圖	吳禕瑜	2017.04.25	圖號
修改	復核	數量		1
日期	批准	位置		

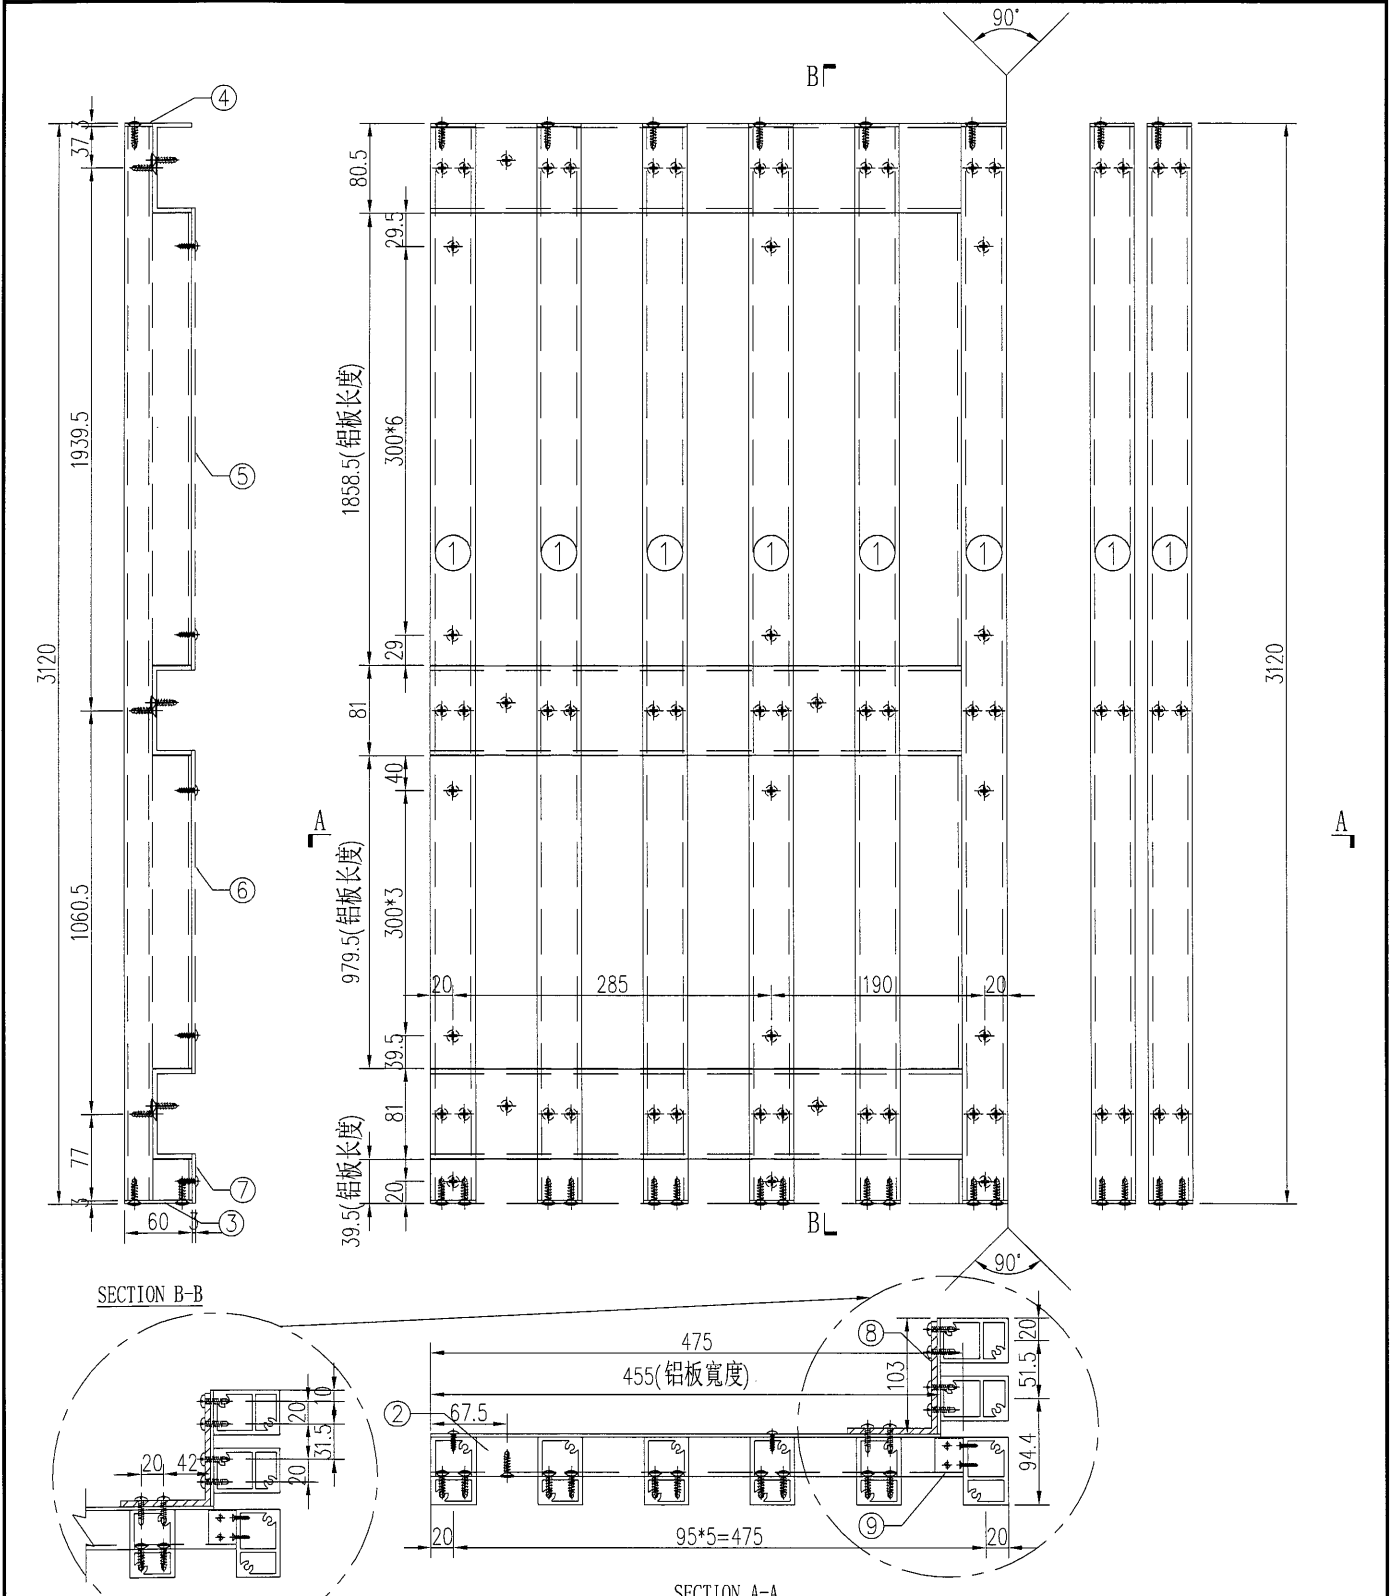

S/N	物料編號	長度	名稱	數量
1	835-LG-AL3	3120	企向鋁格柵玉	8
2	835-LG-LC35	475	80*35*4mm鋁槽	3
3	835-LG-DP1	60	3mm墊片	8
4	835-LG-DP4	25	3mm墊片	8
5	835-LG-BB51	1858.5	背板加工圖	1
6	835-LG-BB52	979.5	背板加工圖	1
7	835-LG-BB53	39.5	背板加工圖	1
8	835-LG-TJ01	3120	鐵角加工圖	1
9	835-LG-LJ01	30	鋁角加工圖	5


工程號	J-835	地盤	天晉平臺	附 件
名稱	鋁格組裝圖		採用	
材料			地盤	
顏色			工廠	

 美特鋁質 有限公司 MIDI Aluminium Fabricator Ltd.	類別	物料號		
	制圖 吳禕瑜	2017.04.25	圖號	835-LG-ZK36
修改	復核		數量	1
日期	批准		位置	

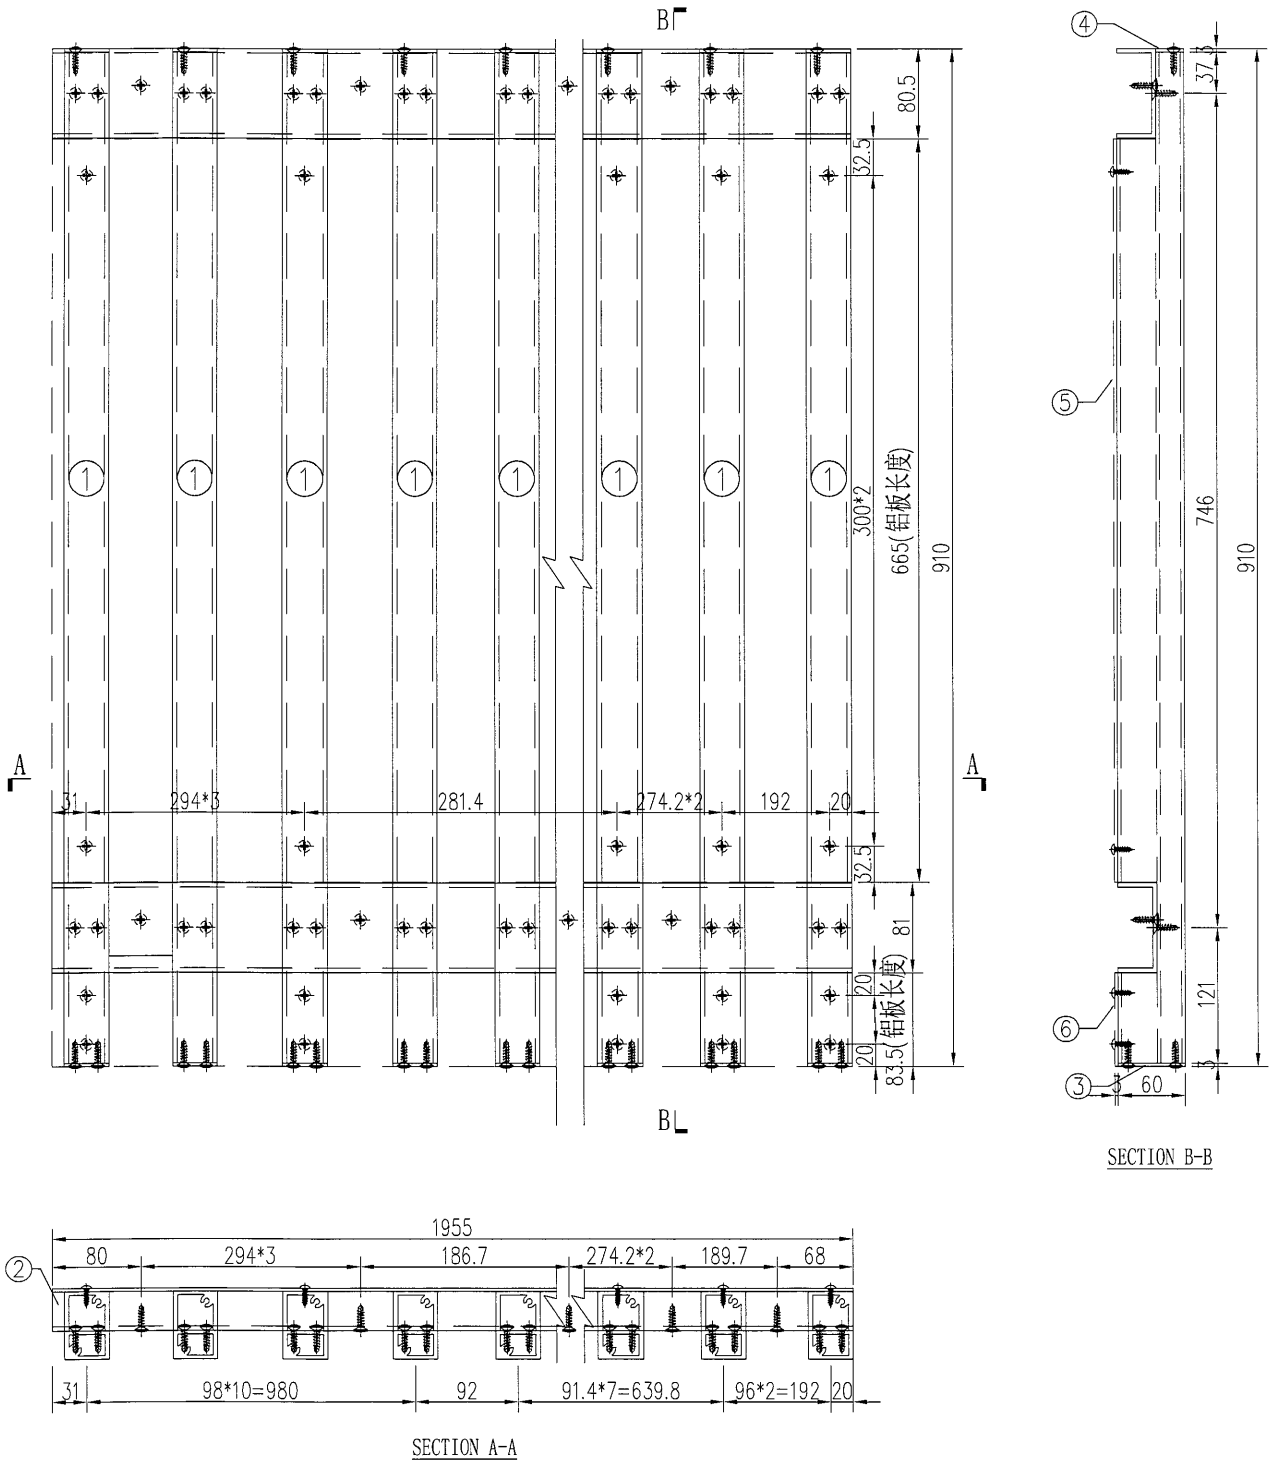


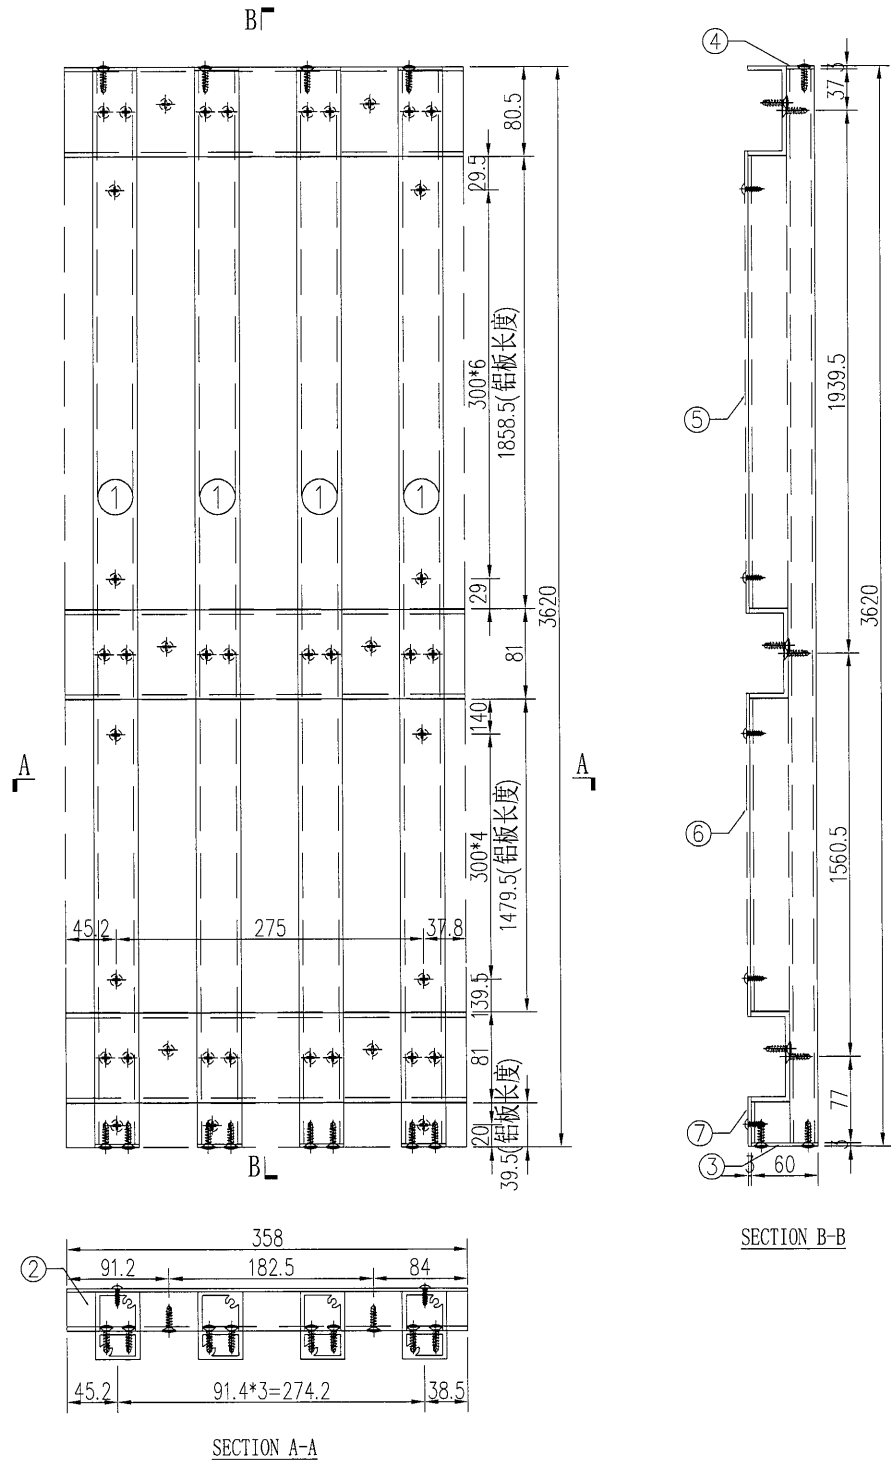
工程號	J-835	地盤	天晉平臺	附 件	S/N	物料編號	長度	名稱	數量	
名稱	鋁格組裝圖				採用	1	835-LG-AL4	910	企向鋁格柵玉	21
材料					地盤	2	835-LG-LC36	1955	80*35*4mm鋁槽	3
顏色					工廠	3	835-LG-DP1	60	3mm墊片	21
						4	835-LG-DP4	25	3mm墊片	21
					5	835-LG-BB54	665	背板加工圖	1	
					6	835-LG-BB55	83.5	背板加工圖	1	

 美特鋁質有限公司 MIDI Aluminium Fabricator Ltd.	類別		物料編號		
	制圖	吳禕瑜	2017.04.25	圖號	835-LG-ZK37
修改				數量	1
日期				位置	
	復核				
	批准				

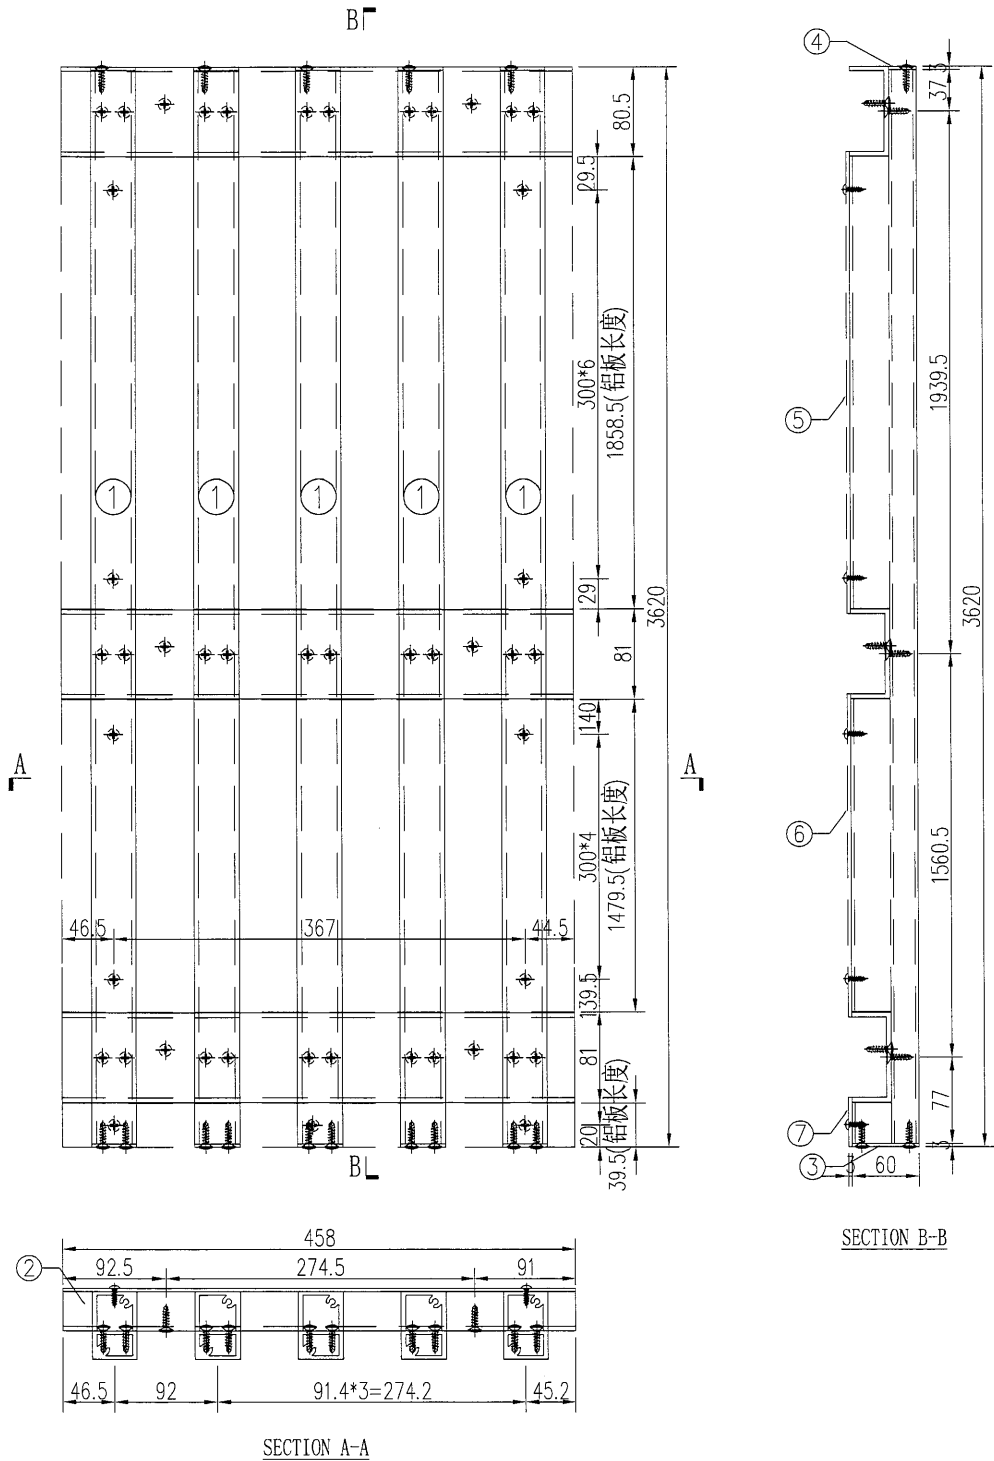


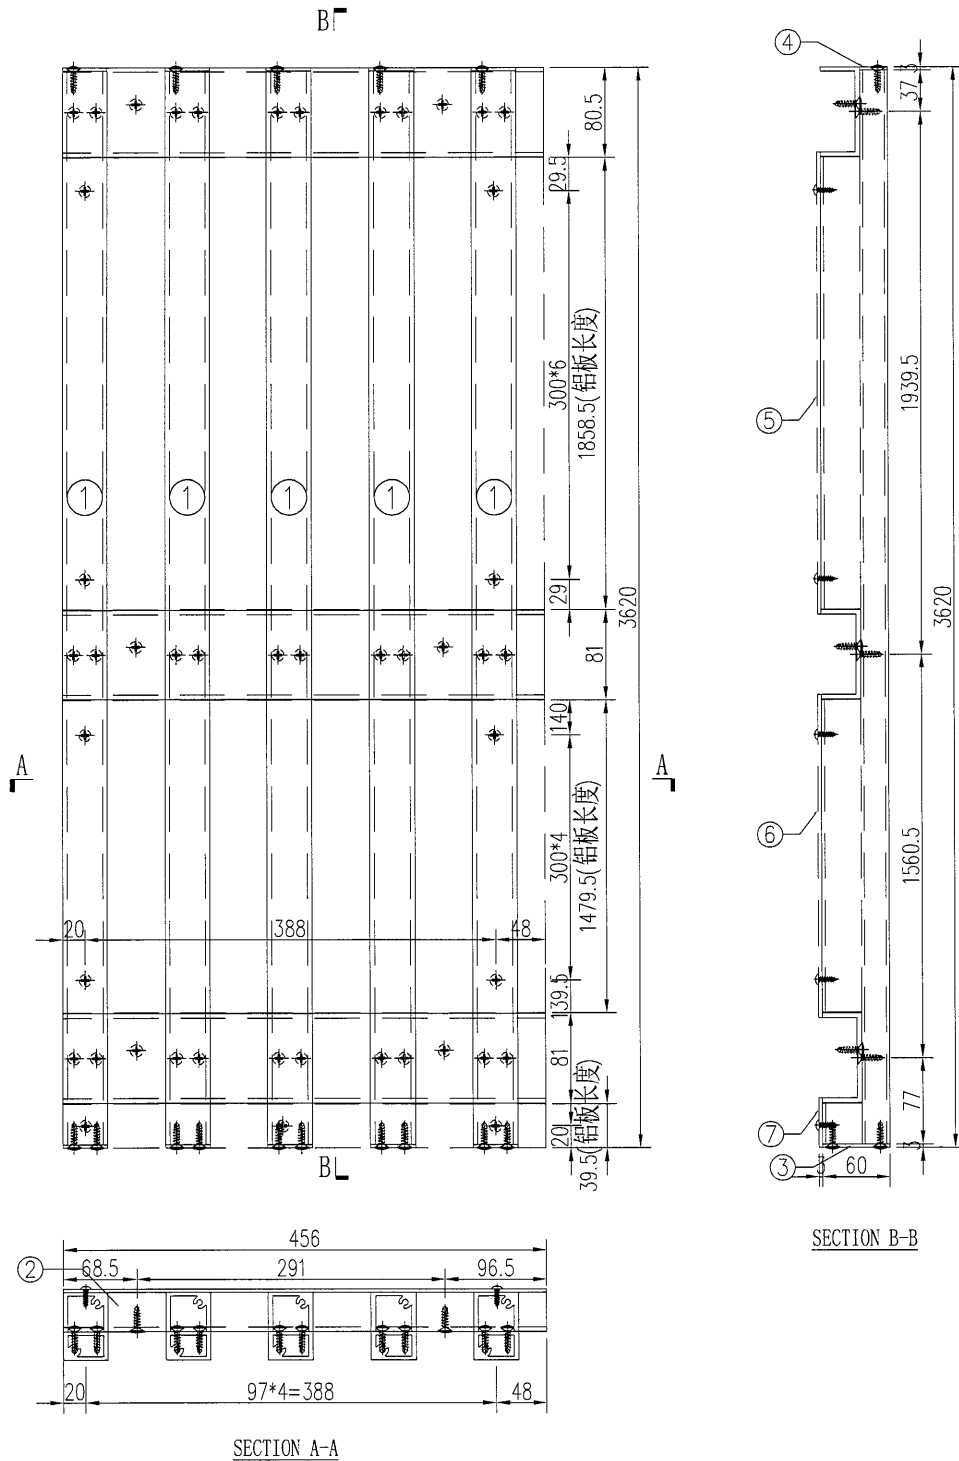
工程號	J-835	地盤	天晉平臺	附 件	S/N	物料編號	長度	名稱	數量	
名稱	鋁格組裝圖				採用	1	835-LG-AL5	3620	企向鋁格柵玉	5
材料					地盤	2	835-LG-LC37	458	80*35*4mm鋁槽	3
顏色					工廠	3	835-LG-DP1	60	3mm墊片	5
						4	835-LG-DP4	25	3mm墊片	5
						5	835-LG-BB56	1858.5	背板加工圖	1
					6	835-LG-BB57	1479.5	背板加工圖	1	
					6	835-LG-BB58	39.5	背板加工圖	1	

 美特鋁質有限公司 MIDI Aluminium Fabricator Ltd.	類別		物料號		
	制圖	吳禕瑜	2017.04.25	圖號	835-LG-ZK38
修改				數量	1
日期				位置	




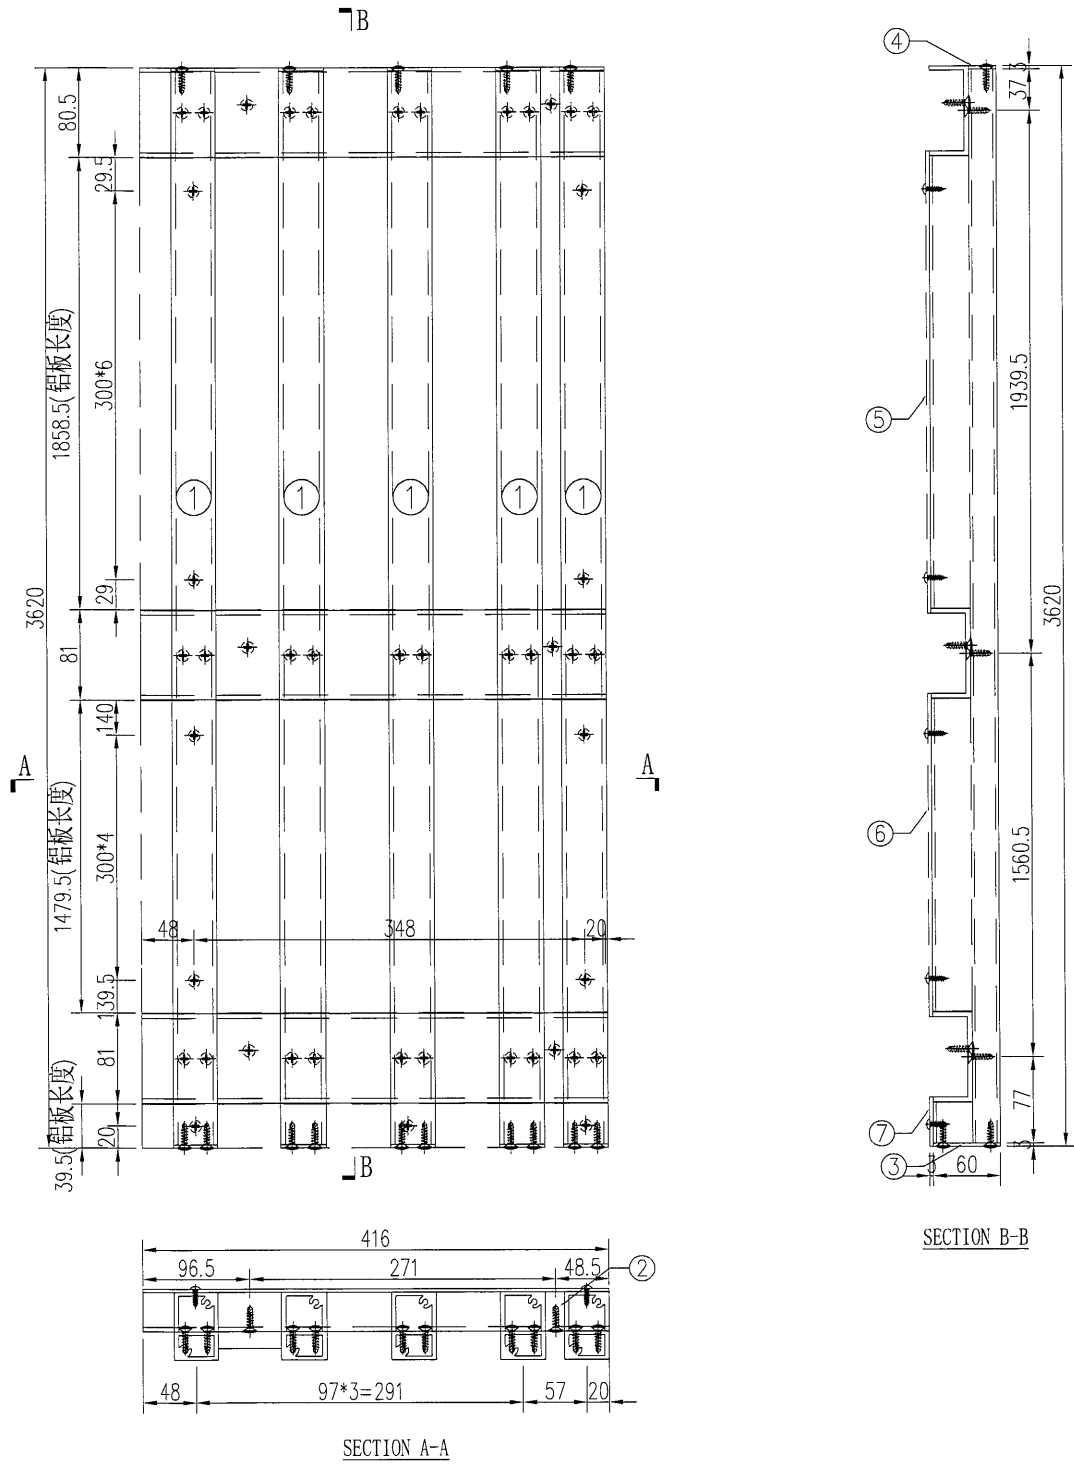
工程號	J-835	地盤	天晉平臺	附 件	S/N	物料編號	長度	名稱	數量	
名稱	鋁格組裝圖				採用	1	835-LG-AL5	3620	企向鋁格柵玉	4
材料						2	835-LG-LC38	358	80*35*4mm鋁槽	3
顏色						3	835-LG-DP1	60	3mm墊片	4
						4	835-LG-DP4	25	3mm墊片	4
					5	835-LG-BB59	1858.5	背板加工圖	1	
					6	835-LG-BB60	1479.5	背板加工圖	1	
					6	835-LG-BB61	39.5	背板加工圖	1	

 美特鋁質有限公司 MIDI Aluminium Fabricator Ltd.	類別		物料斗號		
	制圖	吳淦瑜	2017.04.25	圖號	835-LG-ZK39
修改				數量	1
日期				位置	
		復核			
		批准			




工程號	J-835	地盤	天晉平臺	附件	S/N	物料編號	長度	名稱	數量	
名稱	鋁格組裝圖				採用	1	835-LG-AL5	3620	企向鋁格柵玉	5
材料					地盤	2	835-LG-LC39	456	80*35*4mm鋁槽	3
顏色					工廠	3	835-LG-DP1	60	3mm墊片	5
						4	835-LG-DP4	25	3mm墊片	5
						5	835-LG-BB62	1858.5	背板加工圖	1
					6	835-LG-BB63	1479.5	背板加工圖	1	
					6	835-LG-BB64	39.5	背板加工圖	1	


 美特鋁質有限公司 MIDI Aluminium Fabricator Ltd.	類別	物料編號	圖號	835-LG-ZK40	
	制圖	吳禕瑜	2017.04.25	數量	1
修改		復核		位置	
日期		批准			




S/N	物料編號	長度	名稱	數量
1	835-LG-AL5	3620	企向鋁格柵玉	5
2	835-LG-LC40	416	80*35*4mm鋁槽	3
3	835-LG-DP1	60	3mm墊片	5
4	835-LG-DP4	25	3mm墊片	5
5	835-LG-BB65	1858.5	背板加工圖	1
6	835-LG-BB66	1479.5	背板加工圖	1
6	835-LG-BB67	39.5	背板加工圖	1


工程號	J-835	地盤	天晉平臺	附 件
名稱	鋁格組裝圖		採用	
材料			地盤	
顏色			工廠	

 美特鋁質 有限公司 MIDI Aluminium Fabricator Ltd.		類別		物料號	
修改	A	制圖	吳禕瑜	2017.04.25	圖號 835-LG-ZK41
日期	2017.05.03	復核			數量 1
		批准			位置

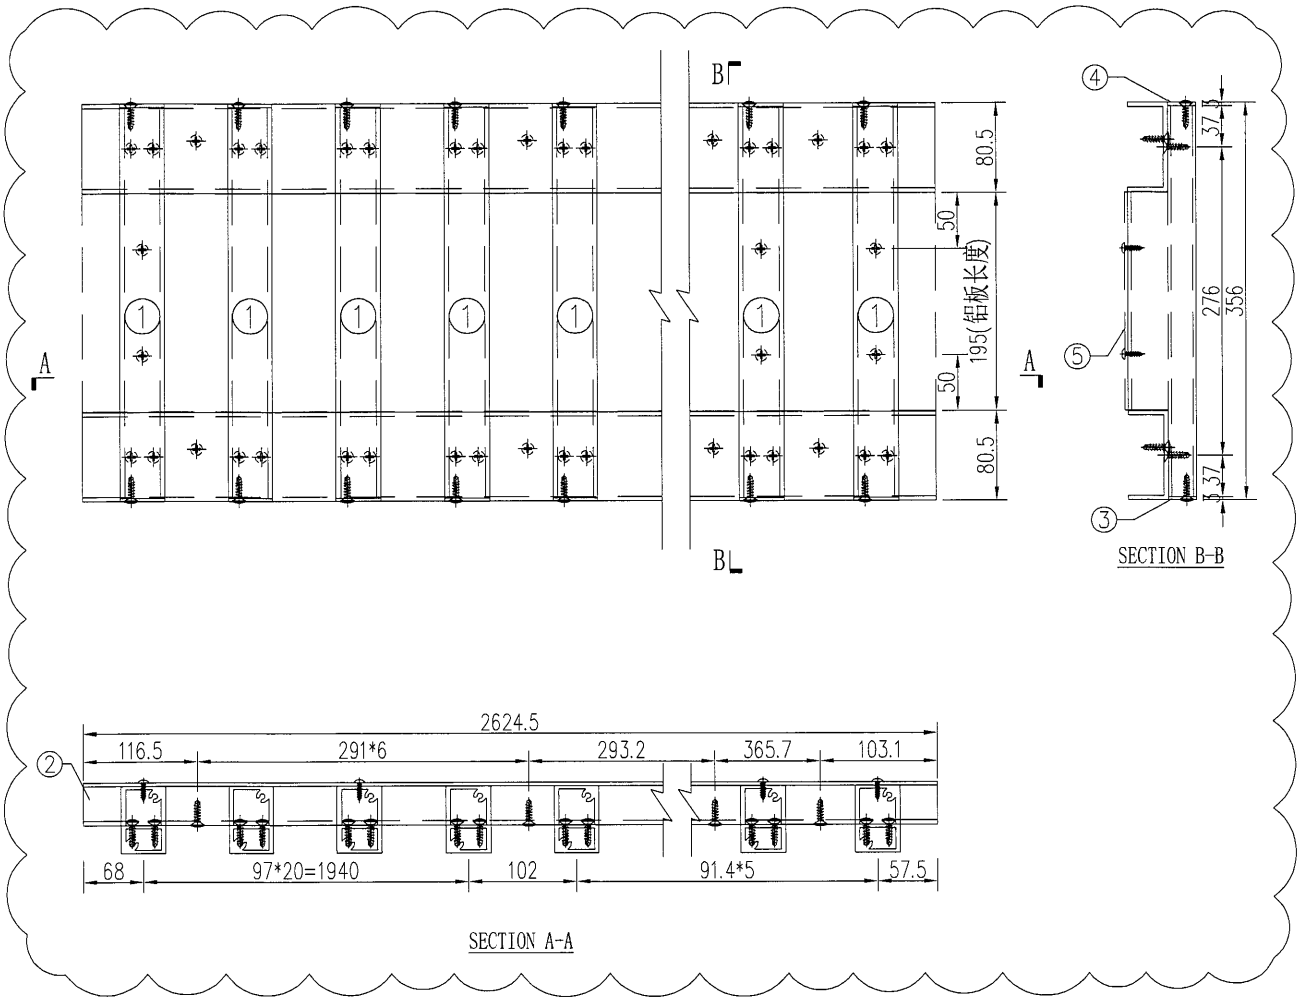


工程號	J-835	地盤	天晉平臺	附 件	S/N	物料編號	長度	名稱	數量
名稱	鋁格組裝圖		採用		1	835-LG-AL6	356	企向鋁格柵玉	27
材料		地盤			2	835-LG-LC41	2624.5	80*35*4mm鋁槽	2
顏色		工廠			3	835-LG-DP3	60	3mm墊片	27
					4	835-LG-DP4	25	3mm墊片	27
					5	835-LG-BB68	195	背板加工圖	1


 美特鋁質 有限公司 MIDI Aluminium Fabricator Ltd.				類別	物料號		
				制圖	吳禕瑜	2017.04.25	圖號
				復核			數量
修改	A			批准			位置
日期	2017.05.03						1

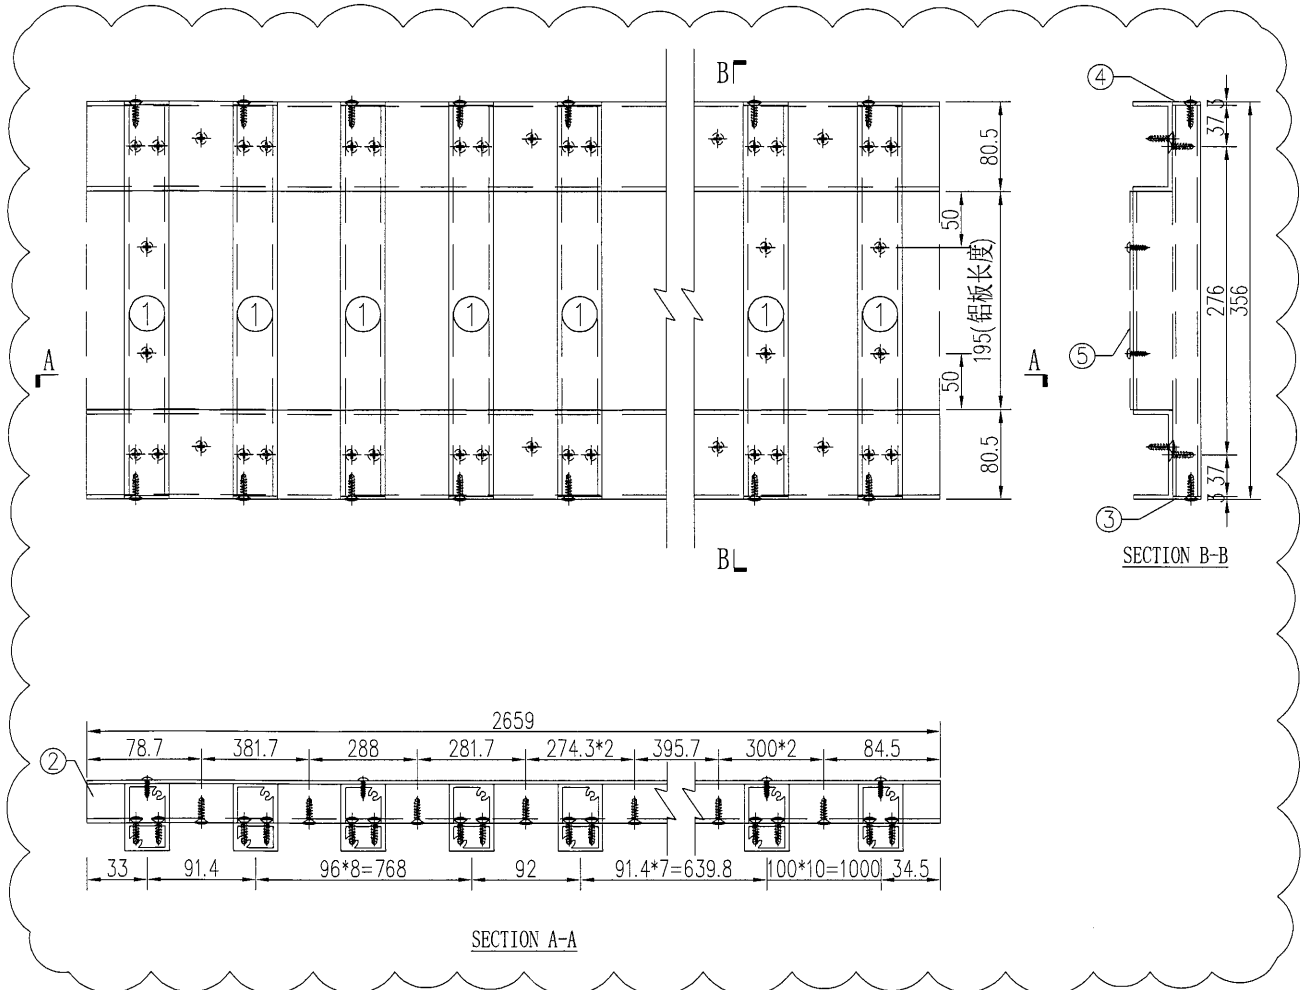


工程號	J-835	地盤	天晉平臺	附 件
名稱	鋁格組裝圖		採用	
材料			地盤	
顏色			工廠	


S/N	物料編號	長度	名稱	數量
1	835-LG-AL6	356	企向鋁格柵玉	28
2	835-LG-LC42	2659	80*35*4mm鋁槽	2
3	835-LG-DP3	60	3mm墊片	28
4	835-LG-DP4	25	3mm墊片	28
5	835-LG-BB09	195	背板加工圖	1

 美特鋁質 有限公司 MIDI Aluminium Fabricator Ltd.		類別	物料號			
		制圖	吳禕瑜	2017.04.25	圖號	835-LG-ZK43
修改	A	復核			數量	1
日期	2017.05.03	批准			位置	

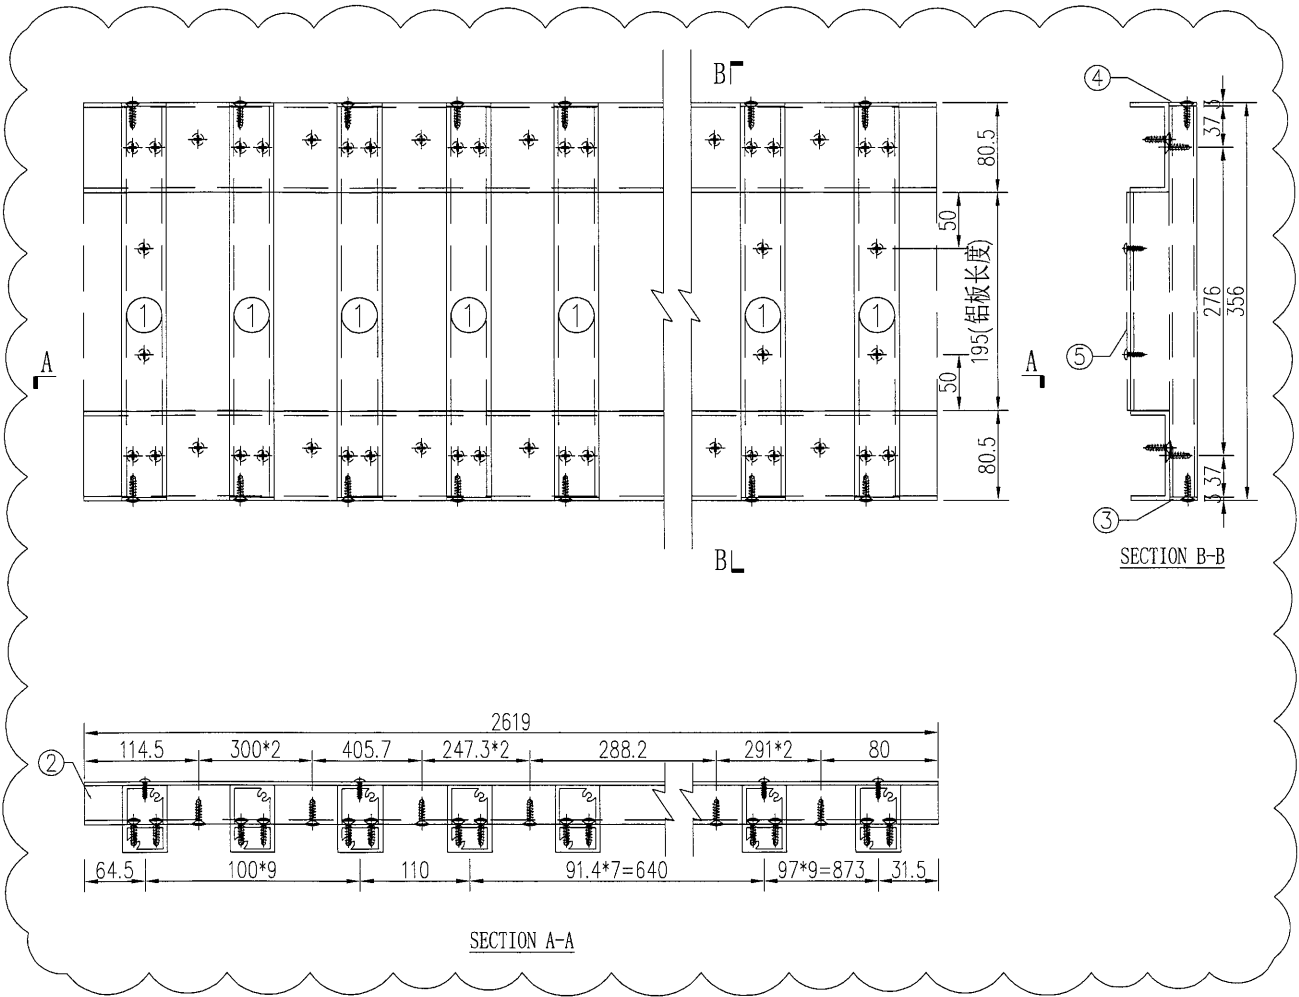


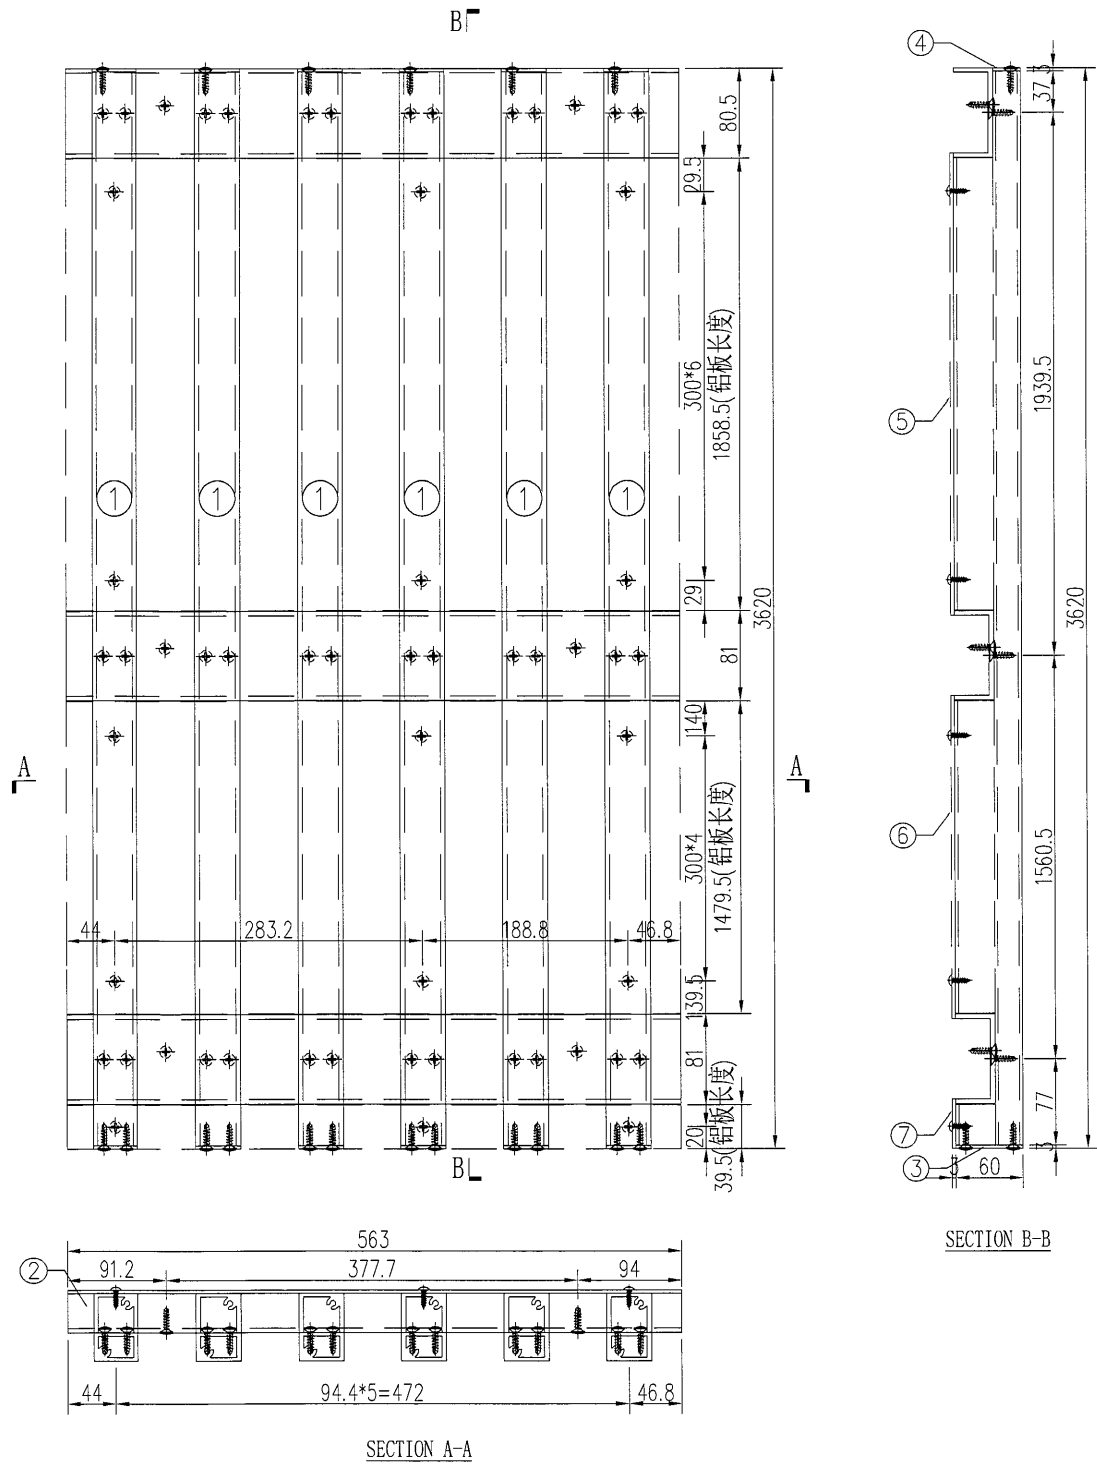
工程號	J-835	地盤	天晉平臺	附 件	S/N	物料編號	長度	名稱	數量
名稱	鋁格組裝圖		採用		1	835-LG-AL6	356	企向鋁格柵玉	27
材料			地盤		2	835-LG-LC43	2619	80*35*4mm鋁槽	2
顏色			工廠		3	835-LG-DP3	60	3mm墊片	27
					4	835-LG-DP4	25	3mm墊片	27
					5	835-LG-BB70	195	背板加工圖	1

 美特鋁質 有限公司 MIDI Aluminium Fabricator Ltd.				類別		物料號	
				制圖	吳禕瑜	2017.04.25	圖號 835-LG-ZK44
修改	A			復核			數量 1
日期	2017.05.03			批准			位置

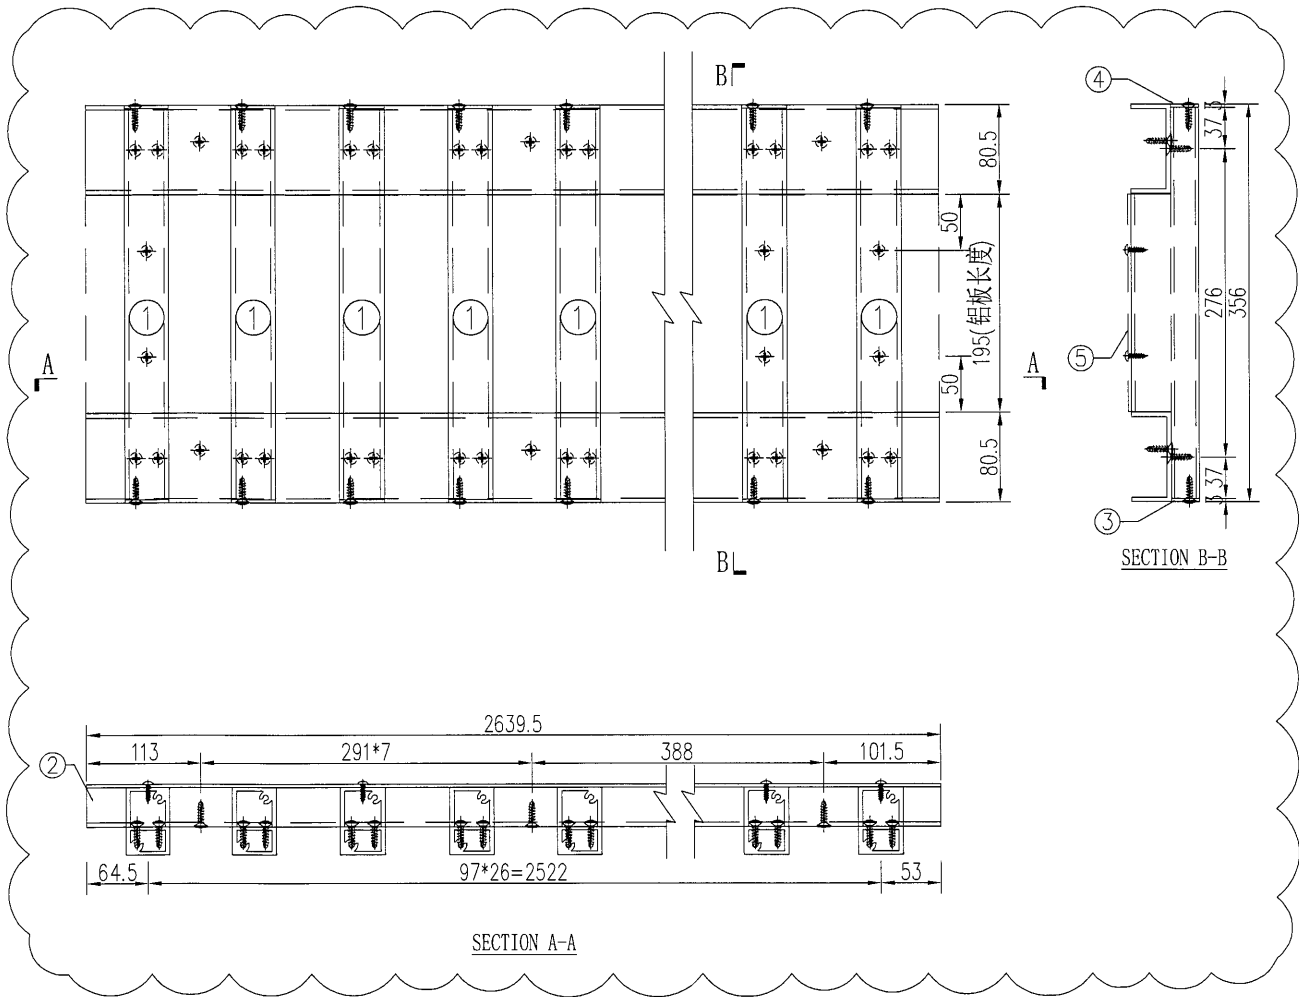


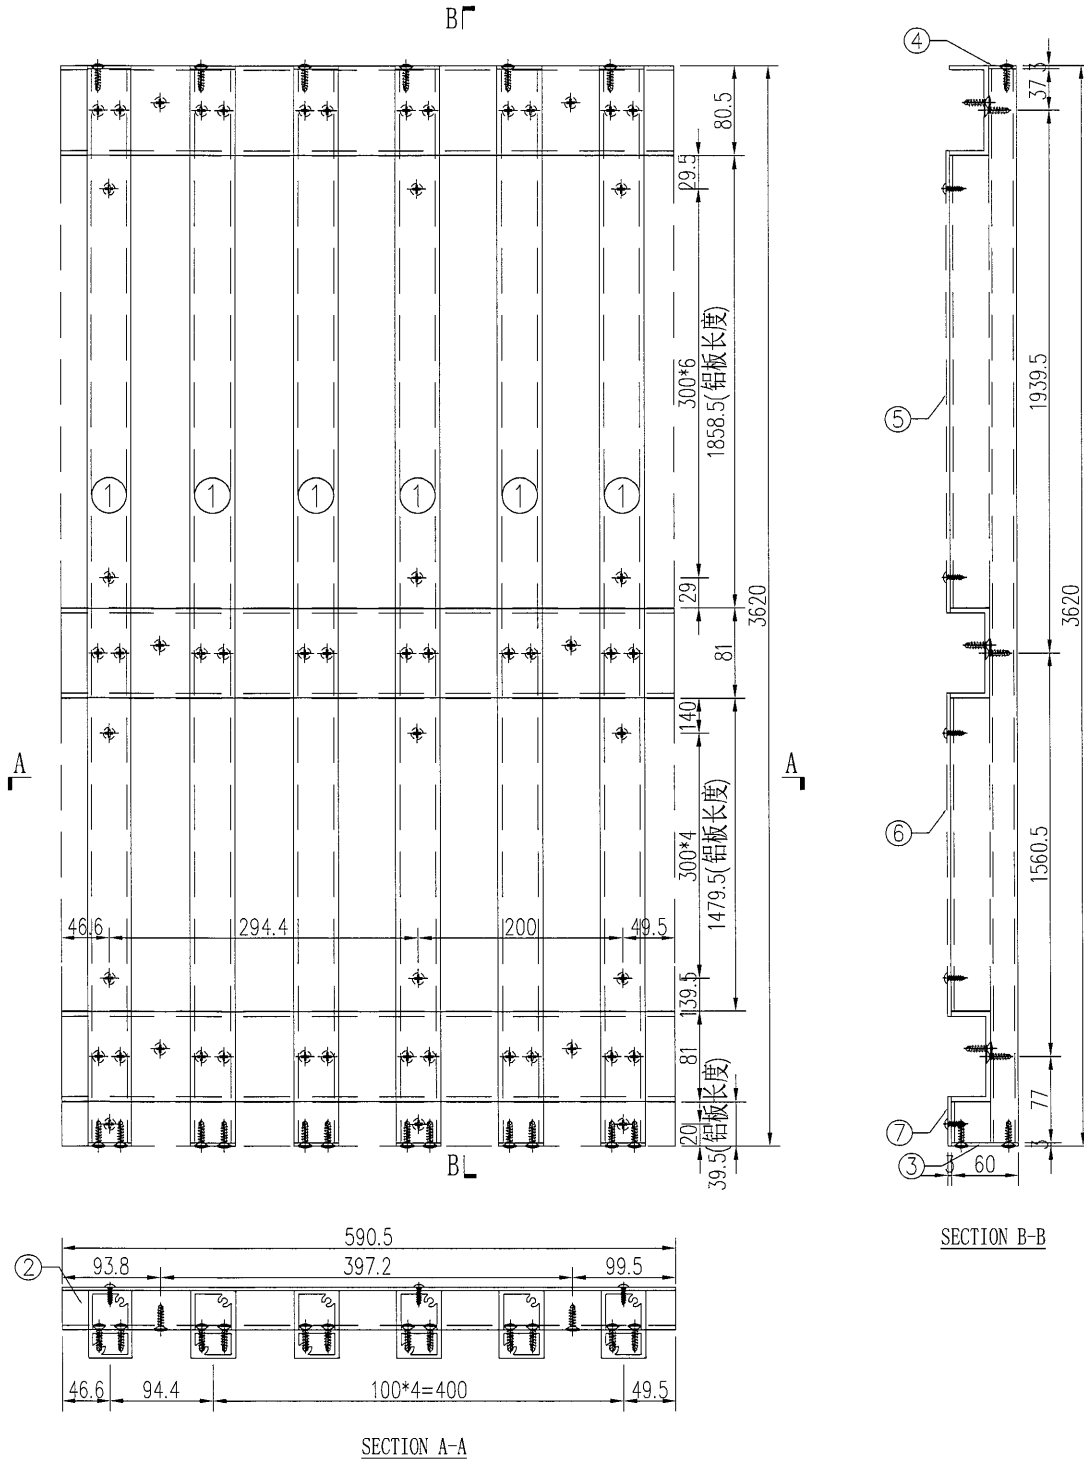
工程號	J-835	地盤	天晉平臺	附 件	S/N	物料編號	長度	名稱	數量
名稱	鋁格組裝圖		採用		1	835-LG-AL6	356	企向鋁格柵玉	27
材料			地盤		2	835-LG-LC44	2639.5	80*35*4mm鋁槽	2
顏色			工廠		3	835-LG-DP3	60	3mm墊片	27
					4	835-LG-DP4	25	3mm墊片	27
					5	835-LG-BB71	195	背板加工圖	1

 美特鋁質有限公司 MIDI Aluminium Fabricator Ltd.	類別		物料號		
	制圖	吳禕瑜	2017.04.25	圖號	835-LG-ZK45
修改				數量	1
日期				位置	
		復核			
		批准			




工程號	J-835	地盤	天晉平臺	附件	S/N	物料編號	長度	名稱	數量	
名稱	鋁格組裝圖				採用	1	835-LG-AL5	3620	企向鋁格柵	6
材料					地盤	2	835-LG-LC45	563	80*35*4mm鋁槽	3
顏色					工廠	3	835-LG-DP1	60	3mm墊片	6
						4	835-LG-DP4	25	3mm墊片	6
					5	835-LG-BB76	1858.5	背板加工圖	1	
					6	835-LG-BB77	1479.5	背板加工圖	1	
					7	835-LG-BB78	39.5	背板加工圖	1	

 美特鋁質有限公司 MIDI Aluminium Fabricator Ltd.	類別		物料號		
	制圖	吳禕瑜	2017.04.25	圖號	835-LG-ZK46
修改				數量	1
日期				位置	
				復核	
				批准	




工程號	J-835	地盤	天晉平臺	附件	S/N	物料編號	長度	名稱	數量	
名稱	鋁格組裝圖				採用	1	835-LG-AL5	3620	企向鋁格柵玉	6
材料					地盤	2	835-LG-LC46	590.5	80*35*4mm鋁槽	3
顏色					工廠	3	835-LG-DP1	60	3mm墊片	6
						4	835-LG-DP4	25	3mm墊片	6
					5	835-LG-BB79	1858.5	背板加工圖	1	
					6	835-LG-BB80	1479.5	背板加工圖	1	
					7	835-LG-BB81	39.5	背板加工圖	1	

 美特鋁質有限公司 MIDI Aluminium Fabricator Ltd.	類別		物料編號		
	制圖	吳禕瑜	2017.04.25	圖號	835-LG-ZK47
修改				數量	1
日期				位置	
	復核				
	批准				

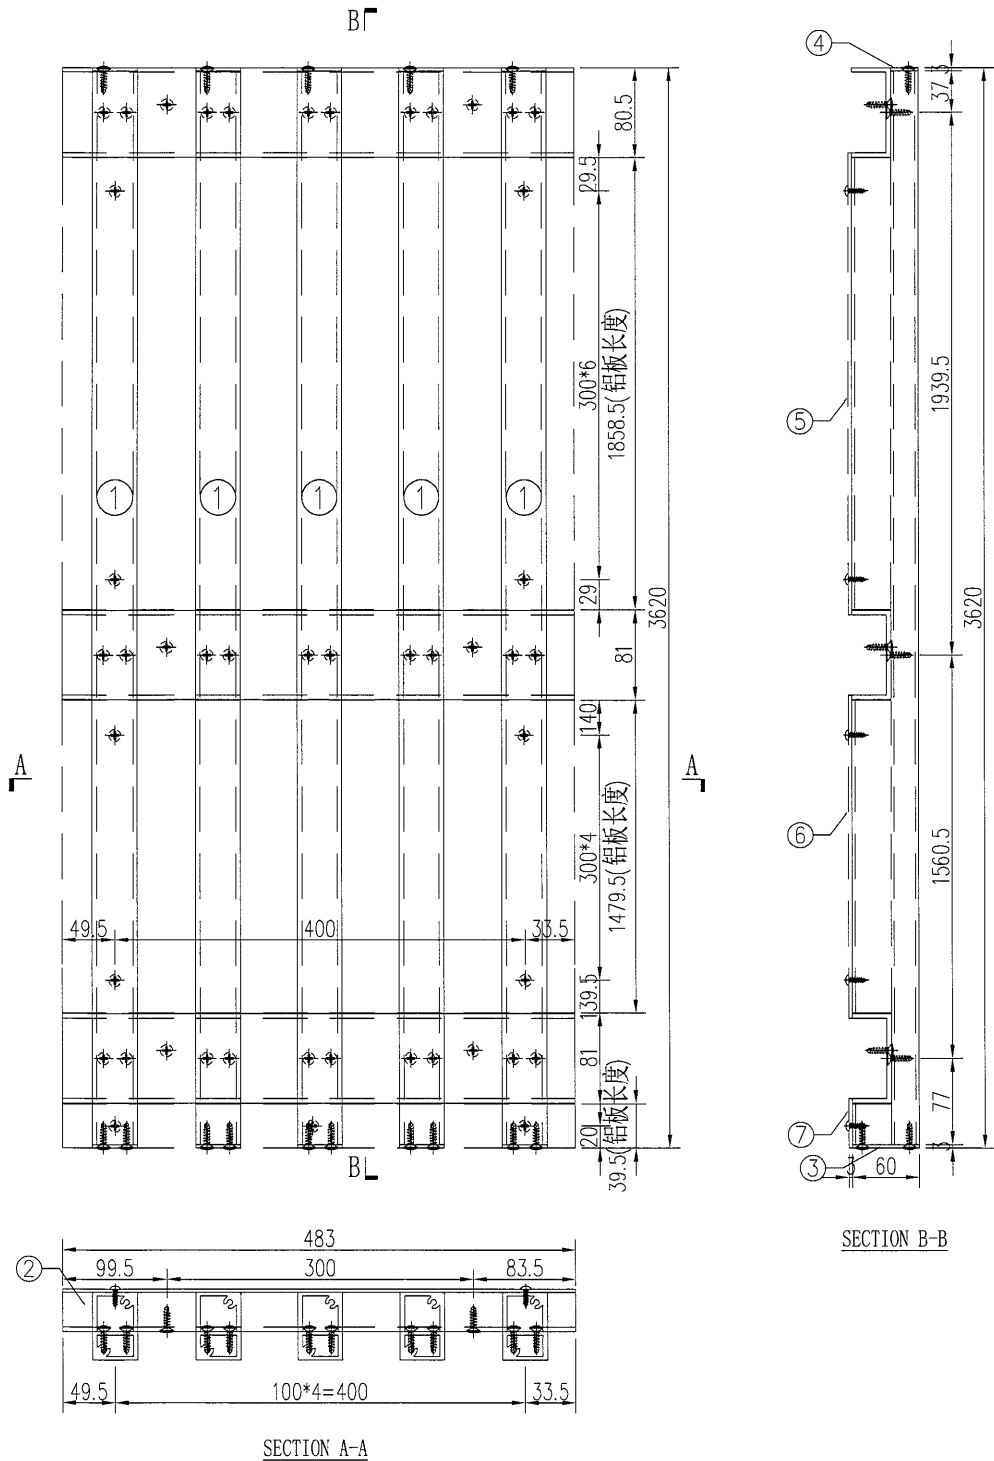

工程號	J-835	地盤	天晉平臺	附 件	S/N	物料編號	長度	名稱	數量	
名稱	鋁格組裝圖				採用	1	835-LG-AL5	3620	企向鋁格柵玉	5
材料					地盤	2	835-LG-LC47	483	80*35*4mm鋁槽	3
顏色					工廠	3	835-LG-DP1	60	3mm墊片	5
						4	835-LG-DP4	25	3mm墊片	5
					5	835-LG-BB82	1858.5	背板加工圖	1	
					6	835-LG-BB83	1479.5	背板加工圖	1	
					7	835-LG-BB84	39.5	背板加工圖	1	


 美特鋁質有限公司 MIDI Aluminium Fabricator Ltd.				類別	物料號			
				制圖	吳禕瑜	2017.04.25	圖號	835-LG-ZK48
修改				復核			數量	1
日期				批准			位置	

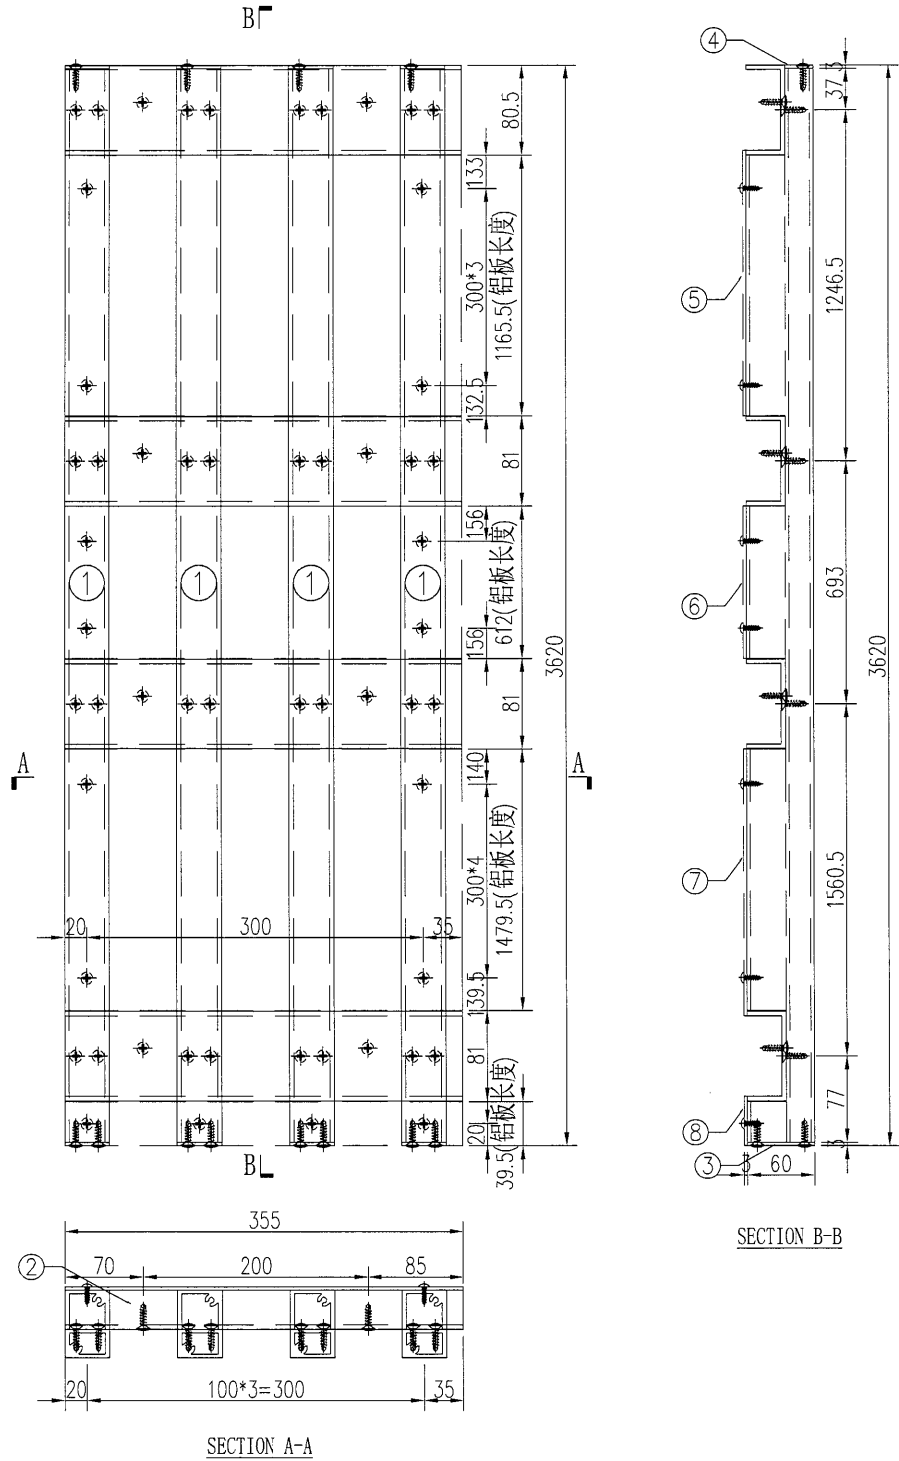


S/N	物料編號	長度	名稱	數量
1	835-LG-AL9	3620	企向鋁格柵玉	4
2	835-LG-LC48	355	80*35*4mm鋁槽	4
3	835-LG-DP1	60	3mm墊片	4
4	835-LG-DP4	25	3mm墊片	4
5	835-LG-BB85	1165.5	背板加工圖	1
6	835-LG-BB86	612	背板加工圖	1
7	835-LG-BB87	1479.5	背板加工圖	1
7	835-LG-BB88	39.5	背板加工圖	1

工程號	J-835	地盤	天晉平臺	附 件
名稱	鋁格組裝圖		採用	
材料			地盤	
顏色			工廠	



 美特鋁質 有限公司 MIDI Aluminium Fabricator Ltd.	類別		物料號	
	制圖	吳禕瑜	2017.04.25	圖號 835-LG-ZK50
修改				數量 1
日期				位置

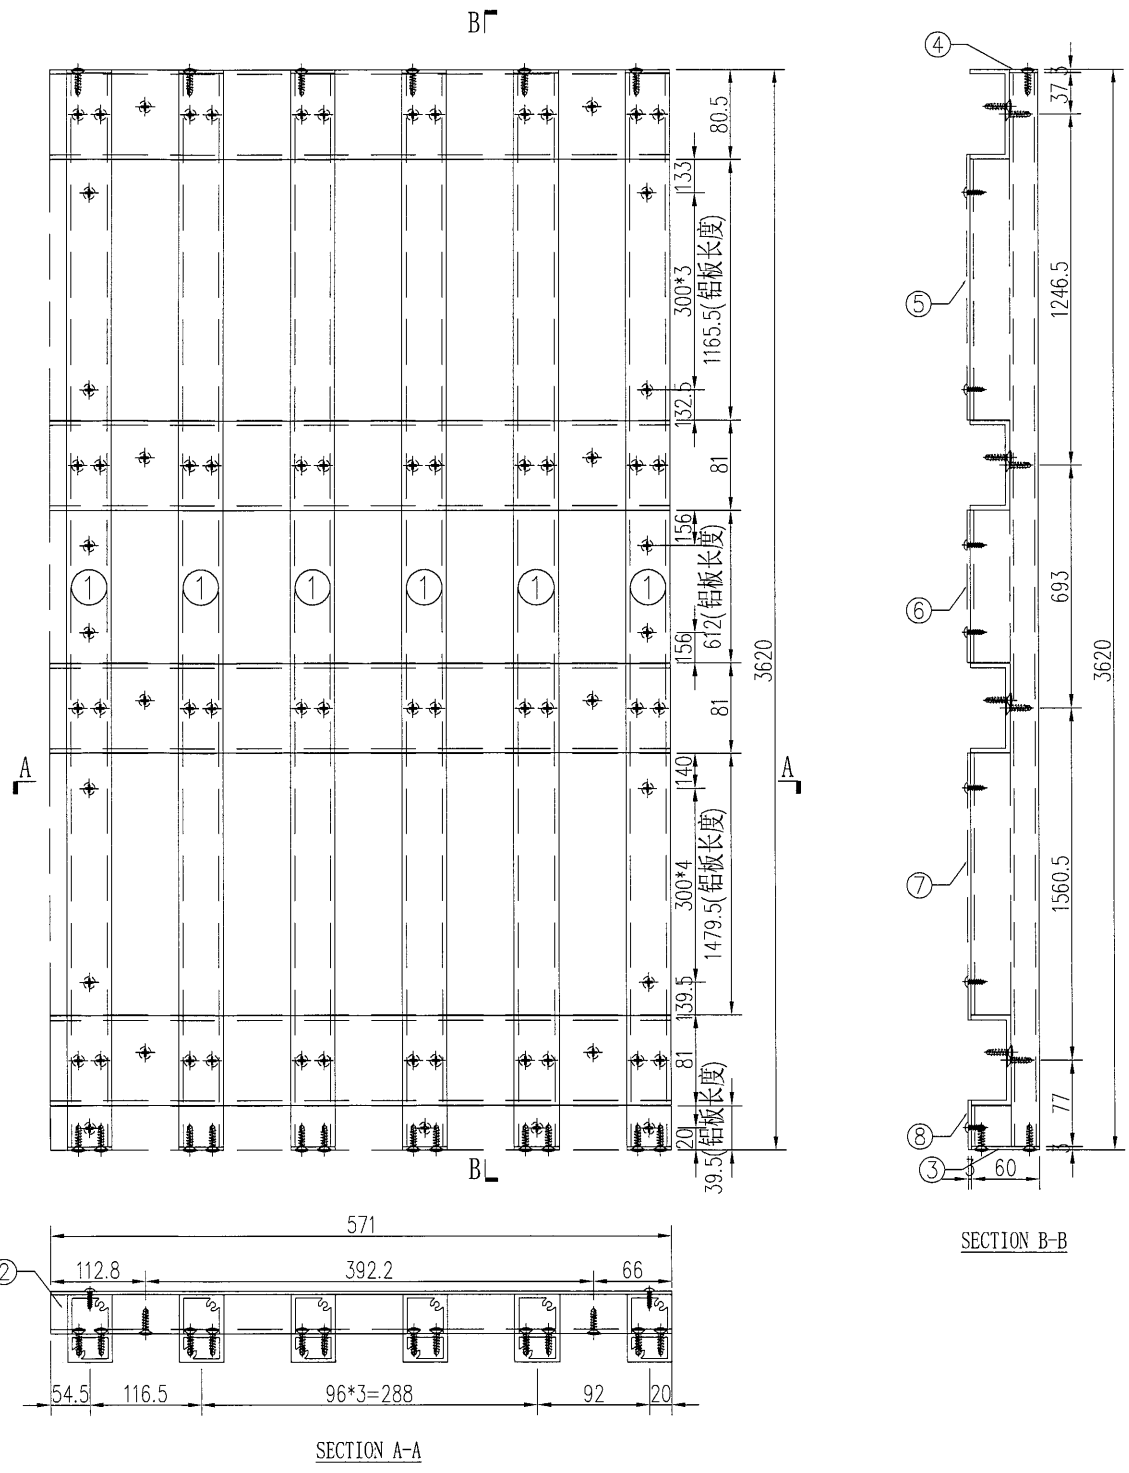

S/N	物料編號	長度	名稱	數量
1	835-LG-AL9	3620	企向鋁格柵玉	6
2	835-LG-LC50	571	80*35*4mm鋁槽	4
3	835-LG-DP1	60	3mm墊片	6
4	835-LG-DP4	25	3mm墊片	6
5	835-LG-BB91	1165.5	背板加工圖	1
6	835-LG-BB92	612	背板加工圖	1
7	835-LG-BB93	1479.5	背板加工圖	1
8	835-LG-BB94	39.5	背板加工圖	1



工程號	J-835	地盤	天晉平臺	附 件
名稱	鋁格組裝圖		採用	
材料			地盤	
顏色			工廠	




美特鋁質 有限公司  
MIDI Aluminium Fabricator Ltd.

類別		物料號	
制圖	吳禕瑜	2017.04.25	圖號 835-LG-ZK51
修改		復核	數量 1
日期		批准	位置

B

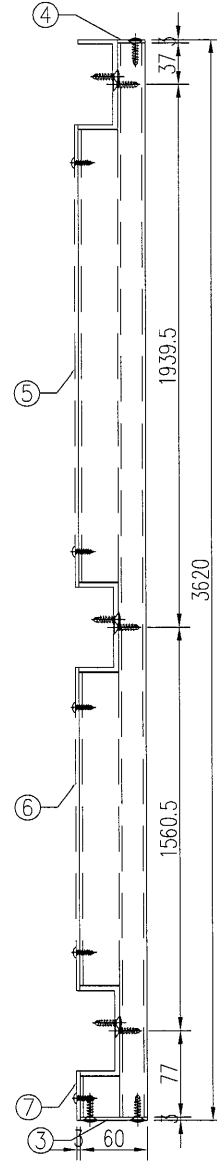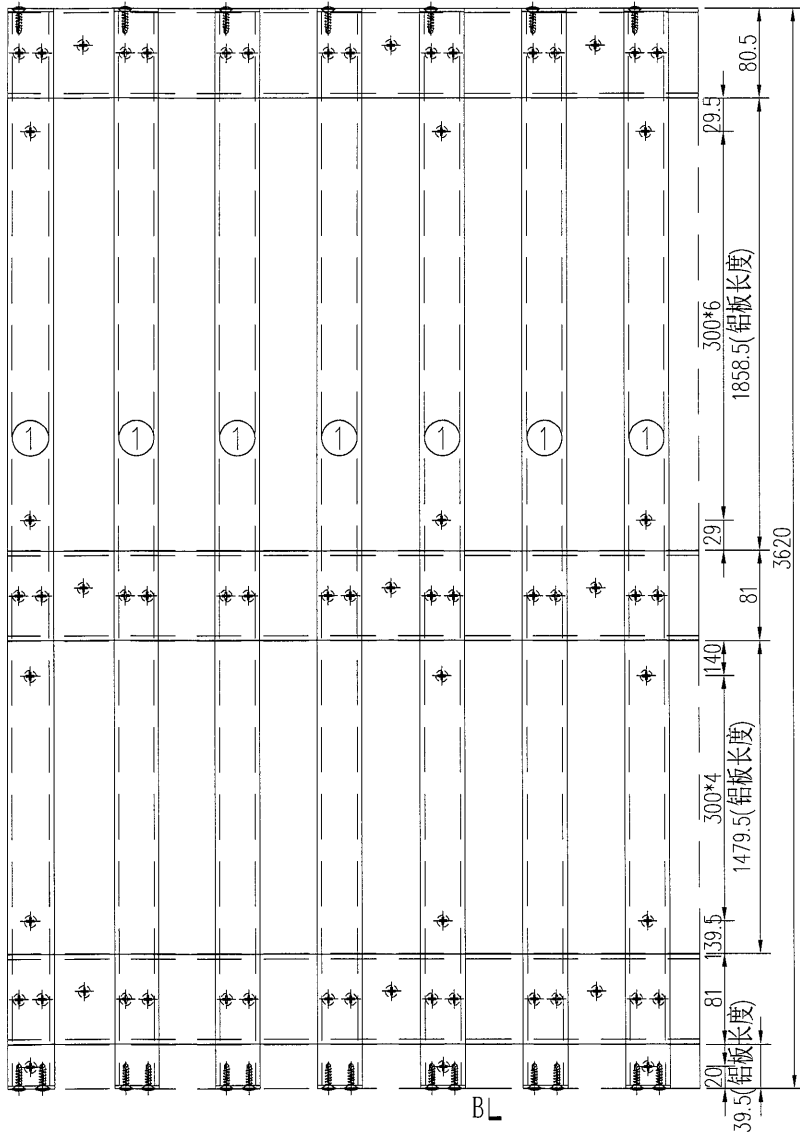

SECTION B-B

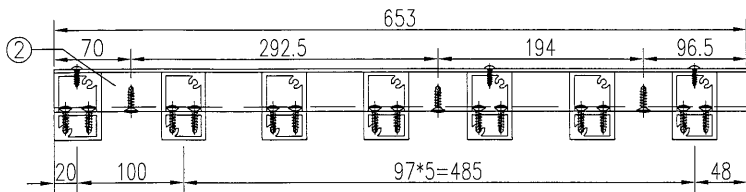


SECTION A-A


工程號	J-835	地盤	天晉平臺
名稱	鋁格組裝圖		採用
材料		地盤	
顏色		工廠	

附件


S/N	物料編號	長度	名稱	數量
1	835-LG-AL5	3620	企向鋁格柵玉	7
2	835-LG-LC51	653	80*35*4mm鋁槽	3
3	835-LG-DP1	60	3mm墊片	7
4	835-LG-DP4	25	3mm墊片	7
5	835-LG-BB95	1858.5	背板加工圖	1
6	835-LG-BB96	1479.5	背板加工圖	1
7	835-LG-BB97	39.5	背板加工圖	1




 美特鋁質 有限公司 MIDI Aluminium Fabricator Ltd.		類別	物料號		
修改	A	制圖	吳禕瑜	2017.04.25	圖號 835-LG-ZK53
日期	2017.05.03	復核			數量 1
		批准			位置

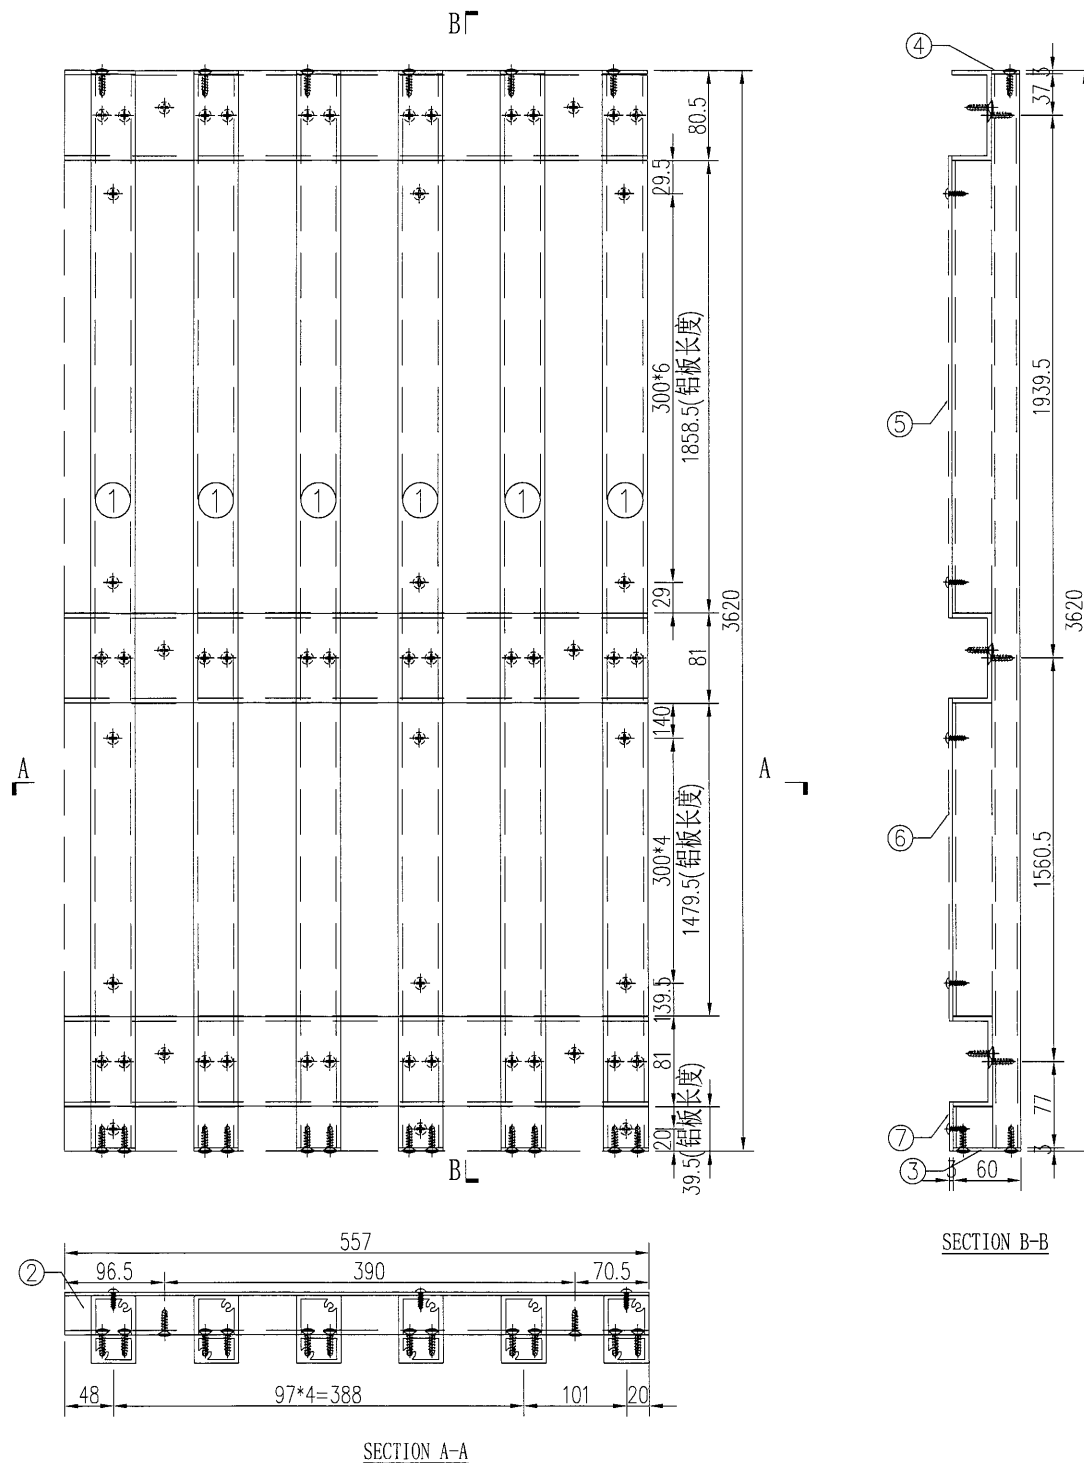

工程號	J-835	地盤	天晉平臺	附件	S/N	物料編號	長度	名稱	數量	
名稱	鋁格組裝圖				採用	1	835-LG-AL5	3620	企向鋁格柵玉	6
材料					地盤	2	835-LG-LC53	557	80*35*4mm鋁槽	3
顏色					工廠	3	835-LG-DP1	60	3mm墊片	6
						4	835-LG-DP4	25	3mm墊片	6
						5	835-LG-BB101	1858.5	背板加工圖	1
						6	835-LG-BB102	1479.5	背板加工圖	1
					7	835-LG-BB103	39.5	背板加工圖	1	

 美特鋁質 有限公司 MIDI Aluminium Fabricator Ltd.		類別		物料號	
修改	A	制圖	吳禕瑜	2017.04.11	圖號 835-G-Z01
日期	2017.05.03	復核			數量
		批准			位置

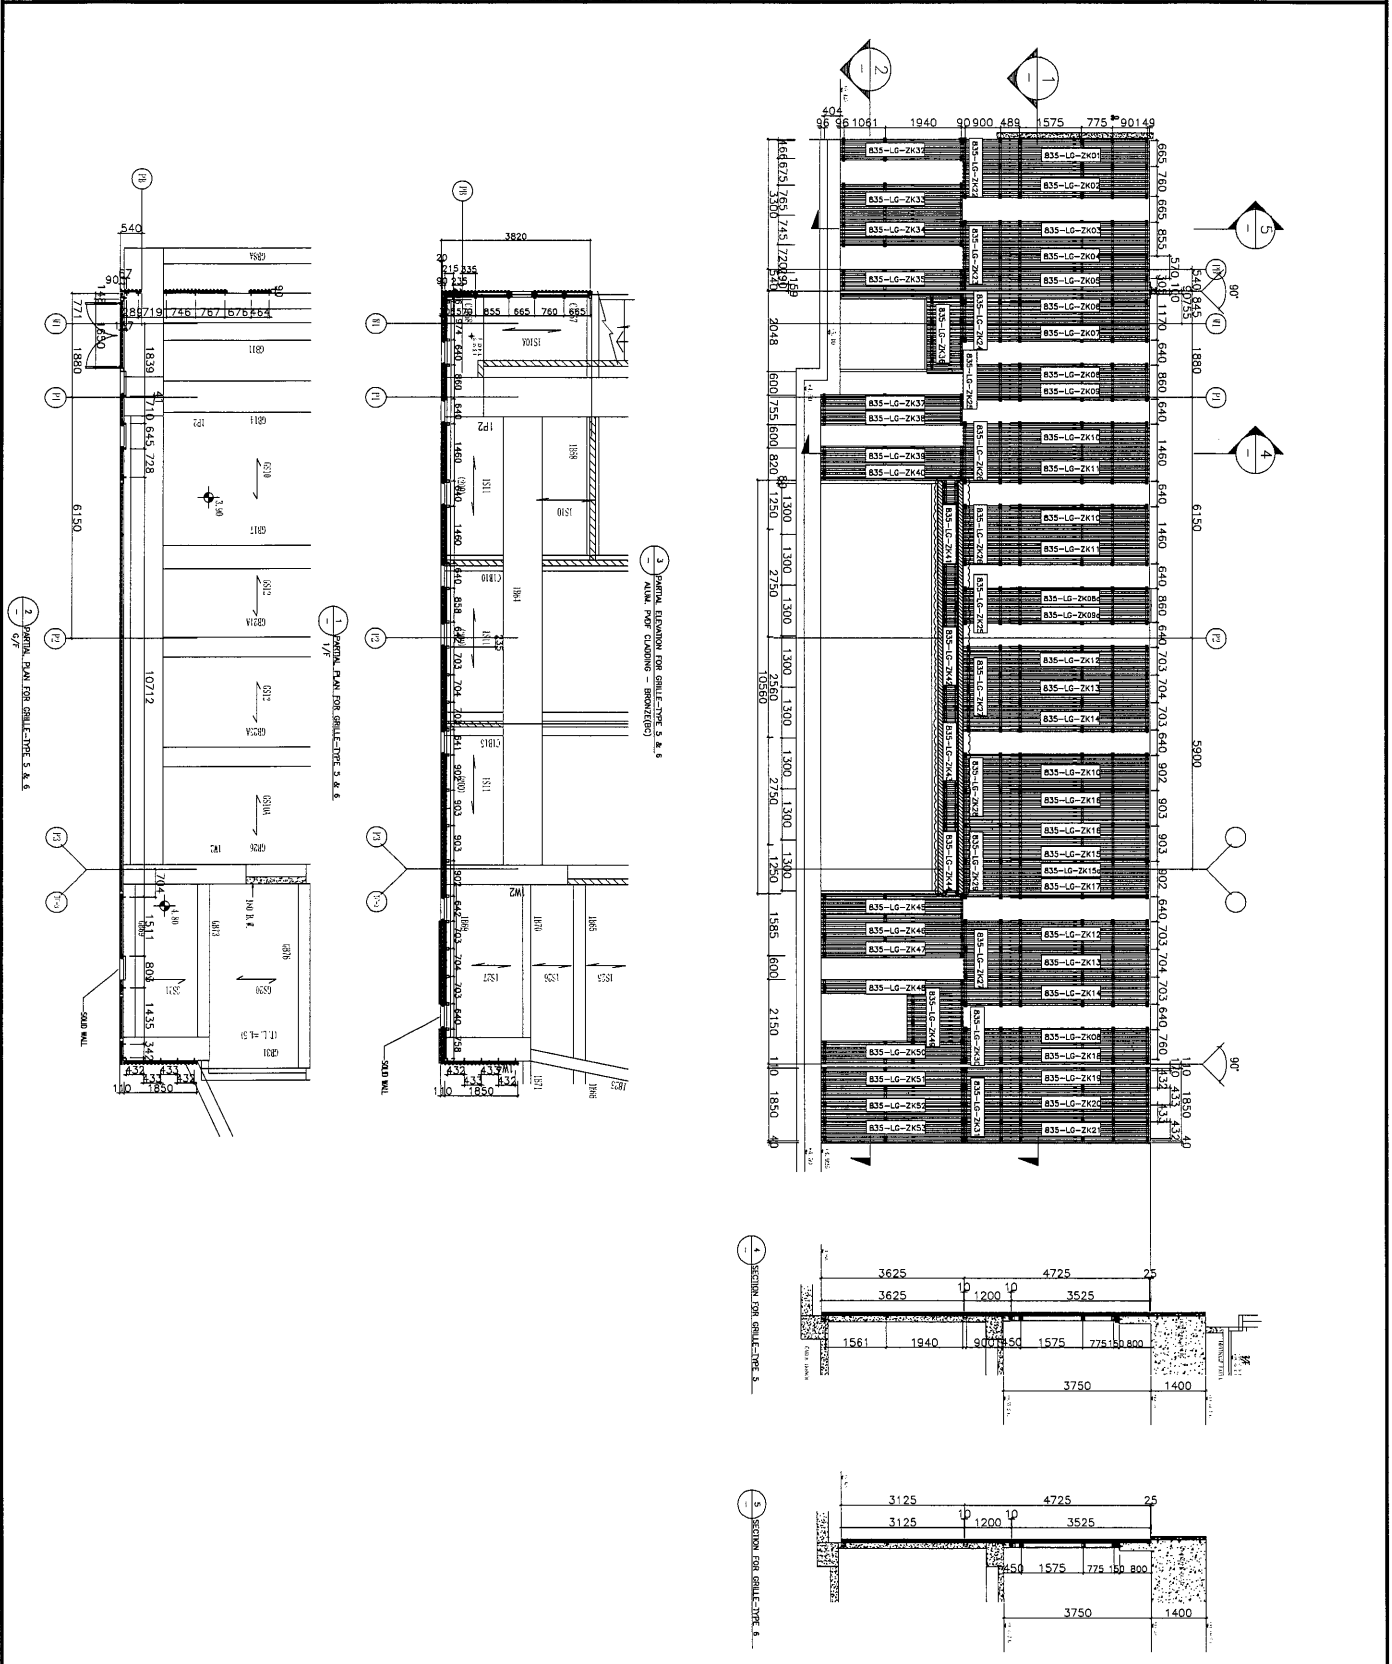

工程號	J-835	地盤	天晉平臺	附 件
名稱	位置圖	採用		
材料		地盤		
顏色		工廠		

## J-835工程单元式幕墙 铝栅格派窗表

28

序號	出貨編號	位置	鋁板厚度	顏色	高度	長度	面積	數量	总面积	G/F	1/F	2/F
1	835-LG-ZK1	835-G-Z01		UCT26694SC-3	3520	765.5	2.695	1	2.695		1	
2	835-LG-ZK2	835-G-Z01		UCT26694SC-3	3520	765.5	2.695	1	2.695		1	
3	835-LG-ZK3	835-G-Z01		UCT26694SC-3	3520	670.5	2.360	1	2.360		1	
4	835-LG-ZK4	835-G-Z01		UCT26694SC-3	3520	664	2.337	1	2.337		1	
5	835-LG-ZK5	835-G-Z01		UCT26694SC-3	3520	447	1.573	1	1.573		1	
6	835-LG-ZK6	835-G-Z01		UCT26694SC-3	3520	656.5	2.311	1	2.311		1	
7	835-LG-ZK7	835-G-Z01		UCT26694SC-3	3520	586	2.063	1	2.063		1	
8	835-LG-ZK8	835-G-Z01		UCT26694SC-3	3520	485	1.707	2	3.414		2	
9	835-LG-ZK9	835-G-Z01		UCT26694SC-3	3520	481	1.693	1	1.693		1	
10	835-LG-ZK8a	835-G-Z01		UCT26694SC-3	3520	485	1.707	1	1.707		1	
11	835-LG-ZK9a	835-G-Z01		UCT26694SC-3	3520	481	1.693	1	1.693		1	
12	835-LG-ZK10	835-G-Z01		UCT26694SC-3	3520	780.5	2.747	3	8.242		3	
13	835-LG-ZK11	835-G-Z01		UCT26694SC-3	3520	785.5	2.765	2	5.530		2	
14	835-LG-ZK12	835-G-Z01		UCT26694SC-3	3520	803	2.827	2	5.653		2	
15	835-LG-ZK13	835-G-Z01		UCT26694SC-3	3520	799	2.812	2	5.625		2	
16	835-LG-ZK14	835-G-Z01		UCT26694SC-3	3520	613	2.158	2	4.316		2	
17	835-LG-ZK15	835-G-Z01		UCT26694SC-3	3520	387	1.362	1	1.362		1	
18	835-LG-ZK15a	835-G-Z01		UCT26694SC-3	3520	484	1.704	1	1.704		1	
19	835-LG-ZK16	835-G-Z01		UCT26694SC-3	3520	775	2.728	2	5.456		2	
20	835-LG-ZK17	835-G-Z01		UCT26694SC-3	3520	510.5	1.797	1	1.797		1	
21	835-LG-ZK18	835-G-Z01		UCT26694SC-3	3520	447.5	1.575	1	1.575		1	
22	835-LG-ZK19	835-G-Z01		UCT26694SC-3	3520	653	2.299	1	2.299		1	
23	835-LG-ZK20	835-G-Z01		UCT26694SC-3	3520	678	2.387	1	2.387		1	
24	835-LG-ZK21	835-G-Z01		UCT26694SC-3	3520	557	1.961	1	1.961		1	
25	835-LG-ZK22	835-G-Z01		UCT26694SC-3	1190	1532	1.823	1	1.823	1		
26	835-LG-ZK23	835-G-Z01		UCT26694SC-3	1190	1783.5	2.122	1	2.122	1		
27	835-LG-ZK24	835-G-Z01		UCT26694SC-3	1190	1243.5	1.480	1	1.480	1		
28	835-LG-ZK25	835-G-Z01		UCT26694SC-3	1190	967	1.151	2	2.301	2		
29	835-LG-ZK26	835-G-Z01		UCT26694SC-3	1190	1567	1.865	2	3.729	2		
30	835-LG-ZK27	835-G-Z01		UCT26694SC-3	1190	2217	2.638	2	5.276	2		
31	835-LG-ZK28	835-G-Z01		UCT26694SC-3	1190	1858	2.211	1	2.211	1		
32	835-LG-ZK29	835-G-Z01		UCT26694SC-3	1190	1858	2.211	1	2.211	1		
33	835-LG-ZK30	835-G-Z01		UCT26694SC-3	1190	933.5	1.111	1	1.111	1		
34	835-LG-ZK31	835-G-Z01		UCT26694SC-3	1190	1890	2.249	1	2.249	1		
35	835-LG-ZK32	835-G-Z01		UCT26694SC-3	3120	573	1.788	1	1.788	1		
36	835-LG-ZK33	835-G-Z01		UCT26694SC-3	3120	964.5	3.009	1	3.009	1		
37	835-LG-ZK34	835-G-Z01		UCT26694SC-3	3120	851.5	2.657	1	2.657	1		
38	835-LG-ZK35	835-G-Z01		UCT26694SC-3	3120	475	1.482	1	1.482	1		
39	835-LG-ZK36	835-G-Z01		UCT26694SC-3	910	1955	1.779	1	1.779	1		
40	835-LG-ZK37	835-G-Z01		UCT26694SC-3	3620	458	1.658	1	1.658	1		
41	835-LG-ZK38	835-G-Z01		UCT26694SC-3	3620	358	1.296	1	1.296	1		
42	835-LG-ZK39	835-G-Z01		UCT26694SC-3	3620	456	1.651	1	1.651	1		
43	835-LG-ZK40	835-G-Z01		UCT26694SC-3	3620	416	1.506	1	1.506	1		
44	835-LG-ZK41	835-G-Z01		UCT26694SC-3	356	2624.5	0.934	1	0.934	1		
45	835-LG-ZK42	835-G-Z01		UCT26694SC-3	356	2659	0.947	1	0.947	1		
46	835-LG-ZK43	835-G-Z01		UCT26694SC-3	356	2619	0.932	1	0.932	1		
47	835-LG-ZK44	835-G-Z01		UCT26694SC-3	356	2639.5	0.940	1	0.940	1		
48	835-LG-ZK45	835-G-Z01		UCT26694SC-3	3620	563	2.038	1	2.038	1		
49	835-LG-ZK46	835-G-Z01		UCT26694SC-3	3620	590.5	2.138	1	2.138	1		
50	835-LG-ZK47	835-G-Z01		UCT26694SC-3	3620	483	1.748	1	1.748	1		
51	835-LG-ZK48	835-G-Z01		UCT26694SC-3	3620	355	1.285	1	1.285	1		
52	835-LG-ZK49	835-G-Z01		UCT26694SC-3	3620	1223	4.427	1	4.427	1		
53	835-LG-ZK50	835-G-Z01		UCT26694SC-3	3620	571	2.067	1	2.067	1		

## J-835工程单元式幕墙 鋁柵格派窗表

99

序號	出貨編號	位置	鋁板厚度	顏色	高度	長度	面積	數量	总面积	G/F	1/F	2/F
54	835-LG-ZK51	835-G-Z01		UCT26694SC-3	3620	653	2.364	1	2.364	1		
55	835-LG-ZK52	835-G-Z01		UCT26694SC-3	3620	678	2.454	1	2.454	1		
56	835-LG-ZK53	835-G-Z01		UCT26694SC-3	3620	557	2.016	1	2.016	1		
								67				



### 鋁材開料總表

工程號碼: J-835 工程名稱: 將軍澳天晉平臺

序號	鋁料編號	名稱	表面處理		開料長度	實用長料總數量		浪費率(%)
			顏色	層厚		支數	長度	
1	X85386	68x53x7x6鋁碼	古銅色		6000	309	1854000	25.48
2	ME0000008	48x45x5x4鋁碼	古銅色		6000	31	186000	3.02

使用鋁料BM  
EI6024B

送至: \_\_\_\_\_

由: \_\_\_\_\_

日期: \_\_\_\_\_

簡短說明: \_\_\_\_\_

89

工程號碼: J-835, 工程名稱: 將軍澳天晉平臺  
開料長度: 6000, 總長料支數: 309, 總開料支數: 572  
鋸片厚度(mm): 4, 料頭尾總切除(mm): 20, 浪費率(%): 25.48

鋁材開料清單 X85386

鋁料 長度	窗號	編號(用料狀況)	實用長度(長料開數)	需要 支數	開料 支數	長料 支數	餘料 支數	編號(剩餘長度)
6000	835-LG-AL5, 835-LG-AL9	1-66	3614.0	66	66	66	0	1-66@(2362)x66
6000	835-LG-AL1	67-278	3514.0	212	212	212	0	67-278@(2462)x212
6000	835-LG-AL3	279-309	3114.0	31	31	31	0	279-309@(2862)x31
6000	835-LG-AL8	(餘料)1-12	1404.0	12	12	0	12	1-12@(954)x12
6000	835-LG-AL2	(餘料)13-145	1184.0	212	212	0	133	13-66@(1174)x54 67-145@(86)x79
6000	835-LG-AL4	(餘料)1-21	904.0	21	21	0	21	1-12@(46)x12 13-21@(266)x9
6000	835-LG-AL6	(餘料)22-27	350.0	18	18	0	6	22-27@(112)x6

鋁材開料清單 ME0000008

鋁料 長度	窗號	編號(用料狀況)	實用長度(長料開數)	需要 支數	開料 支數	長料 支數	餘料 支數	編號(剩餘長度)
6000	835-LG-LC42	1	2659.0	2	2	1	0	1@(654)x1
6000	835-LG-LC44	2	2639.5	2	2	1	0	2@(693)x1
6000	835-LG-LC41	3	2624.5	2	2	1	0	3@(723)x1
6000	835-LG-LC43	4	2619.0	2	2	1	0	4@(734)x1
6000	835-LG-LC27	5-6	2217.0	4	4	2	0	5-6@(1538)x2
6000	835-LG-LC36	7	1955.0	2	2	1	0	7@(2062)x1
6000	835-LG-LC31	(餘料)7	1890.0	2	1	0	1	7@(168)x1
6000	835-LG-LC31	8	1890.0		1	1	0	8@(4086)x1
6000	835-LG-LC28	(餘料)8	1858.0	4	2	0	1	8@(362)x1
6000	835-LG-LC29	9	1858.0		2	1	0	9@(2256)x1
6000	835-LG-LC23	(餘料)9	1783.5	2	1	0	1	9@(468.5)x1
6000	835-LG-LC23	10	1783.5		1	1	0	10@(4192.5)x1
6000	835-LG-LC26	(餘料)10	1567.0	4	2	0	1	10@(1050.5)x1
6000	835-LG-LC26	11	1567.0		2	1	0	11@(2838)x1
6000	835-LG-LC22	(餘料)5-6	1532.0	2	2	0	2	5-6@(2)x2
6000	835-LG-LC24	(餘料)11	1243.5	2	2	0	1	11@(343)x1
6000	835-LG-LC49	12	1223.0	2	2	1	0	12@(3526)x1
6000	835-LG-LC25	(餘料)10, 12	967.0	4	4	0	2	10@(79.5)x1 12@(613)x1
6000	835-LG-LC33	13	964.5	3	3	1	0	13@(3074.5)x1
6000	835-LG-LC30	(餘料)13	933.5	2	2	0	1	13@(1199.5)x1
6000	835-LG-LC34	(餘料)13	851.5	3	1	0	1	13@(344)x1
6000	835-LG-LC34	14	851.5		2	1	0	14@(4269)x1
6000	835-LG-LC12	(餘料)14	803.0	8	5	0	1	14@(234)x1
6000	835-LG-LC12	15	803.0		3	1	0	15@(3559)x1
6000	835-LG-LC13	(餘料)15	799.0	8	4	0	1	15@(347)x1
6000	835-LG-LC13	16	799.0		4	1	0	16@(2768)x1
6000	835-LG-LC11	(餘料)16	785.5	8	3	0	1	16@(399.5)x1
6000	835-LG-LC11	17	785.5		5	1	0	17@(2032.5)x1
6000	835-LG-LC10	(餘料)17	780.5	12	2	0	1	17@(463.5)x1
6000	835-LG-LC10	18-19	780.5		10	2	0	18@(488.5)x1 19@(3626.5)x1
6000	835-LG-LC16	(餘料)19	775.0	8	4	0	1	19@(510.5)x1
6000	835-LG-LC16	20	775.0		4	1	0	20@(2864)x1
6000	835-LG-LC1, 835-LG-LC2	(餘料)20-21	765.5	8	7	0	2	20@(555.5)x1 21@(2132.5)x1
6000	835-LG-LC1	21	765.5		1	1	0	21@(5210.5)x1
6000	835-LG-LC20, 835-LG-LC52	(餘料)2-4, 21, 21	678.0	7	6	0	5	2@(11)x1 3@(41)x1 4@(52)x1 21@(1450.5)x1 21@(86.5)x1
6000	835-LG-LC52	22	678.0		1	1	0	22@(5298)x1
6000	835-LG-LC3	(餘料)22	670.5	4	4	0	1	22@(2600)x1
6000	835-LG-LC4	(餘料)22	664.0	4	3	0	1	22@(596)x1
6000	835-LG-LC4	23	664.0		1	1	0	23@(5312)x1
6000	835-LG-LC6	(餘料)23	656.5	4	4	0	1	23@(2670)x1
6000	835-LG-LC19	(餘料)23	653.0	7	4	0	1	23@(42)x1
6000	835-LG-LC51	24	653.0		3	1	0	24@(4009)x1
6000	835-LG-LC14	(餘料)1, 24	613.0	8	7	0	2	1@(37)x1 24@(307)x1
6000	835-LG-LC14	25	613.0		1	1	0	25@(5363)x1

工程號碼: J-835, 工程名稱: 將軍澳天晉平臺  
開料長度: 6000, 總長料支數: 31, 總開料支數: 216  
鋸片厚度(mm): 4, 料頭尾總切除(mm): 20, 浪費率(%): 3.02

鋁材開料清單 ME0000008

鋁料 長度	窗號	編號(用料狀況)	實用長度(長料開數)	需要 支數	開料 支數	長料 支數	餘料 支數	編號(剩餘長度)
6000	835-LG-LC46	(餘料)12, 22, 25	590.5	3	3	0	3	12@(18.5)x1 22@(1.5)x1 25@(4768.5)x1
6000	835-LG-LC7	(餘料)25	586.0	4	4	0	1	25@(2408.5)x1
6000	835-LG-LC32	(餘料)25	573.0	3	3	0	1	25@(677.5)x1
6000	835-LG-LC50	(餘料)25	571.0	4	1	0	1	25@(102.5)x1
6000	835-LG-LC50	26	571.0		3	1	0	26@(4255)x1
6000	835-LG-LC45	(餘料)26	563.0	3	3	0	1	26@(2554)x1
6000	835-LG-LC21	(餘料)26	557.0	7	4	0	1	26@(310)x1
6000	835-LG-LC53	27	557.0		3	1	0	27@(4297)x1
6000	835-LG-LC17	(餘料)20, 27	510.5	4	4	0	2	20@(41)x1 27@(2753.5)x1
6000	835-LG-LC8	(餘料)19, 27	485.0	12	6	0	2	19@(21.5)x1 27@(308.5)x1
6000	835-LG-LC8	28	485.0		6	1	0	28@(3046)x1
6000	835-LG-LC15a	(餘料)18, 28	484.0	4	4	0	2	18@(.5)x1 28@(1582)x1
6000	835-LG-LC47	(餘料)28	483.0	3	3	0	1	28@(121)x1
6000	835-LG-LC9	29	481.0	8	8	1	0	29@(2100)x1
6000	835-LG-LC35	(餘料)29	475.0	3	3	0	1	29@(663)x1
6000	835-LG-LC37	(餘料)9, 17, 29	458.0	3	3	0	3	9@(6.5)x1 17@(1.5)x1 29@(201)x1
6000	835-LG-LC39	30	456.0	3	3	1	0	30@(4600)x1
6000	835-LG-LC18	(餘料)30	447.5	4	4	0	1	30@(2794)x1
6000	835-LG-LC5	(餘料)30	447.0	4	4	0	1	30@(990)x1
6000	835-LG-LC40	(餘料)30	416.0	3	2	0	1	30@(150)x1
6000	835-LG-LC40	31	416.0		1	1	0	31@(5560)x1
6000	835-LG-LC15	(餘料)16, 31	387.0	4	4	0	2	16@(8.5)x1 31@(4387)x1
6000	835-LG-LC38	(餘料)8, 31	358.0	3	3	0	2	8@(0)x1 31@(3663)x1
6000	835-LG-LC48	(餘料)31	355.0	4	4	0	1	31@(2227)x1