

工程指示 / 要求簡箋(E.I.)

工程指示編號：EI 7368 修改版次：B
 工程編號：J835 工程名稱：TKO BOD 工程
 工程項目：鋁柵格 — 確認鋁柵格至加環紙(TYPE 5.6)
 收件人：區文龍 發件人：Eddie 日期：2017-5-18

要求提供 / 確認 事項：

- | | | |
|--|-------------------------------------|-------------------------------|
| <input type="checkbox"/> 初步鋁料 B.M. | <input type="checkbox"/> 加工拆圖，然後生產 | <input type="checkbox"/> 尺寸表 |
| <input type="checkbox"/> 正式鋁料 B.M. | <input type="checkbox"/> 技術上資料 / 指示 | <input type="checkbox"/> 報價 |
| <input type="checkbox"/> 配件 B.M. | <input type="checkbox"/> 樣辦或貨品說明書 | <input type="checkbox"/> 分判合約 |
| <input checked="" type="checkbox"/> 其他：柵格色 | | |

內容：鋁柵格色

請在 2017.5.18 前完成上列要求。

附有關圖紙 / 文件：

1+

78/頁

以上項目為：

- 原合約工程包 原合約工程加 / 減賬 新工程報價

原因：-

分發東莞各部門：

- () 生產技術總監 連附件 () 技術部 連附件 () 生產部 連附件 () 機械設計部 連附件
 () 採購部 連附件 () 生產統籌部 連附件
 () 質檢部 連附件 () 會計部 連附件 () 報關組 連附件 () 其他 _____ 連附件

分發香港各部門：

- () 行政部 連附件 () 會計部 連附件 () 統籌部 連附件 () 工程部地盤科文 連附件
 () 採購部 連附件 () QS 部 連附件 () 維修部 連附件 () 其他 _____ 連附件

傳遞編號：


HK 1634 (FTP)

發件人簽署：

項目經理簽署：


(Handwritten signatures)

 美特鋁質有限公司 MIDI Aluminium Fabricator Ltd.				類別	物料編號			
				制圖	吳禕瑜	2017.04.21	圖號	835-LG-AL1
修改	A			復核			數量	
日期	2017.5.18			批准			位置	
物料編號	長度 (L)	A	B	C	D	E	數量	
835-LG-AL1	3520	37	869	775	1575	258	212	
835-LG-AL9	3832	37	1458.5	693	1560.5	77	10	

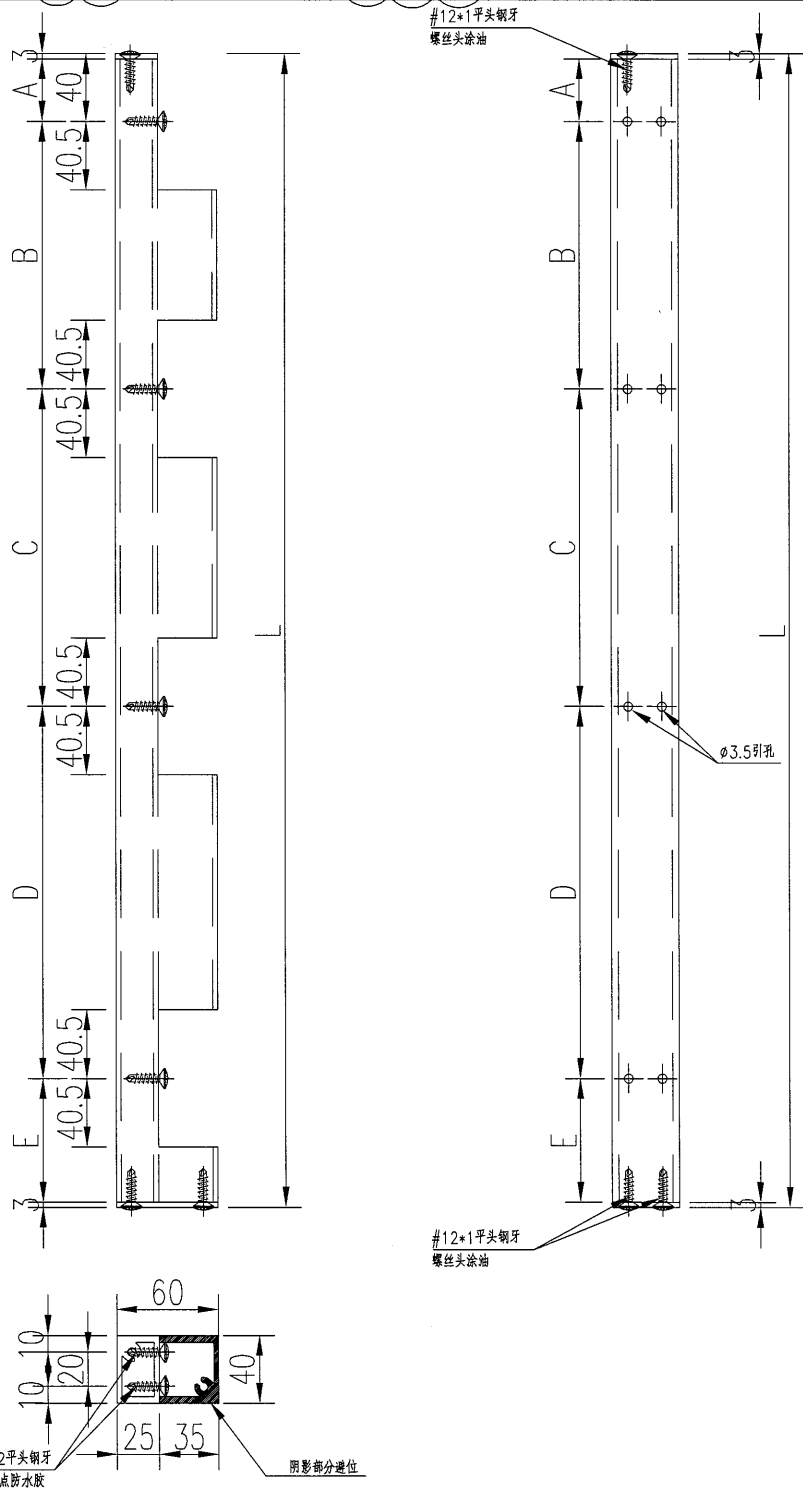

工程號	J-835	地盤	天晉平臺	附 件
名稱	企向鋁格柵加工圖		採用	
材料	X85386		地盤	
顏色	PPG UCT26694SC-3 3 Coats Bronze		工廠	


 美特鋁質有限公司 MIDI Aluminium Fabricator Ltd.				類別		物料號	
修改	A			制圖	吳禕瑜	2017.04.21	圖號 835-LG-AL2
日期	2017.5.18			復核			數量 212
				批准			位置

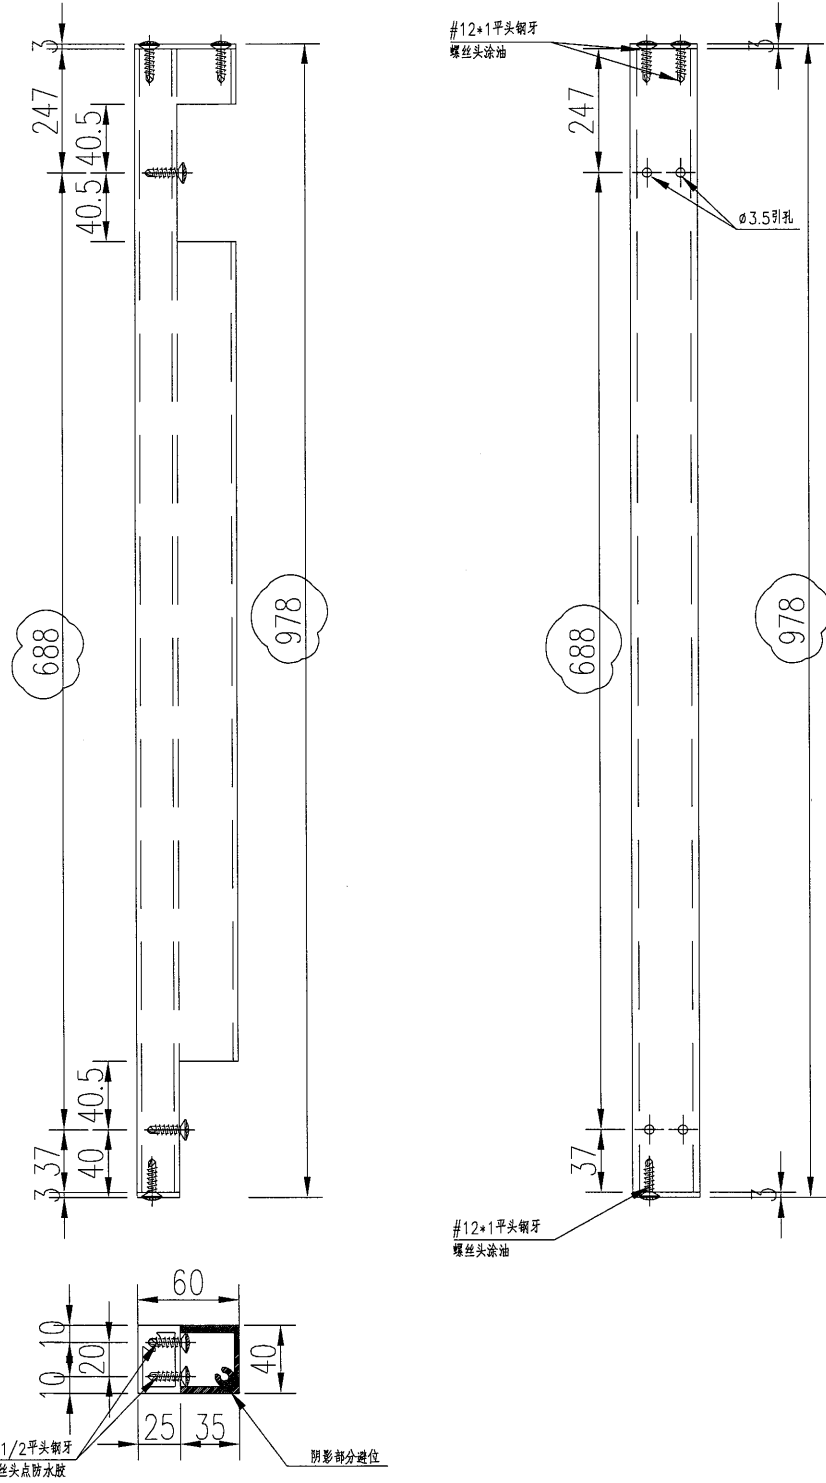


工程號	J-835	地盤	天晉平臺	附件
名稱	企向鋁格柵玉加工圖		採用	
材料	X85386		地盤	
顏色	PPG UCT26694SC-3 3 Coats Bronze		工廠	

 美特鋁質 有限公司 MIDI Aluminium Fabricator Ltd.				類別		物料號	
				制圖	吳禕瑜	2017.04.21	圖號 835-LG-AL3
修改	A			復核			數量
日期	2017.5.18			批准			位置


物料編號	長度 (L)	A	B	C	D	數量
835-LG-AL3	3332	37	2151.5	1060.5	77	31
835-LG-AL5	3832	37	2151.5	1560.5	77	34

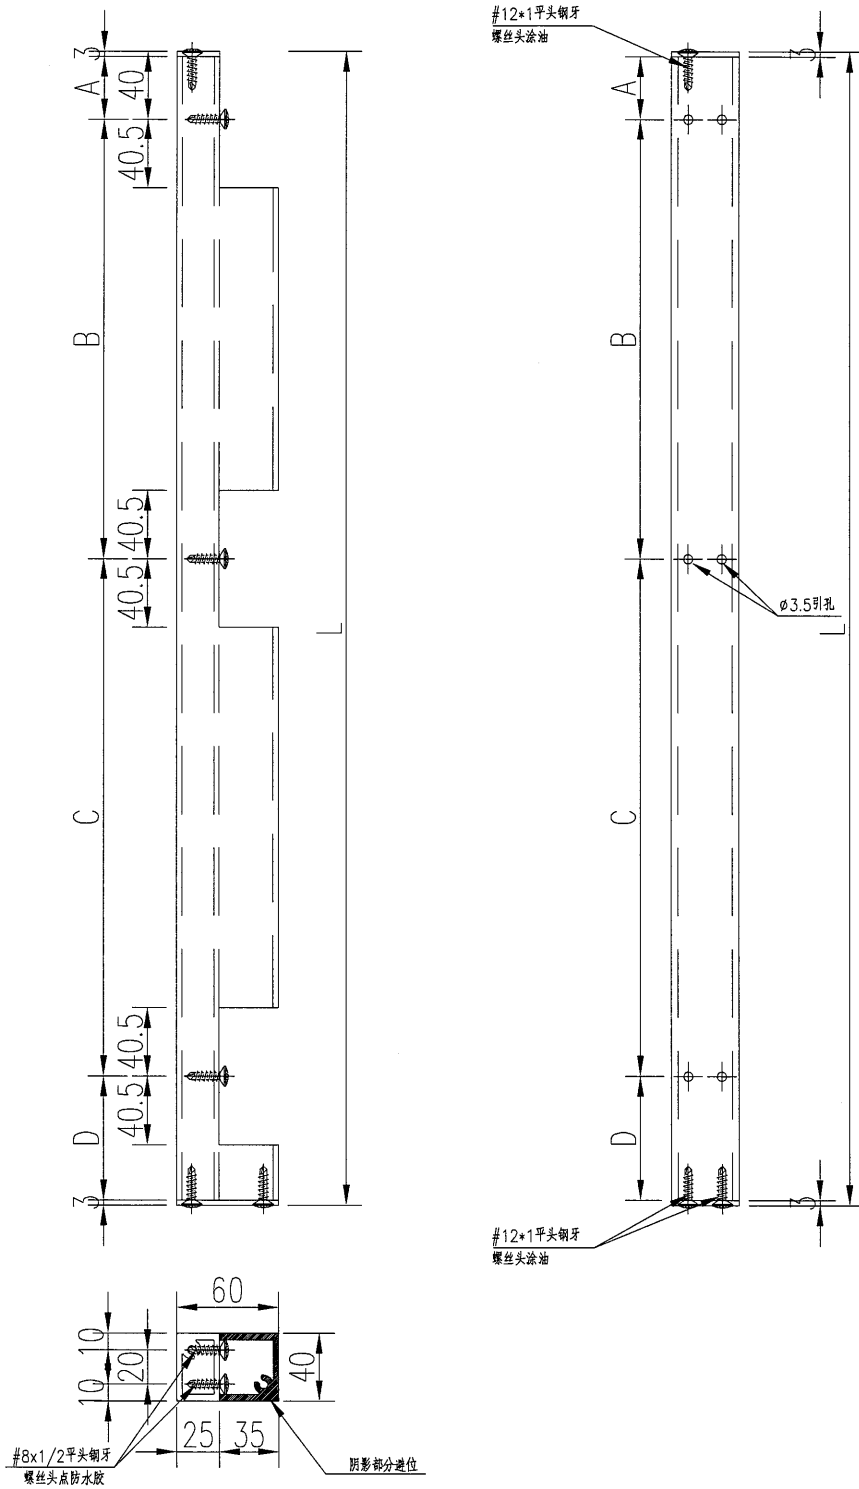

工程號	J-835	地盤	天晉平臺	附件
名稱	企向鋁格柵玉加工圖		採用	
材料	X85386		地盤	
顏色	PPG UCT26694SC-3 3 Coats Bronze		工廠	


 美特鋁質 有限公司 MIDI Aluminium Fabricator Ltd.				類別	物料號			
修改	A	B		制圖	吳禕瑜	2017.04.21	圖號	835-LG-AL4
日期	2017.05.03	2017.5.18		復核			數量	
				批准			位置	

物料編號	長度 (L)	A	B	C	數量
835-LG-AL4	(1122)	37	(958)	121	21
835-LG-AL6					
835-LG-AL7					
835-LG-AL8	(1622)	37	(1458.5)	120.5	12

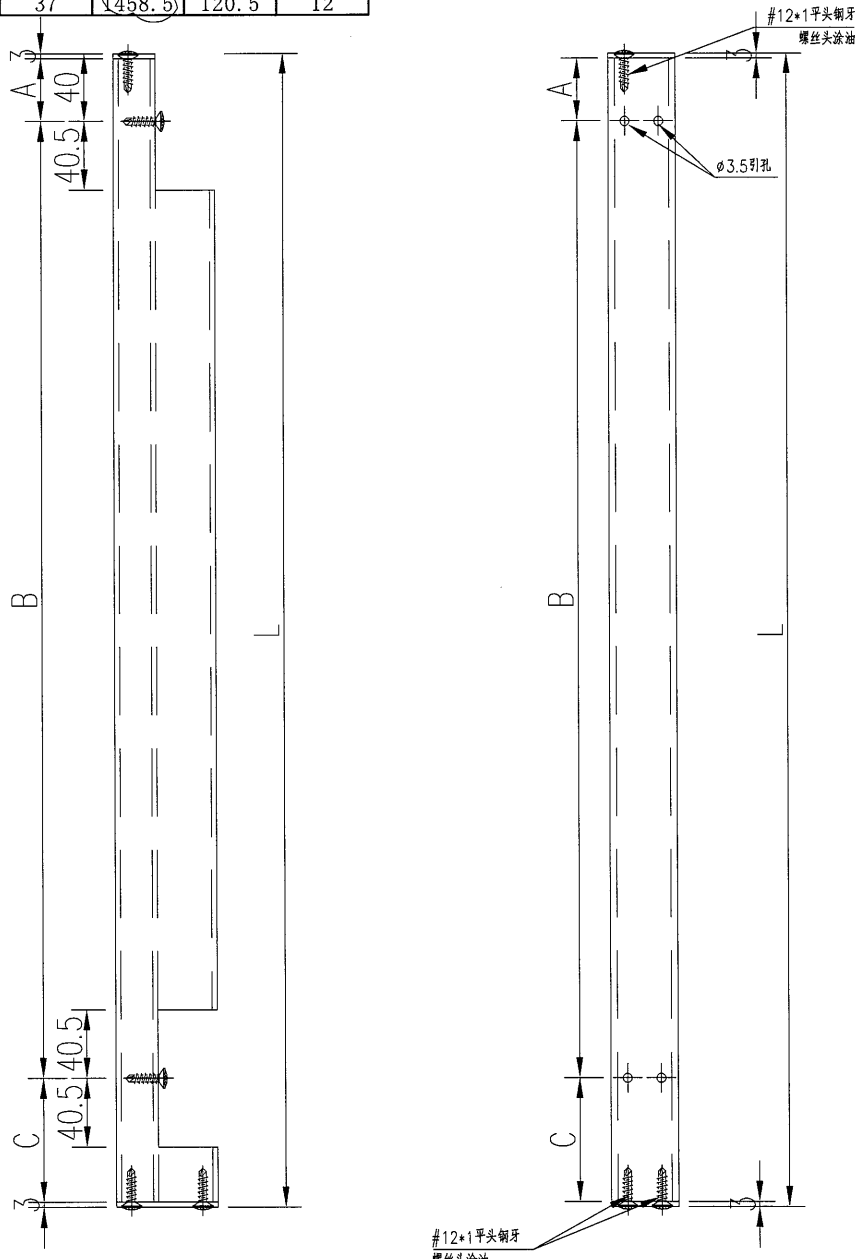

工程號	J-835	地盤	天晉平臺	附件
名稱	企向鋁格柵加工圖		採用	
材料	X85386		地盤	
顏色	PPG UCT26694SC-3 3 Coats Bronze		工廠	



 美特鋁質 有限公司 MIDI Aluminium Fabricator Ltd.		類別		物料斗號	
修改	A	制圖	吳禕瑜	2017.05.03	圖號 835-LG-AL6
日期	2017.5.18	復核			數量 (136)
		批准			位置

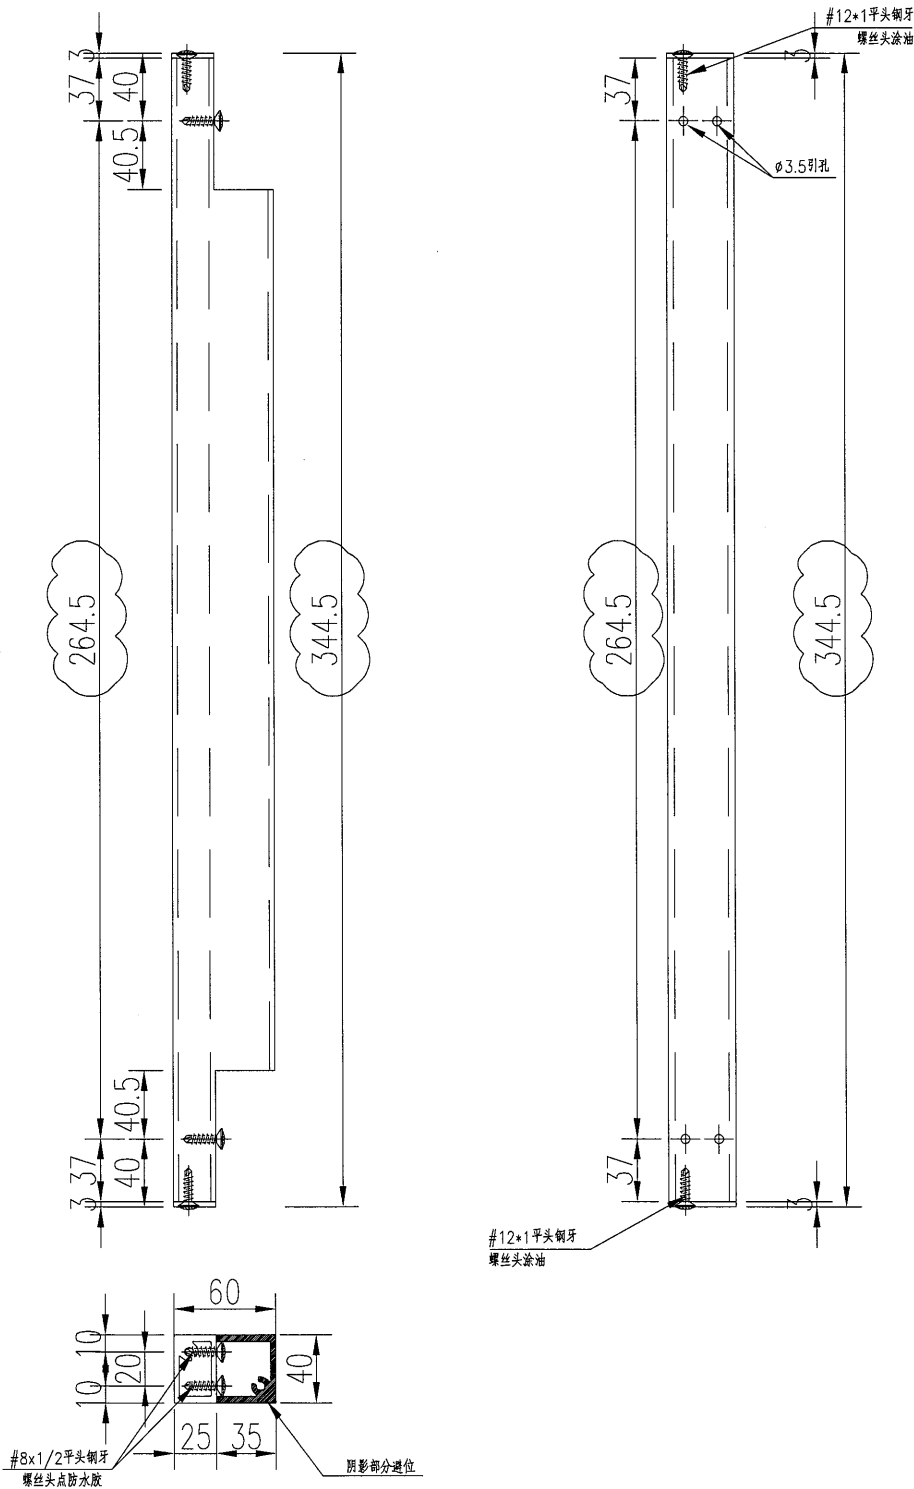


工程號	J-835	地盤	天晉平臺	附件
名稱	企向鋁格柵加工圖		採用	
材料	X85386		地盤	
顏色	PPG UCT26694SC-3 3 Coats Bronze		工廠	

 美特鋁質 有限公司 MIDI Aluminium Fabricator Ltd.				類別		物料號		
				制圖	吳禕瑜	2017.04.22	圖號	835-LG-LC1
修改				復核			數量	
日期				批准			位置	

数据表见: 835-LG-LC1A

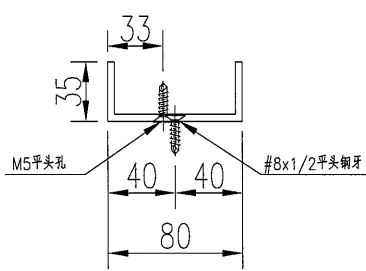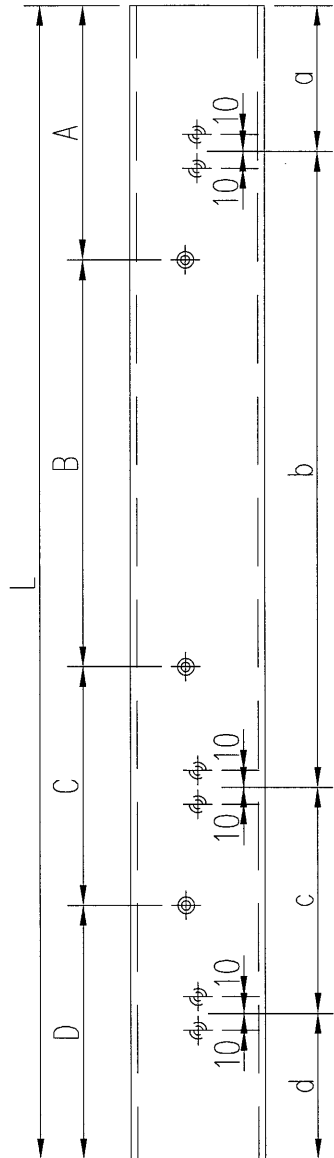

工程號	J-835	地盤	天晉平臺	附件
名稱	80*35*4mm鋁槽加工圖		採用	
材料	ME000008		地盤	
顏色	PPG UCT26694SC-3 3 Coats Bronze		工廠	

 美特鋁質 有限公司 MIDI Aluminium Fabricator Ltd.				類別		物料號		
				制圖	吳禕瑜	2017.04.22	圖號	835-LG-LC1A
修改				復核			數量	
日期				批准			位置	



加工图见: 835-LG-LC1

物料編號	長度 (L)	A	B	C	D	a	b	c	d	數量
835-LG-LC1	765.5	101	285*2	0	94.5	53.5	95*7	0	47	4
835-LG-LC2	765.5	94.5	285*2	0	101	47	95*7	0	53.5	4
835-LG-LC3	670.5	101	285	190	94.5	53.5	95*6	0	47	4
835-LG-LC4	664	94.5	285	190	94.5	47	95*6	0	47	4
835-LG-LC5	447	94.5	285	0	67.5	47	95*4	0	20	4
835-LG-LC6	656.5	69	294	196	97.5	20	98*6	0	48.5	4
835-LG-LC7	586	97.5	389	0	99.5	48.5	98*4	92	53.5	4
835-LG-LC8	485	101.5	288	0	95.5	53.5	96*4	0	47.5	12
835-LG-LC9	481	95.5	286	0	99.5	47.5	96*3	92	53.5	8
835-LG-LC10	780.5	102	291*2	0	96.5	53.5	97*7	0	48	12
835-LG-LC11	785.5	96.5	291	293.5	104.5	48	97*6	102	53.5	8
835-LG-LC12	803	103.5	300*2	0	99.5	53.5	100*7	0	49.5	8
835-LG-LC13	799	99.5	300*2	0	99.5	49.5	100*7	0	49.5	8
835-LG-LC14	613	99.5	300	105	108.5	49.5	100*4	110	53.5	8
835-LG-LC15	387	96.5	194	0	96.5	48	97*3	0	48	4
835-LG-LC15a	484	96.5	291	0	96.5	48	97*4	0	48	4
835-LG-LC16	775	96.5	291*2	0	96.5	48	97*7	0	48	8
835-LG-LC17	510.5	96.5	291	0	123	48	97*4	0	74.5	4
835-LG-LC18	447.5	95.5	286	0	66	47.5	96*3	92	20	4
835-LG-LC19	653	70	292.5	194	96.5	20	100	97*5	48	4
835-LG-LC20	678	96.5	291	194	96.5	48	97*6	0	48	4
835-LG-LC21	557	96.5	390	0	70.5	48	97*4	101	20	4

工程號	J-835	地盤	天晉平臺	附 件
名稱	數據表		採用	
材料			地盤	
顏色			工廠	

 美特鋁質有限公司 MIDI Aluminium Fabricator Ltd.				類別	物料號			
				制圖	吳禕瑜	2017.04.22	圖號	835-LG-LC22
修改				復核			數量	
日期				批准			位置	

数据表见: 835-LG-LC22A

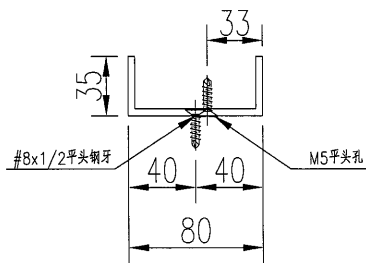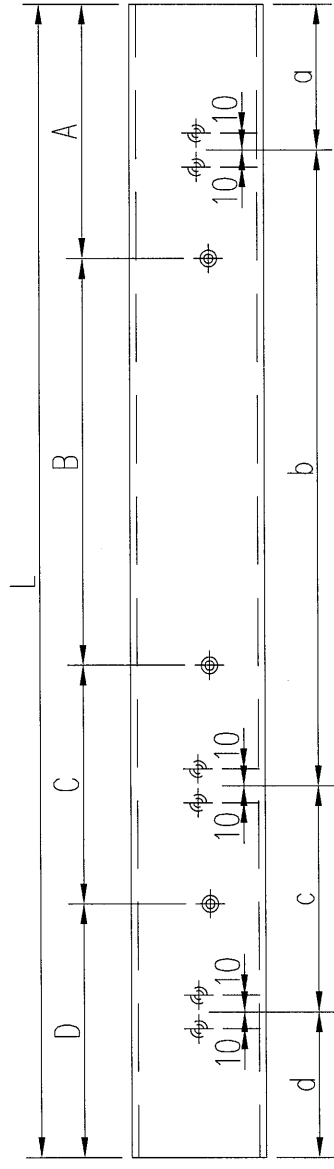

工程號	J-835	地盤	天晉平臺	附 件
名稱	80*35*4mm鋁槽加工圖		採用	
材料	ME0000008		地盤	
顏色	PPG UCT26694SC-3 3 Coats Bronze		工廠	



 美特鋁質有限公司 MIDI Aluminium Fabricator Ltd.				類別		物料號			
				制圖	吳禕瑜	2017.04.22	圖號	835-LG-LC22A	
修改	A	B		復核			數量		
日期	2017.05.03	2017.5.18		批准			位置		

加工图见：835-LG-LC22


物料編號	長度 (L)	A	B	C	D	a	b	c	d	數量
835-LG-LC22	1532	101	285*4	190	101	53.5	95*15	0	53.5	2
835-LG-LC23	1783.5	101	285*5	190	67.5	53.5	95*18	0	20	2
835-LG-LC24	1243.5	69	294*3	193	99.5	20	98*11	92	53.5	2
835-LG-LC25	967	101.5	288*2	190	99.5	53.5	96*8	92	53.5	4
835-LG-LC26	1567	102	291*4	196.5	104.5	53.5	97*14	102	53.5	4
835-LG-LC27	2217	103.5	300*6	205	108.5	53.5	100*20	110	53.5	4
835-LG-LC28	1858	102	291*5	194	107	53.5	97*18	0	58.5	2
835-LG-LC29	1858	86	291*5	194	123	37.5	97*18	0	74.5	2
835-LG-LC30	933.5	101.5	288*2	190	66	53.5	96*8	92	20	2
835-LG-LC32	573	101	380	0	92	53.5	95*5	0	44.5	3
835-LG-LC33	764.5	100	285	285	94.5	52.5	95*7	0	47	3
835-LG-LC34	851.5	94.5	285	380	92	47	95*8	0	44.5	3
835-LG-LC37	458	92.5	274.5	0	91	46.5	92	91.4*3	45.2	3
835-LG-LC38	436.5	91	277	0	68.5	45.2	91.4*3	97	20	3
835-LG-LC39										
835-LG-LC40										
835-LG-LC42										
835-LG-LC43										
835-LG-LC44										
835-LG-LC45										
835-LG-LC46	590.5	93.8	397.2	0	99.5	46.6	94.4	100*4	49.5	3
835-LG-LC47	412.5	129	200	0	83.5	79	100*3	0	33.5	3
835-LG-LC48	355	70	200	0	85	20	100*3	0	35	4
835-LG-LC51	653	70	292.5	194	96.5	20	100	97*5	48	3
835-LG-LC52	678	96.5	291	194	96.5	48	97*6	0	48	3
835-LG-LC53	557	96.5	390	0	70.5	48	97*4	101	20	3
835-LG-LC54	1331	124.5	291*3	272.5	61	76	97*12	60	31	2


工程號	J-835	地盤	天晉平臺	附 件
名稱	數據表		採用	
材料			地盤	
顏色			工廠	

 美特鋁質 有限公司 MIDI Aluminium Fabricator Ltd.				類別		物料號	
				制圖	吳禕瑜	2017.04.22	圖號 835-LG-LC31
修改				復核			數量 2
日期				批准			位置

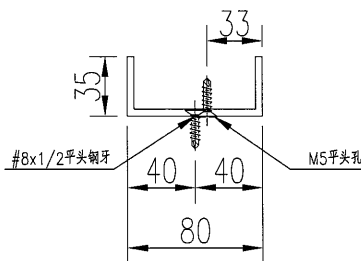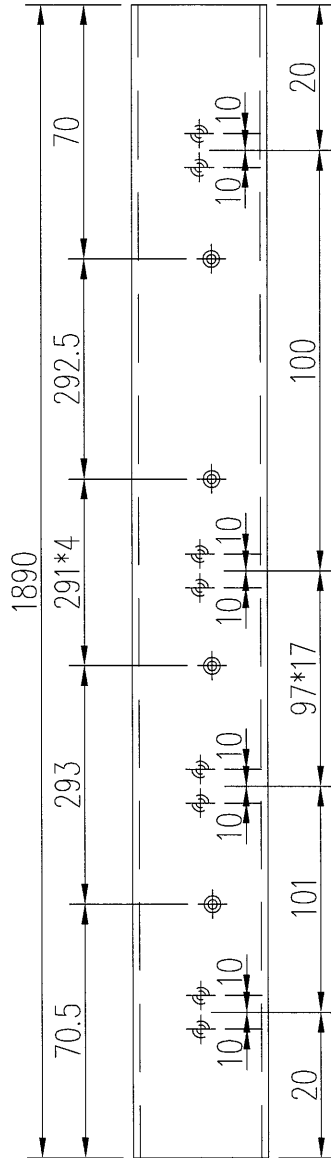



工程號	J-835	地盤	天晉平臺	附 件
名稱	80*35*4mm鋁槽加工圖		採用	
材料	ME000008		地盤	
顏色	PPG UCT26694SC-3 3 Coats Bronze		工廠	

 美特鋁質 有限公司 MIDI Aluminium Fabricator Ltd.				類別		物料號	
				制圖	吳禕瑜	2017.04.22	圖號 835-LG-LC35
修改				復核			數量 3
日期				批准			位置

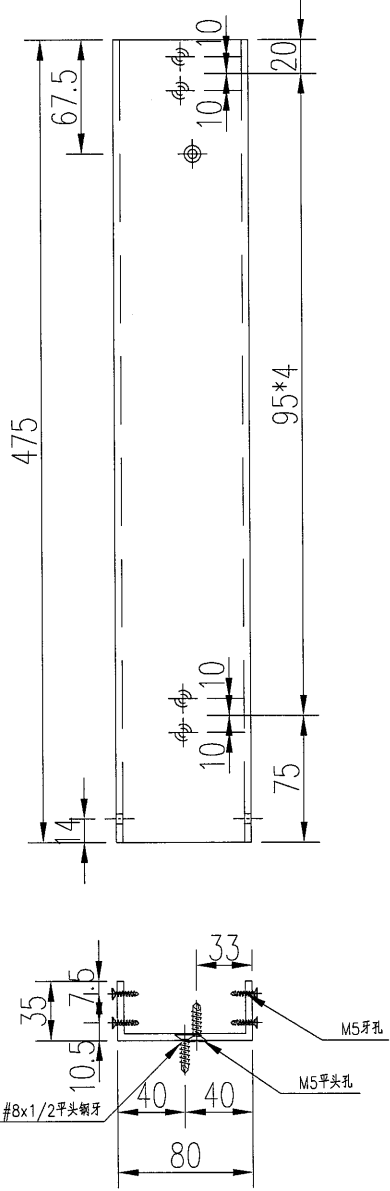



工程號	J-835	地盤	天晉平臺	附 件
名稱	80*35*4mm鋁槽加工圖		採用	
材料	ME0000008		地盤	
顏色	PPG UCT26694SC-3 3 Coats Bronze		工廠	

 美特鋁質 有限公司 MIDI Aluminium Fabricator Ltd.				類別		物料號	
				制圖	吳禕瑜	2017.04.22	圖號 835-LG-LC36
修改				復核			數量 2
日期				批准			位置

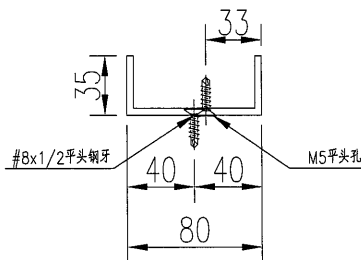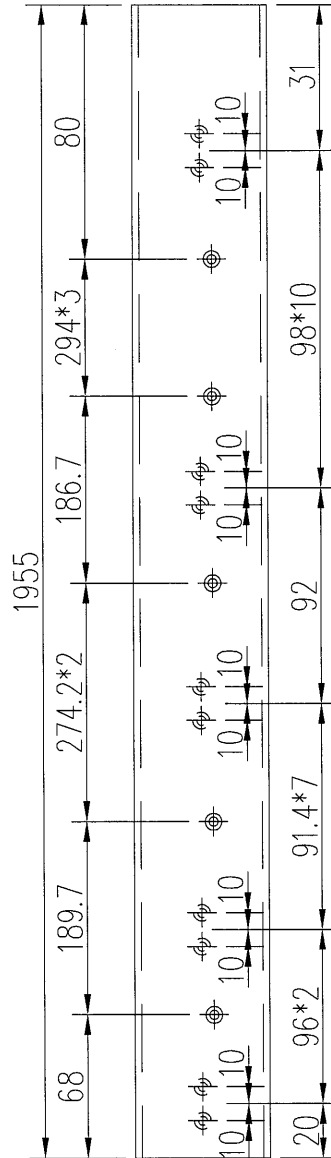


工程號	J-835	地盤	天晉平臺	附 件
名稱	80*35*4mm鋁槽加工圖		採用	
材料	ME0000008		地盤	
顏色	PPG UCT26694SC-3 3 Coats Bronze		工廠	

 美特鋁質有限公司 MIDI Aluminium Fabricator Ltd.				類別	物料斗號							
				制圖	吳禕瑜	2017.04.22	圖號	835-LG-LC41				
修改	A	B		復核			數量					
日期	2017.05.03	2017.5.18		批准			位置					
物料編號	長度 (L)	A	B	C	D	E	a	b	c	d	e	數量
835-LG-LC41	2624.5	116.5	291*6	293.2	365.7	103.1	68	97*20	102	91.4*5	57.5	2
835-LG-LC50	571	112.8	392.2	0	0	66	54.5	116.5	96*3	92	20	4
835-LG-LC55	1224	90.2	283.3*2	197.2	300	70	43	91.4*7	100*5	0	20	2

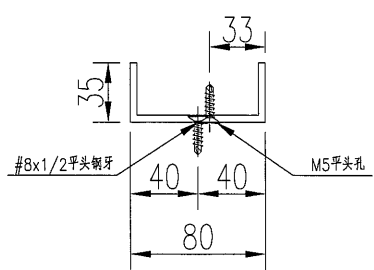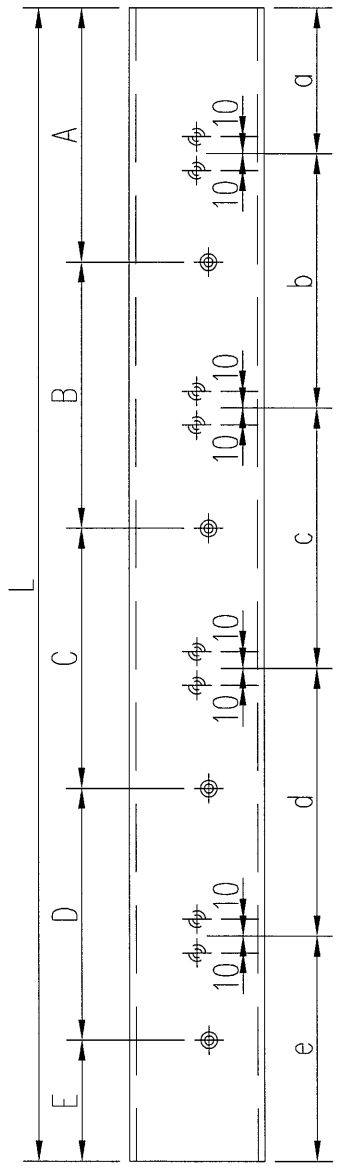


工程號	J-835	地盤	天晉平臺	附 件
名稱	80*35*4mm鋁槽加工圖		採用	
材料	ME0000008		地盤	
顏色	PPG UCT26694SC-3 3 Coats Bronze		工廠	

 美特鋁質 有限公司 MIDI Aluminium Fabricator Ltd.				類別		物料號	
				制圖	吳禕瑜	2017.05.03	圖號 835-LG-LC43
修改				復核			數量 2
日期				批准			位置

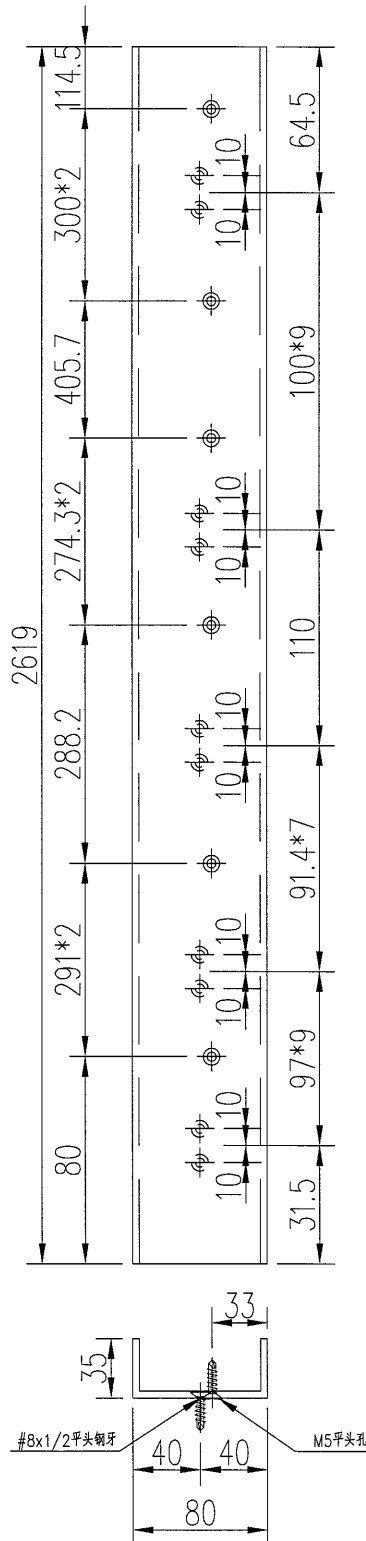


工程號	J-835	地盤	天晉平臺	附 件
名稱	80*35*4mm 鋁槽加工圖		採用	
材料	ME0000008		地盤	
顏色	PPG UCT26694SC-3 3 Coats Bronze		工廠	

 美特鋁質有限公司 MIDI Aluminium Fabricator Ltd.	類別		物料料號		
	制圖	吳禕瑜	2017.04.24	圖號	835-LG-ZK01
修改				數量	1
日期				位置	
	復核				
	批准				

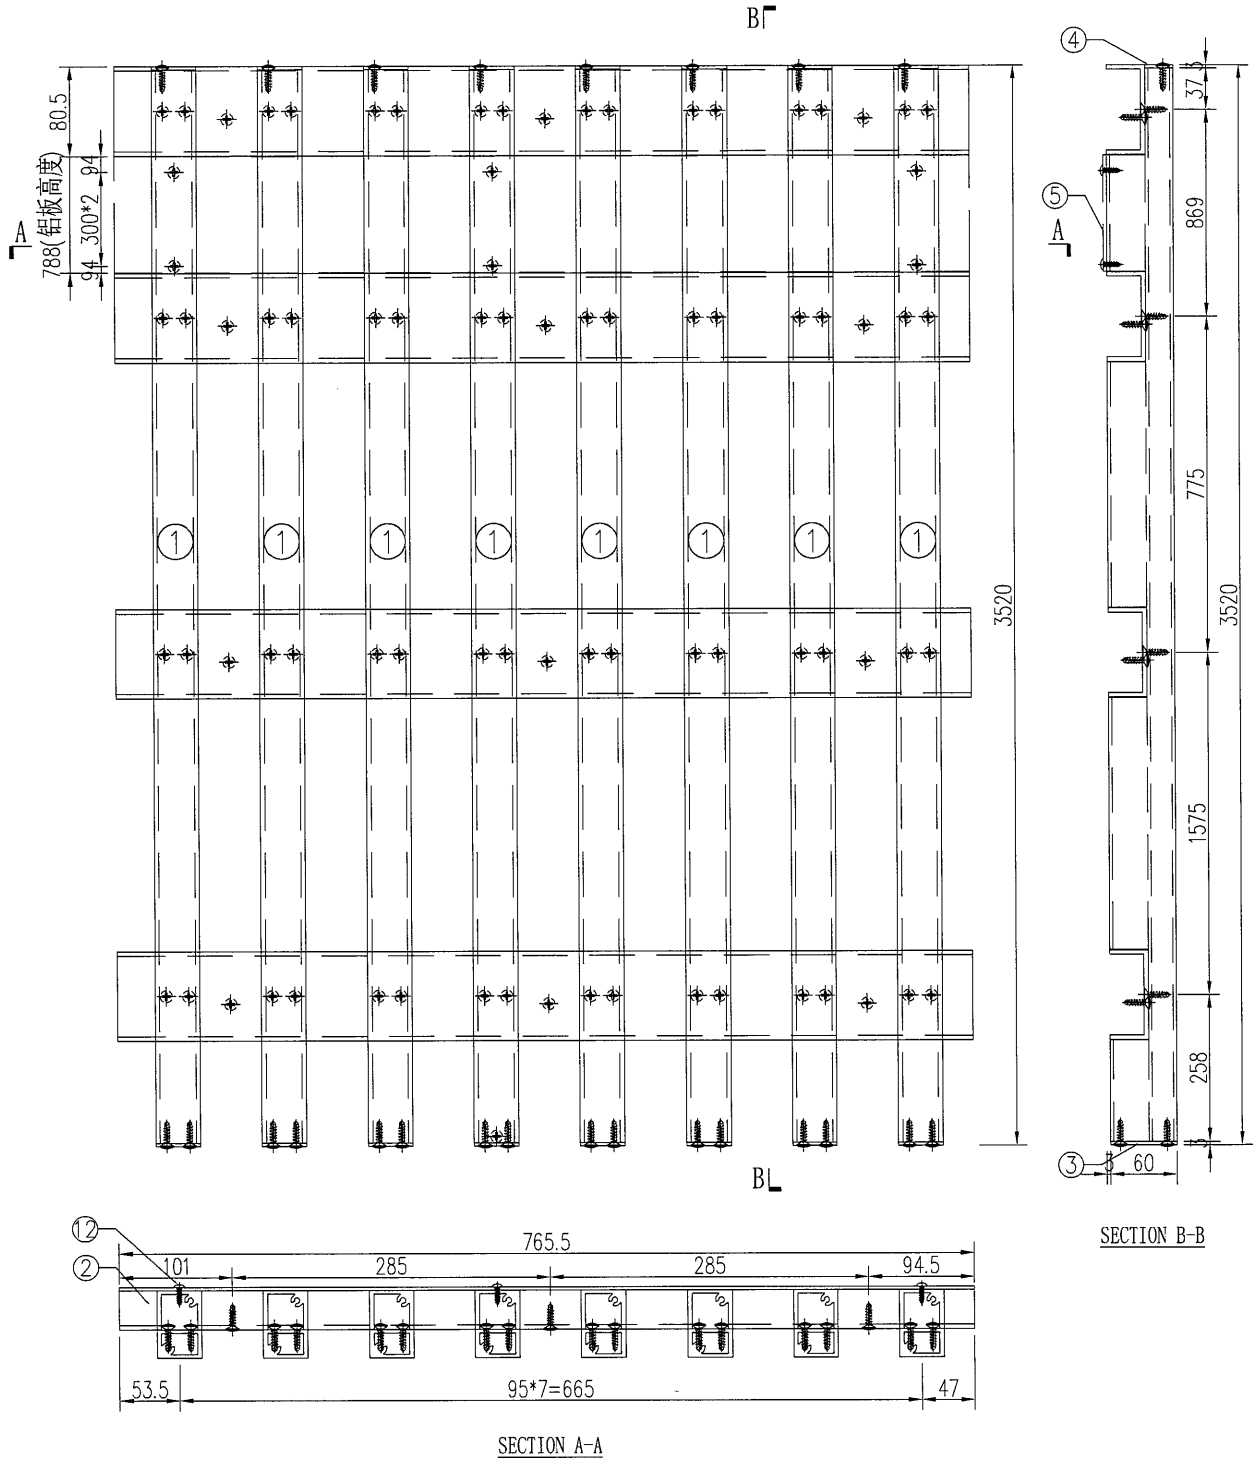


工程號	J-835	地盤	天晉平臺	附 件	S/N	物料編號	長度	名稱	數量
名稱	鋁格組裝圖		採用		1	835-LG-AL1	3520	企向鋁格柵	8
材料		地盤			2	835-LG-LC1	765.5	80*35*4mm鋁槽	4
顏色		工廠			3	835-LG-DP1	60	3mm墊片	8
					4	835-LG-DP4	25	3mm墊片	8
					5	835-LG-BB1	788	背板加工圖	1

 美特鋁質有限公司 MIDI Aluminium Fabricator Ltd.		類別		物料號	
修改		制圖	吳禕瑜	2017.04.24	圖號 835-LG-ZK02
日期		復核			數量 1
		批准			位置

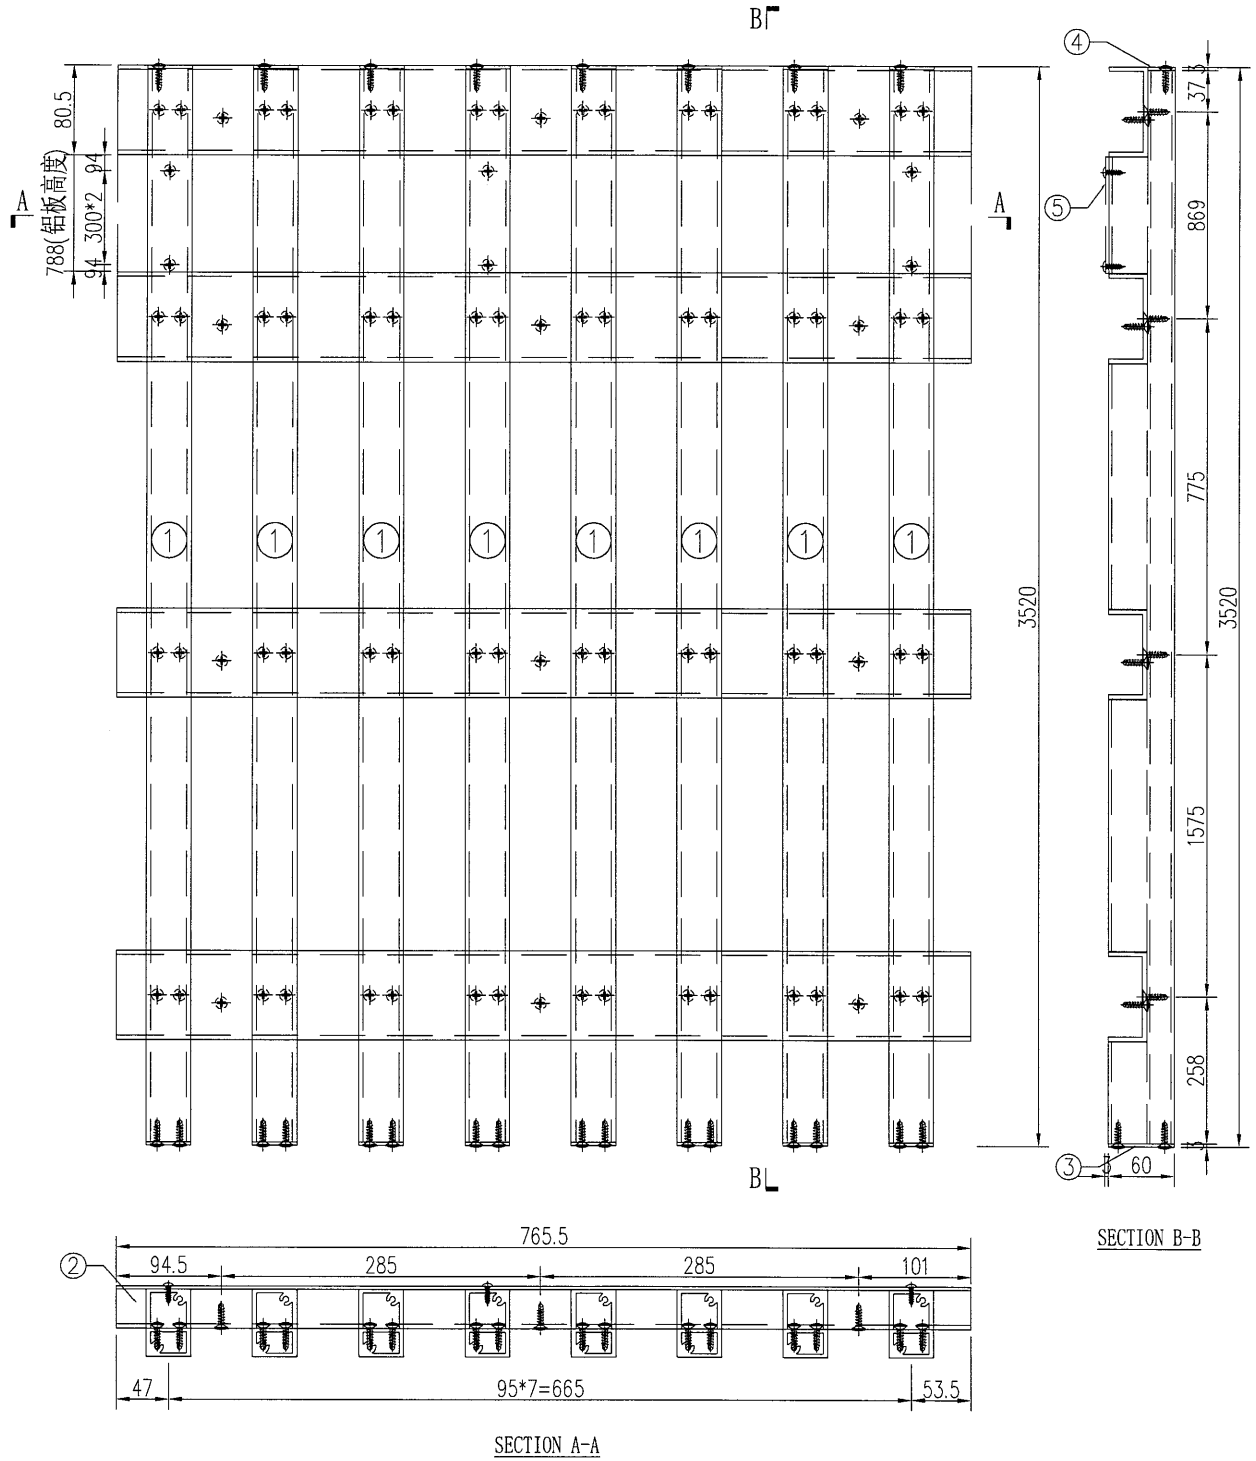


工程號	J-835	地盤	天晉平臺	附件	S/N	物料編號	長度	名稱	數量
名稱	鋁格組裝圖		採用		1	835-LG-AL1	3520	企向鋁格柵玉	8
材料			地盤		2	835-LG-LC2	765.5	80*35*4mm鋁槽	4
顏色			工廠		3	835-LG-DP1	60	3mm墊片	8
					4	835-LG-DP4	25	3mm墊片	8
					5	835-LG-BB2	788	背板加工圖	1

 美特鋁質有限公司 MIDI Aluminium Fabricator Ltd.				類別		物料料號	
				制圖	吳禕瑜	2017.04.24	圖號 835-LG-ZK03
修改				復核			數量 1
日期				批准			位置

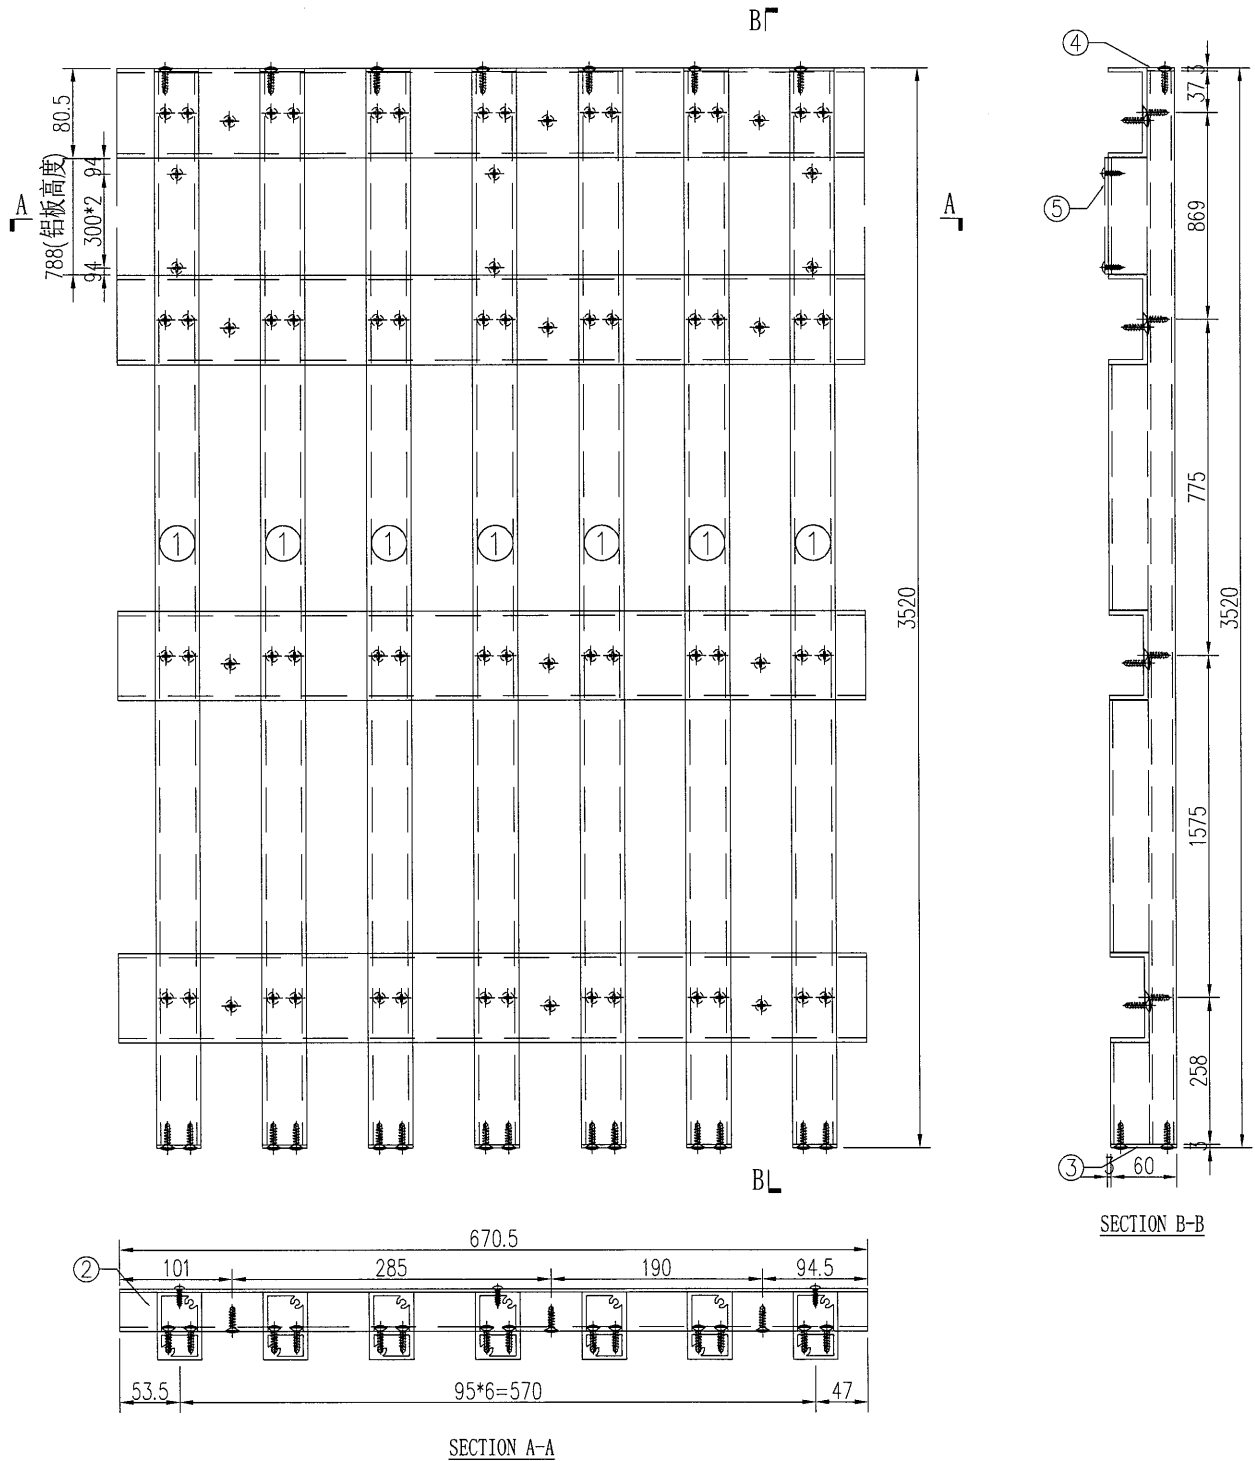


工程號	J-835	地盤	天晉平臺	附件	S/N	物料編號	長度	名稱	數量
名稱	鋁格組裝圖		採用		1	835-LG-AL1	3520	企向鋁格柵玉	7
材料			地盤		2	835-LG-LC3	670.5	80*35*4mm鋁槽	4
顏色			工廠		3	835-LG-DP1	60	3mm墊片	7
					4	835-LG-DP4	25	3mm墊片	7
					5	835-LG-BB3	788	背板加工圖	1

 美特鋁質有限公司 MIDI Aluminium Fabricator Ltd.				類別	物料號			
				制圖	吳禕瑜	2017.04.24	圖號	835-LG-ZK04
修改				復核			數量	1
日期				批准			位置	

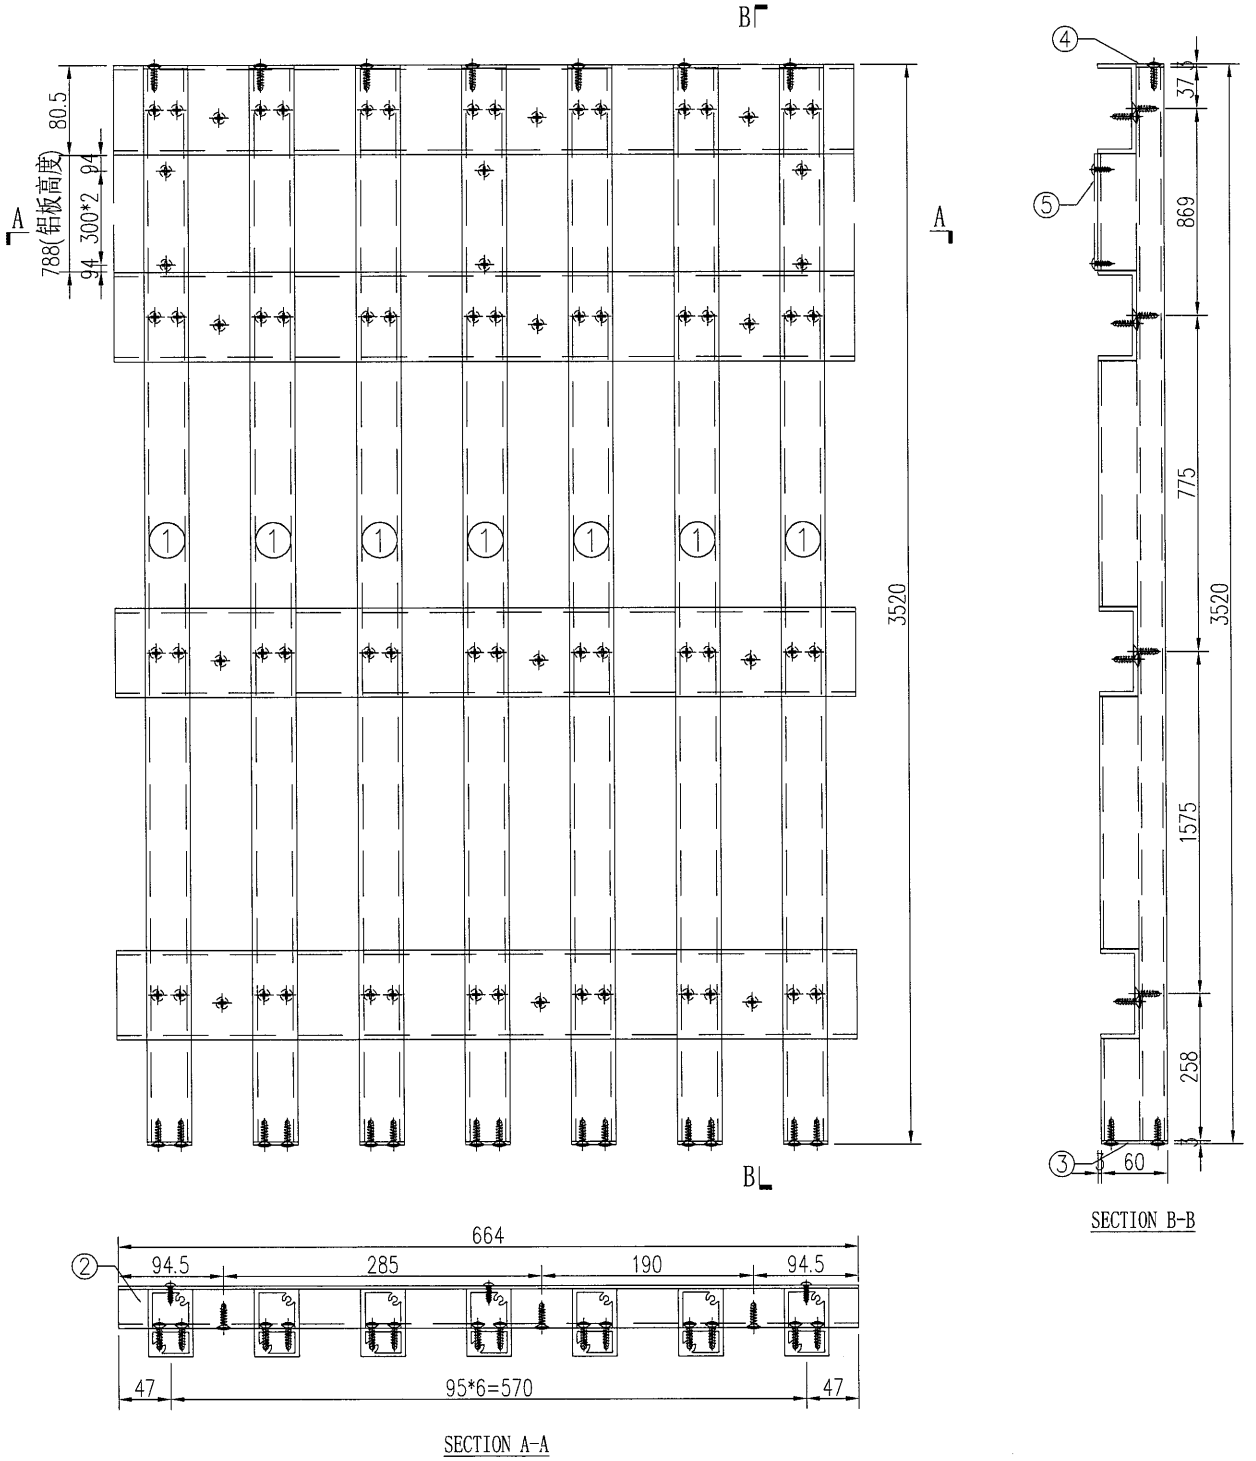

工程號	J-835	地盤	天晉平臺	附件	S/N	物料編號	長度	名稱	數量
名稱	鋁格組裝圖		採用		1	835-LG-AL1	3520	企向鋁格柵玉	7
材料			地盤		2	835-LG-LC4	664	80*35*4mm鋁槽	4
顏色			工廠		3	835-LG-DP1	60	3mm墊片	7
					4	835-LG-DP4	25	3mm墊片	7
					5	835-LG-BB4	788	背板加工圖	1


 美特鋁質有限公司 MIDI Aluminium Fabricator Ltd.		類別	物料號		
修改		制圖	吳禕瑜	2017.04.24	圖號 835-LG-ZK05
日期		復核			數量 1
		批准			位置

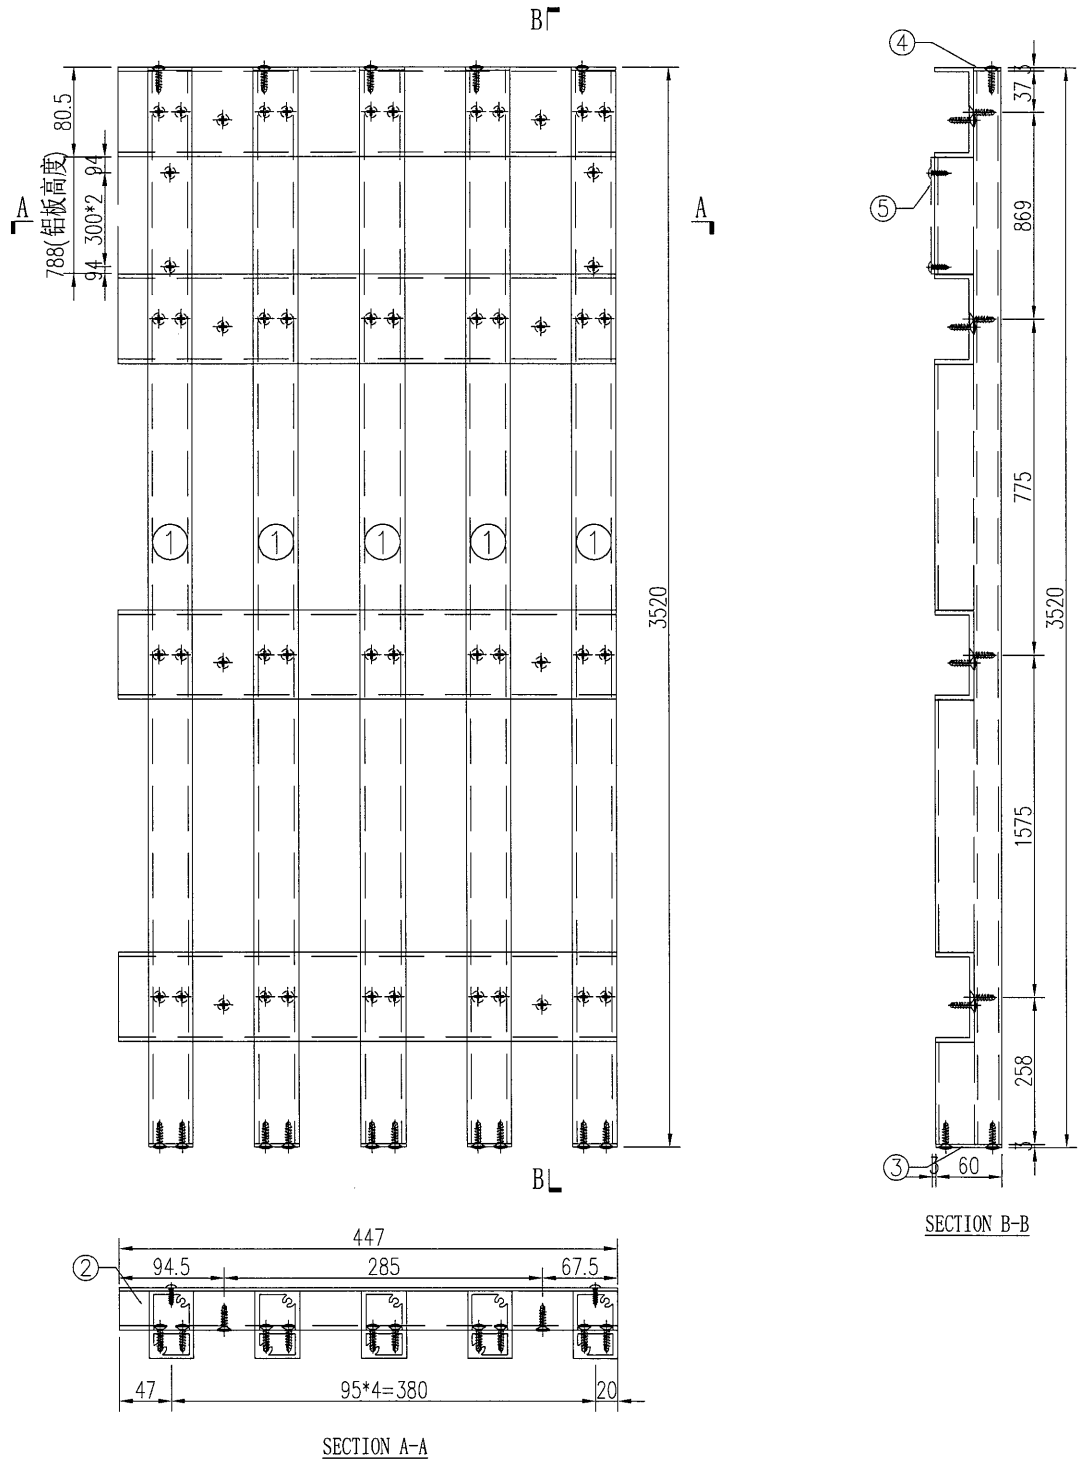

工程號	J-835	地盤	天晉平臺	附件	S/N	物料編號	長度	名稱	數量
名稱	鋁格組裝圖		採用		1	835-LG-AL1	3520	企向鋁格柵玉	5
材料			地盤		2	835-LG-LC5	447	80*35*4mm鋁槽	4
顏色			工廠		3	835-LG-DP1	60	3mm墊片	5
					4	835-LG-DP4	25	3mm墊片	5
					5	835-LG-BB5	788	背板加工圖	1


28

 美特鋁質 有限公司 MIDI Aluminium Fabricator Ltd.		類別		物料號	
修改		制圖	吳禕瑜	2017.04.24	圖號 835-LG-ZK06
日期		復核			數量 1
		批准			位置

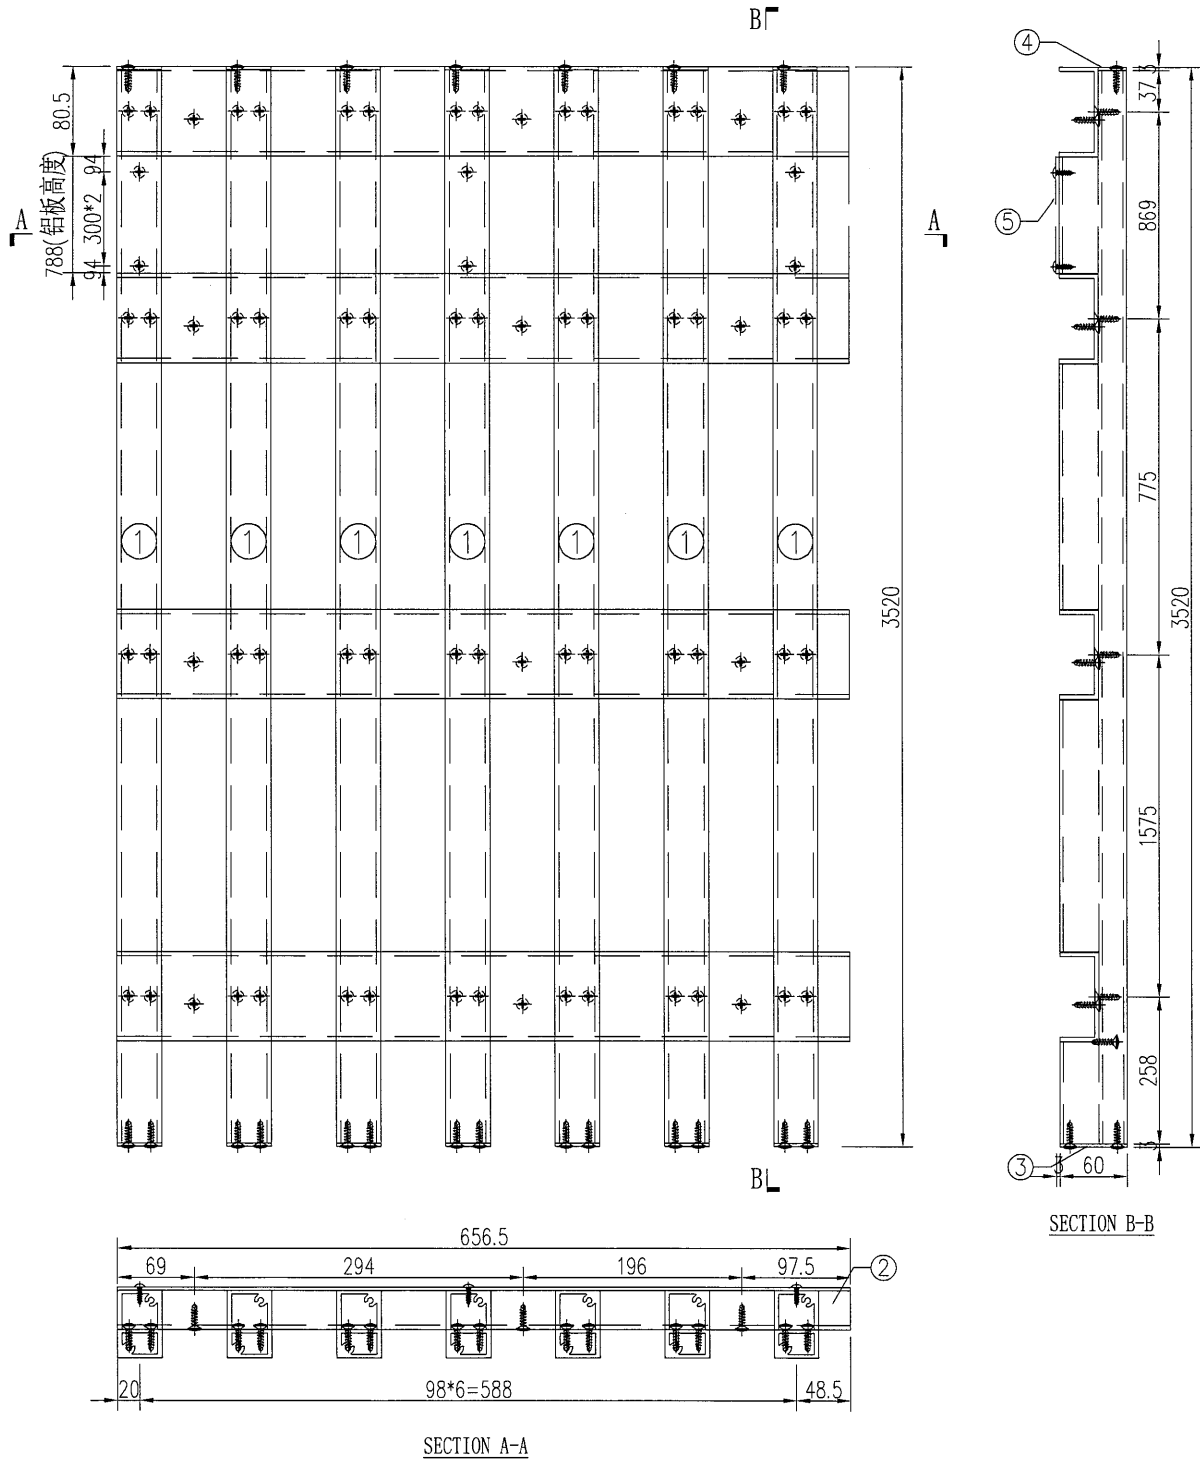


工程號	J-835	地盤	天晉平臺	附件	S/N	物料編號	長度	名稱	數量
名稱	鋁格組裝圖		採用		1	835-LG-AL1	3520	企向鋁格柵玉	7
材料		地盤			2	835-LG-LC6	656.5	80*35*4mm鋁槽	4
顏色		工廠			3	835-LG-DP1	60	3mm墊片	7
					4	835-LG-DP4	25	3mm墊片	7
					5	835-LG-BB6	788	背板加工圖	1

 美特鋁質有限公司 MIDI Aluminium Fabricator Ltd.		類別	物料斗號			
		制圖	吳禕瑜	2017.04.24	圖號	835-LG-ZK07
修改		復核			數量	1
日期		批准			位置	

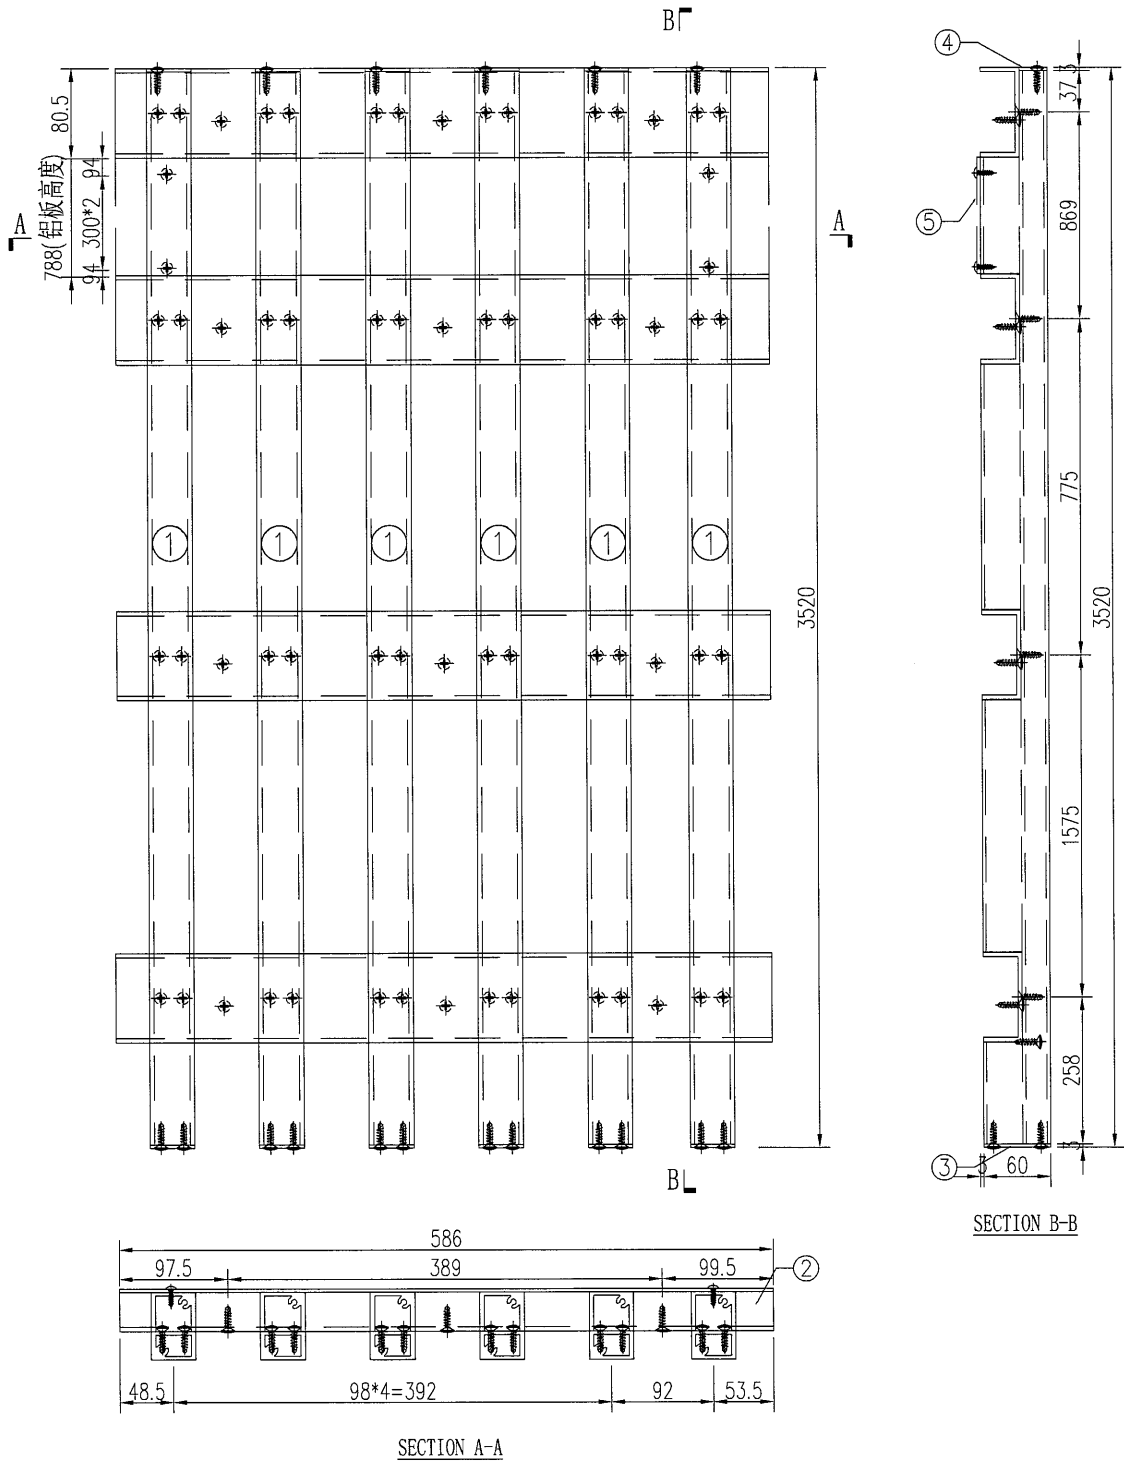


工程號	J-835	地盤	天晉平臺	附件	S/N	物料編號	長度	名稱	數量
名稱	鋁格組裝圖		採用		1	835-LG-AL1	3520	企向鋁格柵	6
材料			地盤		2	835-LG-LC7	586	80*35*4mm鋁槽	4
顏色			工廠		3	835-LG-DP1	60	3mm墊片	6
					4	835-LG-DP4	25	3mm墊片	6
					5	835-LG-BB7	788	背板加工圖	1


 美特鋁質 有限公司 MIDI Aluminium Fabricator Ltd.				類別	物料號		
				制圖	吳禱瑜	2017.04.24	圖號 835-LG-ZK08
修改				復核			數量 2
日期				批准			位置

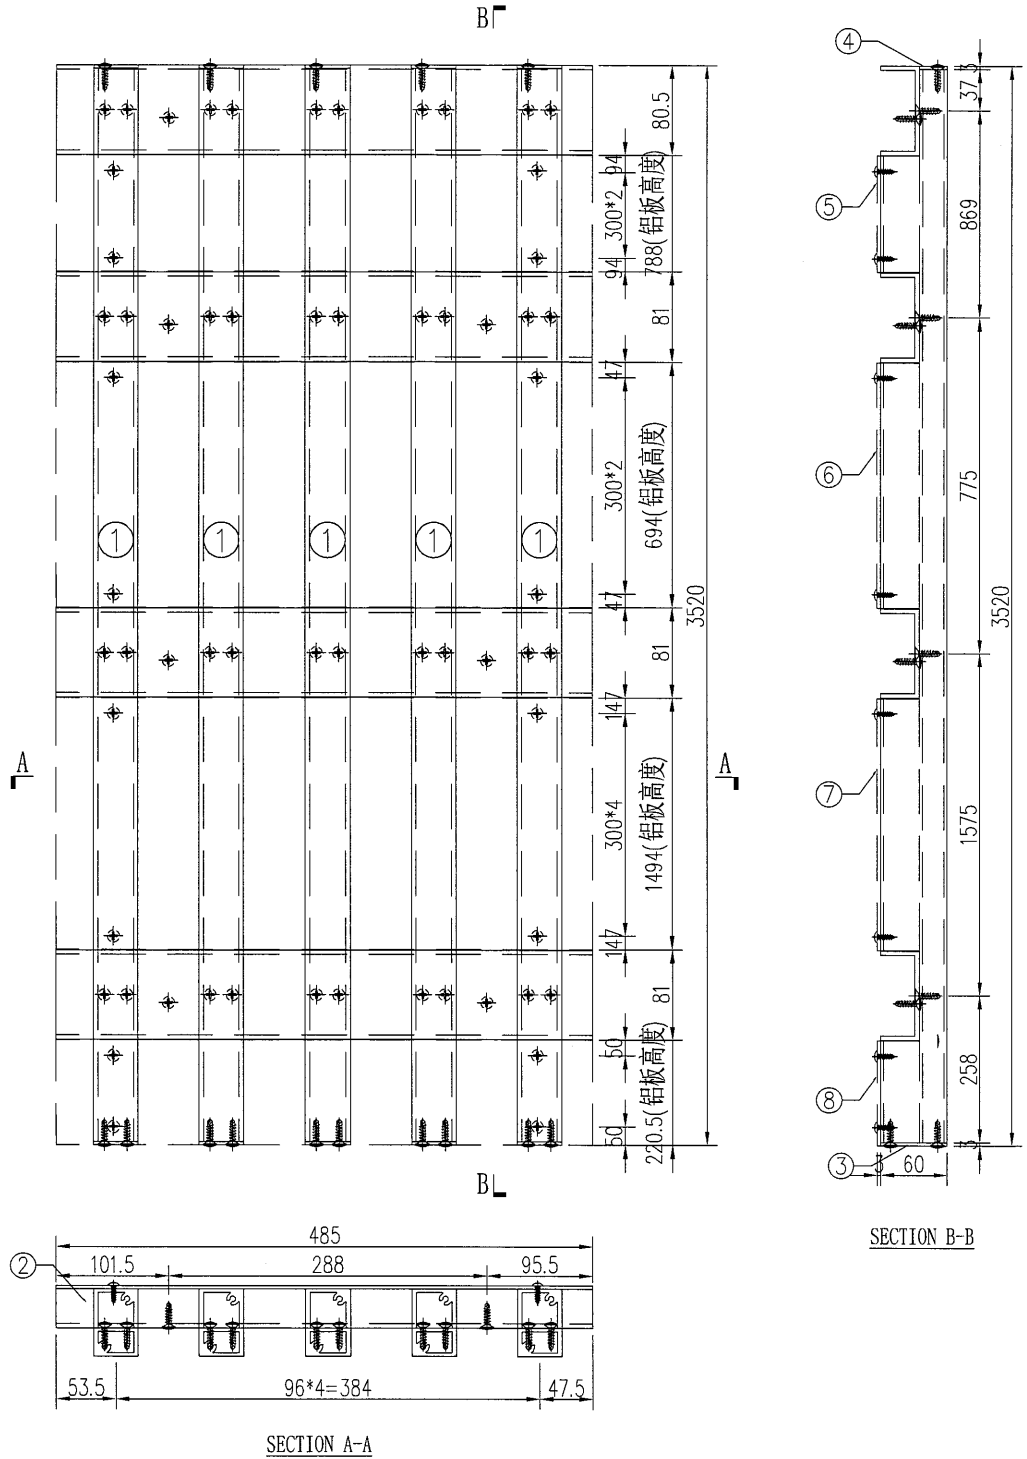

S/N	物料編號	長度	名稱	數量
1	835-LG-AL1	3520	企向鋁格柵玉	5
2	835-LG-LC8	485	80*35*4mm鋁槽	4
3	835-LG-DP1	60	3mm墊片	5
4	835-LG-DP4	25	3mm墊片	5
5	835-LG-BB8	788	背板加工圖	1
6	835-LG-BB8a	694	背板加工圖	1
7	835-LG-BB8b	1494	背板加工圖	1
8	835-LG-BB8c	220.5	背板加工圖	1


工程號	J-835	地盤	天晉平臺	附 件
名稱	鋁格組裝圖		採用	
材料			地盤	
顏色			工廠	

 美特鋁質 有限公司 MIDI Aluminium Fabricator Ltd.				類別	物料料號			
				制圖	吳禕瑜	2017.04.24	圖號	835-LG-ZK09
修改				復核			數量	1
日期				批准			位置	

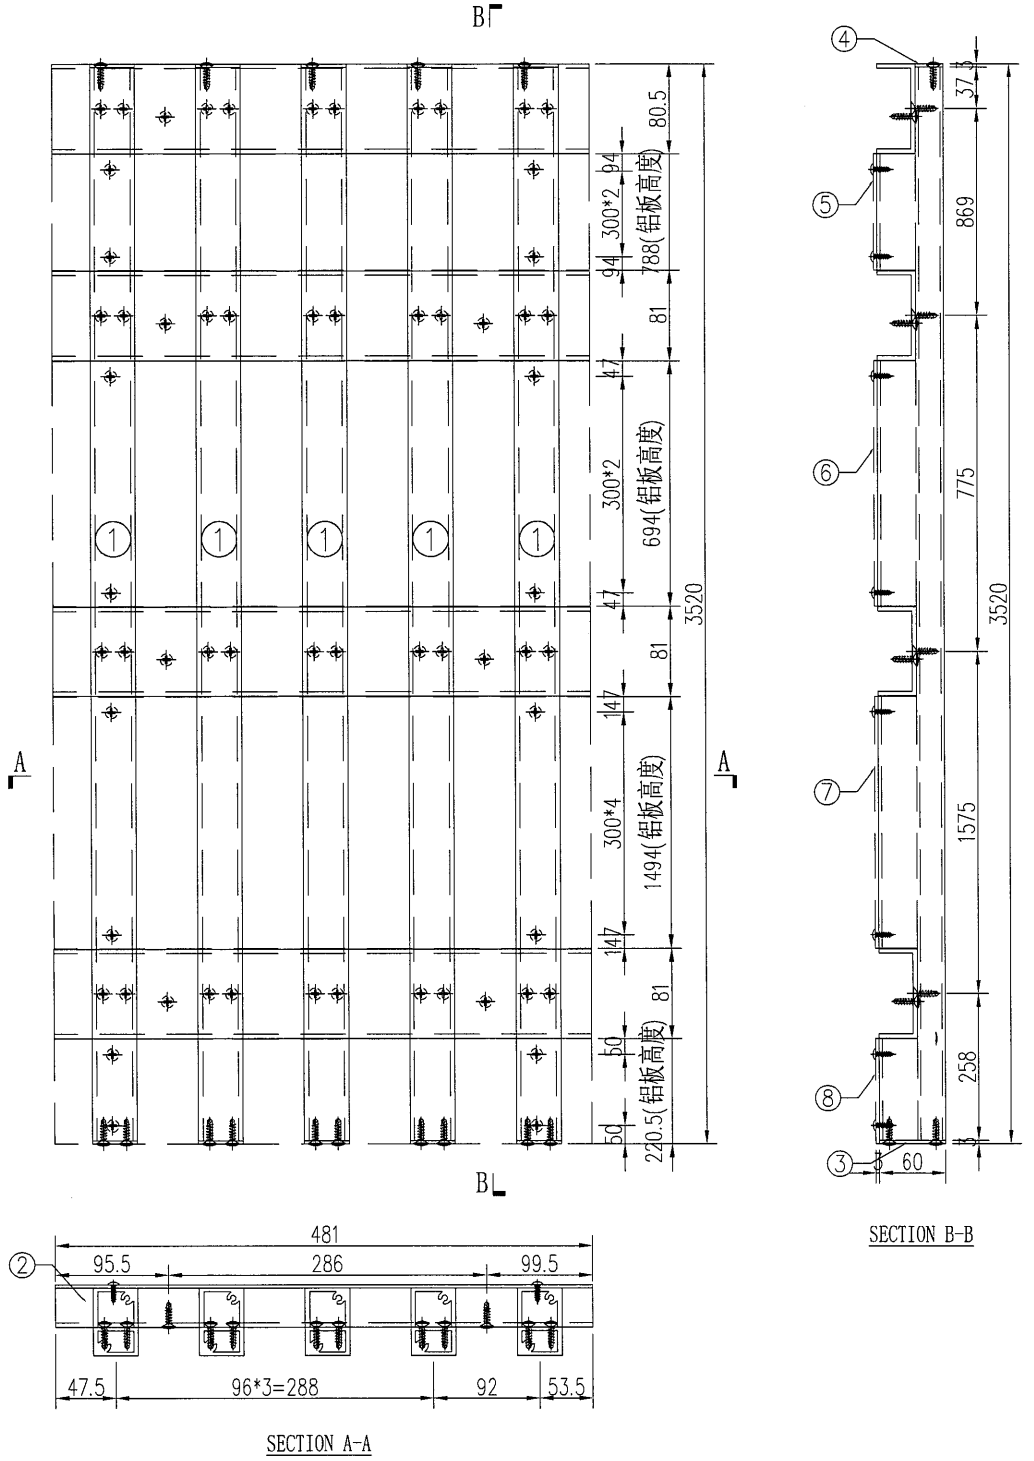


工程號	J-835	地盤	天晉平臺	附件	S/N	物料編號	長度	名稱	數量	
名稱	鋁格組裝圖				採用	1	835-LG-AL1	3520	企向鋁格柵玉	5
材料					地盤	2	835-LG-LC9	481	80*35*4mm鋁槽	4
顏色					工廠	3	835-LG-DP1	60	3mm墊片	5
						4	835-LG-DP4	25	3mm墊片	5
						5	835-LG-BB9	788	背板加工圖	1
						6	835-LG-BB9a	694	背板加工圖	1
						7	835-LG-BB9b	1494	背板加工圖	1
					8	835-LG-BB9c	220.5	背板加工圖	1	

 美特鋁質有限公司 MIDI Aluminium Fabricator Ltd.				類別		物料料號	
				制圖	吳禕瑜	2017.04.24	圖號 835-LG-ZK10
修改				復核			數量 3
日期				批准			位置

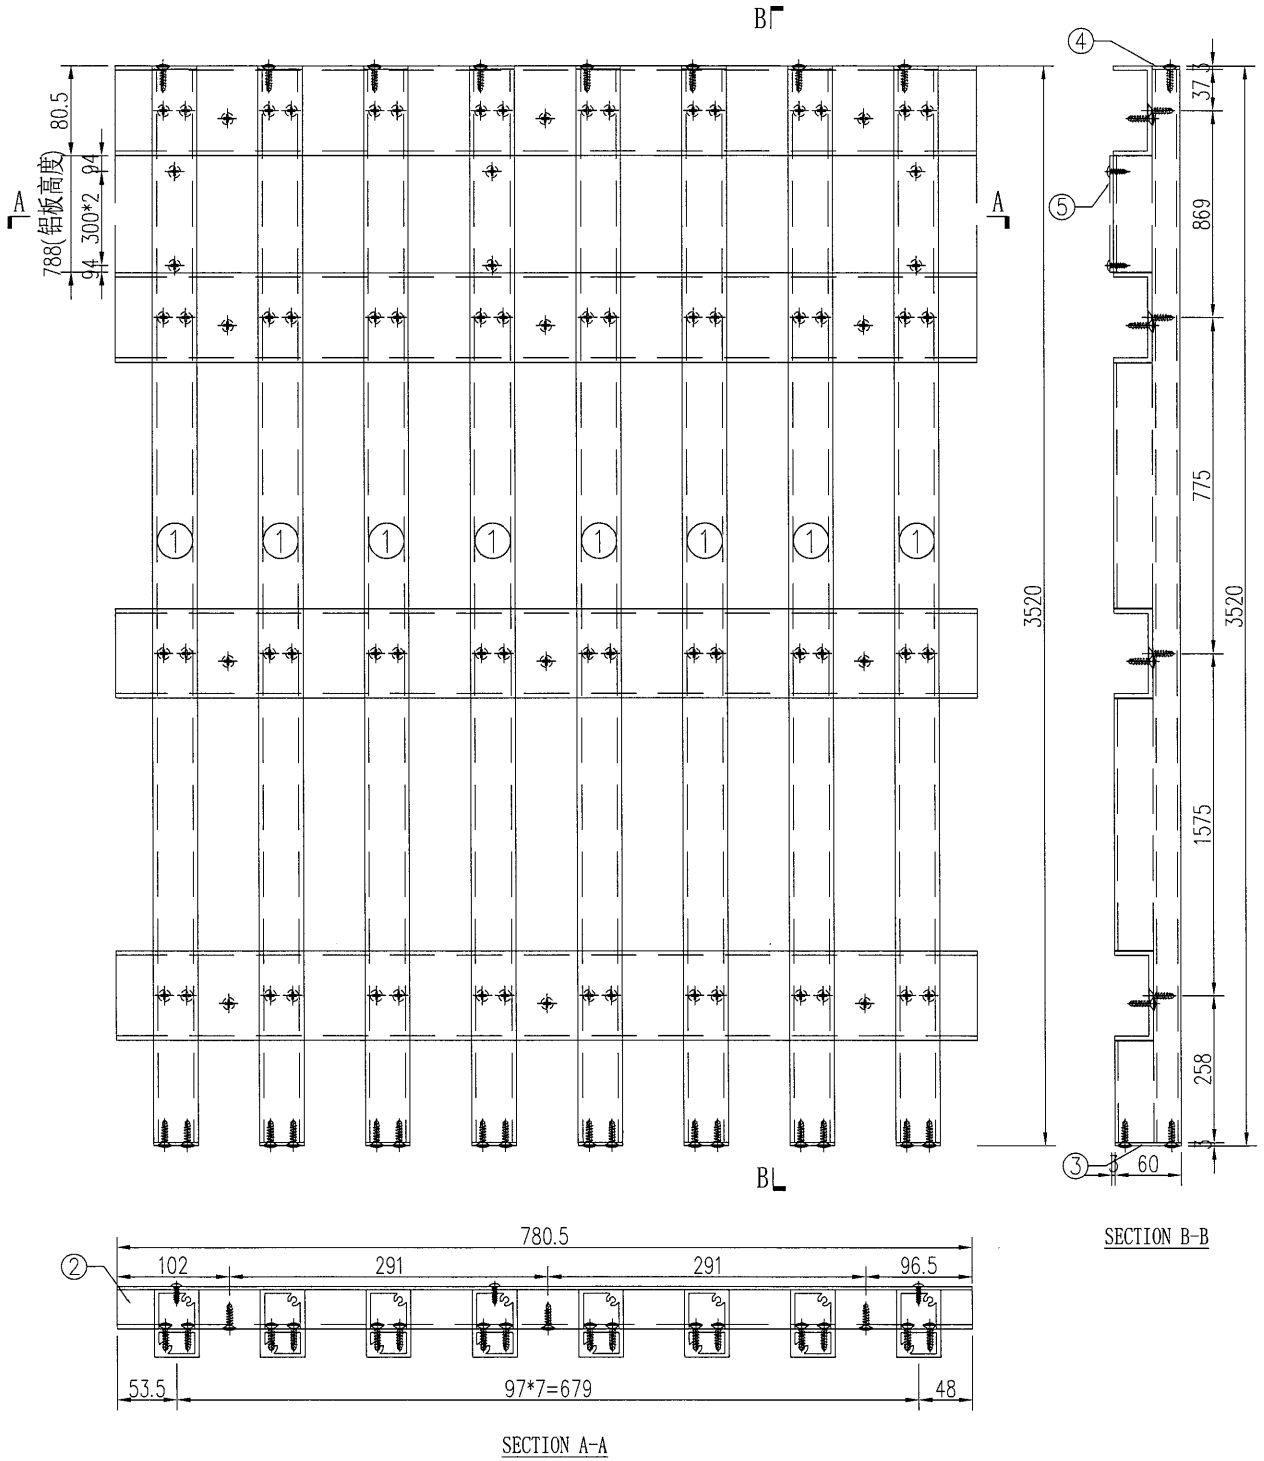


工程號	J-835	地盤	天晉平臺	附 件	S/N	物料編號	長度	名稱	數量
名稱	鋁格組裝圖		採用		1	835-LG-AL1	3520	企向鋁格柵玉	8
材料			地盤		2	835-LG-LC10	780.5	80*35*4mm鋁槽	4
顏色			工廠		3	835-LG-DP1	60	3mm墊片	8
					4	835-LG-DP4	25	3mm墊片	8
					5	835-LG-BB10	788	背板加工圖	1

 美特鋁質 有限公司 MIDI Aluminium Fabricator Ltd.				類別	物料號			
				制圖	吳禕瑜	2017.04.24	圖號	835-LG-ZK11
修改				復核			數量	2
日期				批准			位置	

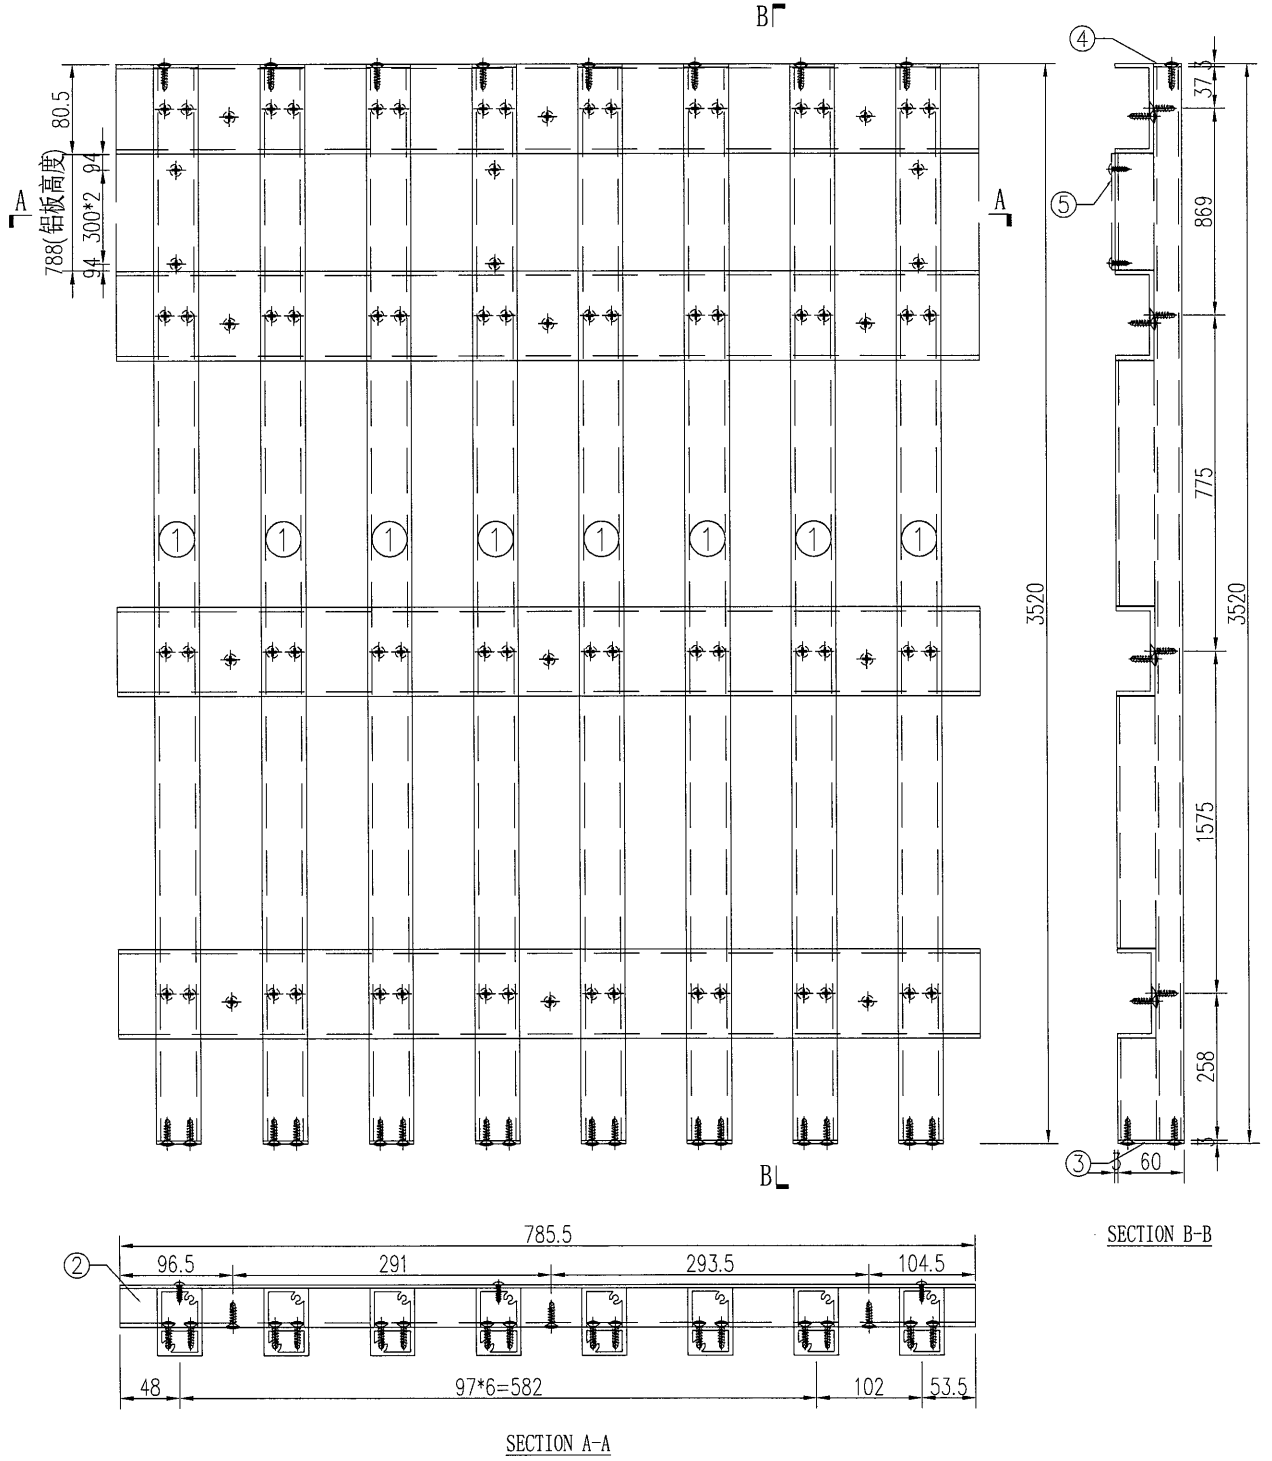


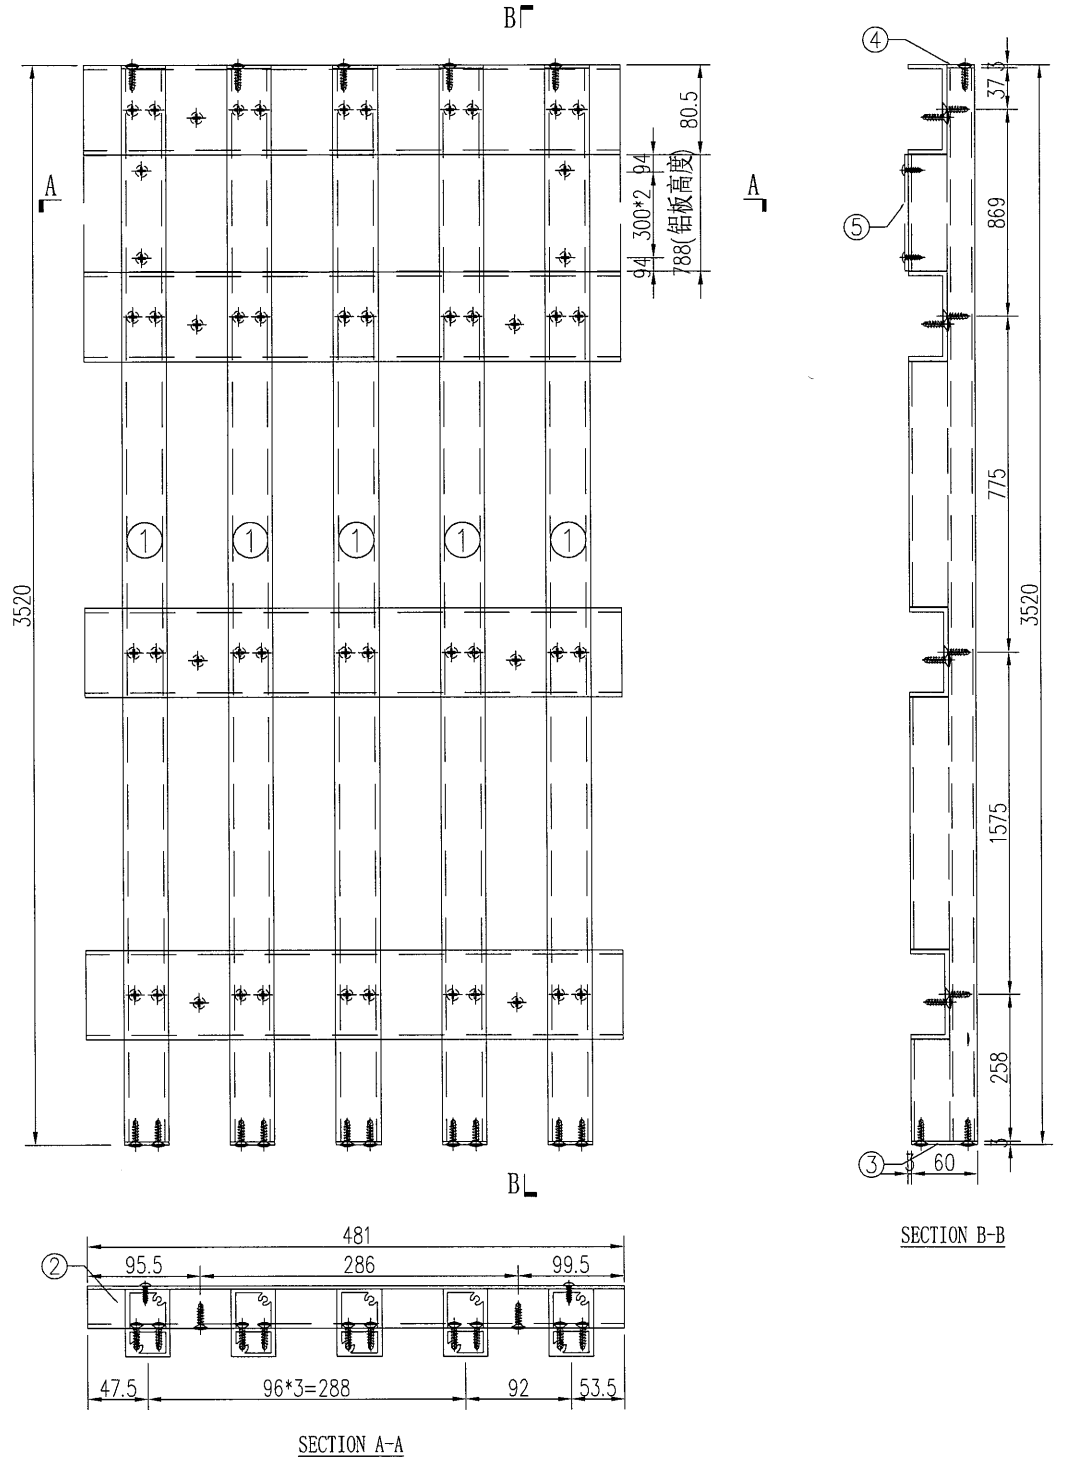
工程號	J-835	地盤	天晉平臺	附件	S/N	物料編號	長度	名稱	數量
名稱	鋁格組裝圖				1	835-LG-AL1	3520	企向鋁格柵玉	8
材料					2	835-LG-LC11	785.5	80*35*4mm鋁槽	4
顏色					3	835-LG-DP1	60	3mm墊片	8
					4	835-LG-DP4	25	3mm墊片	8
					5	835-LG-BB11	788	背板加工圖	1

 美特鋁質 有限公司 MIDI Aluminium Fabricator Ltd.				類別	物料號		
				制圖	吳禕瑜	2017.04.24	圖號 835-LG-ZK08a
修改				復核			數量 1
日期				批准			位置

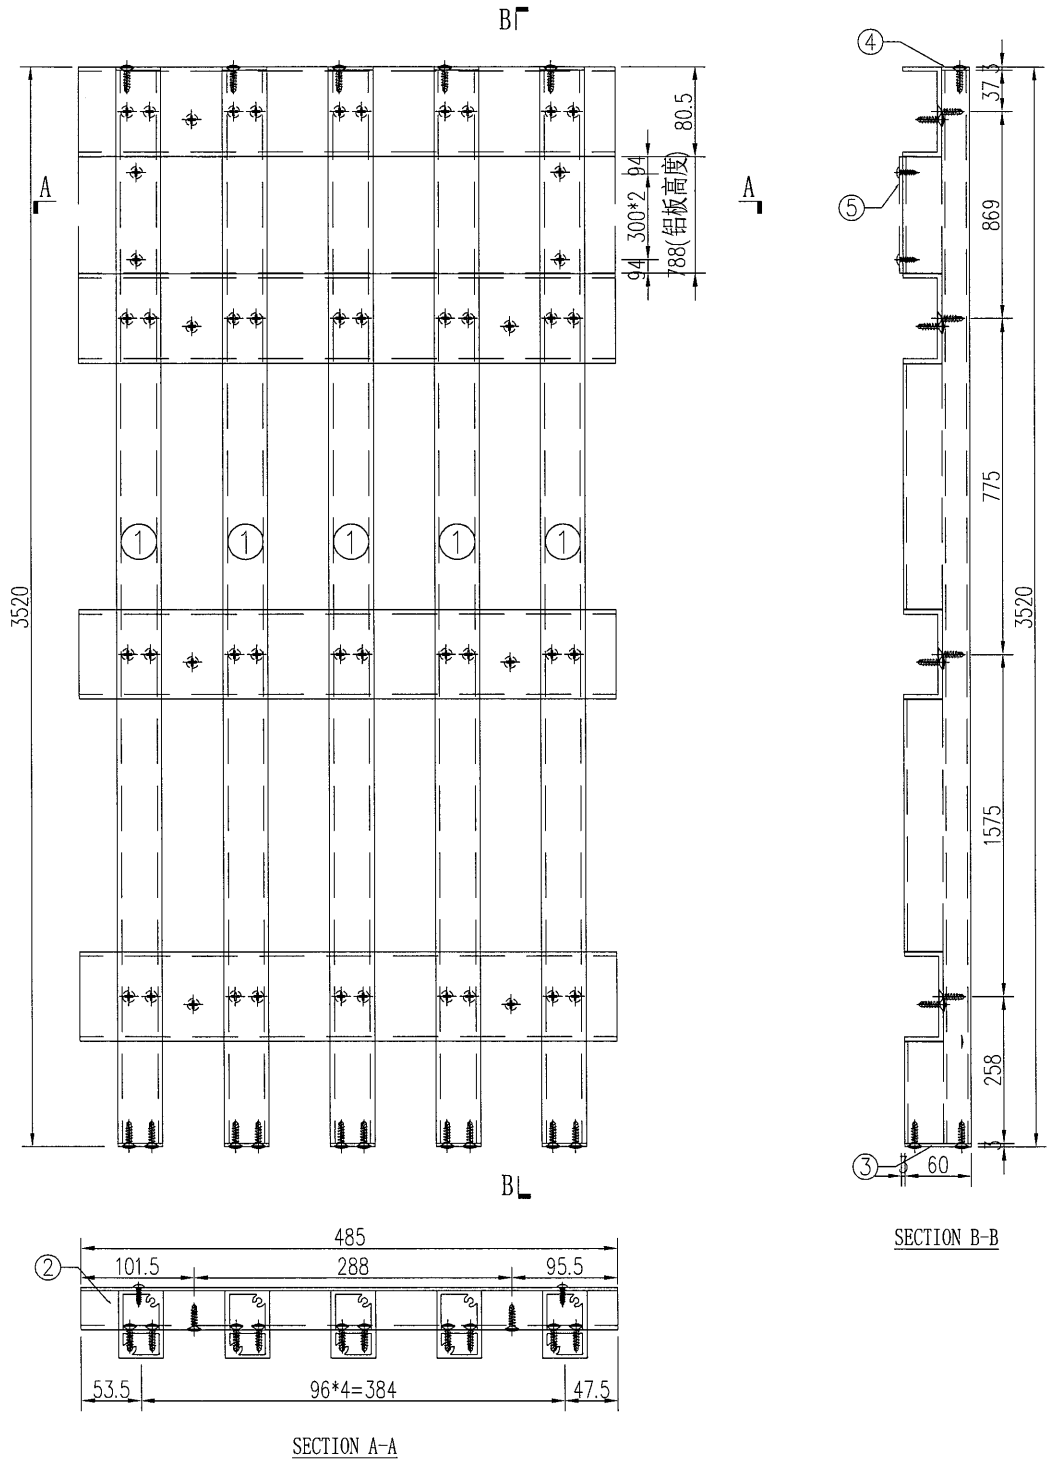


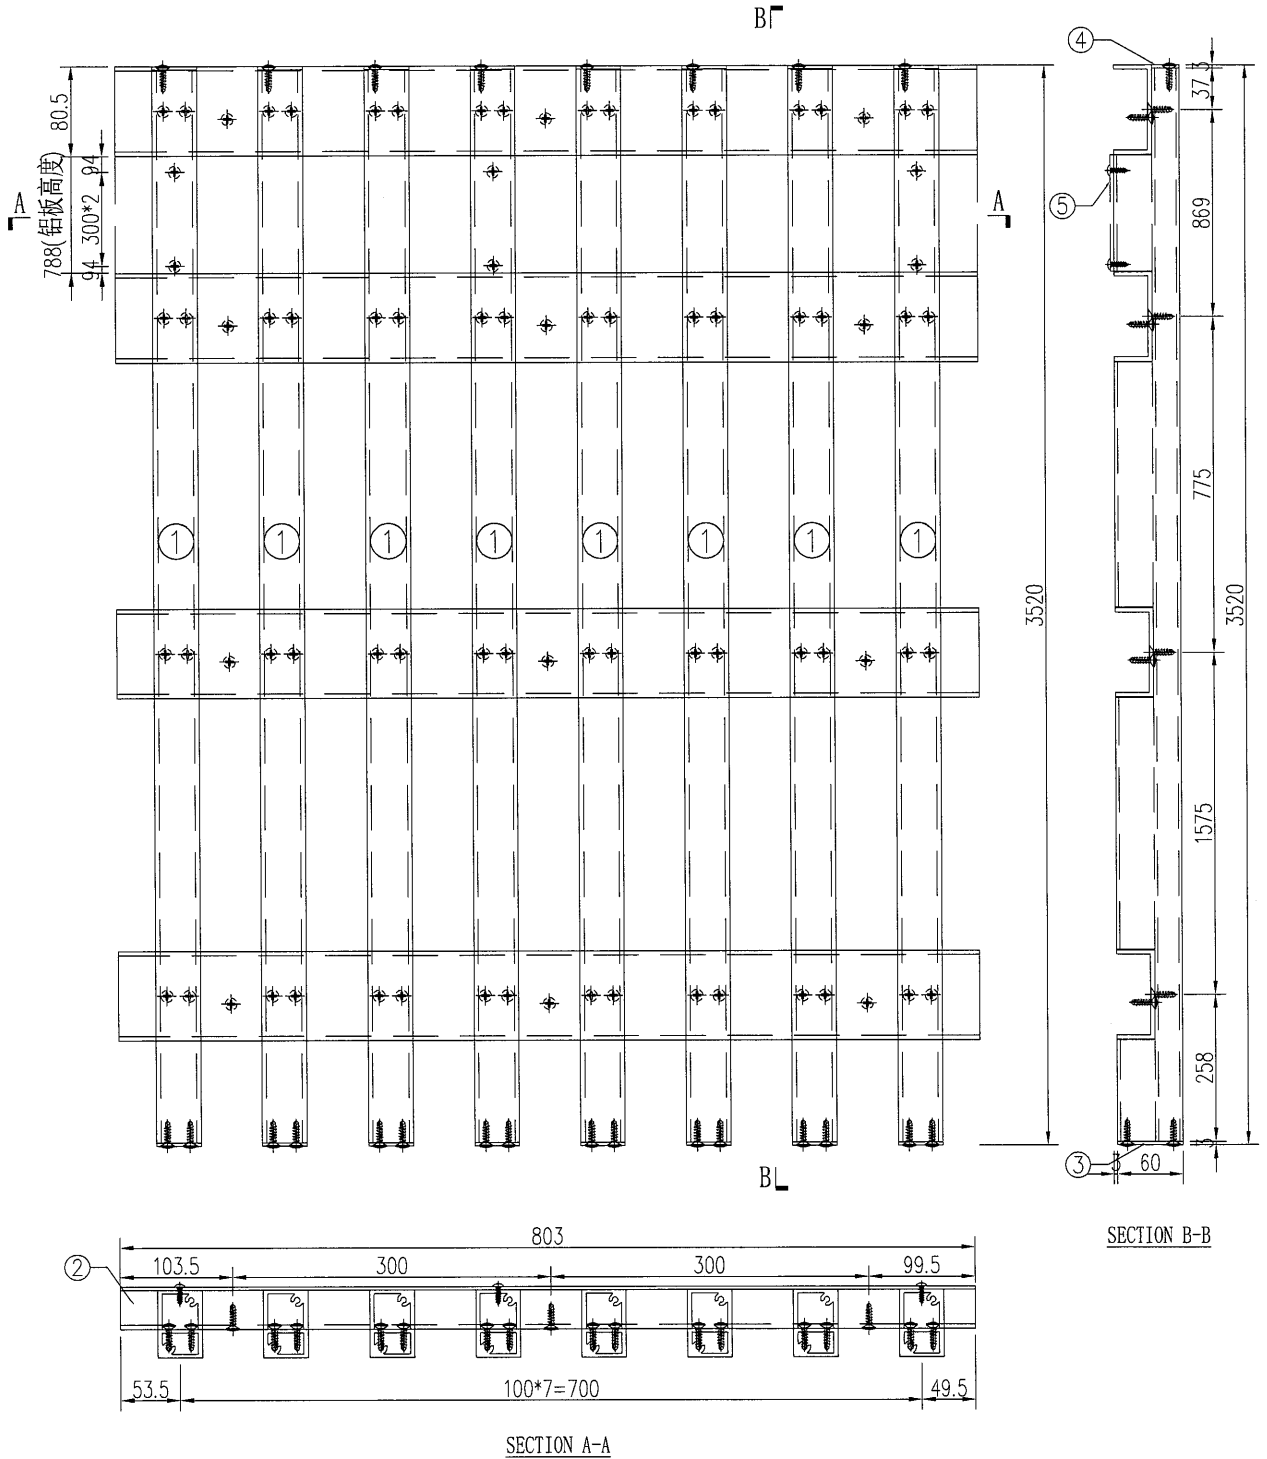
工程號	J-835	地盤	天晉平臺	附件	S/N	物料編號	長度	名稱	數量
名稱	鋁格組裝圖		採用		1	835-LG-AL1	3520	企向鋁格柵玉	5
材料			地盤		2	835-LG-LC8	485	80*35*4mm鋁槽	4
顏色			工廠		3	835-LG-DP1	60	3mm墊片	5
					4	835-LG-DP4	25	3mm墊片	5
					5	835-LG-BB8	788	背板加工圖	1

 美特鋁質 有限公司 MIDI Aluminium Fabricator Ltd.				類別	物料號		
				制圖	吳禕瑜	2017.04.24	圖號 835-LG-ZK09a
修改				復核			數量 1
日期				批准			位置




工程號	J-835	地盤	天晉平臺	附件	S/N	物料編號	長度	名稱	數量
名稱	鋁格組裝圖		採用		1	835-LG-AL1	3520	企向鋁格柵	5
材料			地盤		2	835-LG-LC9	481	80*35*4mm鋁槽	4
顏色			工廠		3	835-LG-DP1	60	3mm墊片	5
					4	835-LG-DP4	25	3mm墊片	5
					5	835-LG-BB9	788	背板加工圖	1

 美特鋁質 有限公司 MIDI Aluminium Fabricator Ltd.				類別		物料號	
				制圖	吳禕瑜	2017.04.24	圖號 835-LG-ZK12
修改				復核			數量 2
日期				批准			位置




工程號	J-835	地盤	天晉平臺	附件	S/N	物料編號	長度	名稱	數量
名稱	鋁格組裝圖		採用		1	835-LG-AL1	3520	企向鋁格柵玉	8
材料			地盤		2	835-LG-LC12	803	80*35*4mm鋁槽	4
顏色			工廠		3	835-LG-DP1	60	3mm墊片	8
					4	835-LG-DP4	25	3mm墊片	8
					5	835-LG-BB12	788	背板加工圖	1

 美特鋁質 有限公司 MIDI Aluminium Fabricator Ltd.				類別	物料編號			
				制圖	吳禕瑜	2017.04.24	圖號	835-LG-ZK13
修改				復核			數量	2
日期				批准			位置	

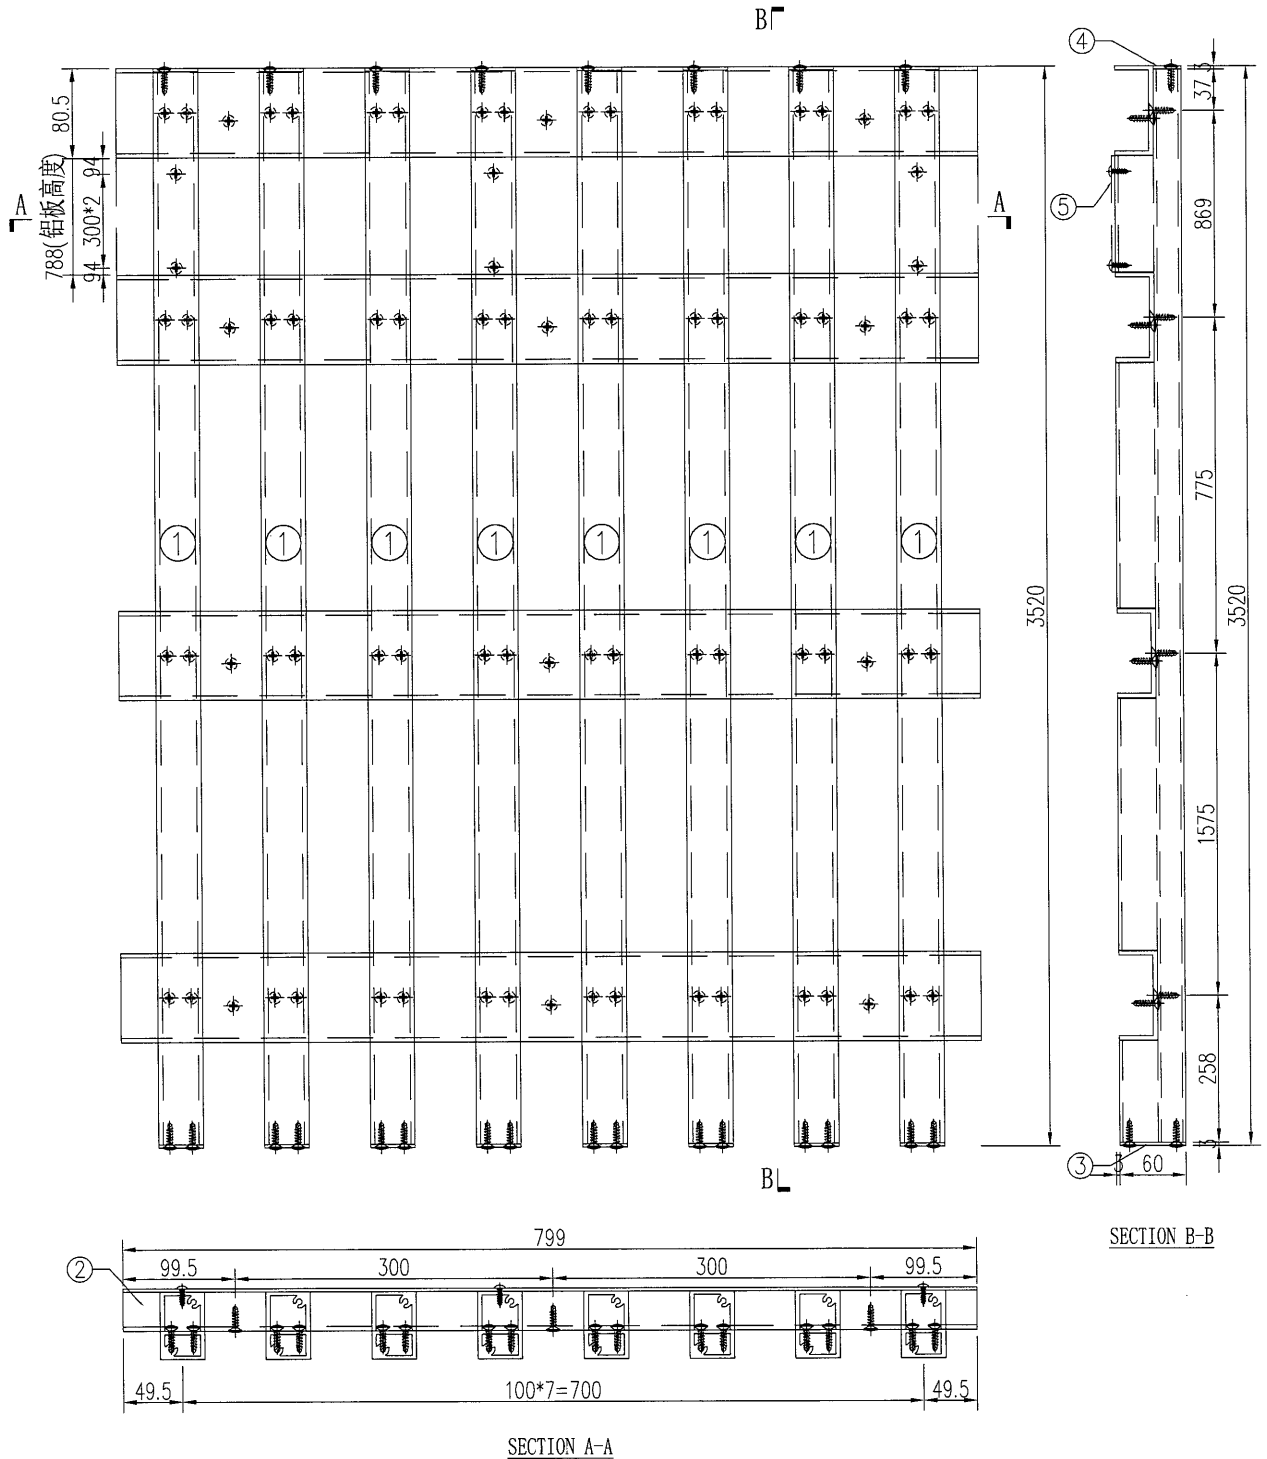


工程號	J-835	地盤	天晉平臺	附 件	S/N	物料編號	長度	名稱	數量
名稱	鋁格組裝圖		採用		1	835-LG-AL1	3520	企向鋁格柵玉	8
材料			地盤		2	835-LG-LC13	799	80*35*4mm鋁槽	4
顏色			工廠		3	835-LG-DP1	60	3mm墊片	8
					4	835-LG-DP4	25	3mm墊片	8
					5	835-LG-BB13	788	背板加工圖	1

 美特鋁質有限公司 MIDI Aluminium Fabricator Ltd.		類別	物料號		
修改		制圖	吳禕瑜	2017.04.24	圖號 835-LG-ZK14
日期		復核			數量 2
		批准			位置

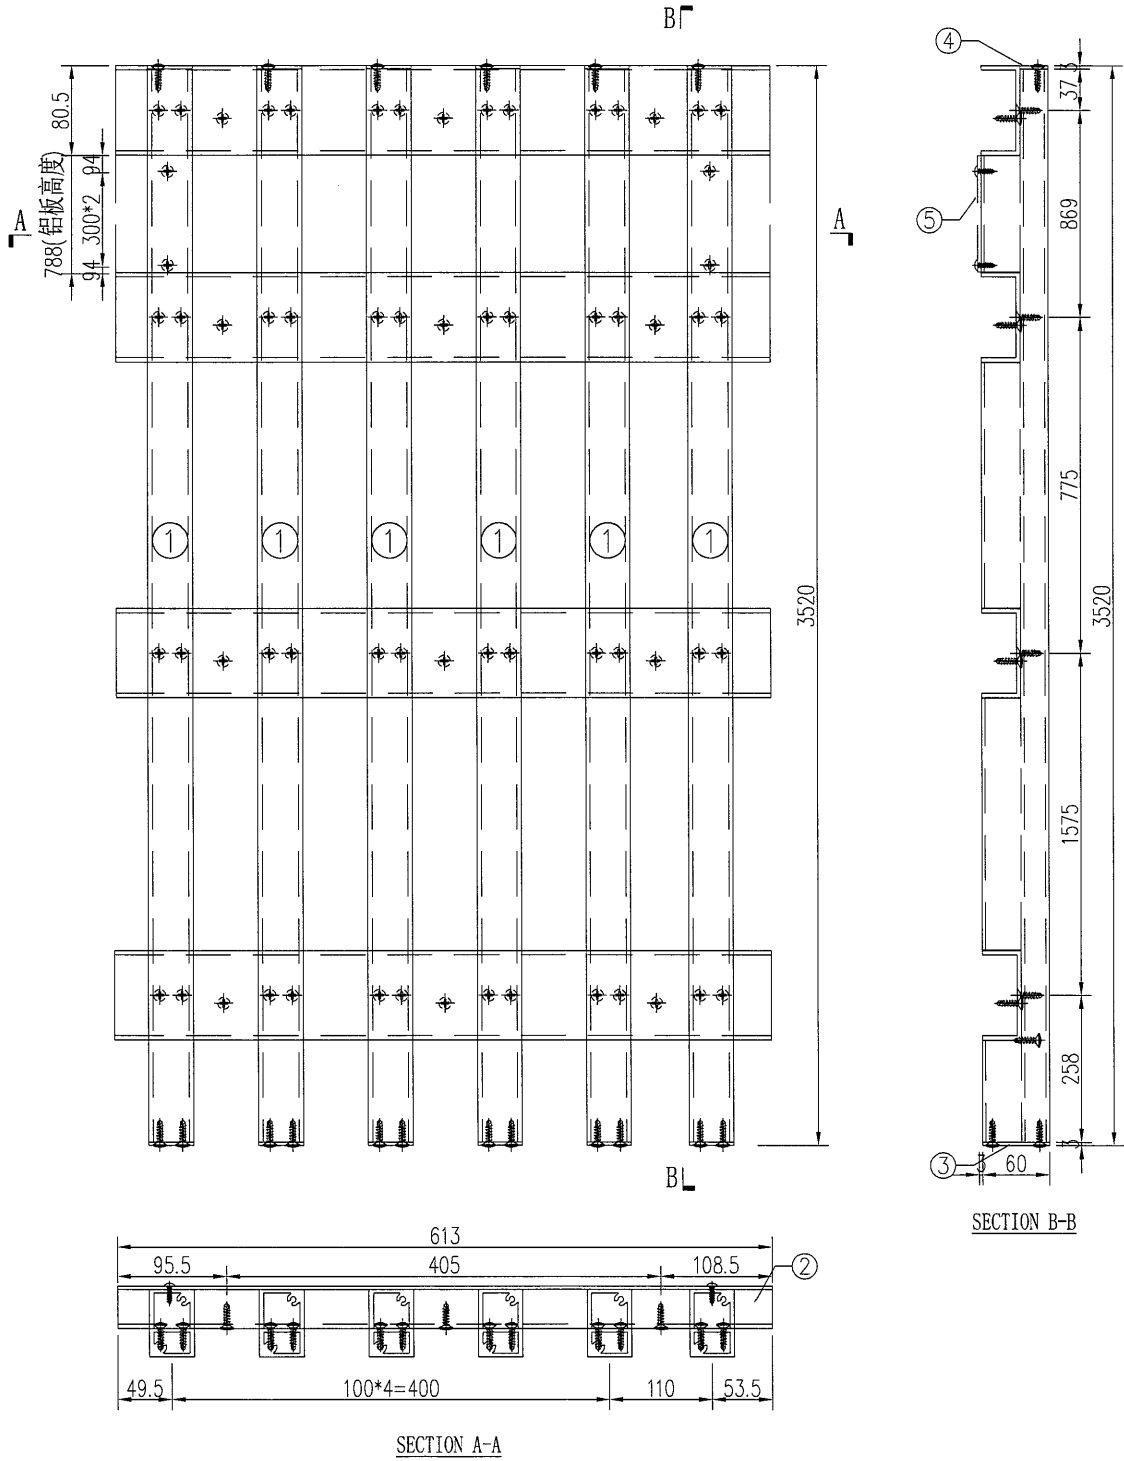


工程號	J-835	地盤	天晉平臺	附 件	S/N	物料編號	長度	名稱	數量
名稱	鋁格組裝圖		採用		1	835-LG-AL1	3520	企向鋁格柵玉	6
材料			地盤		2	835-LG-LC14	613	80*35*4mm鋁槽	4
顏色			工廠		3	835-LG-DP1	60	3mm墊片	6
					4	835-LG-DP4	25	3mm墊片	6
					5	835-LG-BB14	788	背板加工圖	1

 美特鋁質 有限公司 MIDI Aluminium Fabricator Ltd.				類別		物料料號		
				制圖	吳禕瑜	2017.04.24	圖號	835-LG-ZK15
修改				復核			數量	1
日期				批准			位置	

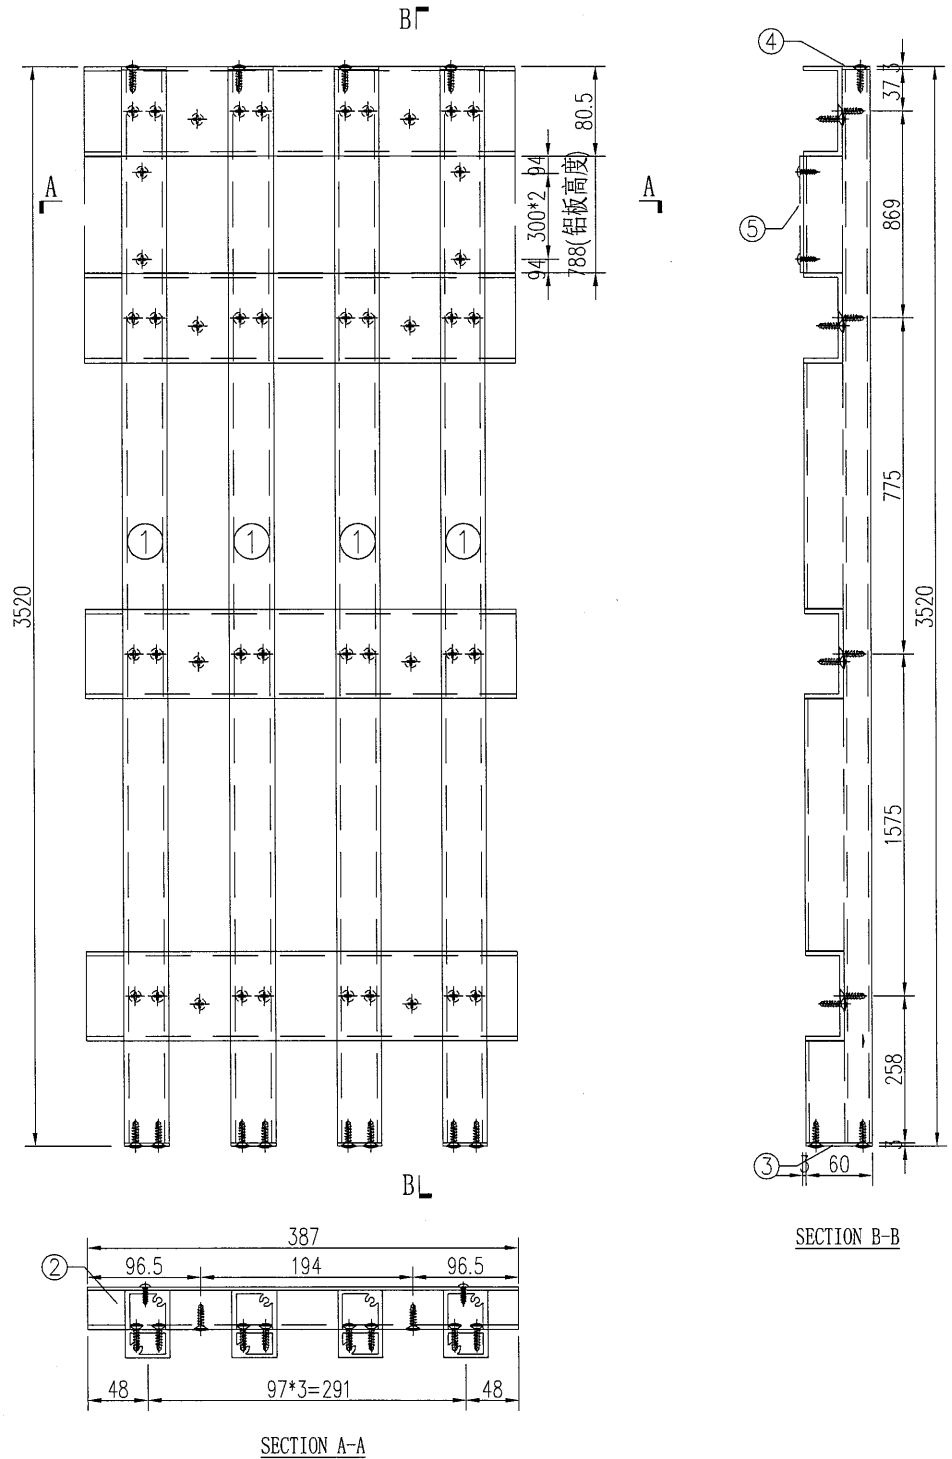


工程號	J-835	地盤	天晉平臺	附 件	S/N	物料編號	長度	名稱	數量
名稱	鋁格組裝圖		採用		1	835-LG-AL1	3520	企向鋁格柵玉	4
材料		地盤			2	835-LG-LC15	387	80*35*4mm鋁槽	4
顏色		工廠			3	835-LG-DP1	60	3mm墊片	4
					4	835-LG-DP4	25	3mm墊片	4
					5	835-LG-BB15	788	背板加工圖	1

 美特鋁質有限公司 MIDI Aluminium Fabricator Ltd.				類別		物料號		
				制圖	吳禕瑜	2017.04.24	圖號	835-LG-ZK15a
修改				復核			數量	1
日期				批准			位置	

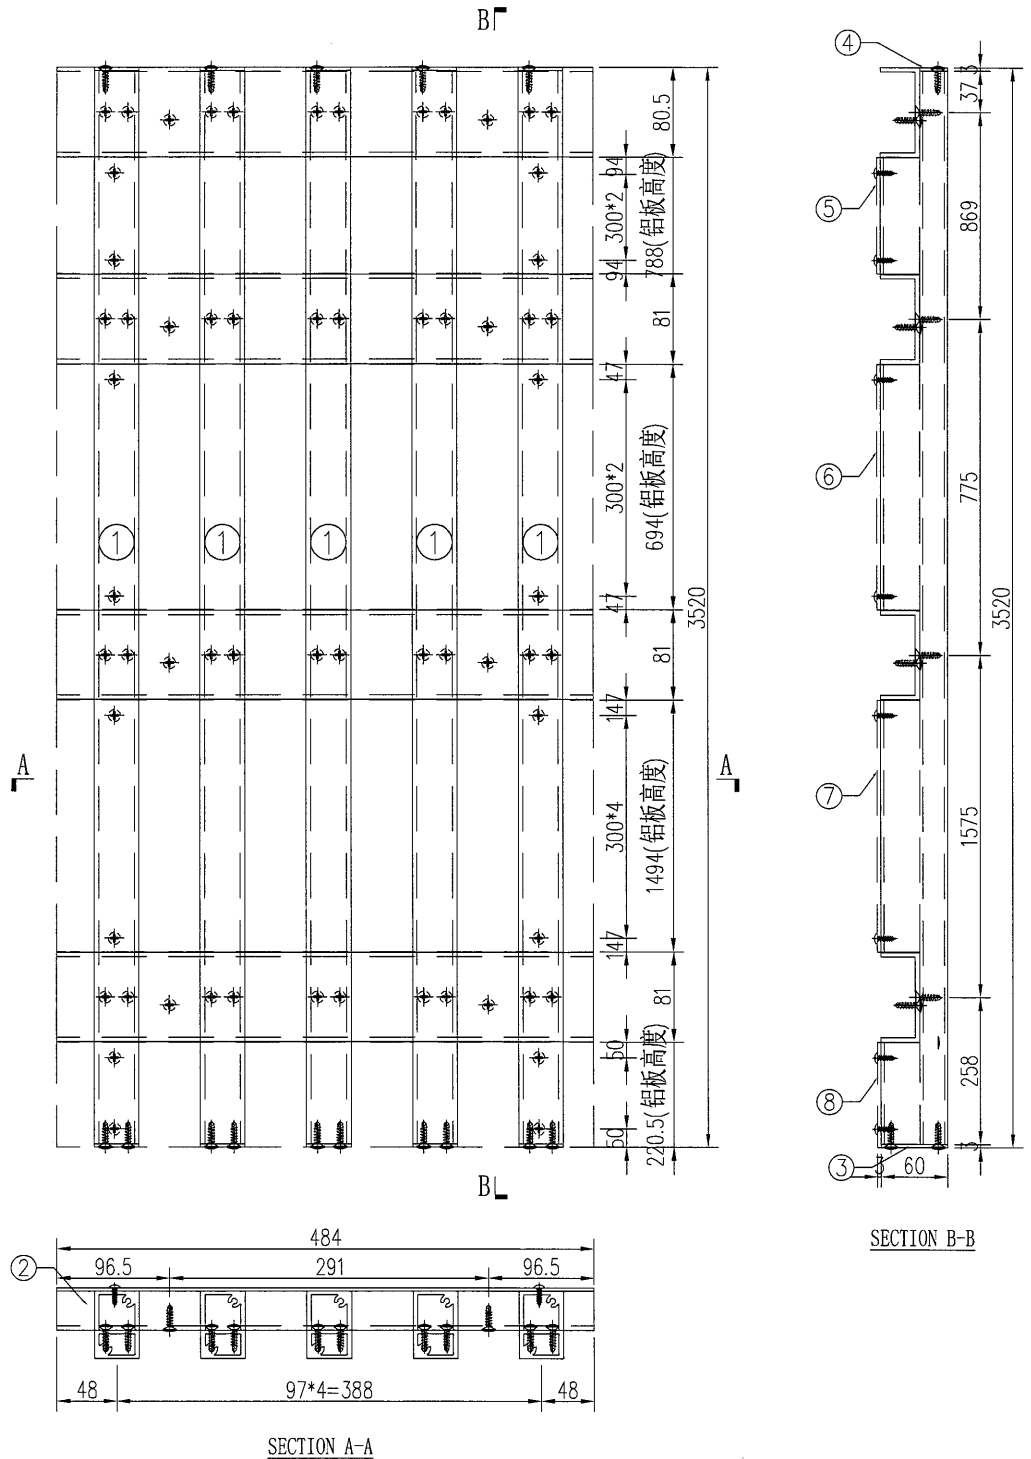


工程號	J-835	地盤	天晉平臺	附件	S/N	物料編號	長度	名稱	數量	
名稱	鋁格組裝圖				採用	1	835-LG-AL1	3520	企向鋁格柵	5
材料					地盤	2	835-LG-LC15a	484	80*35*4mm鋁槽	4
顏色					工廠	3	835-LG-DP1	60	3mm墊片	5
						4	835-LG-DP4	25	3mm墊片	5
						5	835-LG-BB15a	788	背板加工圖	1
						6	835-LG-BB15b	694	背板加工圖	1
						7	835-LG-BB15c	1494	背板加工圖	1
						8	835-LG-BB15d	220.5	背板加工圖	1

 美特鋁質有限公司 MIDI Aluminium Fabricator Ltd.				類別	物料號			
				制圖	吳禕瑜	2017.04.24	圖號	835-LG-ZK16
修改				復核			數量	2
日期				批准			位置	

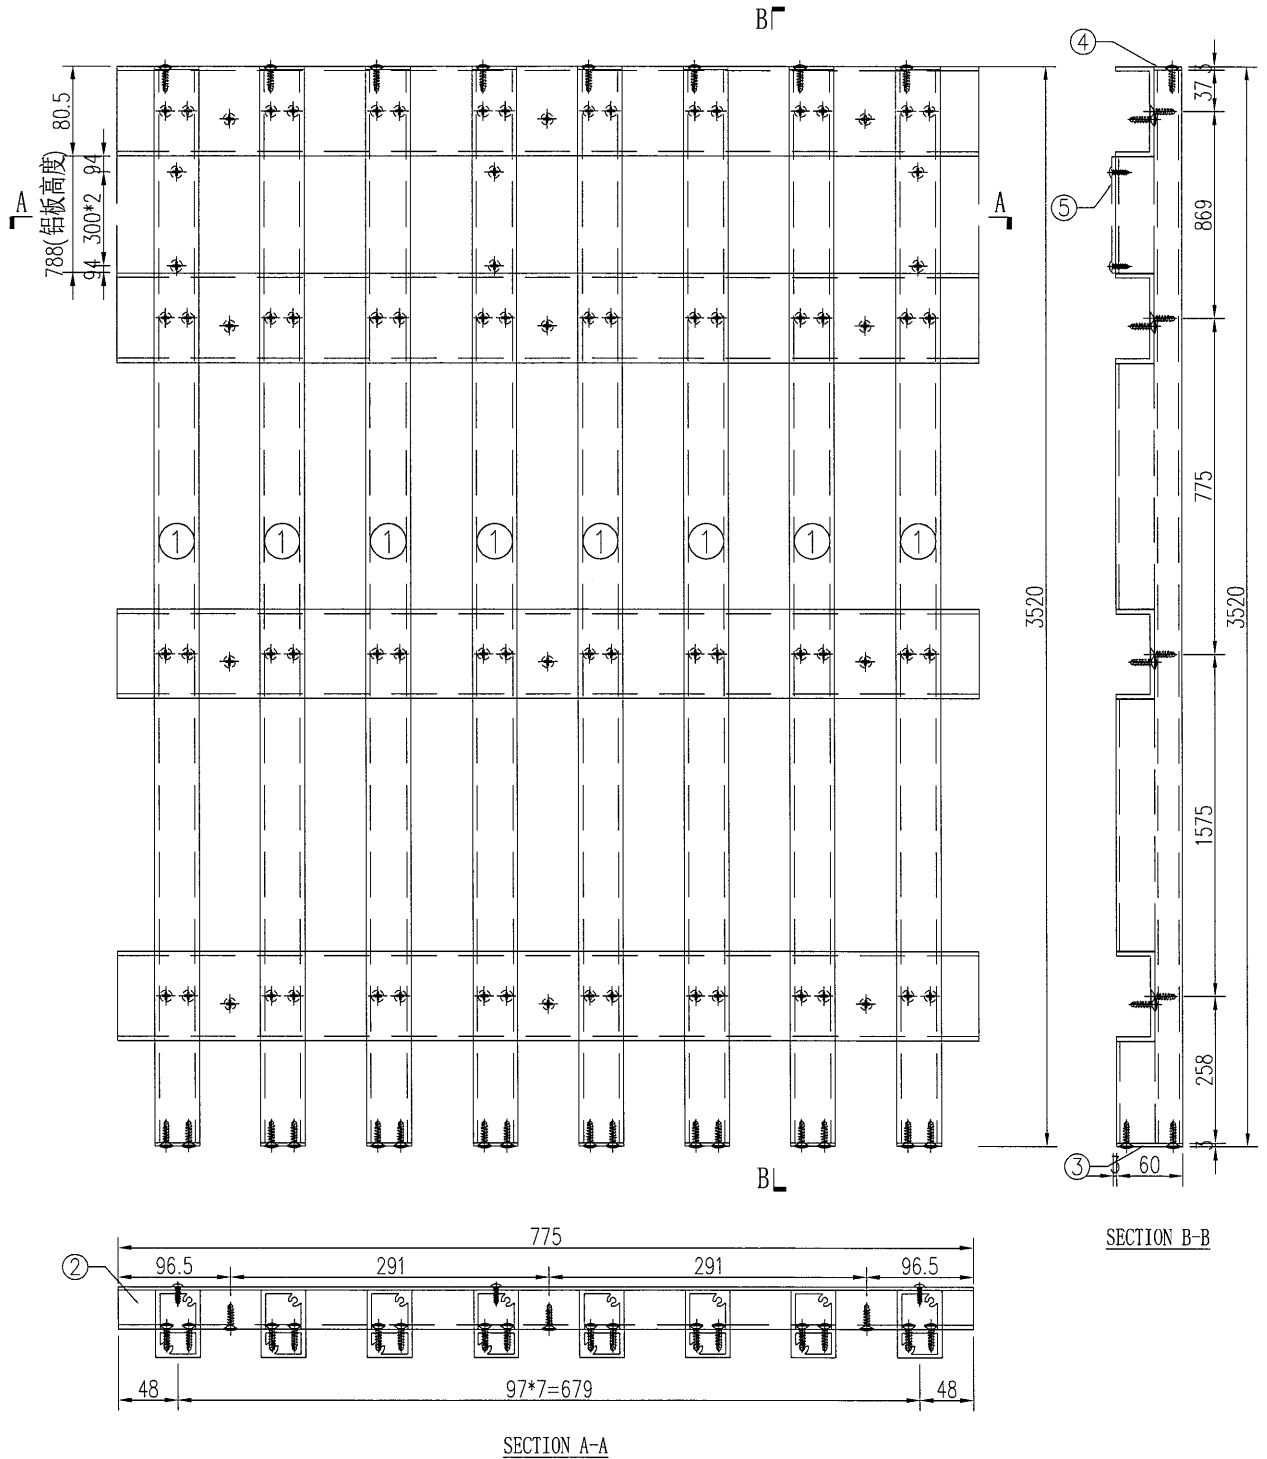


工程號	J-835	地盤	天晉平臺	附件	S/N	物料編號	長度	名稱	數量
名稱	鋁格組裝圖		採用		1	835-LG-AL1	3520	企向鋁格柵玉	8
材料			地盤		2	835-LG-LC16	755	80*35*4mm鋁槽	4
顏色			工廠		3	835-LG-DP1	60	3mm墊片	8
					4	835-LG-DP4	25	3mm墊片	8
					5	835-LG-BB16	788	背板加工圖	1

美特鋁質有限公司 MIDI Aluminium Fabricator Ltd.	類別		物料編號		
	制圖	吳禕瑜	2017.04.24	圖號	835-LG-ZK17
修改				數量	1
日期				位置	

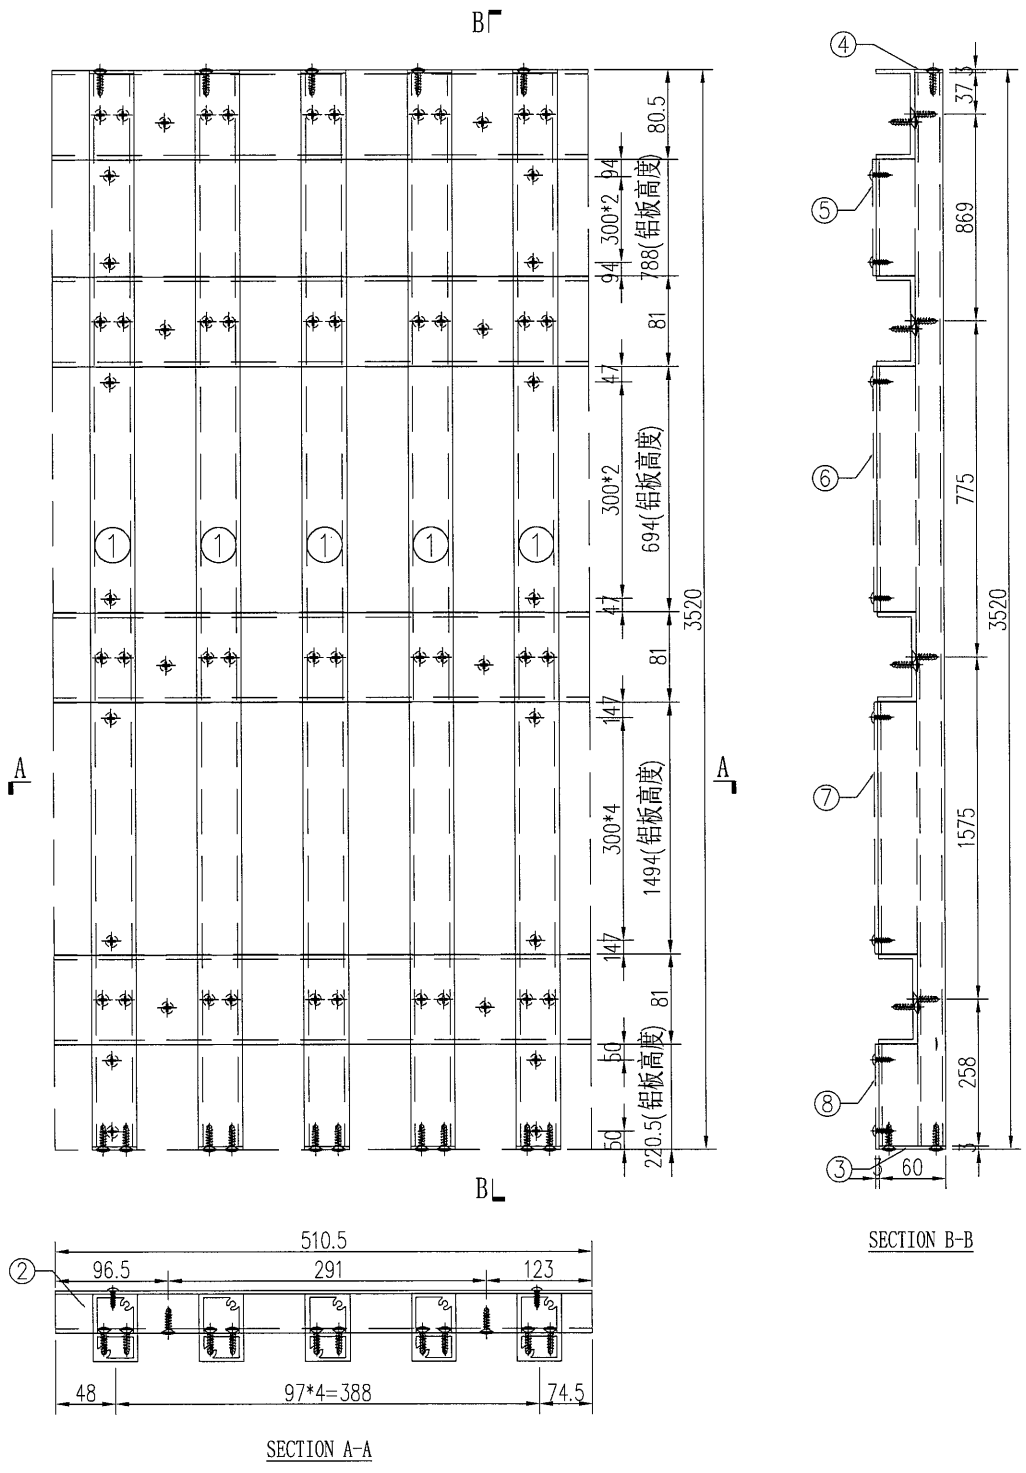


工程號	J-835	地盤	天晉平臺	附件	S/N	物料編號	長度	名稱	數量
名稱	鋁格組裝圖		採用		1	835-LG-AL1	3520	企向鋁格柵玉	5
材料			地盤		2	835-LG-LC17	510.5	80*35*4mm鋁槽	4
顏色			工廠		3	835-LG-DP1	60	3mm墊片	5
				4	835-LG-DP4	25	3mm墊片	5	
				5	835-LG-BB17	788	背板加工圖	1	
				6	835-LG-BB17a	694	背板加工圖	1	
				7	835-LG-BB17b	1494	背板加工圖	1	
				8	835-LG-BB17c	220.5	背板加工圖	1	

 美特鋁質 有限公司 MIDI Aluminium Fabricator Ltd.				類別	物料斗號			
				制圖	吳禕瑜	2017.04.24	圖號	835-LG-ZK18
修改				復核			數量	1
日期				批准			位置	

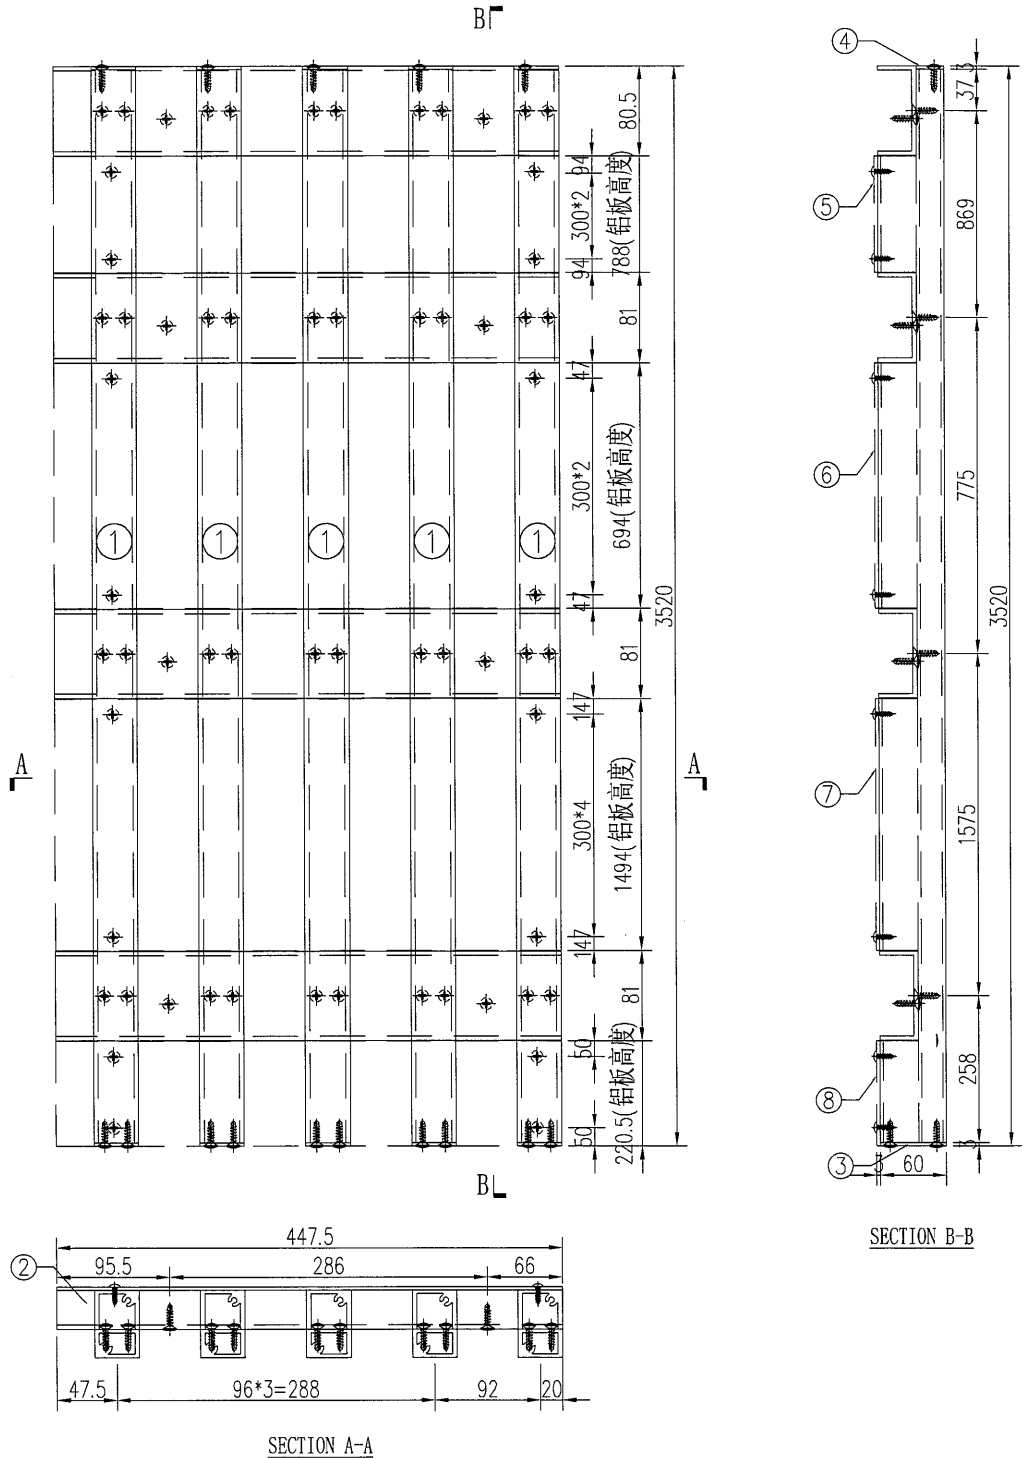

工程號	J-835	地盤	天晉平臺	附件	S/N	物料編號	長度	名稱	數量	
名稱	鋁格組裝圖				採用	1	835-LG-AL1	3520	企向鋁格柵玉	5
材料					地盤	2	835-LG-LC18	447.5	80*35*4mm鋁槽	4
顏色					工廠	3	835-LG-DP1	60	3mm墊片	5
						4	835-LG-DP4	25	3mm墊片	5
					5	835-LG-BB18	788	背板加工圖	1	
					6	835-LG-BB18a	694	背板加工圖	1	
					7	835-LG-BB18b	1494	背板加工圖	1	
					8	835-LG-BB18c	220.5	背板加工圖	1	


 美特鋁質 有限公司 MIDI Aluminium Fabricator Ltd.				類別	物料斗號			
				制圖	吳禕瑜	2017.04.24	圖號	835-LG-ZK19
修改				復核			數量	1
日期				批准			位置	

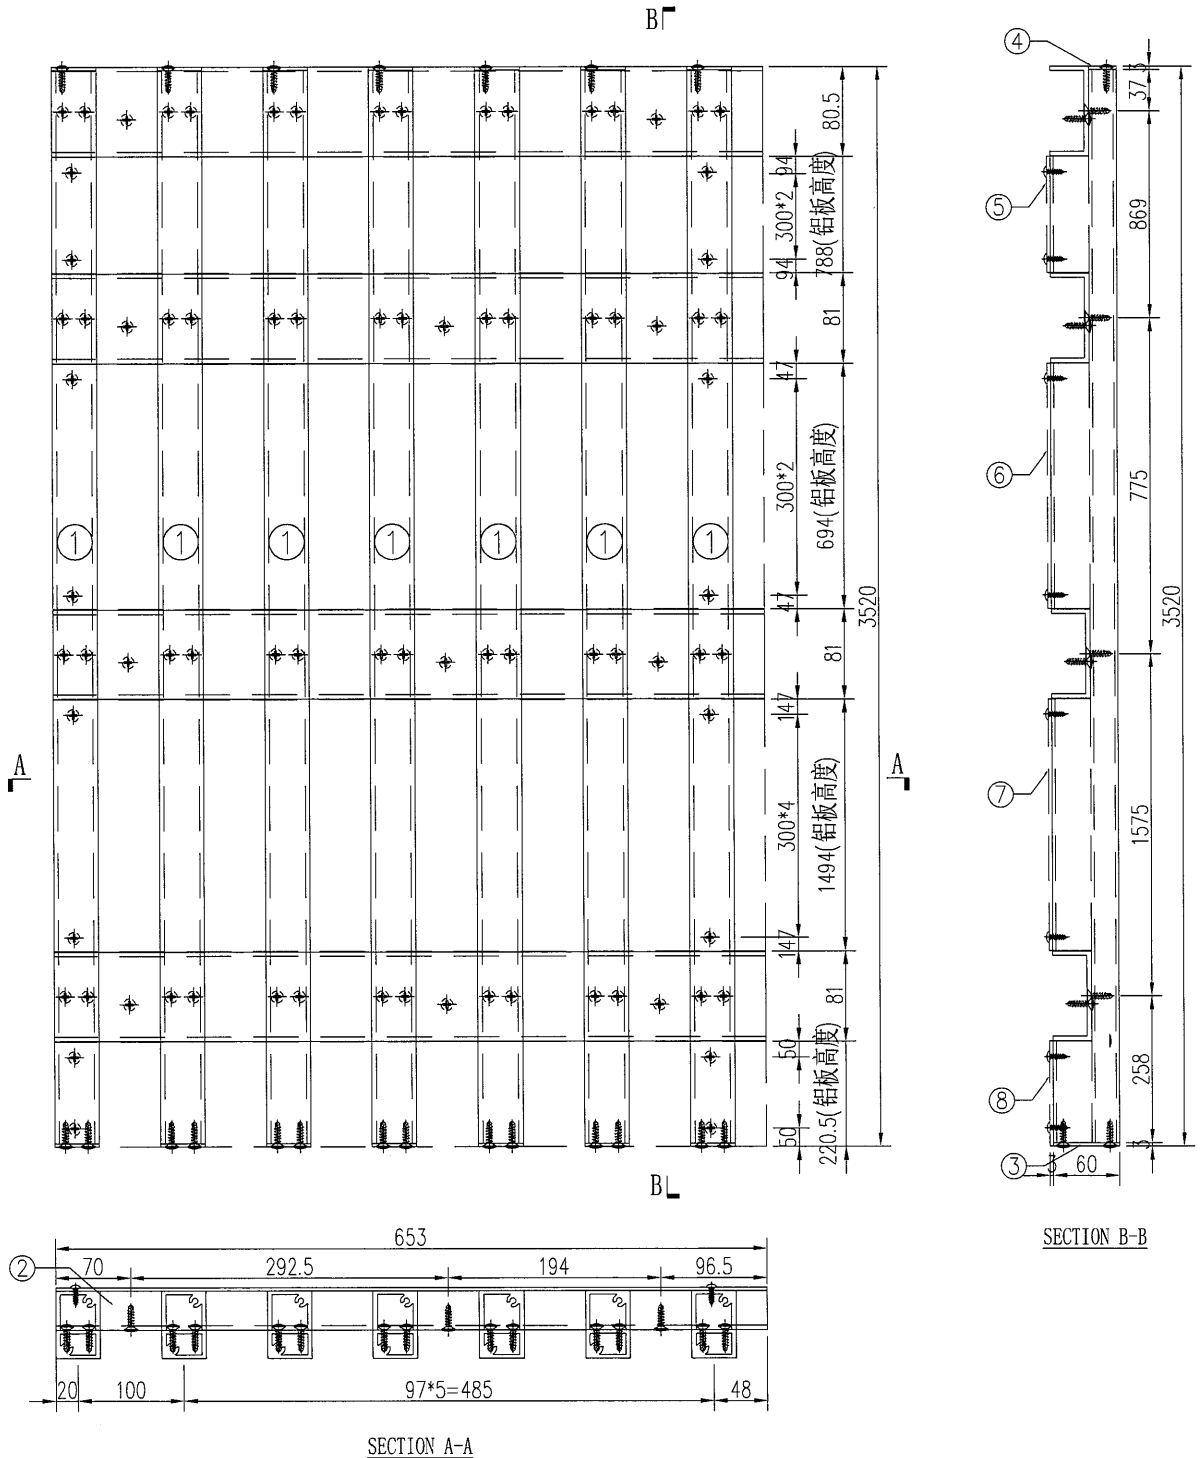

S/N	物料編號	長度	名稱	數量
1	835-LG-AL1	3520	企向鋁格柵玉	7
2	835-LG-LC19	653	80*35*4mm鋁槽	4
3	835-LG-DP1	60	3mm墊片	7
4	835-LG-DP4	25	3mm墊片	7
5	835-LG-BB19	788	背板加工圖	1
6	835-LG-BB19a	694	背板加工圖	1
7	835-LG-BB19b	1494	背板加工圖	1
8	835-LG-BB19c	220.5	背板加工圖	1




工程號	J-835	地盤	天晉平臺	附件
名稱	鋁格組裝圖		採用	
材料			地盤	
顏色			工廠	

 美特鋁質有限公司 MIDI Aluminium Fabricator Ltd.	類別		物料號		
	制圖	吳璋瑜	2017.04.24	圖號	835-LG-ZK20
修改				數量	1
日期				位置	
	復核				
	批准				

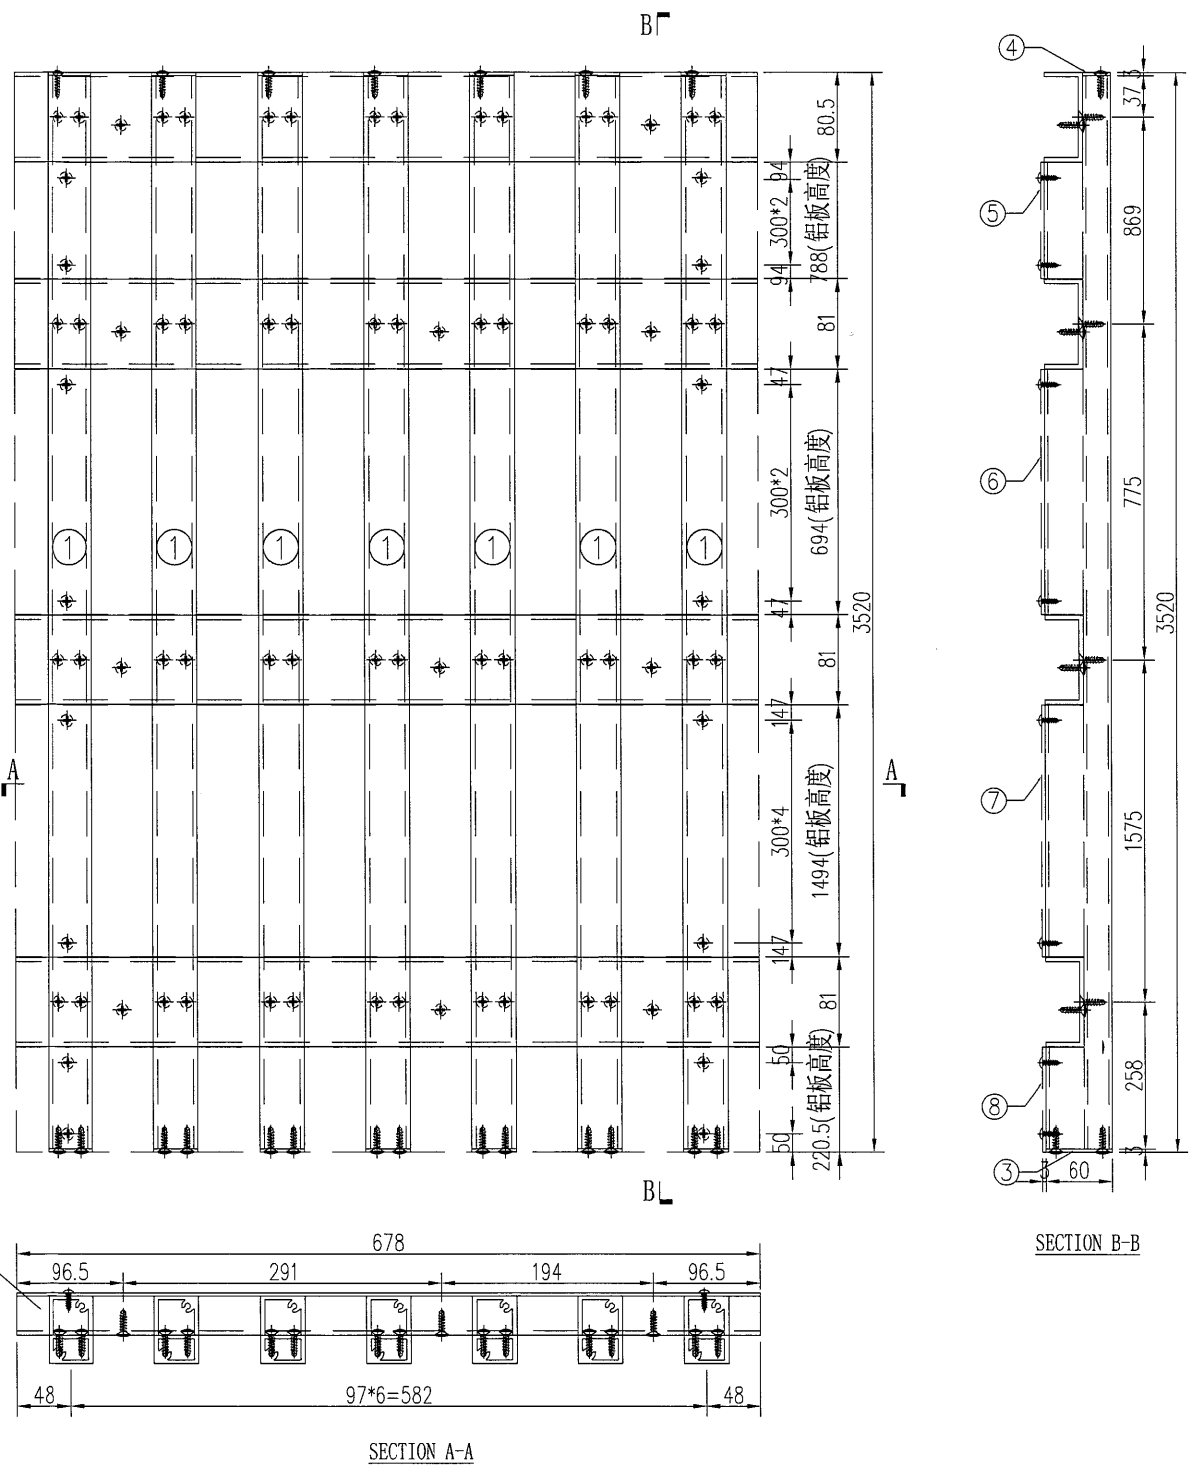

工程號	J-835	地盤	天晉平臺	附件	S/N	物料編號	長度	名稱	數量	
名稱	鋁格組裝圖				採用	1	835-LG-AL1	3520	企向鋁格柵玉	7
材料					地盤	2	835-LG-LC20	678	80*35*4mm鋁槽	4
顏色					工廠	3	835-LG-DP1	60	3mm墊片	7
						4	835-LG-DP4	25	3mm墊片	7
					5	835-LG-BB20	788	背板加工圖	1	
					6	835-LG-BB20a	694	背板加工圖	1	
					7	835-LG-BB20b	1494	背板加工圖	1	
					8	835-LG-BB20c	220.5	背板加工圖	1	

 美特鋁質 有限公司 MIDI Aluminium Fabricator Ltd.				類別	物料號			
				制圖	吳禕瑜	2017.04.24	圖號	835-LG-ZK21
修改				復核			數量	1
日期				批准			位置	

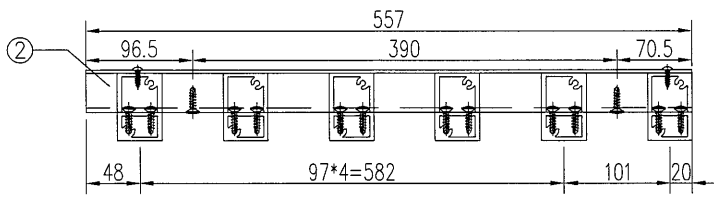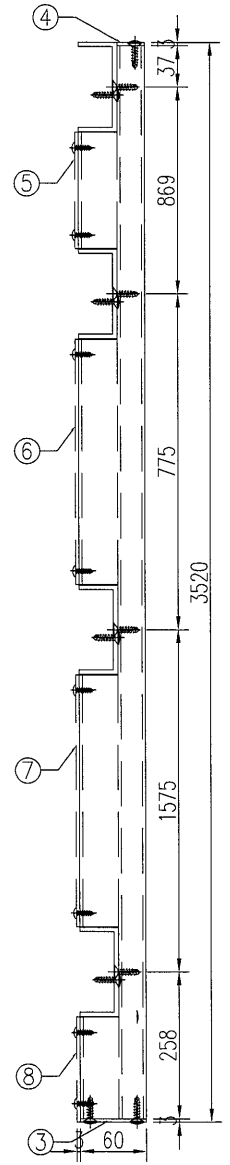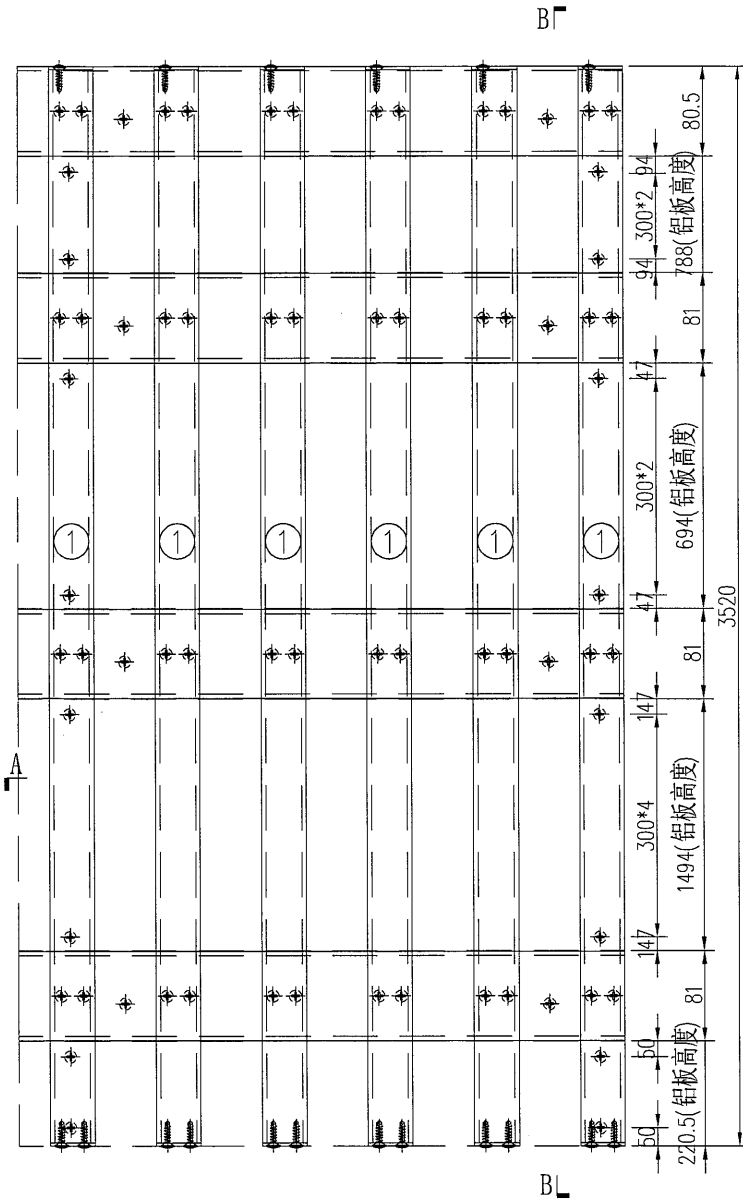


SECTION A-A

SECTION B-B

S/N	物料編號	長度	名稱	數量
1	835-LG-AL1	3520	企向鋁格柵玉	6
2	835-LG-LC21	557	80*35*4mm鋁槽	4
3	835-LG-DP1	60	3mm墊片	6
4	835-LG-DP4	25	3mm墊片	6
5	835-LG-BB21	788	背板加工圖	1
6	835-LG-BB21a	694	背板加工圖	1
7	835-LG-BB21b	1494	背板加工圖	1
8	835-LG-BB21c	220.5	背板加工圖	1


工程號	J-835	地盤	天晉平臺	附件
名稱	鋁格組裝圖		採用	
材料			地盤	
顏色			工廠	

 美特鋁質 有限公司 MIDI Aluminium Fabricator Ltd.		類別		物料料號	
修改	A	制圖	吳禕瑜	2017.04.24	圖號 835-LG-ZK22
日期	2017.05.18	復核			數量 1
		批准			位置

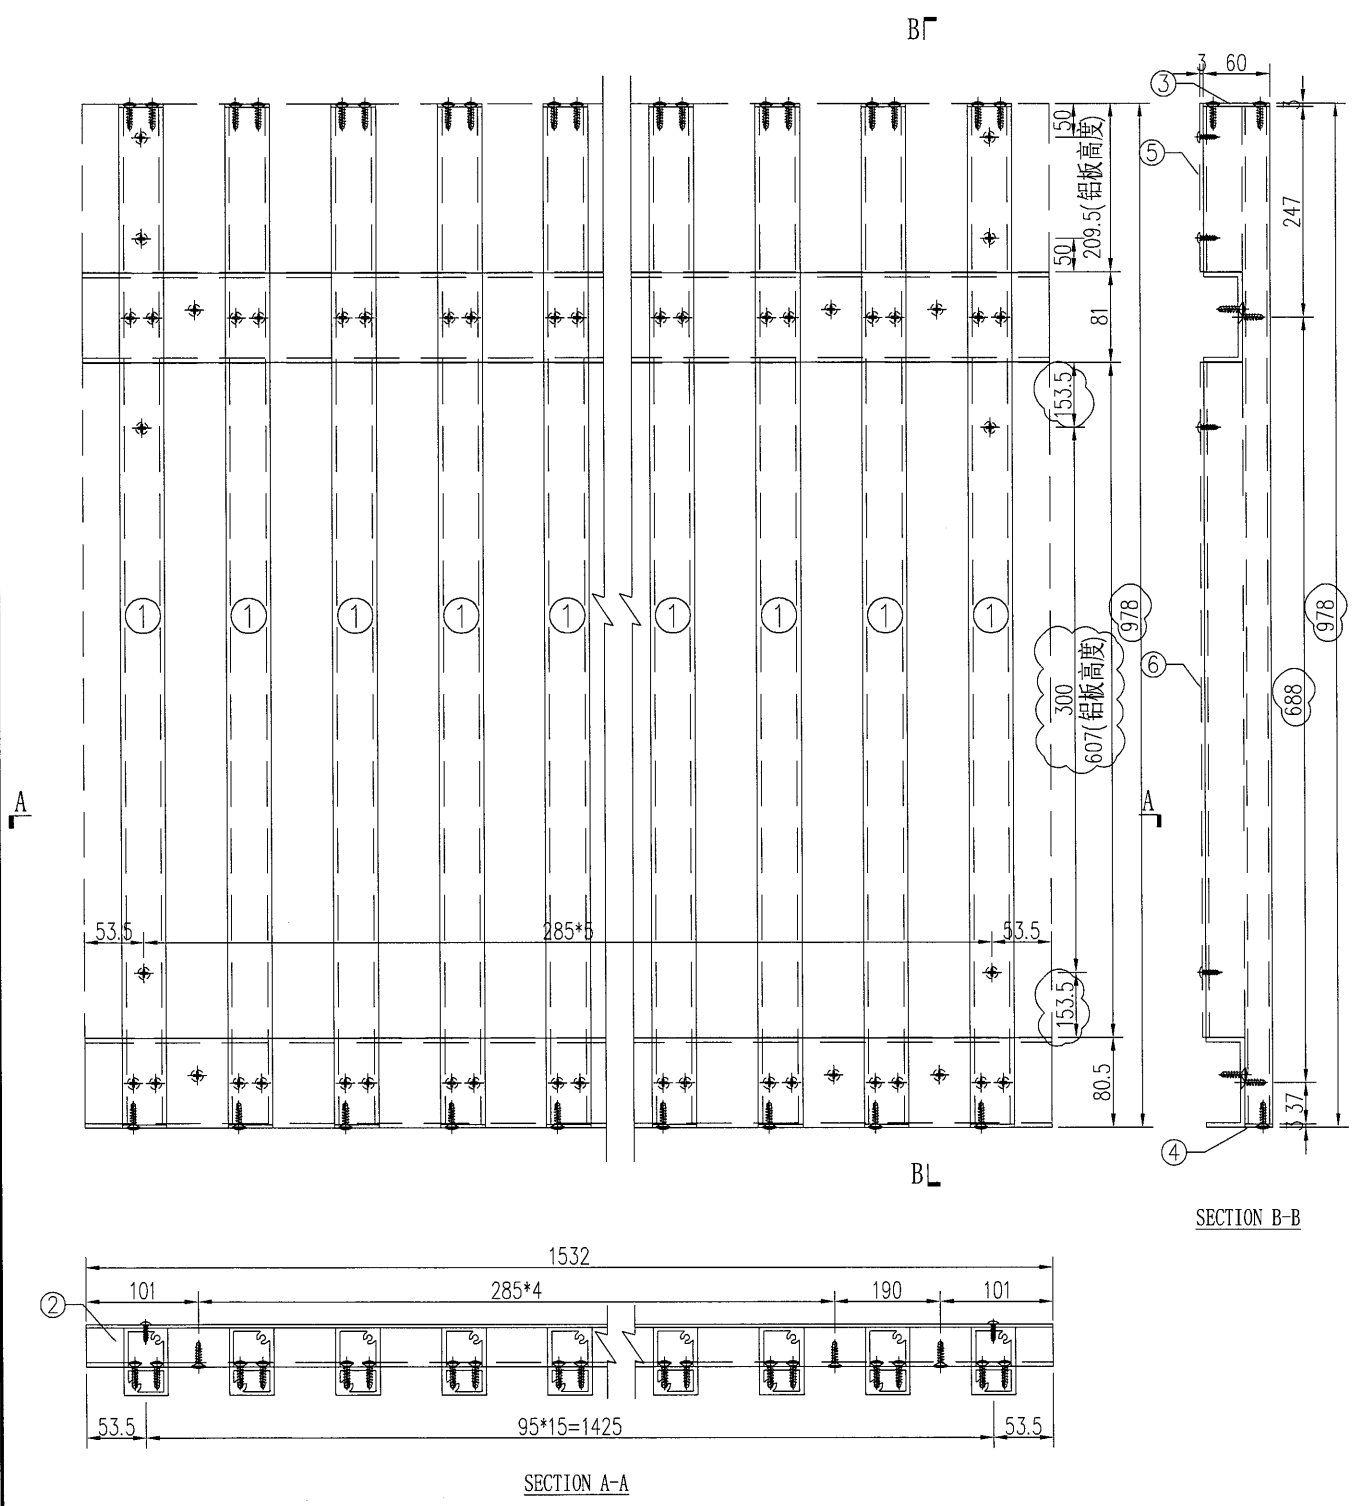


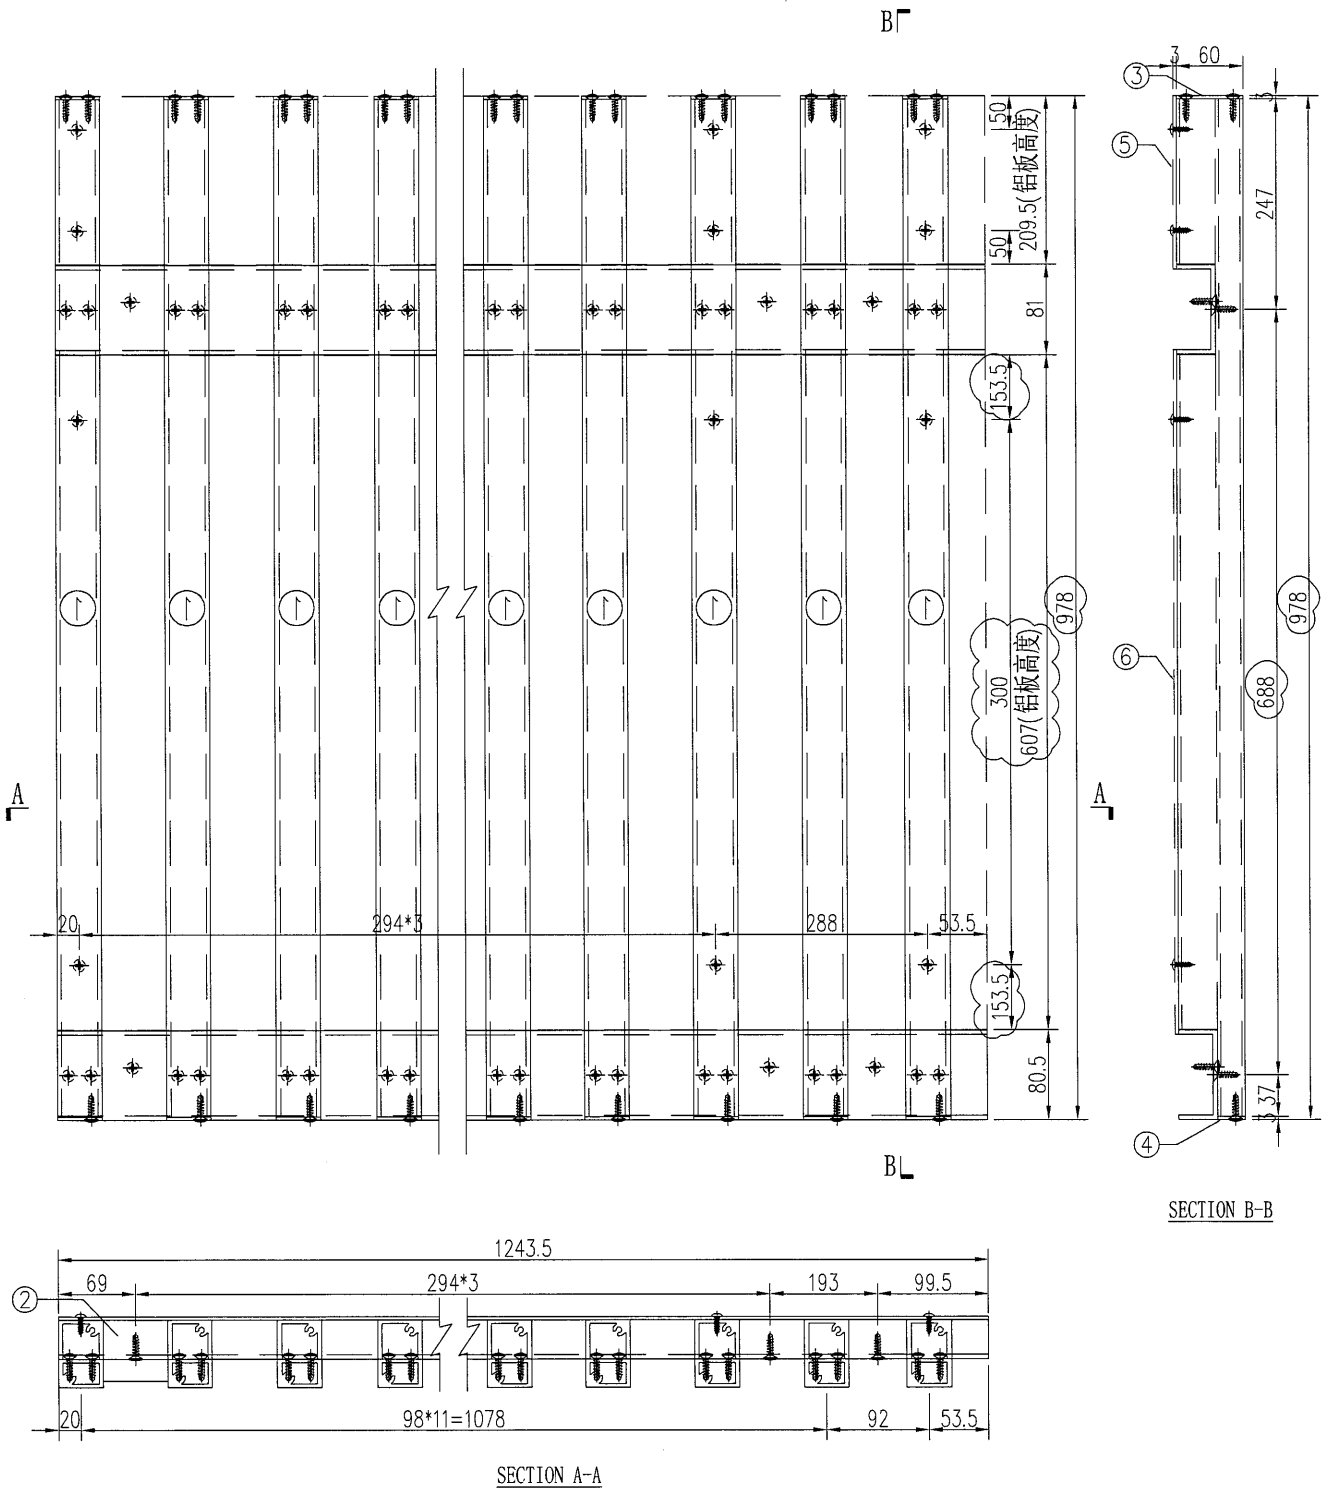
工程號	J-835	地盤	天晉平臺	附件	S/N	物料編號	長度	名稱	數量
名稱	鋁格組裝圖		採用		1	835-LG-AL2	978	企向鋁格柵玉	16
材料			地盤		2	835-LG-LC22	1532	80*35*4mm 鋁槽	2
顏色			工廠		3	835-LG-DP2	60	3mm 墊片	16
					4	835-LG-DP3	25	3mm 墊片	16
					5	835-LG-BB22	209.5	背板加工圖	1
					6	835-LG-BB23	607	背板加工圖	1

美特鋁質 有限公司 MIDI Aluminium Fabricator Ltd.				類別	物料號		
				制圖	吳禕瑜	2017.04.24	圖號 835-LG-ZK23
修改	A			復核			數量 1
日期	2017.05.18			批准			位置

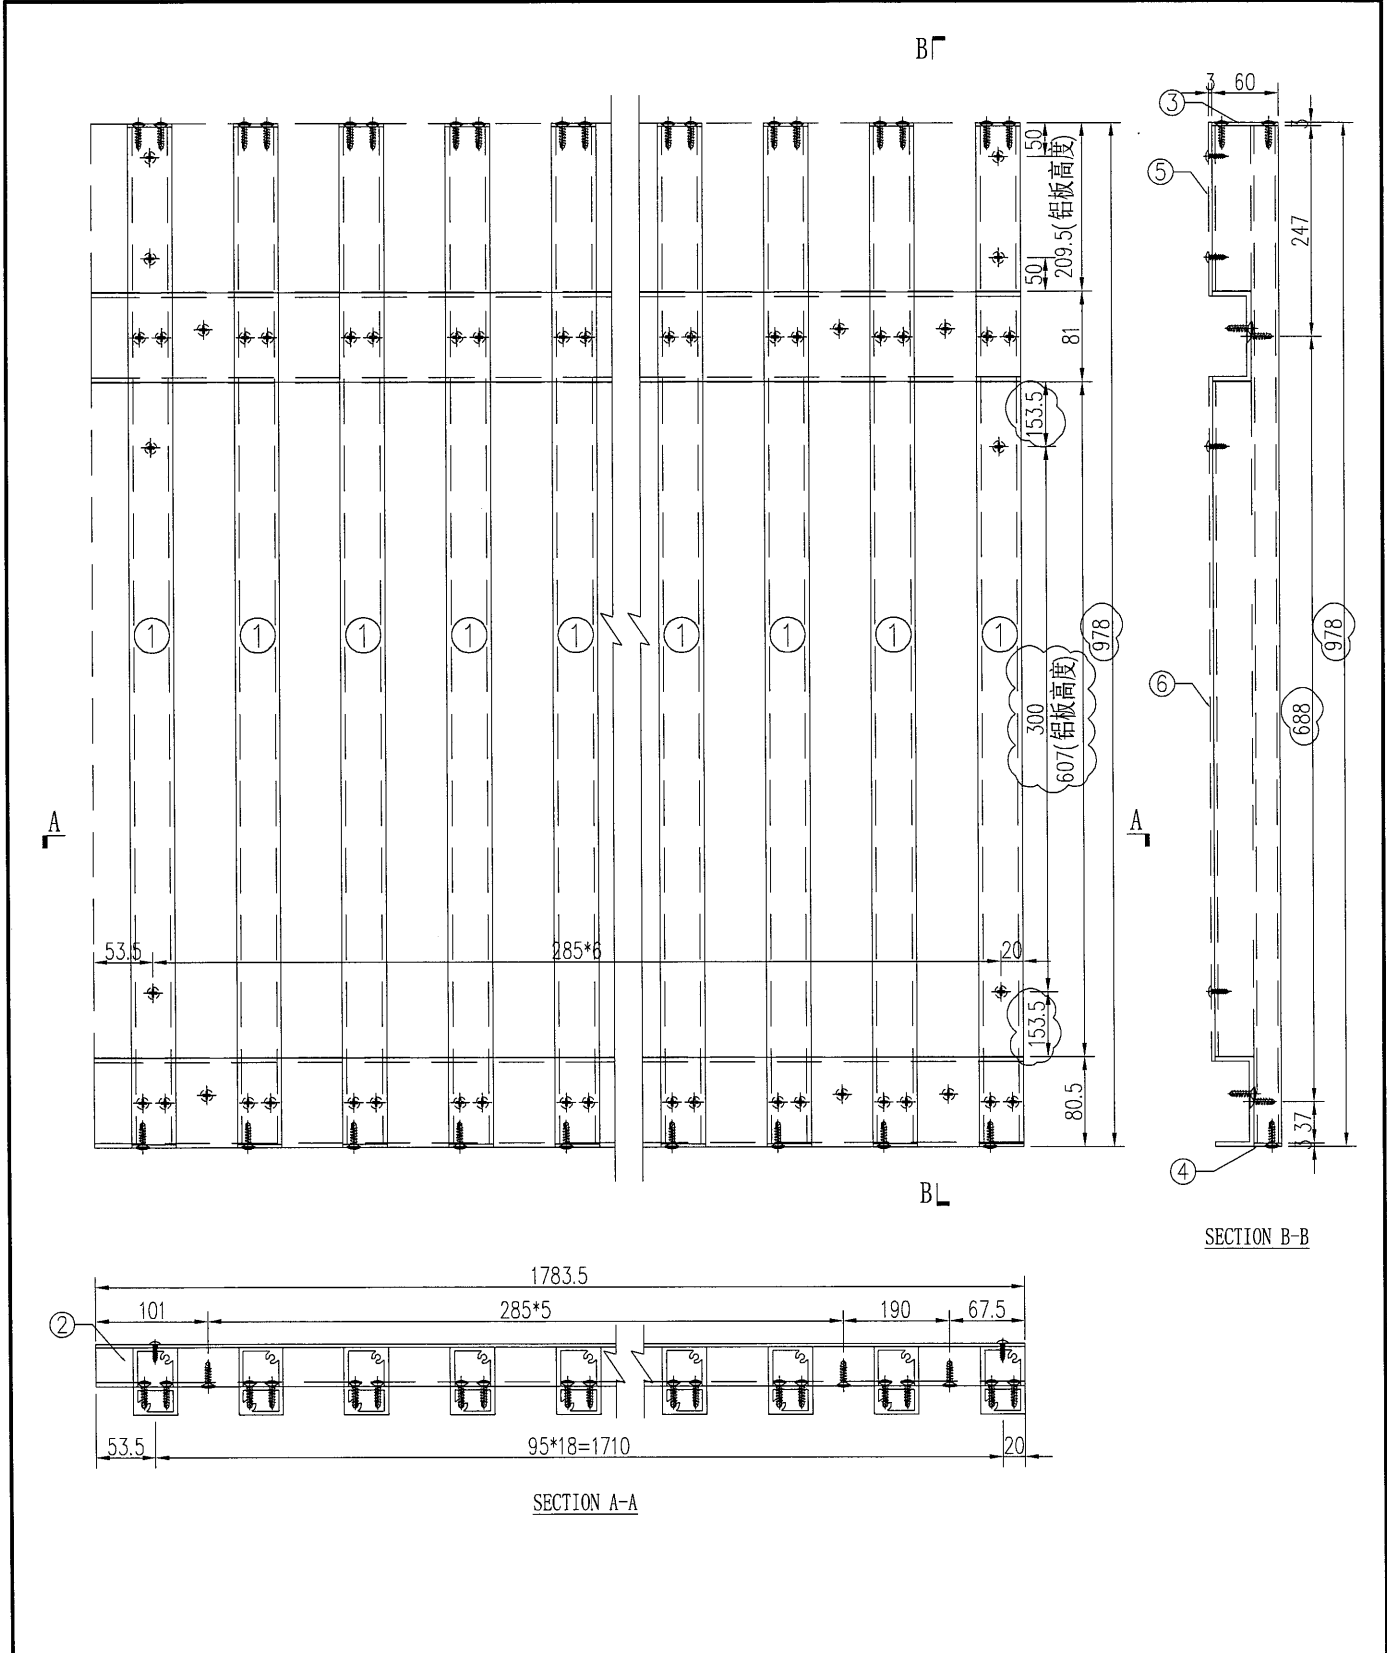

工程號	J-835	地盤	天晉平臺	附件	S/N	物料編號	長度	名稱	數量	
名稱	鋁格組裝圖				採用	1	835-LG-AL2	978	企向鋁格柵玉	19
材料					地盤	2	835-LG-LC23	1783.5	80*35*4mm鋁槽	2
顏色					工廠	3	835-LG-DP2	60	3mm墊片	19
						4	835-LG-DP3	25	3mm墊片	19
						5	835-LG-BB24	209.5	背板加工圖	1
						6	835-LG-BB25	607	背板加工圖	1


 美特鋁質 有限公司 MIDI Aluminium Fabricator Ltd.				類別	物料編號			
修改	A			制圖	吳禕瑜	2017.04.24	圖號	835-LG-ZK24
日期	2017.05.18			復核			數量	1
				批准			位置	



工程號	J-835	地盤	天晉平臺	附件	S/N	物料編號	長度	名稱	數量
名稱	鋁格組裝圖 採用				1	835-LG-AL2	(978)	企向鋁格柵玉	13
材料					2	835-LG-LC24	1243.5	80*35*4mm鋁槽	2
顏色					3	835-LG-DP2	60	3mm墊片	13
					4	835-LG-DP3	25	3mm墊片	13
				5	835-LG-BB26	209.5	背板加工圖	1	
				6	835-LG-BB27	(607)	背板加工圖	1	


lep

 美特鋁質 有限公司 MIDI Aluminium Fabricator Ltd.				類別	物料號		
				制圖	吳禕瑜	2017.04.24	圖號 835-LG-ZK27
修改	A			復核			數量 2
日期	2017.05.18			批准			位置

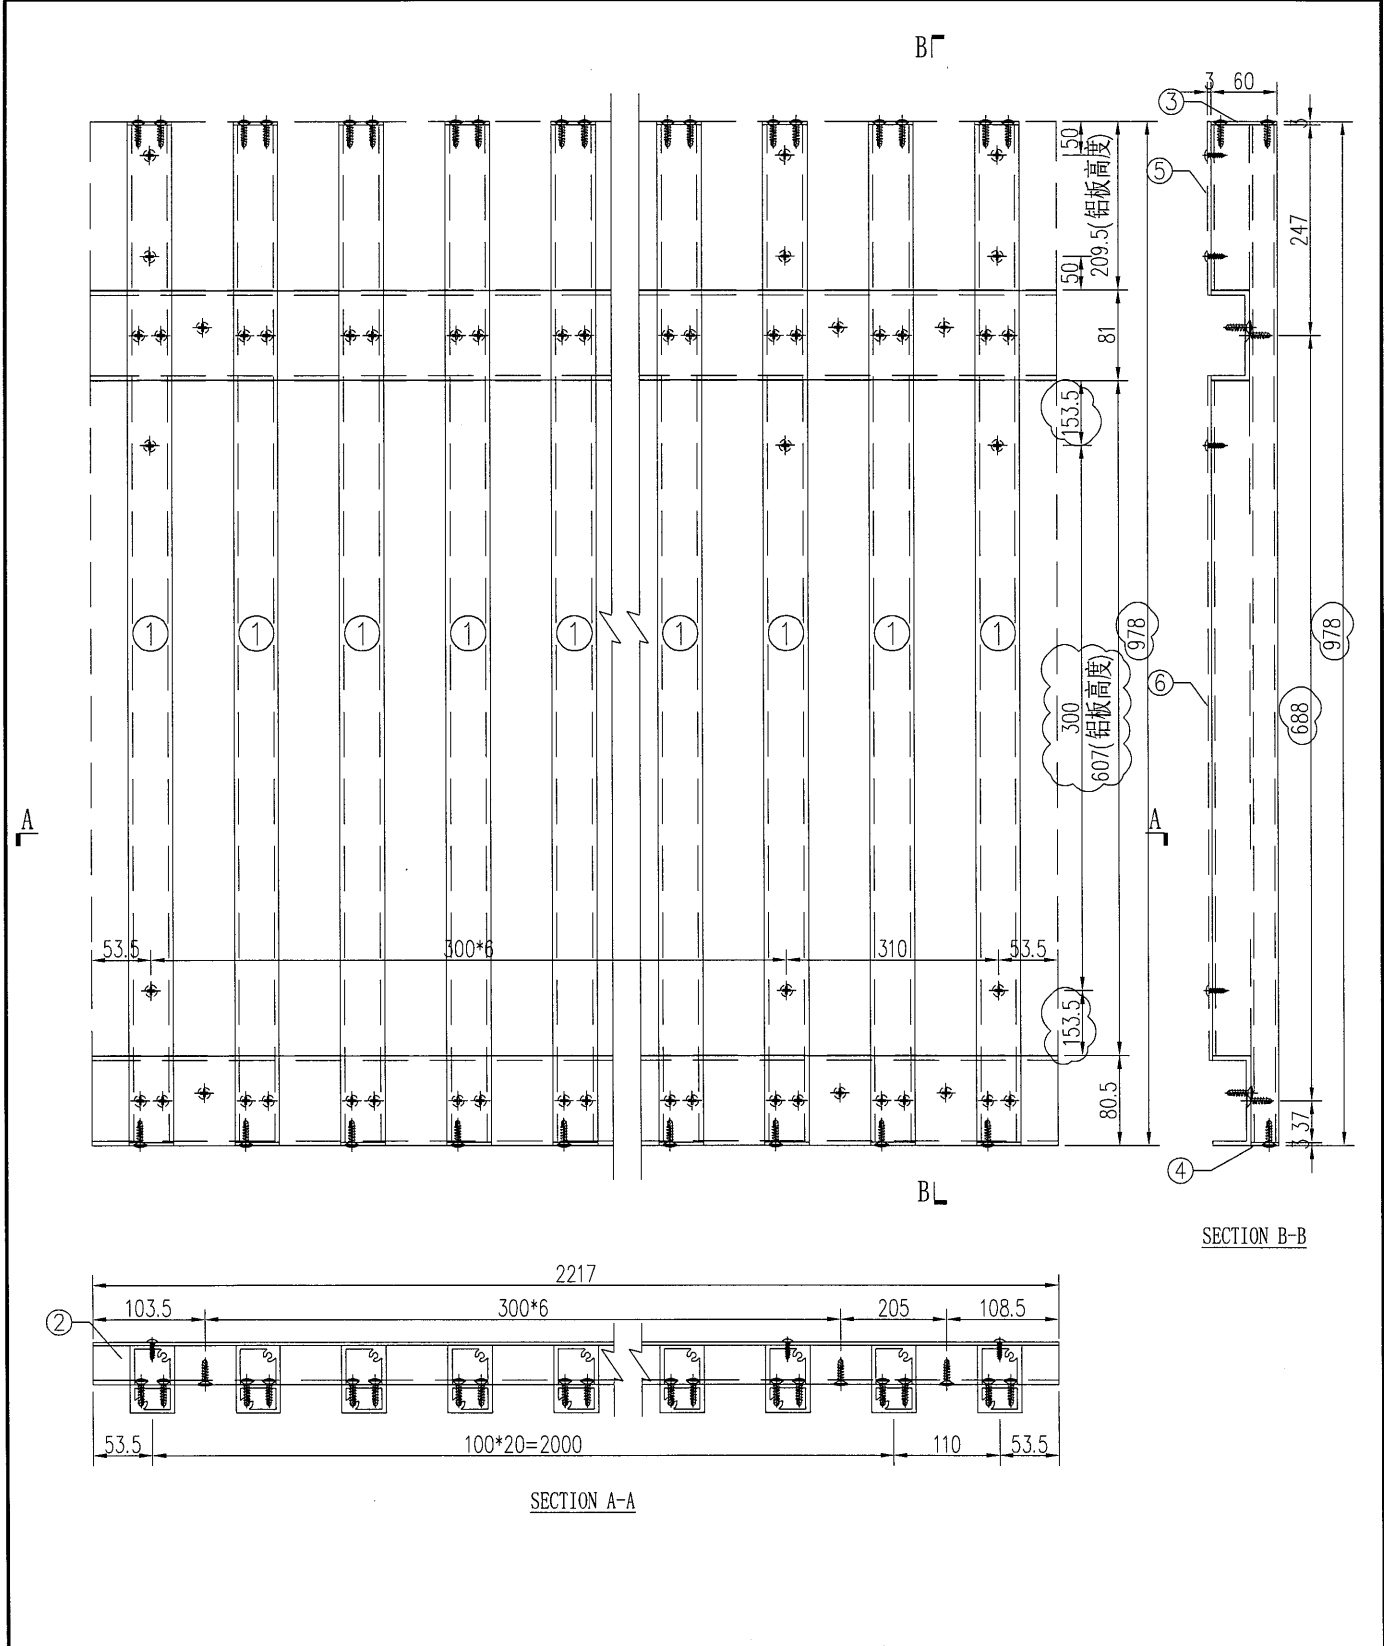


工程號	J-835	地盤	天晉平臺	附件	S/N	物料編號	長度	名稱	數量	
名稱	鋁格組裝圖				採用	1	835-LG-AL2	(978)	企向鋁格柵玉	22
材料					地盤	2	835-LG-LC27	2217	80*35*4mm鋁槽	2
顏色					工廠	3	835-LG-DP2	60	3mm墊片	22
						4	835-LG-DP3	25	3mm墊片	22
					5	835-LG-BB32	209.5	背板加工圖	1	
					6	835-LG-BB33	(607)	背板加工圖	1	

美特鋁質 有限公司 MIDI Aluminium Fabricator Ltd.		類別	物料號			
修改	A	制圖	吳禕瑜	2017.04.24	圖號	835-LG-ZK28
日期	2017.05.18	復核			數量	1
		批准			位置	

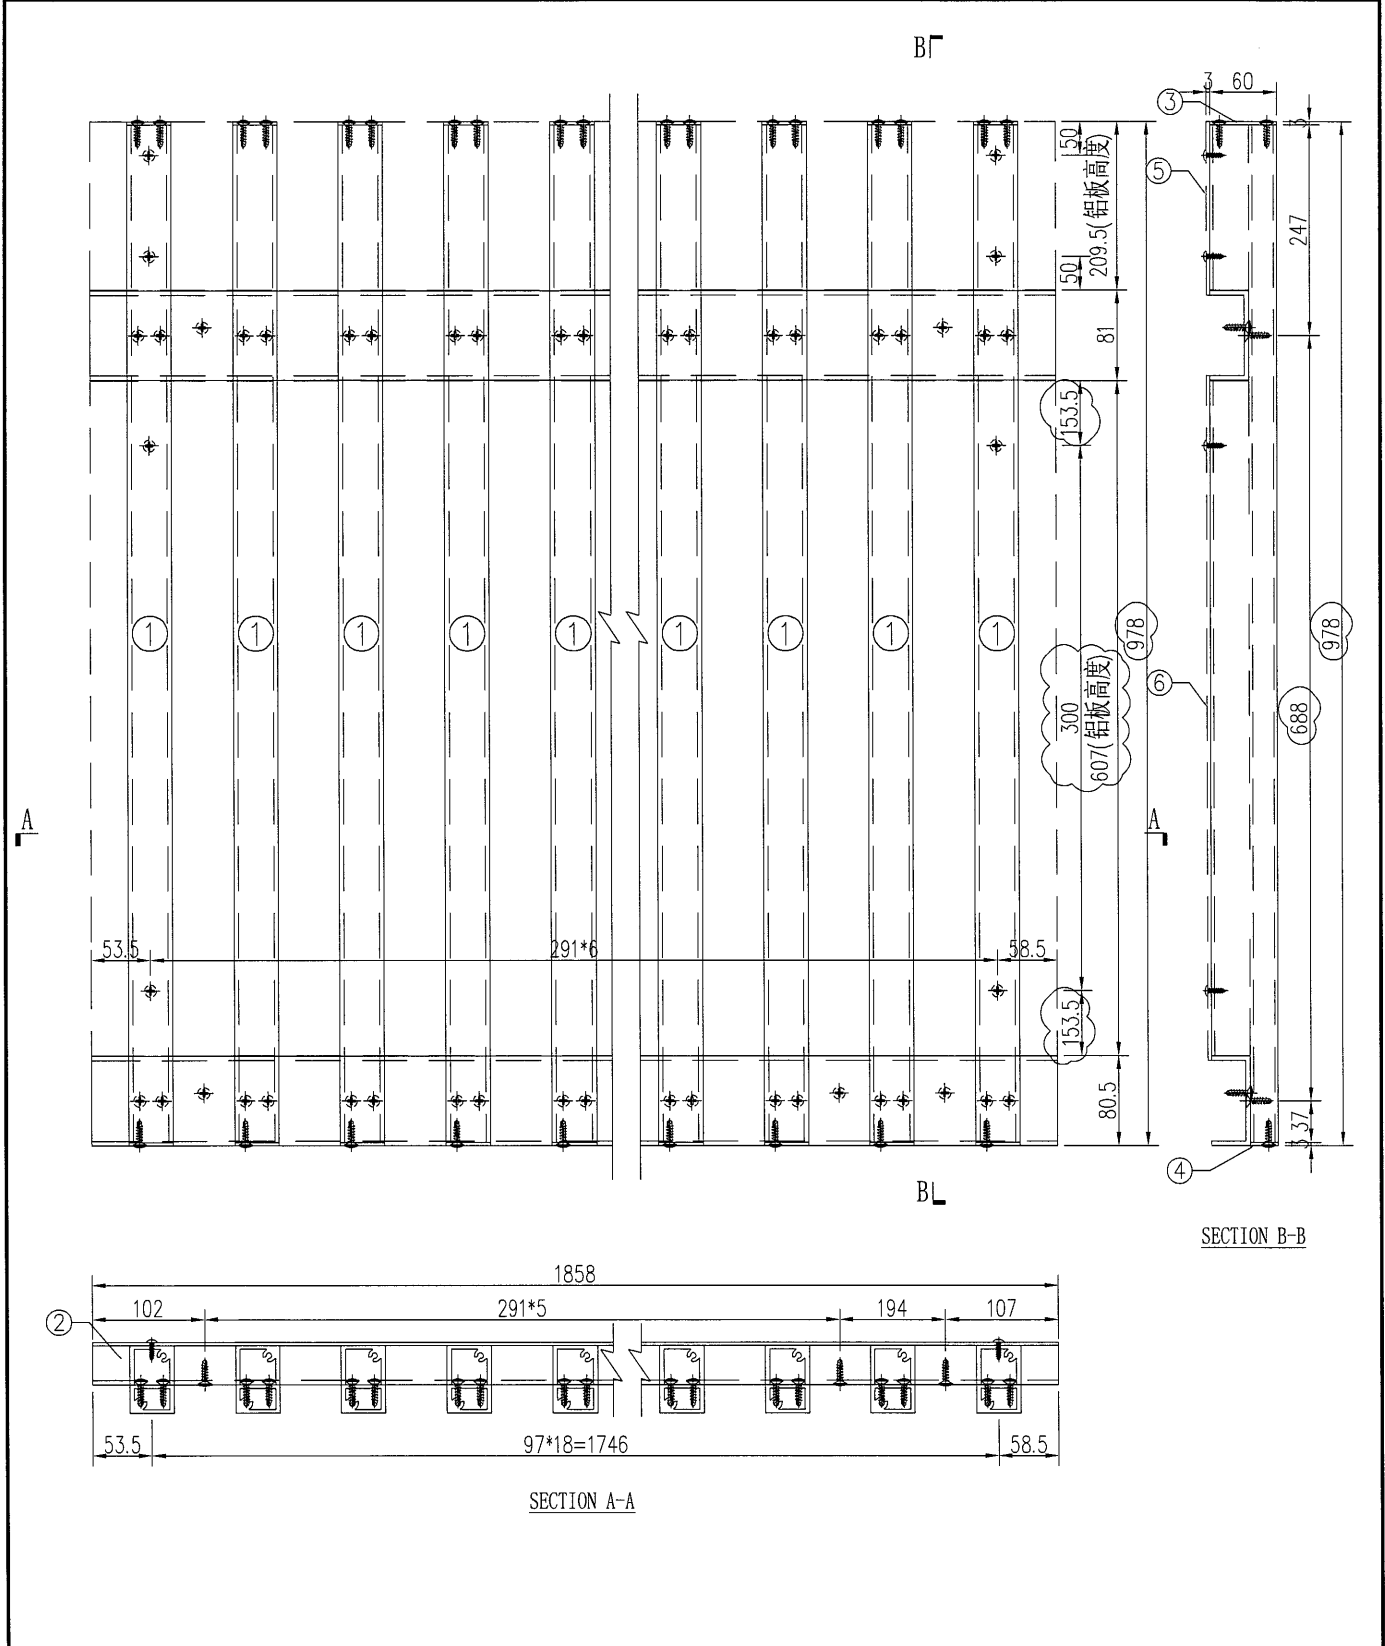


工程號	J-835	地盤	天晉平臺	附 件	S/N	物料編號	長度	名稱	數量	
名稱	鋁格組裝圖				採用	1	835-LG-AL2	978	企向鋁格柵玉	19
材料					地盤	2	835-LG-LC28	1857.5	80*35*4mm鋁槽	2
顏色					工廠	3	835-LG-DP2	60	3mm墊片	19
						4	835-LG-DP3	25	3mm墊片	19
					5	835-LG-BB34	209.5	背板加工圖	1	
					6	835-LG-BB35	607	背板加工圖	1	


 美特鋁質 有限公司 MIDI Aluminium Fabricator Ltd.				類別	物料號		
				制圖	吳禕瑜	2017.04.24	圖號 835-LG-ZK29
修改	A			復核			數量 1
日期	2017.05.18			批准			位置

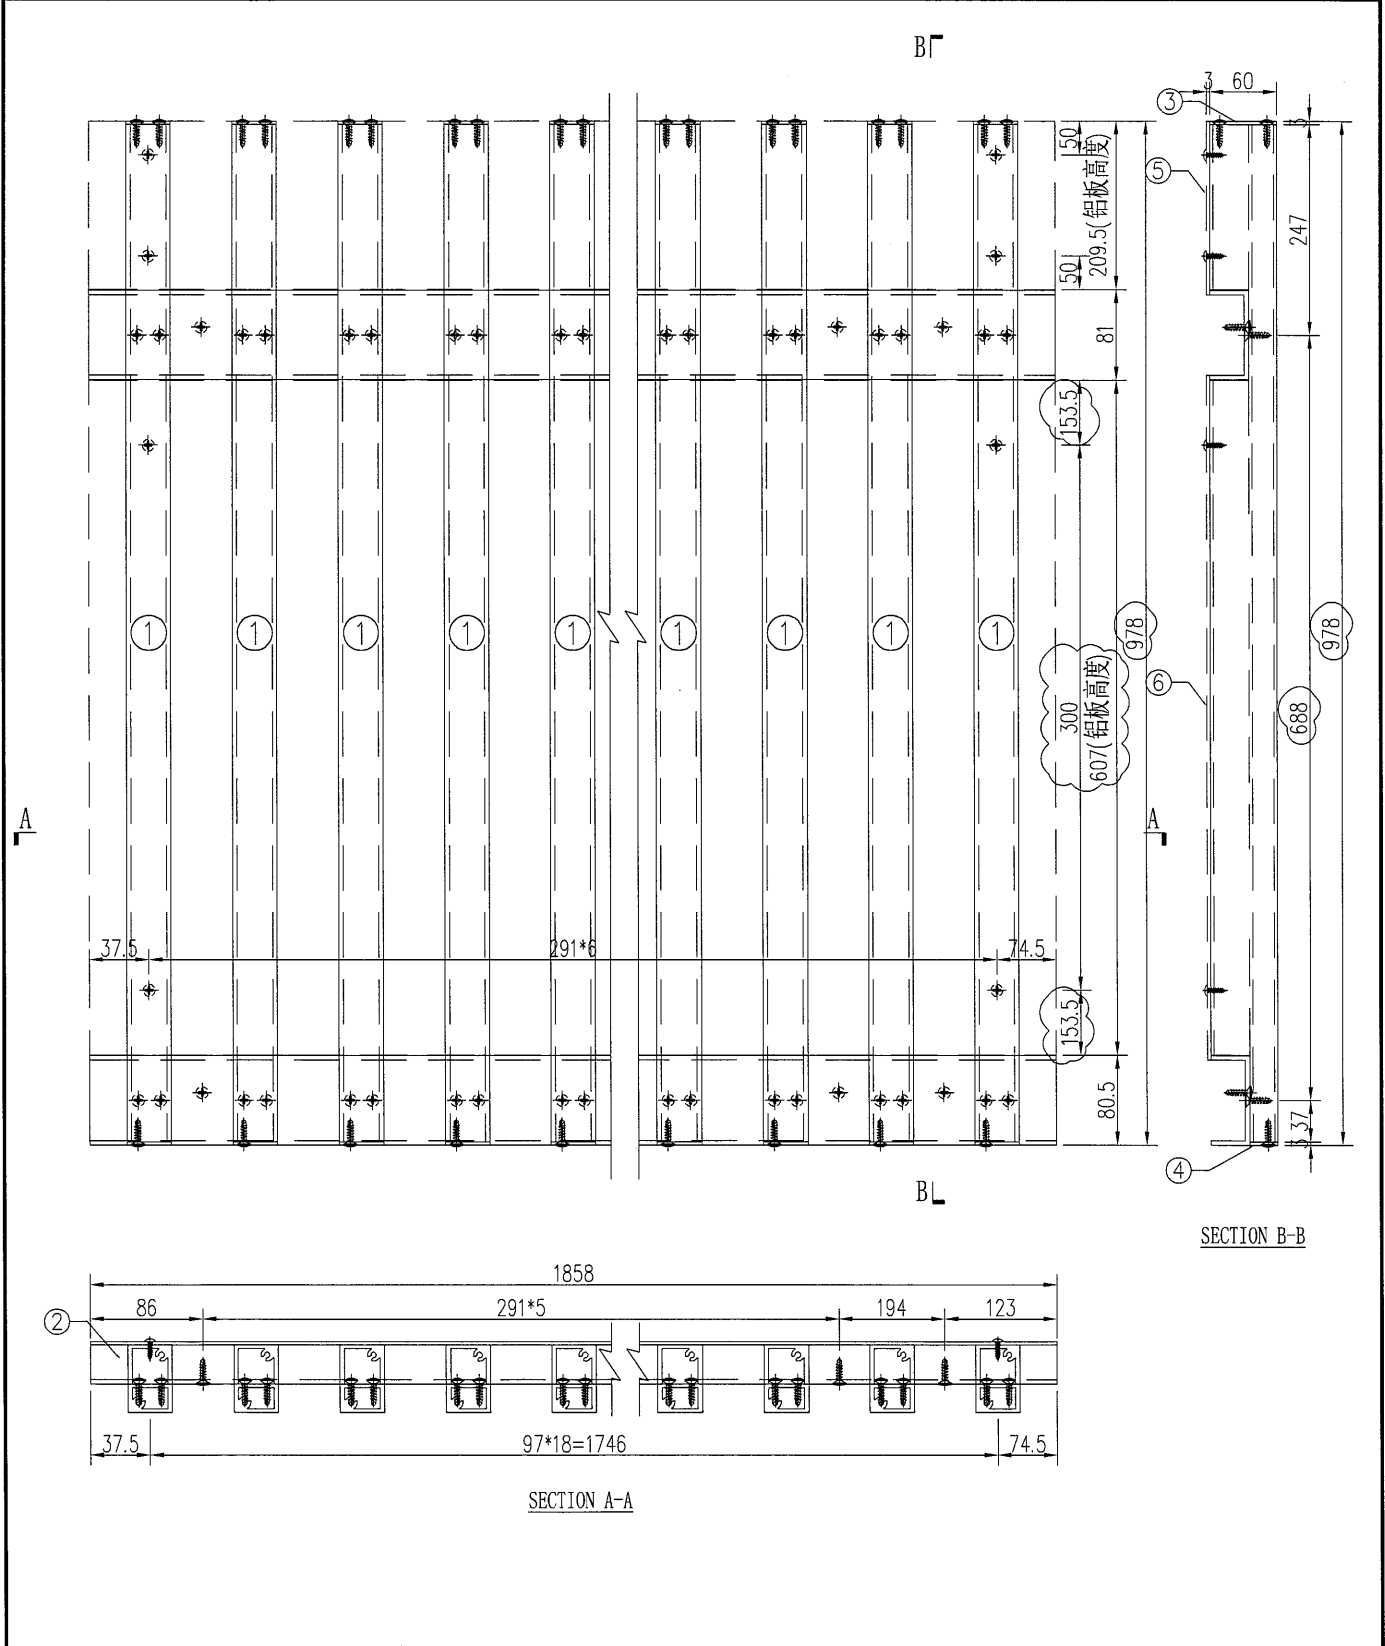

工程號	J-835	地盤	天晉平臺	附 件	S/N	物料編號	長度	名稱	數量	
名稱	鋁格組裝圖				採用	1	835-LG-AL2	978	企向鋁格柵玉	19
材料					地盤	2	835-LG-LC29	1858	80*35*4mm鋁槽	2
顏色					工廠	3	835-LG-DP2	60	3mm墊片	19
						4	835-LG-DP3	25	3mm墊片	19
					5	835-LG-BB36	209.5	背板加工圖	1	
					6	835-LG-BB37	607	背板加工圖	1	


九

 美特鋁質 有限公司 MIDI Aluminium Fabricator Ltd.				類別		物料號	
				制圖	吳禕瑜	2017.04.24	圖號 835-LG-ZK30
修改	A			復核			數量 1
日期	2017.05.18			批准			位置

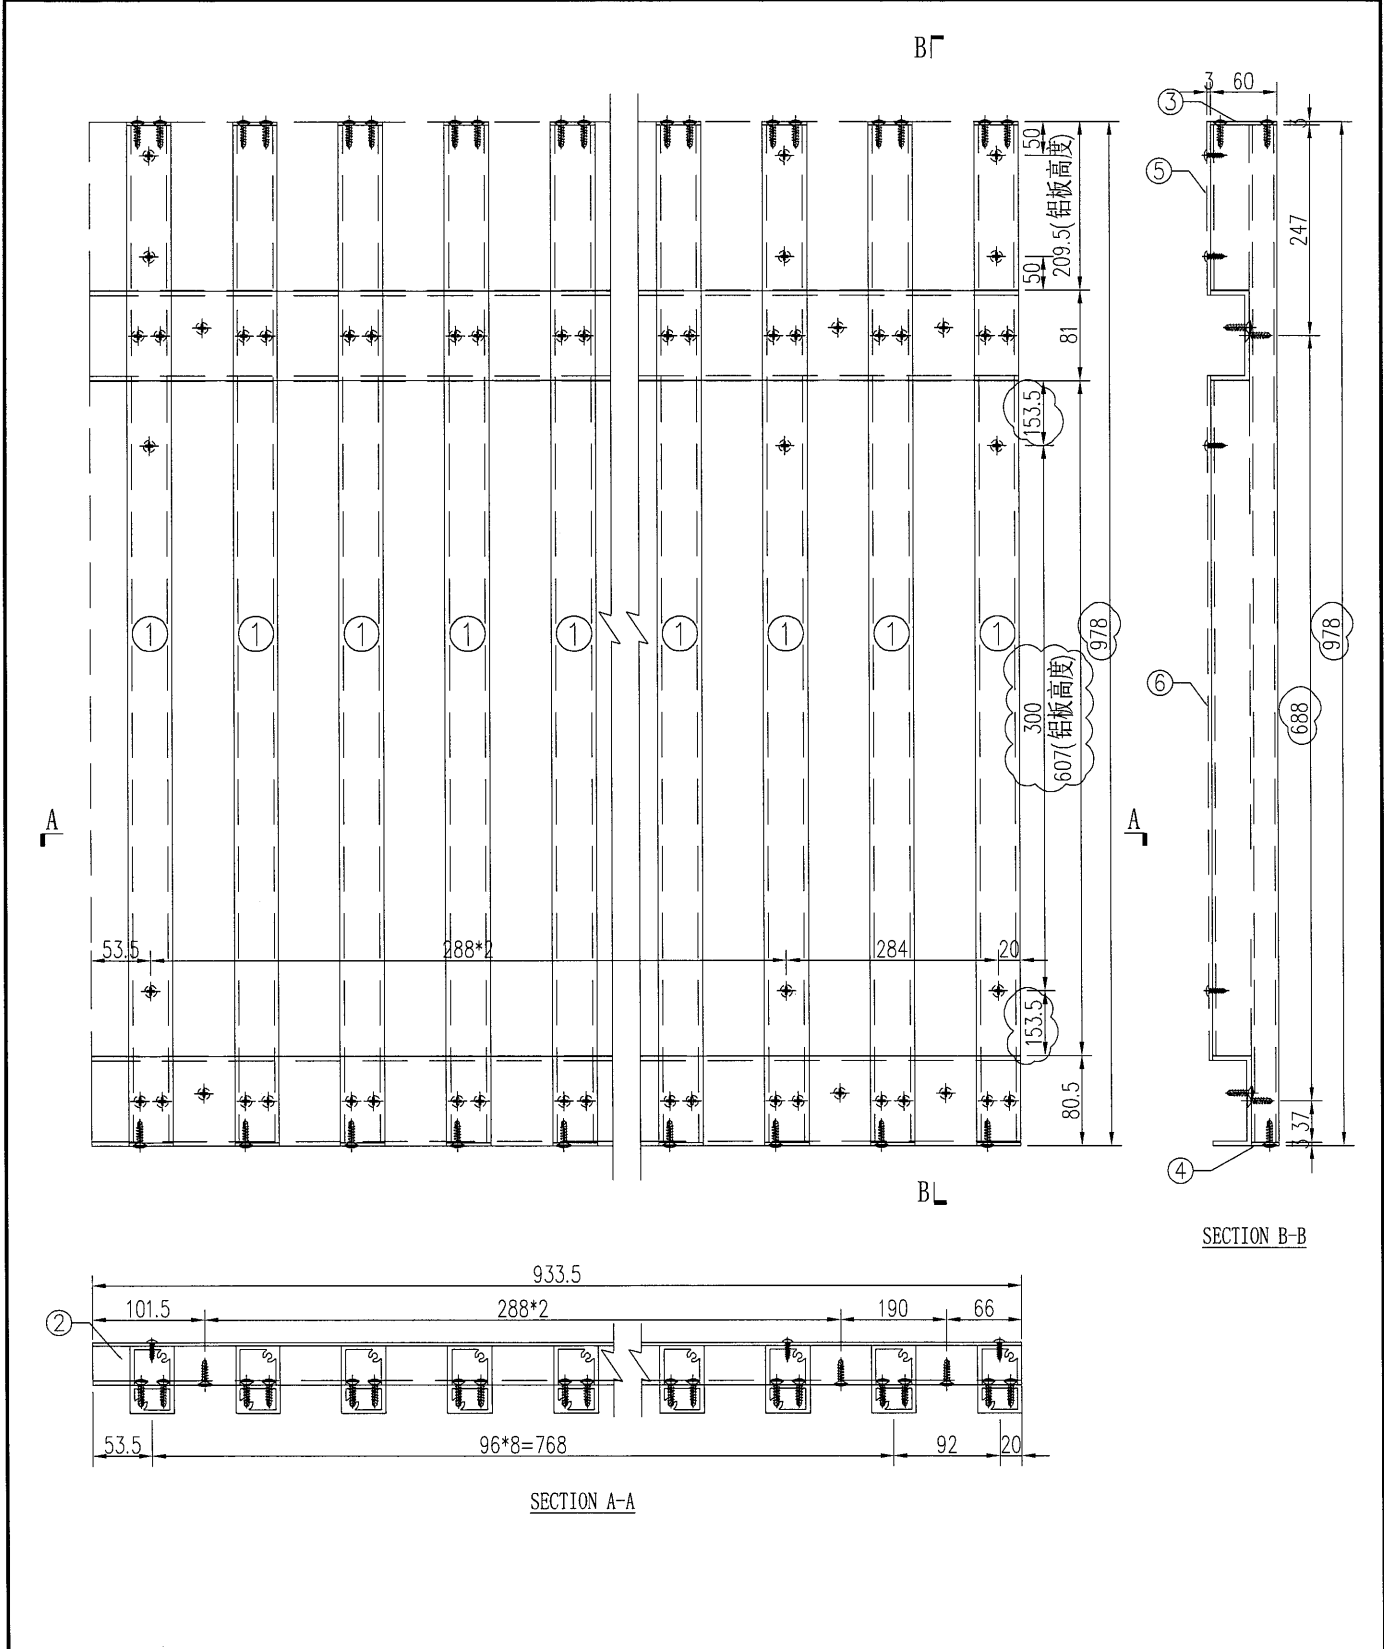


工程號	J-835	地盤	天晉平臺	附 件	S/N	物料編號	長度	名稱	數量	
名稱	鋁格組裝圖				採用	1	835-LG-AL2	(978)	企向鋁格柵玉	10
材料					地盤	2	835-LG-LC30	933.5	80*35*4mm鋁槽	2
顏色					工廠	3	835-LG-DP2	60	3mm墊片	10
						4	835-LG-DP3	25	3mm墊片	10
					5	835-LG-BB38	209.5	背板加工圖	1	
					6	835-LG-BB39	(607)	背板加工圖	1	

美特鋁質 有限公司 MIDI Aluminium Fabricator Ltd.				類別		物料號	
修改	A			制圖	吳禕瑜	2017.04.24	圖號 835-LG-ZK31
日期	2017.05.18			復核			數量 1
				批准			位置

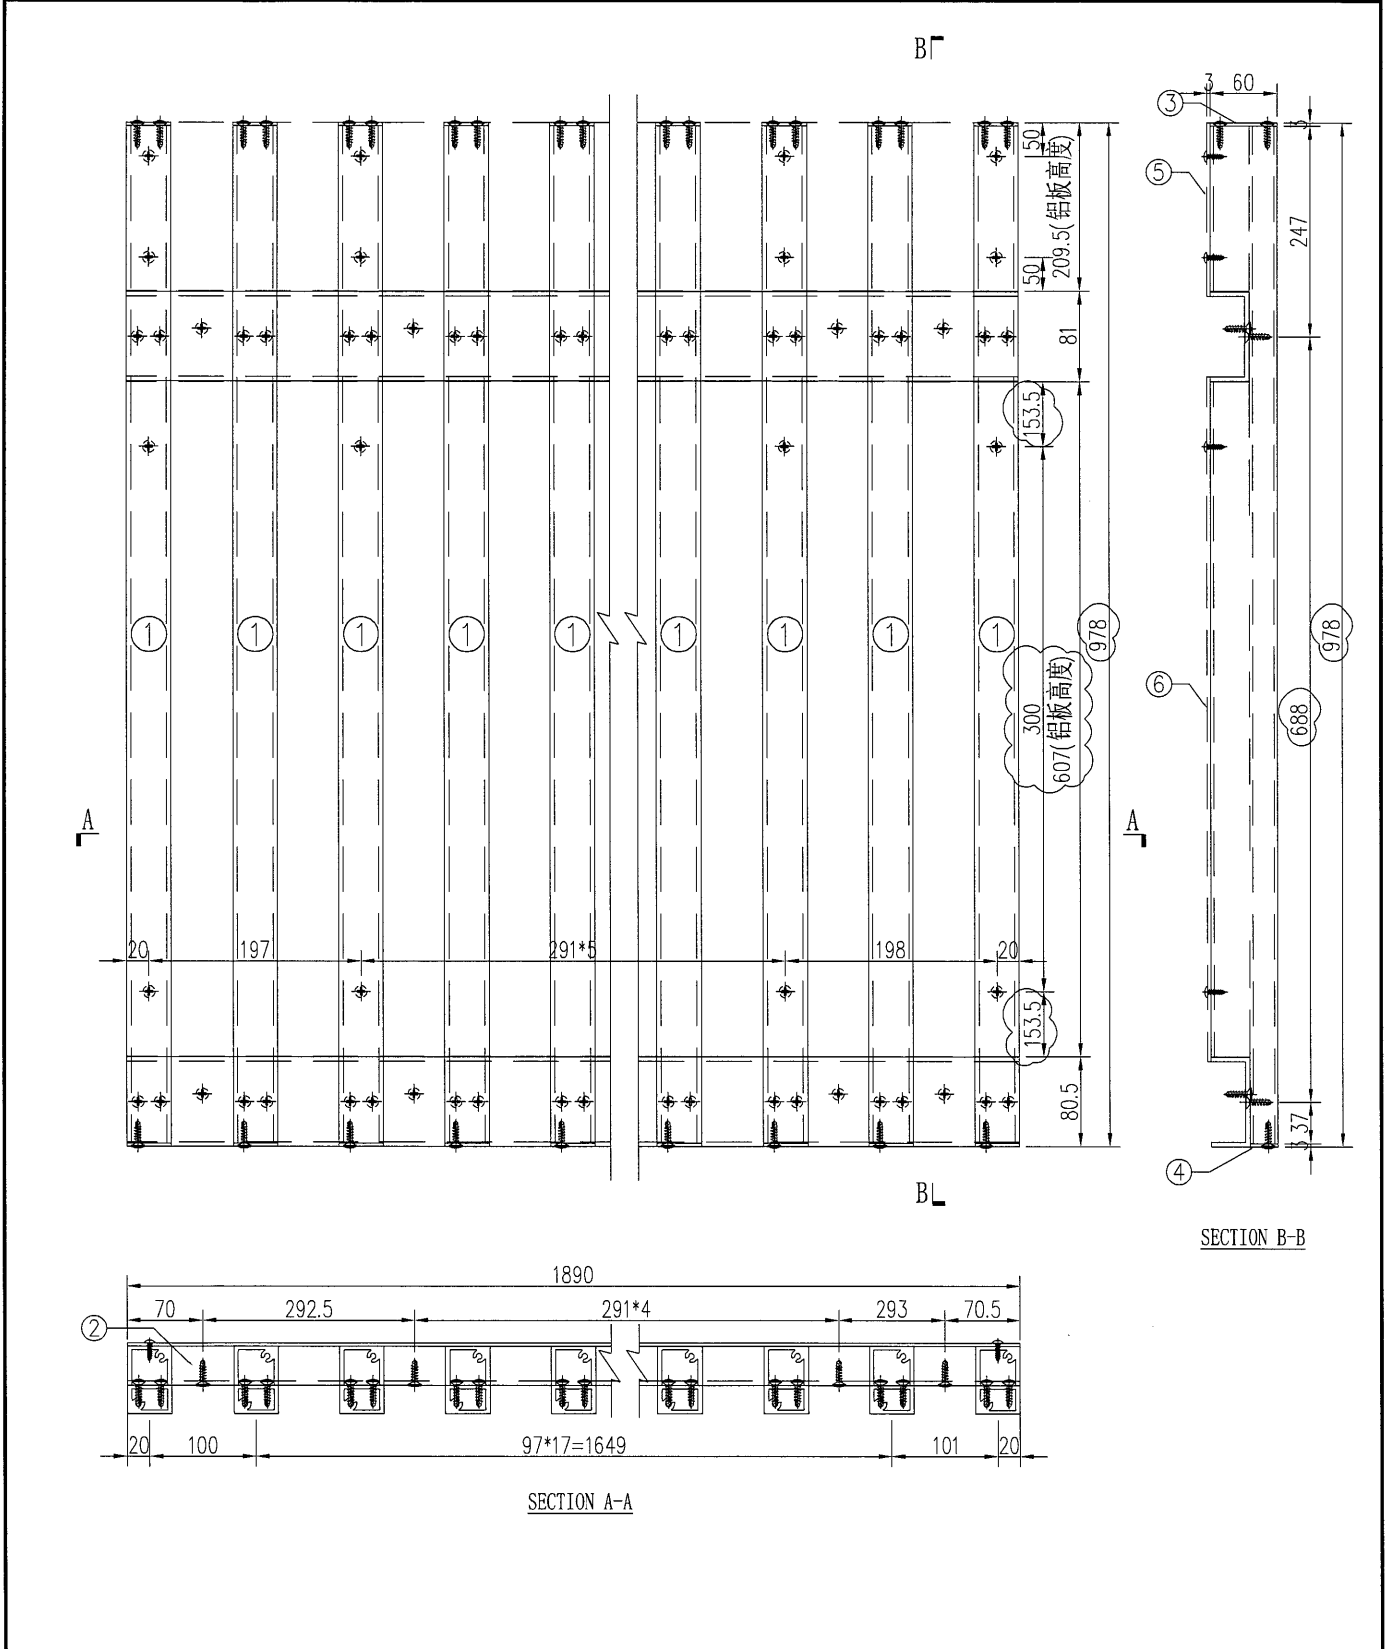

工程號	J-835	地盤	天晉平臺	附件	S/N	物料編號	長度	名稱	數量
名稱	鋁格組裝圖		採用		1	835-LG-AL2	(978)	企向鋁格柵玉	20
材料		地盤			2	835-LG-LC31	1890	80*35*4mm鋁槽	2
顏色		工廠			3	835-LG-DP2	60	3mm墊片	20
					4	835-LG-DP3	25	3mm墊片	20
				5	835-LG-BB40	209.5	背板加工圖	1	
				6	835-LG-BB41	(607)	背板加工圖	1	


美特鋁質有限公司 MIDI Aluminium Fabricator Ltd.				類別		物料編號	
修改	A			制圖	吳禕瑜	2017.04.25	圖號 835-LG-ZK32
日期	2017.05.18			復核			數量 1
				批准			位置

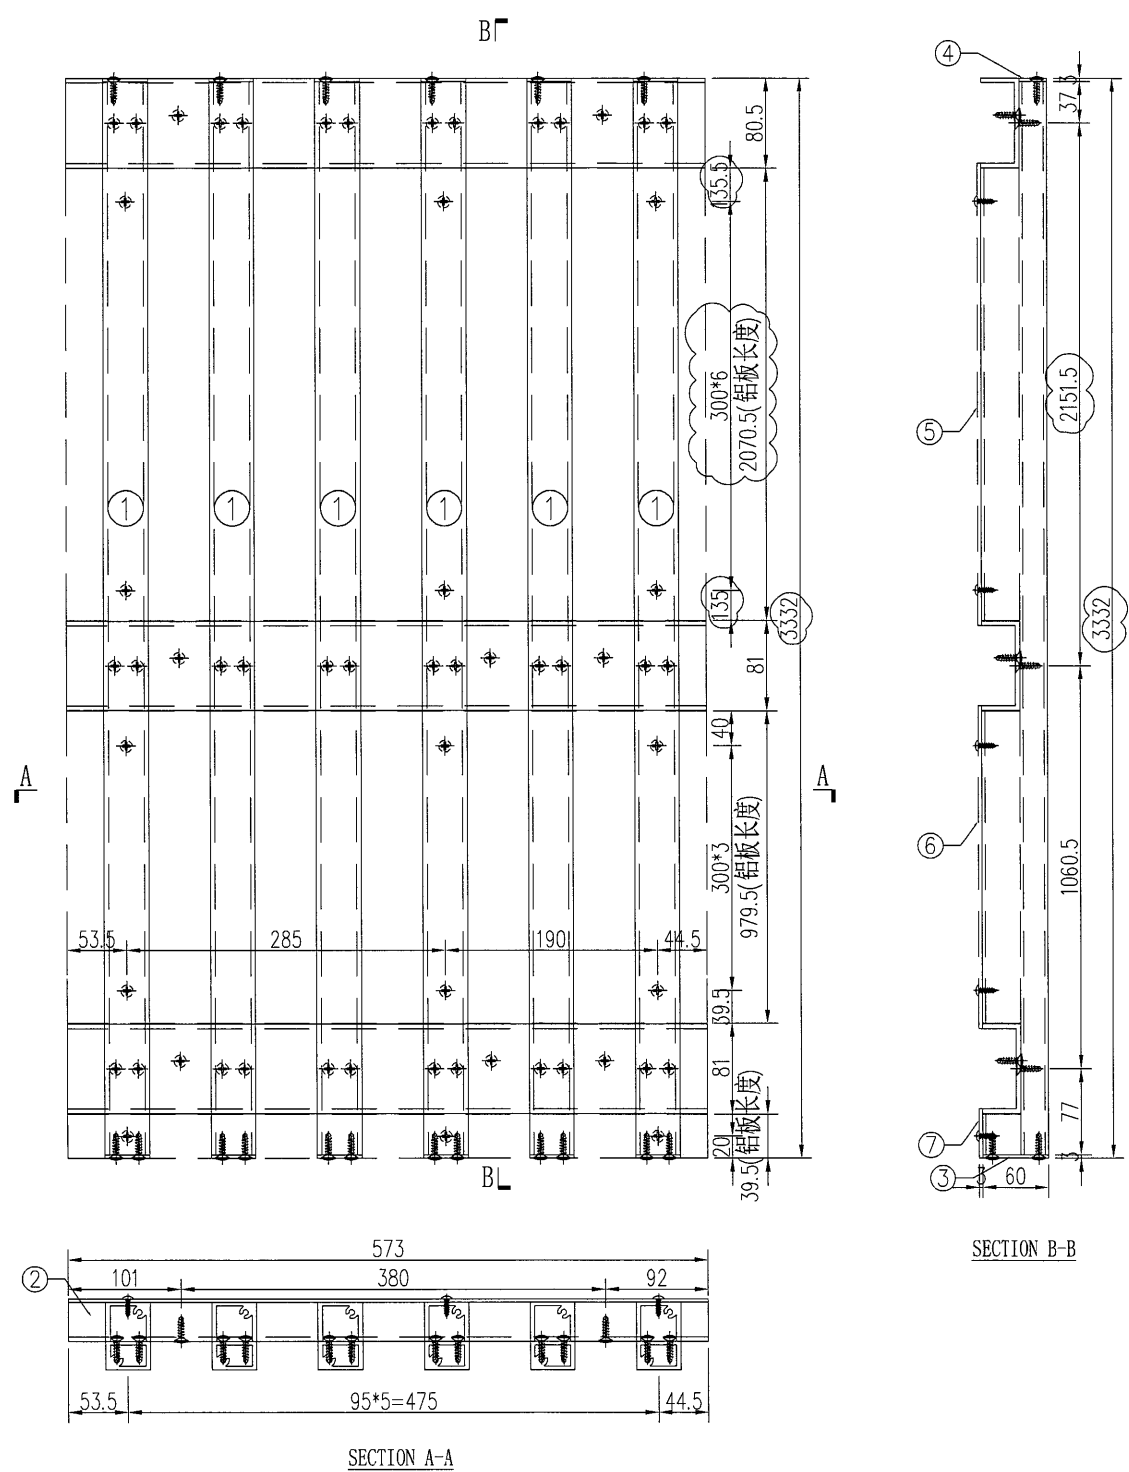


工程號	J-835	地盤	天晉平臺	附 件
名稱	鋁格組裝圖		採用	
材料			地盤	
顏色			工廠	


S/N	物料編號	長度	名稱	數量
1	835-LG-AL3	333.2	企向鋁格柵玉	6
2	835-LG-LC32	573	80*35*4mm鋁槽	3
3	835-LG-DP1	60	3mm墊片	6
4	835-LG-DP4	25	3mm墊片	6
5	835-LG-BB42	2070.5	背板加工圖	1
6	835-LG-BB43	979.5	背板加工圖	1
6	835-LG-BB44	39.5	背板加工圖	1


JK

 美特鋁質 有限公司 MIDI Aluminium Fabricator Ltd.		類別		物料號	
修改	A	制圖	吳禕瑜	2017.04.25	圖號 835-LG-ZK33
日期	2017.05.18	復核			數量 1
		批准			位置

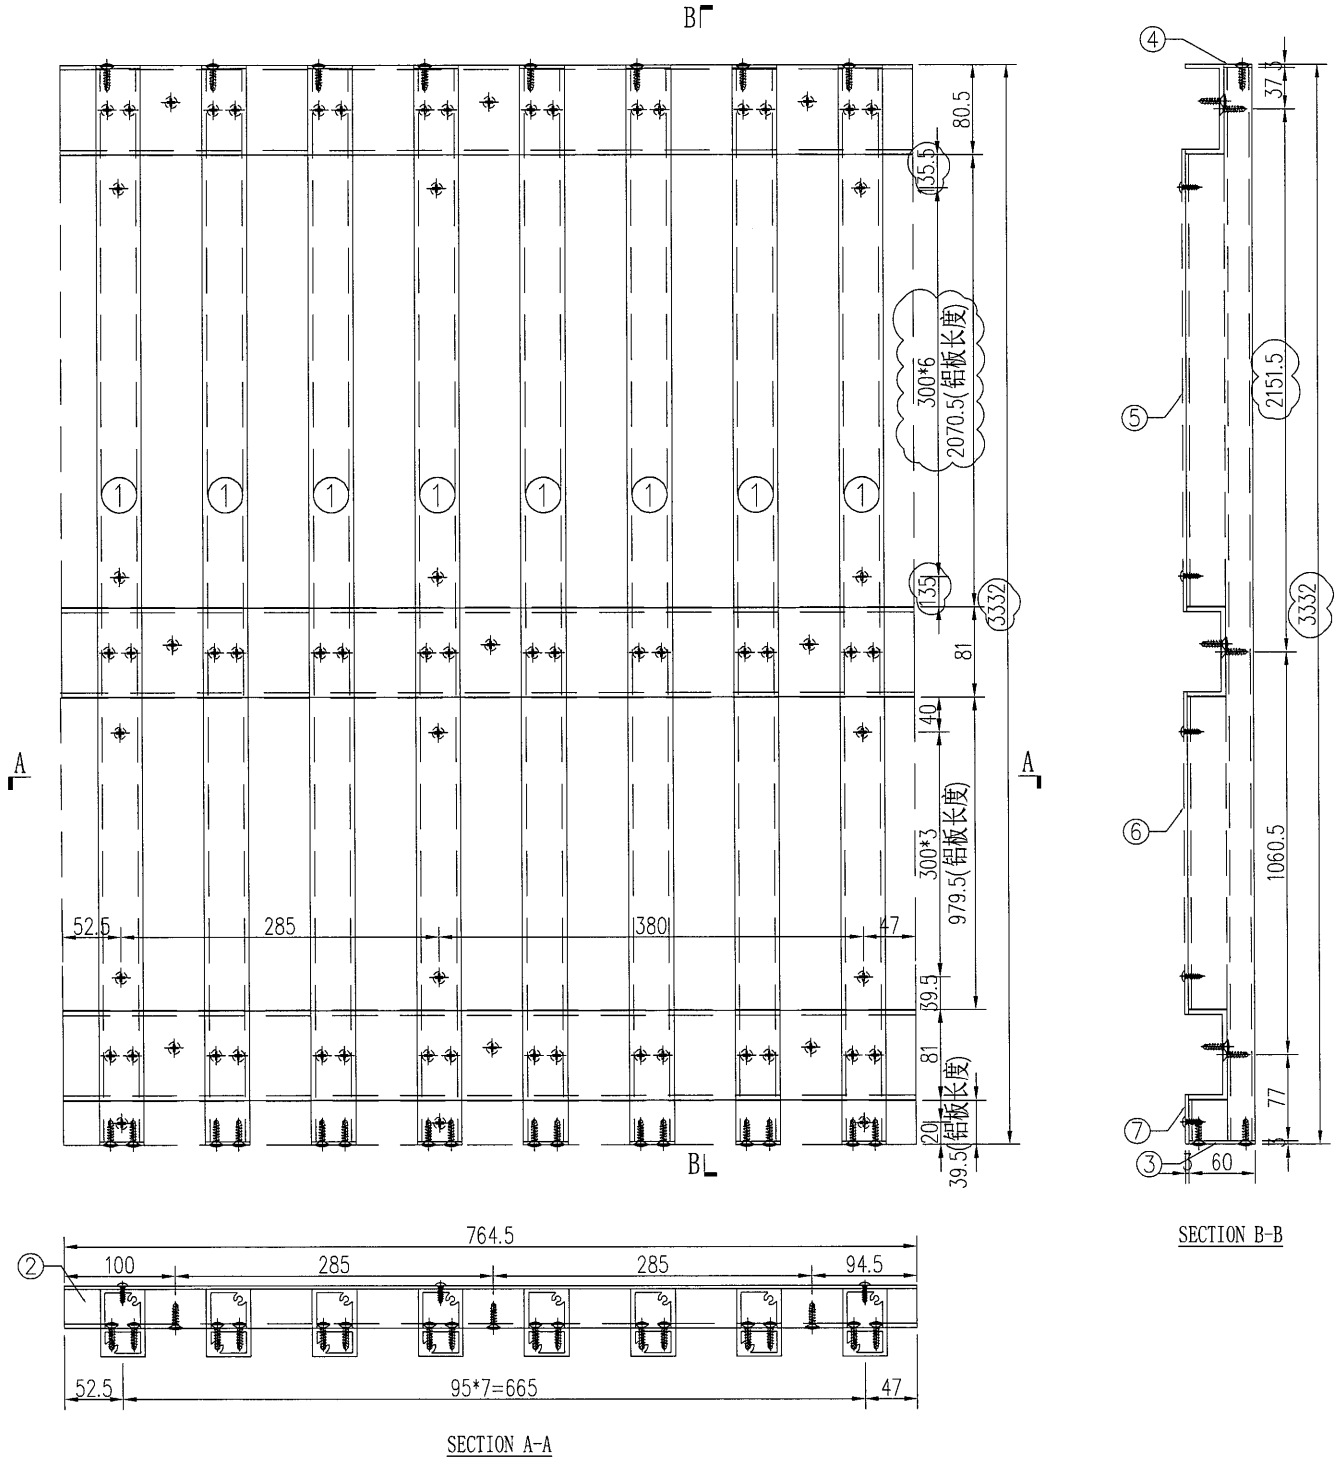

工程號	J-835	地盤	天晉平臺	附 件	S/N	物料編號	長度	名稱	數量
名稱	鋁格組裝圖		採用		1	835-LG-AL3	3332	企向鋁格柵玉	8
材料			地盤		2	835-LG-LC33	764.5	80*35*4mm鋁槽	3
顏色			工廠		3	835-LG-DP1	60	3mm墊片	8
					4	835-LG-DP4	25	3mm墊片	8
				5	835-LG-BB45	2070.5	背板加工圖	1	
				6	835-LG-BB46	979.5	背板加工圖	1	
				6	835-LG-BB47	39.5	背板加工圖	1	



 美特鋁質 有限公司 MIDI Aluminium Fabricator Ltd.				類別		物料編號	
修改	A			制圖	吳禕瑜	2017.04.25	圖號 835-LG-ZK34
日期	2017.05.18			復核			數量 1
				批准			位置

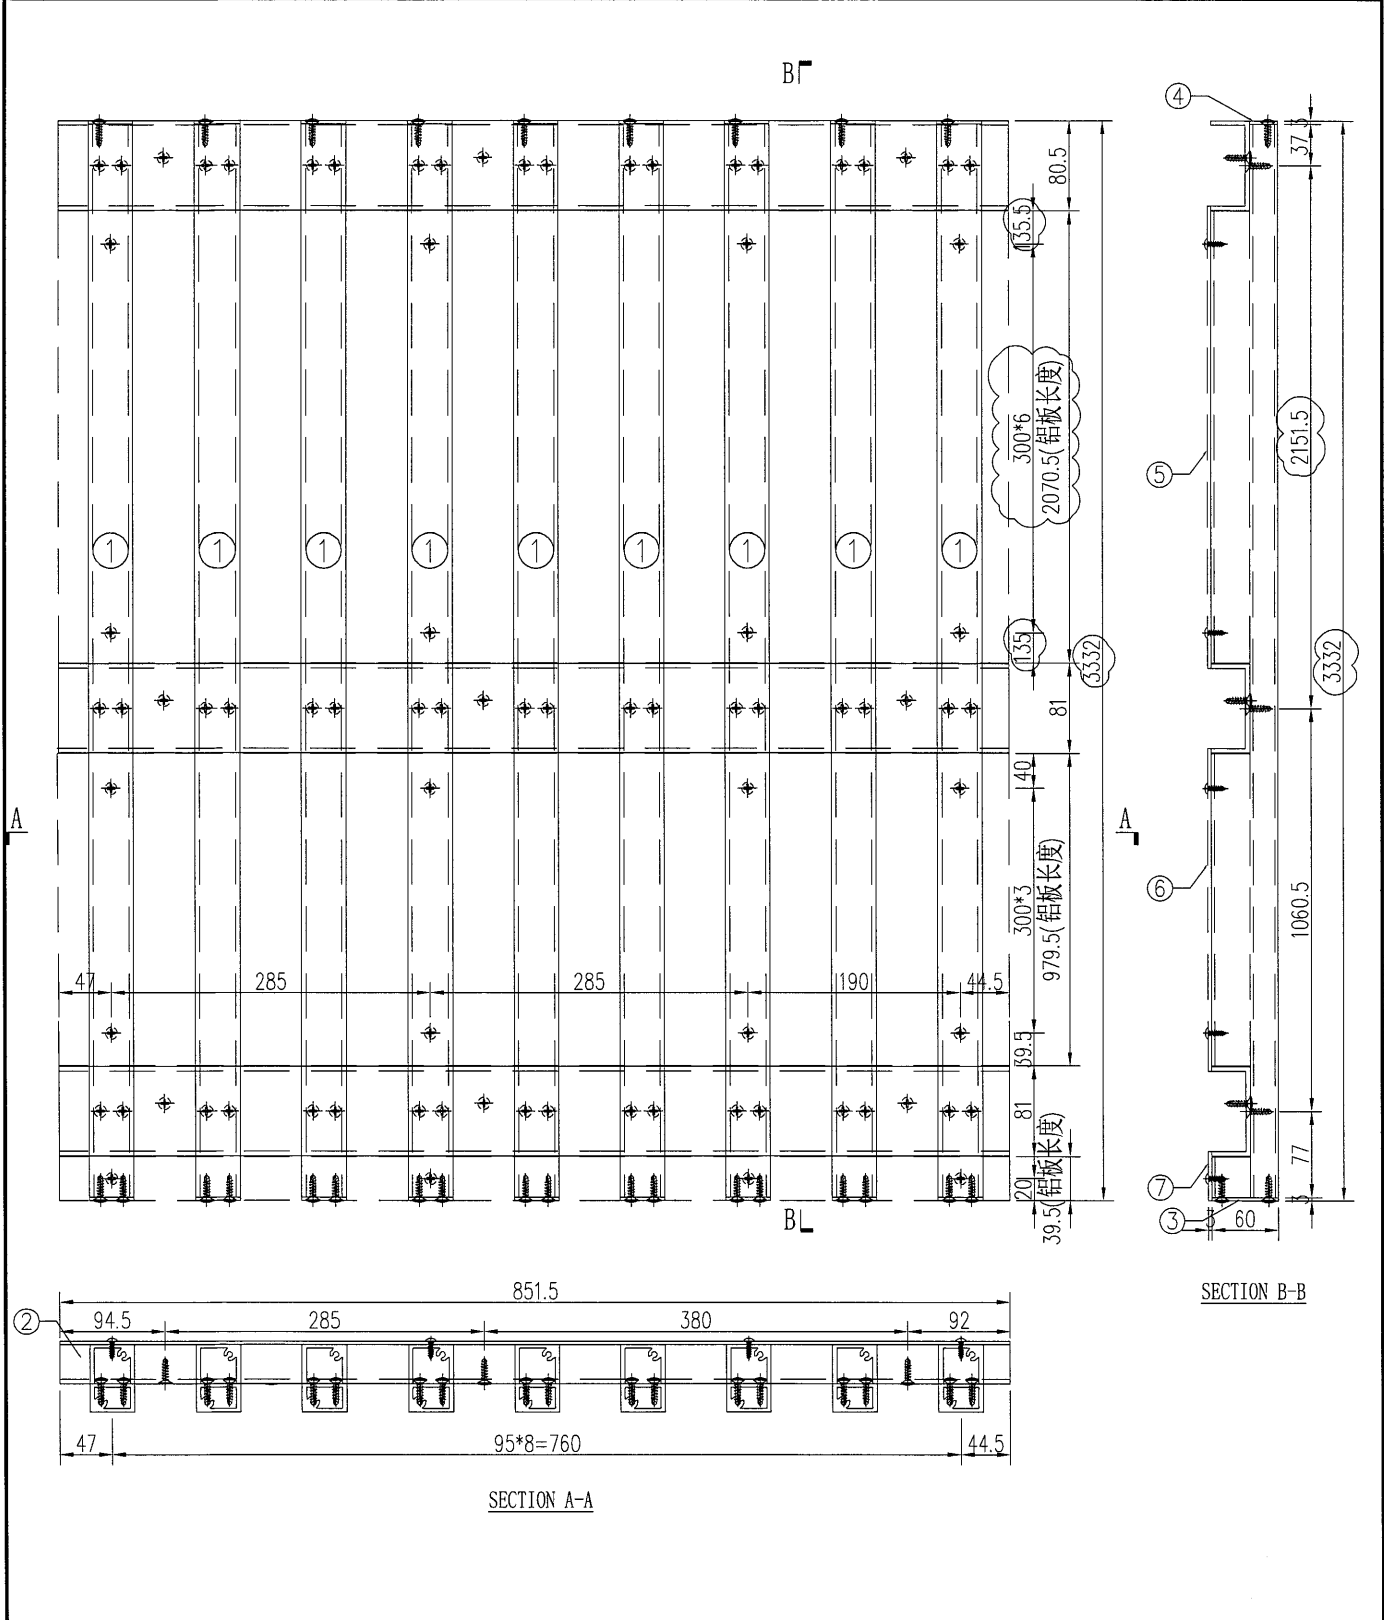

S/N	物料編號	長度	名稱	數量
1	835-LG-AL3	3332	企向鋁格柵玉	9
2	835-LG-LC34	851.5	80*35*4mm鋁槽	3
3	835-LG-DP1	60	3mm墊片	9
4	835-LG-DP4	25	3mm墊片	9
5	835-LG-BB48	2070.5	背板加工圖	1
6	835-LG-BB49	979.5	背板加工圖	1
6	835-LG-BB50	39.5	背板加工圖	1


工程號	J-835	地盤	天晉平臺	附件
名稱	鋁格組裝圖		採用	
材料			地盤	
顏色			工廠	

 美特鋁質 有限公司 MIDI Aluminium Fabricator Ltd.				類別	物料號			
修改	A			制圖	吳禕瑜	2017.04.25	圖號	835-LG-ZK36
日期	2017.05.18			復核			數量	1
				批准			位置	

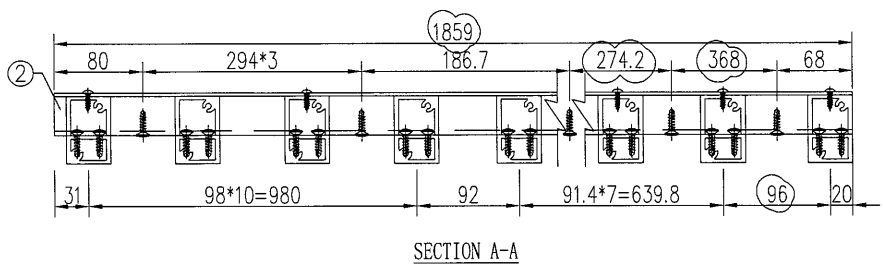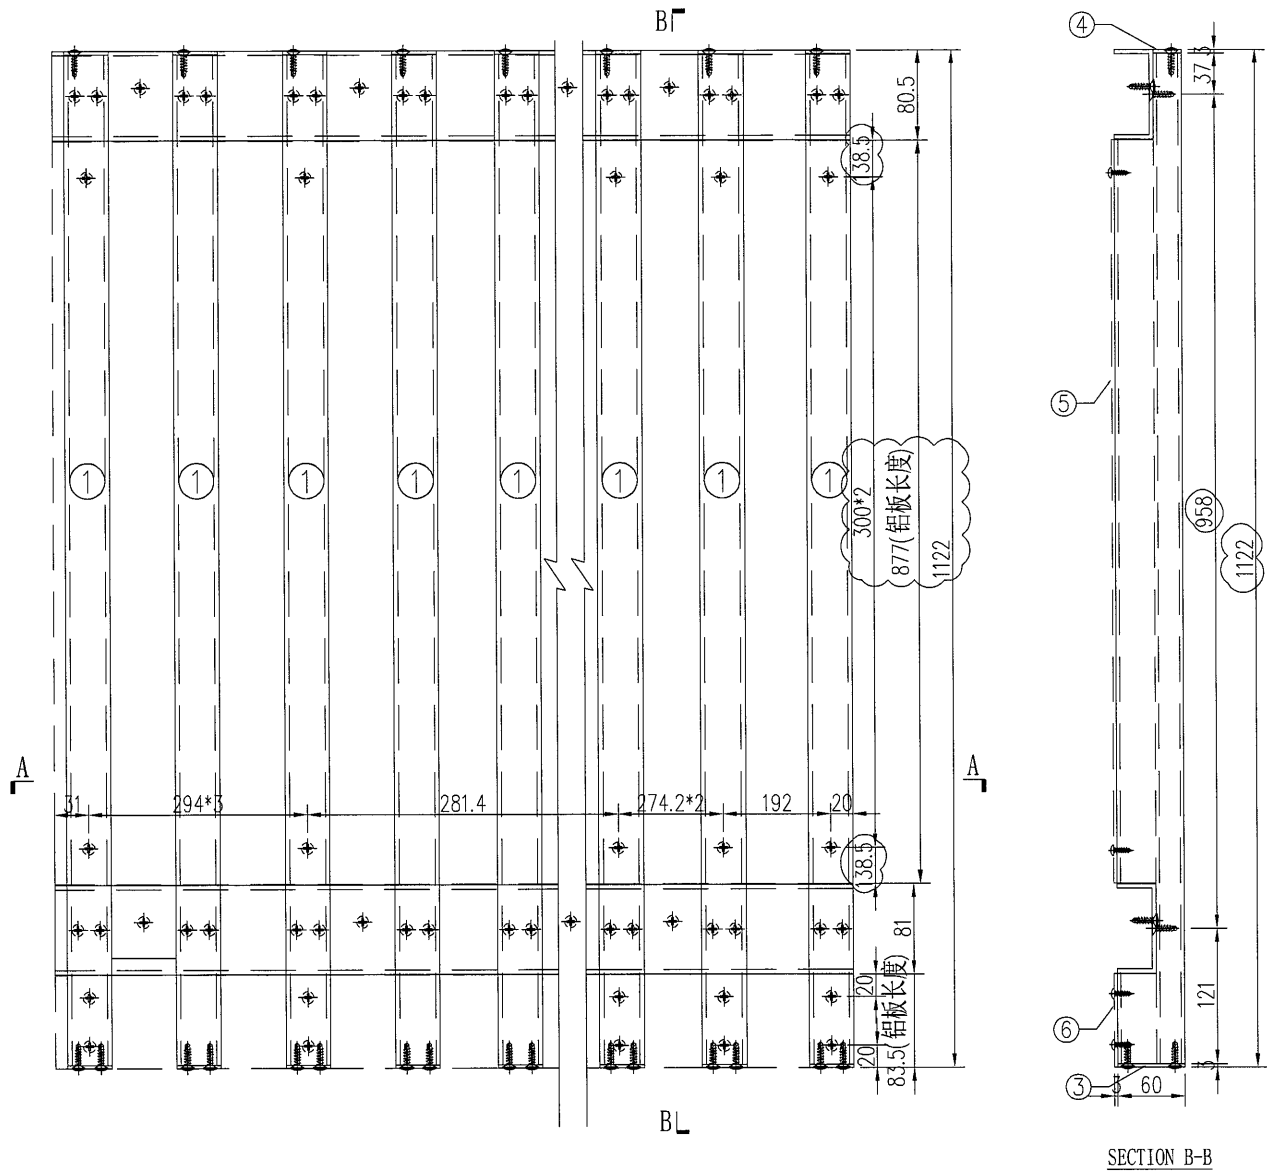


工程號	J-835	地盤	天晉平臺	附件	S/N	物料編號	長度	名稱	數量	
名稱	鋁格組裝圖				採用	1	835-LG-AL4	1122	企向鋁格柵玉	21
材料					地盤	2	835-LG-LC36	1955	80*35*4mm 鋁槽	3
顏色					工廠	3	835-LG-DP1	60	3mm 墊片	21
						4	835-LG-DP4	25	3mm 墊片	21
					5	835-LG-BB54	877	背板加工圖	1	
					6	835-LG-BB55	83.5	背板加工圖	1	

美特鋁質有限公司 MIDI Aluminium Fabricator Ltd.				類別	物料編號		
				制圖	吳禕瑜	2017.04.25	圖號 835-LG-ZK37
修改	A			復核			數量 1
日期	2017.05.18			批准			位置

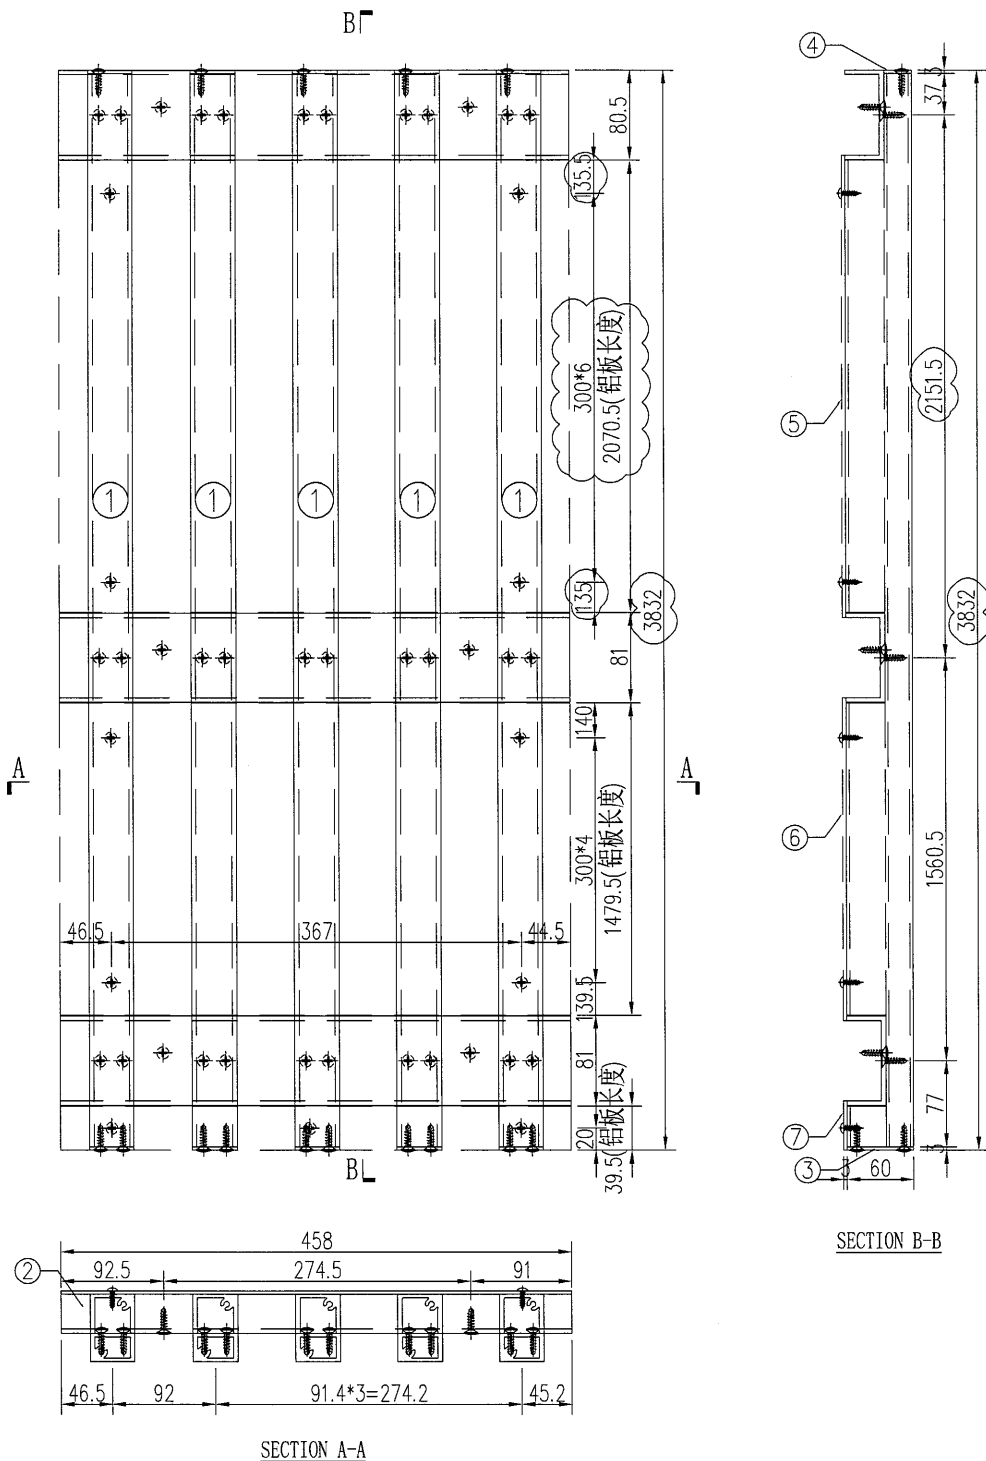


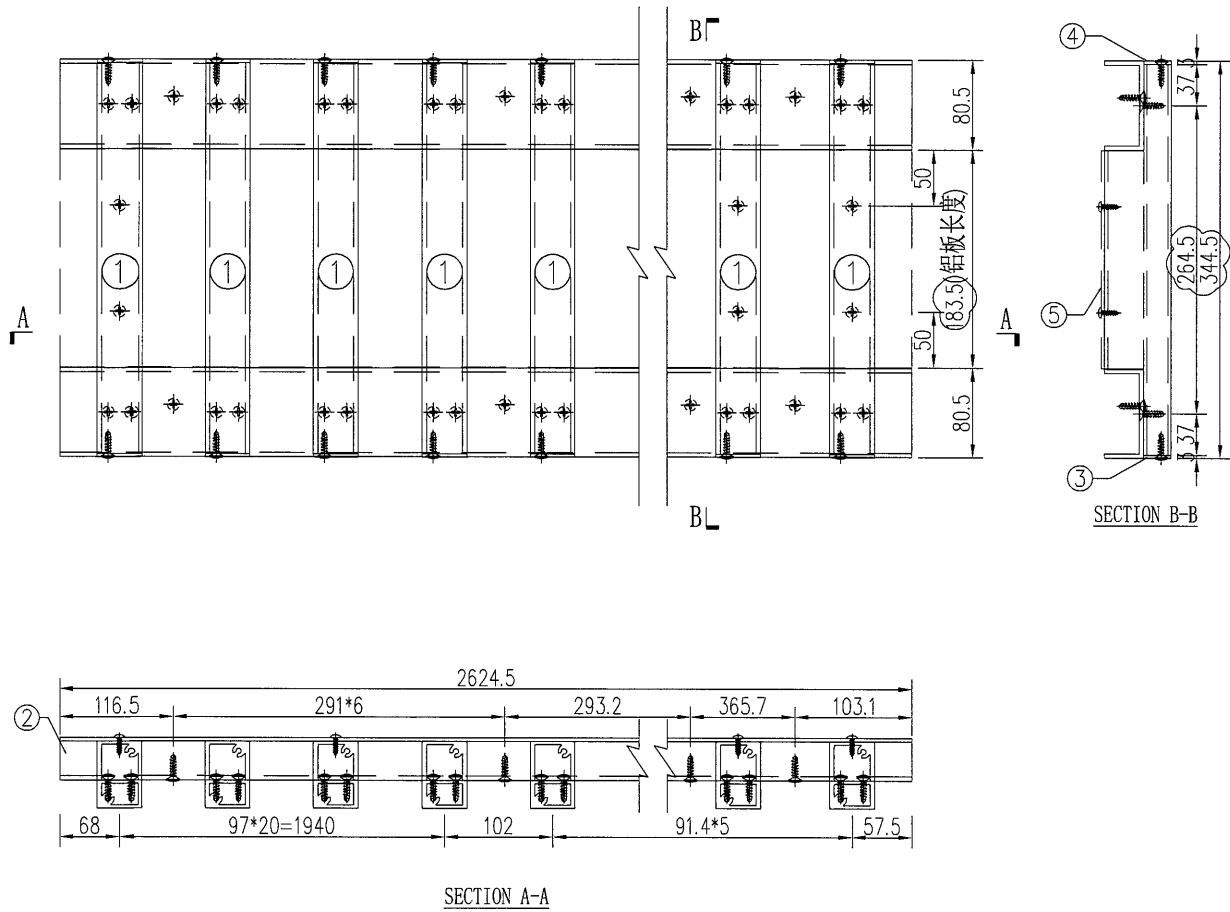
工程號	J-835	地盤	天晉平臺	附件	S/N	物料編號	長度	名稱	數量	
名稱	鋁格組裝圖				採用	1	835-LG-AL5	3832	企向鋁格柵玉	5
材料					地盤	2	835-LG-LC37	458	80*35*4mm鋁槽	3
顏色					工廠	3	835-LG-DP1	60	3mm墊片	5
						4	835-LG-DP4	25	3mm墊片	5
						5	835-LG-BB56	2070.5	背板加工圖	1
					6	835-LG-BB57	1479.5	背板加工圖	1	
					6	835-LG-BB58	39.5	背板加工圖	1	

美特鋁質有限公司 MIDI Aluminium Fabricator Ltd.				類別	物料號			
修改	A			制圖	吳禕瑜	2017.04.25	圖號	835-LG-ZK38
日期	2017.05.18			復核			數量	1
				批准			位置	

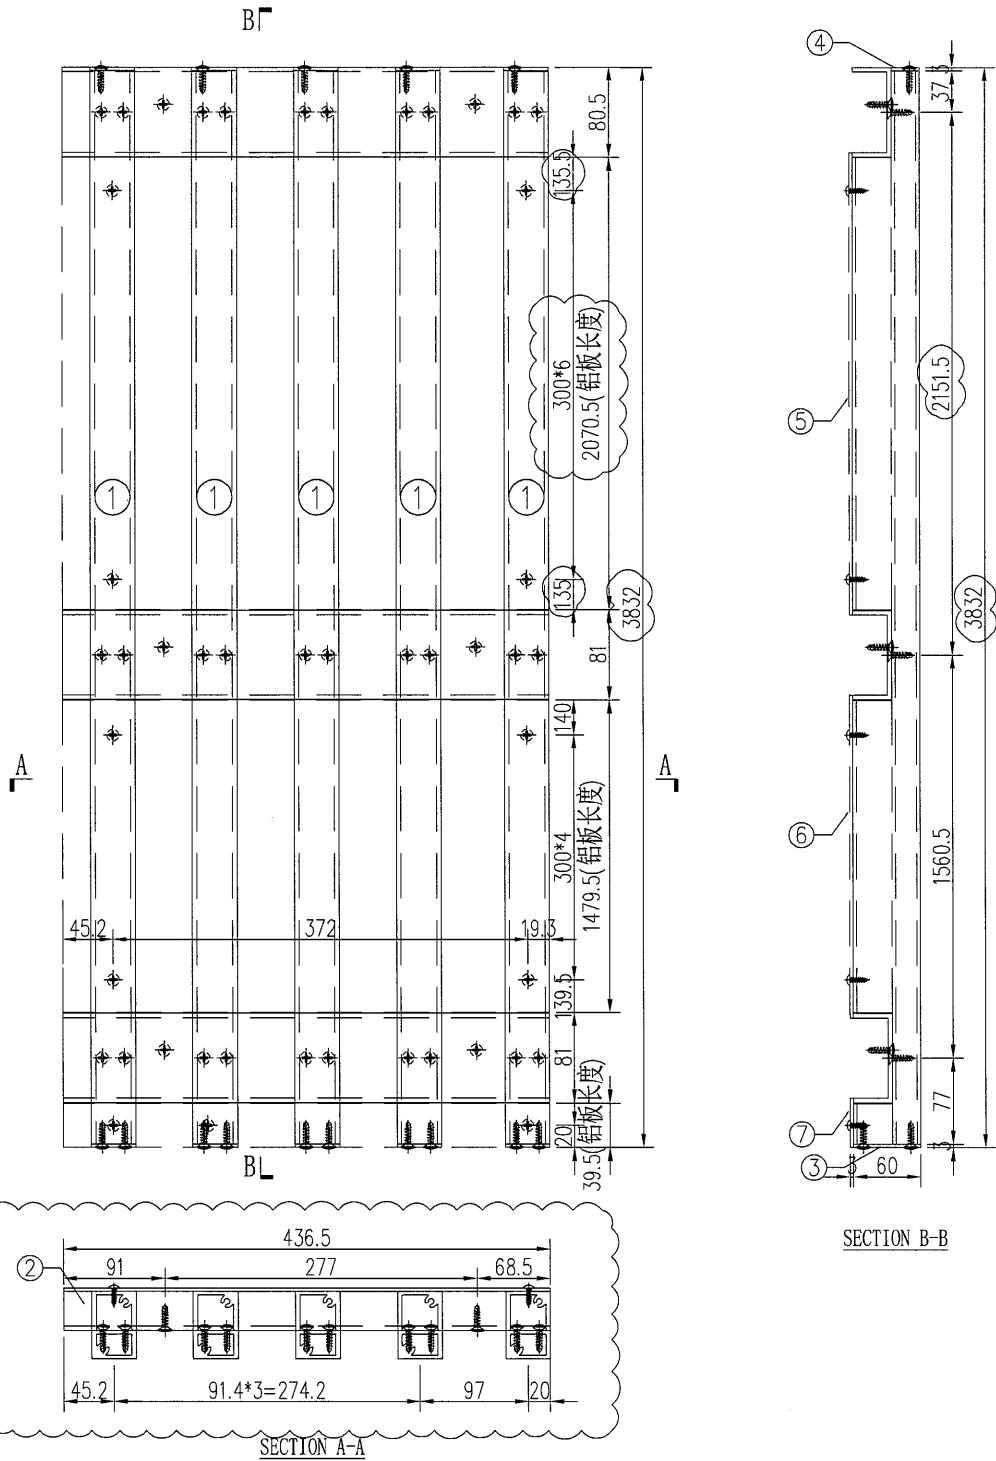



工程號	J-835	地盤	天晉平臺	附件	S/N	物料編號	長度	名稱	數量	
名稱	鋁格組裝圖				採用	1	835-LG-AL5	3832	企向鋁格柵玉	5
材料					地盤	2	835-LG-LC38	436.5	80*35*4mm鋁槽	3
顏色					工廠	3	835-LG-DP1	60	3mm墊片	4
						4	835-LG-DP4	25	3mm墊片	4
					5	835-LG-BB59	2070.5	背板加工圖	1	
					6	835-LG-BB60	1479.5	背板加工圖	1	
					6	835-LG-BB61	39.5	背板加工圖	1	

 美特鋁質 有限公司 MIDI Aluminium Fabricator Ltd.				類別		物料號	
修改	A	B		制圖	吳禕瑜	2017.04.25	圖號 835-LG-ZK41
日期	2017.05.03	2017.05.18		復核			數量 1
				批准			位置



工程號	J-835	地盤	天晉平臺	附件	S/N	物料編號	長度	名稱	數量
名稱	鋁格組裝圖		採用		1	835-LG-AL6	344.5	企向鋁格柵玉	27
材料		地盤			2	835-LG-LC41	2624.5	80*35*4mm鋁槽	2
顏色		工廠			3	835-LG-DP3	60	3mm墊片	27
					4	835-LG-DP4	25	3mm墊片	27
				5	835-LG-BB68	183.5	背板加工圖	1	



 美特鋁質 有限公司 MIDI Aluminium Fabricator Ltd.				類別		物料號	
				制圖	吳禕瑜	2017.04.25	圖號 835-LG-ZK42
修改	A	B		復核			數量 1
日期	2017.05.03	2017.05.18		批准			位置

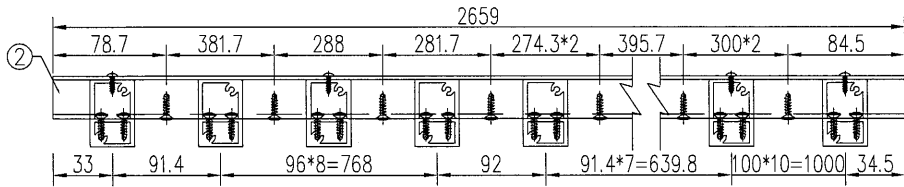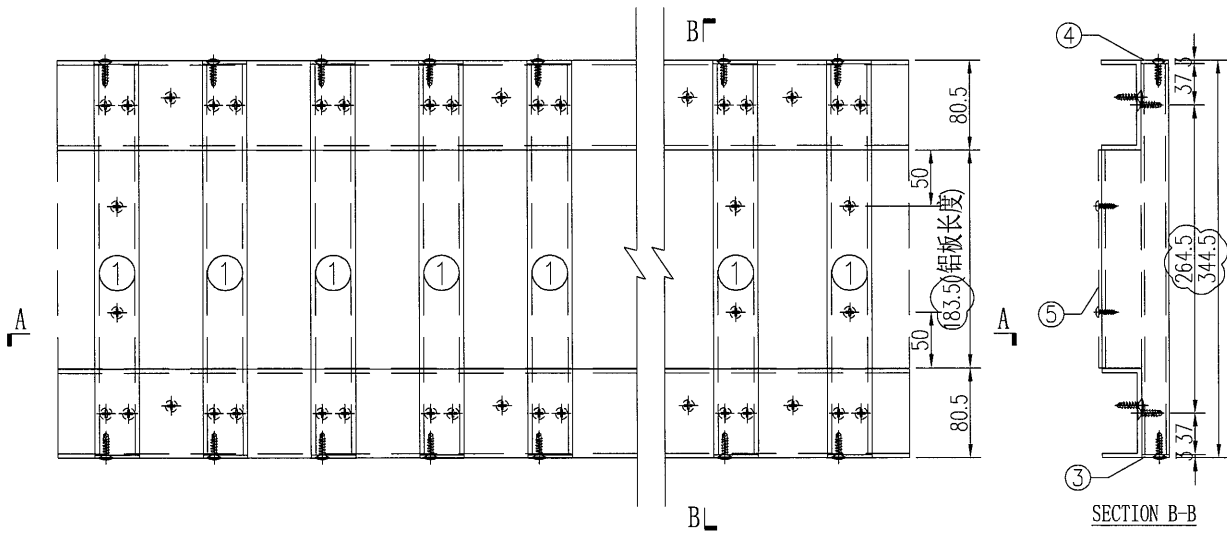

SECTION A-A

工程號	J-835	地盤	天晉平臺	附 件	S/N	物料編號	長度	名稱	數量
名稱	鋁格組裝圖		採用		1	835-LG-AL6	344.5	企向鋁格柵玉	28
材料			地盤		2	835-LG-LC42	2659	80*35*4mm鋁槽	2
顏色			工廠		3	835-LG-DP3	60	3mm墊片	28
					4	835-LG-DP4	25	3mm墊片	28
					5	835-LG-BB69	183.5	背板加工圖	1



 美特鋁質 有限公司 MIDI Aluminium Fabricator Ltd.				類別		物料號	
				制圖	吳禕瑜	2017.04.25	圖號 835-LG-ZK43
修改	A	B		復核			數量 1
日期	2017.05.03	2017.05.18		批准			位置

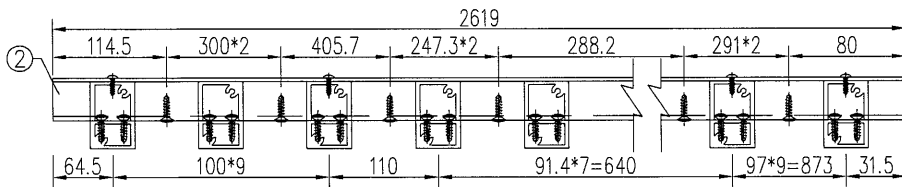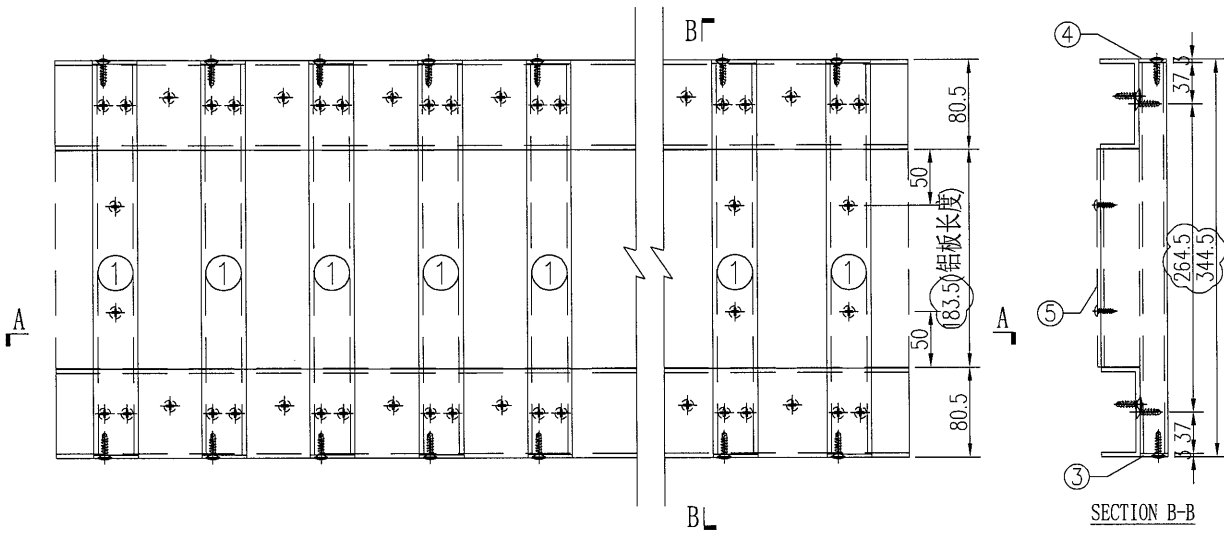

SECTION A-A


工程號	J-835	地盤	天晉平臺	附 件	S/N	物料編號	長度	名稱	數量
名稱	鋁格組裝圖		採用		1	835-LG-AL6	344.5	企向鋁格柵玉	27
材料		地盤			2	835-LG-LC43	2619	80*35*4mm鋁槽	2
顏色		工廠			3	835-LG-DP3	60	3mm墊片	27
					4	835-LG-DP4	25	3mm墊片	27
					5	835-LG-BB70	183.5	背板加工圖	1


 美特鋁質有限公司 MIDI Aluminium Fabricator Ltd.				類別		物料號	
				制圖	吳禕瑜	2017.04.25	圖號 835-LG-ZK44
修改	A	B		復核			數量 1
日期	2017.05.03	2017.05.18		批准			位置

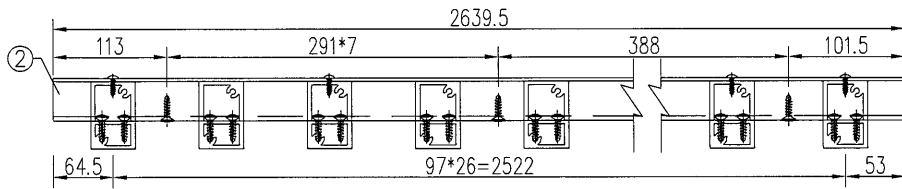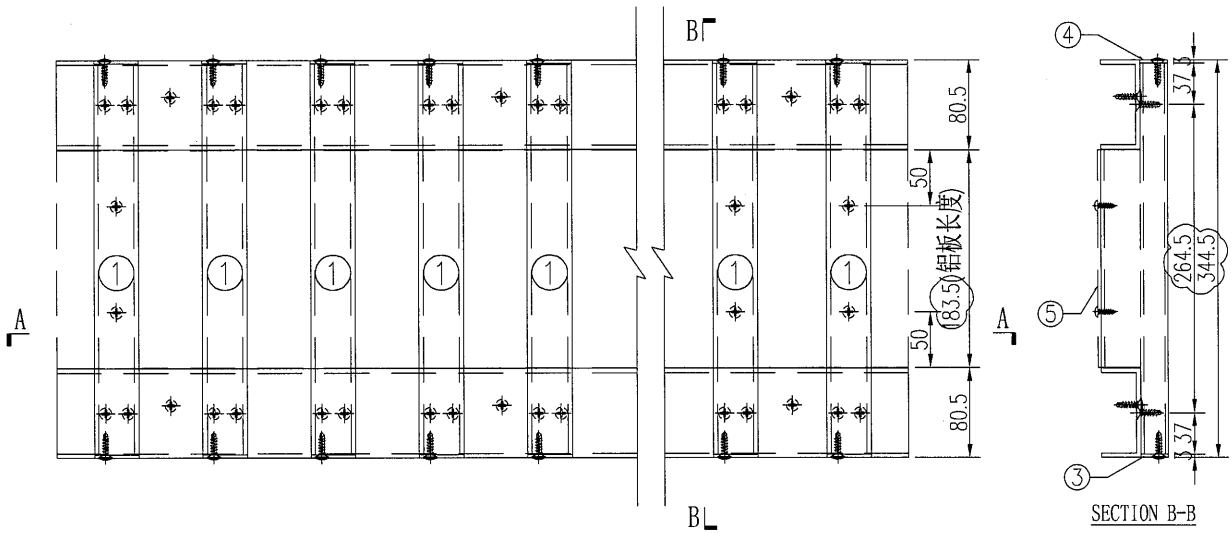


SECTION A-A


工程號	J-835	地盤	天晉平臺	附 件	S/N	物料編號	長度	名稱	數量
名稱	鋁格組裝圖		採用		1	835-LG-AL6	344.5	企向鋁格柵玉	27
材料			地盤		2	835-LG-LC44	2639.5	80*35*4mm鋁槽	2
顏色			工廠		3	835-LG-DP3	60	3mm墊片	27
					4	835-LG-DP4	25	3mm墊片	27
				5	835-LG-BB71	183.5	背板加工圖	1	

 美特鋁質 有限公司 MIDI Aluminium Fabricator Ltd.				類別	物料號			
				制圖	吳禕瑜	2017.04.25	圖號	835-LG-ZK47
修改	A			復核			數量	1
日期	2017.05.18			批准			位置	

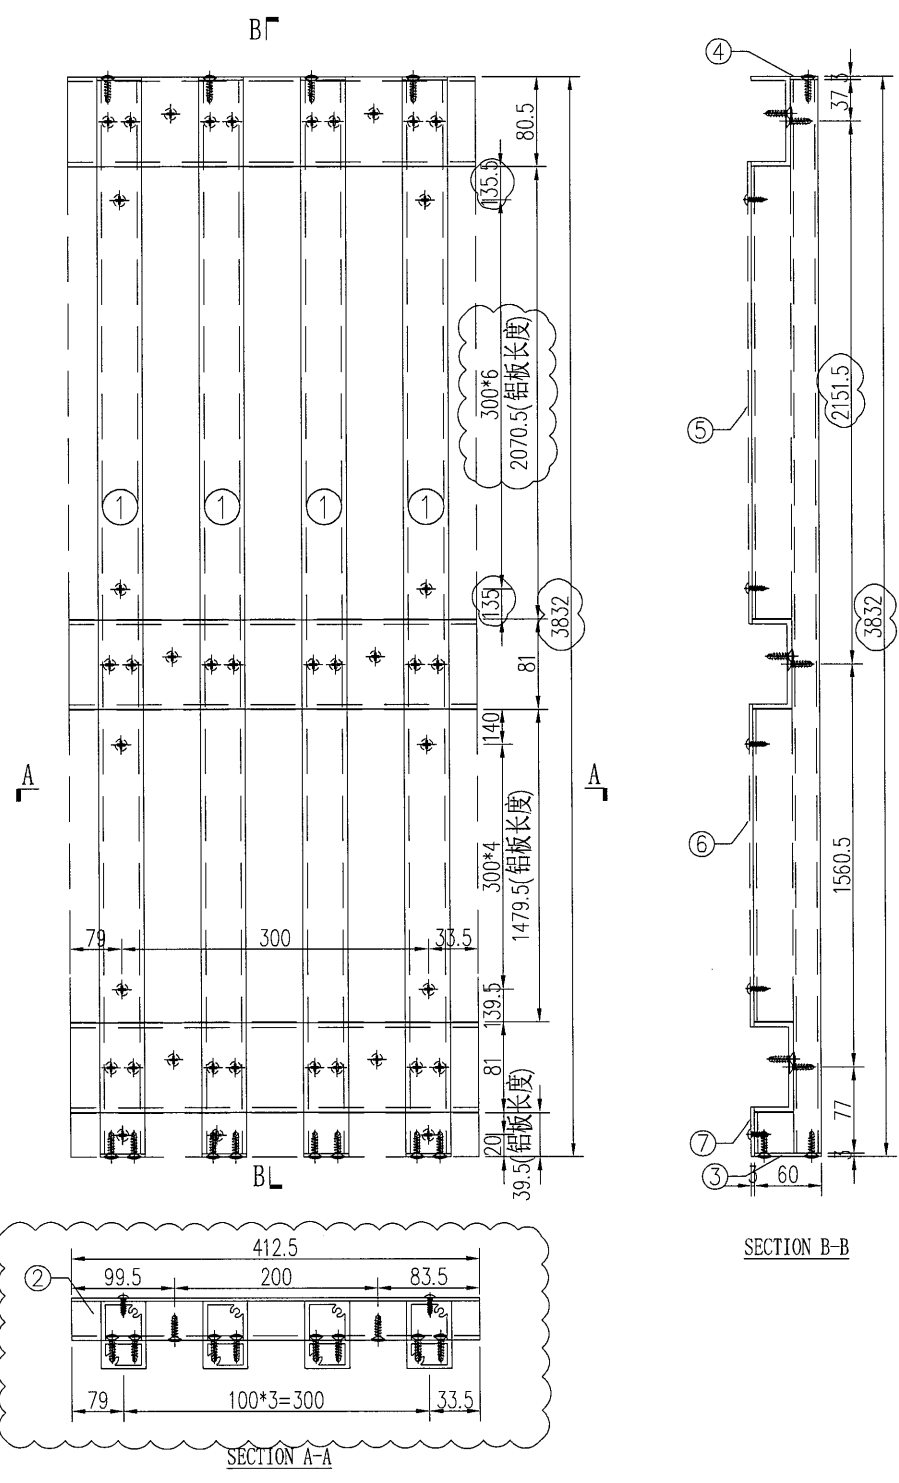


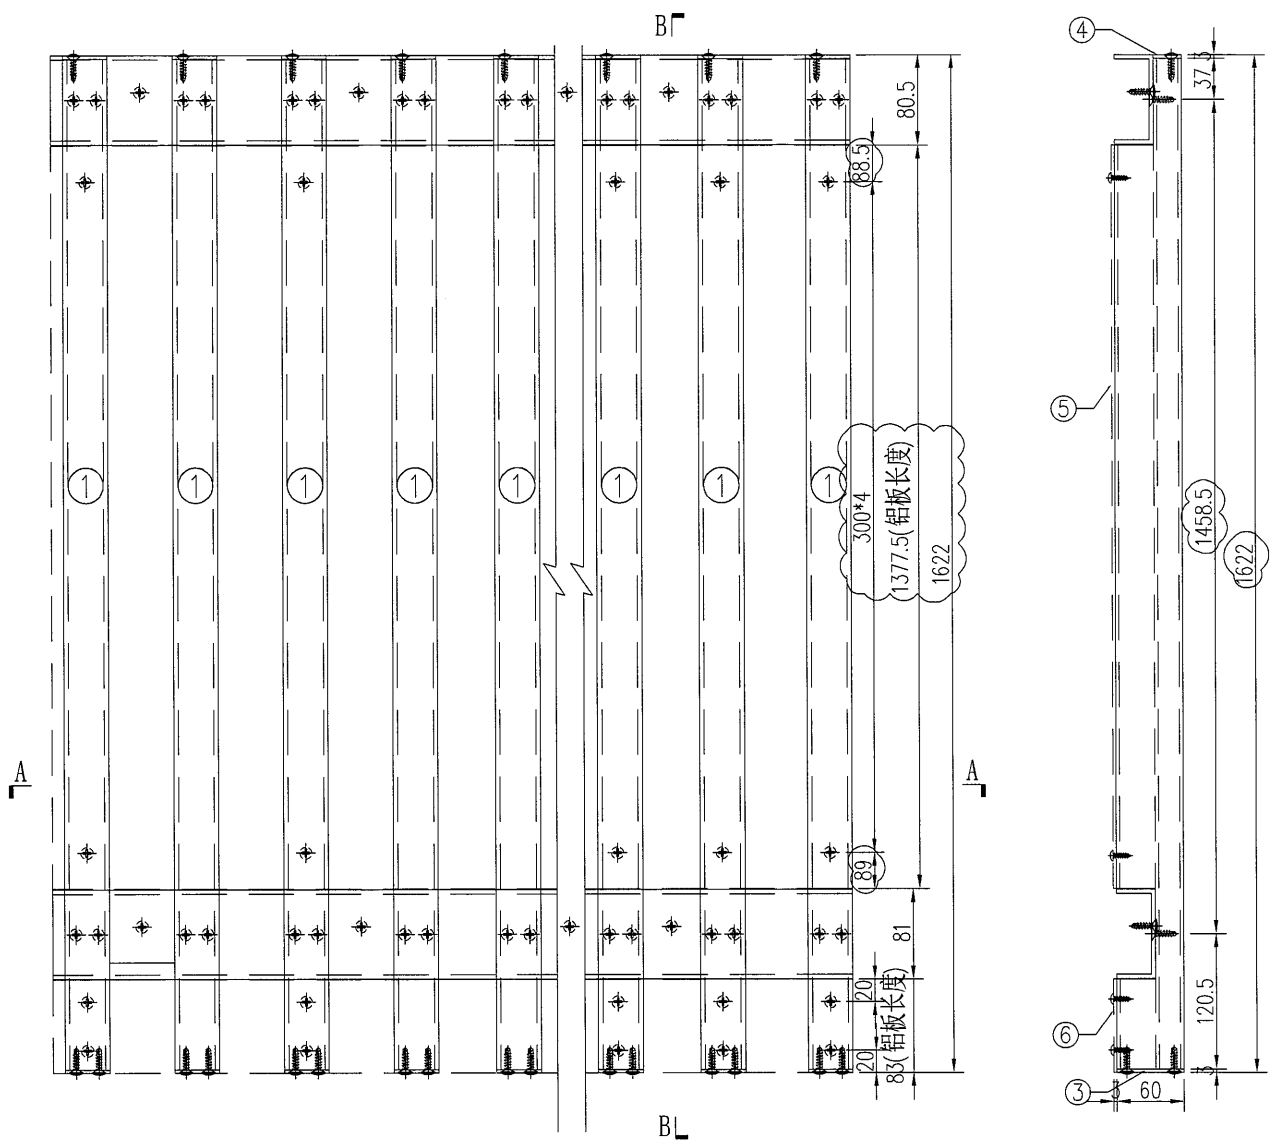
工程號	J-835	地盤	天晉平臺	附件	S/N	物料編號	長度	名稱	數量	
名稱	鋁格組裝圖				採用	1	835-LG-AL5	3832	企向鋁格柵玉	4
材料					地盤	2	835-LG-LC47	412.5	80*35*4mm鋁槽	3
顏色					工廠	3	835-LG-DP1	60	3mm墊片	5
						4	835-LG-DP4	25	3mm墊片	5
					5	835-LG-BB82	2070.5	背板加工圖	1	
					6	835-LG-BB83	1479.5	背板加工圖	1	
					7	835-LG-BB84	39.5	背板加工圖	1	

 美特鋁質有限公司 MIDI Aluminium Fabricator Ltd.				類別		物料編號	
修改	A			制圖	吳禕瑜	2017.04.25	圖號 835-LG-ZK48
日期	2017.05.18			復核			數量 1
				批准			位置

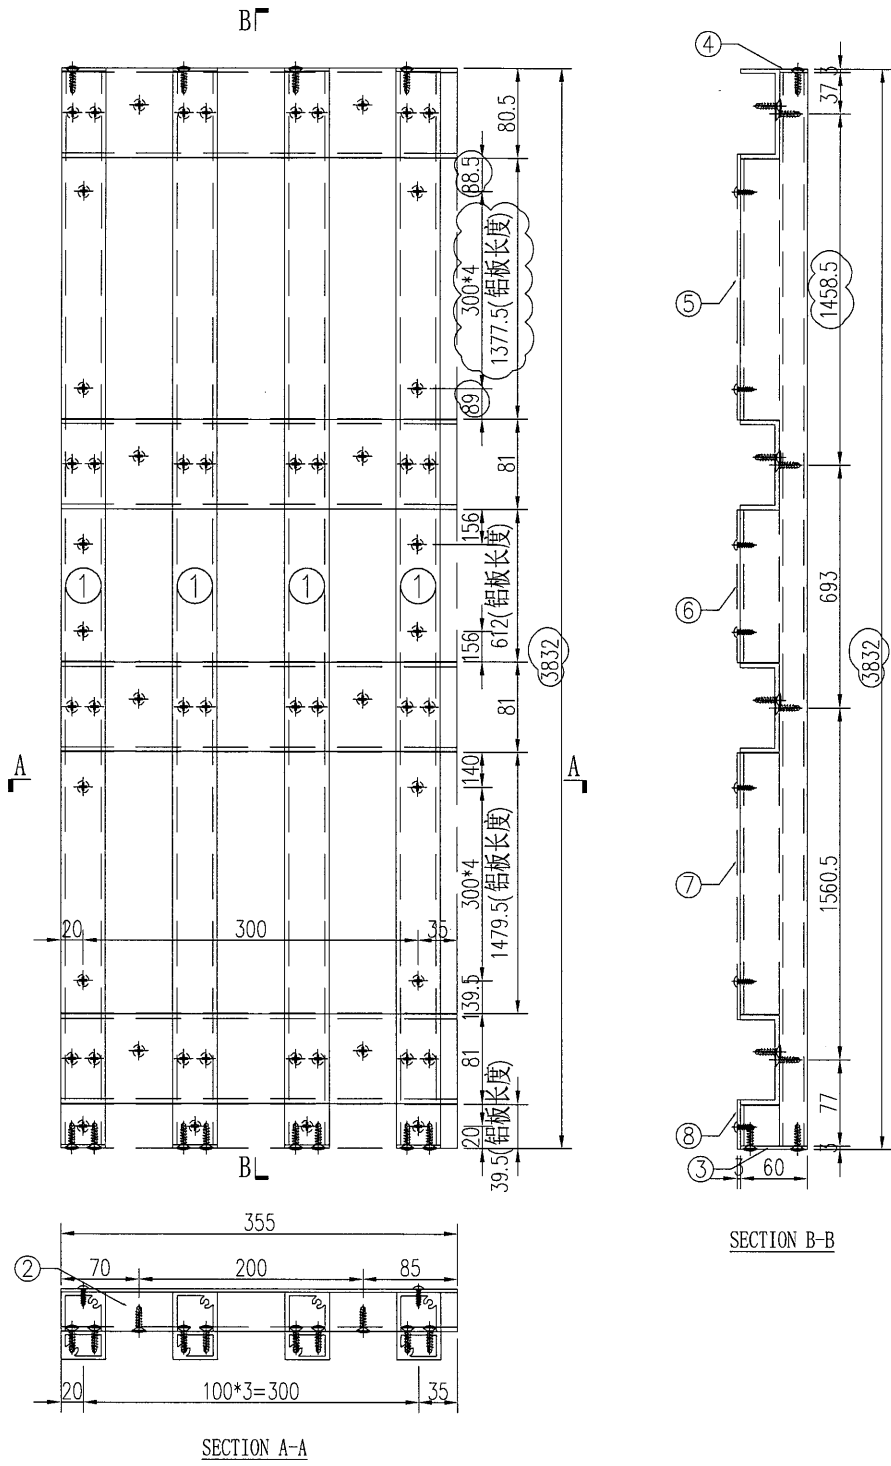


工程號	J-835	地盤	天晉平臺	附件	S/N	物料編號	長度	名稱	數量	
名稱	鋁格組裝圖				採用	1	835-LG-AL9	3832	企向鋁格柵玉	4
材料					地盤	2	835-LG-LC48	355	80*35*4mm鋁槽	4
顏色					工廠	3	835-LG-DP1	60	3mm墊片	4
						4	835-LG-DP4	25	3mm墊片	4
					5	835-LG-BB85	1377.5	背板加工圖	1	
					6	835-LG-BB86	612	背板加工圖	1	
					7	835-LG-BB87	1479.5	背板加工圖	1	
					7	835-LG-BB88	39.5	背板加工圖	1	

 美特鋁質 有限公司 MIDI Aluminium Fabricator Ltd.				類別		物料料號	
修改	A			制圖	吳禕瑜	2017.04.25	圖號 835-LG-ZK49
日期	2017.05.18			復核			數量 1
				批准			位置




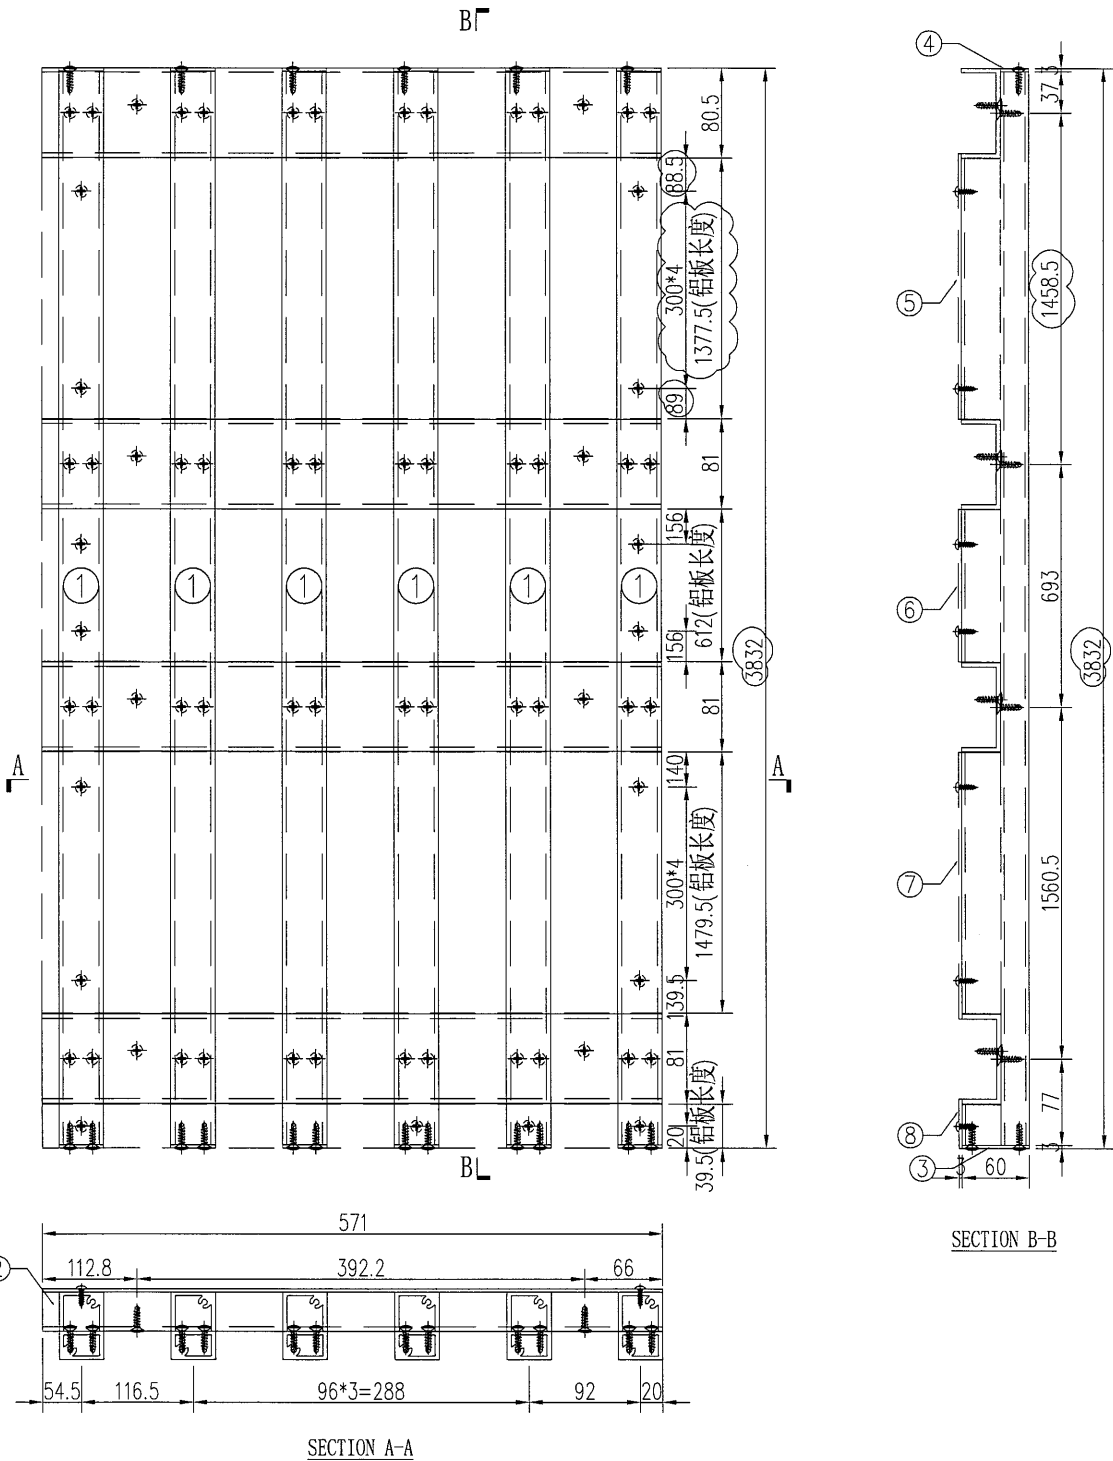
SECTION B-B

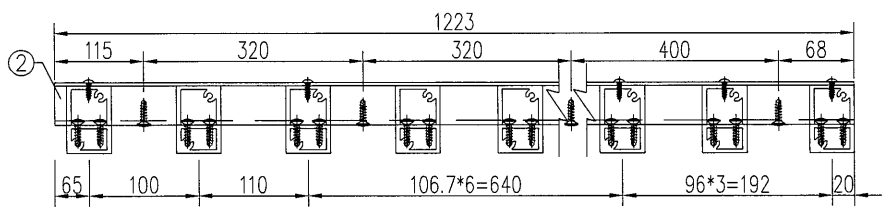

SECTION A-A

工程號	J-835	地盤	天晉平臺	附 件	S/N	物料編號	長度	名稱	數量
名稱	鋁格組裝圖		採用		1	835-LG-AL8	1622	企向鋁格柵玉	12
材料			地盤		2	835-LG-LC49	1223	80*35*4mm鋁槽	2
顏色			工廠		3	835-LG-DP1	60	3mm墊片	12
					4	835-LG-DP4	25	3mm墊片	12
					5	835-LG-BB89	1377.5	背板加工圖	1
					6	835-LG-BB90	83	背板加工圖	1

 美特鋁質有限公司 MIDI Aluminium Fabricator Ltd.				類別	物料號			
				制圖	吳禕瑜	2017.04.25	圖號	835-LG-ZK50
修改	A			復核			數量	1
日期	2017.05.18			批准			位置	




S/N	物料編號	長度	名稱	數量
1	835-LG-AL9	3832	企向鋁格柵玉	6
2	835-LG-LC50	571	80*35*4mm鋁槽	4
3	835-LG-DP1	60	3mm墊片	6
4	835-LG-DP4	25	3mm墊片	6
5	835-LG-BB91	1377.5	背板加工圖	1
6	835-LG-BB92	612	背板加工圖	1
7	835-LG-BB93	1479.5	背板加工圖	1
8	835-LG-BB94	39.5	背板加工圖	1

工程號	J-835	地盤	天晉平臺	附件
名稱	鋁格柵裝圖		採用	
材料			地盤	
顏色			工廠	


69

 美特鋁質有限公司 MIDI Aluminium Fabricator Ltd.				類別		物料料號	
修改	A			制圖	吳禕瑜	2017.04.25	圖號 835-LG-ZK51
日期	2017.05.18			復核			數量 1
				批准			位置

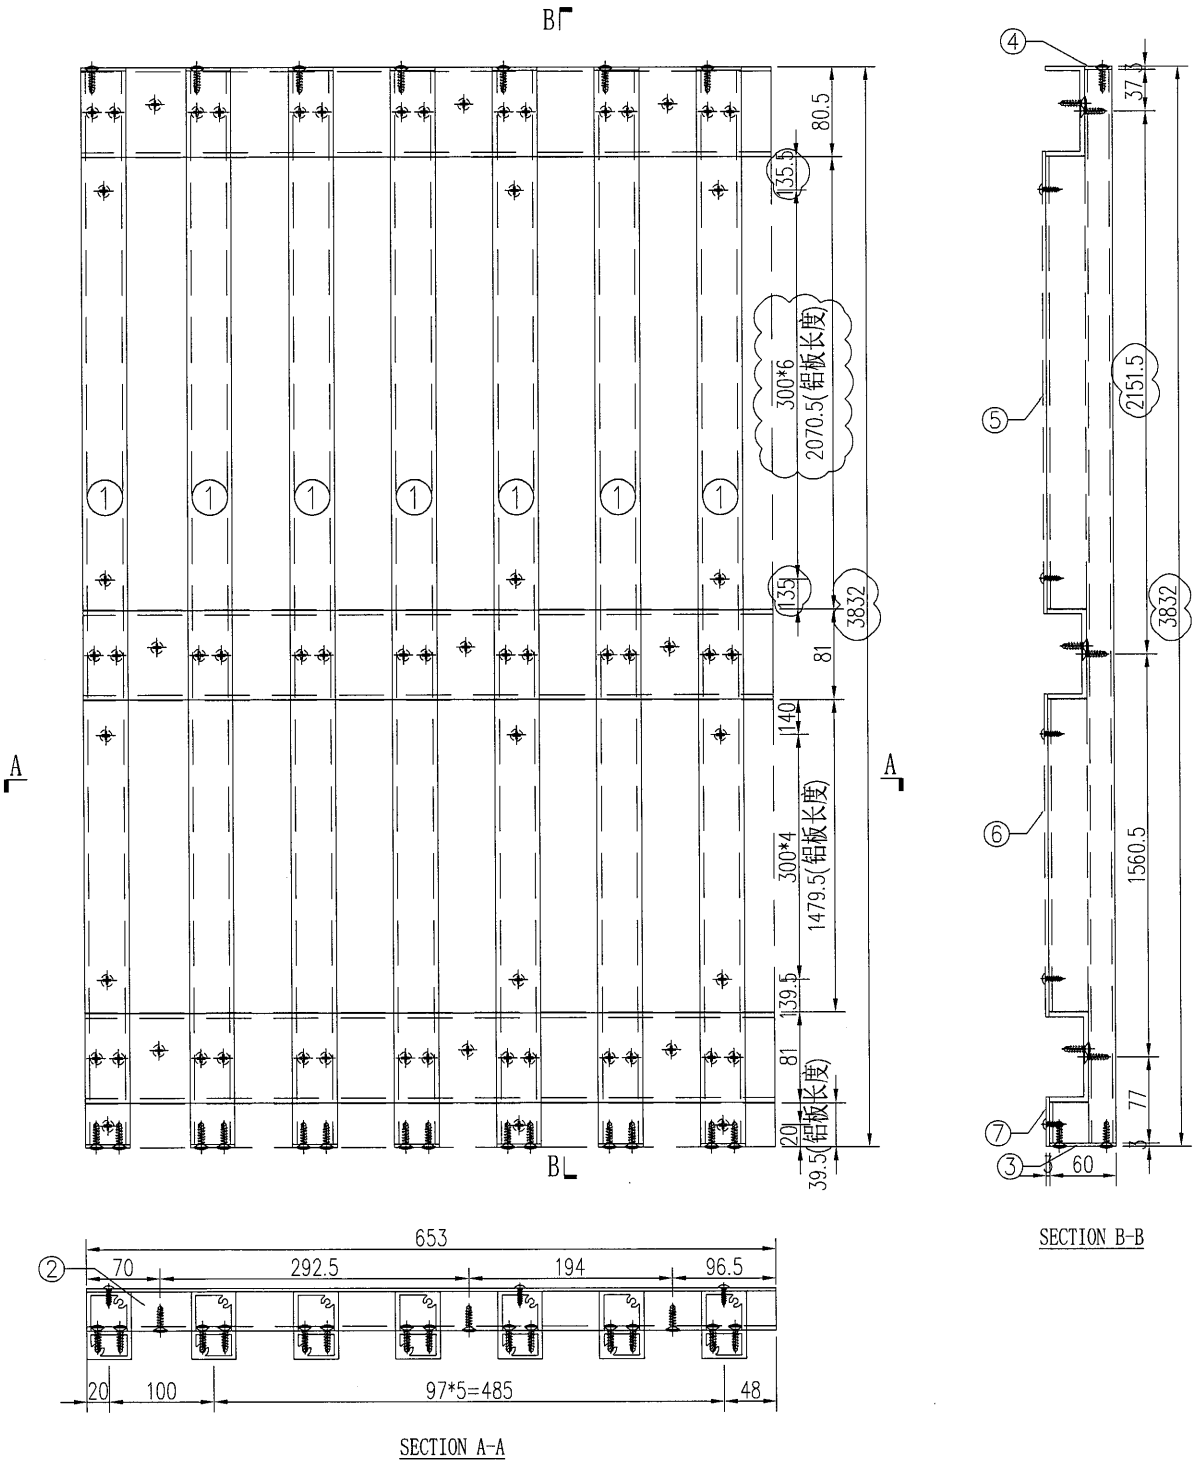


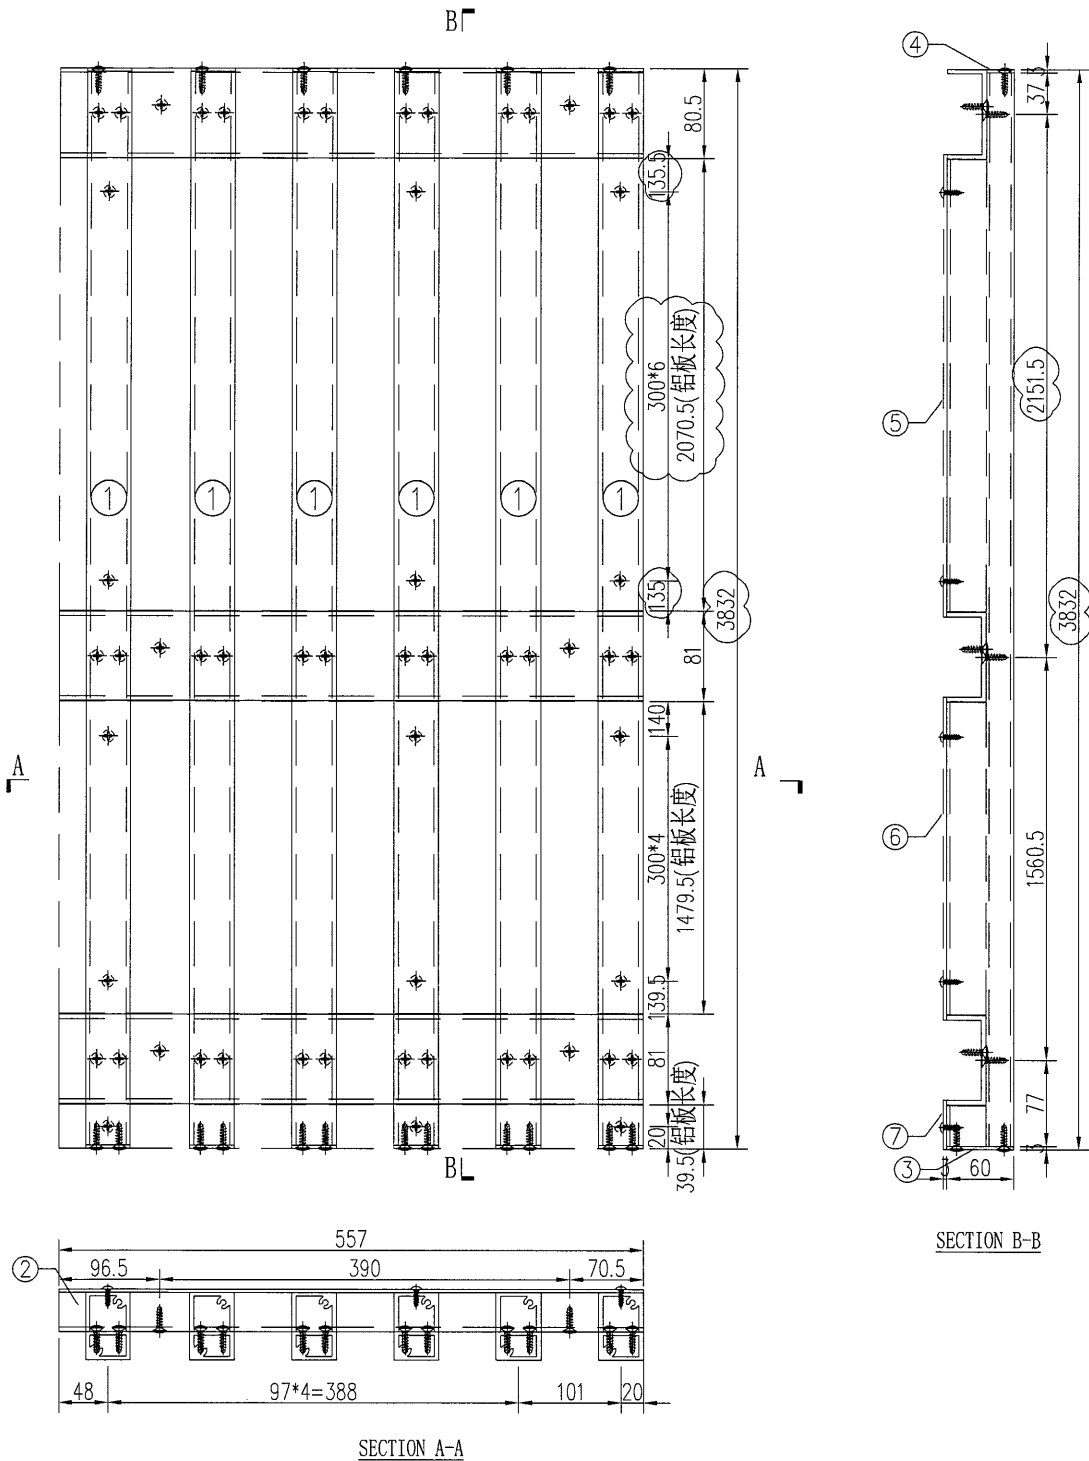
工程號	J-835	地盤	天晉平臺	附件	S/N	物料編號	長度	名稱	數量	
名稱	鋁格組裝圖				採用	1	835-LG-AL5	3832	企向鋁格柵玉	7
材料					地盤	2	835-LG-LC51	653	80*35*4mm鋁槽	3
顏色					工廠	3	835-LG-DP1	60	3mm墊片	7
					4	835-LG-DP4	25	3mm墊片	7	
					5	835-LG-BB95	2070.5	背板加工圖	1	
					6	835-LG-BB96	1479.5	背板加工圖	1	
					7	835-LG-BB97	39.5	背板加工圖	1	

 美特鋁質有限公司 MIDI Aluminium Fabricator Ltd.	類別	物料號			
	制圖	吳禕瑜	2017.04.25	圖號	835-LG-ZK52
修改	A			數量	1
日期	2017.05.18			位置	
				復核	
				批准	

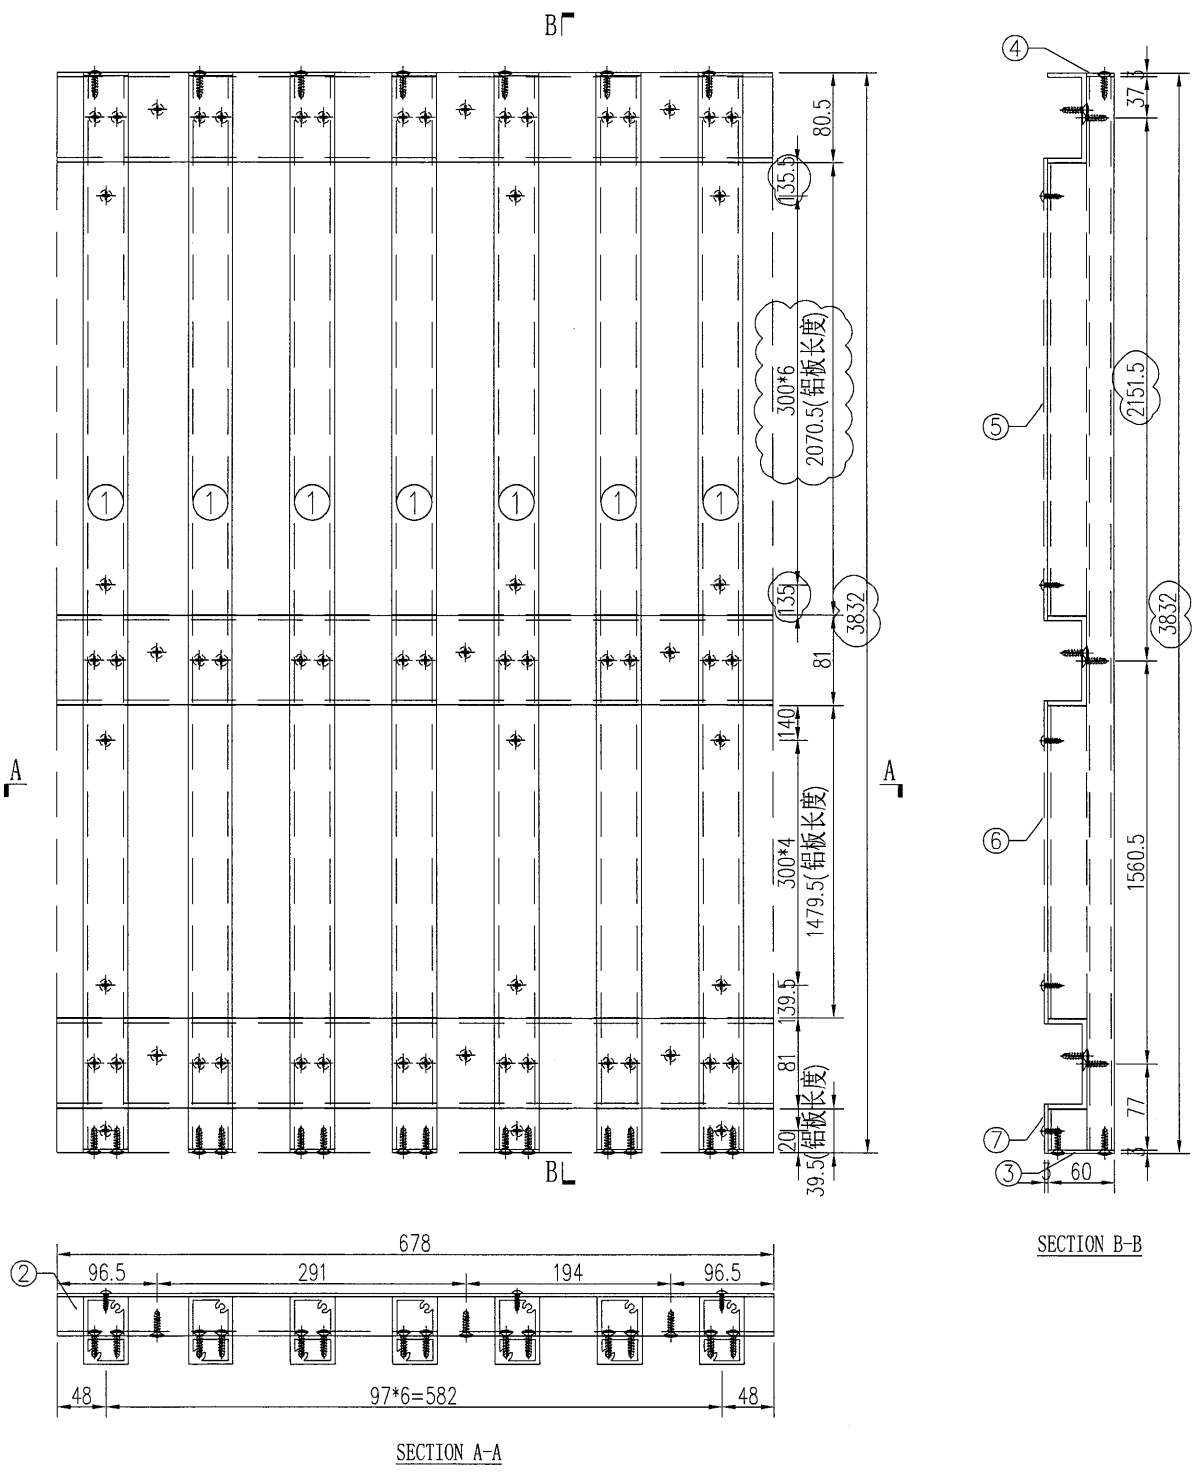


工程號	J-835	地盤	天晉平臺	附件	S/N	物料編號	長度	名稱	數量	
名稱	鋁格組裝圖				採用	1	835-LG-AL5	3832	企向鋁格柵玉	7
材料					地盤	2	835-LG-LC52	678	80*35*4mm鋁槽	3
顏色					工廠	3	835-LG-DP1	60	3mm墊片	7
						4	835-LG-DP4	25	3mm墊片	7
					5	835-LG-BB98	2070.5	背板加工圖	1	
					6	835-LG-BB99	1479.5	背板加工圖	1	
					7	835-LG-BB100	39.5	背板加工圖	1	

 美特鋁質有限公司 MIDI Aluminium Fabricator Ltd.				類別		物料編號	
				制圖	吳禕瑜	2017.04.25	圖號 835-LG-ZK53
修改	A	B		復核			數量 1
日期	2017.05.03	2017.05.18		批准			位置




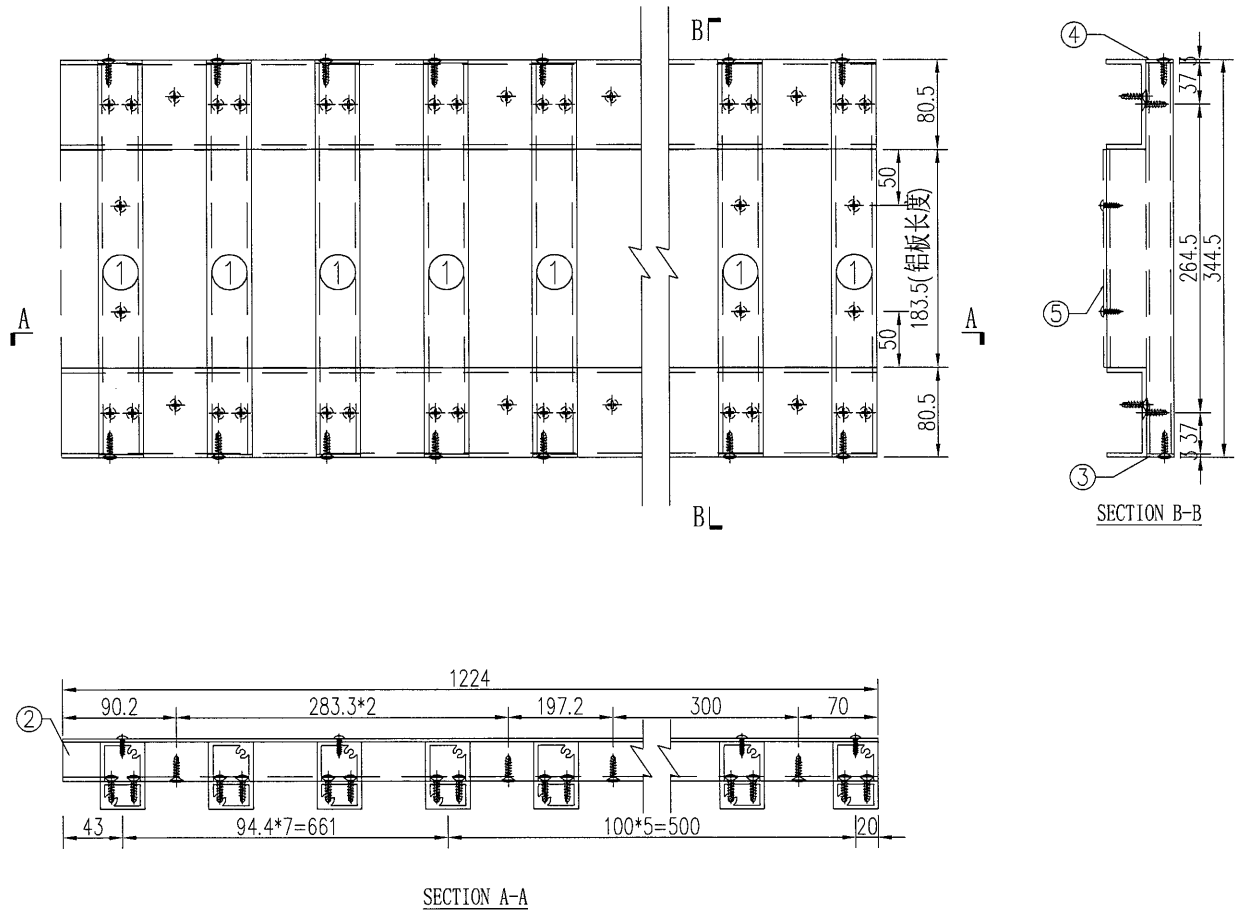
工程號	J-835	地盤	天晉平臺	附件	S/N	物料編號	長度	名稱	數量	
名稱	鋁格組裝圖				採用	1	835-LG-AL5	3832	企向鋁格柵玉	6
材料					地盤	2	835-LG-LC53	557	80*35*4mm鋁槽	3
顏色					工廠	3	835-LG-DP1	60	3mm墊片	6
						4	835-LG-DP4	25	3mm墊片	6
					5	835-LG-BB101	2070.5	背板加工圖	1	
					6	835-LG-BB102	1479.5	背板加工圖	1	
					7	835-LG-BB103	39.5	背板加工圖	1	

美特鋁質有限公司 MIDI Aluminium Fabricator Ltd.	類別		物料號		
	制圖	吳禕瑜	2017.05.18	圖號	835-LG-ZK54
修改				數量	1
日期				位置	

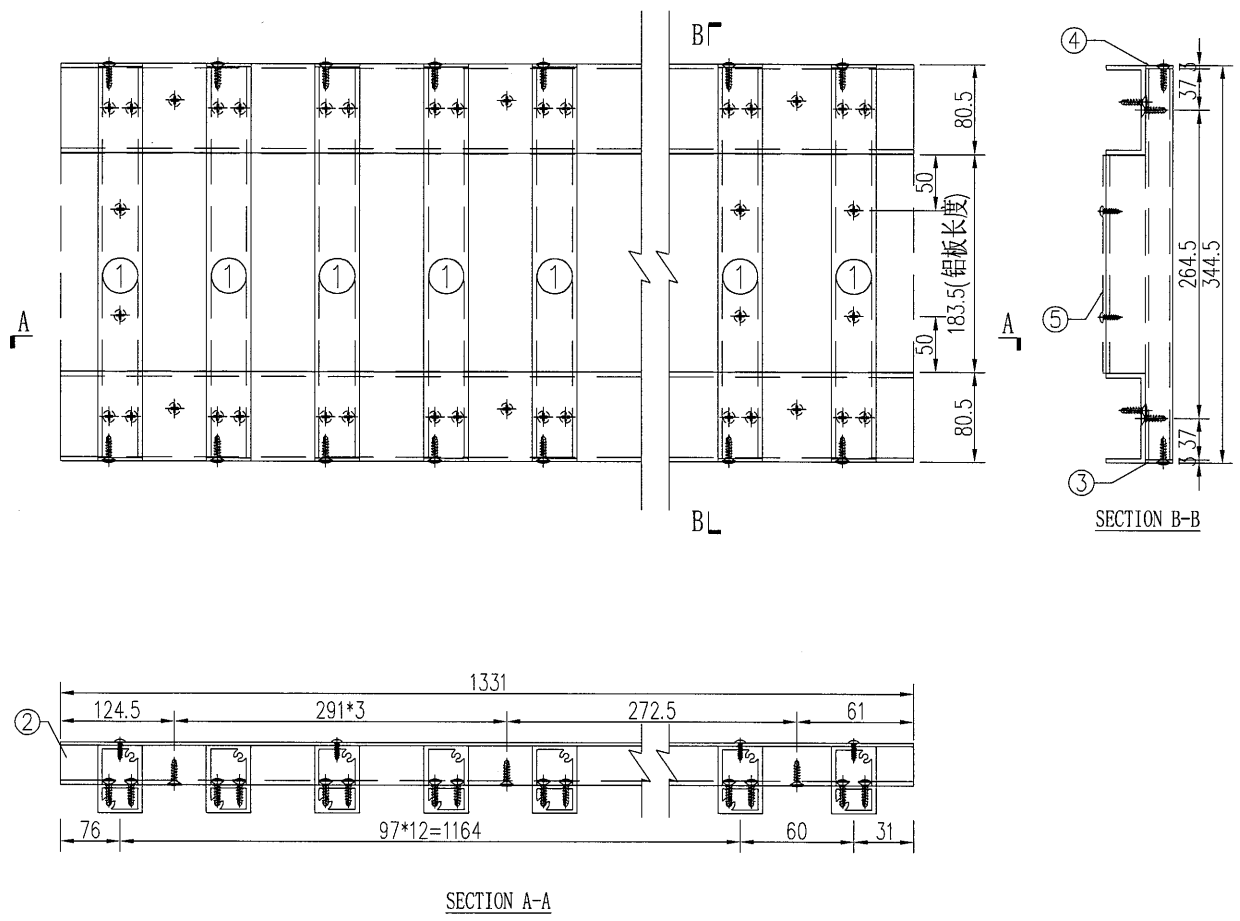


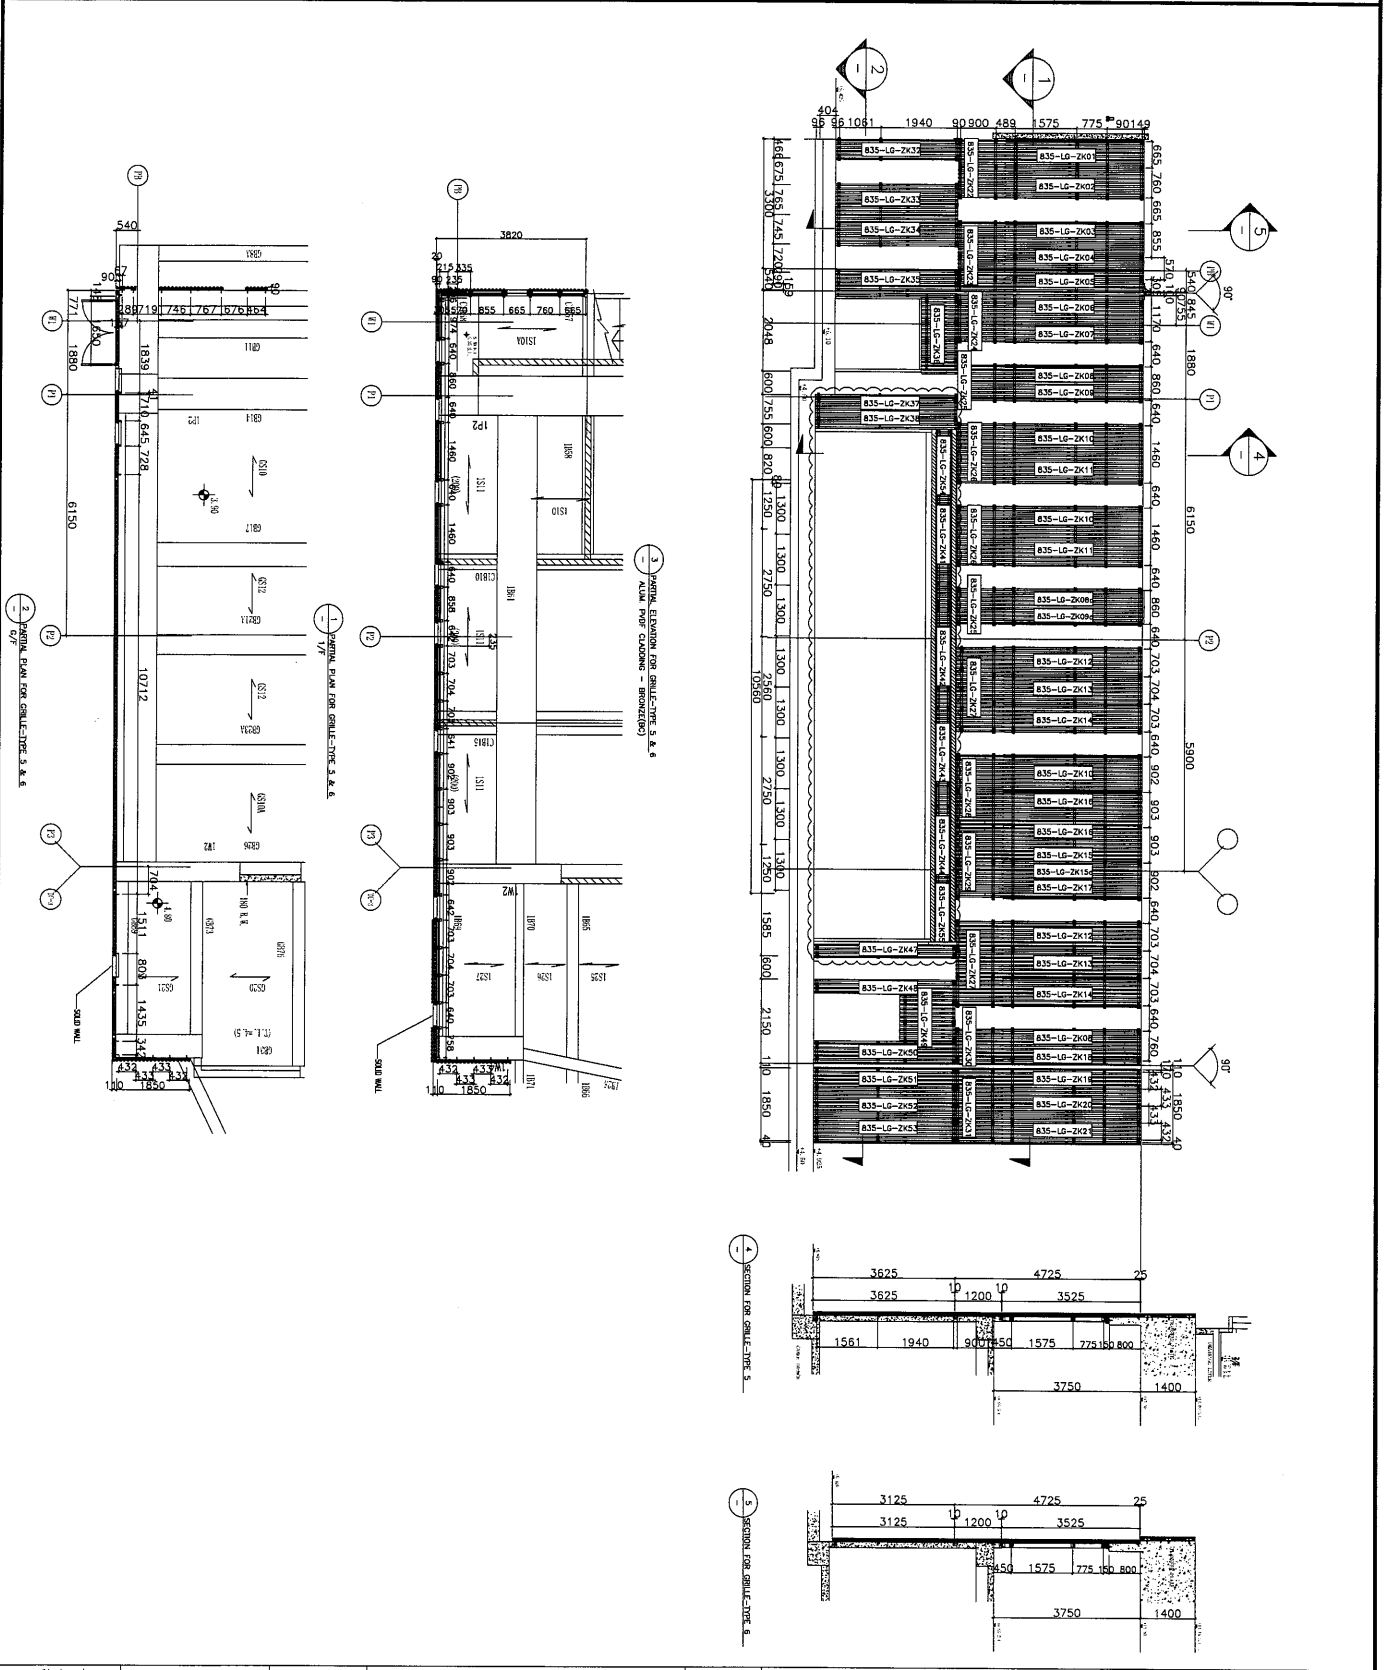
工程號	J-835	地盤	天晉平臺	附件	S/N	物料編號	長度	名稱	數量
名稱	鋁格組裝圖		採用		1	835-LG-AL6	344.5	企向鋁格柵玉	14
材料			地盤		2	835-LG-LC54	1331	80*35*4mm鋁槽	2
顏色			工廠		3	835-LG-DP3	60	3mm墊片	14
					4	835-LG-DP4	25	3mm墊片	14
					5	835-LG-BB104	183.5	背板加工圖	1

 美特鋁質有限公司 MIDI Aluminium Fabricator Ltd.	類別		物料編號		
	制圖	吳禕瑜	2017.05.18	圖號	835-LG-ZK55
修改				數量	1
日期				位置	



工程號	J-835	地盤	天晉平臺	附 件	S/N	物料編號	長度	名稱	數量
名稱	鋁格組裝圖	採用			1	835-LG-AL6	344.5	企向鋁格柵玉	13
材料		地盤			2	835-LG-LC55	1224	80*35*4mm 鋁槽	2
顏色		工廠			3	835-LG-DP3	60	3mm 墊片	13
					4	835-LG-DP4	25	3mm 墊片	13
					5	835-LG-BB105	183.5	背板加工圖	1

 美特鋁質 有限公司 MIDI Aluminium Fabricator Ltd.			類別		物料號		
修改	A	B	制圖	吳禕瑜	2017.04.11	圖號	835-G-201
日期	2017.05.03	2017.5.18	復核			數量	
			批准			位置	



工程號	J-835	地盤	天晉平臺	附件
名稱	位置圖	採用		
材料		地盤		
顏色		工廠		

鋁材開料總表

工程號碼: J-835 工程名稱: 將軍澳天晉平臺

序號	鋁料編號	名稱	表面處理		開料長度	實用長料總數量		浪費率(%)
			顏色	層厚		支數	長度	
1	X85386	68x53x7x6鋁碼	古銅色		6000	287	1722000	25.59
2	ME0000008	48x45x5x4鋁碼	古銅色		6000	31	186000	3.54

使用鋁料BM
EI6024B

送至: _____
 由: _____
 日期: _____
 簡短說明: _____

共1頁 第1頁
 打印日期: 2017/5/18 打印時間: 14:18

工程號碼:J-835, 工程名稱:將軍澳天晉平臺
開料長度:6000, 總長料支數:287, 總開料支數:550
鋸片厚度(mm):4, 料頭尾總切除(mm):20, 浪費率(%):25.59

鋁材開料清單 X85386

鋁料 長度	窗號	編號(用料狀況)	實用長度(長料開數)	需要 支數	開料 支數	長料 支數	餘料 支數	編號(剩餘長度)
6000	835-LG-AL5, 835-LG-AL9	1-44	3832.0	44	44	44	0	1-44@(2144)x44
6000	835-LG-AL1	45-256	3514.0	212	212	212	0	45-256@(2462)x212
6000	835-LG-AL3	257-287	3332.0	31	31	31	0	257-287@(2644)x31
6000	835-LG-AL8	(餘料)1-12	1622.0	12	12	0	12	1-12@(518)x12
6000	835-LG-AL4	(餘料)13-33	1122.0	21	21	0	21	13-33@(1018)x21
6000	835-LG-AL2	(餘料)13-129	978.0	212	212	0	117	13-33@(36)x21 34-44@(180)x11 45-128@(498)x84 129@(1480)x1
6000	835-LG-AL6	(餘料)1-12, 45-50	344.5	18	18	0	18	1-12@(169.5)x12 45-50@(149.5)x6

工程號碼: J-835, 工程名稱: 將軍澳天晉平臺
開料長度: 6000, 總長料支數: 31, 總開料支數: 208
鋸片厚度(mm): 4, 料頭尾總切除(mm): 20, 浪費率(%): 3.54

鋁材開料清單 ME0000008

鋁料 長度	窗號	編號(用料狀況)	實用長度(長料開數)	需要 支數	開料 支數	長料 支數	餘料 支數	編號(剩餘長度)
6000	835-LG-LC42	1	2659.0	2	2	1	0	1@(654)x1
6000	835-LG-LC44	2	2639.5	2	2	1	0	2@(693)x1
6000	835-LG-LC41	3	2624.5	2	2	1	0	3@(723)x1
6000	835-LG-LC43	4	2619.0	2	2	1	0	4@(734)x1
6000	835-LG-LC27	5-6	2217.0	4	4	2	0	5-6@(1538)x2
6000	835-LG-LC36	7	1955.0	2	2	1	0	7@(2062)x1
6000	835-LG-LC31	(餘料)7	1890.0	2	1	0	1	7@(168)x1
6000	835-LG-LC31	8	1890.0		1	1	0	8@(4086)x1
6000	835-LG-LC28	(餘料)8	1858.0	4	2	0	1	8@(362)x1
6000	835-LG-LC29	9	1858.0		2	1	0	9@(2256)x1
6000	835-LG-LC23	(餘料)9	1783.5	2	1	0	1	9@(468.5)x1
6000	835-LG-LC23	10	1783.5		1	1	0	10@(4192.5)x1
6000	835-LG-LC26	(餘料)10	1567.0	4	2	0	1	10@(1050.5)x1
6000	835-LG-LC26	11	1567.0		2	1	0	11@(2838)x1
6000	835-LG-LC22	(餘料)5-6	1532.0	2	2	0	2	5-6@(2)x2
6000	835-LG-LC54	(餘料)11	1331.0	2	2	0	1	11@(168)x1
6000	835-LG-LC24	12	1243.5	2	2	1	0	12@(3485)x1
6000	835-LG-LC55	(餘料)12	1224.0	2	2	0	1	12@(1029)x1
6000	835-LG-LC49	13	1223.0	2	2	1	0	13@(3526)x1
6000	835-LG-LC25	(餘料)10, 12-13	967.0	4	4	0	3	10@(79.5)x1 12@(58)x1 13@(1584)x1
6000	835-LG-LC33	(餘料)13	964.5	3	1	0	1	13@(615.5)x1
6000	835-LG-LC33	14	964.5		2	1	0	14@(4043)x1
6000	835-LG-LC30	(餘料)14	933.5	2	2	0	1	14@(2168)x1
6000	835-LG-LC34	(餘料)14	851.5	3	2	0	1	14@(457)x1
6000	835-LG-LC34	15	851.5		1	1	0	15@(5124.5)x1
6000	835-LG-LC12	(餘料)15	803.0	8	6	0	1	15@(282.5)x1
6000	835-LG-LC12	16	803.0		2	1	0	16@(4366)x1
6000	835-LG-LC13	(餘料)16	799.0	8	5	0	1	16@(351)x1
6000	835-LG-LC13	17	799.0		3	1	0	17@(3571)x1
6000	835-LG-LC11	(餘料)17	785.5	8	4	0	1	17@(413)x1
6000	835-LG-LC11	18	785.5		4	1	0	18@(2822)x1
6000	835-LG-LC10	(餘料)18	780.5	12	3	0	1	18@(468.5)x1
6000	835-LG-LC10	19-20	780.5		9	2	0	19@(488.5)x1 20@(4411)x1
6000	835-LG-LC16	(餘料)20	775.0	8	5	0	1	20@(516)x1
6000	835-LG-LC16	21	775.0		3	1	0	21@(3643)x1
6000	835-LG-LC1	(餘料)21	765.5	8	4	0	1	21@(565)x1
6000	835-LG-LC2	22	765.5		4	1	0	22@(2902)x1
6000	835-LG-LC20, 835-LG-LC52	(餘料)2-4, 22, 22	678.0	7	7	0	5	2@(11)x1 3@(41)x1 4@(52)x1 22@(2220)x1 22@(174)x1
6000	835-LG-LC3	23	670.5	4	4	1	0	23@(3282)x1
6000	835-LG-LC4	(餘料)23	664.0	4	4	0	1	23@(610)x1
6000	835-LG-LC6	24	656.5	4	4	1	0	24@(3338)x1
6000	835-LG-LC19, 835-LG-LC51	(餘料)24, 24	653.0	7	5	0	2	24@(710)x1 24@(53)x1
6000	835-LG-LC51	25	653.0		2	1	0	25@(4666)x1

78

工程號碼: J-835, 工程名稱: 將軍澳天晉平臺
開料長度: 6000, 總長料支數: 31, 總開料支數: 208
鋸片厚度(mm): 4, 料頭尾總切除(mm): 20, 浪費率(%): 3.54

鋁材開料清單 ME0000008

鋁料 長度	窗號	編號(用料狀況)	實用長度(長料開數)	需要 支數	開料 支數	長料 支數	餘料 支數	編號(剩餘長度)
6000	835-LG-LC14	(餘料)1, 25	613.0	8	8	0	2	1@(37)x1 25@(347)x1
6000	835-LG-LC7	(餘料)13, 23	586.0	4	2	0	2	13@(25.5)x1 23@(20)x1
6000	835-LG-LC7	26	586.0		2	1	0	26@(4800)x1
6000	835-LG-LC32	(餘料)26	573.0	3	3	0	1	26@(3069)x1
6000	835-LG-LC50	(餘料)26	571.0	4	4	0	1	26@(769)x1
6000	835-LG-LC21, 835-LG-LC53	(餘料)21, 26-27	557.0	7	5	0	3	21@(4)x1 26@(208)x1 27@(3175)x1
6000	835-LG-LC21	27	557.0		2	1	0	27@(4858)x1
6000	835-LG-LC17	(餘料)20, 27	510.5	4	4	0	2	20@(1.5)x1 27@(1631.5)x1
6000	835-LG-LC8	(餘料)27	485.0	12	3	0	1	27@(164.5)x1
6000	835-LG-LC8	28	485.0		9	1	0	28@(1579)x1
6000	835-LG-LC15a	(餘料)19, 28	484.0	4	4	0	2	19@(.5)x1 28@(115)x1
6000	835-LG-LC9	29	481.0	8	8	1	0	29@(2100)x1
6000	835-LG-LC35	(餘料)29	475.0	3	3	0	1	29@(663)x1
6000	835-LG-LC37	(餘料)9, 18, 29	458.0	3	3	0	3	9@(6.5)x1 18@(6.5)x1 29@(201)x1
6000	835-LG-LC18	(餘料)14	447.5	4	1	0	1	14@(5.5)x1
6000	835-LG-LC18	30	447.5		3	1	0	30@(4625.5)x1
6000	835-LG-LC5	(餘料)30	447.0	4	4	0	1	30@(2821.5)x1
6000	835-LG-LC38	(餘料)30	436.5	3	3	0	1	30@(1500)x1
6000	835-LG-LC47	(餘料)30	412.5	3	3	0	1	30@(250.5)x1
6000	835-LG-LC15	(餘料)17	387.0	4	1	0	1	17@(22)x1
6000	835-LG-LC15	31	387.0		3	1	0	31@(4807)x1
6000	835-LG-LC48	(餘料)8, 31	355.0	4	4	0	2	8@(3)x1 31@(3730)x1