



工程指示 / 要求簡箋 (E.I.)

工程指示編號: EI/7409/17 修改版次: \_\_\_\_\_  
 工程編號: J-835 工程名稱: \_\_\_\_\_  
 工程項目: 玻璃牆 (Retail) 扶手 - 採購  
 收件人: Maggie 姐 發件人: Eddie Johnny 日期: 2017-5-4

要求提供 /  確認 事項:

- |                                               |                                     |                               |
|-----------------------------------------------|-------------------------------------|-------------------------------|
| <input type="checkbox"/> 初步鋁料 B.M.            | <input type="checkbox"/> 加工拆圖, 然後生產 | <input type="checkbox"/> 尺寸表  |
| <input type="checkbox"/> 正式鋁料 B.M.            | <input type="checkbox"/> 技術上資料 / 指示 | <input type="checkbox"/> 報價   |
| <input type="checkbox"/> 配件 B.M.              | <input type="checkbox"/> 樣辦或貨品說明書   | <input type="checkbox"/> 分判合約 |
| <input checked="" type="checkbox"/> 其他: _____ |                                     |                               |

內容: 按最新設計及業主確認, 訂購此款作檯邊, 共=59呎

ITEM CODE PH02  
BRAND = Valance

請在 2017-6-4 前完成上列要求。

附有關圖紙 / 文件:

1+4

以上項目為:

- 原合約工程包       原合約工程加 / 減賬       新工程報價

原因: -

分發東莞各部門:

- ( ) 生產技術總監  連附件    ( ) 技術部  連附件    ( ) 生產部  連附件    ( ) 機械設計部  連附件  
 ( ) 採購部  連附件    ( ) 生產統籌部  連附件  
 ( ) 質檢部  連附件    ( ) 會計部  連附件    ( ) 報關組  連附件    ( ) 其他 \_\_\_\_\_  連附件

分發香港各部門:

- ( ) 行政部  連附件    ( ) 會計部  連附件    ( ) 統籌部  連附件    ( ) 工程部地盤科文  連附件  
 ( ) 採購部  連附件    ( ) QS 部  連附件    ( ) 維修部  連附件    ( ) 其他 \_\_\_\_\_  連附件

傳遞編號:

HK


(FTP)

發件人簽署:

項目經理簽署:

PROJECT : Tseung Kwan O Area 66D2 - Podium  
 ITEM CODE : PH02  
 CATEGORY : Pull Handle  
 BRAND : Valance  
 MODEL NO. : T12-30-30-75-SSS316

FINISH : 1.5mmT 316 hairline stainless steel finish  
 DESCRIPTION : "Valance" T12-30-30-75-SSS316 pull handle, full length-1200mm, centre to centre-1170mm, back to back fixing on 50mm timber door use, in 1.5mmT 316 hairline stainless steel finishk, in pair set.

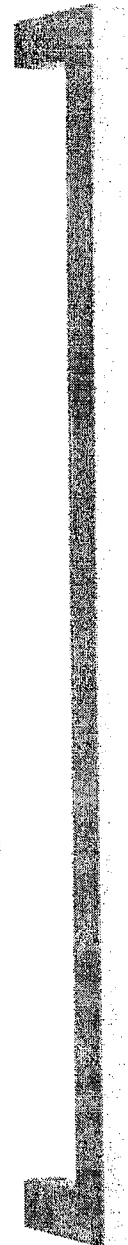

**Materials: 1.5mm T 316 Stainless Steel**  
**Finish: Hairline Stainless Steel**

~ Door Total Hardware Solutions ~


TEL : +852 3620 2780  
 FAX : +852 3580 0718  
 E-mail : justin.foo@tfhbm.com.hk

CONTACT PERSON  
 Justin Foo



PROJECT : Tseung Kwan O Area 66D2 - Podium

ITEM CODE : PH02

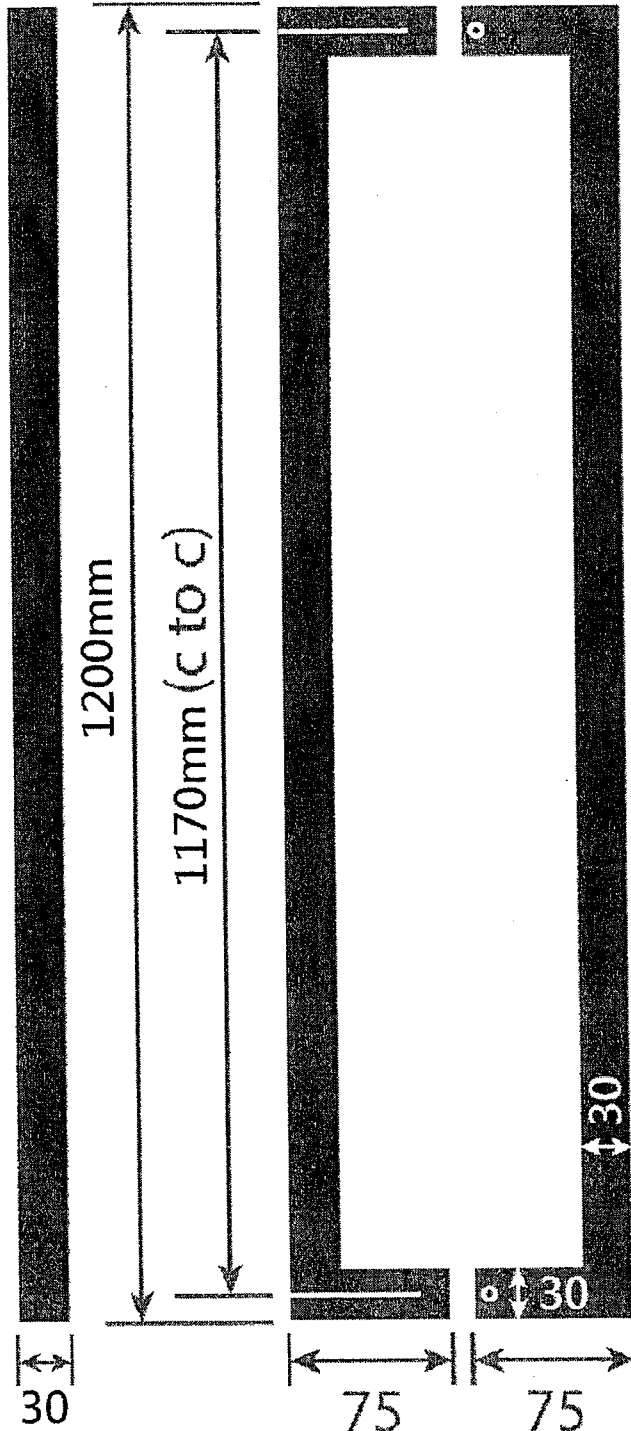


Joint Solution Specialist Solutions

TEL : +852 3620 2780  
FAX : +852 3580 0718  
E-mail : justin.foo@tfhbml.com.hk

CONTACT PERSON  
Justin Foo



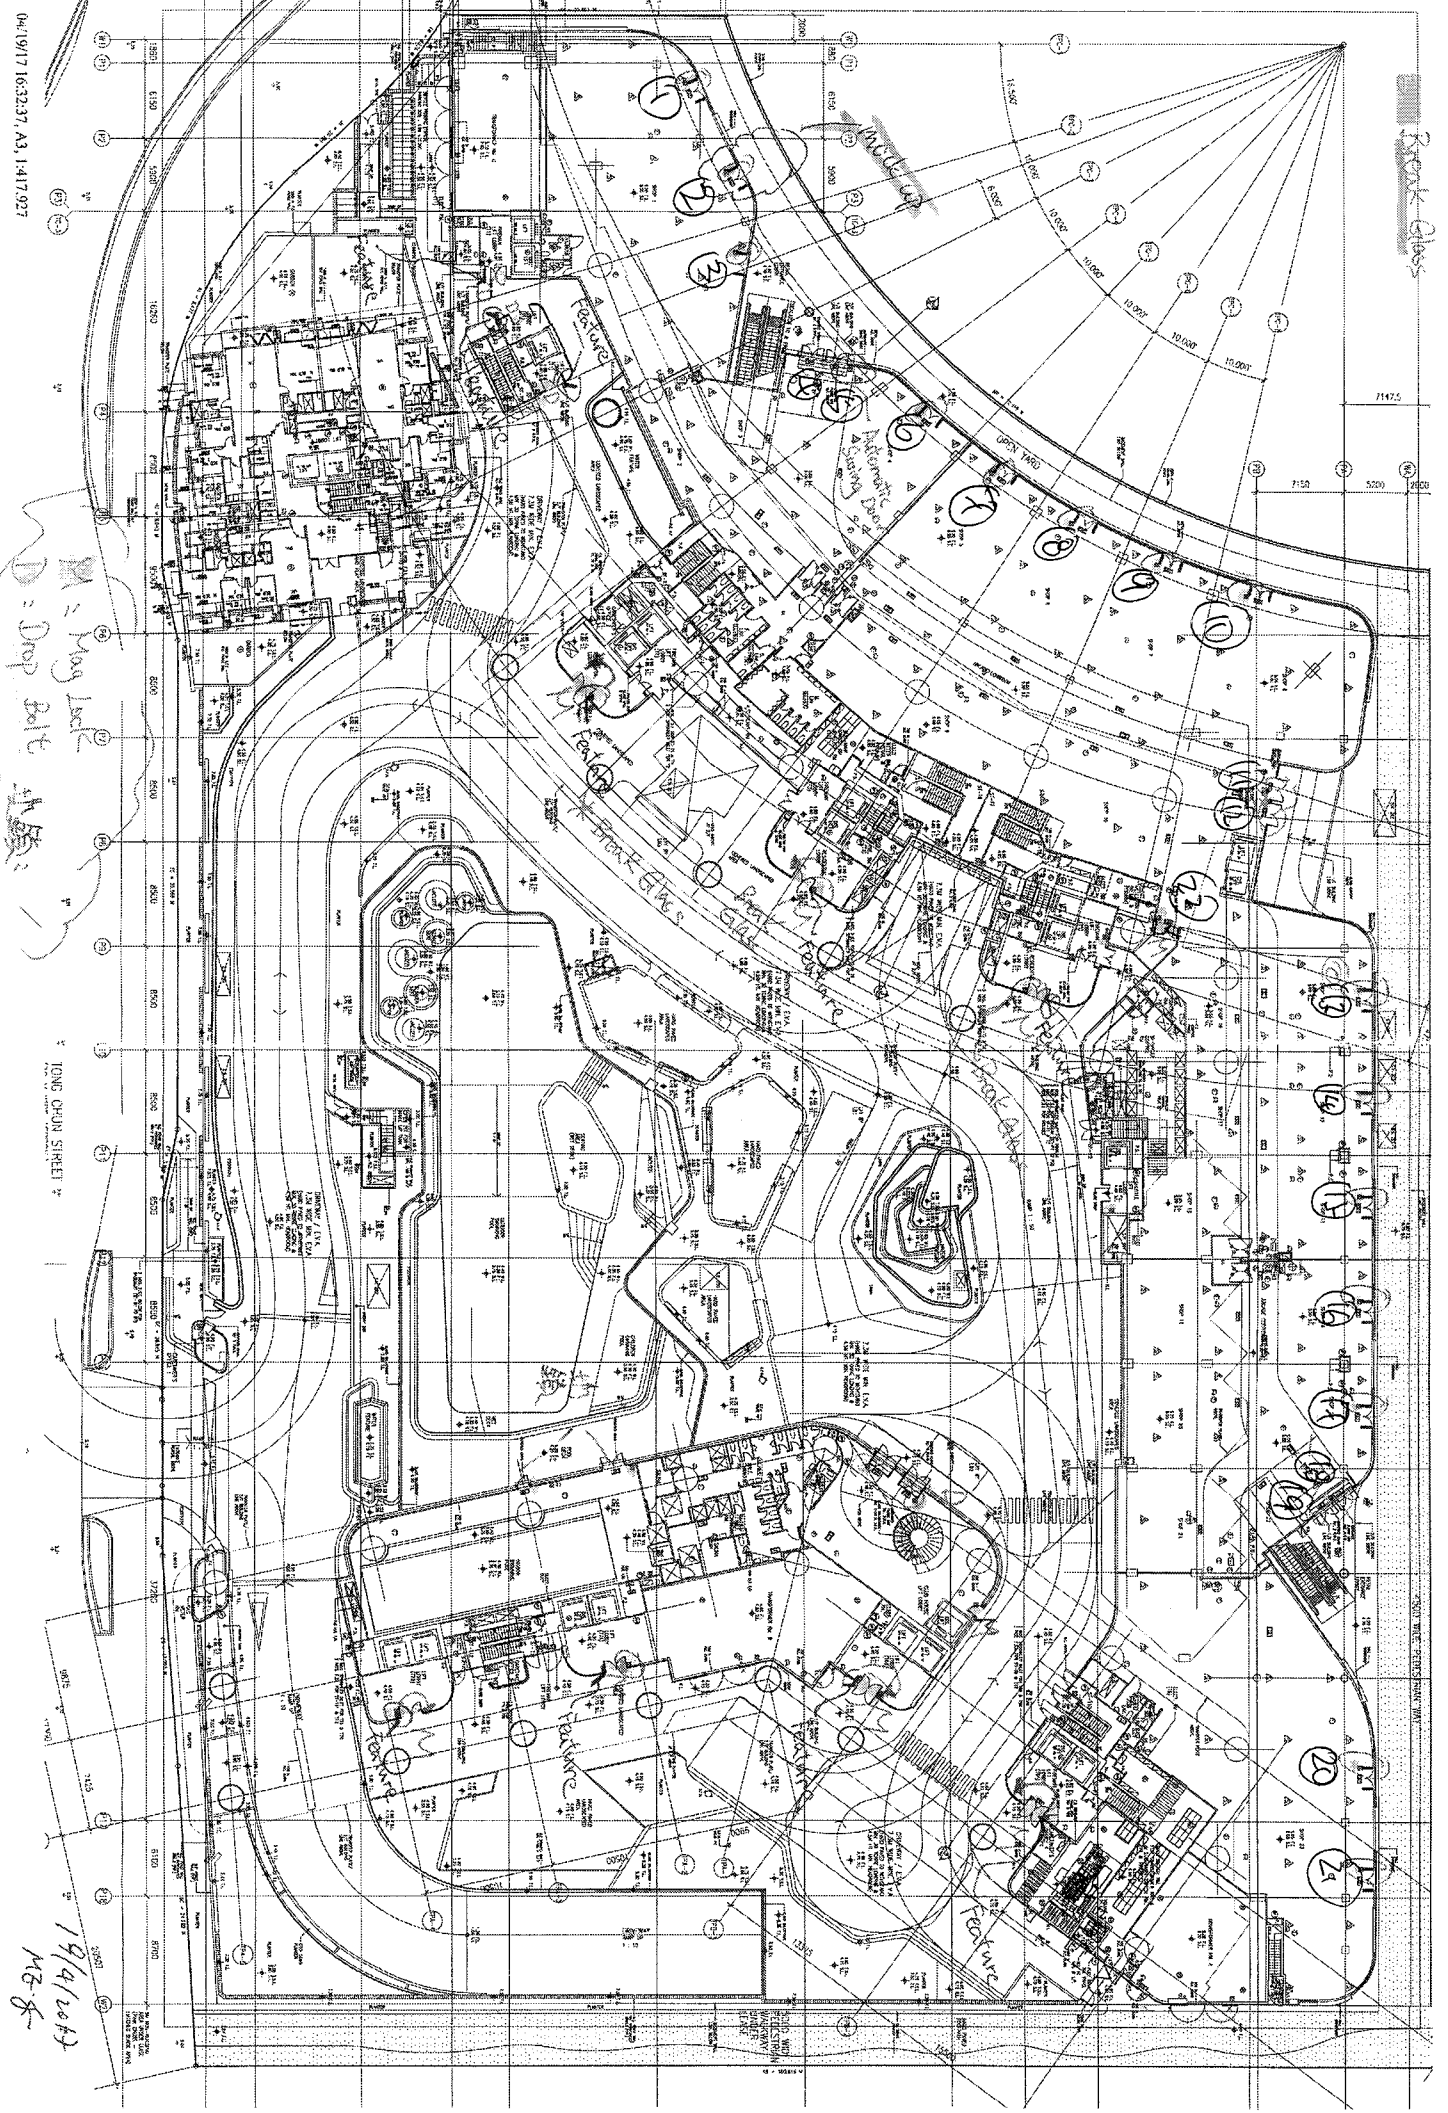
1/9/1/2017  
 MZ-8

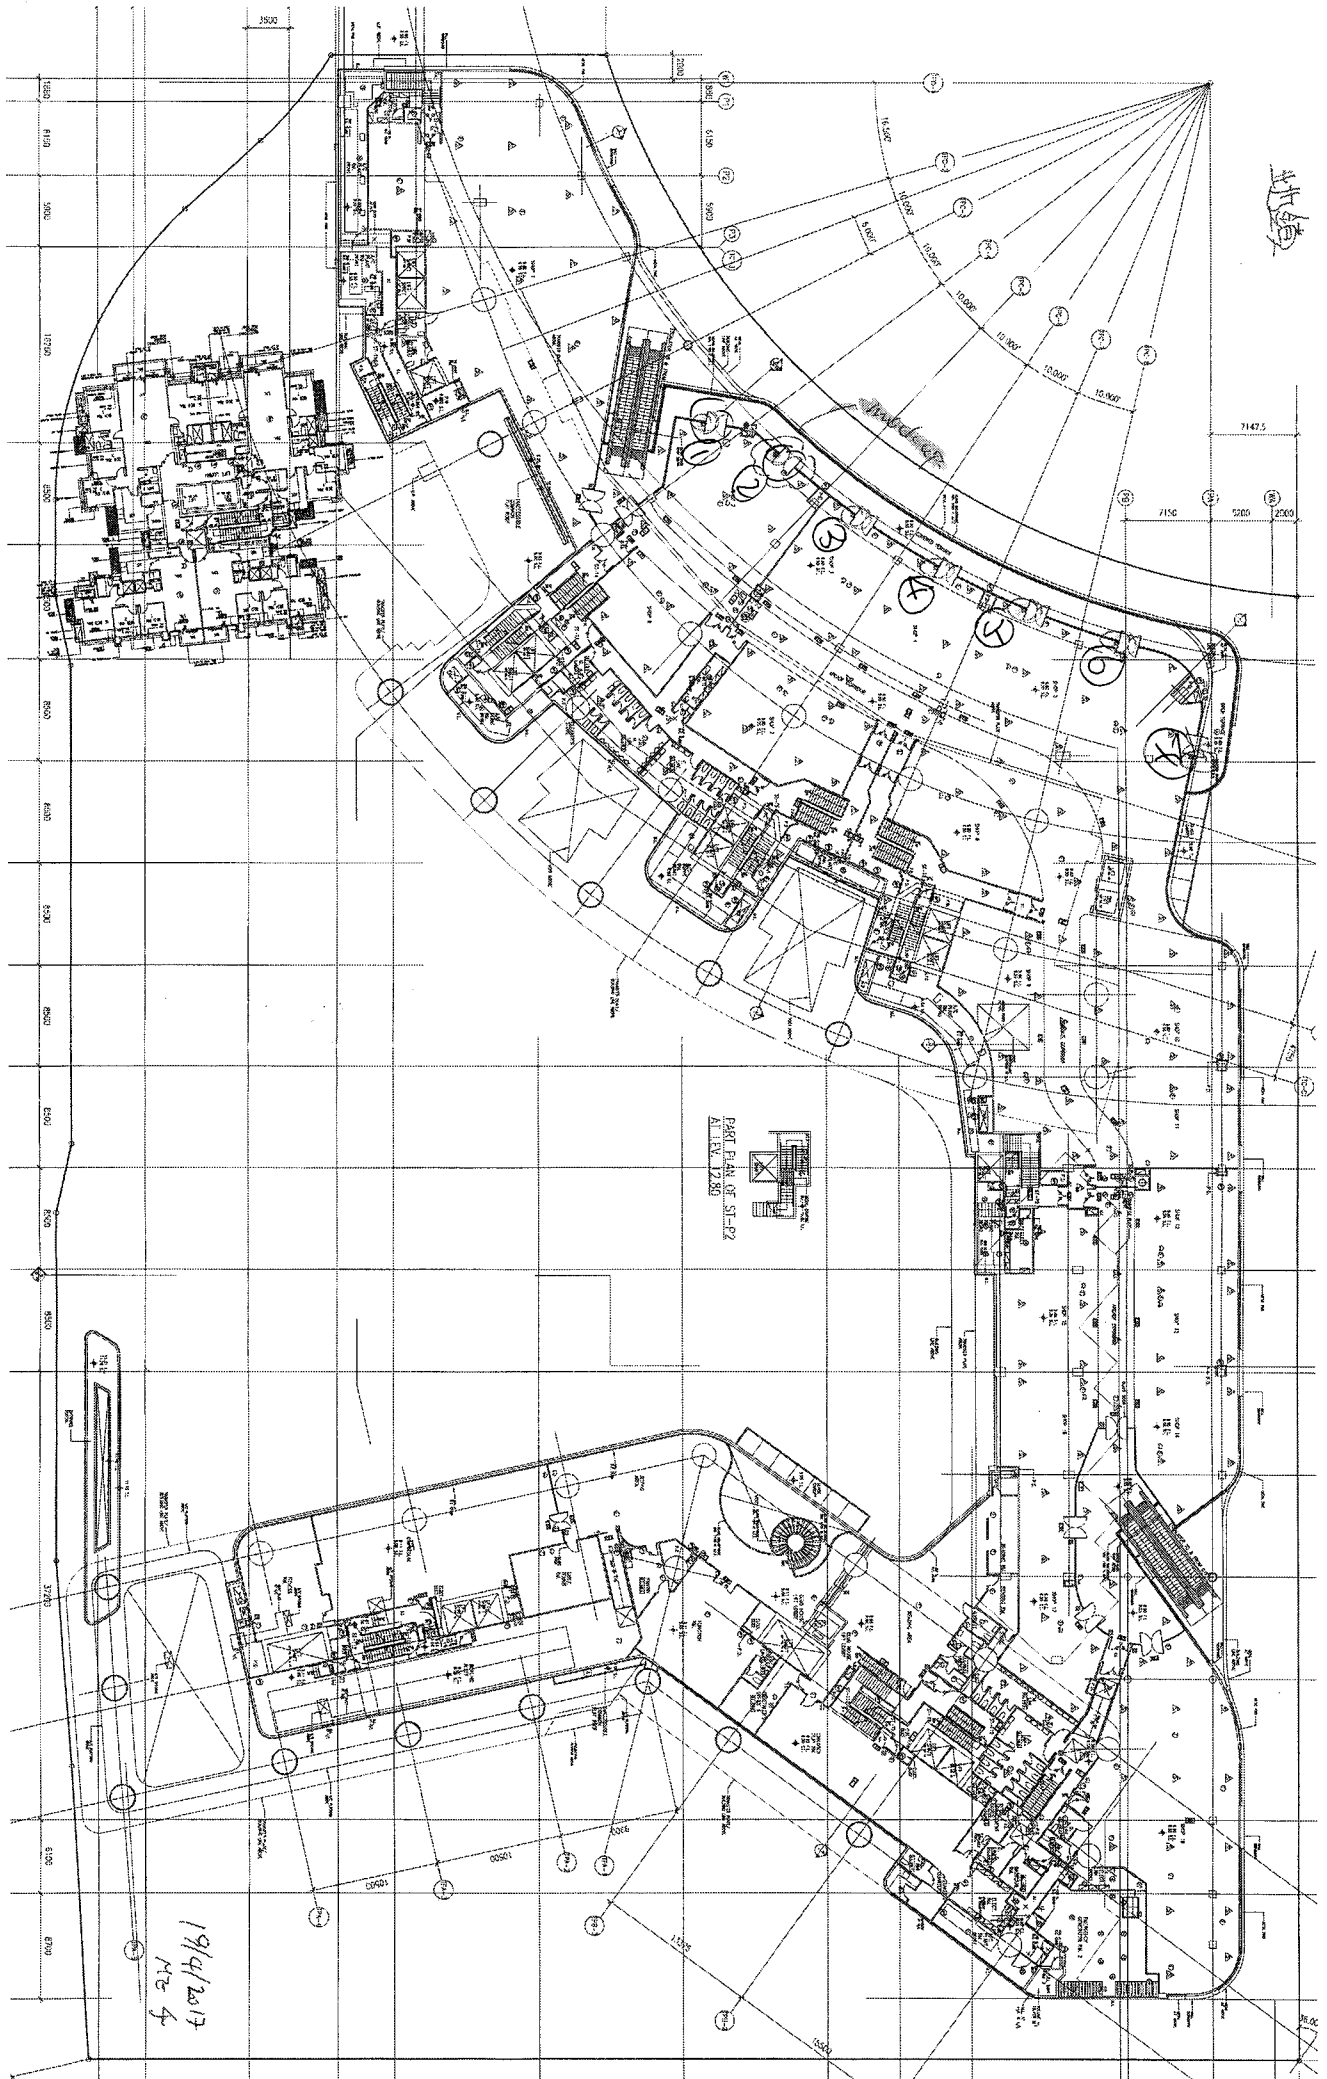

北


1/9/4/2017  
MC



Item 2

2017年 4月 5日.

Brand Name:

VALANCE

70 x 1800 mm (H)

75 x 1200 mm (H)

For 75 x 1200