



工程指示 / 要求簡箋(E.I.)

工程指示編號：EI 7478

修改版次：A

工程編號：J835

工程名稱：TKO 66D

工程項目：玻璃牆 - 確認廠用及地盤用玻璃 B.M. 供訂購

收件人：羅小姐

發件人：Eddie

日期：2017.5.17

要求提供 / 確認 事項：

- | | | |
|--|-------------------------------------|-------------------------------|
| <input type="checkbox"/> 初步鋁料 B.M. | <input type="checkbox"/> 加工拆圖，然後生產 | <input type="checkbox"/> 尺寸表 |
| <input type="checkbox"/> 正式鋁料 B.M. | <input type="checkbox"/> 技術上資料 / 指示 | <input type="checkbox"/> 報價 |
| <input type="checkbox"/> 配件 B.M. | <input type="checkbox"/> 樣辦或貨品說明書 | <input type="checkbox"/> 分判合約 |
| <input checked="" type="checkbox"/> 其他：_____ | | |

內容：請在 2017 5 月 17 日前完成上列要求。

附有關圖紙 / 文件：

1+

以上項目為：

- 原合約工程包 原合約工程加 / 減賬 新工程報價

原因：-

分發東莞各部門：

- () 生產技術總監 連附件 () 技術部 連附件 () 生產部 連附件 () 機械設計部 連附件
 () 採購部 連附件 生產統籌部 連附件
 () 質檢部 連附件 () 會計部 連附件 () 報關組 連附件 () 其他 _____ 連附件

分發香港各部門：

- () 行政部 連附件 () 會計部 連附件 () 統籌部 連附件 () 工程部地盤科文 連附件
 () 採購部 連附件 () QS 部 連附件 () 維修部 連附件 () 其他 _____ 連附件

傳遞編號：

HK 1592/17 (FTP)

發件人簽署：

項目經理簽署：


工程號:	J-835	計算:	曾建平	日期:	11/5/2017	送呈:	施哥
地盤名稱:	將軍澳66D平台	核對:		日期:		副本:	

工廠用玻璃B.M.表	項目類別: 新增廠用GLASS WALL玻璃BM	批准:	日期:	A/C Code:
B.M.編號:	修改版次: A版	總計玻璃面積 (平方米): 16.339	日期:	此BM依據

序號	修改內容	玻璃編號	顏色與類型	厚度 (mm)	玻璃尺寸		數量 (塊)	總面積 (平方米)	備注
					寬度W (mm)	高度H (mm)			
1		J835-G260			797	3157	1	2.52	梗玻 (詳見加工圖J835-GI.226)
2	A版修改	J835-G261			1125	3157	1	3.55	梗玻 (詳見加工圖J835-GI.226)
3	A版修改	J835-G262			677	2702.5	1	1.83	梗玻 (詳見加工圖J835-GI.226)
4	A版修改	J835-G263	XINYI		677	992.5	1	0.67	梗玻 (詳見加工圖J835-GI.226)
5	A版修改	J835-G264	12mm THK. CLEAR TEMPERED GLASS	12	688	2702.5	1	1.86	梗玻 (詳見加工圖J835-GI.226)
6	A版修改	J835-G265	三鑫玻璃编号: D16060699		688	992.5	1	0.68	梗玻 (詳見加工圖J835-GI.226)
7		J835-G266			1351	976	2	2.64	梗玻 (詳見加工圖J835-GI.226)
8		J835-G267			1360	976	1	1.33	梗玻 (詳見加工圖J835-GI.226)
9		J835-G268			1294	976	1	1.26	梗玻 (詳見加工圖J835-GI.226)
10									
11									
12									
13									
14									
15									
16									
17									
18									
19									
20									
				總計:			10	16.34	

- 1). 本表中所有玻璃對角線尺寸偏差要求不超過正負2mm。
- 2). 本表中所有玻璃要求粗磨邊及精磨邊處理並倒稜角。
- 3). 本表中不同種類玻璃參照玻璃加工圖加工。
- 4). 本表中所有強化玻璃均需HEAT SOAK TEST。
- 5). 本表中所有強化玻璃之入爐方向均以寬度方向進入。
- 6). 本表中所有玻璃成品均需注明室內外面及其玻璃編號，以便識別。

加工注意事項:

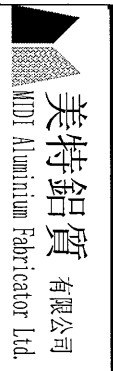

美特鋁質有限公司 MTDI Aluminium Fabricator Ltd.	工程號: J-835	計算: 曾建平	日期: 11/5/2017	送呈: 施哥
地盤名稱: 將軍澳66D平台	核對:	日期:	副本:	


地盤用玻璃B.M.表	項目類別: 新增GLASS WALL玻璃BM	批准:	日期:	A/C Code:
------------	------------------------	-----	-----	-----------

B.M.編號:	修改版本: A版	總計玻璃面積 (平方米): 67.943	此BM依據
---------	----------	----------------------	-------


序號	修改內容	玻璃圖號	顏色與類型	厚度 (mm)	玻璃尺寸		數量 (塊)	總面積 (平方米)	備註
					寬度W (mm)	高度H (mm)			
1		J835-G250	12mm THK. CLEAR TEMPERED GLASS XINYI 三鑫玻璃编号: D16060699	12	1267	2372	1	3.01	梗玻 (詳見加工圖J835-GI.225)
2		J835-G251			1334	2372	1	3.16	梗玻 (詳見加工圖J835-GI.225)
3		J835-G252			1325	2372	2	6.29	梗玻 (詳見加工圖J835-GI.225)
4	A版修改	J835-G253			1146	2372	1	2.72	梗玻 (詳見加工圖J835-GI.225)
5	A版刪除	J835-G254			1180	2372	1	2.80	梗玻 (詳見加工圖J835-GI.225)
6		J835-G255			580	2515	30	43.76	梗玻 (詳見加工圖J835-GI.225)
7	A版修改	J835-G256			1989	436	2	1.73	梗玻 (詳見加工圖J835-GI.225)
8	A版修改	J835-G257			774	3157	1	2.44	梗玻 (詳見加工圖J835-GI.225)
9		J835-G258			1830	430	1	0.79	梗玻 (詳見加工圖J835-GI.225)
10		J835-G259			1830	680	1	1.24	梗玻 (詳見加工圖J835-GI.225)
11									
12									
13									
14									
15									
16									
17									
18									
19									
20									
21									
22									
總計:							41	67.94	

加工注意事項:

- 1). 本表中所有玻璃對角線尺寸偏差要求不超過正負2mm。
- 2). 本表中所有玻璃要求粗磨邊處理及精磨邊處理並倒棱角。
- 3). 本表中不同種類玻璃參照玻璃加工圖加工。
- 4). 本表中所有強化玻璃均需HEAT SOAK TEST。
- 5). 本表中所有強化玻璃之入爐方向均以寬度方向進入。
- 6). 本表中所有玻璃成品均需注明室內外面及其玻璃編號，以便識別。

 美特鋁質 有限公司 MIDI Aluminium Fabricator Ltd.				類別		物料號	
修改	A			制圖	曾建平	2017.05.11	圖號 J835-GL226
日期	2017-05-16			復核			數量 見下表
				批准			位置


玻璃圖號	厚度 (mm)	玻璃尺寸		數量 (塊)	备注
		寬度W (mm)	高度H (mm)		
J835-G260		797	3157	1	
J835-G261		1125	3157	1	
J835-G262		677	2702.5	1	
J835-G263		677	992.5	1	
J835-G264		688	2702.5	1	
J835-G265		688	992.5	1	
J835-G266		1351	976	2	
J835-G267		1360	976	1	
J835-G268		1294	976	1	

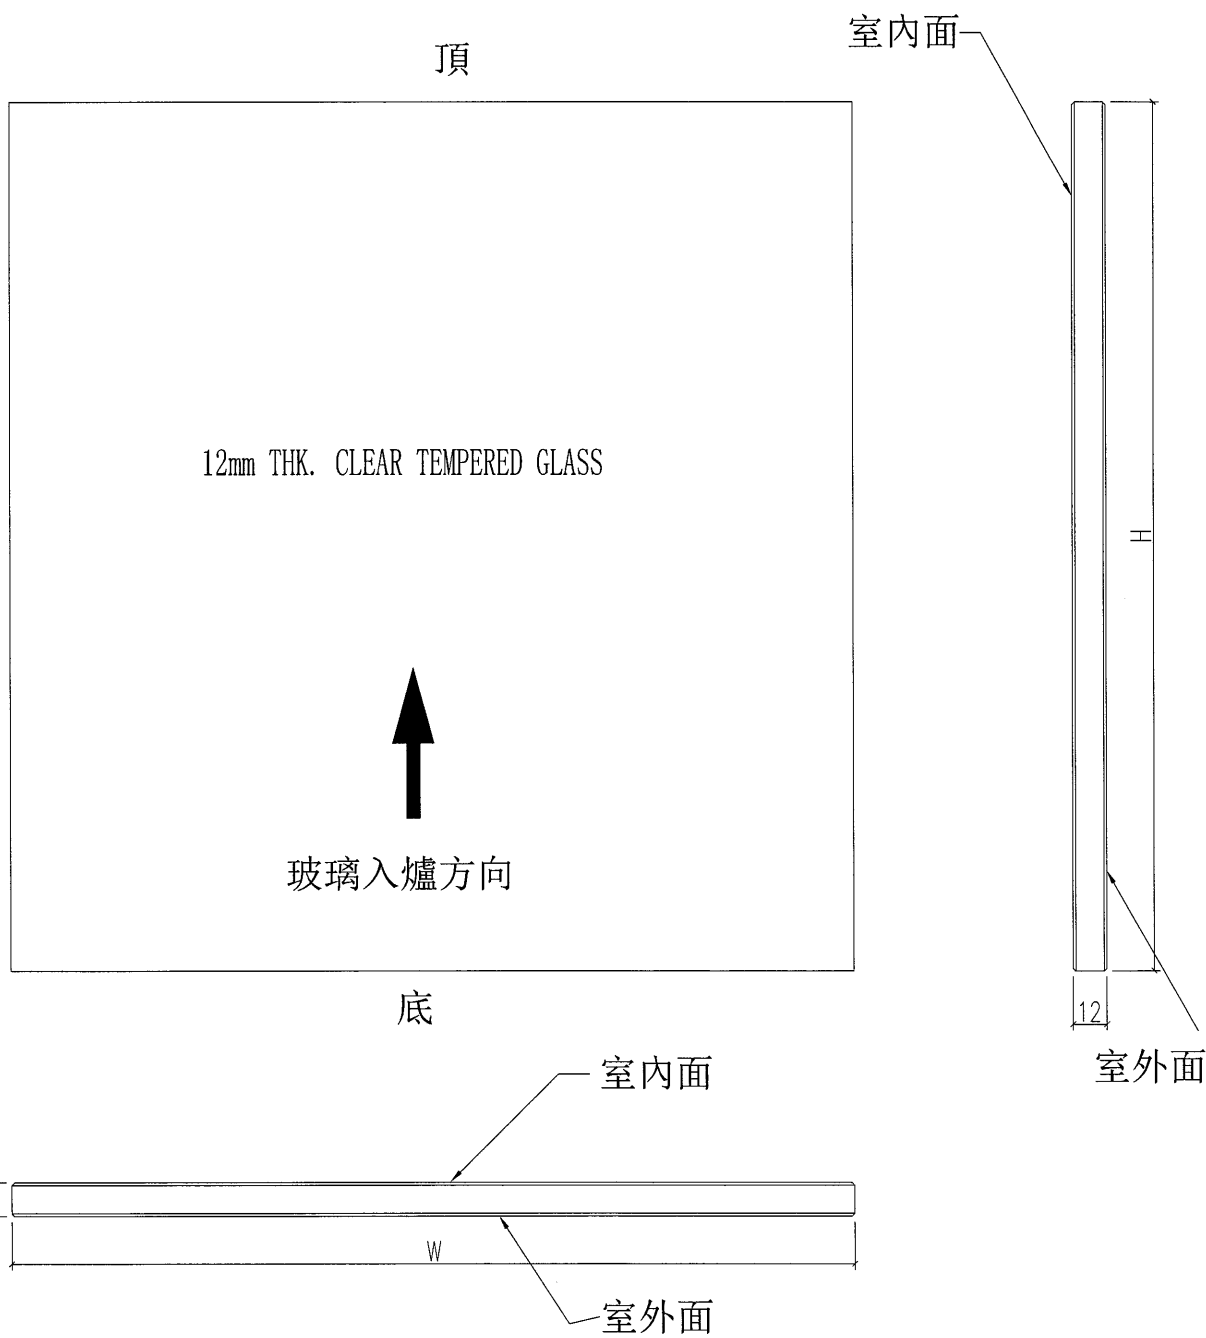

工程號	J-835	地盤	將軍澳天晉平臺	附件
名稱	玻璃加工圖		探用	
材料	12mm THK. CLEAR TEMPERED GLASS		地盤	
顏色	--		工廠	

 美特鋁質有限公司 MIDI Aluminium Fabricator Ltd.				類別		物料號	
修改	A			制圖	曾建平	2017.05.11	圖號 J835-GL225
日期	2017-05-16			復核			數量 見下表
				批准			位置

玻璃圖號	厚度 (mm)	玻璃尺寸		數量 (塊)	备注
		寬度W (mm)	高度H (mm)		
J835-G250	12	1267	2372	1	
J835-G251		1334	2372	1	
J835-G252		1325	2372	2	
J835-G253		1146	2372	1	
J835-G254		1180	2372	1	刪除
J835-G255		580	2515	30	
J835-G256		1989	436	2	
J835-G257		774	3157	1	
J835-G258		1830	430	1	
J835-G259		1830	680	1	

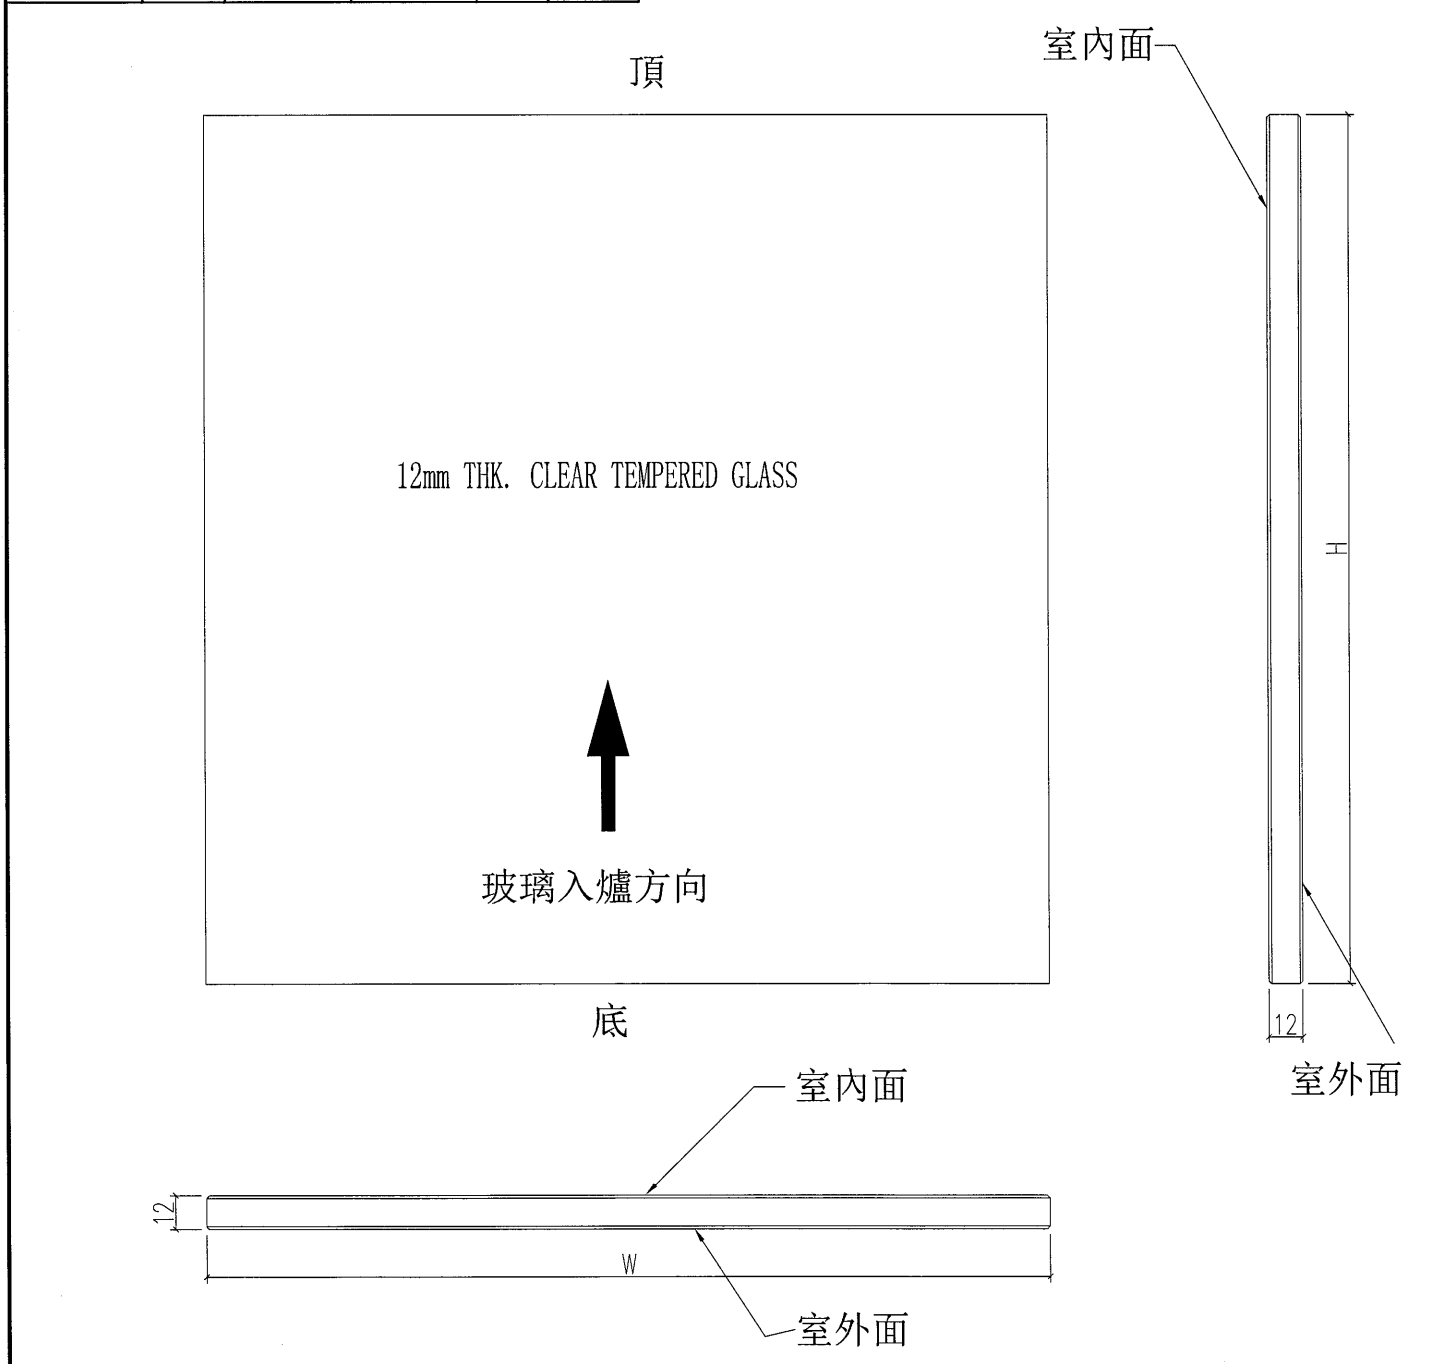

工程號	J-835	地盤	將軍澳天晉平臺	附件
名稱	玻璃加工圖		採用	
材料	12mm THK. CLEAR TEMPERED GLASS		地盤	
顏色	--		工廠	

