

工程指示 / 要求簡箋(E.I.)

工程指示編號：EI 7502

修改版次：A

工程編號：J835

工程名稱：TK066D

工程項目：車橋 — 確認此盤車架摺 2/2002 圖紙

收件人：[Handwritten Name]

發件人：Eddie

日期：2017.6.2

□要求提供 / □確認 事項：

- () 初步鋁料 B.M. () 加工拆圖，然後生產 () 尺寸表
- () 正式鋁料 B.M. () 技術上資料 / 指示 () 報價
- () 配件 B.M. () 樣辦或貨品說明書 () 分判合約

(x) 其他：

內容：[Handwritten Content]

請在 2017.6.2 前完成上列要求。

附有關圖紙 / 文件：

1+ [Handwritten]

以上項目為：

- 原合約工程包 原合約工程加 / 減賬 新工程報價

原因：-

分發東莞各部門：

- () 生產技術總監 連附件 () 技術部 連附件 () 生產部 連附件 () 機械設計部 連附件
- () 採購部 連附件 () 生產統籌部 連附件
- () 質檢部 連附件 () 會計部 連附件 () 報關組 連附件 () 其他 _____ 連附件

分發香港各部門：

- () 行政部 連附件 () 會計部 連附件 () 統籌部 連附件 () 工程部地盤科文 連附件
- () 採購部 連附件 () QS 部 連附件 () 維修部 連附件 () 其他 _____ 連附件

傳遞編號：

HK 1770 (FTP)

發件人簽署：

項目經理簽署：



美特鋁質 有限公司
MIDI Aluminium Fabricator Ltd.

产品编号

L(MM)

数量

A

N

M

B

N1

M1

备注




2

工程號

J835

地盤

將軍澳66D平台

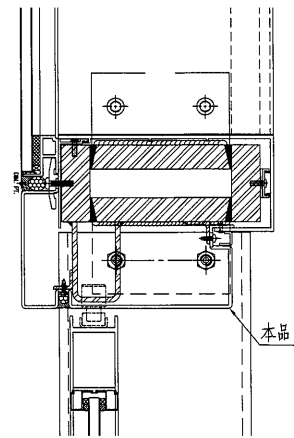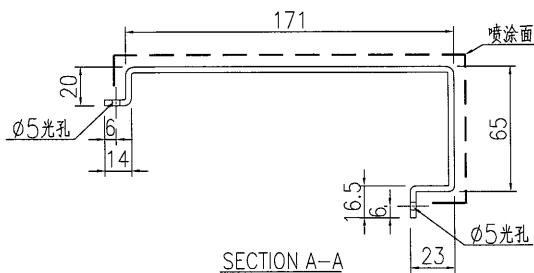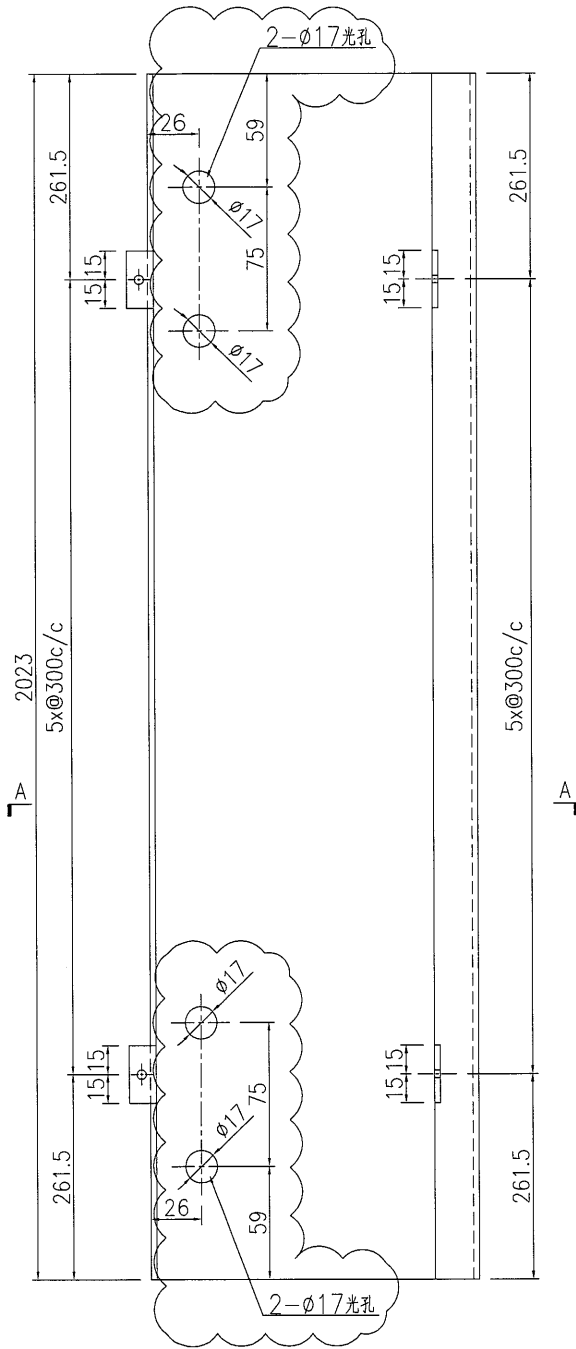

名稱	鋁板加工圖	制圖	曾建平	2017-05-12	修改	A		
材料	3mm厚鋁板	復核			日期	2017-06-02		
顏色	UCT64301SC-3 3 Coats 深灰色	批准			圖號	J835-LB283		