



工程指示 / 要求簡箋(E.I.)

工程指示編號：EI 7558 修改版次：A
 工程編號：丁835 工程名稱：TK006D平台
 工程項目：破牆牆——確認地盤用鐵件之圖紙
 收件人：羅小姐 發件人：Eddie 日期：2017-6-6

要求提供 / 確認 事項：

- | | | |
|--|-------------------------------------|-------------------------------|
| <input type="checkbox"/> 初步鋁料 B.M. | <input type="checkbox"/> 加工拆圖，然後生產 | <input type="checkbox"/> 尺寸表 |
| <input type="checkbox"/> 正式鋁料 B.M. | <input type="checkbox"/> 技術上資料 / 指示 | <input type="checkbox"/> 報價 |
| <input type="checkbox"/> 配件 B.M. | <input type="checkbox"/> 樣辦或貨品說明書 | <input type="checkbox"/> 分判合約 |
| <input checked="" type="checkbox"/> 其他：_____ | | |

內容：

請按附件之圖紙加工 預備拆牆

請在 _____ 前完成上列要求。

附有關圖紙 / 文件：

1+3張

以上項目為：

- 原合約工程包 原合約工程加 / 減賬 新工程報價

原因：-

分發東莞各部門：

- () 生產技術總監 連附件 () 技術部 連附件 () 生產部 連附件 () 機械設計部 連附件
 () 採購部 連附件 () 生產統籌部 連附件
 () 質檢部 連附件 () 會計部 連附件 () 報關組 連附件 () 其他 _____ 連附件

分發香港各部門：

- () 行政部 連附件 () 會計部 連附件 () 統籌部 連附件 () 工程部地盤科文 連附件 羅哥
 () 採購部 連附件 () QS 部 連附件 () 維修部 連附件 () 其他 _____ 連附件

傳遞編號：

HK

(FTP)

發件人簽署：

項目經理簽署：

(Handwritten signatures)

圖則登記表
DRAWING REGISTER

圖則登記表		DRAWING REGISTER									
工程名稱 Project Title: 將軍澳66D平台		接收日期 Receiving Date (適用於客戶圖則)									
工程編號 Project No: J-835		年									
		月									
		日									
分發予 Distributed To		發出日期 Issued Date									
		年	17	17							
		月	5	6							
		日	20	5							
圖則編號 Drg. No.	圖則名稱 Drawing Title	修訂編號 Revision No.									
J835-ST201	鐵件加工圖	-	-								
J835-ST202	鐵件加工圖	-	-								
J835-ST203	鐵板加工圖	-	A								
J835-ST204	鐵板加工圖	-	A								
J835-LK249	位置圖	-	-								
J835-LK250	位置圖	-	-								




EG-DWG3



美特鋁質 有限公司
MIDI Aluminium Fabricator Ltd.

产品编号	L(MM)	数量	A	N	M	B	N1	M1	备注
		4							

工程號	J835	地盤	將軍澳66D平台
-----	------	----	----------

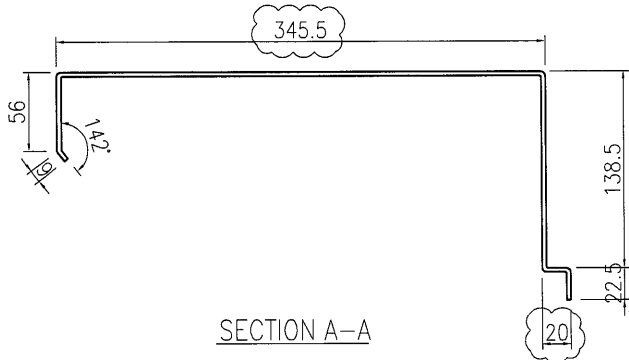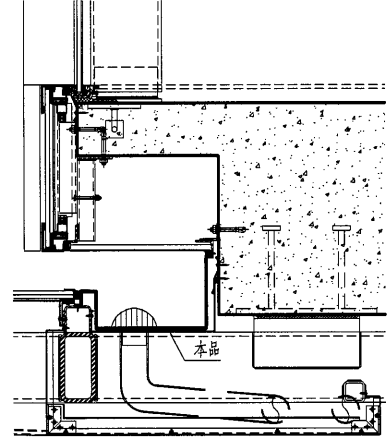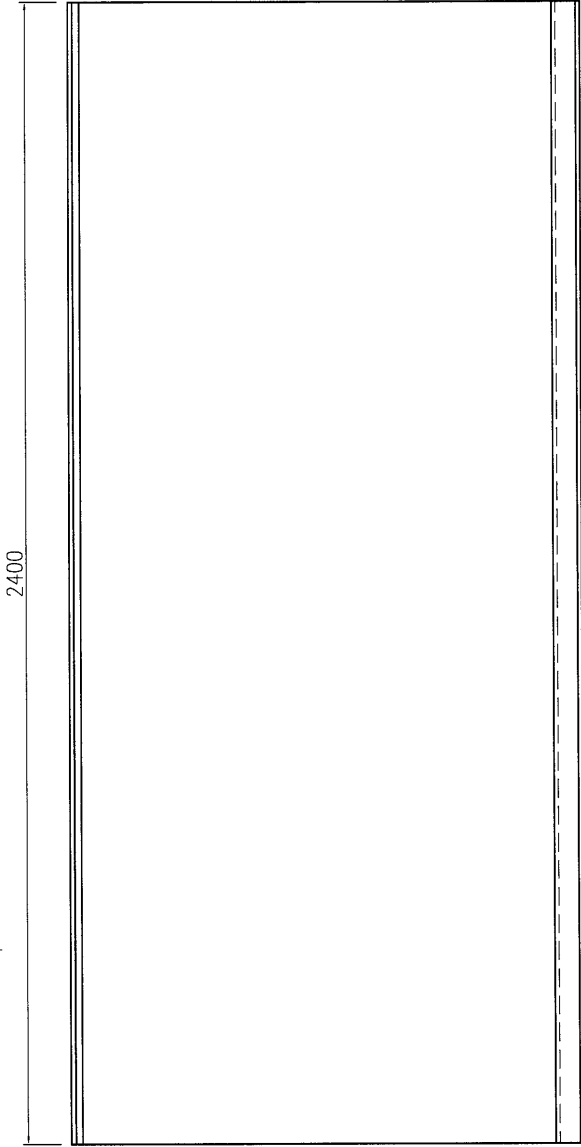

SECTION A-A

名稱	鐵板加工圖	制圖	曾建平	2017-05-20	修改	A		
材料	3mm厚鐵板	復核			日期	2017-06-05		
顏色	熱浸鍍	批准			圖號	J835-ST203		





EG-DWG3



美特鋁質 有限公司
MIDI Aluminium Fabricator Ltd.

产品编号	L(MM)	数量	A	N	M	B	N1	M1	备注
		1							

工程號	J835	地盤	將軍澳66D平台
-----	------	----	----------

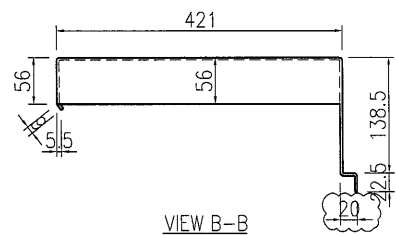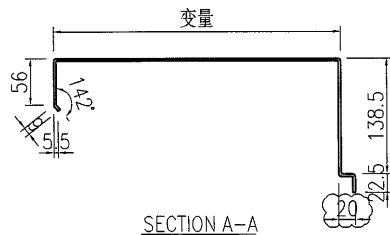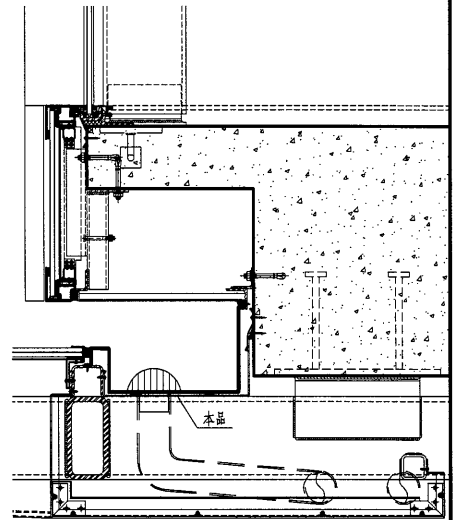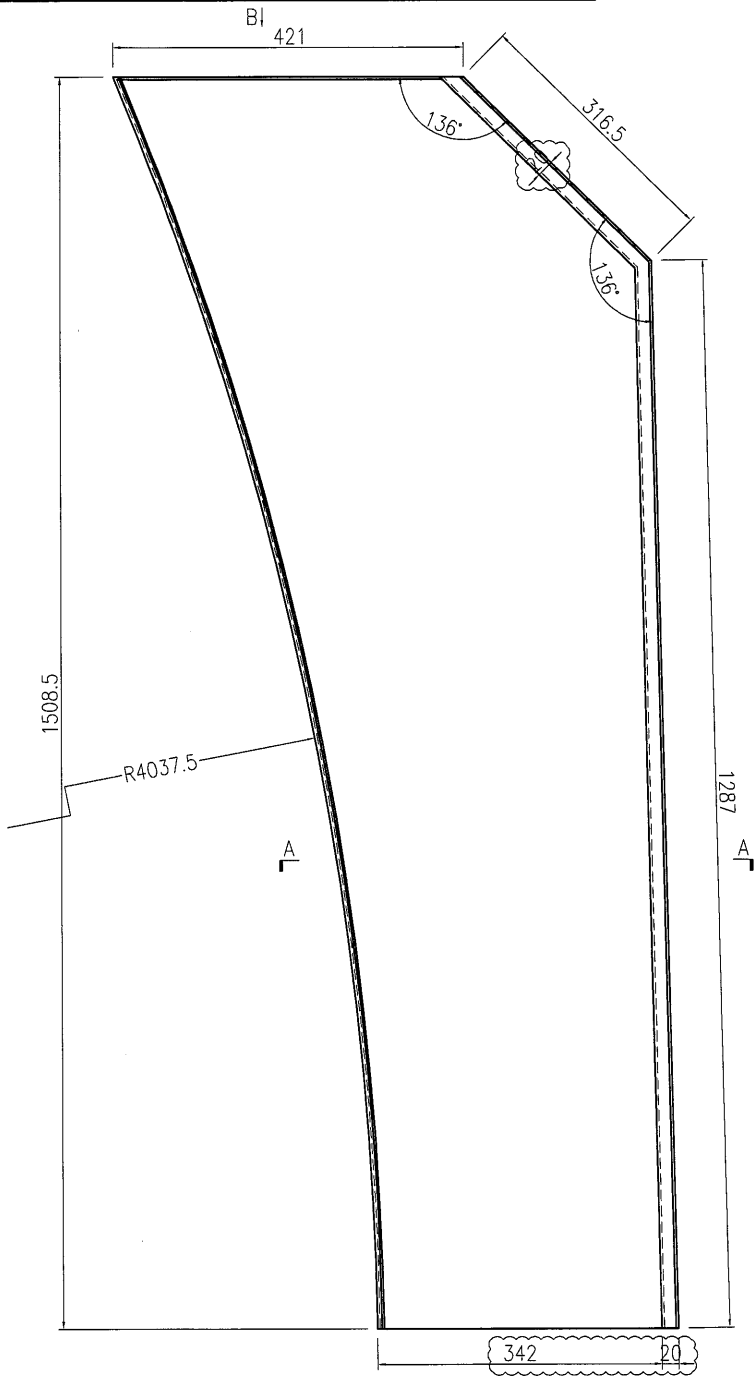

名稱	鐵板加工圖	制圖	曾建平	2017-05-20	修改	A		
材料	3mm厚鐵板	復核			日期	2017-06-05		
顏色	熱浸鍍	批准			圖號	J835-ST204		