



工程指示 / 要求簡箋(E.I.)

工程指示編號：EI 7637 修改版次：A
 工程編號：J835 工程名稱：TK066D 工程
 工程項目：玻璃牆——確認的板門加2個紙(1/8)
 收件人：杜志 發件人：Eddie 日期：2017.6.22

要求提供 / 確認 事項：

- | | | |
|--|-------------------------------------|-------------------------------|
| <input type="checkbox"/> 初步鋁料 B.M. | <input type="checkbox"/> 加工拆圖，然後生產 | <input type="checkbox"/> 尺寸表 |
| <input type="checkbox"/> 正式鋁料 B.M. | <input type="checkbox"/> 技術上資料 / 指示 | <input type="checkbox"/> 報價 |
| <input type="checkbox"/> 配件 B.M. | <input type="checkbox"/> 樣辦或貨品說明書 | <input type="checkbox"/> 分判合約 |
| <input checked="" type="checkbox"/> 其他：_____ | | |

內容： 玻璃牆加2個紙的板門

請在 _____ 前完成上列要求。

附有關圖紙 / 文件：

1+ 9/2

以上項目為：

- 原合約工程包 原合約工程加 / 減賬 新工程報價

原因：-

分發東莞各部門：

- () 生產技術總監 連附件 () 技術部 連附件 () 生產部 連附件 () 機械設計部 連附件
 () 採購部 連附件 () 生產統籌部 連附件
 () 質檢部 連附件 () 會計部 連附件 () 報關組 連附件 () 其他 _____ 連附件

分發香港各部門：

- () 行政部 連附件 () 會計部 連附件 () 統籌部 連附件 () 工程部地盤科文 連附件
 () 採購部 連附件 () QS 部 連附件 () 維修部 連附件 () 其他 _____ 連附件

傳遞編號：

HK 1982 (FTP)

發件人簽署：

項目經理簽署：

(Handwritten signatures)

2




EG-DWG3



美特鋁質 有限公司
MIDI Aluminium Fabricator Ltd.

数量
2

工程號	J835	地盤	犬軍澳66D平台
-----	------	----	----------

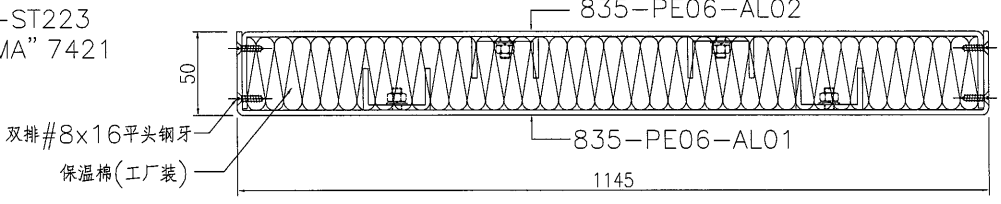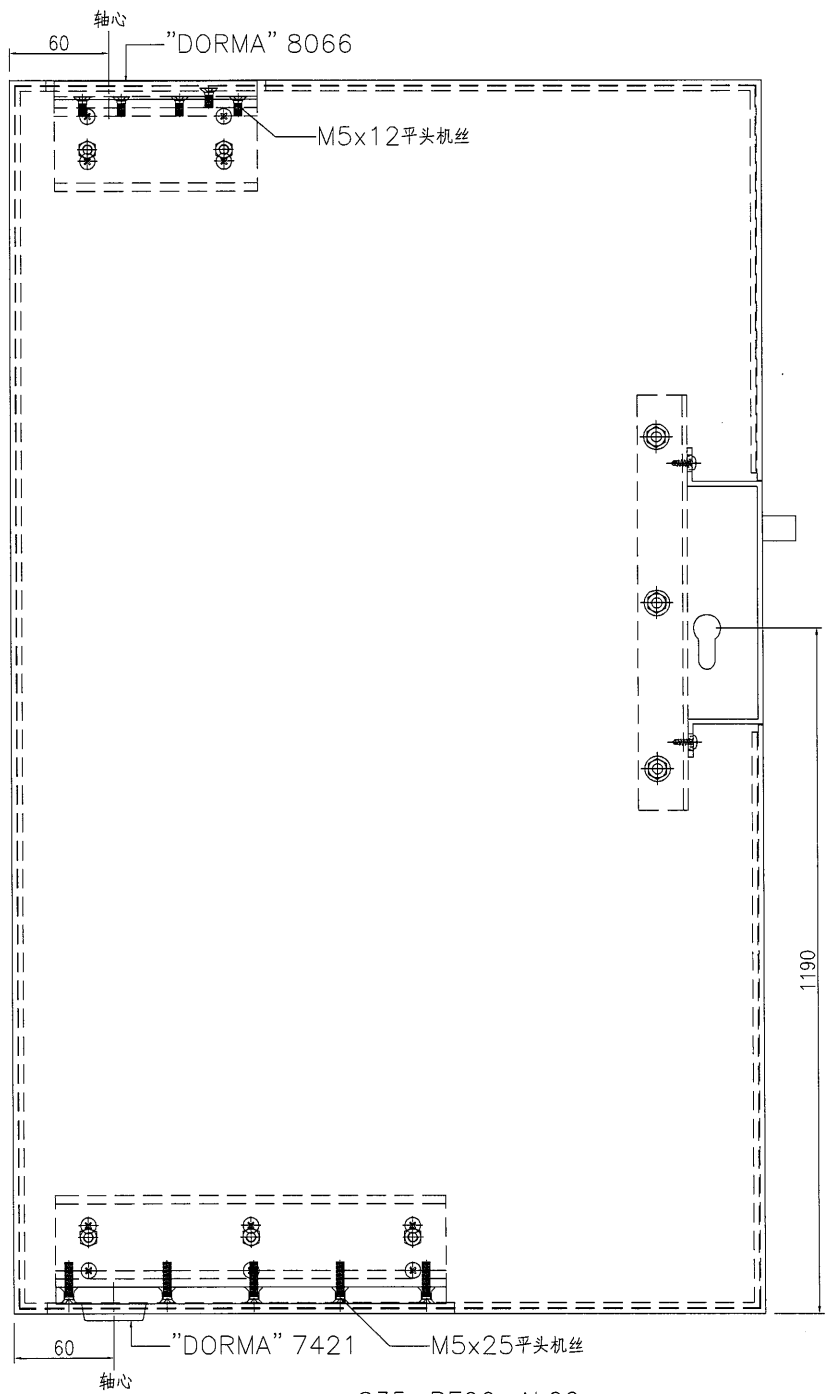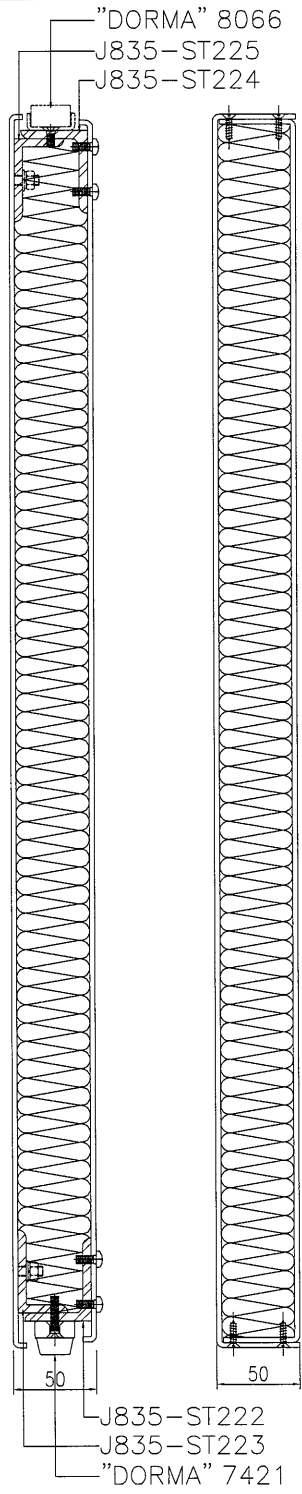

名稱	門玉組裝圖	制圖	曾建平	2017-06-08	修改		
材料	--	復核			日期		
顏色	--	批准			圖號	J835-PL06-D01	

EG-DWG3




美特鋁質 有限公司
MIDI Aluminium Fabricator Ltd.

数量

3

工程號 J835 地盤 大軍澳66D平台

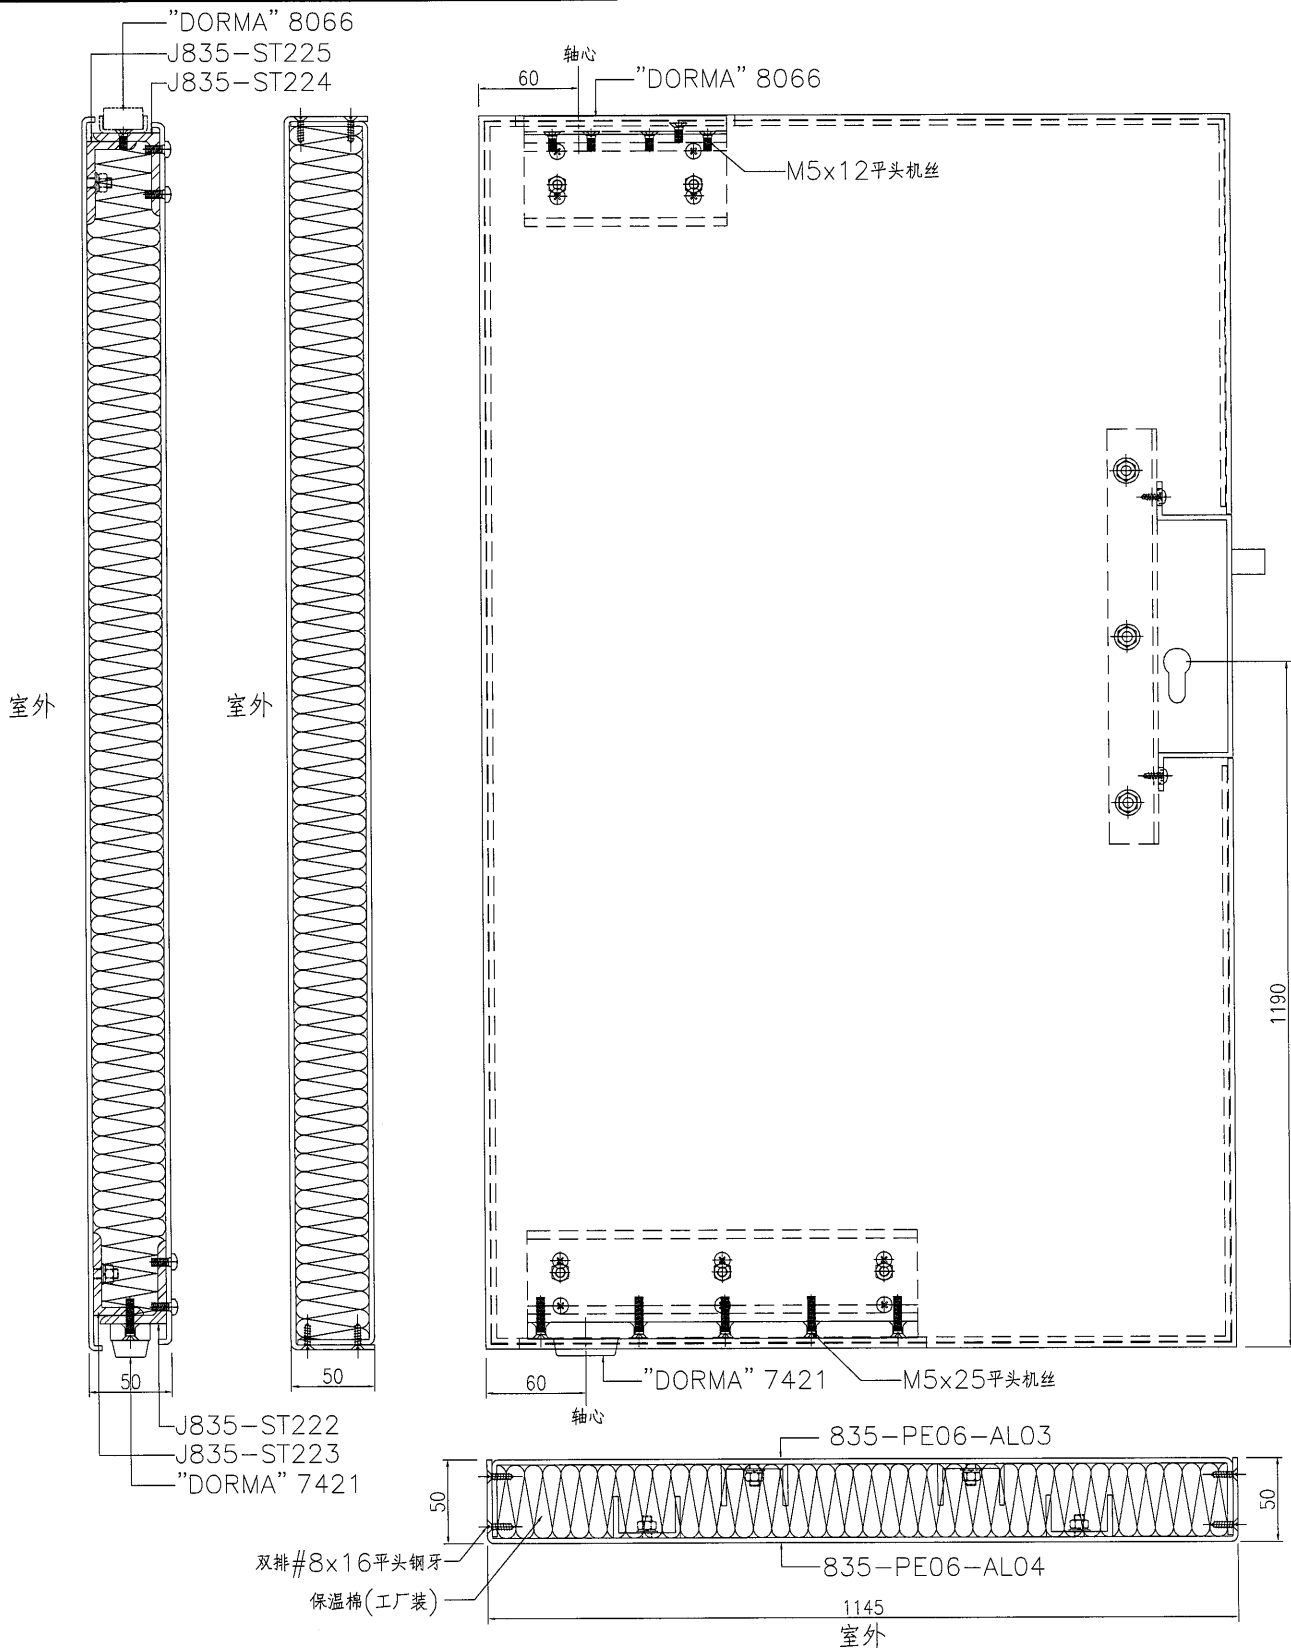


名稱	門玉組裝圖	制圖	曾建平	2017-06-08	修改		
材料	--	復核			日期		
顏色	--	批准			圖號	J835-PL06-D02	



美特鋁質 有限公司
MIDI Aluminium Fabricator Ltd.

数量
2

工程號 J835 地盤 犬軍澳66D平台

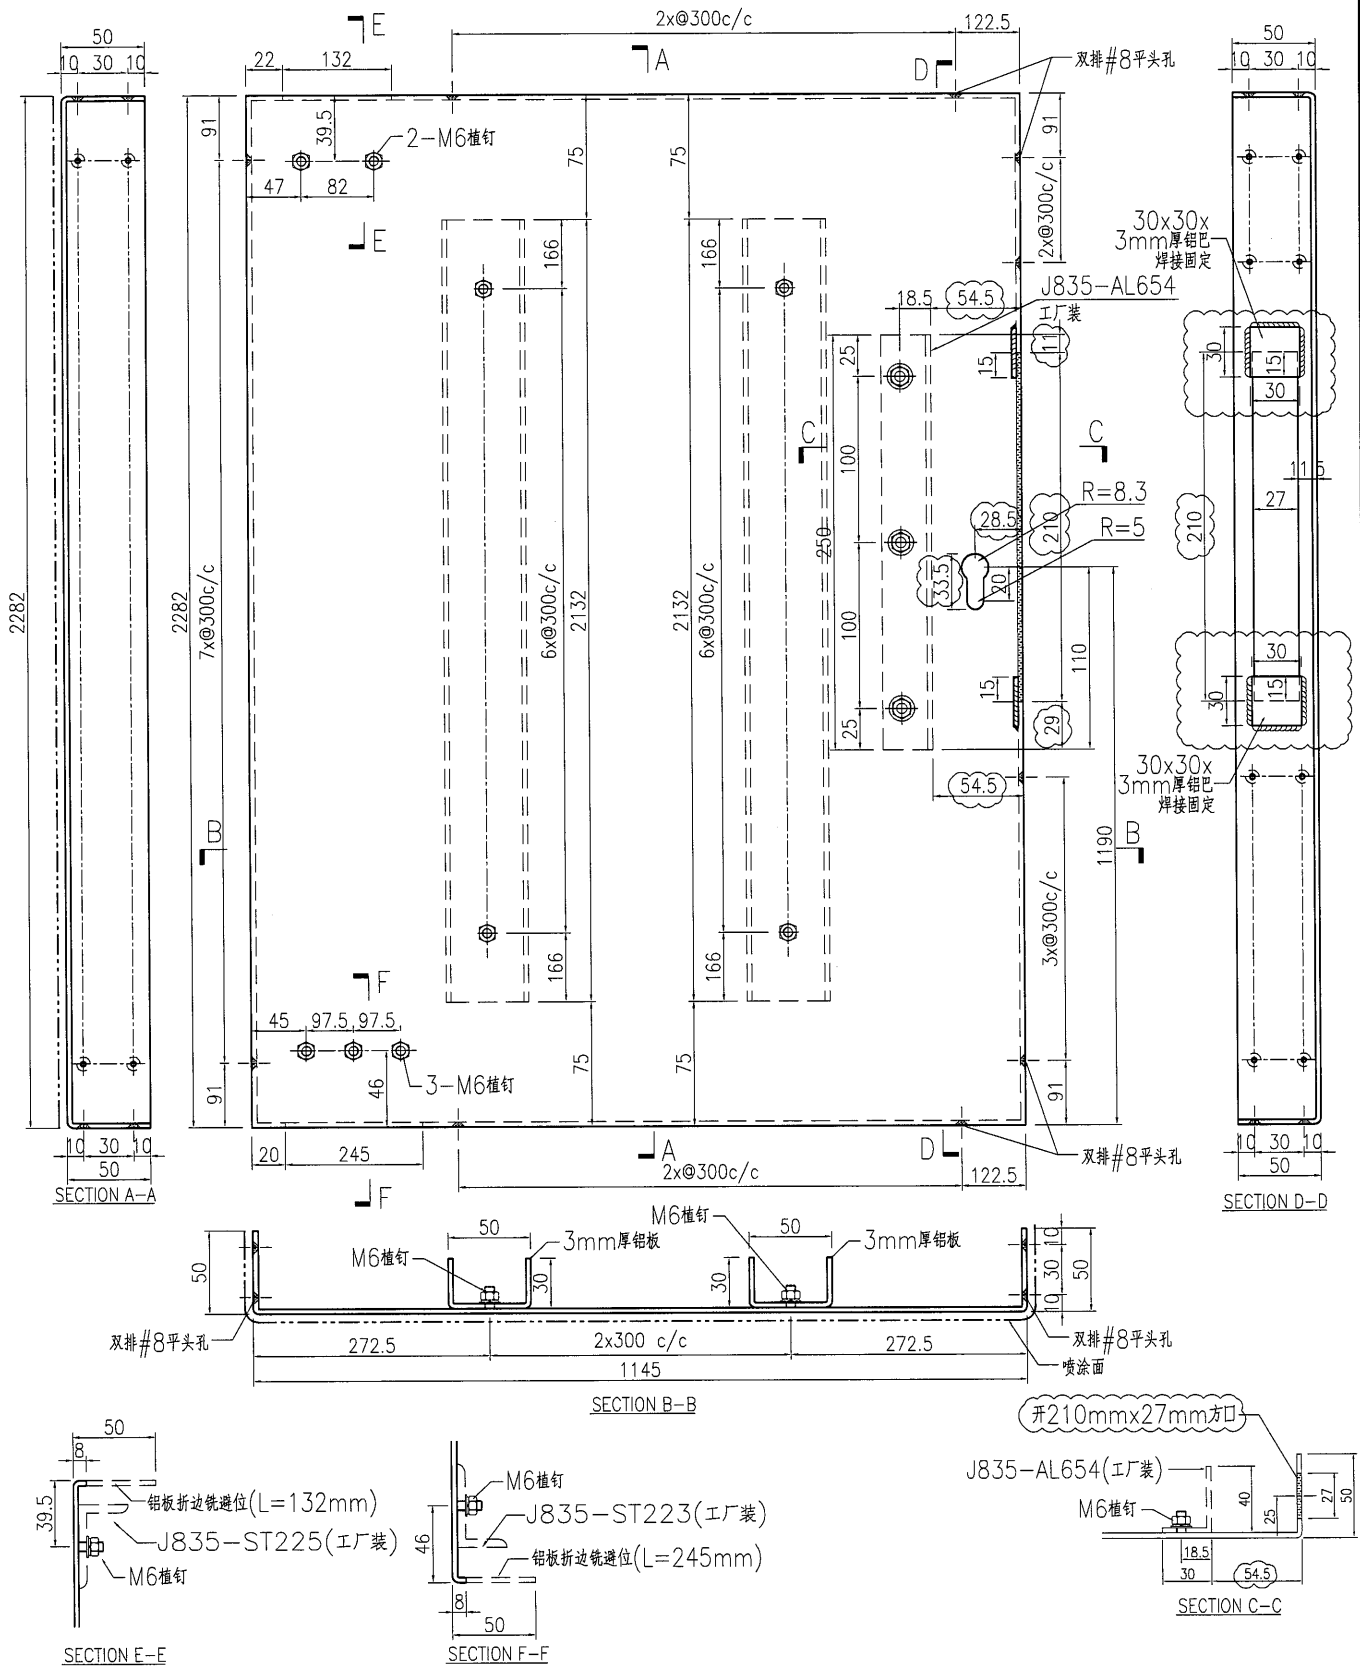

名稱	地臺門扇加工圖	制圖	曾建平	2017-06-08	修改	A	
材料	3mm厚鋁板	復核			日期	2017-06-21	
顏色	UCT64301SC-3 3 Coats 深灰色	批准			圖號	835-PE06-AL01	






美特鋁質 有限公司
MIDI Aluminium Fabricator Ltd.

数量

2

工程號 J835 地盤 犬軍澳66D平台

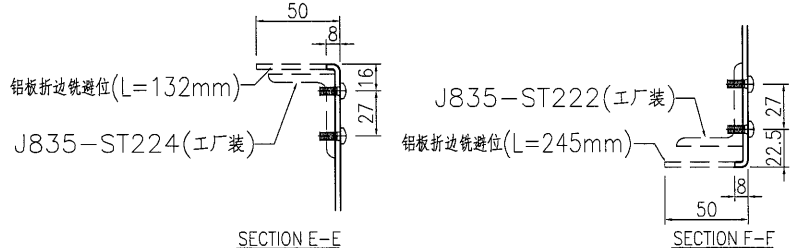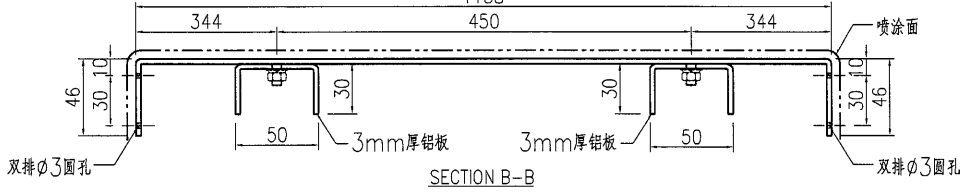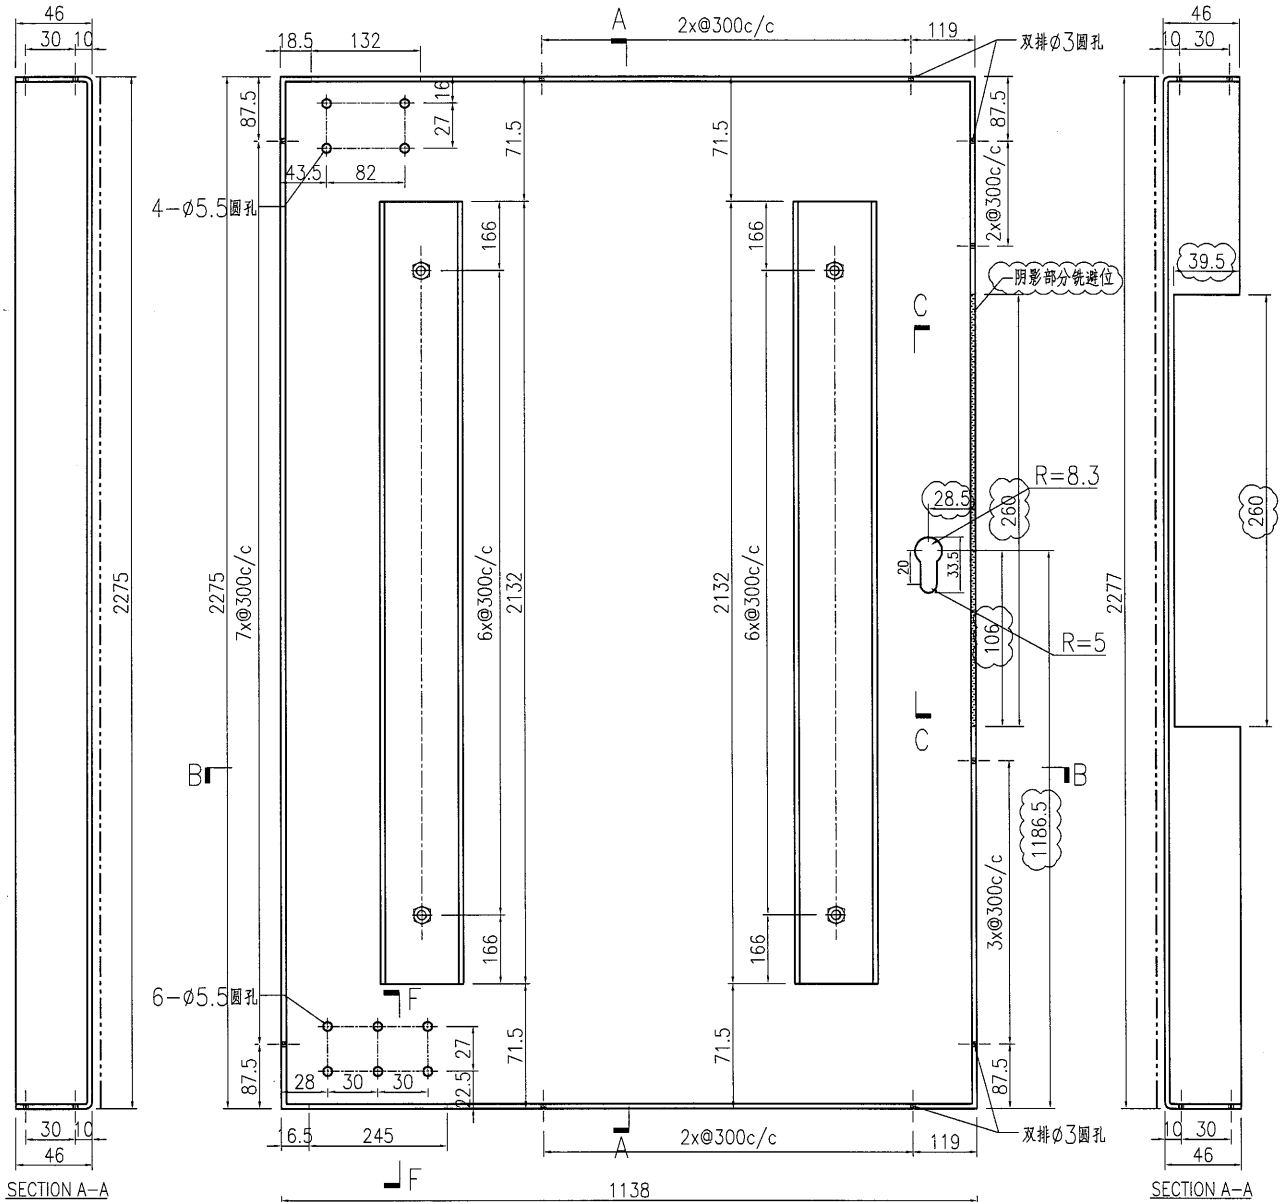

名稱	地臺門扇加工圖	制圖	曾建平	2017-06-08	修改	A	
材料	3mm厚鋁板	復核			日期	2017-06-21	
顏色	UCT64301SC-3 3 Coats 深灰色	批准			圖號	835-PE06-AL02	


EG-DWG3



美特鋁質有限公司
MIDI Aluminium Fabricator Ltd.

数量
3

工程號 J835 地盤 犬軍澳66D平台



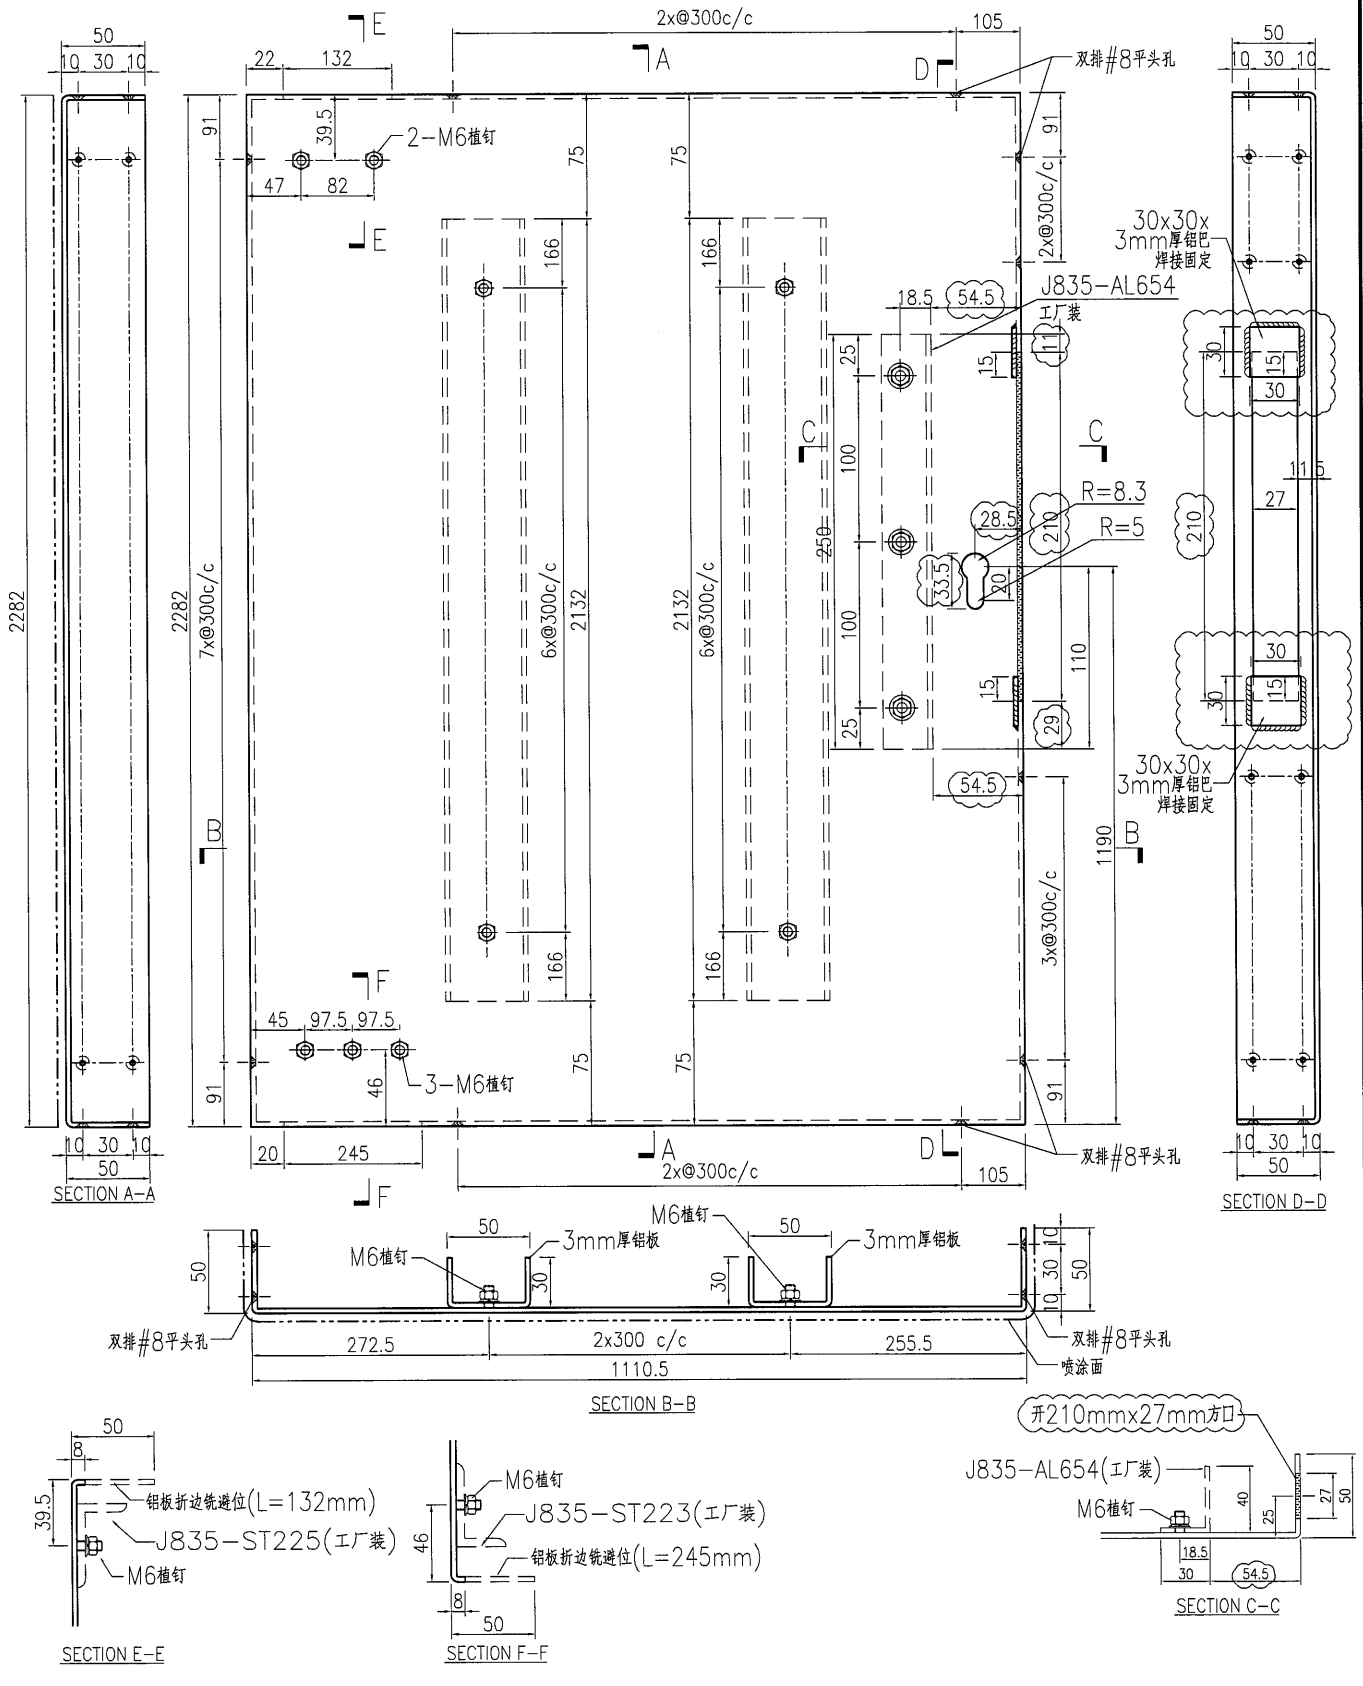


名稱	地臺門扇加工圖	制圖	曾建平	2017-06-08	修改	A
材料	3mm厚鋁板	復核			日期	2017-06-21
顏色	UCT64301SC-3 3 Coats 深灰色	批准			圖號	835-PE06-AL03

美特鋁質 有限公司
MIDI Aluminium Fabricator Ltd.

数量
3

工程號 J835 地盤 犬軍澳66D平台

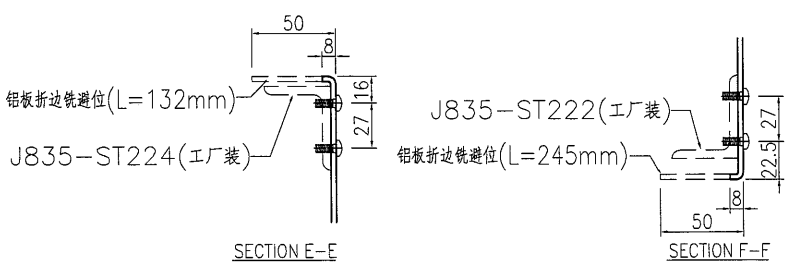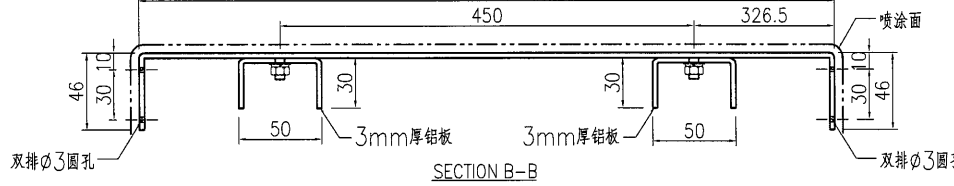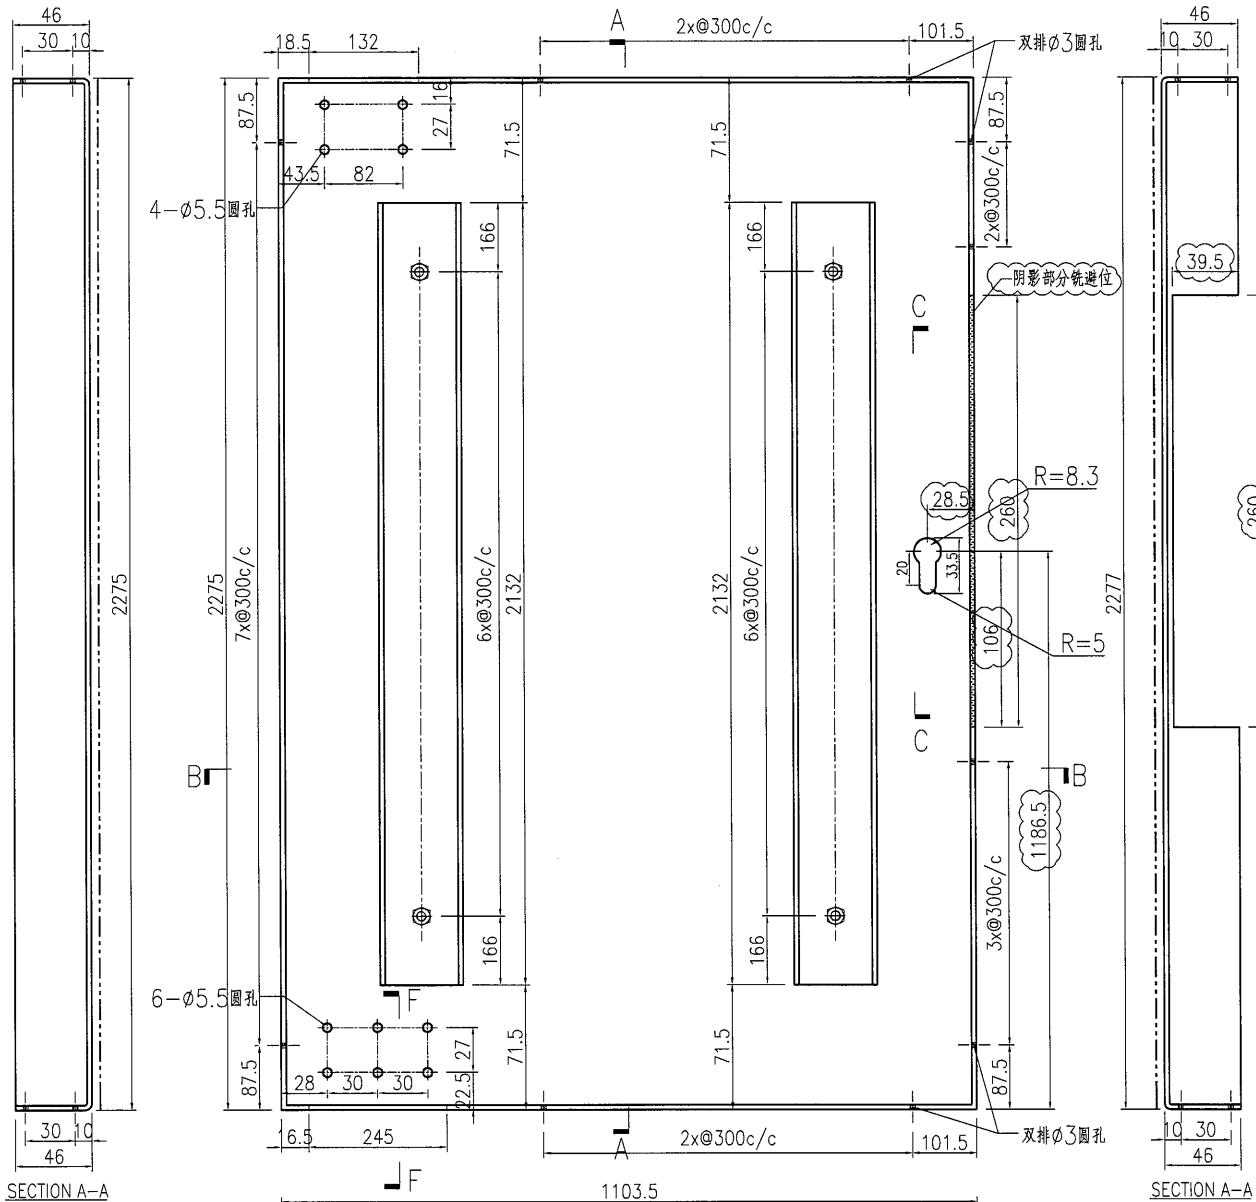

名稱	地臺門扇加工圖	制圖	曾建平	2017-06-08	修改	A	
材料	3mm厚鋁板	復核			日期	2017-06-21	
顏色	UCT64301SC-3 3 Coats 深灰色	批准			圖號	835-PE06-AL04	




美特鋁質 有限公司
MIDI Aluminium Fabricator Ltd.

数量

6


工程號 J835 地盤 大軍澳66D平台

此件为地盘用铝板，与铝门一起发地盘

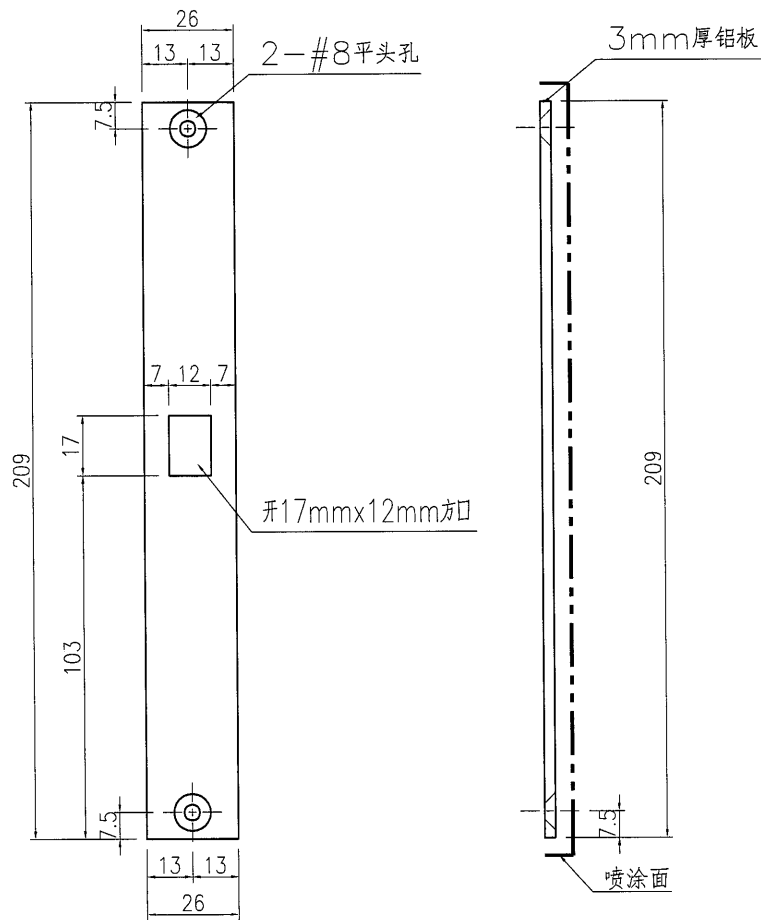

名稱	地臺門扇加工圖	制圖	曾建平	2017-06-08	修改		
材料	3mm厚鋁板	復核			日期		
顏色	UCT64301SC-3 3 Coats 深灰色	批准			圖號	835-PE06-AL05	

9

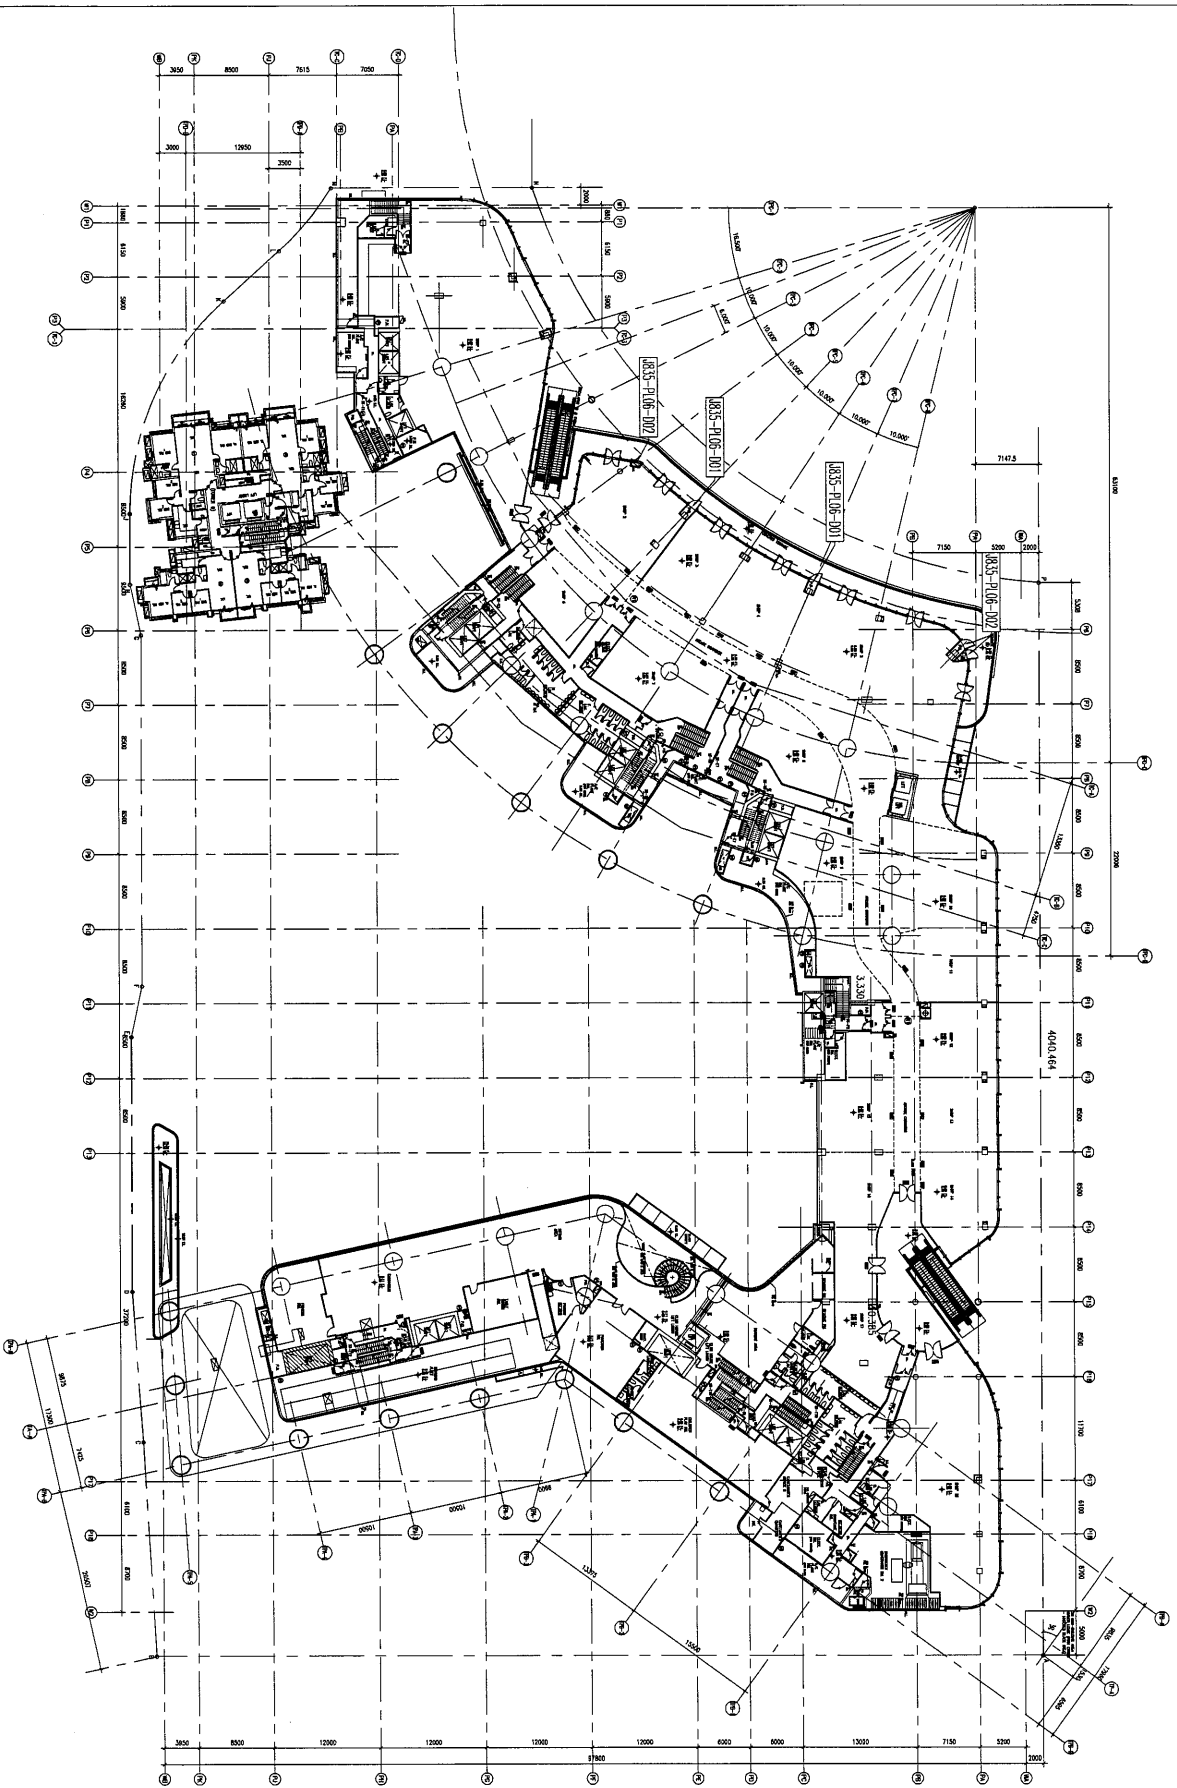

工程號: J835	窗號:	數量: -	繪圖: 曾建平	日期: 2017.06.07	批准:	日期:	名稱: 1/F 鋁板門位置圖	圖号: J835-LK257
地盤: 將軍澳60D平台	顏色:	位置:	校核:		採用: 地盤	<input checked="" type="checkbox"/> 工廠口	版次:	版次: