

工程指示 / 要求簡箋(E.I.)

工程指示編號：EI 7643 修改版次：A  
 工程編號：J835 工程名稱：TKO 66D 平台  
 工程項目：玻璃牆 — 玻璃地盤圍欄摺件和圍架 (部分)  
 收件人：[Signature] 發件人：Eddie 日期：2017.6.22

要求提供 /  確認 事項：

- |  |                                     |                               |
|--|-------------------------------------|-------------------------------|
| <input type="checkbox"/> 初步鋁料 B.M.               | <input type="checkbox"/> 加工拆圖，然後生產  | <input type="checkbox"/> 尺寸表  |
| <input type="checkbox"/> 正式鋁料 B.M.               | <input type="checkbox"/> 技術上資料 / 指示 | <input type="checkbox"/> 報價   |
| <input type="checkbox"/> 配件 B.M.                 | <input type="checkbox"/> 樣辦或貨品說明書   | <input type="checkbox"/> 分判合約 |
| <input checked="" type="checkbox"/> (x) 其他：_____ |                                     |                               |

內容：[Signature]  
 \_\_\_\_\_  
 \_\_\_\_\_  
 \_\_\_\_\_  
 \_\_\_\_\_

請在 [Signature] 前完成上列要求。

附有關圖紙 / 文件：

1+ [Signature]

以上項目為：

- 原合約工程包       原合約工程加 / 減賬       新工程報價

原因：-

分發東莞各部門：

- ( ) 生產技術總監  連附件    ( ) 技術部  連附件    ( ) 生產部  連附件    ( ) 機械設計部  連附件  
 ( ) 採購部  連附件    ( ) 生產統籌部  連附件  
 ( ) 質檢部  連附件    ( ) 會計部  連附件    ( ) 報關組  連附件    ( ) 其他 \_\_\_\_\_  連附件

分發香港各部門：

- ( ) 行政部  連附件    ( ) 會計部  連附件    ( ) 統籌部  連附件    ( ) 工程地盤科文  連附件 [Signature]  
 ( ) 採購部  連附件    ( ) QS 部  連附件    ( ) 維修部  連附件    ( ) 其他 \_\_\_\_\_  連附件

傳遞編號：

HK 1984/17 (FTP)

發件人簽署：[Signature]

項目經理簽署：[Signature]



2

EG-DWG3





美特鋁質 有限公司  
MIDI Aluminium Fabricator Ltd.

数量

1

工程號 J835 地盤 將軍澳66D平台

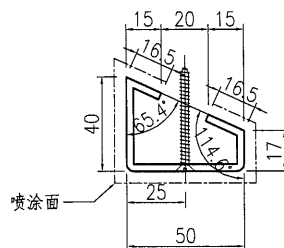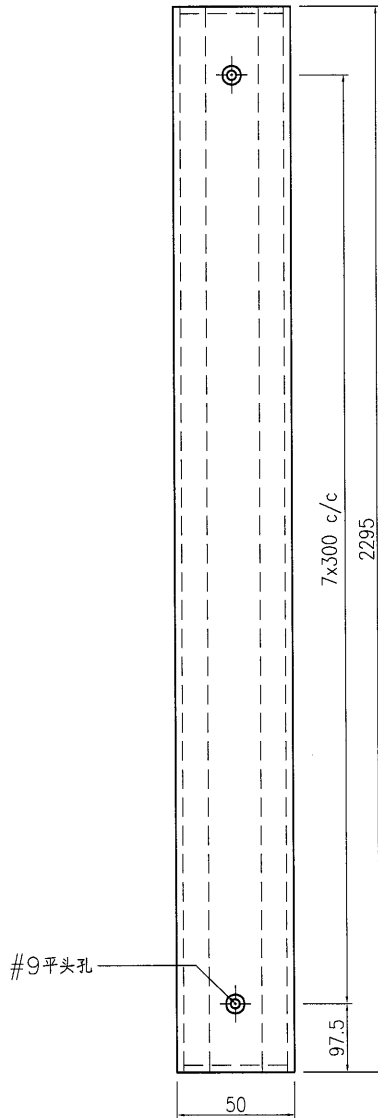

名稱	鋁板加工圖	制圖	曾建平	2017.05.21	修改		
材料	3mm厚鋁板	復核			日期		
顏色	UCT64301SC-3 3 Coats 深灰色	批准			圖號	J835-PE07-P01	

EG-DWG3




美特鋁質 有限公司  
MIDI Aluminium Fabricator Ltd.

数量

1

工程號 J835 地盤 將軍澳66D平台

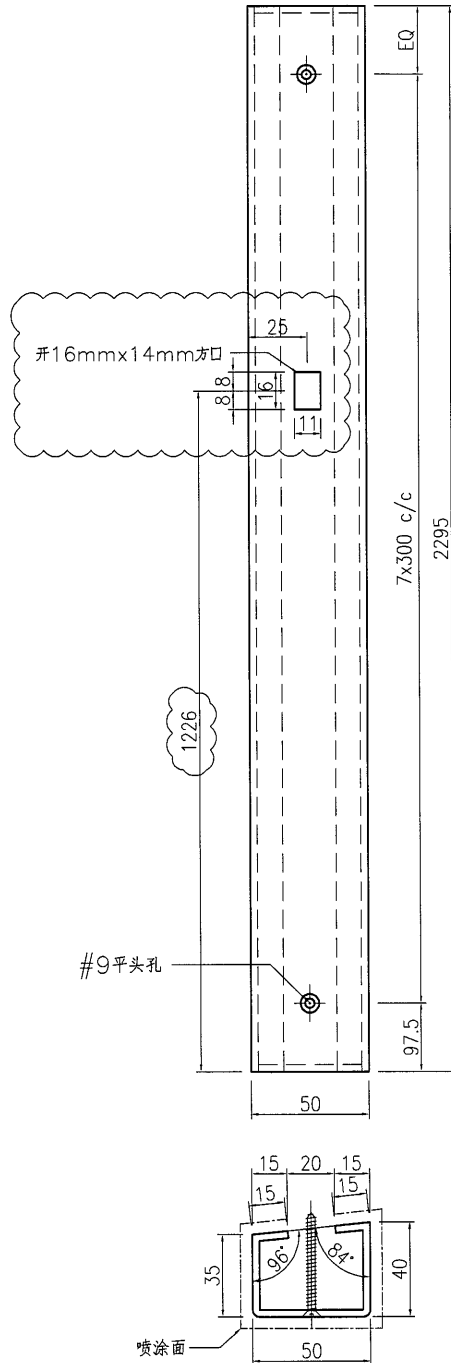


名稱	鋁板加工圖	制圖	曾建平	2017.05.21	修改	A		
材料	3mm厚鋁板	復核			日期	2017-06-21		
顏色	UCT64301SC-3 3 Coats 深灰色	批准			圖號	J835-PE07-P02		

 美特鋁質 有限公司  
MIDI Aluminium Fabricator Ltd.

数量
2

工程號	J835	地盤	將軍澳66D平台
-----	------	----	----------

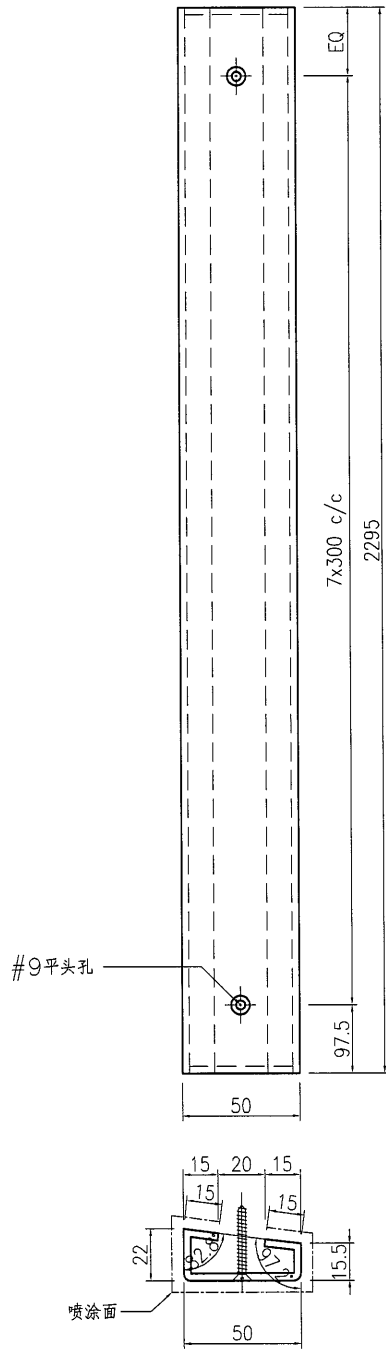


名稱	鋁板加工圖	制圖	曾建平	2017.05.21	修改		
材料	3mm厚鋁板	復核			日期		
顏色	UCT64301SC-3 3 Coats 深灰色	批准			圖號	J835-PE07-P03	





**美特鋁質** 有限公司  
 MIDI Aluminium Fabricator Ltd.

数量
2

工程號	J835	地盤	將軍澳66D平台
-----	------	----	----------

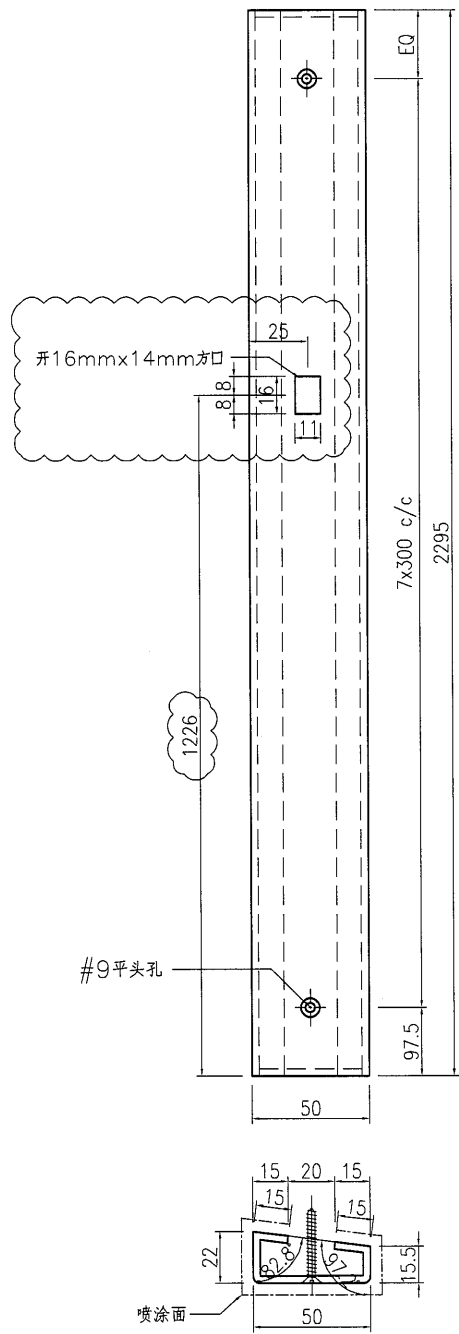

名稱	鋁板加工圖	制圖	曾建平	2017.05.21	修改	A	
材料	3mm厚鋁板	復核			日期	2017-06-21	
顏色	UCT64301SC-3 3 Coats 深灰色	批准			圖號	J835-PE07-P04	

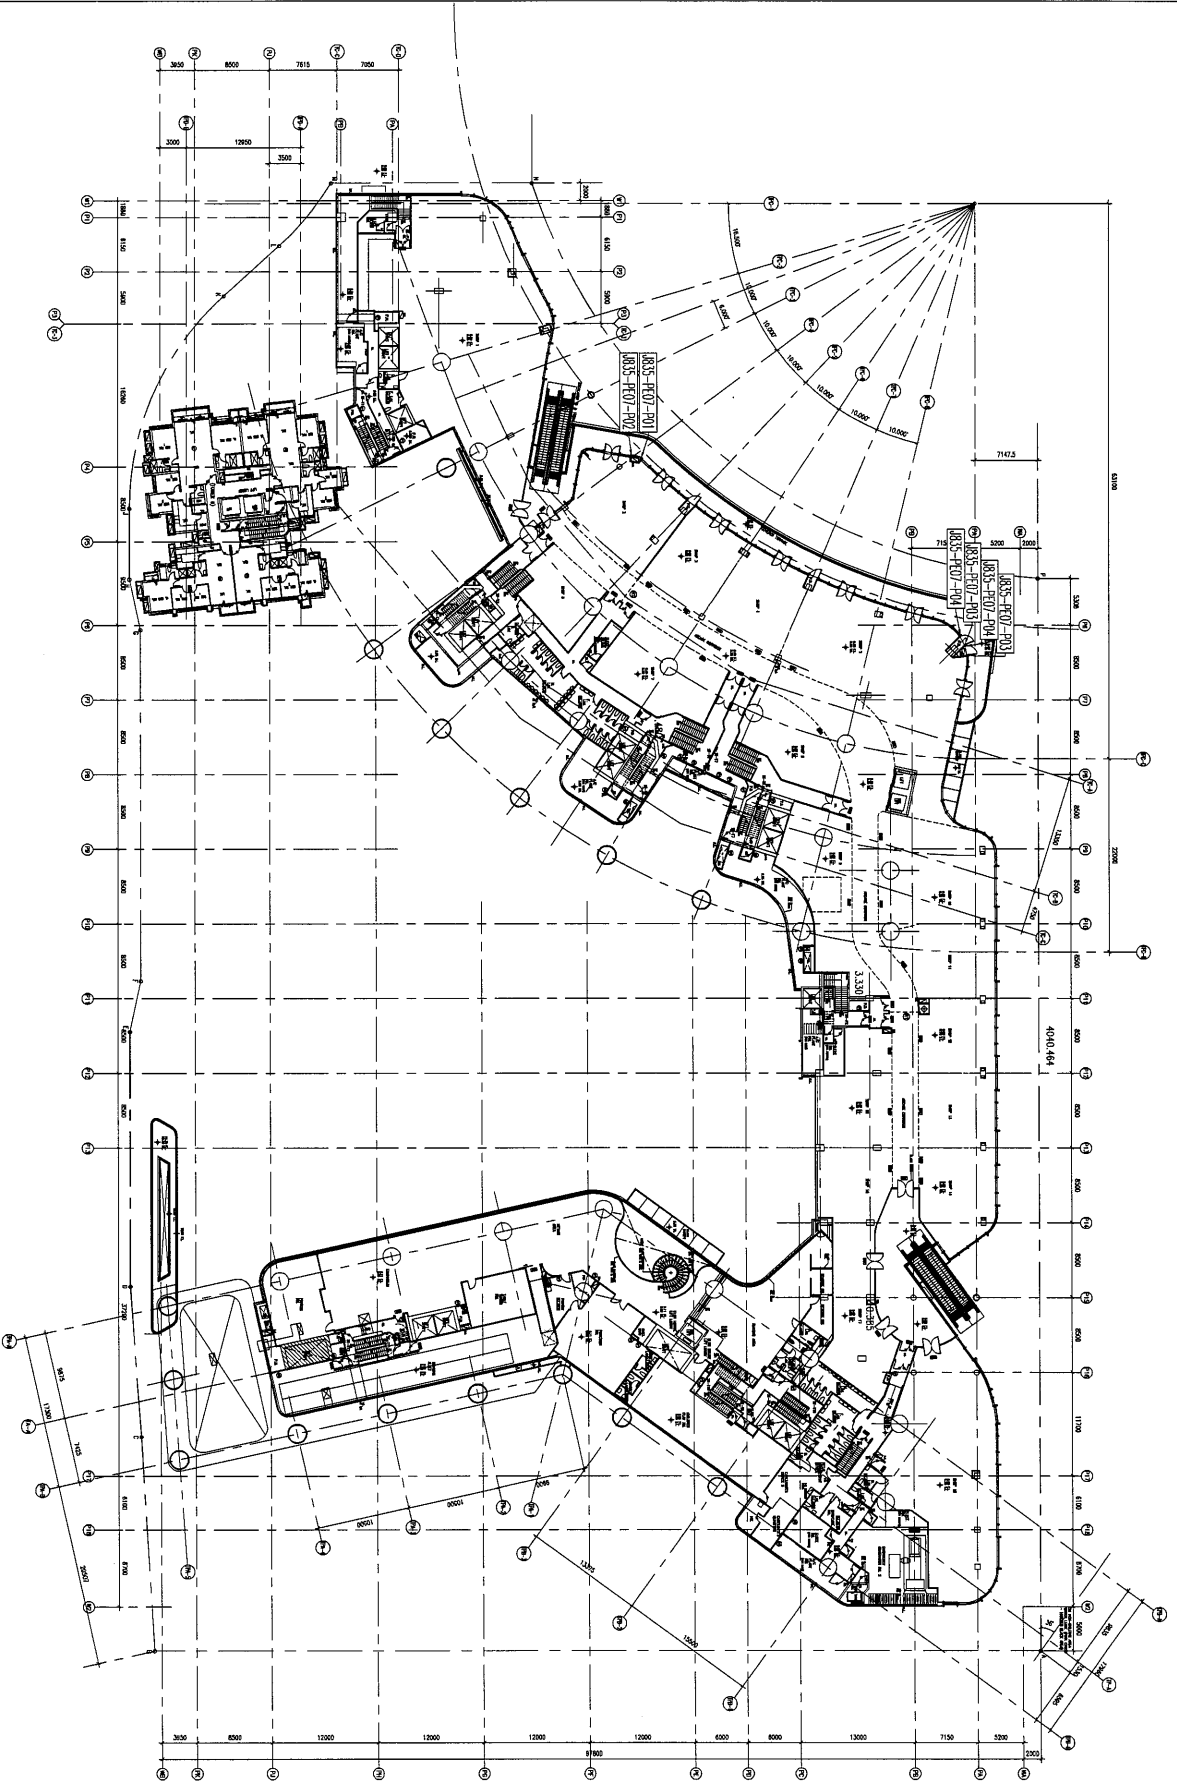

工程號: J835	窗號:	數量: -	繪圖: 曾建平	日期: 2017.06.07	批准:	日期:	名稱: 1/F 鋁板位置圖	圖号: J835-LK258
地盤: 將軍澳60D平台	顏色:	位置: -	校核:		採用: 地盤	<input checked="" type="checkbox"/> 工廠口	版次:	版次: