



工程指示 / 要求簡箋(E.I.)

工程指示編號: EI 7738 / 17 修改版次:
 工程編號: J835 工程名稱: TKO 66D 平 4
 工程項目: 幕牆 - 確認材料加工圖紙及玻璃組裝圖紙
 收件人: 吳冠廷 發件人: Eddie 日期: 2017.6.28

要求提供 / 確認 事項:

- () 初步鋁料 B.M. () 加工拆圖, 然後生產 () 尺寸表
- () 正式鋁料 B.M. () 技術上資料 / 指示 () 報價
- () 配件 B.M. () 樣辦或貨品說明書 () 分判合約
- (x) 其他: 鋁料加工圖紙

內容: 玻璃組裝圖紙加工, 玻璃組裝圖紙

請在 _____ 前完成上列要求。

附有關圖紙 / 文件:

1+ 72

以上項目為:

- 原合約工程包 原合約工程加 / 減賬 新工程報價

原因:-

分發東莞各部門:

- () 生產技術總監 連附件 () 技術部 連附件 () 生產部 連附件 () 機械設計部 連附件
- () 採購部 連附件 () 生產統籌部 連附件
- () 質檢部 連附件 () 會計部 連附件 () 報關組 連附件 () 其他 _____ 連附件

分發香港各部門:

- () 行政部 連附件 () 會計部 連附件 () 統籌部 連附件 () 工程部地盤科文 連附件
- () 採購部 連附件 () QS 部 連附件 () 維修部 連附件 () 其他 _____ 連附件

傳遞編號:

HK 1994 (FTP)

發件人簽署:




項目經理簽署:




美特铝质 有限公司
MIDI Aluminium Fabricator Ltd.





产品编号	L(MM)	数量	A	N	M	B	N1	M1	备注
		1							

工程號	J835	地盤	將軍澳66D平台
-----	------	----	----------

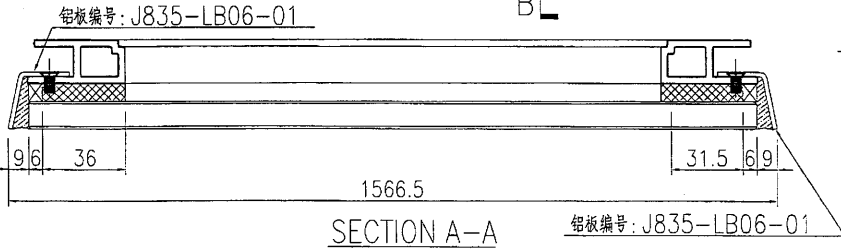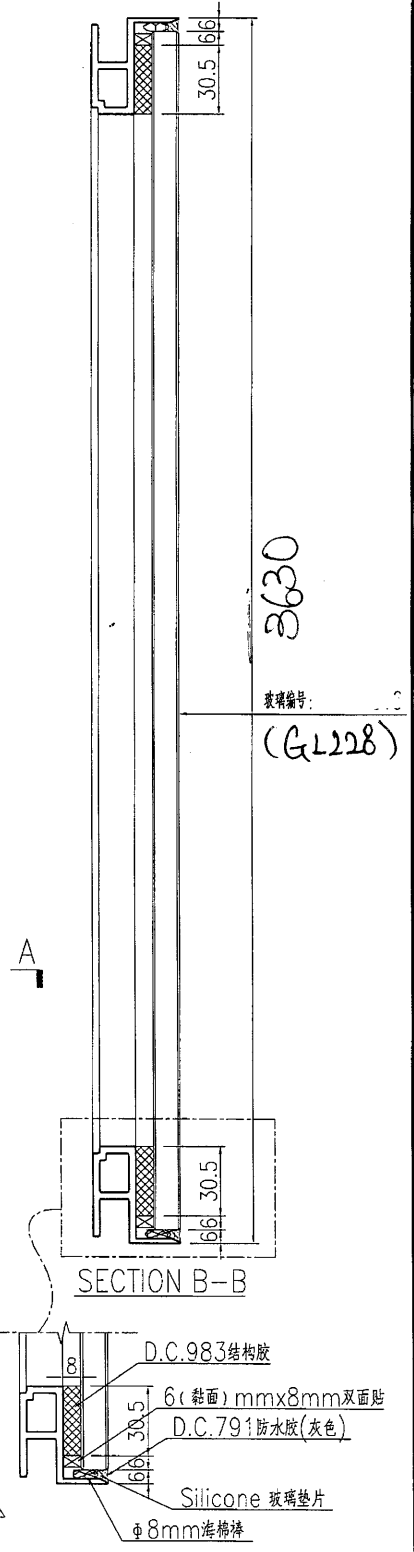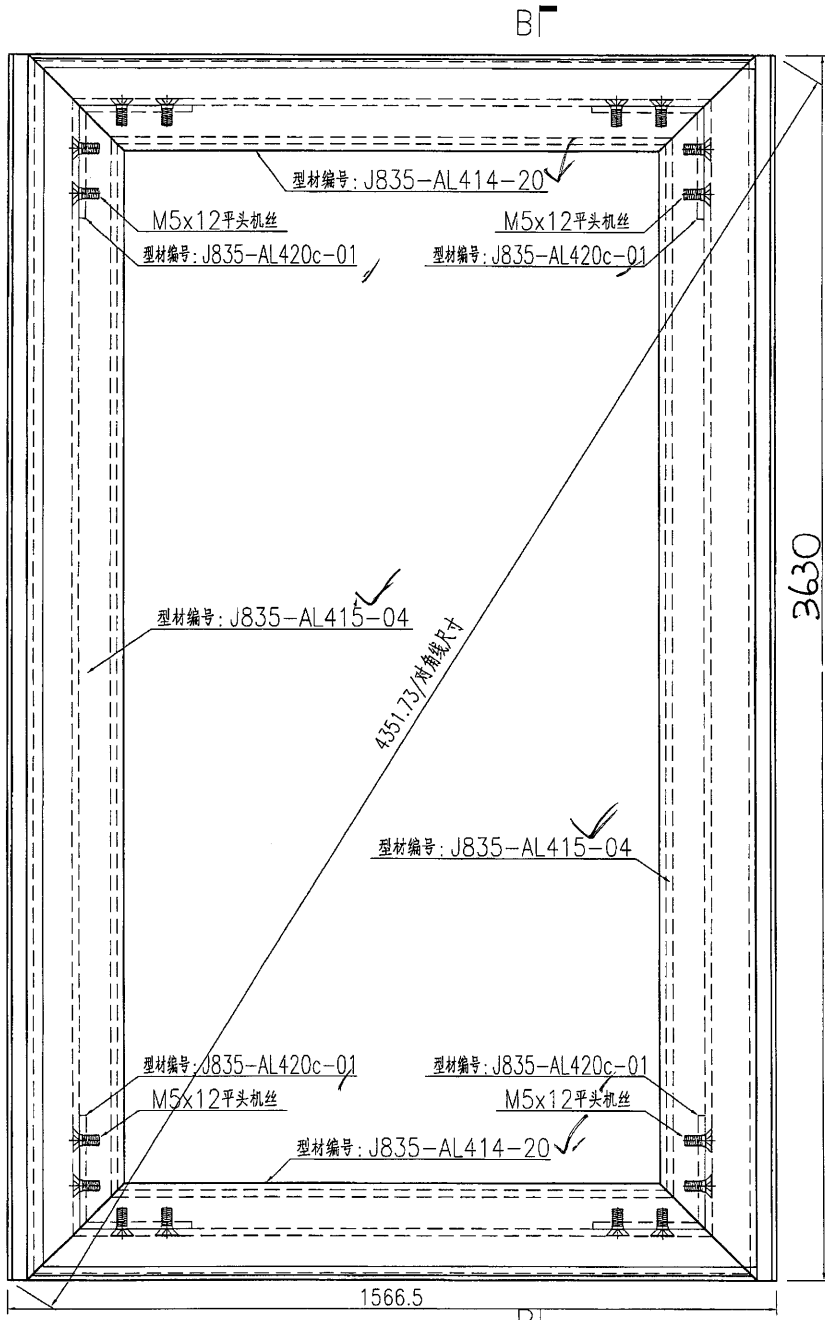

名稱	九字料組框圖	制圖	曾建平	2017-03-07	修改		
材料	X85366	復核			日期		
顏色	PPG UCT515482XL(RV)-3 3 Coats 漆施	批准			圖號	J835-ZK69	



 美特鋁質 有限公司 MIDI Aluminium Fabricator Ltd.	产品编号	L(MM)	数量	A	N	M	B	N1	M1	备注
	工程號	J835	地盤	將軍澳66D平台						

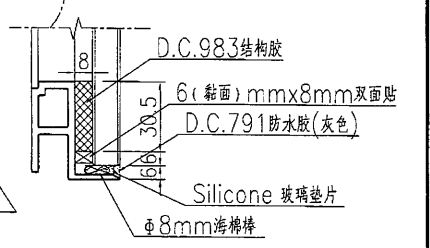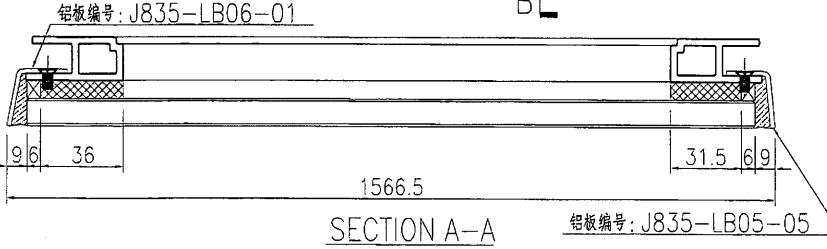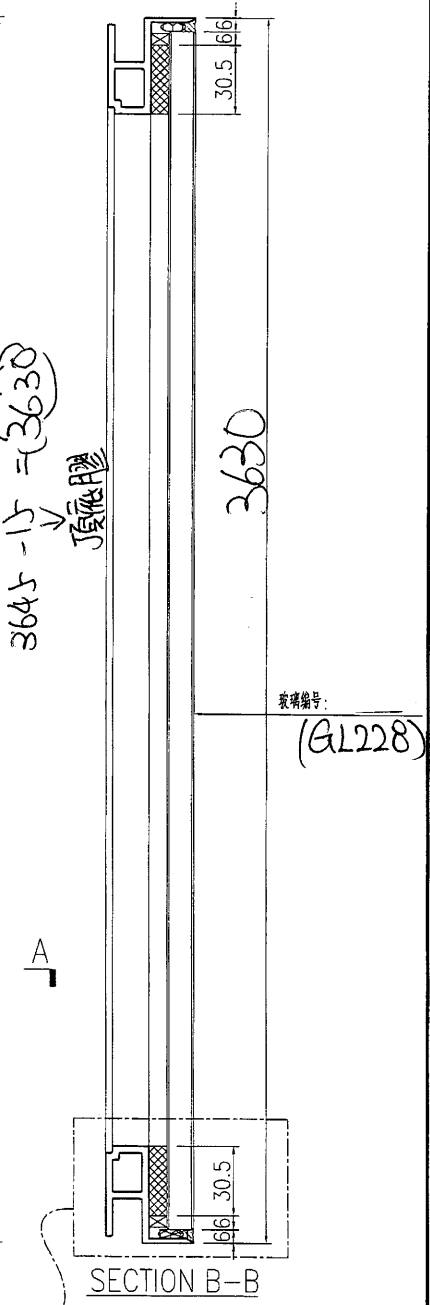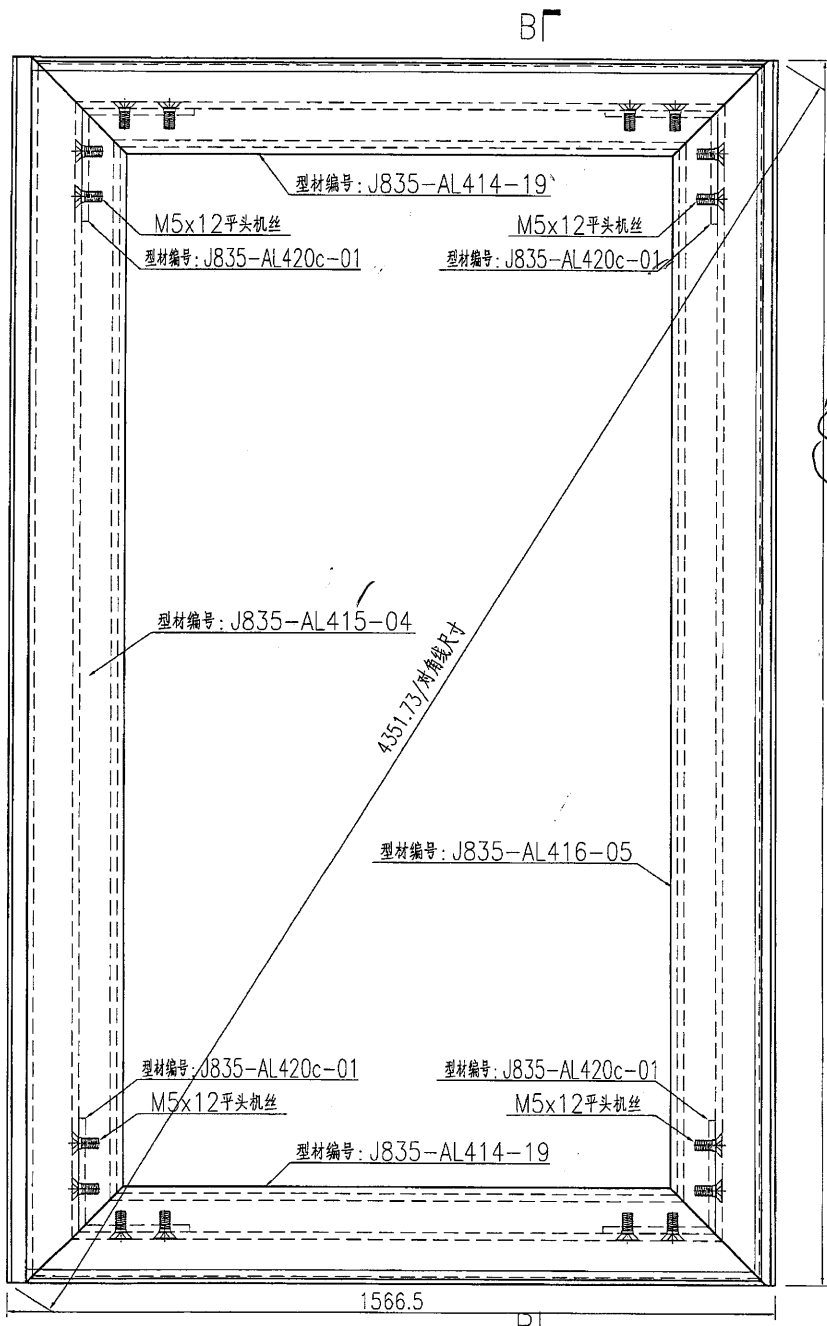

名稱	九字料組框圖	制圖	曾建平	2017-03-07	修改		
材料	X85366	復核			日期		
顏色	PPG UCT515482XL(RY)-3.3 Coats 深藍	批准			圖號	J835-ZK68	



工程號 J835 地盤 將軍澳66D平台

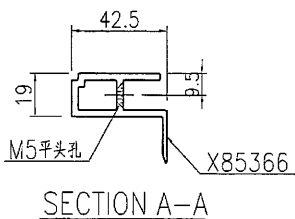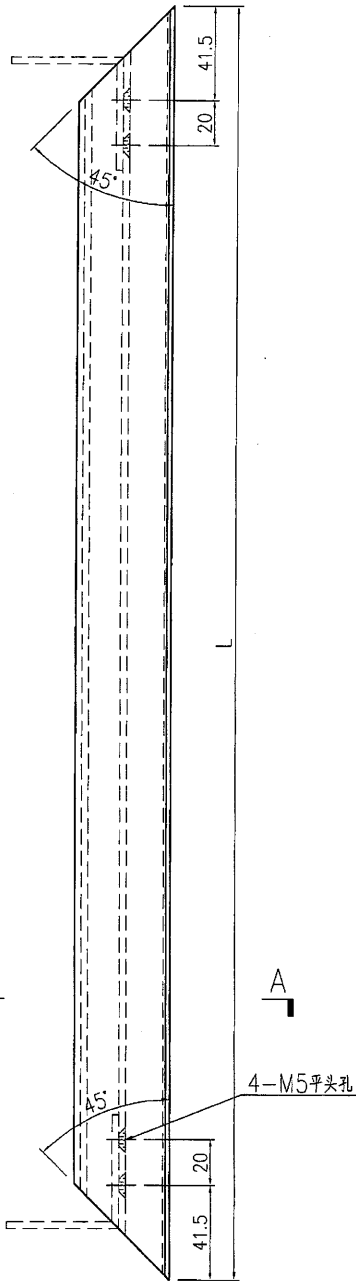


产品编号	L(MM)	数量	A	N	M	B	N1	M1	备注
J835-AL414-01	3035	44							
J835-AL414-02	1456	166							
J835-AL414-03	1545	48							
J835-AL414-04	2975	64							
J835-AL414-05	898	2							
J835-AL414-06	785	4							
J835-AL414-07	2015	2							
J835-AL414-10	1371	18							
J835-AL414-11	1529	6							
J835-AL414-12	1335.5	22							
J835-AL414-13	4185	8							
J835-AL414-14	394	8							
J835-AL414-15	1260	8							
J835-AL414-16	2785	8							
J835-AL414-17	1451	8							
J835-AL414-19	1554	2							
J835-AL414-20	1549.5	2							
J835-AL414-22	1375	6							
J835-AL414-23	1810	2							
J835-AL414-26	1485	4							
J835-AL414-27	2135	12							
J835-AL414-28	1359	12							
J835-AL414-29	1343	4							
J835-AL414-30	1363	4							
J835-AL414-31	1242	4							
J835-AL414-32	1250	4							
J835-AL414-33	1243	4							
J835-AL414-34	1053	4							
J835-AL414-35	1225	12							
J835-AL414-36	678	4							
J835-AL414-37	598.5	1							
J835-AL414-38	515	1							
J835-AL414-39	465	1							
J835-AL414-40	1338	2							
J835-AL414-41	1068	1							

名稱	九字料加工圖	制圖	曾建平	2017-03-07	修改		
材料	X85366	復核			日期		
顏色	PPG UCT515482XL(RY)-3 3 Coats 深灰色	批准			圖號	J835-AL414	

美特鋁質 有限公司
MIDI Aluminium Fabricator Ltd.


工程號 J835 地盤 將軍澳66D平台


产品编号	L(MM)	数量	A	N	M	B	N1	M1	备注
J835-AL416-01	3031	8	165.5	9	300				
J835-AL416-02	1541	7	170.5	4	300				
J835-AL416-03	2971	9	135.5	9	300				
J835-AL416-04	4181	3	140.5	13	300				
J835-AL416-05	3630	1	78	13	300				
J835-AL416-06	1064	1	232	2	300				

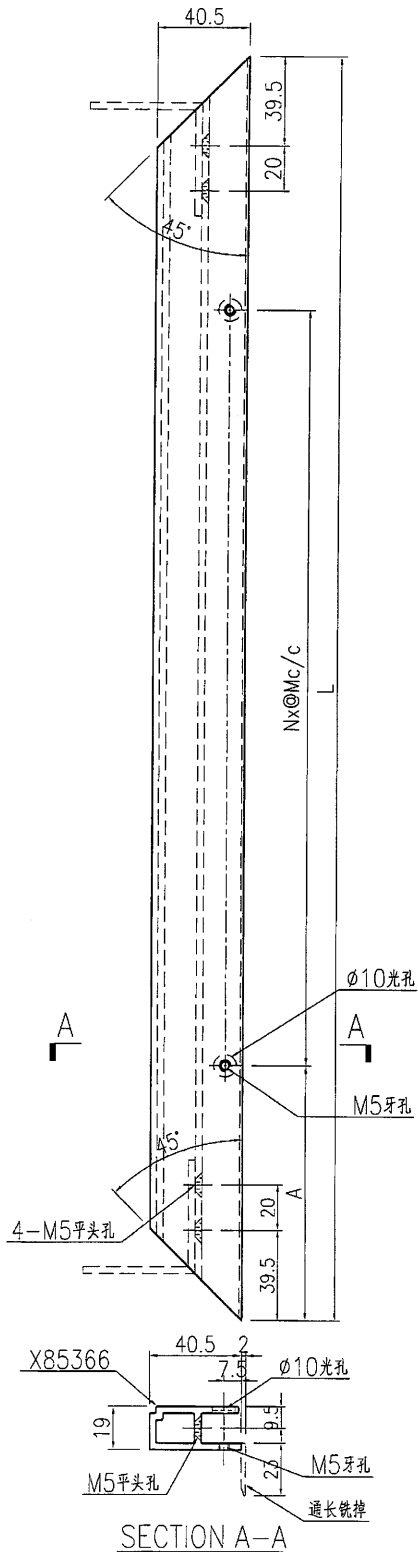


名稱	九字料加工圖	制圖	曾建平	2017-03-07	修改		
材料	X85366	復核			日期		
顏色	PPG UCT515482XL(RY)-3 3 Coats 深灰色	批准			圖號	J835-AL416	

EG-DWG3

 美特鋁質 有限公司 MIDI Aluminium Fabricator Ltd.	产品编号	L(MM)	数量	A	N	M	B	N1	M1	备注
	J835-AL420c-01		8							
工程號	J835	地盤	將軍澳66D平台							

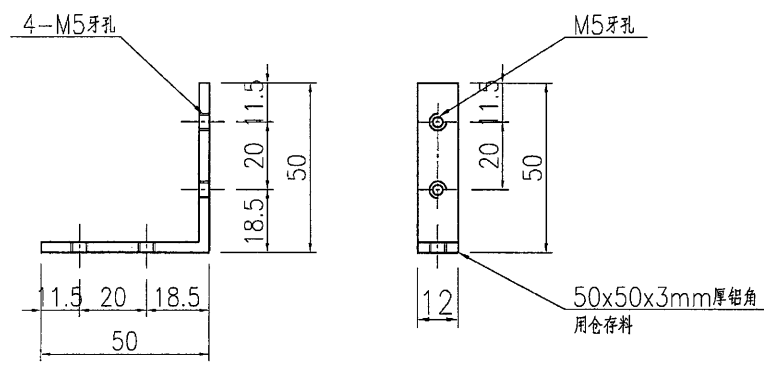


产品编号	L(MM)	数量	A	N	M	B	N1	M1	备注
------	-------	----	---	---	---	---	----	----	----

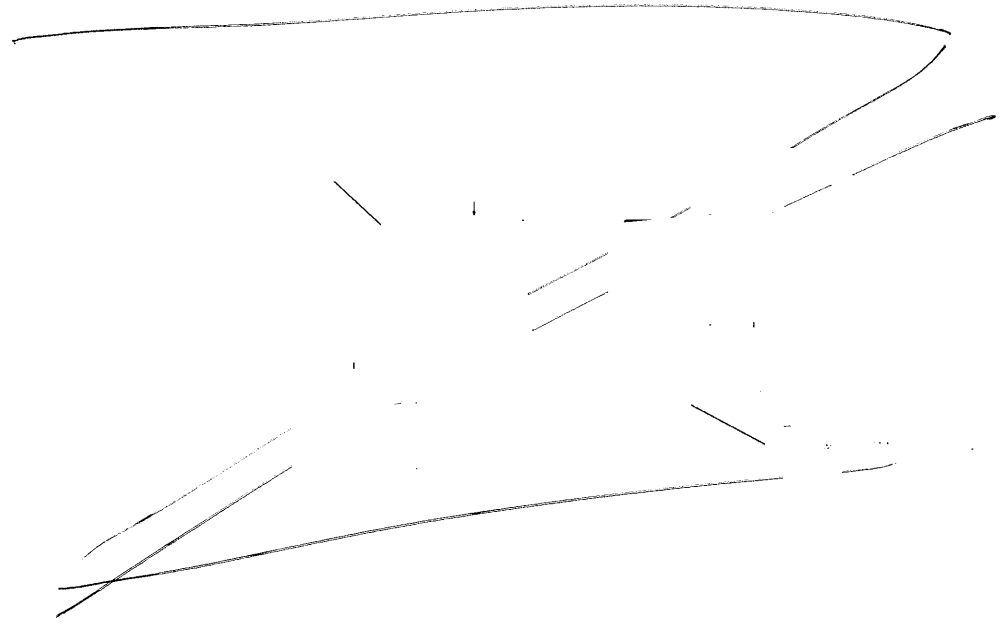


名稱	鋁角加工圖	制圖	曾建平	2017-03-07	修改				
材料	50x50x3mm厚鋁角	復核			日期				
顏色	MILL	批准			圖號	J835-AL420c			

工程號: J-835	窗號: -	數量: -	繪圖: 曾建平	日期: 2017.03.06	批准:	日期:	名稱: 单元式玻璃位置图	圖号: J835-1K163
地點: 將軍澳60平台	顏色: -	位置: -	校核:	日期:	採用: 地盤 <input type="checkbox"/> 工廠 <input checked="" type="checkbox"/>	版次:	版次:	版次:


3 PARTIAL ELEVATION

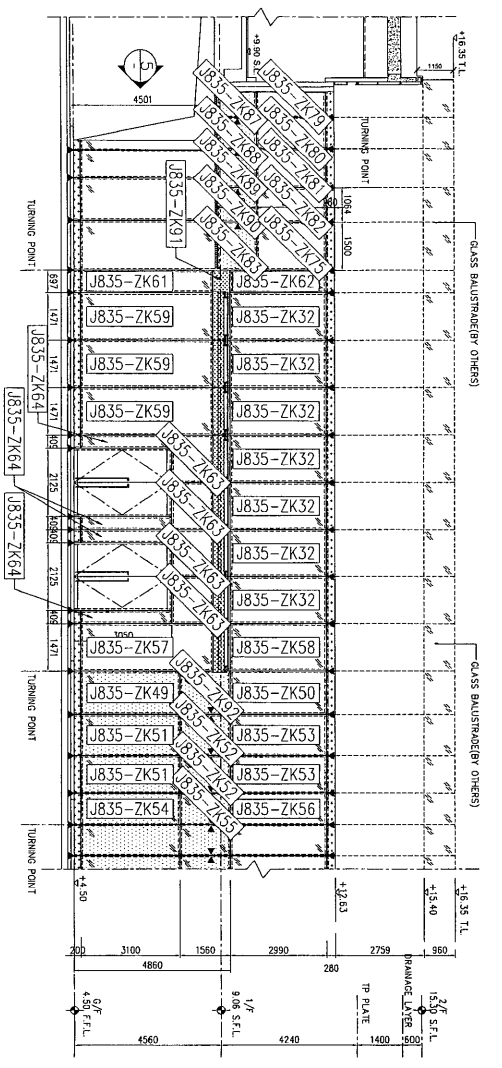


4 PARTIAL ELEVATION

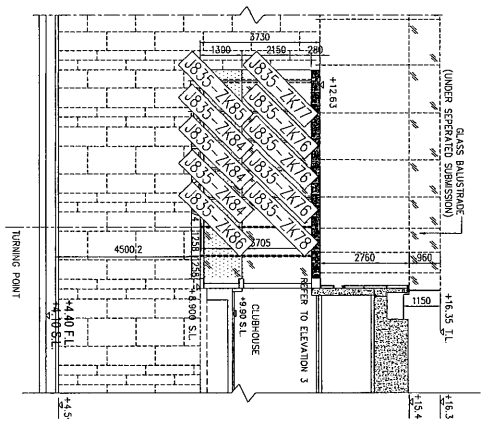

5 PARTIAL ELEVATION

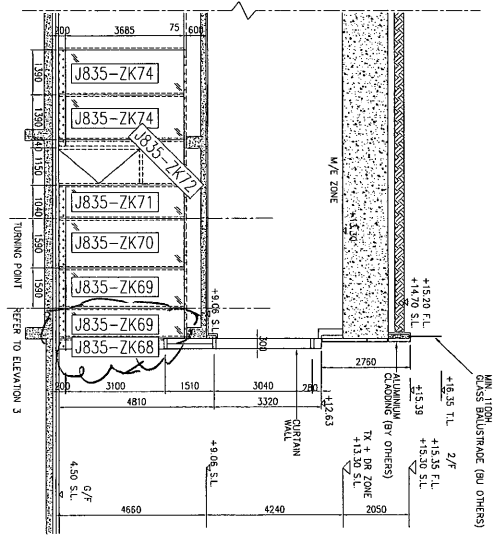

1 PARTIAL ELEVATION

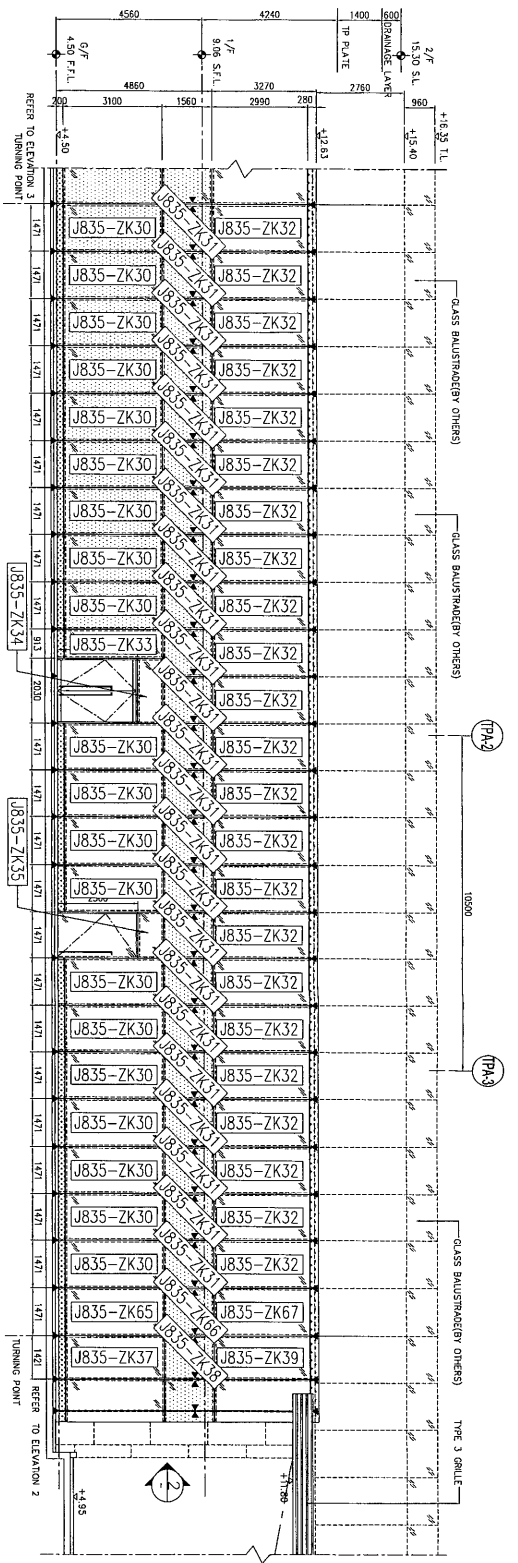

2 PARTIAL ELEVATION

