



工程指示 / 要求簡箋(E.I.)

工程指示編號：EI 7796/A 修改版次：

工程編號：JB35

工程名稱：TK066D 平⁵

工程項目：玻璃牆 — 確認地盤用鐵件如圖紙

收件人：羅小姐

發件人：Eddie

日期：2017.6.30

要求提供 / 確認 事項：

- | | | |
|--|-------------------------------------|-------------------------------|
| <input type="checkbox"/> 初步鋁料 B.M. | <input type="checkbox"/> 加工拆圖，然後生產 | <input type="checkbox"/> 尺寸表 |
| <input type="checkbox"/> 正式鋁料 B.M. | <input type="checkbox"/> 技術上資料 / 指示 | <input type="checkbox"/> 報價 |
| <input type="checkbox"/> 配件 B.M. | <input type="checkbox"/> 樣辦或貨品說明書 | <input type="checkbox"/> 分判合約 |
| <input checked="" type="checkbox"/> 其他：_____ | | |

內容：
 確認地盤用鐵件如圖紙 e2, 發給圖紙

請在 _____ 前完成上列要求。

附有關圖紙 / 文件：

1+

以上項目為：

- 原合約工程包
 原合約工程加 / 減賬
 新工程報價

原因：-

分發東莞各部門：

- 生產技術總監 連附件
 技術部 連附件
 生產部 連附件
 機械設計部 連附件
 採購部 連附件
 生產統籌部 連附件
 質檢部 連附件
 會計部 連附件
 報關組 連附件
 其他 _____ 連附件

分發香港各部門：

- 行政部 連附件
 會計部 連附件
 統籌部 連附件
 工程部地盤科文 連附件
 採購部 連附件
 QS 部 連附件
 維修部 連附件
 其他 _____ 連附件

傳遞編號：

HK (FTP)

發件人簽署：
 項目經理簽署：






美特鋁質 有限公司
MIDI Aluminium Fabricator Ltd.

产品编号	L(MM)	数量	A	N	M	B	N1	M1	备注

3

工程號	J835	地盤	將軍澳66D平台
-----	------	----	----------

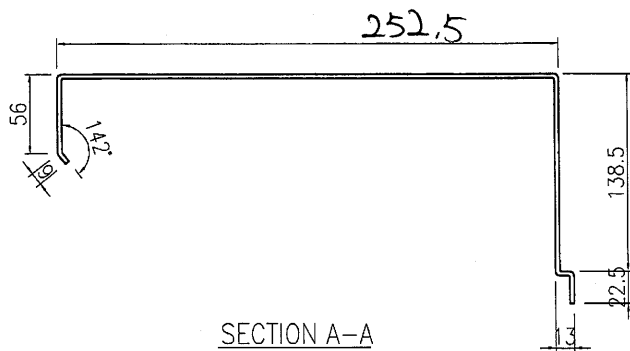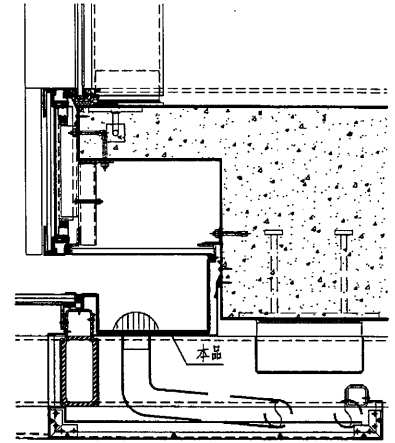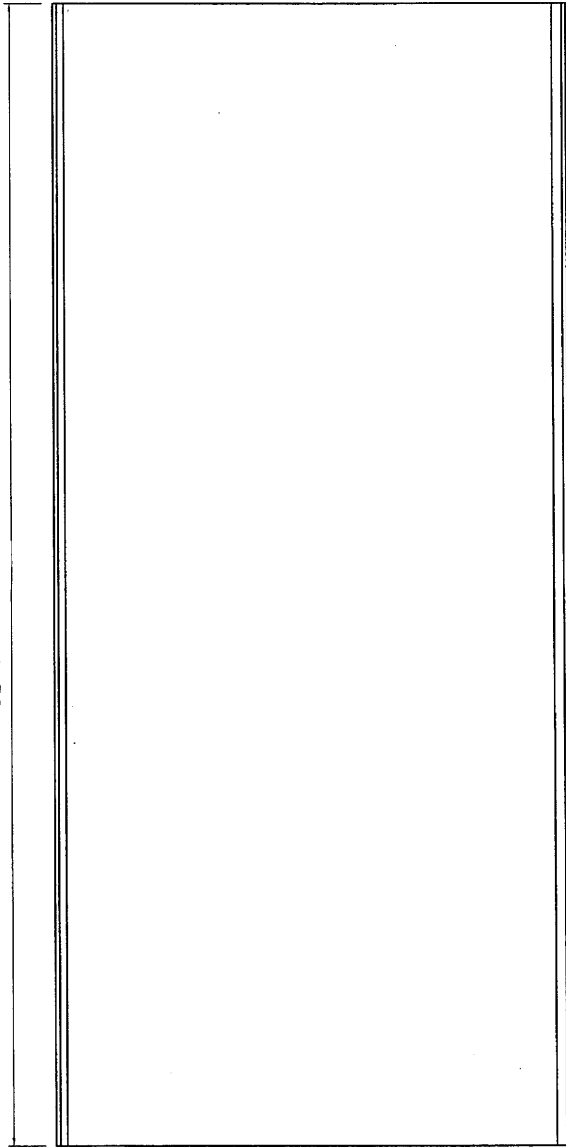

SECTION A-A





名稱	鐵板加工圖	制圖	曾建平	2017-05-20	修改		
材料	3mm厚鐵板	復核			日期		
顏色	熱浸鍍	批准			圖號	J835-ST203	




美特鋁質 有限公司
MIDI Aluminium Fabricator Ltd.

产品编号	L(MM)	数量	A	N	M	B	N1	M1	备注
		1							

工程號 J835 地盤 將軍澳66D平台

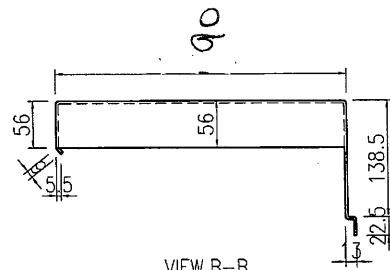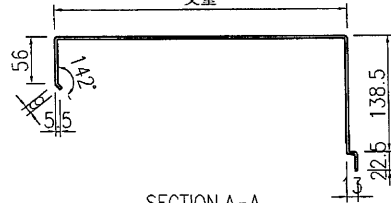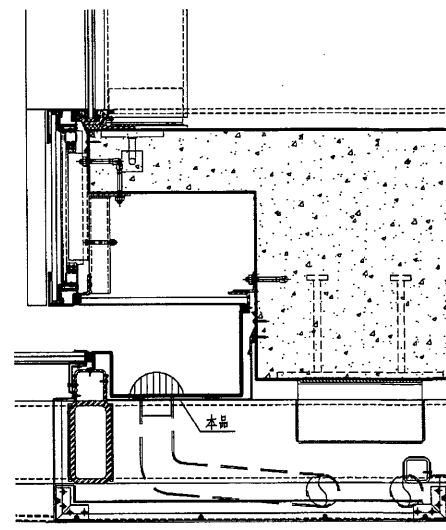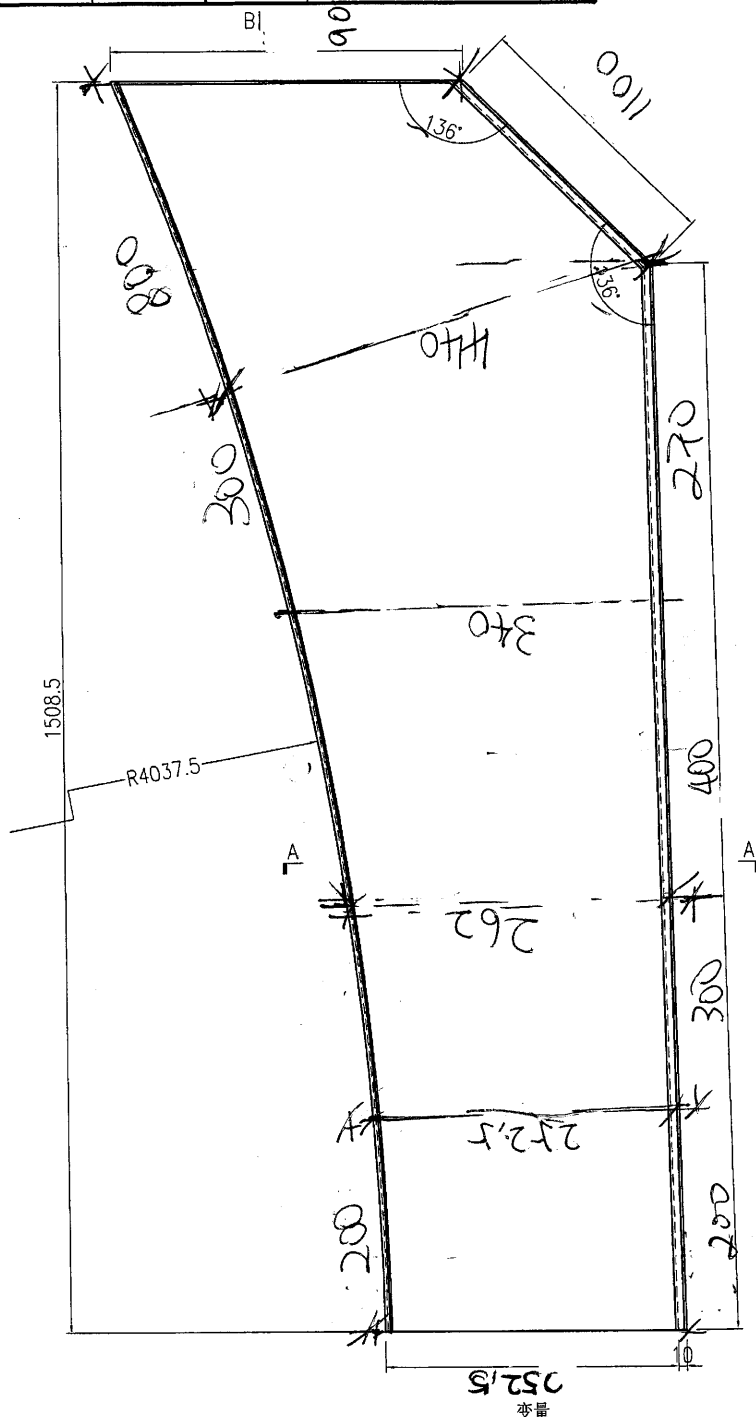

名稱	鐵板加工圖	制圖	曾建平	2017-05-20	修改		
材料	3mm厚鐵板	復核			日期		
顏色	熱浸鍍	批准			圖號	J835-ST204	

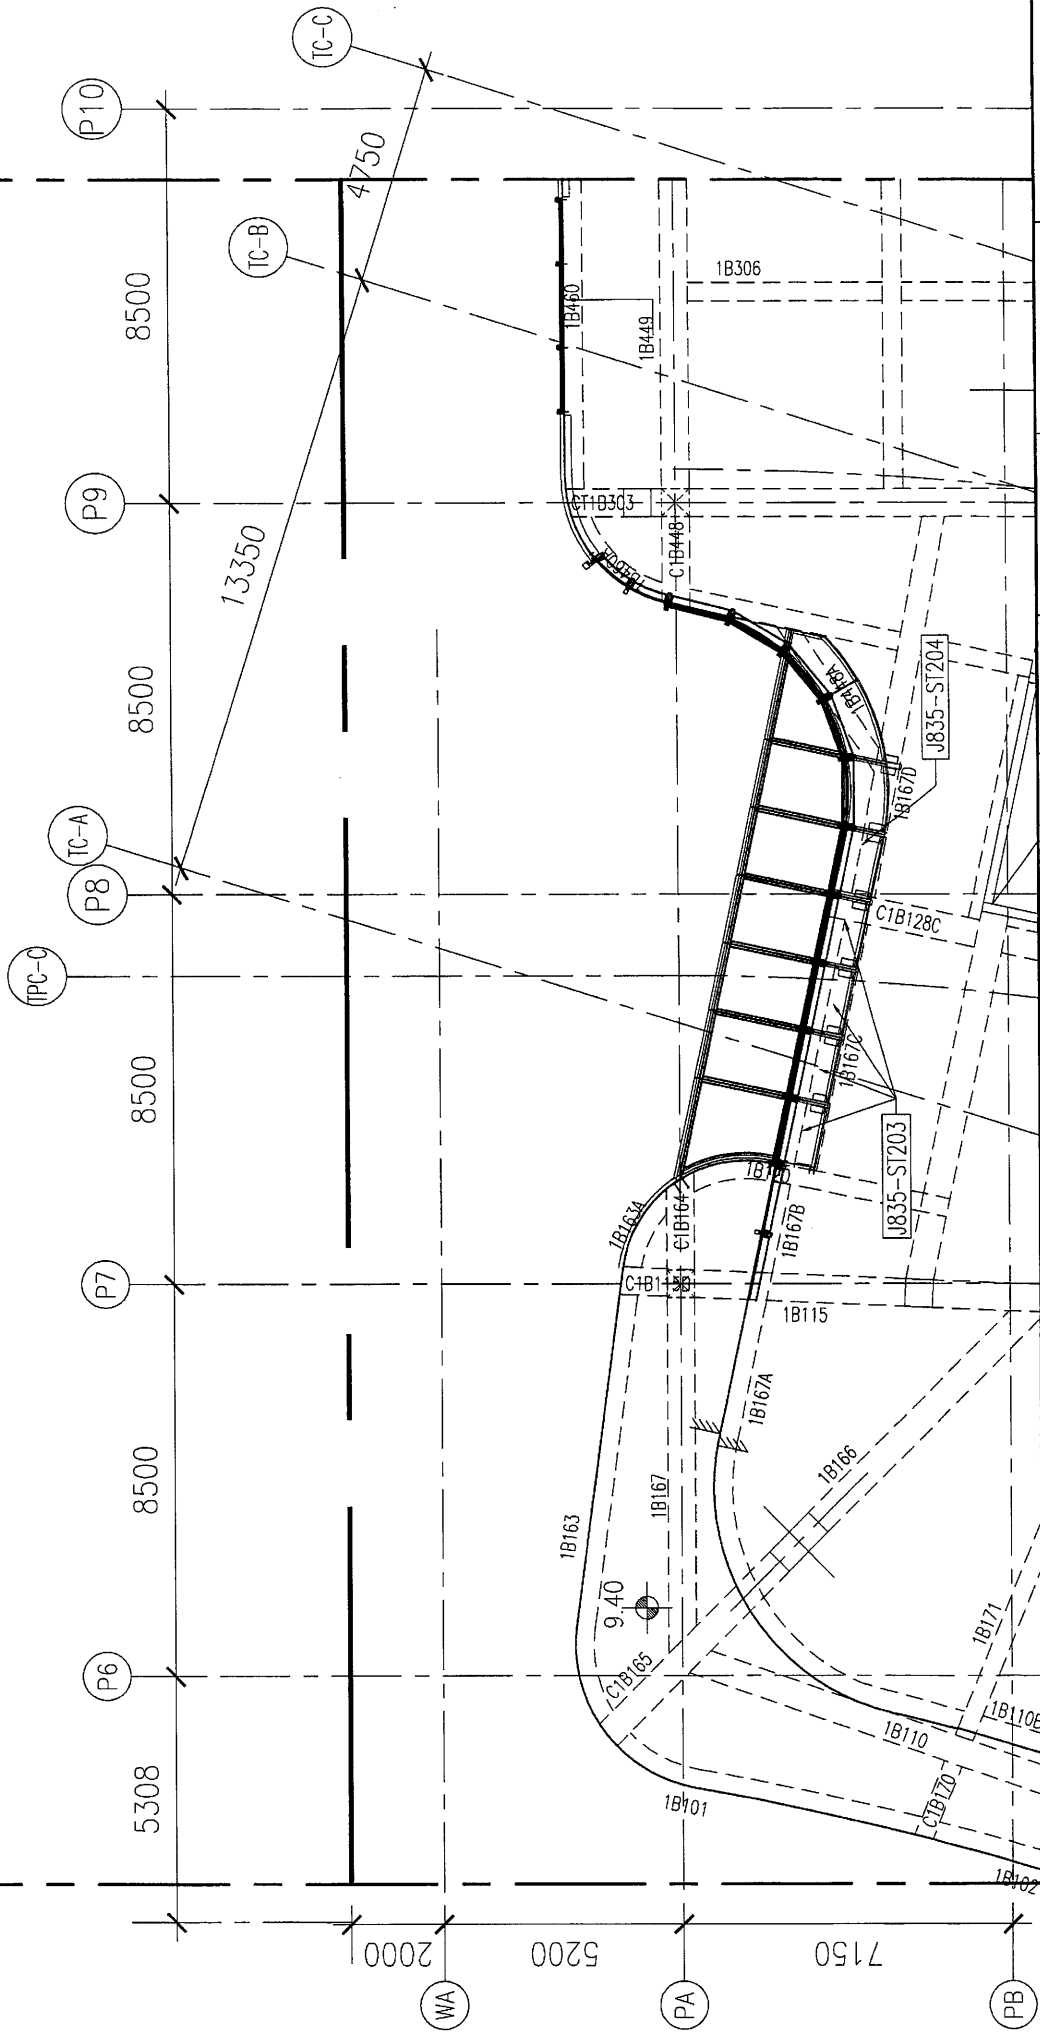

工程號: J-835 地盤: 將軍澳66D平台	窗號: --	數量: --	繪圖/曾建平	日期: 2017.05.20	批准:	日期:	名稱: G/F 零件位置圖	圖號: J835-LK250
美特鋁質有限公司 MIDI Aluminium Fabricator Ltd.	顏色: --	位置: --	校核:	日期:	採用: 地盤 □ 工廠口	日期:	版次:	版次: