



工程指示 / 要求簡箋(E.I.)

工程指示編號：EI 7956 修改版次：
 工程編號：J835 工程名稱：TK060平盤
 工程項目：被擋牆，一此盤用鋁擋件及圓環
 收件人：Eddie 發件人：Eddie 日期：2017-7-26

- 要求提供 / □確認 事項：
- | | | |
|--|-------------------------------------|-------------------------------|
| <input type="checkbox"/> 初步鋁料 B.M. | <input type="checkbox"/> 加工拆圖，然後生產 | <input type="checkbox"/> 尺寸表 |
| <input type="checkbox"/> 正式鋁料 B.M. | <input type="checkbox"/> 技術上資料 / 指示 | <input type="checkbox"/> 報價 |
| <input type="checkbox"/> 配件 B.M. | <input type="checkbox"/> 樣辦或貨品說明書 | <input type="checkbox"/> 分判合約 |
| <input checked="" type="checkbox"/> 其他：_____ | | |

內容：線路以盤及圓環及平盤，總共制AS
 日期：2017-7-26

請在 2017-7-26 前完成上列要求。

附有關圖紙 / 文件：
 1+ 份

- 以上項目為：
- 原合約工程包 原合約工程加 / 減賬 新工程報價

原因：-

- 分發東莞各部門：
- () 生產技術總監 連附件 () 技術部 連附件 () 生產部 連附件 () 機械設計部 連附件
 () 採購部 連附件 () 生產統籌部 連附件
 () 質檢部 連附件 () 會計部 連附件 () 報關組 連附件 () 其他 _____ 連附件

- 分發香港各部門：
- () 行政部 連附件 () 會計部 連附件 () 統籌部 連附件 () 工程部地盤科文 連附件
 () 採購部 連附件 () QS 部 連附件 () 維修部 連附件 () 其他 _____ 連附件

傳遞編號：HK 2415 (FTP) 發件人簽署：Eddie
 項目經理簽署：P.P.L.



升降機 煙用 (T1, T6, T7)

EG-DWG3



美特鋁質 有限公司
MIDI Aluminium Fabricator Ltd.

工程號 | J835 | 地盤 | 將軍澳66D平台

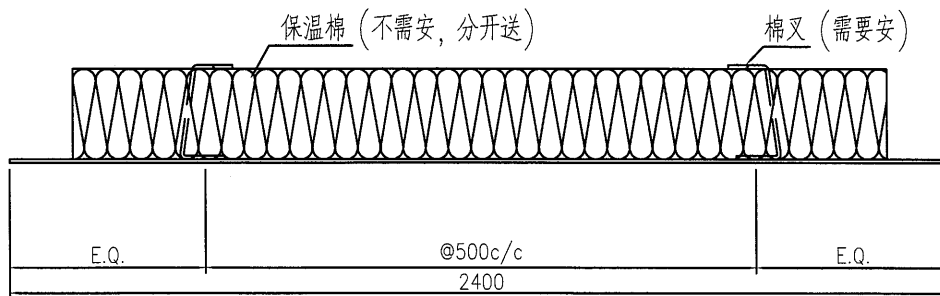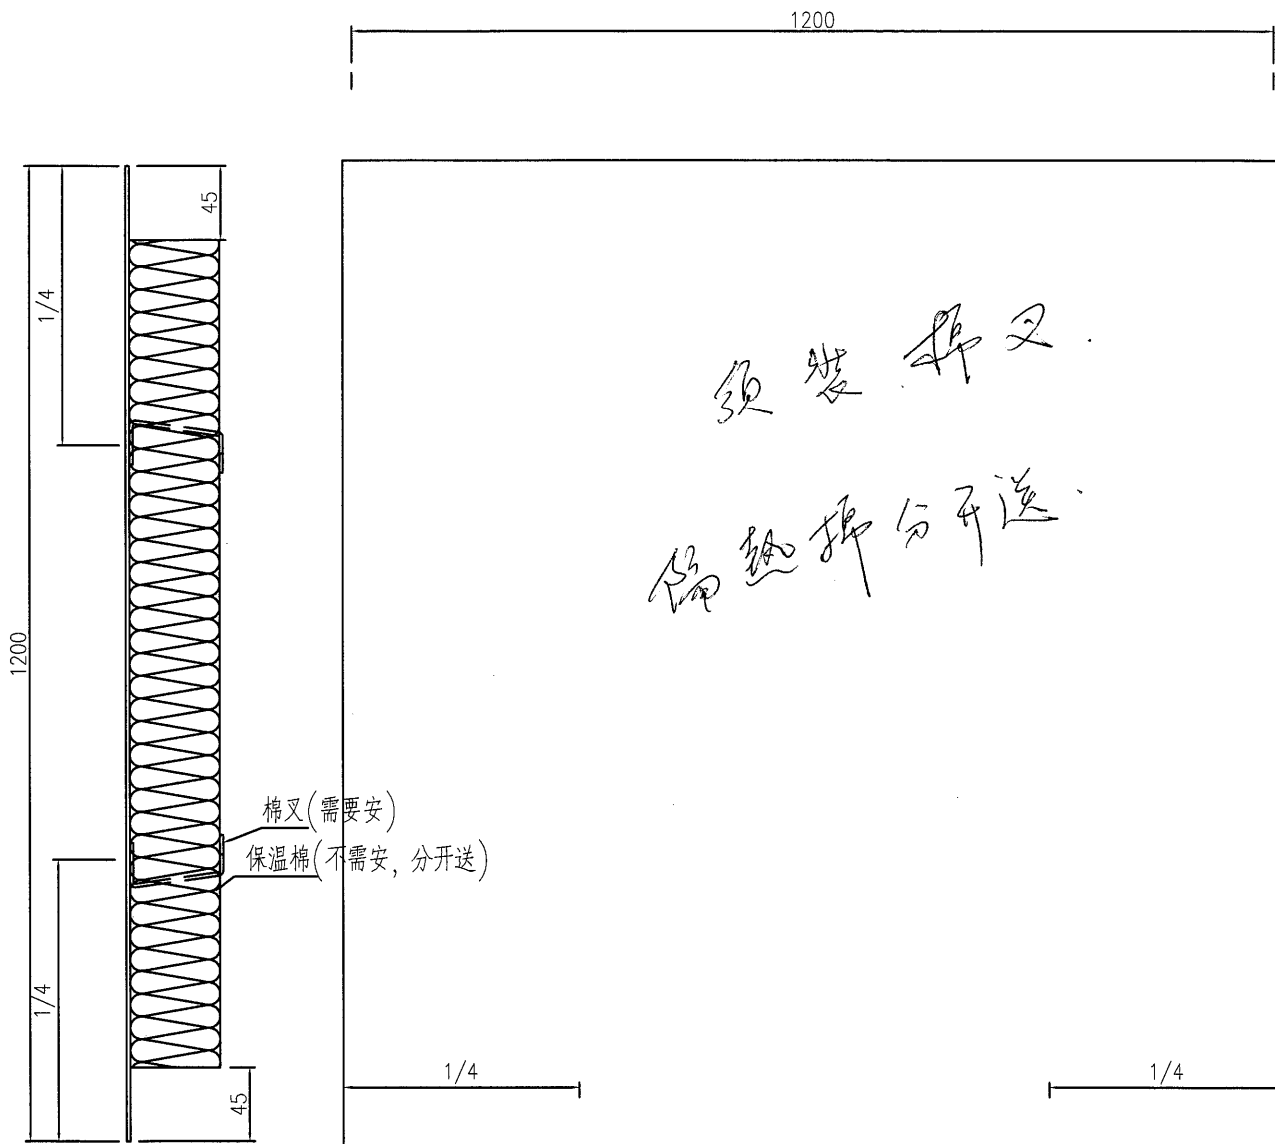

4尺 x 8尺 x 2 mm 厚MILL 料板
需配 25x25x3mm 角x3M 40支送

名稱	保溫棉組裝示意圖 (不用組裝)	制圖		2017-04-11	修改		
材料	2mm 厚鋁板 (MILL 料)	復核			日期		
顏色		批准			圖號	J835-BW01	