



工程指示 / 要求簡箋(E.I.)

工程指示編號：EI 8362/17 修改版次：B
 工程編號：J835 工程名稱：TK066D平台
 工程項目：~~球扁~~ 鋁板摺件-兩邊鋁板收口
 收件人：生統 發件人：Johnny 日期：28.09.2017

要求提供 / 確認 事項：

- | | | |
|--|-------------------------------------|-------------------------------|
| <input type="checkbox"/> 初步鋁料 B.M. | <input type="checkbox"/> 加工拆圖，然後生產 | <input type="checkbox"/> 尺寸表 |
| <input type="checkbox"/> 正式鋁料 B.M. | <input type="checkbox"/> 技術上資料 / 指示 | <input type="checkbox"/> 報價 |
| <input type="checkbox"/> 配件 B.M. | <input type="checkbox"/> 樣辦或貨品說明書 | <input type="checkbox"/> 分判合約 |
| <input checked="" type="checkbox"/> 其他：_____ | | |

內容：

請按附圖生產

請在 17.10.2017 前完成上列要求。

附有關圖紙 / 文件：

1+ 7頁

以上項目為：

- 原合約工程包 原合約工程加 / 減賬 新工程報價

原因：-

分發東莞各部門：

- () 生產技術總監 連附件 () 技術部 連附件 () 生產部 連附件 () 機械設計部 連附件
 () 採購部 連附件 () 生產統籌部 連附件
 () 質檢部 連附件 () 會計部 連附件 () 報關組 連附件 () 其他 _____ 連附件

分發香港各部門：

- () 行政部 連附件 () 會計部 連附件 () 統籌部 連附件 () 工程部地盤科文 連附件
 () 採購部 連附件 () QS 部 連附件 () 維修部 連附件 () 其他 _____ 連附件

傳遞編號：

HK 3102 / 17 (FTP)

發件人簽署：






項目經理簽署：



美特鋁質 有限公司
MIDI Aluminium Fabricator Ltd.

产品编号	L(MM)	数量	A	N	M	B	N1	M1	备注
		1							




工程號 | J835 | 地盤 | 將軍澳66D平台

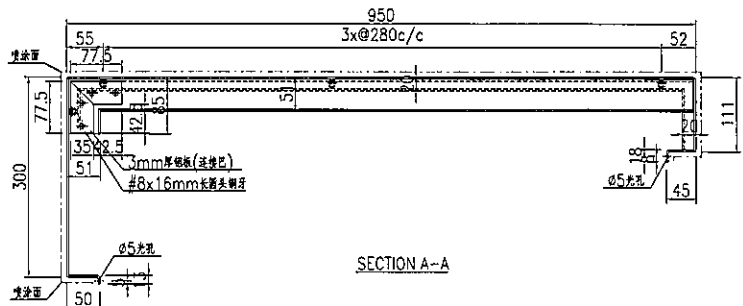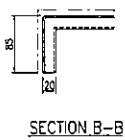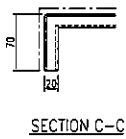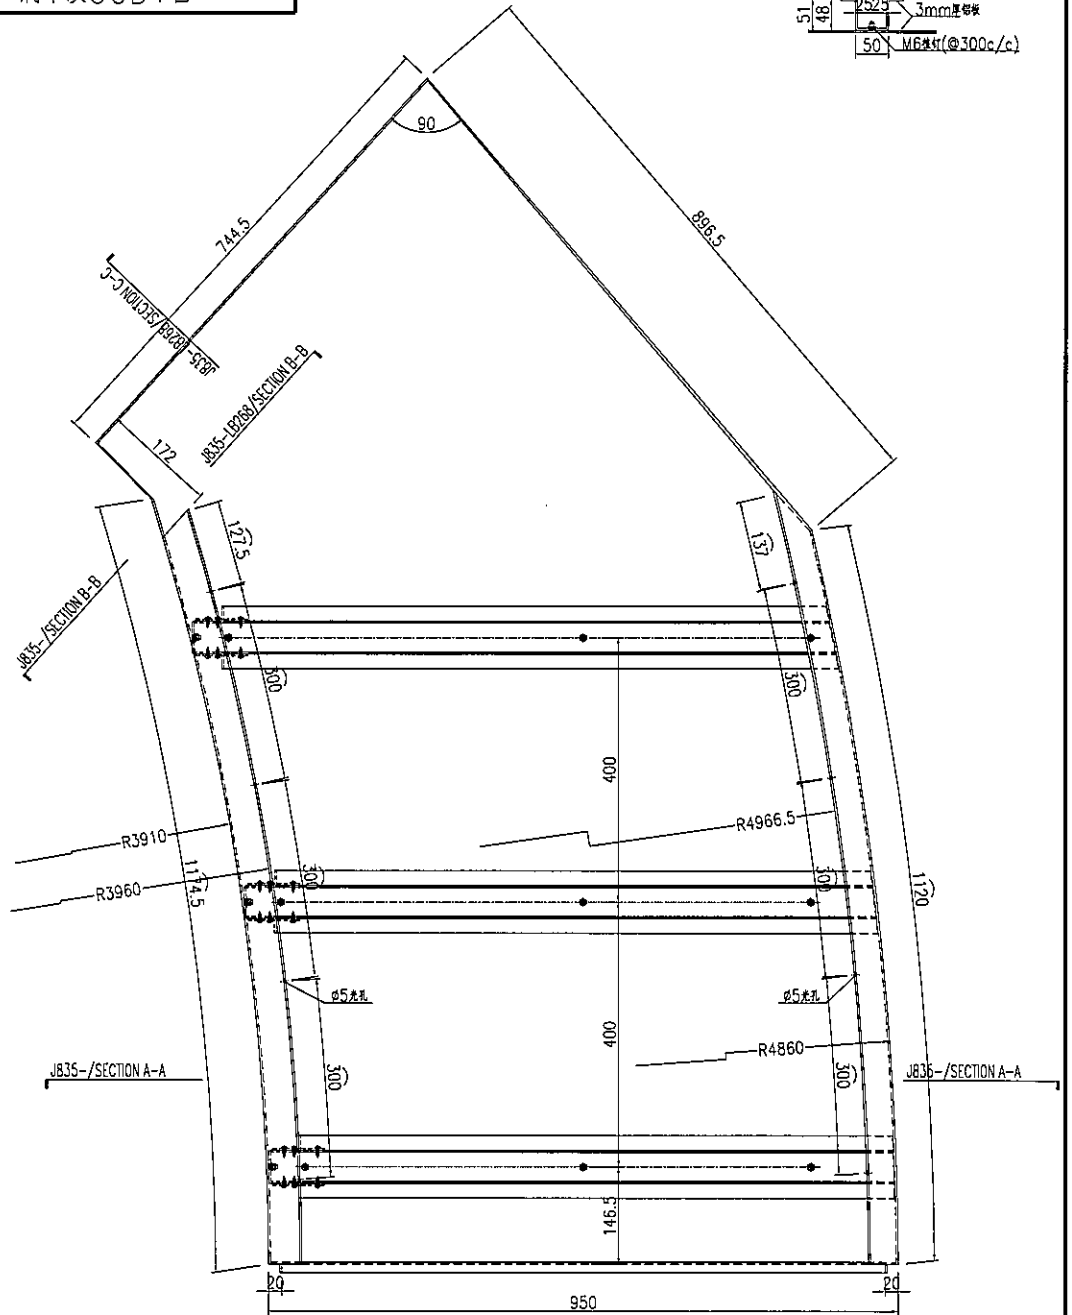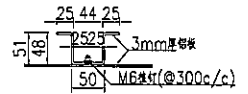

名稱	鋁板加工圖	制圖	JYC	2017-09-27	修改			
材料	3mm厚鋁板	復核			日期			
顏色	UCT64301SC--3 3Coats 深灰色	批准			圖號	J835-LB270A		

产品编号	L(MM)	数量	A	N	M	B	N1	M1	备注
		1							

工程號	J835	地盤	將軍澳66D平台
-----	------	----	----------

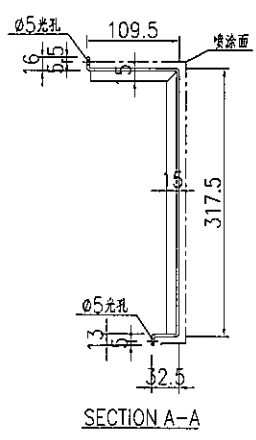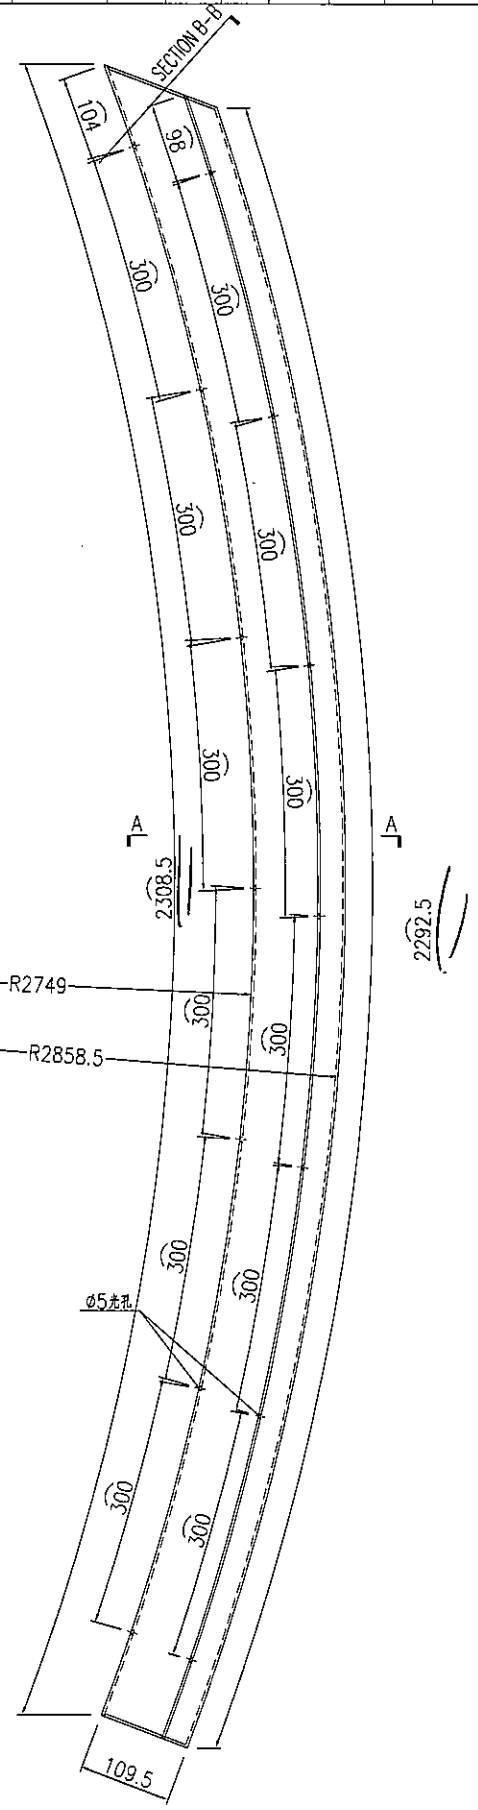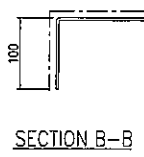


名稱	鋁板加工圖	制圖	曾建平	2017-04-17	修改			
材料	3mm厚鋁板	復核			日期			
顏色	UCT64301SC-3 3Coats 深灰色	批准			圖號	J835-LB271		

EG-DWG3



美特鋁質 有限公司
MIDI Aluminium Fabricator Ltd.

工程號 J835 地盤 將軍澳66D平台

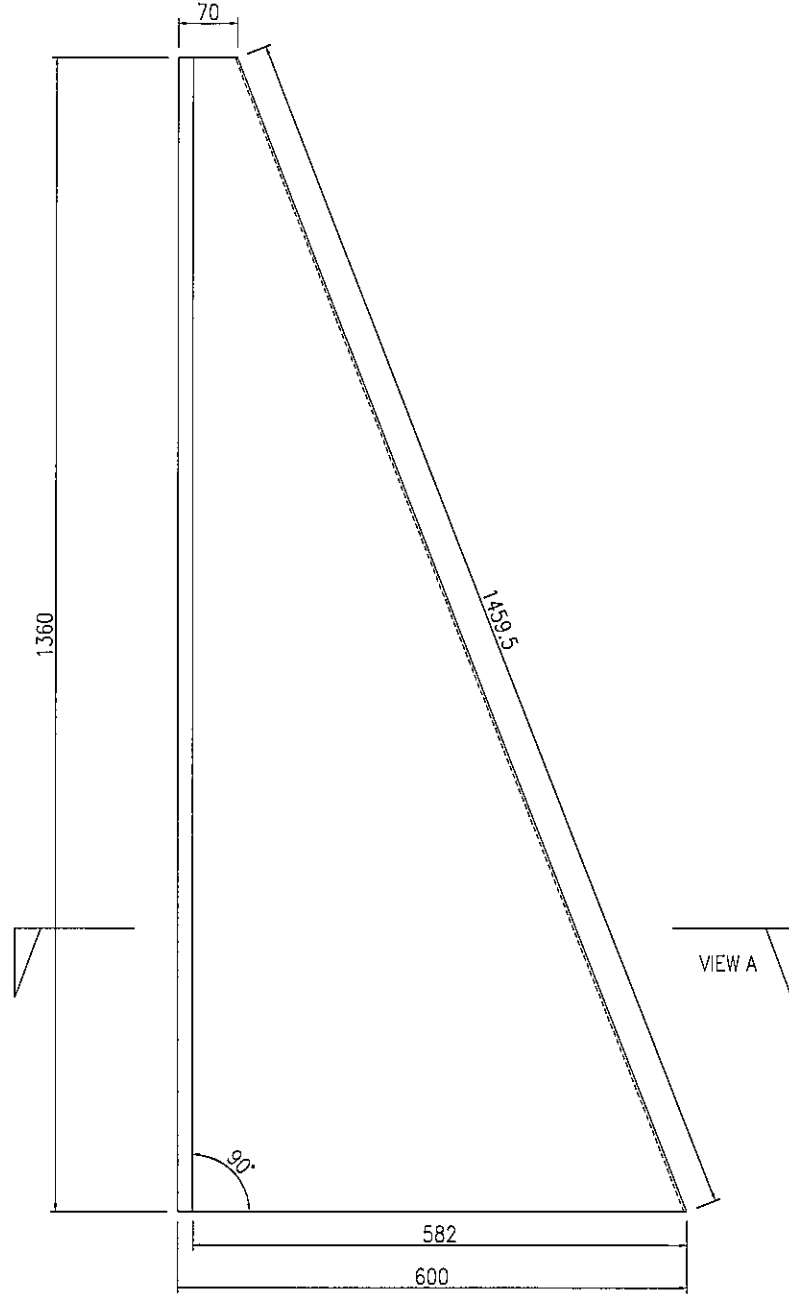


變數
VIEW A

名稱	鋁板加工圖	制圖	JYC	2017-09-28	修改		
材料	3mm厚鋁板	復核			日期		
顏色	UCT64301SC-3 3Coats 銀色	批准			圖號	J835-LB270.1	



工程號	J835	地盤	將軍澳66D平台
-----	------	----	----------

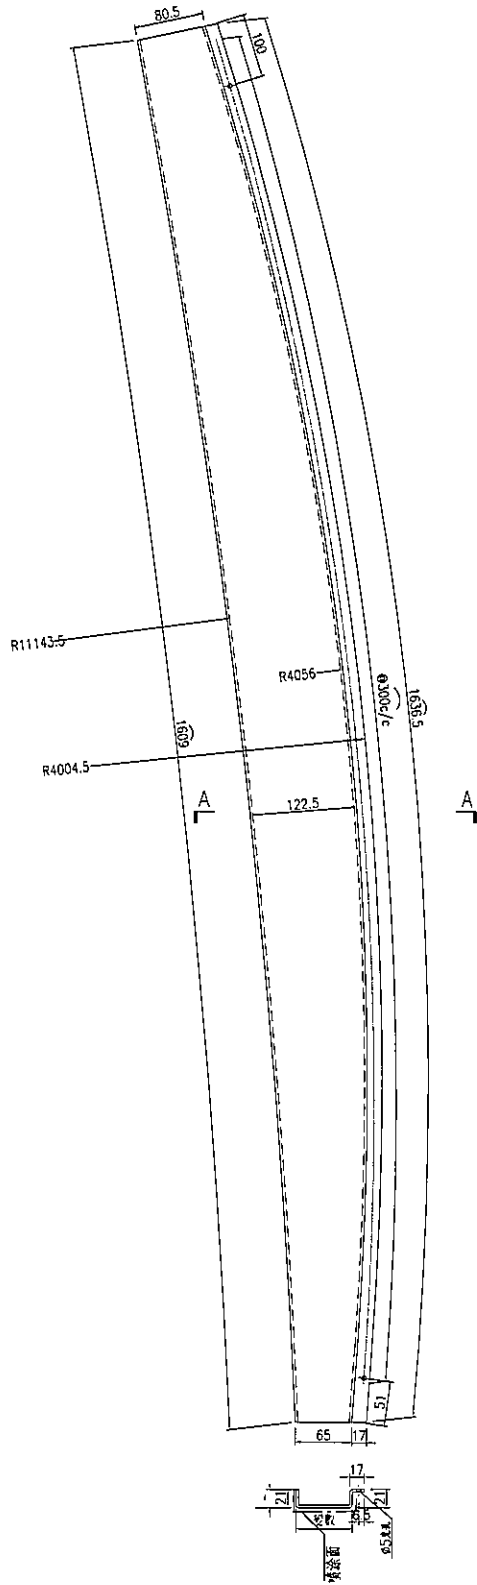




名稱	鋁板加工圖	制圖	JYC	2017-04-17	修改		
材料	2mm厚鋁板	復核			日期		
顏色	UCT64301SC-3 3Coats 深灰色	批准			圖號	J835-LB270.2	



美特鋁質 有限公司
MIDI Aluminium Fabricator Ltd.


产品编号	L(MM)	数量	A	N	M	B	N1	M1	备注
		10							

工程號 J835 地盤 將軍澳66D平台

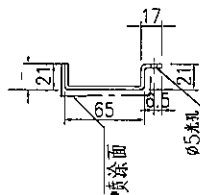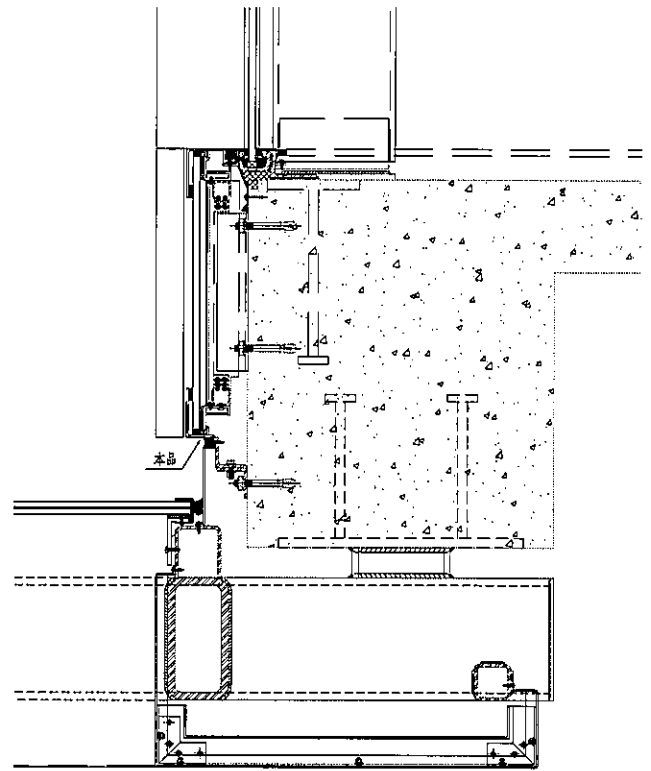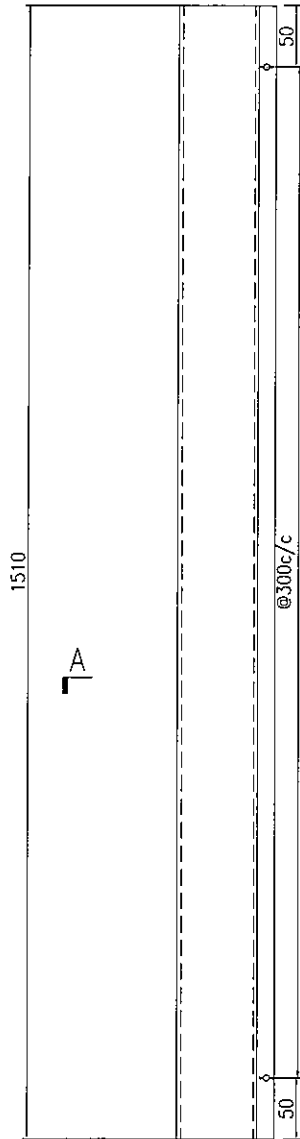


SECTION A-A

名稱	鋁板加工圖	制圖	曾建平	2017-04-17	修改			
材料	2mm厚鋁板	復核			日期			
顏色	UCT64301SC-3 3Coats 深灰色	批准			圖號	J835-LB270.3		

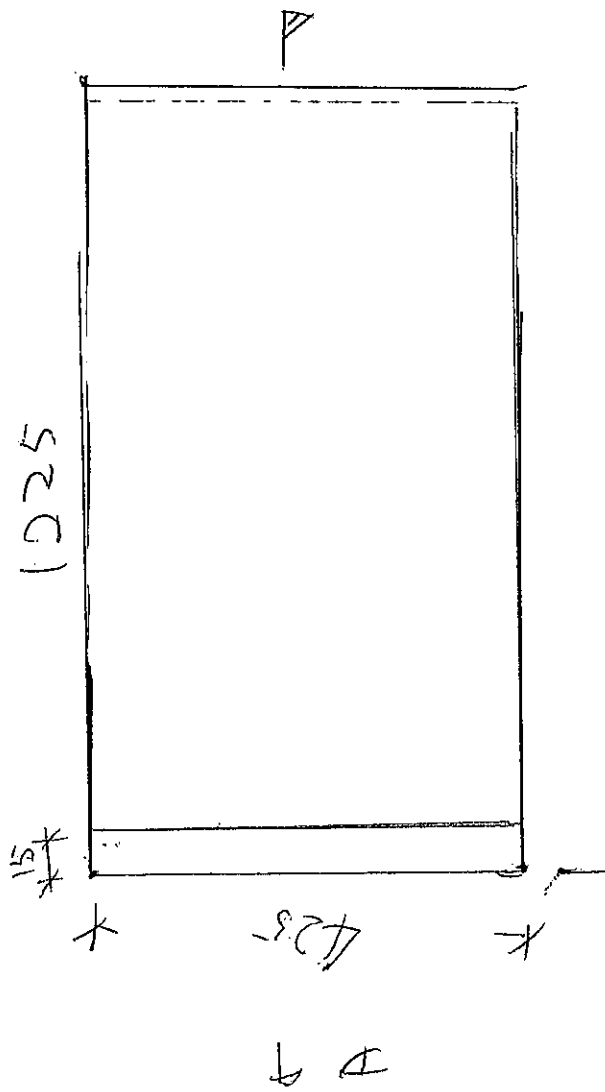

x 1件

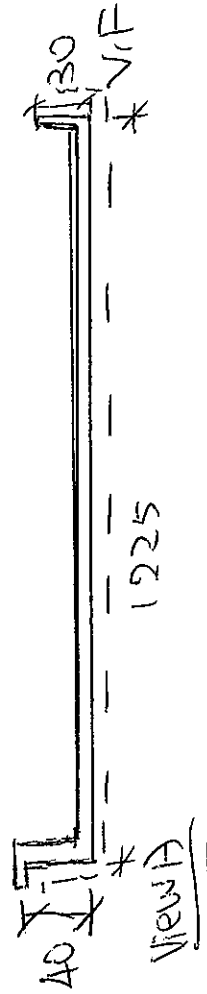

~~UCT64301SC-3 3coats (深灰色)~~

~~颜色 = UCT64301SC-3 3coats (深灰色)~~

新檢用