



工程指示 / 要求簡箋(E.I.)

工程指示編號：EI 8398

修改版次：

工程編號：J835

工程名稱：TK066D平台

工程項目：~~拆裝~~ 鋁零件拉拔修狀

收件人：生統

發件人：Johnny

日期：9-10-2017

□要求提供 / □確認 事項：

- () 初步鋁料 B.M. () 加工拆圖，然後生產 () 尺寸表
- () 正式鋁料 B.M. () 技術上資料 / 指示 () 報價
- () 配件 B.M. () 樣辦或貨品說明書 () 分判合約
- (x) 其他：_____

內容：

請按附圖圖紙加工生產

請在 20-10-2017 前完成上列要求。

附有關圖紙 / 文件：

1+ 7

以上項目為：

- 原合約工程包 原合約工程加 / 減賬 新工程報價

原因：-

分發東莞各部門：

- () 生產技術總監 連附件 () 技術部 連附件 () 生產部 連附件 () 機械設計部 連附件
- () 採購部 連附件 () 生產統籌部 連附件
- () 質檢部 連附件 () 會計部 連附件 () 報關組 連附件 () 其他 _____ 連附件

分發香港各部門：

- () 行政部 連附件 () 會計部 連附件 () 統籌部 連附件 () 工程部地盤科文 連附件
- () 採購部 連附件 () QS 部 連附件 () 維修部 連附件 () 其他 _____ 連附件

傳遞編號：

HK 3137/17 (FTP)


發件人簽署：

項目經理簽署：

 美特鋁質 有限公司 MIDI Aluminium Fabricator Ltd.				類別	物料號		
				制圖	吳禕瑜	2017.08.25	圖號
修改				復核			數量
日期				批准			位置

物料編號	長度 (L)	A	N	B	數量
835-LG-LR11	949.5	175	300*2	174.5	
835-LG-LR12	1220.5	90	300*3	230.5	
835-LG-LR13	1780	80	300*5	200	
835-LG-LR14	2195	197.5	300*6	197.5	
835-LG-LR15	1640	220	300*4	220	


(L)
→ 1780 × 1
→ 2195 × 1

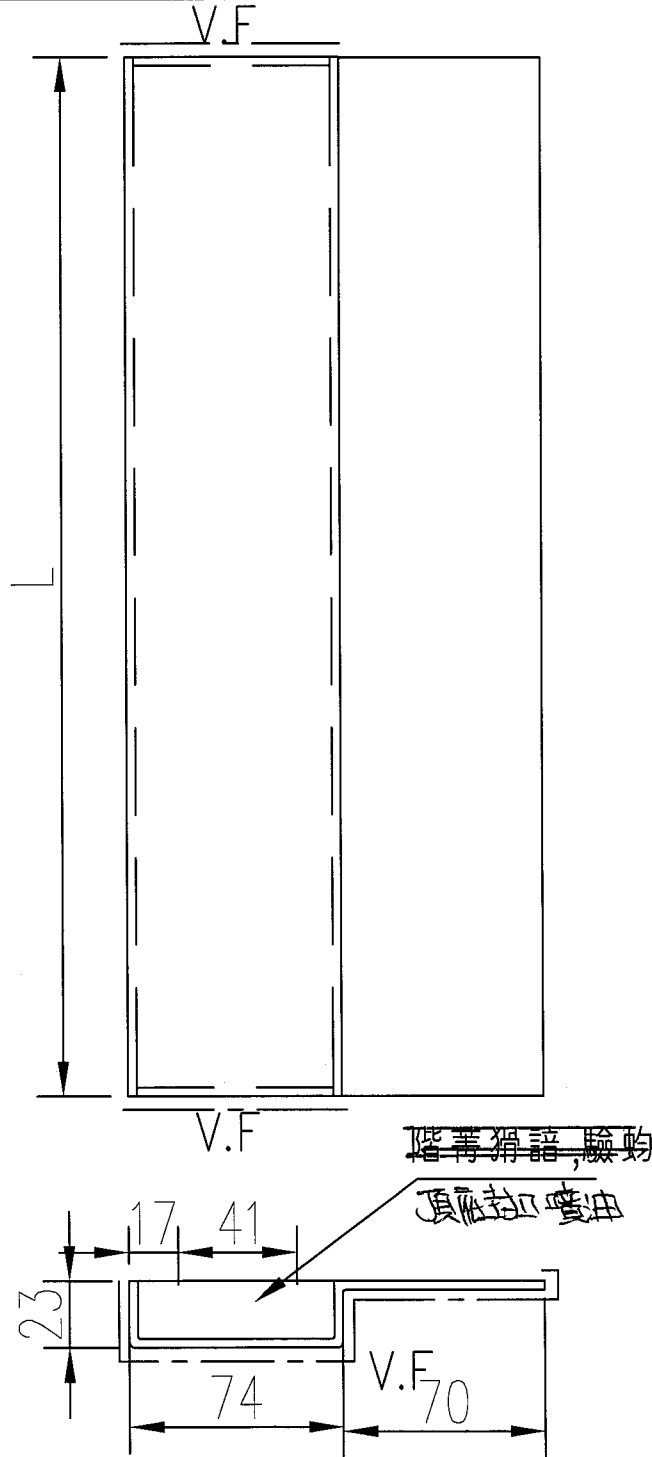


工程號	J-835	地盤	天管平臺	附件
名稱	鋁槽加工圖		採用	
材料	3mm 鋁板		地盤	
顏色	UCT26065SC-3 3 Coats Bronze (古銅)		工廠	

 美特鋁質 有限公司 MIDI Aluminium Fabricator Ltd.				類別		物料號		
				制圖	吳禕瑜	2017.08.25	圖號	835-LG-LR11
修改				復核			數量	-
日期				批准			位置	

物料編號	長度 (L)	A	N	B	數量
835-LG-LR11	949.5	175	300*2	174.5	10
835-LG-LR12	1220.5	90	300*3	239.5	10
835-LG-LR13	1780	80	300*5	200	5
835-LG-LR14	2195	197.5	300*6	197.5	5
835-LG-LR15	1640	220	300*4	220	10

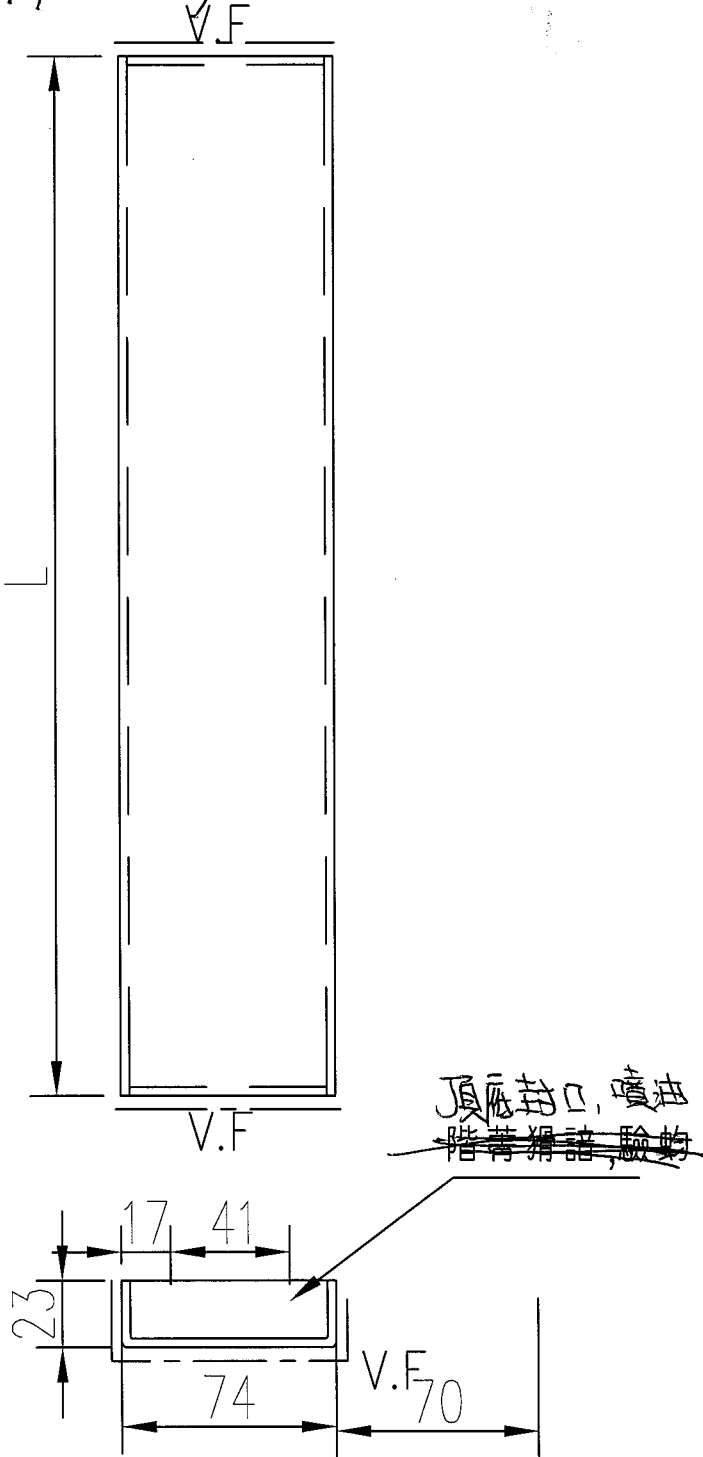


工程號	J-835	地盤	天晉平臺	附件
名稱	鋁槽加工圖		採用	
材料	3mm 鋁板		地盤	
顏色	UCT26065SC-3 3 Coats Bronze (古銅)		工廠	


 美特鋁質 有限公司 MIDI Aluminium Fabricator Ltd.		類別	物料號		
修改	A	制圖	夏之川	2017.03.09	圖號 835-WT01
日期	2017.05.09	復核			數量 10 3
		批准			位置

使用E16414
J835-WL1


原E17016

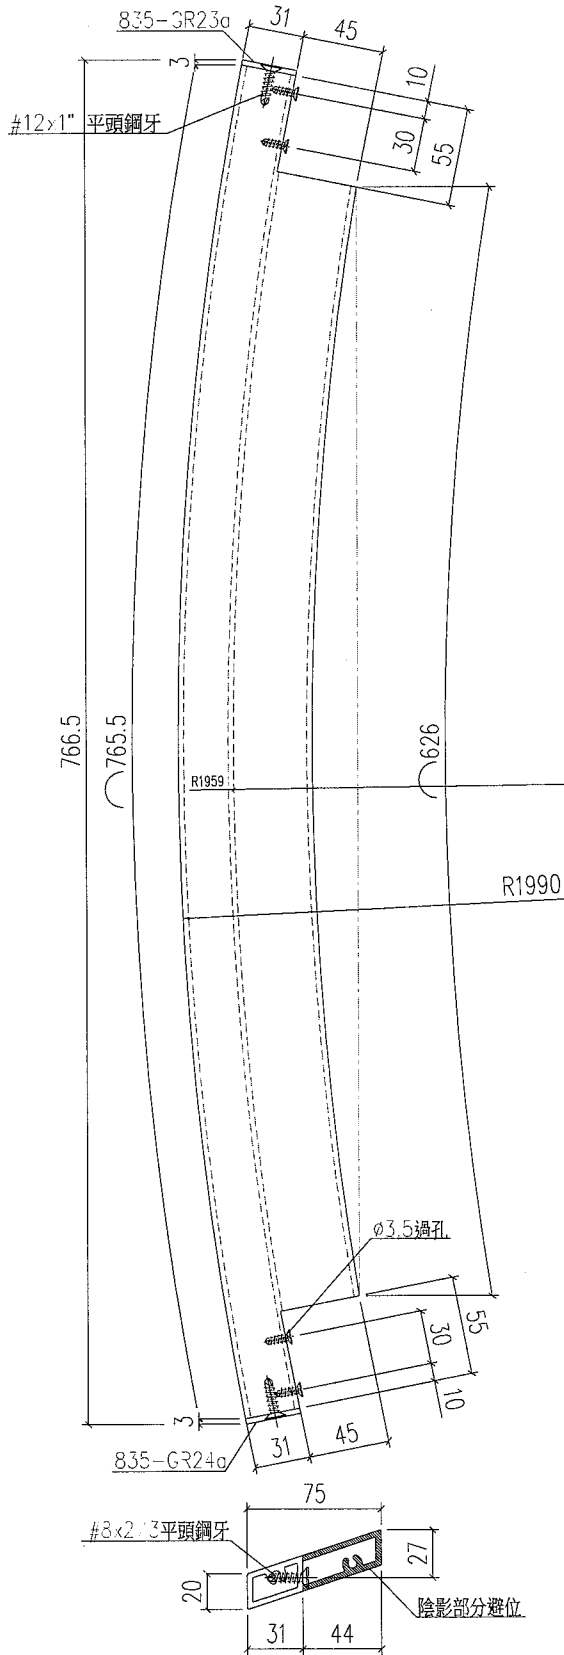


工程號	J-835	地盤	將軍澳	附 件
名稱	大斜鋁格柵		採用	
材料	X85380		地盤	
顏色	PPG UCT26694SC-3 3 Coats Bronze		工廠	

 美特鋁質 有限公司 MIDI Aluminium Fabricator Ltd.				類別		物料號	
修改				制圖	夏之川	2017.03.09	圖號 835-WT01a
日期				復核			數量 100 2
				批准			位置


使用E16414
J835-WL1

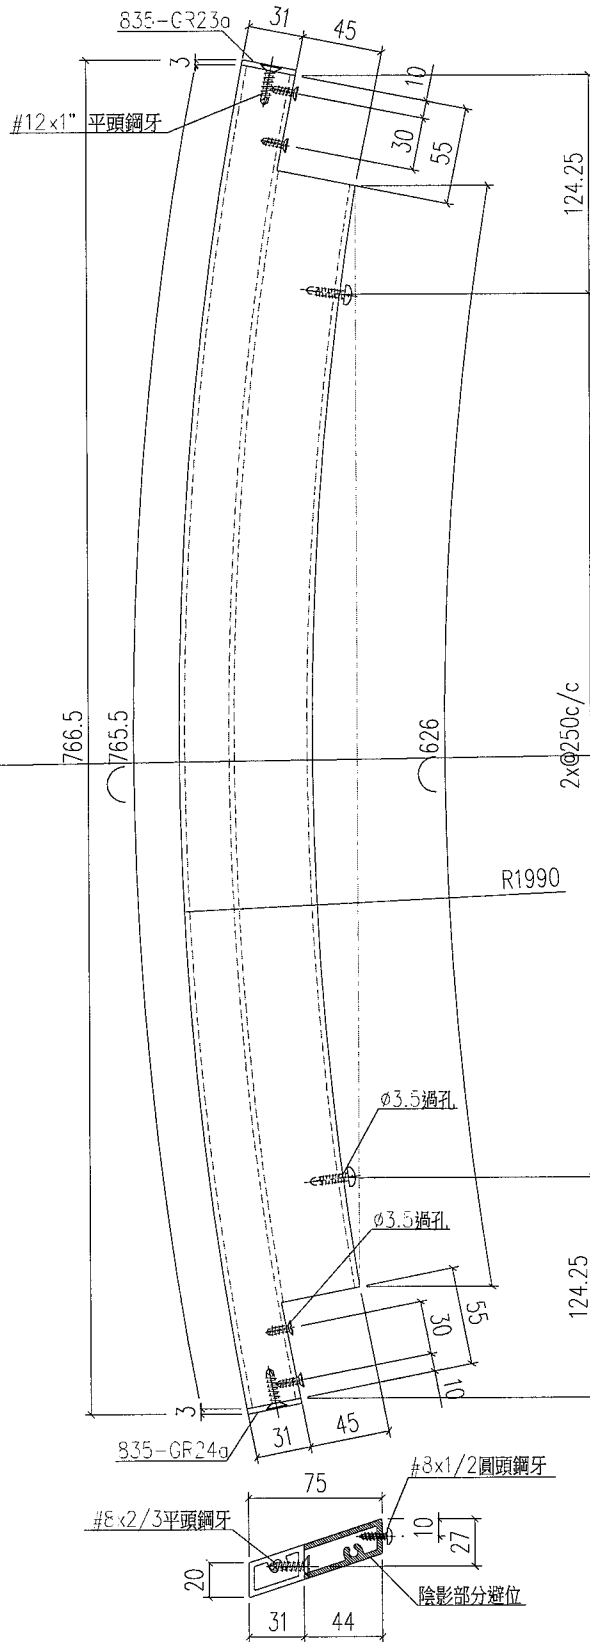

工程號	J-835	地盤	將軍澳	附 件
名稱	大斜鋁格柵		採用	
材料	X85380		地盤	
顏色	PPG UCT26694SC-3 3 Coats Bronze		工廠	

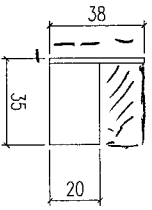

SECTION A-A

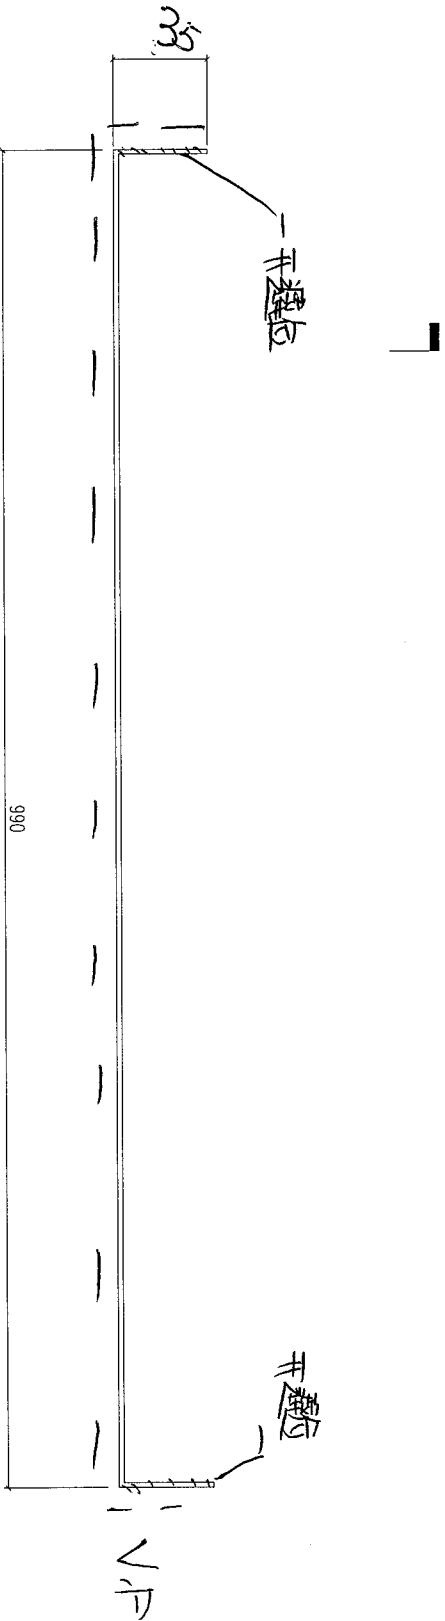

PPG UCT26694SC-3 3 Coats Bronze

X 3/4

