

工程指示 / 要求簡箋(E.I.)

工程指示編號：EI 8451/17 修改版次：
 工程編號：835 工程名稱：TKO 66D 平台
 工程項目：幕牆玻璃補單
 收件人：羅小姐 發件人：Johnny 日期：16-10-2017

要求提供 / 確認 事項：

- () 初步鋁料 B.M. () 加工拆圖，然後生產 () 尺寸表
 () 正式鋁料 B.M. () 技術上資料 / 指示 () 報價
 () 配件 B.M. () 樣辦或貨品說明書 () 分判合約
 (x) 其他：_____

內容：12mm THK Clear Temper Glass
 GL 250 1473 x 498 x 1 件
 GL 251 1037 x 498 x 1 件

直送地盤

請在 17.10.2017 前完成上列要求。

附有關圖紙 / 文件：

1+

以上項目為：

- 原合約工程包 原合約工程加 / 減賬 新工程報價

原因：-

分發東莞各部門：

- () 生產技術總監 連附件 () 技術部 連附件 () 生產部 連附件 () 機械設計部 連附件
 () 採購部 連附件 () 生產統籌部 連附件
 () 質檢部 連附件 () 會計部 連附件 () 報關組 連附件 () 其他 _____ 連附件

分發香港各部門：

- () 行政部 連附件 () 會計部 連附件 () 統籌部 連附件 () 工程部地盤科文 連附件
 () 採購部 連附件 () QS 部 連附件 () 維修部 連附件 () 其他 _____ 連附件

傳遞編號：

HK

(FTP)

發件人簽署：

項目經理簽署：

補單


3

-DWG1

 美特鋁質 有限公司 MIDI Aluminium Fabricator Ltd.				類別	物料號		
修改				制圖	曾建平	2017.09.04	圖號
日期				復核	王禮秋		數量
				批准			見下表
							位置

玻璃圖號	玻璃尺寸		數量 (塊)
	寬度W (mm)	高度H (mm)	
J835-GL250	1473	526	1
J835-GL251	1037	526	1
J835-GL252	2737	526	1

GL250 1473 x 498 x 1件
 GL251 1037 x 498 x 1件

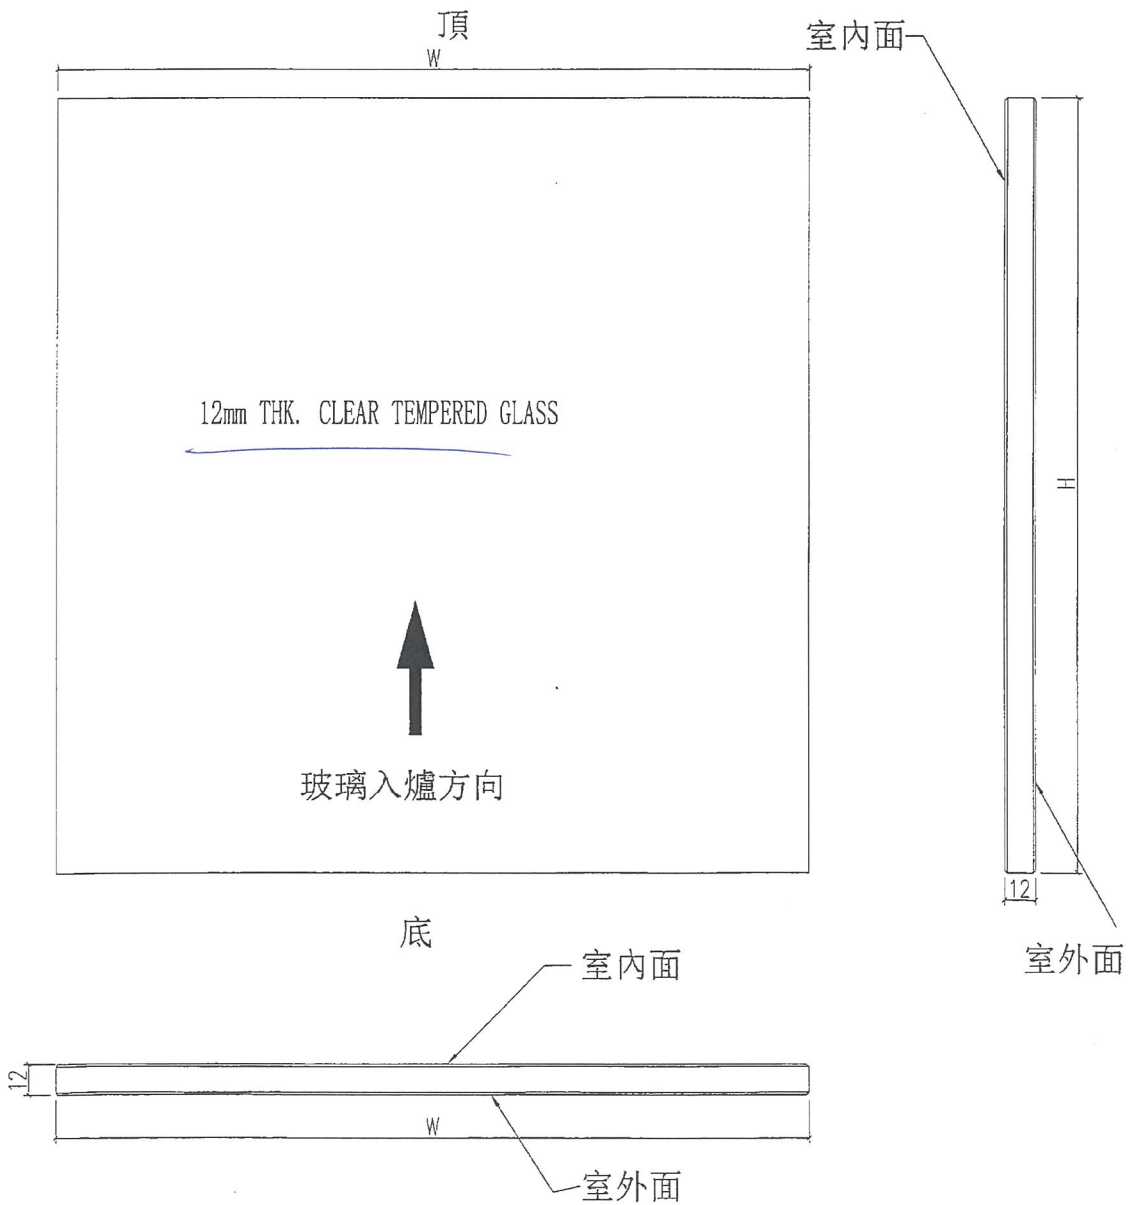

工程號	J-835	地盤	將軍澳天晉平臺	附 件
名稱	玻璃加工圖		採用	
材料	12mm THK. CLEAR TEMPERED GLASS		地盤	
顏色	-		工廠	