



工程指示 / 要求簡箋(E.I.)

工程指示編號: EI8554/17

修改版次: A

工程編號: J835

工程名稱: TK066D平台

工程項目:

鋁飾板-功器用鋁摺件(Type1-燈槽收線)

收件人:

生統

發件人:

Johnny

日期: 2017-10-30

要求提供 / 確認 事項 :

- | | | |
|------------------------------------------------|-------------------------------------|-------------------------------|
| <input type="checkbox"/> 初步鋁料 B.M. | <input type="checkbox"/> 加工拆圖, 然後生產 | <input type="checkbox"/> 尺寸表 |
| <input type="checkbox"/> 正式鋁料 B.M. | <input type="checkbox"/> 技術上資料 / 指示 | <input type="checkbox"/> 報價 |
| <input type="checkbox"/> 配件 B.M. | <input type="checkbox"/> 樣辦或貨品說明書 | <input type="checkbox"/> 分判合約 |
| <input checked="" type="checkbox"/> 其他 : _____ | | |

內容 :

請按附圖生產, (取消早前內容)

請在 6-11-2017 前完成上列要求。

附有關圖紙 / 文件 :

1+

以上項目為:

- 原合約工程包 原合約工程加 / 減賬 新工程報價

原因 :- _____

分發東莞各部門 :

- () 生產技術總監 連附件 () 技術部 連附件 () 生產部 連附件 () 機械設計部 連附件
 () 採購部 連附件 () 生產統籌部 連附件
 () 質檢部 連附件 () 會計部 連附件 () 報關組 連附件 () 其他 _____ 連附件

分發香港各部門 :

- () 行政部 連附件 () 會計部 連附件 () 統籌部 連附件 () 工程部地盤科文 連附件
 () 採購部 連附件 () QS 部 連附件 () 維修部 連附件 () 其他 _____ 連附件

傳遞編號 :

HK 3354 / 17 (FTP)

發件人簽署 :



項目經理簽署 :



美特鋁質 有限公司
MIDI Aluminium Fabricator Ltd.

工程號 J-835 地盤 天晉平臺



33
36

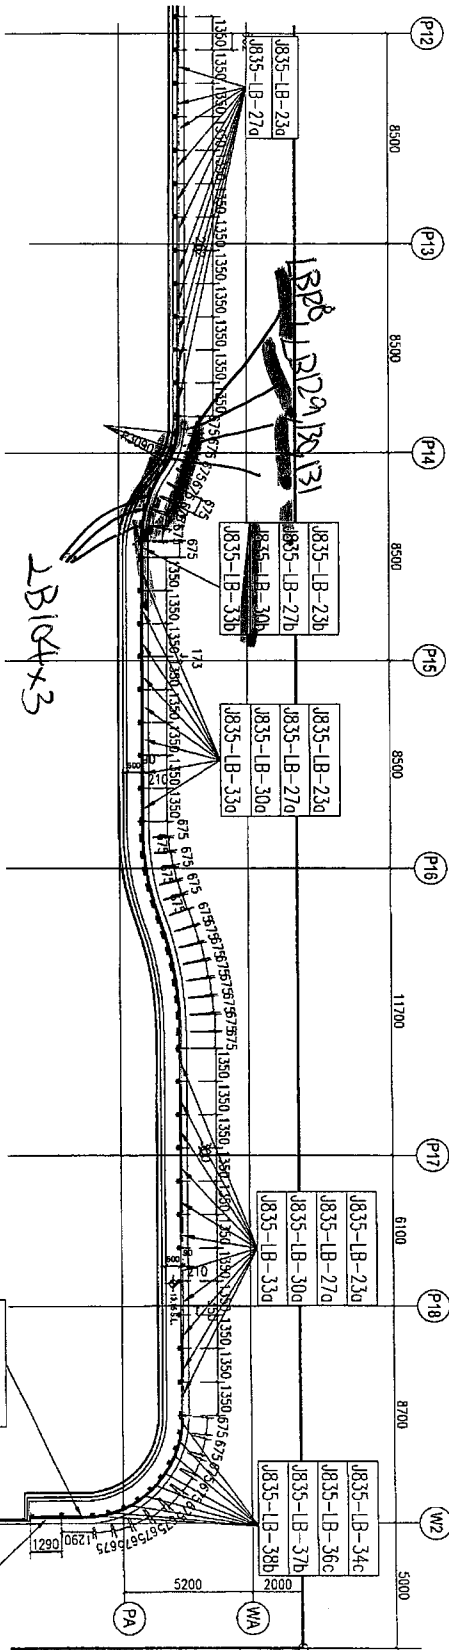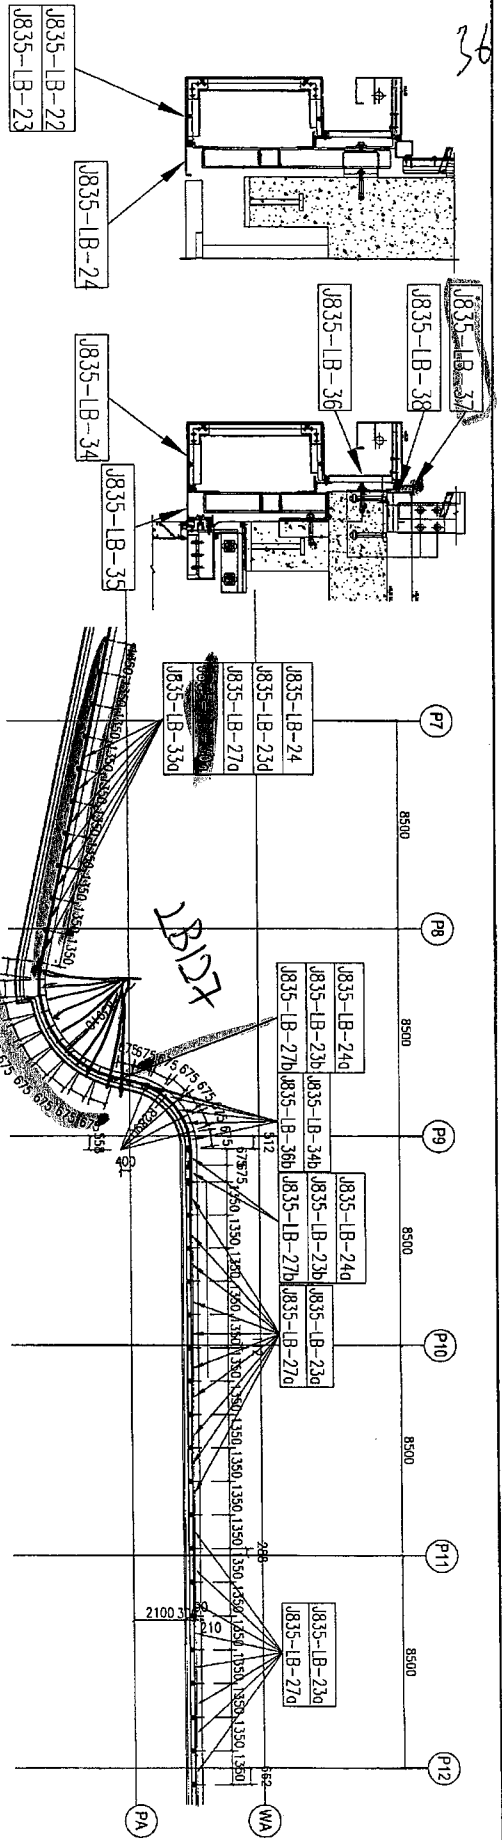



名稱	TYPE1 鋁板安裝位置圖	制圖	吳祿瑜	2017.02.20	修改	
材料		復核	王礼秋	2017.02.20	日期	
顏色		批准			圖號	J835-LBW2

美特鋁質有限公司
MIDI Aluminium Fabricator Ltd.

工程號 J-835 地盤 天晉平臺

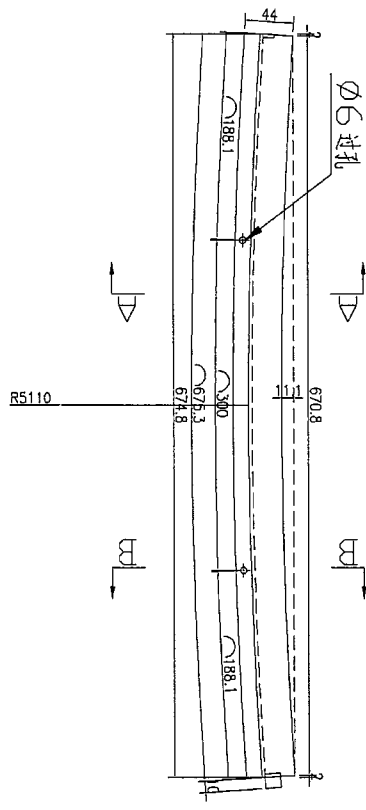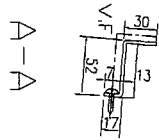

右

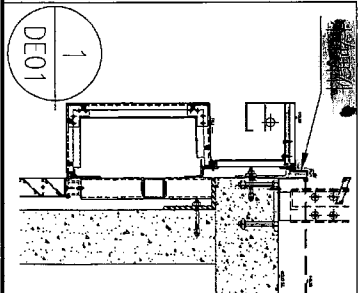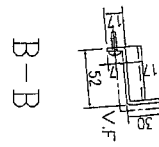

数量	1
备注	


名稱	鋁板加工圖	制圖	吳祚瑜	2017.02.16	修改		
材料	3mm 鋁板	復核	王禮秋	2017.02.16	日期		
顏色	UCI34440SC-3 3Coats(銀色)	批准			圖號	J835-LB-37a	




美特鋁質 有限公司
MIDI Aluminium Fabricator Ltd.

工程號 J-835 地盤 天晉平臺

序號	物料編號	長度 (L)	長度 (L1)	角度 (N°)	角度 (S°)	A	B	C	D	數量
1	J835-LB-124	678.4	667.6	96.7	83.3	5.4	5.4	34	33.6	2
2	J835-LB-125	673.5	670.8	92.8	89.4	2.3	0.5	35.4	35.4	1
3	J835-LB-126	672.8	671.4	90.3	88.6	0.3	1.1	35.7	35.7	1
4	J835-LB-127	676.6	668.7	95	85	4	4	34.5	34.2	1

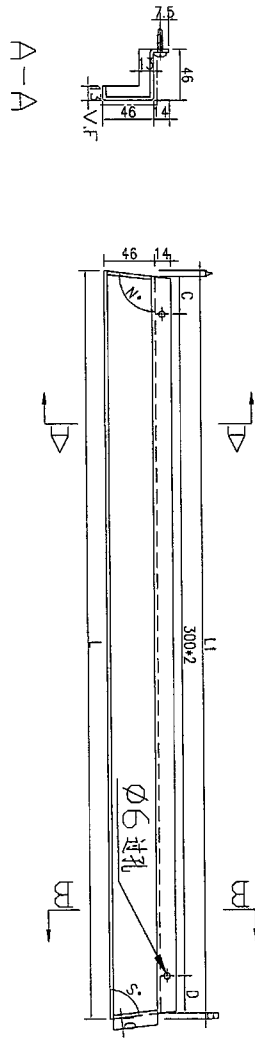

左

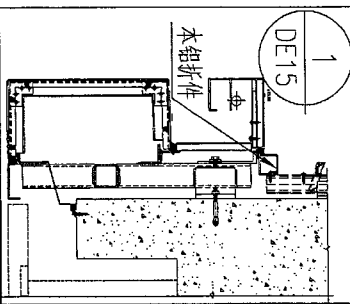

名稱	鋁板加工圖	制圖	吳禕瑜	2017.03.06	修改		
材料	3mm 鋁板	復核	王礼秋	2017.03.06	日期		
顏色	UCT34440SC-3 3Coats(銀色)	批准			圖號	J835-LB-124	



EG-DWG3





美特鋁質 有限公司
MIDI Aluminium Fabricator Ltd.

工程號 J-835 地盤 天晉平臺

序號	物料編號	長度 (L)	長度 (L1)	角度 (N°)	角度 (S°)	A	B	C	D	數量
1	J835-LB-128	674.5	669.1	88.6	95.3	1.1	4.3	37.5	37	1
2	J835-LB-129	676	666.6	84.6	96.2	4.3	5	38	38	1
3	J835-LB-130	675.3	666.8	83.8	94.4	5	3.5	38	37.3	1

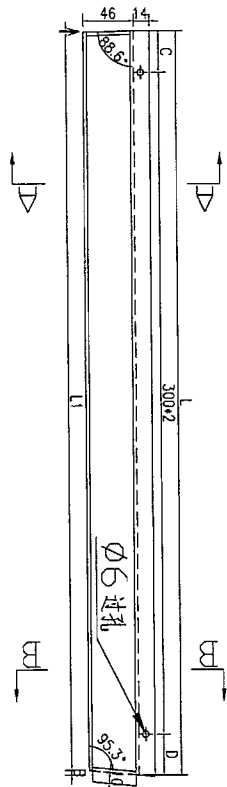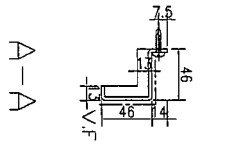

左

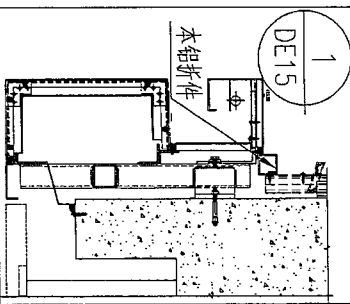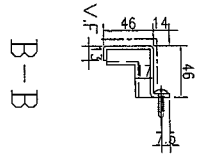

名稱	鋁板加工圖	制圖	吳沛瑜	2017.03.06	修改			
材料	3mm 鋁板	復核	王礼秋	2017.03.06	日期			
顏色	UCT34440SC-3 3Coats(銀色)	批准			圖號	J835-LB-128		

60

EG-DWG3



美特鋁質有限公司
MIDI Aluminium Fabricator Ltd.



工程號

J-835

地盤



天簷平臺

A-A

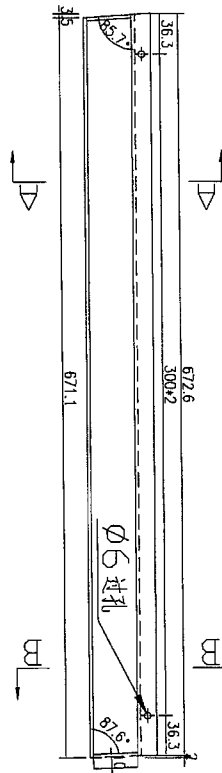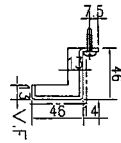

左

B-B

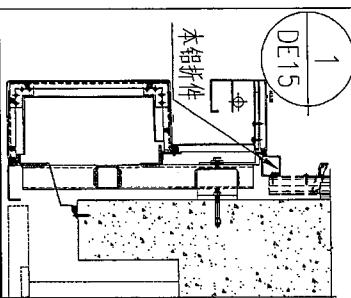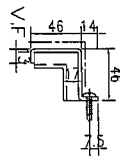

数量	备注
1	

名稱	鋁板加工圖	制圖	吳禕瑜	2017.03.06	修改			
材料	3mm 鋁板	復核	王禮秋	2017.03.06	日期			
顏色	UCT34440SC-3 3Coats(銀色)	批准			圖號	J835-LB-131		



EG-DWG3



美特鋁質有限公司
MIDI Aluminium Fabricator Ltd.

工程號 J-835 地盤 天管平臺

序號	物料編號	長度 (L)	長度 (L1)	角度 (N°)	角度 (S°)	A	B	C	D	數量
1	J835-LB-102	674	669.1	94.3	85	2.3	2.6	34.5	34.6	1
2	J835-LB-103	673.9	668.7	95	85	2.6	2.6	34.5	34.2	1
3	J835-LB-104	673.5	669.3	93.9	86.1	2.1	2.1	34.7	34.7	1
4	J835-LB-105	673.3	669.6	93.9	86.8	2.1	1.7	34.8	34.8	1
5	J835-LB-106	672.3	671.3	90.4	88.6	0.2	0.7	36	35.3	1
6	J835-LB-107	672.7	670.7	92	88	1	1	35	35.7	4
7	J835-LB-108	672.4	671.2	91.7	89.5	0.9	0.2	35.5	35.7	1

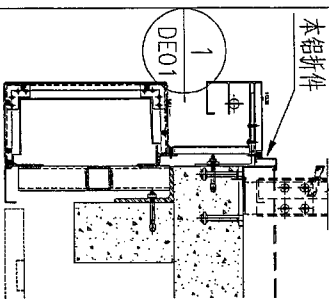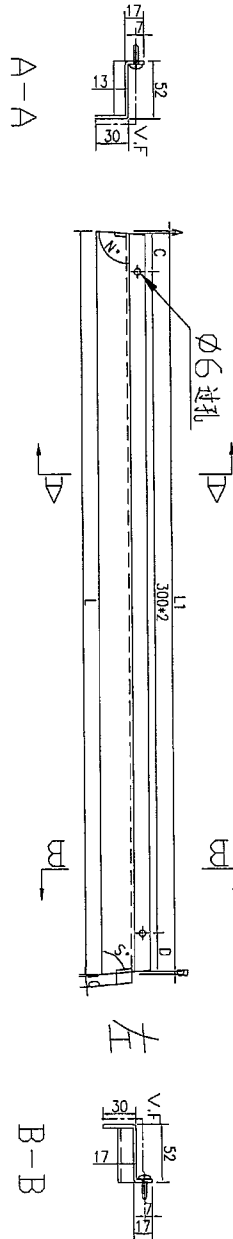

名稱	鋁板加工圖	制圖	吳禕瑜	2017.03.06	修改		
材料	3mm 鋁板	復核	王禮秋	2017.03.06	日期		
顏色	UCT34440SC-3 3Coats(銀色)	批准			圖號	J835-LB-102	





美特鋁質 有限公司
MIDI Aluminium Fabricator Ltd.

取消

工程號 J-835 地盤 天簷平臺

注：需地盤复数后才能加工

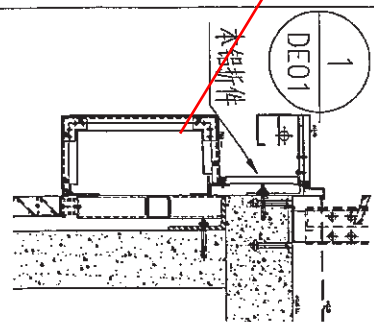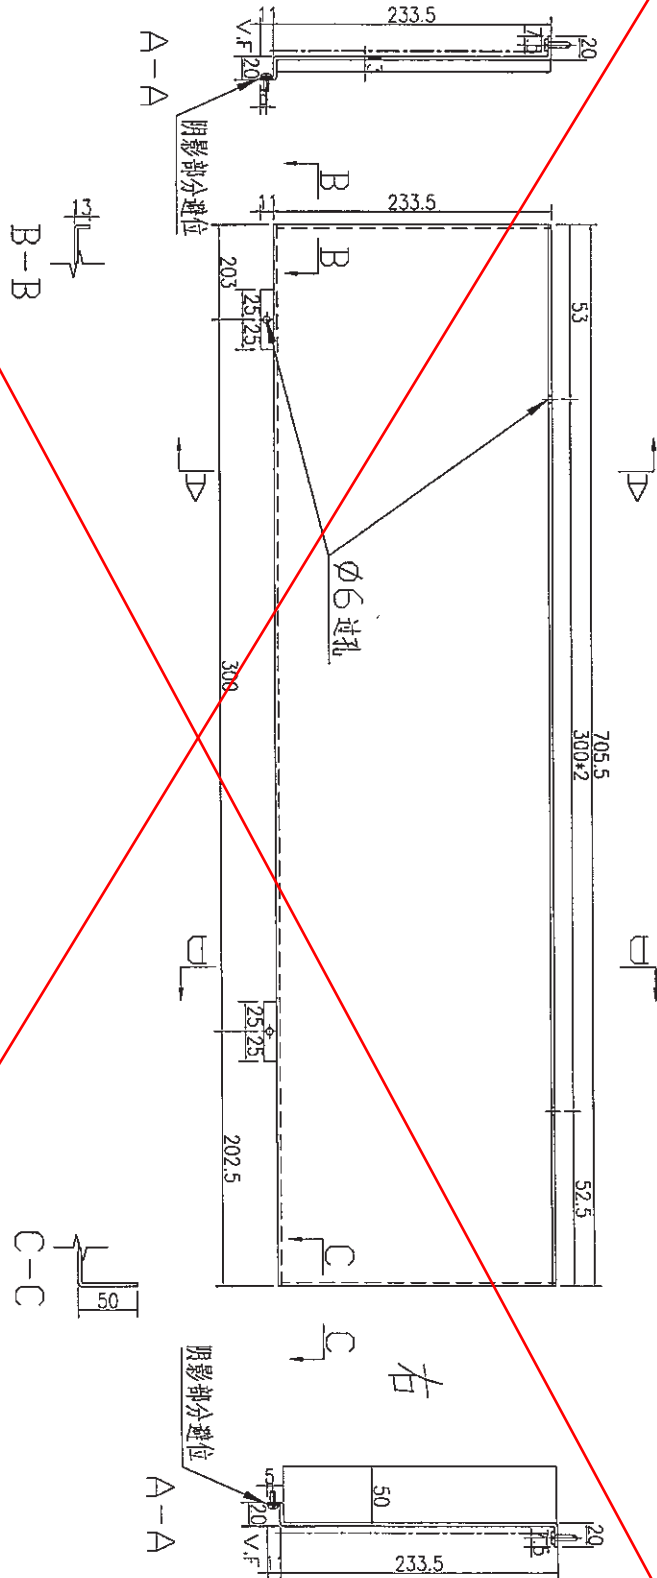

数量	8
备注	

名稱	鋁板加工圖	制圖	吳禕瑜	2017.06.13	修改		
材料	3mm 鋁板	復核			日期		
顏色	UCT34440SC-3 3Coats(銀色)	批准			圖號	J835-LB-25x	





美特鋁質 有限公司
MIDI Aluminium Fabricator Ltd.

取消

工程號	J-835	地盤	天晉平臺
-----	-------	----	------

注：需地盤复数后才能加工

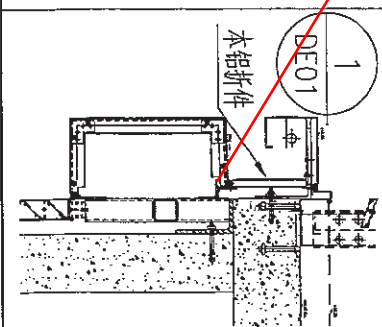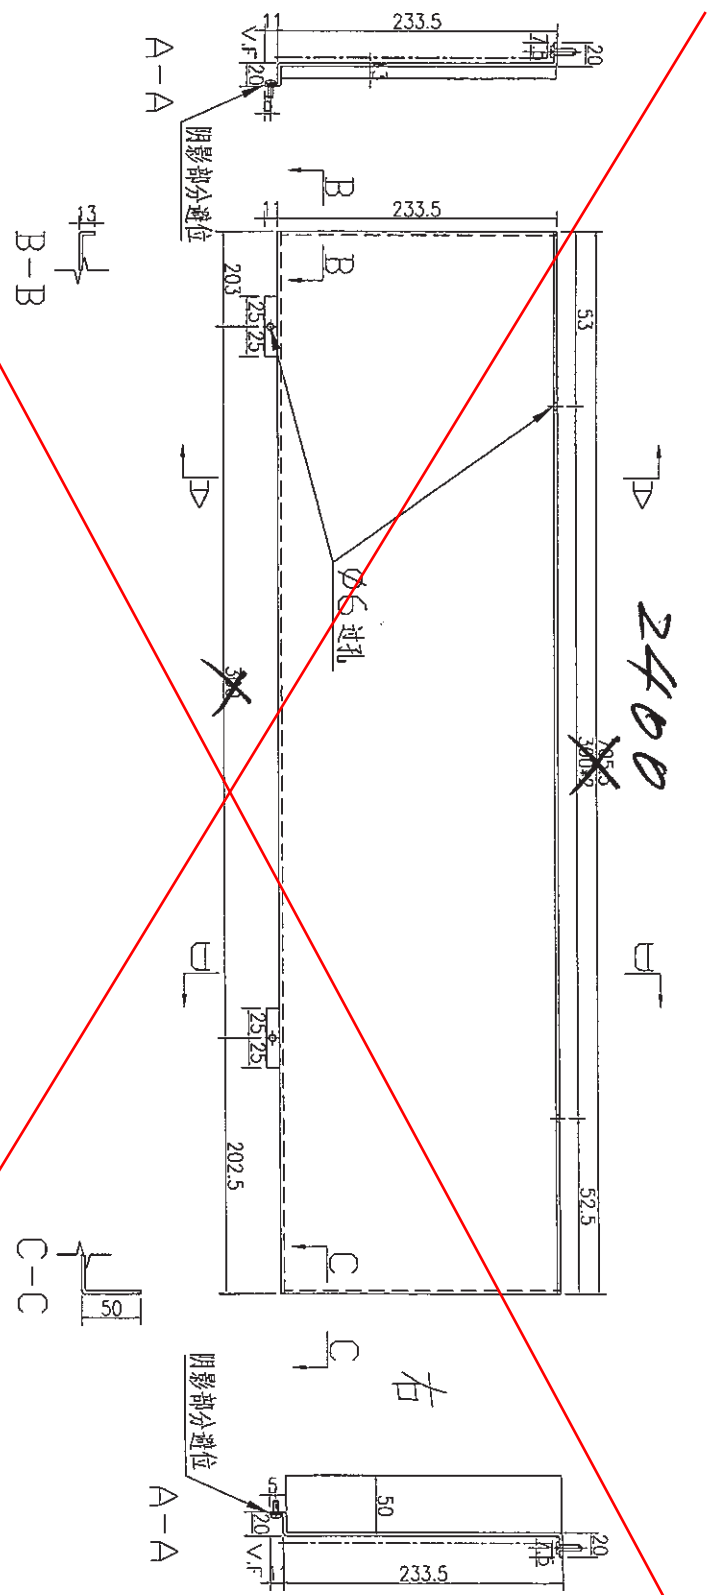






数量	10
备注	

名稱	鋁板加工圖	制圖	吳祿瑜	2017.06.13	修改	
材料	3mm 鋁板	復核			日期	
顏色	UCT34440SC-3 3Coats(銀色)	批准			圖號	J835-LB-25x




工程號 J-835 地盤 天晉平臺

取消

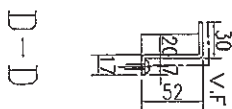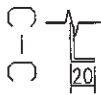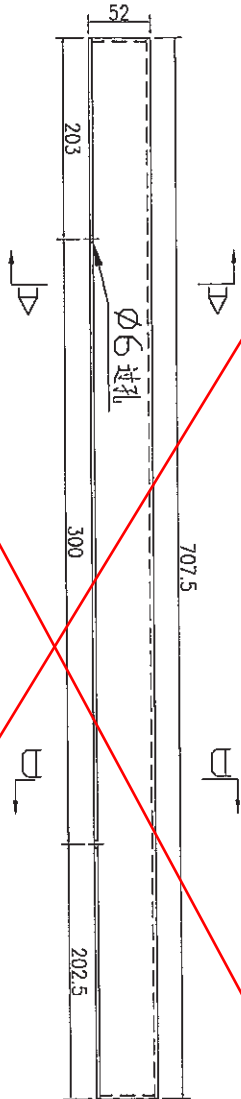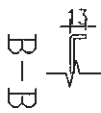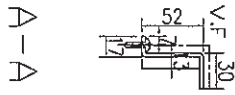

右

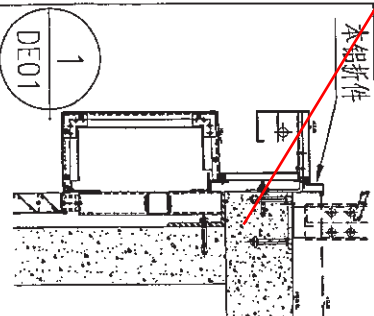

53	数量
	备注

名稱	鋁板加工圖	制圖	吳祐瑜	2017.06.13	修改			
材料	3mm 鋁板	復核			日期			
顏色	UCT34440SC-3 3Coats(銀色)	批准			圖號	J835-LB-28x		