



工程指示 / 要求簡箋(E.I.)

工程指示編號：EI / 8678-17

修改版次：

工程編號：J835

工程名稱：TKO66D2

工程項目：確認地盤用鋁摺件 (Grille 位封督)

收件人：生統

發件人：Timmy

日期：20/11/2017

要求提供 / 確認 事項：

- | | | |
|---|-------------------------------------|-------------------------------|
| <input type="checkbox"/> 初步鋁料 B.M. | <input type="checkbox"/> 加工拆圖，然後生產 | <input type="checkbox"/> 尺寸表 |
| <input type="checkbox"/> 正式鋁料 B.M. | <input type="checkbox"/> 技術上資料 / 指示 | <input type="checkbox"/> 報價 |
| <input type="checkbox"/> 配件 B.M. | <input type="checkbox"/> 樣辦或貨品說明書 | <input type="checkbox"/> 分判合約 |
| <input checked="" type="checkbox"/> 其他： <u>鋁摺件加工圖</u> | | |

內容：

按附頁加工圖紙加工，並請按期完成。

請在 29/11/2017 前完成上列要求。

附有關圖紙 / 文件：

1+3 頁

以上項目為：

原合約工程包 原合約工程加 / 減賬 新工程報價

原因：-


分發東莞各部門：

- () 生產技術總監 連附件 () 技術部 連附件 () 生產部 連附件 () 機械設計部 連附件
 () 採購部 連附件 (X) 生產統籌部 連附件
 () 質檢部 連附件 () 會計部 連附件 () 報關組 連附件 () 其他 _____ 連附件

分發香港各部門：

- () 行政部 連附件 () 會計部 連附件 () 統籌部 連附件 (X) 工程部地盤科文 連附件
 () 採購部 連附件 () QS 部 連附件 () 維修部 連附件 () 其他 _____ 連附件

傳遞編號：HK - 3521-17 (FTP)


發件人簽署：

項目經理簽署：



美特鋁質 有限公司
MIDI Aluminium Fabricator Ltd.

類別		物料號	
制圖	Timmy	圖號	835-SP83X
修改		數量	4
日期		位置	

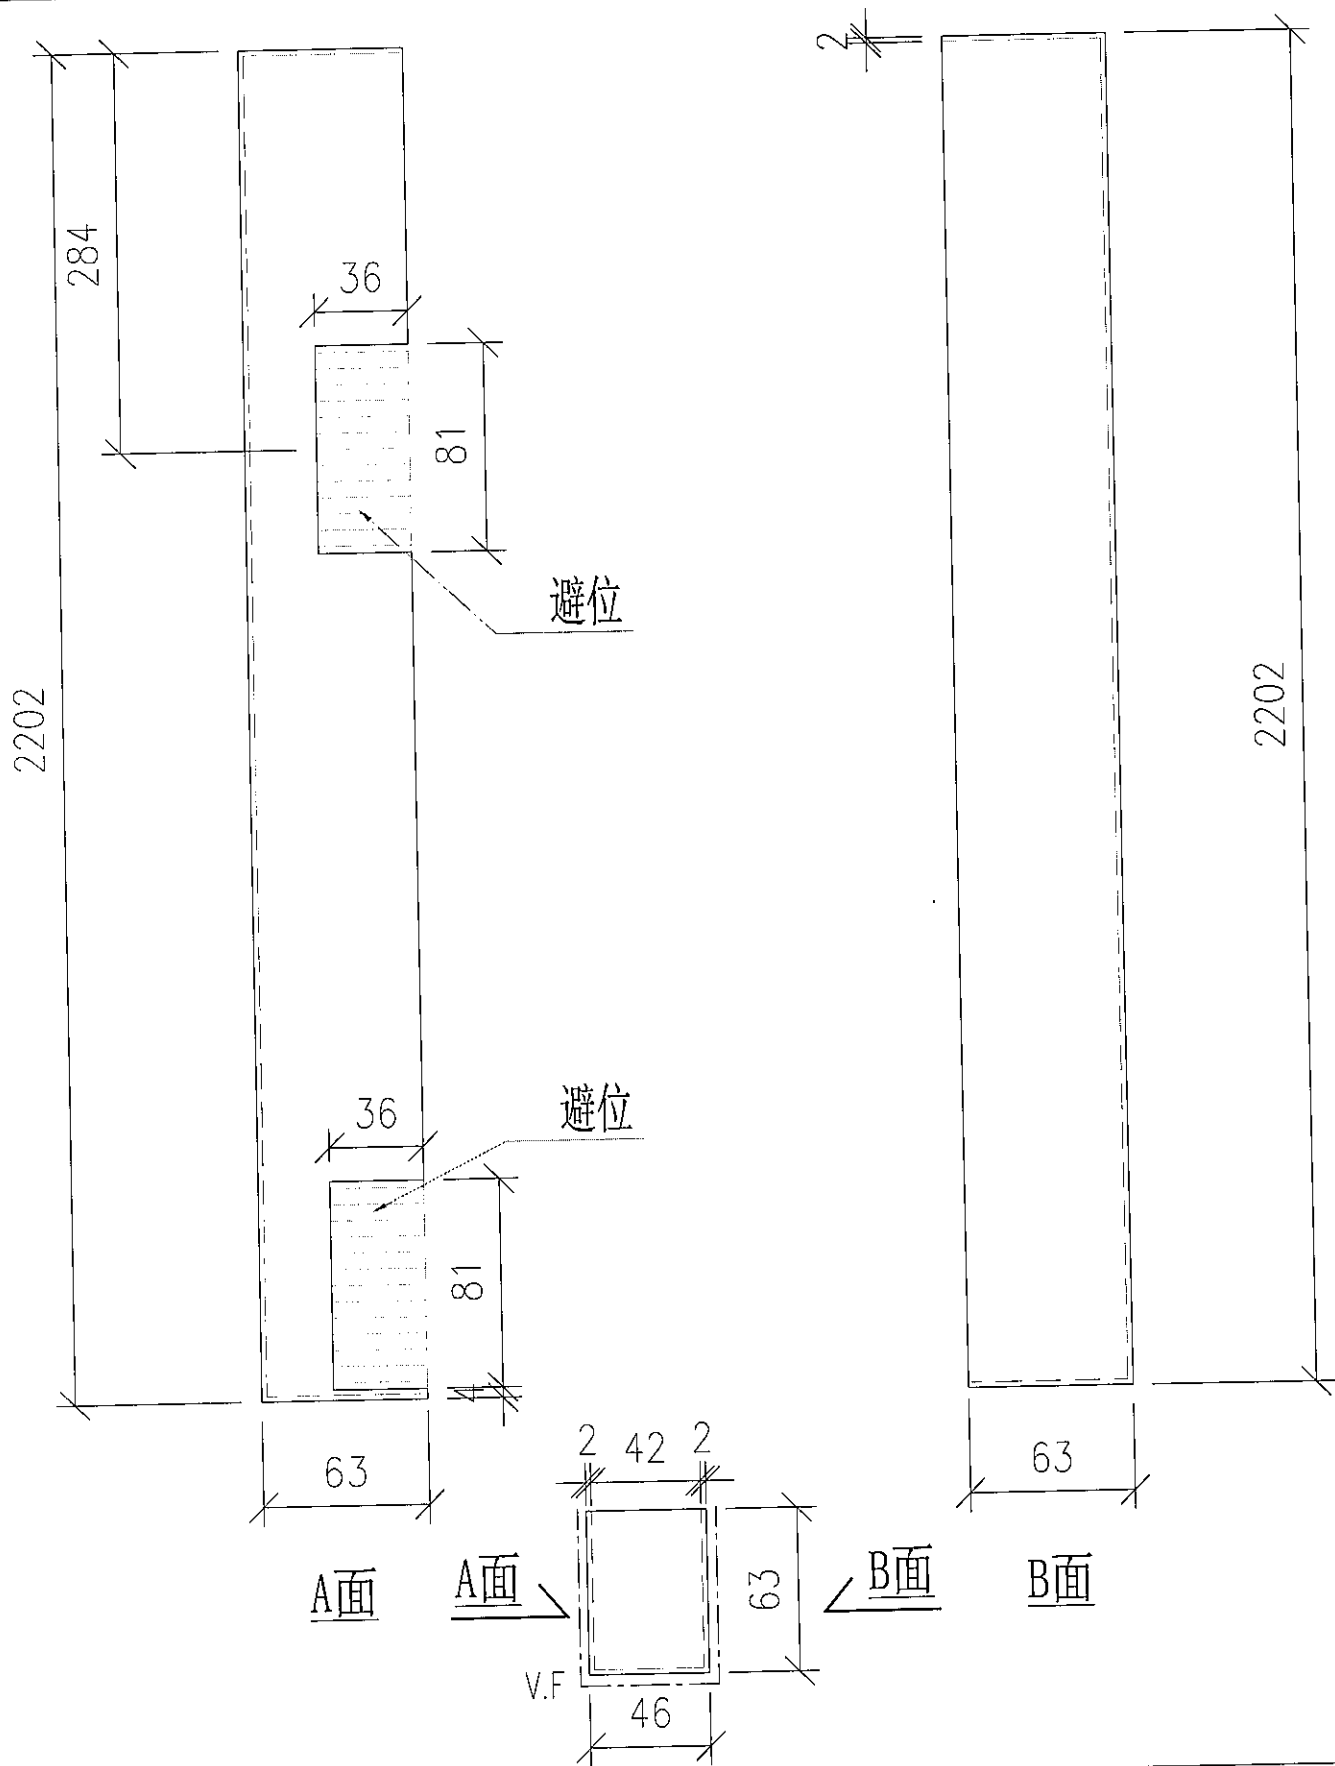

工程號	J-835	地盤	天晉平臺
名稱	鋁格組裝圖		採用
材料	2mm鋁板		地盤
顏色	PPG UCT26694SC-3 3 Coats Bronze		工廠

附件	



美特鋁質 有限公司
MIDI Aluminium Fabricator Ltd.

類別

物料料號

制圖

Timmy

圖號

835-SP72X

修改

復核


數量

4

日期

批准

位置

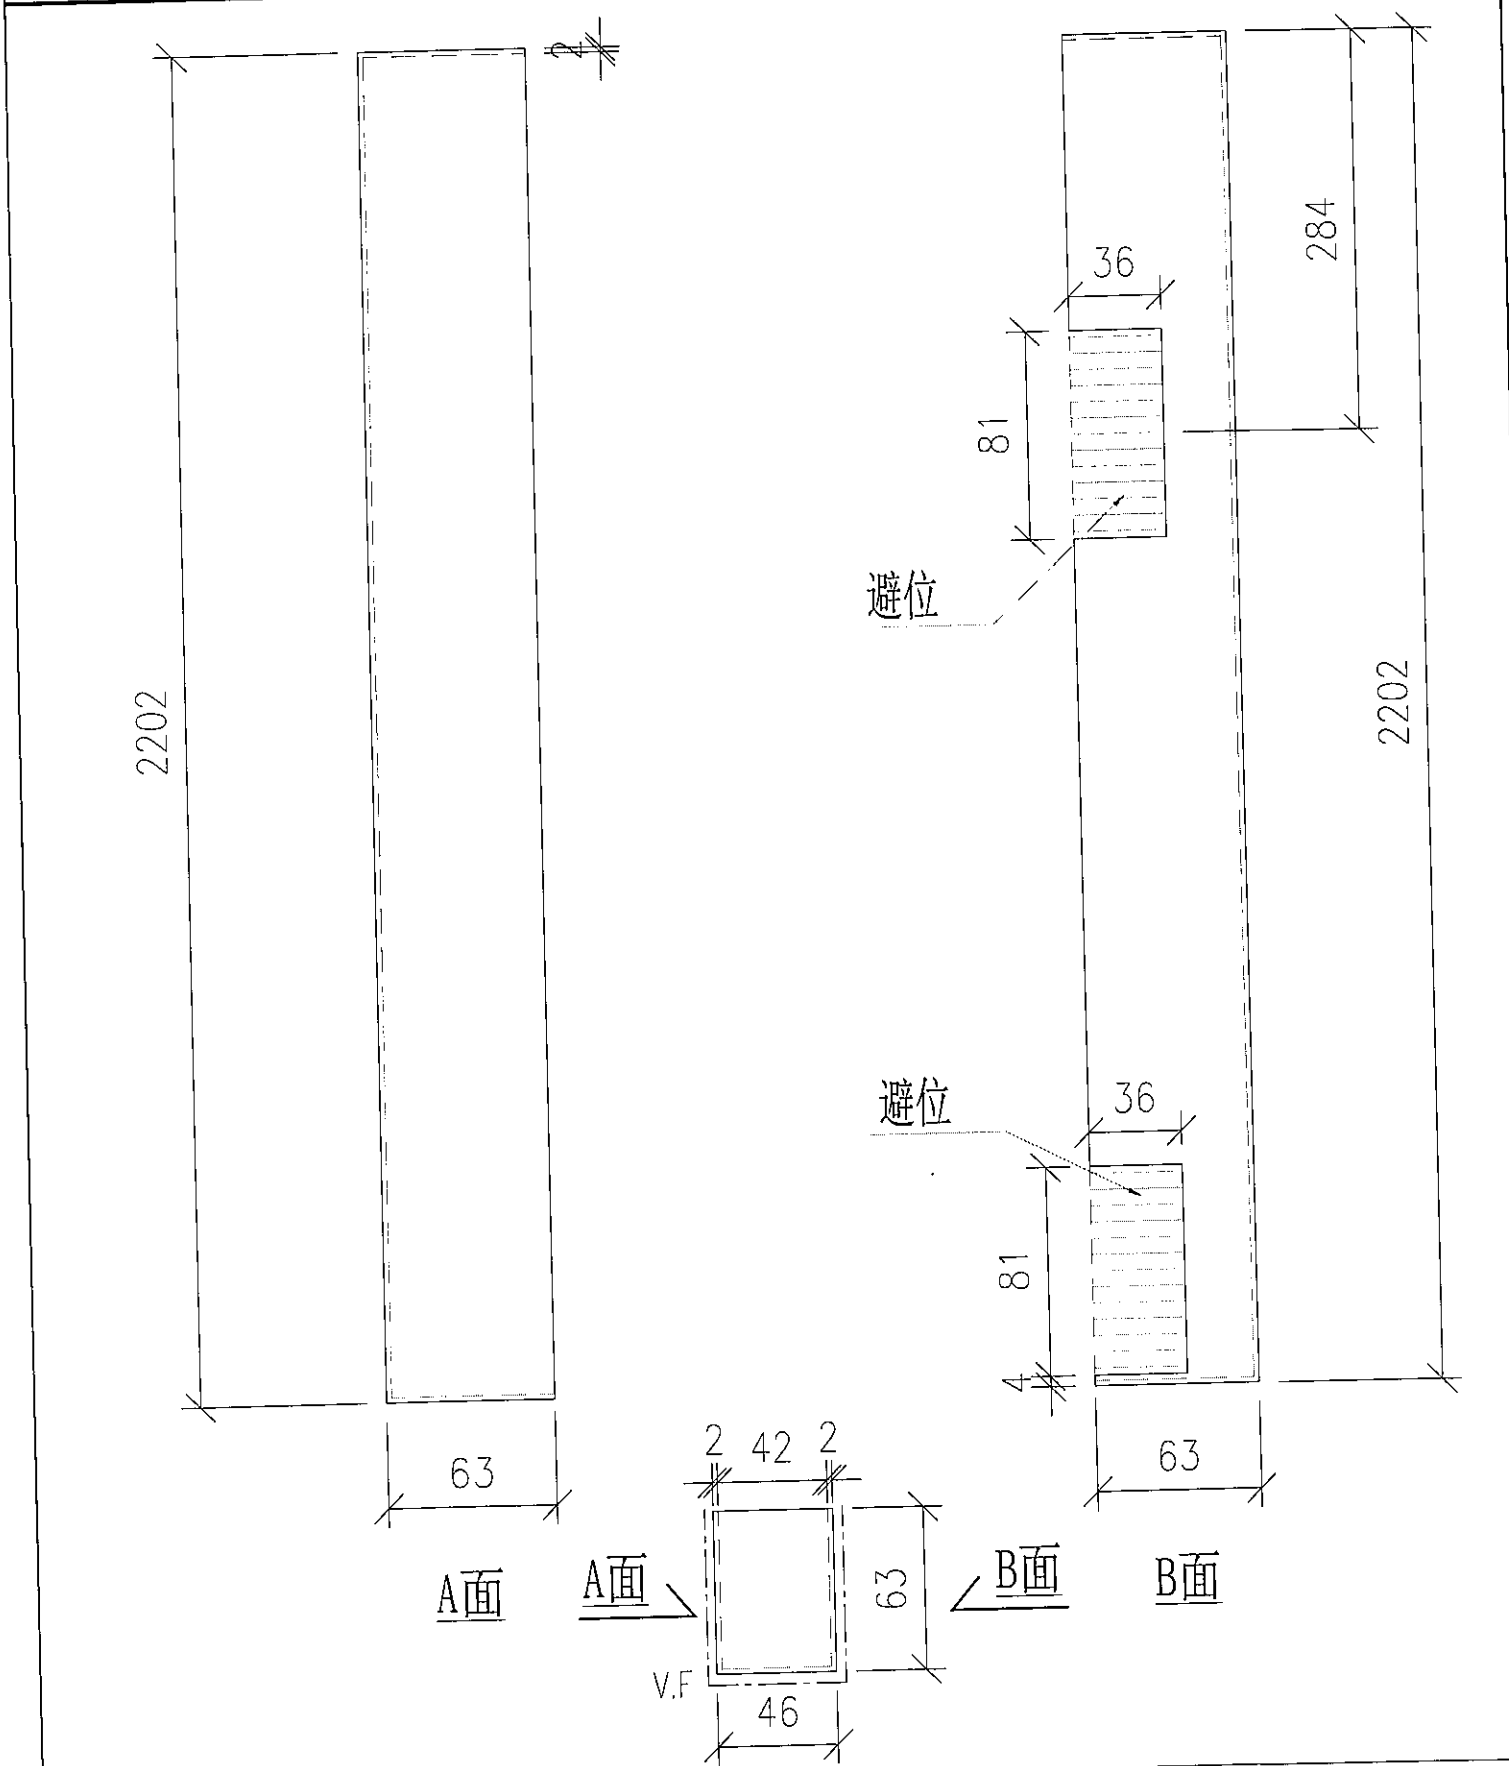

工程號 J-835 地盤 天晉平臺

名稱 鋁格組裝圖 採用

材料 2mm鋁板 地盤

顏色 PPG UCT26694SC-3 3 Coats Bronze 工廠


附件



美特鋁質 有限公司
MIDI Aluminium Fabricator Ltd.

類別	物料號	圖號	835-TYPE8-PE01A
制圖	夏之川	2017.05.17	
修改	A	數量	
日期	2017.05.22	位置	
復核			
批准			

原E17535

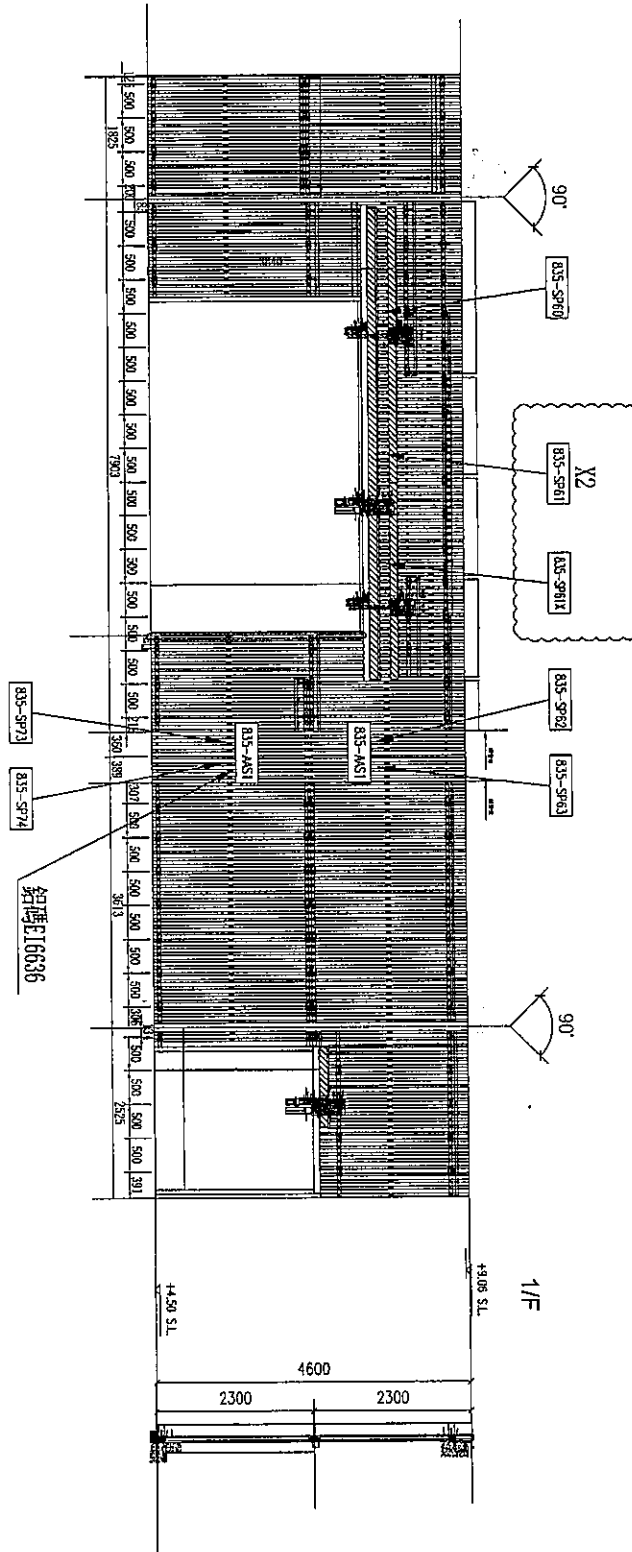

工程號	J-835	地盤	天管平臺	附 件
名稱	位置圖	採用		
材料		地盤		
顏色		工廠		