



工程指示 / 要求簡箋(E.I.)

工程指示編號：21/8735/17 修改版次：
 工程編號：J835 工程名稱：TK066D2 平台
 工程項目：鋁飾板-地盤用鋁摺件
 收件人：生統 發件人：Jingo 日期：2017.11.28

要求提供 / 確認 事項：

- | | | |
|---|-------------------------------------|-------------------------------|
| <input type="checkbox"/> 初步鋁料 B.M. | <input type="checkbox"/> 加工拆圖，然後生產 | <input type="checkbox"/> 尺寸表 |
| <input type="checkbox"/> 正式鋁料 B.M. | <input type="checkbox"/> 技術上資料 / 指示 | <input type="checkbox"/> 報價 |
| <input type="checkbox"/> 配件 B.M. | <input type="checkbox"/> 樣辦或貨品說明書 | <input type="checkbox"/> 分判合約 |
| <input checked="" type="checkbox"/> 其他： <u>特急</u> | | |

內容：請按附圖，按期生產

請在 8/12/2017 前完成上列要求。

附有關圖紙 / 文件：1+16

以上項目為：

- 原合約工程包 原合約工程加 / 減賬 新工程報價

原因：-

分發東莞各部門：

- 生產技術總監 連附件 技術部 連附件 生產部 連附件 機械設計部 連附件
 採購部 連附件 生產統籌部 連附件
 質檢部 連附件 會計部 連附件 報關組 連附件 其他 _____ 連附件

分發香港各部門：

- 行政部 連附件 會計部 連附件 統籌部 連附件 工程部地盤科文 連附件
 採購部 連附件 QS 部 連附件 維修部 連附件 其他 _____ 連附件

傳遞編號：HK3594/17




發件人簽署：Jingo

項目經理簽署：




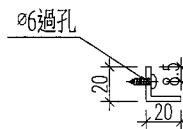
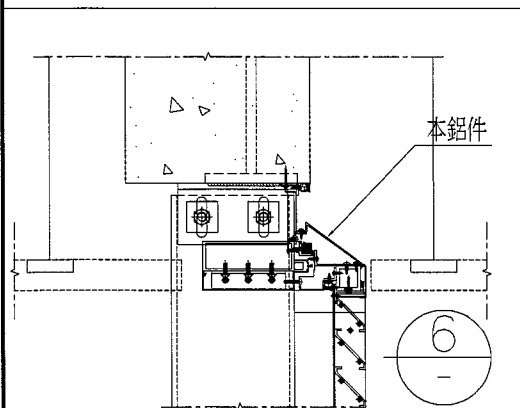
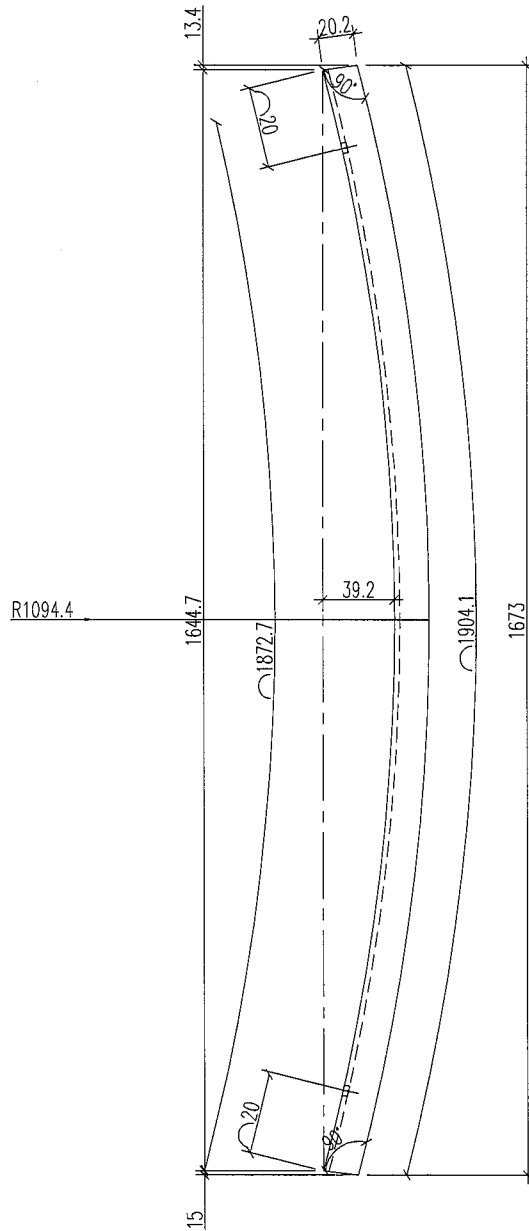
美特鋁質 有限公司
MIDI Aluminium Fabricator Ltd.

類別		物料料號	
制圖	吳禕瑜	2017.11.18	圖號 835-1F-L24x
修改		復核	數量 1
日期		批准	位置

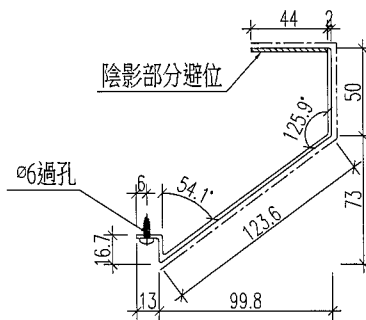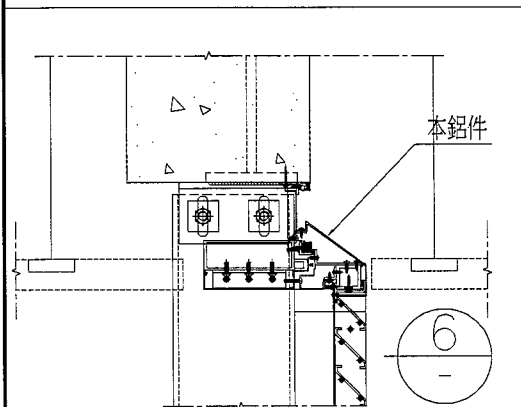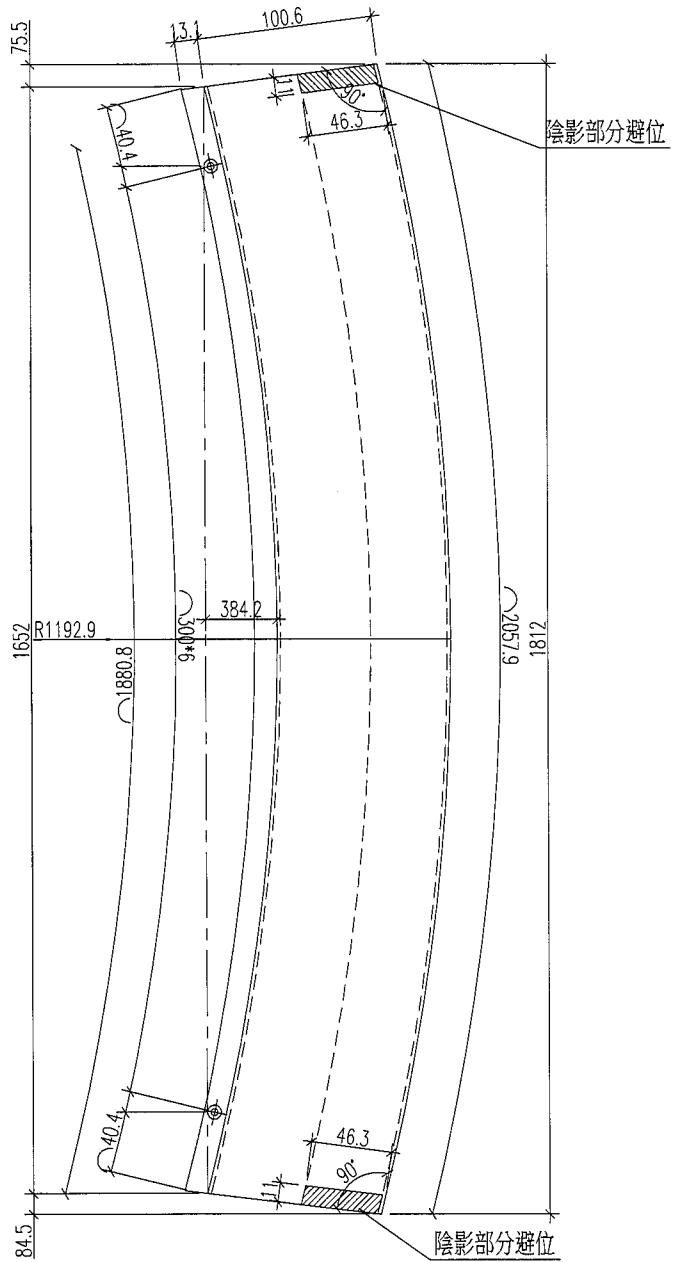


工程號	J-835	地盤	將軍澳天晉平臺	附 件
名稱	鋁板加工圖	採用		
材料	2mm鋁板	地盤		
顏色	LCT64301SC-3 3Coats(深灰)	工廠		

 美特鋁質有限公司 MIDI Aluminium Fabricator Ltd.	類別		物料號		
	制圖	吳禕瑜	2017.11.18	圖號	835-1F-J24x
修改				數量	1
日期				位置	



工程號	J-835	地盤	將軍澳天晉平臺	附 件
名稱	鋁折件加工圖		採用	
材料	3mm鋁板		地盤	
顏色	LCT64301SC-3 3Coats(深灰)		工廠	

 美特鋁質 MIDI Aluminium Fabricator Ltd.	類別		物料號	
	制圖	吳禕瑜	2017. 11. 18	圖號 835-1F-LP20x
修改		復核		數量 -
日期		批准		位置

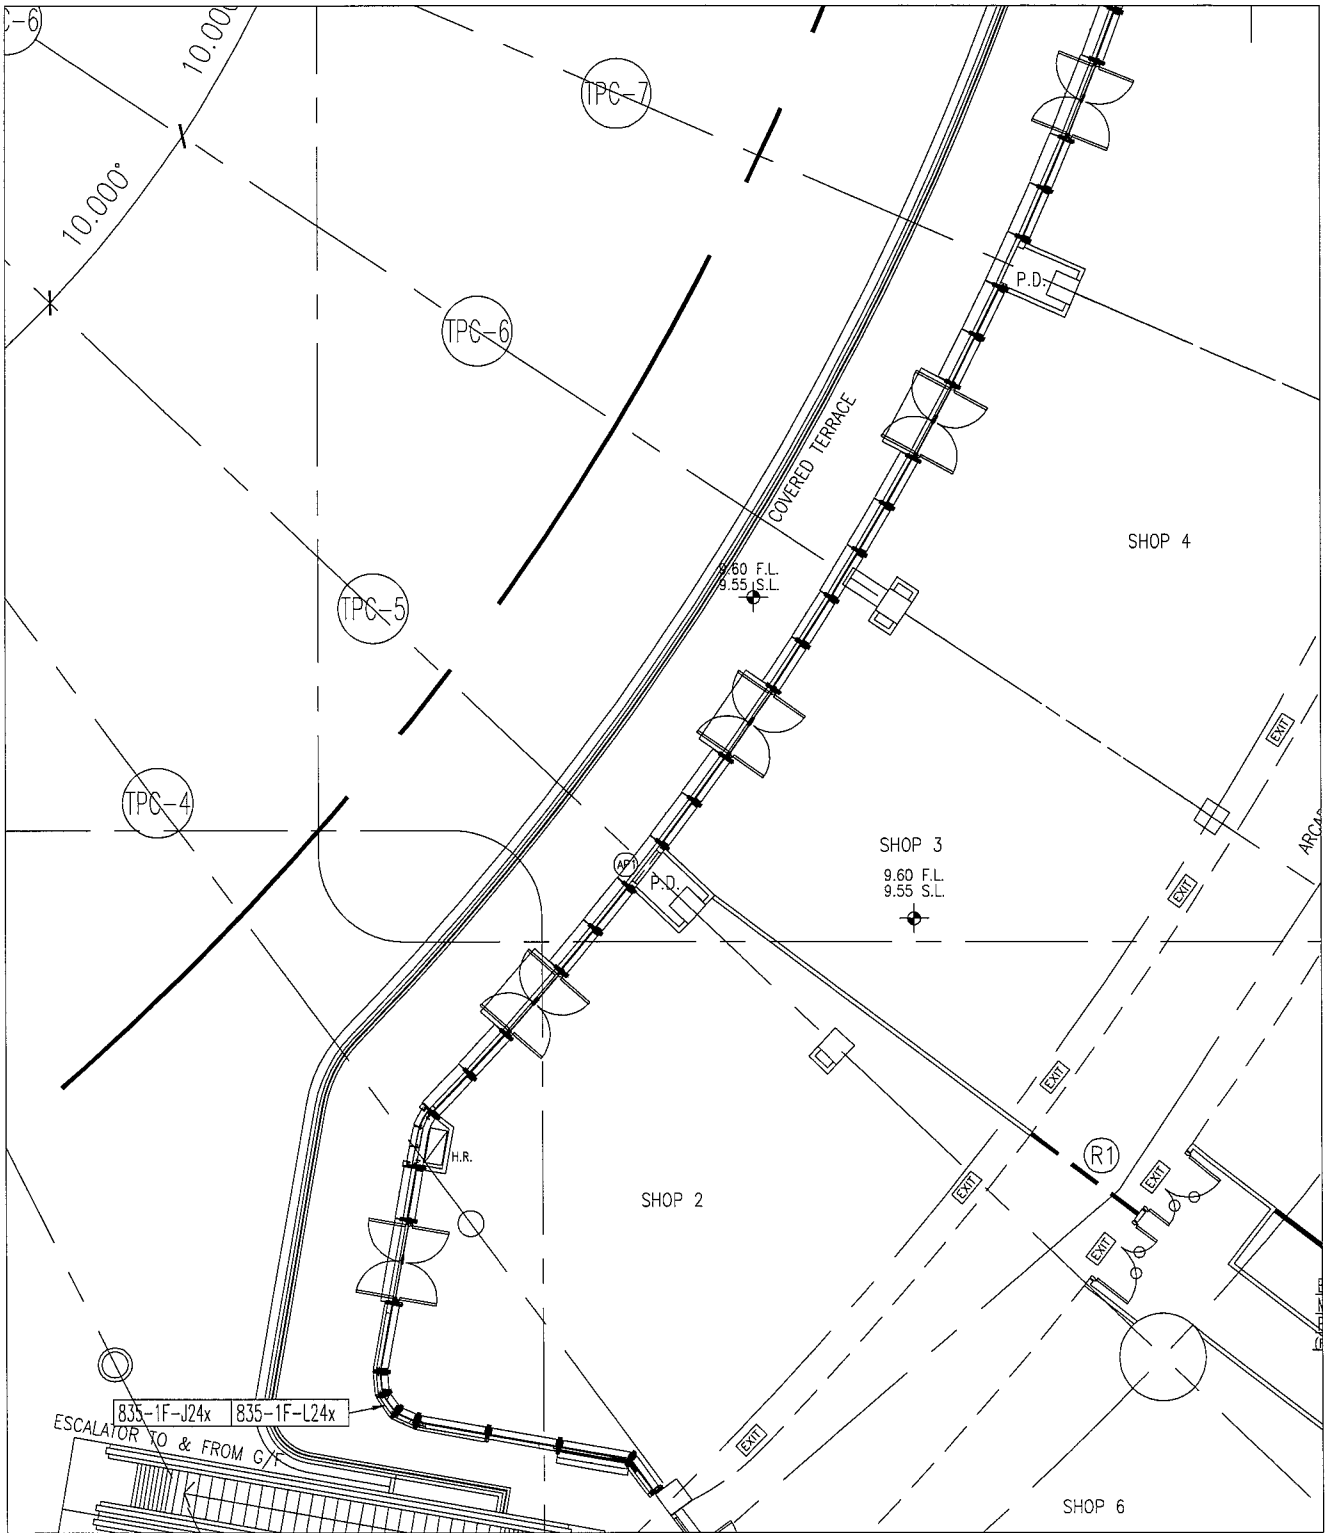

工程號	J-835	地盤	將軍澳天晉平臺	附 件
名稱	位置圖	採用		
材料		地盤		
顏色		工廠		

原 E17171




Glass wall 1/2 補蓋 喉門 91

EG-DWG3

美特鋁質 有限公司
MIDI Aluminium Fabricator Ltd.

工程號 J835 地盤 將軍澳66D平台

產品編號	L(mm)	數量	A	N	M	B	C	D	備註
		2							

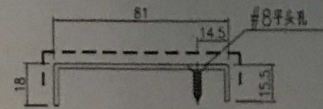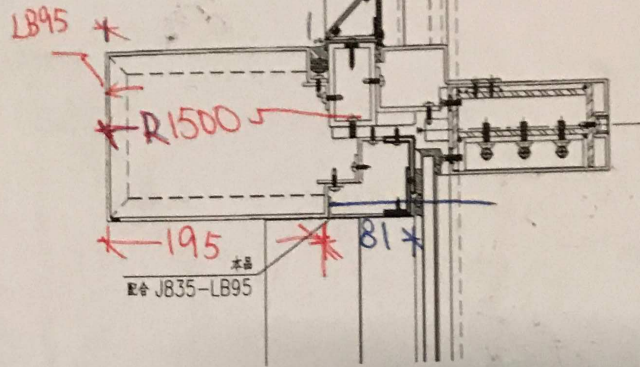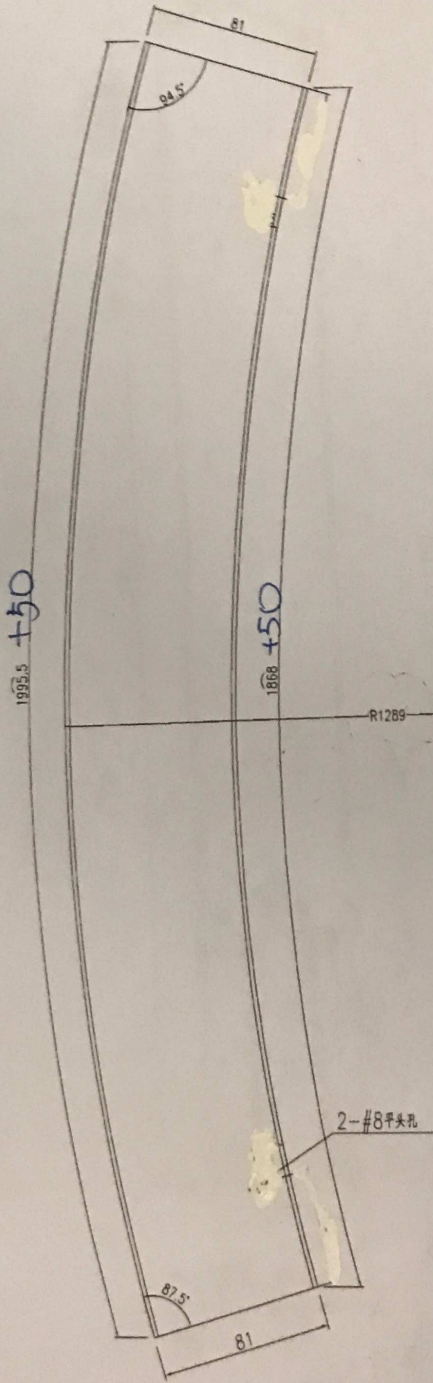

名稱	鋁板加工圖	制圖	曾建平	2017-01-02	修改		
材料	2mm厚鋁板	復核			日期		
顏色	UCT34440SC-3 3Coats 銀色	批准			圖號	J835-LB106-D1	

頂樓邊喉門1 EI7607 7




EG-DWG3



美特鋁質 有限公司
MIDI Aluminium Fabricator Ltd.

產品編號	L(MM)	數量	A	N	M	B	N1	M1	備註
		1							

工程號	J835	地盤	將軍澳66D平台
-----	------	----	----------

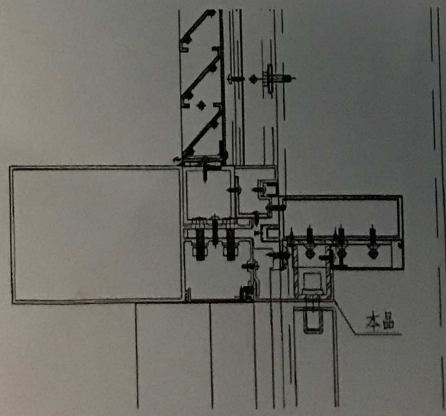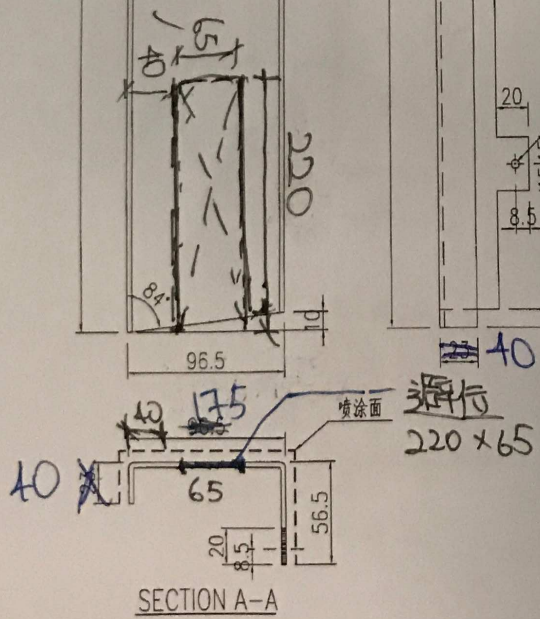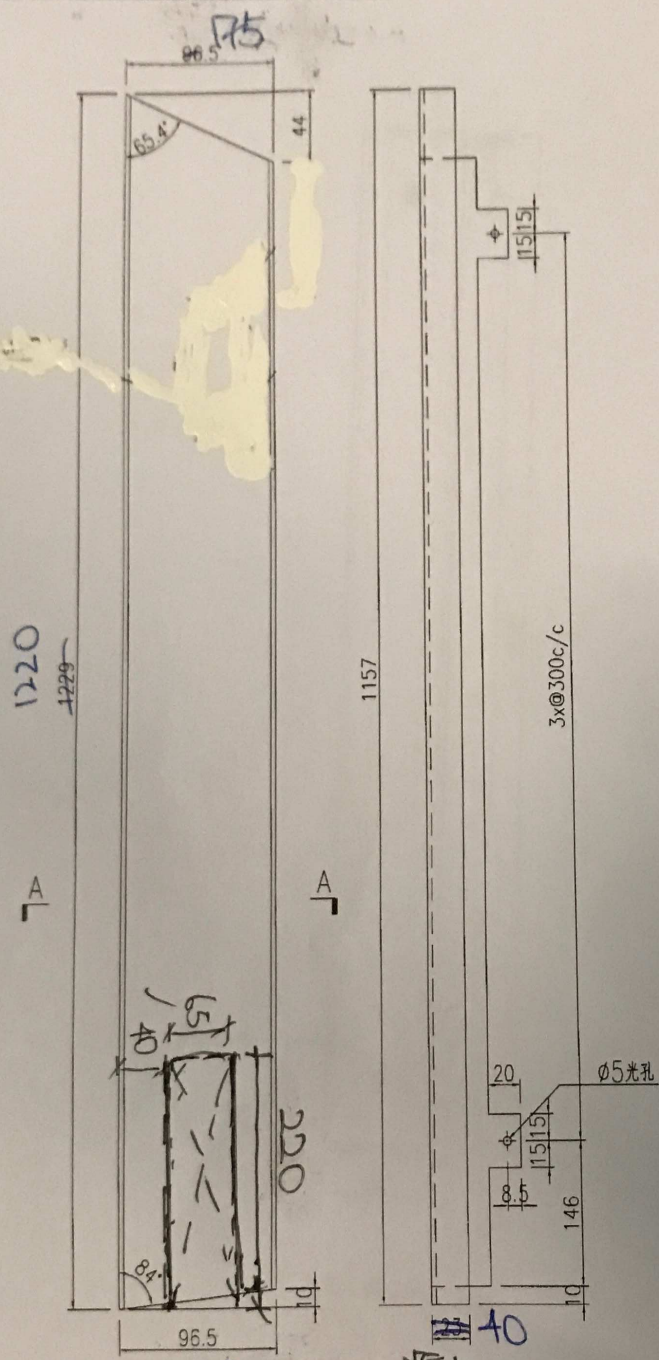

名稱	鋁板加工圖	制圖	曾建平	2017-05-31	修改		
材料	3mm厚鋁板	復核			日期		
顏色	UCT64301SC-3 3 Coats 深灰色	批准			圖號	J835-LB317-D	

EG-DWG3

原I7643A 喉距1

2





美特鋁質 有限公司
MIDI Aluminium Fabricator Ltd.

数量

1


工程號 J835 地盤 將軍澳66D平台

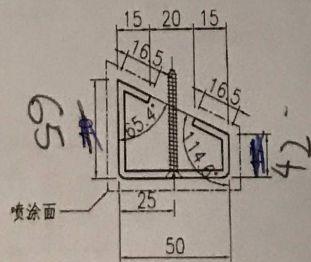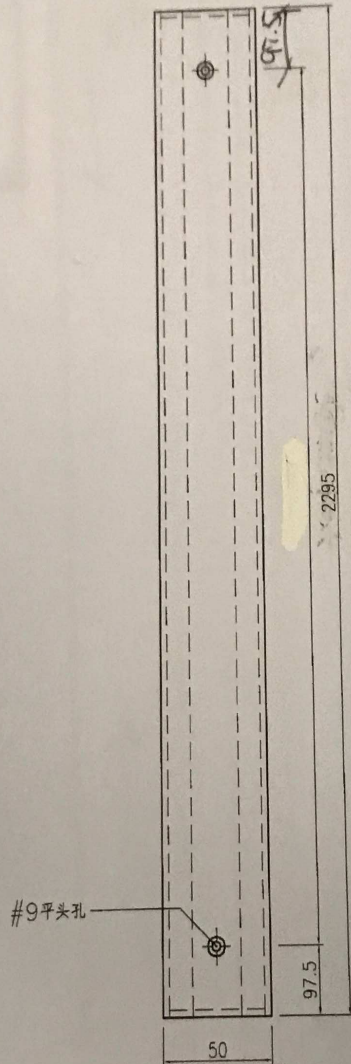




名稱	鋁板加工圖	制圖	曾建平	2017.05.21	修改		
材料	3mm厚鋁板	復核			日期		
顏色	UCT64301SC-3 3 Coats 深灰色	批准			圖號	J835-PE07-P01D1	

EG-DWG3

換件 208 E1760⁶

 美特鋁質 有限公司 MIDI Aluminium Fabricator Ltd.			
工程號	J835	地盤	將軍澳66D平台

產品編號	L(MM)	數量	A	N	M	B	N1	M1	備註
		2							

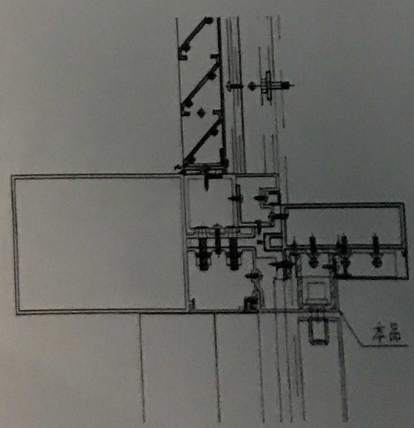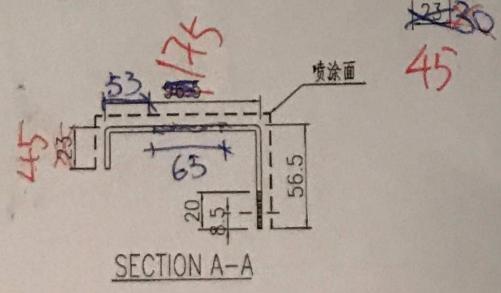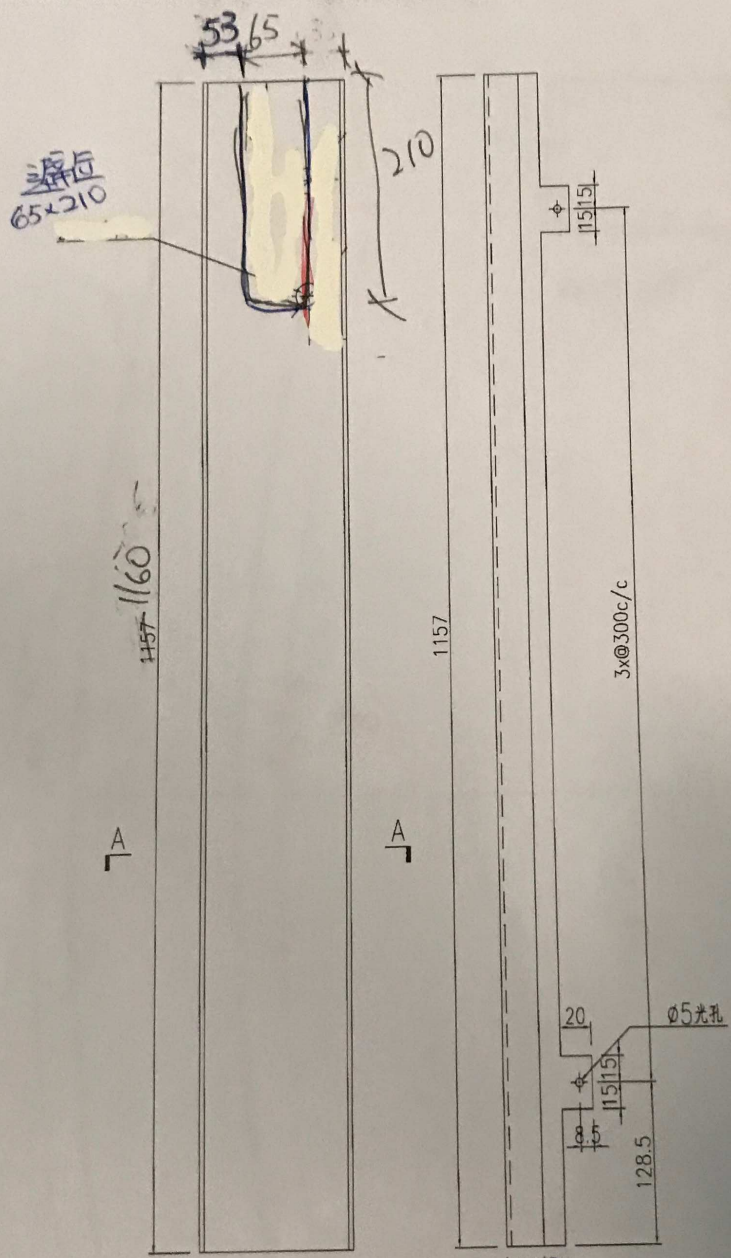

名稱	鋁板加工圖	制圖	曾建平	2017-05-31	修改		
材料	3mm厚鋁板	復核			日期		
顏色	UCT64301SC-3 3 Coats 深灰色	批准			圖號	J835-LB316	D2-803

EA171

Glass Wall

1/2 補蓋 (原) 485

93

EG-DWG3



美特鋁質 有限公司
MIDI Aluminium Fabricator Ltd.

工程號

J835

地盤

將軍澳66D平台

產品編號

L(mm)

數量

A

N

M




B

C

D

備註

× 3

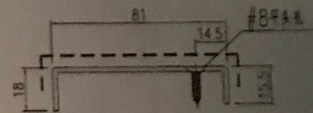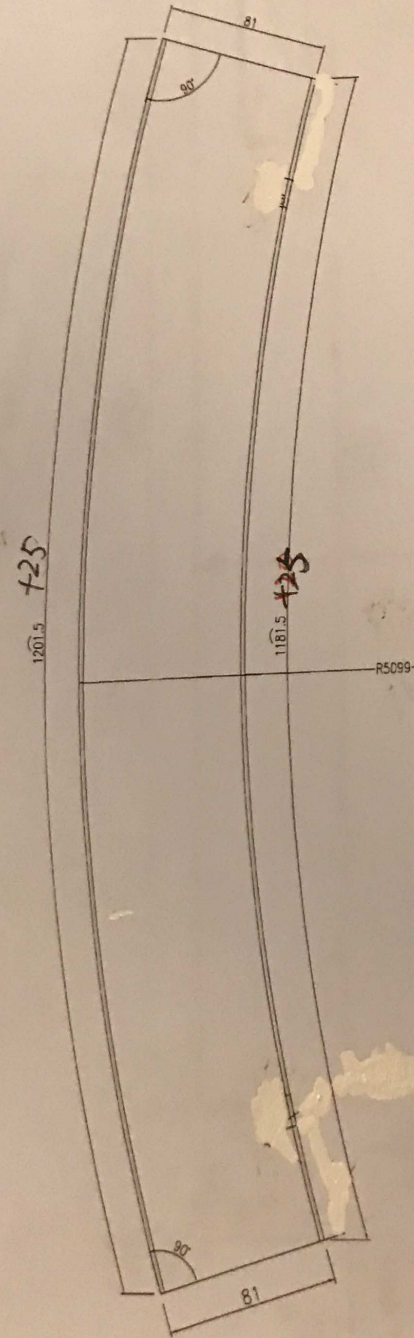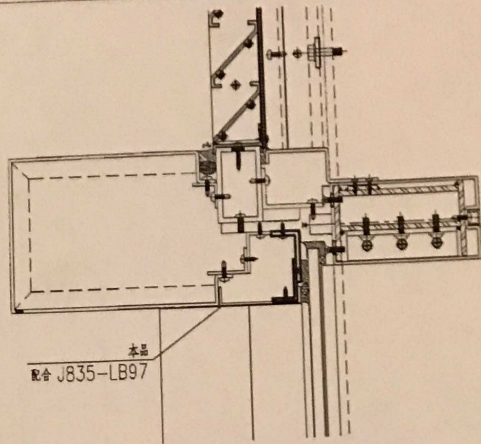

SECTION A-A

名稱	鋁板加工圖	制圖	曾建平	2017-01-02	修改		
材料	2mm厚鋁板	復核			日期		
顏色	UCT34440SC-3 3Coats 銀色	批准			圖號	J835-LB108	DA8D5

喉門 4




EI7607 8

EG-DWG3

 美特鋁質 有限公司 MIDI Aluminium Fabricator Ltd.			
工程號	J835	地盤	將軍澳66D平台

產品編號	L(MM)	數量	A	N	M	B	N1	M1	備註
		4							

水喉件

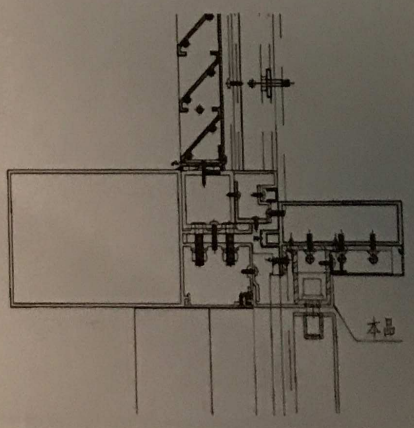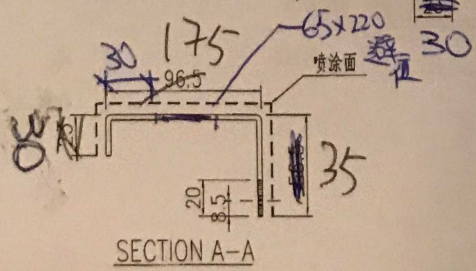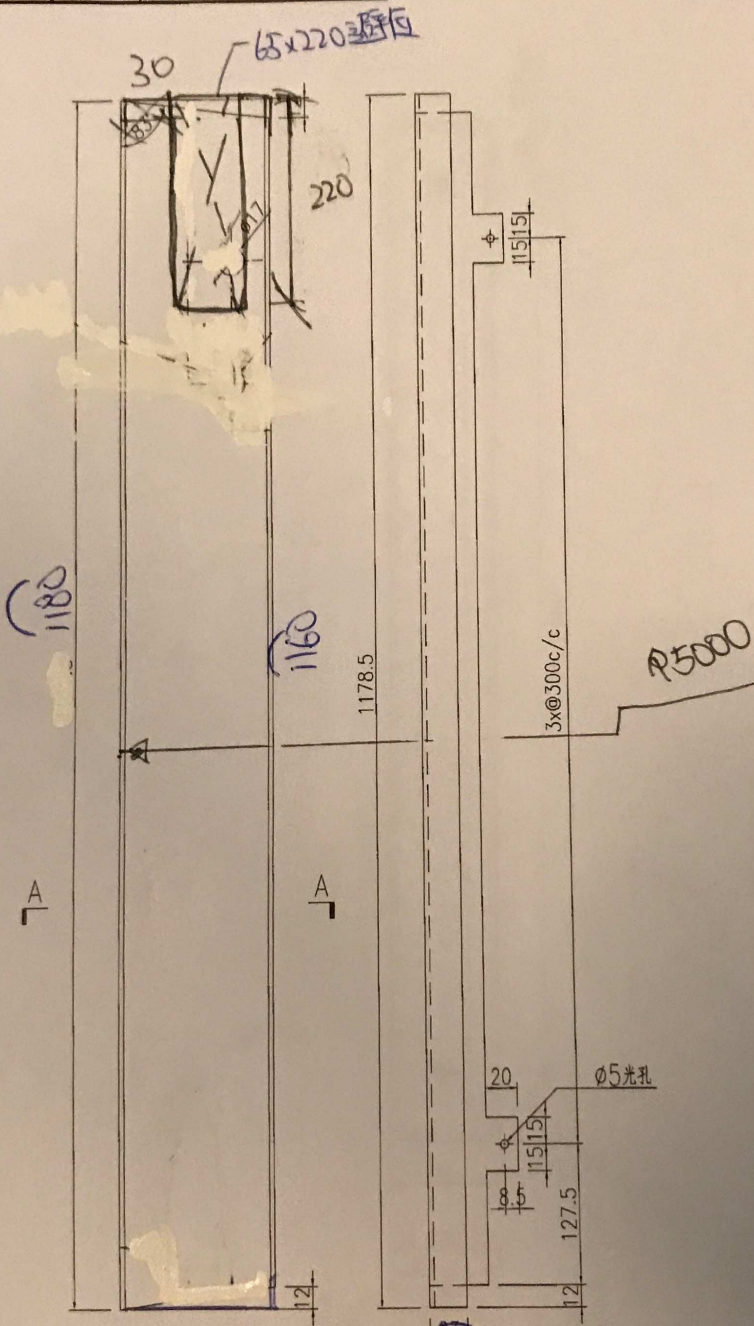

名稱	鋁板加工圖	制圖	曾建平	2017-05-31	修改	
材料	3mm厚鋁板	復核			日期	
顏色	UCT64301SC-3 3 Coats 深灰色	批准			圖號	J835-LB318-D4

EG-DWG3

7643A 喉門A



5

美特鋁質 有限公司
MIDI Aluminium Fabricator Ltd.

數量

2

工程號 J835 地盤 將軍澳66D平台

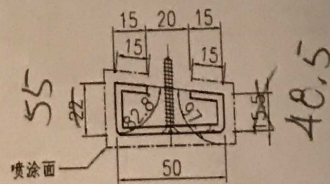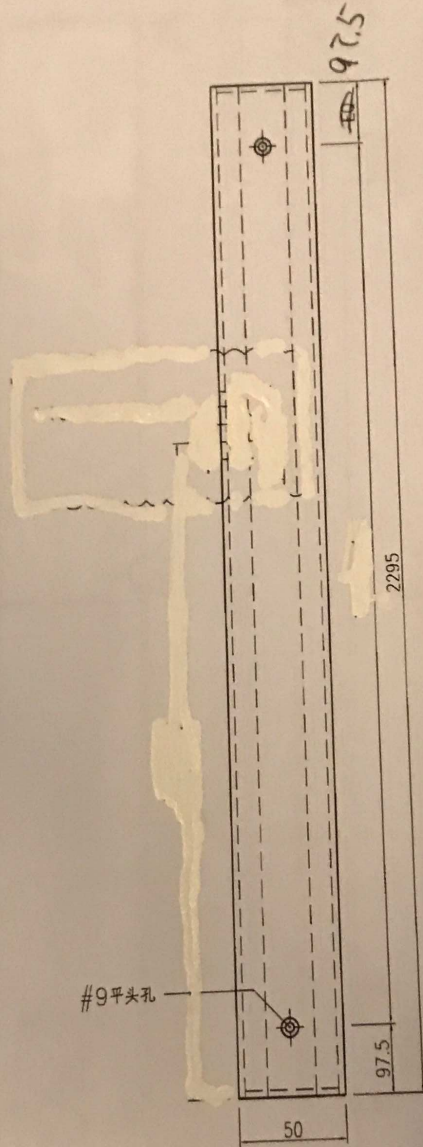

名稱	鋁板加工圖	制圖	曾建平	2017.05.21	修改	A	
材料	3mm厚鋁板	復核			日期	2017-06-21	
顏色	UCT64301SC-3 3 Coats 深灰色	批准			圖號	J835-PE07-P04-D4	

喉門5

8

EG-DWG3




美特鋁質 有限公司
MIDI Aluminium Fabricator Ltd.

產品編號	L(MM)	數量	A	N	M	B	N1	M1	备注
		1							

工程號	J835	地盤	將軍澳66D平台
-----	------	----	----------


* 零件

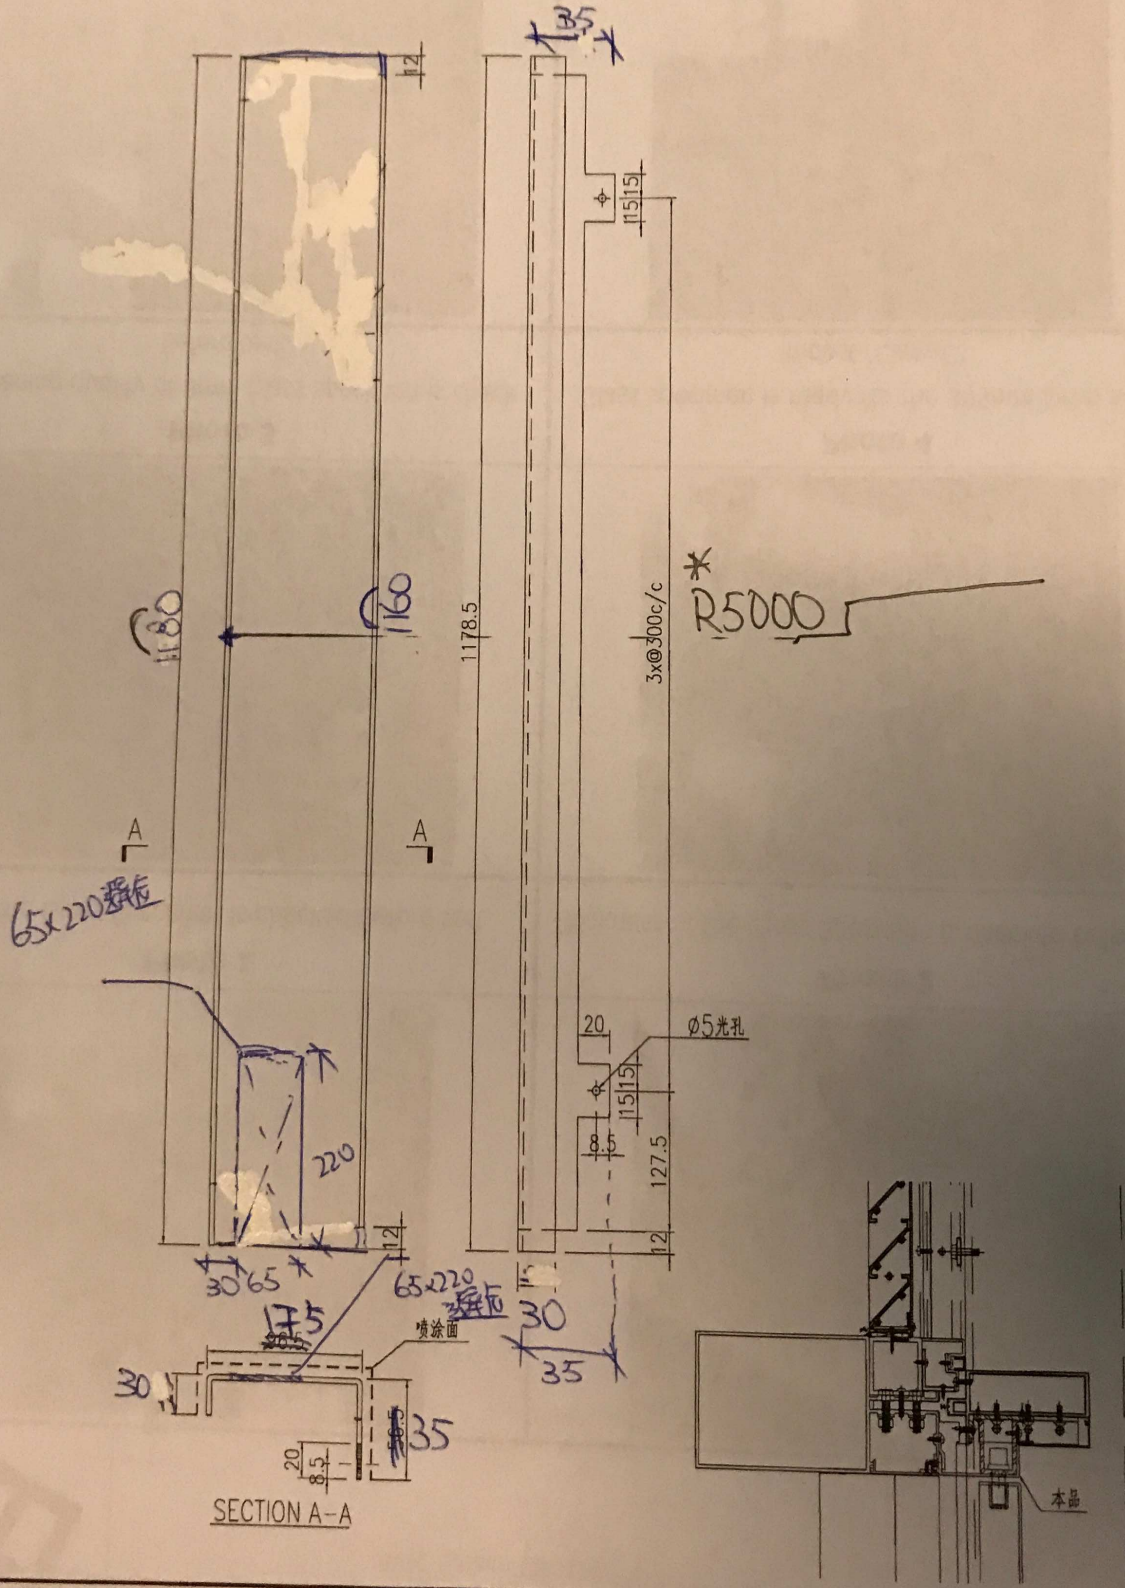

名稱	鋁板加工圖	制圖	曾建平	2017-05-31	修改		
材料	3mm厚鋁板	復核			日期		
顏色	UCT64301SC-3 3 Coats 深灰色	批准			圖號	J835-LB318-D5	




9

EG-DWG3


美特鋁質 有限公司
 MIDI Aluminium Fabricator Ltd.

工程號	J835	地盤	將軍澳66D平台
-----	------	----	----------

产品编号	L(MM)	数量	A	N	M	B	N1	M1	备注
		12							

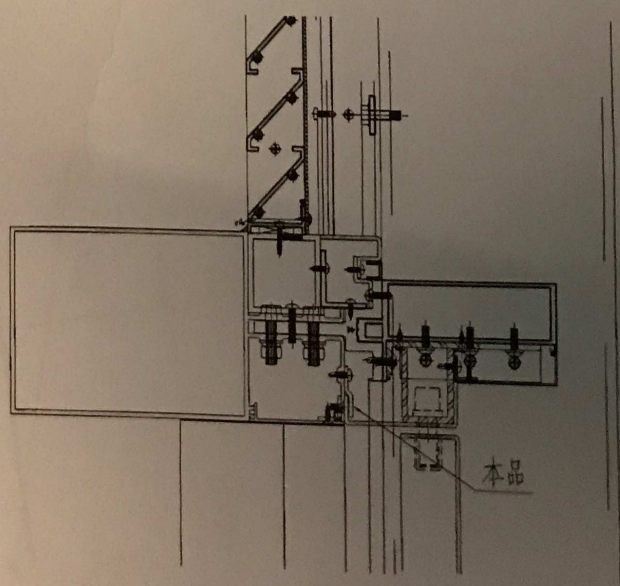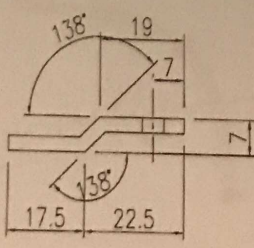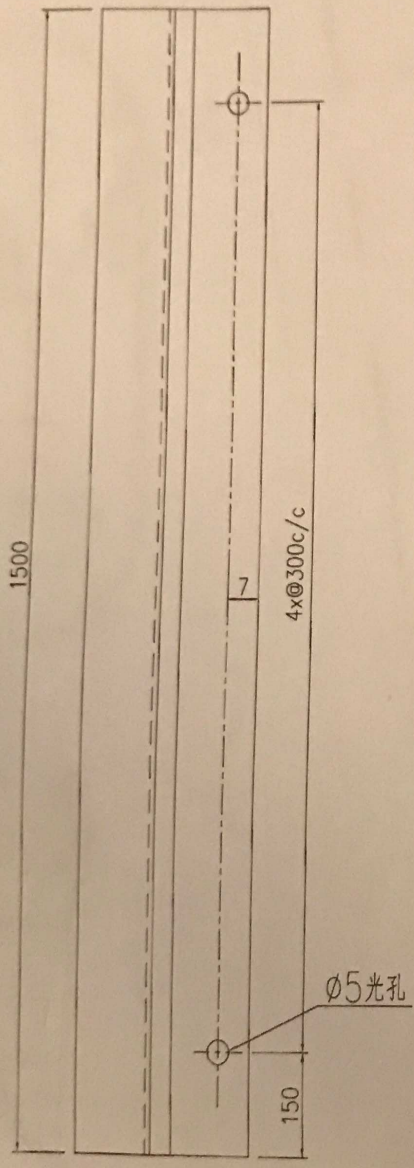

名稱	鋁板加工圖	制圖	曾建平	2017-05-31	修改			
材料	3mm厚鋁板	復核			日期			
顏色	MILL	批准			圖號			