

JO - Johnny P1/5



美特鋁質有限公司
MIDI ALUMINIUM FABRICATOR LTD

IMPROVE QUALITY REQUEST 提高優質要求

DATE 發出日期: 29-1-18	IQR No 編號: 平台	PR No 編號:
JOB No. 項目編號: J-835	WORK PLACE 地盤: TKO-66-D2	ATTACHMENT 附件: Y 有 / N 無
PROBLEM RAISED BY 問題源於: <input type="checkbox"/> INTERNAL 內部 <input type="checkbox"/> OPERATION 製程 <input type="checkbox"/> VENDOR 供應商 <input type="checkbox"/> OTHER 其他		
TYPE OF REQUEST 要求之類別: <input type="checkbox"/> IMPROVE QUALITY 提高質量 <input type="checkbox"/> REFILL MATERIAL REQUEST 補料要求		
PRIORITY 急切性: <input type="checkbox"/> ACTIONS AFTER DECISION HAS MADE 決定後才行動 <input type="checkbox"/> URGENT 緊急		

DESCRIPTION OF IMPROVEMENT AREA / ITEMS OF REFILL MATERIAL 改善地方的說明 / 補料項目

申請, 平台補救方案用防水片, 角.

1. 柵格底部用 60 件 (看附加工圖)

2. 頁頁頂部用 60 件 (看附土加工圖)

POSITION 發件人職位: S.M	NAME 發件人姓名: 彭楚奇	REQUEST COMPLETE DATE 要求完成日期
---------------------	-----------------	------------------------------

ROOT CAUSE OF PROBLEM 出現問題之原因 (WHEN MATERIAL IS NEED TO REFILL, FILLED IN BY ISSUER 如須補料, 由發件人填寫)

關於柵格位, 頗有散軟漏補救方案

CLAIM FOR EXTRA COST 額外成本索償: Y 有 / N 無	RESPONSIBLE BY 責任誰屬:
--	----------------------

FOLLOW UP BY 由誰跟進: <input type="checkbox"/> PLANNING 統籌部 <input type="checkbox"/> PUR DEPT 採購部 <input type="checkbox"/> QA OFFICER 品質檢察員 <input type="checkbox"/> OTHER 其他
--

PRIORITY 項目之急切性: (FILLED IN BY DEPT HEAD 由部門主管填寫)	DEPT HEAD APPROVAL 部門主管確認	DATE 日期
	GM APPROVAL 總經理確認	DATE 日期
<input type="checkbox"/> CAN BE IMPROVE NOW 可現在進行改善方案 <input type="checkbox"/> ACTIONS AFTER DECISION HAS MADE BY COMPANY 由公司開會決定後才行動		

REPORT 報告 (FILLED IN BY QA OFFICER 由品質檢察員填寫)

RESULT OF INVESTIGATE 調查結果

QA OFFICER 品質檢察員	DATE 日期	APPROVED BY 部門經理審核	DATE 日期
------------------	---------	--------------------	---------


PREVENTIVE ACTION TAKEN 預防方案

COMMAND 意見	MANAGING DIRECTOR 行政總裁	DATE 日期
COMMAND 意見	GENERAL MANAGER 總經理	DATE 日期

J-835. 頁頂部. P2/5

補救用防水鋸角(摺件)加工圖.

規格:

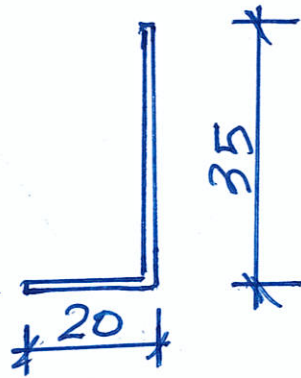

- 材料:
1. 用MILL 片.
 2. 厚度 1mm
 3. 長度 1500mm (每支).
 4. 數量 60 件.

JB.


29/1/2018.

J-835 GRILLE 栅格. 总

P3/5

补救用. 防水片. 加工图

规格

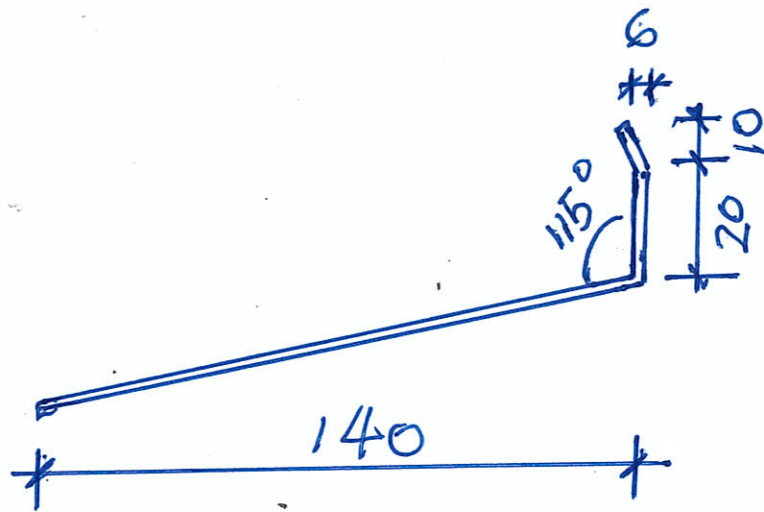

- 材料 =
1. 用 MILL 片.
 2. 厚度 1mm.
 3. 长度 1500mm (每支).
 4. 数量 60 件.



29/1/2018.

J-835 FOR ALUM. GRILLE-TYPE

沒有奇象机台

GRILLE 后加防水
补救方案示意图

P4/5

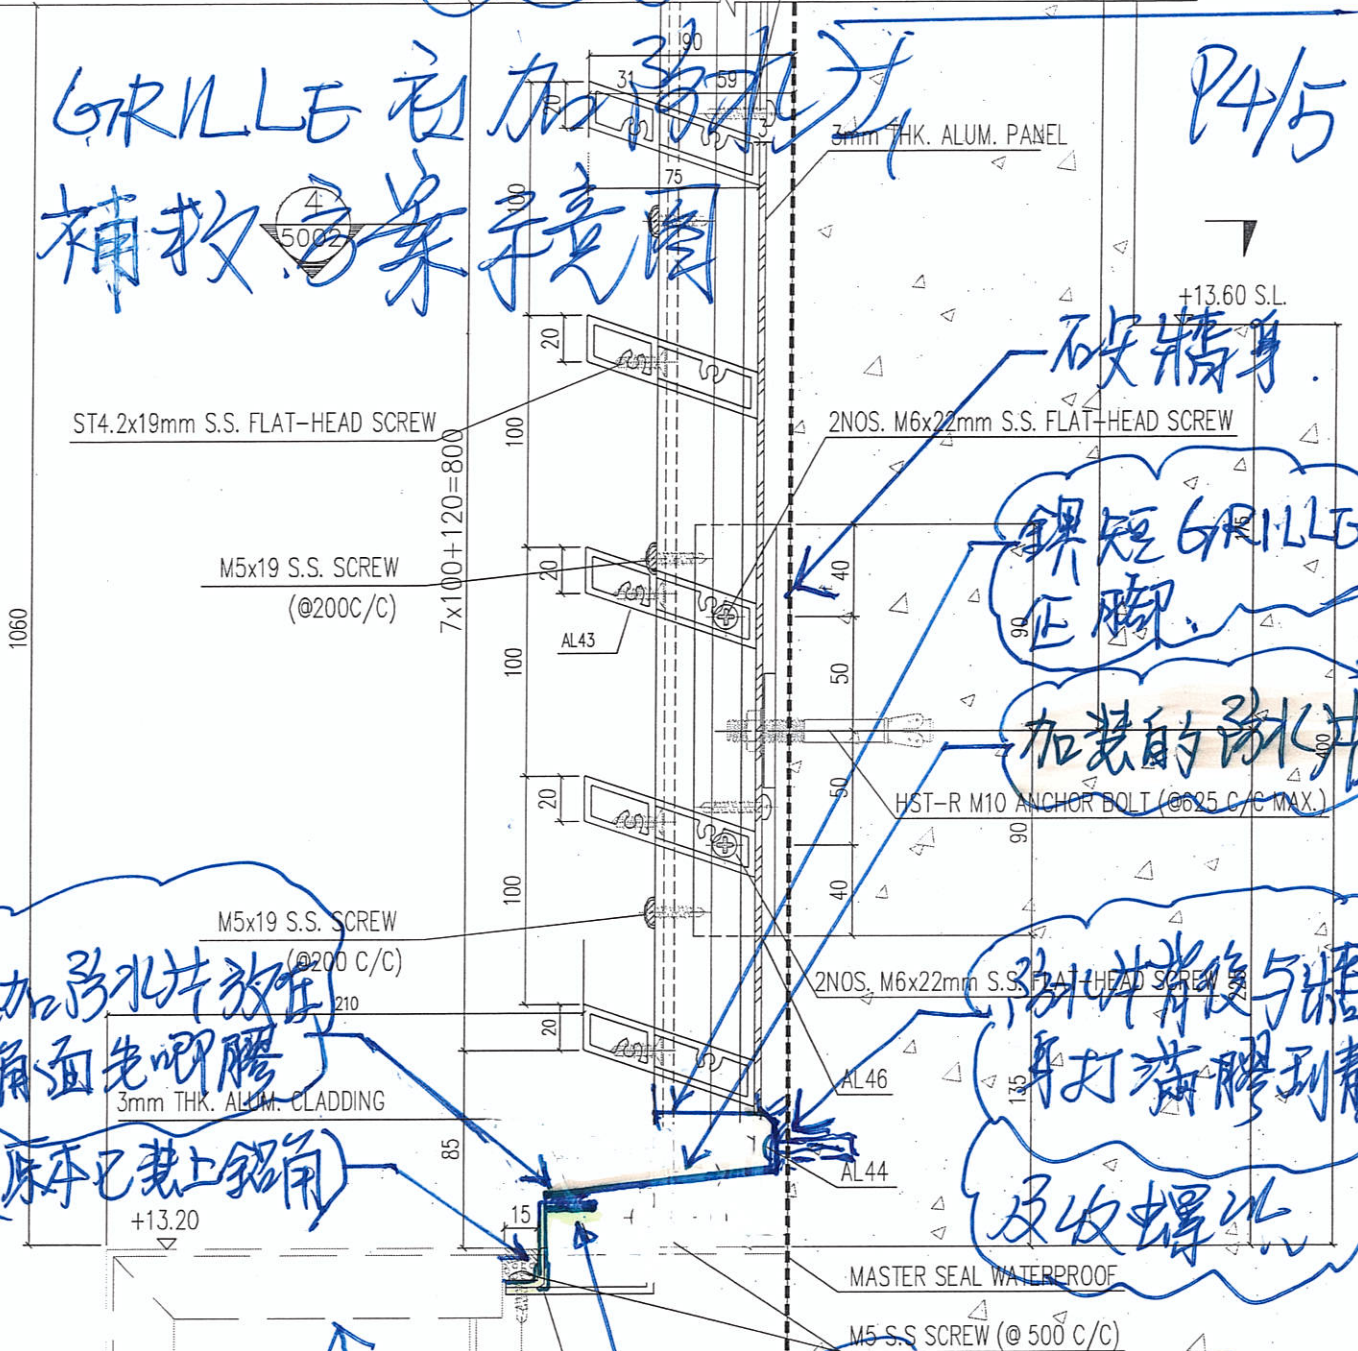

破牆身

鋼短 GRILLE 正脚

加装的防水片

防水片後与牆身打滿膠到觀

及收螺絲

後加防水片放在鋁角面先呷膠 (原本已裝上鋁角)

此位全長靠呷膠黏緊防水片

需要收螺絲

LED LIGHTING (BY OTHERS)

零件 (燈槽)

註: 防水片取接口, 互疊 80mm 內打滿膠



29/1/18

