



工程指示 / 要求簡箋(E.I.)

工程指示編號: EI 8996/18 (239-HK) 修改版次:

工程編號: JB35 工程名稱: 66D2 平台

工程項目: 玻璃牆身防水片

收件人: 甘卓 發件人: Johnny 日期: 29-1-2018

□要求提供 / □確認 事項:

- () 初步鋁料 B.M. () 加工拆圖, 然後生產 () 尺寸表
- () 正式鋁料 B.M. () 技術上資料 / 指示 () 報價
- () 配件 B.M. () 樣辦或貨品說明書 () 分判合約
- () 其他: _____

內容:

平台修補方案用防水片, 角

1. 柵格底座用 60件

2. 自鎖頂位自鎖位頂角 60件

請在 8/2/2018 前完成上列要求。

附有關圖紙 / 文件:

以上項目為:

- 原合約工程包 原合約工程加 / 減賬 新工程報價

原因: -

分發東莞各部門:

- () 生產技術總監 連附件 () 技術部 連附件 () 生產部 連附件 () 機械設計部 連附件
- () 採購部 連附件 () 生產統籌部 連附件
- () 質檢部 連附件 () 會計部 連附件 () 報關組 連附件 () 其他 _____ 連附件

分發香港各部門:

- () 行政部 連附件 () 會計部 連附件 () 統籌部 連附件 () 工程部地盤科文 連附件
- () 採購部 連附件 () QS 部 連附件 () 維修部 連附件 () 其他 _____ 連附件

傳遞編號:

發件人簽署:


項目經理簽署:

J-835. 頁頂部.

P2/5

補救用防水矽角(摺件)加工圖.

規格

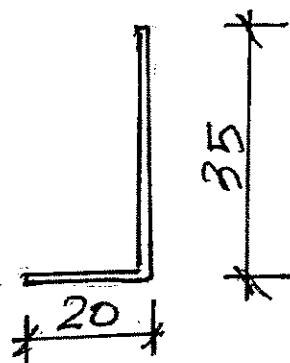

- 材料:
1. 用 MILL 片.
 2. 厚度 1mm
 3. 長度 1500^{mm} (每支)
 4. 數量 60 件.

JB.


29/1/2018.

J-835 GRILLE 栅格, 底

P3/5

补救用. 防水片 加工图

规格

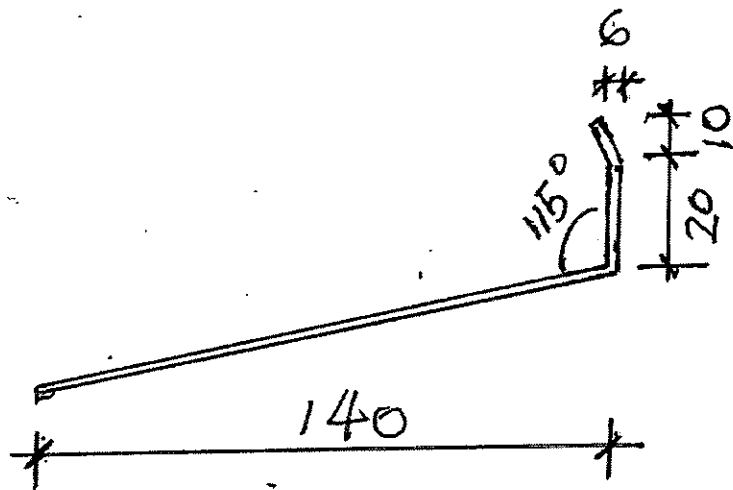

- 材料:
1. 用MILL片.
 2. 厚度 1mm.
 3. 长度 1500^{mm} (每支).
 4. 数量 60 件.


29/1/2018.


J-835

FOR ALUM. GRILLE-TYPE

沒有安裝打口

GRILLE 在加裝辦法
補救方案建議

P4/5

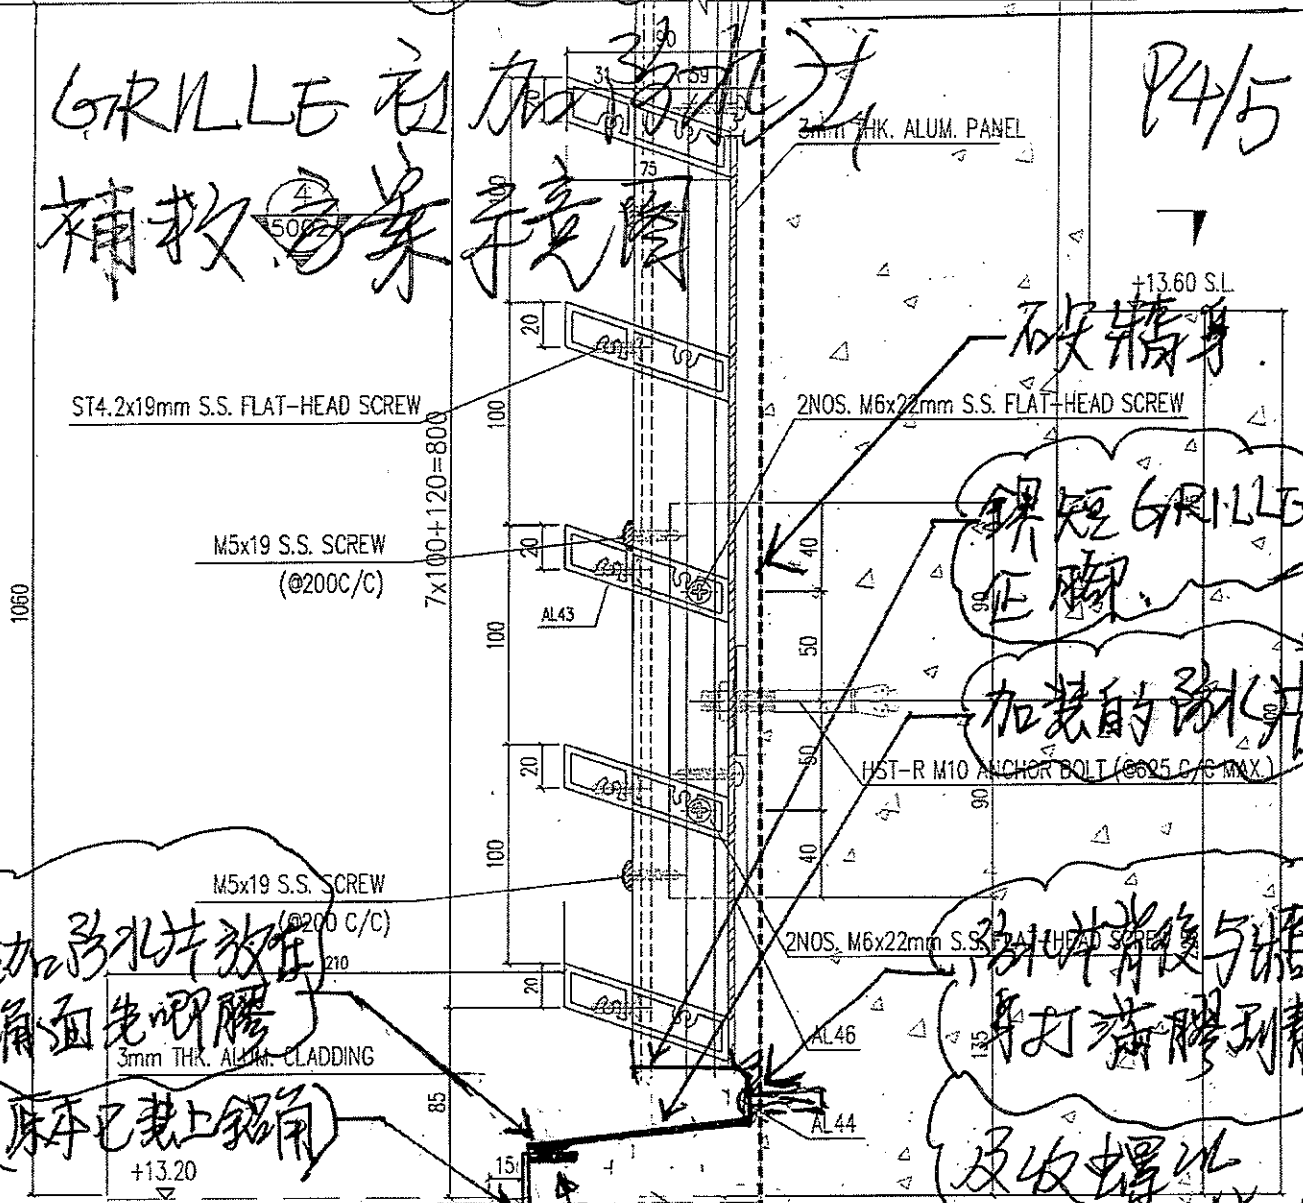

不裝牆身
鋼短 GRILLE 正腳

加裝的防水

防水背後與牆身打滿膠到觀及收螺絲


後加防水井放在鋁角面先呷膠 (原本已裝上鋁角)

此位全長靠呷膠黏緊防水片 不需收螺絲

LED LIGHTING (BY OTHERS)

零件 (燈槽)

註: 防水板接口, 互疊 80mm 內打滿膠

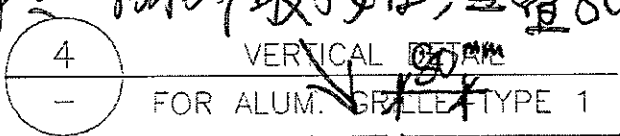

140*


29/1/18

百頁復部，加防水角
補救方案示意圖

← 外牆身

J-835

P5/5

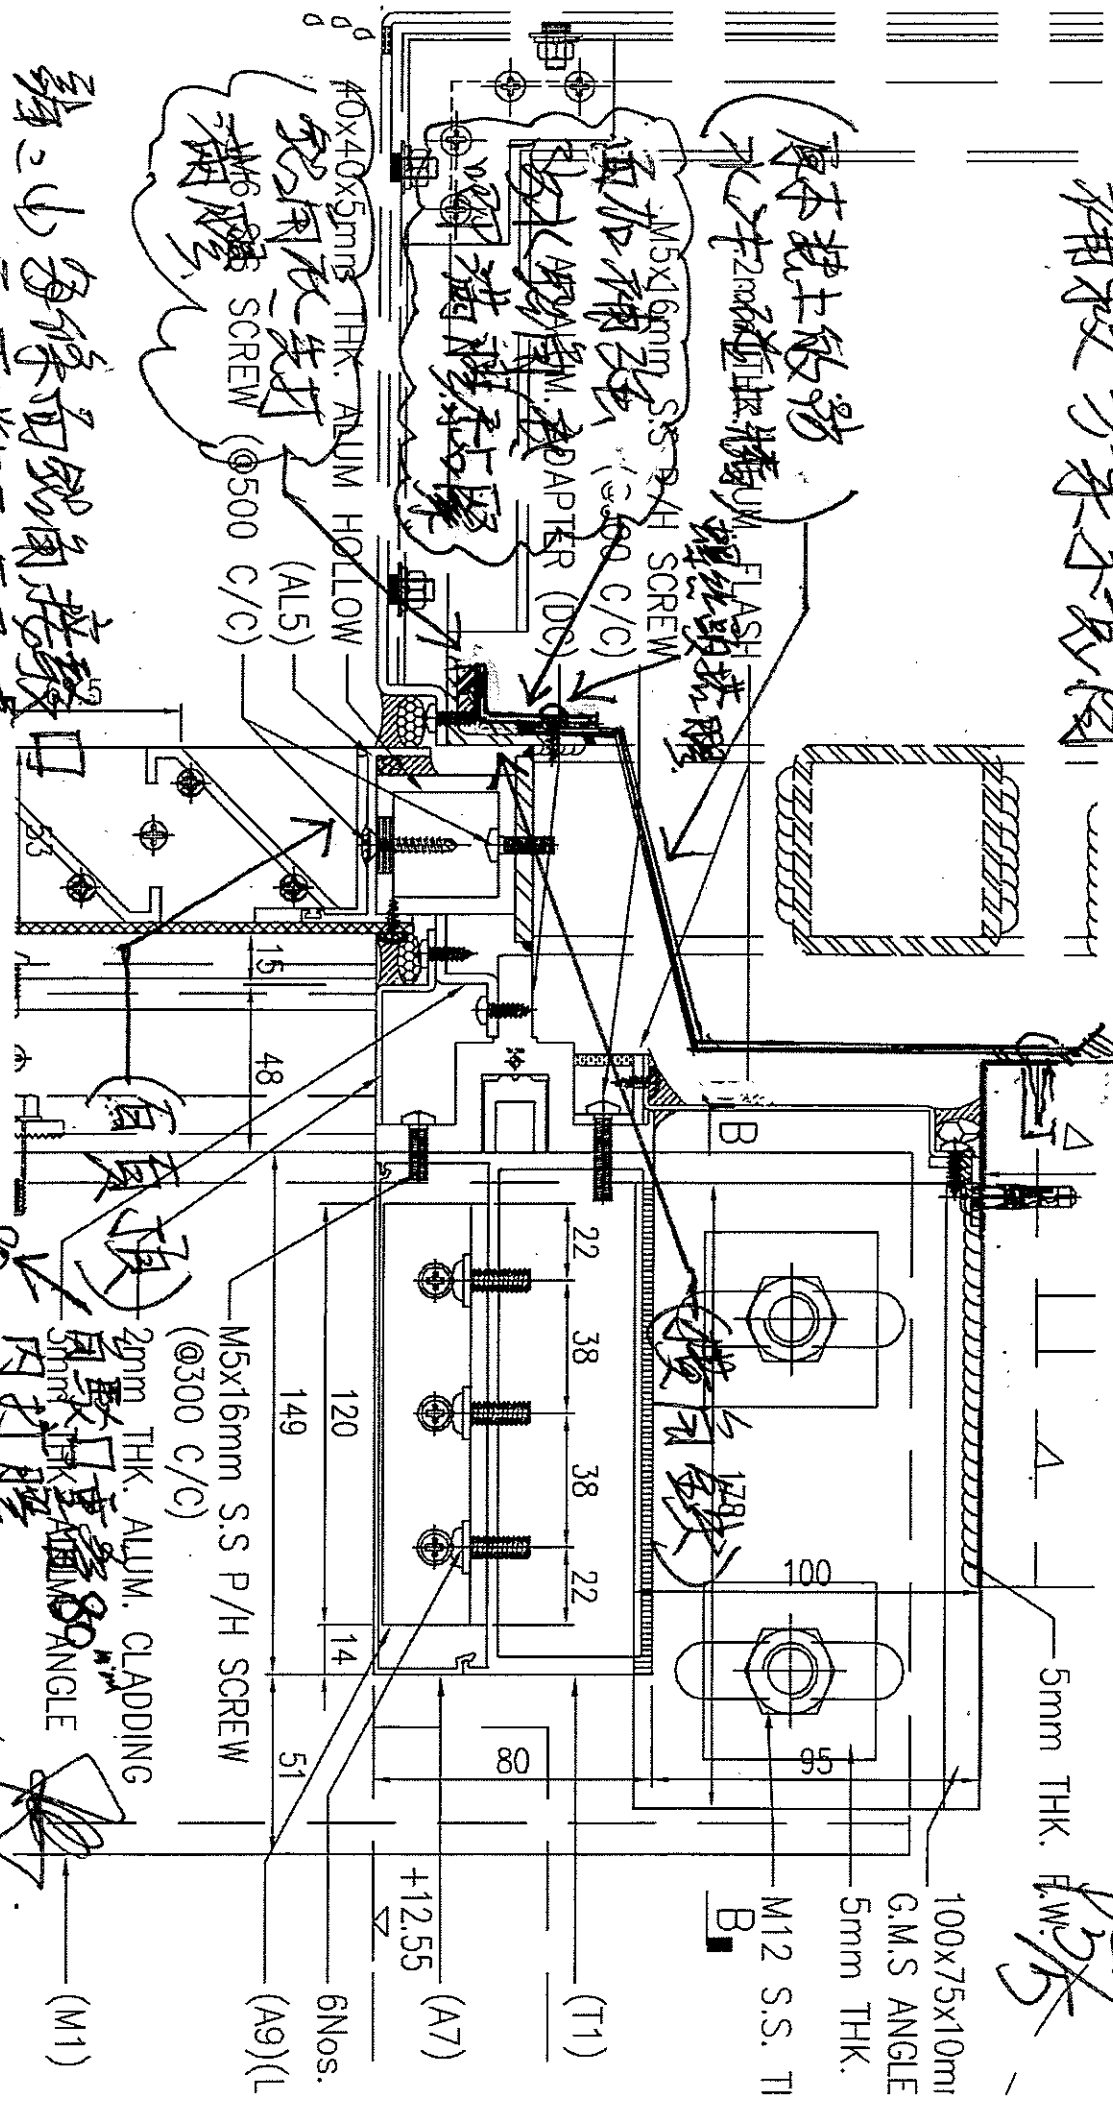

原本泥土收邊
水沖2mm近底牆
面加補強
先打
M6
SCREW (500 C/C)

每條面鋁角接駁口
不可對正企通處。
(2)角接駁口，看示意圖

29/1/18