



工程指示 / 要求簡箋 (E.I.)

工程指示編號: EI9010 (HK0352) - 修改版次: A
 工程編號: J835 工程名稱: TK066D2料
 工程項目: 玻璃幕牆大門修補零件
 收件人: 生統 發件人: Johnny 日期: 6-3-2018

要求提供 / 確認 事項:

- | | | |
|------------------------------------|-------------------------------------|-------------------------------|
| <input type="checkbox"/> 初步鋁料 B.M. | <input type="checkbox"/> 加工拆圖, 然後生產 | <input type="checkbox"/> 尺寸表 |
| <input type="checkbox"/> 正式鋁料 B.M. | <input type="checkbox"/> 技術上資料 / 指示 | <input type="checkbox"/> 報價 |
| <input type="checkbox"/> 配件 B.M. | <input type="checkbox"/> 樣辦或貨品說明書 | <input type="checkbox"/> 分判合約 |
| <input type="checkbox"/> 其他: _____ | | |

內容: 請按圖生產

- ① 限位器, x 62件
- ② 限位器, x 30件
- ③ 螺絲, x 6件 (另6張加工圖)

請在 9-3-2018 前完成上列要求。

附有關圖紙 / 文件:

以上項目為:

- 原合約工程包 原合約工程加 / 減賬 新工程報價

原因: - _____

分發東莞各部門:

- () 生產技術總監 連附件 () 技術部 連附件 () 生產部 連附件 () 機械設計部 連附件
 () 採購部 連附件 () 生產統籌部 連附件
 () 質檢部 連附件 () 會計部 連附件 () 報關組 連附件 () 其他 _____ 連附件

分發香港各部門:

- () 行政部 連附件 () 會計部 連附件 () 統籌部 連附件 () 工程部地盤科文 連附件
 () 採購部 連附件 () QS 部 連附件 () 維修部 連附件 () 其他 _____ 連附件

傳遞編號:

發件人簽署: Johnny
 項目經理簽署: PP

J-835 平口 51-9010

20/18

照位器已加工图


石美哥

内径。做3个比较起来已两到

Johnny

林美哥

6/3/18

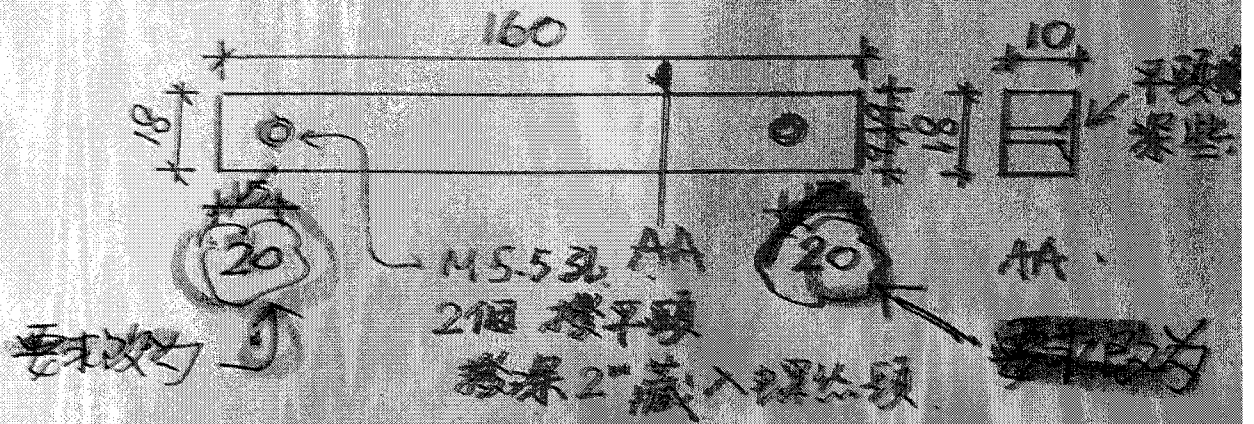

材料: 铝巴, 10mm厚, 可厚0.5(不可少)

颜色: Mill 或任何颜色

数量: 58支, 62支

规格: M5 x 18, 140支

以上请修改螺孔距

石美哥

2/2/2018

6/3/18