

工程指示 / 要求簡箋 (E.I.)

工程指示編號: E19195 (HK-0594) 修改版次: A
 工程編號: JB35 工程名稱: TK066D2 平台
 工程項目: 修補地盤收口件 (鋁板門及 Glass wall 鋁摺件)
 收件人: 生統 發件人: Johnny 日期: 2018.4.10

要求提供 / 確認 事項:

- | | | |
|------------------------------------|-------------------------------------|-------------------------------|
| <input type="checkbox"/> 初步鋁料 B.M. | <input type="checkbox"/> 加工拆圖, 然後生產 | <input type="checkbox"/> 尺寸表 |
| <input type="checkbox"/> 正式鋁料 B.M. | <input type="checkbox"/> 技術上資料 / 指示 | <input type="checkbox"/> 報價 |
| <input type="checkbox"/> 配件 B.M. | <input type="checkbox"/> 樣辦或貨品說明書 | <input type="checkbox"/> 分判合約 |
| <input type="checkbox"/> 其他: _____ | | |

內容:

請按附件生產
 - AL402 x 4支
 - AL402B x 2支
 - CLDH-01 x 5支

請在 24.4.2018 前完成上列要求。

附有關圖紙 / 文件:

以上項目為:

- 原合約工程包 原合約工程加 / 減賬 新工程報價

原因: - _____

分發東莞各部門:

- () 生產技術總監 連附件 () 技術部 連附件 () 生產部 連附件 () 機械設計部 連附件
 () 採購部 連附件 () 生產統籌部 連附件
 () 質檢部 連附件 () 會計部 連附件 () 報關組 連附件 () 其他 _____ 連附件


分發香港各部門:

- () 行政部 連附件 () 會計部 連附件 () 統籌部 連附件 () 工程部地盤科文 連附件
 () 採購部 連附件 () QS 部 連附件 () 維修部 連附件 () 其他 _____ 連附件



傳遞編號:

發件人簽署:

項目經理簽署:

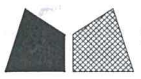

工程號 J835 地盤 將軍澳66D平台

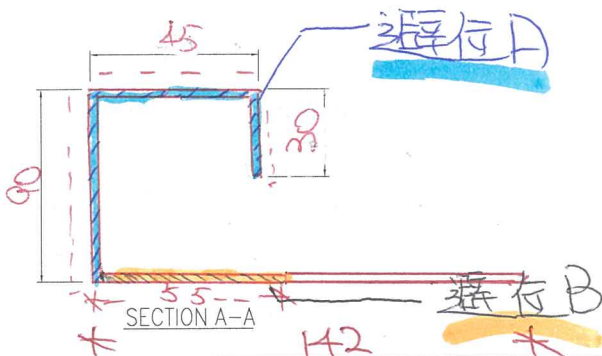
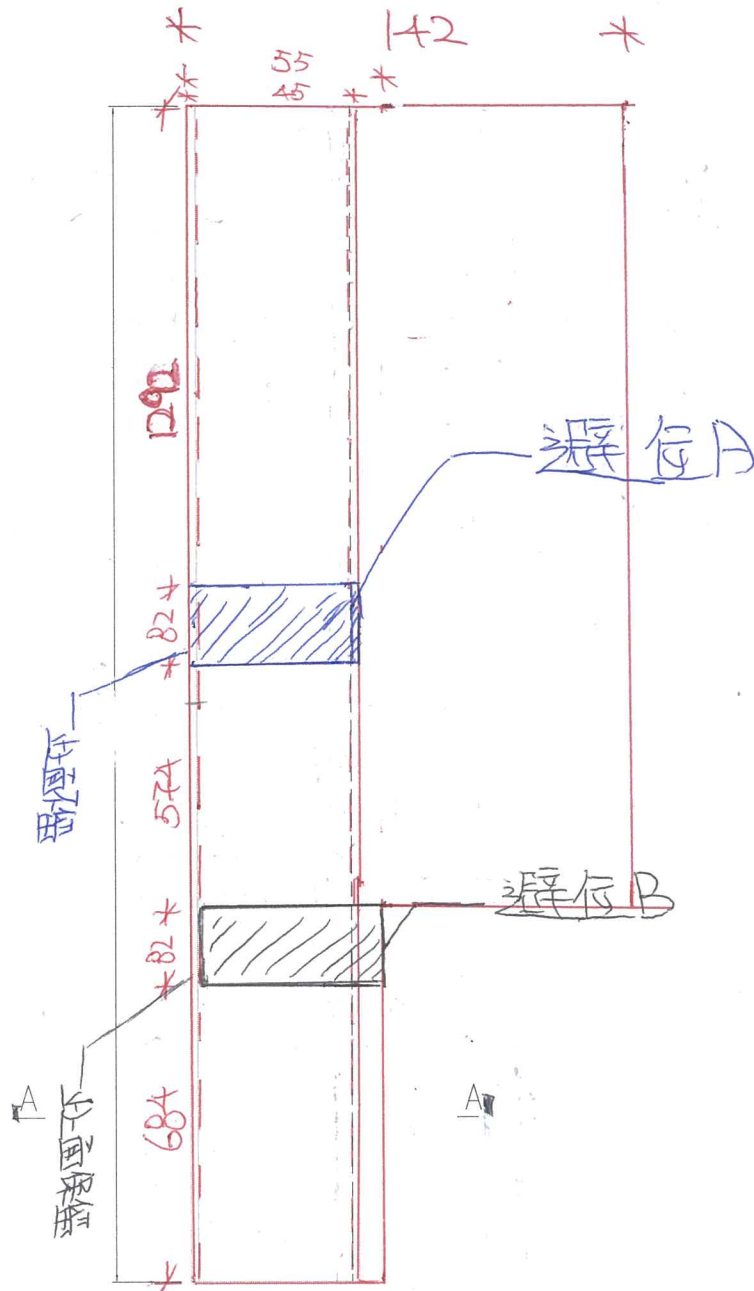


V.F

名稱	裝飾條加工圖	制圖	曾建平	2017-02-24	修改	A		
材料	2mm 鋁摺件	復核			日期			
顏色	PPG UCT515482XL(RY)-3 3 Coats 深灰色	批准			圖號	J835-AL402-B1		



工程號 J835 地盤 將軍澳66D平台

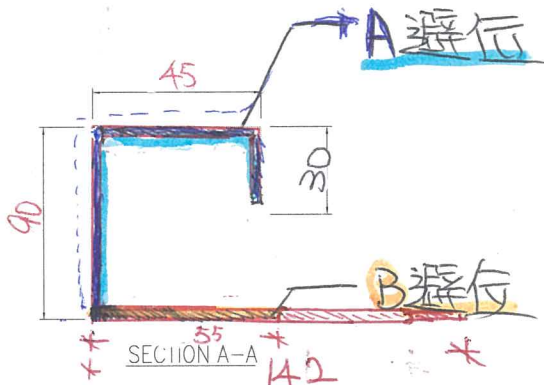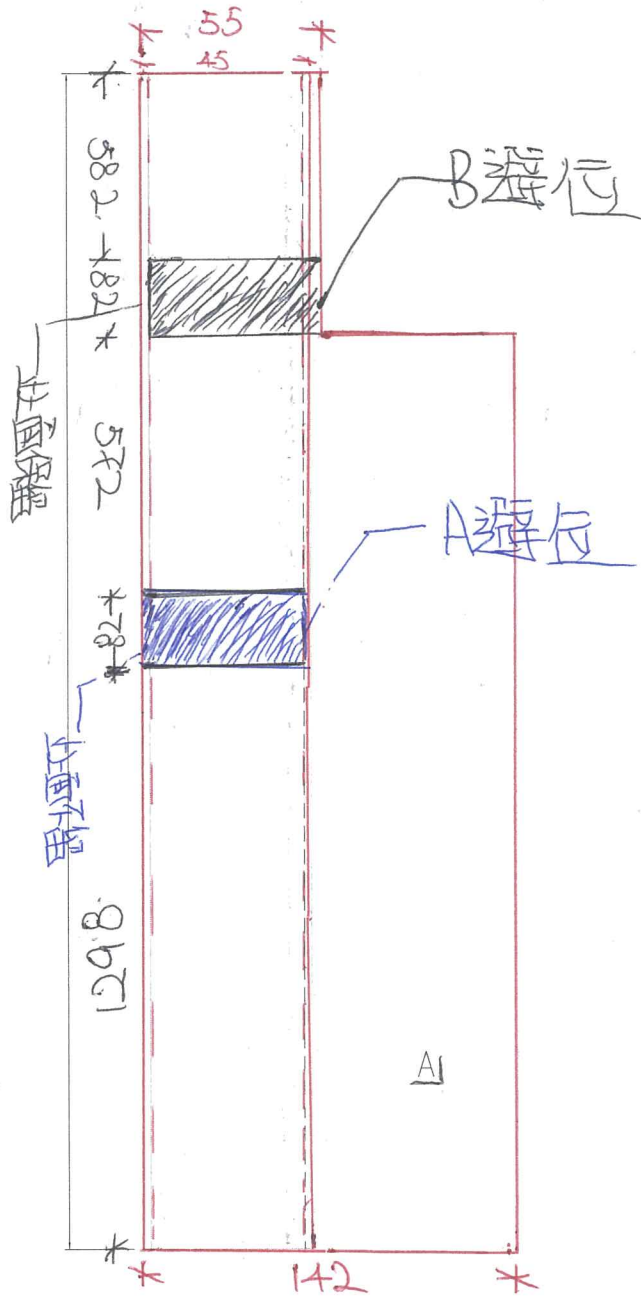

名稱	裝飾條加工圖	制圖	曾建平	2017-02-24	修改	A		
材料	2mm 鋁零件	復核			日期			
顏色	PPG UCT515482XL(RY)-3 3 Coats 銀色	批准			圖號	J835-AL402-B		